Форма № КС-3

Утверждена
приказом Председателя Агентства
Республики Казахстан по делам
строительства и
жилищно-коммунального хозяйства
от 2 мая 2012 года № 170

Заказчик: *ГУ "Отдел жкх, пассажирского транспорта и автомобильных дорог города Кокшетау"*

Подрядчик: *ТОО "Кокше-Снаб"*

Наименование строительства и его адрес: *Текущий ремонт (планировка, отсыпка и уплотнение щебеночного слоя) на участках дорог г.Кокшетау*

СПРАВКА

о стоимости выполненных работ и затрат

за август месяц 2021 г.

Код заказчика	Код подрядчика	Договор		Источник финансирования		Организационно правовая форма	
		номер	дата	наименование	код	наименование	код
		212/023	10.08.2021				

Наименование пусковых комплексов,объектов	С начала строительства по отчетный месяц, включительно с учетом НДС	В отчетном месяце без НДС	из графы 1							
			СМР в сметных базисных ценах 2001 года	Из них		Стоимость прочих затрат не входящих в состав СМР(в сметных базисных ценах 2001 г)	Дополнительные затраты		налог на добавленную стоимость	Всего за отчетный период с учетом НДС
				в отчетном месяце	по монтажу оборудования		на приобретение материалов	другие дополнительные расходы		
А	1	2	3	4	5	6	7	8	9	10
Текущий ремонт (планировка, отсыпка и уплотнение щебеночного слоя) на участках дорог г.Кокшетау	**7 650 000**	**7 650 000**							**0**	**7 650 000**

Сдал (Подрядчик)

ТОО "Кокше-Снаб"

Директор Нугуманова Л.Т.

Принял (Заказчик)

ГУ "Отдел жкх, пассажирского транспорта и автомобильных дорог города Кокшетау"

И.о.руководителя Серикпаев Е.К.

Заказчик: ГУ "Отдел жкх, пассажирского транспорта и автомобильных дорог города Кокшетау"
(полное наименование, бизнес идентификационный номер или индивидуальный идентификационный номер, адрес, данные о средствах связи)

Подрядчик: ТОО "Кокше-Снаб"
(полное наименование, бизнес идентификационный номер или индивидуальный идентификационный номер, адрес, данные о средствах связи)

Стройка: Текущий ремонт (планировка, отсыпка и уплотнение щебеночного слоя) на участках дорог г.Кокшетау

Объект: Текущий ремонт (планировка, отсыпка и уплотнение щебеночного слоя) на участках дорог г. Кокшетау
(наименование)

Договор подряда (контракт) № 212/023 от 10.08.2021

Акт выполненных работ

за августа 2021 года

Составлена в текущих ценах с 05.01.21 г.

№ п/п	Шифр норм, код ресурса	Наименование работ и затрат	Единица измерения	Количество	Стоимость ед., тенге: Всего / зарплата рабочих-строителей	Стоимость ед., тенге: эксплуата-ция машин / зарплата машинистов	Общая стоимость, тенге: Всего / зарплата рабочих-строителей	Общая стоимость, тенге: эксплуата-ция машин / зарплата машинистов	Общая стоимость, тенге: материалы / оборудование, мебель, инвентарь	Накладные расходы, тенге / Сметная прибыль, тенге	Всего стоимость с накладными расходами НР и СП сметной прибылью, тенге
1	2	3	4	5	6	7	8	9	10	11	12
1	1127-0401-0102	Слои оснований подстилающие и выравнивающие из песчано-гравийной смеси, дресвы. Устройство НР = 108 %	м3 материала основания в	3098,3622	1305,16	1140,42	4043858	3533434	–	1481209	5967072
					164,74	277,91	510424	861066	–	442005	
2	290-000-0001 (пл)	Естественный щебень (ПГС)	м3	3780,00188	800		3024002		3024002	–	3265922
					–		–		–	241920	
		Итого					9 232 994				
		в том числе									
		- зарплата рабочих-строителей, тенге					510 424				
		- затраты на эксплуатацию машин, тенге					3 533 434				

- в т.ч. зарплата машинистов, тенге	861 066
- материалы, изделия и конструкции, тенге	3 024 002
- накладные расходы, тенге	1 481 209
в т.ч. зарплата, тенге	133 309
- сметная прибыль (8 %), тенге	683 925
Итого	**9 232 994**
НДС 12%	**0**
ВСЕГО	**9 232 994**
К оплате с учетом конкурсной скидки	**7 650 000**

Сдал

ПОДРЯДЧИК:

ТОО "Кокше-Снаб"

Директор Нугуманова Л.Т.

Принял

ЗАКАЗЧИК:

ГУ "Отдел жкх, пассажирского транспорта и автомобильных дорог города Кокшетау"

И.о.руководителя Серикпаев Е.К.

Ведущий специалист сектора технического надзора

Суханова Е.В.

Исполнительная схема.

Дорога по ул. Жумабаева

Заказчик ГУ «Отдел ЖКХ, ПТ и АД г. Кокшетау»

Подрядчик ТОО «Кокше Снаб»

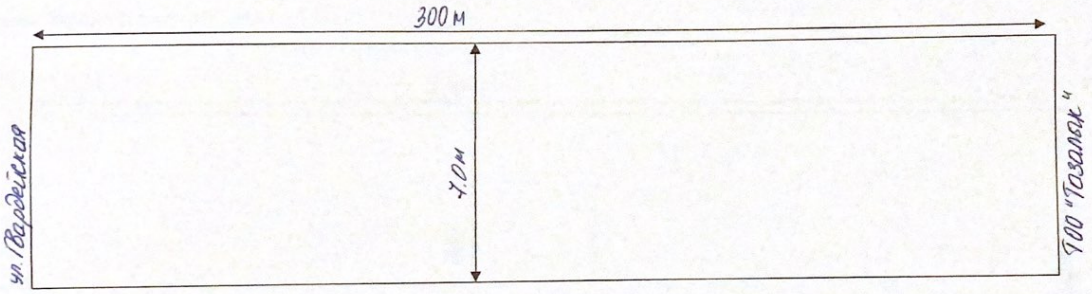

Участок дороги по ул. Жумабаева
Толщина отсыпаемого слоя – 30 см
Выполненный объем: 630 м3

					Заказчик ГУ «Отдел ЖКХ, ПТ и АД г. Кокшетау»		
			подп	дата			
составил					Текущий ремонт. Отсыпка, планировка и уплотнение щебнем дорог в г. Кокшетау.	Стадия	Лист	Листов
проверил	Суханова Е.					И	1	1
						ИП «Кокше Снаб»		

Исполнительная схема.

Дорога на мкр. Кирпичный завод-2, пос. Застанционный

Заказчик ГУ «Отдел ЖКХ, ПТ и АД г. Кокшетау»

Подрядчик ТОО «Кокше Снаб»

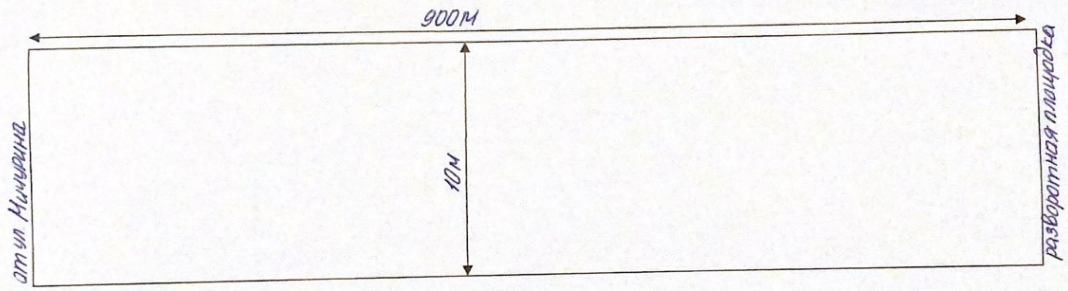

Участок дороги на мкр. Кирпичный завод-2 пос. Застанционный (маршрут следования автобусов №2, 11):
Толщина отсыпаемого слоя – 15 см
Выполненный объем: 1350 м3

					Заказчик ГУ «Отдел ЖКХ, ПТ и АД г. Кокшетау»			
			подп	дата				
составил					Текущий ремонт. Отсыпка, планировка и уплотнение щебнем дорог в г. Кокшетау.	Стадия	Лист	Листов
проверил	Суханова Е.					И	1	1
						ИП «Кокше Снаб»		

Исполнительная схема.

Ул. Арай мкр. Бирлик

Заказчик ГУ «Отдел ЖКХ, ПТ и АД г. Кокшетау»

Подрядчик ТОО «Кокше Снаб»

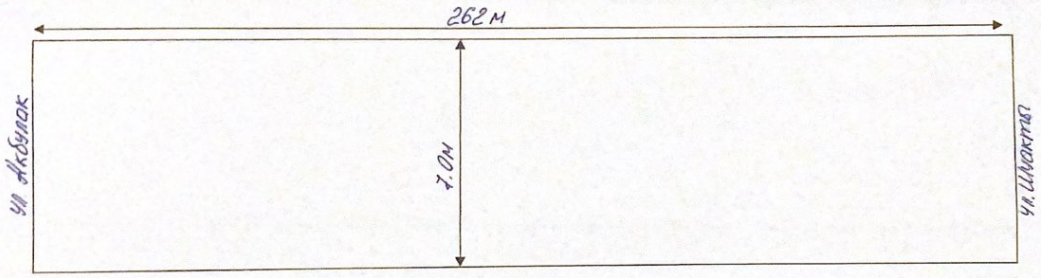

Участок дороги по ул. Арай:
Толщина отсыпаемого слоя – 30 см
Выполненный объем: 550 м3

					Заказчик ГУ «Отдел ЖКХ, ПТ и АД г. Кокшетау»			
			подп	дата				
составил					Текущий ремонт. Отсыпка, планировка и уплотнение щебнем дорог в г. Кокшетау.	Стадия	Лист	Листов
проверил		Суханова Е.				И	1	1
						ИП «Кокше Снаб»		

Исполнител

Ул. Баимбет бат

Заказчик ГУ «Отдел ЖКХ, ПТ и АД г. Кокшетау»

Подрядчик ТОО «Кокше Снаб»

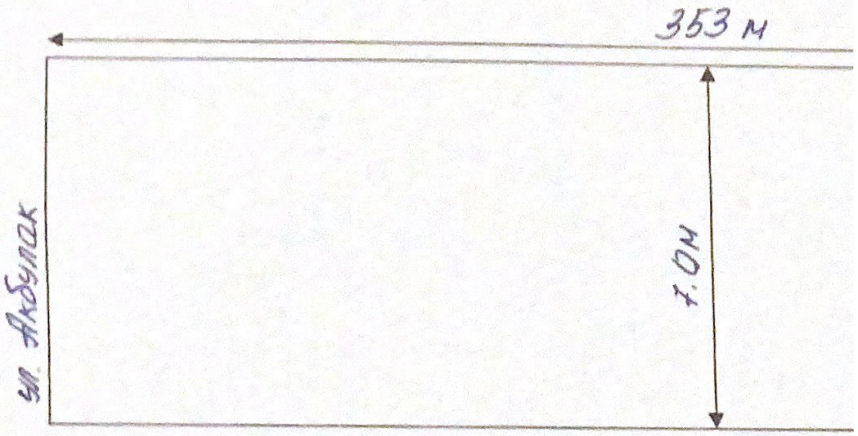

Участок дороги по ул. Баимбет батыра:
Толщина отсыпаемого слоя – 25 см
Выполненный объем: 618 м3

Исполнительная схема.

Ул. Баимбет батыра мкр. Бирлик

Заказчик ГУ «Отдел ЖКХ, ПТ и АД г. Кокшетау»

Подрядчик ТОО «Кокше Снаб»

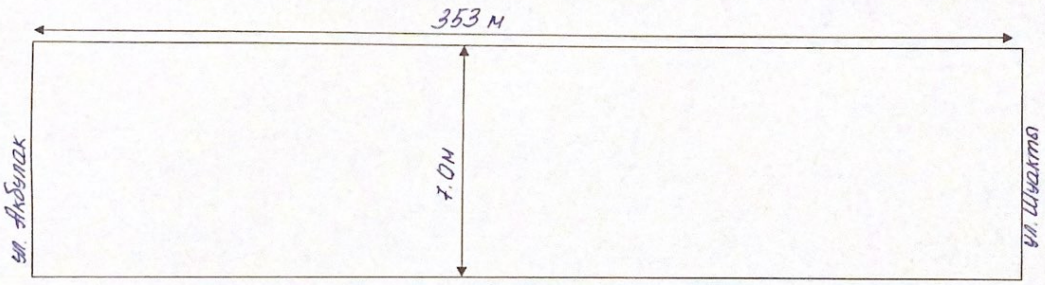

Участок дороги по ул. Баимбет батыра:
Толщина отсыпаемого слоя – 25 см
Выполненный объем: 618 м3

					Заказчик ГУ «Отдел ЖКХ, ПТ и АД г. Кокшетау»		
			подп	дата			
составил					Текущий ремонт. Отсыпка, планировка и уплотнение щебнем дорог в г. Кокшетау.	Стадия	Лист	Листов
проверил	Суханова Е.					И	1	1
						ИП «Кокше Снаб»		