POLIGRAM

ТОВАРИЩЕСТВО С ОГРАНИЧЕННОЙ ОТВЕТСТВЕННОСТЬЮ

Государственная лицензия №001105
Выданная Департаментом Государственного архитектурно-
Строительного контроля Атырауской области от 21 марта 2007г.

Предварительные планы этажей до и после капитального ремонта.
(Планы на стадии согласования с заказчиком)

"Капитальный ремонт здания административно-технологического комплекса «Transport Tower», расположенного по адресу:
г. Нур-Султан, пр. Кабанбай Батыра, 32/1"

Генеральный директор
ТОО «Poligram»

Оразаева А.Р

Атырау 2021г.

План-схема расположения покрытий проездов

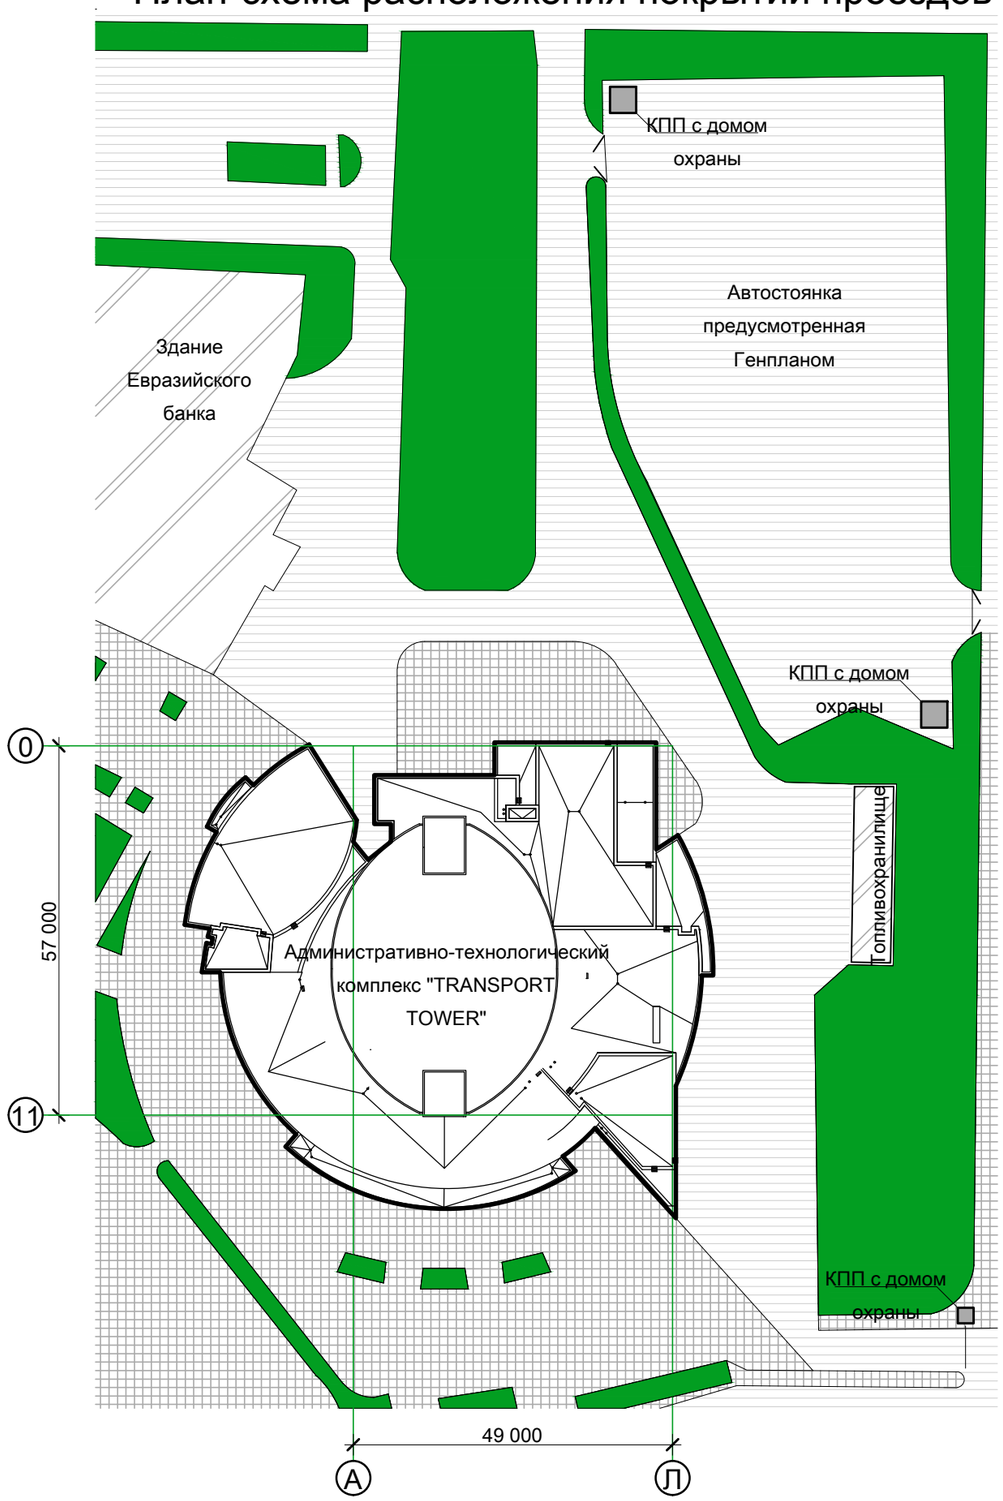

Разбивочная схема здания

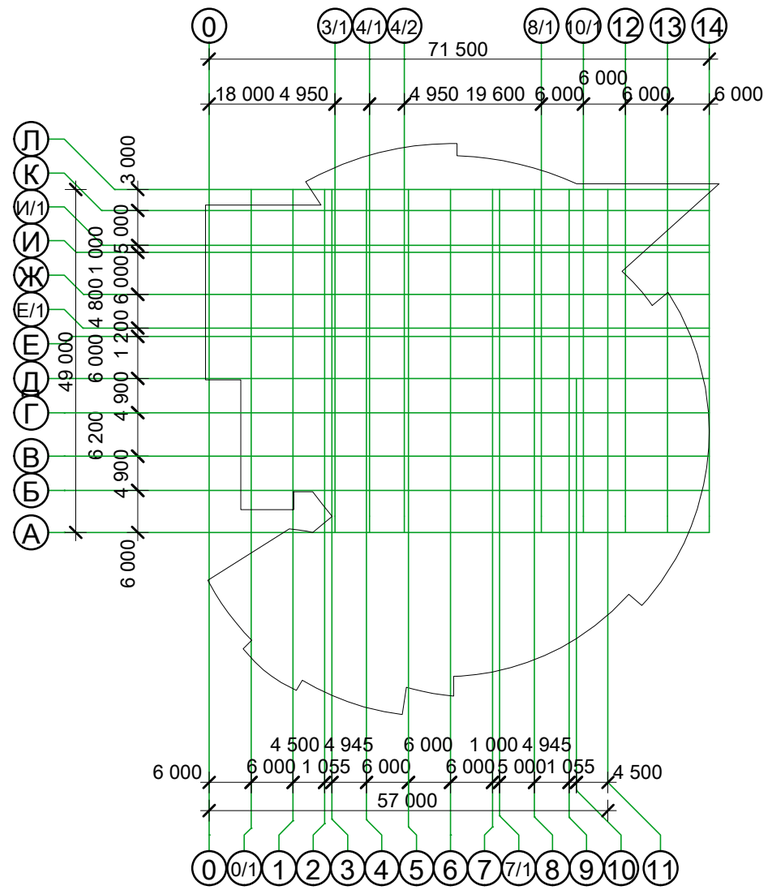

Условные обозначения

- асфальтобетонное покрытие
- покрытие из тротуарной плитки
- озелененные участки

Согласовано

Взамен. инв. №

Подп. и дата

Инв. № подп.

Изм.	Кол.уч	Лист	№ док	Подпись	Дата
Обследовал		Белица И.			10.20
Обследовал		Еслям Ж.			10.20
Исполнитель		Еслям Ж.			10.20
Проверил		Беспалько К.			10.20

Заказчик: ГУ "МИИР РК"

Заказ: №87 от 03.09.2020

Техническое заключение по результатам технического обследования строительных конструкций здания АТК "Transport Tower", расположенного по адресу: г. Нур-Султан, район "Есиль", пр. Кабанбай батыра, д. 32/1

Здание АТК "Transport Tower"

Стадия	Лист	Листов
ОБ	2	48

План-схема расположения покрытий проездов; Разбивочная схема здания

Встроенное изображение #16. 5997435.png

ТОО "АСП-Экс"
г. Тобыл 2020 г.
тел. 2-22-12
8-747-701-90-40

Обмерочный план цокольного этажа на отм. -3,500

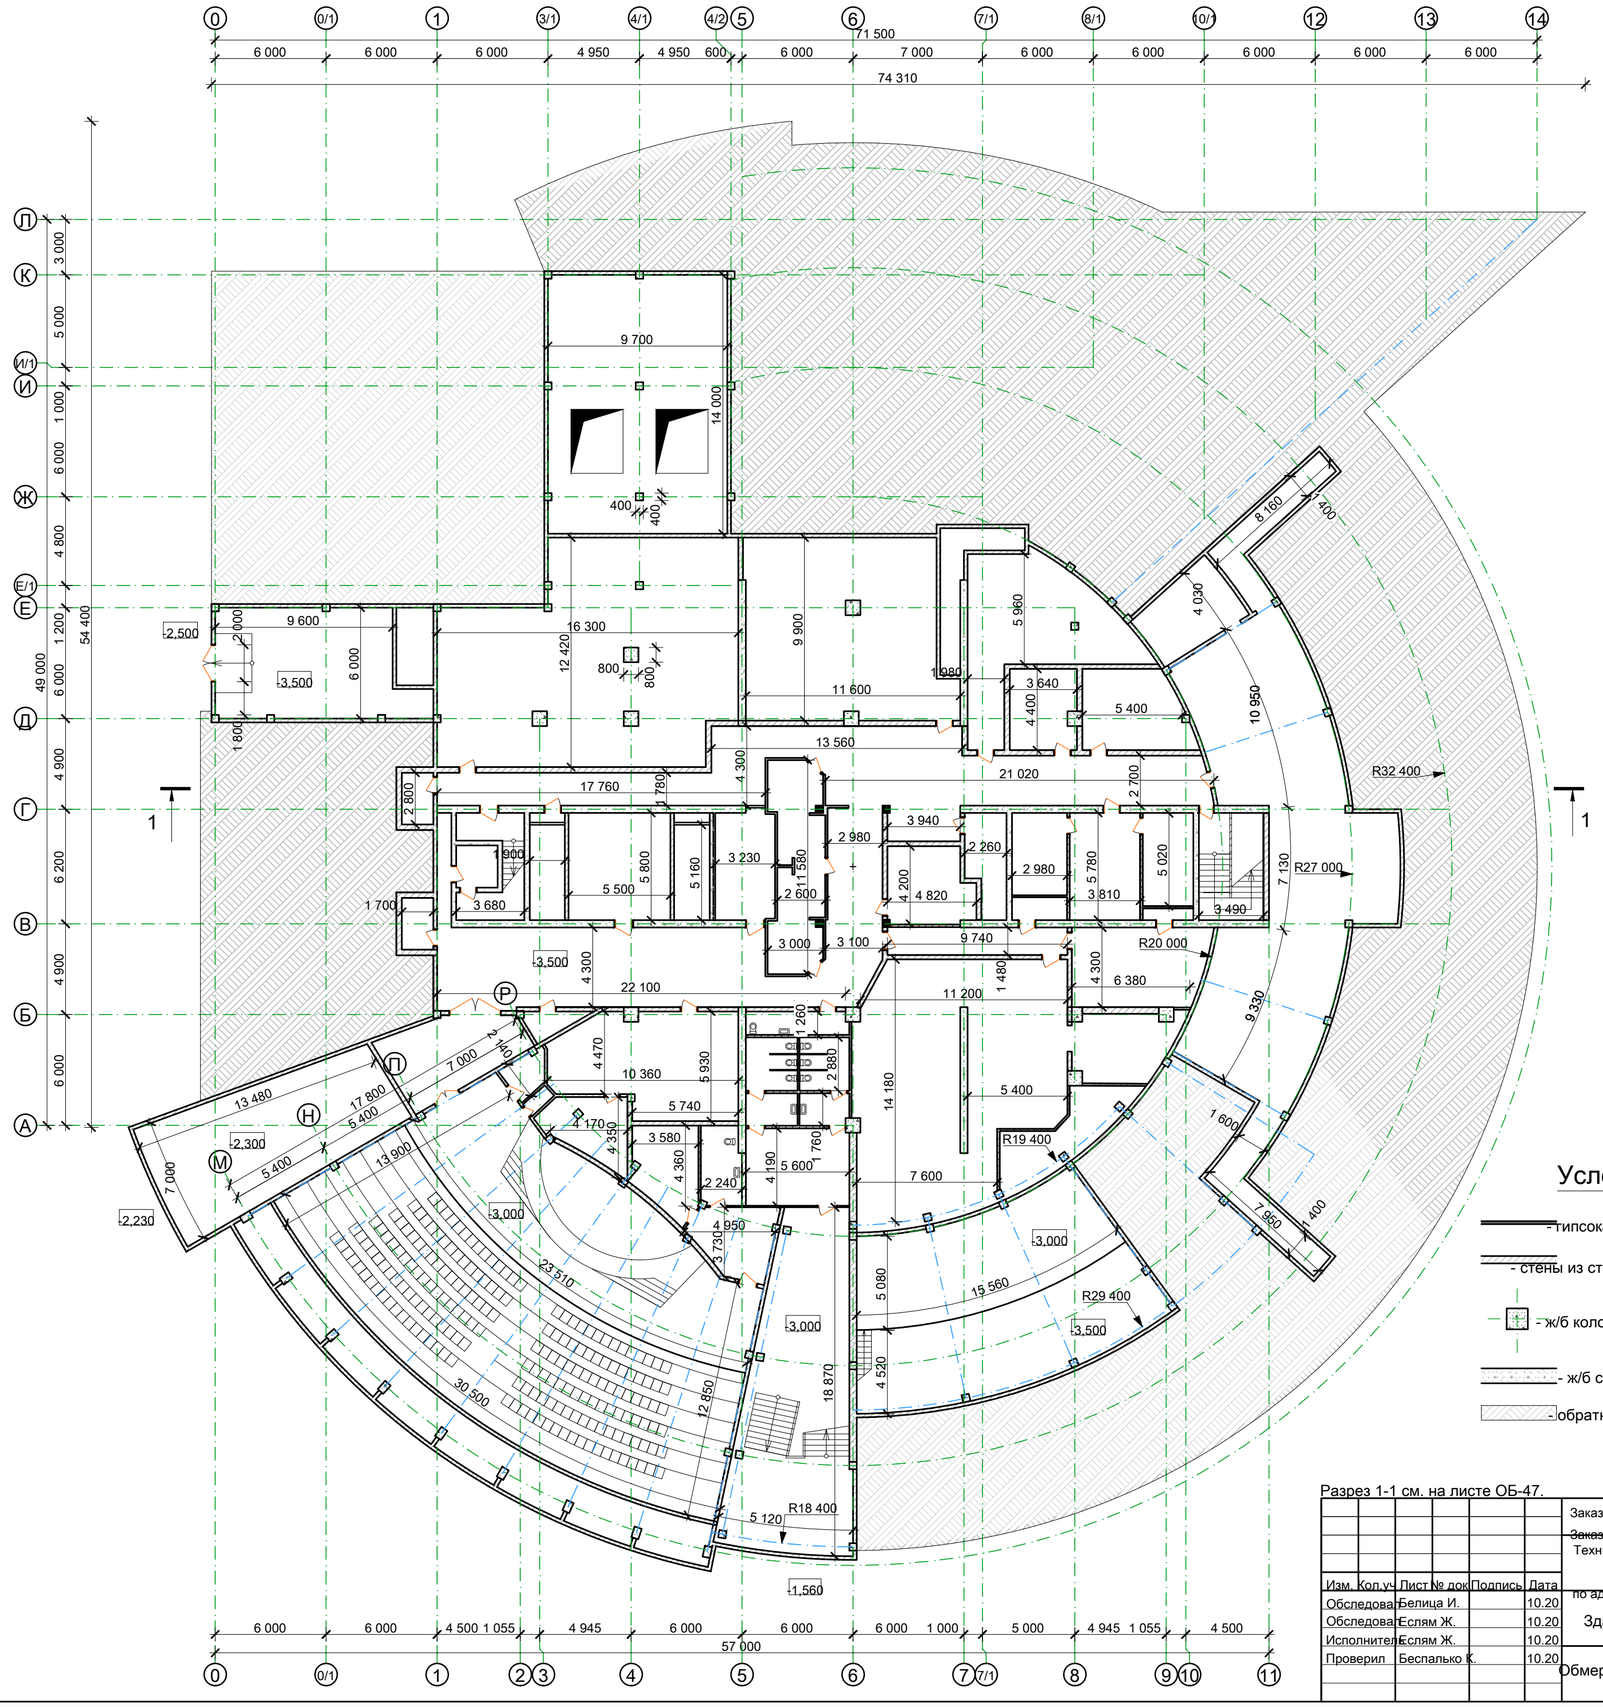

Условные обозначения

- типсокартонные перегородки
- стены из стандартных блоков 390x190x190 мм на ц.-песч. растворе М
- ж/б колонна размерами 800x800 мм
- ж/б стены
- обратная засыпка

Разрез 1-1 см. на листе ОБ-47.

Согласовано

Взамен. инв. №

Подп. и дата

Инв. № подл.

Изм.	Кол.уч.	Лист	№ док.	Подпись	Дата
Обследовал		Белица И.			10.20
Обследовал		Еслям Ж.			10.20
Исполнил		Еслям Ж.			10.20
Проверил		Беспалько К.			10.20

Заказчик: ГУ "МИИР РК"

~~Заказ: №87 от 03.09.2020~~

Техническое заключение по результатам технического обследования строительных конструкций здания АТК "Transport Tower", расположенного по адресу: г. Нур-Султан, район "Есиль", пр. Кабанбай батыра, д. 32/1

Здание АТК "Transport Tower"

Стадия	Лист	Листов
ОБ	3	48

Обмерочный план цокольного этажа на отм. -3,500

ТОО "АСП-Экс"
г. Тобыл 2020 г.
тел. 2-22-12
8-747-701-90-40

Обмерочный план 1-ого этажа на отм. 0,000

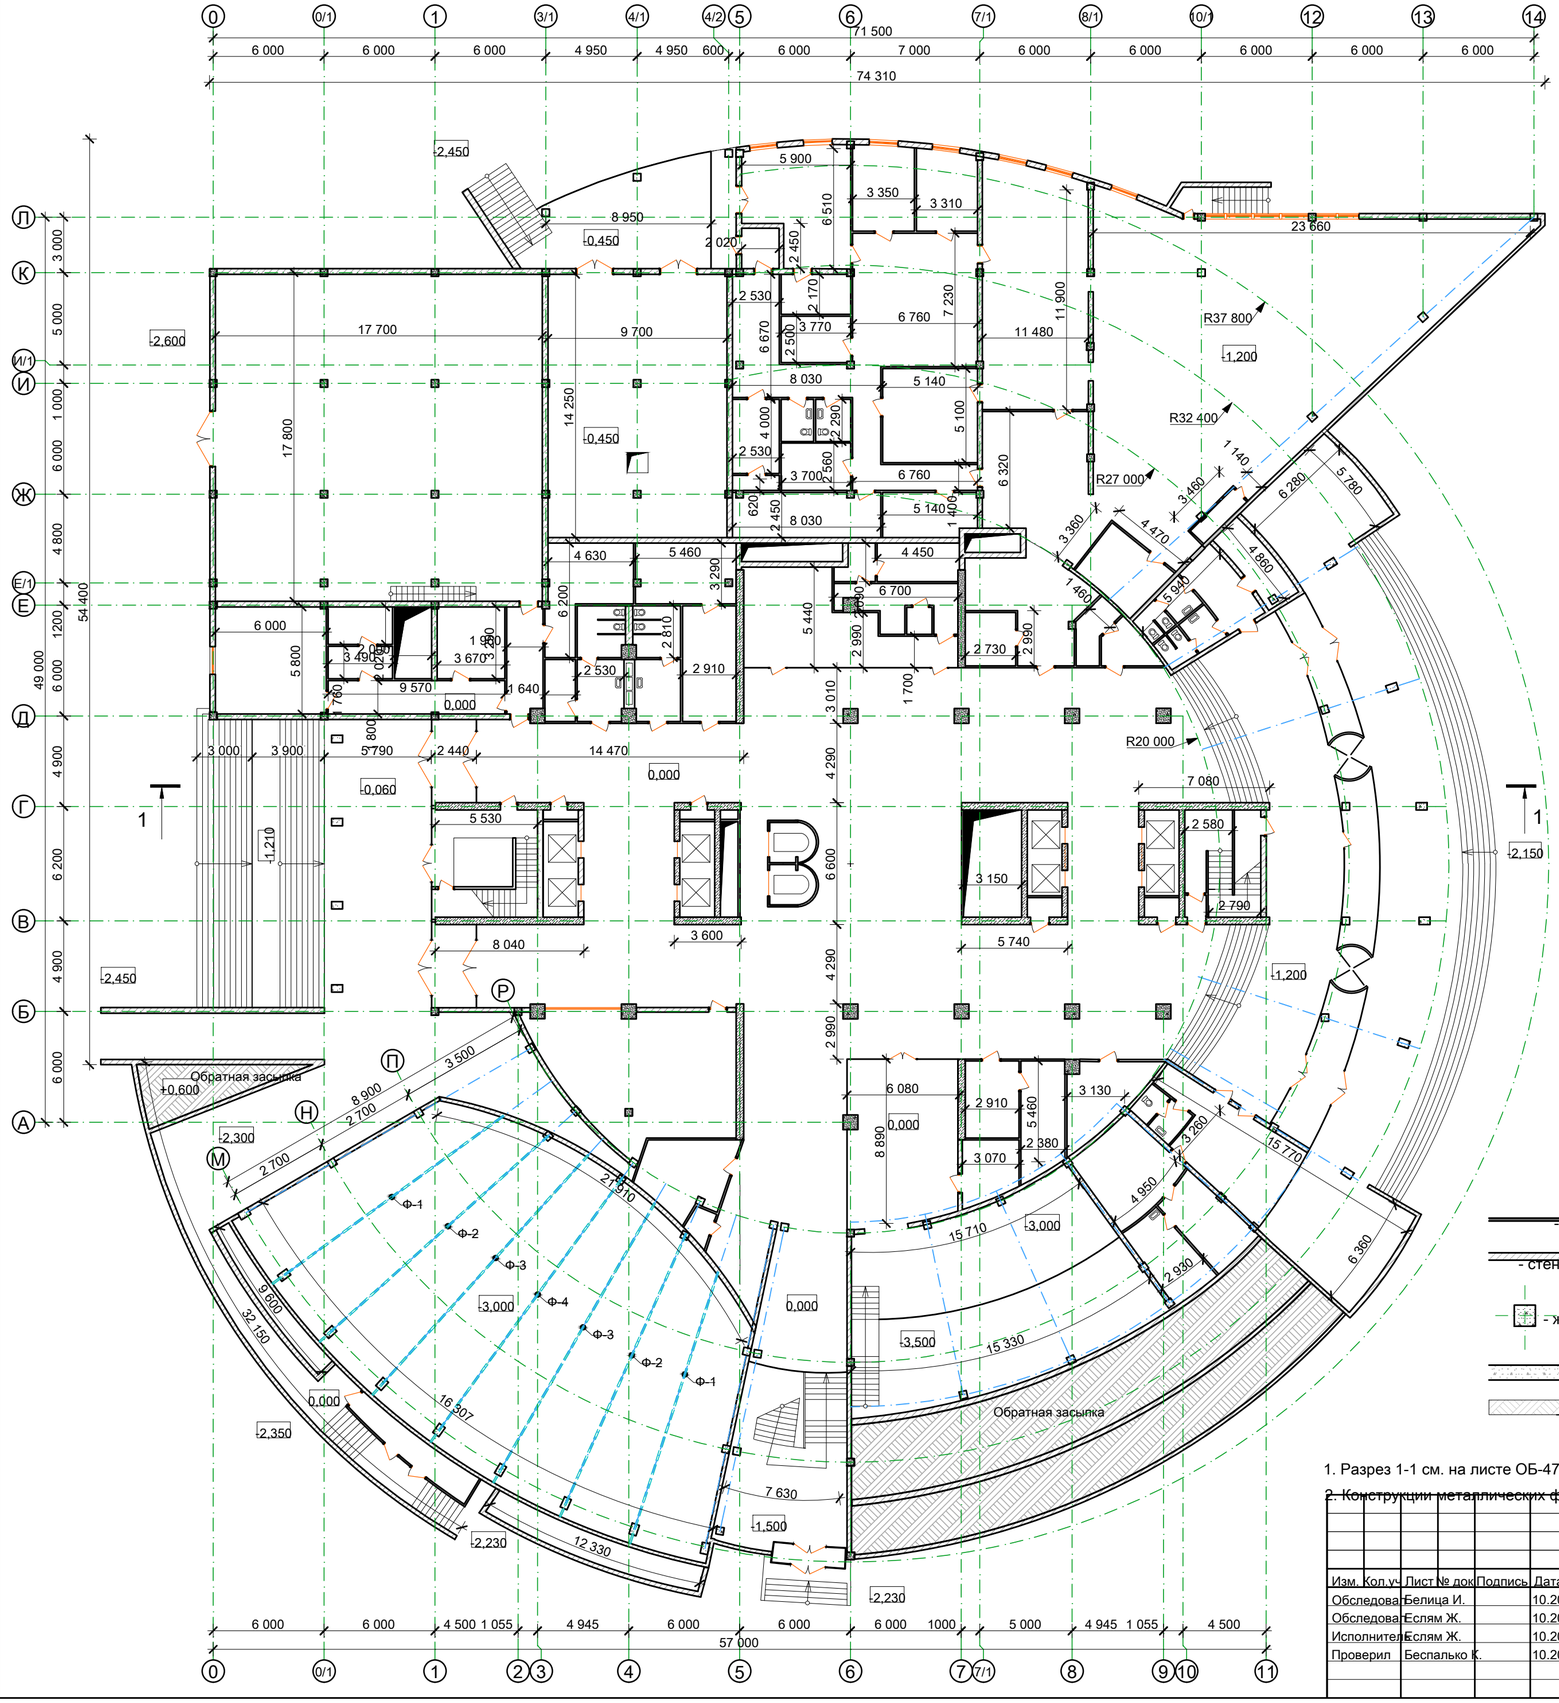

Условные обозначения

- типсокартонные перегородки
- стены из стандартных блоков 390x190x190 мм на ц.-песч. растворе М
- ж/б колонна размерами 800x800 мм
- ж/б стены
- обратная засыпка

1. Разрез 1-1 см. на листе ОБ-47.
2. Конструкции металлических ферм Ф-1, ..., Ф-4 см. на листе ОБ-49.

Изм.	Кол.уч.	Лист	№ док.	Подпись	Дата
Обследовал		Белица И.			10.20
Обследовал		Еслям Ж.			10.20
Исполнил		Еслям Ж.			10.20
Проверил		Беспалько К.			10.20

Заказчик: ГУ "МИИР РК"

Заказ: №87 от 03.09.2020

Техническое заключение по результатам технического обследования строительных конструкций здания АТК "Transport Tower", расположенного по адресу: г. Нур-Султан, район "Есиль", пр. Кабанбай батыра, д. 32/1

Здание АТК "Transport Tower"

Стадия	Лист	Листов
ОБ	4	48

Обмерочный план 1-ого этажа на отм. 0,000

ТОО "АСП-Экс" г. Тобыл 2020 г. тел. 2-22-12

8-747-701-90-40

Согласовано

Взамен. инв. №

Подп. и дата

Инв. № подл.

Обмерочный план 2-ого этажа на отм. +5,250

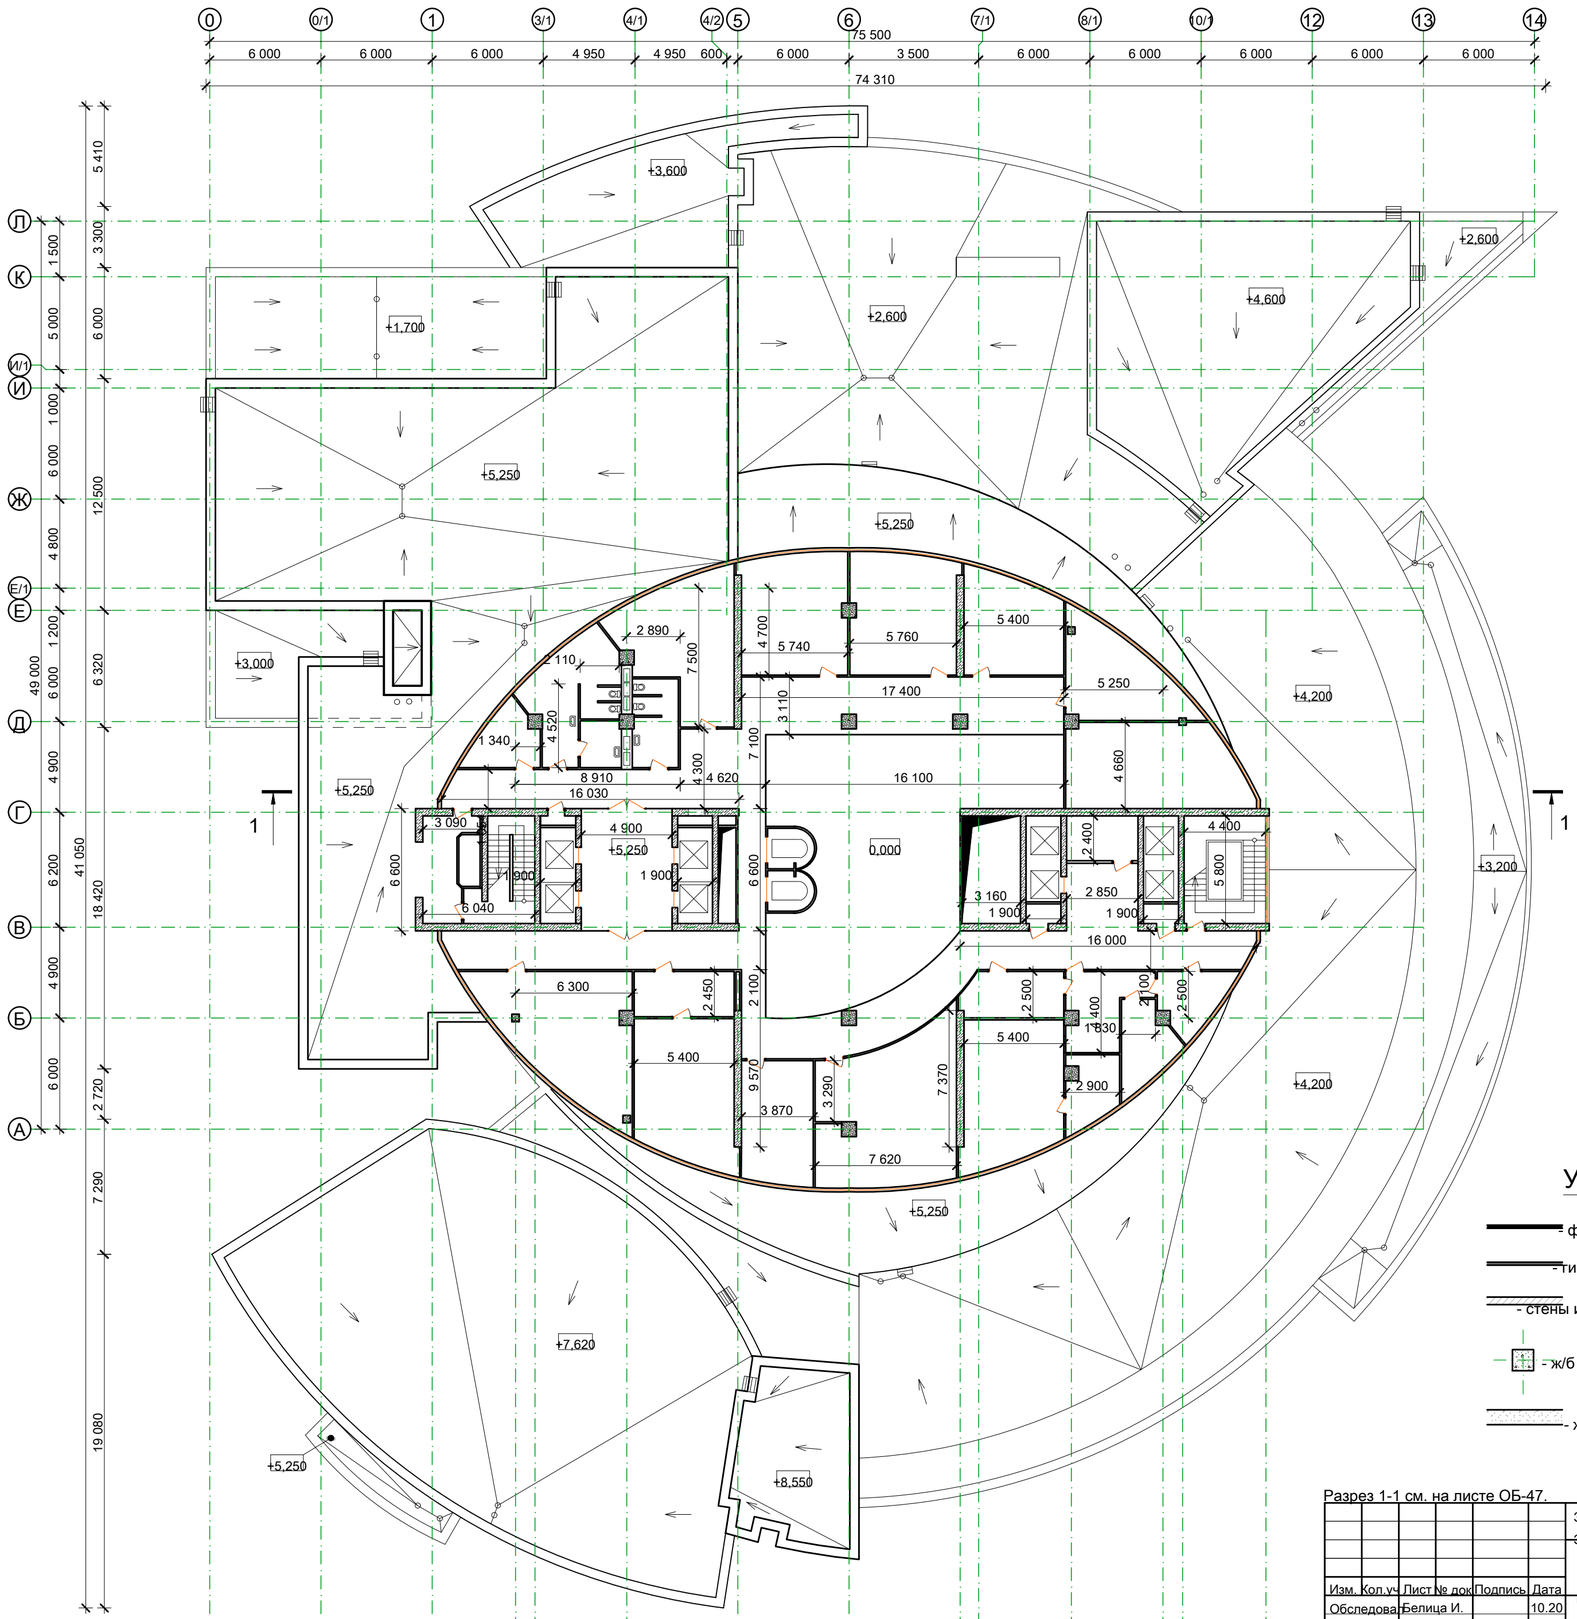

Условные обозначения

- фасадные витражи
- гипсокартонные перегородки
- стены из стандартных блоков 390x190x190 мм на ц.-песч. растворе М
- ж/б колонна размерами 800x800 мм
- ж/б стены

Разрез 1-1 см. на листе ОБ-47.

Согласовано

Взамен. инв. №

Подп. и дата

Инв. № подл.

Изм.	Кол.уч.	Лист	№ док.	Подпись	Дата
Обследовал		Белица И.			10.20
Обследовал		Еслям Ж.			10.20
Исполнил		Еслям Ж.			10.20
Проверил		Беспалько К.			10.20

Заказчик: ГУ "МИИР РК"

Заказ: №87 от 03.09.2020

Техническое заключение по результатам технического обследования строительных конструкций здания АТК "Transport Tower", расположенного по адресу: г. Нур-Султан, район "Есиль", пр. Кабанбай батыра, д. 32/1

Здание АТК "Transport Tower"

Стадия	Лист	Листов
ОБ	5	48

Обмерочный план 2-ого этажа на отм. +5,250

ТОО "АСП-Экс"
г. Тобыл 2020 г.
тел. 2-22-12

8-747-701-90-40

Обмерочный план 3-ого этажа на отм. +8,700

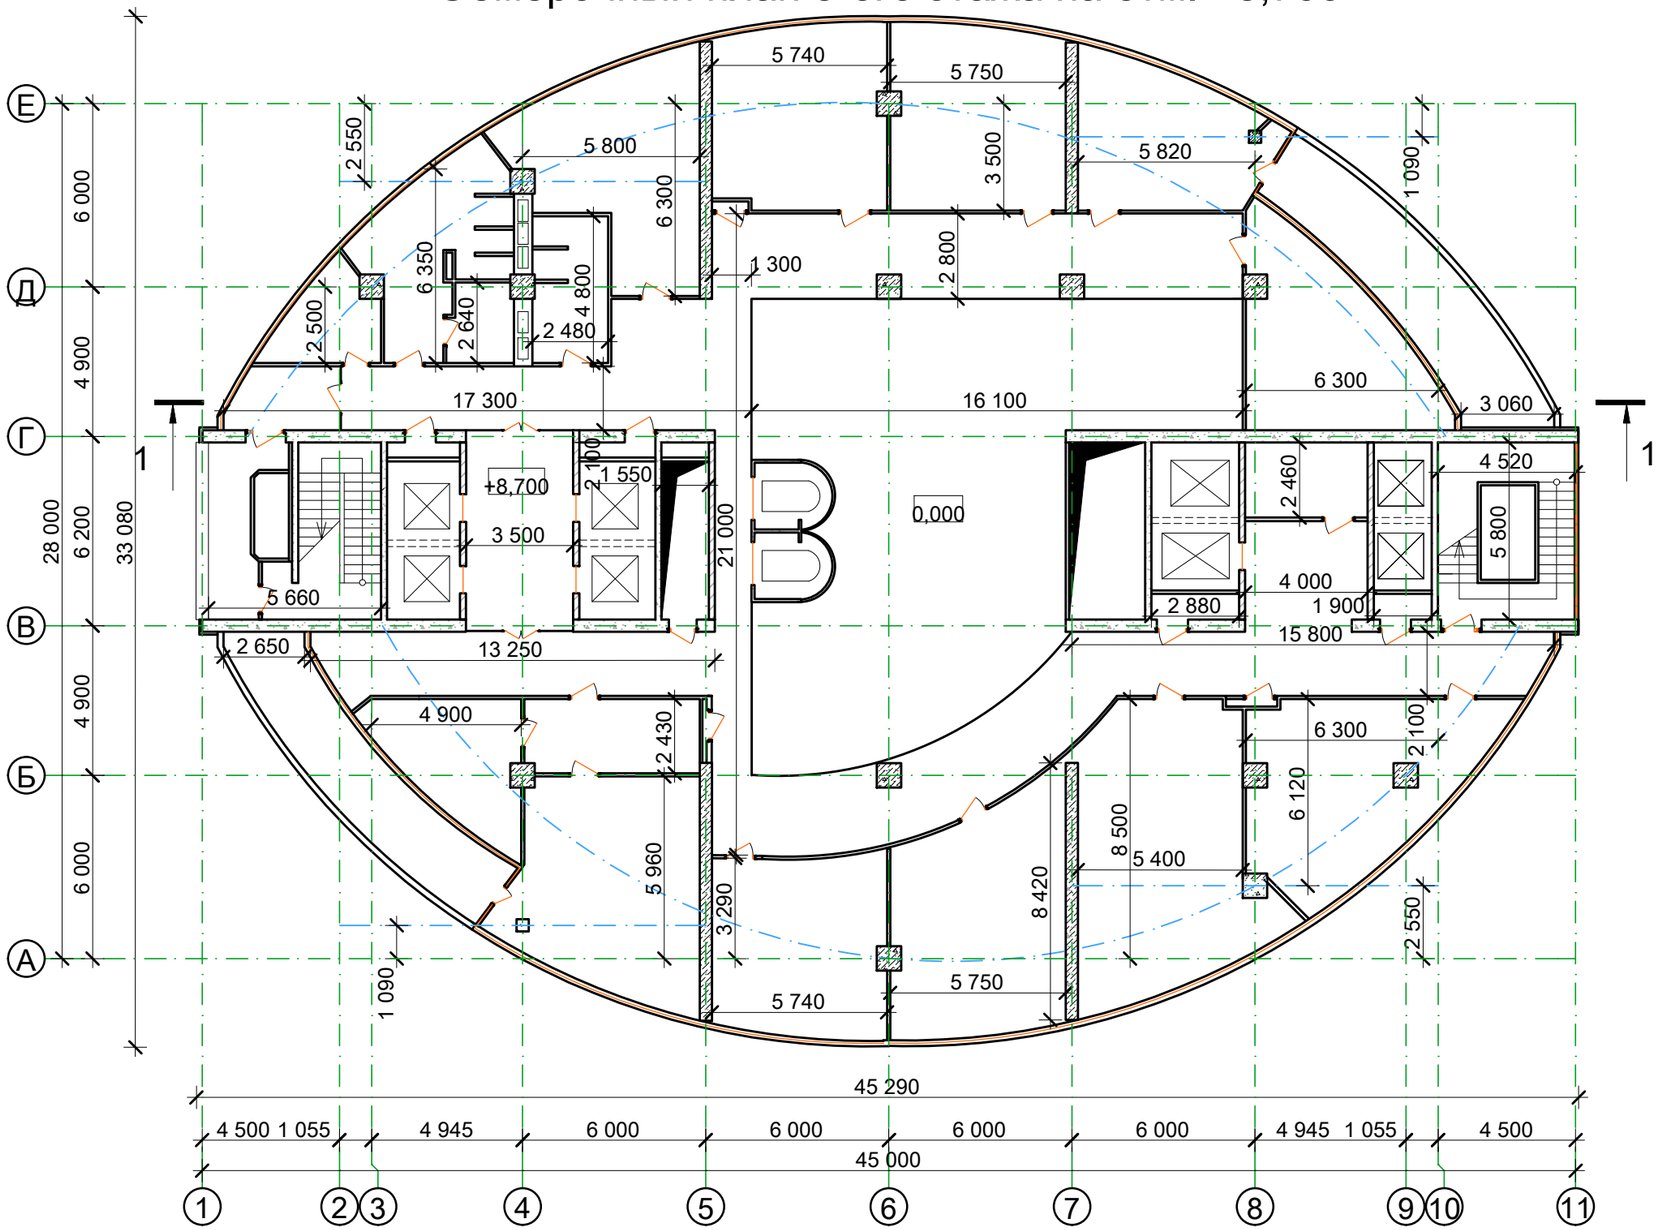

Условные обозначения

- фасадные витражи
- типсокартонные перегородки
- стены из стандартных блоков 390x190x190 мм на ц.-песч. растворе М50
- ж/б колонна размерами 800x800 мм
- ж/б стены

Разрез 1-1 см. на листе ОБ-47.

Изм.	Кол.уч	Лист	№ док	Подпись	Дата
Обследовал		Белица И.			10.20
Обследовал		Еслям Ж.			10.20
Исполнитель		Еслям Ж.			10.20
Проверил		Беспалько К.			10.20

Заказчик: ГУ "МИИР РК"

~~Заказ: №87 от 03.09.2020~~

Техническое заключение по результатам технического обследования строительных конструкций здания АТК "Transport Tower", расположенного по адресу: г. Нур-Султан, район "Есиль", пр. Кабанбай батыра, д. 32/1

Здание АТК "Transport Tower"

Стадия	Лист	Листов
ОБ	6	48

Обмерочный план 3-ого этажа на отм. +8,700

ТОО "АСП-Экс"
г. Тобыл 2020 г.
тел. 2-22-12

8-747-701-90-40

Согласовано

Взамен. инв. №

Подп. и дата

Инв. № подп.

Обмерочный план 4-ого этажа на отм. +12,150

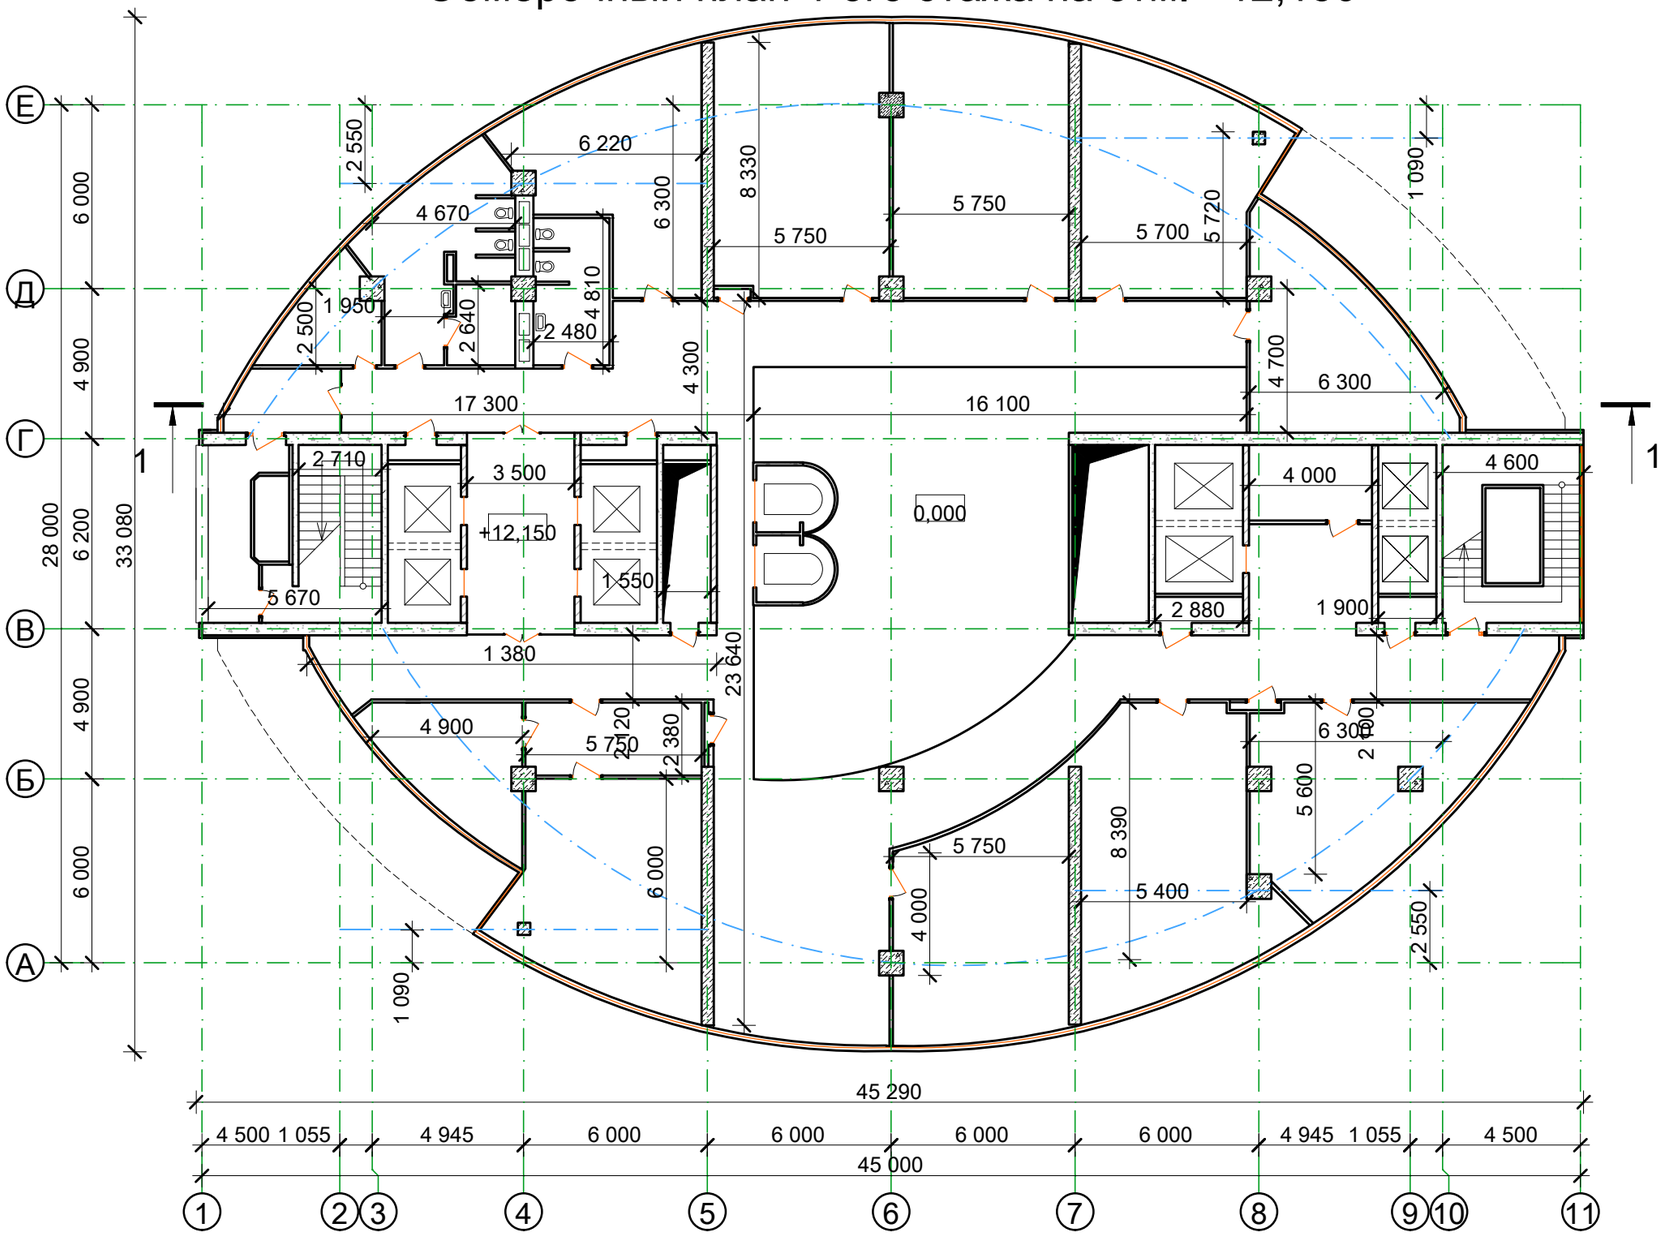

Условные обозначения

- фасадные витражи
- типсокартонные перегородки
- стены из стандартных блоков 390x190x190 мм на ц.-песч. растворе М50
- ж/б колонна размерами 800x800 мм
- ж/б стены

Разрез 1-1 см. на листе ОБ-47.

Изм.	Кол.уч	Лист	№ док	Подпись	Дата
Обследовал		Белица И.			10.20
Обследовал		Еслям Ж.			10.20
Исполнитель		Еслям Ж.			10.20
Проверил		Беспалько К.			10.20

Заказчик: ГУ "МИИР РК"

Заказ: №87 от 03.09.2020

Техническое заключение по результатам технического обследования строительных конструкций здания АТК "Transport Tower", расположенного по адресу: г. Нур-Султан, район "Есиль", пр. Кабанбай батыра, д. 32/1

Здание АТК "Transport Tower"

Стадия	Лист	Листов
ОБ	7	48

Обмерочный план 4-ого этажа на отм. +12,150

ТОО "АСП-Экс"
г. Тобыл 2020 г.
тел. 2-22-12

8-747-701-90-40

Согласовано

Взамен. инв. №

Подп. и дата

Инв. № подп.

Обмерочный план 5-ого этажа на отм. +15,600

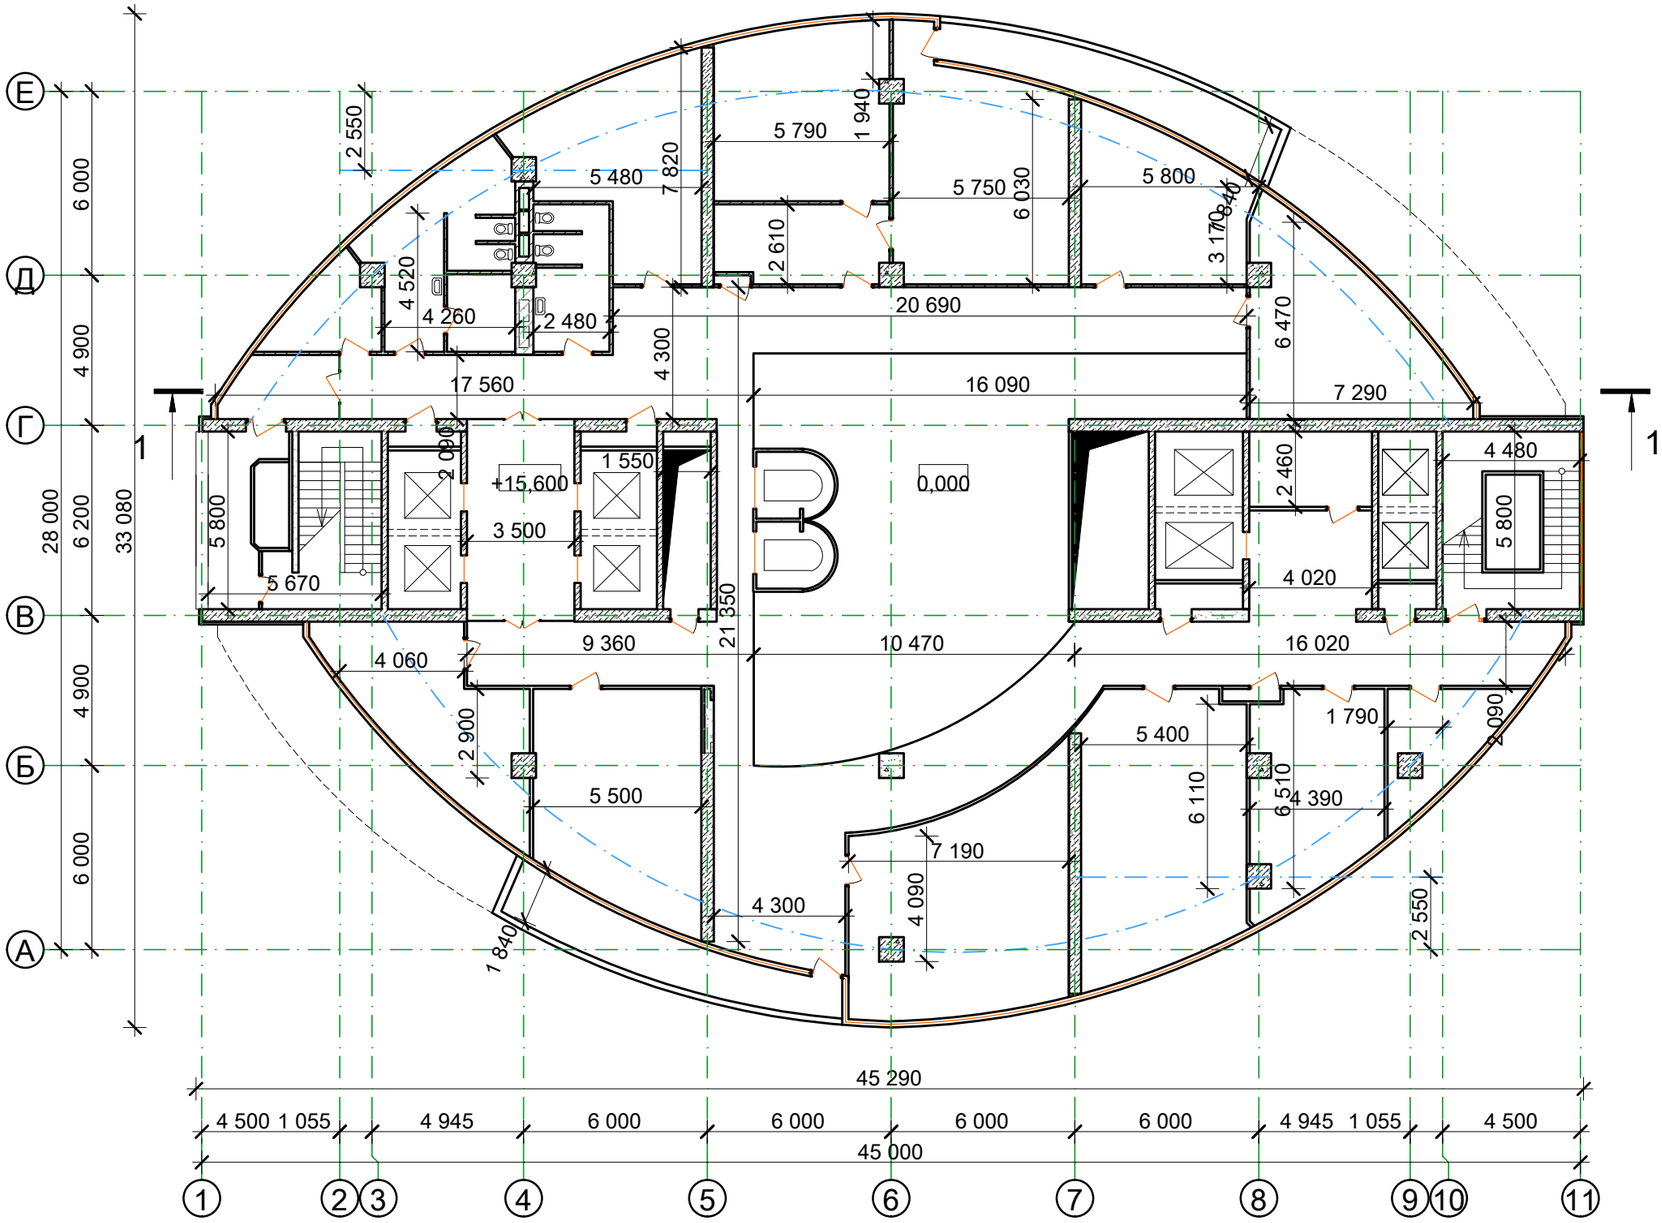

Условные обозначения

- фасадные витражи
- гипсокартонные перегородки
- стены из стандартных блоков 390x190x190 мм на ц.-песч. растворе М50
- ж/б колонна размерами 800x800 мм
- ж/б стены

Разрез 1-1 см. на листе ОБ-47.

Изм.	Кол.уч	Лист	№ док	Подпись	Дата
Обследовал		Белица И.			10.20
Обследовал		Еслям Ж.			10.20
Исполнитель		Еслям Ж.			10.20
Проверил		Беспалько К.			10.20

Заказчик: ГУ "МИИР РК"

Заказ: №87 от 03.09.2020

Техническое заключение по результатам технического обследования строительных конструкций здания АТК "Transport Tower", расположенного по адресу: г. Нур-Султан, район "Есиль", пр. Кабанбай батыра, д. 32/1

Здание АТК "Transport Tower"

Стадия	Лист	Листов
ОБ	8	48

Обмерочный план 5-ого этажа на отм. +15,600

ТОО "АСП-Экс"
г. Тобыл 2020 г.
тел. 2-22-12

8-747-701-90-40

Согласовано

Взамен. инв. №

Подп. и дата

Инв. № подп.

Обмерочный план 6-ого этажа на отм. +19,050

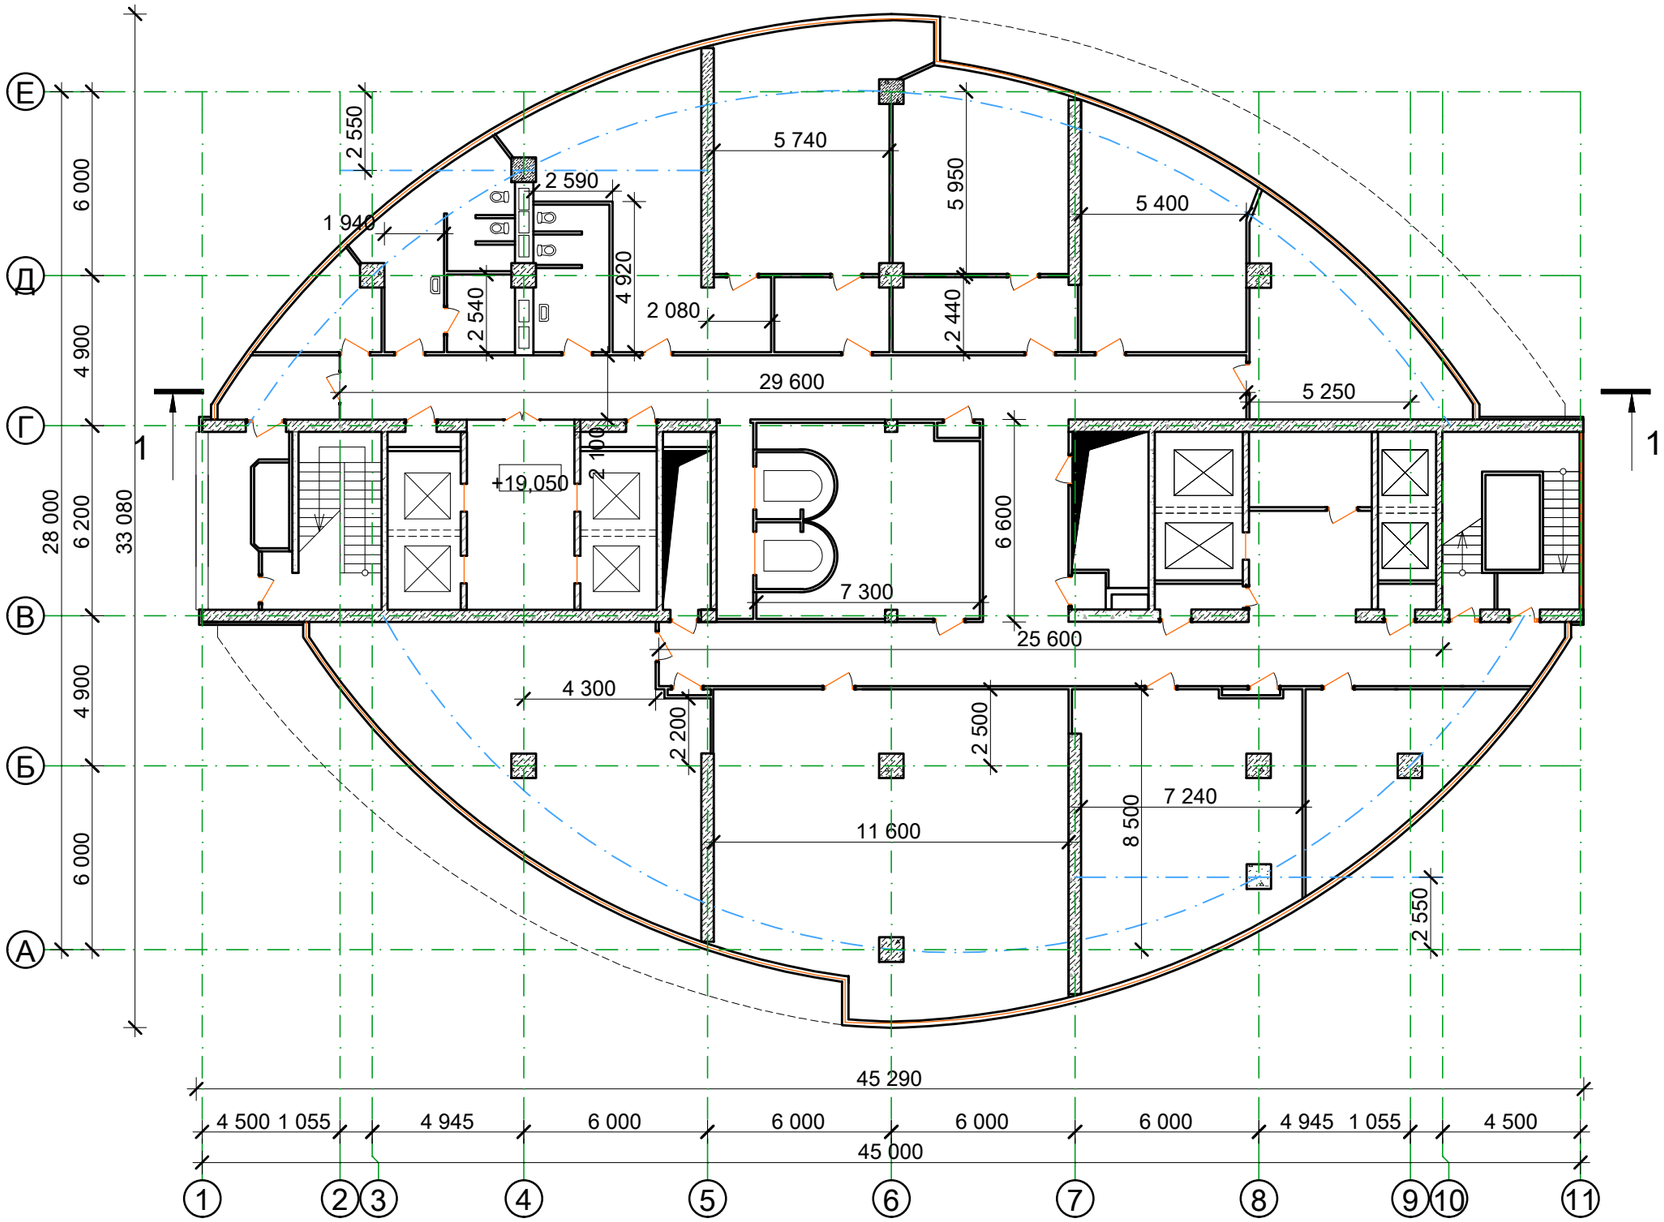

Условные обозначения

- фасадные витражи
- гипсокартонные перегородки
- стены из стандартных блоков 390x190x190 мм на ц.-песч. растворе М50
- ж/б колонна размерами 800x800 мм
- ж/б стены

Разрез 1-1 см. на листе ОБ-47.

Изм.	Кол.уч	Лист	№ док	Подпись	Дата
Обследовал		Белица И.			10.20
Обследовал		Еслям Ж.			10.20
Исполнитель		Еслям Ж.			10.20
Проверил		Беспалько К.			10.20

Заказчик: ГУ "МИИР РК"

Заказ: №87 от 03.09.2020

Техническое заключение по результатам технического обследования строительных конструкций здания АТК "Transport Tower", расположенного по адресу: г. Нур-Султан, район "Есиль", пр. Кабанбай батыра, д. 32/1

Здание АТК "Transport Tower"

Стадия	Лист	Листов
ОБ	9	48

Обмерочный план 6-ого этажа на отм. +19,050

ТОО "АСП-Экс"
г. Тобыл 2020 г.
тел. 2-22-12

8-747-701-90-40

Согласовано

Взамен. инв. №

Подп. и дата

Инв. № подп.

Обмерочный план 7-ого этажа на отм. +22,500

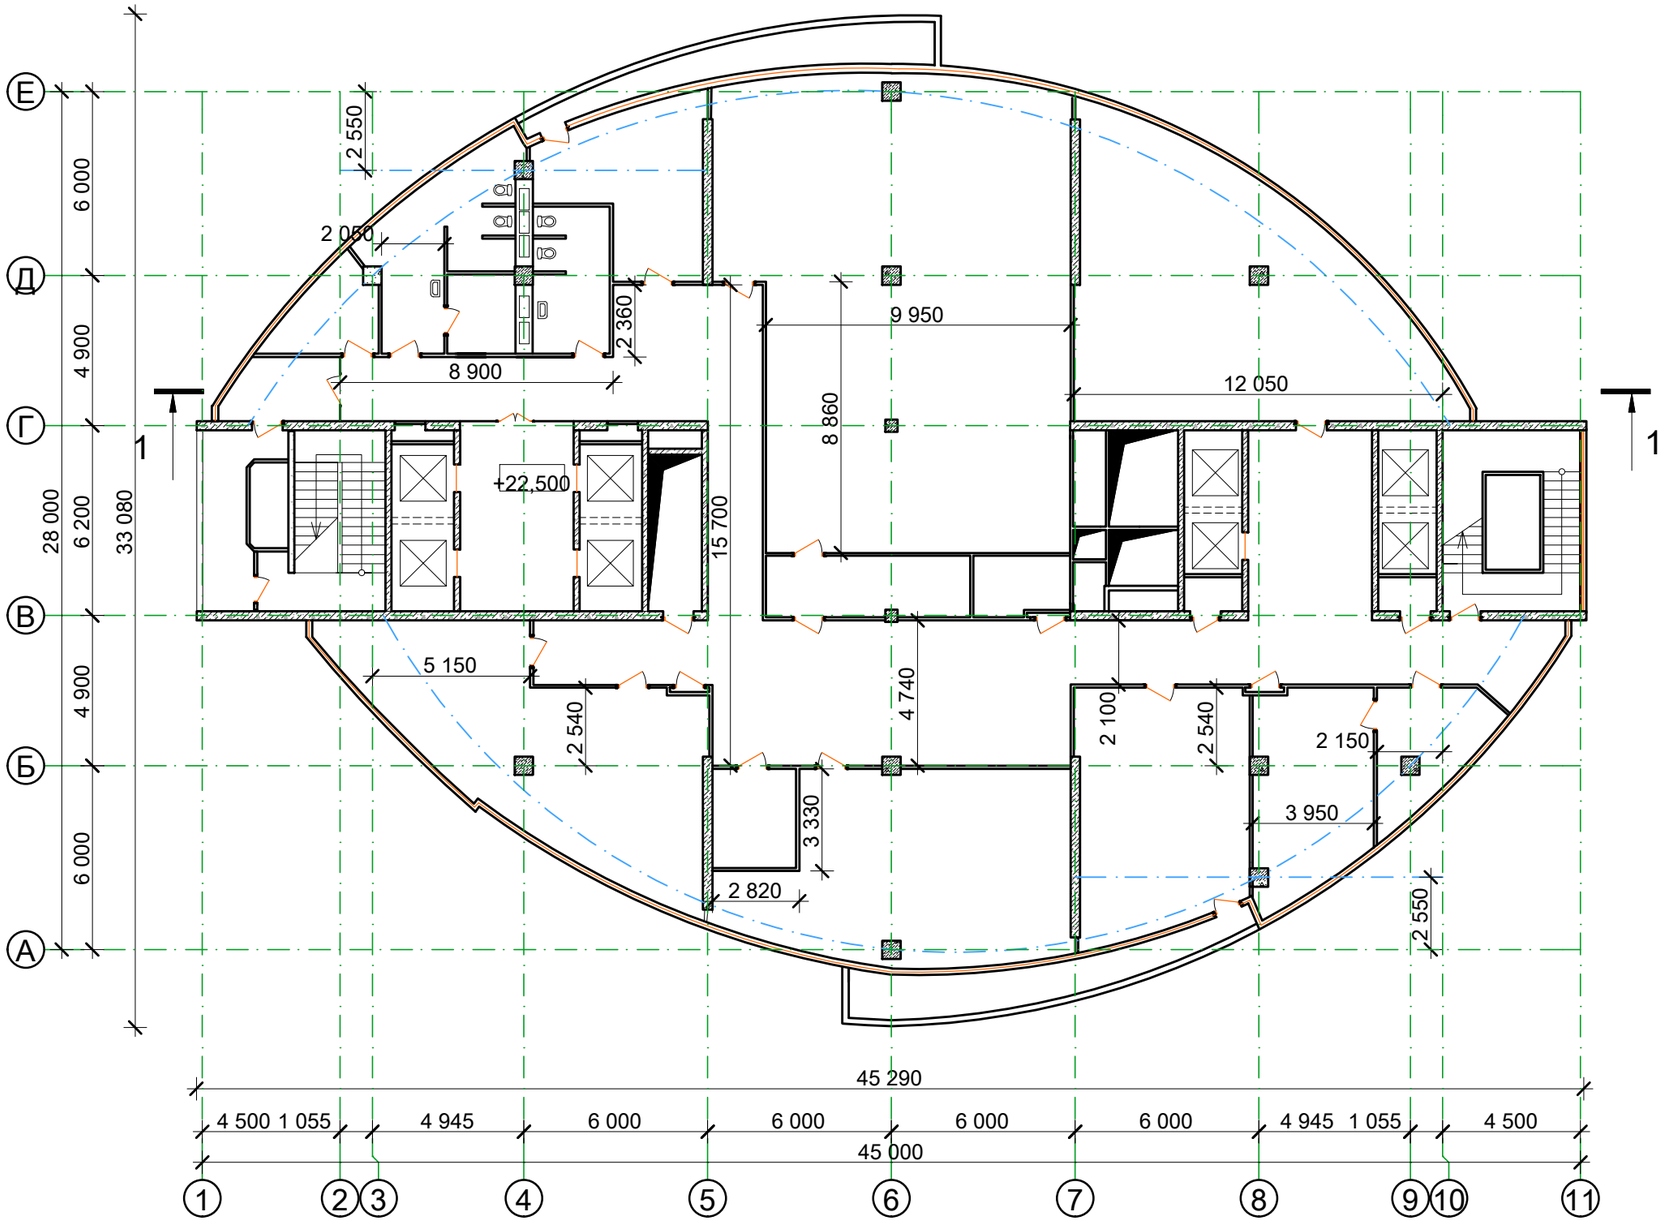

Условные обозначения

- фасадные витражи
- типсокартонные перегородки
- стены из стандартных блоков 390x190x190 мм на ц.-песч. растворе М50
- ж/б колонна размерами 600x600 мм
- ж/б стены

Разрез 1-1 см. на листе ОБ-47.

Изм.	Кол.уч	Лист	№ док	Подпись	Дата
Обследовал		Белица И.			10.20
Обследовал		Еслям Ж.			10.20
Исполнитель		Еслям Ж.			10.20
Проверил		Беспалько К.			10.20

Заказчик: ГУ "МИИР РК"

~~Заказ: №87 от 03.09.2020~~

Техническое заключение по результатам технического обследования строительных конструкций здания АТК "Transport Tower", расположенного по адресу: г. Нур-Султан, район "Есиль", пр. Кабанбай батыра, д. 32/1

Здание АТК "Transport Tower"	Стадия	Лист	Листов
	ОБ	10	48

Обмерочный план 7-ого этажа на отм. +22,500

ТОО "АСП-Экс"
г. Тобыл 2020 г.
тел. 2-22-12

8-747-701-90-40

Согласовано

Взамен. инв. №

Подп. и дата

Инв. № подл.

Обмерочный план 8-ого этажа на отм. +25,960

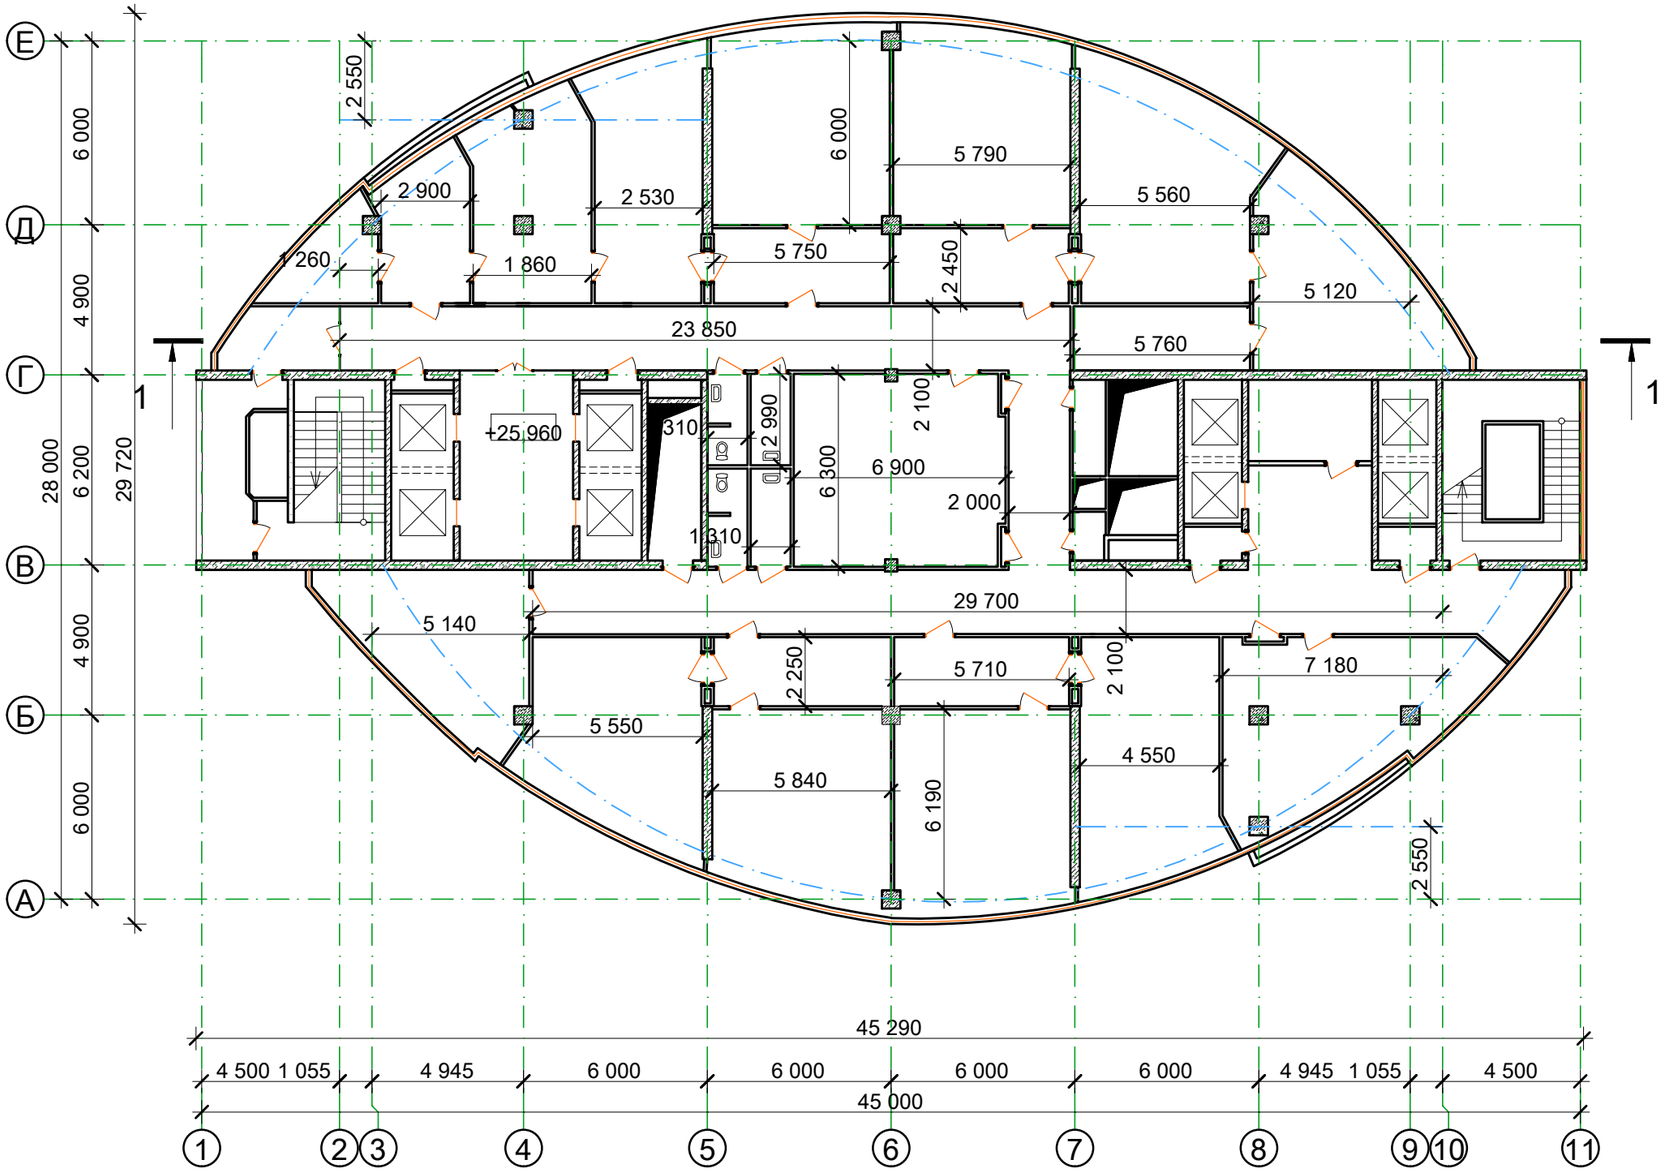

Условные обозначения

- фасадные витражи
- гипсокартонные перегородки
- стены из стандартных блоков 390x190x190 мм на ц.-песч. растворе М50
- ж/б колонна размерами 600x600 мм
- ж/б стены

Разрез 1-1 см. на листе ОБ-47.

Изм.	Кол.уч	Лист	№ док	Подпись	Дата
Обследовал		Белица И.			10.20
Обследовал		Еслям Ж.			10.20
Исполнитель		Еслям Ж.			10.20
Проверил		Беспалько К.			10.20

Заказчик: ГУ "МИИР РК"

Заказ: №87 от 03.09.2020

Техническое заключение по результатам технического обследования строительных конструкций здания АТК "Transport Tower", расположенного по адресу: г. Нур-Султан, район "Есиль", пр. Кабанбай батыра, д. 32/1

Здание АТК "Transport Tower"

Стадия	Лист	Листов
ОБ	11	48

Обмерочный план 8-ого этажа на отм. +25,960

ТОО "АСП-Экс"
г. Тобыл 2020 г.
тел. 2-22-12

8-747-701-90-40

Согласовано

Взамен. инв. №

Подп. и дата

Инв. № подп.

Обмерочный план 9-ого этажа на отм. +29,400

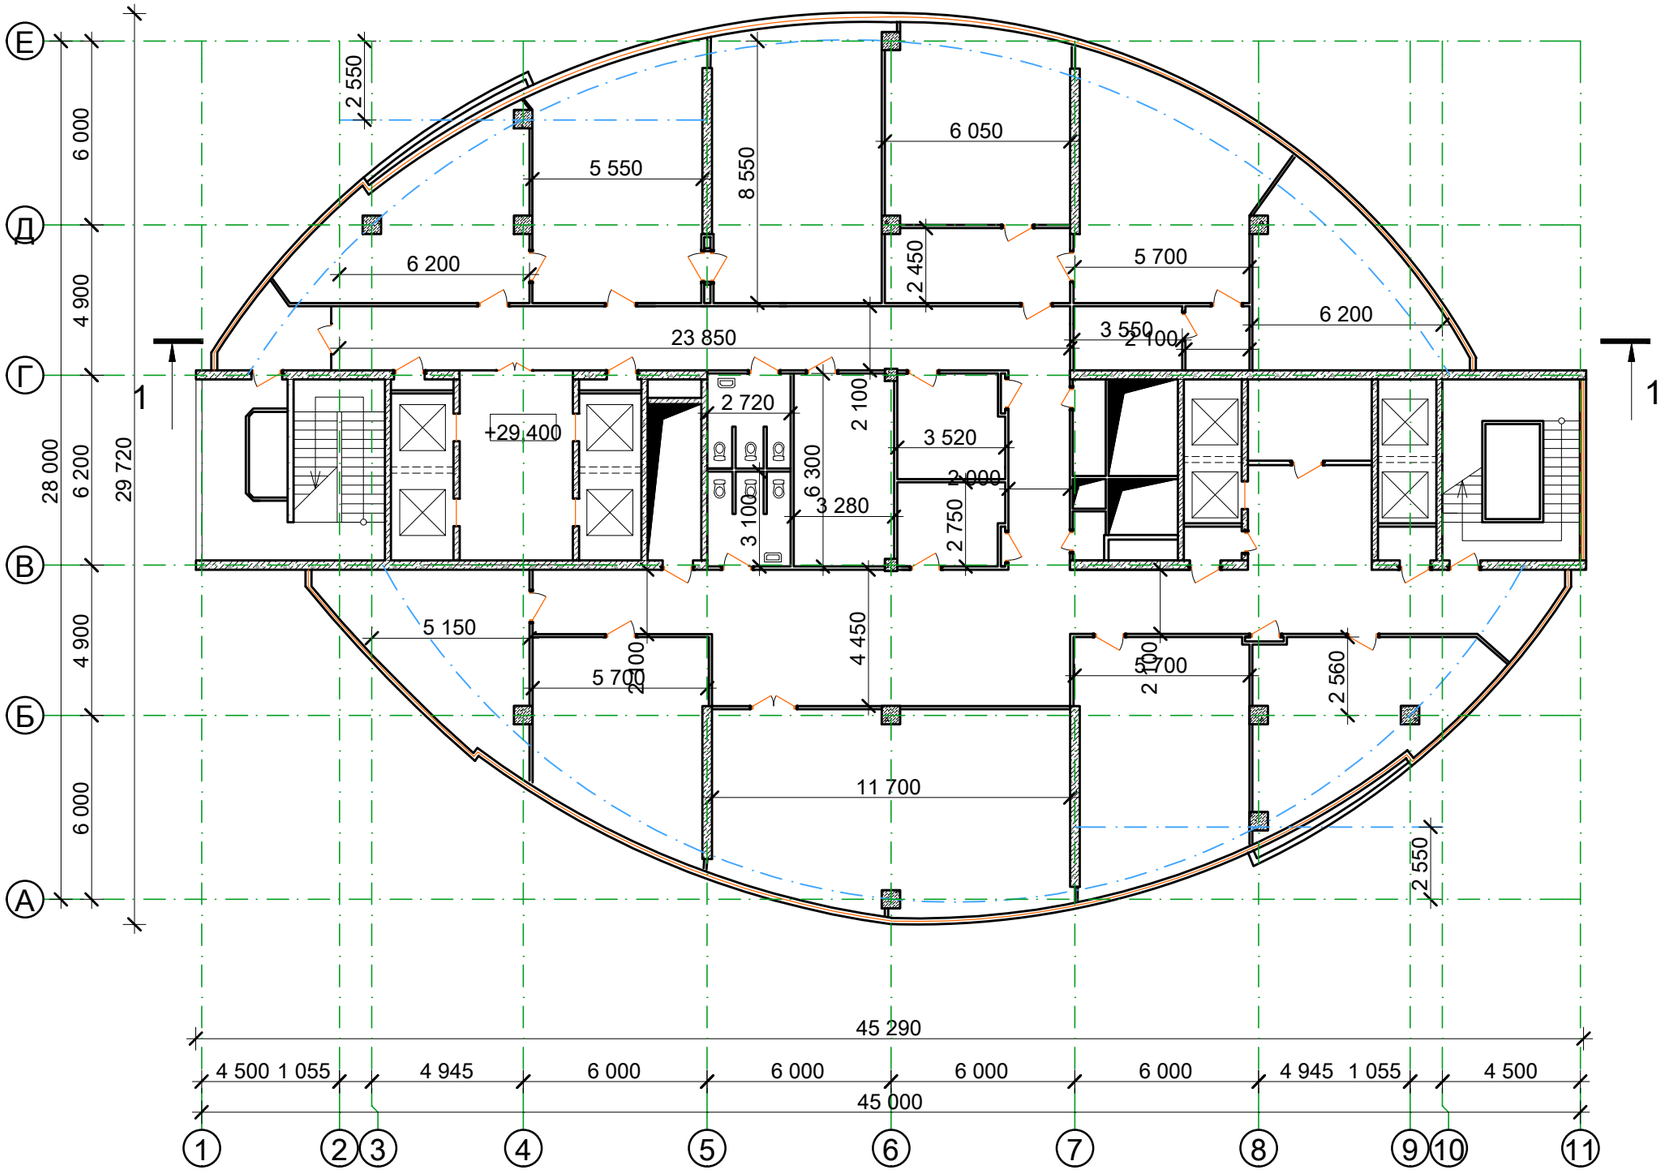

Условные обозначения

- фасадные витражи
- гипсокартонные перегородки
- стены из стандартных блоков 390x190x190 мм на ц.-песч. растворе М50
- ж/б колонна размерами 600x600 мм
- ж/б стены

Разрез 1-1 см. на листе ОБ-47.

Изм.	Кол.уч	Лист	№ док	Подпись	Дата
Обследовал		Белица И.			10.20
Обследовал		Еслям Ж.			10.20
Исполнитель		Еслям Ж.			10.20
Проверил		Беспалько К.			10.20

Заказчик: ГУ "МИИР РК"

~~Заказ: №87 от 03.09.2020~~

Техническое заключение по результатам технического обследования строительных конструкций здания АТК "Transport Tower", расположенного по адресу: г. Нур-Султан, район "Есиль", пр. Кабанбай батыра, д. 32/1

Здание АТК "Transport Tower"

Стадия	Лист	Листов
ОБ	12	48

Обмерочный план 9-ого этажа на отм. +29,400

ТОО "АСП-Экс"
г. Тобыл 2020 г.
тел. 2-22-12
8-747-701-90-40

Согласовано

Взамен. инв. №

Подп. и дата

Инв. № подл.

Обмерочный план 10-ого этажа на отм. +32,850

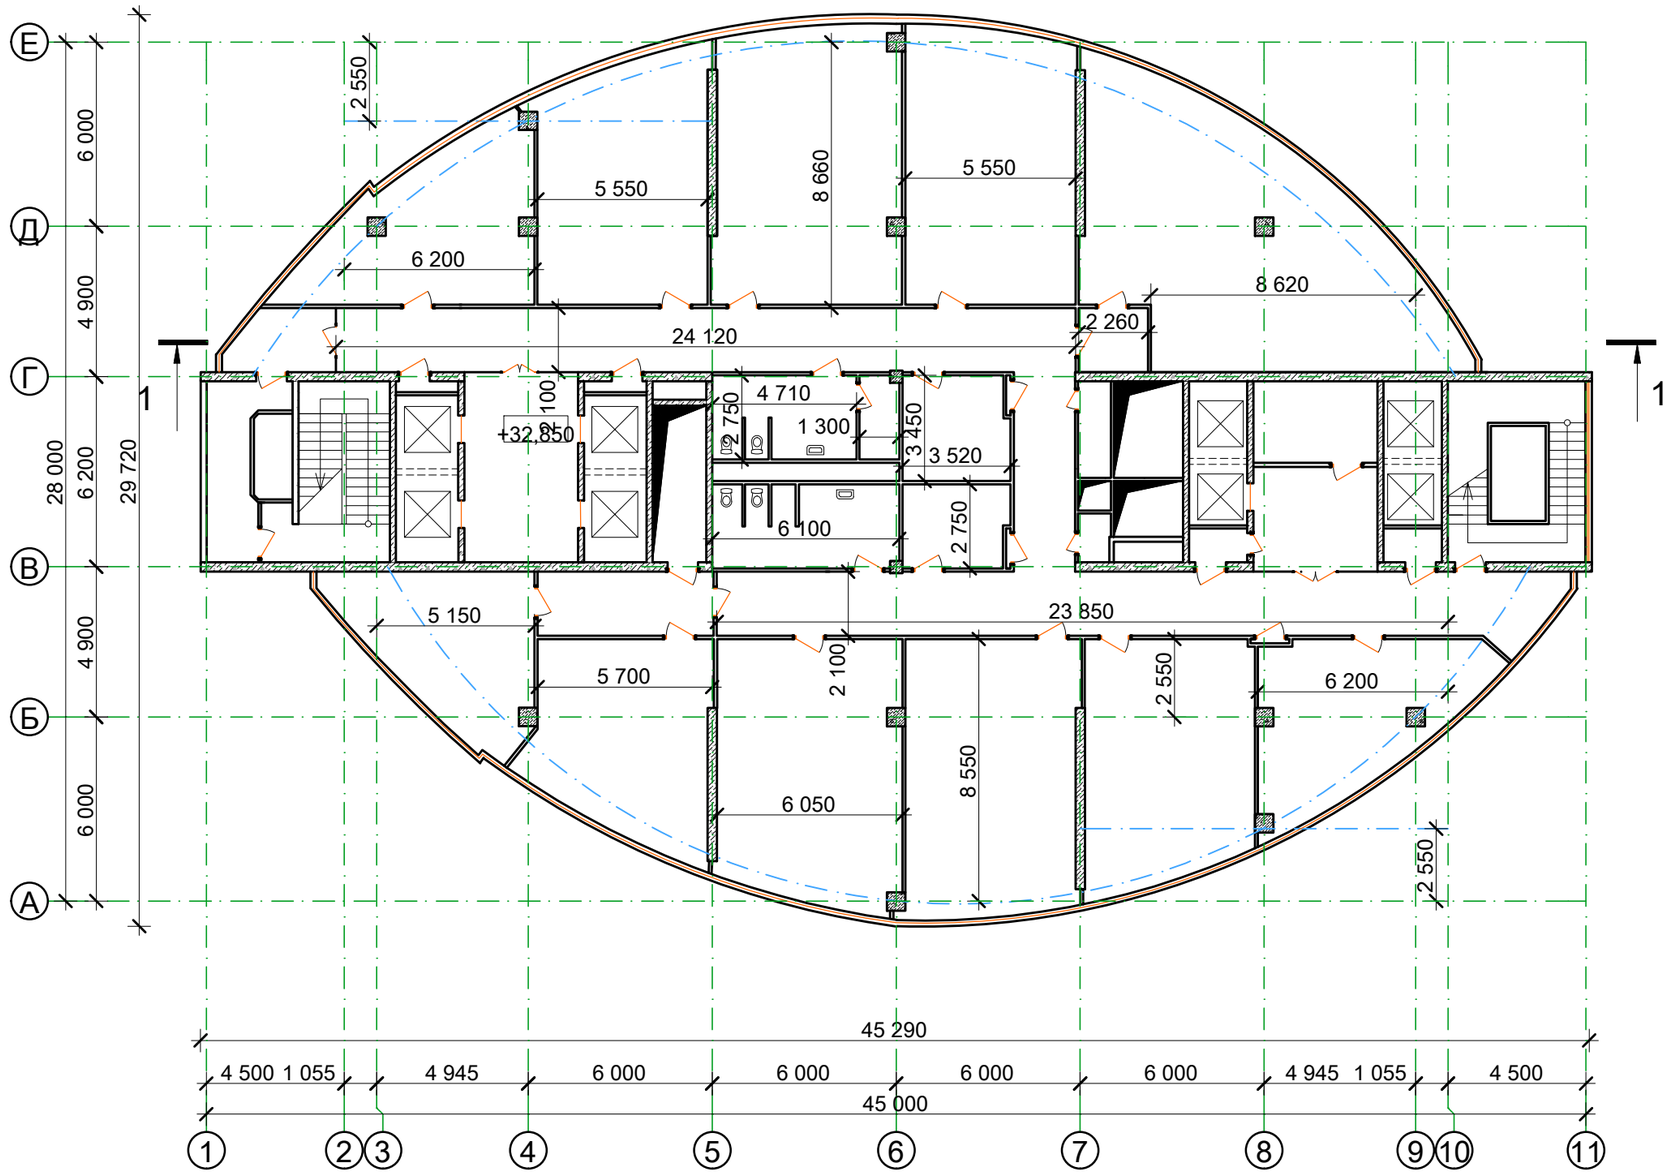

Условные обозначения

- фасадные витражи
- гипсокартонные перегородки
- стены из стандартных блоков 390x190x190 мм на ц.-песч. растворе М50
- ж/б колонна размерами 600x600 мм
- ж/б стены

Разрез 1-1 см. на листе ОБ-47.

Изм.	Кол.уч	Лист	№ док	Подпись	Дата
Обследовал		Белица И.			10.20
Обследовал		Еслям Ж.			10.20
Исполнитель		Еслям Ж.			10.20
Проверил		Беспалько К.			10.20

Заказчик: ГУ "МИИР РК"

~~Заказ: №87 от 03.09.2020~~

Техническое заключение по результатам технического обследования строительных конструкций здания АТК "Transport Tower", расположенного по адресу: г. Нур-Султан, район "Есиль", пр. Кабанбай батыра, д. 32/1

Здание АТК "Transport Tower"	Стадия	Лист	Листов
	ОБ	13	48

Обмерочный план 10-ого этажа на отм. +32,850

ТОО "АСП-Экс"
г. Тобыл 2020 г.
тел. 2-22-12

8-747-701-90-40

Согласовано

Взамен. инв. №

Подп. и дата

Инв. № подл.

Обмерочный план 11-ого этажа на отм. +36,300

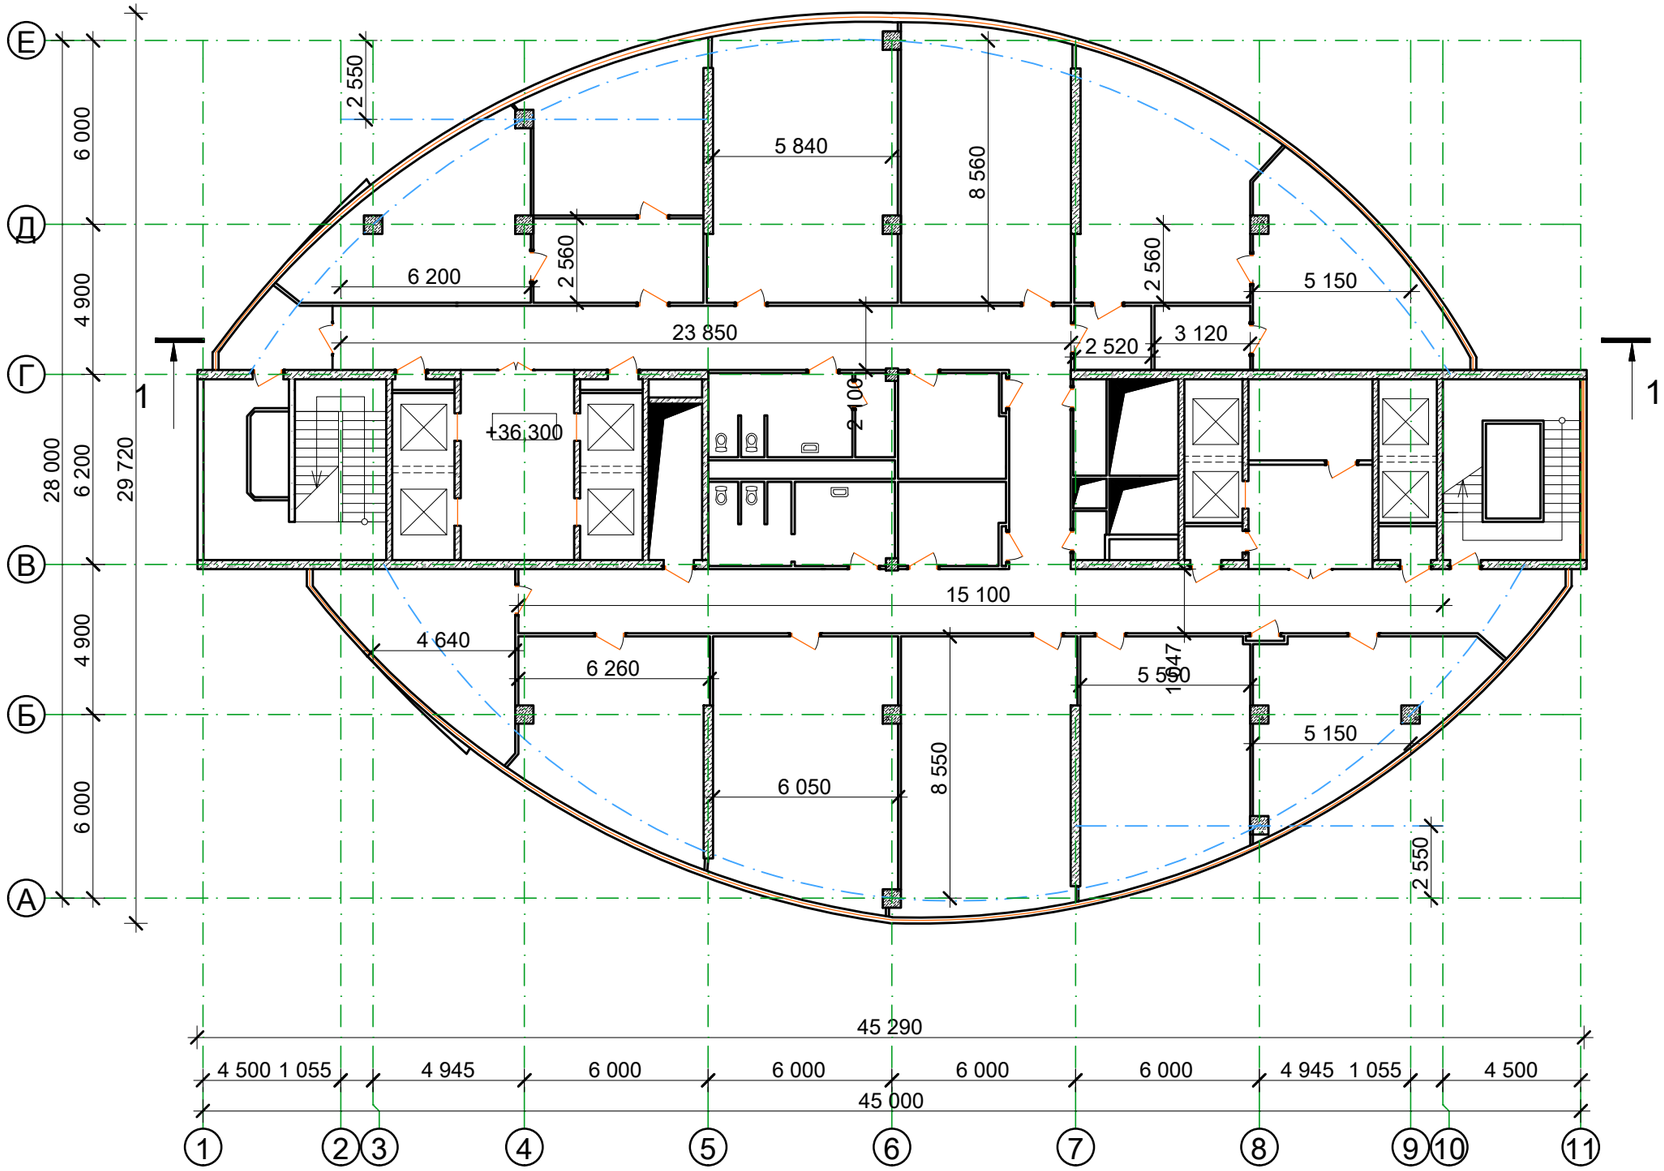

Условные обозначения

- фасадные витражи
- типсокартонные перегородки
- стены из стандартных блоков 390x190x190 мм на ц.-песч. растворе М50
- ж/б колонна размерами 600x600 мм
- ж/б стены

Разрез 1-1 см. на листе ОБ-47.

Изм.	Кол.уч	Лист	№ док	Подпись	Дата
Обследовал		Белица И.			10.20
Обследовал		Еслям Ж.			10.20
Исполнитель		Еслям Ж.			10.20
Проверил		Беспалько К.			10.20

Заказчик: ГУ "МИИР РК"

~~Заказ: №87 от 03.09.2020~~

Техническое заключение по результатам технического обследования строительных конструкций здания АТК "Transport Tower", расположенного по адресу: г. Нур-Султан, район "Есиль", пр. Кабанбай батыра, д. 32/1

Здание АТК "Transport Tower"

Стадия	Лист	Листов
ОБ	14	48

Обмерочный план 11-ого этажа на отм. +36,300

ТОО "АСП-Экс"
г. Тобыл 2020 г.
тел. 2-22-12

8-747-701-90-40

Согласовано

Взамен. инв. №

Подп. и дата

Инв. № подл.

Обмерочный план 12-ого этажа на отм. +39,750

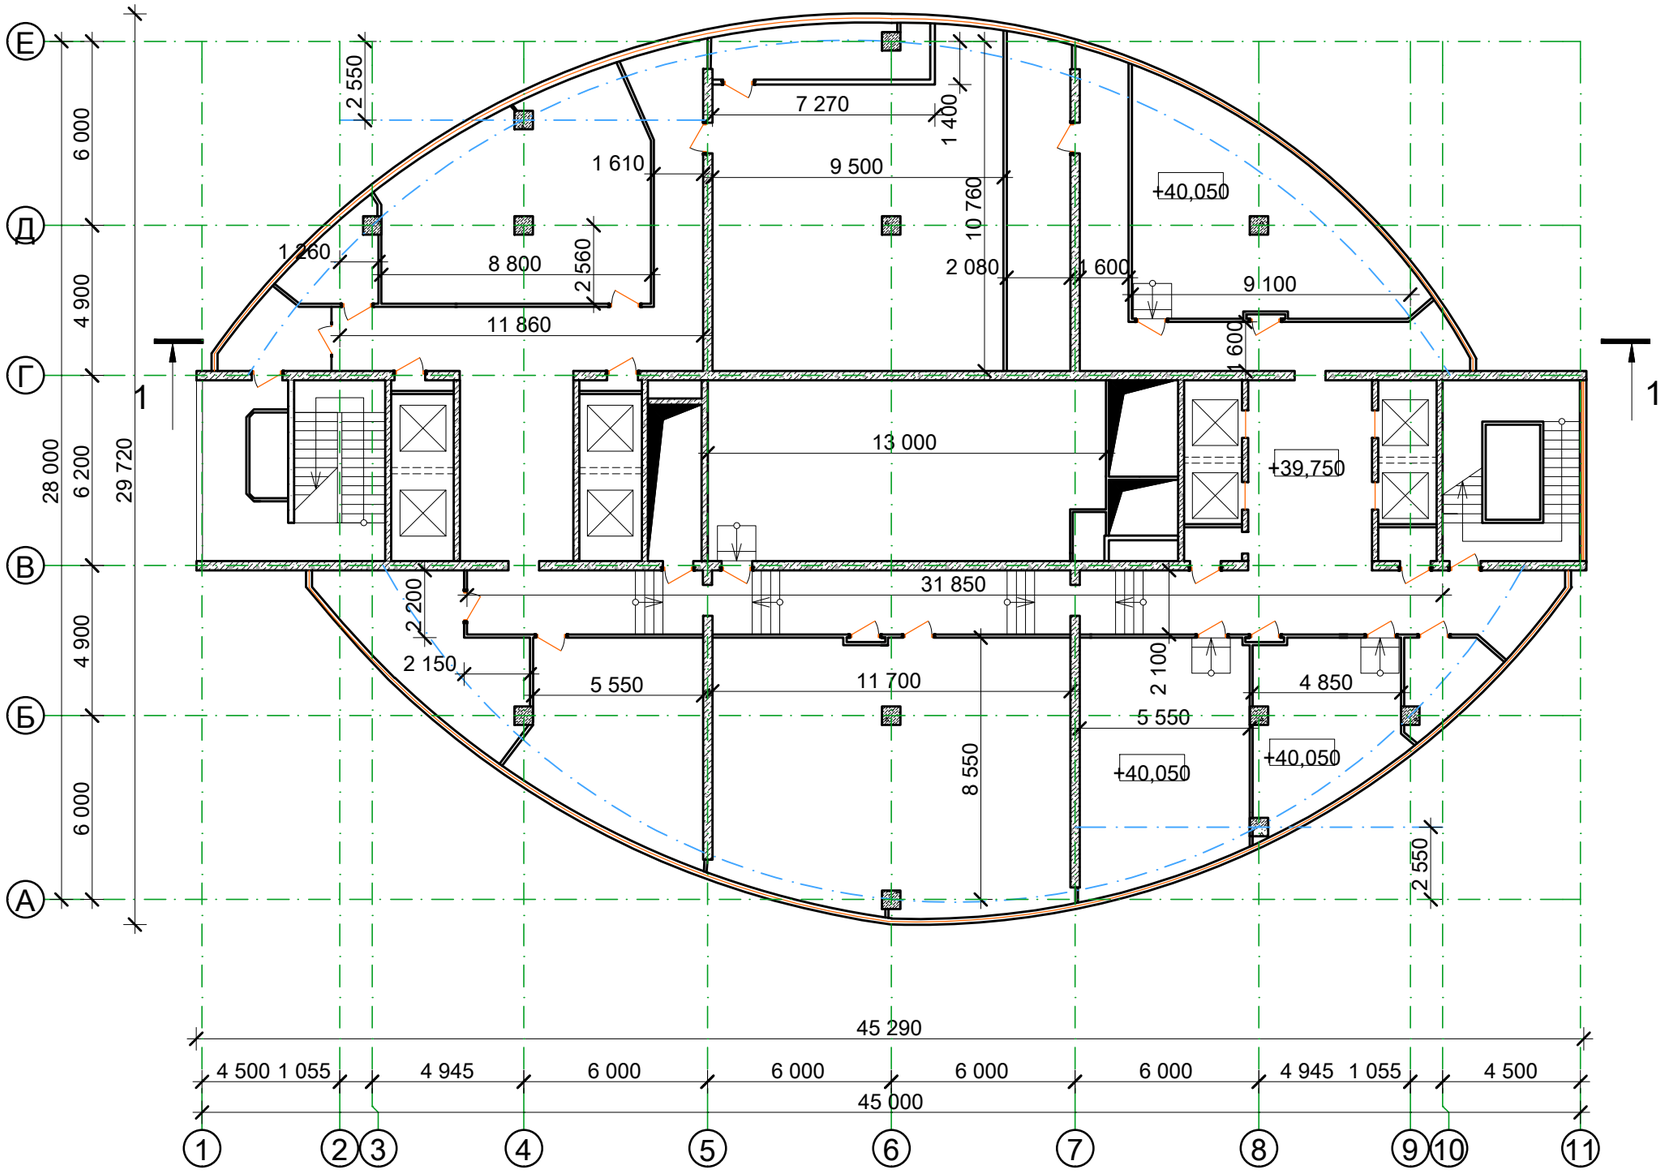

Условные обозначения

- фасадные витражи
- типсокартонные перегородки
- стены из стандартных блоков 390x190x190 мм на ц.-песч. растворе М50
- ж/б колонна размерами 600x600 мм
- ж/б стены

Разрез 1-1 см. на листе ОБ-47.

Изм.	Кол.уч	Лист	№ док	Подпись	Дата
Обследовал		Белица И.			10.20
Обследовал		Еслям Ж.			10.20
Исполнитель		Еслям Ж.			10.20
Проверил		Беспалько К.			10.20

Заказчик: ГУ "МИИР РК"

~~Заказ: №87 от 03.09.2020~~

Техническое заключение по результатам технического обследования строительных конструкций здания АТК "Transport Tower", расположенного по адресу: г. Нур-Султан, район "Есиль", пр. Кабанбай батыра, д. 32/1

Здание АТК "Transport Tower"

Стадия	Лист	Листов
ОБ	15	48

Обмерочный план 12-ого этажа на отм. +39,750

ТОО "АСП-Экс"
г. Тобыл 2020 г.
тел. 2-22-12

8-747-701-90-40

Согласовано

Взамен. инв. №

Подп. и дата

Инв. № подл.

Обмерочный план 13-ого этажа на отм. +43,200

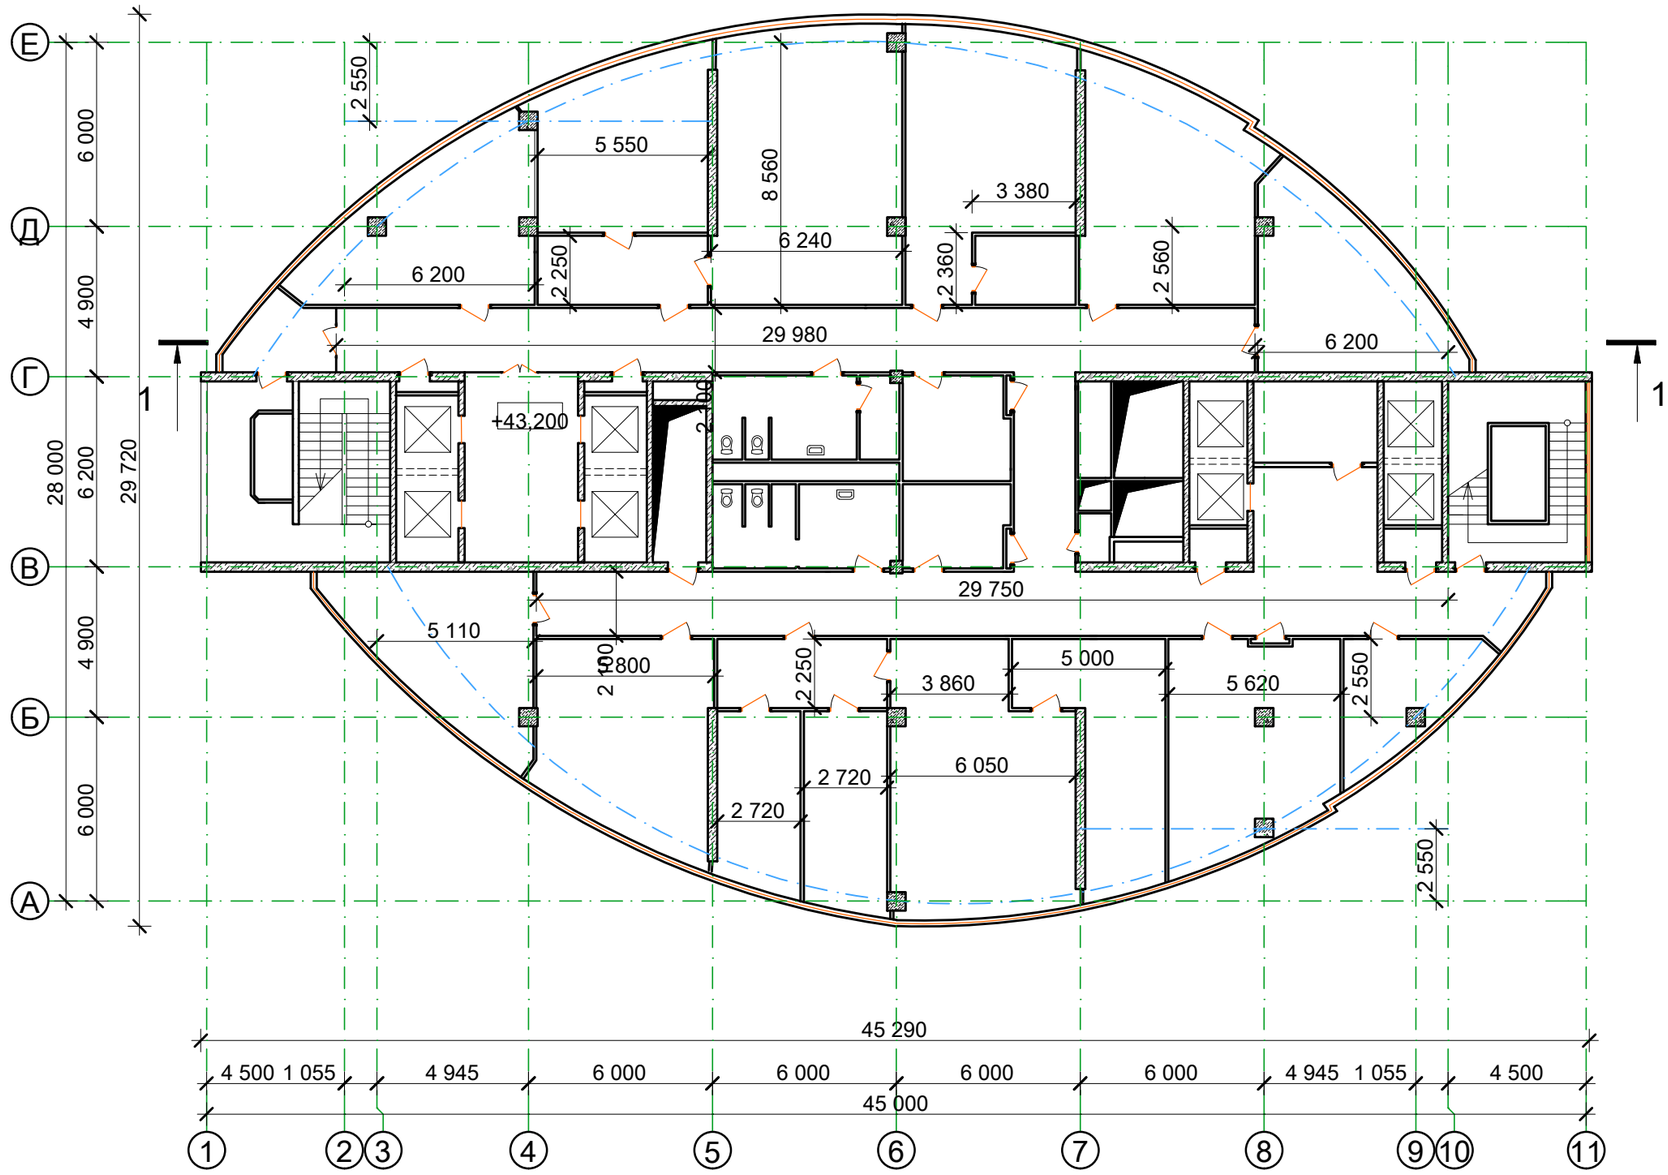

Условные обозначения

- фасадные витражи
- гипсокартонные перегородки
- стены из стандартных блоков 390x190x190 мм на ц.-песч. растворе М50
- ж/б колонна размерами 600x600 мм
- ж/б стены

Разрез 1-1 см. на листе ОБ-47.

Изм.	Кол.уч	Лист	№ док	Подпись	Дата
Обследовал		Белица И.			10.20
Обследовал		Еслям Ж.			10.20
Исполнитель		Еслям Ж.			10.20
Проверил		Беспалько К.			10.20

Заказчик: ГУ "МИИР РК"

~~Заказ: №87 от 03.09.2020~~

Техническое заключение по результатам технического обследования строительных конструкций здания АТК "Transport Tower", расположенного по адресу: г. Нур-Султан, район "Есиль", пр. Кабанбай батыра, д. 32/1

Здание АТК "Transport Tower"	Стадия	Лист	Листов
	ОБ	16	48

Обмерочный план 13-ого этажа на отм. +43,200

ТОО "АСП-Экс"
г. Тобыл 2020 г.
тел. 2-22-12

8-747-701-90-40

Согласовано

Взамен. инв. №

Подп. и дата

Инв. № подл.

Обмерочный план 14-ого этажа на отм. +46,650

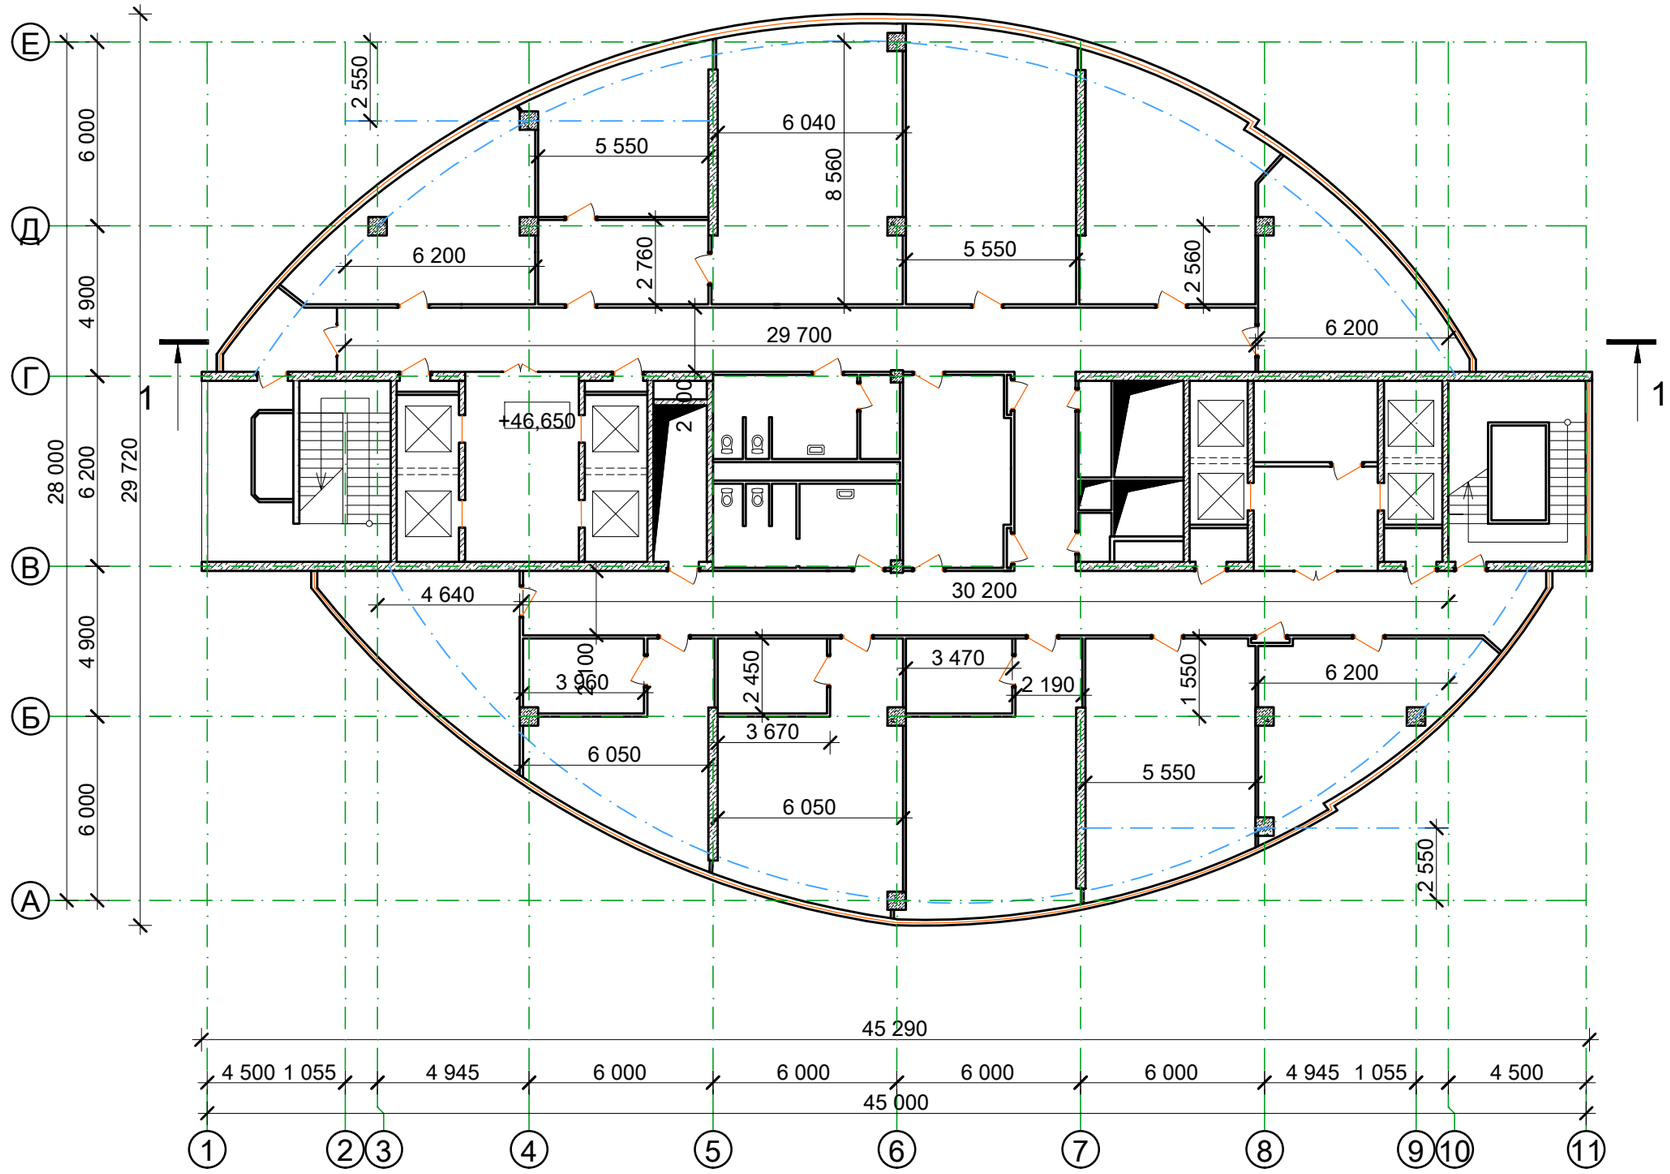

Условные обозначения

- фасадные витражи
- гипсокартонные перегородки
- стены из стандартных блоков 390x190x190 мм на ц.-песч. растворе М50
- ж/б колонна размерами 600x600 мм
- ж/б стены

Разрез 1-1 см. на листе ОБ-47.

Изм.	Кол.уч	Лист	№ док	Подпись	Дата
Обследовал		Белица И.			10.20
Обследовал		Еслям Ж.			10.20
Исполнитель		Еслям Ж.			10.20
Проверил		Беспалько К.			10.20

Заказчик: ГУ "МИИР РК"

~~Заказ: №87 от 03.09.2020~~

Техническое заключение по результатам технического обследования строительных конструкций здания АТК "Transport Tower", расположенного по адресу: г. Нур-Султан, район "Есиль", пр. Кабанбай батыра, д. 32/1

Здание АТК "Transport Tower"	Стадия	Лист	Листов
	ОБ	17	48

Обмерочный план 14-ого этажа на отм. +46,650

ТОО "АСП-Экс"
г. Тобыл 2020 г.
тел. 2-22-12

8-747-701-90-40

Согласовано

Взамен. инв. №

Подп. и дата

Инв. № подл.

Обмерочный план 15-ого этажа на отм. +50,100

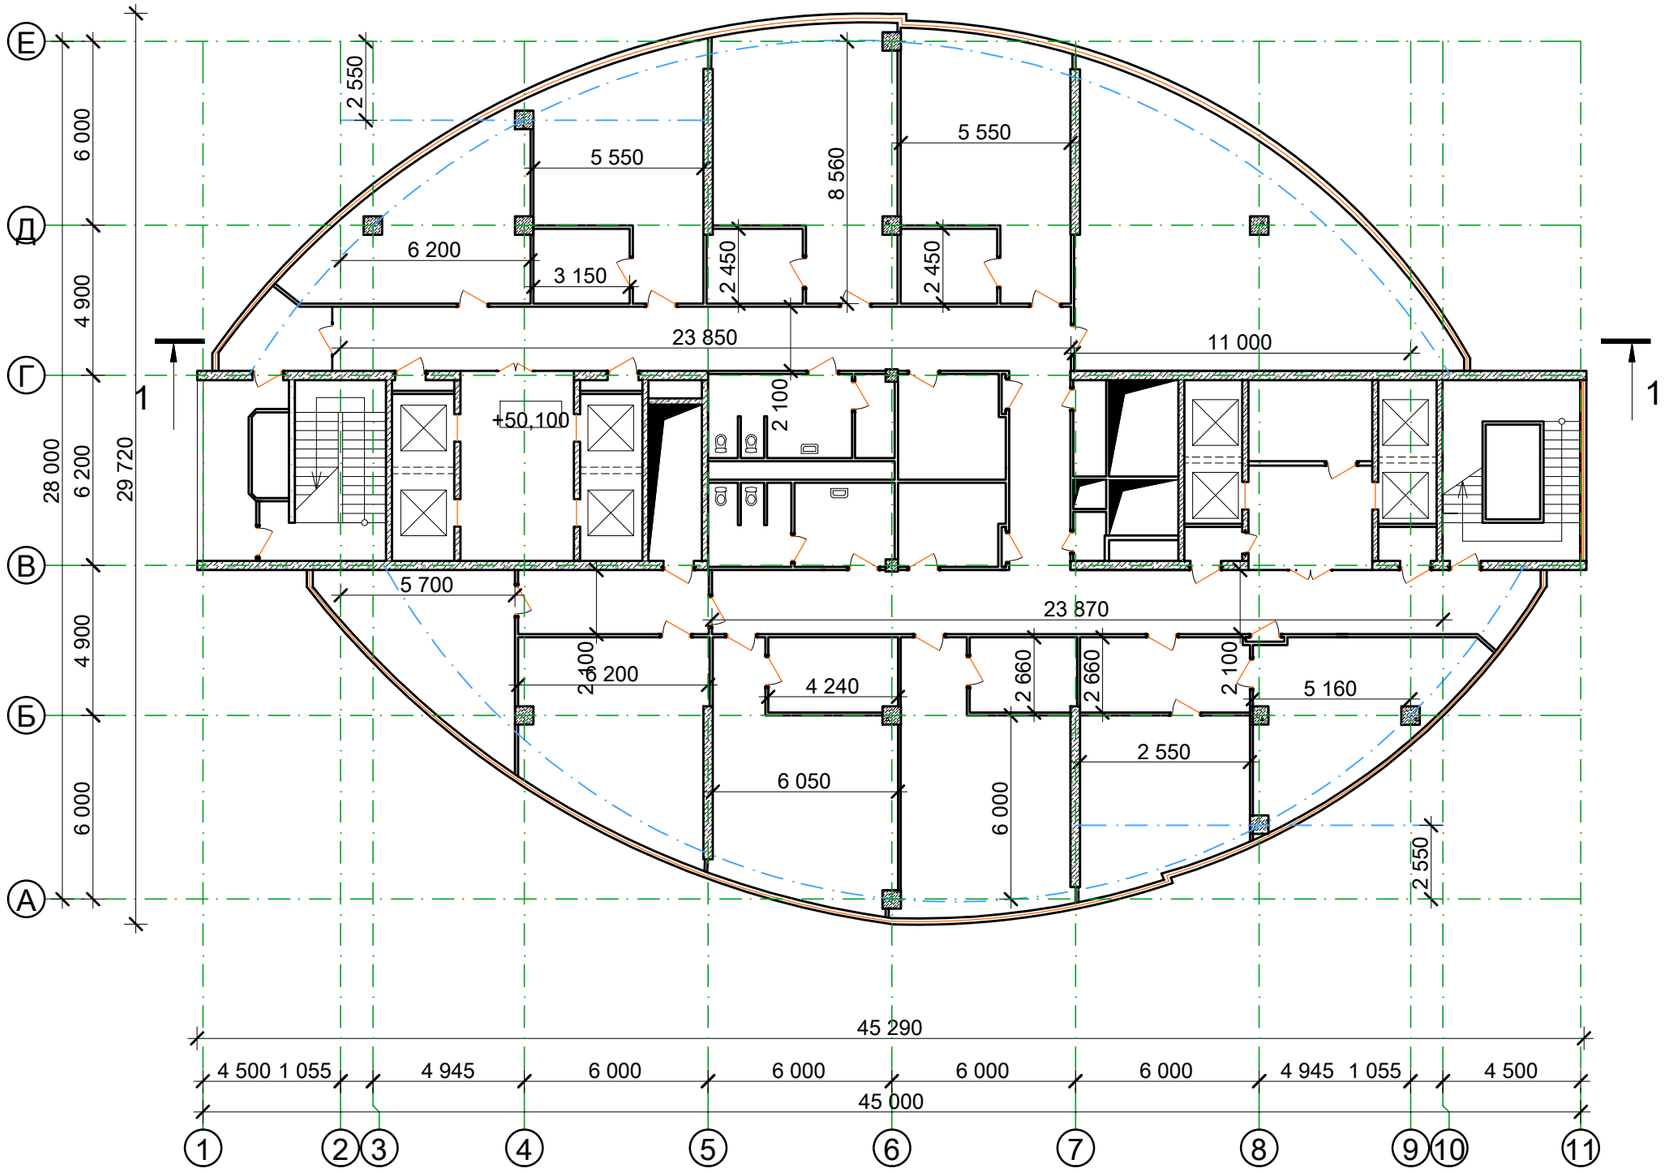

Условные обозначения

- фасадные витражи
- типсокартонные перегородки
- стены из стандартных блоков 390x190x190 мм на ц.-песч. растворе М50
- ж/б колонна размерами 600x600 мм
- ж/б стены

Разрез 1-1 см. на листе ОБ-47.

Изм.	Кол.уч	Лист	№ док	Подпись	Дата
Обследовал		Белица И.			10.20
Обследовал		Еслям Ж.			10.20
Исполнитель		Еслям Ж.			10.20
Проверил		Беспалько К.			10.20

Заказчик: ГУ "МИИР РК"

~~Заказ: №87 от 03.09.2020~~

Техническое заключение по результатам технического обследования строительных конструкций здания АТК "Transport Tower", расположенного по адресу: г. Нур-Султан, район "Есиль", пр. Кабанбай батыра, д. 32/1

Здание АТК "Transport Tower"

Стадия	Лист	Листов
ОБ	18	48

Обмерочный план 15-ого этажа на отм. +50,100

ТОО "АСП-Экс"
г. Тобыл 2020 г.
тел. 2-22-12
8-747-701-90-40

Согласовано

Взамен. инв. №

Подп. и дата

Инв. № подп.

Обмерочный план 16-ого этажа на отм. +53,550

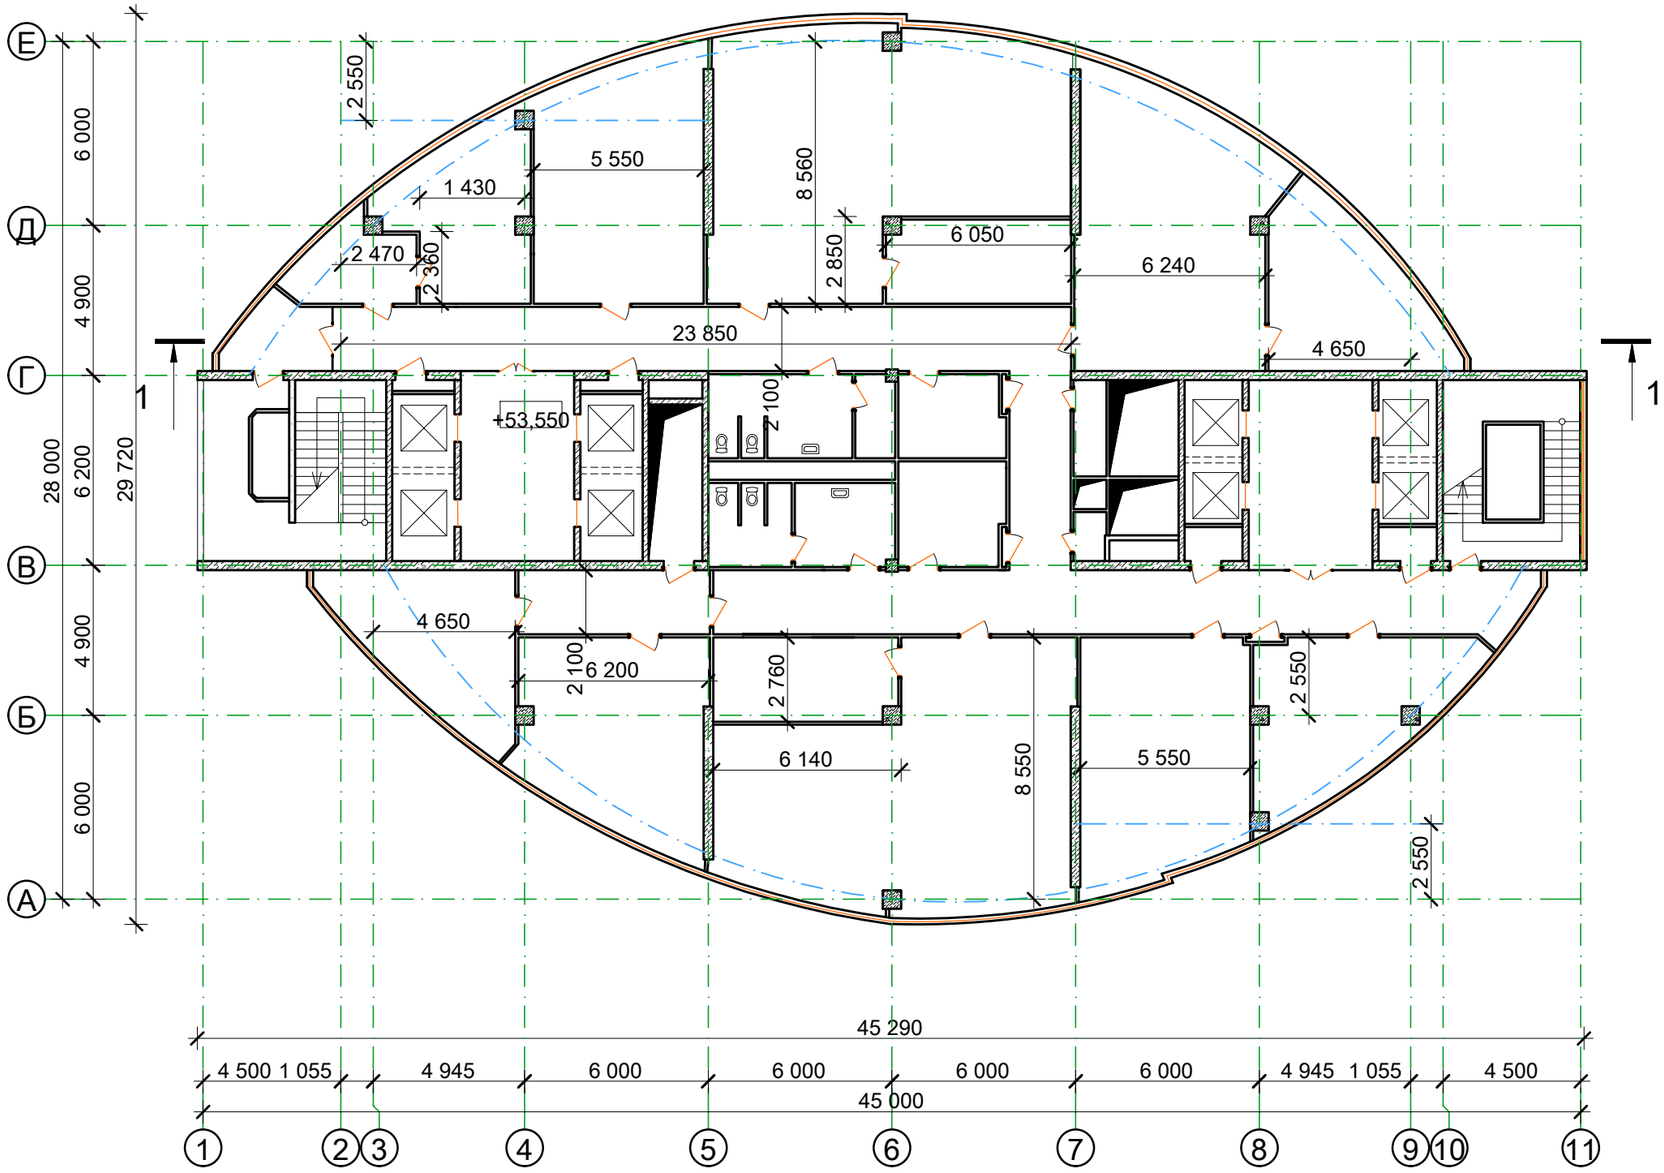

Условные обозначения

- фасадные витражи
- гипсокартонные перегородки
- стены из стандартных блоков 390x190x190 мм на ц.-песч. растворе М50
- ж/б колонна размерами 600x600 мм
- ж/б стены

Разрез 1-1 см. на листе ОБ-47.

Изм.	Кол.уч	Лист	№ док	Подпись	Дата
Обследовал		Белица И.			10.20
Обследовал		Еслям Ж.			10.20
Исполнитель		Еслям Ж.			10.20
Проверил		Беспалько К.			10.20

Заказчик: ГУ "МИИР РК"

Заказ: №87 от 03.09.2020

Техническое заключение по результатам технического обследования строительных конструкций здания АТК "Transport Tower", расположенного по адресу: г. Нур-Султан, район "Есиль", пр. Кабанбай батыра, д. 32/1

Здание АТК "Transport Tower"

Стадия	Лист	Листов
ОБ	19	48

Обмерочный план 16-ого этажа на отм. +53,550

ТОО "АСП-Экс"
г. Тобыл 2020 г.
тел. 2-22-12

8-747-701-90-40

Согласовано

Взамен. инв. №

Подп. и дата

Инв. № подп.

Обмерочный план 17-ого этажа на отм. +57,000

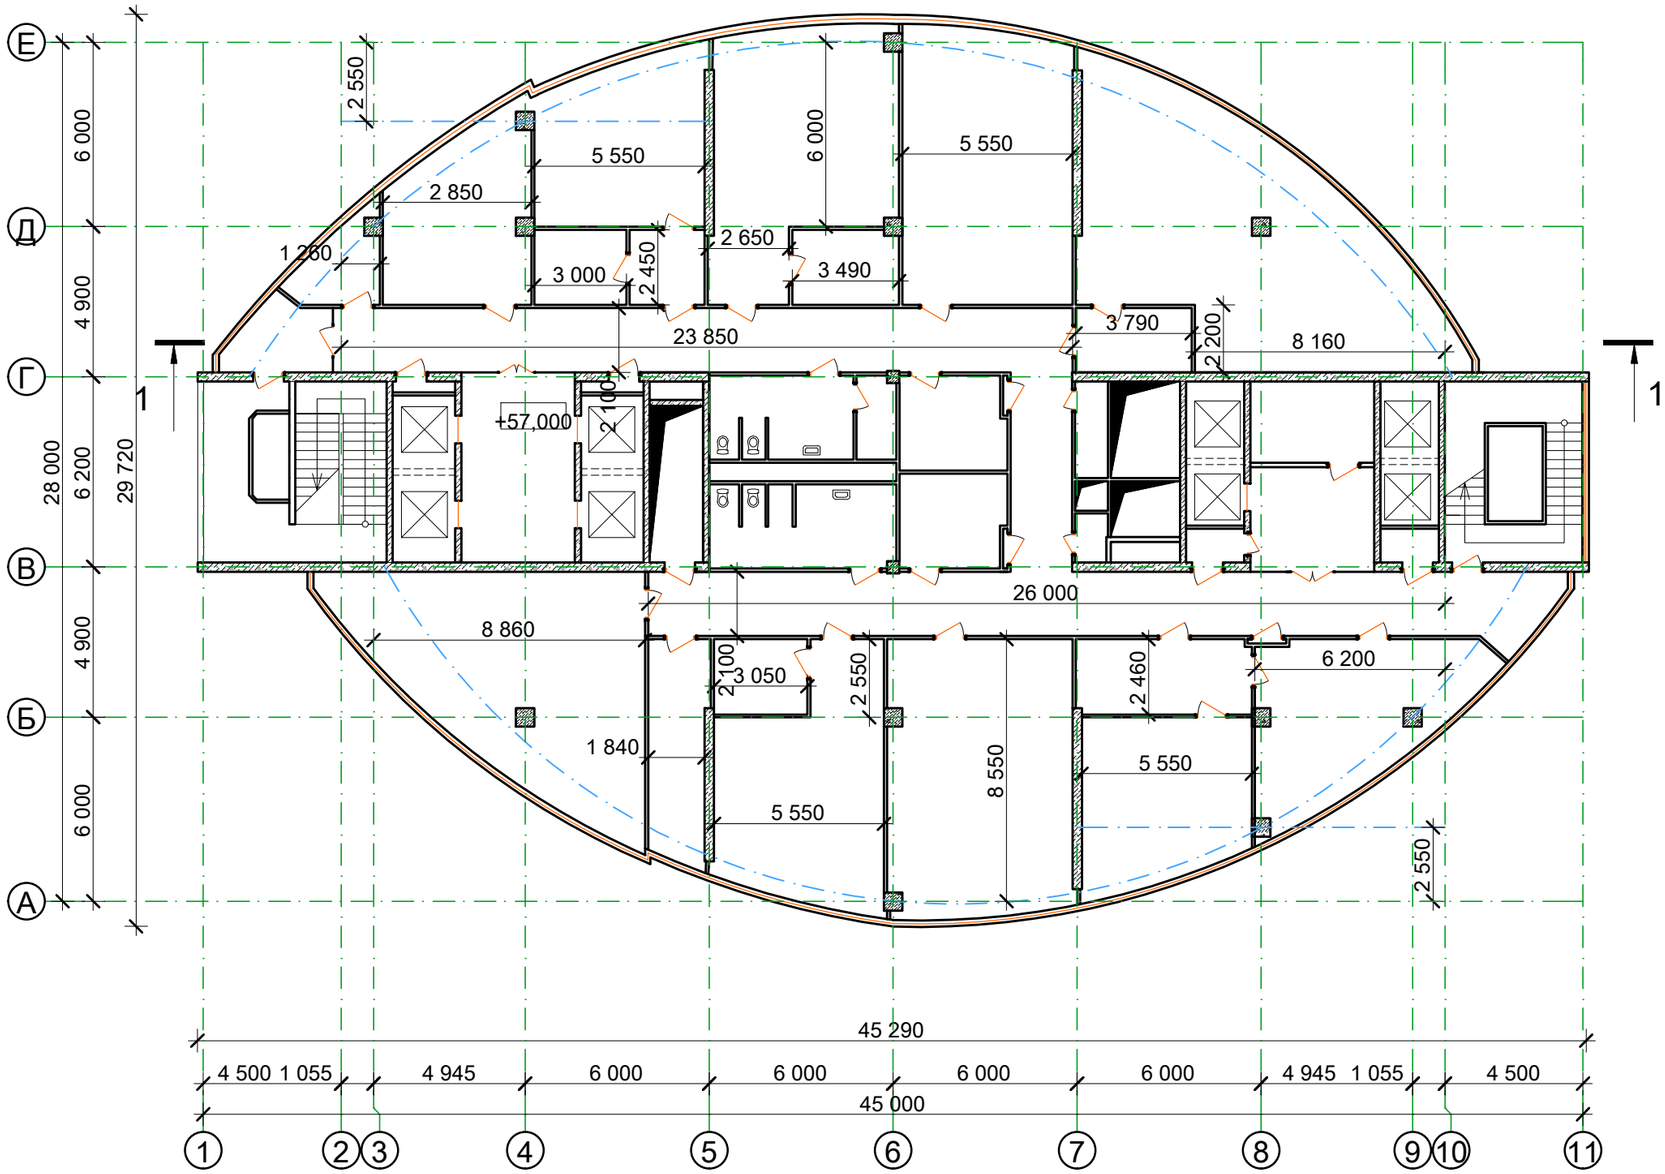

Условные обозначения

- фасадные витражи
- гипсокартонные перегородки
- стены из стандартных блоков 390x190x190 мм на ц.-песч. растворе М50
- ж/б колонна размерами 600x600 мм
- ж/б стены

Разрез 1-1 см. на листе ОБ-47.

Изм.	Кол.уч	Лист	№ док	Подпись	Дата
Обследовал		Белица И.			10.20
Обследовал		Еслям Ж.			10.20
Исполнил		Еслям Ж.			10.20
Проверил		Беспалько К.			10.20

Заказчик: ГУ "МИИР РК"

~~Заказ: №87 от 03.09.2020~~

Техническое заключение по результатам технического обследования строительных конструкций здания АТК "Transport Tower", расположенного по адресу: г. Нур-Султан, район "Есиль", пр. Кабанбай батыра, д. 32/1

Здание АТК "Transport Tower"	Стадия	Лист	Листов
	ОБ	20	48

Обмерочный план 17-ого этажа на отм. +57,000

ТОО "АСП-Экс"
г. Тобыл 2020 г.
тел. 2-22-12

8-747-701-90-40

Согласовано

Взамен. инв. №

Подп. и дата

Инв. № подл.

Обмерочный план 18-ого этажа на отм. +60,450

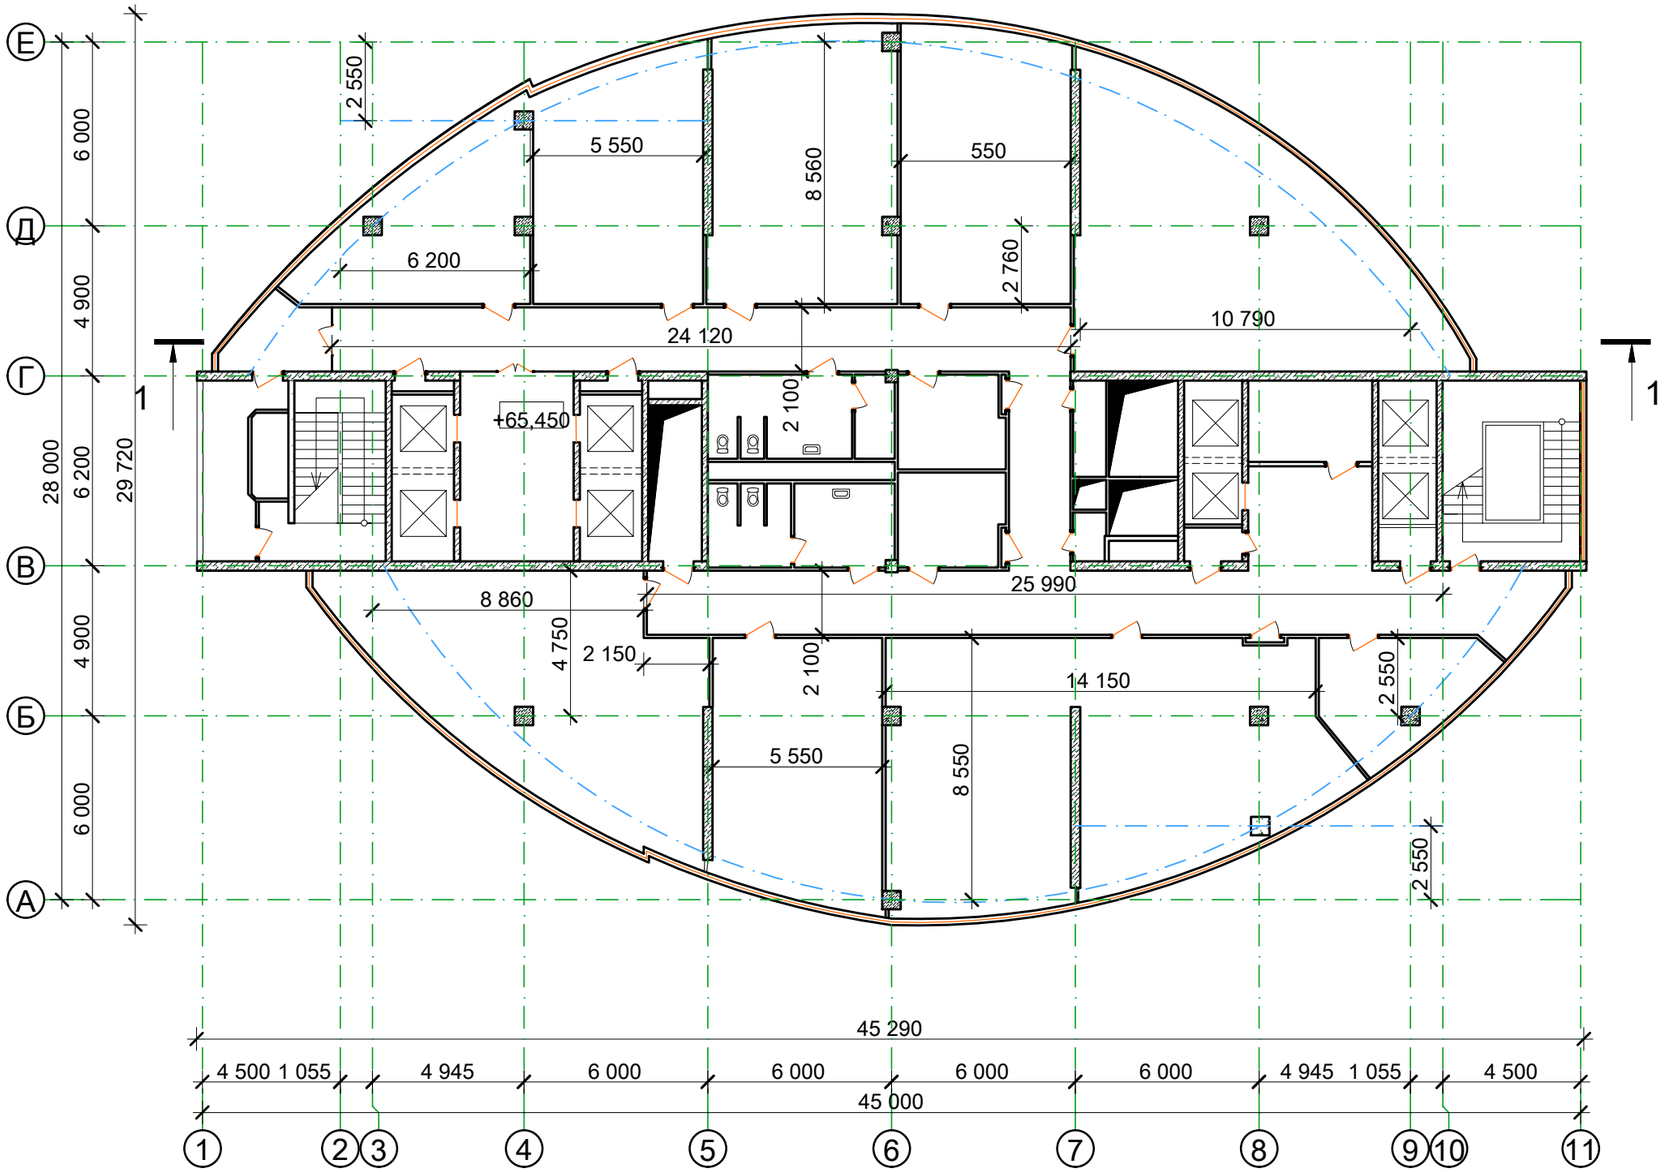

Условные обозначения

- фасадные витражи
- типсокартонные перегородки
- стены из стандартных блоков 390x190x190 мм на ц.-песч. растворе М50
- ж/б колонна размерами 600x600 мм
- ж/б стены

Разрез 1-1 см. на листе ОБ-47.

Изм.	Кол.уч	Лист	№ док	Подпись	Дата
Обследовал		Белица И.			10.20
Обследовал		Еслям Ж.			10.20
Исполнитель		Еслям Ж.			10.20
Проверил		Беспалько К.			10.20

Заказчик: ГУ "МИИР РК"

Заказ: №87 от 03.09.2020

Техническое заключение по результатам технического обследования строительных конструкций здания АТК "Transport Tower", расположенного по адресу: г. Нур-Султан, район "Есиль", пр. Кабанбай батыра, д. 32/1

Здание АТК "Transport Tower"

Стадия	Лист	Листов
ОБ	21	48

Обмерочный план 18-ого этажа на отм. +60,450

ТОО "АСП-Экс"
г. Тобыл 2020 г.
тел. 2-22-12

8-747-701-90-40

Согласовано

Взамен. инв. №

Подп. и дата

Инв. № подл.

Обмерочный план 19-ого этажа на отм. +63,900

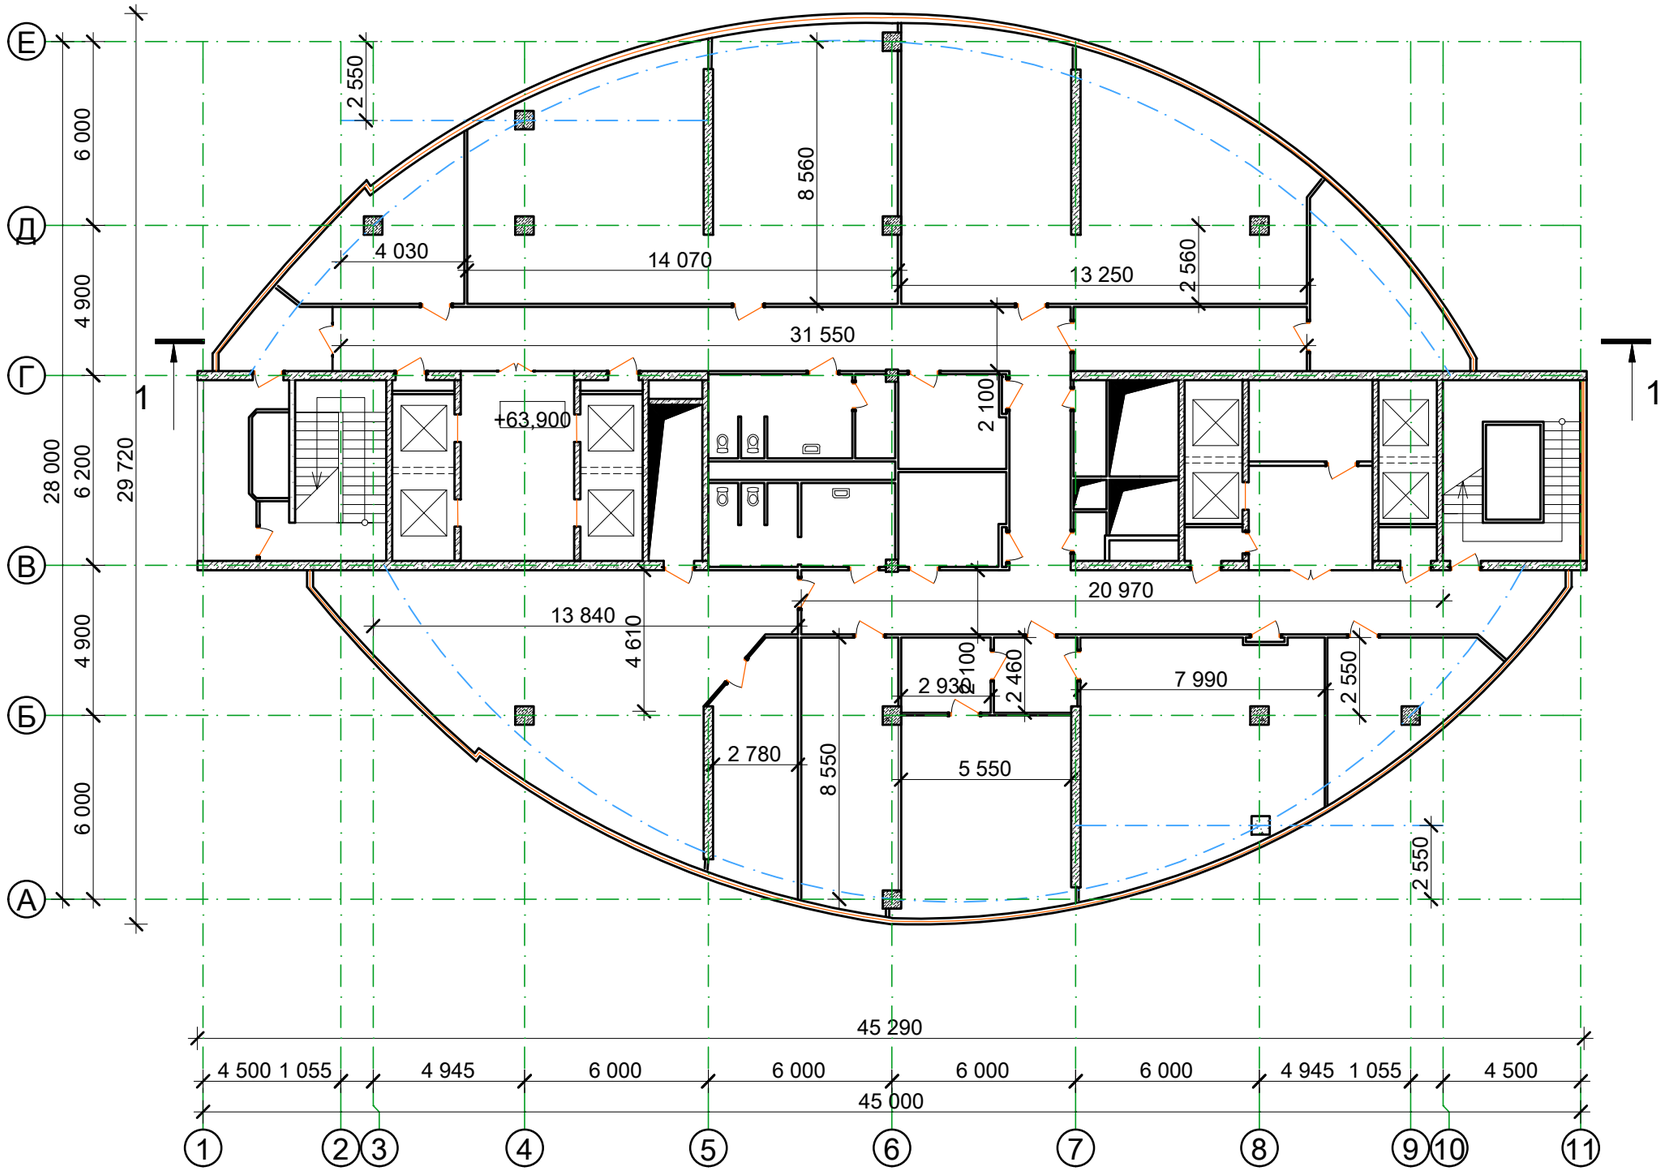

Условные обозначения

- фасадные витражи
- типсокартонные перегородки
- стены из стандартных блоков 390x190x190 мм на ц.-песч. растворе М50
- ж/б колонна размерами 600x600 мм
- ж/б стены

Разрез 1-1 см. на листе ОБ-47.

Изм.	Кол.уч	Лист	№ док	Подпись	Дата
Обследовал		Белица И.			10.20
Обследовал		Еслям Ж.			10.20
Исполнитель		Еслям Ж.			10.20
Проверил		Беспалько К.			10.20

Заказчик: ГУ "МИИР РК"

~~Заказ: №87 от 03.09.2020~~

Техническое заключение по результатам технического обследования строительных конструкций здания АТК "Transport Tower", расположенного по адресу: г. Нур-Султан, район "Есиль", пр. Кабанбай батыра, д. 32/1

Здание АТК "Transport Tower"

Стадия	Лист	Листов
ОБ	22	48

Обмерочный план 19-ого этажа на отм. +63,900

ТОО "АСП-Экс"
г. Тобыл 2020 г.
тел. 2-22-12
8-747-701-90-40

Согласовано

Взамен. инв. №

Подп. и дата

Инв. № подл.

Обмерочный план 20-ого этажа на отм. +67,350

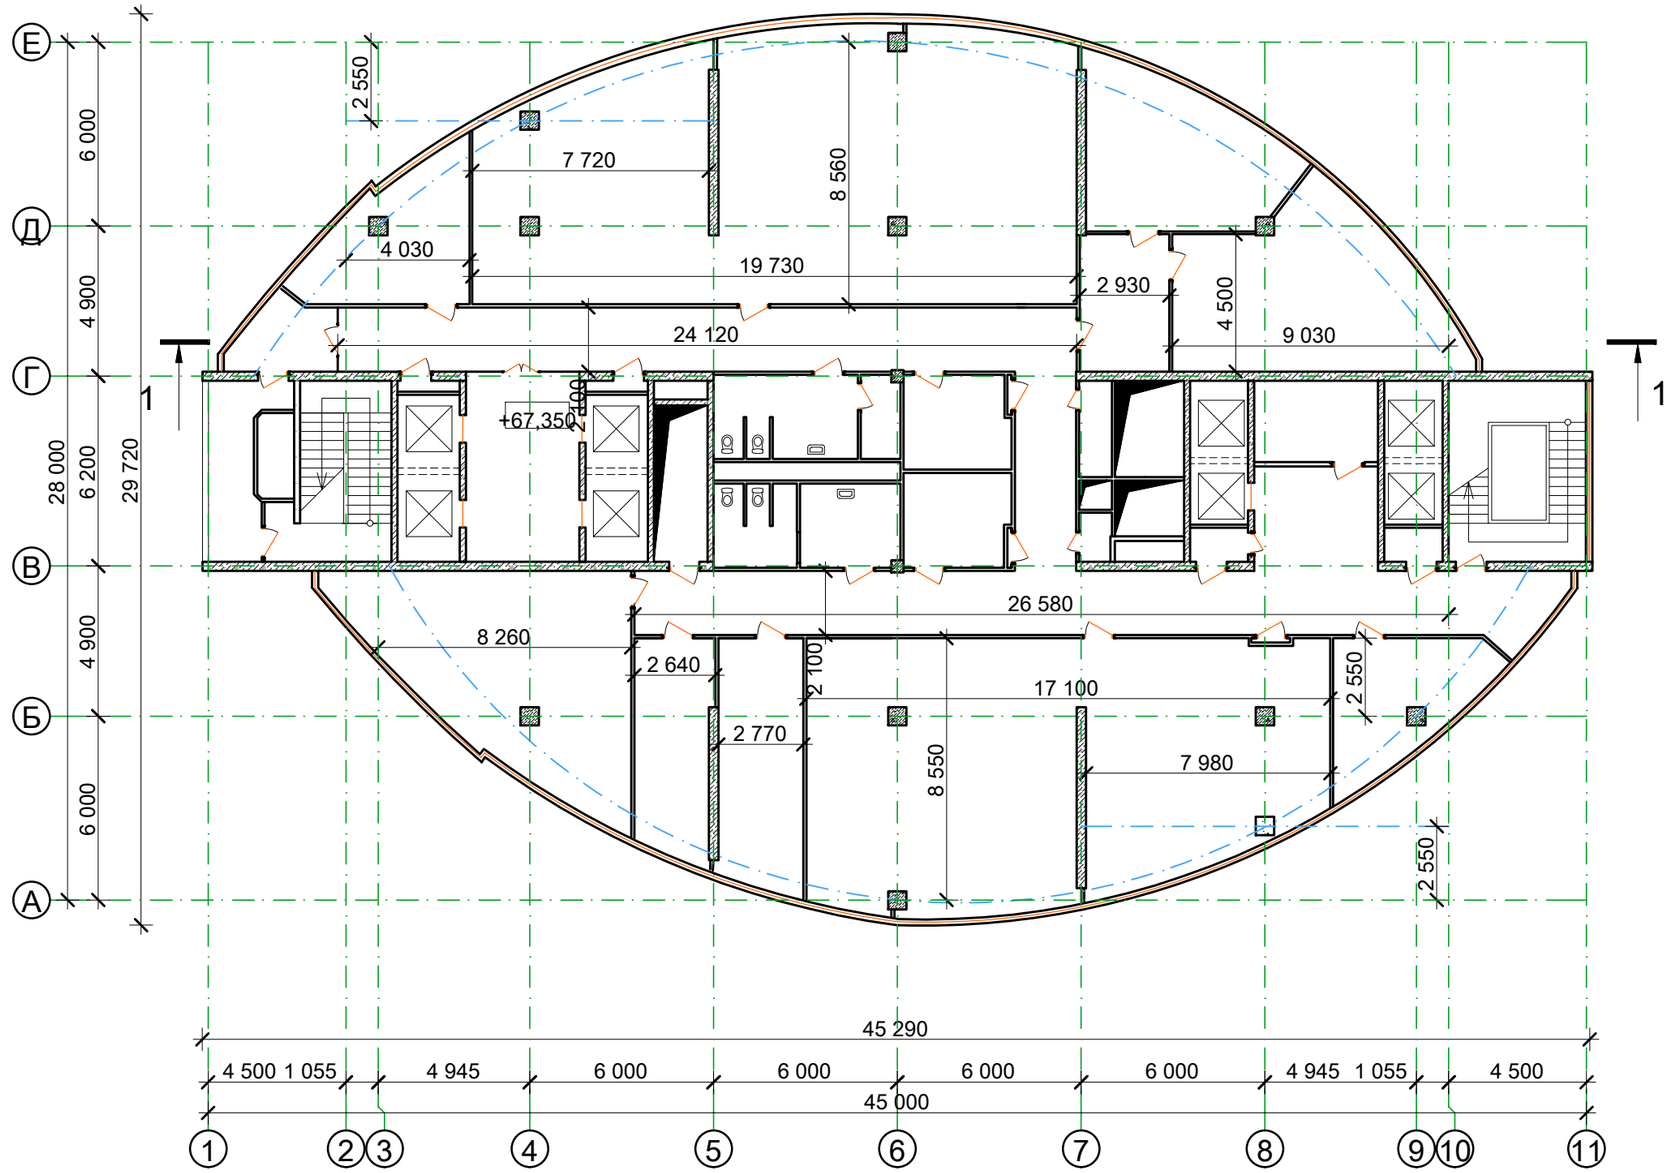

Условные обозначения

- фасадные витражи
- типсокартонные перегородки
- стены из стандартных блоков 390x190x190 мм на ц.-песч. растворе М50
- ж/б колонна размерами 600x600 мм
- ж/б стены

Разрез 1-1 см. на листе ОБ-47.

Изм.	Кол.уч	Лист	№ док	Подпись	Дата
Обследовал		Белица И.			10.20
Обследовал		Еслям Ж.			10.20
Исполнитель		Еслям Ж.			10.20
Проверил		Беспалько К.			10.20

Заказчик: ГУ "МИИР РК"

~~Заказ: №87 от 03.09.2020~~

Техническое заключение по результатам технического обследования строительных конструкций здания АТК "Transport Tower", расположенного по адресу: г. Нур-Султан, район "Есиль", пр. Кабанбай батыра, д. 32/1

Здание АТК "Transport Tower"

Стадия	Лист	Листов
ОБ	23	48

Обмерочный план 20-ого этажа на отм. +67,350

ТОО "АСП-Экс"
г. Тобыл 2020 г.
тел. 2-22-12

8-747-701-90-40

Согласовано

Взамен. инв. №

Подп. и дата

Инв. № подл.

Обмерочный план 21-ого этажа на отм. +70,800

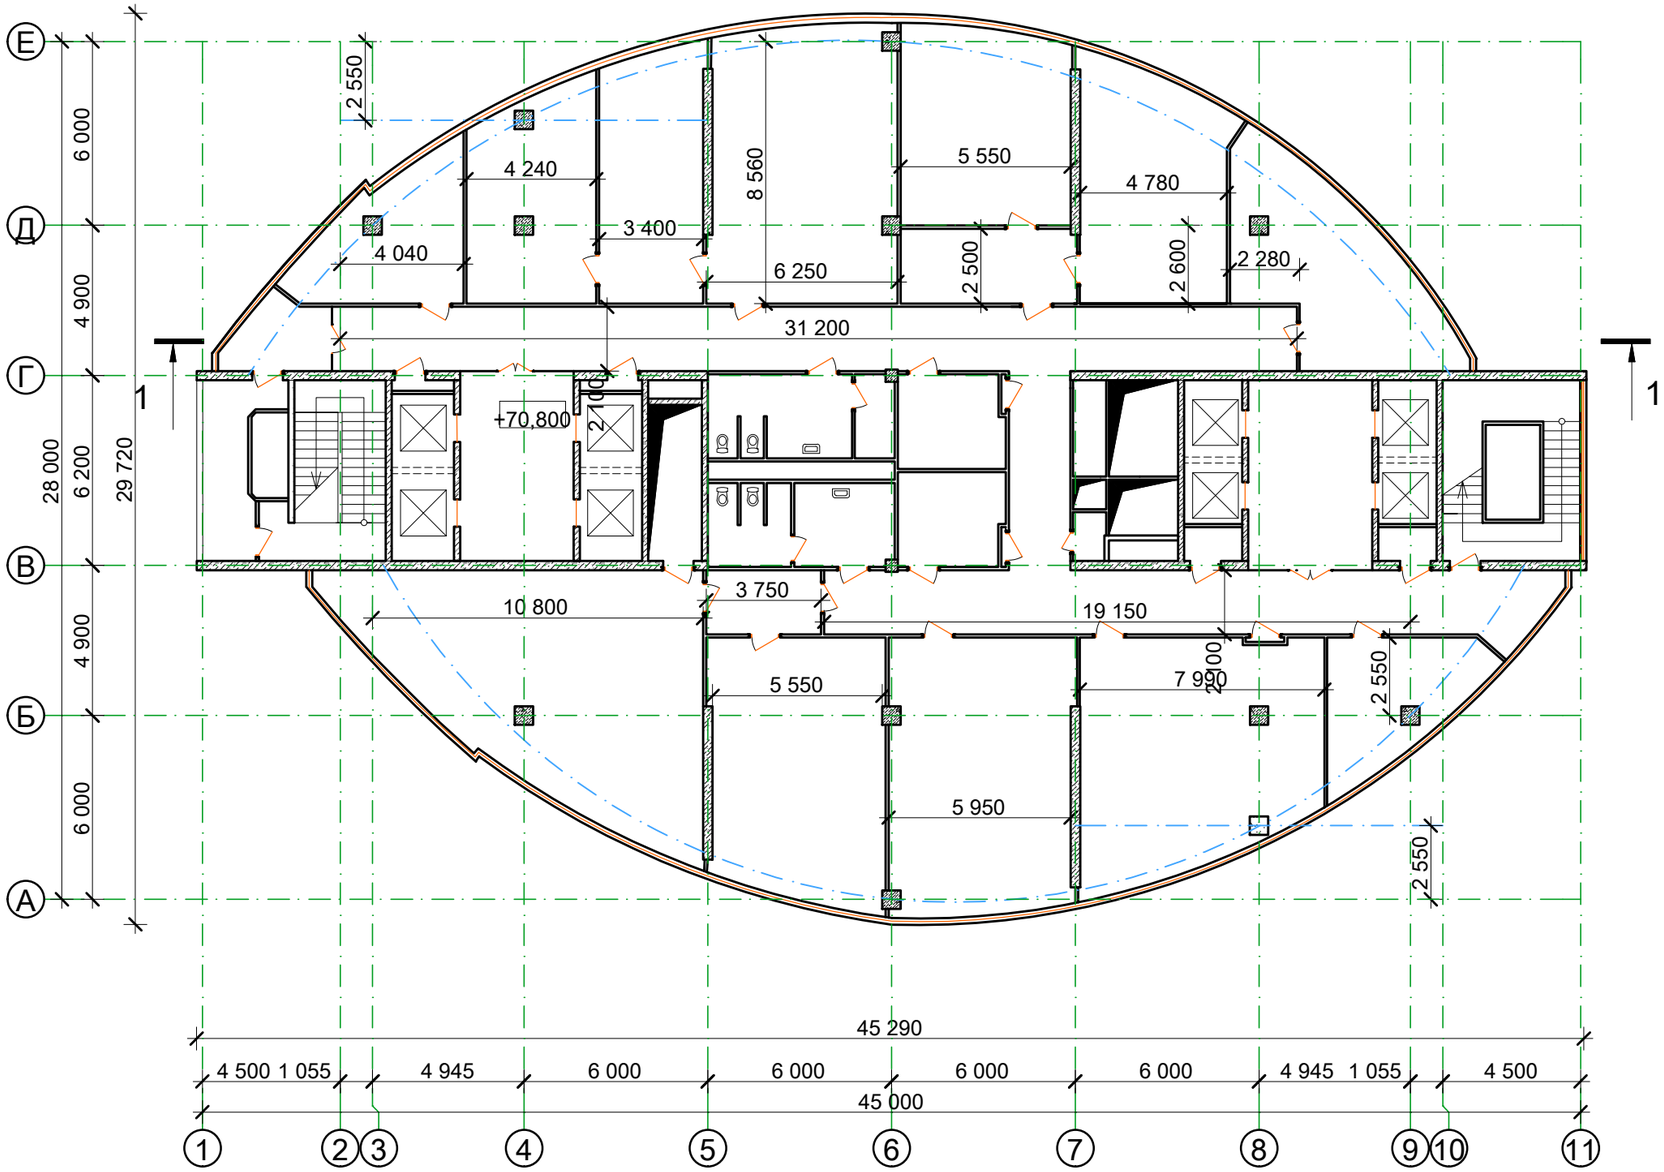

Условные обозначения

- фасадные витражи
- гипсокартонные перегородки
- стены из стандартных блоков 390x190x190 мм на ц.-песч. растворе М50
- ж/б колонна размерами 600x600 мм
- ж/б стены

Разрез 1-1 см. на листе ОБ-47.

Изм.	Кол.уч	Лист	№ док	Подпись	Дата
Обследовал		Белица И.			10.20
Обследовал		Еслям Ж.			10.20
Исполнитель		Еслям Ж.			10.20
Проверил		Беспалько К.			10.20

Заказчик: ГУ "МИИР РК"

Заказ: №87 от 03.09.2020

Техническое заключение по результатам технического обследования строительных конструкций здания АТК "Transport Tower", расположенного по адресу: г. Нур-Султан, район "Есиль", пр. Кабанбай батыра, д. 32/1

Здание АТК "Transport Tower"

Стадия	Лист	Листов
ОБ	24	48

Обмерочный план 21-ого этажа на отм. +70,800

ТОО "АСП-Экс"
г. Тобыл 2020 г.
тел. 2-22-12

8-747-701-90-40

Согласовано

Взамен. инв. №

Подп. и дата

Инв. № подл.

Обмерочный план 22-ого этажа на отм. +74,250

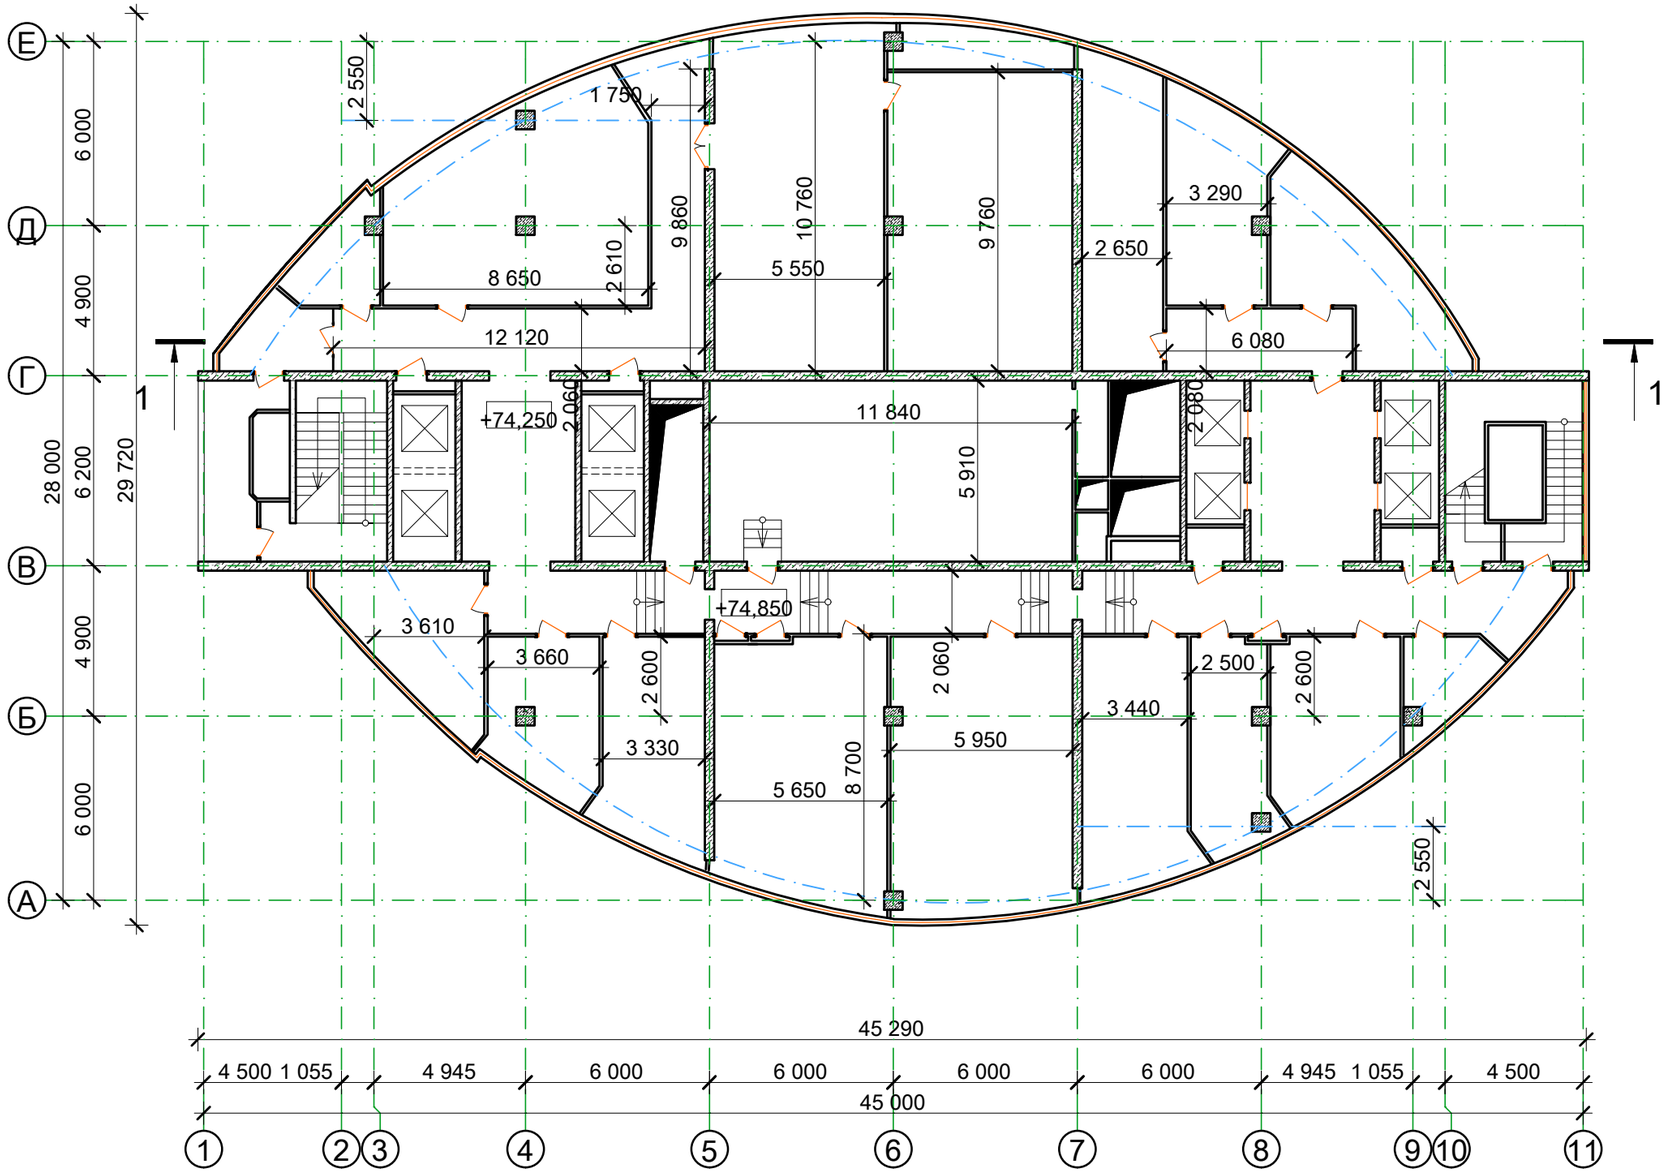

Условные обозначения

- фасадные витражи
- гипсокартонные перегородки
- стены из стандартных блоков 390x190x190 мм на ц.-песч. растворе М50
- ж/б колонна размерами 600x600 мм
- ж/б стены

Разрез 1-1 см. на листе ОБ-47.

Изм.	Кол.уч	Лист	№ док	Подпись	Дата
Обследовал		Белица И.			10.20
Обследовал		Еслям Ж.			10.20
Исполнитель		Еслям Ж.			10.20
Проверил		Беспалько К.			10.20

Заказчик: ГУ "МИИР РК"

Заказ: №87 от 03.09.2020

Техническое заключение по результатам технического обследования строительных конструкций здания АТК "Transport Tower", расположенного по адресу: г. Нур-Султан, район "Есиль", пр. Кабанбай батыра, д. 32/1

Здание АТК "Transport Tower"

Стадия	Лист	Листов
ОБ	25	48

Обмерочный план 22-ого этажа на отм. +74,250

ТОО "АСП-Экс"
г. Тобыл 2020 г.
тел. 2-22-12

8-747-701-90-40

Согласовано

Взамен. инв. №

Подп. и дата

Инв. № подп.

Обмерочный план 23-ого этажа на отм. +77,700

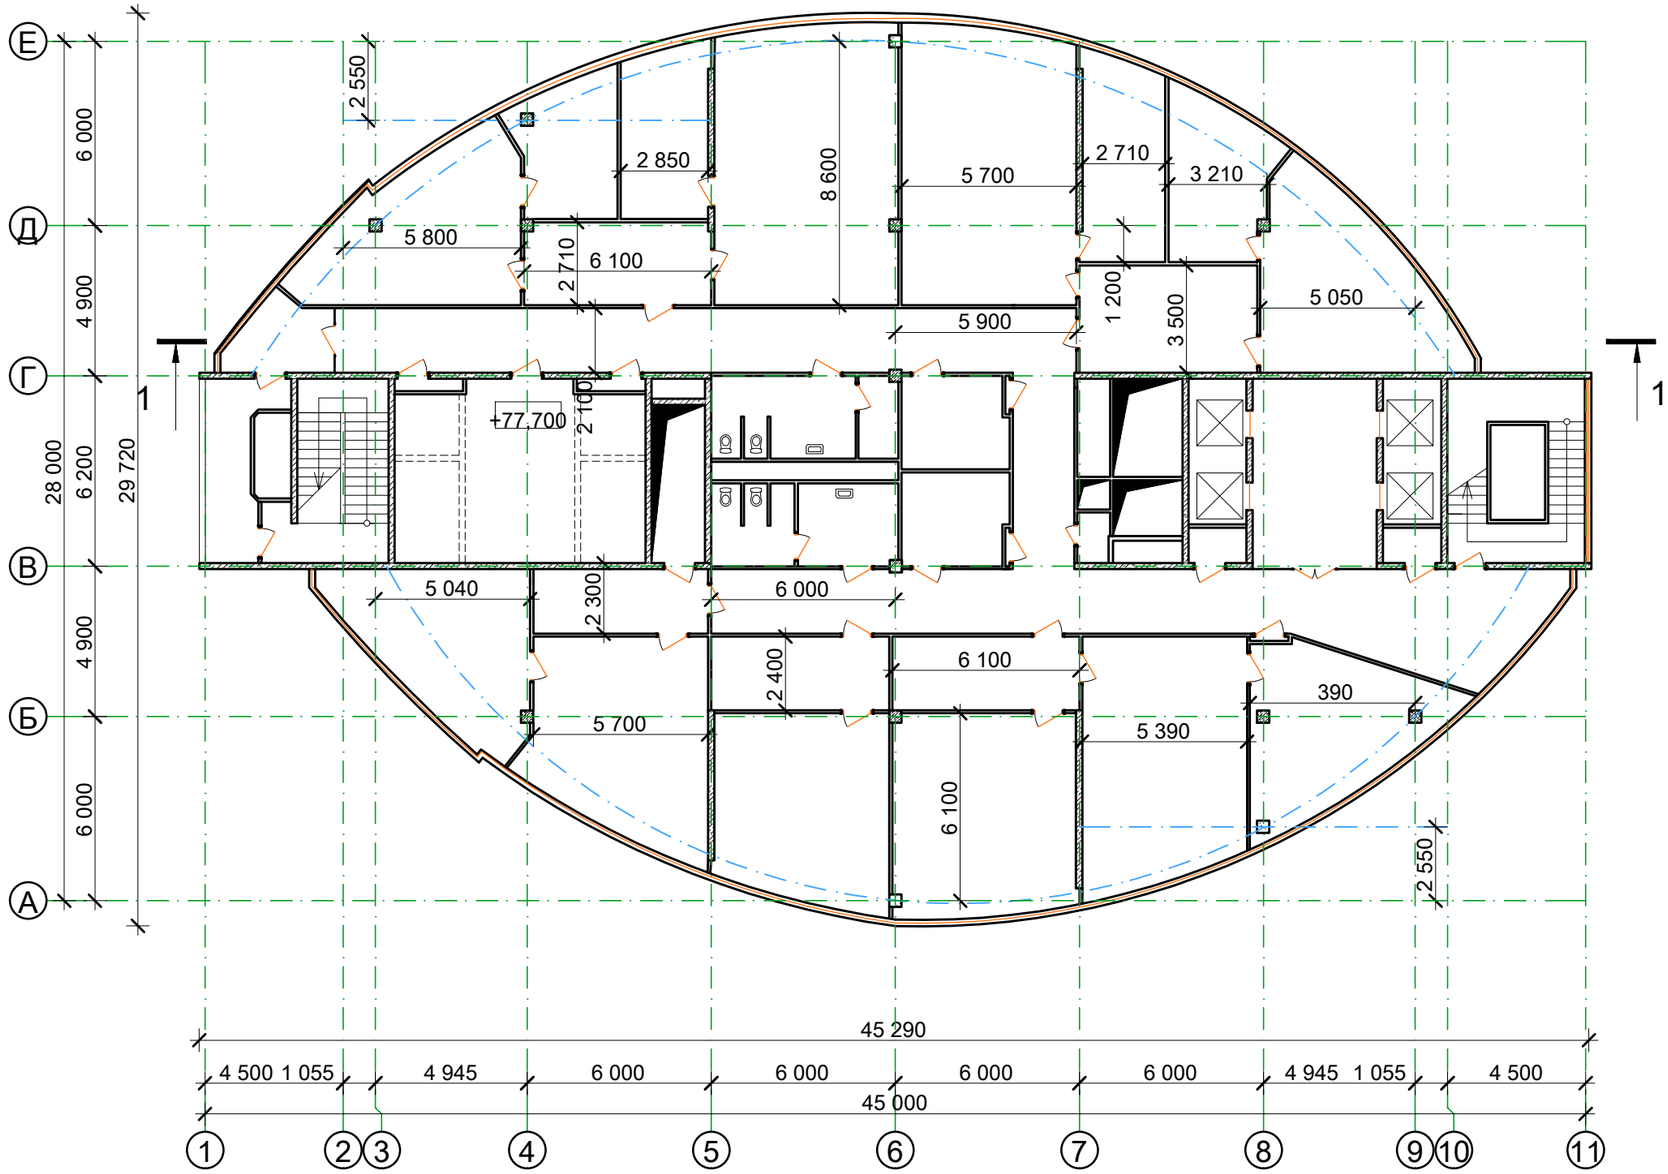

Условные обозначения

- фасадные витражи
- гипсокартонные перегородки
- стены из стандартных блоков 390x190x190 мм на ц.-песч. растворе М50
- ж/б колонна размерами 400x400 мм
- ж/б стены

Разрез 1-1 см. на листе ОБ-47.

Изм.	Кол.уч	Лист	№ док	Подпись	Дата
Обследовал		Белица И.			10.20
Обследовал		Еслям Ж.			10.20
Исполнитель		Еслям Ж.			10.20
Проверил		Беспалько К.			10.20

Заказчик: ГУ "МИИР РК"

Заказ: №87 от 03.09.2020

Техническое заключение по результатам технического обследования строительных конструкций здания АТК "Transport Tower", расположенного по адресу: г. Нур-Султан, район "Есиль", пр. Кабанбай батыра, д. 32/1

Здание АТК "Transport Tower"

Стадия	Лист	Листов
ОБ	26	48

Обмерочный план 23-ого этажа на отм. +77,700

ТОО "АСП-Экс"
г. Тобыл 2020 г.
тел. 2-22-12
8-747-701-90-40

Согласовано

Взамен. инв. №

Подп. и дата

Инв. № подл.

Обмерочный план 24-ого этажа на отм. +81,500

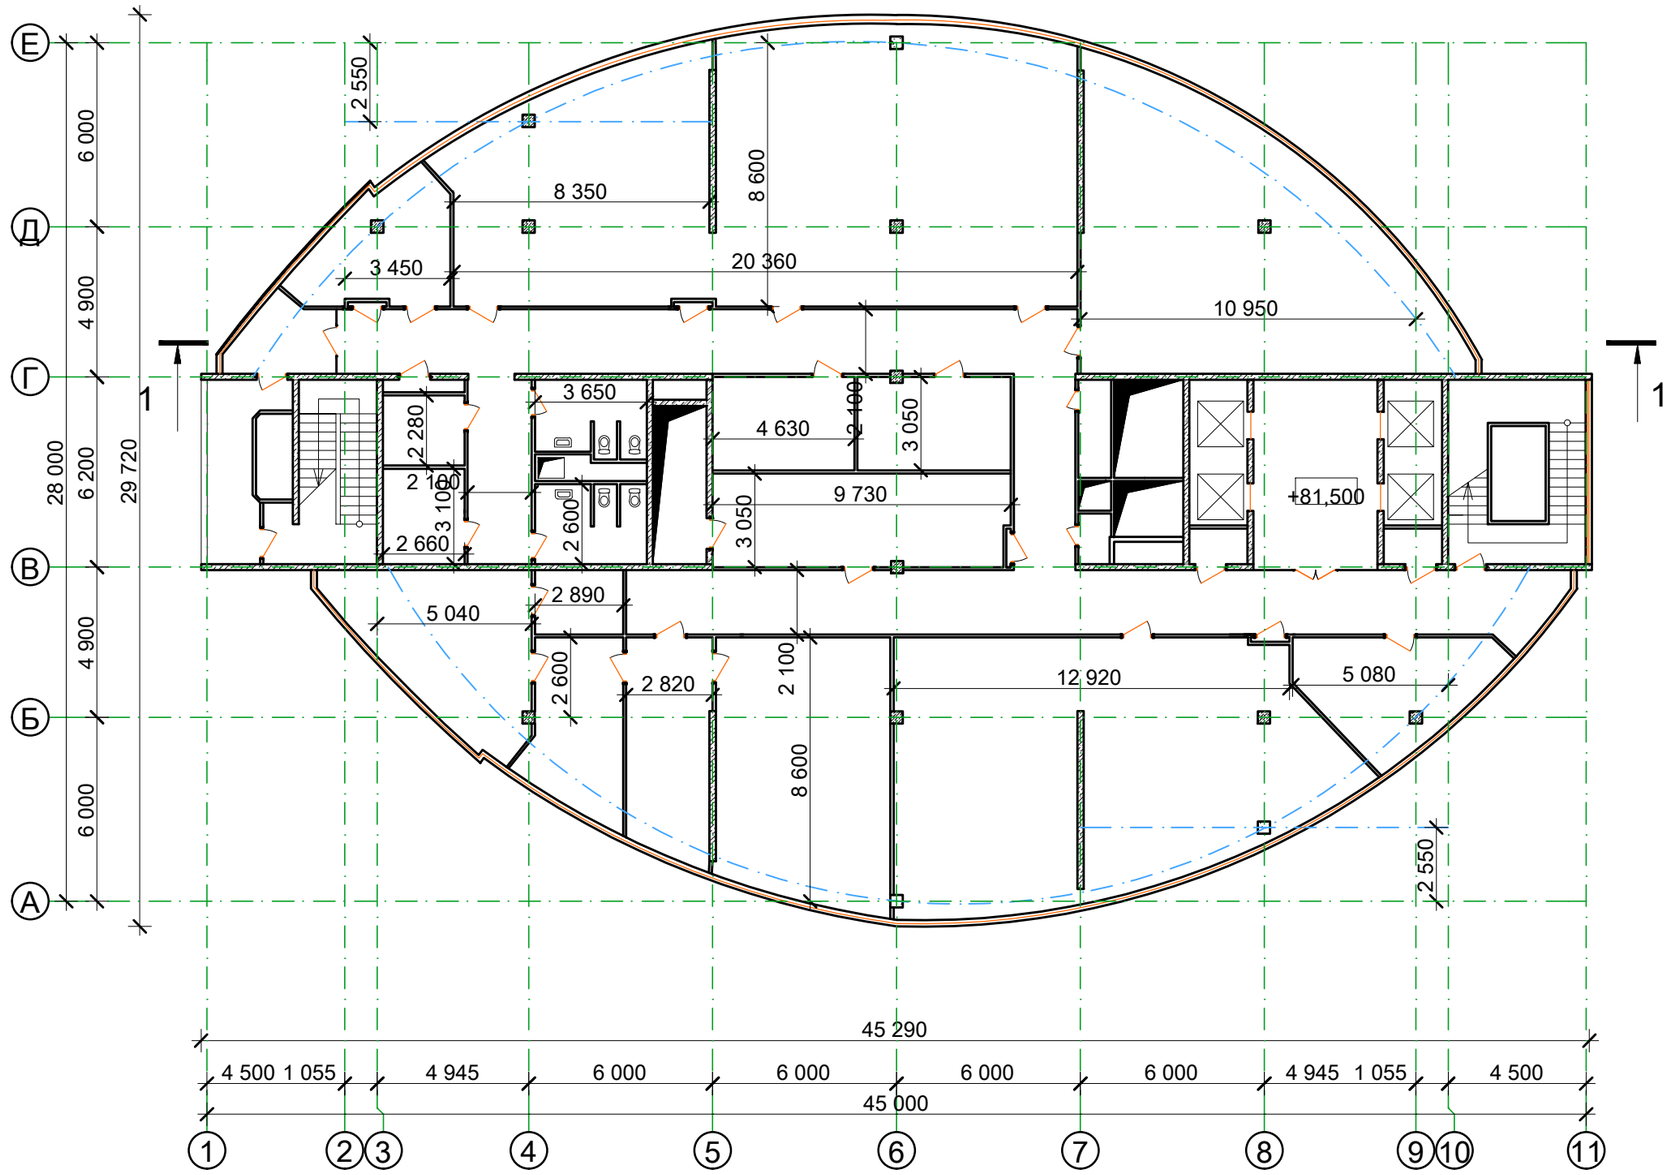

Условные обозначения

- фасадные витражи
- гипсокартонные перегородки
- стены из стандартных блоков 390x190x190 мм на ц.-песч. растворе М50
- ж/б колонна размерами 400x400 мм
- ж/б стены

Разрез 1-1 см. на листе ОБ-47.

Изм.	Кол.уч	Лист	№ док	Подпись	Дата
Обследовал		Белица И.			10.20
Обследовал		Еслям Ж.			10.20
Исполнитель		Еслям Ж.			10.20
Проверил		Беспалько К.			10.20

Заказчик: ГУ "МИИР РК"

~~Заказ: №87 от 03.09.2020~~

Техническое заключение по результатам технического обследования строительных конструкций здания АТК "Transport Tower", расположенного по адресу: г. Нур-Султан, район "Есиль", пр. Кабанбай батыра, д. 32/1

Здание АТК "Transport Tower"	Стадия	Лист	Листов
	ОБ	27	48

Обмерочный план 24-ого этажа на отм. +81,500

ТОО "АСП-Экс"
г. Тобыл 2020 г.
тел. 2-22-12

8-747-701-90-40

Согласовано

Взамен. инв. №

Подп. и дата

Инв. № подл.

Обмерочный план 25-ого этажа на отм. +84,600

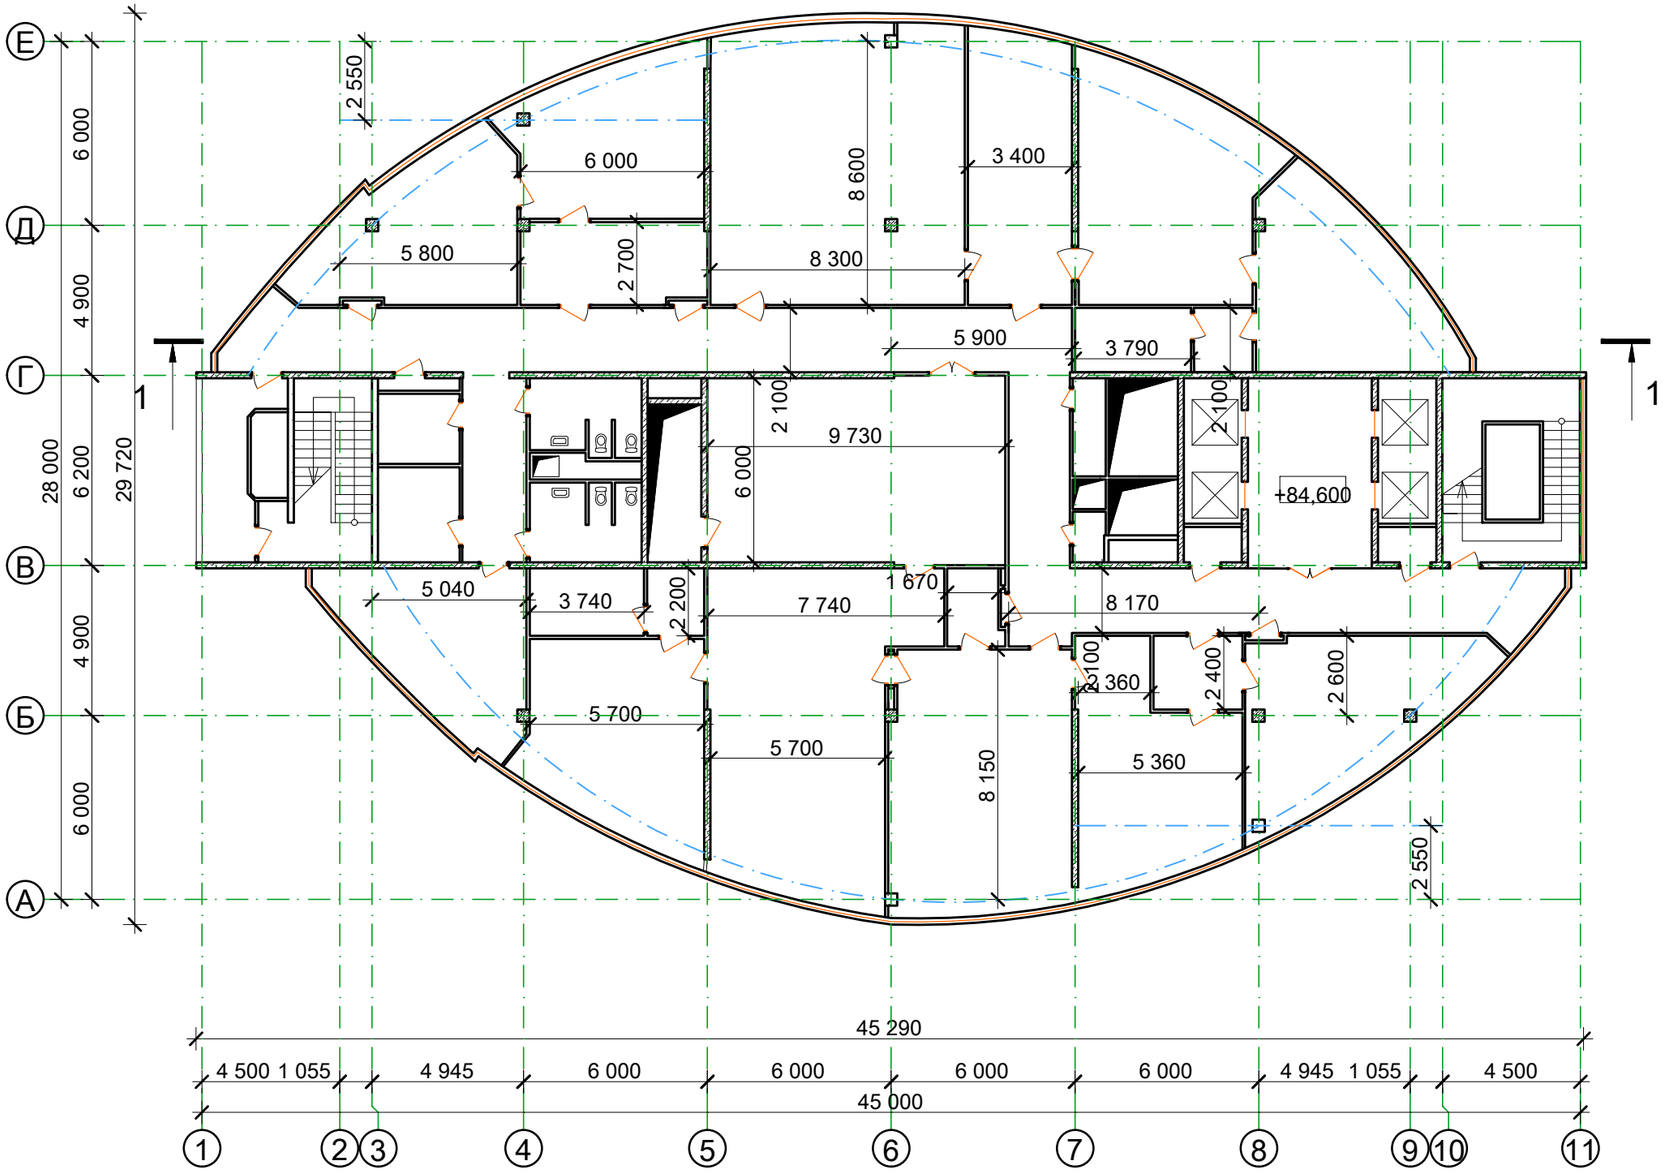

Условные обозначения

- фасадные витражи
- гипсокартонные перегородки
- стены из стандартных блоков 390х190х190 мм на ц.-песч. растворе М50
- ж/б колонна размерами 400х400 мм
- ж/б стены

Разрез 1-1 см. на листе ОБ-47.

Изм.	Кол.уч	Лист	№ док	Подпись	Дата
Обследовал		Белица И.			10.20
Обследовал		Еслям Ж.			10.20
Исполнитель		Еслям Ж.			10.20
Проверил		Беспалько К.			10.20

Заказчик: ГУ "МИИР РК"

~~Заказ: №87 от 03.09.2020~~

Техническое заключение по результатам технического обследования строительных конструкций здания АТК "Transport Tower", расположенного по адресу: г. Нур-Султан, район "Есиль", пр. Кабанбай батыра, д. 32/1

Здание АТК "Transport Tower"

Стадия	Лист	Листов
ОБ	28	48

Обмерочный план 25-ого этажа на отм. +84,600

ТОО "АСП-Экс"
г. Тобыл 2020 г.
тел. 2-22-12

8-747-701-90-40

Согласовано

Взамен. инв. №

Подп. и дата

Инв. № подл.

Обмерочный план 26-ого этажа на отм. +88,050

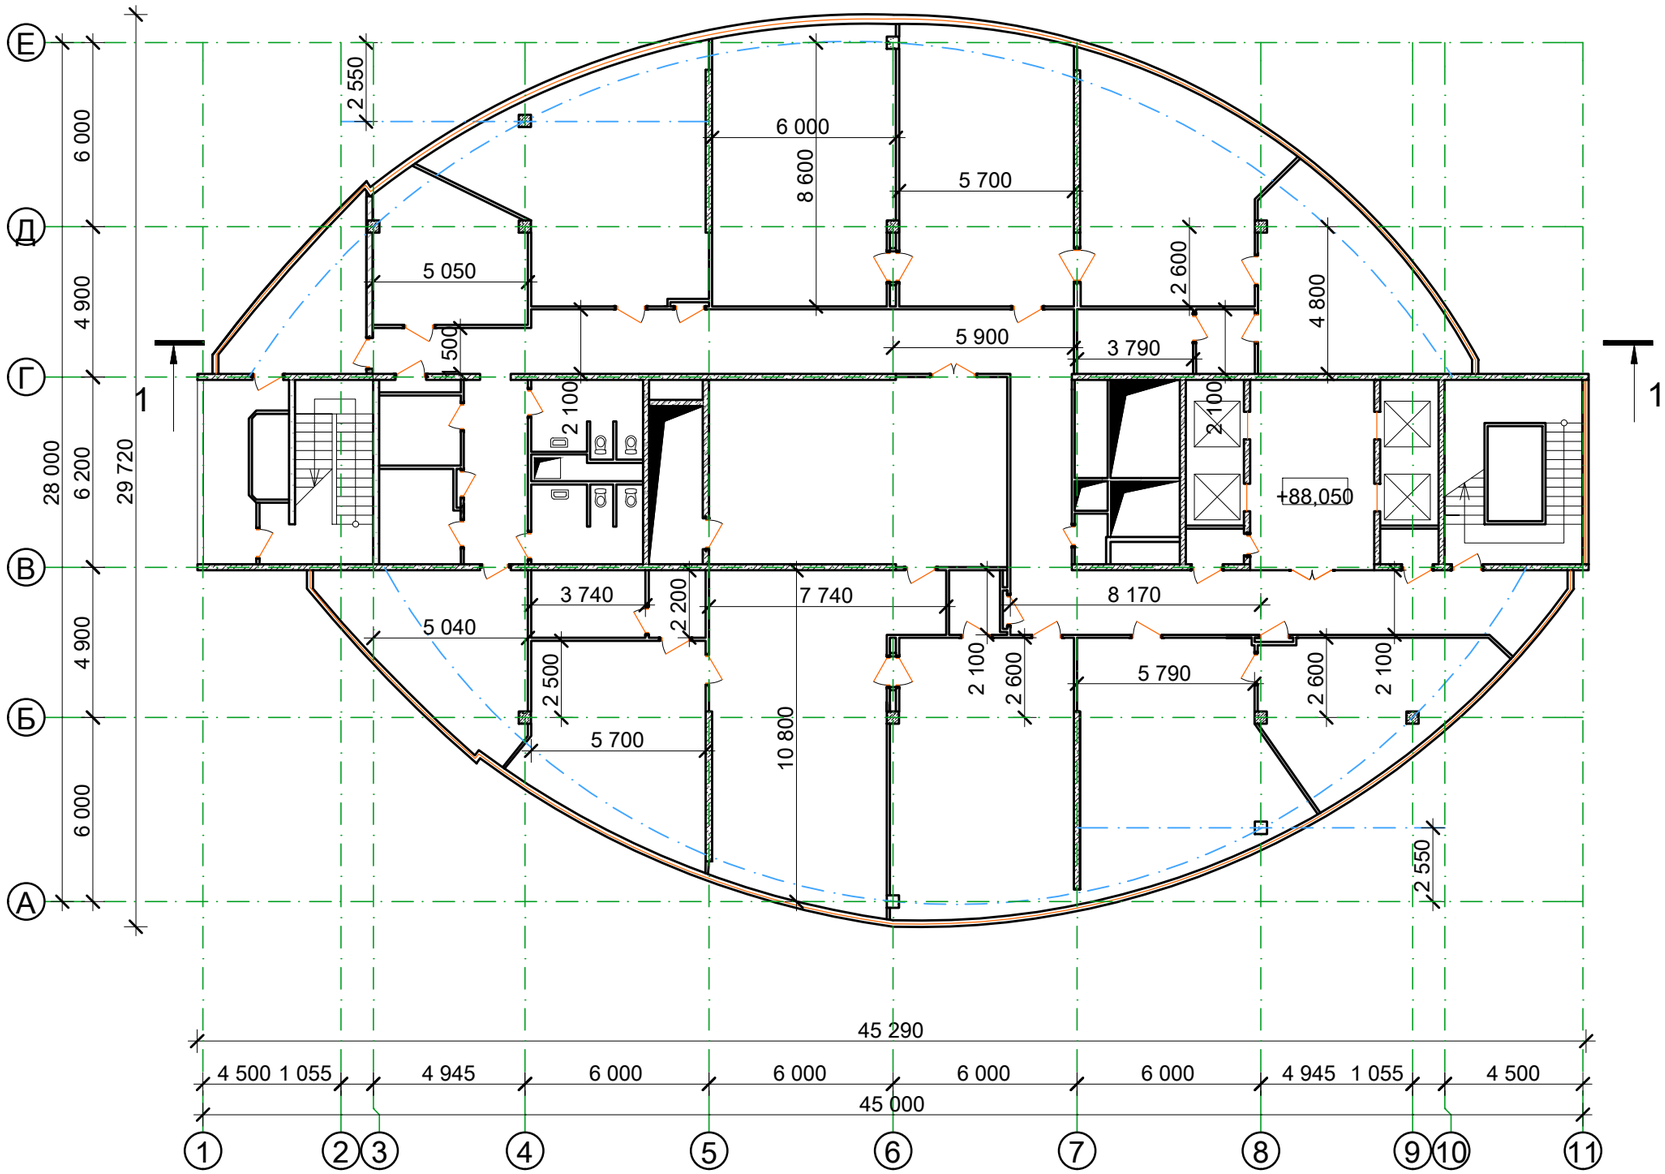

Условные обозначения

- фасадные витражи
- типсокартонные перегородки
- стены из стандартных блоков 390x190x190 мм на ц.-песч. растворе М50
- ж/б колонна размерами 400x400 мм
- ж/б стены

Разрез 1-1 см. на листе ОБ-47.

Изм.	Кол.уч	Лист	№ док	Подпись	Дата
Обследовал		Белица И.			10.20
Обследовал		Еслям Ж.			10.20
Исполнил		Еслям Ж.			10.20
Проверил		Беспалько К.			10.20

Заказчик: ГУ "МИИР РК"

~~Заказ: №87 от 03.09.2020~~

Техническое заключение по результатам технического обследования строительных конструкций здания АТК "Transport Tower", расположенного по адресу: г. Нур-Султан, район "Есиль", пр. Кабанбай батыра, д. 32/1

Здание АТК "Transport Tower"

Стадия	Лист	Листов
ОБ	29	48

Обмерочный план 26-ого этажа на отм. +88,050


ТОО "АСП-Экс"
г. Тобыл 2020 г.
тел. 2-22-12

8-747-701-90-40

Согласовано

Взамен. инв. №

Подп. и дата

Инв. № подп.

Обмерочный план 27-ого этажа на отм. +91,500

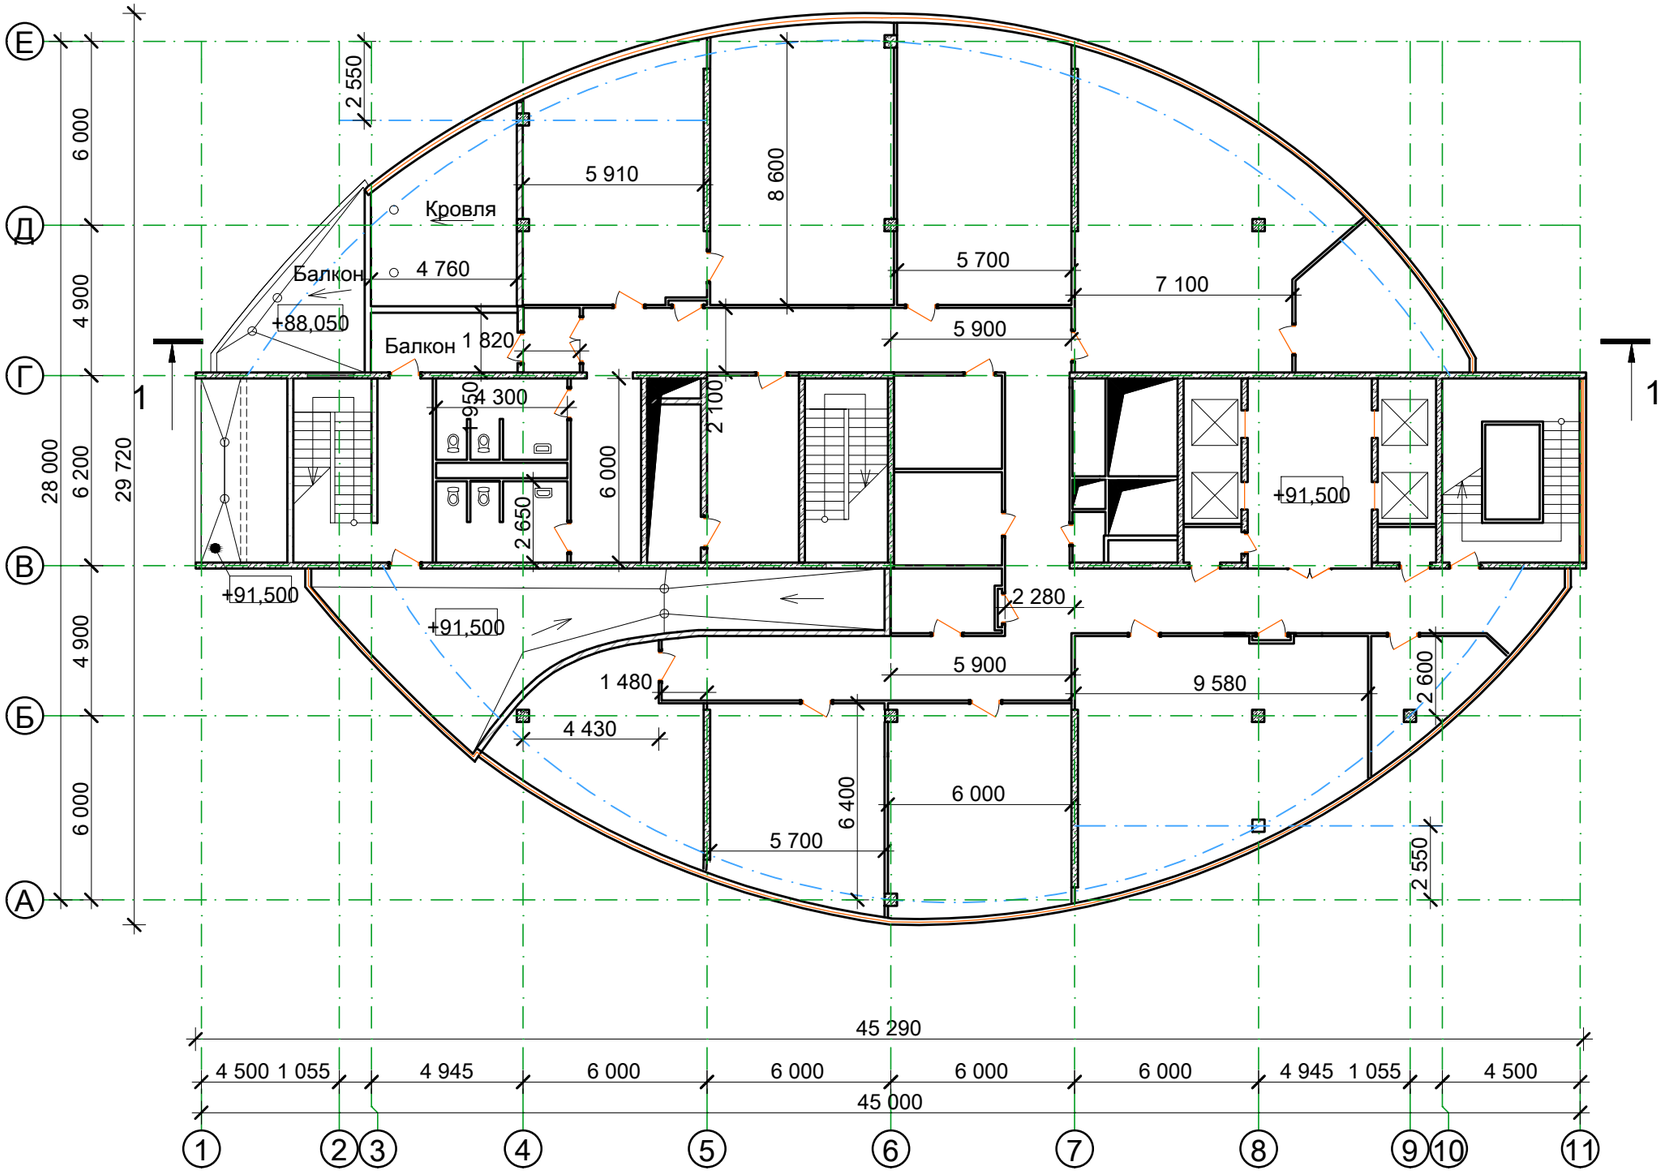

Условные обозначения

- фасадные витражи
- типсокартонные перегородки
- стены из стандартных блоков 390x190x190 мм на ц.-песч. растворе М50
- ж/б колонна размерами 400x400 мм
- ж/б стены

Разрез 1-1 см. на листе ОБ-47.

Изм.	Кол.уч	Лист	№ док	Подпись	Дата
Обследовал		Белица И.			10.20
Обследовал		Еслям Ж.			10.20
Исполнитель		Еслям Ж.			10.20
Проверил		Беспалько К.			10.20

Заказчик: ГУ "МИИР РК"

Заказ: №87 от 03.09.2020

Техническое заключение по результатам технического обследования строительных конструкций здания АТК "Transport Tower", расположенного по адресу: г. Нур-Султан, район "Есиль", пр. Кабанбай батыра, д. 32/1

Здание АТК "Transport Tower"

Стадия	Лист	Листов
ОБ	30	48

Обмерочный план 27-ого этажа на отм. +91,500

ТОО "АСП-Экс"
г. Тобыл 2020 г.
тел. 2-22-12

8-747-701-90-40

Согласовано

Взамен. инв. №

Подп. и дата

Инв. № подл.

Обмерочный план 28-ого этажа на отм. +94,950

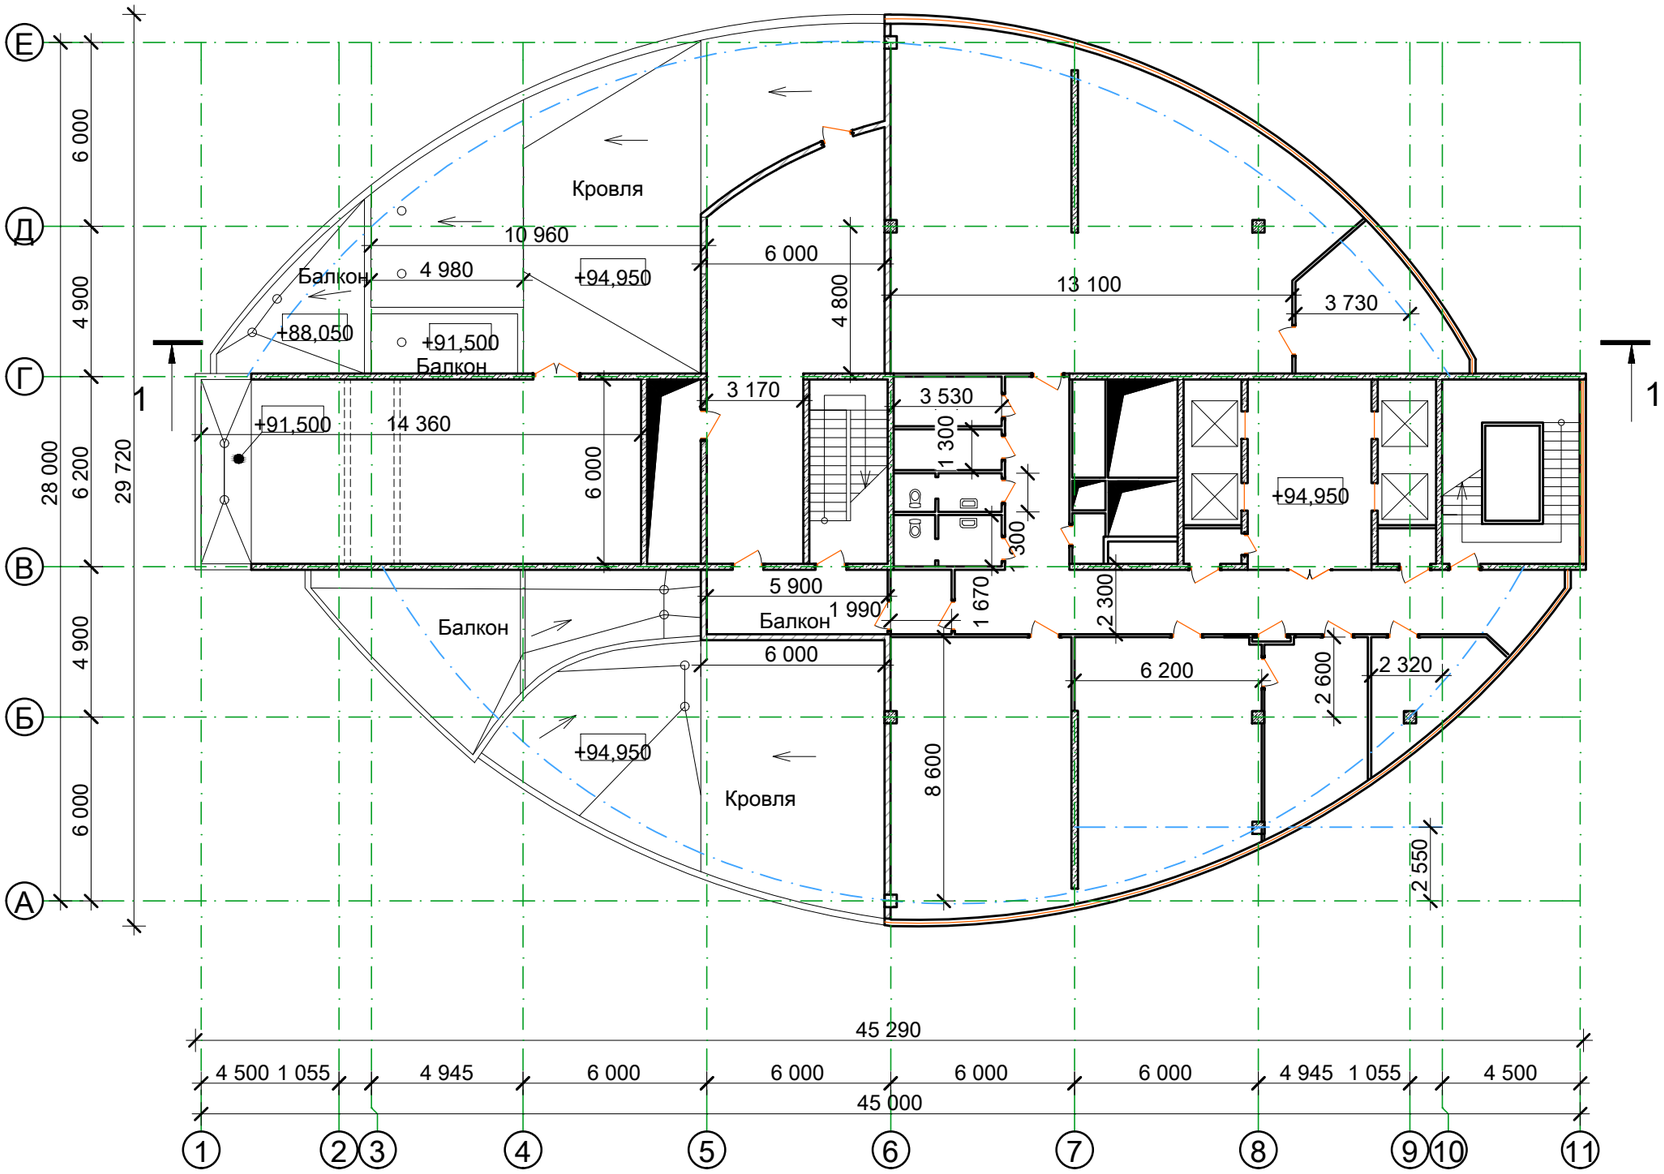

Условные обозначения

- фасадные витражи
- типсокартонные перегородки
- стены из стандартных блоков 390x190x190 мм на ц.-песч. растворе М50
- ж/б колонна размерами 400x400 мм
- ж/б стены

Разрез 1-1 см. на листе ОБ-47.

Изм.	Кол.уч	Лист	№ док	Подпись	Дата
Обследовал		Белица И.			10.20
Обследовал		Еслям Ж.			10.20
Исполнитель		Еслям Ж.			10.20
Проверил		Беспалько К.			10.20

Заказчик: ГУ "МИИР РК"

Заказ: №87 от 03.09.2020

Техническое заключение по результатам технического обследования строительных конструкций здания АТК "Transport Tower", расположенного по адресу: г. Нур-Султан, район "Есиль", пр. Кабанбай батыра, д. 32/1

Здание АТК "Transport Tower"

Стадия	Лист	Листов
ОБ	31	48

Обмерочный план 28-ого этажа на отм. +94,950

ТОО "АСП-Экс"
г. Тобыл 2020 г.
тел. 2-22-12

Согласовано

Взамен. инв. №

Подп. и дата

Инв. № подп.

8-747-701-90-40

Обмерочный план 29-ого этажа на отм. +98,400

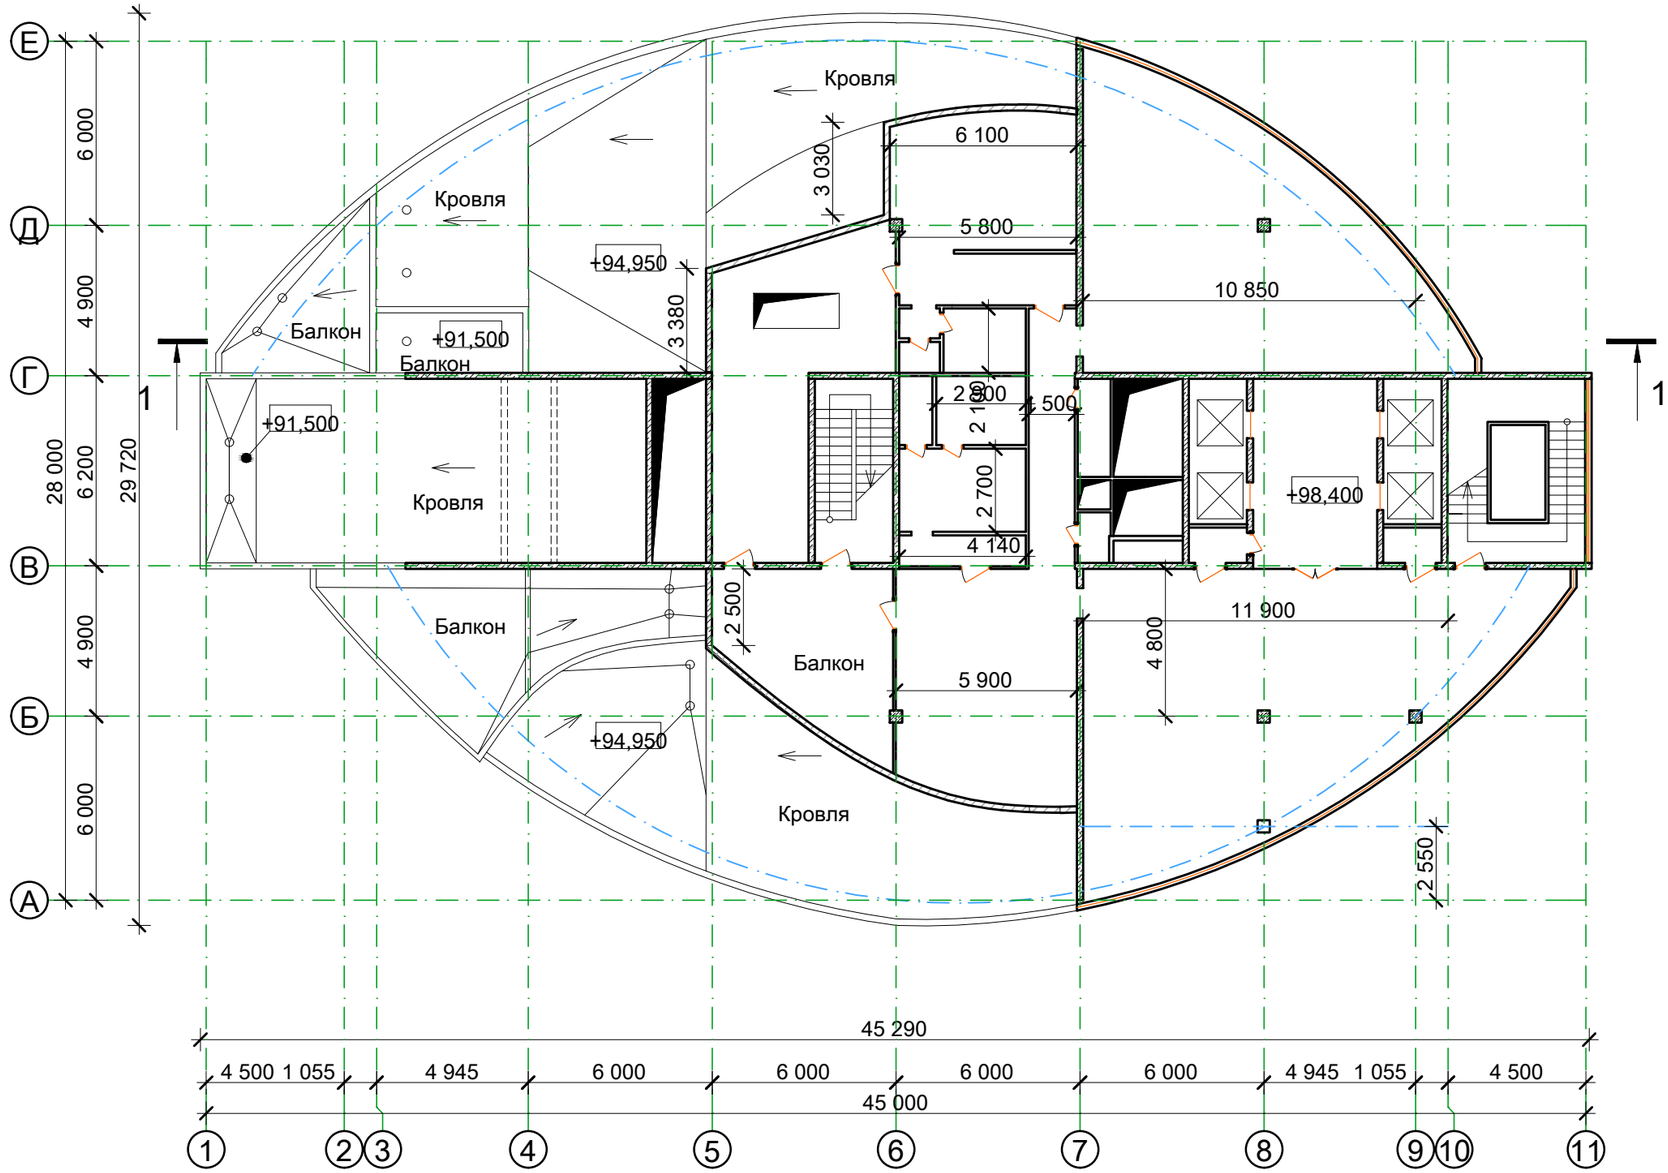

Условные обозначения

- фасадные витражи
- гипсокартонные перегородки
- стены из стандартных блоков 390x190x190 мм на ц.-песч. растворе М50
- ж/б колонна размерами 400x400 мм
- ж/б стены

Разрез 1-1 см. на листе ОБ-47.

Изм.	Кол.уч	Лист	№ док	Подпись	Дата
Обследовал		Белица И.			10.20
Обследовал		Еслям Ж.			10.20
Исполнитель		Еслям Ж.			10.20
Проверил		Беспалько К.			10.20

Заказчик: ГУ "МИИР РК"

Заказ: №87 от 03.09.2020

Техническое заключение по результатам технического обследования строительных конструкций здания АТК "Transport Tower", расположенного по адресу: г. Нур-Султан, район "Есиль", пр. Кабанбай батыра, д. 32/1

Здание АТК "Transport Tower"

Стадия	Лист	Листов
ОБ	32	48

Обмерочный план 29-ого этажа на отм. +98,400

ТОО "АСП-Экс"
г. Тобыл 2020 г.
тел. 2-22-12

8-747-701-90-40

Согласовано

Взамен. инв. №

Подп. и дата

Инв. № подп.

Обмерочный план 30-ого этажа на отм. +101,850

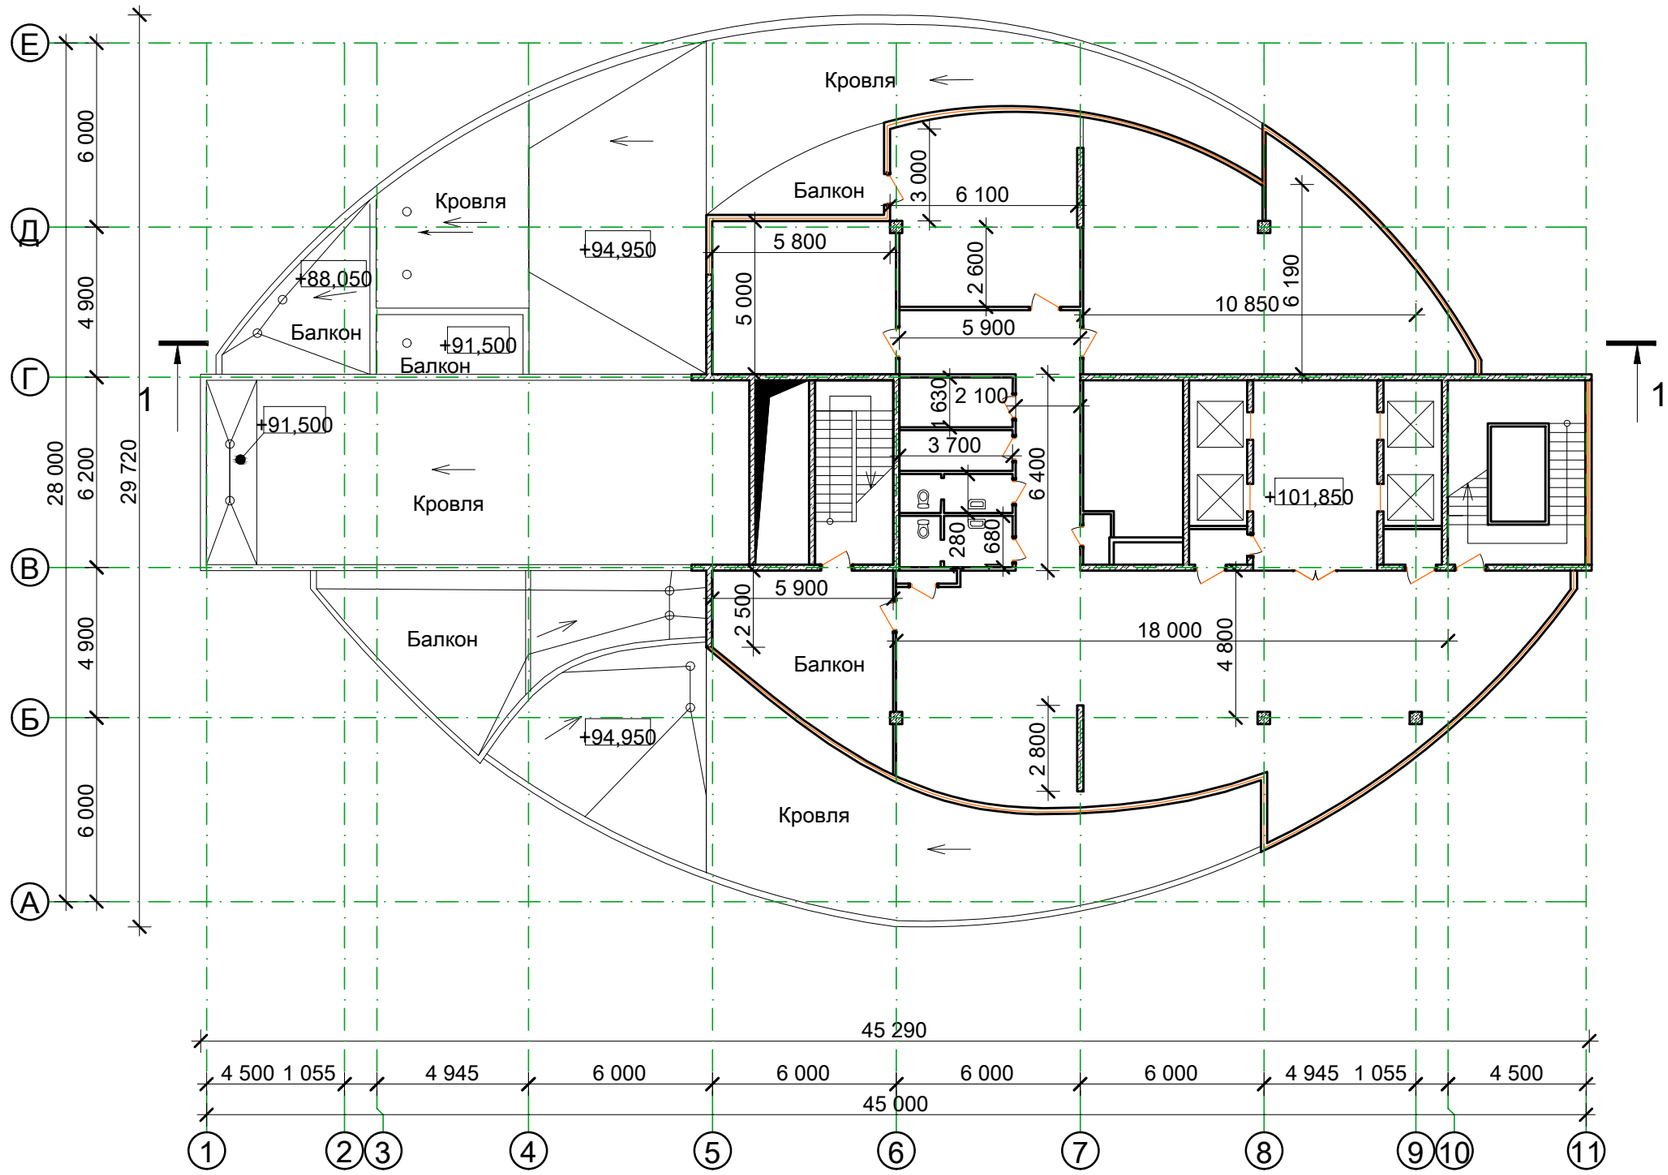

Условные обозначения

- фасадные витражи
- гипсокартонные перегородки
- стены из стандартных блоков 390x190x190 мм на ц.-песч. растворе М50
- ж/б колонна размерами 400x400 мм
- ж/б стены

Разрез 1-1 см. на листе ОБ-47.

Изм.	Кол.уч	Лист	№ док	Подпись	Дата
Обследовал		Белица И.			10.20
Обследовал		Еслям Ж.			10.20
Исполнитель		Еслям Ж.			10.20
Проверил		Беспалько К.			10.20

Заказчик: ГУ "МИИР РК"

Заказ: №87 от 03.09.2020

Техническое заключение по результатам технического обследования строительных конструкций здания АТК "Transport Tower", расположенного по адресу: г. Нур-Султан, район "Есиль", пр. Кабанбай батыра, д. 32/1

Здание АТК "Transport Tower"

Стадия	Лист	Листов
ОБ	33	48

Обмерочный план 30-ого этажа на отм. +101,850

ТОО "АСП-Экс"
г. Тобыл 2020 г.
тел. 2-22-12

8-747-701-90-40

Согласовано

Взамен. инв. №

Подп. и дата

Инв. № подп.

Обмерочный план 31-ого этажа на отм. +105,300

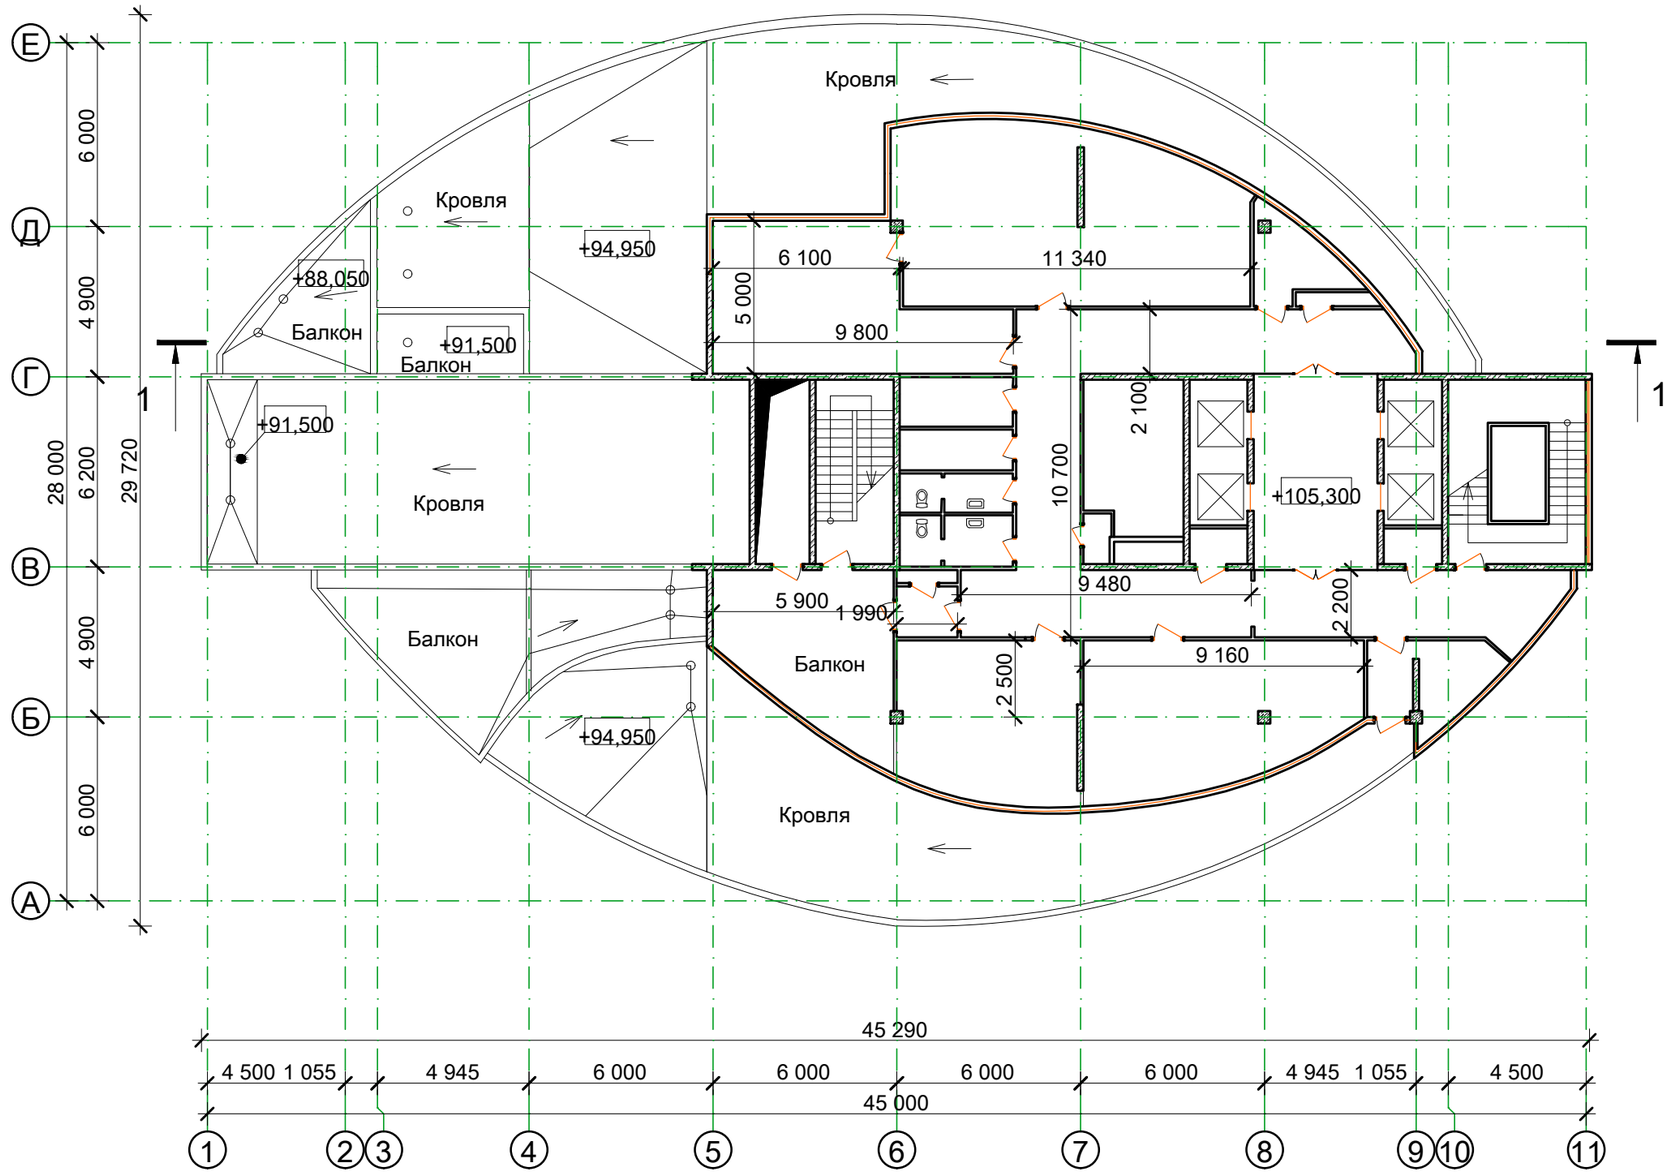

Условные обозначения

- фасадные витражи
- типсокартонные перегородки
- стены из стандартных блоков 390x190x190 мм на ц.-песч. растворе М50
- ж/б колонна размерами 400x400 мм
- ж/б стены

Разрез 1-1 см. на листе ОБ-47.

Изм.	Кол.уч	Лист	№ док	Подпись	Дата
Обследовал		Белица И.			10.20
Обследовал		Еслям Ж.			10.20
Исполнитель		Еслям Ж.			10.20
Проверил		Беспалько К.			10.20

Заказчик: ГУ "МИИР РК"

~~Заказ: №87 от 03.09.2020~~

Техническое заключение по результатам технического обследования строительных конструкций здания АТК "Transport Tower", расположенного по адресу: г. Нур-Султан, район "Есиль", пр. Кабанбай батыра, д. 32/1

Здание АТК "Transport Tower"	Стадия	Лист	Листов
	ОБ	34	48

Обмерочный план 31-ого этажа на отм. +105,300

ТОО "АСП-Экс"
г. Тобыл 2020 г.
тел. 2-22-12

8-747-701-90-40

Согласовано

Взамен. инв. №

Подп. и дата

Инв. № подл.

Обмерочный план 32-ого этажа на отм. +108,750

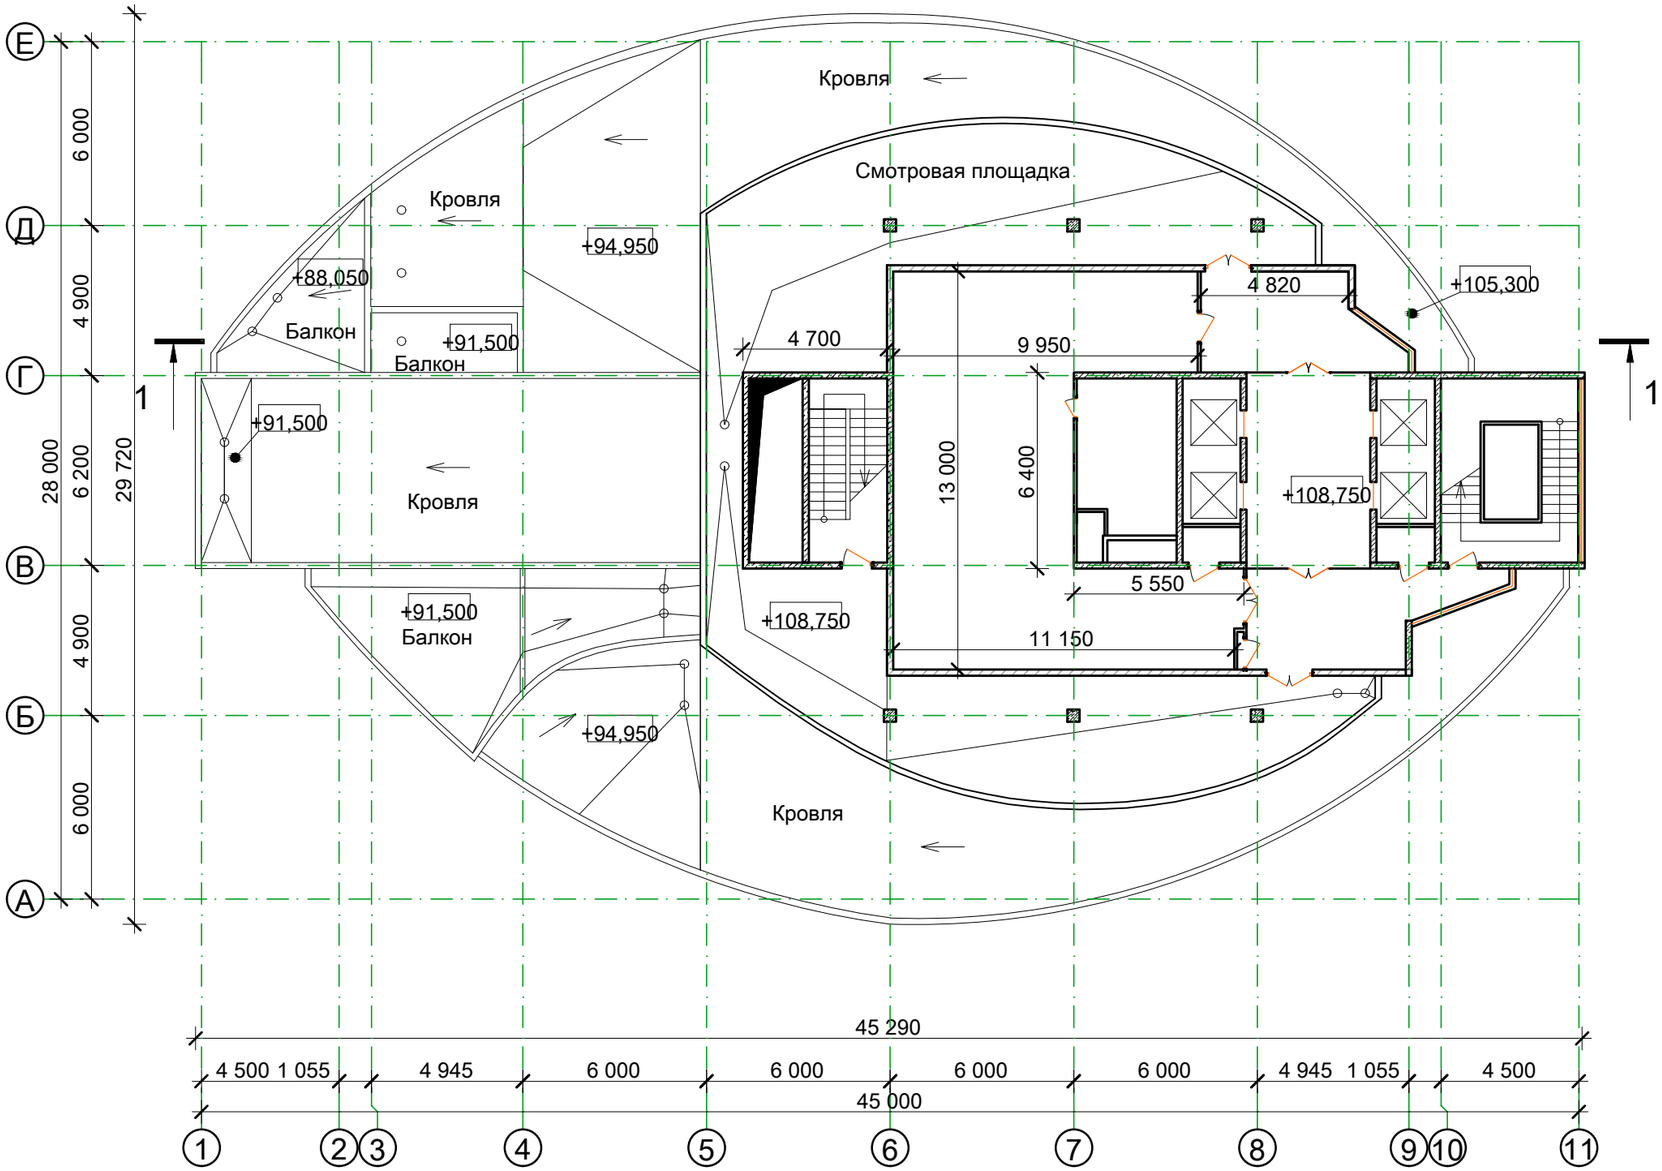

Условные обозначения

- фасадные витражи
- типсокартонные перегородки
- стены из стандартных блоков 390x190x190 мм на ц.-песч. растворе М50
- ж/б колонна размерами 400x400 мм
- ж/б стены

Разрез 1-1 см. на листе ОБ-47.

Изм.	Кол.уч	Лист	№ док	Подпись	Дата
Обследовал		Белица И.			10.20
Обследовал		Еслям Ж.			10.20
Исполнитель		Еслям Ж.			10.20
Проверил		Беспалько К.			10.20

Заказчик: ГУ "МИИР РК"

~~Заказ: №87 от 03.09.2020~~

Техническое заключение по результатам технического обследования строительных конструкций здания АТК "Transport Tower", расположенного по адресу: г. Нур-Султан, район "Есиль", пр. Кабанбай батыра, д. 32/1

Здание АТК "Transport Tower"

Стадия	Лист	Листов
ОБ	35	48

Обмерочный план 32-ого этажа на отм. +108,750

ТОО "АСП-Экс"
г. Тобыл 2020 г.
тел. 2-22-12

8-747-701-90-40

Согласовано

Взамен. инв. №

Подп. и дата

Инв. № подл.

Обмерочный план 33-ого этажа на отм. +113,250

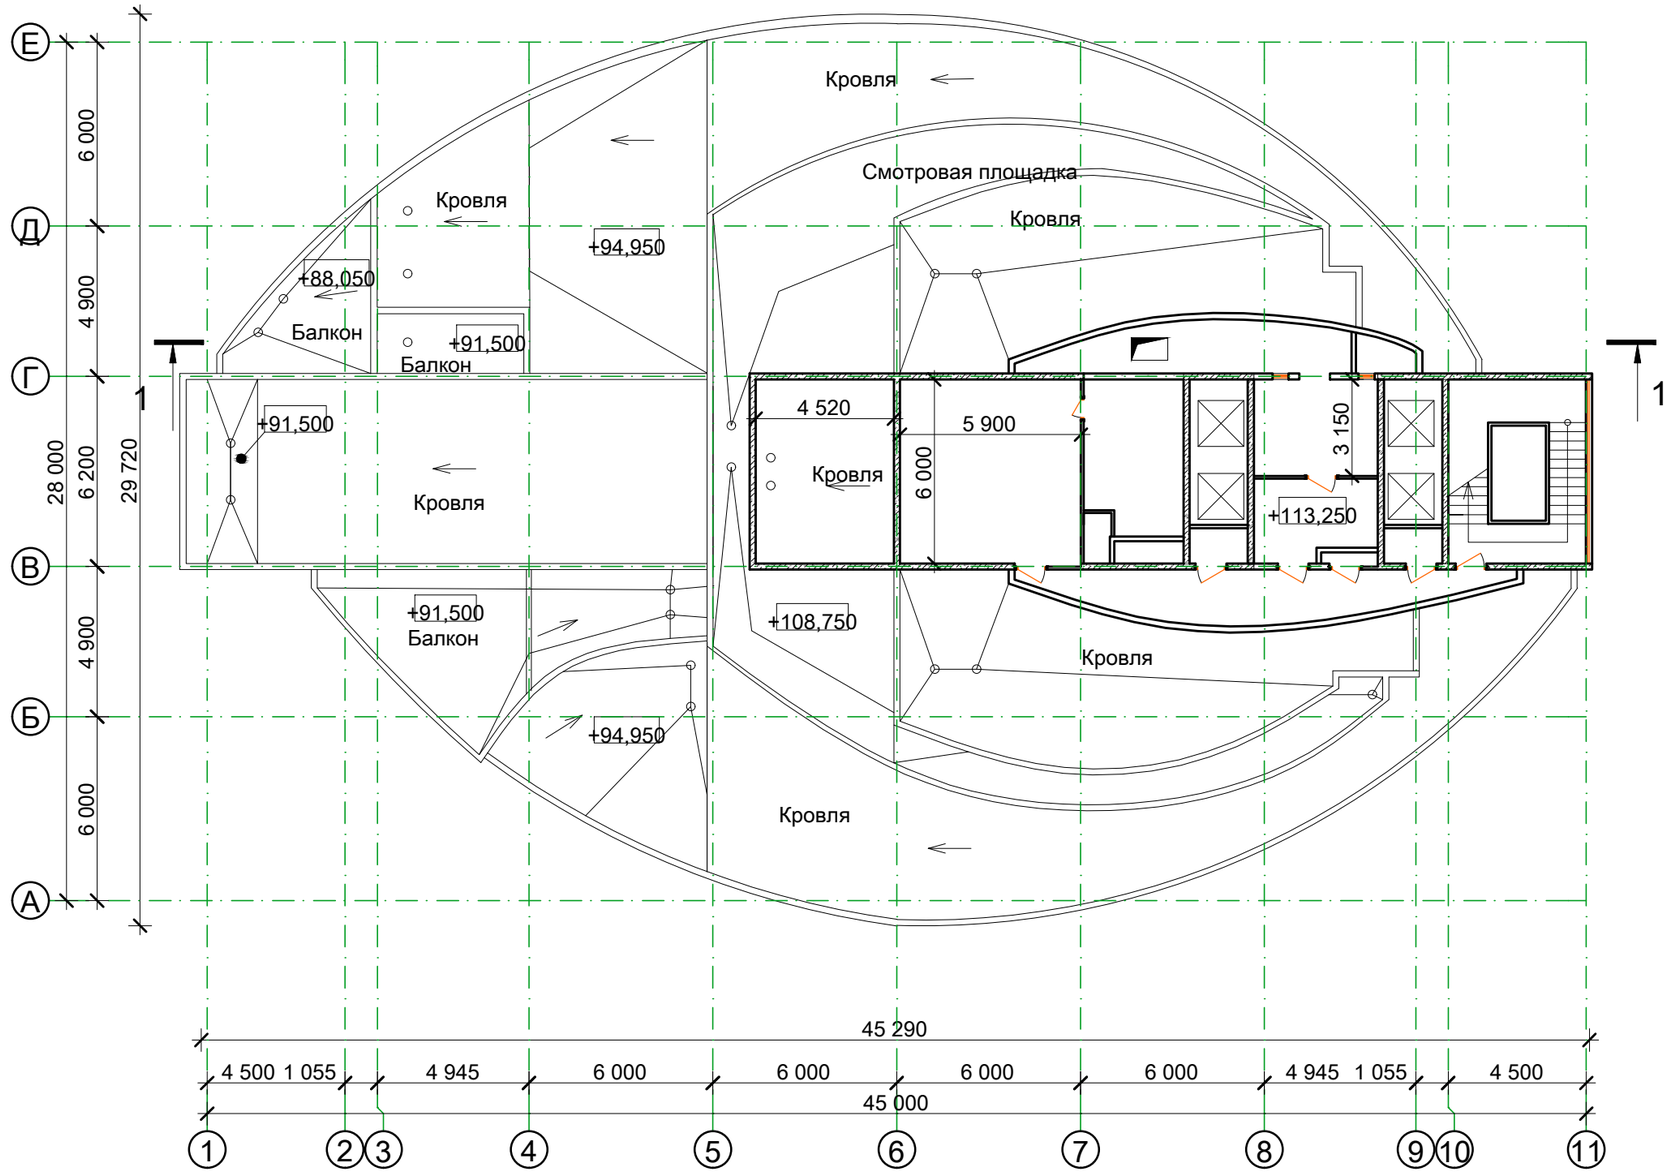

Условные обозначения

- типсокартонные перегородки
- стены из стандартных блоков 390x190x190 мм на ц.-песч. растворе М50
- ж/б стены
- водоприемные воронки

Разрез 1-1 см. на листе ОБ-47.

Изм.	Кол.уч	Лист	№ док	Подпись	Дата
Обследовал		Белица И.			10.20
Обследовал		Еслям Ж.			10.20
Исполнитель		Еслям Ж.			10.20
Проверил		Беспалько К.			10.20

Заказчик: ГУ "МИИР РК"

Заказ: №87 от 03.09.2020

Техническое заключение по результатам технического обследования строительных конструкций здания АТК "Transport Tower", расположенного по адресу: г. Нур-Султан, район "Есиль", пр. Кабанбай батыра, д. 32/1

Здание АТК "Transport Tower"

Стадия	Лист	Листов
ОБ	36	48

Обмерочный план 33-ого этажа на отм. +113,250

ТОО "АСП-Экс"
г. Тобыл 2020 г.
тел. 2-22-12

8-747-701-90-40

Согласовано

Взамен. инв. №

Подп. и дата

Инв. № подп.

Обмерочный план кровли на отм. +8,550

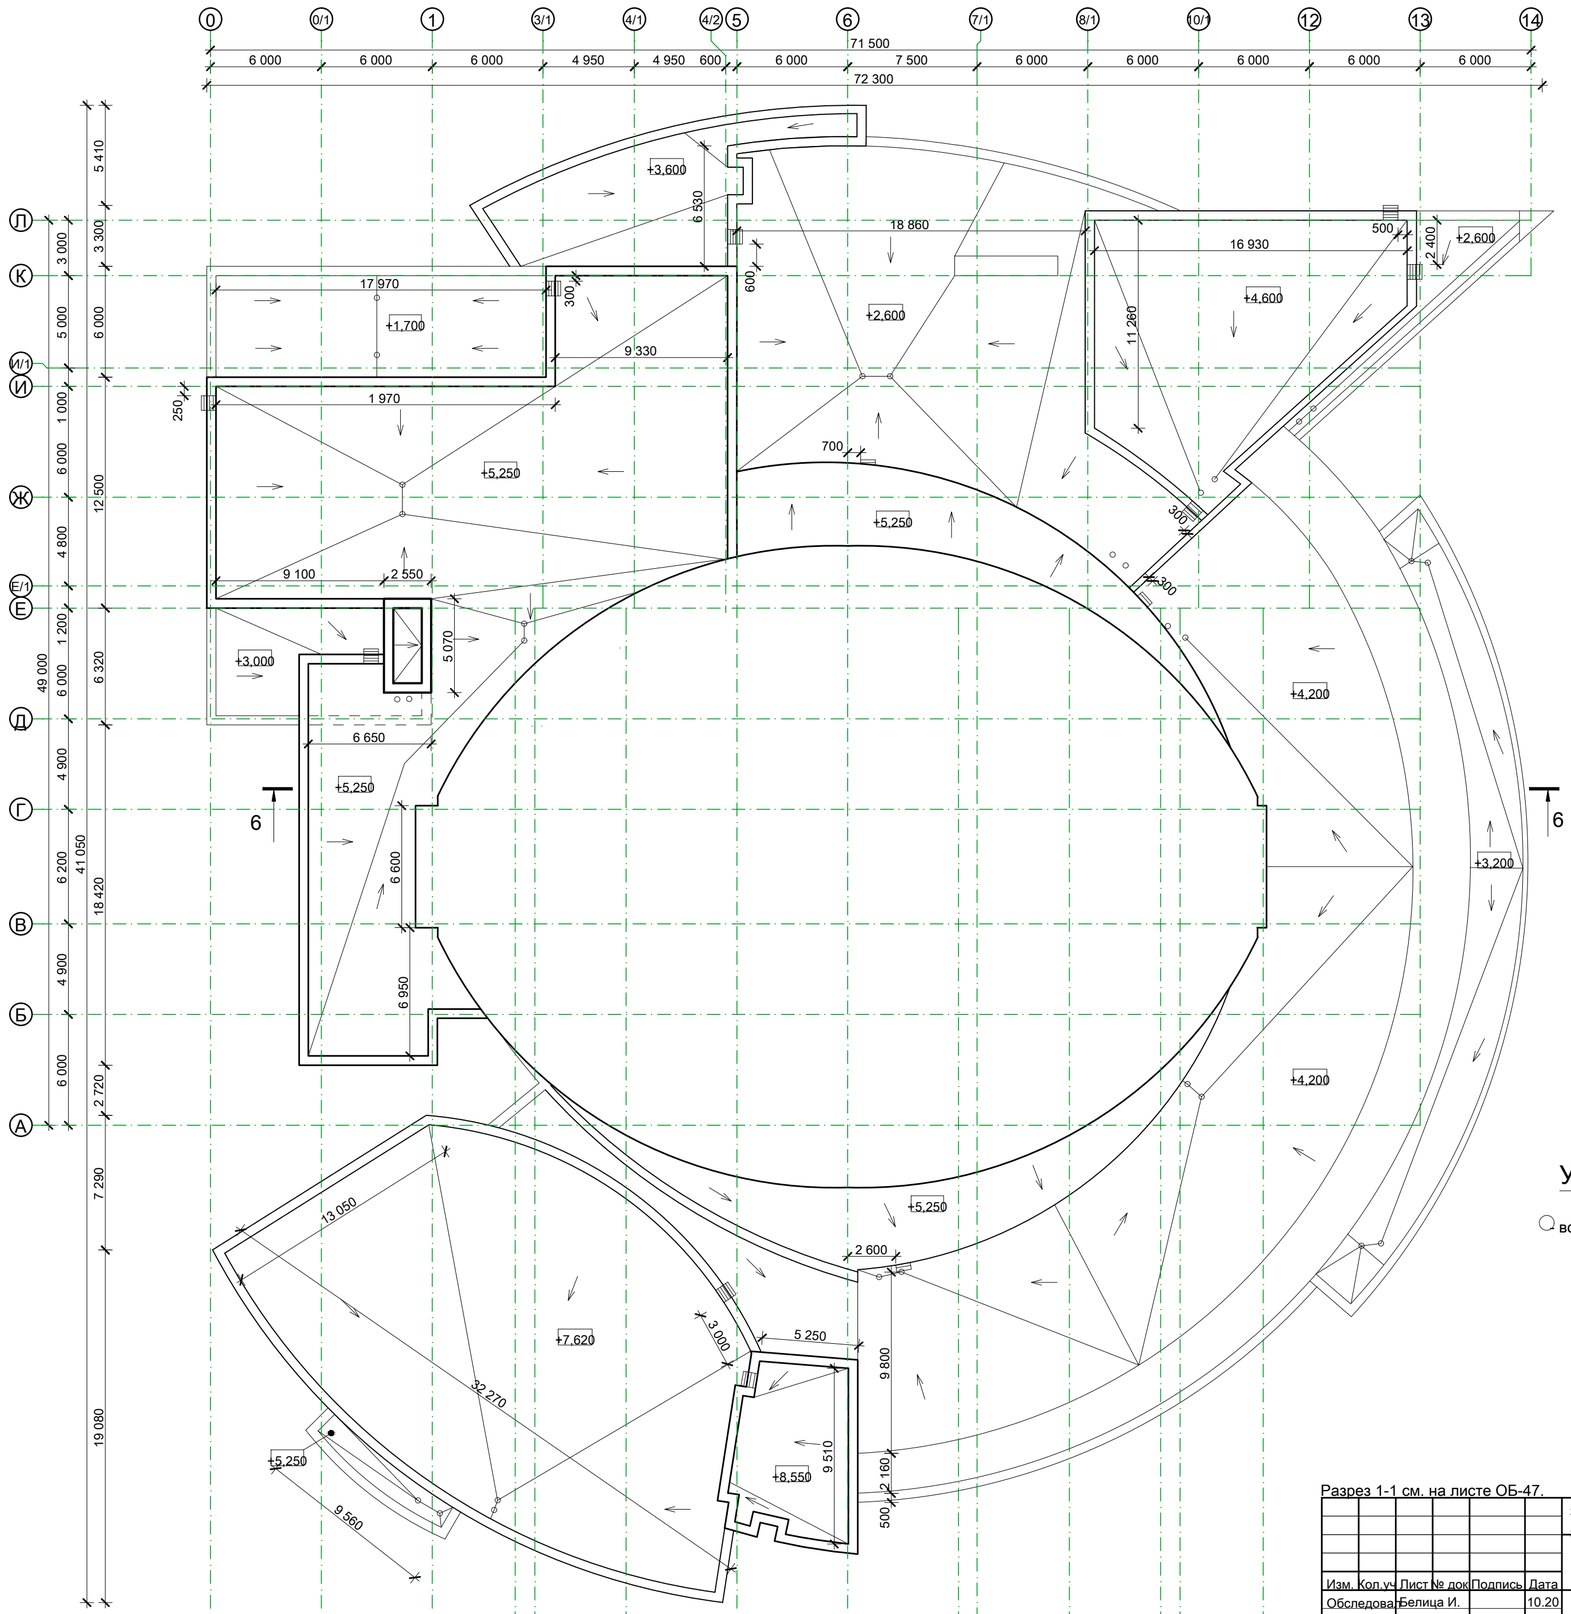

Условные обозначения

водоприемные воронки

Разрез 1-1 см. на листе ОБ-47.

Изм.	Кол.уч.	Лист	№ док.	Подпись	Дата
Обследовал		Белица И.			10.20
Обследовал		Еслям Ж.			10.20
Исполнитель		Еслям Ж.			10.20
Проверил		Беспалько К.			10.20

Заказчик: ГУ "МИИР РК"

~~Заказ: №87 от 03.09.2020~~

Техническое заключение по результатам технического обследования строительных конструкций здания АТК "Transport Tower", расположенного по адресу: г. Нур-Султан, район "Есиль", пр. Кабанбай батыра, д. 32/1

Здание АТК "Transport Tower"

Стадия	Лист	Листов
ОБ	37	48

Обмерочный план кровли на отм. +8,550

ТОО "АСП-Экс"
г. Тобыл 2020 г.
тел. 2-22-12

8-747-701-90-40

Согласовано

Взамен. инв. №

Подп. и дата

Инв. № подл.

Обмерочный план 34-го этажа на отм. +116,700

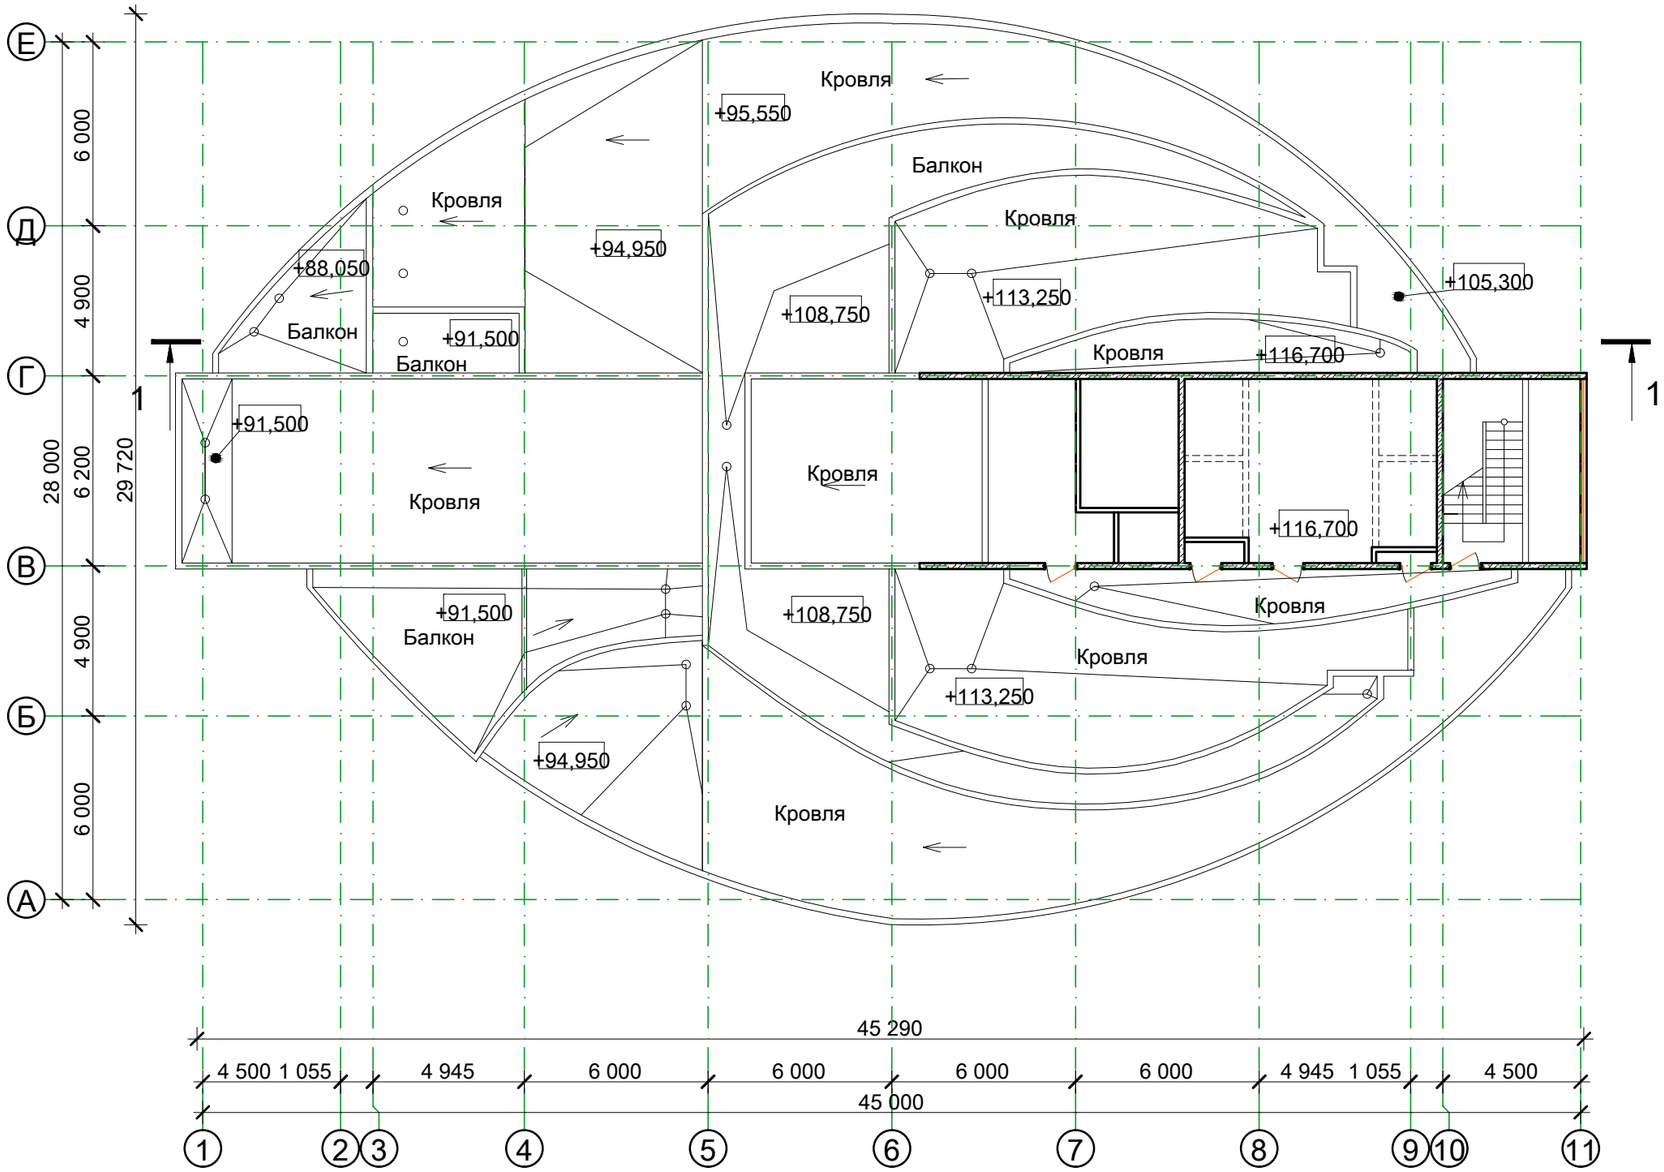

Условные обозначения

- водоприемные воронки
- типсокартонные перегородки
- стены из стандартных блоков 390x190x190 мм на ц.-песч. растворе М50
- ж/б стены

Разрез 1-1 см. на листе ОБ-47.

Изм.	Кол.уч	Лист	№ док	Подпись	Дата
Обследовал		Белица И.			10.20
Обследовал		Еслям Ж.			10.20
Исполнитель		Еслям Ж.			10.20
Проверил		Беспалько К.			10.20

Заказчик: ГУ "МИИР РК"

Заказ: №87 от 03.09.2020

Техническое заключение по результатам технического обследования строительных конструкций здания АТК "Transport Tower", расположенного по адресу: г. Нур-Султан, район "Есиль", пр. Кабанбай батыра, д. 32/1

Здание АТК "Transport Tower"

Стадия	Лист	Листов
ОБ	38	48

Обмерочный план 34-го этажа на отм. +116,700

Вставленное изображение rck 1397143158.png

ТОО "АСП-Экс"
г. Тобыл 2020 г.
тел. 2-22-12

8-747-701-90-40

Согласовано

Взамен. инв. №

Подп. и дата

Инв. № подп.

Обмерочный план кровли на отм. +120,150

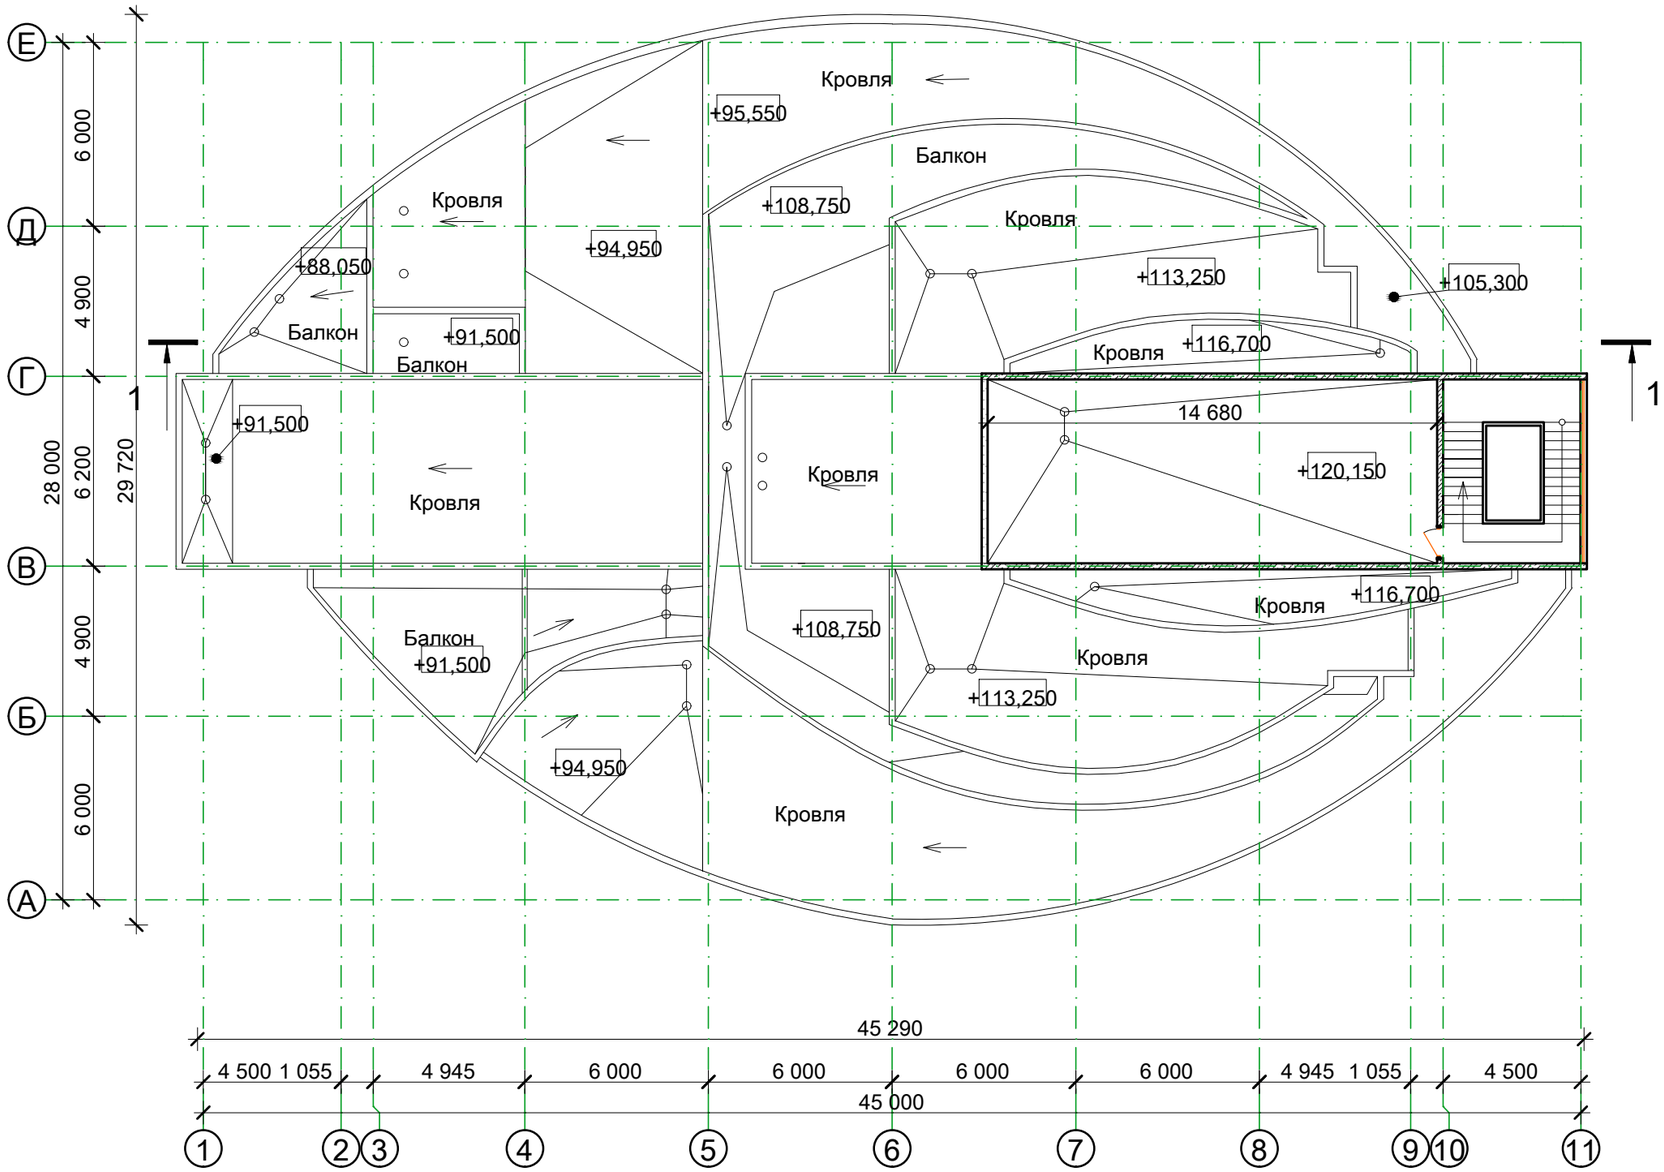

Условные обозначения

- ж/б стены

- водоприемные воронки

Разрез 1-1 см. на листе ОБ-47.

Изм.	Кол.уч	Лист	№ док	Подпись	Дата
Обследовал		Белица И.			10.20
Обследовал		Еслям Ж.			10.20
Исполнитель		Еслям Ж.			10.20
Проверил		Беспалько К.			10.20

Заказчик: ГУ "МИИР РК"

Заказ: №87 от 03.09.2020

Техническое заключение по результатам технического обследования строительных конструкций здания АТК "Transport Tower", расположенного по адресу: г. Нур-Султан, район "Есиль", пр. Кабанбай батыра, д. 32/1

Здание АТК "Transport Tower"

Стадия	Лист	Листов
ОБ	39	48

Обмерочный план кровли на отм. +120,150

ТОО "АСП-Экс"
г. Тобыл 2020 г.
тел. 2-22-12

8-747-701-90-40

Согласовано

Взамен. инв. №

Подп. и дата

Инв. № подп.

Обмерочный план кровли на отм. +123,150

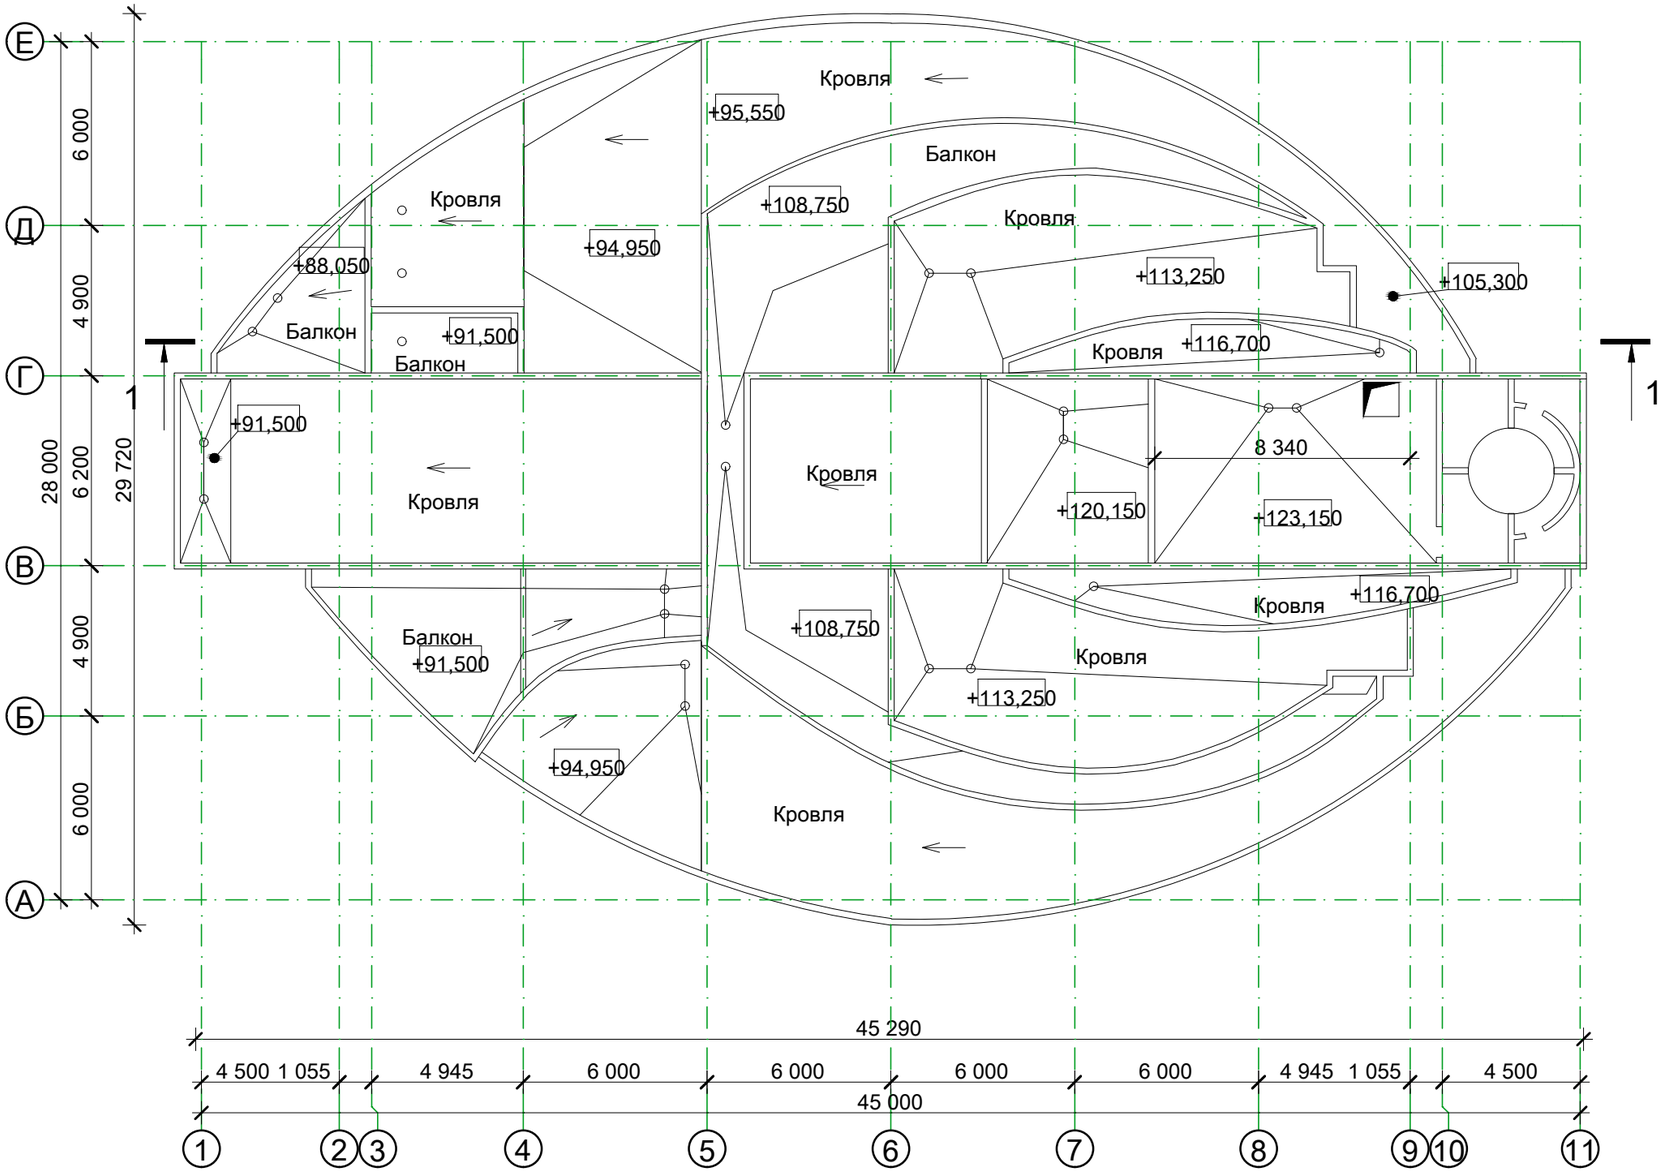

Условные обозначения

○ водоприемные воронки

Разрез 1-1 см. на листе ОБ-47.

Изм.	Кол.уч	Лист	№ док	Подпись	Дата
Обследовал		Белица И.			10.20
Обследовал		Еслям Ж.			10.20
Исполнитель		Еслям Ж.			10.20
Проверил		Беспалько К.			10.20

Заказчик: ГУ "МИИР РК"

~~Заказ: №87 от 03.09.2020~~

Техническое заключение по результатам технического обследования строительных конструкций здания АТК "Transport Tower", расположенного по адресу: г. Нур-Султан, район "Есиль", пр. Кабанбай батыра, д. 32/1

Здание АТК "Transport Tower"

Стадия	Лист	Листов
ОБ	40	48

Обмерочный план кровли на отм. +123,150


ТОО "АСП-Экс"
г. Тобыл 2020 г.
тел. 2-22-12

8-747-701-90-40

Согласовано

Взамен. инв. №

Подп. и дата

Инв. № подп.

Обмерочный план кровли на отм. +126,150

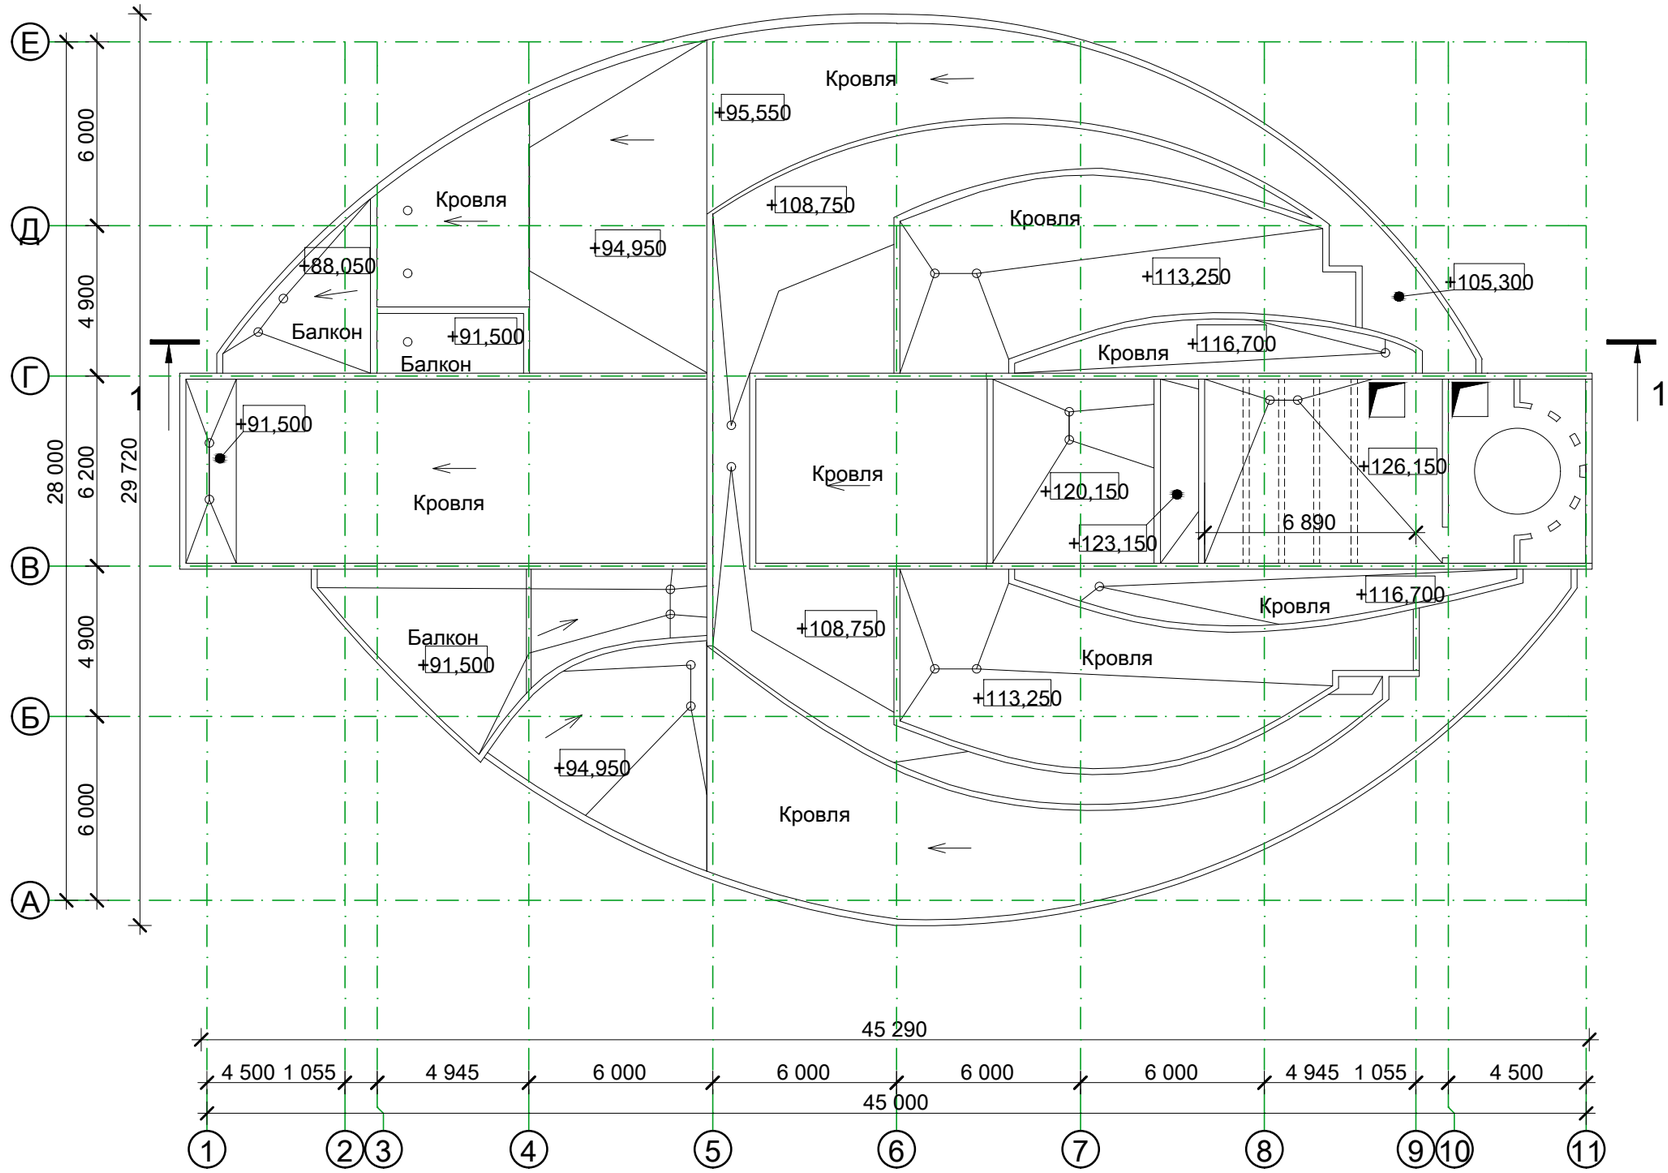

Условные обозначения

водоприемные воронки

Разрез 1-1 см. на листе ОБ-47.

Изм.	Кол.уч	Лист	№ док	Подпись	Дата
Обследовал		Белица И.			10.20
Обследовал		Еслям Ж.			10.20
Исполнитель		Еслям Ж.			10.20
Проверил		Беспалько К.			10.20

Заказчик: ГУ "МИИР РК"

Заказ: №87 от 03.09.2020

Техническое заключение по результатам технического обследования строительных конструкций здания АТК "Transport Tower", расположенного по адресу: г. Нур-Султан, район "Есиль", пр. Кабанбай батыра, д. 32/1

Здание АТК "Transport Tower"

Стадия	Лист	Листов
ОБ	41	48

Обмерочный план кровли на отм. +126,150

ТОО "АСП-Экс"
г. Тобыл 2020 г.
тел. 2-22-12

8-747-701-90-40

Согласовано

Взамен. инв. №

Подп. и дата

Инв. № подп.

Обмерочный план кровли на отм. +128,650

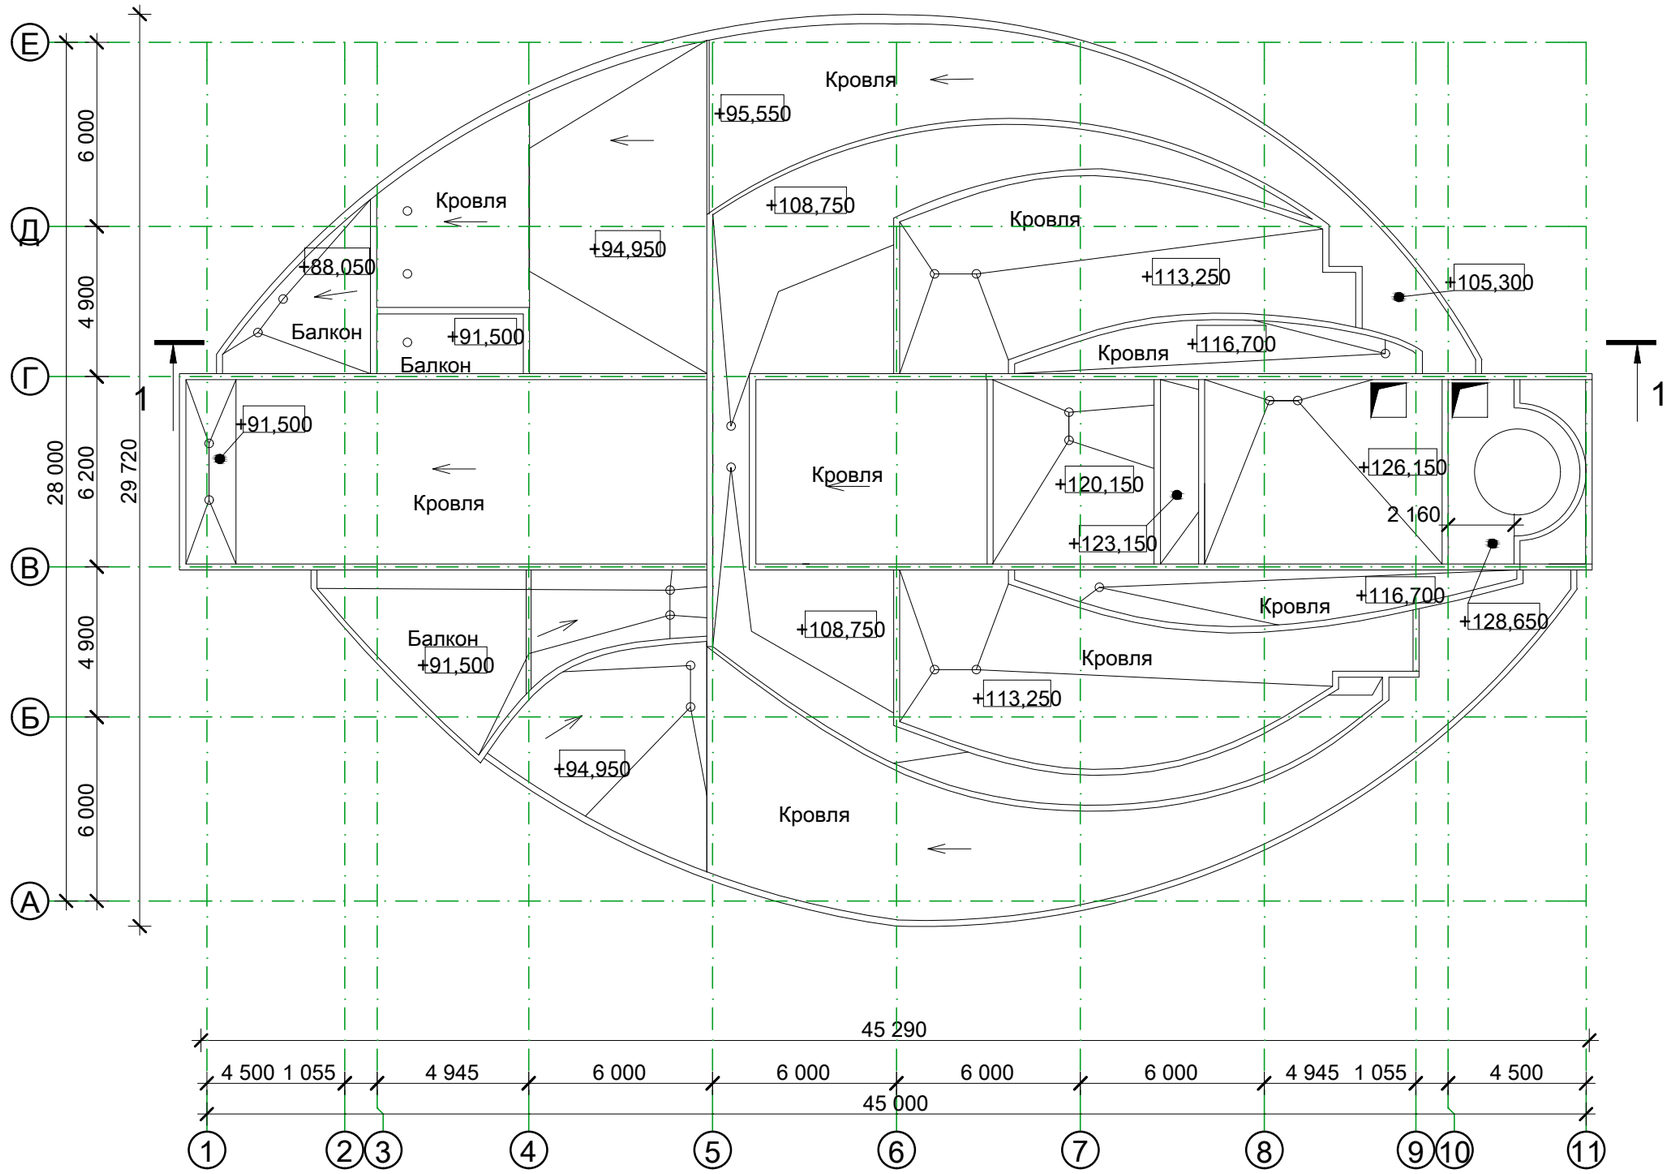

Условные обозначения

водоприемные воронки

Разрез 1-1 см. на листе ОБ-47.

Изм.	Кол.уч	Лист	№ док	Подпись	Дата
Обследовал		Белица И.			10.20
Обследовал		Еслям Ж.			10.20
Исполнитель		Еслям Ж.			10.20
Проверил		Беспалько К.			10.20

Заказчик: ГУ "МИИР РК"

Заказ: №87 от 03.09.2020

Техническое заключение по результатам технического обследования строительных конструкций здания АТК "Transport Tower", расположенного по адресу: г. Нур-Султан, район "Есиль", пр. Кабанбай батыра, д. 32/1

Здание АТК "Transport Tower"

Стадия	Лист	Листов
ОБ	42	48

Обмерочный план кровли на отм. +128,650

Встроенное изображение Id: 1997F4053prvu

ТОО "АСП-Экс"
г. Тобыл 2020 г.
тел. 2-22-12

8-747-701-90-40

Согласовано

Взамен. инв. №

Подп. и дата

Инв. № подп.

Инв. № подп.	Подп. и дата	Взамен. инв. №

Согласовано

Фасад А-Л

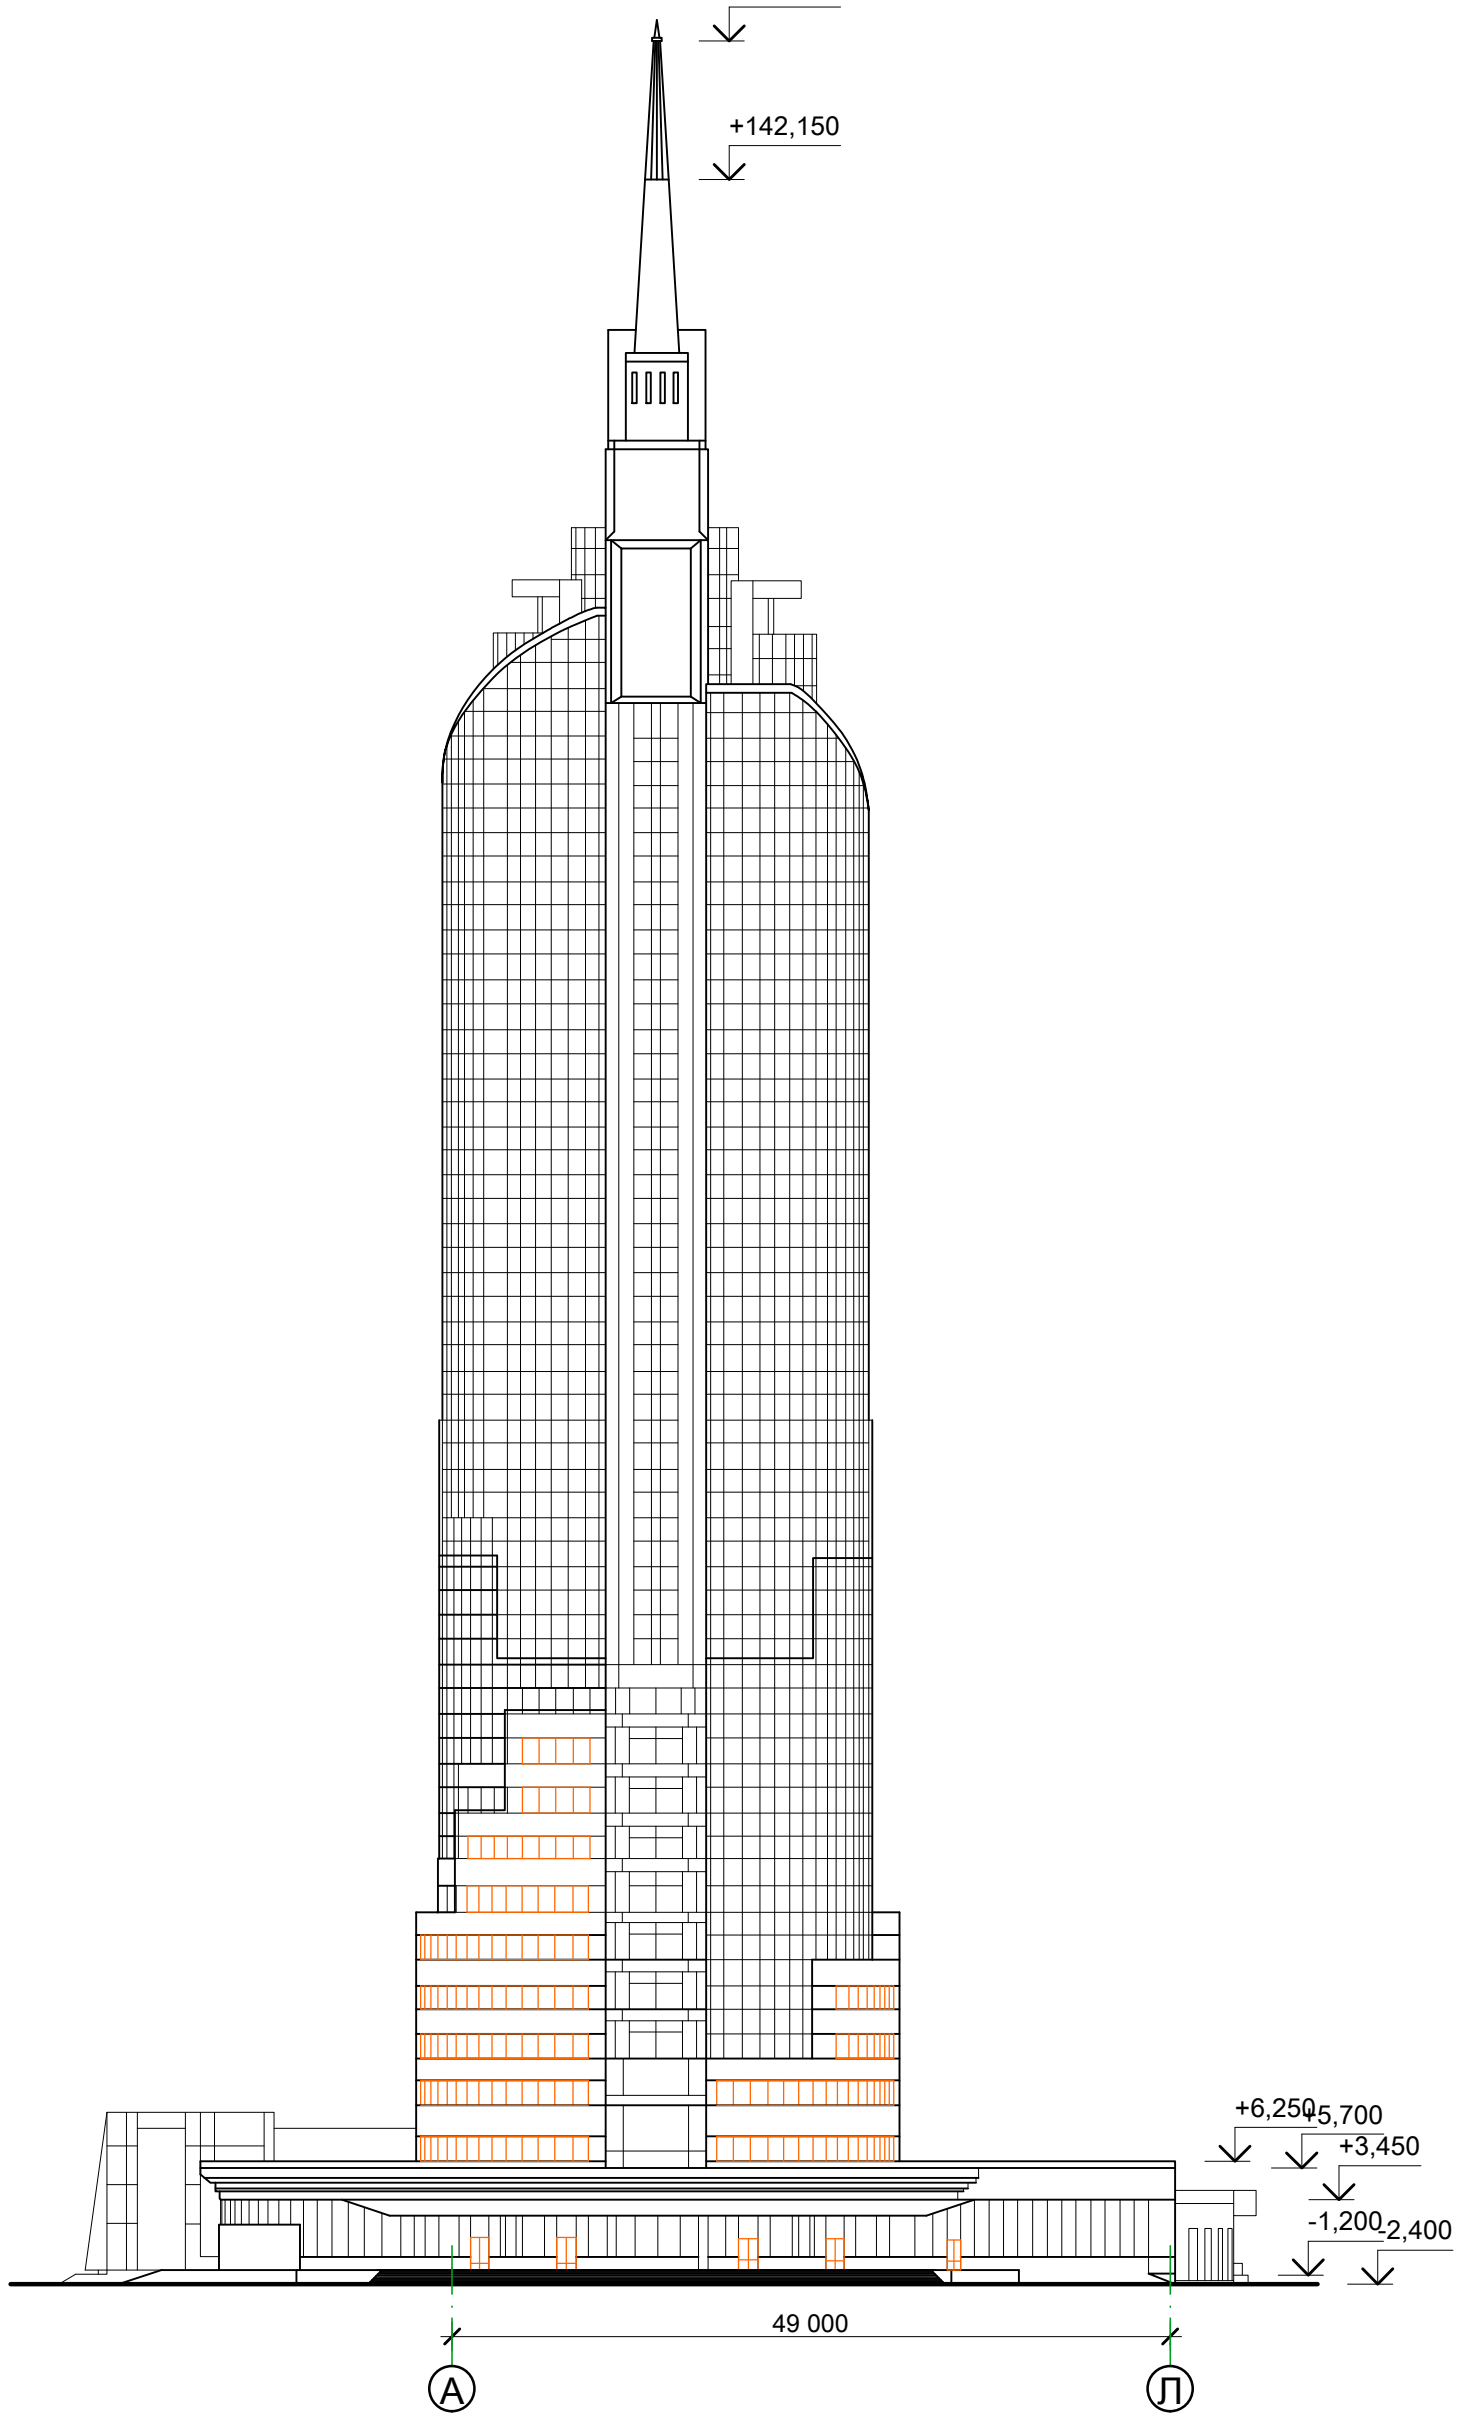

Изм.	Кол.уч	Лист	№ док	Подпись	Дата
Обследовал		Белица И.			10.20
Обследовал		Еслям Ж.			10.20
Исполнитель		Еслям Ж.			10.20
Исполнитель		Мирамов М.			10.20
Проверил		Беспалько К.			10.20

Заказчик: ГУ "МИИР РК"

Заказ: №87 от 03.09.2020

Техническое заключение по результатам технического обследования строительных конструкций здания АТК "Transport Tower", расположенного по адресу: г. Нур-Султан, район "Есиль", пр. Кабанбай батыра, д. 32/1

Здание АТК "Transport Tower"

Стадия	Лист	Листов
ОБ	43	48

Фасад А-Л

ТОО "АСП-Экс"
г. Тобыл 2020 г.
тел. 2-22-12
8-747-701-90-40

Инв. № подп.	Подп. и дата	Взамен. инв. №	Согласовано

Фасад 0-11

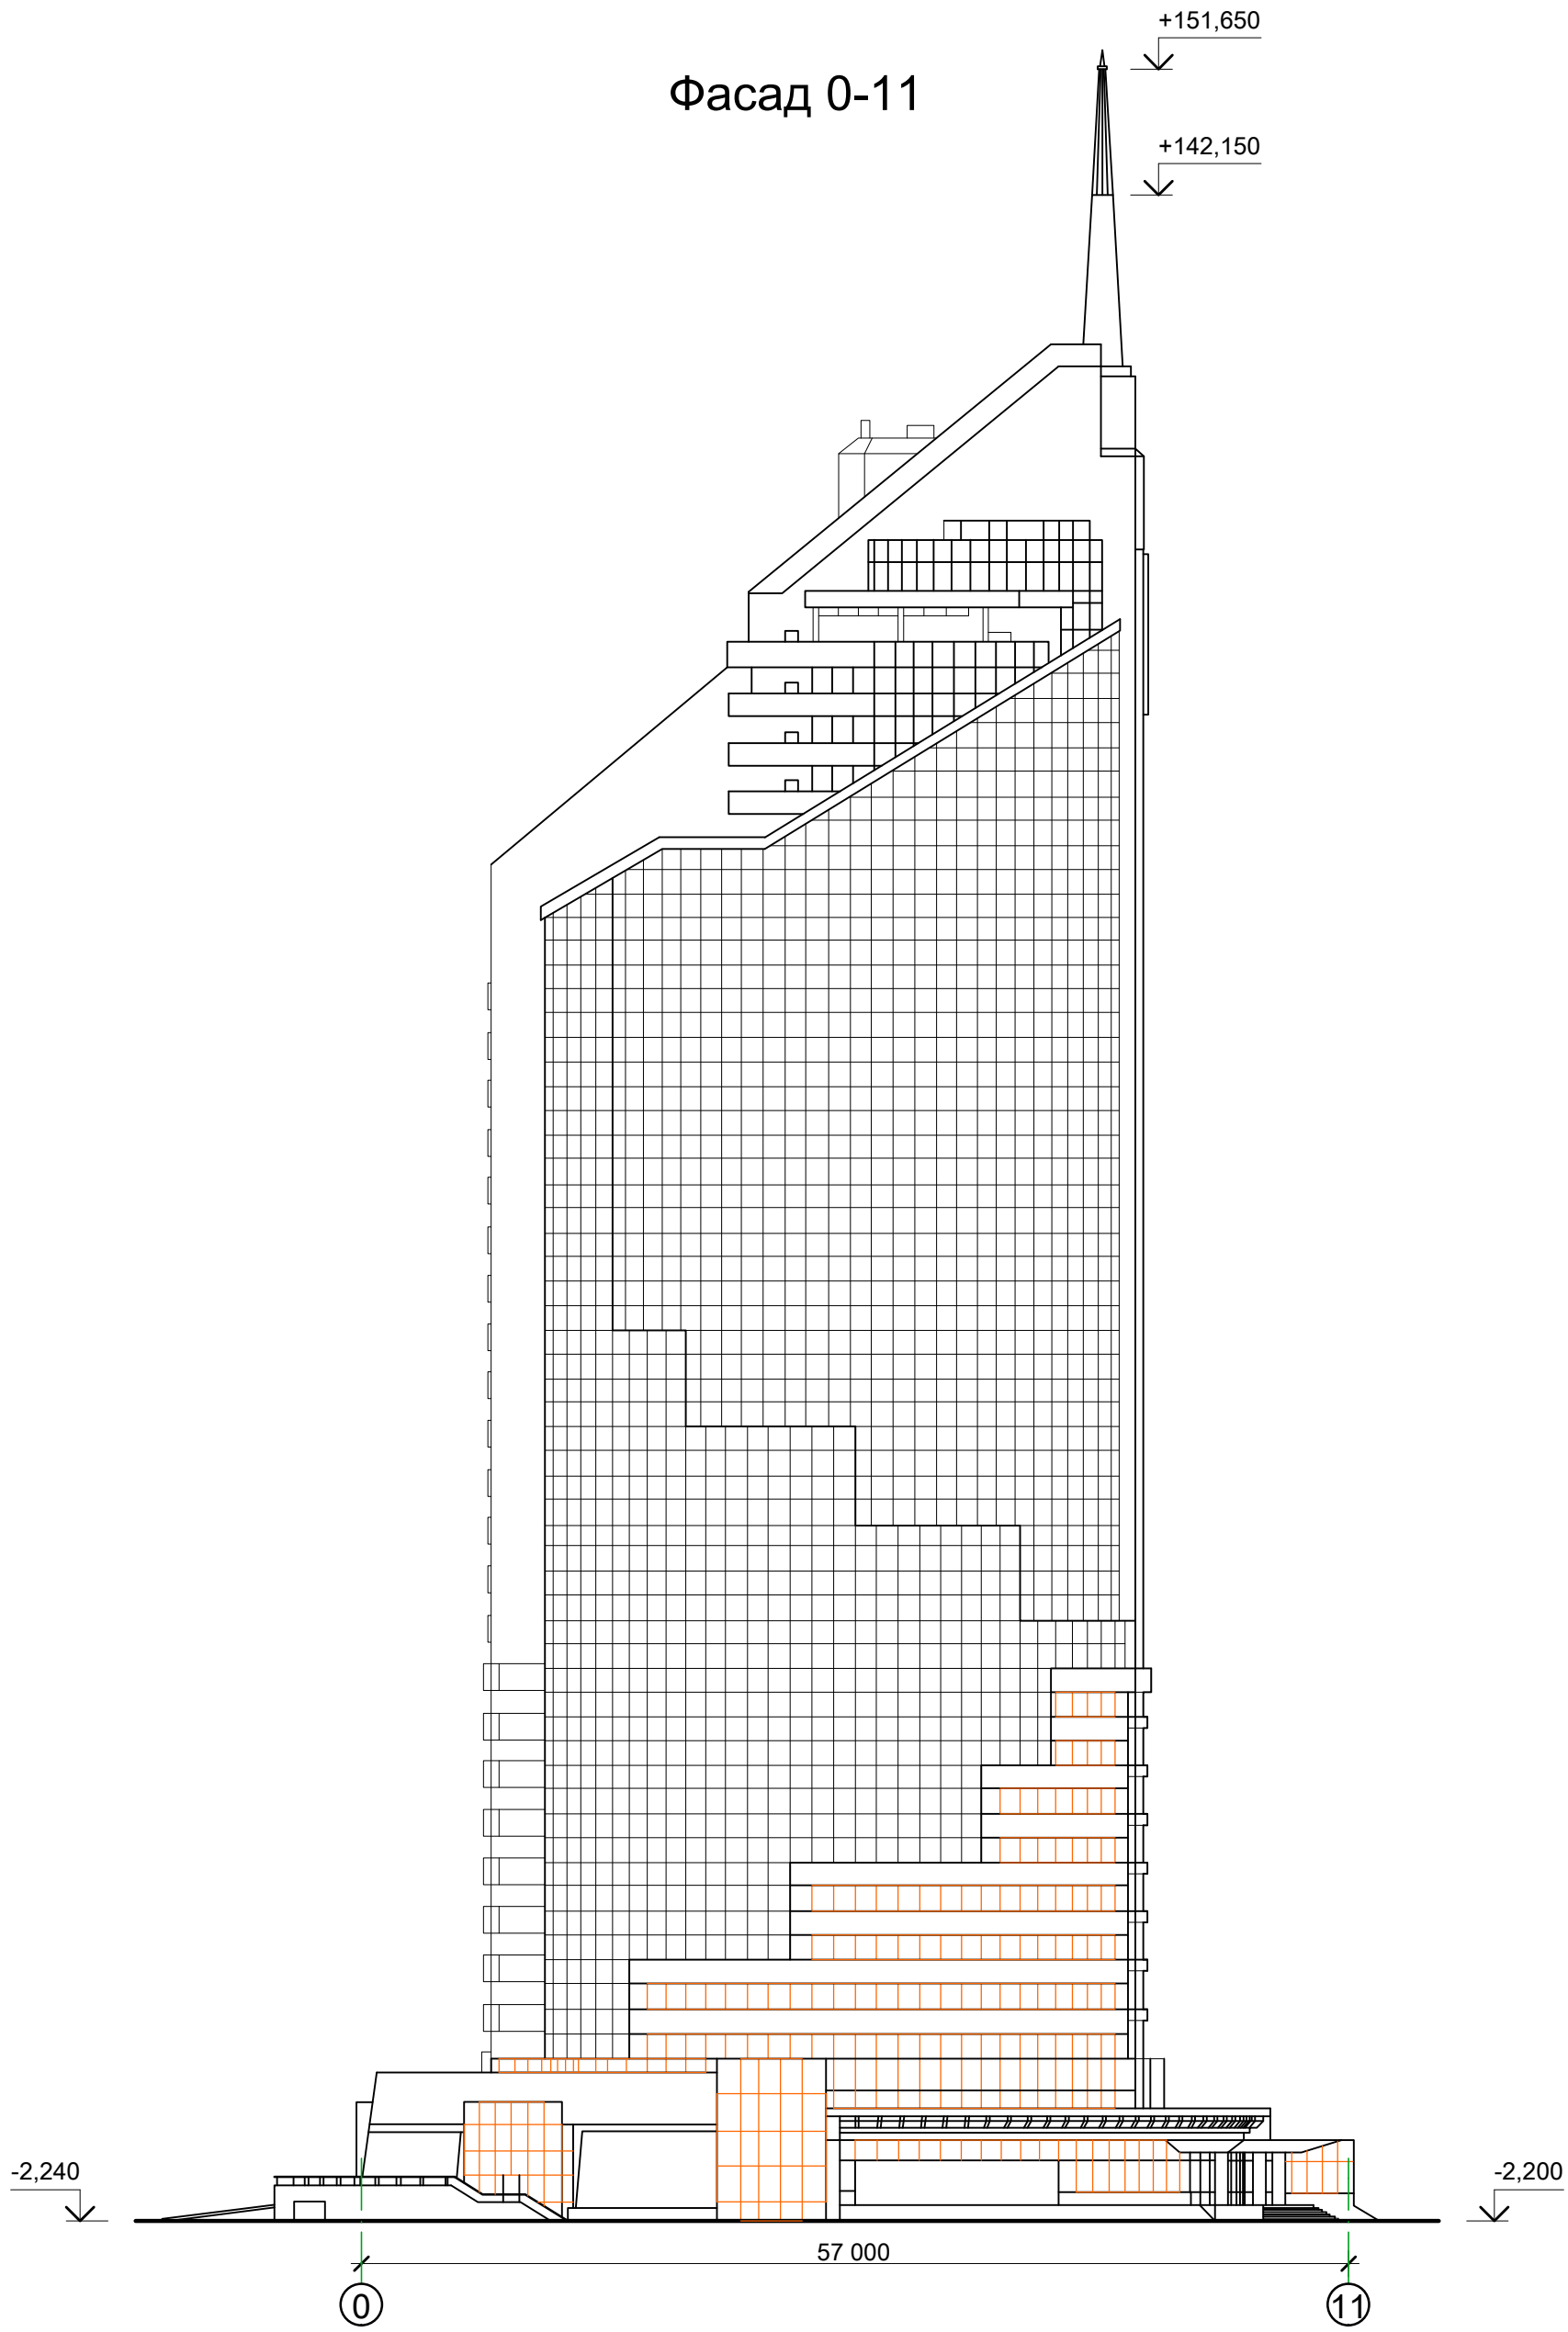

Изм.	Кол.уч	Лист	№ док.	Подпись	Дата
Обследовал		Белица И.			10.20
Обследовал		Еслям Ж.			10.20
Исполнитель		Еслям Ж.			10.20
Исполнитель		Мирамов М.			10.20
Проверил		Беспалько К.			10.20

Заказчик: ГУ "МИИР РК"

Заказ: №87 от 03.09.2020

Техническое заключение по результатам технического обследования строительных конструкций здания АТК "Transport Tower", расположенного по адресу: г. Нур-Султан, район "Есиль", пр. Кабанбай батыра, д. 32/1

Здание АТК "Transport Tower"

Стадия	Лист	Листов
ОБ	44	48

Фасад 0-11

Вставленное изображение 896 19FF4958.png

ТОО "АСП-Экс"
г. Тобыл 2020 г.
тел. 2-22-12
8-747-701-90-40

Инв. № подп.	Подп. и дата	Взамен. инв. №

Согласовано

Фасад 11-0

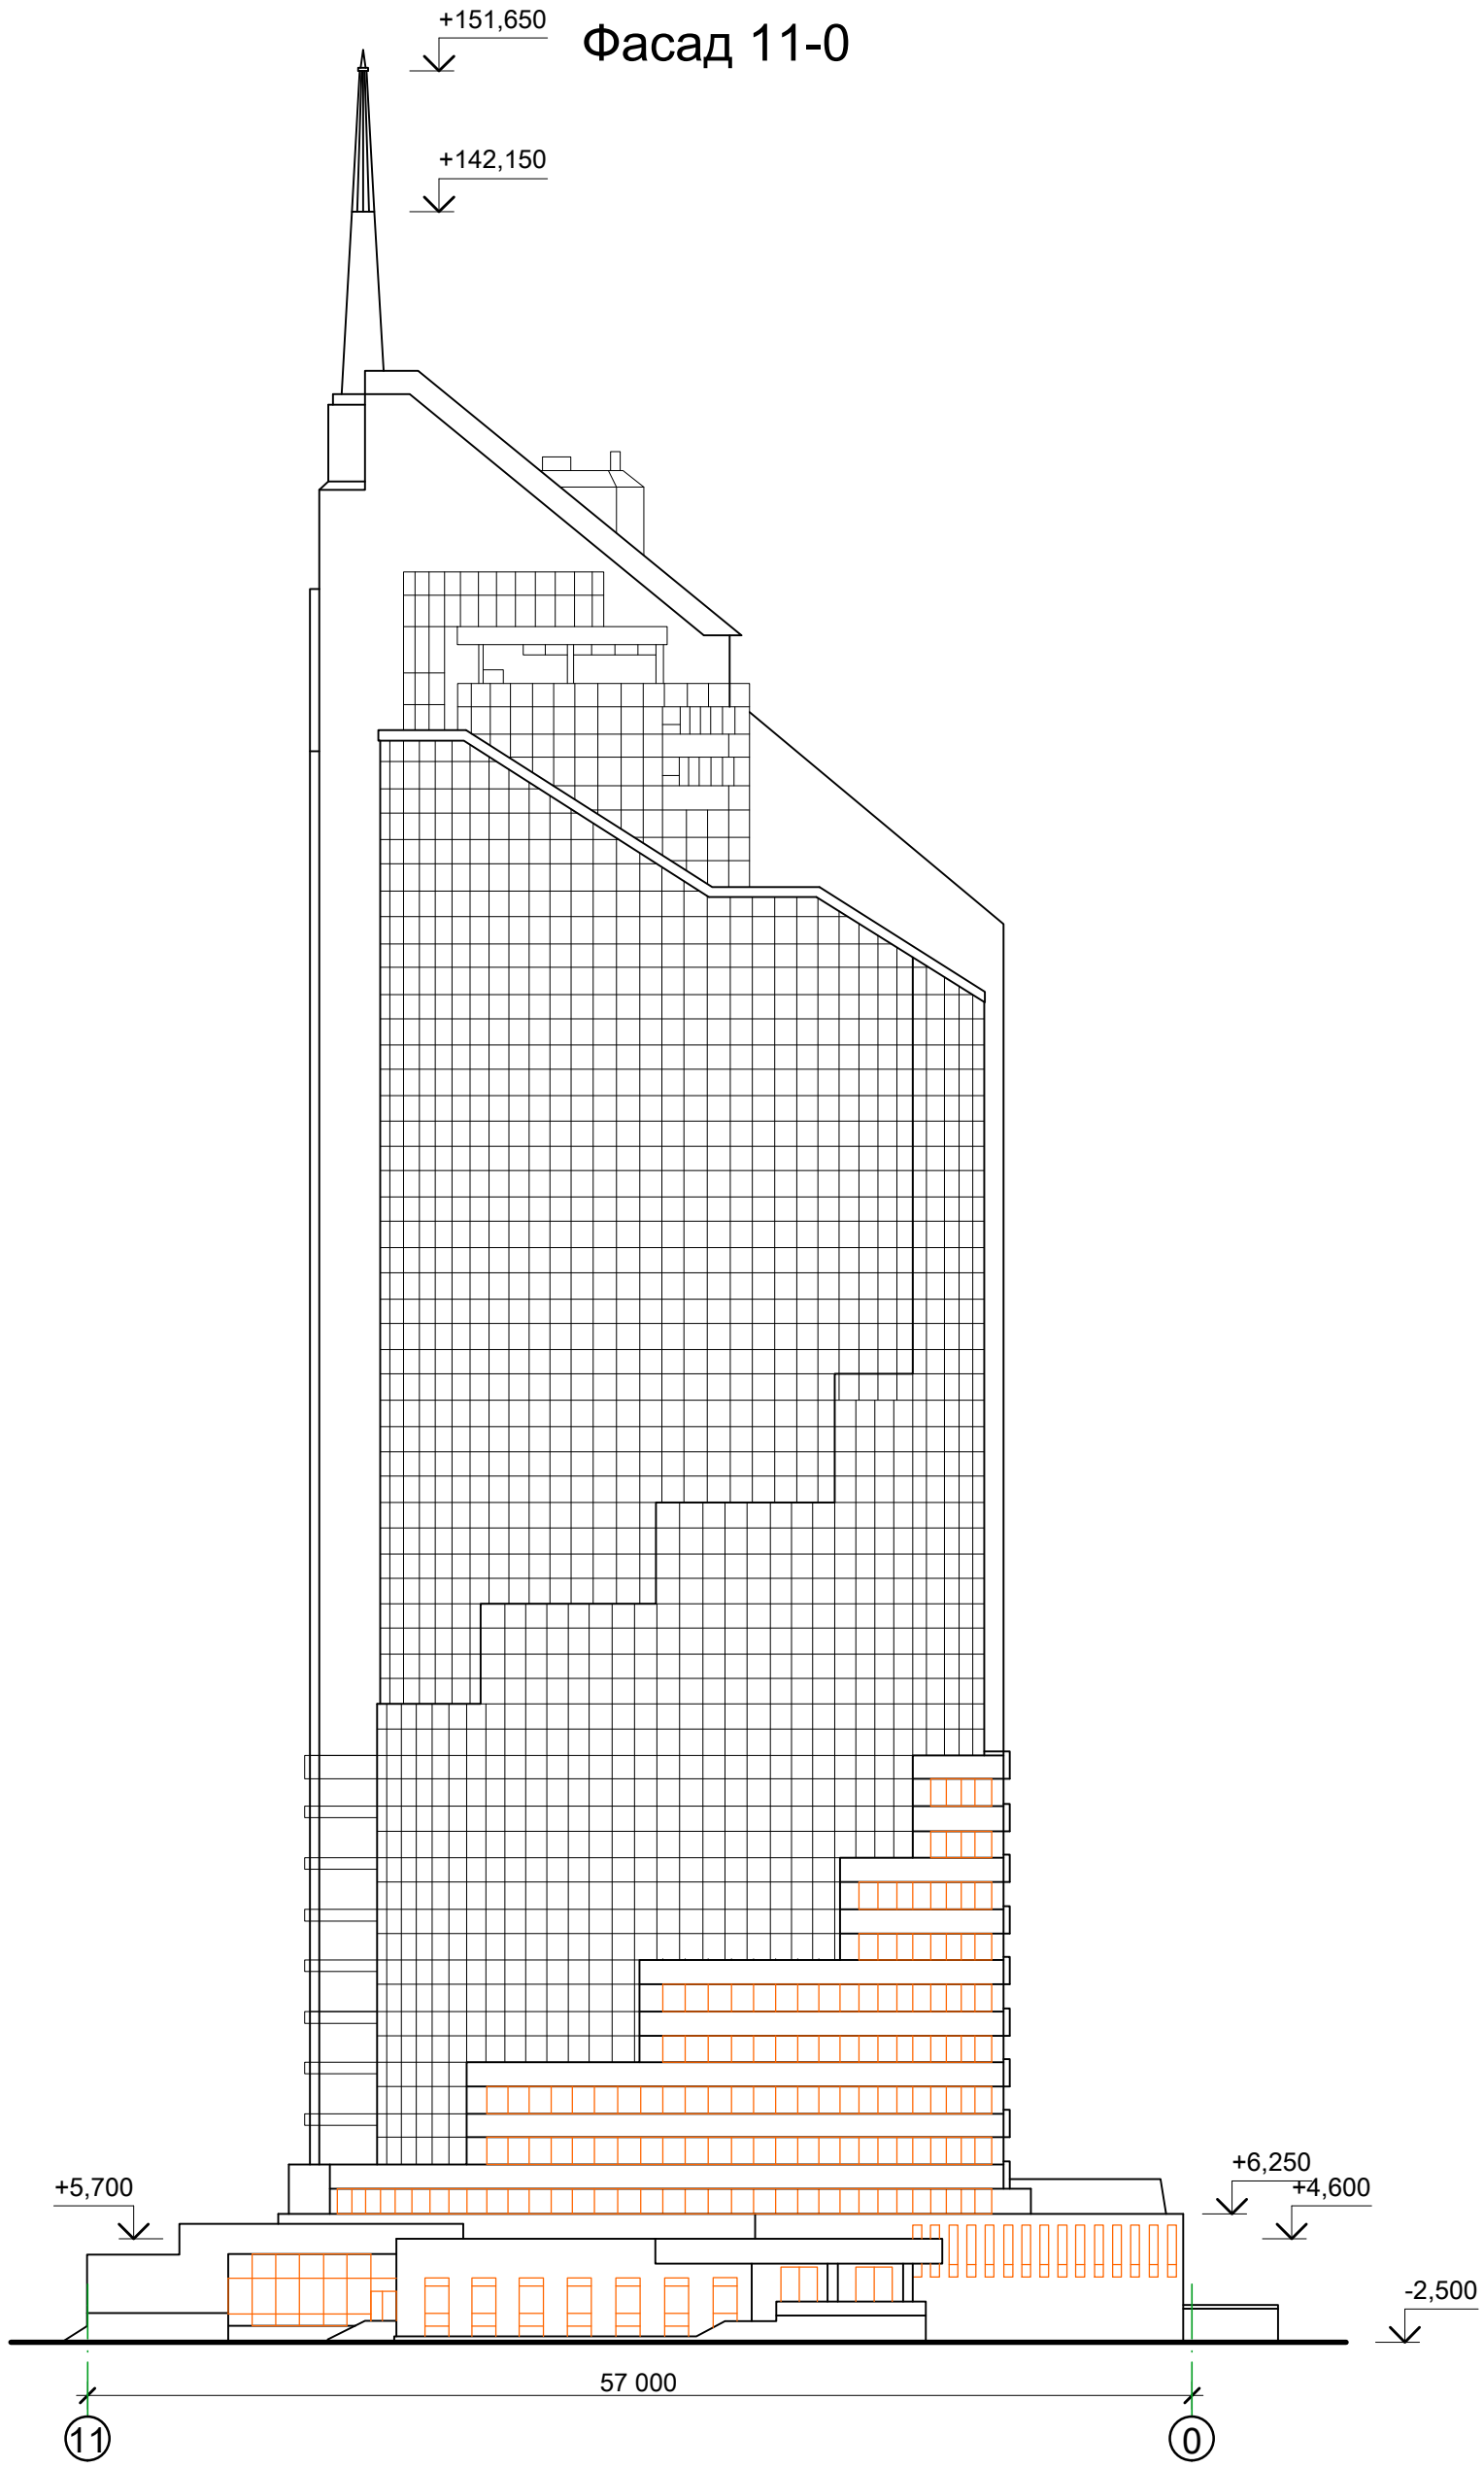

Изм.	Кол.уч	Лист	№ док	Подпись	Дата
Обследовал		Белица И.			10.20
Обследовал		Еслям Ж.			10.20
Исполнитель		Еслям Ж.			10.20
Исполнитель		Мирамов М.			10.20
Проверил		Беспалько К.			10.20

Заказчик: ГУ "МИИР РК"

Заказ: №87 от 03.09.2020

Техническое заключение по результатам технического обследования строительных конструкций здания АТК "Transport Tower", расположенного по адресу: г. Нур-Султан, район "Есиль", пр. Кабанбай батыра, д. 32/1

Здание АТК "Transport Tower"

Стадия	Лист	Листов
ОБ	45	48

Фасад 11-0

ТОО "АСП-Экс"
г. Тобыл 2020 г.
тел. 2-22-12

8-747-701-90-40

Инв. № подп.	Подп. и дата	Взамен. инв. №

Согласовано

Фасад Л-А

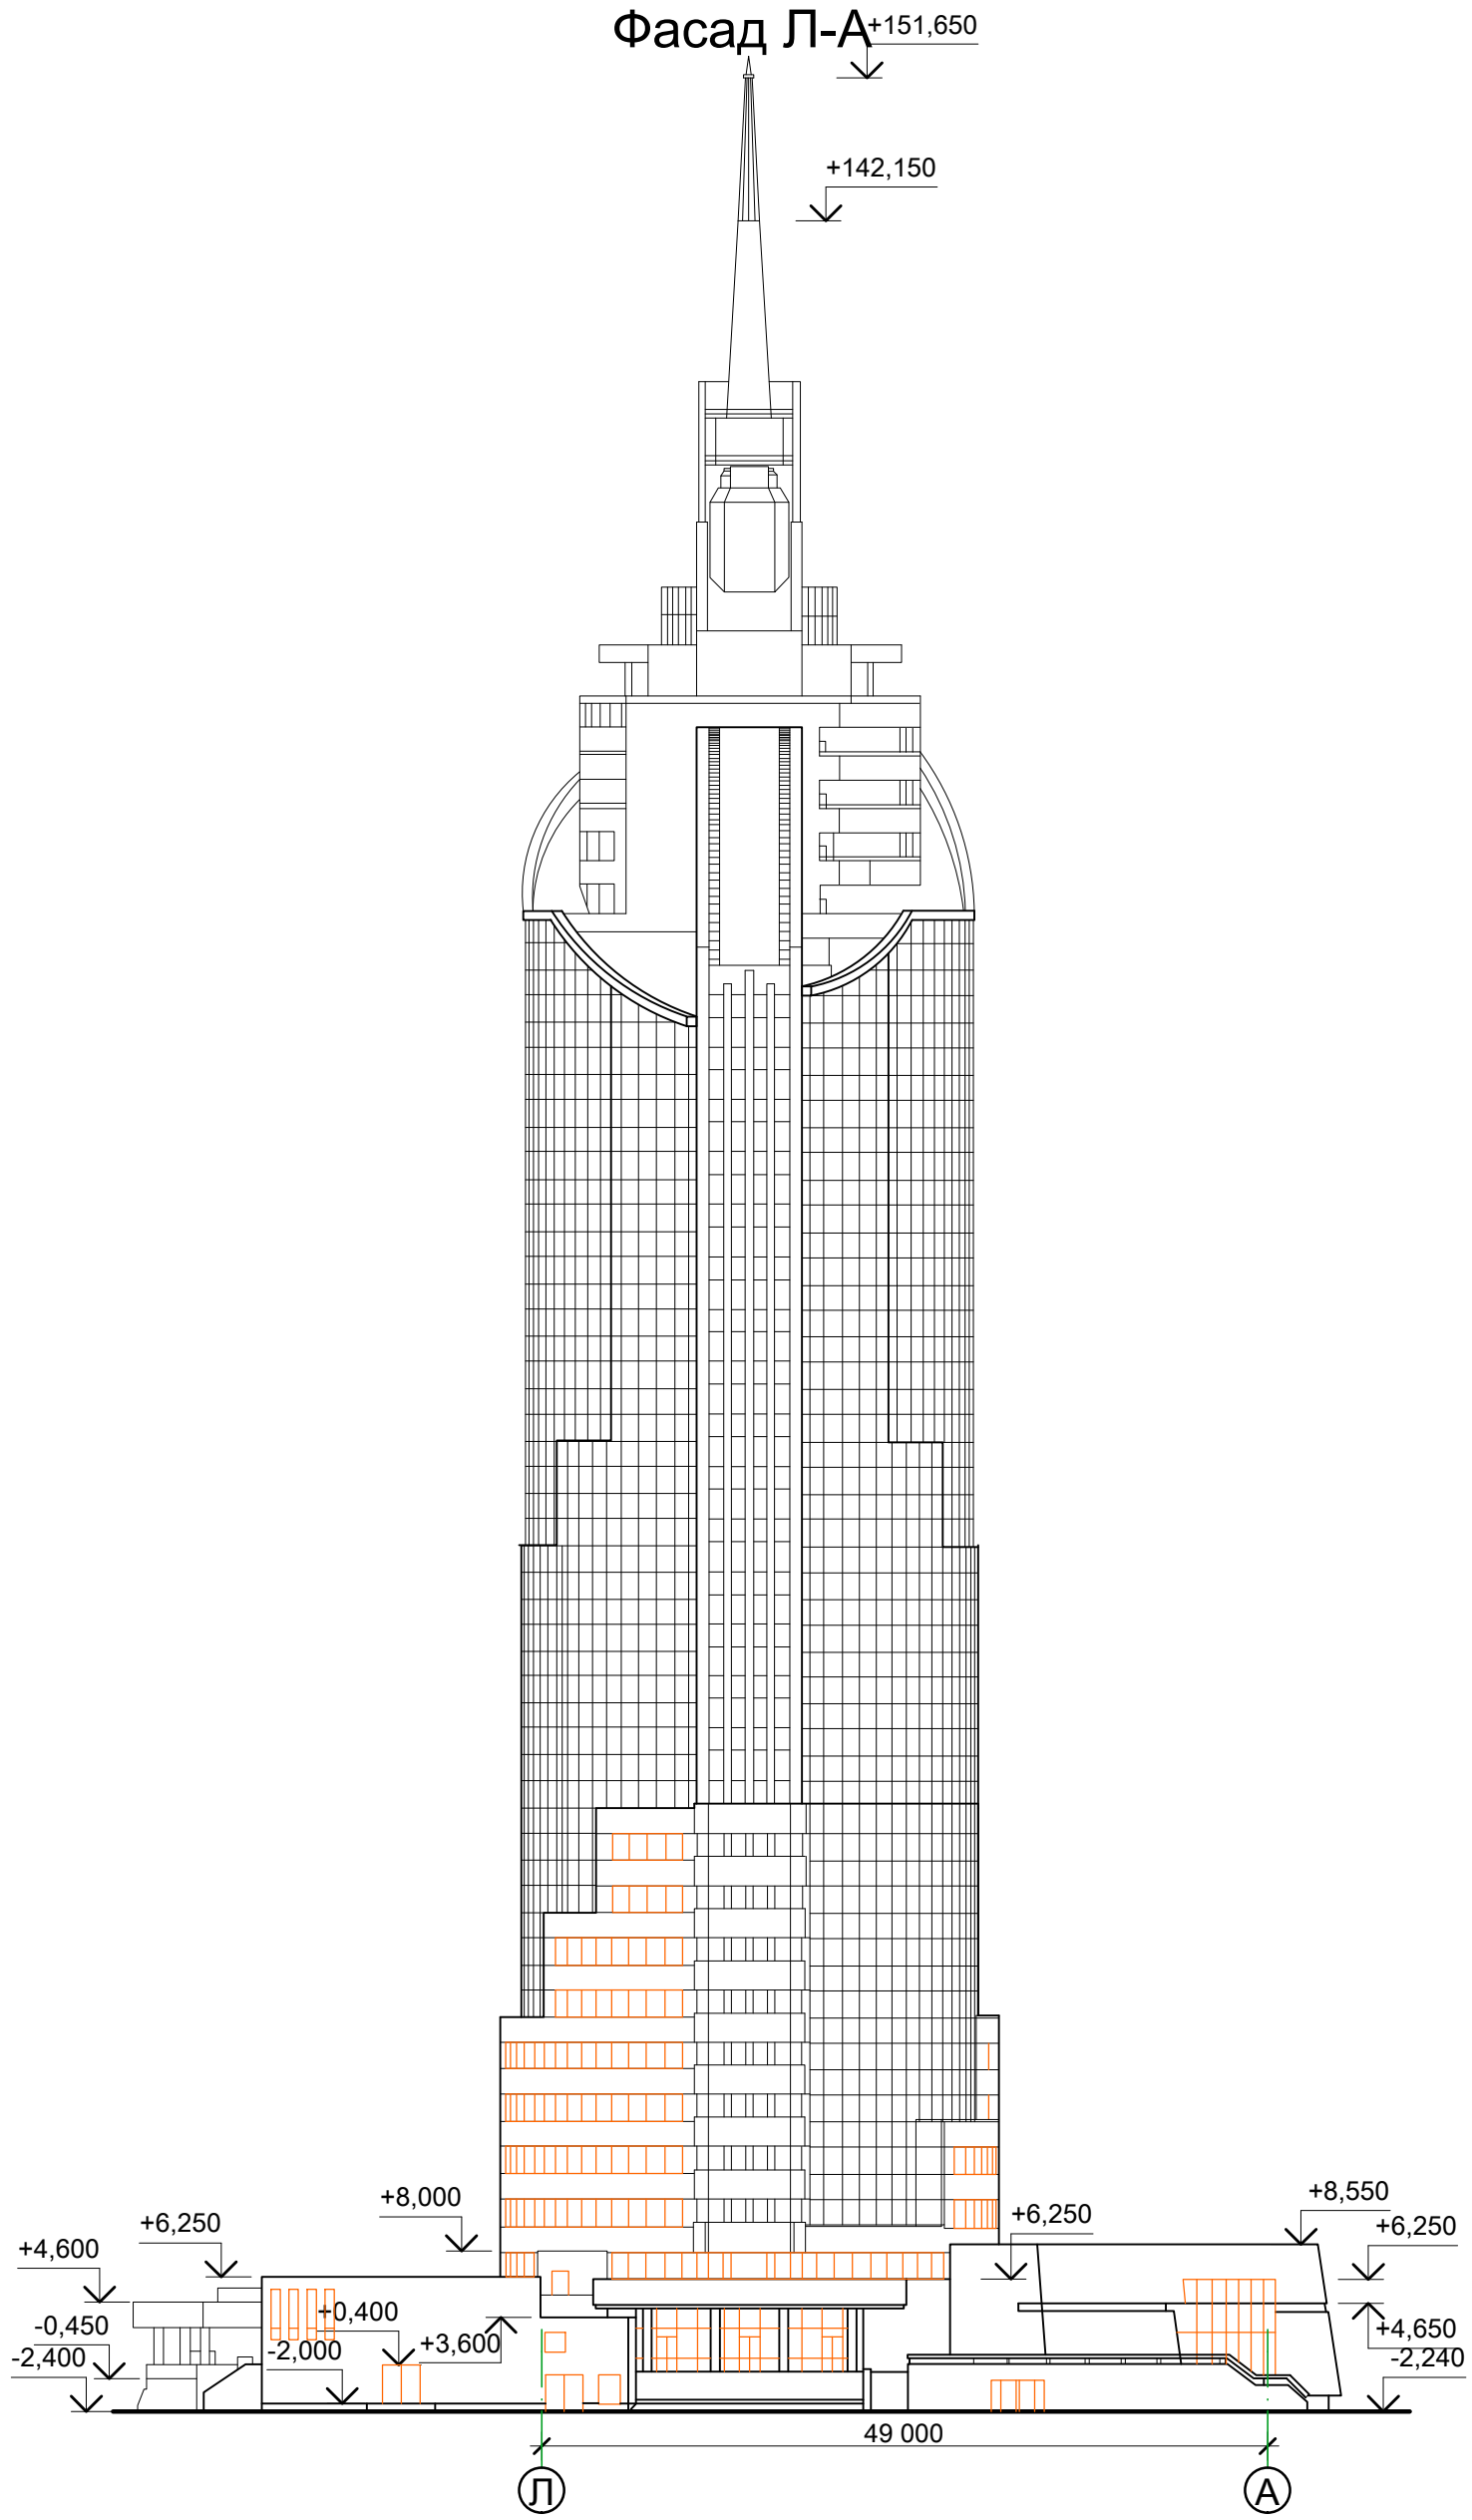

Изм.	Кол.уч	Лист	№ док	Подпись	Дата
Обследовал		Белица И.			10.20
Обследовал		Еслям Ж.			10.20
Исполнитель		Еслям Ж.			10.20
Исполнитель		Мирамов М.			10.20
Проверил		Беспалько К.			10.20

Заказчик: ГУ "МИИР РК"

Заказ: №87 от 03.09.2020

Техническое заключение по результатам технического обследования строительных конструкций здания АТК "Transport Tower", расположенного по адресу: г. Нур-Султан, район "Есиль", пр. Кабанбай батыра, д. 32/1

Здание АТК "Transport Tower"

Стадия	Лист	Листов
ОБ	46	48

Фасад Л-А

Вставленное изображение 496 98F74838.png

ТОО "АСП-Экс"
г. Тобыл 2020 г.
тел. 2-22-12
8-747-701-90-40

Инв. № подп.	Подп. и дата	Взамен. инв. №

Согласовано

Разрез 1-1

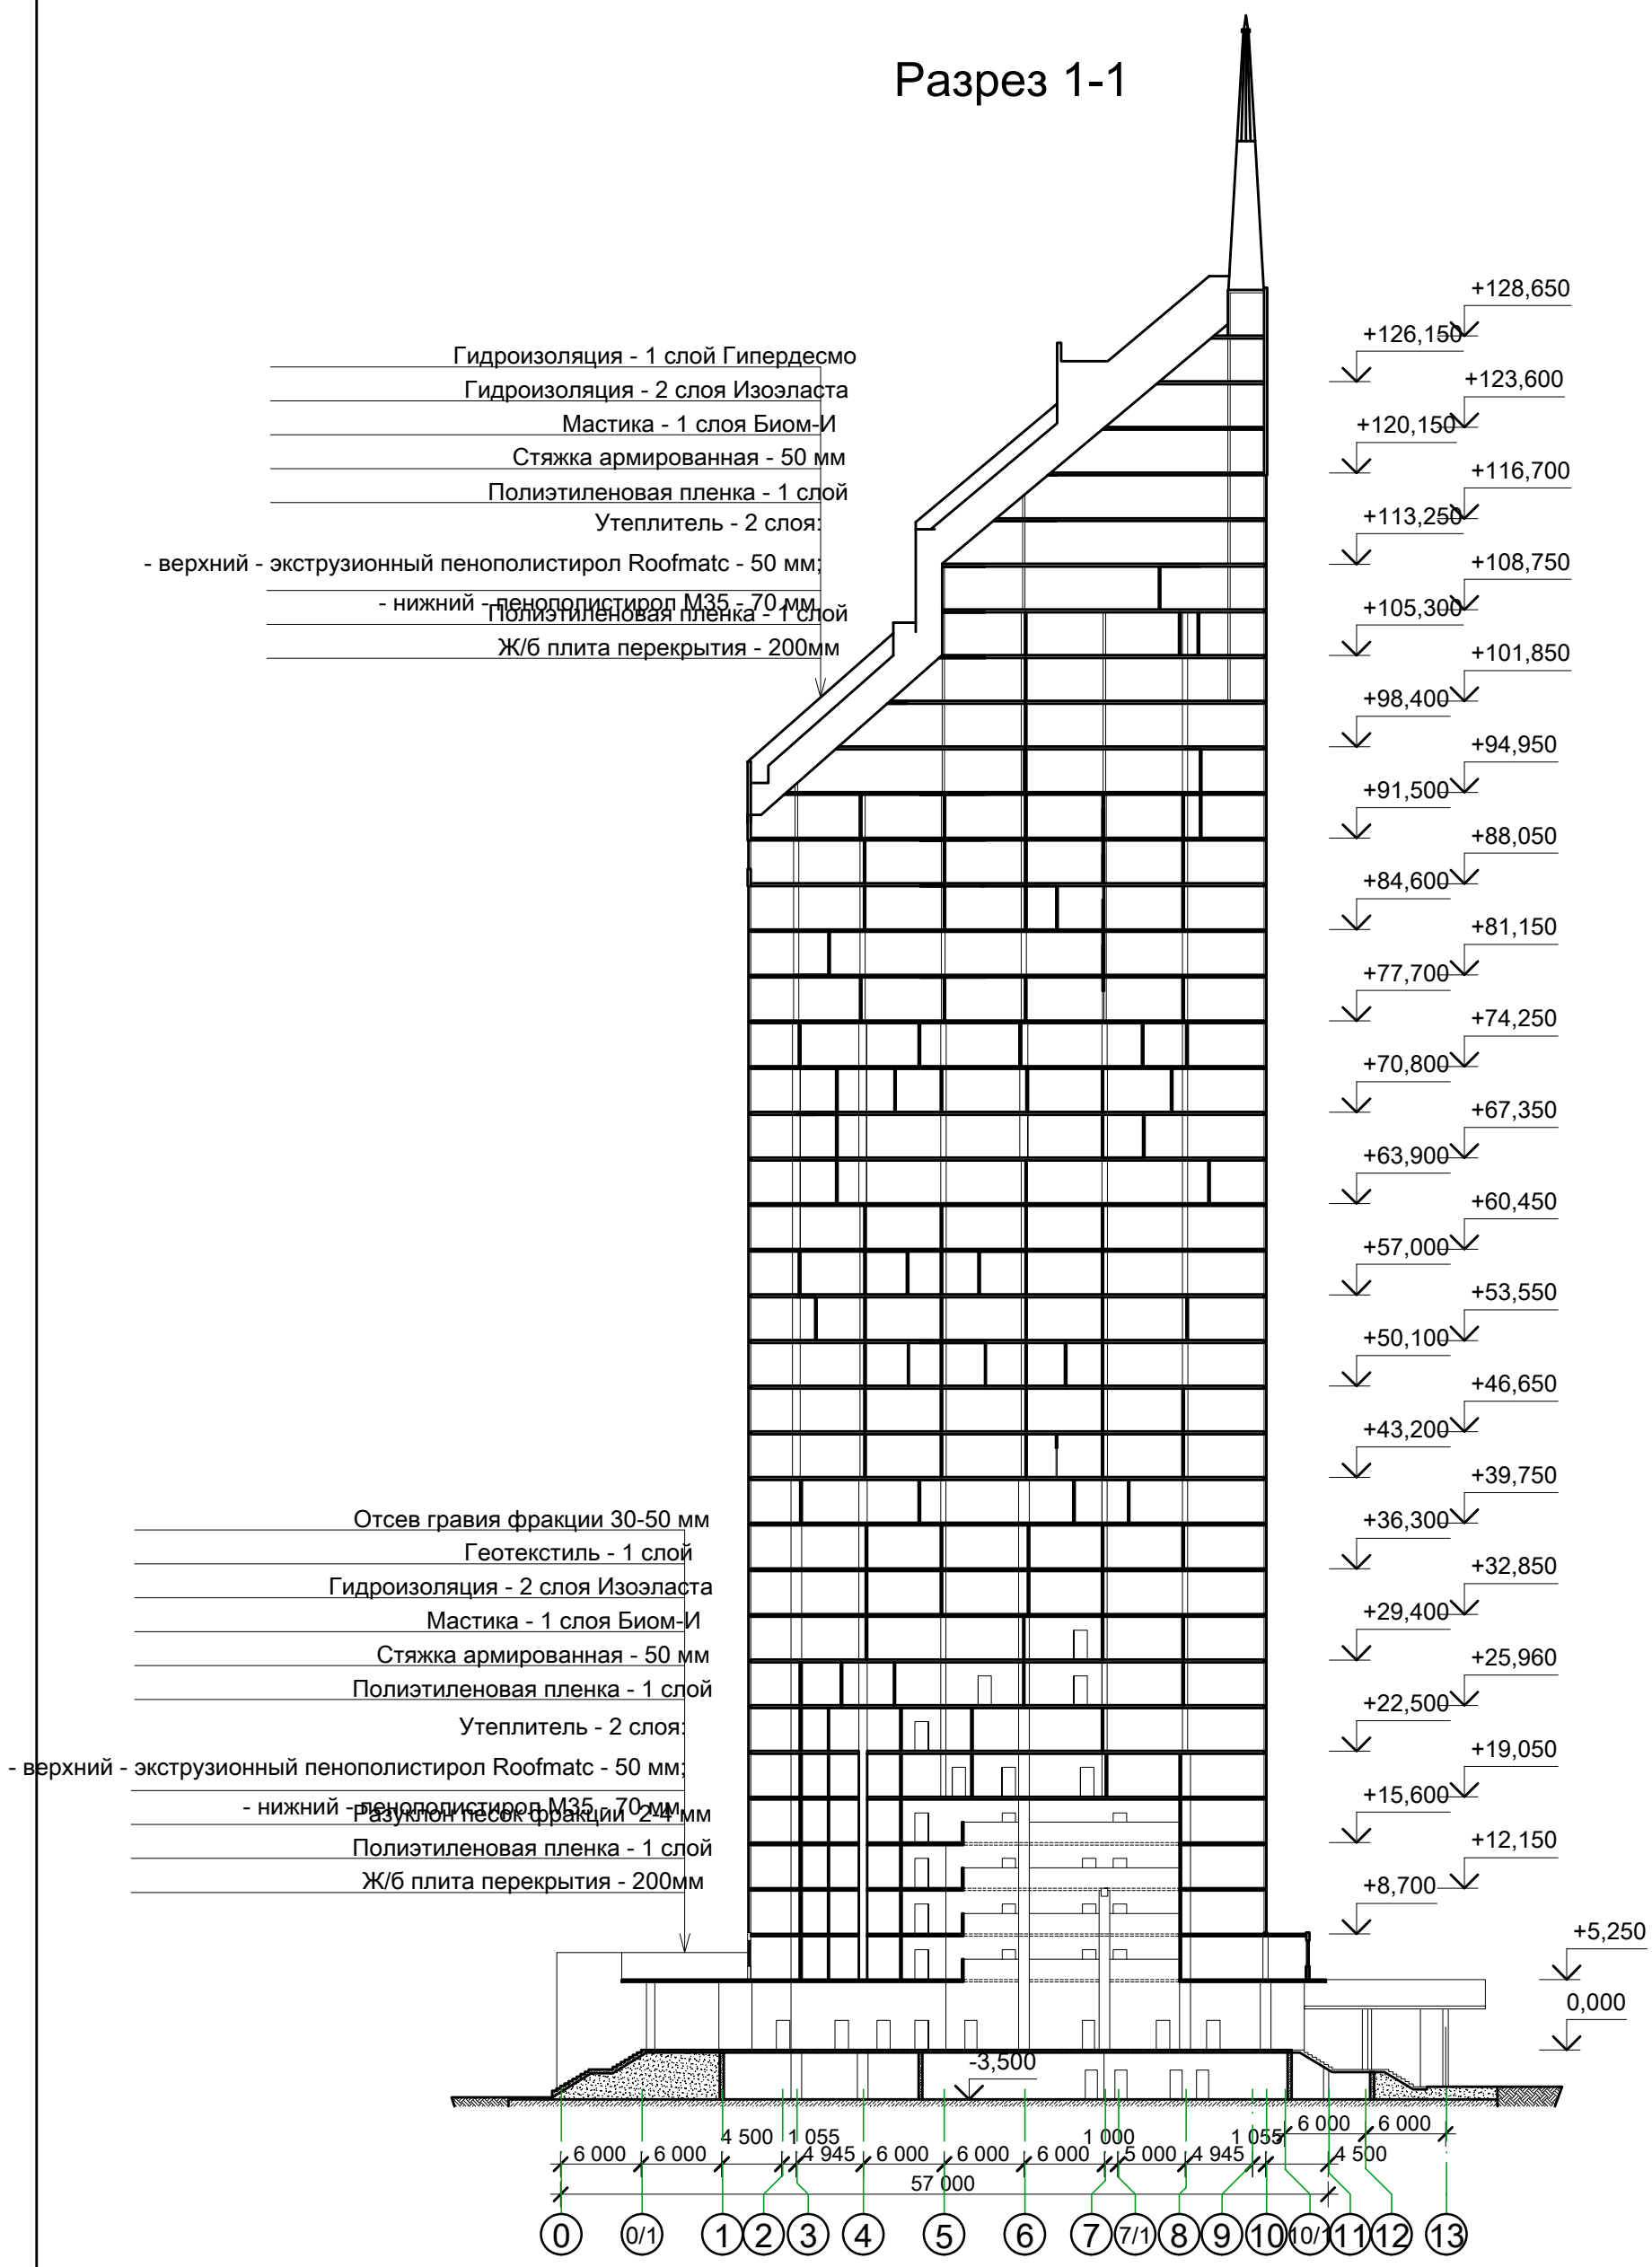

Разрез 1-1 замаркирован на листах ОБ-3, ..., ОБ-42

Изм.	Кол.уч	Лист	№ док	Подпись	Дата
Обследовал		Белица И.			10.20
Обследовал		Еслям Ж.			10.20
Исполнитель		Еслям Ж.			10.20
Исполнитель		Батыргали К.			10.20
Проверил		Беспалько К.			10.20

Заказчик: ГУ "МИИР РК"

Заказ: №87 от 03.09.2020

Техническое заключение по результатам технического обследования строительных конструкций здания АТК "Transport Tower", расположенного по адресу: г. Нур-Султан, район "Есиль", пр. Кабанбай батыра, д. 32/1

Здание АТК "Transport Tower"

Стадия	Лист	Листов
ОБ	47	48

Разрез 1-1

Вставленное изображение 866 98FF4958.png

ТОО "АСП-Экс"
г. Тобыл 2020 г.
тел. 2-22-12
8-747-701-90-40

План цокольного этажа на отм. -3,500 после реконструкции

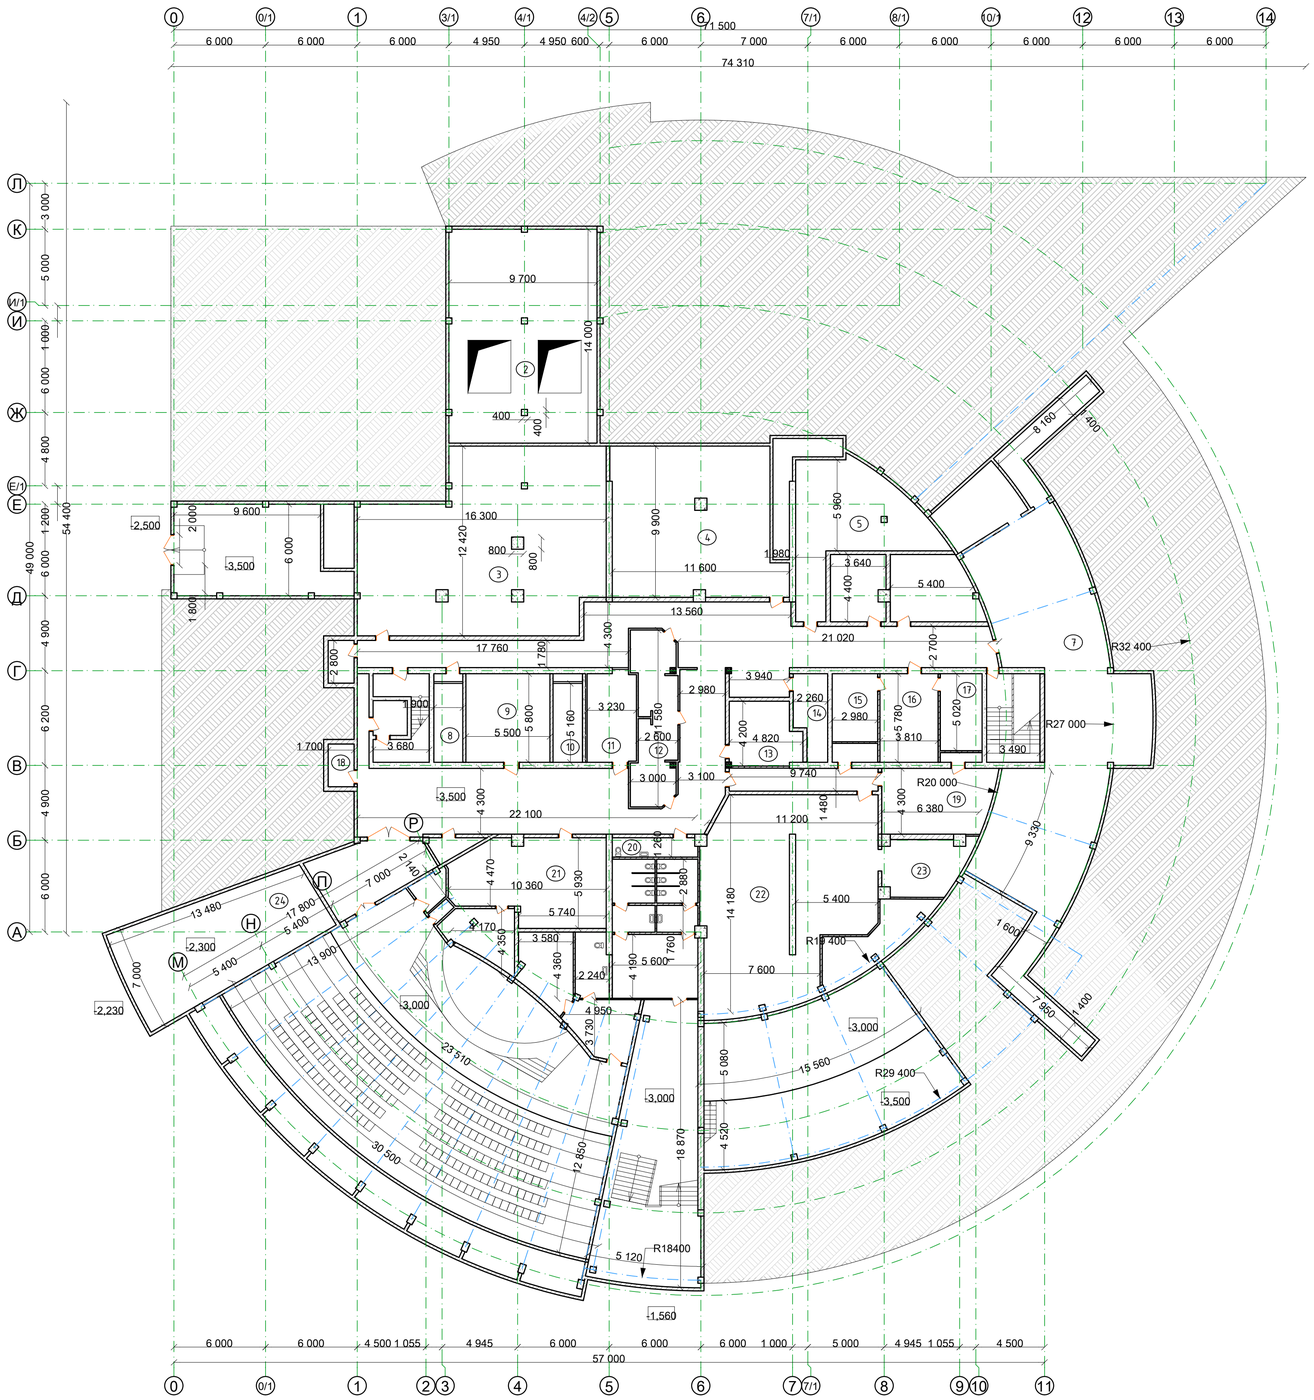

Экспликация помещений цокольного этажа

Номер пом.	Наименование	Площадь, м²	Кат. помещения
1	Котельная	-	-
2	Трансформаторная подстанция	-	-
3	Насосная	-	-
4	Вентиляционная камера	-	-
5	АТС	-	-
6	Кроссовый узел	-	-
7	Подсобное помещение	-	-
8	Машинное помещение	-	-
9	Электрозащитная комната	-	-
10	Машинное помещение	-	-
11	Вентиляционная камера	-	-
12	Машинное помещение	-	-
13	Камера для мусора	-	-
14	Подсобное помещение	-	-
15	Кроссовый узел	-	-
16	Машинное помещение	-	-
17	Электрозащитная комната	-	-
18	Подсобное помещение	-	-
19	-	-	-
20	Санитарная сеть	-	-
21	Вентиляционная камера	-	-
22	Вентиляционная камера	-	-
23	Вентиляционная камера	-	-
24	Дебаркадер	-	-
	Итого:	######	

Изм.	Кол.	Лист	N док.	Подпись	Дата	--
						--
Разработал		--				--
Проверил		--				Стадия: РП; Лист: - ; Листов:
Н. контроль		--				
ГИП		--				План цокольного этажа на отм. -3,500 после реконструкции
						ТОО "Poligram" г. Атырау

Взам. инв. No

Подпись и дата

Инв. No подл.

Формат А1

План 1-ого этажа на отм. 0,000 после реконструкции

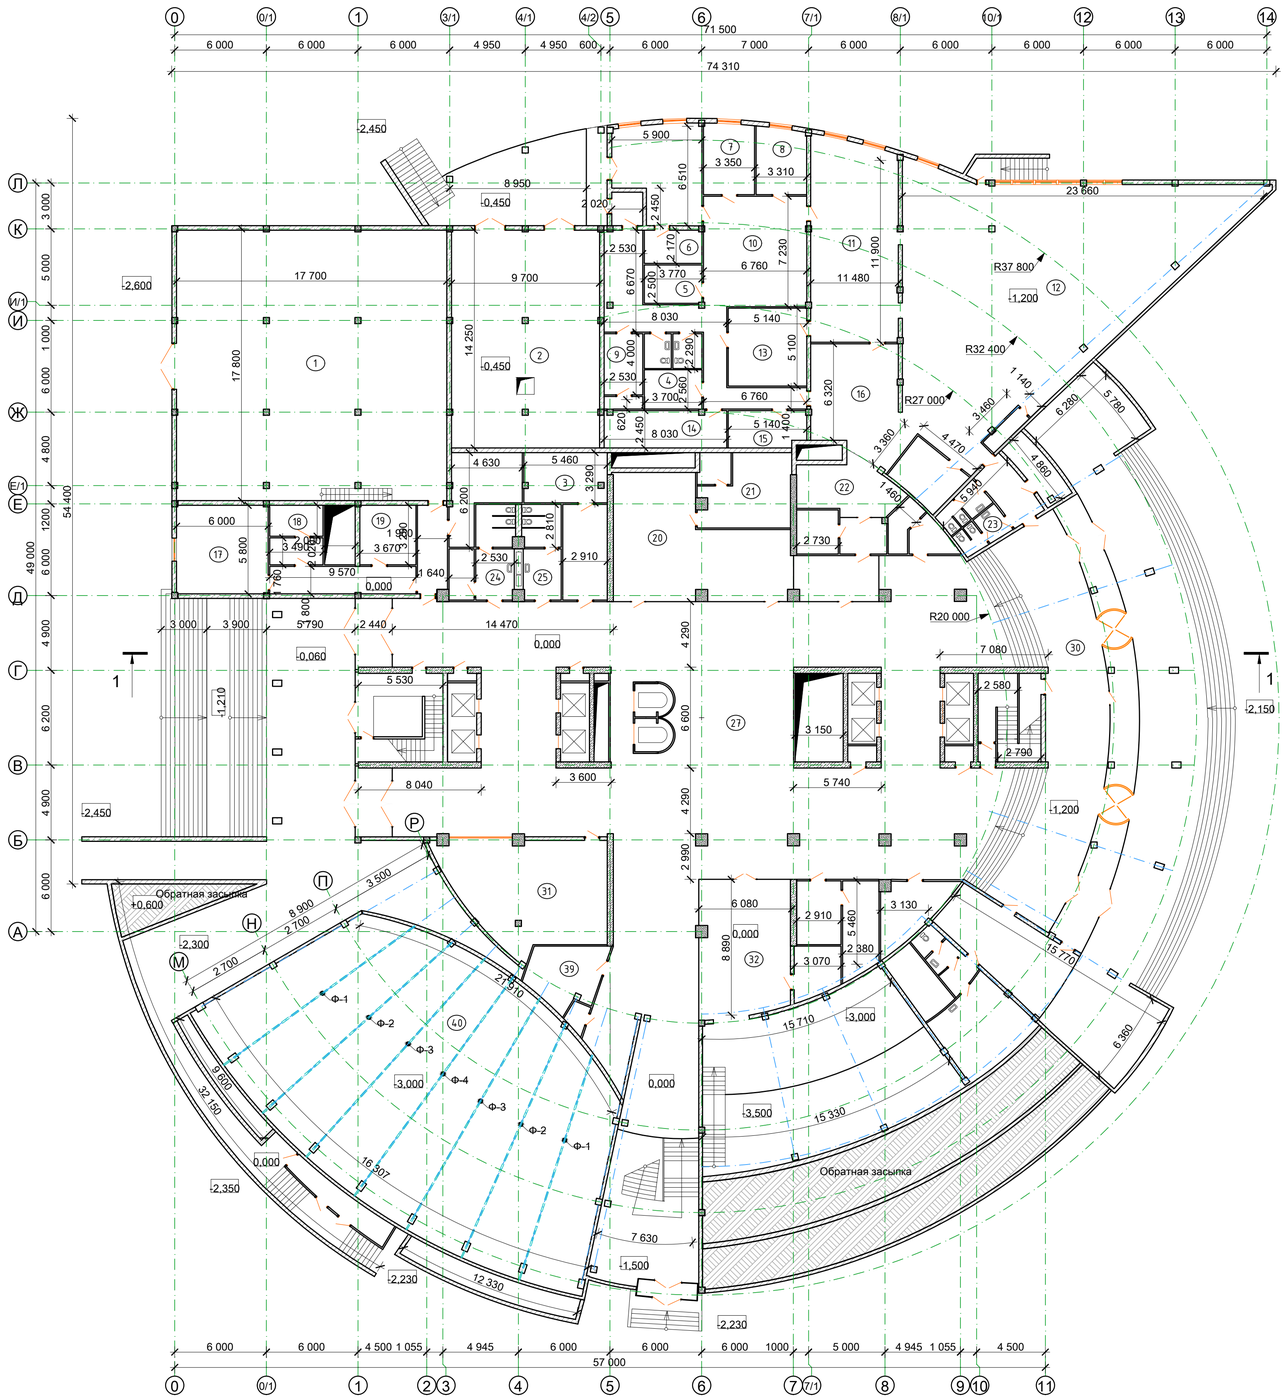

Экспликация помещений цокольного этажа

Номер пом.	Наименование	Площадь, м²	Кат. помещения
1	Котельная	-	-
2	Трансформаторная подстанция	-	-
3	Подсобное помещение	-	-
4	Подсобное помещение	-	-
5	Подсобное помещение	-	-
6	Подсобное помещение	-	-
7	Подсобное помещение	-	-
8	Подсобное помещение	-	-
9	Гардероб	-	-
10	Столовая	-	-
11	Столовая	-	-
12	Столовая	-	-
13	Мучной цех	-	-
14	Склад	-	-
15	Склад	-	-
16	Душевая	-	-
17	"Тепло Снаб" ТОО	-	-
18	"Тепло Снаб" ТОО	-	-
19	Пожарная станция	-	-
20	Комната водителя	-	-
21	Парикмахерская	-	-
22	Медпункт	-	-
23	Санитарная сеть	-	-
24	Санитарная сеть	-	-
25	Санитарная сеть	-	-
26	Электрощитовая	-	-
27	Атриум	-	-
28	Кроссовый узел	-	-
29	Электрощитовая	-	-
30	Вестибюль	-	-
31	Гардероб	-	-
32	Авиякасса	-	-
33	Подсобное помещение	-	-
34	Подсобное помещение	-	-
35	Санитарная сеть	-	-
36	Санитарная сеть	-	-
37	Аптека	-	-
38	Комната коменданта	-	-
39	Диспетчерская	-	-
40	Конференц зал	-	-
41	Музей	-	-
42	Полк полиции по охране государственных учреждений	-	-
43	Бюро разрешений	-	-
	Итого:	######	

Изм.	Кол.	Лист	N док.	Подпись	Дата
Разработал		--			
Проверил		--			
Н. контроль		--			
ГИП		--			

--

--

--

Стадия	Лист	Листов
РП	-	

План 1-го этажа на отм. 0,000 после реконструкции

ТОО "Poligram" г. Атырау

Формат А1

Взам. инв. №

Подпись и дата

Инв. № подл.

План 2-ого этажа на отм. +5,250 после реконструкции

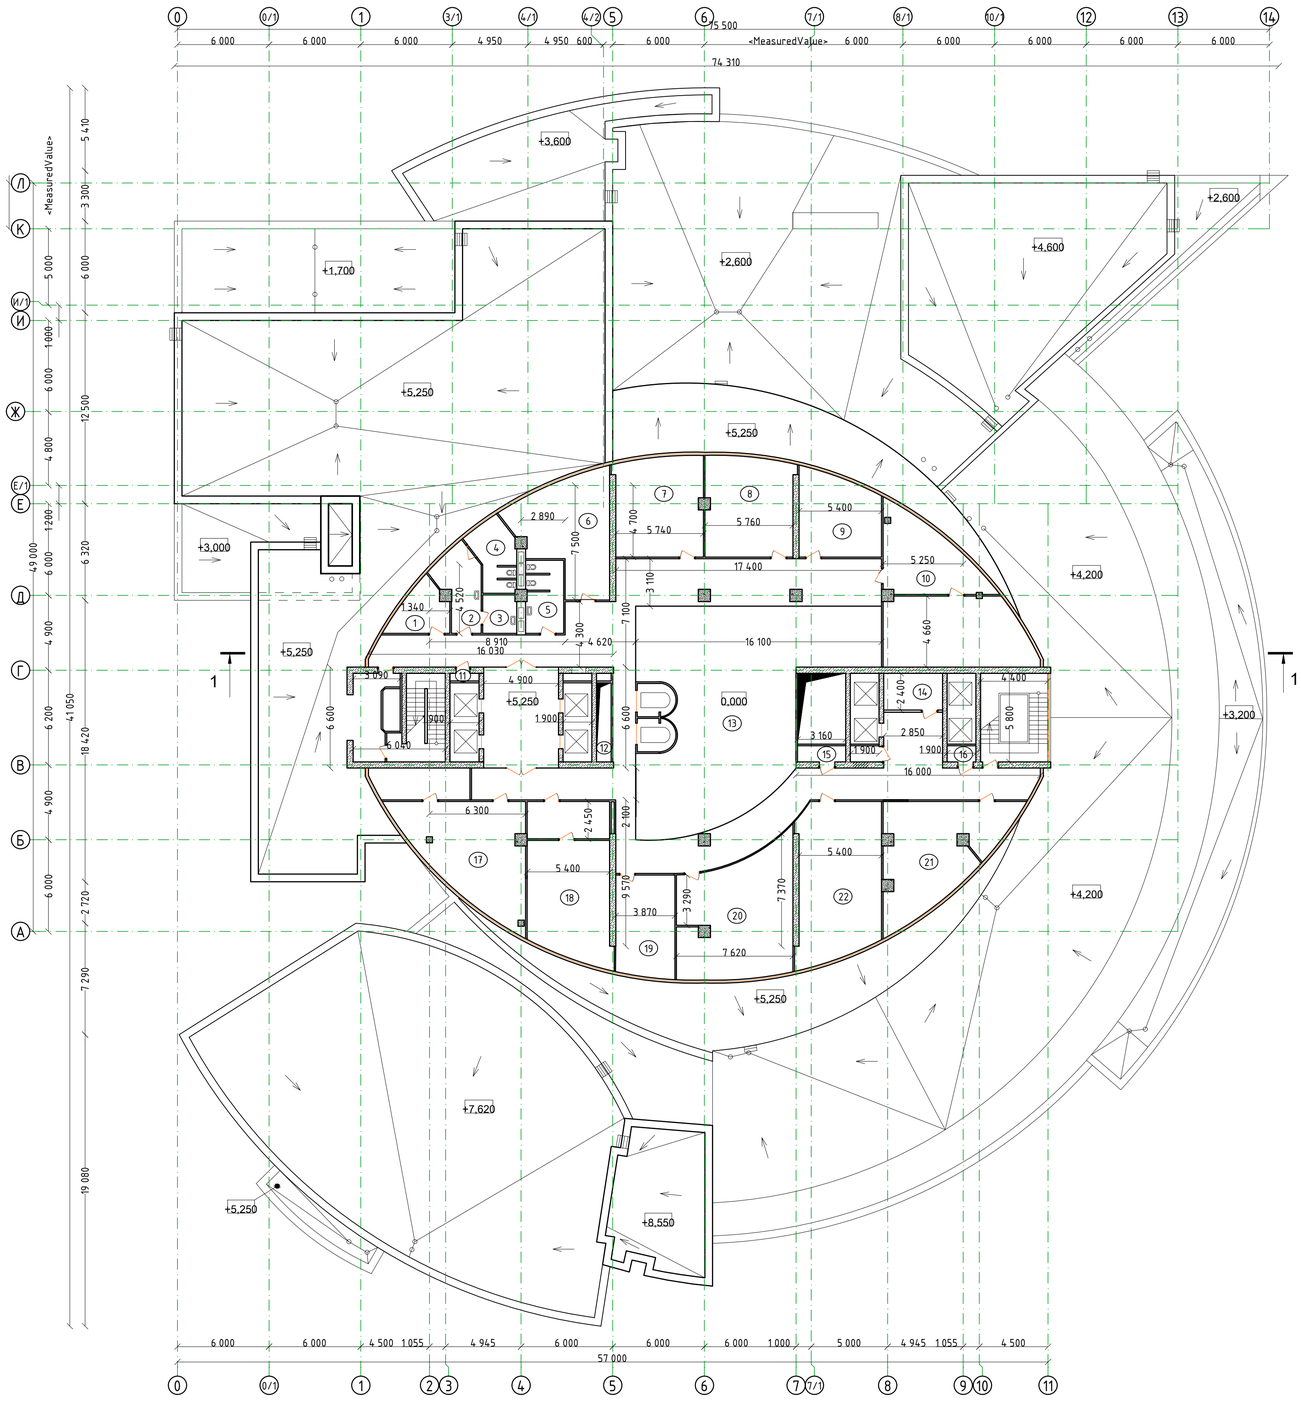

Экспликация помещений 2-го этажа

Номер пом.	Наименование	Площадь, м²	Кат. помещения
1	Курительная		
2	Санитарная сеть		
3	Подсобное помещение		
4	Санитарная сеть		
5	Санитарная сеть		
6	Кабинет		
7	Кабинет		
8	Кабинет		
9	Кабинет		
10	Кабинет		
11	Электрощитовая		
12	Вентшахта		
13	Атриум		
14	Касса		
15	Кроссовый узел		
16	Кабинет		
17	Кабинет		
18	Кабинет		
19	Кабинет		
20	Кабинет		
21	Кабинет		
22	Кабинет		
	Итого:	######	

Изм.	Кол.	Лист	N док.	Подпись	Дата	--
						--
Разработал		--				--
Проверил		--				
Н. контроль		--				План 2-го этажа на отм. +5,250 после реконструкции
ГИП		--				

Стадия	Лист	Листов
РП	-	

ТОО "Poligram" г. Атырау

Формат А1

Взам. инв. №

Подпись и дата

Инв. № подл.

Обмерочный план 3-ого этажа на отм. +8,700

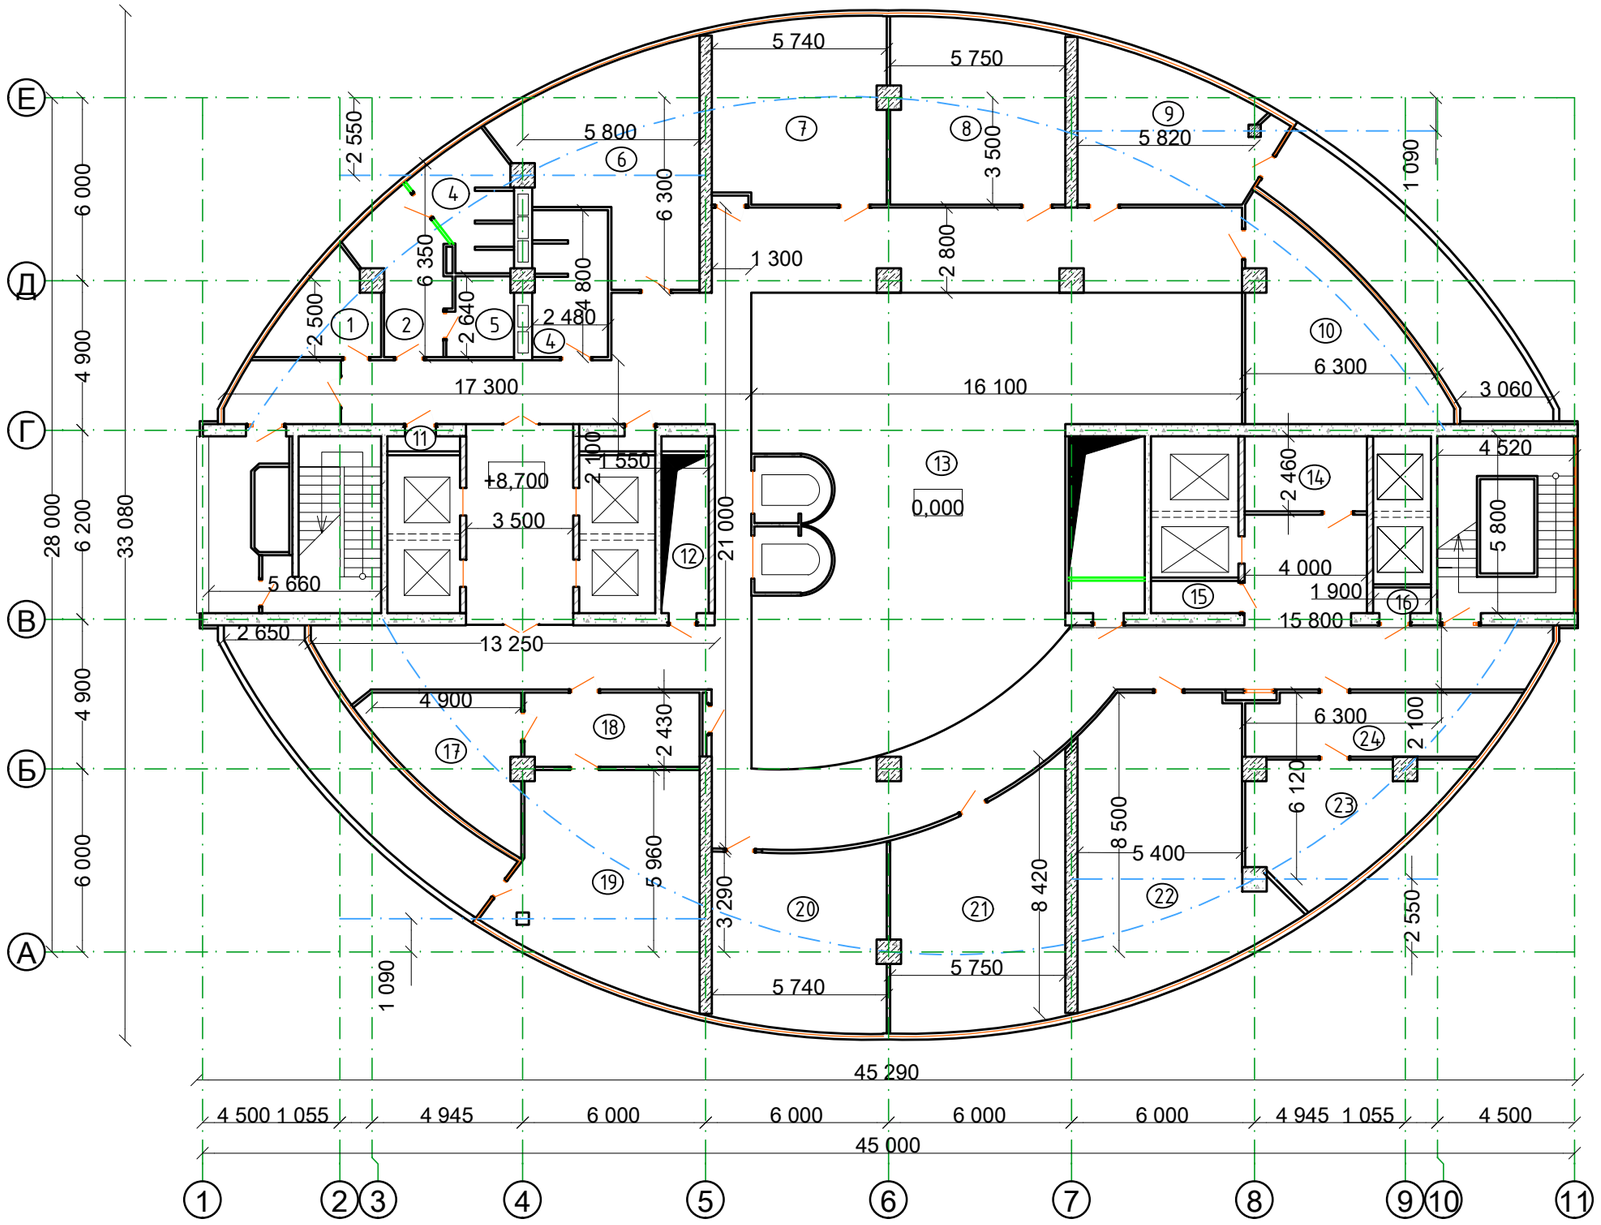

Экспликация помещений 3-го этажа

Номер пом.	Наименование	Площадь, м²	Кат. поме-щения
1	Курительная	.	.
2	Санитарная сеть	.	.
3	Подсобное помещение	.	.
4	Санитарная сеть	.	.
5	Санитарная сеть	.	.
6	Кабинет	.	.
7	Кабинет	.	.
8	Кабинет	.	.
9	Кабинет	.	.
10	Кабинет	.	.
11	Электрощитовая	.	.
12	Вентшахта	.	.
13	Атриум	.	.
14	Подсобное помещение	.	.
15	Кроссовый узел	.	.
16	Электрощитовая	.	.
17	Кабинет	.	.
18	Кабинет	.	.
19	Кабинет	.	.
20	Кабинет	.	.
21	Кабинет	.	.
22	Кабинет	.	.
23	Кабинет	.	.
24	Кабинет	.	.
	Итого:	######	

Взам. инв. No

Подпись и дата

Инв. No подл.

Изм.	Кол.	Лист	N док.	Подпись	Дата
Разработал		--			
Проверил		--			
Н. контроль		--			
ГИП		--			

--

--

--

Стадия	Лист	Листов
РП	-	

План 3-го этажа на отм. +8,700 после реконструкции

ТОО "Poligram" г. Атырау

Формат А3

Обмерочный план 4-ого этажа на отм. +12,150

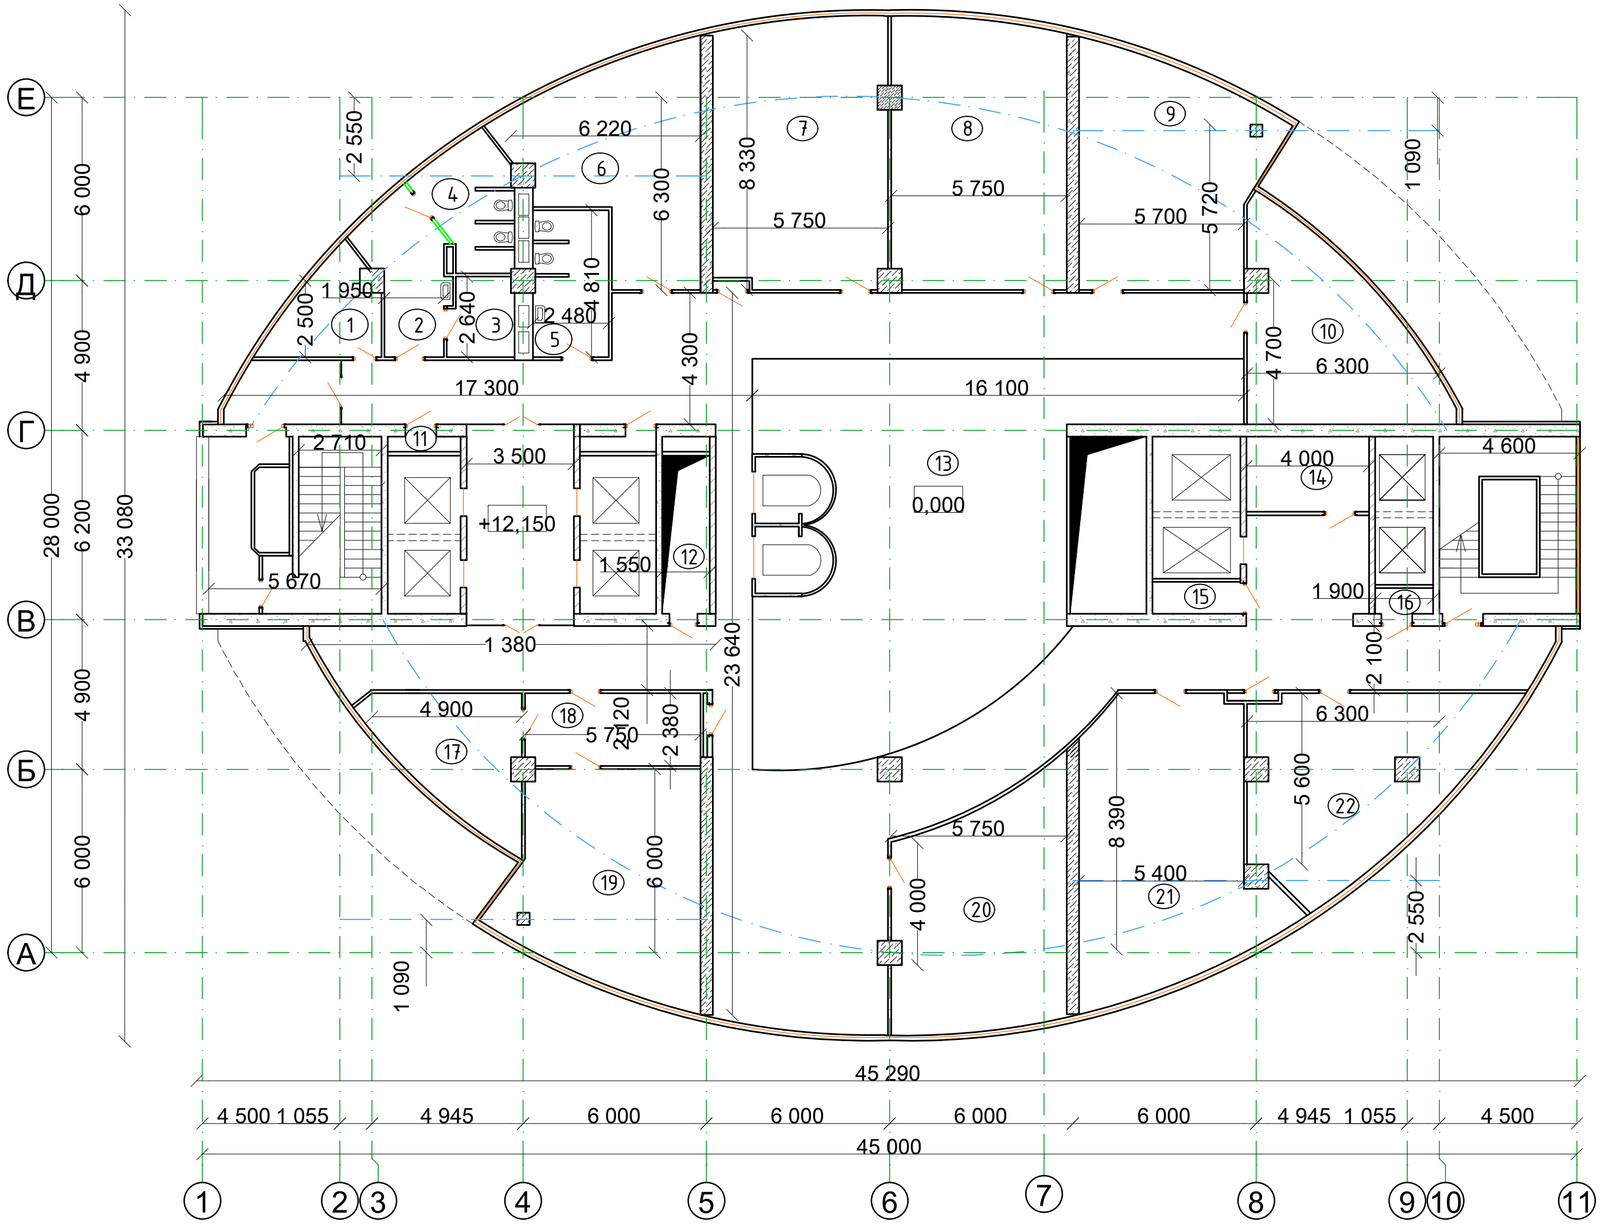

Экспликация помещений 4-го этажа

Номер пом.	Наименование	Площадь, м^2	Кат. поме-щения
1	Курительная	.	.
2	Санитарная сеть	.	.
3	Подсобное помещение	.	.
4	Санитарная сеть	.	.
5	Санитарная сеть	.	.
6	Кабинет	.	.
7	Кабинет	.	.
8	Кабинет	.	.
9	Кабинет	.	.
10	Кабинет	.	.
11	Электрощитовая	.	.
12	Вентшахта	.	.
13	Атриум	.	.
14	Подсобное помещение	.	.
15	Кроссовый узел	.	.
16	Электрощитовая	.	.
17	Кабинет	.	.
18	Кабинет	.	.
19	Кабинет	.	.
20	Кабинет	.	.
21	Кабинет	.	.
22	Кабинет	.	.
	Итого:	######	

Взам. инв. No

Подпись и дата

Инв. No подл.

Изм.	Кол.	Лист	N док.	Подпись	Дата
Разработал		--			
Проверил		--			
Н. контроль		--			
ГИП		--			

--

--

--

Стадия	Лист	Листов
РП	-	

План 4-го этажа на отм. +12,150 после реконструкции

ТОО "Poligram" г. Атырау

Формат А3

Обмерочный план 5-ого этажа на отм. +15,600

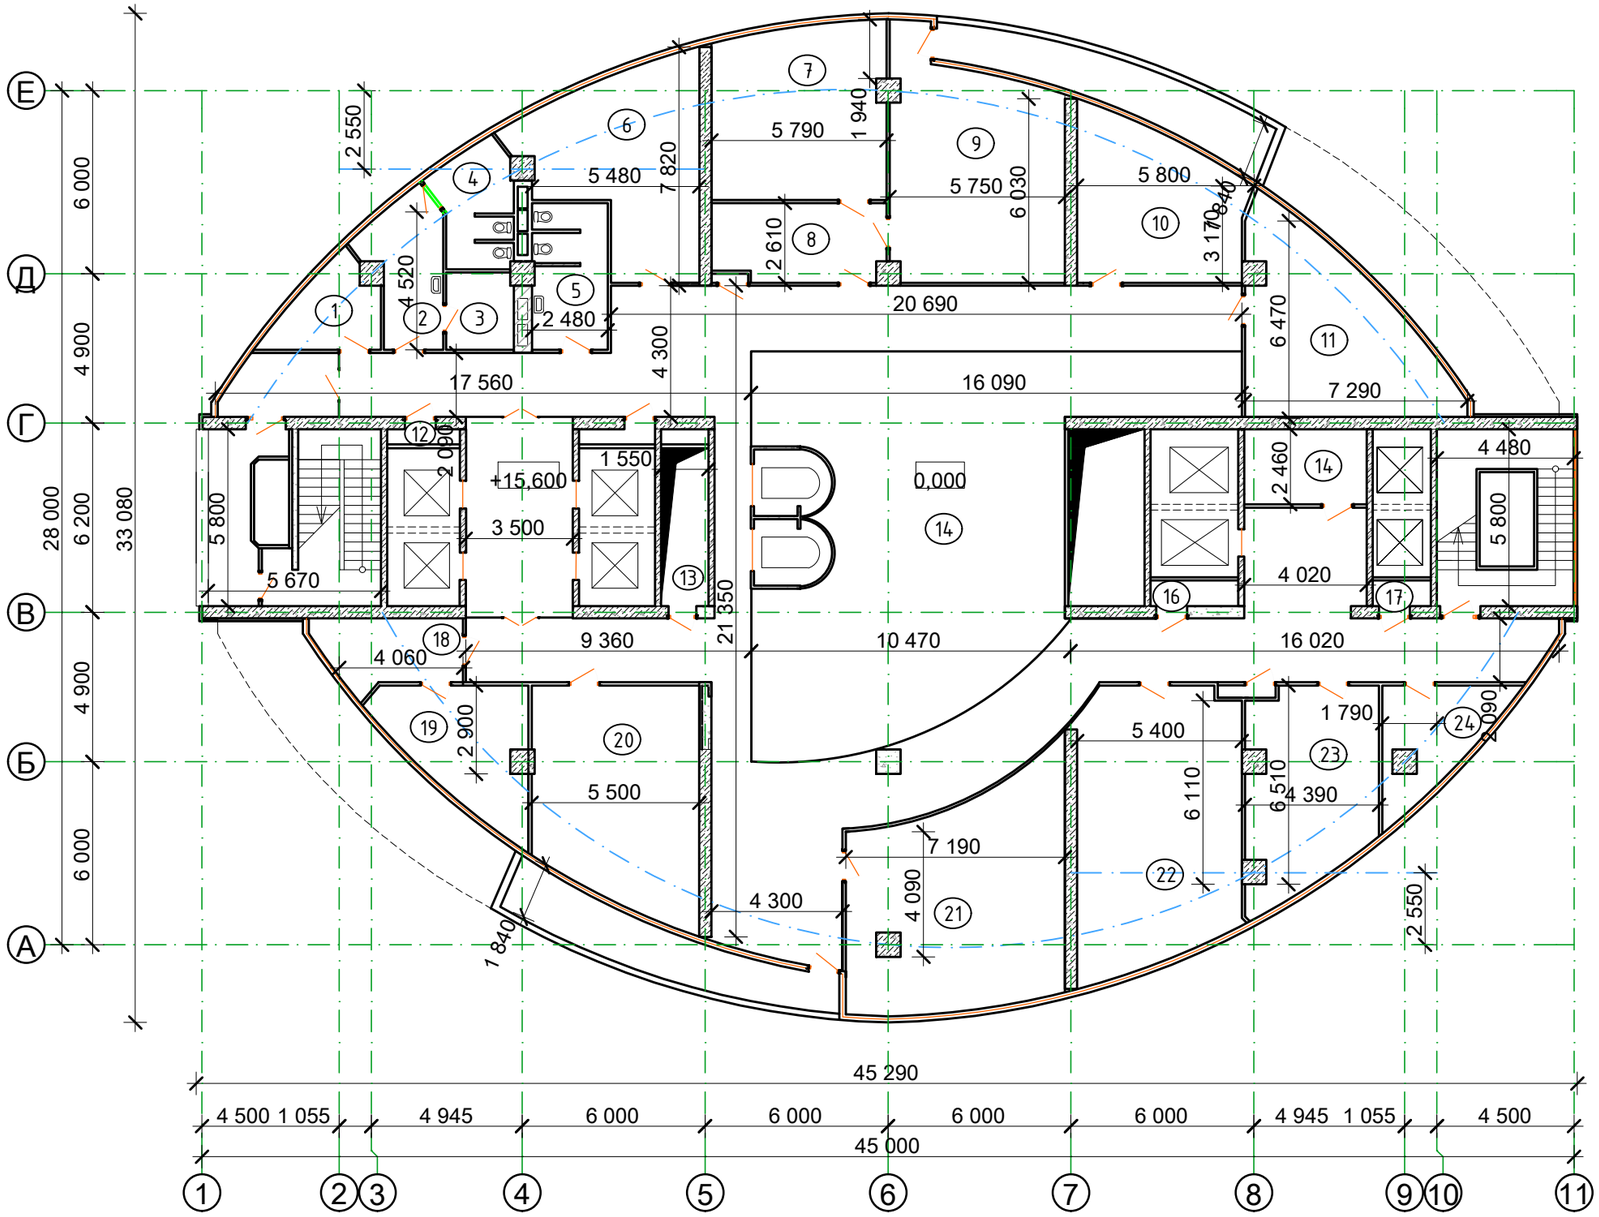

Экспликация помещений 5-го этажа

Номер пом.	Наименование	Площадь, м^2	Кат. поме-щения
1	Курительная	.	.
2	Санитарная сеть	.	.
3	Подсобное помещение	.	.
4	Санитарная сеть	.	.
5	Санитарная сеть	.	.
6	Кабинет	.	.
7	Кабинет	.	.
8	Кабинет	.	.
9	Кабинет	.	.
10	Кабинет	.	.
11	Кабинет	.	.
12	Электрощитовая	.	.
13	Вентшахта	.	.
14	Атриум	.	.
15	Архив	.	.
16	Кроссовый узел	.	.
17	Электрощитовая	.	.
18	Кабинет	.	.
19	Кабинет	.	.
20	Кабинет	.	.
21	Кабинет	.	.
22	Кабинет	.	.
23	Кабинет	.	.
24	Кабинет	.	.
	Итого:	######	

Взам. инв. No

Подпись и дата

Инв. No подл.

Изм.	Кол.	Лист	N док.	Подпись	Дата
Разработал		--			
Проверил		--			
Н. контроль		--			
ГИП		--			

--

--

--

Стадия	Лист	Листов
РП	-	

План 5-го этажа на отм. +15,600 после реконструкции

ТОО "Poligram" г. Атырау

Формат А3

План 6-ого этажа на отм. +19,050 после реконструкции

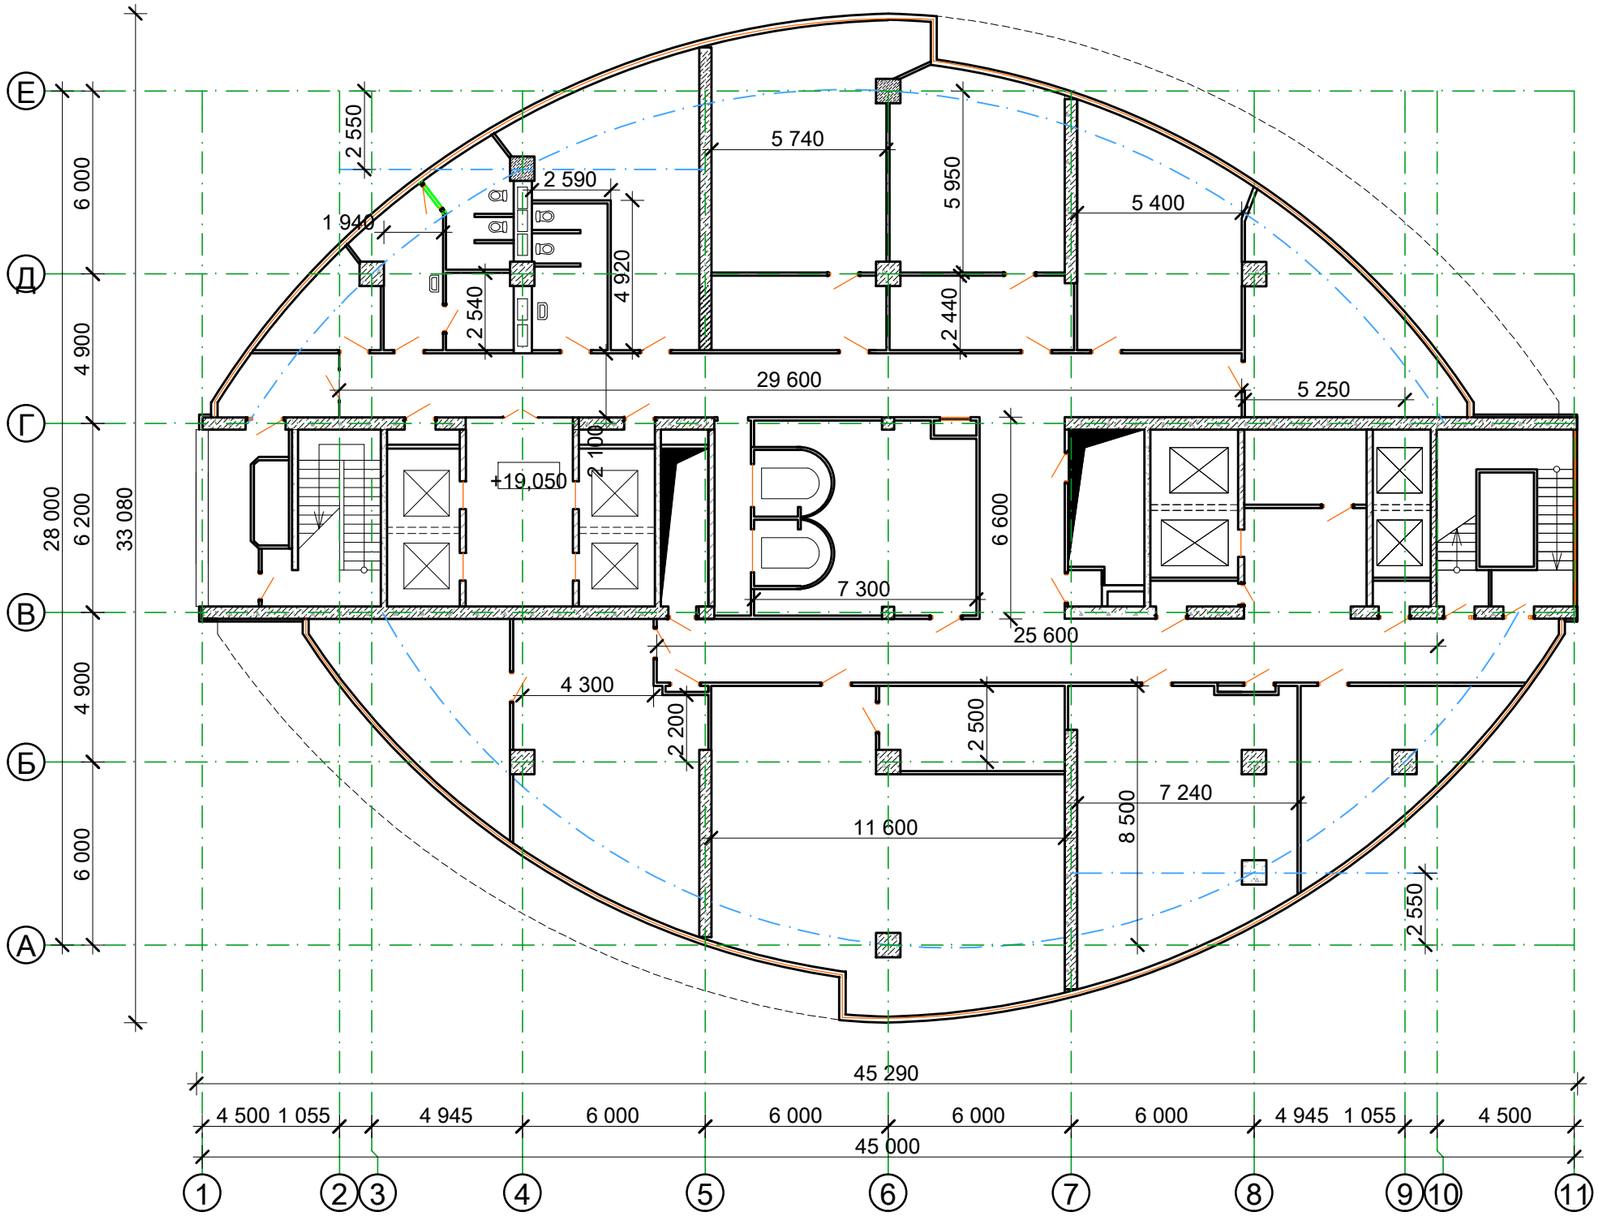

Экспликация помещений 6-го этажа

Номер пом.	Наименование	Площадь, м^2	Кат. поме-щения
1	Курительная	.	.
2	Санитарная сеть	.	.
3	Подсобное помещение	.	.
4	Санитарная сеть	.	.
5	Санитарная сеть	.	.
6	Кабинет	.	.
7	Кабинет	.	.
8	Кабинет	.	.
9	Кабинет	.	.
10	Кабинет	.	.
11	Кабинет	.	.
12	Кабинет	.	.
13	Электрощитовая	.	.
14	Подсобное помещение	.	.
15	Вентшахта	.	.
16	Подсобное помещение	.	.
17	Электрощитовая	.	.
18	Мусорная	.	.
19	Вентшахта	.	.
20	Кроссовый узел	.	.
21	Подсобное помещение	.	.
22	Электрощитовая	.	.
23	Кабинет	.	.
24	Кабинет	.	.
25	Кабинет		
26	Кабинет		
27	Кабинет		
	Итого:	######	

Взам. инв. No

Подпись и дата

Инв. No подл.

Изм.	Кол.	Лист	N док.	Подпись	Дата
Разработал		--			
Проверил		--			
Н. контроль		--			
ГИП		--			

--

--

--

Стадия	Лист	Листов
РП	-	

План 6-го этажа на отм. +19,050 после реконструкции

ТОО "Poligram" г. Атырау

Формат А3

План 7-ого этажа на отм. +22,500 после реконструкции

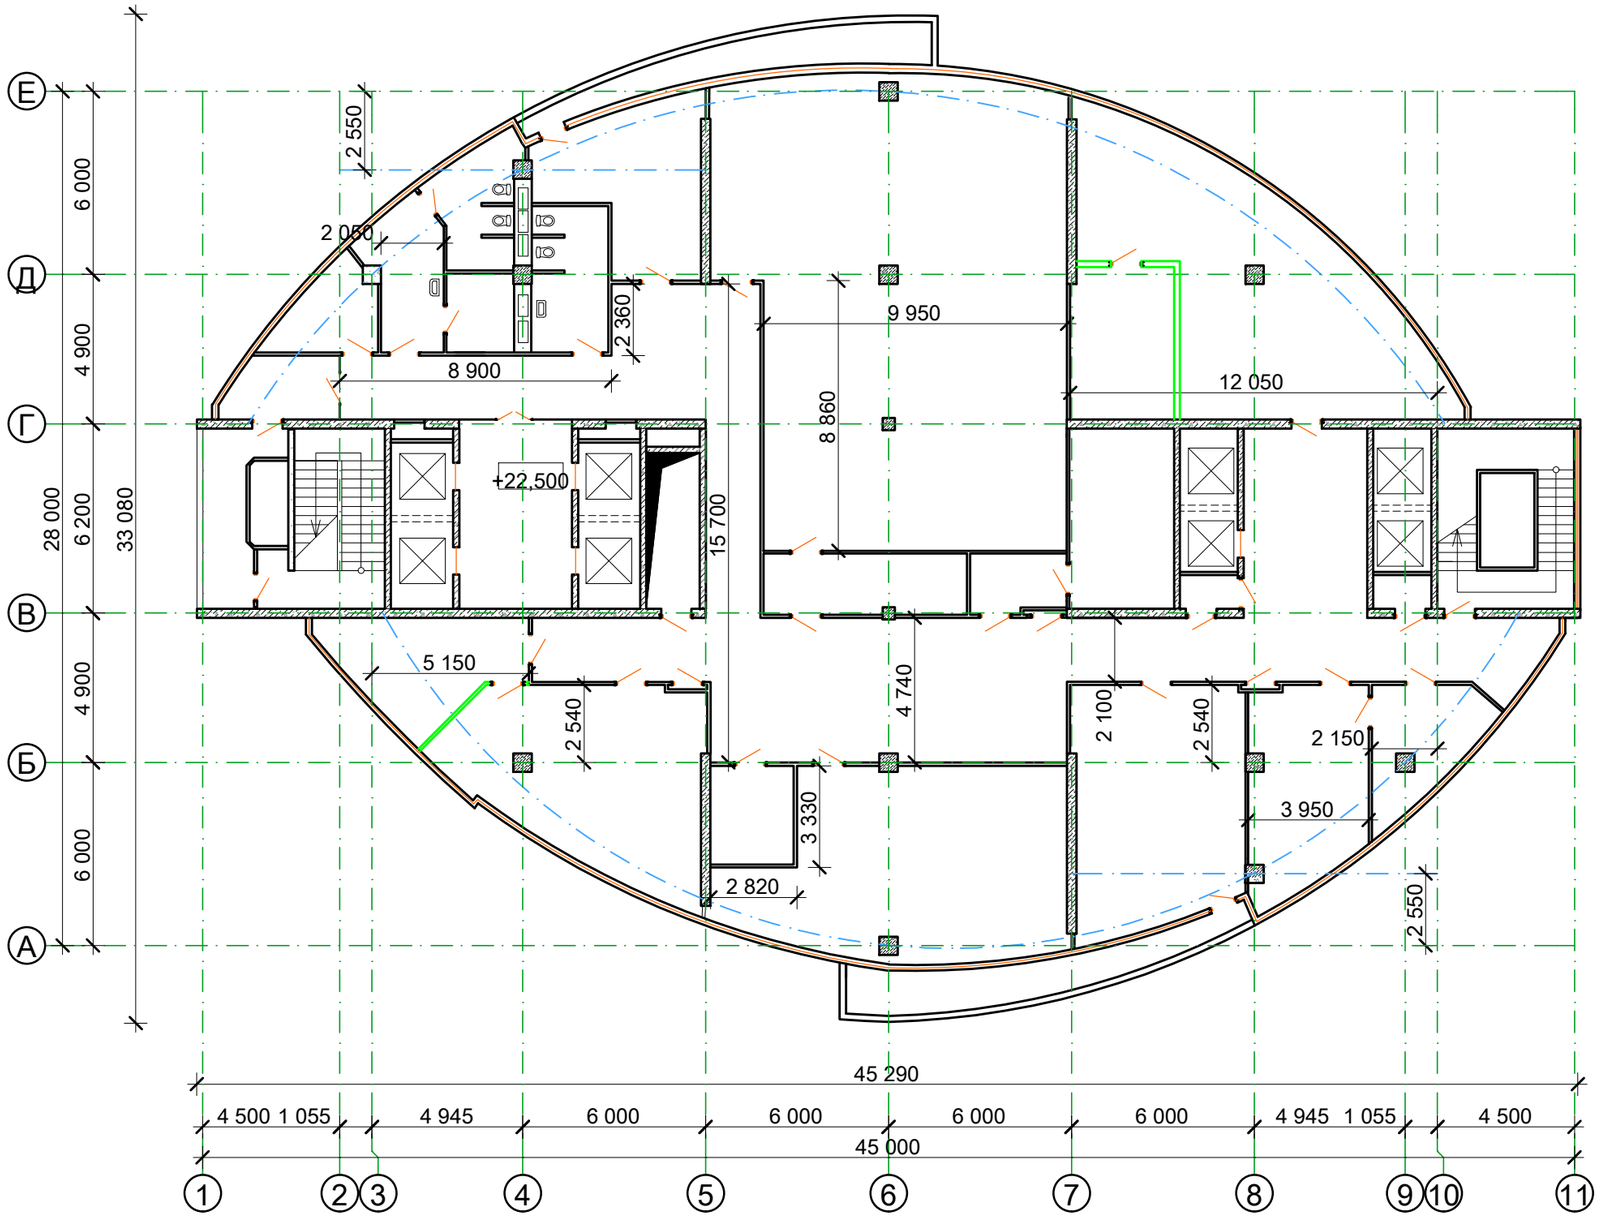

Экспликация помещений 7-го этажа

Номер пом.	Наименование	Площадь, м^2	Кат. поме-щения
1	Курительная	-	-
2	Санитарная сеть	-	-
3	Подсобное помещение	-	-
4	Санитарная сеть	-	-
5	Санитарная сеть	-	-
6	Кабинет	-	-
7	Конференц зал	-	-
8	Буфет	-	-
9	Электрощитовая	-	-
10	Вентшахта	-	-
11	Кабинет	-	-
12	Подсобное помещение	-	-
13	Вентшахта	-	-
14	Подсобное помещение	-	-
15	Электрощитовая	-	-
16	Кабинет	-	-
17	Кабинет	-	-
18	Конференц зал	-	-
19	Кабинет	-	-
20	Кроссовый узел	-	-
21	Кабинет	-	-
	Итого:	######	

Взам. инв. No

Подпись и дата

Инв. No подл.

Изм.	Кол.	Лист	N док.	Подпись	Дата
Разработал		--			
Проверил		--			
Н. контроль		--			
ГИП		--			

--

--

--

Стадия	Лист	Листов
РП	-	

План 7-го этажа на отм. +22,500 после реконструкции

ТОО "Poligram"
г. Атырау

Формат А3

Обмерочный план 8-ого этажа на отм. +25,960

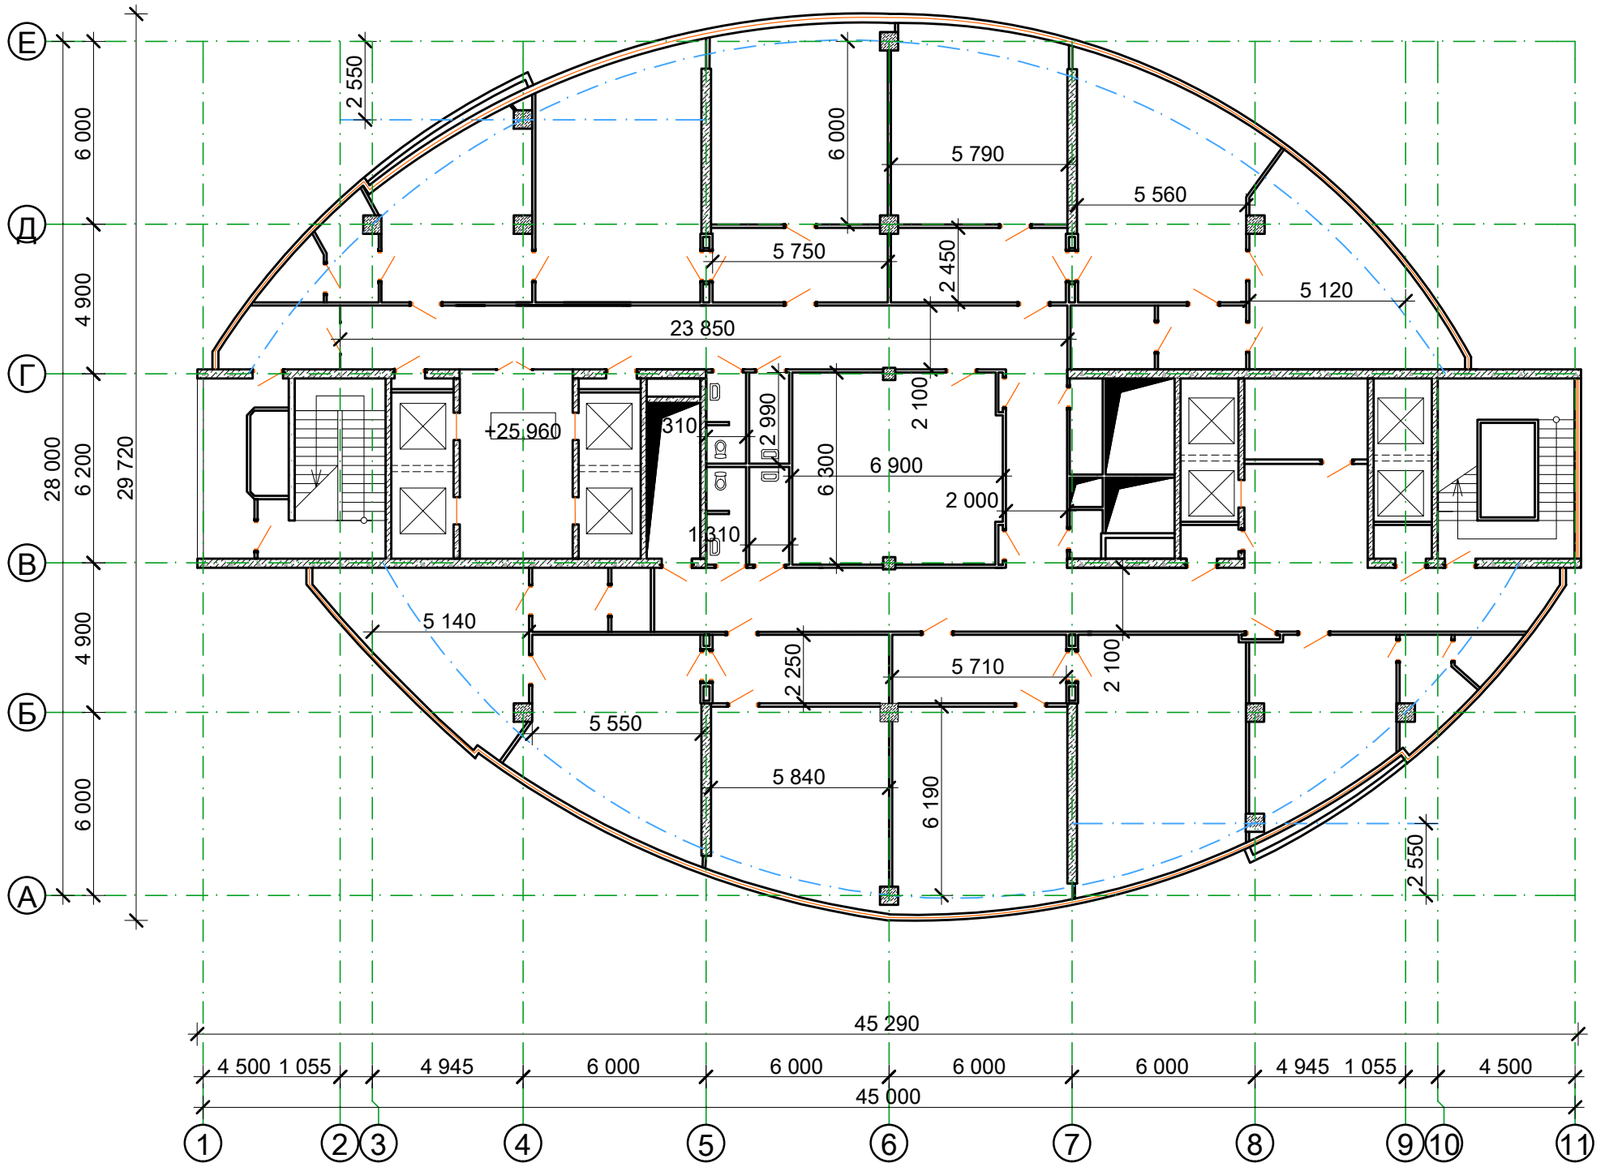

Экспликация помещений 8-го этажа

Номер пом.	Наименование	Площадь, м^2	Кат. поме-щения
1	Курительная	·	·
2	Санитарная сеть	·	·
3	Подсобное помещение	·	·
4	Санитарная сеть	·	·
5	Санитарная сеть	·	·
6	Кабинет	·	·
7	Конференц зал	·	·
8	Буфет	·	·
9	Электрощитовая	·	·
10	Вентшахта	·	·
11	Кабинет	·	·
12	Подсобное помещение	·	·
13	Вентшахта	·	·
14	Подсобное помещение	·	·
15	Электрощитовая	·	·
16	Кабинет	·	·
17	Кабинет	·	·
18	Конференц зал	·	·
19	Кабинет	·	·
20	Кроссовый узел	·	·
21	Кабинет	·	·
	Итого:	######	

Взам. инв. No

Подпись и дата

Инв. No подл.

Изм.	Кол.	Лист	N док.	Подпись	Дата
Разработал		--			
Проверил		--			
Н. контроль		--			
ГИП		--			

--

--

--

Стадия	Лист	Листов
РП	-	

План 8-го этажа на отм. +25,960 после реконструкции

ТОО "Poligram" г. Атырау

Формат А3

Обмерочный план 9-ого этажа на отм. +29,400

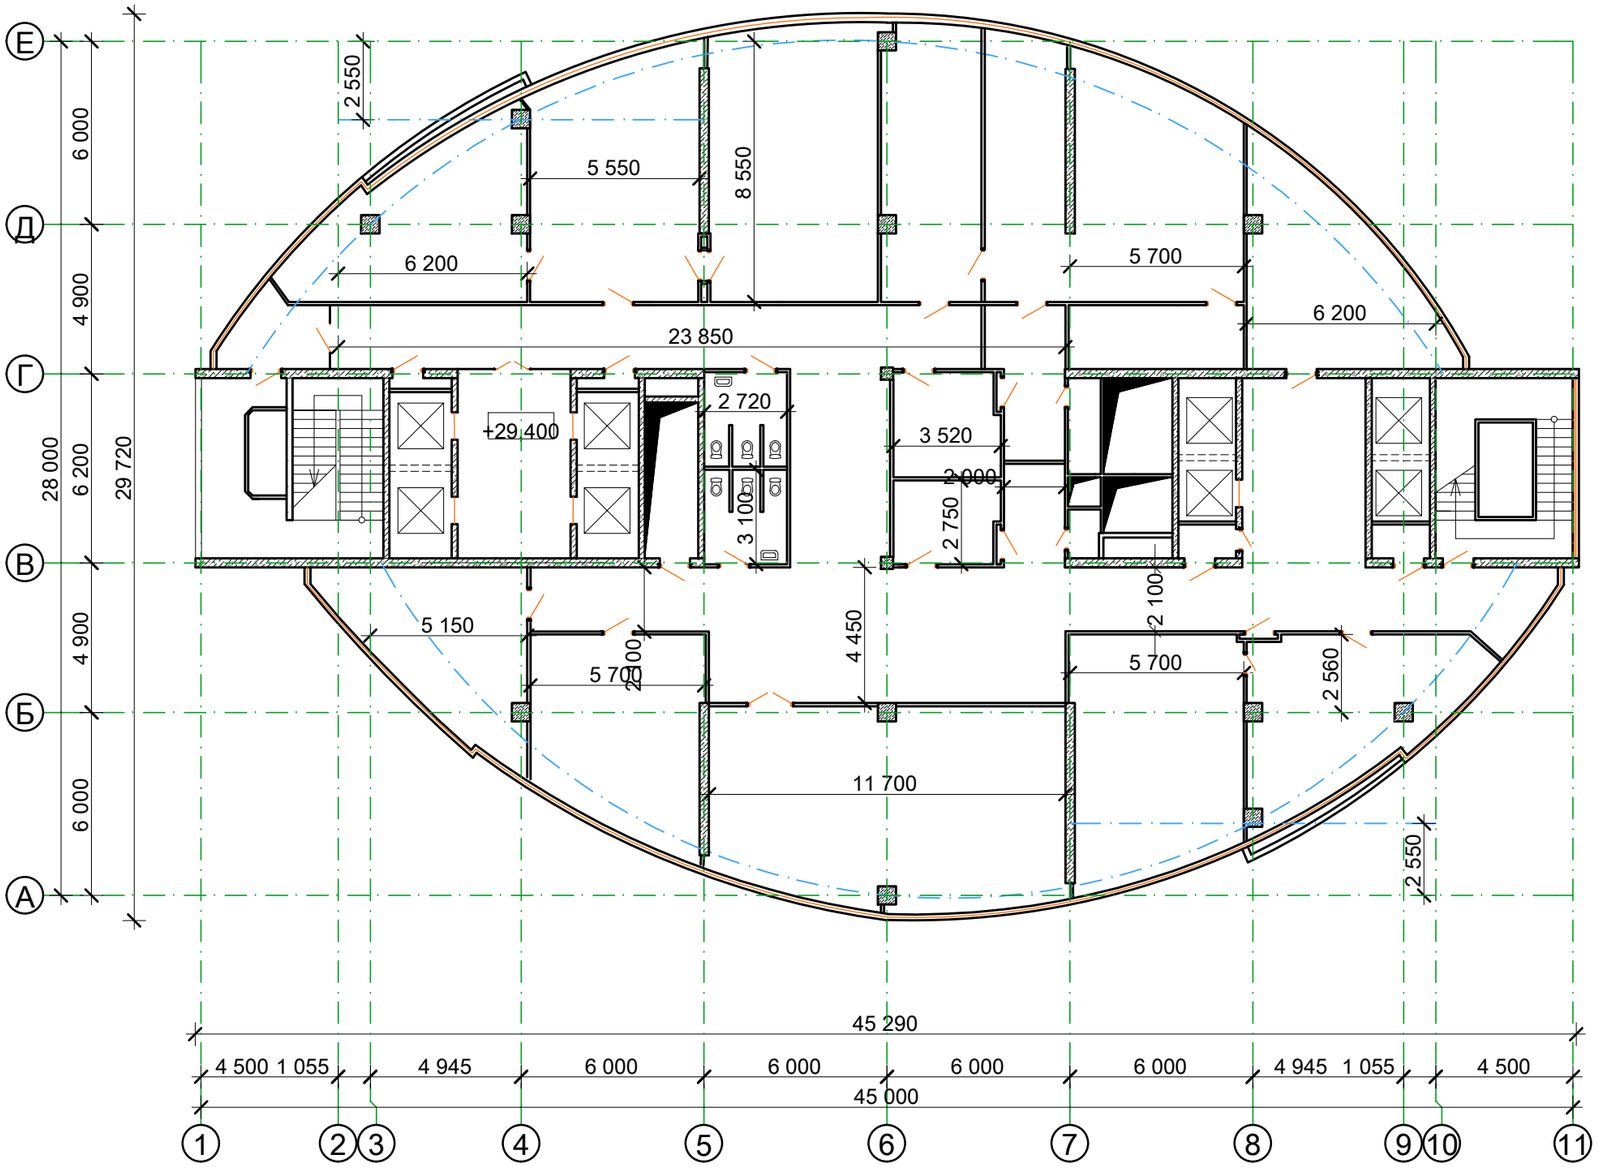

Экспликация помещений 9-го этажа

Номер пом.	Наименование	Площадь, м^2	Кат. поме-щения
1	Курительная	·	·
2	Санитарная сеть	·	·
3	Подсобное помещение	·	·
4	Санитарная сеть	·	·
5	Санитарная сеть	·	·
6	Кабинет	·	·
7	Конференц зал	·	·
8	Буфет	·	·
9	Электрощитовая	·	·
10	Вентшахта	·	·
11	Кабинет	·	·
12	Подсобное помещение	·	·
13	Вентшахта	·	·
14	Подсобное помещение	·	·
15	Электрощитовая	·	·
16	Кабинет	·	·
17	Кабинет	·	·
18	Конференц зал	·	·
19	Кабинет	·	·
20	Кроссовый узел	·	·
21	Кабинет	·	·
	Итого:	######	

Взам. инв. No

Подпись и дата

Инв. No подл.

Изм.	Кол.	Лист	N док.	Подпись	Дата
Разработал		--			
Проверил		--			
Н. контроль		--			
ГИП		--			

--

--

--

Стадия	Лист	Листов
РП	-	

План 9-го этажа на отм. +29,400 после реконструкции

ТОО "Poligram" г. Атырау

Формат А3

Обмерочный план 10-ого этажа на отм. +32,850

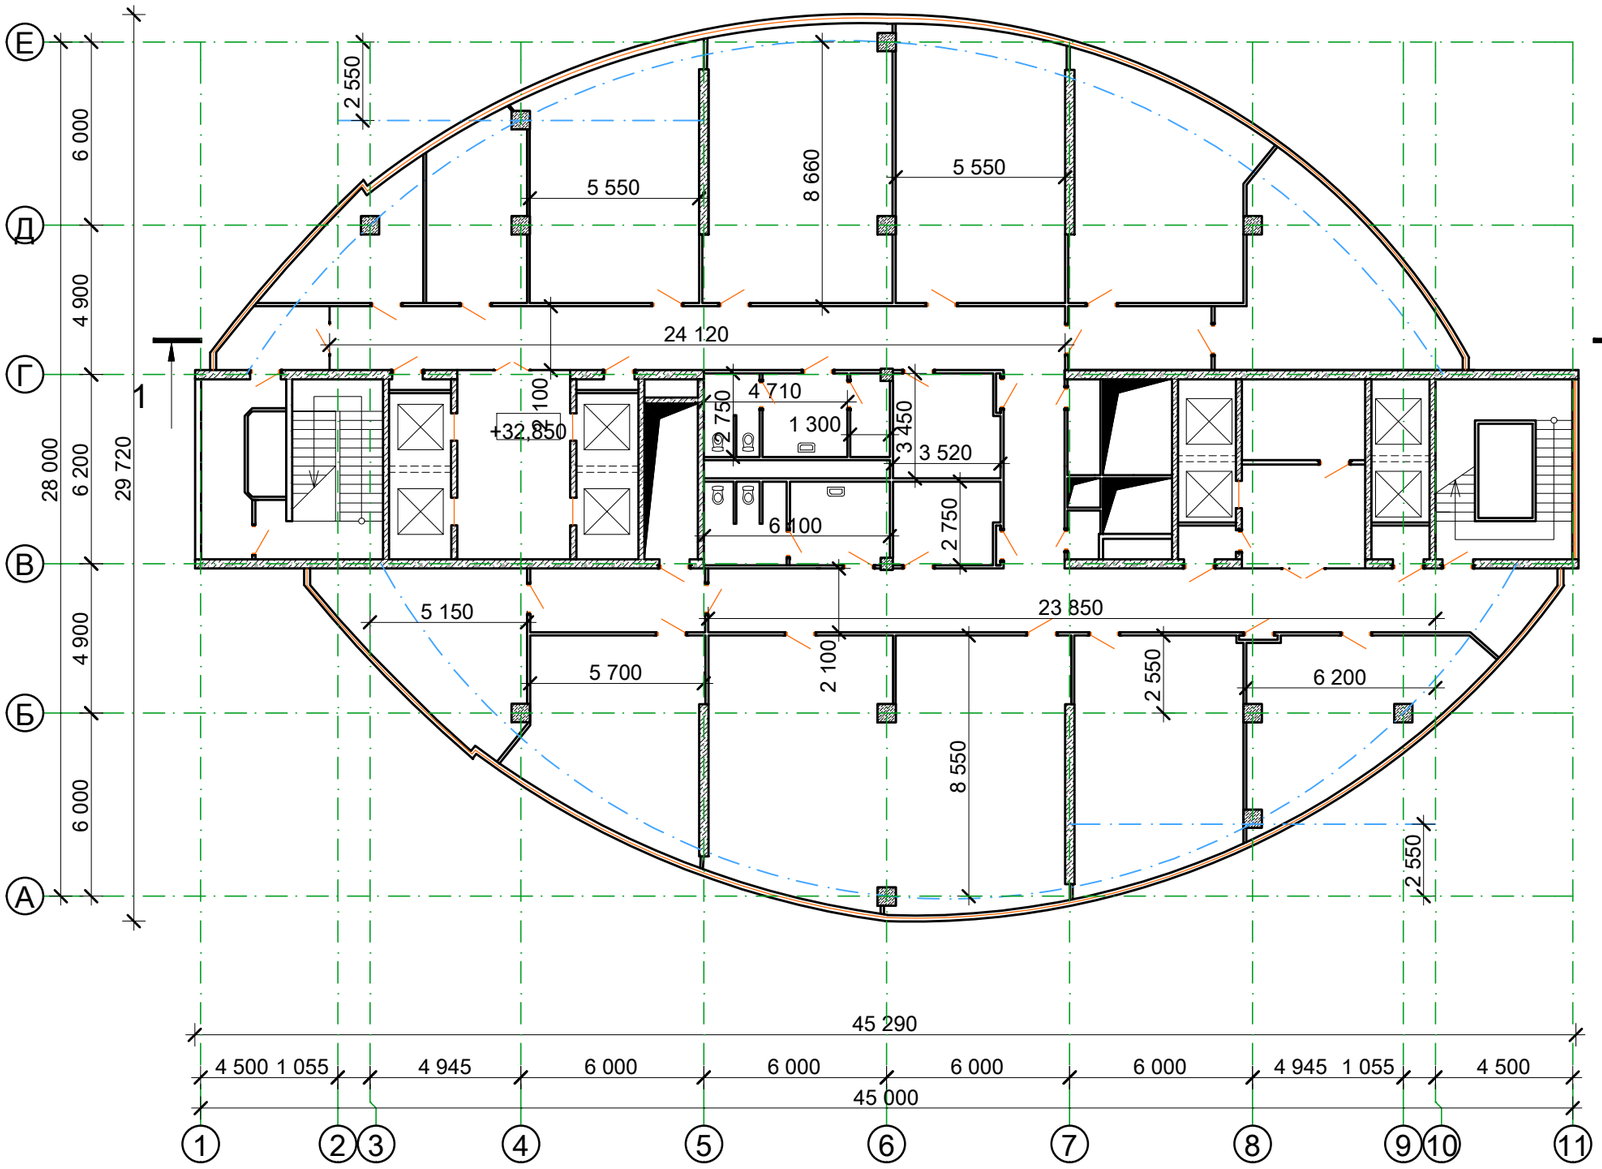

Экспликация помещений 10-го этажа

Номер пом.	Наименование	Площадь, м^2	Кат. поме-щения
1	Курительная	.	.
2	Санитарная сеть	.	.
3	Подсобное помещение	.	.
4	Санитарная сеть	.	.
5	Санитарная сеть	.	.
6	Кабинет	.	.
7	Конференц зал	.	.
8	Буфет	.	.
9	Электрощитовая	.	.
10	Вентшахта	.	.
11	Кабинет	.	.
12	Подсобное помещение	.	.
13	Вентшахта	.	.
14	Подсобное помещение	.	.
15	Электрощитовая	.	.
16	Кабинет	.	.
17	Кабинет	.	.
18	Конференц зал	.	.
19	Кабинет	.	.
20	Кроссовый узел	.	.
21	Кабинет	.	.
	Итого:	######	

Взам. инв. No

Подпись и дата

Инв. No подл.

Изм.	Кол.	Лист	N док.	Подпись	Дата
Разработал		--			
Проверил		--			
Н. контроль		--			
ГИП		--			

--

--

--

Стадия	Лист	Листов
РП	-	

План 10-го этажа на отм. +29,400 после реконструкции

ТОО "Poligram" г. Атырау

Формат А3

Обмерочный план 11-ого этажа на отм. +36,300

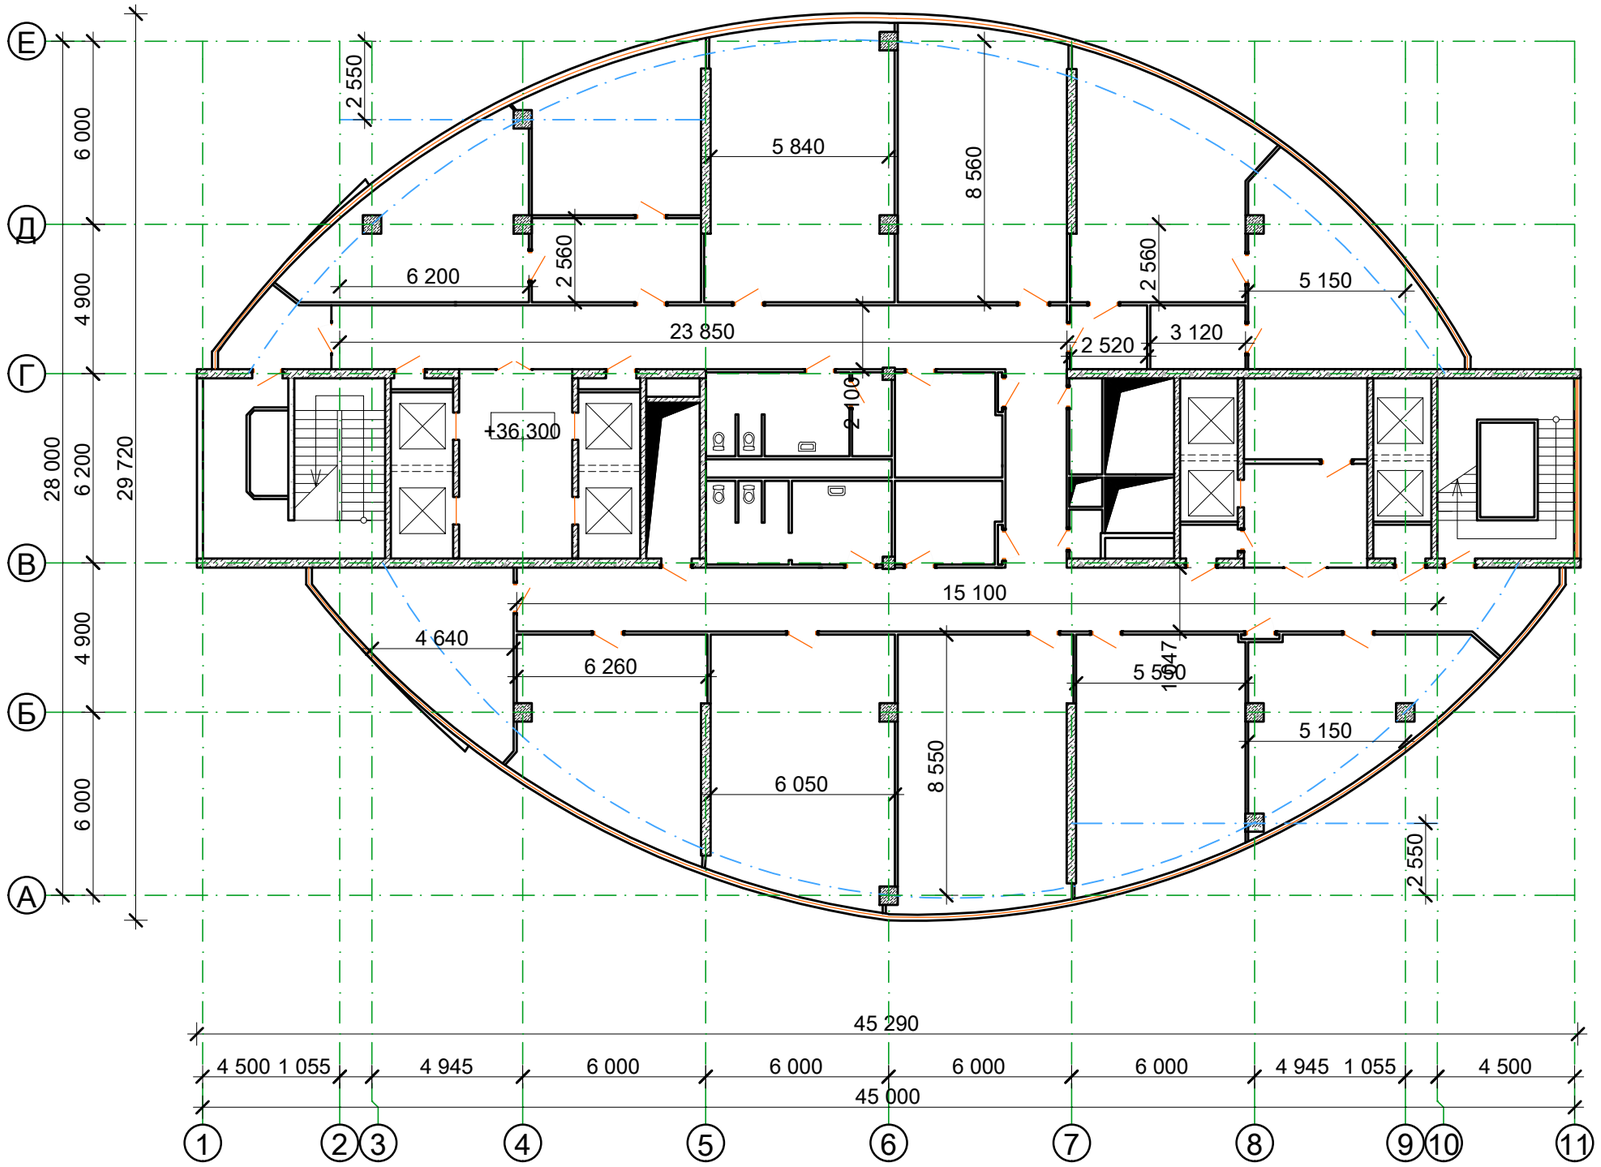

Экспликация помещений 11-го этажа

Номер пом.	Наименование	Площадь, $м^2$	Кат. поме-щения
1	Курительная	.	.
2	Санитарная сеть	.	.
3	Подсобное помещение	.	.
4	Санитарная сеть	.	.
5	Санитарная сеть	.	.
6	Кабинет	.	.
7	Конференц зал	.	.
8	Буфет	.	.
9	Электрощитовая	.	.
10	Вентшахта	.	.
11	Кабинет	.	.
12	Подсобное помещение	.	.
13	Вентшахта	.	.
14	Подсобное помещение	.	.
15	Электрощитовая	.	.
16	Кабинет	.	.
17	Кабинет	.	.
18	Конференц зал	.	.
19	Кабинет	.	.
20	Кроссовый узел	.	.
21	Кабинет	.	.
	Итого:	######	

Взам. инв. No

Подпись и дата

Инв. No подл.

Изм.	Кол.	Лист	N док.	Подпись	Дата
Разработал		--			
Проверил		--			
Н. контроль		--			
ГИП		--			

--

--

--

Стадия	Лист	Листов
РП	-	

План 11-го этажа на отм. +36,300 после реконструкции

ТОО "Poligram" г. Атырау

Формат А3

Обмерочный план 12-ого этажа на отм. +39,750

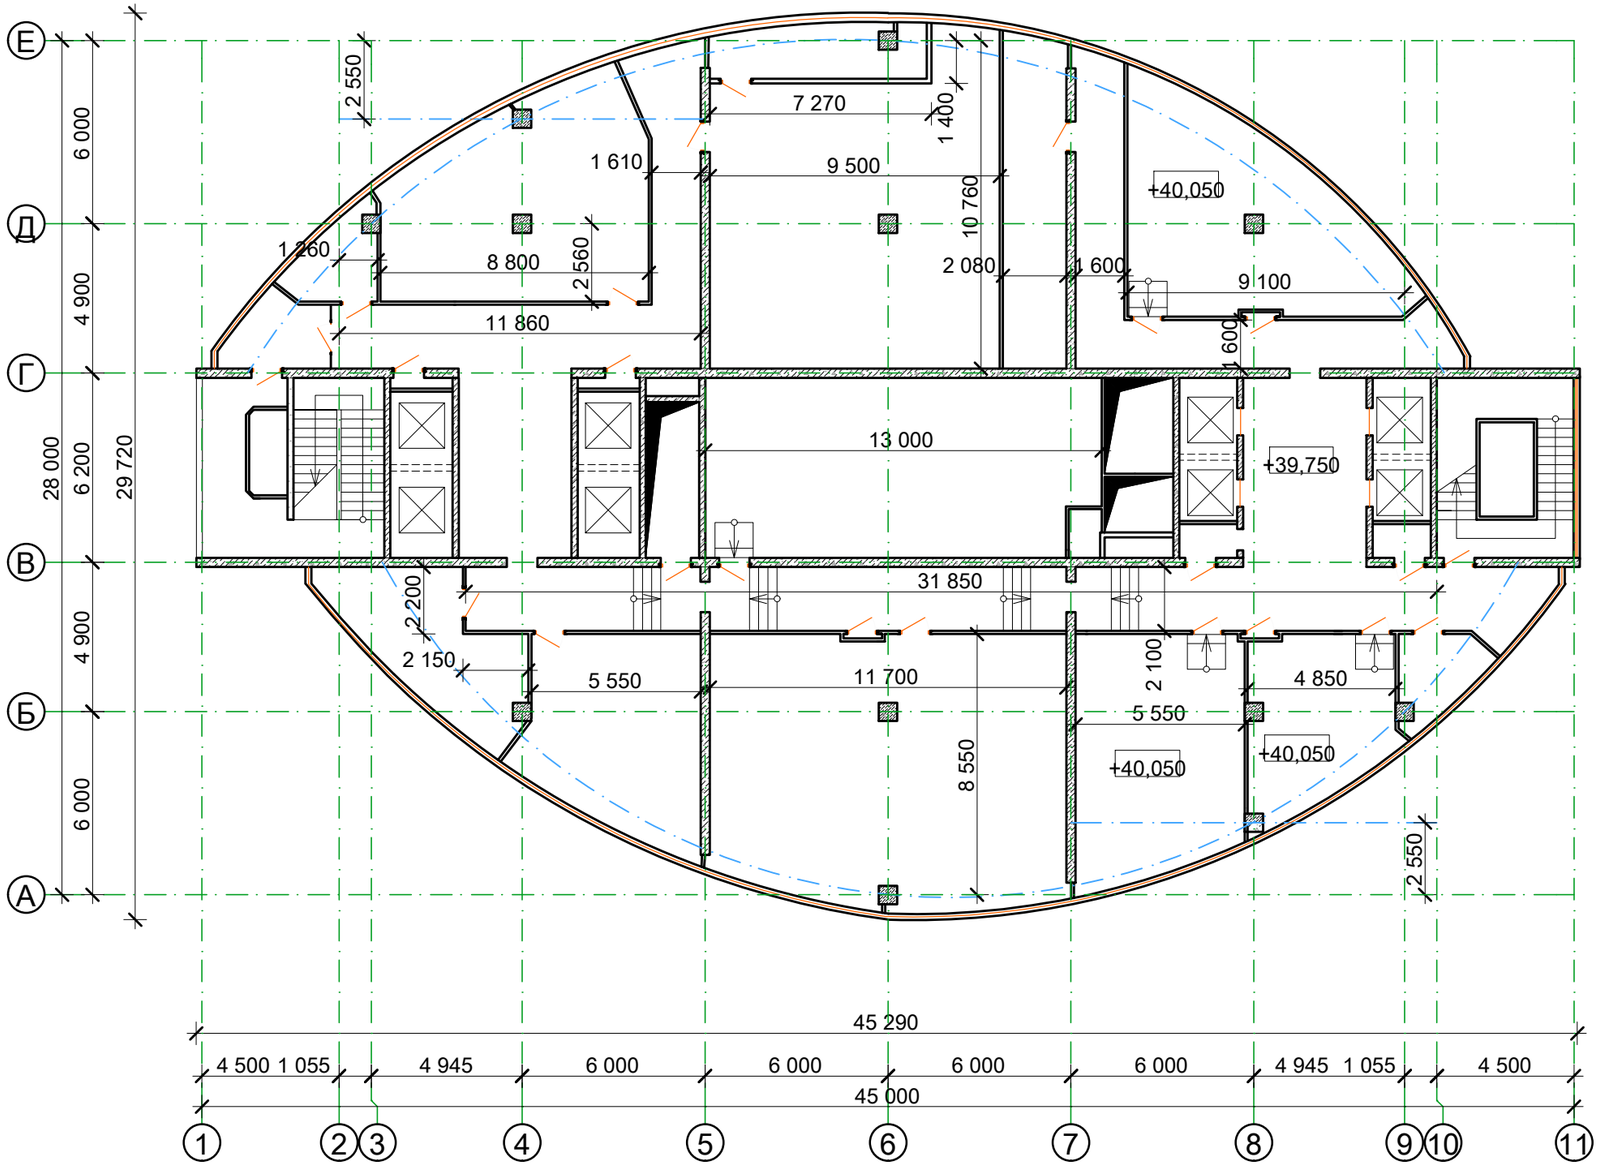

Экспликация помещений 12-го этажа

Номер пом.	Наименование	Площадь, м^2	Кат. поме-щения
1	Курительная	.	.
2	Санитарная сеть	.	.
3	Подсобное помещение	.	.
4	Санитарная сеть	.	.
5	Санитарная сеть	.	.
6	Кабинет	.	.
7	Конференц зал	.	.
8	Буфет	.	.
9	Электрощитовая	.	.
10	Вентшахта	.	.
11	Кабинет	.	.
12	Подсобное помещение	.	.
13	Вентшахта	.	.
14	Подсобное помещение	.	.
15	Электрощитовая	.	.
16	Кабинет	.	.
17	Кабинет	.	.
18	Конференц зал	.	.
19	Кабинет	.	.
20	Кроссовый узел	.	.
21	Кабинет	.	.
	Итого:	######	

Взам. инв. No

Подпись и дата

Инв. No подл.

Изм.	Кол.	Лист	N док.	Подпись	Дата
Разработал		--			
Проверил		--			
Н. контроль		--			
ГИП		--			

--

--

--

Стадия	Лист	Листов
РП	-	

План 12-го этажа на отм. +39,750 после реконструкции

ТОО "Poligram" г. Атырау

Формат А3

Обмерочный план 13-ого этажа на отм. +43,200

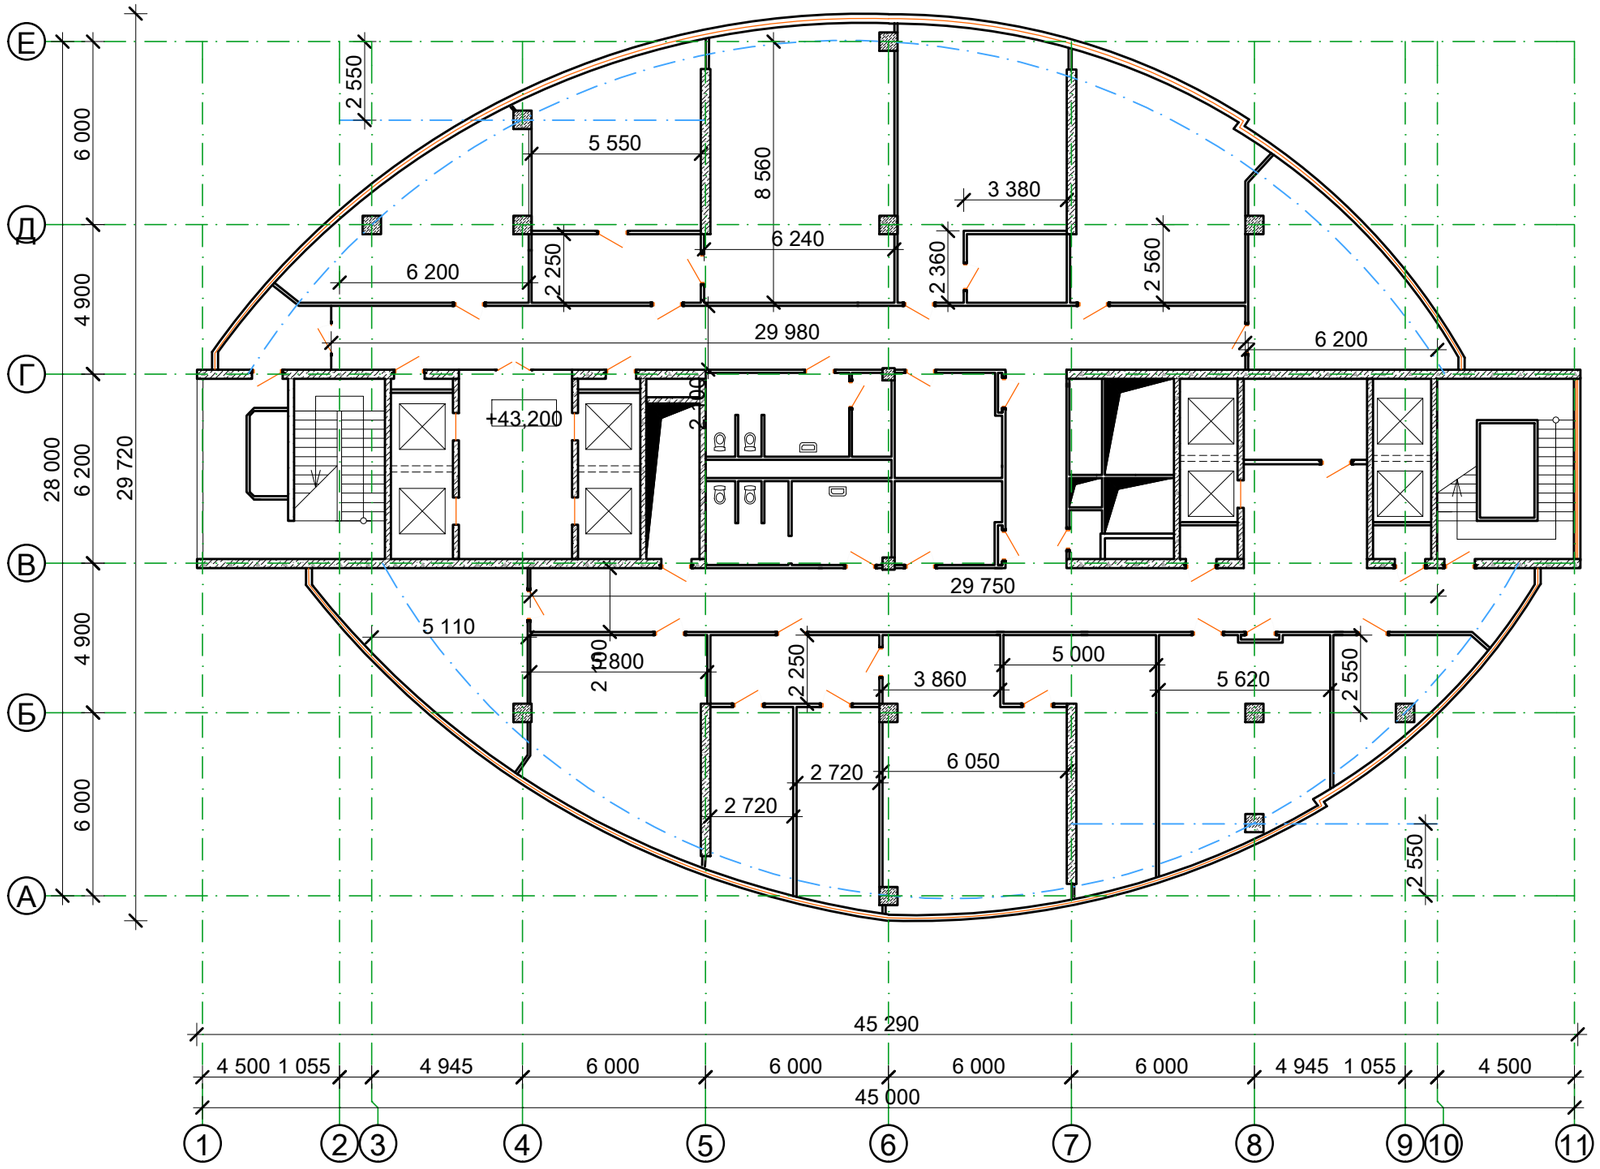

Экспликация помещений 13-го этажа

Номер пом.	Наименование	Площадь, м^2	Кат. поме-щения
1	Курительная	.	.
2	Санитарная сеть	.	.
3	Подсобное помещение	.	.
4	Санитарная сеть	.	.
5	Санитарная сеть	.	.
6	Кабинет	.	.
7	Конференц зал	.	.
8	Буфет	.	.
9	Электрощитовая	.	.
10	Вентшахта	.	.
11	Кабинет	.	.
12	Подсобное помещение	.	.
13	Вентшахта	.	.
14	Подсобное помещение	.	.
15	Электрощитовая	.	.
16	Кабинет	.	.
17	Кабинет	.	.
18	Конференц зал	.	.
19	Кабинет	.	.
20	Кроссовый узел	.	.
21	Кабинет	.	.
	Итого:	######	

Взам. инв. No

Подпись и дата

Инв. No подл.

Изм.	Кол.	Лист	N док.	Подпись	Дата
Разработал		--			
Проверил		--			
Н. контроль		--			
ГИП		--			

--

--

--

Стадия	Лист	Листов
РП	-	

План 13-го этажа на отм. +43,200 после реконструкции

ТОО "Poligram" г. Атырау

Формат А3

Обмерочный план 14-ого этажа на отм. +46,650

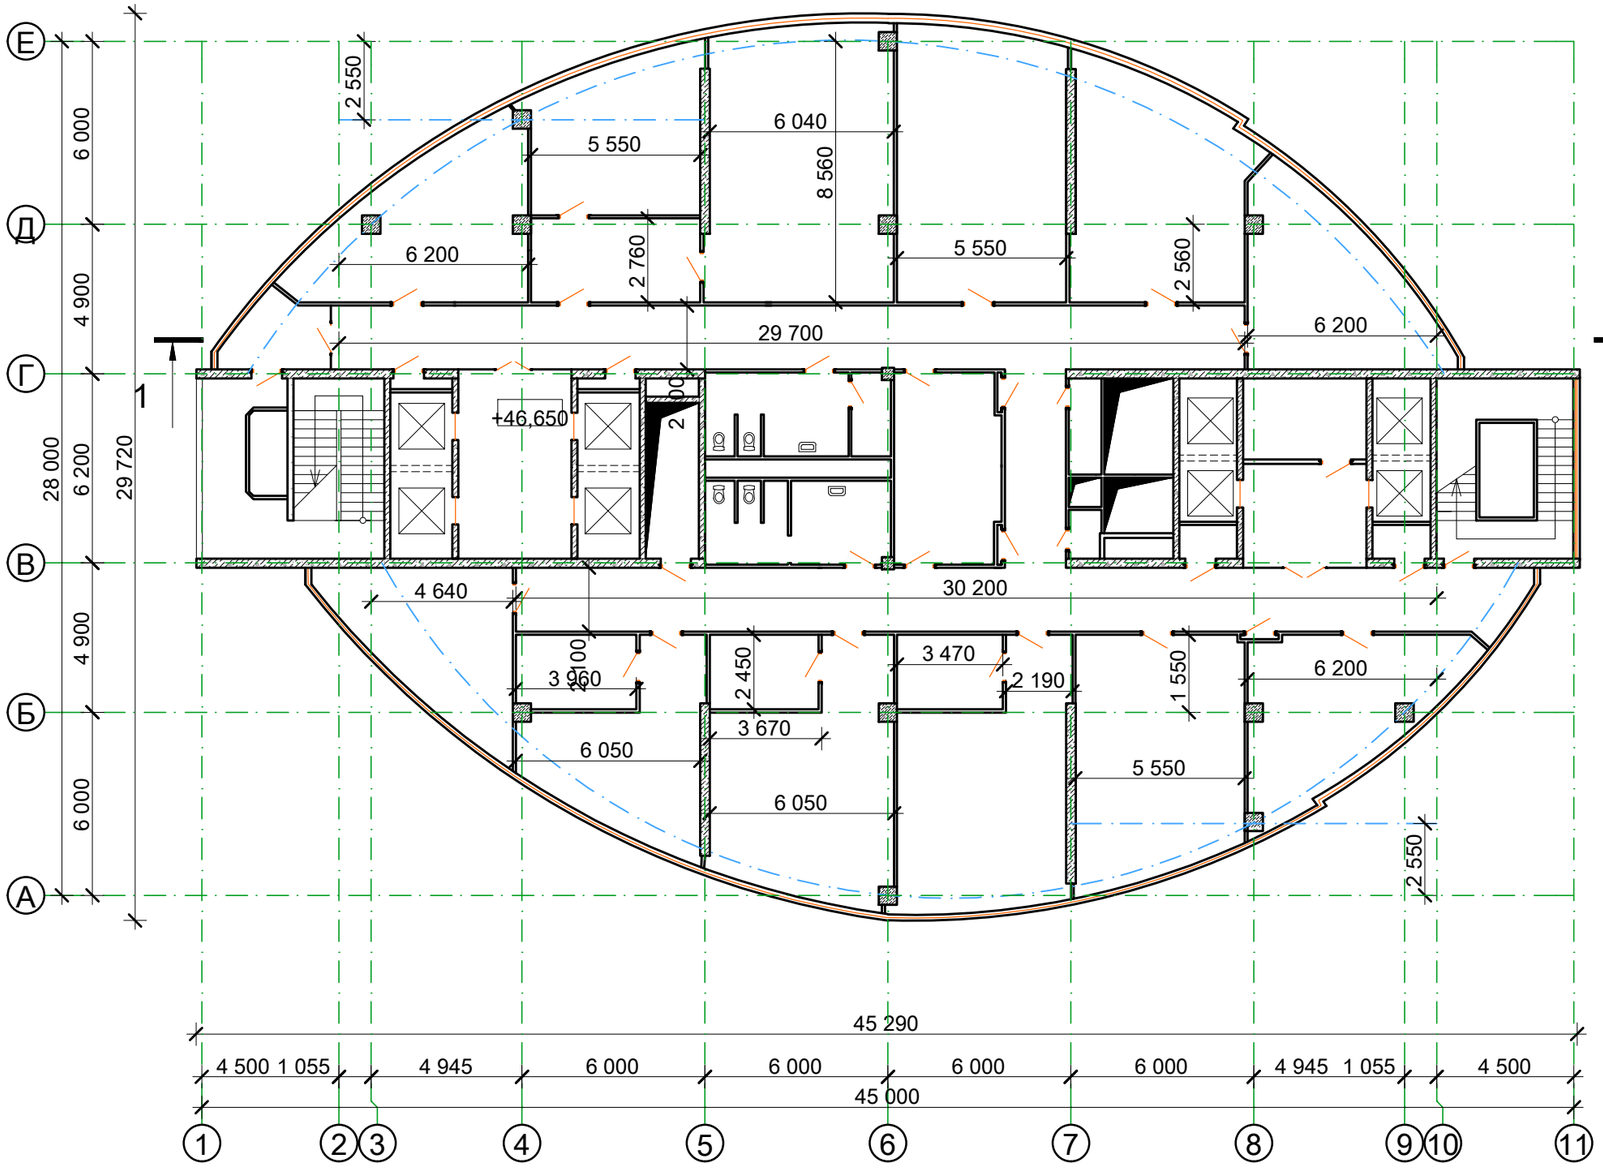

Экспликация помещений 14-го этажа

Номер пом.	Наименование	Площадь, м^2	Кат. поме-щения
1	Курительная	.	.
2	Санитарная сеть	.	.
3	Подсобное помещение	.	.
4	Санитарная сеть	.	.
5	Санитарная сеть	.	.
6	Кабинет	.	.
7	Конференц зал	.	.
8	Буфет	.	.
9	Электрощитовая	.	.
10	Вентшахта	.	.
11	Кабинет	.	.
12	Подсобное помещение	.	.
13	Вентшахта	.	.
14	Подсобное помещение	.	.
15	Электрощитовая	.	.
16	Кабинет	.	.
17	Кабинет	.	.
18	Конференц зал	.	.
19	Кабинет	.	.
20	Кроссовый узел	.	.
21	Кабинет	.	.
	Итого:	######	

Взам. инв. No

Подпись и дата

Инв. No подл.

Изм.	Кол.	Лист	N док.	Подпись	Дата
Разработал		--			
Проверил		--			
Н. контроль		--			
ГИП		--			

--

--

--

Стадия	Лист	Листов
РП	-	

План 14-го этажа на отм. +46,650 после реконструкции

ТОО "Poligram" г. Атырау

Формат А3

Обмерочный план 15-ого этажа на отм. +50,100

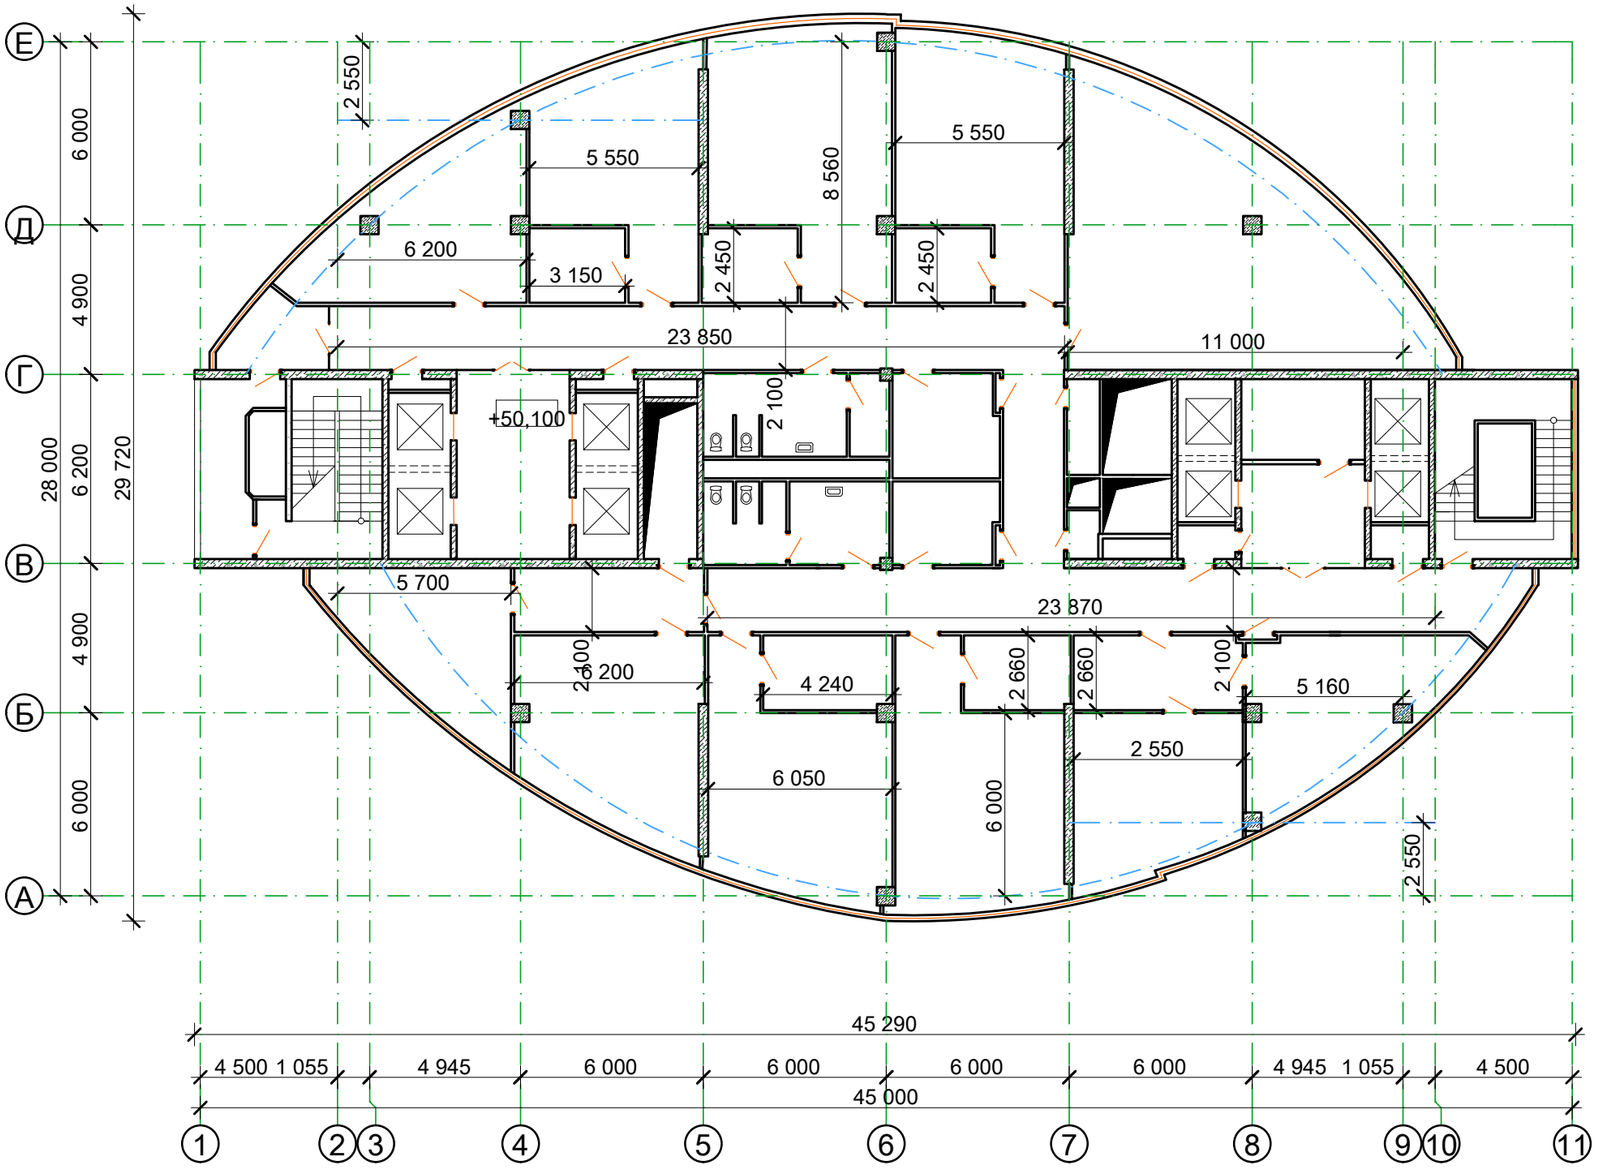

Экспликация помещений 15-го этажа

Номер пом.	Наименование	Площадь, м^2	Кат. поме-щения
1	Курительная	.	.
2	Санитарная сеть	.	.
3	Подсобное помещение	.	.
4	Санитарная сеть	.	.
5	Санитарная сеть	.	.
6	Кабинет	.	.
7	Конференц зал	.	.
8	Буфет	.	.
9	Электрощитовая	.	.
10	Вентшахта	.	.
11	Кабинет	.	.
12	Подсобное помещение	.	.
13	Вентшахта	.	.
14	Подсобное помещение	.	.
15	Электрощитовая	.	.
16	Кабинет	.	.
17	Кабинет	.	.
18	Конференц зал	.	.
19	Кабинет	.	.
20	Кроссовый узел	.	.
21	Кабинет	.	.
	Итого:	######	

Взам. инв. No

Подпись и дата

Инв. No подл.

Изм.	Кол.	Лист	N док.	Подпись	Дата
Разработал		--			
Проверил		--			
Н. контроль		--			
ГИП		--			

--

--

--

Стадия	Лист	Листов
РП	-	

План 15-го этажа на отм. +50,100 после реконструкции

ТОО "Poligram" г. Атырау

Формат А3

Обмерочный план 16-ого этажа на отм. +53,550

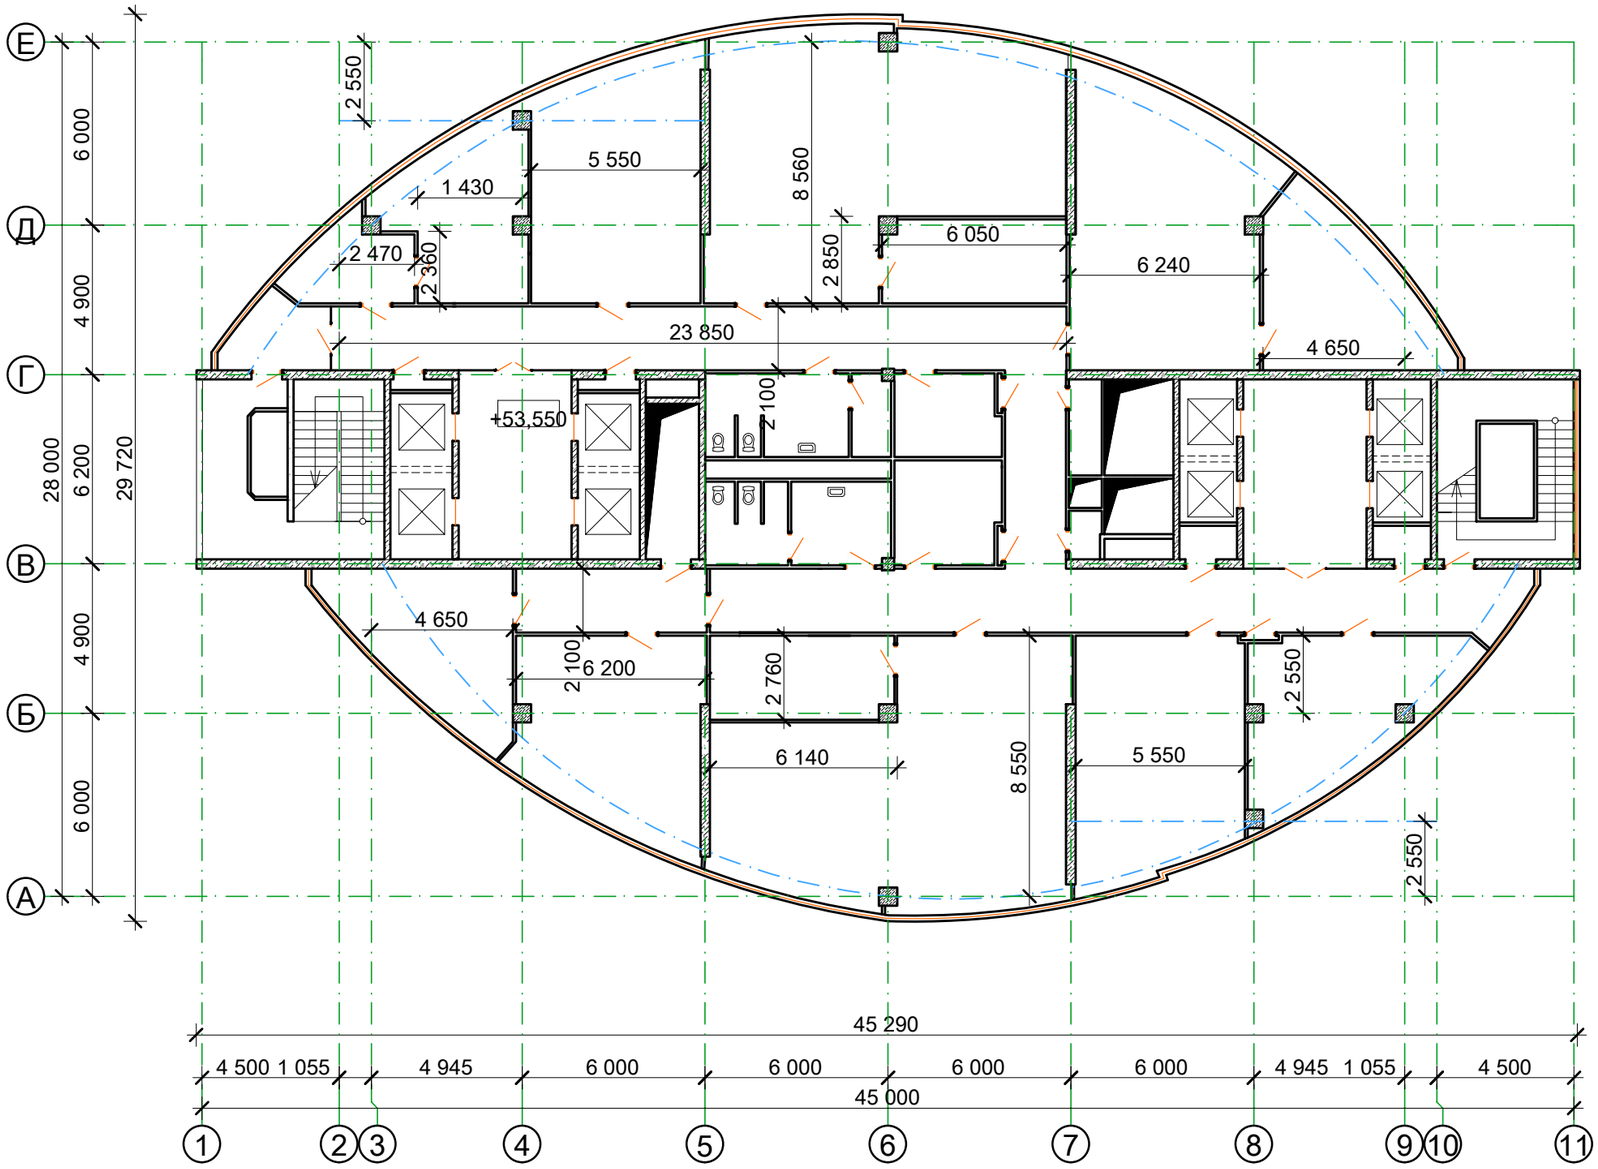

Экспликация помещений 16-го этажа

Номер пом.	Наименование	Площадь, м^2	Кат. поме-щения
1	Курительная	·	·
2	Санитарная сеть	·	·
3	Подсобное помещение	·	·
4	Санитарная сеть	·	·
5	Санитарная сеть	·	·
6	Кабинет	·	·
7	Конференц зал	·	·
8	Буфет	·	·
9	Электрощитовая	·	·
10	Вентшахта	·	·
11	Кабинет	·	·
12	Подсобное помещение	·	·
13	Вентшахта	·	·
14	Подсобное помещение	·	·
15	Электрощитовая	·	·
16	Кабинет	·	·
17	Кабинет	·	·
18	Конференц зал	·	·
19	Кабинет	·	·
20	Кроссовый узел	·	·
21	Кабинет	·	·
	Итого:	######	

Взам. инв. No

Подпись и дата

Инв. No подл.

Изм.	Кол.	Лист	N док.	Подпись	Дата
Разработал		--			
Проверил		--			
Н. контроль		--			
ГИП		--			

--

--

--

Стадия	Лист	Листов
РП	-	

План 16-го этажа на отм. +53,550 после реконструкции

ТОО "Poligram" г. Атырау

Формат А3

Обмерочный план 17-ого этажа на отм. +57,000

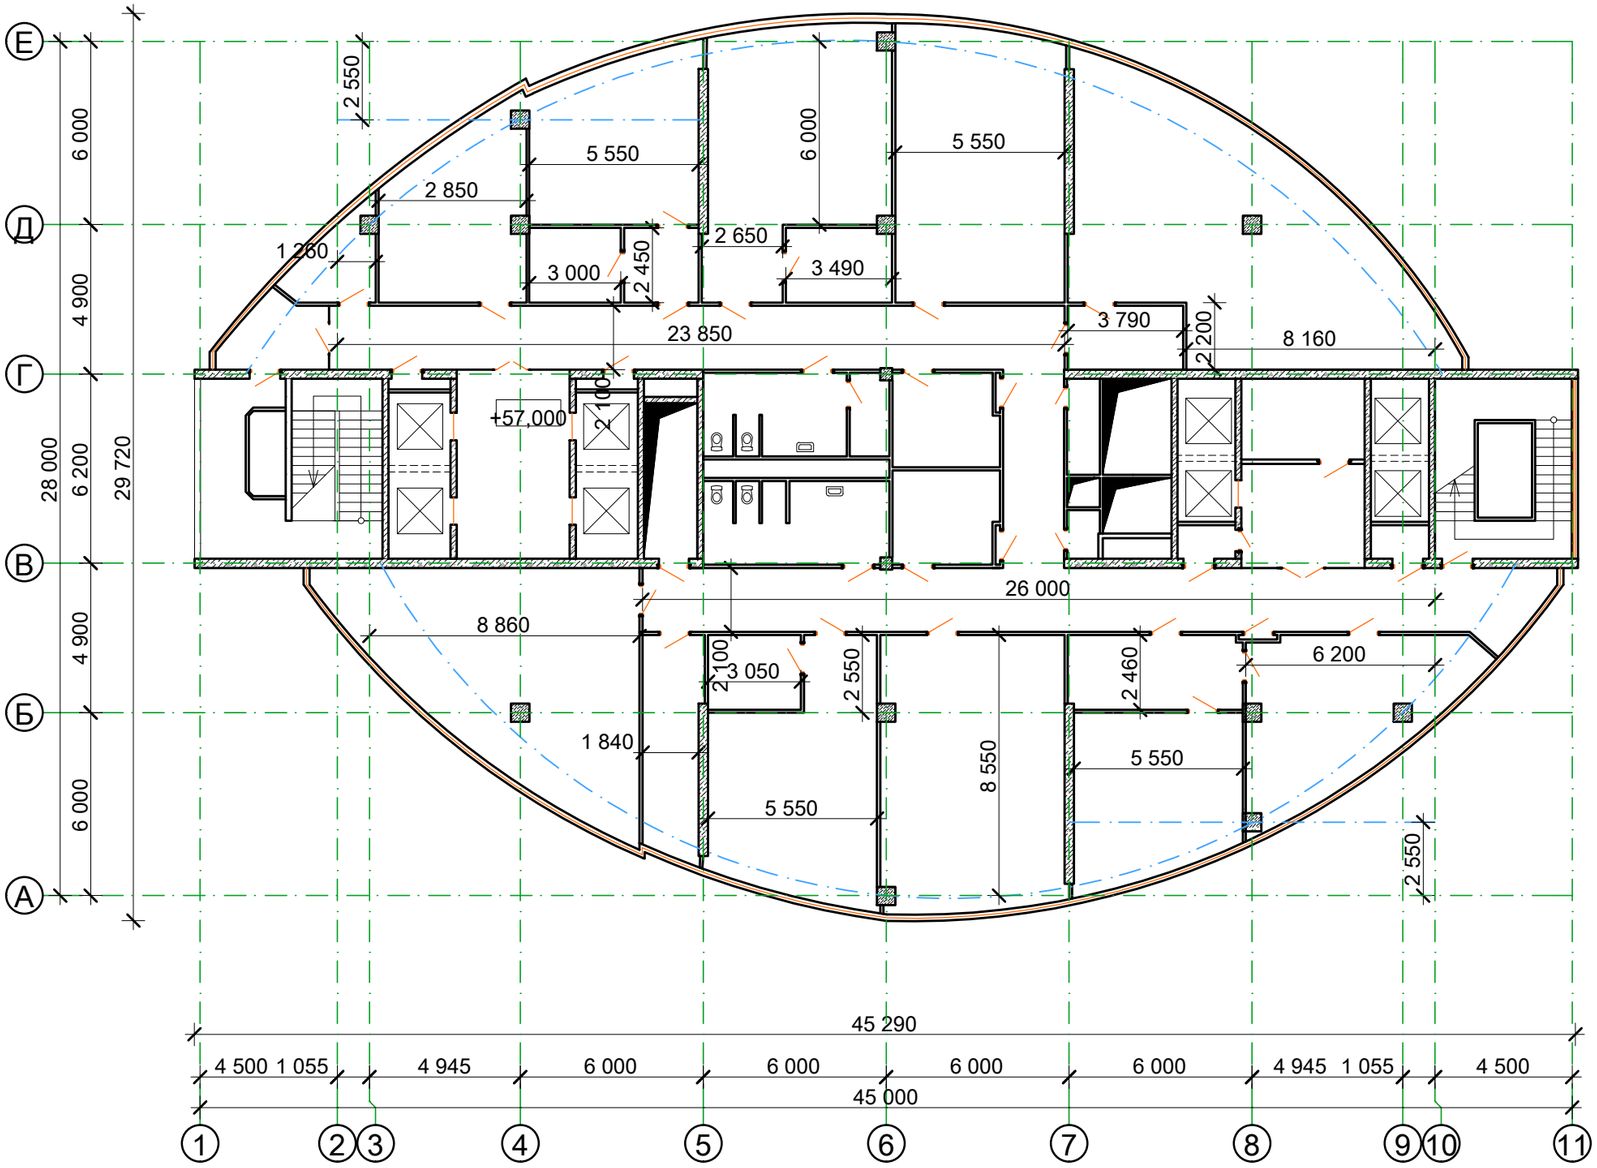

Экспликация помещений 17-го этажа

Номер пом.	Наименование	Площадь, м^2	Кат. поме-щения
1	Курительная	.	.
2	Санитарная сеть	.	.
3	Подсобное помещение	.	.
4	Санитарная сеть	.	.
5	Санитарная сеть	.	.
6	Кабинет	.	.
7	Конференц зал	.	.
8	Буфет	.	.
9	Электрощитовая	.	.
10	Вентшахта	.	.
11	Кабинет	.	.
12	Подсобное помещение	.	.
13	Вентшахта	.	.
14	Подсобное помещение	.	.
15	Электрощитовая	.	.
16	Кабинет	.	.
17	Кабинет	.	.
18	Конференц зал	.	.
19	Кабинет	.	.
20	Кроссовый узел	.	.
21	Кабинет	.	.
	Итого:	######	

Взам. инв. No

Подпись и дата

Инв. No подл.

Изм.	Кол.	Лист	N док.	Подпись	Дата
Разработал		--			
Проверил		--			
Н. контроль		--			
ГИП		--			

--

--

--

Стадия	Лист	Листов
РП	-	

План 17-го этажа на отм. +57,000 после реконструкции

ТОО "Poligram" г. Атырау

Формат А3

Обмерочный план 18-ого этажа на отм. +60,450

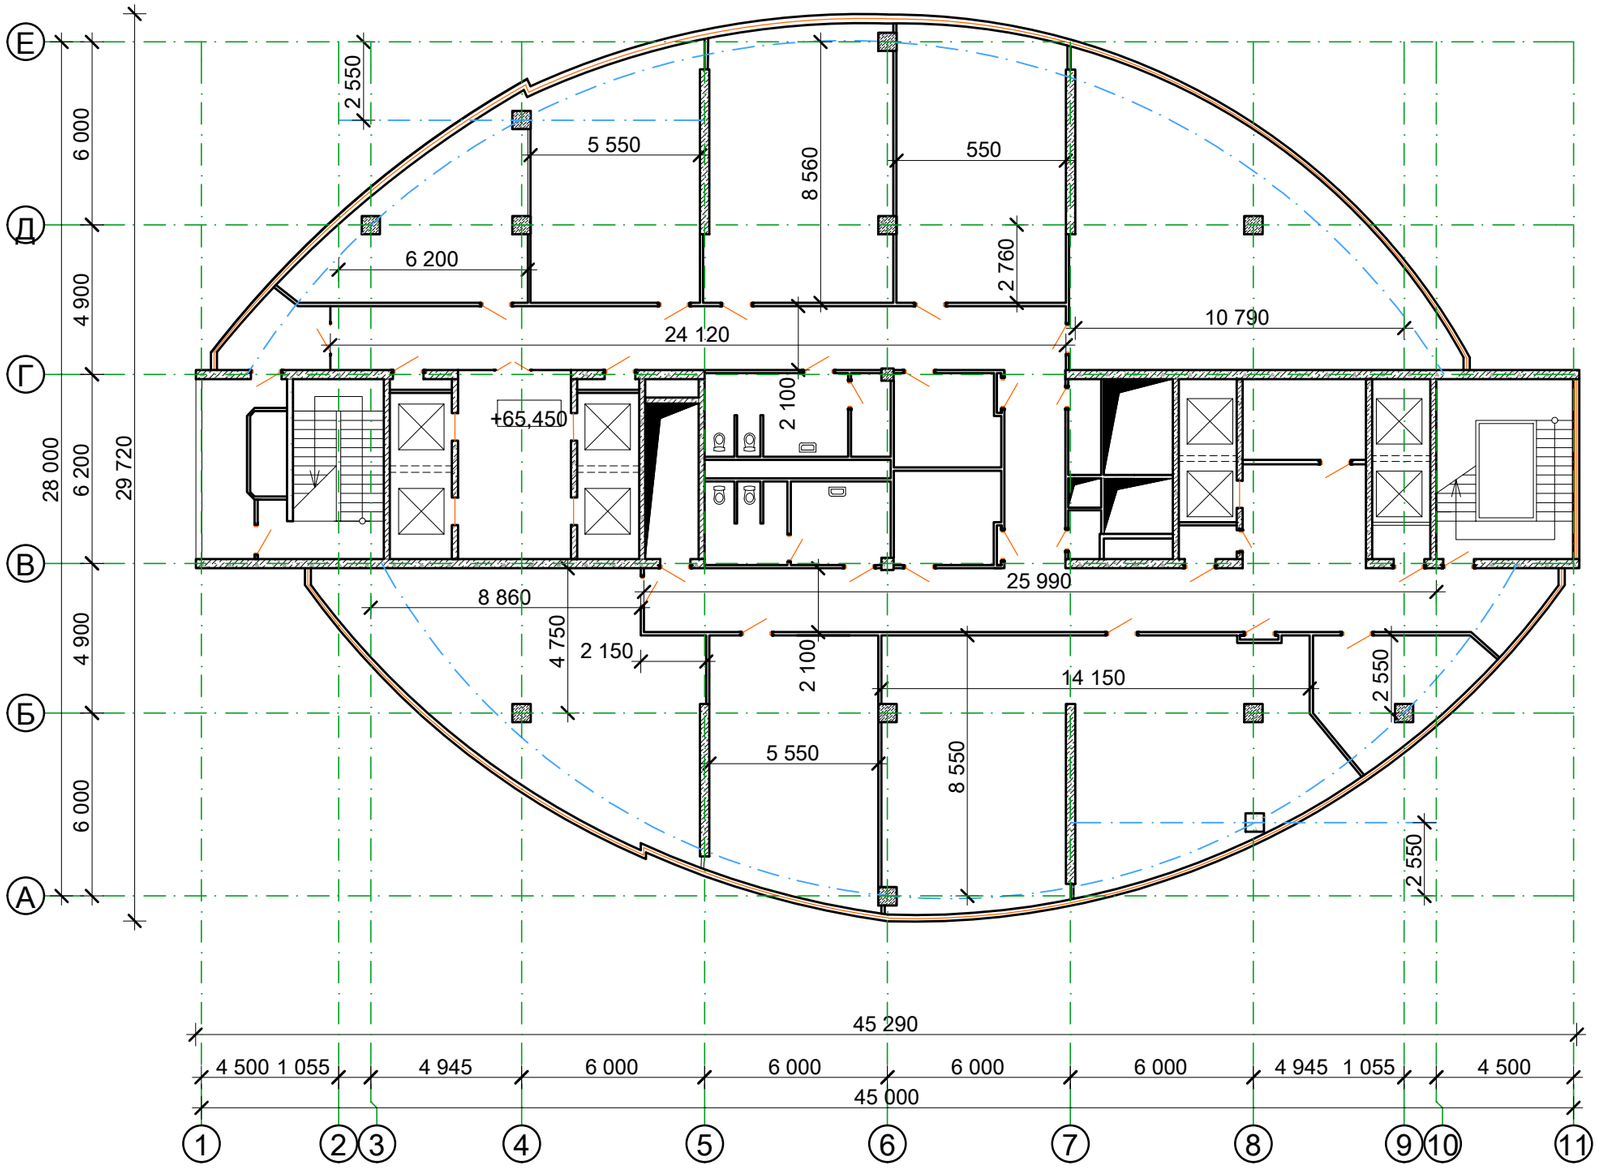

Экспликация помещений 18-го этажа

Номер пом.	Наименование	Площадь, м^2	Кат. поме-щения
1	Курительная	.	.
2	Санитарная сеть	.	.
3	Подсобное помещение	.	.
4	Санитарная сеть	.	.
5	Санитарная сеть	.	.
6	Кабинет	.	.
7	Конференц зал	.	.
8	Буфет	.	.
9	Электрощитовая	.	.
10	Вентшахта	.	.
11	Кабинет	.	.
12	Подсобное помещение	.	.
13	Вентшахта	.	.
14	Подсобное помещение	.	.
15	Электрощитовая	.	.
16	Кабинет	.	.
17	Кабинет	.	.
18	Конференц зал	.	.
19	Кабинет	.	.
20	Кроссовый узел	.	.
21	Кабинет	.	.
	Итого:	######	

Взам. инв. No

Подпись и дата

Инв. No подл.

Изм.	Кол.	Лист	N док.	Подпись	Дата
Разработал		--			
Проверил		--			
Н. контроль		--			
ГИП		--			

--

--

--

Стадия	Лист	Листов
РП	-	

План 18-ого этажа на отм. +60,450 после реконструкции

ТОО "Poligram" г. Атырау

Формат А3

Обмерочный план 19-ого этажа на отм. +63,900

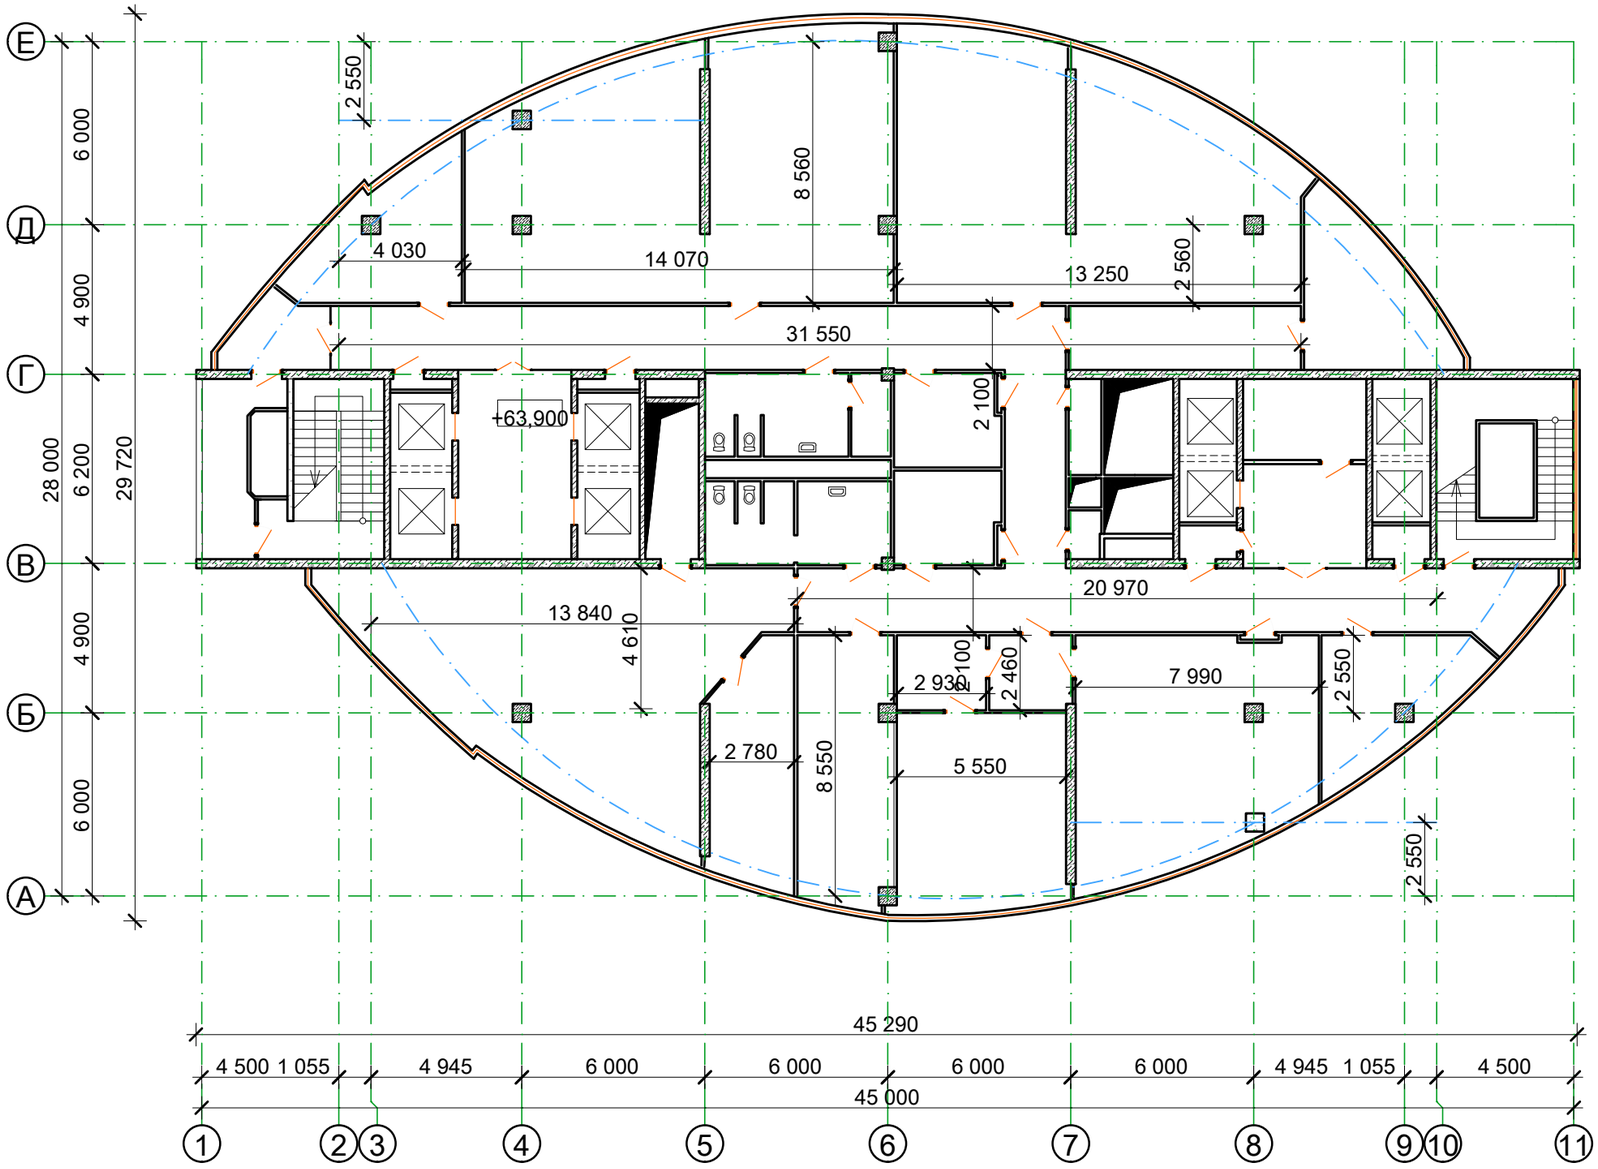

Экспликация помещений 19-го этажа

Номер пом.	Наименование	Площадь, м^2	Кат. поме-щения
1	Курительная	.	.
2	Санитарная сеть	.	.
3	Подсобное помещение	.	.
4	Санитарная сеть	.	.
5	Санитарная сеть	.	.
6	Кабинет	.	.
7	Конференц зал	.	.
8	Буфет	.	.
9	Электрощитовая	.	.
10	Вентшахта	.	.
11	Кабинет	.	.
12	Подсобное помещение	.	.
13	Вентшахта	.	.
14	Подсобное помещение	.	.
15	Электрощитовая	.	.
16	Кабинет	.	.
17	Кабинет	.	.
18	Конференц зал	.	.
19	Кабинет	.	.
20	Кроссовый узел	.	.
21	Кабинет	.	.
	Итого:	######	

Взам. инв. No

Подпись и дата

Инв. No подл.

Изм.	Кол.	Лист	N док.	Подпись	Дата
Разработал		--			
Проверил		--			
Н. контроль		--			
ГИП		--			

--

--

--

Стадия	Лист	Листов
РП	-	

План 19-го этажа на отм. +63,900 после реконструкции

ТОО "Poligram" г. Атырау

Формат А3

Обмерочный план 20-ого этажа на отм. +67,350

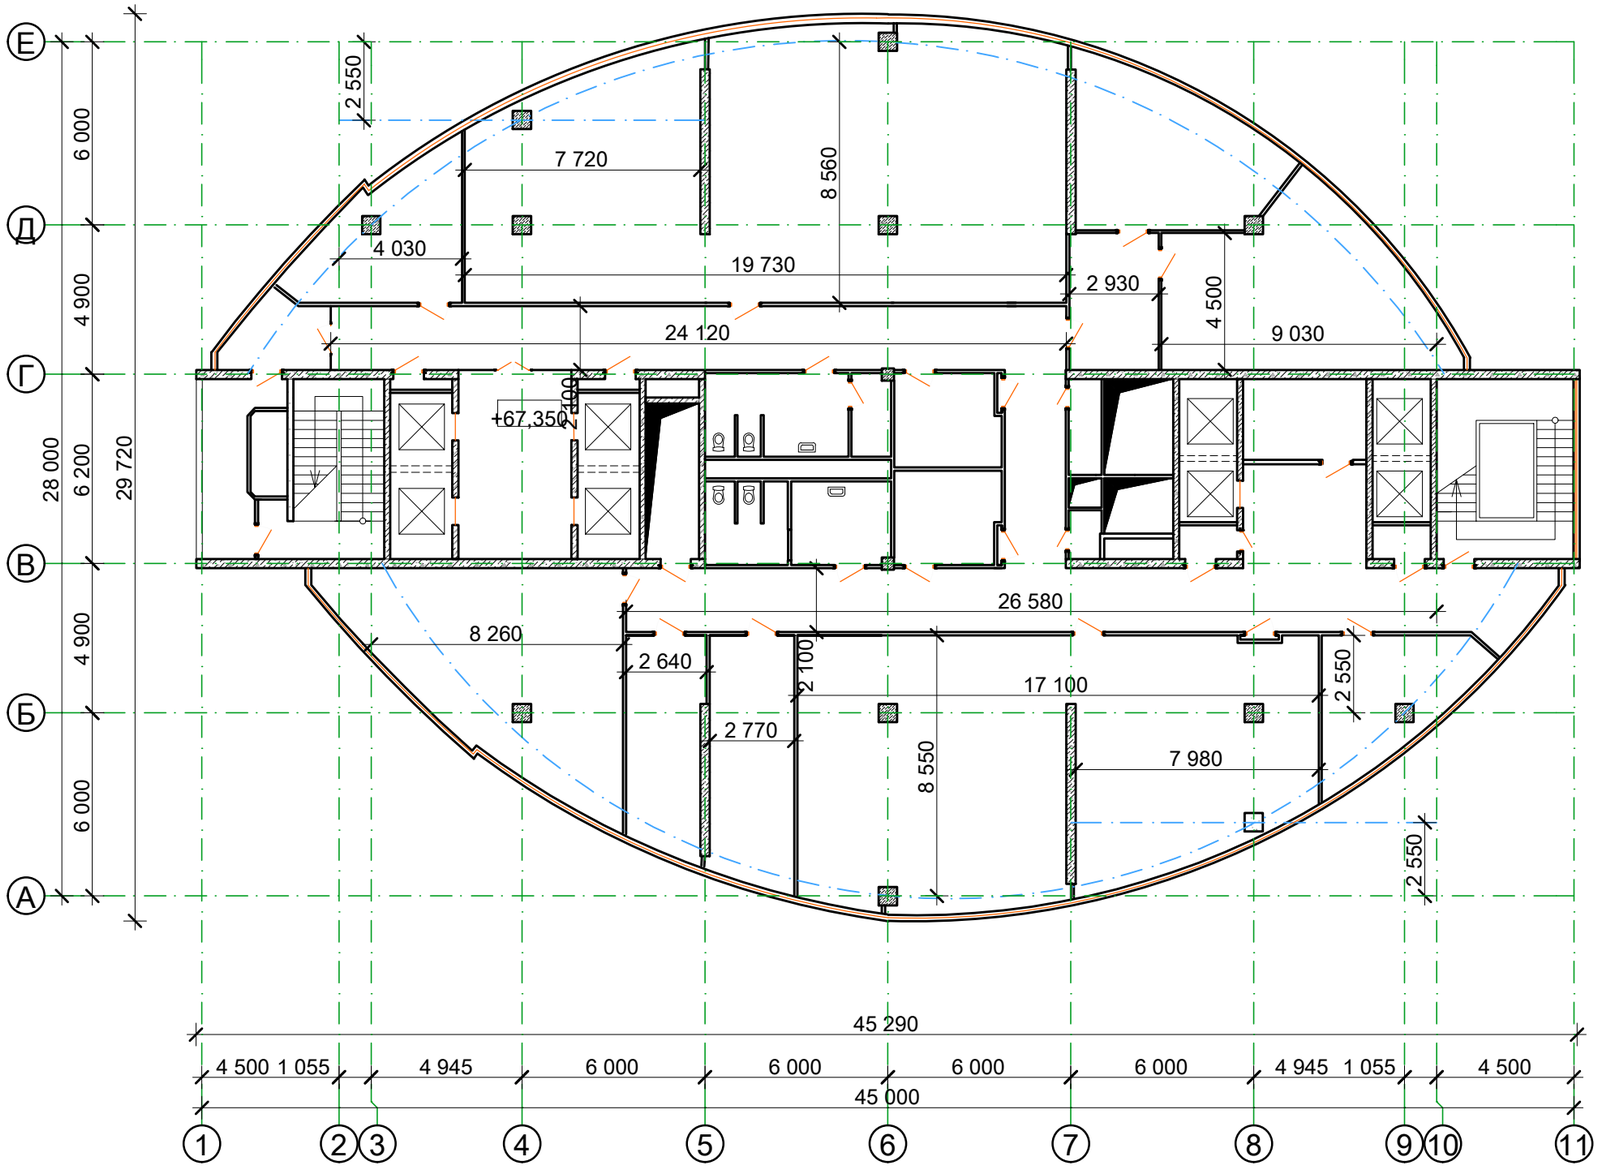

Экспликация помещений 20-го этажа

Номер пом.	Наименование	Площадь, м^2	Кат. поме-щения
1	Курительная	.	.
2	Санитарная сеть	.	.
3	Подсобное помещение	.	.
4	Санитарная сеть	.	.
5	Санитарная сеть	.	.
6	Кабинет	.	.
7	Конференц зал	.	.
8	Буфет	.	.
9	Электрощитовая	.	.
10	Вентшахта	.	.
11	Кабинет	.	.
12	Подсобное помещение	.	.
13	Вентшахта	.	.
14	Подсобное помещение	.	.
15	Электрощитовая	.	.
16	Кабинет	.	.
17	Кабинет	.	.
18	Конференц зал	.	.
19	Кабинет	.	.
20	Кроссовый узел	.	.
21	Кабинет	.	.
	Итого:	######	

Взам. инв. No

Подпись и дата

Инв. No подл.

Изм.	Кол.	Лист	N док.	Подпись	Дата
Разработал		--			
Проверил		--			
Н. контроль		--			
ГИП		--			

--

--

--

Стадия	Лист	Листов
РП	-	

План 21-го этажа на отм. +67,350 после реконструкции

ТОО "Poligram" г. Атырау

Формат А3

Обмерочный план 21-ого этажа на отм. +70,800

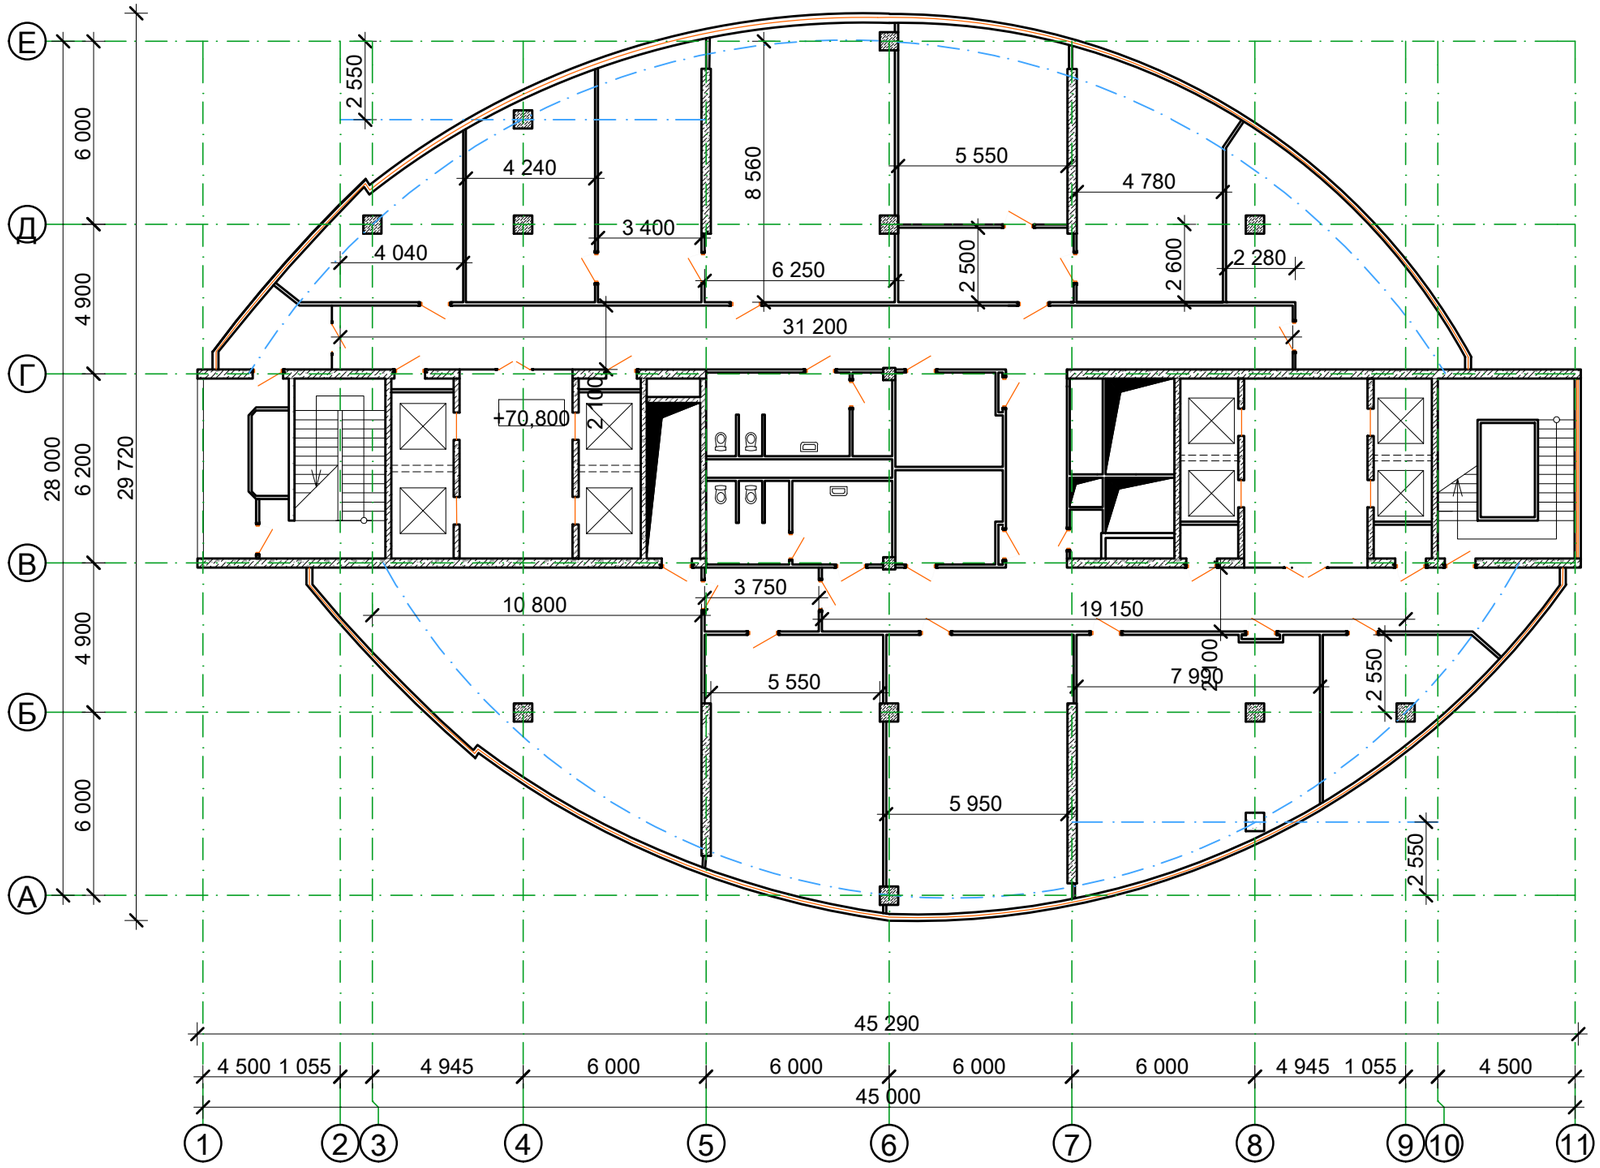

Экспликация помещений 21-го этажа

Номер пом.	Наименование	Площадь, $м^2$	Кат. поме-щения
1	Курительная	.	.
2	Санитарная сеть	.	.
3	Подсобное помещение	.	.
4	Санитарная сеть	.	.
5	Санитарная сеть	.	.
6	Кабинет	.	.
7	Конференц зал	.	.
8	Буфет	.	.
9	Электрощитовая	.	.
10	Вентшахта	.	.
11	Кабинет	.	.
12	Подсобное помещение	.	.
13	Вентшахта	.	.
14	Подсобное помещение	.	.
15	Электрощитовая	.	.
16	Кабинет	.	.
17	Кабинет	.	.
18	Конференц зал	.	.
19	Кабинет	.	.
20	Кроссовый узел	.	.
21	Кабинет	.	.
	Итого:	######	

Взам. инв. No

Подпись и дата

Инв. No подл.

Изм.	Кол.	Лист	N док.	Подпись	Дата
Разработал		--			
Проверил		--			
Н. контроль		--			
ГИП		--			

--

--

--

Стадия	Лист	Листов
РП	-	

План 21-го этажа на отм. +70,800 после реконструкции

ТОО "Poligram" г. Атырау

Формат А3

Обмерочный план 22-ого этажа на отм. +74,250

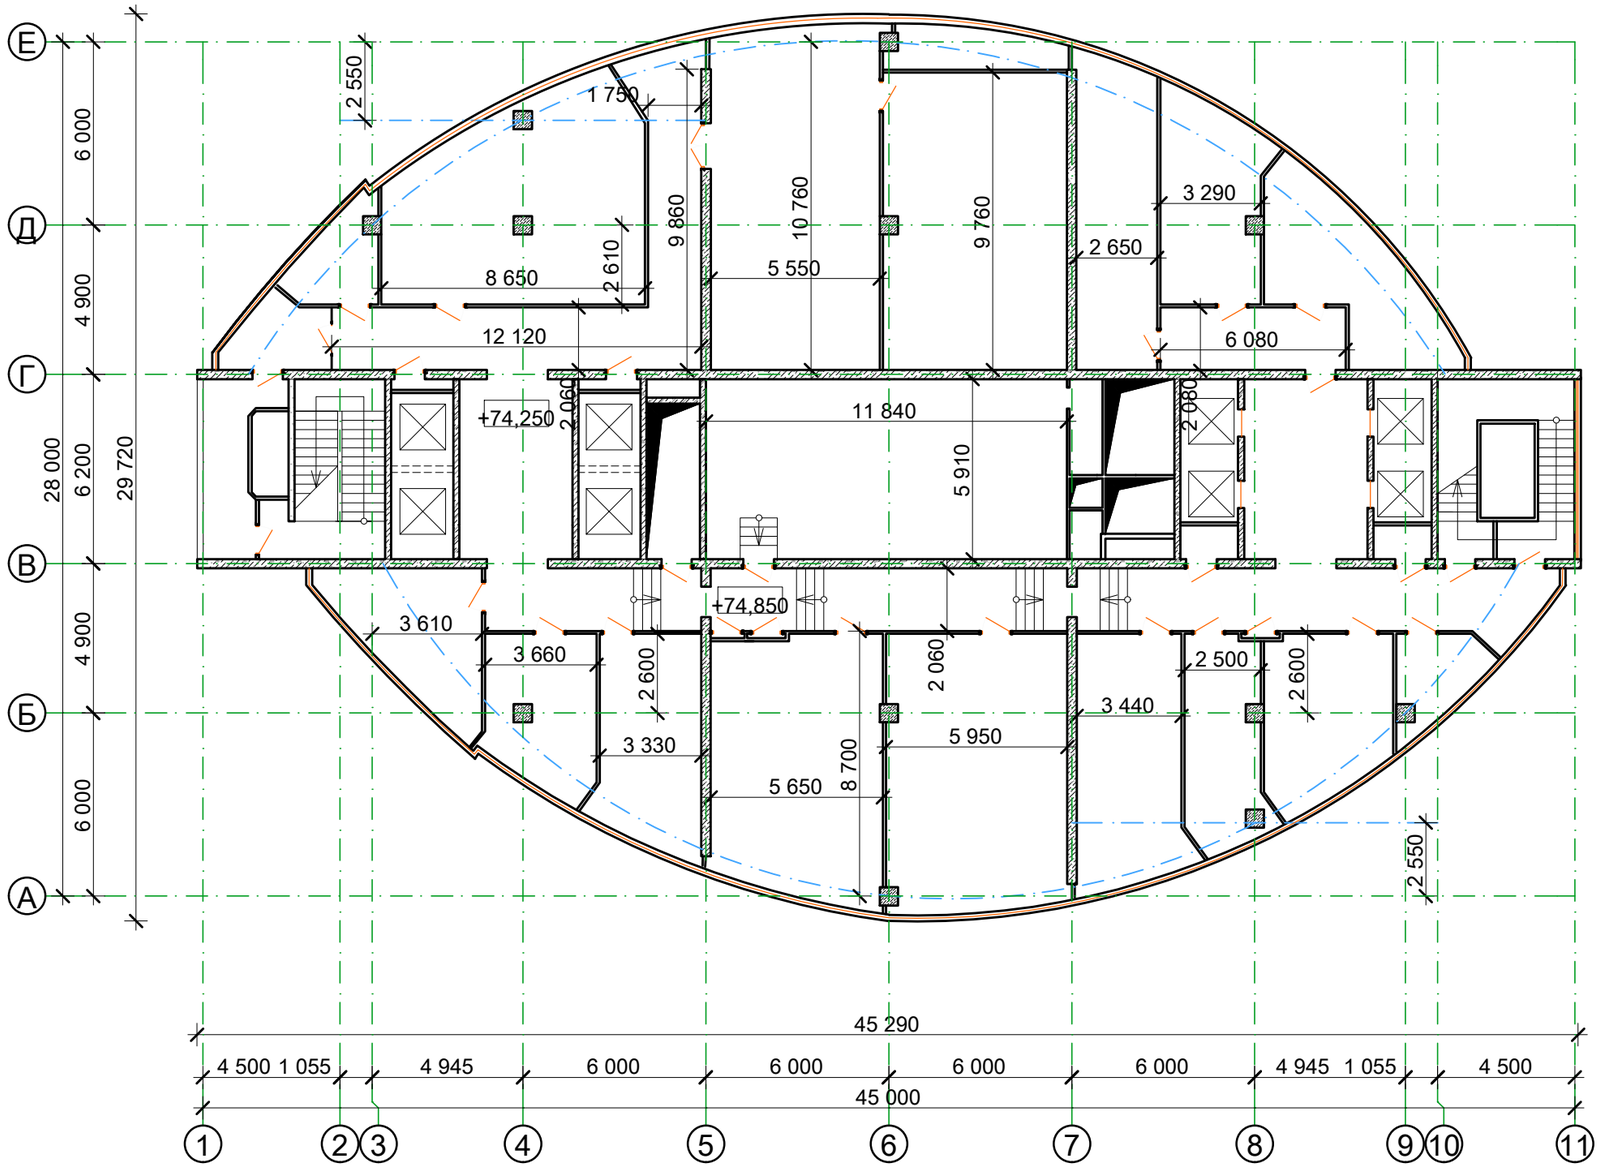

Экспликация помещений 22-го этажа

Номер пом.	Наименование	Площадь, м^2	Кат. поме-щения
1	Курительная	.	.
2	Санитарная сеть	.	.
3	Подсобное помещение	.	.
4	Санитарная сеть	.	.
5	Санитарная сеть	.	.
6	Кабинет	.	.
7	Конференц зал	.	.
8	Буфет	.	.
9	Электрощитовая	.	.
10	Вентшахта	.	.
11	Кабинет	.	.
12	Подсобное помещение	.	.
13	Вентшахта	.	.
14	Подсобное помещение	.	.
15	Электрощитовая	.	.
16	Кабинет	.	.
17	Кабинет	.	.
18	Конференц зал	.	.
19	Кабинет	.	.
20	Кроссовый узел	.	.
21	Кабинет	.	.
	Итого:	######	

Взам. инв. No

Подпись и дата

Инв. No подл.

Изм.	Кол.	Лист	N док.	Подпись	Дата
Разработал		--			
Проверил		--			
Н. контроль		--			
ГИП		--			

--

--

--

Стадия	Лист	Листов
РП	-	

План 22-го этажа на отм. +74,250 после реконструкции

ТОО "Poligram" г. Атырау

Формат А3

Обмерочный план 23-ого этажа на отм. +77,700

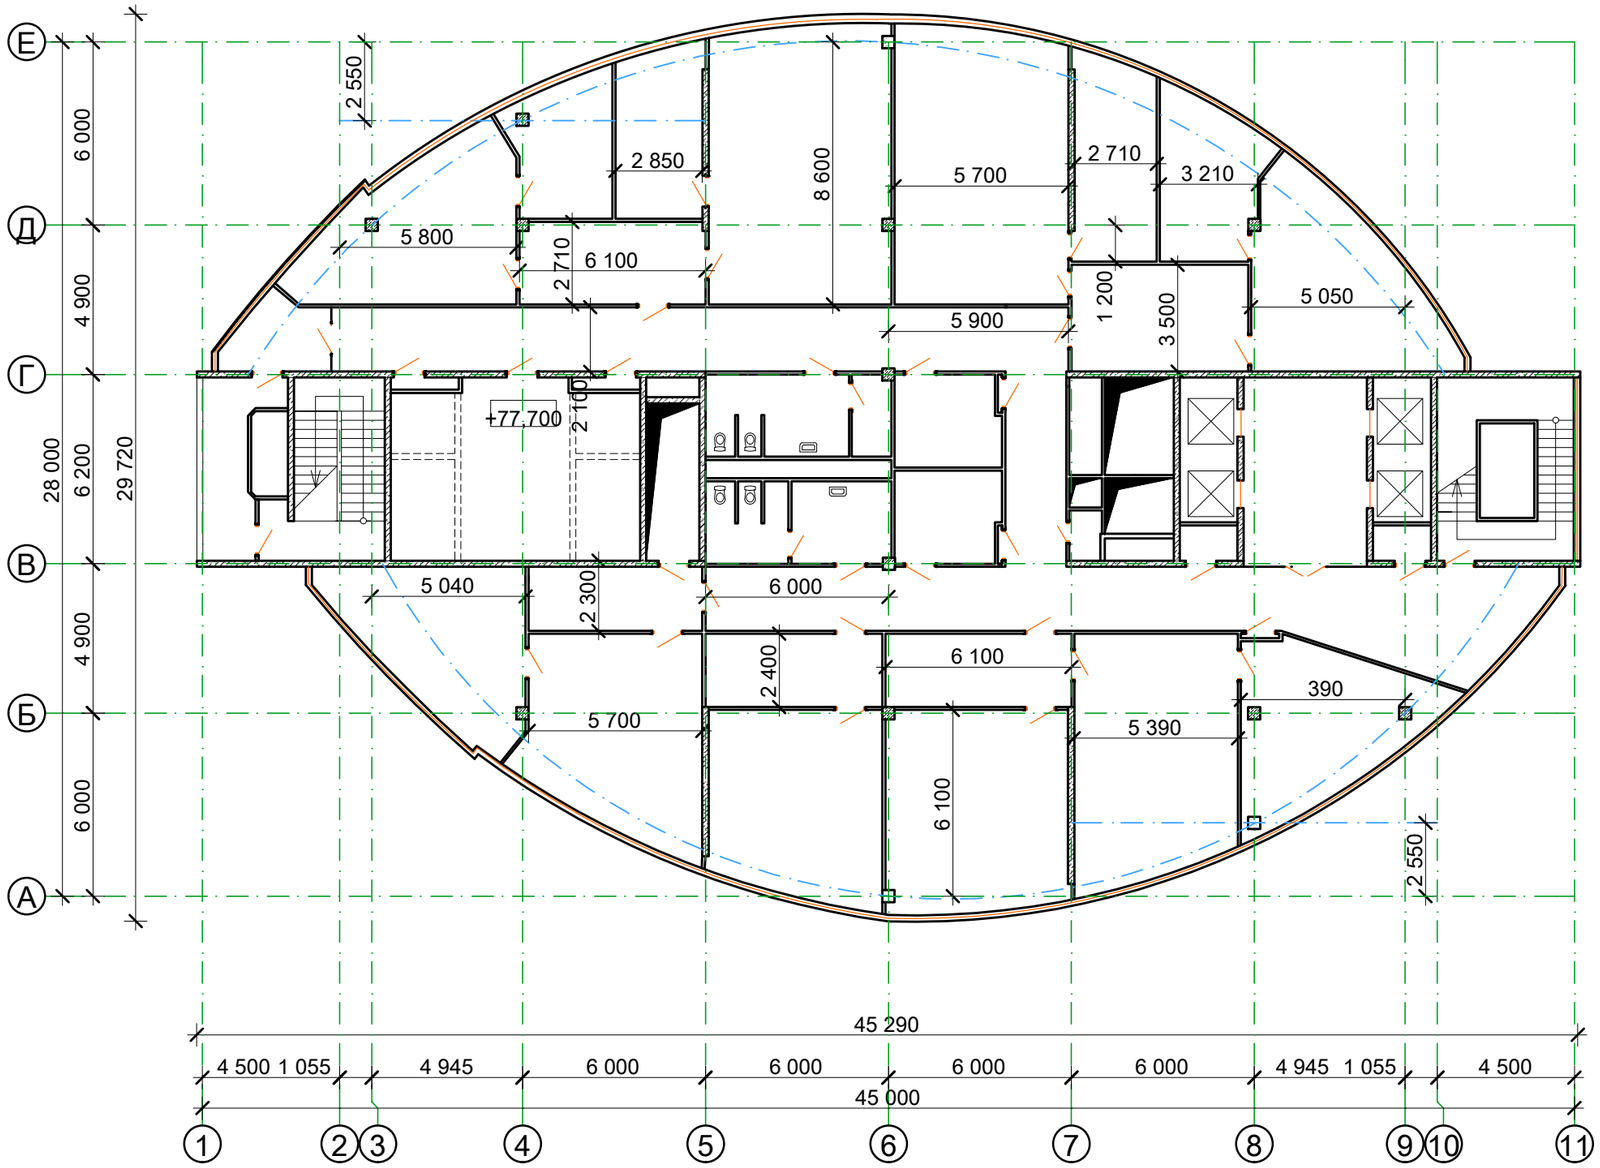

Экспликация помещений 23-го этажа

Номер пом.	Наименование	Площадь, м^2	Кат. поме-щения
1	Курительная	.	.
2	Санитарная сеть	.	.
3	Подсобное помещение	.	.
4	Санитарная сеть	.	.
5	Санитарная сеть	.	.
6	Кабинет	.	.
7	Конференц зал	.	.
8	Буфет	.	.
9	Электрощитовая	.	.
10	Вентшахта	.	.
11	Кабинет	.	.
12	Подсобное помещение	.	.
13	Вентшахта	.	.
14	Подсобное помещение	.	.
15	Электрощитовая	.	.
16	Кабинет	.	.
17	Кабинет	.	.
18	Конференц зал	.	.
19	Кабинет	.	.
20	Кроссовый узел	.	.
21	Кабинет	.	.
	Итого:	######	

Взам. инв. No

Подпись и дата

Инв. No подл.

Изм.	Кол.	Лист	N док.	Подпись	Дата
Разработал		--			
Проверил		--			
Н. контроль		--			
ГИП		--			

--

--

--

Стадия	Лист	Листов
РП	-	

План 23-го этажа на отм. +77,700 после реконструкции

ТОО "Poligram" г. Атырау

Формат А3

Обмерочный план 24-ого этажа на отм. +81,500

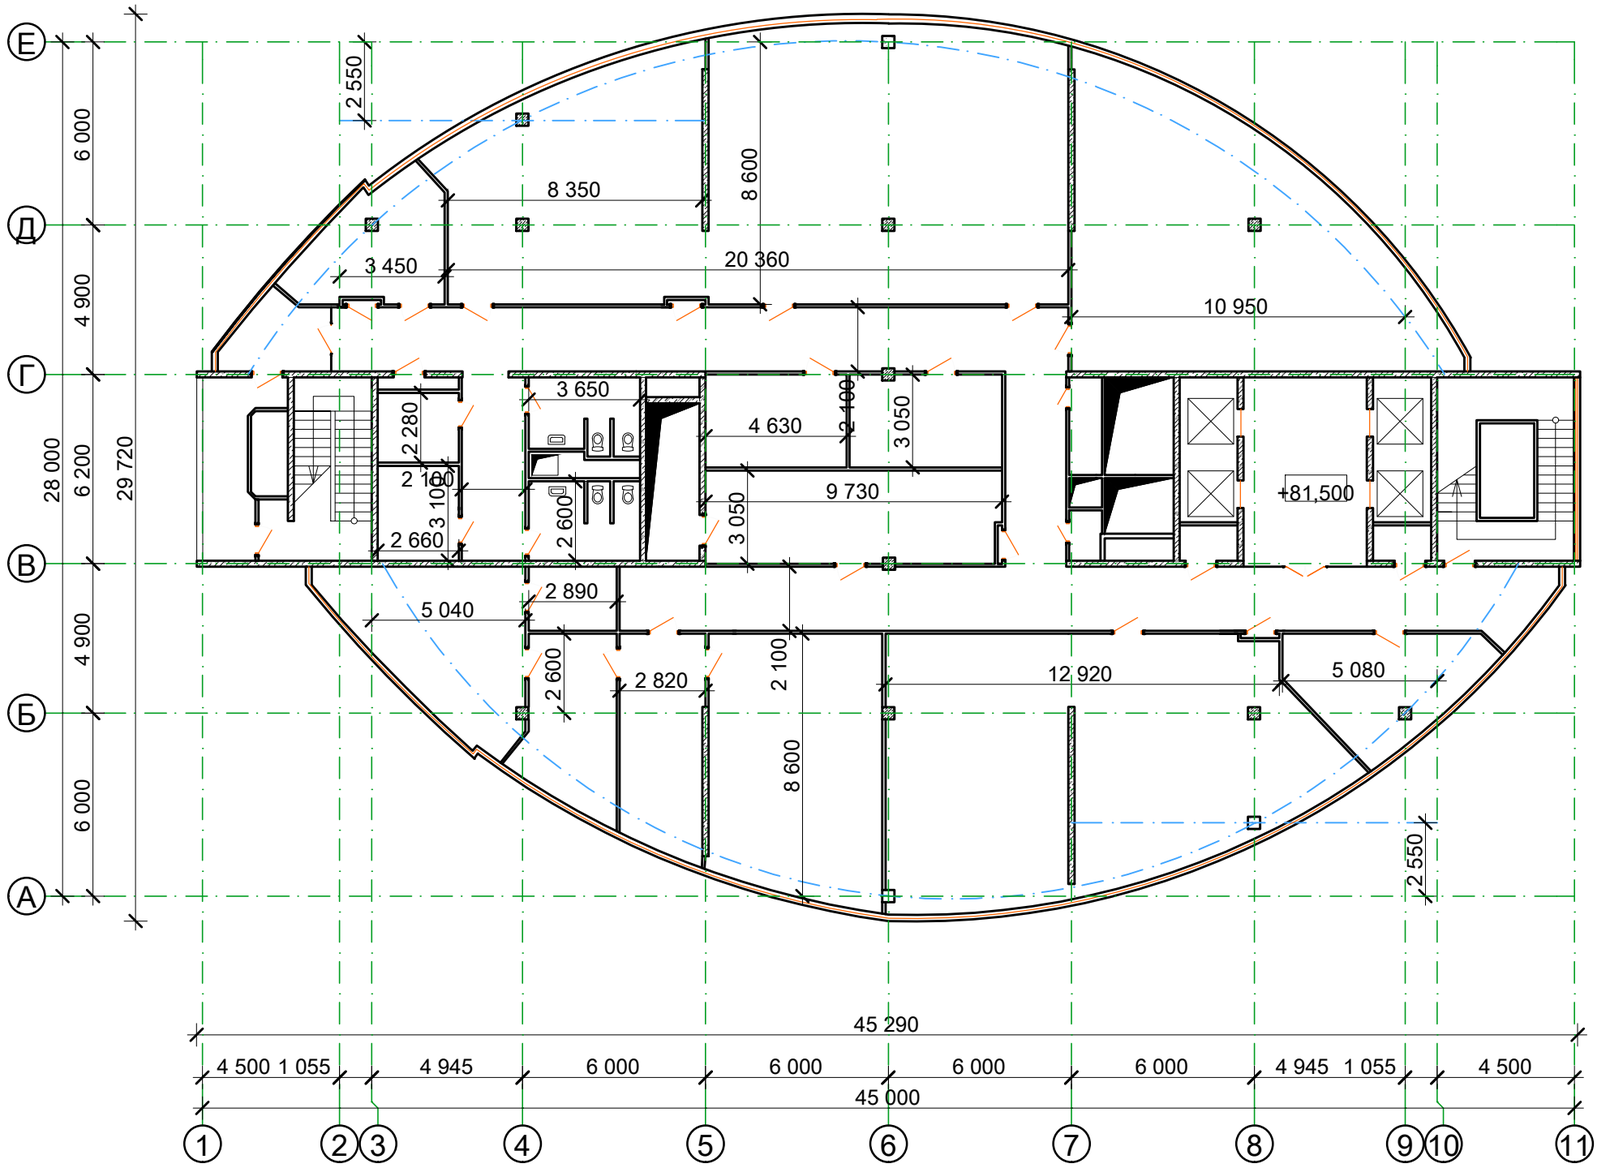

Экспликация помещений 24-го этажа

Номер пом.	Наименование	Площадь, м^2	Кат. поме-щения
1	Курительная	.	.
2	Санитарная сеть	.	.
3	Подсобное помещение	.	.
4	Санитарная сеть	.	.
5	Санитарная сеть	.	.
6	Кабинет	.	.
7	Конференц зал	.	.
8	Буфет	.	.
9	Электрощитовая	.	.
10	Вентшахта	.	.
11	Кабинет	.	.
12	Подсобное помещение	.	.
13	Вентшахта	.	.
14	Подсобное помещение	.	.
15	Электрощитовая	.	.
16	Кабинет	.	.
17	Кабинет	.	.
18	Конференц зал	.	.
19	Кабинет	.	.
20	Кроссовый узел	.	.
21	Кабинет	.	.
	Итого:	######	

Взам. инв. No

Подпись и дата

Инв. No подл.

Изм.	Кол.	Лист	N док.	Подпись	Дата
Разработал		--			
Проверил		--			
Н. контроль		--			
ГИП		--			

--

--

--

Стадия	Лист	Листов
РП	-	

План 24-го этажа на отм. +81,500 после реконструкции

ТОО "Poligram" г. Атырау

Формат А3

Обмерочный план 25-ого этажа на отм. +84,600

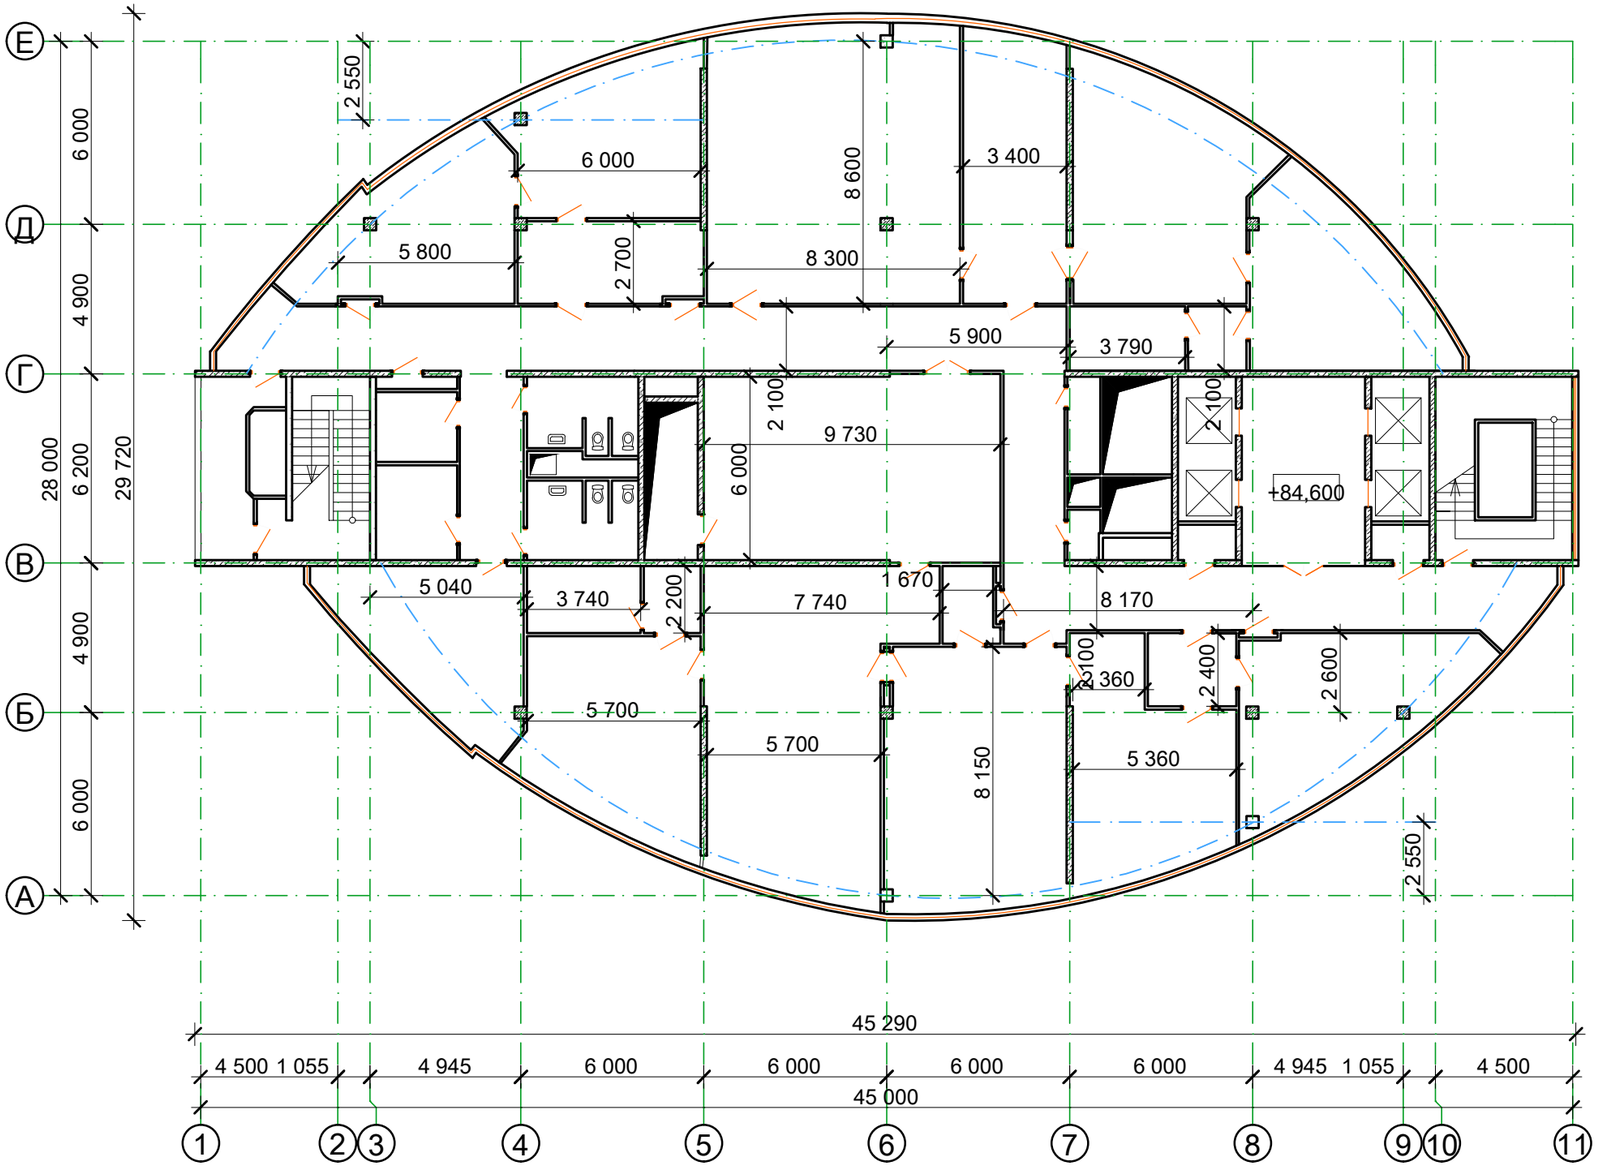

Экспликация помещений 25-го этажа

Номер пом.	Наименование	Площадь, м^2	Кат. поме-щения
1	Курительная	.	.
2	Санитарная сеть	.	.
3	Подсобное помещение	.	.
4	Санитарная сеть	.	.
5	Санитарная сеть	.	.
6	Кабинет	.	.
7	Конференц зал	.	.
8	Буфет	.	.
9	Электрощитовая	.	.
10	Вентшахта	.	.
11	Кабинет	.	.
12	Подсобное помещение	.	.
13	Вентшахта	.	.
14	Подсобное помещение	.	.
15	Электрощитовая	.	.
16	Кабинет	.	.
17	Кабинет	.	.
18	Конференц зал	.	.
19	Кабинет	.	.
20	Кроссовый узел	.	.
21	Кабинет	.	.
	Итого:	######	

Взам. инв. No

Подпись и дата

Инв. No подл.

Изм.	Кол.	Лист	N док.	Подпись	Дата
Разработал		--			
Проверил		--			
Н. контроль		--			
ГИП		--			

--

--

--

Стадия	Лист	Листов
РП	-	

План 25-го этажа на отм. +84,600 после реконструкции

ТОО "Poligram" г. Атырау

Формат А3

Обмерочный план 26-ого этажа на отм. +88,050

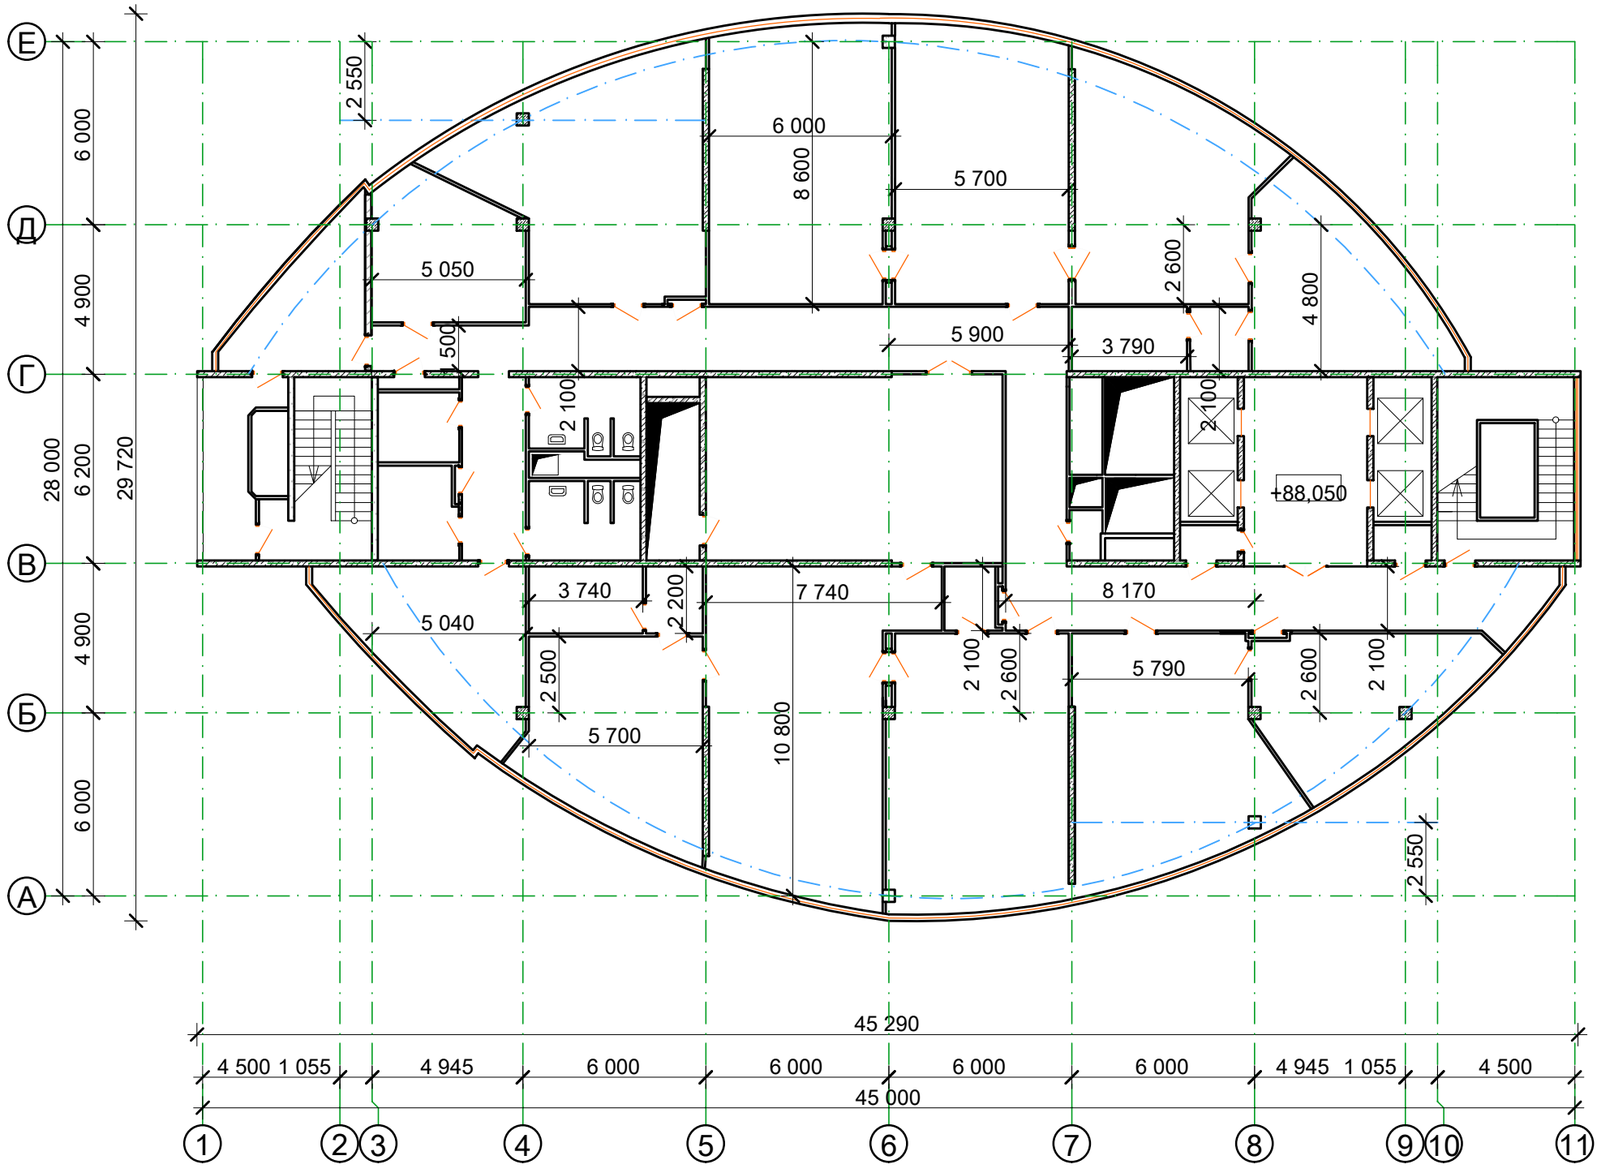

Экспликация помещений 26-го этажа

Номер пом.	Наименование	Площадь, $м^2$	Кат. поме-щения
1	Курительная	·	·
2	Санитарная сеть	·	·
3	Подсобное помещение	·	·
4	Санитарная сеть	·	·
5	Санитарная сеть	·	·
6	Кабинет	·	·
7	Конференц зал	·	·
8	Буфет	·	·
9	Электрощитовая	·	·
10	Вентшахта	·	·
11	Кабинет	·	·
12	Подсобное помещение	·	·
13	Вентшахта	·	·
14	Подсобное помещение	·	·
15	Электрощитовая	·	·
16	Кабинет	·	·
17	Кабинет	·	·
18	Конференц зал	·	·
19	Кабинет	·	·
20	Кроссовый узел	·	·
21	Кабинет	·	·
	Итого:	######	

Взам. инв. No

Подпись и дата

Инв. No подл.

Изм.	Кол.	Лист	N док.	Подпись	Дата
Разработал		--			
Проверил		--			
Н. контроль		--			
ГИП		--			

--

--

--

Стадия	Лист	Листов
РП	-	

План 26-го этажа на отм. +88,050 после реконструкции

ТОО "Poligram" г. Атырау

Формат А3

Обмерочный план 27-ого этажа на отм. +91,500

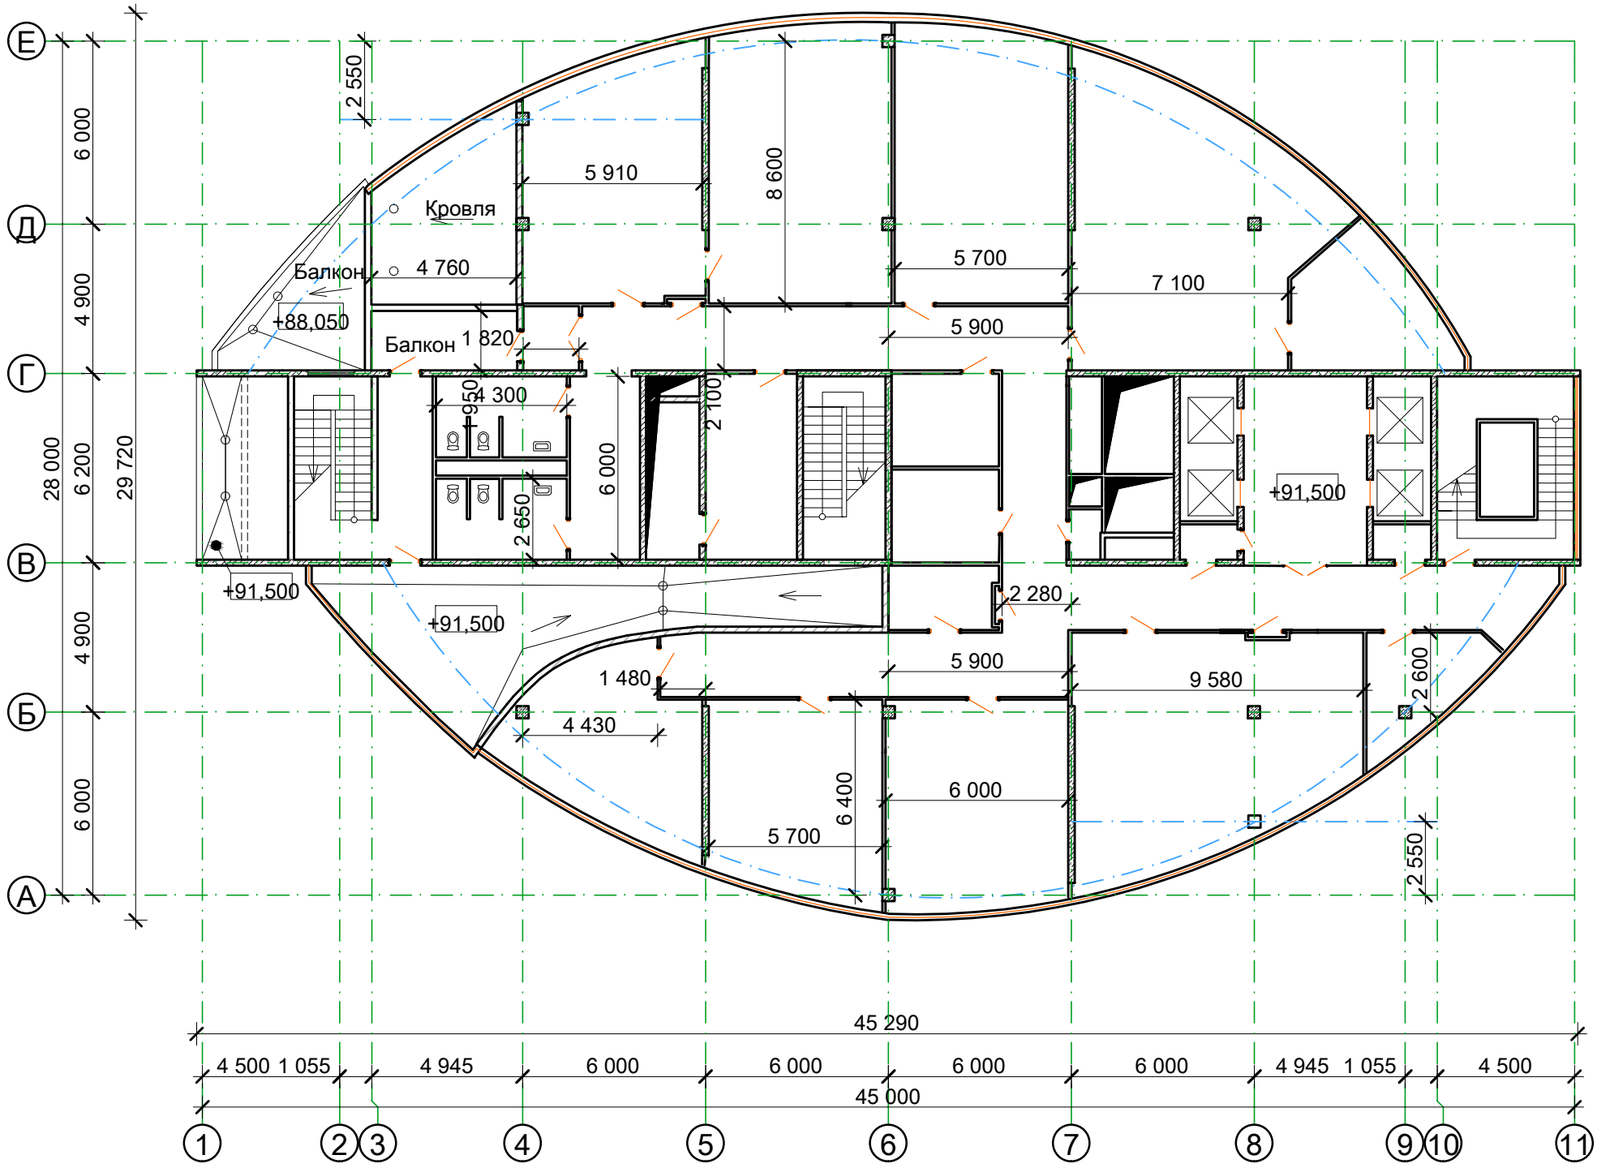

Экспликация помещений 27-го этажа

Номер пом.	Наименование	Площадь, м²	Кат. поме-щения
1	Курительная	·	·
2	Санитарная сеть	·	·
3	Подсобное помещение	·	·
4	Санитарная сеть	·	·
5	Санитарная сеть	·	·
6	Кабинет	·	·
7	Конференц зал	·	·
8	Буфет	·	·
9	Электрощитовая	·	·
10	Вентшахта	·	·
11	Кабинет	·	·
12	Подсобное помещение	·	·
13	Вентшахта	·	·
14	Подсобное помещение	·	·
15	Электрощитовая	·	·
16	Кабинет	·	·
17	Кабинет	·	·
18	Конференц зал	·	·
19	Кабинет	·	·
20	Кроссовый узел	·	·
21	Кабинет	·	·
	Итого:	######	

Взам. инв. No

Подпись и дата

Инв. No подл.

Изм.	Кол.	Лист	N док.	Подпись	Дата
Разработал		--			
Проверил		--			
Н. контроль		--			
ГИП		--			

--

--

--

Стадия	Лист	Листов
РП	-	

План 27-го этажа на отм. +91,500 после реконструкции

ТОО "Poligram" г. Атырау

Формат А3

Обмерочный план 28-ого этажа на отм. +94,950

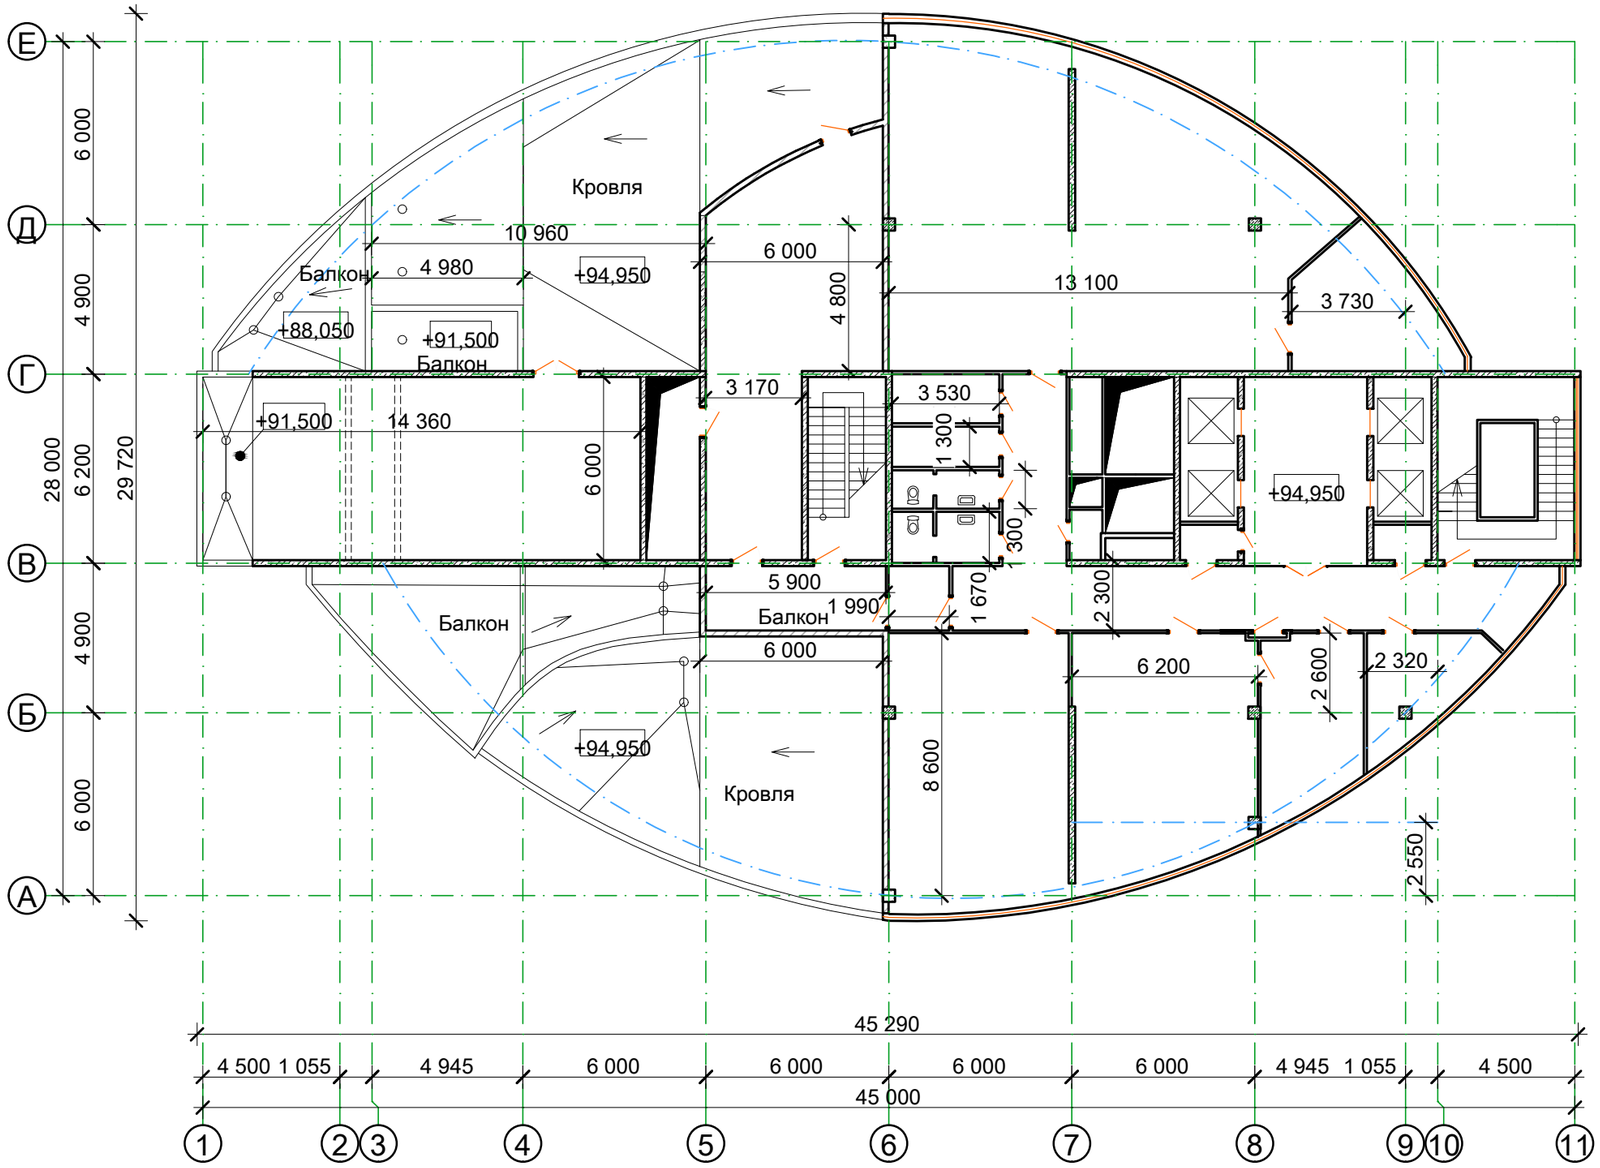

Экспликация помещений 28-го этажа

Номер пом.	Наименование	Площадь, м^2	Кат. поме-щения
1	Курительная	.	.
2	Санитарная сеть	.	.
3	Подсобное помещение	.	.
4	Санитарная сеть	.	.
5	Санитарная сеть	.	.
6	Кабинет	.	.
7	Конференц зал	.	.
8	Буфет	.	.
9	Электрощитовая	.	.
10	Вентшахта	.	.
11	Кабинет	.	.
12	Подсобное помещение	.	.
13	Вентшахта	.	.
14	Подсобное помещение	.	.
15	Электрощитовая	.	.
16	Кабинет	.	.
17	Кабинет	.	.
18	Конференц зал	.	.
19	Кабинет	.	.
20	Кроссовый узел	.	.
21	Кабинет	.	.
	Итого:	######	

Взам. инв. No

Подпись и дата

Инв. No подл.

Изм.	Кол.	Лист	N док.	Подпись	Дата
Разработал		--			
Проверил		--			
Н. контроль		--			
ГИП		--			

--

--

--

Стадия	Лист	Листов
РП	-	

План 28-го этажа на отм. +94,950 после реконструкции

ТОО "Poligram" г. Атырау

Формат А3

Обмерочный план 29-ого этажа на отм. +98,400

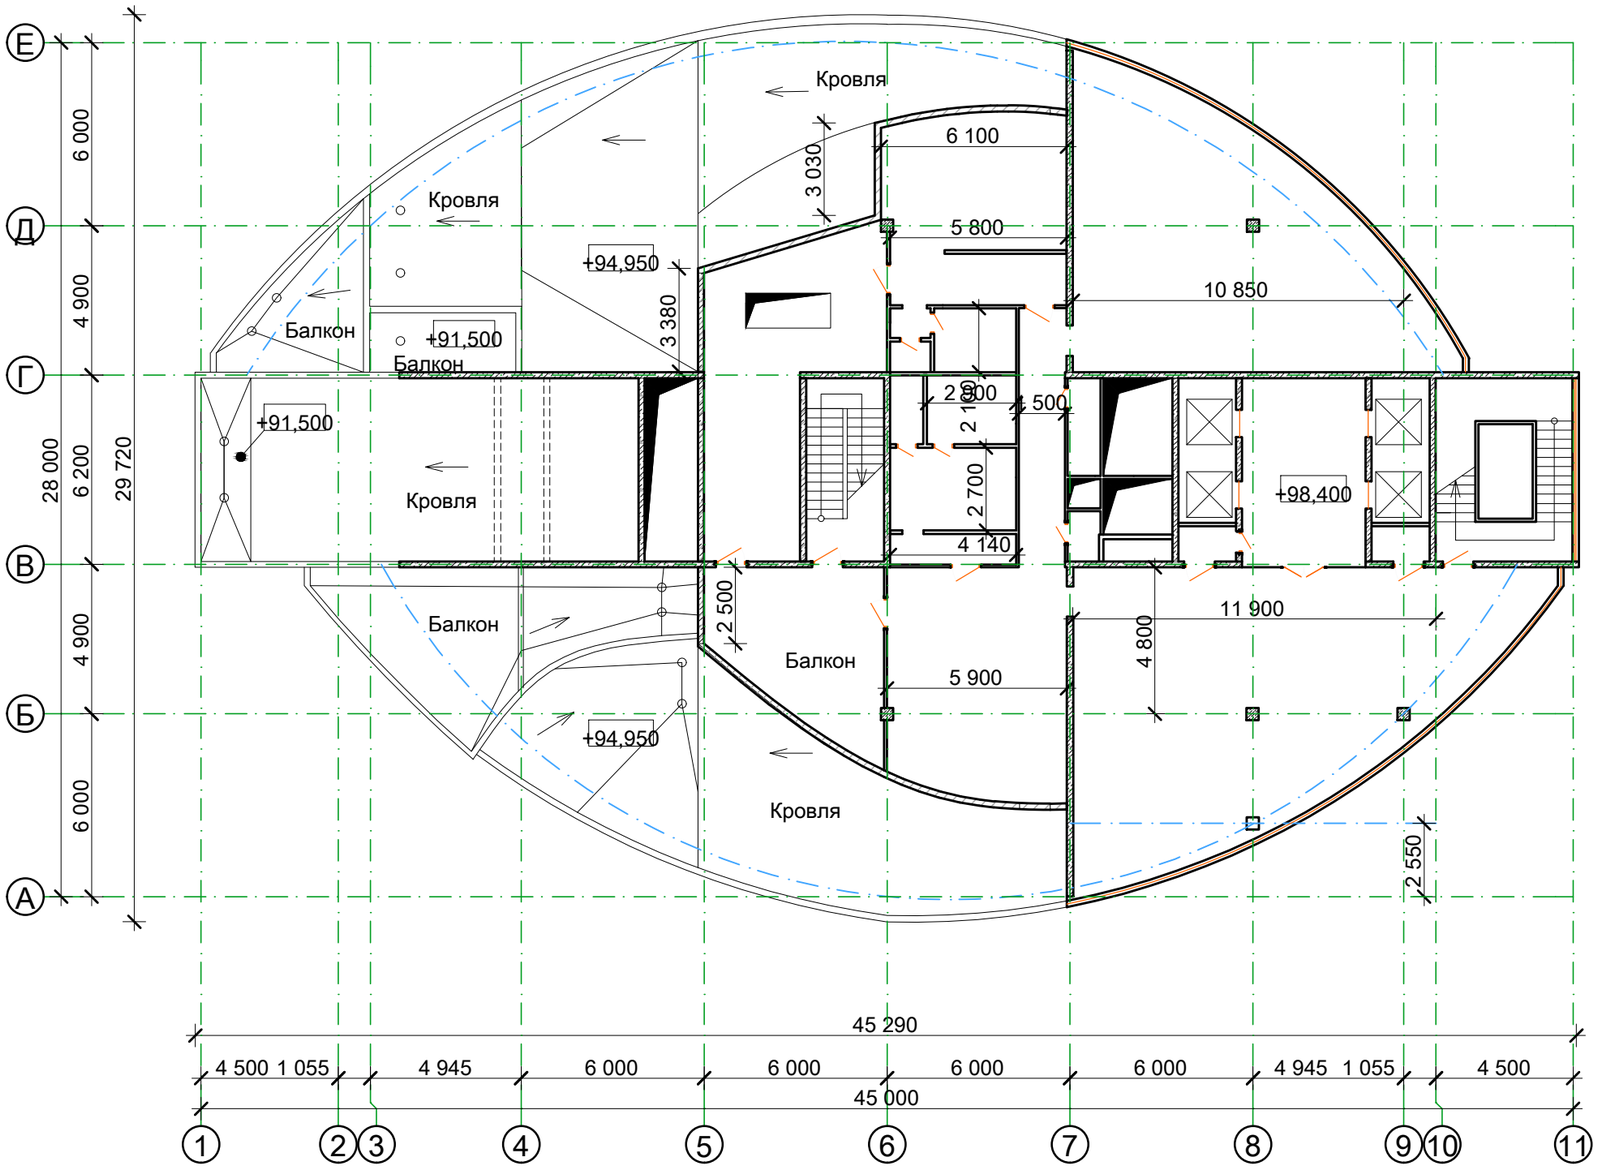

Экспликация помещений 29-го этажа

Номер пом.	Наименование	Площадь, м^2	Кат. поме-щения
1	Курительная	.	.
2	Санитарная сеть	.	.
3	Подсобное помещение	.	.
4	Санитарная сеть	.	.
5	Санитарная сеть	.	.
6	Кабинет	.	.
7	Конференц зал	.	.
8	Буфет	.	.
9	Электрощитовая	.	.
10	Вентшахта	.	.
11	Кабинет	.	.
12	Подсобное помещение	.	.
13	Вентшахта	.	.
14	Подсобное помещение	.	.
15	Электрощитовая	.	.
16	Кабинет	.	.
17	Кабинет	.	.
18	Конференц зал	.	.
19	Кабинет	.	.
20	Кроссовый узел	.	.
21	Кабинет	.	.
	Итого:	######	

Взам. инв. No

Подпись и дата

Инв. No подл.

Изм.	Кол.	Лист	N док.	Подпись	Дата
Разработал		--			
Проверил		--			
Н. контроль		--			
ГИП		--			

--

--

--

Стадия	Лист	Листов
РП	-	

План 29-го этажа на отм. +98,400 после реконструкции

ТОО "Poligram" г. Атырау

Формат А3

Обмерочный план 30-ого этажа на отм. +101,850

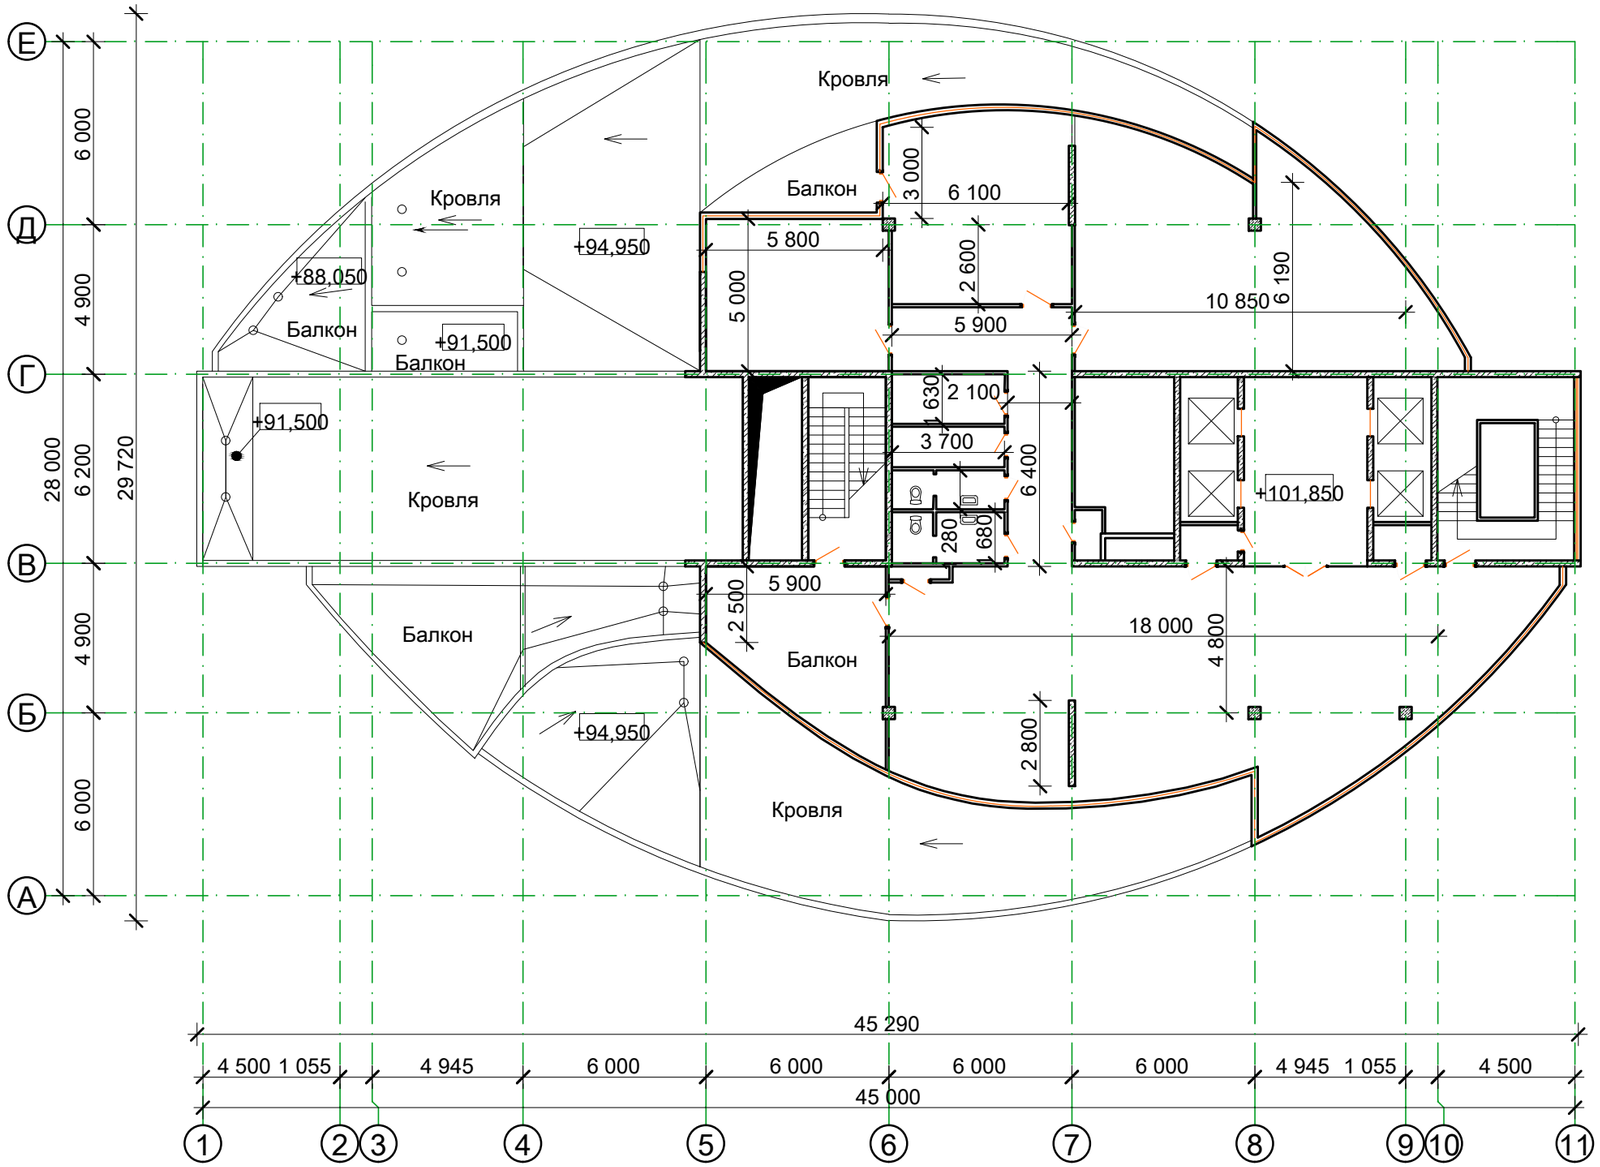

Экспликация помещений 30-го этажа

Номер пом.	Наименование	Площадь, м^2	Кат. поме-щения
1	Курительная	.	.
2	Санитарная сеть	.	.
3	Подсобное помещение	.	.
4	Санитарная сеть	.	.
5	Санитарная сеть	.	.
6	Кабинет	.	.
7	Конференц зал	.	.
8	Буфет	.	.
9	Электрощитовая	.	.
10	Вентшахта	.	.
11	Кабинет	.	.
12	Подсобное помещение	.	.
13	Вентшахта	.	.
14	Подсобное помещение	.	.
15	Электрощитовая	.	.
16	Кабинет	.	.
17	Кабинет	.	.
18	Конференц зал	.	.
19	Кабинет	.	.
20	Кроссовый узел	.	.
21	Кабинет	.	.
	Итого:	######	

Взам. инв. No

Подпись и дата

Инв. No подл.

Изм.	Кол.	Лист	N док.	Подпись	Дата
Разработал		--			
Проверил		--			
Н. контроль		--			
ГИП		--			

--

--

--

Стадия	Лист	Листов
РП	-	

План 30-го этажа на отм. +101,850 после реконструкции

ТОО "Poligram" г. Атырау

Формат А3

Обмерочный план 31-ого этажа на отм. +105,300

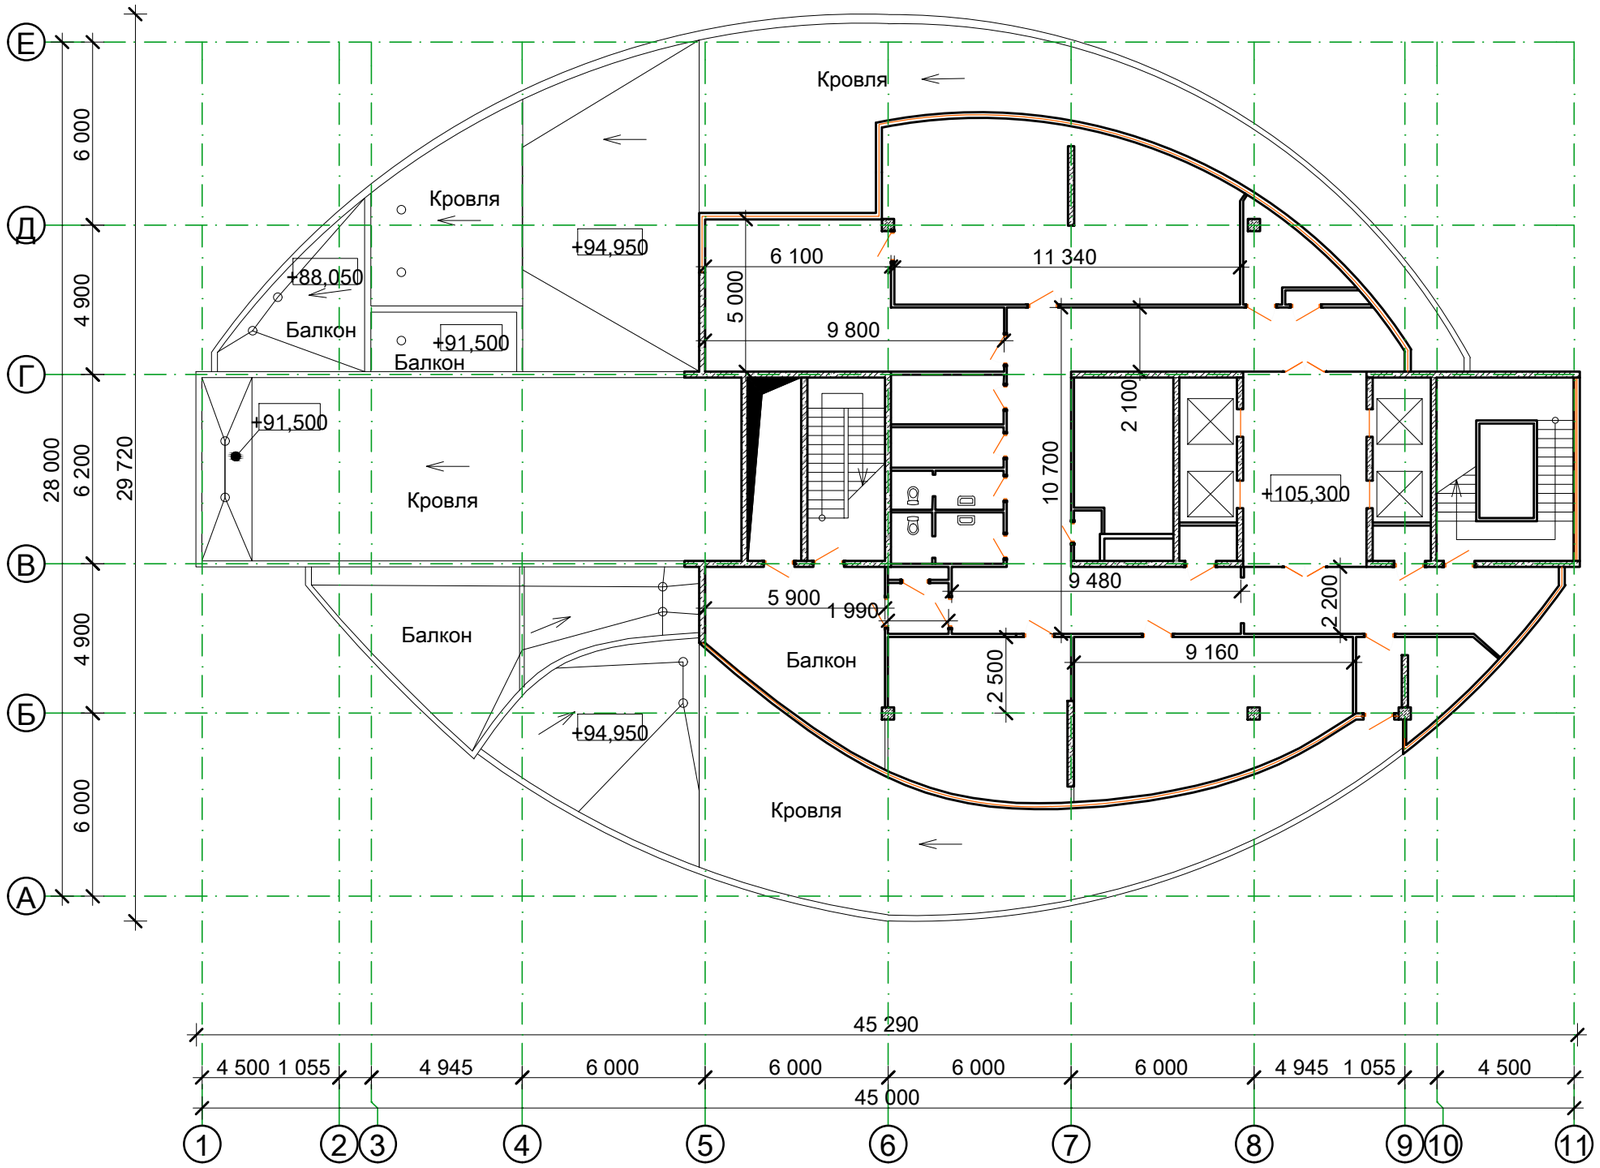

Экспликация помещений 31-го этажа

Номер пом.	Наименование	Площадь, м^2	Кат. поме-щения
1	Курительная	.	.
2	Санитарная сеть	.	.
3	Подсобное помещение	.	.
4	Санитарная сеть	.	.
5	Санитарная сеть	.	.
6	Кабинет	.	.
7	Конференц зал	.	.
8	Буфет	.	.
9	Электрощитовая	.	.
10	Вентшахта	.	.
11	Кабинет	.	.
12	Подсобное помещение	.	.
13	Вентшахта	.	.
14	Подсобное помещение	.	.
15	Электрощитовая	.	.
16	Кабинет	.	.
17	Кабинет	.	.
18	Конференц зал	.	.
19	Кабинет	.	.
20	Кроссовый узел	.	.
21	Кабинет	.	.
	Итого:	######	

Взам. инв. No

Подпись и дата

Инв. No подл.

Изм.	Кол.	Лист	N док.	Подпись	Дата
Разработал		--			
Проверил		--			
Н. контроль		--			
ГИП		--			

--

--

--

Стадия	Лист	Листов
РП	-	

План 31-го этажа на отм. +105,300 после реконструкции

ТОО "Poligram" г. Атырау

Формат А3

Обмерочный план 32-ого этажа на отм. +108,750

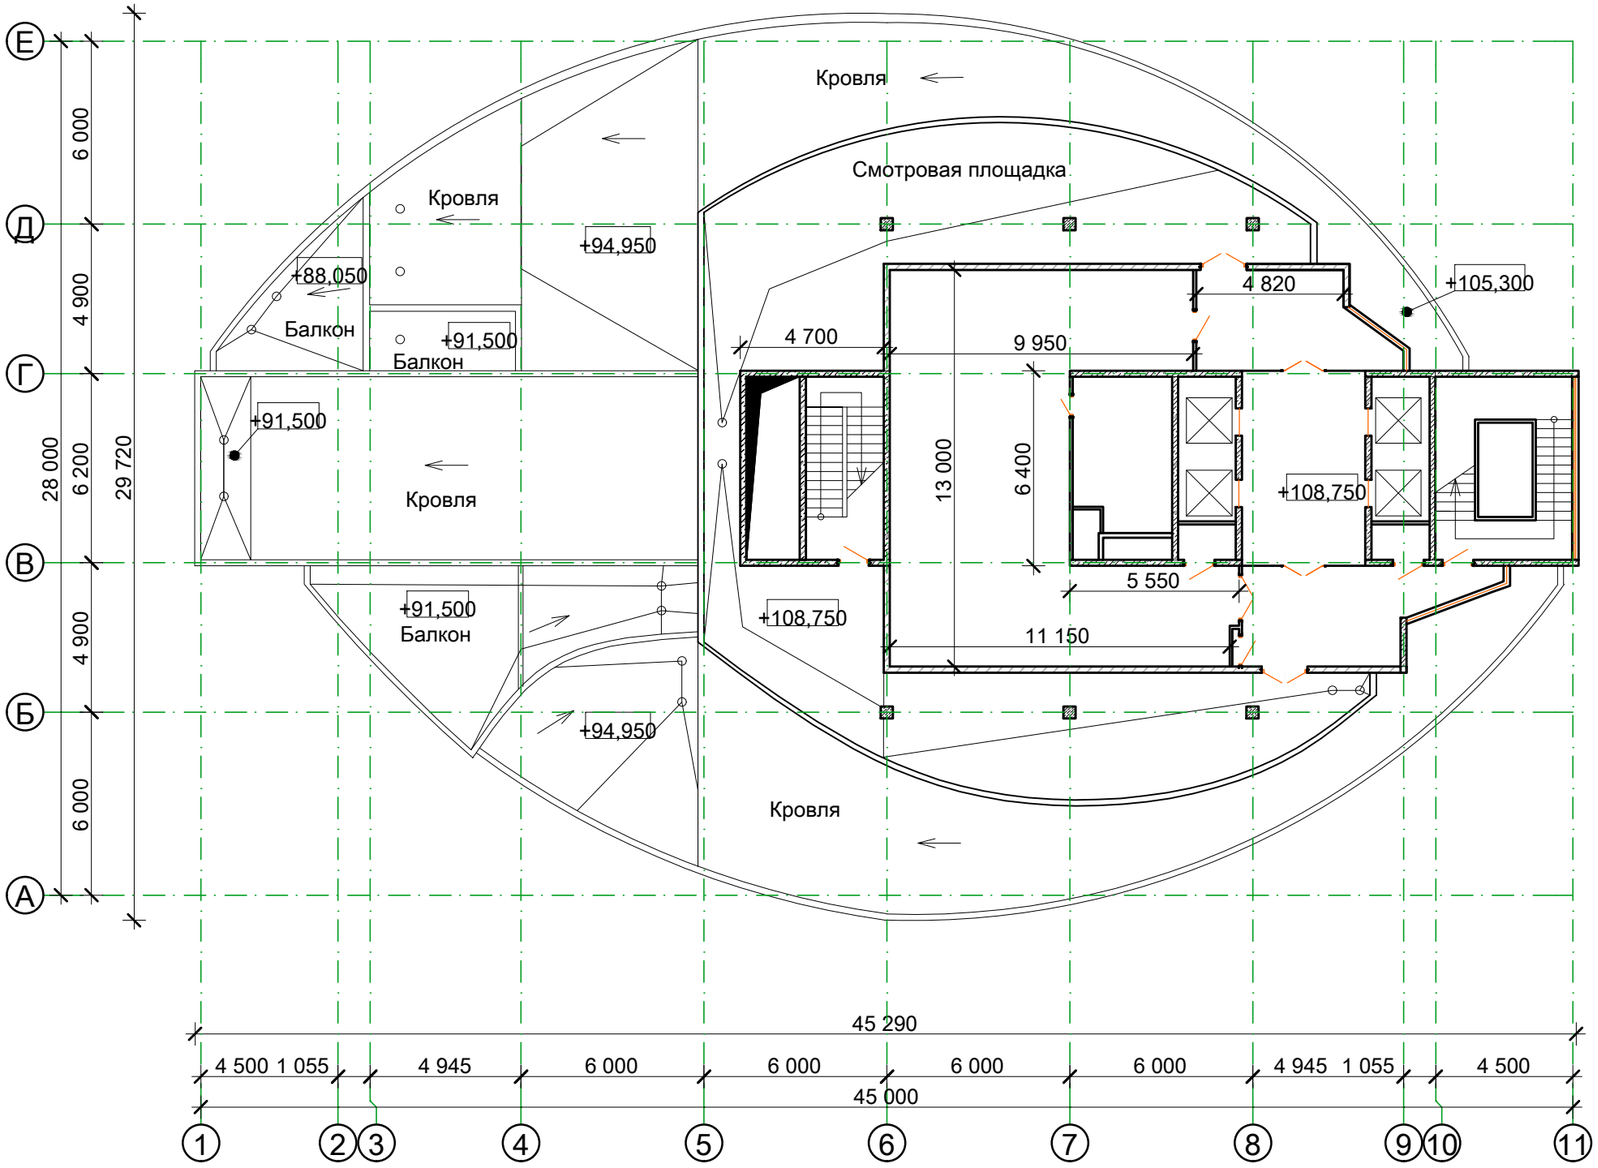

Экспликация помещений 32-го этажа

Номер пом.	Наименование	Площадь, м^2	Кат. поме-щения
1	Курительная	.	.
2	Санитарная сеть	.	.
3	Подсобное помещение	.	.
4	Санитарная сеть	.	.
5	Санитарная сеть	.	.
6	Кабинет	.	.
7	Конференц зал	.	.
8	Буфет	.	.
9	Электрощитовая	.	.
10	Вентшахта	.	.
11	Кабинет	.	.
12	Подсобное помещение	.	.
13	Вентшахта	.	.
14	Подсобное помещение	.	.
15	Электрощитовая	.	.
16	Кабинет	.	.
17	Кабинет	.	.
18	Конференц зал	.	.
19	Кабинет	.	.
20	Кроссовый узел	.	.
21	Кабинет	.	.
	Итого:	######	

Взам. инв. No

Подпись и дата

Инв. No подл.

Изм.	Кол.	Лист	N док.	Подпись	Дата
Разработал		--			
Проверил		--			
Н. контроль		--			
ГИП		--			

--

--

--

Стадия	Лист	Листов
РП	-	

План 32-го этажа на отм. +108,750 после реконструкции

ТОО "Poligram" г. Атырау

Формат А3

Обмерочный план 33-ого этажа на отм. +113,250

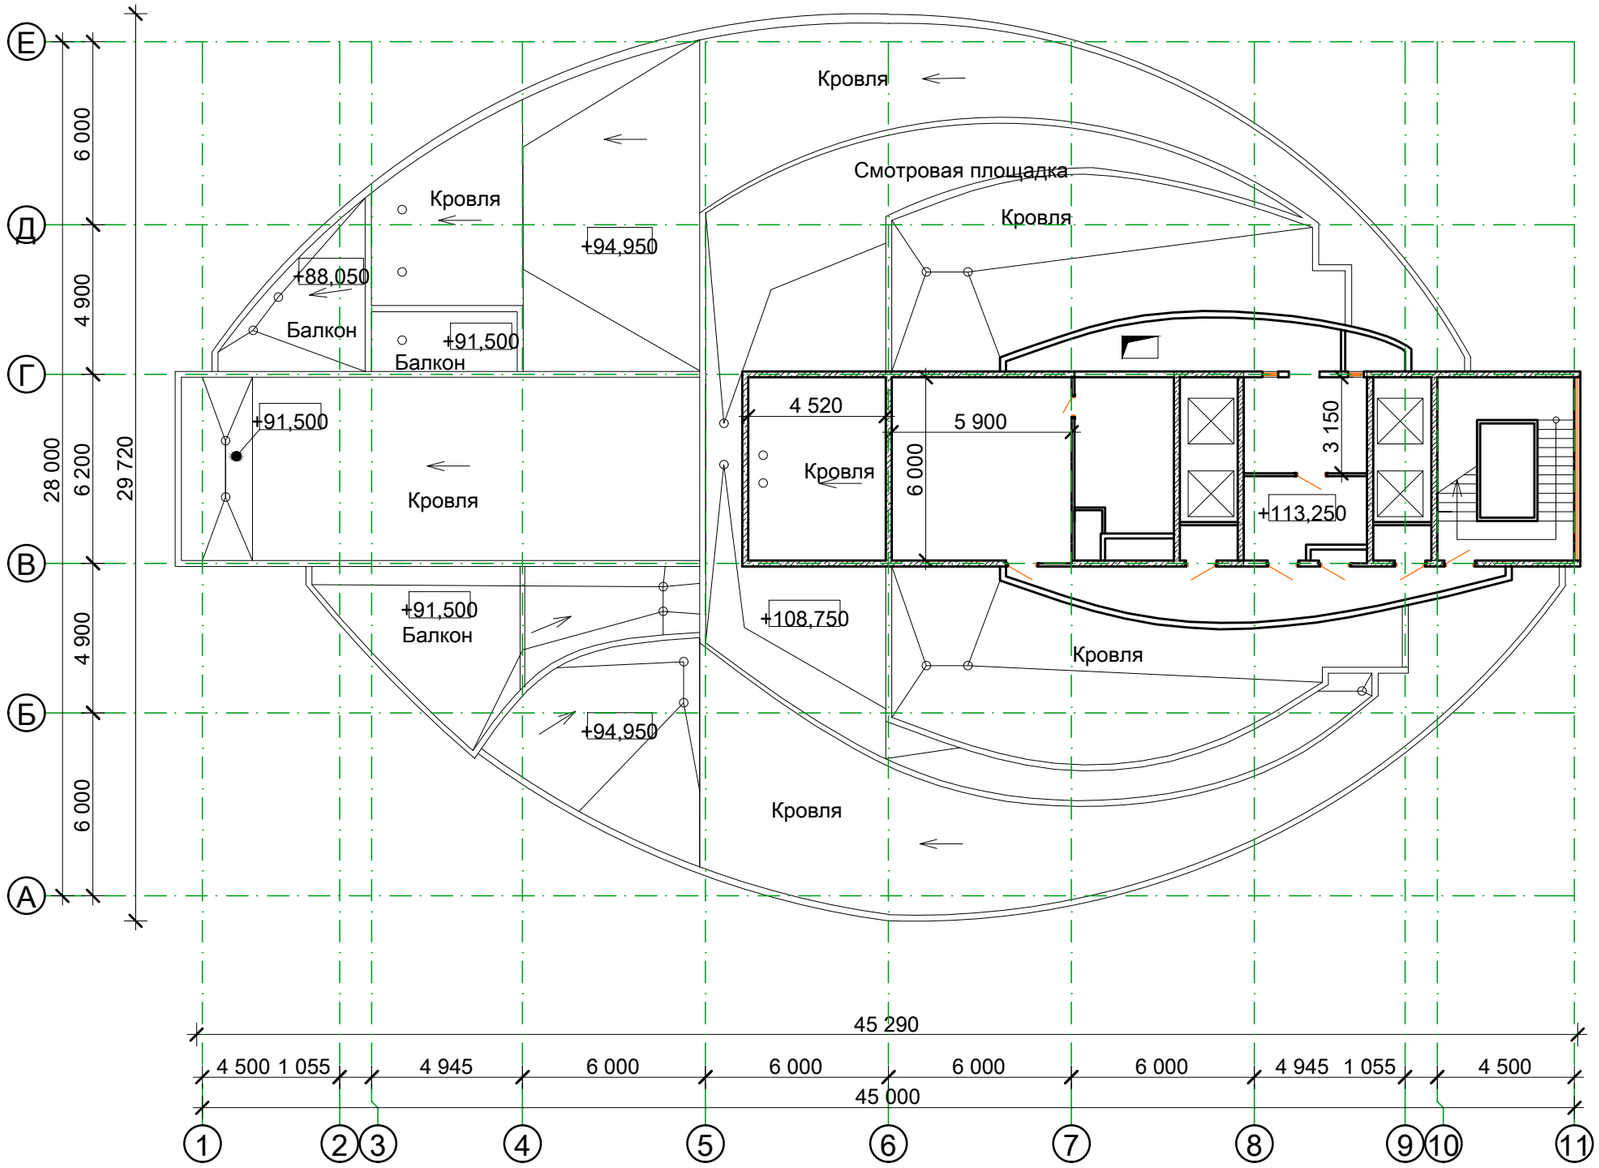

Экспликация помещений 33-го этажа

Номер пом.	Наименование	Площадь, м^2	Кат. поме-щения
1	Курительная	.	.
2	Санитарная сеть	.	.
3	Подсобное помещение	.	.
4	Санитарная сеть	.	.
5	Санитарная сеть	.	.
6	Кабинет	.	.
7	Конференц зал	.	.
8	Буфет	.	.
9	Электрощитовая	.	.
10	Вентшахта	.	.
11	Кабинет	.	.
12	Подсобное помещение	.	.
13	Вентшахта	.	.
14	Подсобное помещение	.	.
15	Электрощитовая	.	.
16	Кабинет	.	.
17	Кабинет	.	.
18	Конференц зал	.	.
19	Кабинет	.	.
20	Кроссовый узел	.	.
21	Кабинет	.	.
	Итого:	######	

Взам. инв. No

Подпись и дата

Инв. No подл.

Изм.	Кол.	Лист	N док.	Подпись	Дата
Разработал		--			
Проверил		--			
Н. контроль		--			
ГИП		--			

--

--

--

Стадия	Лист	Листов
РП	-	

План 33-го этажа на отм. +113,250 после реконструкции

ТОО "Poligram" г. Атырау

Формат А3

Обмерочный план 34-го этажа на отм. +116,700

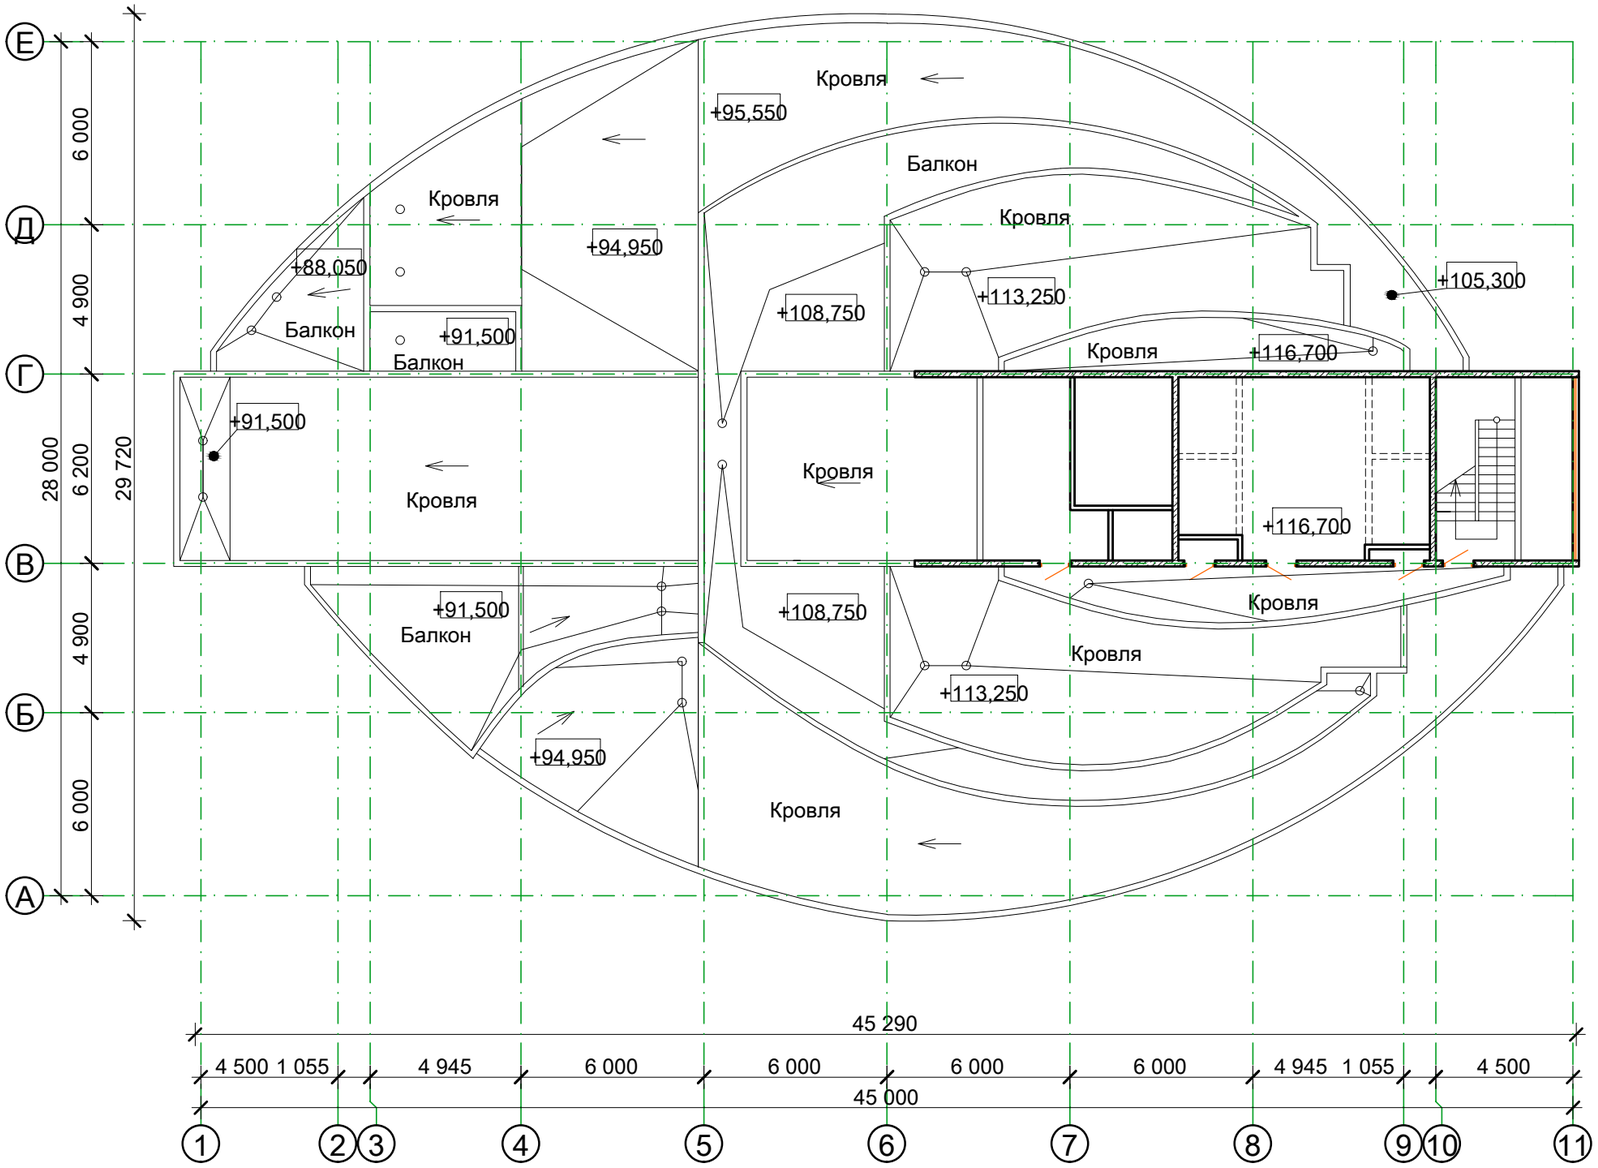

Экспликация помещений 34-го этажа

Номер пом.	Наименование	Площадь, м^2	Кат. поме-щения
1	Курительная	.	.
2	Санитарная сеть	.	.
3	Подсобное помещение	.	.
4	Санитарная сеть	.	.
5	Санитарная сеть	.	.
6	Кабинет	.	.
7	Конференц зал	.	.
8	Буфет	.	.
9	Электрощитовая	.	.
10	Вентшахта	.	.
11	Кабинет	.	.
12	Подсобное помещение	.	.
13	Вентшахта	.	.
14	Подсобное помещение	.	.
15	Электрощитовая	.	.
16	Кабинет	.	.
17	Кабинет	.	.
18	Конференц зал	.	.
19	Кабинет	.	.
20	Кроссовый узел	.	.
21	Кабинет	.	.
	Итого:	######	

Взам. инв. No

Подпись и дата

Инв. No подл.

Изм.	Кол.	Лист	N док.	Подпись	Дата
Разработал		--			
Проверил		--			
Н. контроль		--			
ГИП		--			

--

--

--

Стадия	Лист	Листов
РП	-	

План 34-го этажа на отм. +116,700 после реконструкции

ТОО "Poligram" г. Атырау

Формат А3