POLIGRAM

Государственная лицензия: №17006085. Выданная Управлением Государственного архитектурно-строительного контроля Атырауской области от 7.04.2017г.

ЭСКИЗНЫЙ ПРОЕКТ

Капитальный ремонт здания административно-технологического комплекса "Transport Tower", расположенного по адресу: г. Нур-Султан, пр. Кабанбай Батыра, 32/1

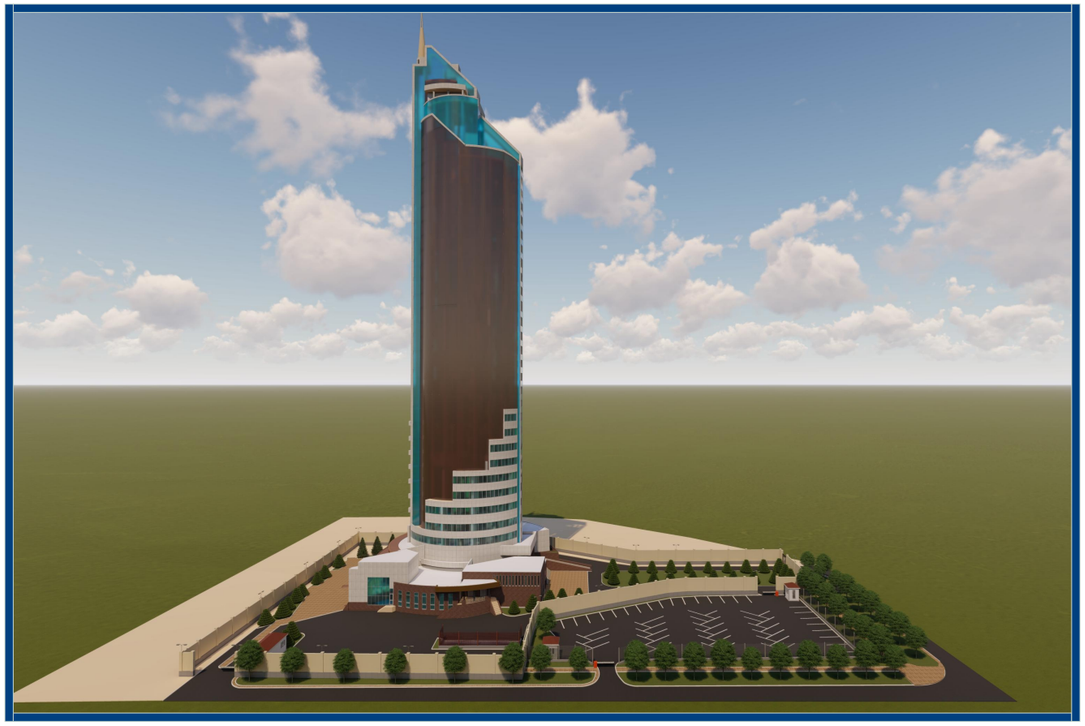

Заказчик:
ГУ "Министерство индустрии и инфраструктурного развития Республики Казахстан" _____

Проектировщик:
ТОО "Poligram"
Оразаева А.Р. _____

г. Атырау -2021г.

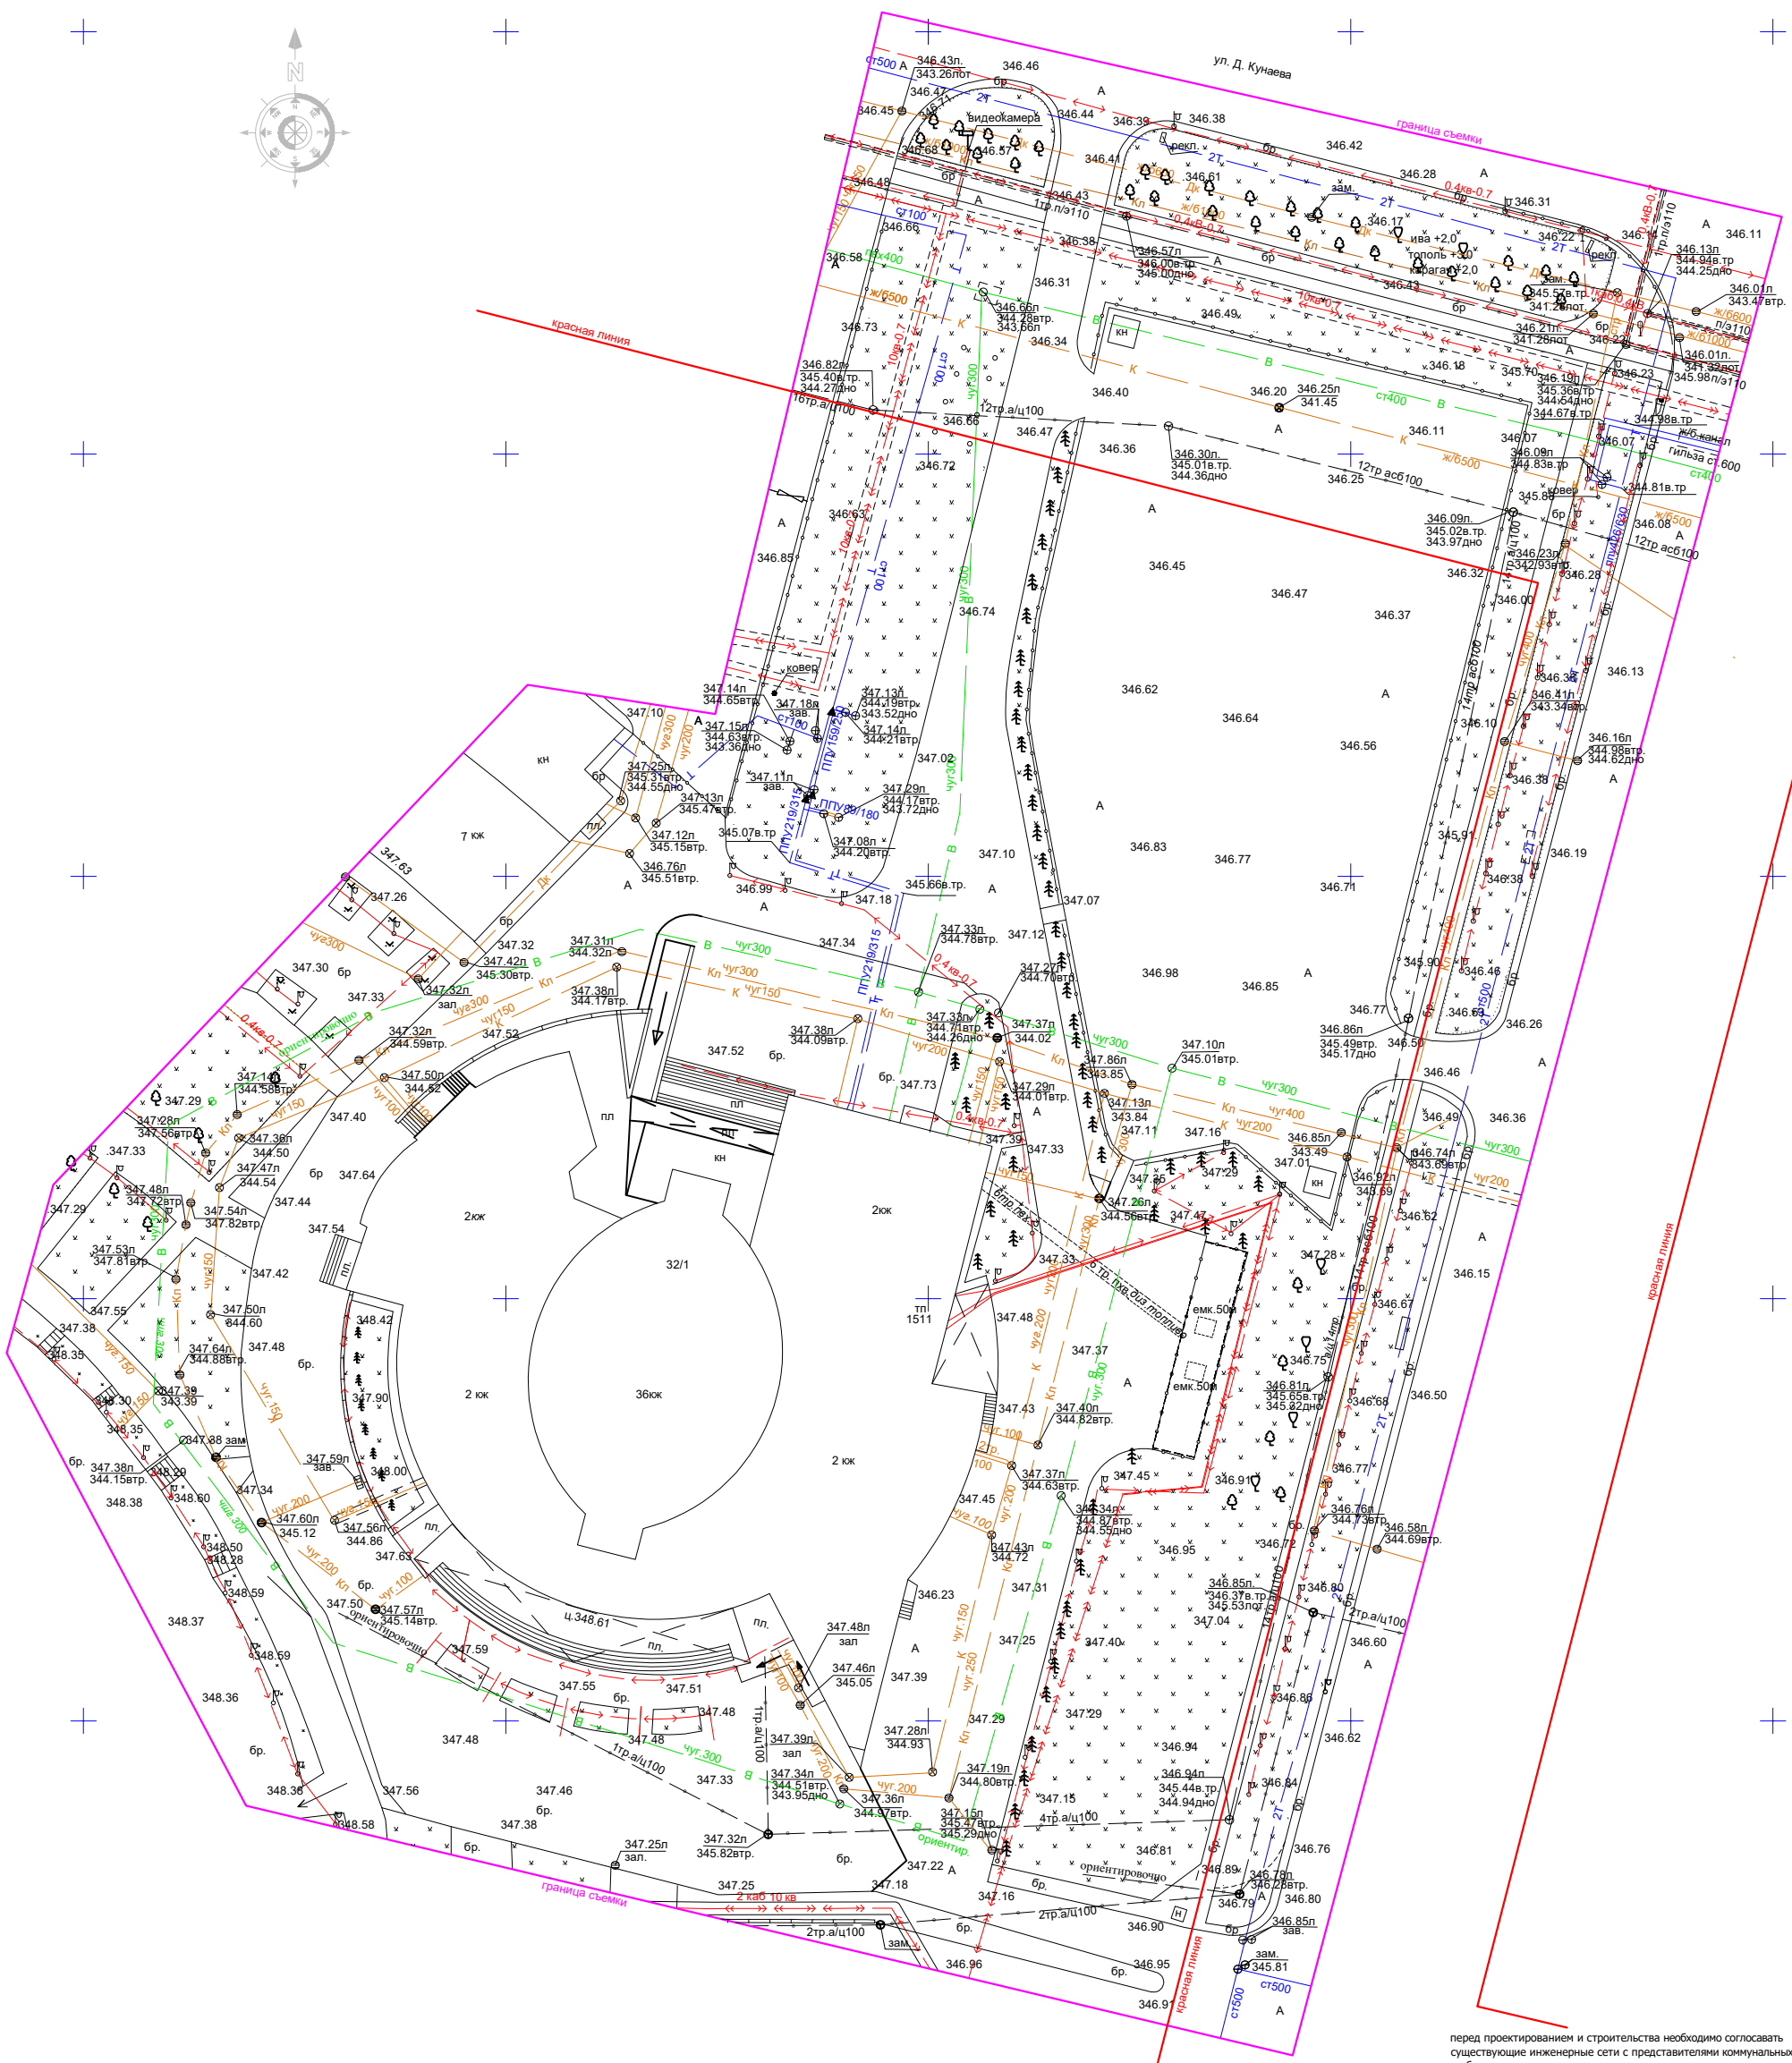

перед проектированием и строительства необходимо соглосавать существующие инженерные сети с представителями коммунальных служб и обслуживающие организации

Топографическая съемка не является правоустанавливающим документом

Топографическая съемка выполнена ТОО "GeoBuildingProject"				
Директор		Узакбаев Ж.	Месторасположение	пр.Кабанбай батыра32/1 "Transport Tower"
Исполнитель		Узакбаев Ж.		
			Заказчик	ТОО "POLIGRAM"
		масштаб 1:500.	25.10.2021г.	
Система высот-Балтийская.			Система координат городская	

План-схема расположения покрытий проездов

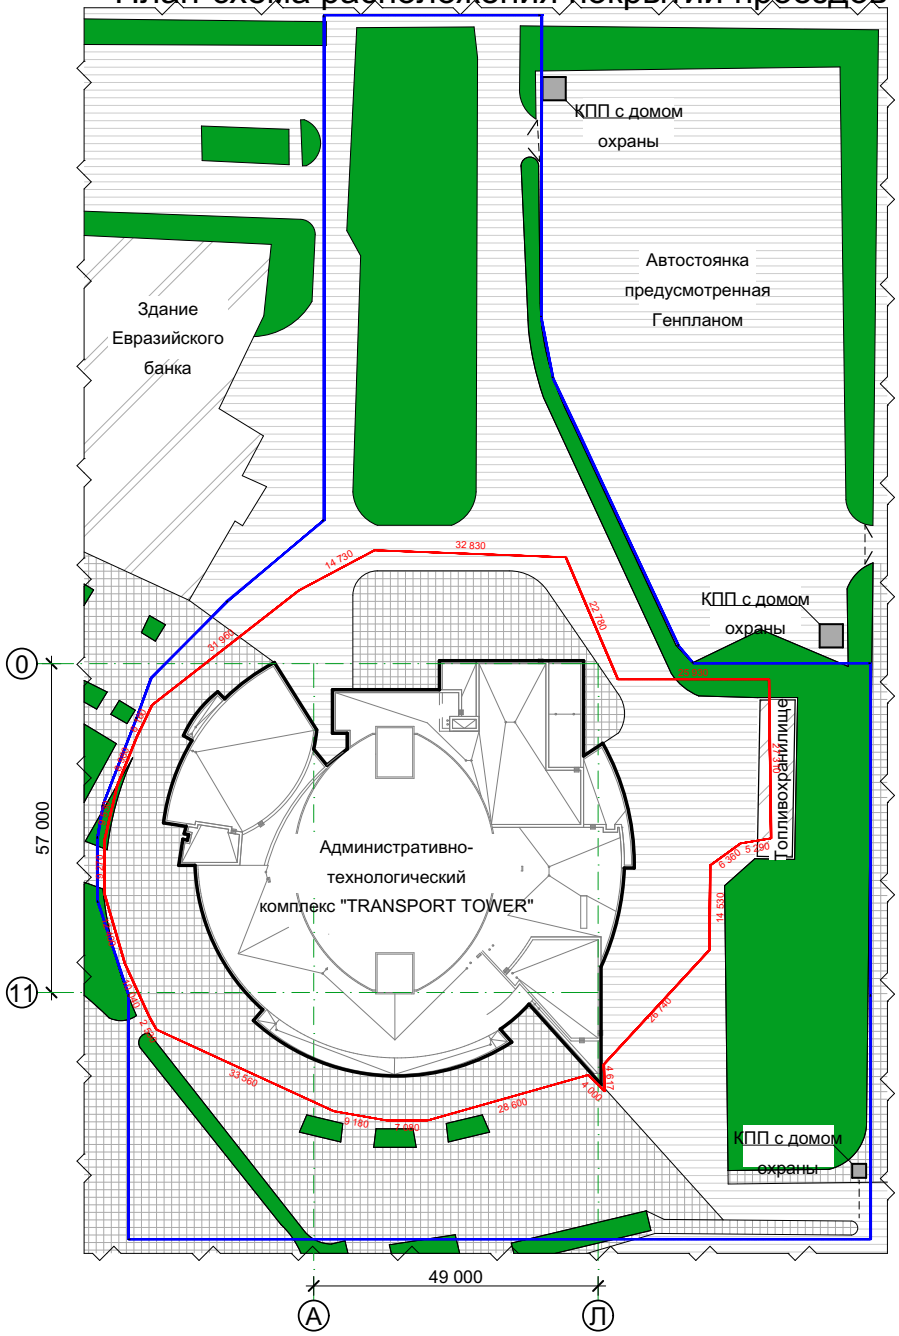

Разбивочная схема здания

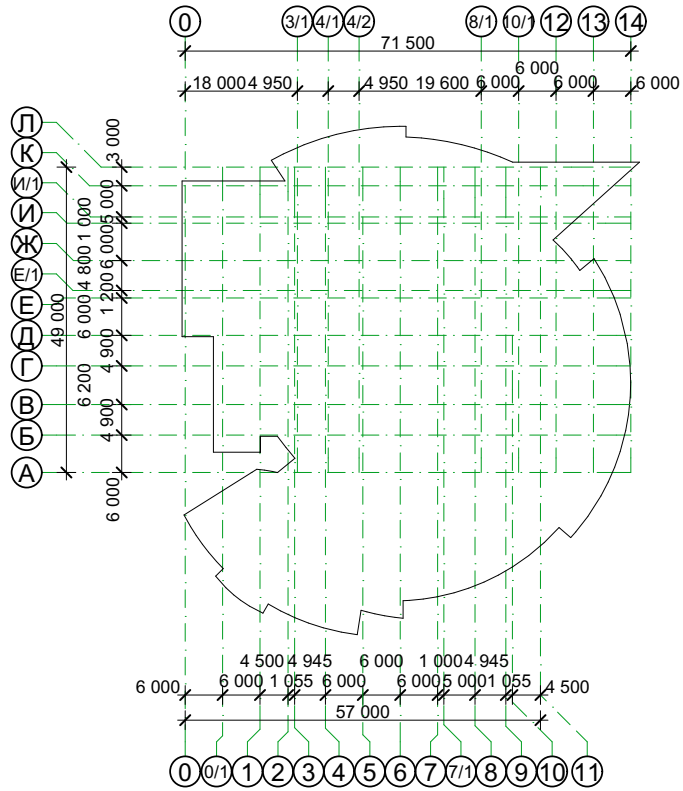

Условные обозначения

- асфальтобетонное покрытие
- покрытие из тротуарной плитки
- озелененные участки
- площадь расширения
- граница участка

Генеральный план

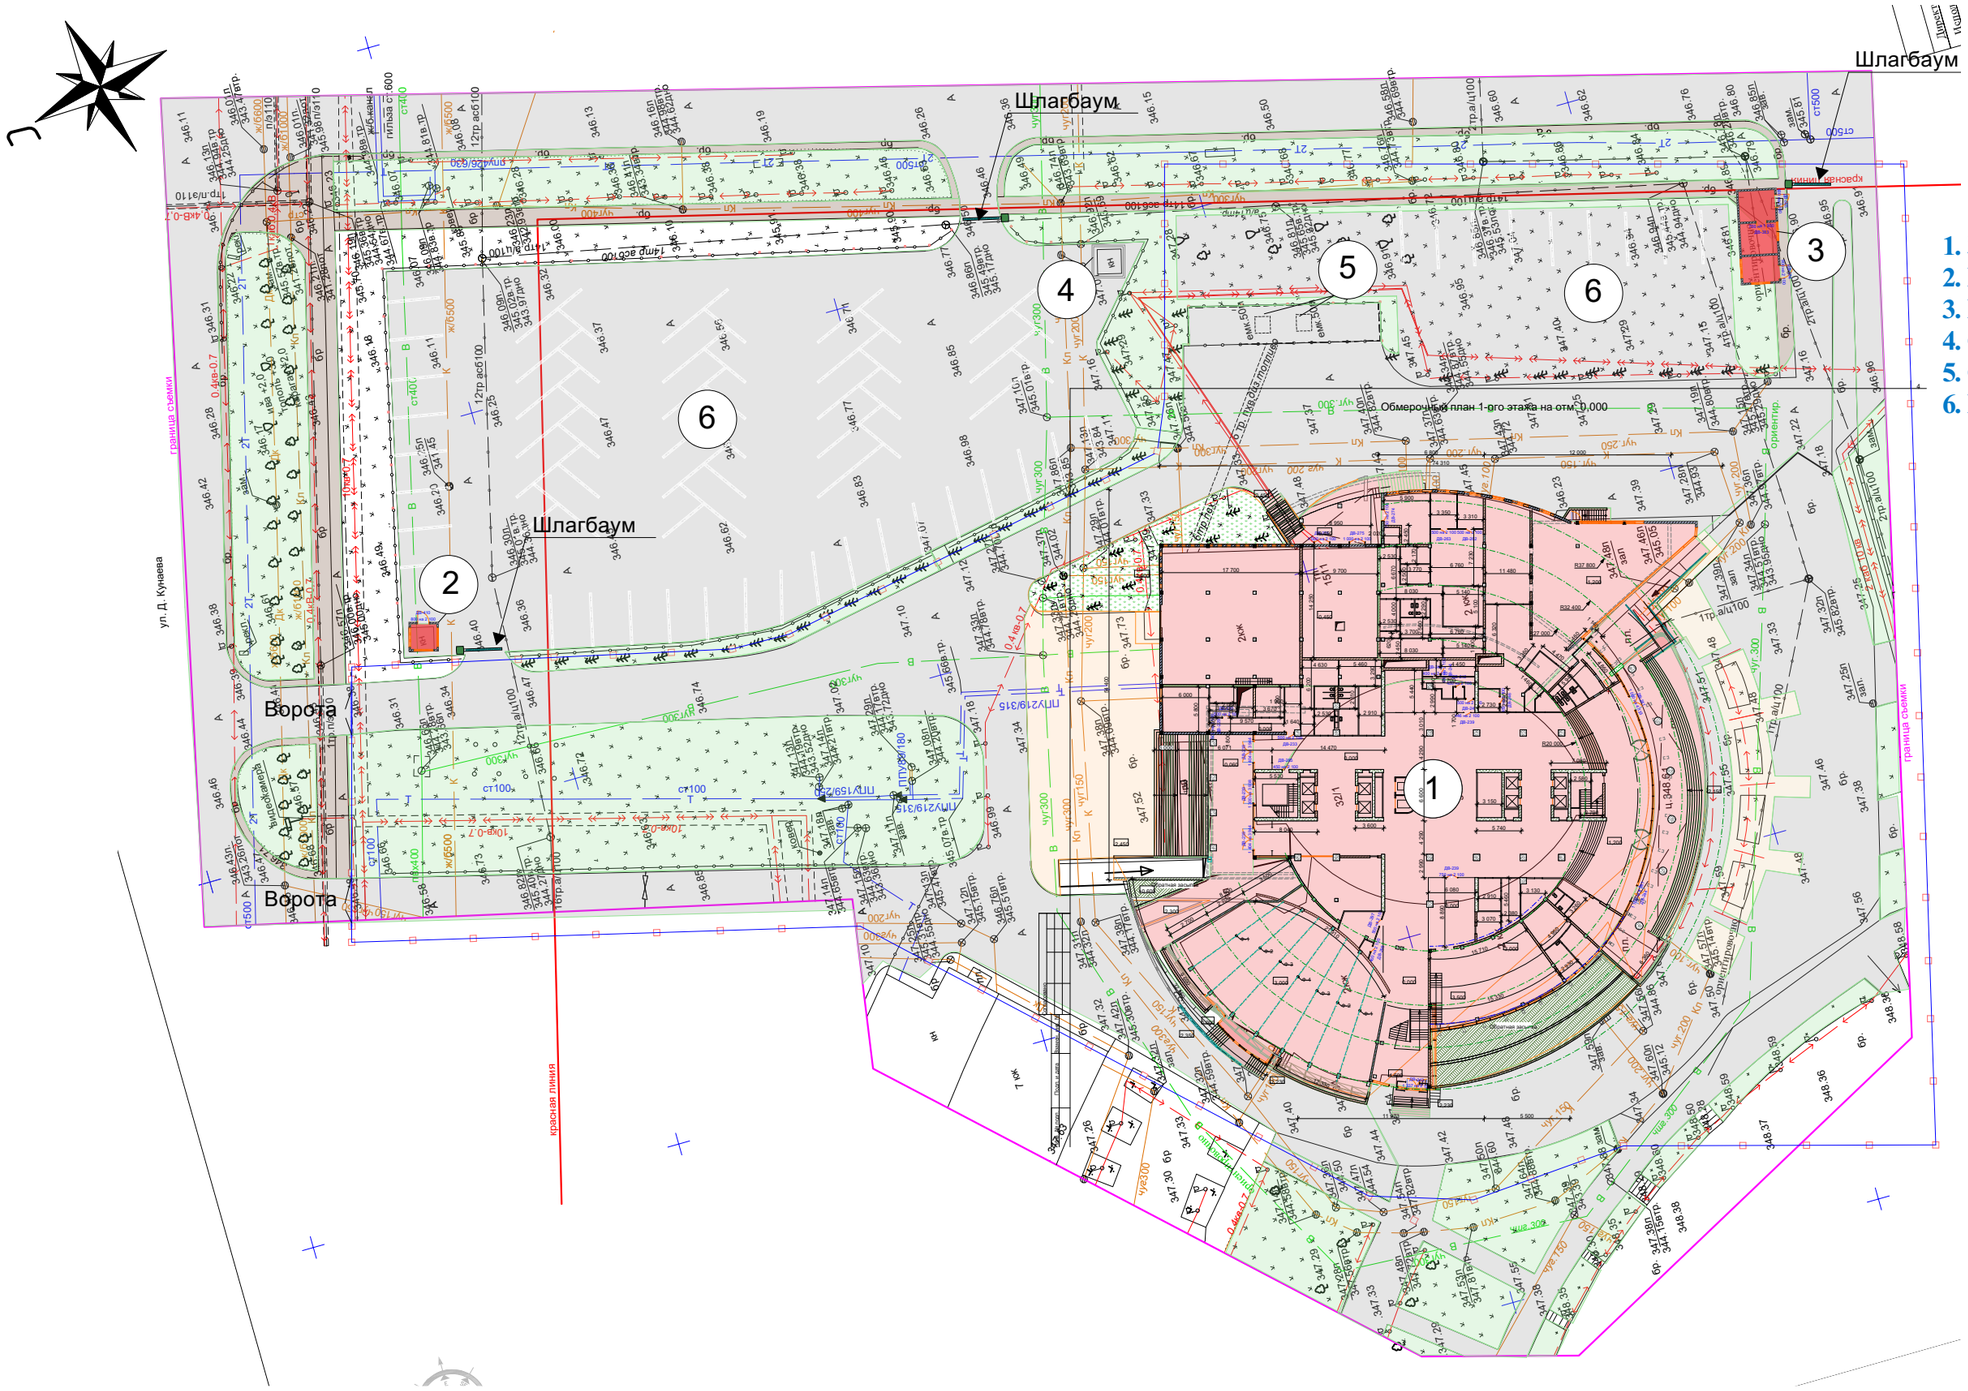

Экспликация:

1. Здание Transport Tower
2. КПП-1
3. КПП-2
4. Существующий КПП
5. Существующий емкость 50м
6. Парковка

							ЭП		
Разработал		Дюсупова Н.				Генеральный план	ТОО "Poligram" г. Атырау		

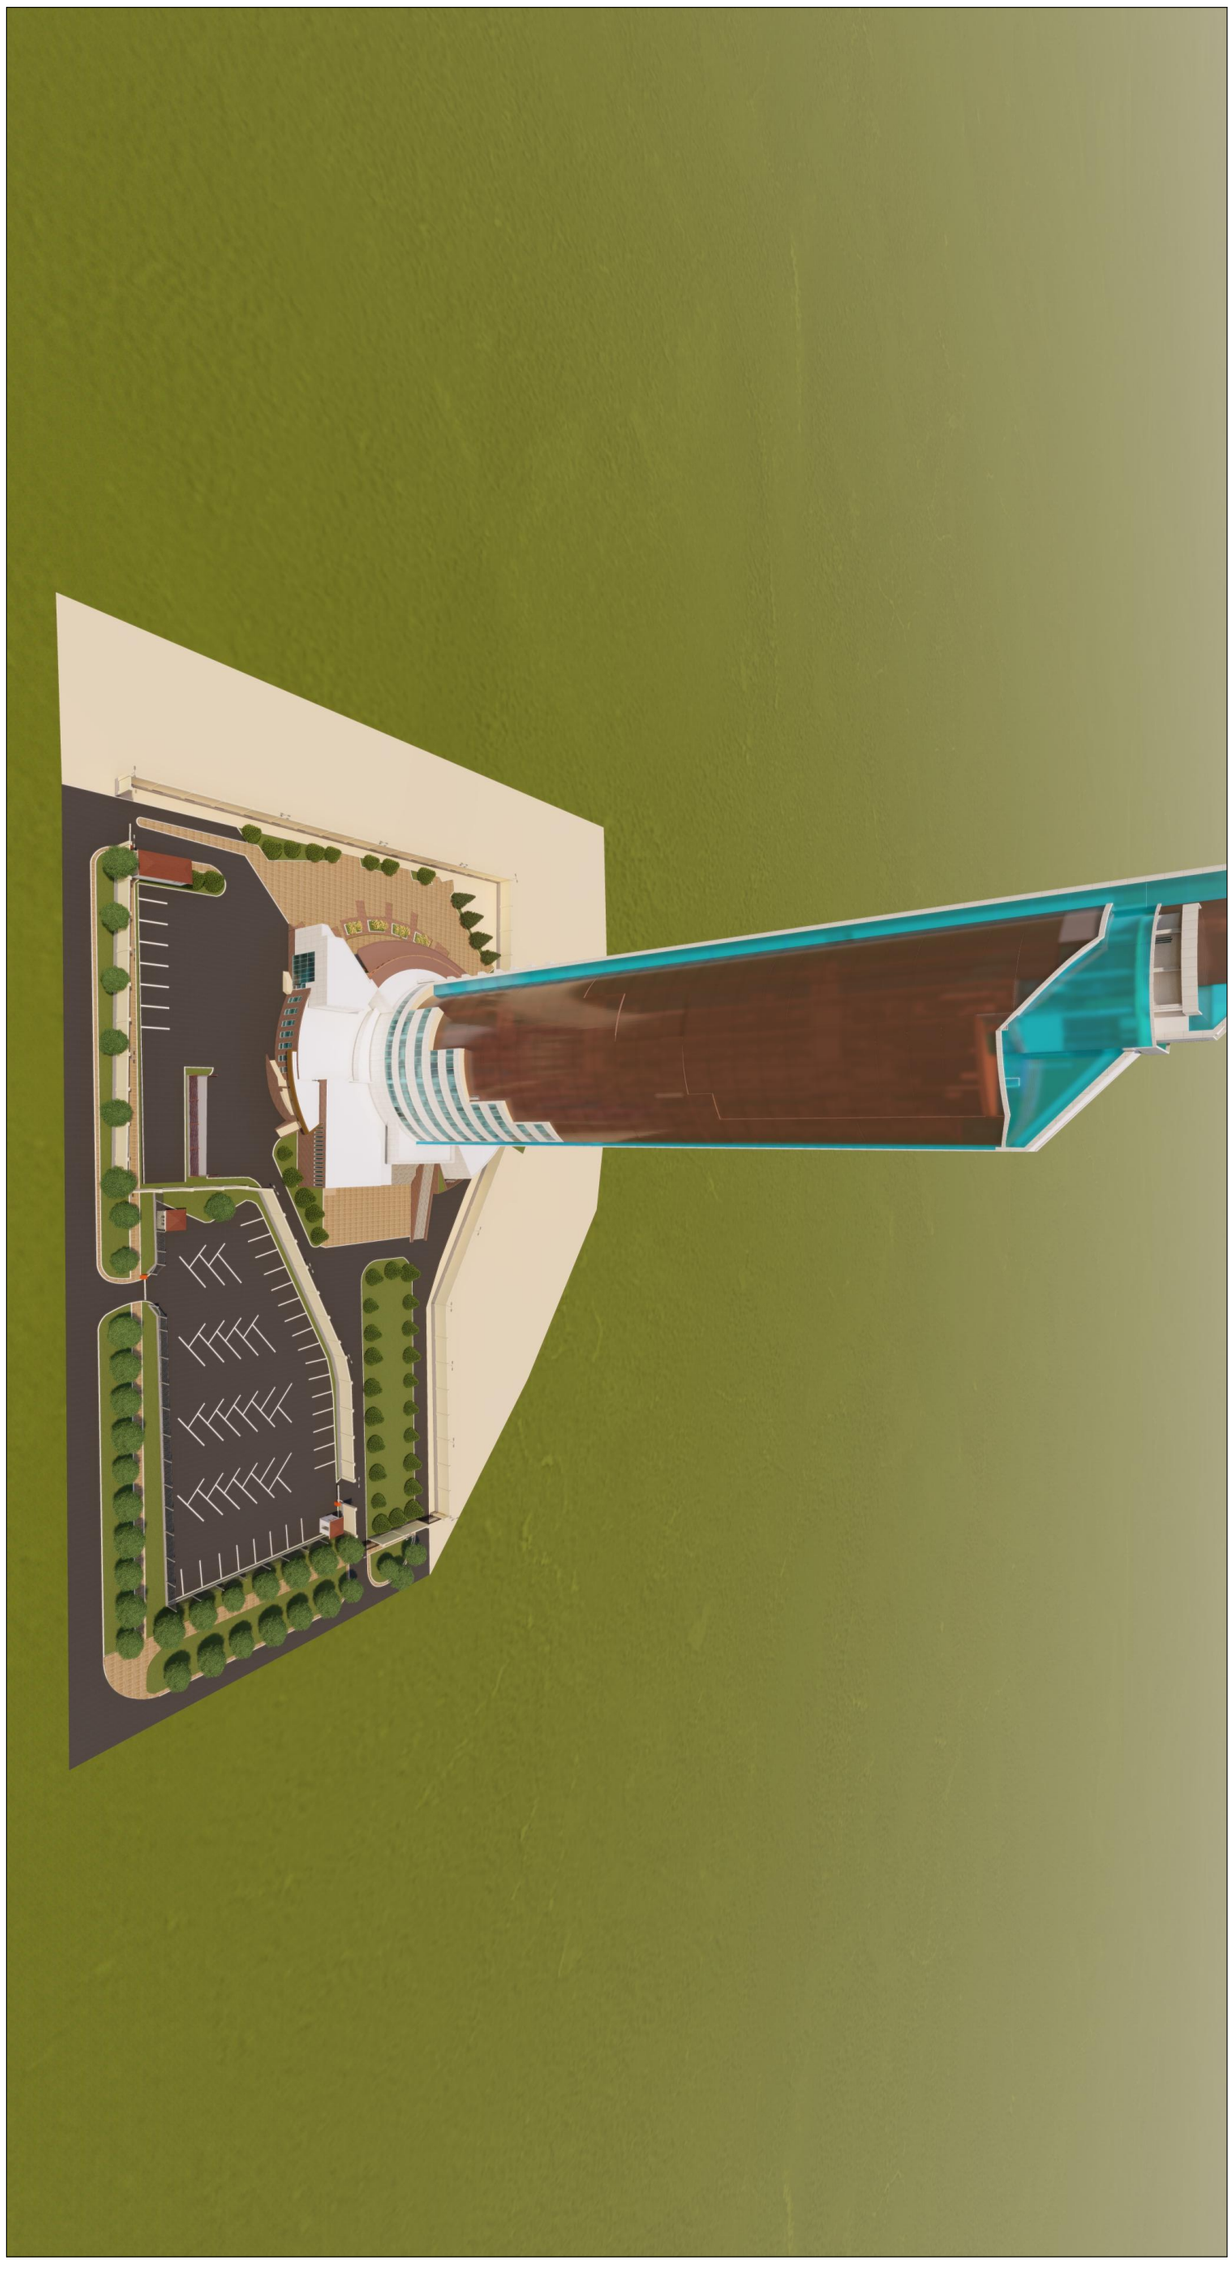

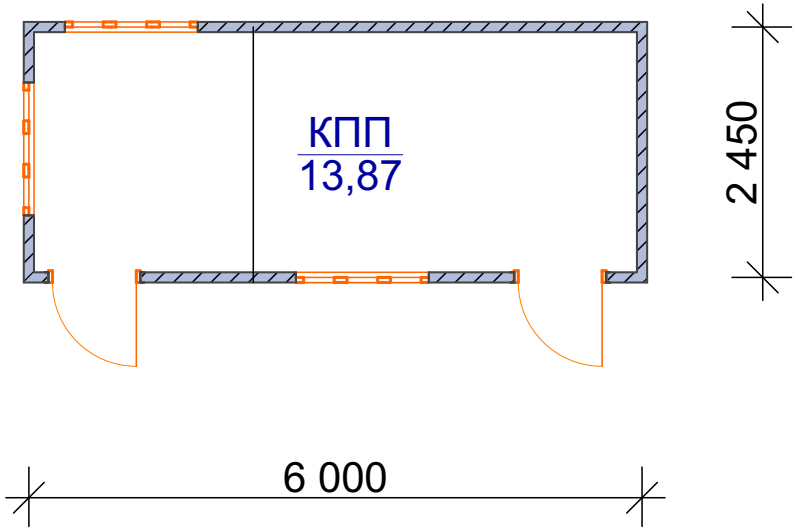
КПП
13,87
2 450
6 000

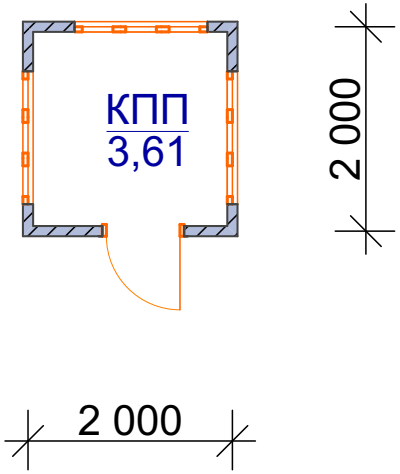
КПП
3,61
2 000
2 000

Ведомость рабочих чертежей основного комплекта

Лист	Наименование	Примечание
1	2	3
ОБ-1	Общие данные	
ОБ-2	План схема расположения покрытий проездов; Разбивочная схема здания	
ОБ-3	Обмерочный план подвала на отм. -3,500	М1:200
ОБ-4	Обмерочный план 1-го этажа на отм. 0,000	М1:200
ОБ-5	Обмерочный план 2-го этажа на отм. +5,250	М1:200
ОБ-6	Обмерочный план 3-го этажа на отм. +8,700	М1:200
ОБ-7	Обмерочный план 4-го этажа на отм. +12,150	М1:200
ОБ-8	Обмерочный план 5-го этажа на отм. +15,600	М1:200
ОБ-9	Обмерочный план 6-го этажа на отм. +19,060	М1:200
ОБ-10	Обмерочный план 7-го этажа на отм. +22,500	М1:200
ОБ-11	Обмерочный план 8-го этажа на отм. +25,960	М1:200
ОБ-12	Обмерочный план 9-го этажа на отм. +29,400	М1:200
ОБ-13	Обмерочный план 10-го этажа на отм. +32,850	М1:200
ОБ-14	Обмерочный план 11-го этажа на отм. +36,300	М1:200
ОБ-15	Обмерочный план 12-го этажа на отм. +39,750	М1:200
ОБ-16	Обмерочный план 13-го этажа на отм. +43,200	М1:200
ОБ-17	Обмерочный план 14-го этажа на отм. +46,650	М1:200
ОБ-18	Обмерочный план 15-го этажа на отм. +50,100	М1:200
ОБ-19	Обмерочный план 16-го этажа на отм. +53,550	М1:200
ОБ-20	Обмерочный план 17-го этажа на отм. +57,000	М1:200
ОБ-21	Обмерочный план 18-го этажа на отм. +60,450	М1:200
ОБ-22	Обмерочный план 19-го этажа на отм. +63,900	М1:200
ОБ-23	Обмерочный план 20-го этажа на отм. +67,350	М1:200
ОБ-24	Обмерочный план 21-го этажа на отм. +70,800	М1:200
ОБ-25	Обмерочный план 22-го этажа на отм. +74,250	М1:200
ОБ-26	Обмерочный план 23-го этажа на отм. +77,700	М1:200
ОБ-27	Обмерочный план 24-го этажа на отм. +81,500	М1:200
ОБ-28	Обмерочный план 25-го этажа на отм. +84,600	М1:200
ОБ-29	Обмерочный план 26-го этажа на отм. +88,050	М1:200
ОБ-30	Обмерочный план 27-го этажа на отм. +91,500	М1:200
ОБ-31	Обмерочный план 28-го этажа на отм. +94,950	М1:200
ОБ-32	Обмерочный план 29-го этажа на отм. +98,400	М1:200
ОБ-33	Обмерочный план 30-го этажа на отм. +101,850	М1:200
ОБ-34	Обмерочный план 31-го этажа на отм. +105,300	М1:200
ОБ-35	Обмерочный план 32-го этажа на отм. +108,750	М1:200
ОБ-36	Обмерочный план 33-го этажа на отм. +113,250	М1:200
ОБ-37	Обмерочный план кровли на отм. +8,550	М1:200
ОБ-38	Обмерочный план 34-го этажа на отм. +116,700	М1:200
ОБ-39	Обмерочный план кровли на отм. +120,150	М1:200
ОБ-40	Обмерочный план кровли на отм. +123,150	М1:200
ОБ-41	Обмерочный план кровли на отм. +126,150	М1:200
ОБ-42	Обмерочный план кровли на отм. +128,650	М1:200
ОБ-43	Фасад А-Л	
ОБ-44	Фасад 0-11	
ОБ-45	Фасад 11-0	
ОБ-46	Фасад Л-А	
ОБ-47	Разрез 1-1	
ОБ-48	Металлические фермы Ф-1, Ф-2, Ф-3, Ф-4	

Состав проекта

Обозначение	Наименование	Примечание
Том 1	Общая часть	
Том 2	Графическая часть	
Том 3	Дефектная ведомость	

Согласовано

Взамен. инв. №

Подп. и дата

Инв. № подл.

Изм.	Кол.уч	Лист	№ док	Подпись	Дата
Обследовал		Белица И.			10.20
Обследовал		Еслям Ж.			10.20
Исполнил		Еслям Ж.			10.20
Проверил		Беспалько К.			10.20

Заказчик: ГУ "МИИР РК"

Заказ: №87 от 03.09.2020

Техническое заключение по результатам технического обследования строительн конструкций здания АТК "Transport Tower", расположенного по адресу: г. Нур-Султан, район "Есиль", пр. Кабанбай батыра, д. 32/1

Здание АТК "Transport Tower"

Стадия	Лист	Листов
ОБ	1	48

Общие данные

ТОО "АСП-Экс"
г. Тобыл 2020 г.
тел. 2-22-12
8-747-701-90-40

План-схема расположения покрытий проездов

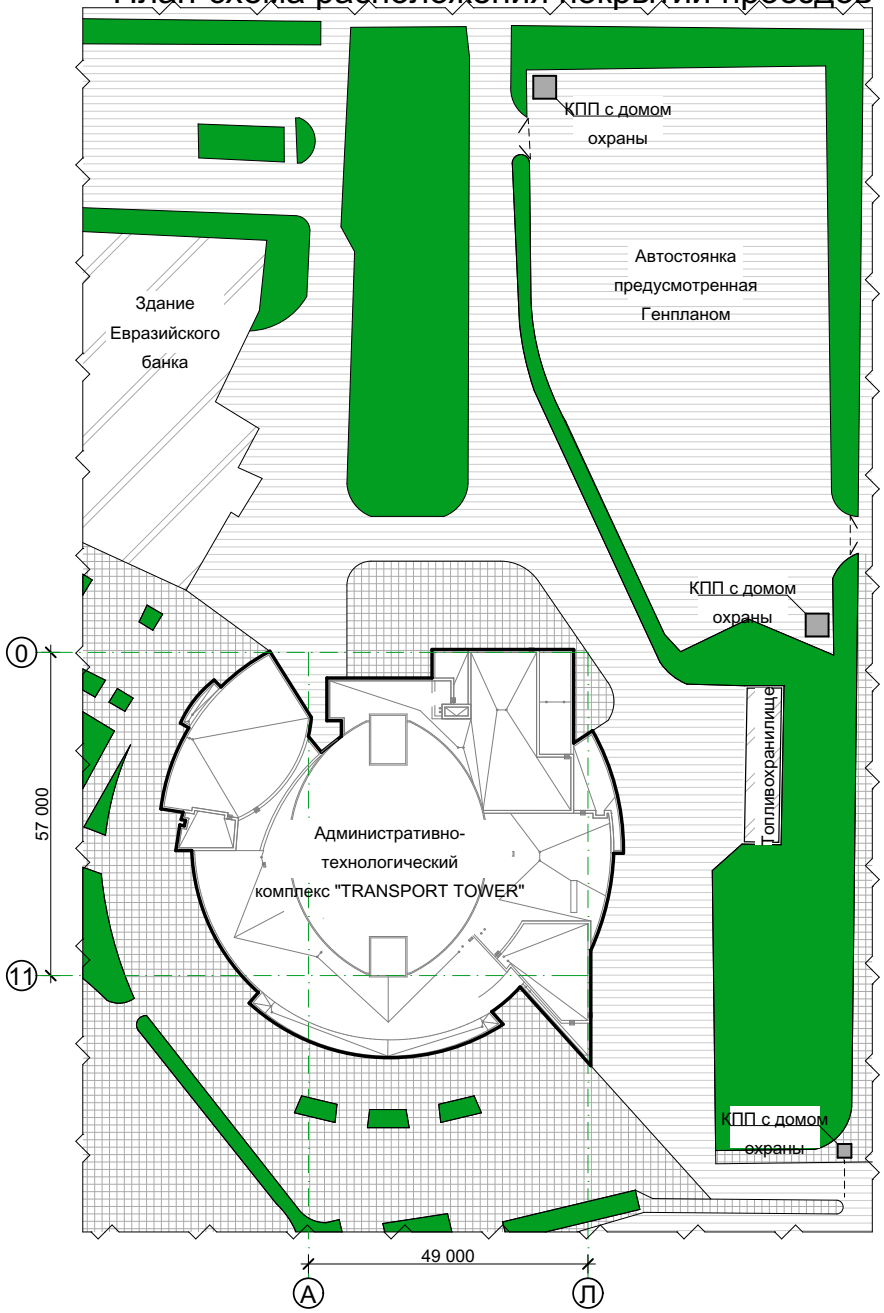

Разбивочная схема здания

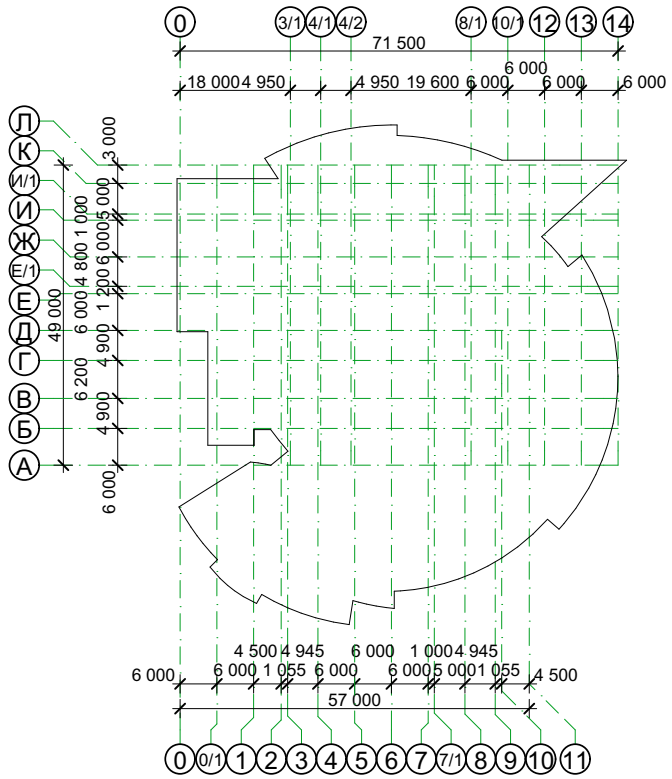

Условные обозначения

- асфальтобетонное покрытие
- покрытие из тротуарной плитки
- озелененные участки

Изм.	Кол.уч	Лист	№ док	Подпись	Дата
Обследовал		Белица И.			10.20
Обследовал		Еслям Ж.			10.20
Исполнил		Еслям Ж.			10.20
Проверил		Беспалько К.			10.20

Заказчик: ГУ "МИИР РК"

Заказ: №87 от 03.09.2020

Техническое заключение по результатам технического обследования строительн конструкций здания АТК "Transport Tower", расположенного по адресу: г. Нур-Султан, район "Есиль", пр. Кабанбай батыра, д. 32/1

Здание АТК "Transport Tower"

Стадия	Лист	Листов
ОБ	2	48

План-схема расположения покрытий проездов; Разбивочная схема здания

ТОО "АСП-Экс" г. Тобыл 2020 г. тел. 2-22-12 8-747-701-90-40

Согласовано

Взамен. инв. №

Подп. и дата

Инв. № подл.

Обмерочный план цокольного этажа на отм. -3,500

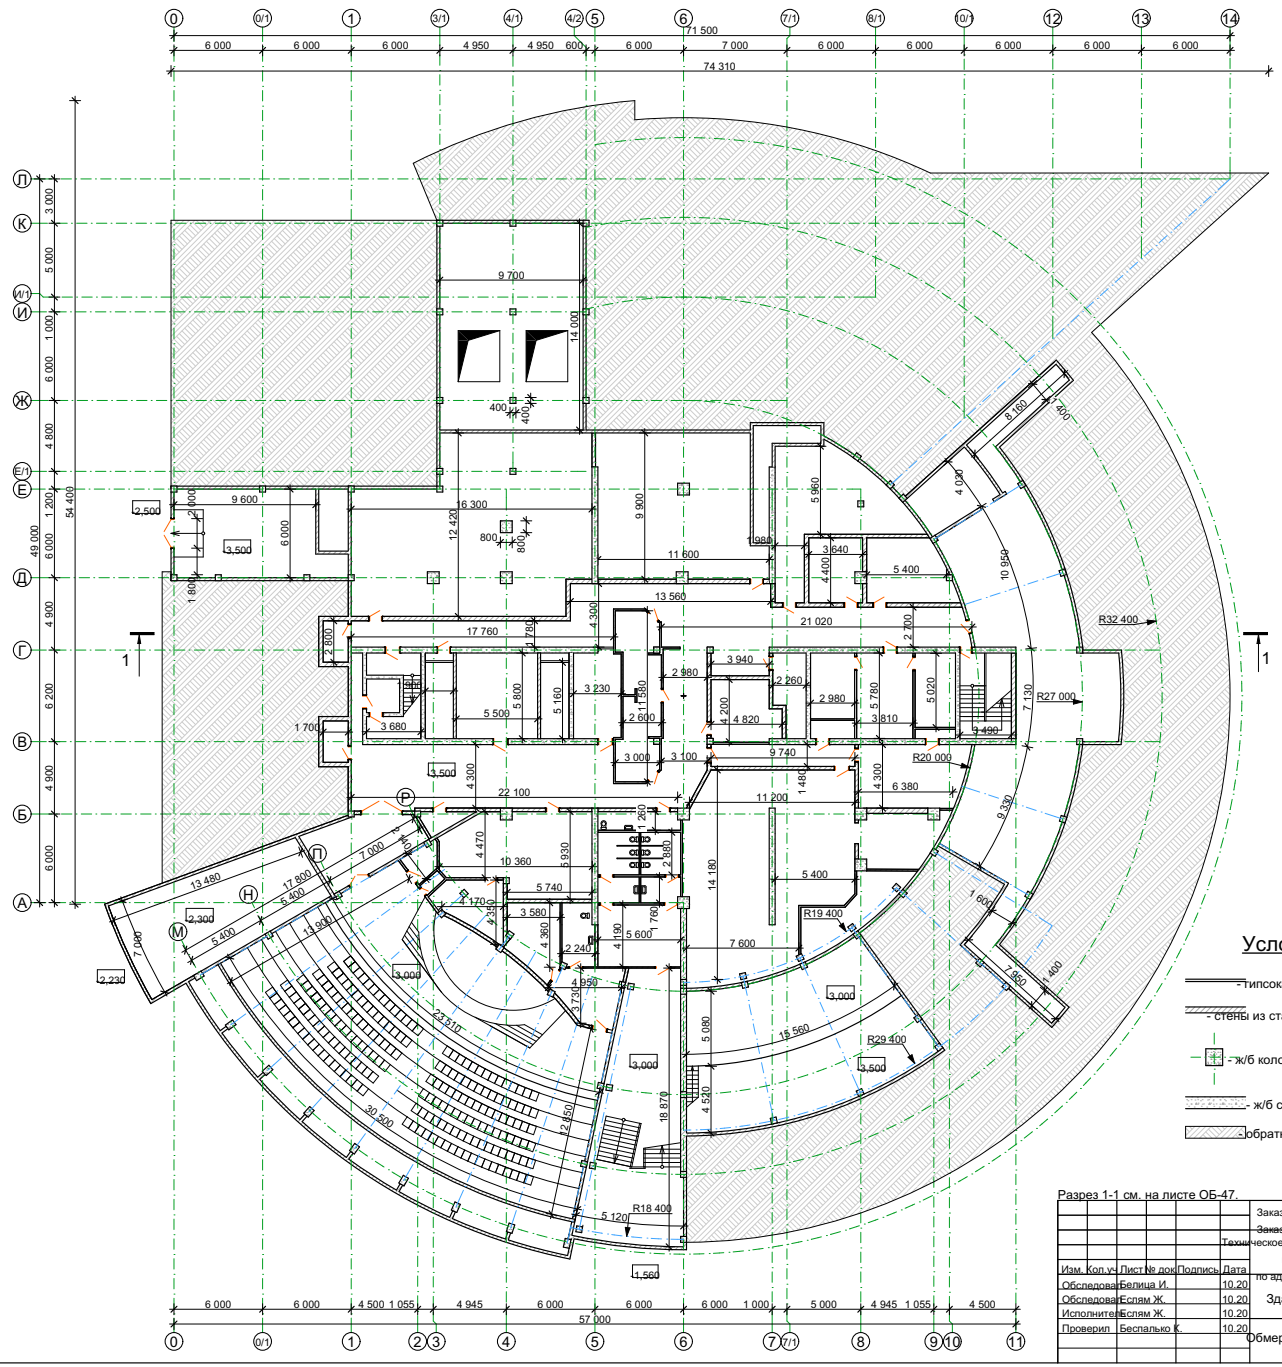

Условные обозначения

- Гипсокартонные перегородки
- стены из стандартных блоков 390x190x190 мм на ц.-песч. растворе М
- ж/б колонна размерами 800x800 мм
- ж/б стены
- обратная засыпка

Разрез 1-1 см. на листе ОБ-47.

						Заказчик: ГУ "МИИР РК"			
						Заказ: №87 от 03.09.2020			
						Техническое заключение по результатам технического обследования строительн конструкций здания АТК "Transport Tower", расположенного по адресу: г. Нур-Султан, район "Есиль", пр. Кабанбай батыра, д. 32/1			
Изм.	Кол.уч	Лист	№ док	Подпись	Дата				
Обследовал		Белица И.			10.20	Здание АТК "Transport Tower"	Стадия	Лист	Листов
Обследовал		Еслям Ж.			10.20		ОБ	3	48
Исполнил		Еслям Ж.			10.20				
Проверил		Беспалько К.			10.20	Обмерочный план цокольного этажа на отм. -3,500	АСП-КС	ТОО "АСП-Экс" г. Тобыл 2020 г. тел. 2-22-12	

8-747-701-90-40

Согласовано

Взамен. инв. №

Подп. и дата

Инв. № подл.

Обмерочный план 1-ого этажа на отм. 0,000

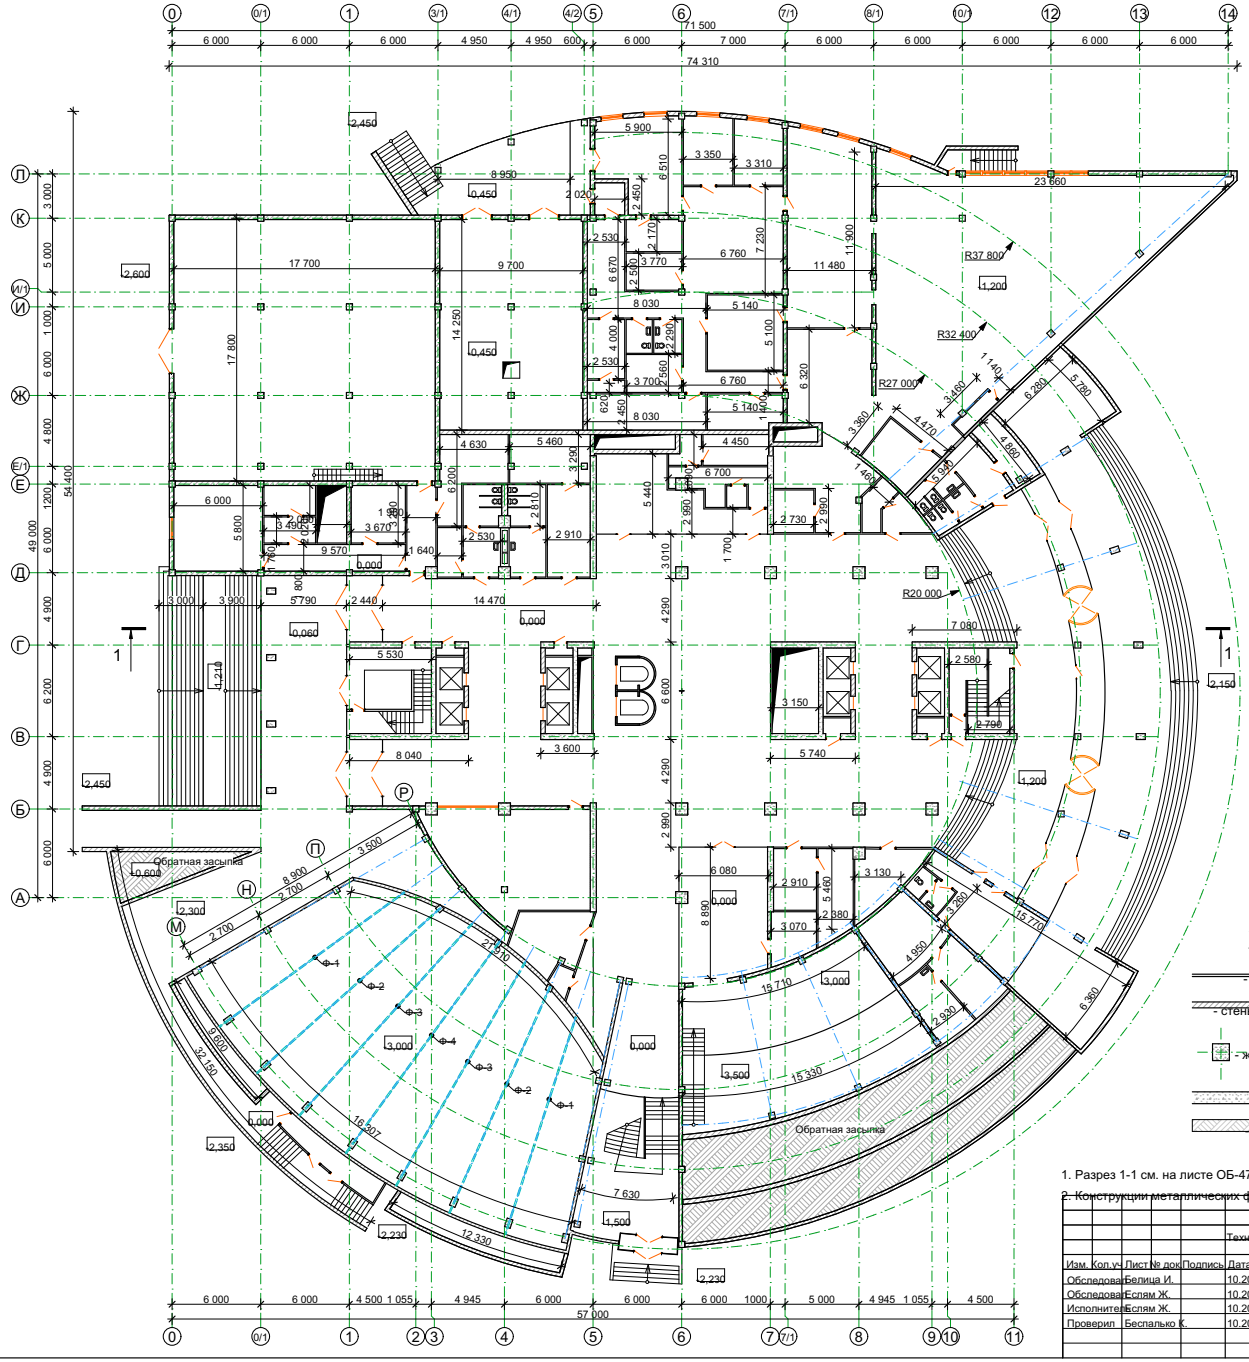

Условные обозначения

- типсокартонные перегородки
- стены из стандартных блоков 390x190x190 мм на ц.-песч. растворе М
- ж/б колонна размерами 800x800 мм
- ж/б стены
- обратная засыпка

1. Разрез 1-1 см. на листе ОБ-47.
2. Конструкции металлических ферм Ф-1, ..., Ф-4 см. на листе ОБ-49.

						Заказчик: ГУ "МИИР РК"		
						Заказ: №87 от 03.09.2020		
						Техническое заключение по результатам технического обследования строительн конструкций здания АТК "Transport Tower", расположенного по адресу: г. Нур-Султан, район "Есиль", пр. Кабанбай батыра, д. 32/1		
Изм.	Кол.уч.	Лист	№ док.	Подпись	Дата			
Обследовал		Белица И.			10.20	Здание АТК "Transport Tower"	Стадия	Лист	Листов
Обследовал		Еслям Ж.			10.20		ОБ	4	48
Исполнитель		Еслям Ж.			10.20				
Проверил		Беспалько К.			10.20	Обмерочный план 1-ого этажа на отм. 0,000	АСП-КС	ТОО "АСП-Экс" г. Тобыл 2020 г. тел. 2-22-12	

8-747-701-90-40

Согласовано

Взамен. инв. №

Подп. и дата

Инв. № подл.

Обмерочный план 2-ого этажа на отм. +5,250

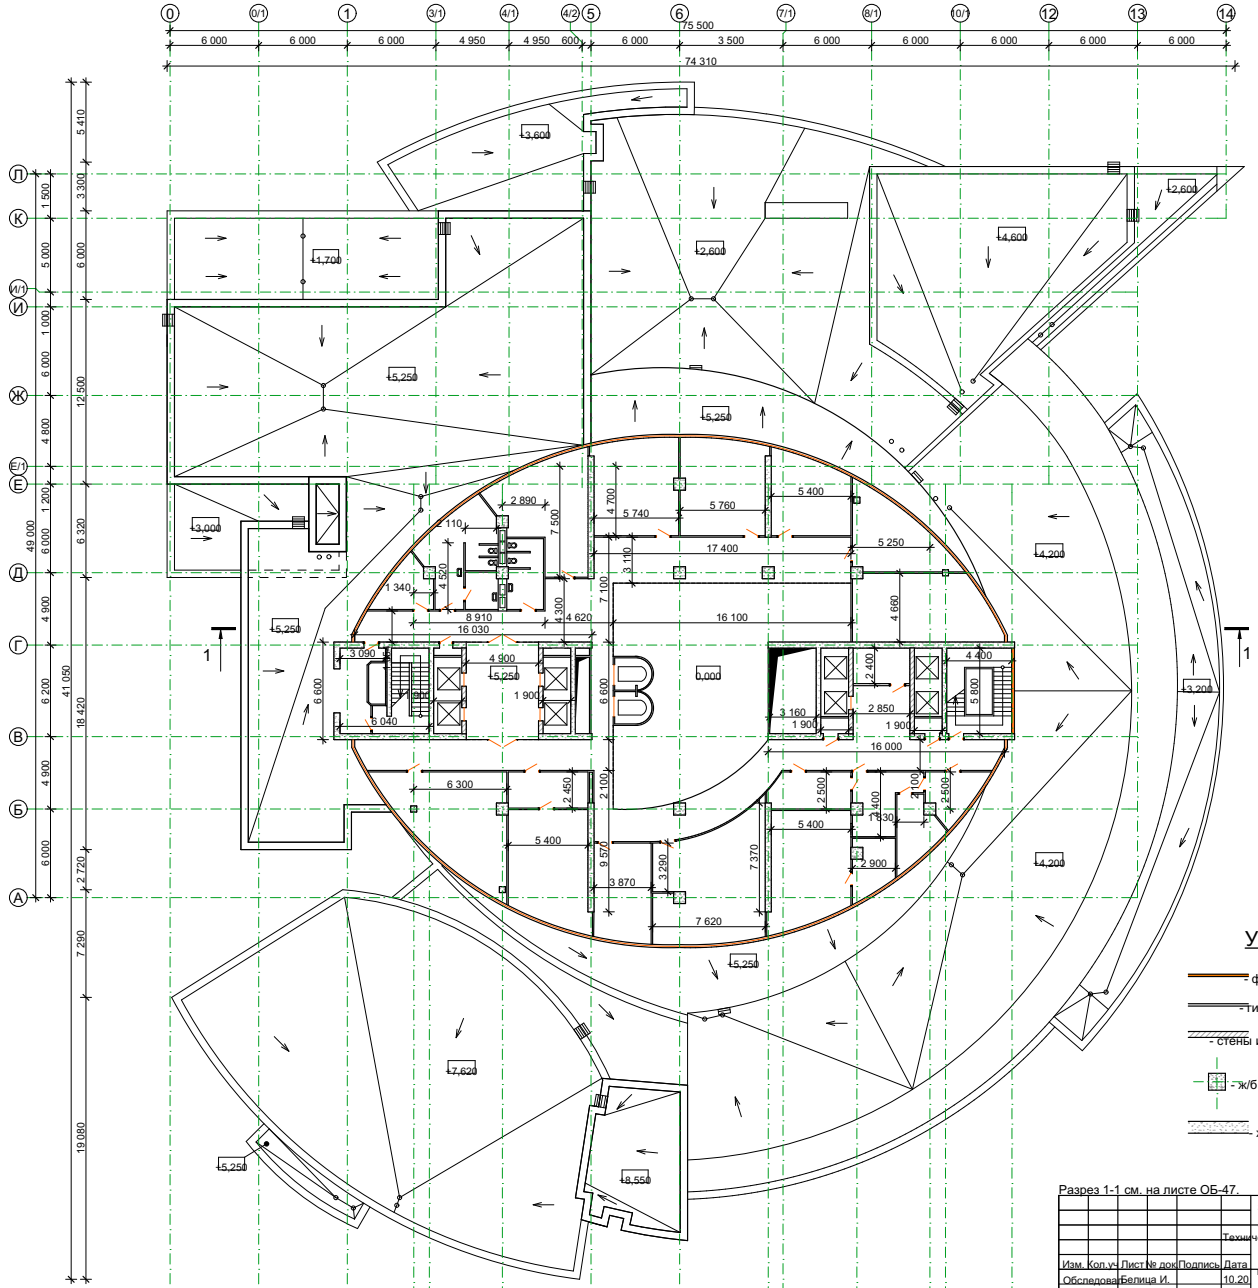

Условные обозначения

- фасадные витражи
- типсокартонные перегородки
- стены из стандартных блоков 390x190x190 мм на ц.-песч. растворе М
- ж/б колонна размерами 800x800 мм
- ж/б стены

Разрез 1-1 см. на листе ОБ-47.

Изм.	Кол.уч.	Лист	№ док.	Подпись	Дата
Обследовал		Белица И.			10.20
Обследовал		Еслям Ж.			10.20
Исполнитель		Еслям Ж.			10.20
Проверил		Беспалько К.			10.20

Заказчик: ГУ "МИИР РК"

Заказ: №87 от 03.09.2020

Техническое заключение по результатам технического обследования строительн конструкций здания АТК "Transport Tower", расположенного по адресу: г. Нур-Султан, район "Есиль", пр. Кабанбай батыра, д. 32/1

Здание АТК "Transport Tower"

Стадия	Лист	Листов
ОБ	5	48

Обмерочный план 2-ого этажа на отм. +5,250

ТОО "АСП-Экс"
г. Тобыл 2020 г.
тел. 2-22-12

8-747-701-90-40

Согласовано

Взамен. инв. №

Подп. и дата

Инв. № подл.

Обмерочный план 3-ого этажа на отм. +8,700

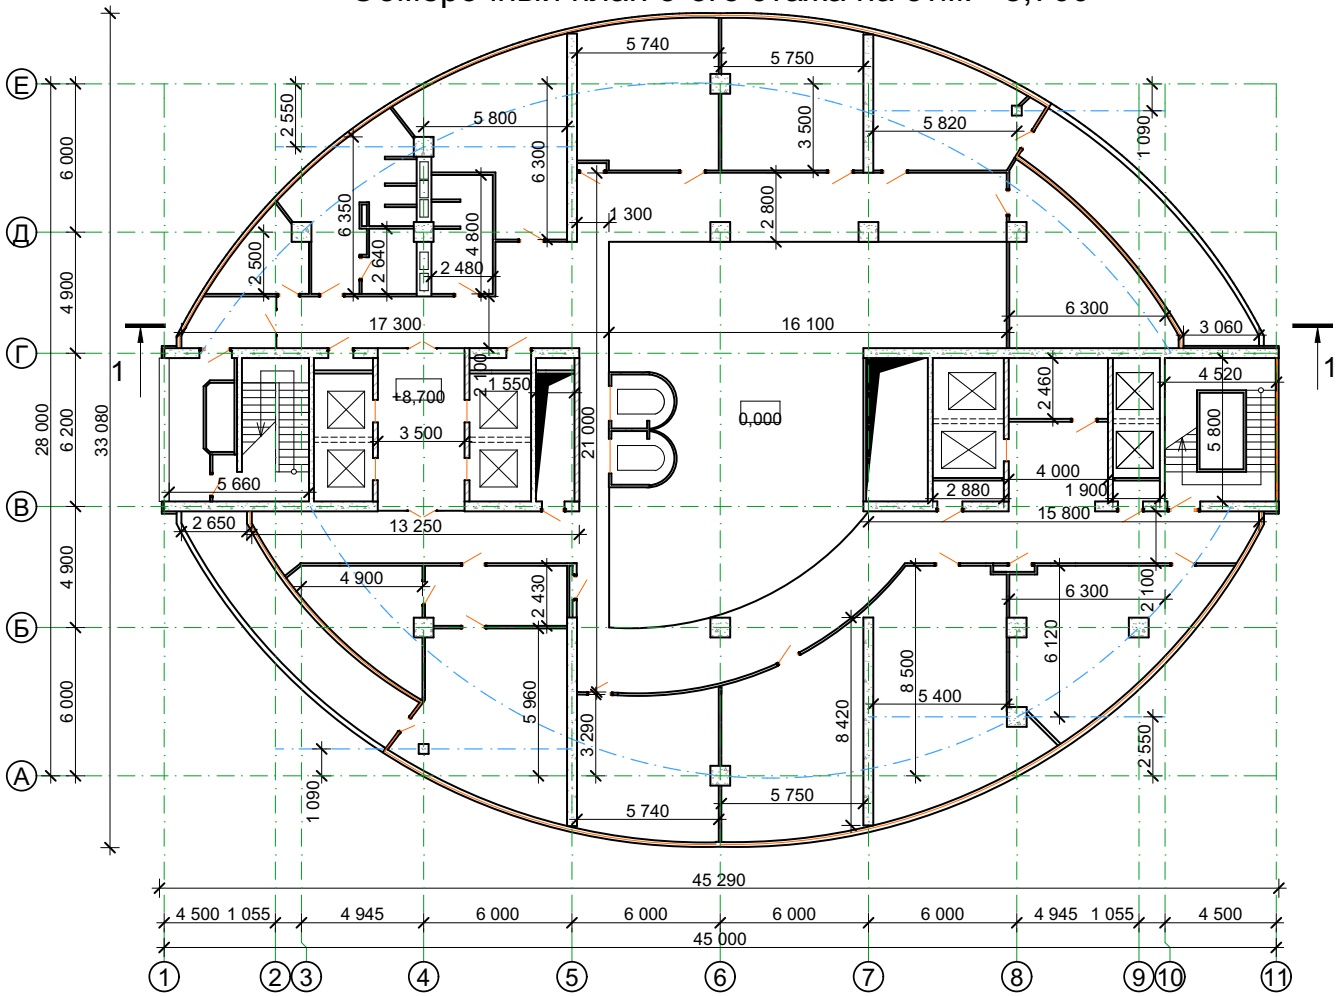

Условные обозначения

- фасадные витражи
- типсокартонные перегородки
- стены из стандартных блоков 390x190x190 мм на ц.-песч. растворе М50
- ж/б колонна размерами 800x800 мм
- ж/б стены

Разрез 1-1 см. на листе ОБ-47.

Изм.	Кол.уч.	Лист	№ док.	Подпись	Дата
Обследовал		Белица И.			10.20
Обследовал		Еслям Ж.			10.20
Исполнил		Еслям Ж.			10.20
Проверил		Беспалько К.			10.20

Заказчик: ГУ "МИИР РК"

Заказ: №87 от 03.09.2020

Техническое заключение по результатам технического обследования строительн конструкций здания АТК "Transport Tower", расположенного по адресу: г. Нур-Султан, район "Есиль", пр. Кабанбай батыра, д. 32/1

Здание АТК "Transport Tower"

Стадия	Лист	Листов
ОБ	6	48

Обмерочный план 3-ого этажа на отм. +8,700

ТОО "АСП-Экс"
г. Тобыл 2020 г.
тел. 2-22-12
8-747-701-90-40

Согласовано

Взамен. инв. №

Подп. и дата

Инв. № подл.

Обмерочный план 4-ого этажа на отм. +12,150

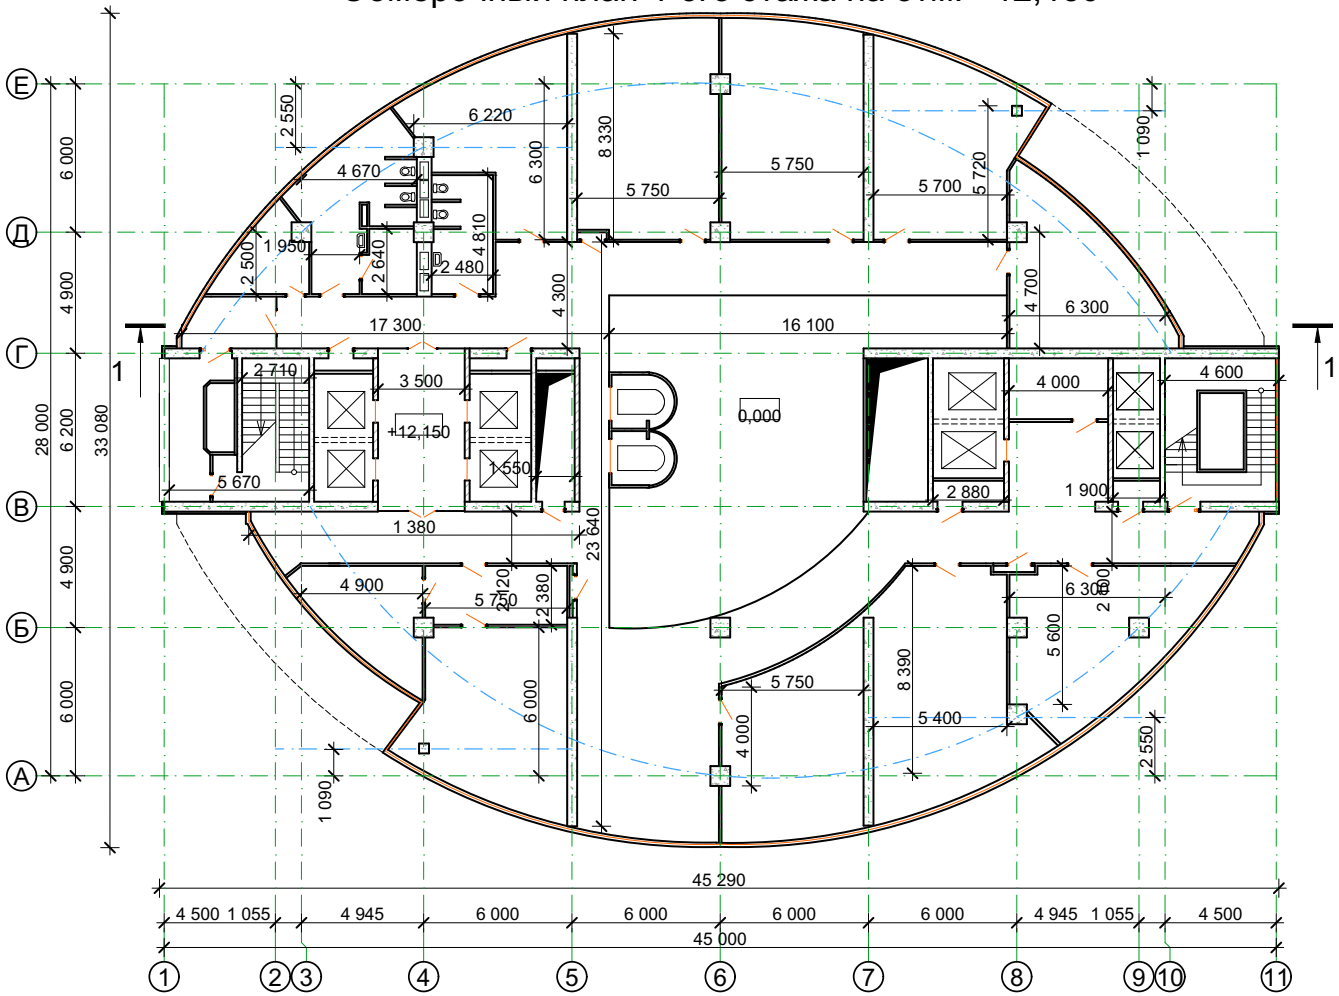

Условные обозначения

- фасадные витражи
- типсокартонные перегородки
- стены из стандартных блоков 390x190x190 мм на ц.-песч. растворе М50
- ж/б колонна размерами 800x800 мм
- ж/б стены

Разрез 1-1 см. на листе ОБ-47.

Изм.	Кол.уч.	Лист	№ док.	Подпись	Дата
Обследовал		Белица И.			10.20
Обследовал		Еслям Ж.			10.20
Исполнитель		Еслям Ж.			10.20
Проверил		Беспалько К.			10.20

Заказчик: ГУ "МИИР РК"

Заказ: №87 от 03.09.2020

Техническое заключение по результатам технического обследования строительн конструкций здания АТК "Transport Tower", расположенного по адресу: г. Нур-Султан, район "Есиль", пр. Кабанбай батыра, д. 32/1

Здание АТК "Transport Tower"

Стадия	Лист	Листов
ОБ	7	48

Обмерочный план 4-ого этажа на отм. +12,150

ТОО "АСП-Экс"
г. Тобыл 2020 г.
тел. 2-22-12
8-747-701-90-40

Согласовано

Взамен. инв. №

Подп. и дата

Инв. № подл.

Обмерочный план 5-ого этажа на отм. +15,600

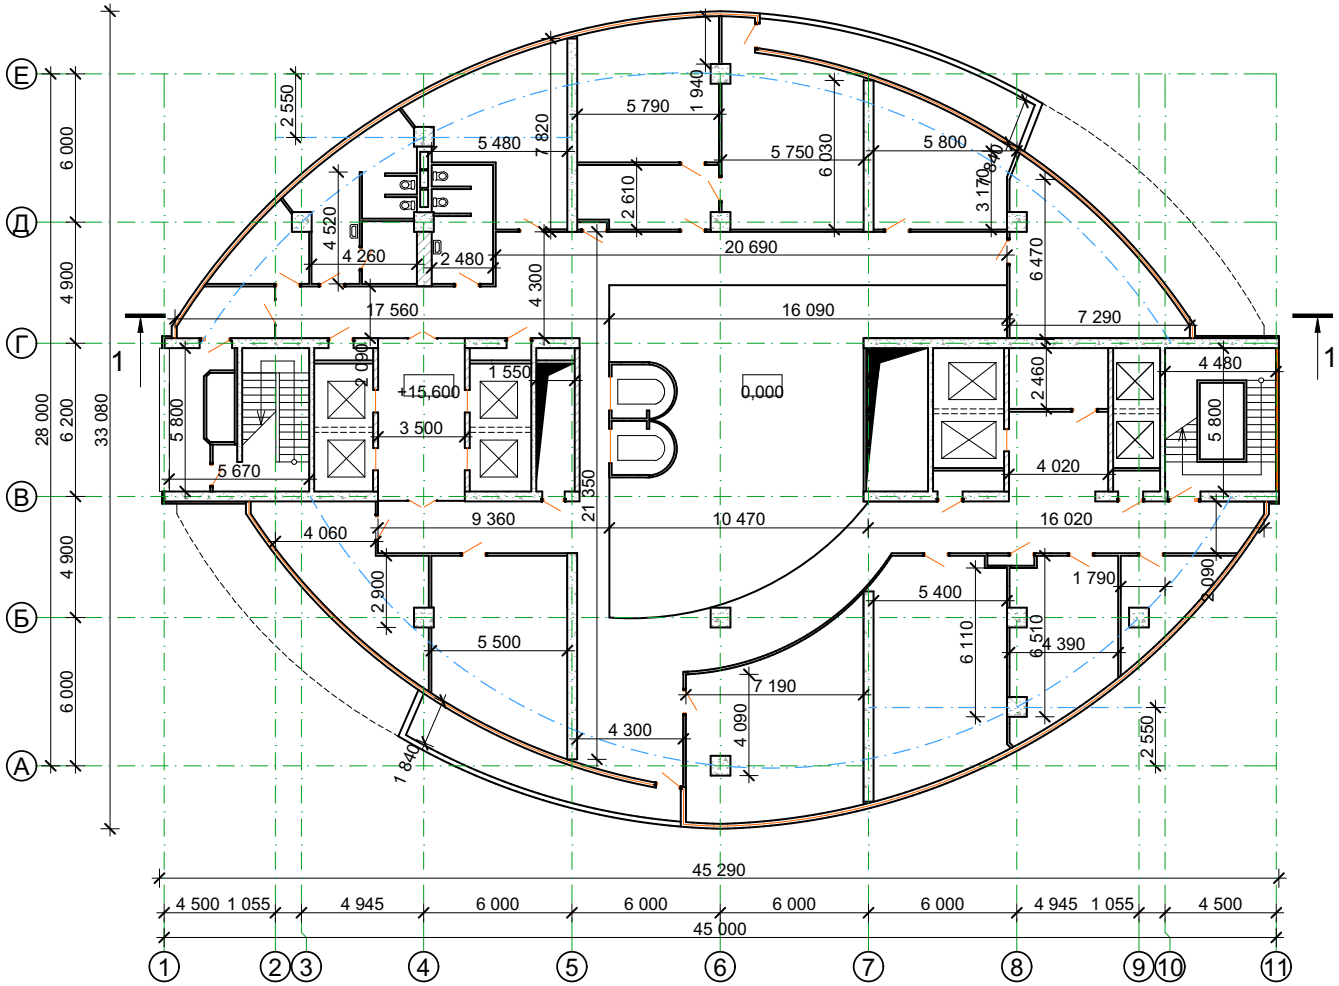

Условные обозначения

- фасадные витражи
- типсокартонные перегородки
- стены из стандартных блоков 390x190x190 мм на ц.-песч. растворе М50
- ж/б колонна размерами 800x800 мм
- ж/б стены

Разрез 1-1 см. на листе ОБ-47.

Изм.	Кол.уч.	Лист	№ док.	Подпись	Дата
Обследовал		Белица И.			10.20
Обследовал		Еслям Ж.			10.20
Исполнитель		Еслям Ж.			10.20
Проверил		Беспалько К.			10.20

Заказчик: ГУ "МИИР РК"

Заказ: №87 от 03.09.2020

Техническое заключение по результатам технического обследования строительн конструкций здания АТК "Transport Tower", расположенного по адресу: г. Нур-Султан, район "Есиль", пр. Кабанбай батыра, д. 32/1

Здание АТК "Transport Tower"	Стадия	Лист	Листов
	ОБ	8	48

Обмерочный план 5-ого этажа на отм. +15,600

ТОО "АСП-Экс"
г. Тобыл 2020 г.
тел. 2-22-12
8-747-701-90-40

Согласовано

Взамен. инв. №

Подп. и дата

Инв. № подл.

Обмерочный план 6-ого этажа на отм. +19,050

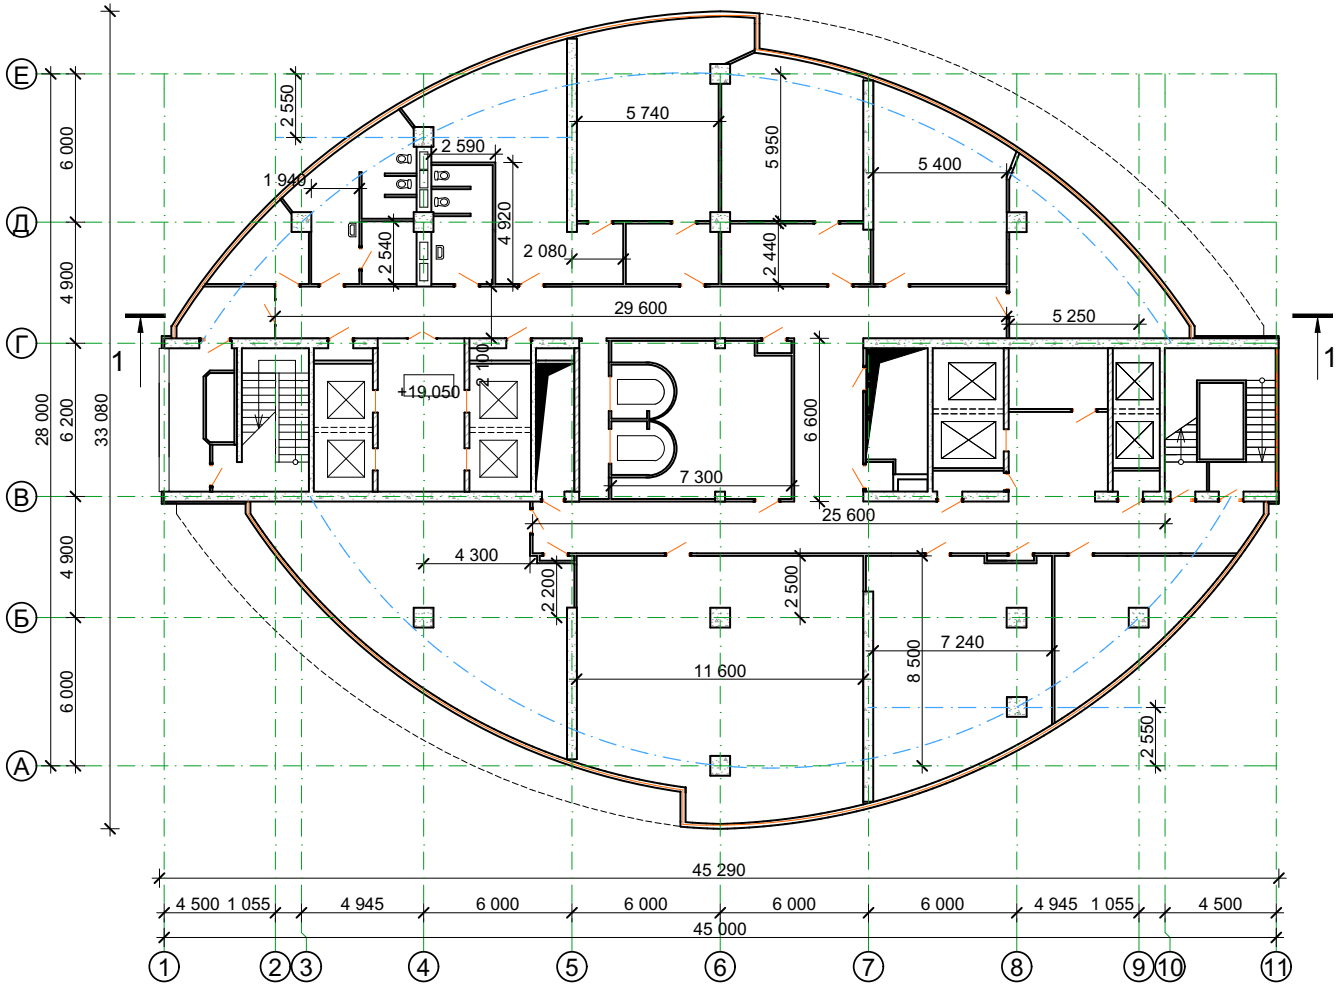

Условные обозначения

- фасадные витражи
- типсокартонные перегородки
- стены из стандартных блоков 390x190x190 мм на ц.-песч. растворе М50
- ж/б колонна размерами 800x800 мм
- ж/б стены

Разрез 1-1 см. на листе ОБ-47.

Изм.	Кол.уч.	Лист	№ док.	Подпись	Дата
Обследовал		Белица И.			10.20
Обследовал		Еслям Ж.			10.20
Исполнил		Еслям Ж.			10.20
Проверил		Беспалько К.			10.20

Заказчик: ГУ "МИИР РК"

Заказ: №87 от 03.09.2020

Техническое заключение по результатам технического обследования строительн конструкций здания АТК "Transport Tower", расположенного по адресу: г. Нур-Султан, район "Есиль", пр. Кабанбай батыра, д. 32/1

Здание АТК "Transport Tower"

Стадия	Лист	Листов
ОБ	9	48

Обмерочный план 6-ого этажа на отм. +19,050

ТОО "АСП-Экс"
г. Тобыл 2020 г.
тел. 2-22-12
8-747-701-90-40

Согласовано

Взамен. инв. №

Подп. и дата

Инв. № подл.

Обмерочный план 7-ого этажа на отм. +22,500

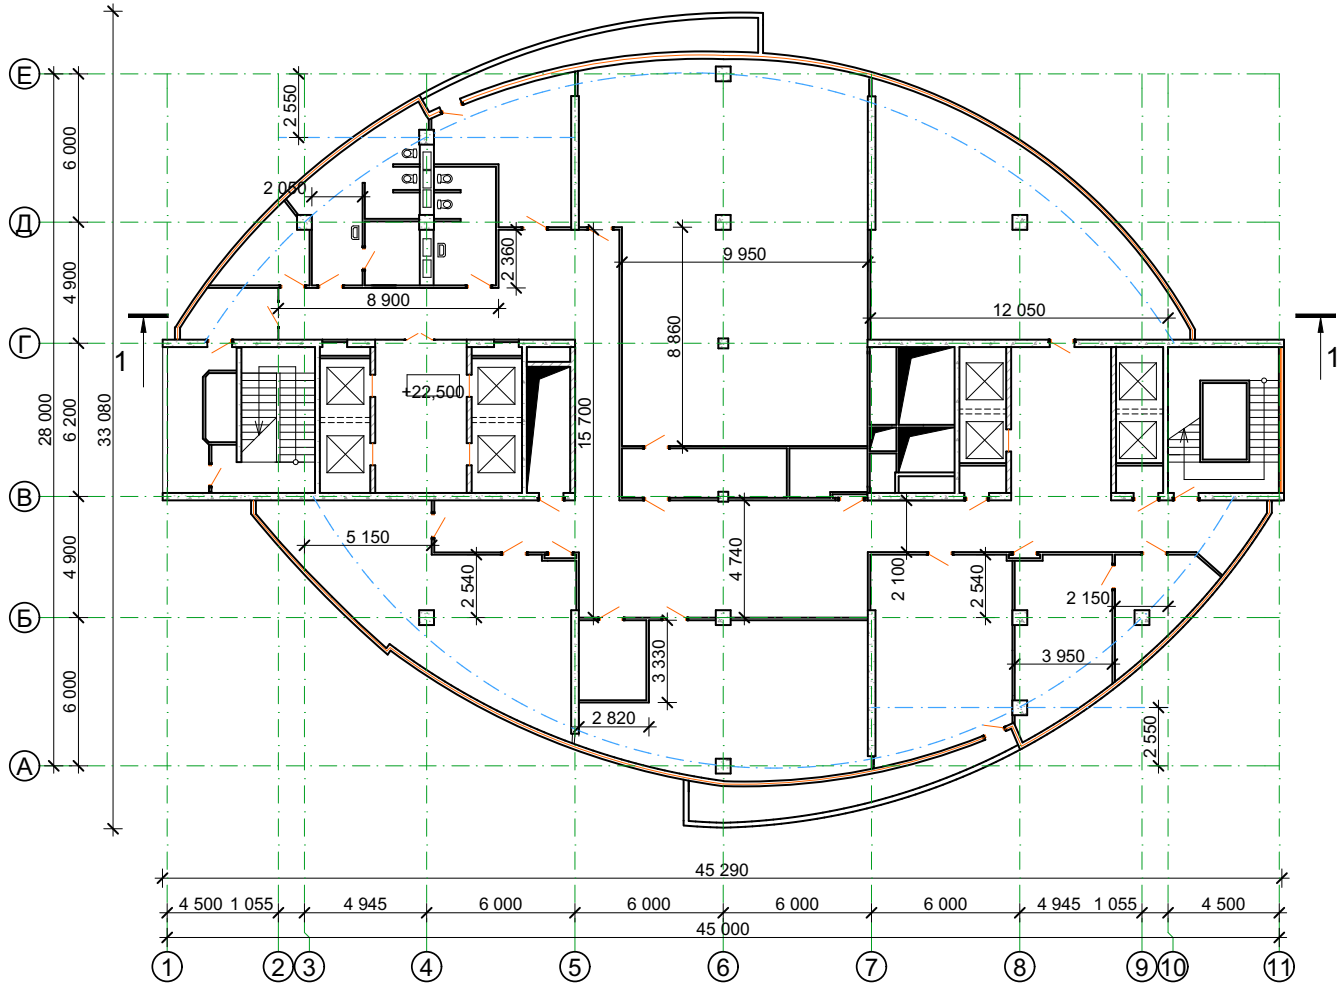

Условные обозначения

- фасадные витражи
- типсокартонные перегородки
- стены из стандартных блоков 390x190x190 мм на ц.-песч. растворе М50
- ж/б колонна размерами 600x600 мм
- ж/б стены

Разрез 1-1 см. на листе ОБ-47.

Изм.	Кол.уч.	Лист	№ док.	Подпись	Дата
Обследовал		Белица И.			10.20
Обследовал		Еслям Ж.			10.20
Исполнил		Еслям Ж.			10.20
Проверил		Беспалько К.			10.20

Заказчик: ГУ "МИИР РК"

Заказ: №87 от 03.09.2020

Техническое заключение по результатам технического обследования строительн конструкций здания АТК "Transport Tower", расположенного по адресу: г. Нур-Султан, район "Есиль", пр. Кабанбай батыра, д. 32/1

Здание АТК "Transport Tower"

Стадия	Лист	Листов
ОБ	10	48

Обмерочный план 7-ого этажа на отм. +22,500

ТОО "АСП-Экс"
г. Тобыл 2020 г.
тел. 2-22-12
8-747-701-90-40

Согласовано

Взамен. инв. №

Подп. и дата

Инв. № подл.

Обмерочный план 8-ого этажа на отм. +25,960

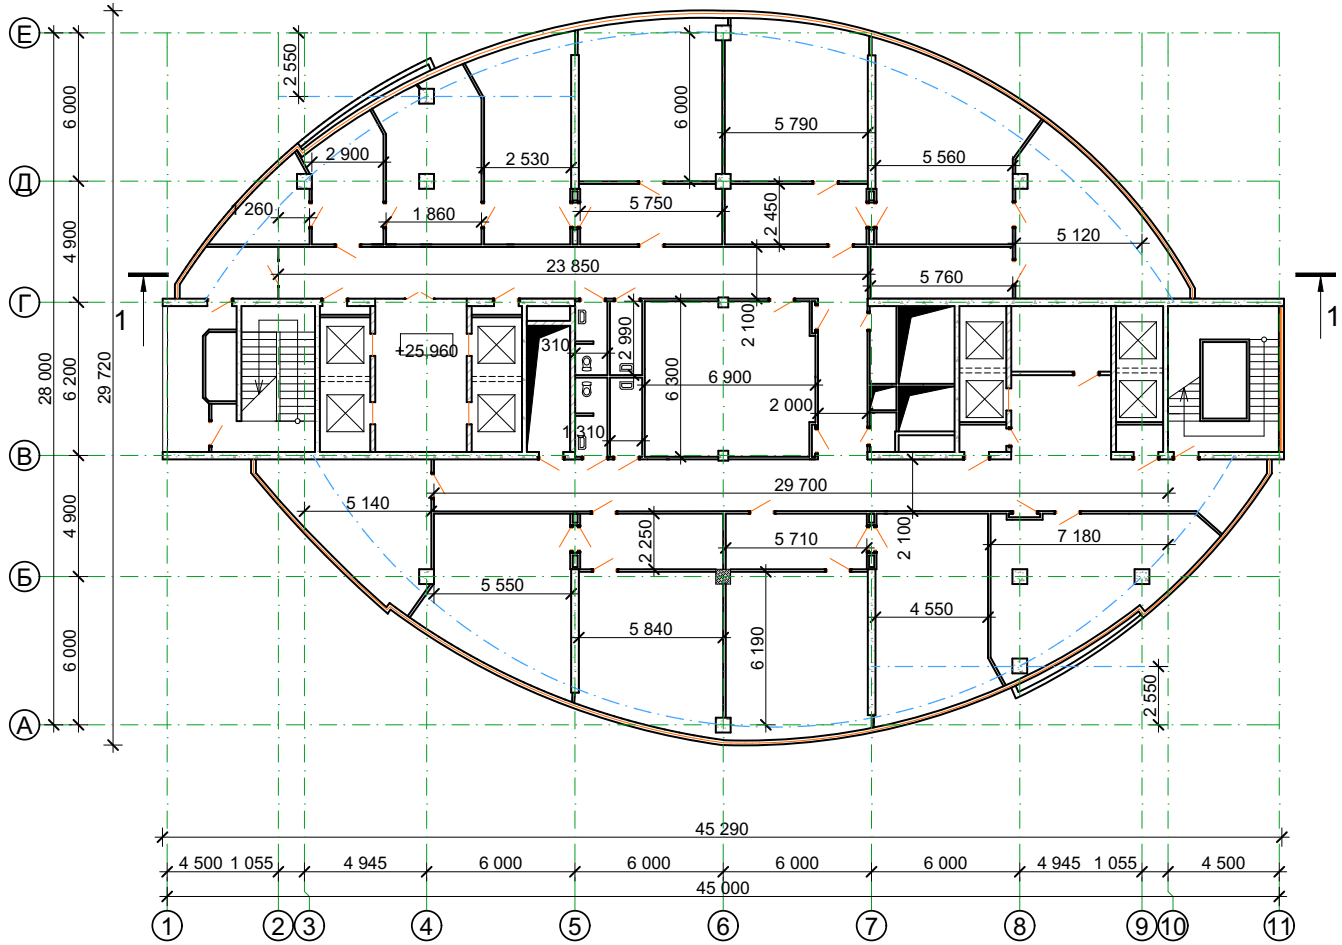

Условные обозначения

- фасадные витражи
- типсокартонные перегородки
- стены из стандартных блоков 390x190x190 мм на ц.-песч. растворе М50
- ж/б колонна размерами 600x600 мм
- ж/б стены

Разрез 1-1 см. на листе ОБ-47.

Изм.	Кол.уч.	Лист	№ док.	Подпись	Дата
Обследовал		Белица И.			10.20
Обследовал		Еслям Ж.			10.20
Исполнил		Еслям Ж.			10.20
Проверил		Беспалько К.			10.20

Заказчик: ГУ "МИИР РК"

Заказ: №87 от 03.09.2020

Техническое заключение по результатам технического обследования строительн конструкций здания АТК "Transport Tower", расположенного по адресу: г. Нур-Султан, район "Есиль", пр. Кабанбай батыра, д. 32/1

Здание АТК "Transport Tower"

Стадия	Лист	Листов
ОБ	11	48

Обмерочный план 8-ого этажа на отм. +25,960

ТОО "АСП-Экс"
г. Тобыл 2020 г.
тел. 2-22-12
8-747-701-90-40

Согласовано

Взамен. инв. №

Подп. и дата

Инв. № подл.

Обмерочный план 9-ого этажа на отм. +29,400

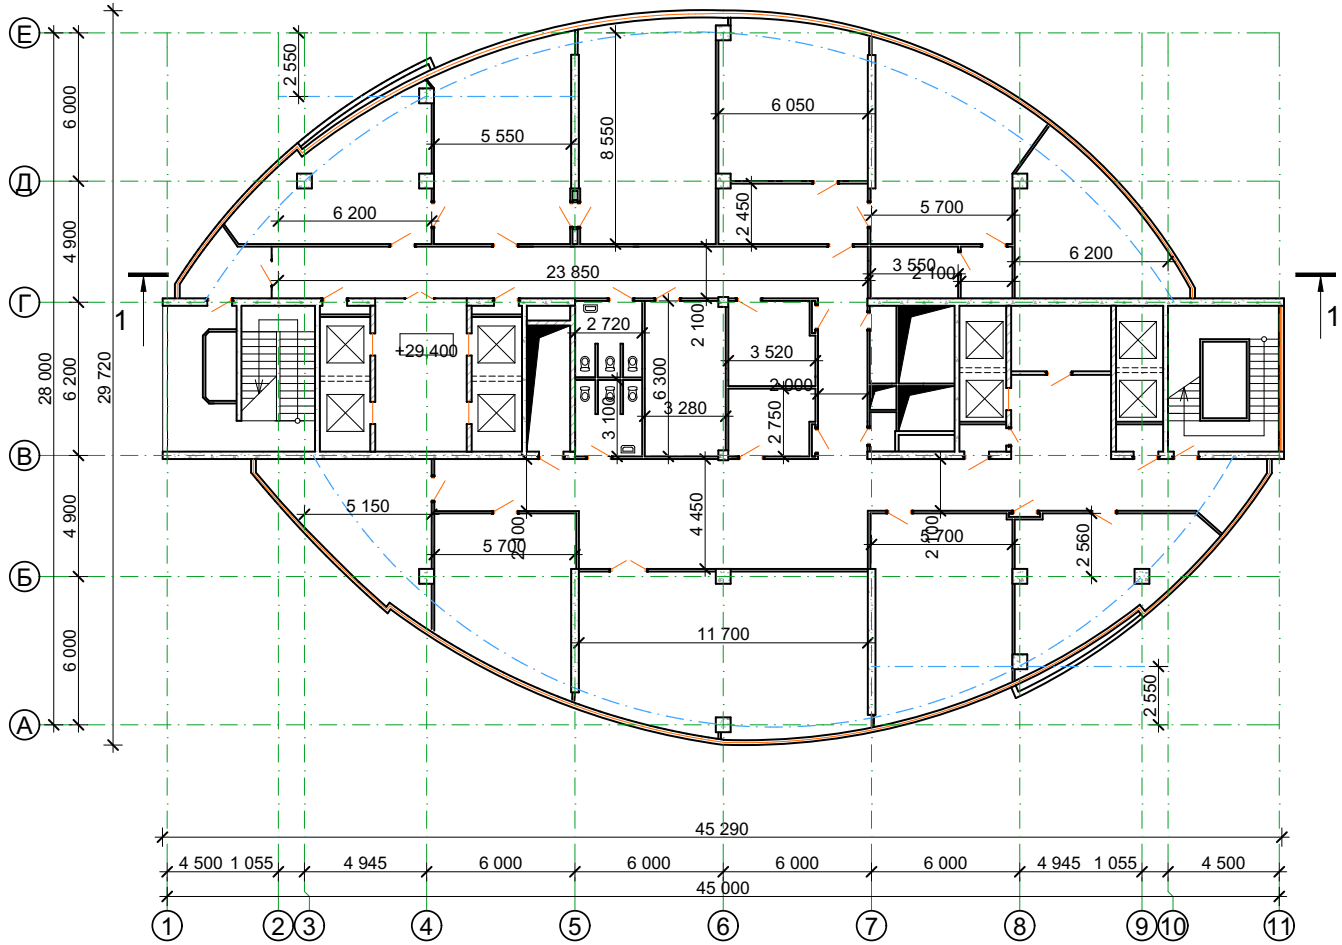

Условные обозначения

- фасадные витражи
- типсокартонные перегородки
- стены из стандартных блоков 390x190x190 мм на ц.-песч. растворе М50
- ж/б колонна размерами 600x600 мм
- ж/б стены

Разрез 1-1 см. на листе ОБ-47.

Изм.	Кол.уч.	Лист	№ док.	Подпись	Дата
Обследовал		Белица И.			10.20
Обследовал		Еслям Ж.			10.20
Исполнил		Еслям Ж.			10.20
Проверил		Беспалько К.			10.20

Заказчик: ГУ "МИИР РК"

~~Заказ: №87 от 03.09.2020~~

Техническое заключение по результатам технического обследования строительн конструкций здания АТК "Transport Tower", расположенного по адресу: г. Нур-Султан, район "Есиль", пр. Кабанбай батыра, д. 32/1

Здание АТК "Transport Tower"

Стадия	Лист	Листов
ОБ	12	48

Обмерочный план 9-ого этажа на отм. +29,400

ТОО "АСП-Экс"
г. Тобыл 2020 г.
тел. 2-22-12
8-747-701-90-40

Согласовано

Взамен. инв. №

Подп. и дата

Инв. № подл.

Обмерочный план 10-ого этажа на отм. +32,850

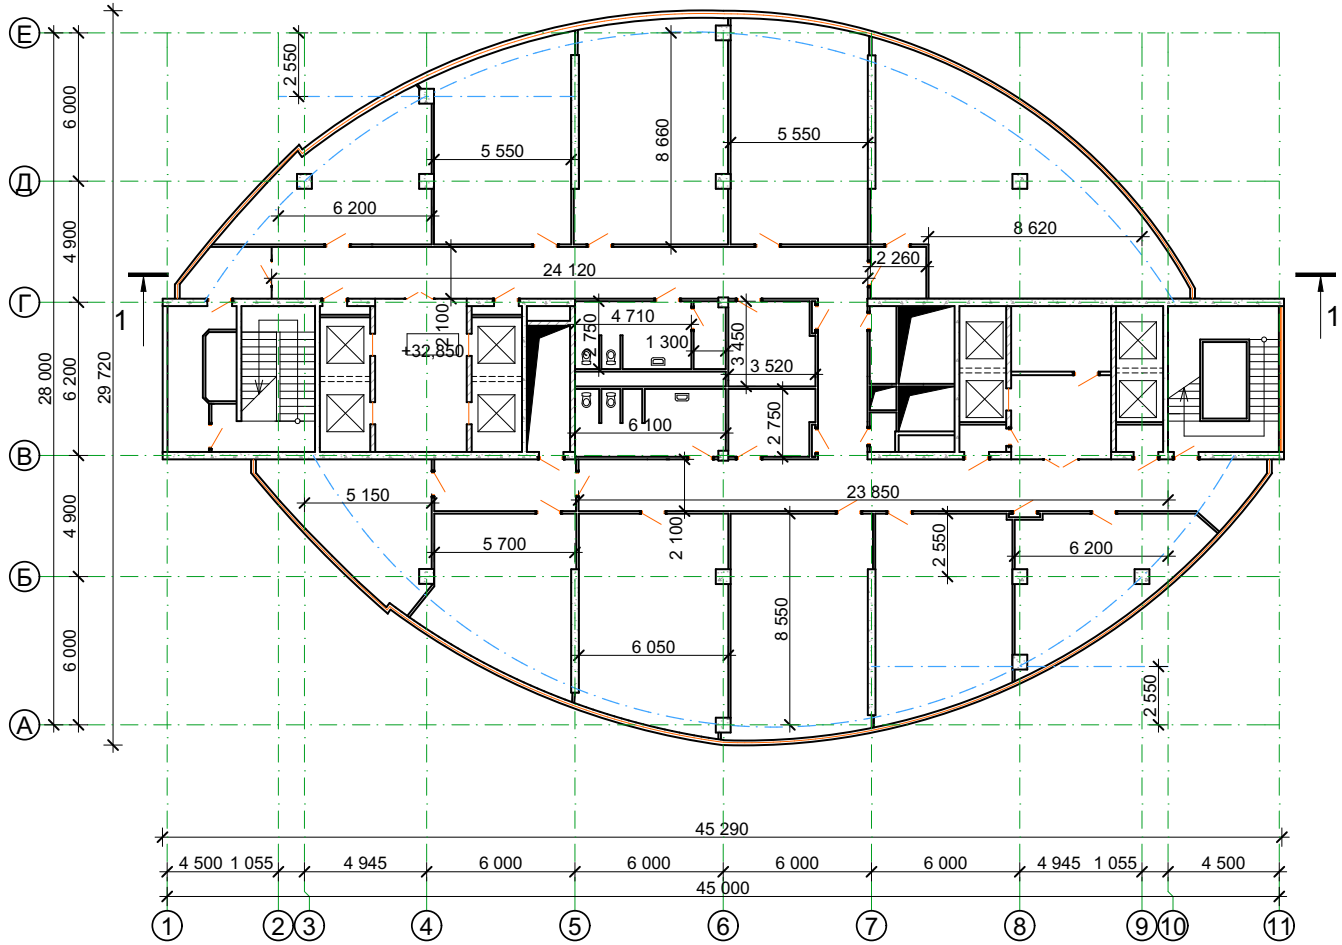

Условные обозначения

- фасадные витражи
- типсокартонные перегородки
- стены из стандартных блоков 390x190x190 мм на ц.-песч. растворе М50
- ж/б колонна размерами 600x600 мм
- ж/б стены

Разрез 1-1 см. на листе ОБ-47.

Изм.	Кол.уч.	Лист	№ док.	Подпись	Дата
Обследовал		Белица И.			10.20
Обследовал		Еслям Ж.			10.20
Исполнил		Еслям Ж.			10.20
Проверил		Беспалько К.			10.20

Заказчик: ГУ "МИИР РК"

Заказ: №87 от 03.09.2020

Техническое заключение по результатам технического обследования строительн конструкций здания АТК "Transport Tower", расположенного по адресу: г. Нур-Султан, район "Есиль", пр. Кабанбай батыра, д. 32/1

Здание АТК "Transport Tower"	Стадия	Лист	Листов
	ОБ	13	48

Обмерочный план 10-ого этажа на отм. +32,850

ТОО "АСП-Экс"
г. Тобыл 2020 г.
тел. 2-22-12
8-747-701-90-40

Согласовано

Взамен. инв. №

Подп. и дата

Инв. № подп.

Обмерочный план 11-ого этажа на отм. +36,300

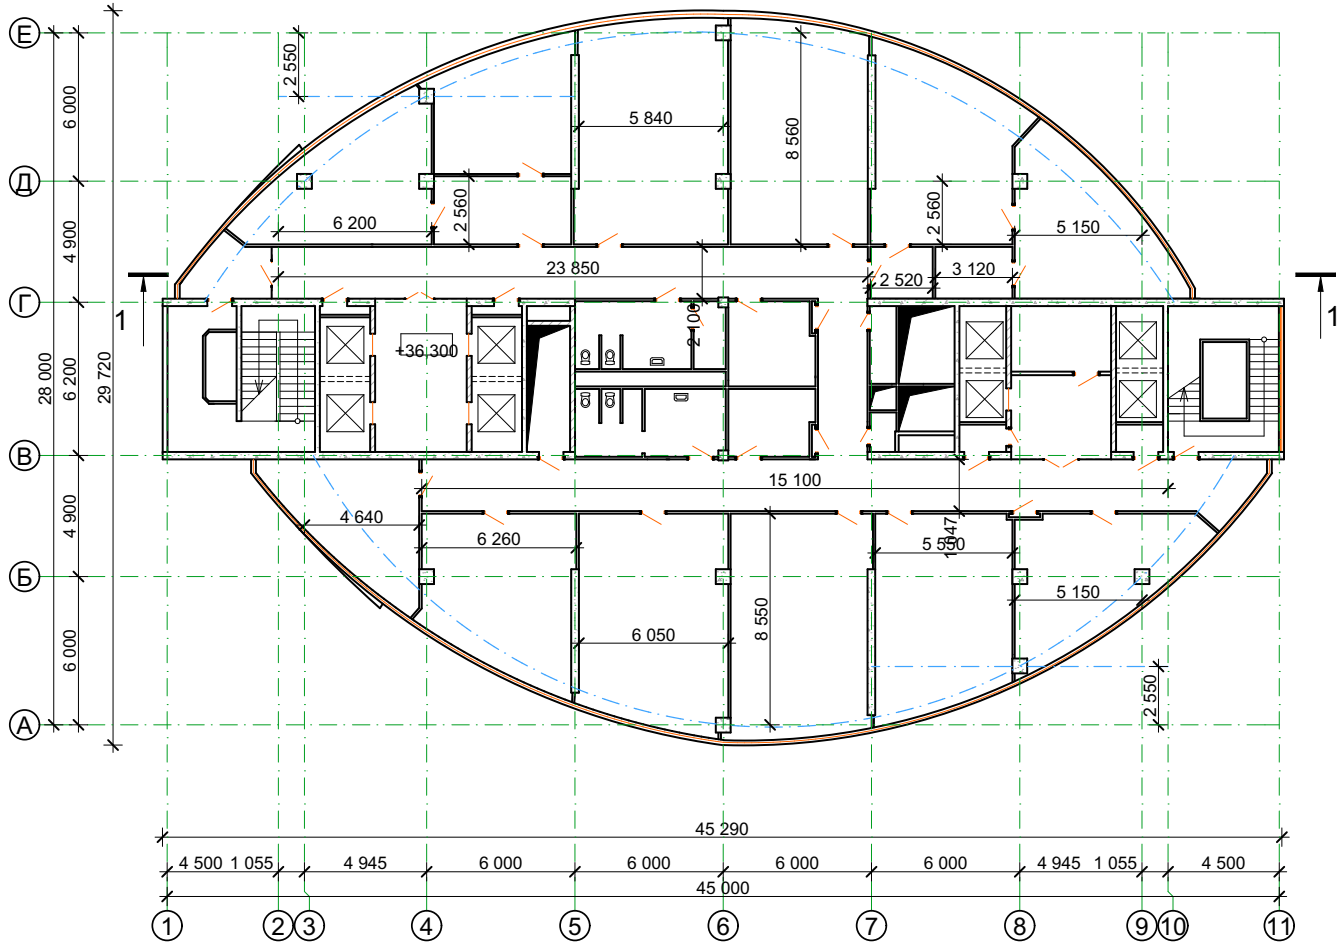

Условные обозначения

- фасадные витражи
- типсокартонные перегородки
- стены из стандартных блоков 390x190x190 мм на ц.-песч. растворе М50
- ж/б колонна размерами 600x600 мм
- ж/б стены

Разрез 1-1 см. на листе ОБ-47.

Изм.	Кол.уч	Лист	№ док	Подпись	Дата
Обследовал		Белица И.			10.20
Обследовал		Еслям Ж.			10.20
Исполнил		Еслям Ж.			10.20
Проверил		Беспалько К.			10.20

Заказчик: ГУ "МИИР РК"

Заказ: №87 от 03.09.2020

Техническое заключение по результатам технического обследования строительн конструкций здания АТК "Transport Tower", расположенного по адресу: г. Нур-Султан, район "Есиль", пр. Кабанбай батыра, д. 32/1

Здание АТК "Transport Tower"

Стадия	Лист	Листов
ОБ	14	48

Обмерочный план 11-ого этажа на отм. +36,300

ТОО "АСП-Экс"
г. Тобыл 2020 г.
тел. 2-22-12
8-747-701-90-40

Согласовано

Взамен. инв. №

Подп. и дата

Инв. № подп.

Обмерочный план 12-ого этажа на отм. +39,750

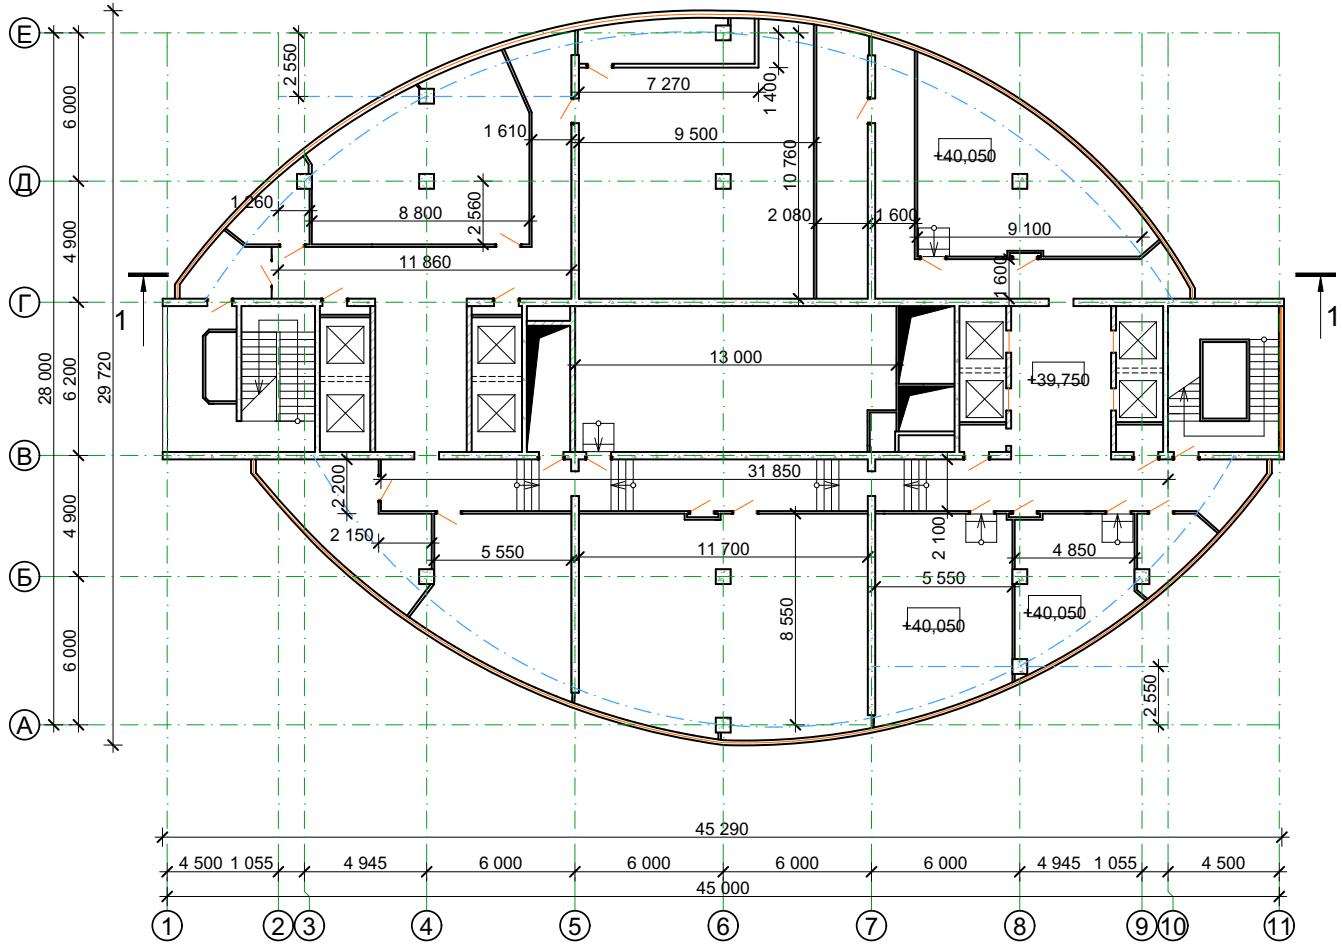

Условные обозначения

- фасадные витражи
- типсокартонные перегородки
- стены из стандартных блоков 390x190x190 мм на ц.-песч. растворе М50
- ж/б колонна размерами 600x600 мм
- ж/б стены

Разрез 1-1 см. на листе ОБ-47.

Изм.	Кол.уч.	Лист	№ док.	Подпись	Дата
Обследовал		Белица И.			10.20
Обследовал		Еслям Ж.			10.20
Исполнитель		Еслям Ж.			10.20
Проверил		Беспалько К.			10.20

Заказчик: ГУ "МИИР РК"

Заказ: №87 от 03.09.2020

Техническое заключение по результатам технического обследования строительн конструкций здания АТК "Transport Tower", расположенного по адресу: г. Нур-Султан, район "Есиль", пр. Кабанбай батыра, д. 32/1

Здание АТК "Transport Tower"	Стадия	Лист	Листов
	ОБ	15	48

Обмерочный план 12-ого этажа на отм. +39,750

ТОО "АСП-Экс" г. Тобыл 2020 г. тел. 2-22-12

8-747-701-90-40

Согласовано

Взамен. инв. №

Подп. и дата

Инв. № подп.

Обмерочный план 13-ого этажа на отм. +43,200

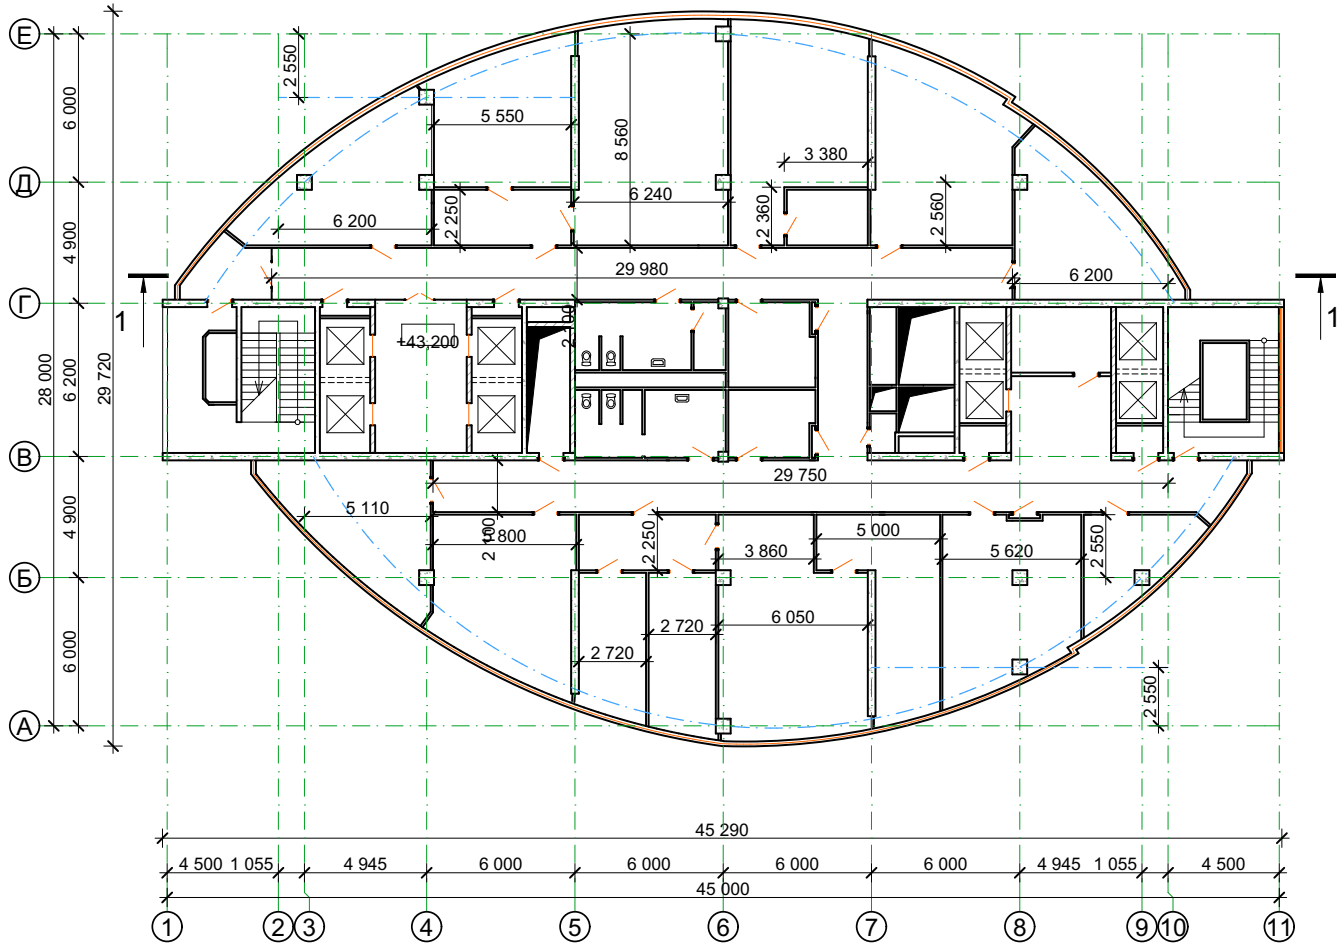

Условные обозначения

- фасадные витражи
- типсокартонные перегородки
- стены из стандартных блоков 390x190x190 мм на ц.-песч. растворе М50
- ж/б колонна размерами 600x600 мм
- ж/б стены

Разрез 1-1 см. на листе ОБ-47.

Изм.	Кол.уч	Лист	№ док	Подпись	Дата
Обследовал		Белица И.			10.20
Обследовал		Еслям Ж.			10.20
Исполнил		Еслям Ж.			10.20
Проверил		Беспалько К.			10.20

Заказчик: ГУ "МИИР РК"

Заказ: №87 от 03.09.2020

Техническое заключение по результатам технического обследования строительн конструкций здания АТК "Transport Tower", расположенного по адресу: г. Нур-Султан, район "Есиль", пр. Кабанбай батыра, д. 32/1

Здание АТК "Transport Tower"

Стадия	Лист	Листов
ОБ	16	48

Обмерочный план 13-ого этажа на отм. +43,200

ТОО "АСП-Экс"
г. Тобыл 2020 г.
тел. 2-22-12
8-747-701-90-40

Согласовано

Взамен. инв. №

Подп. и дата

Инв. № подп.

Обмерочный план 14-ого этажа на отм. +46,650

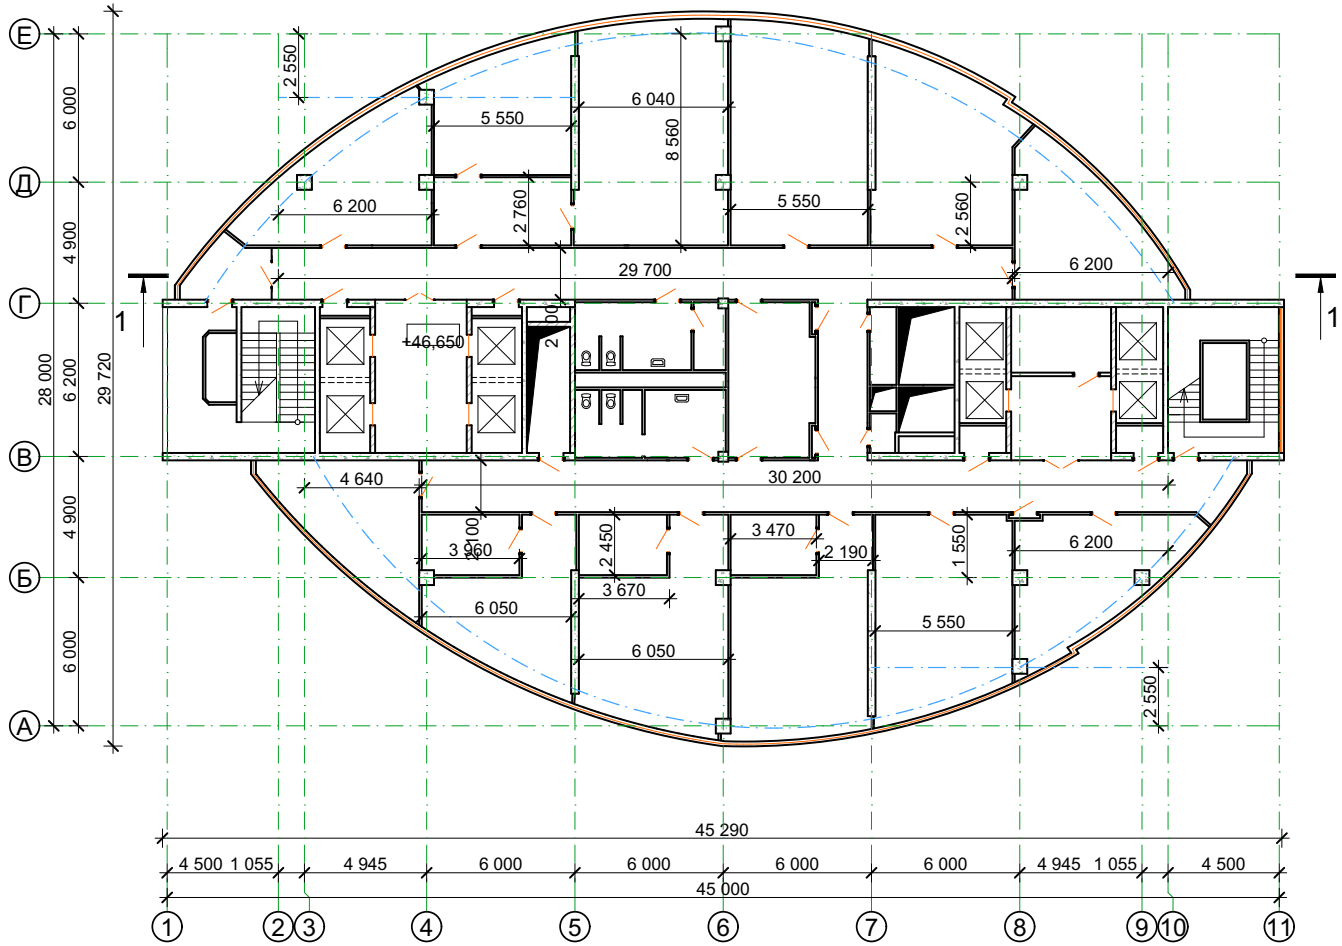

Условные обозначения

- фасадные витражи
- типсокартонные перегородки
- стены из стандартных блоков 390x190x190 мм на ц.-песч. растворе М50
- ж/б колонна размерами 600x600 мм
- ж/б стены

Разрез 1-1 см. на листе ОБ-47.

Изм.	Кол.уч	Лист	№ док	Подпись	Дата
Обследовал		Белица И.			10.20
Обследовал		Еслям Ж.			10.20
Исполнил		Еслям Ж.			10.20
Проверил		Беспалько К.			10.20

Заказчик: ГУ "МИИР РК"

Заказ: №87 от 03.09.2020

Техническое заключение по результатам технического обследования строительн конструкций здания АТК "Transport Tower", расположенного по адресу: г. Нур-Султан, район "Есиль", пр. Кабанбай батыра, д. 32/1

Здание АТК "Transport Tower"

Стадия	Лист	Листов
ОБ	17	48

Обмерочный план 14-ого этажа на отм. +46,650

ТОО "АСП-Экс"
г. Тобыл 2020 г.
тел. 2-22-12
8-747-701-90-40

Согласовано

Взамен. инв. №

Подп. и дата

Инв. № подп.

Обмерочный план 15-ого этажа на отм. +50,100

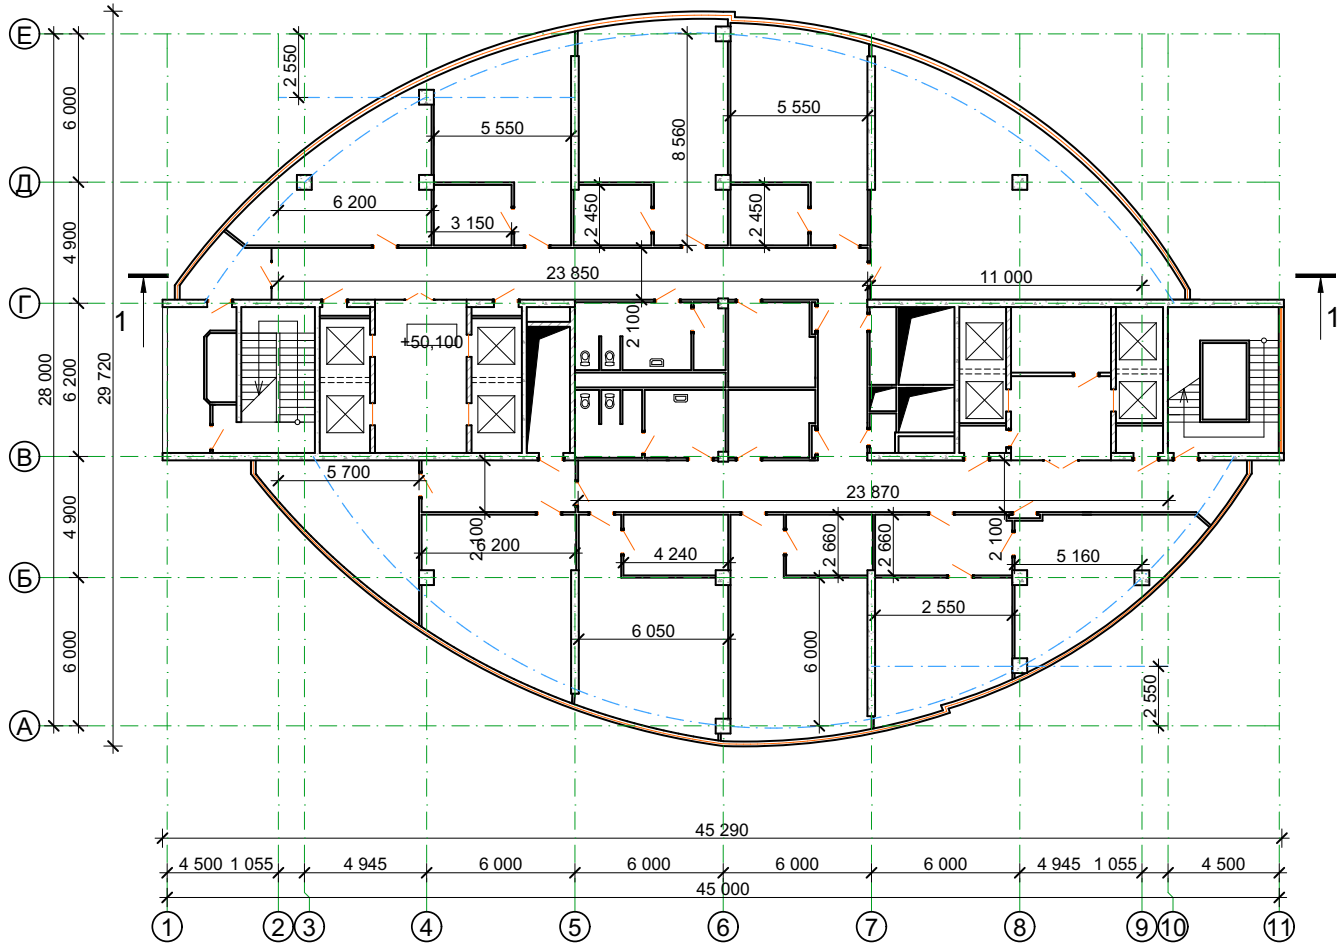

Условные обозначения

- фасадные витражи
- типсокартонные перегородки
- стены из стандартных блоков 390x190x190 мм на ц.-песч. растворе М50
- ж/б колонна размерами 600x600 мм
- ж/б стены

Разрез 1-1 см. на листе ОБ-47.

Изм.	Кол.уч	Лист	№ док	Подпись	Дата
Обследовал		Белица И.			10.20
Обследовал		Еслям Ж.			10.20
Исполнил		Еслям Ж.			10.20
Проверил		Беспалько К.			10.20

Заказчик: ГУ "МИИР РК"

Заказ: №87 от 03.09.2020

Техническое заключение по результатам технического обследования строительн конструкций здания АТК "Transport Tower", расположенного по адресу: г. Нур-Султан, район "Есиль", пр. Кабанбай батыра, д. 32/1

Здание АТК "Transport Tower"

Стадия	Лист	Листов
ОБ	18	48

Обмерочный план 15-ого этажа на отм. +50,100

ТОО "АСП-Экс"
г. Тобыл 2020 г.
тел. 2-22-12
8-747-701-90-40

Согласовано

Взамен. инв. №

Подп. и дата

Инв. № подп.

Обмерочный план 16-ого этажа на отм. +53,550

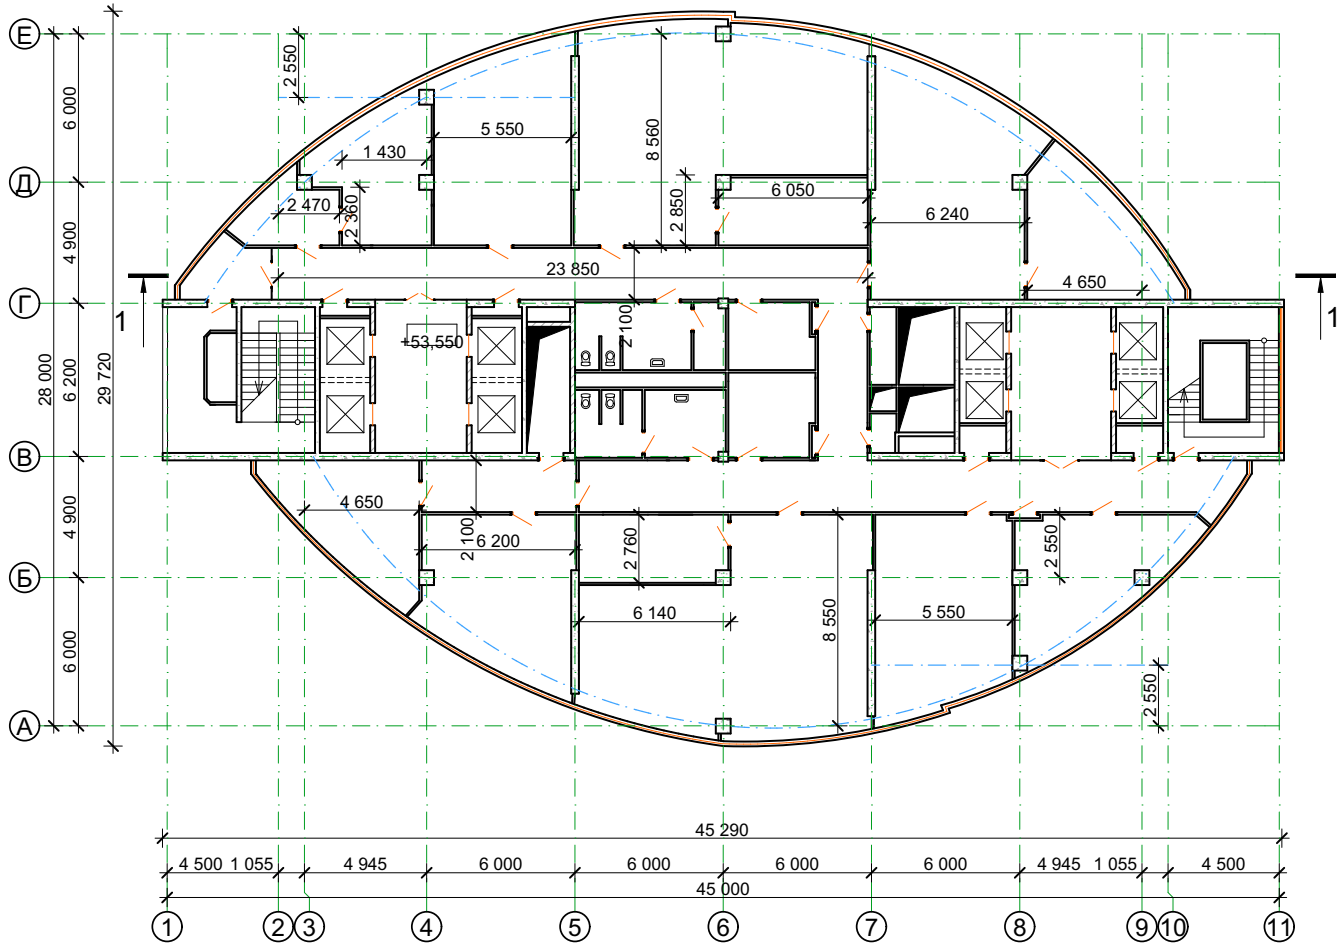

Условные обозначения

- фасадные витражи
- типсокартонные перегородки
- стены из стандартных блоков 390x190x190 мм на ц.-песч. растворе М50
- ж/б колонна размерами 600x600 мм
- ж/б стены

Разрез 1-1 см. на листе ОБ-47.

Изм.	Кол.уч	Лист	№ док	Подпись	Дата
Обследовал		Белица И.			10.20
Обследовал		Еслям Ж.			10.20
Исполнил		Еслям Ж.			10.20
Проверил		Беспалько К.			10.20

Заказчик: ГУ "МИИР РК"

Заказ: №87 от 03.09.2020

Техническое заключение по результатам технического обследования строительн конструкций здания АТК "Transport Tower", расположенного по адресу: г. Нур-Султан, район "Есиль", пр. Кабанбай батыра, д. 32/1

Здание АТК "Transport Tower"

Стадия	Лист	Листов
ОБ	19	48

Обмерочный план 16-ого этажа на отм. +53,550

ТОО "АСП-Экс"
г. Тобыл 2020 г.
тел. 2-22-12
8-747-701-90-40

Согласовано

Взамен. инв. №

Подп. и дата

Инв. № подл.

Обмерочный план 17-ого этажа на отм. +57,000

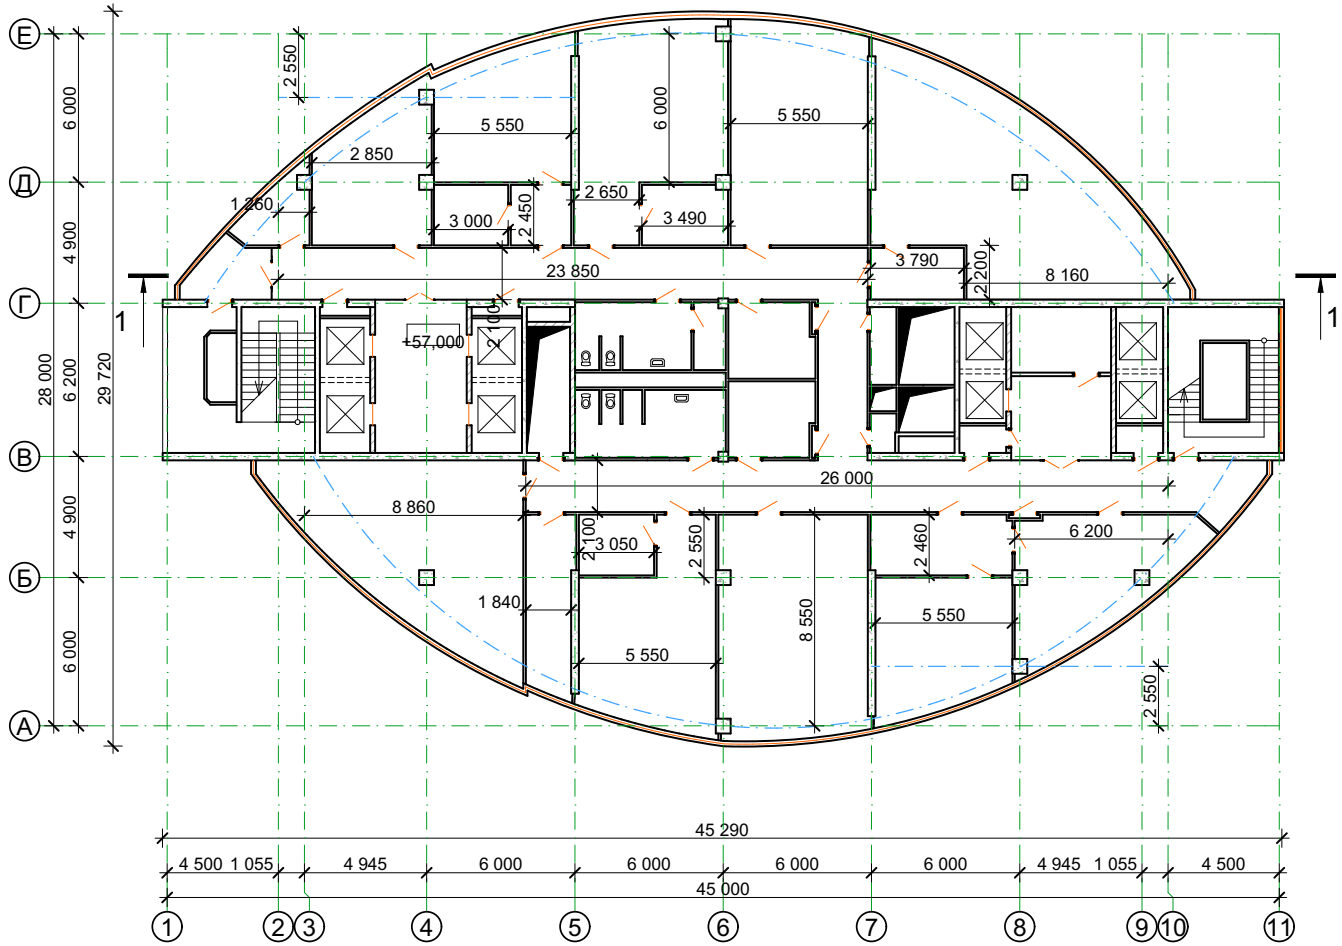

Условные обозначения

- фасадные витражи
- типсокартонные перегородки
- стены из стандартных блоков 390x190x190 мм на ц.-песч. растворе М50
- ж/б колонна размерами 600x600 мм
- ж/б стены

Разрез 1-1 см. на листе ОБ-47.

Изм.	Кол.уч.	Лист	№ док.	Подпись	Дата
Обследовал		Белица И.			10.20
Обследовал		Еслям Ж.			10.20
Исполнил		Еслям Ж.			10.20
Проверил		Беспалько К.			10.20

Заказчик: ГУ "МИИР РК"

Заказ: №87 от 03.09.2020

Техническое заключение по результатам технического обследования строительн конструкций здания АТК "Transport Tower", расположенного по адресу: г. Нур-Султан, район "Есиль", пр. Кабанбай батыра, д. 32/1

Здание АТК "Transport Tower"	Стадия	Лист	Листов
	ОБ	20	48

Обмерочный план 17-ого этажа на отм. +57,000

ТОО "АСП-Экс"
г. Тобыл 2020 г.
тел. 2-22-12
8-747-701-90-40

Согласовано

Взамен. инв. №

Подп. и дата

Инв. № подп.

Обмерочный план 18-ого этажа на отм. +60,450

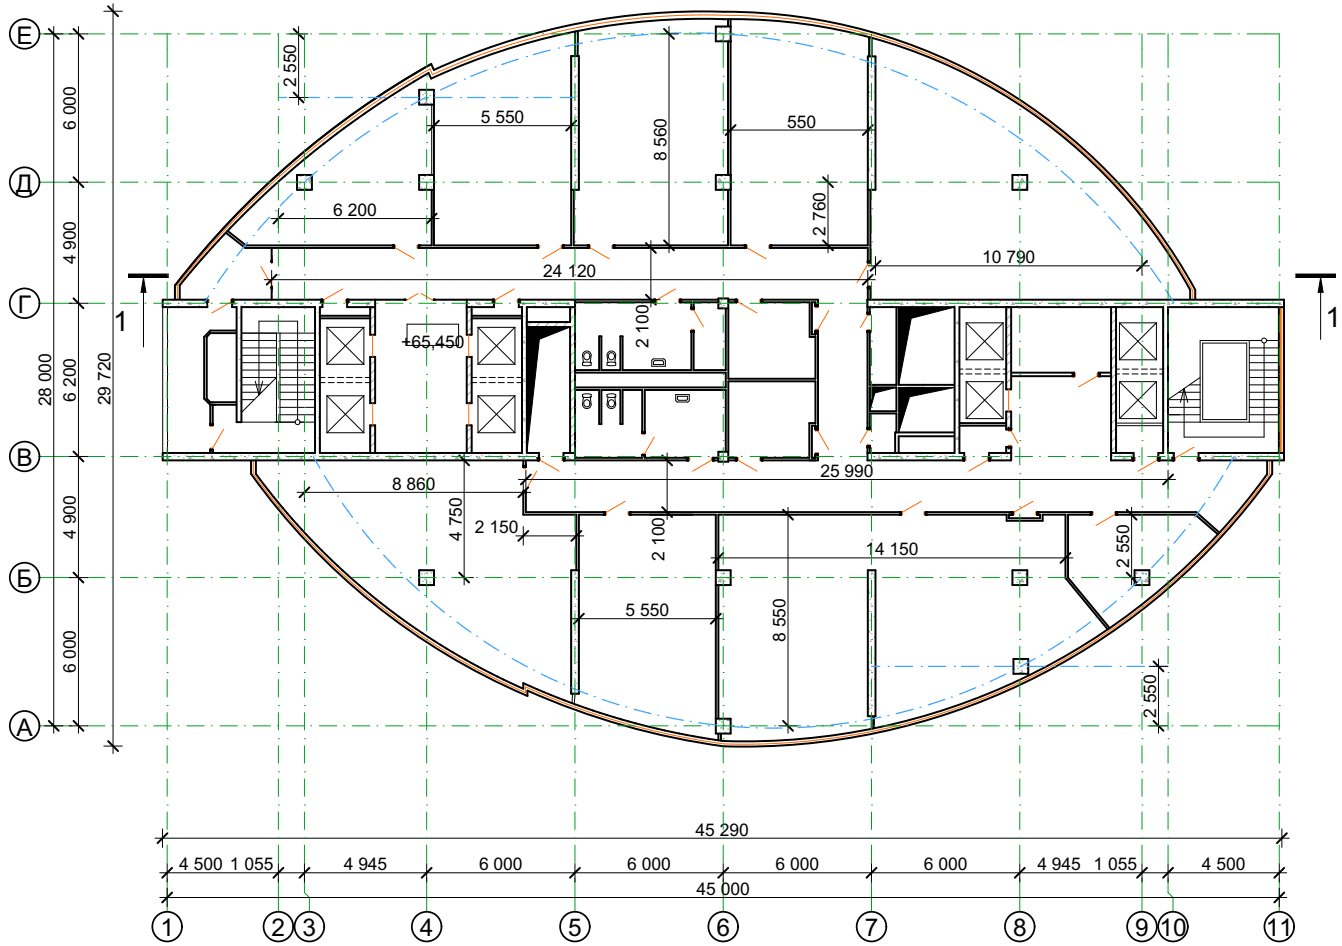

Условные обозначения

- фасадные витражи
- типсокартонные перегородки
- стены из стандартных блоков 390x190x190 мм на ц.-песч. растворе М50
- ж/б колонна размерами 600x600 мм
- ж/б стены

Разрез 1-1 см. на листе ОБ-47.

Изм.	Кол.уч	Лист	№ док	Подпись	Дата
Обследовал		Белица И.			10.20
Обследовал		Еслям Ж.			10.20
Исполнил		Еслям Ж.			10.20
Проверил		Беспалько К.			10.20

Заказчик: ГУ "МИИР РК"

Заказ: №87 от 03.09.2020

Техническое заключение по результатам технического обследования строительн конструкций здания АТК "Transport Tower", расположенного по адресу: г. Нур-Султан, район "Есиль", пр. Кабанбай батыра, д. 32/1

Здание АТК "Transport Tower"

Стадия	Лист	Листов
ОБ	21	48

Обмерочный план 18-ого этажа на отм. +60,450

ТОО "АСП-Экс"
г. Тобыл 2020 г.
тел. 2-22-12
8-747-701-90-40

Согласовано

Взамен. инв. №

Подп. и дата

Инв. № подл.

Обмерочный план 19-ого этажа на отм. +63,900

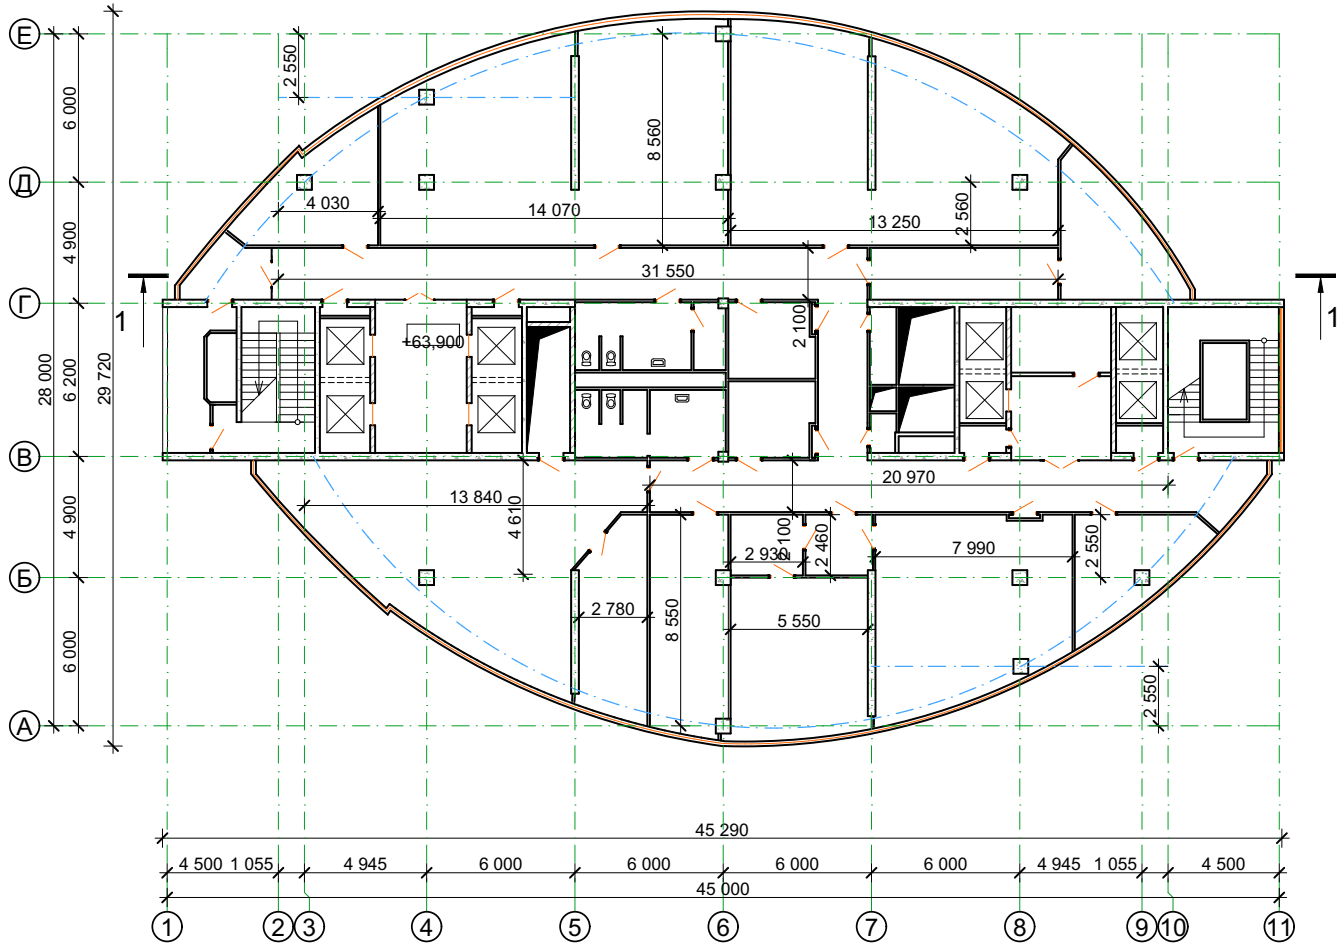

Условные обозначения

- фасадные витражи
- типсокартонные перегородки
- стены из стандартных блоков 390x190x190 мм на ц.-песч. растворе М50
- ж/б колонна размерами 600x600 мм
- ж/б стены

Разрез 1-1 см. на листе ОБ-47.

Изм.	Кол.уч	Лист	№ док	Подпись	Дата
Обследовал		Белица И.			10.20
Обследовал		Еслям Ж.			10.20
Исполнил		Еслям Ж.			10.20
Проверил		Беспалько К.			10.20

Заказчик: ГУ "МИИР РК"

Заказ: №87 от 03.09.2020

Техническое заключение по результатам технического обследования строительн конструкций здания АТК "Transport Tower", расположенного по адресу: г. Нур-Султан, район "Есиль", пр. Кабанбай батыра, д. 32/1

Здание АТК "Transport Tower"

Стадия	Лист	Листов
ОБ	22	48

Обмерочный план 19-ого этажа на отм. +63,900

ТОО "АСП-Экс"
г. Тобыл 2020 г.
тел. 2-22-12
8-747-701-90-40

Согласовано

Взамен. инв. №

Подп. и дата

Инв. № подп.

Обмерочный план 20-ого этажа на отм. +67,350

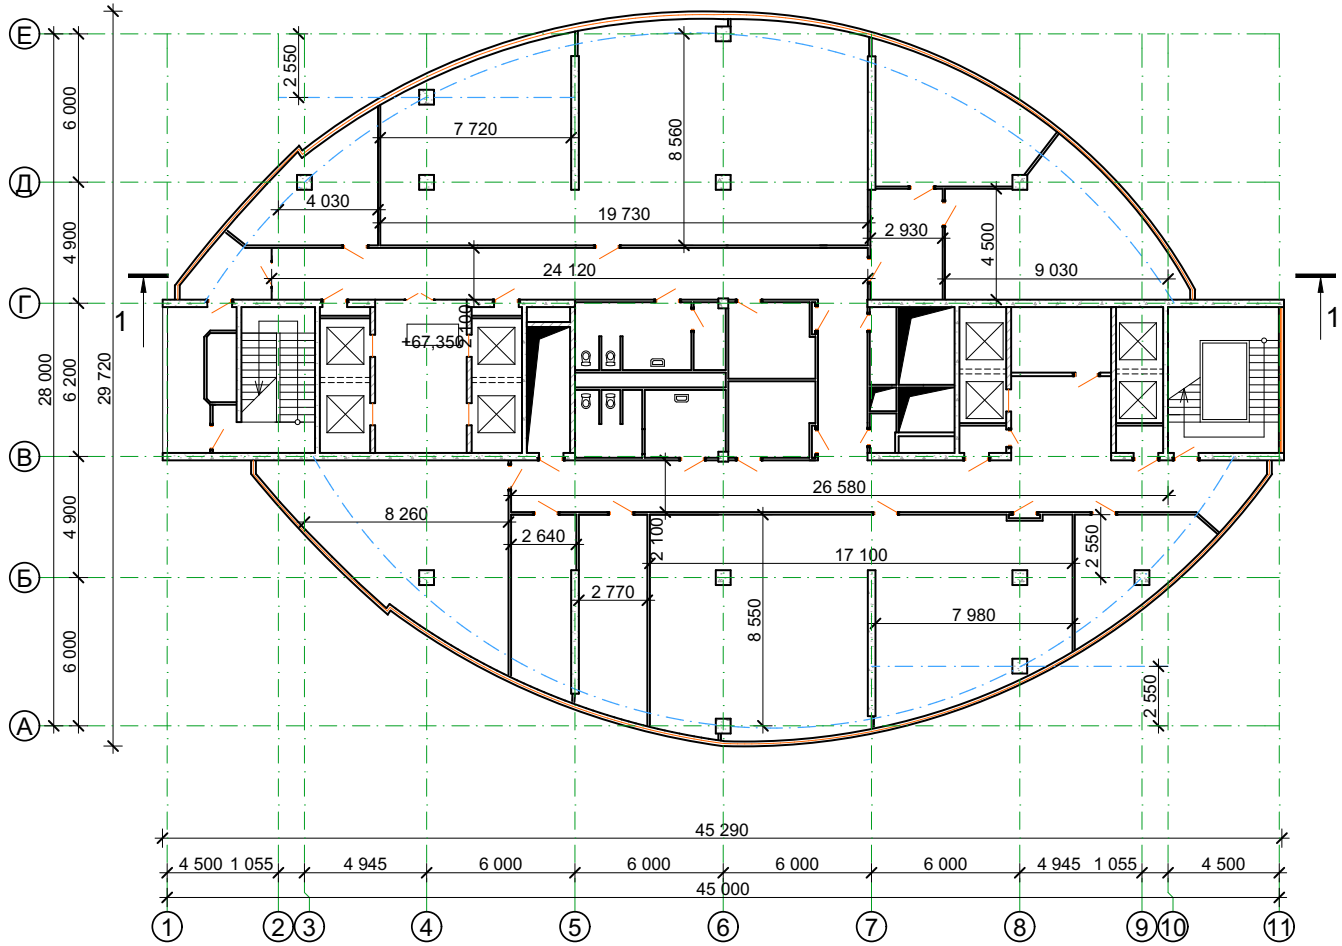

Условные обозначения

- фасадные витражи
- типсокартонные перегородки
- стены из стандартных блоков 390x190x190 мм на ц.-песч. растворе М50
- ж/б колонна размерами 600x600 мм
- ж/б стены

Разрез 1-1 см. на листе ОБ-47.

Изм.	Кол.уч	Лист	№ док	Подпись	Дата
Обследовал		Белица И.			10.20
Обследовал		Еслям Ж.			10.20
Исполнил		Еслям Ж.			10.20
Проверил		Беспалько К.			10.20

Заказчик: ГУ "МИИР РК"

Заказ: №87 от 03.09.2020

Техническое заключение по результатам технического обследования строительн конструкций здания АТК "Transport Tower", расположенного по адресу: г. Нур-Султан, район "Есиль", пр. Кабанбай батыра, д. 32/1

Здание АТК "Transport Tower"

Стадия	Лист	Листов
ОБ	23	48

Обмерочный план 20-ого этажа на отм. +67,350

ТОО "АСП-Экс"
г. Тобыл 2020 г.
тел. 2-22-12
8-747-701-90-40

Согласовано

Взамен. инв. №

Подп. и дата

Инв. № подл.

Обмерочный план 21-ого этажа на отм. +70,800

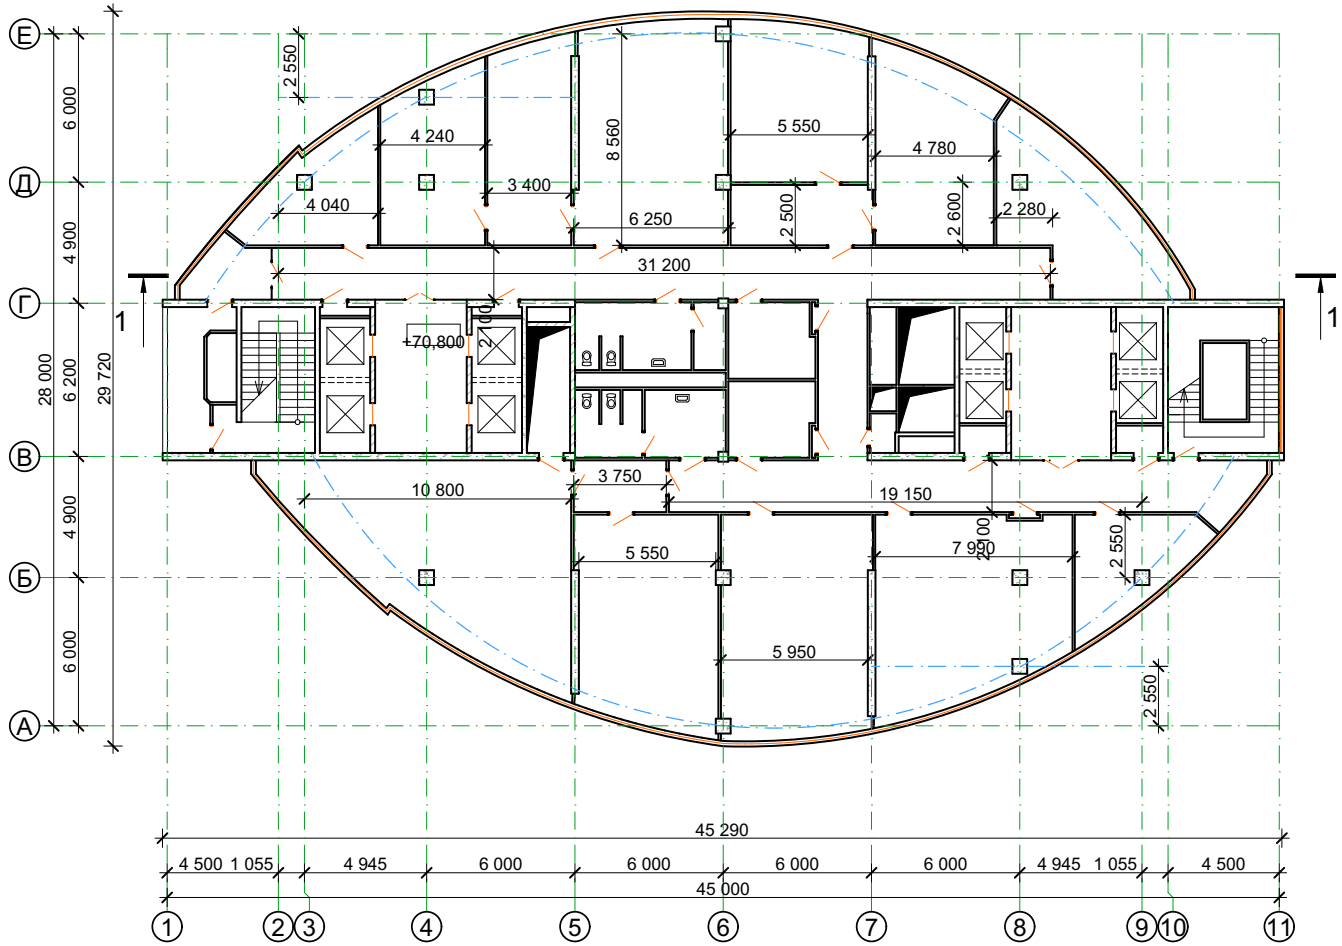

Условные обозначения

- фасадные витражи
- типсокартонные перегородки
- стены из стандартных блоков 390x190x190 мм на ц.-песч. растворе М50
- ж/б колонна размерами 600x600 мм
- ж/б стены

Разрез 1-1 см. на листе ОБ-47.

Изм.	Кол.уч	Лист	№ док	Подпись	Дата
Обследовал		Белица И.			10.20
Обследовал		Еслям Ж.			10.20
Исполнил		Еслям Ж.			10.20
Проверил		Беспалько К.			10.20

Заказчик: ГУ "МИИР РК"

~~Заказ: №87 от 03.09.2020~~

Техническое заключение по результатам технического обследования строительн конструкций здания АТК "Transport Tower", расположенного по адресу: г. Нур-Султан, район "Есиль", пр. Кабанбай батыра, д. 32/1

Здание АТК "Transport Tower"

Стадия	Лист	Листов
ОБ	24	48

Обмерочный план 21-ого этажа на отм. +70,800

ТОО "АСП-Экс"
г. Тобыл 2020 г.
тел. 2-22-12
8-747-701-90-40

Согласовано

Взамен. инв. №

Подп. и дата

Инв. № подп.

Обмерочный план 22-ого этажа на отм. +74,250

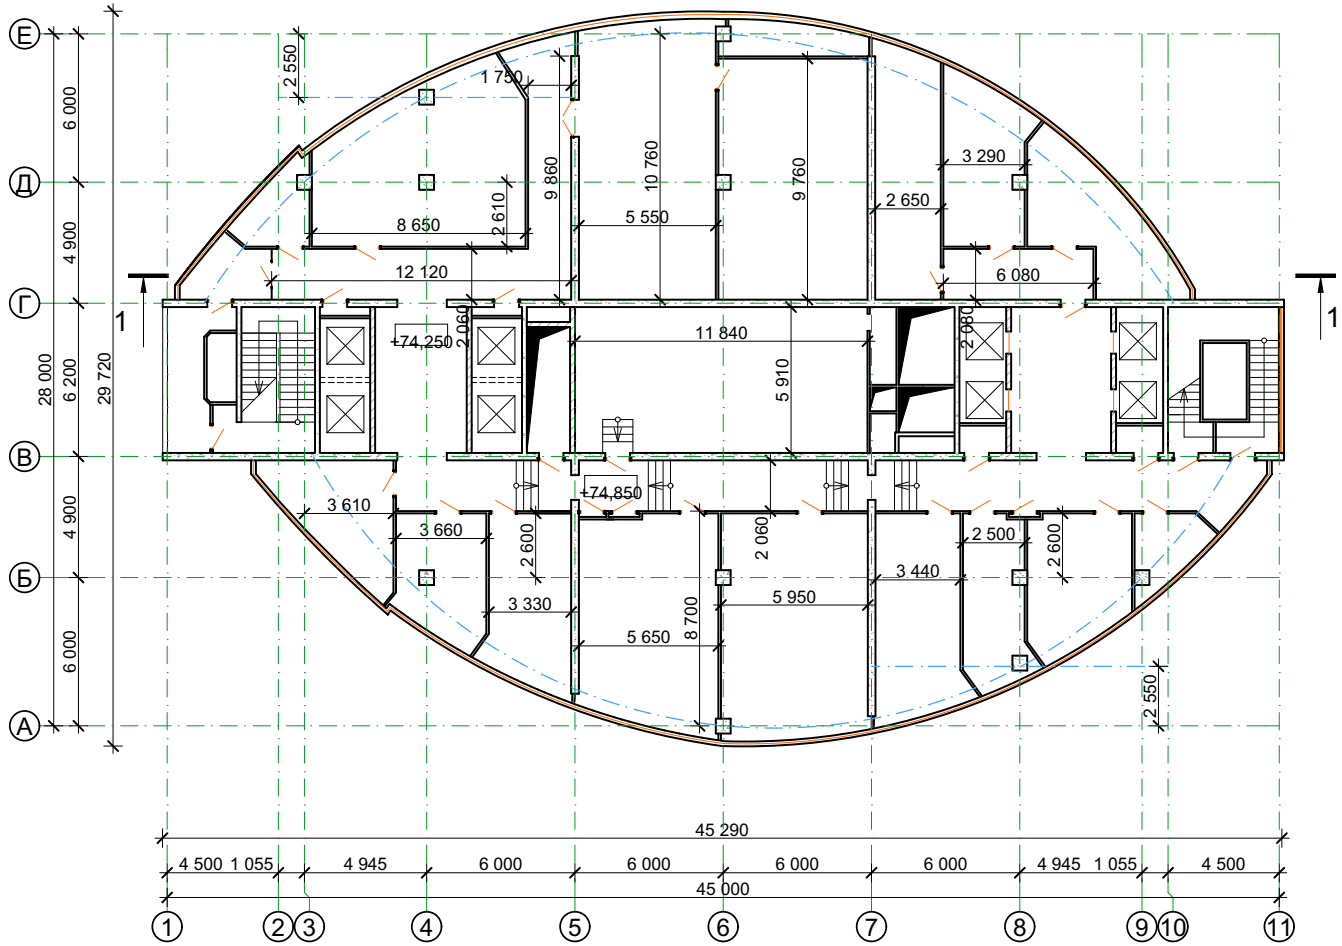

Условные обозначения

- фасадные витражи
- типсокартонные перегородки
- стены из стандартных блоков 390x190x190 мм на ц.-песч. растворе М50
- ж/б колонна размерами 600x600 мм
- ж/б стены

Разрез 1-1 см. на листе ОБ-47.

Изм.	Кол.уч.	Лист	№ док.	Подпись	Дата
Обследовал		Белица И.			10.20
Обследовал		Еслям Ж.			10.20
Исполнитель		Еслям Ж.			10.20
Проверил		Беспалько К.			10.20

Заказчик: ГУ "МИИР РК"

~~Заказ: №87 от 03.09.2020~~

Техническое заключение по результатам технического обследования строительн конструкций здания АТК "Transport Tower", расположенного по адресу: г. Нур-Султан, район "Есиль", пр. Кабанбай батыра, д. 32/1

Здание АТК "Transport Tower"

Стадия	Лист	Листов
ОБ	25	48

Обмерочный план 22-ого этажа на отм. +74,250

ТОО "АСП-Экс"
г. Тобыл 2020 г.
тел. 2-22-12
8-747-701-90-40

Согласовано

Взамен. инв. №

Подп. и дата

Инв. № подп.

Обмерочный план 23-ого этажа на отм. +77,700

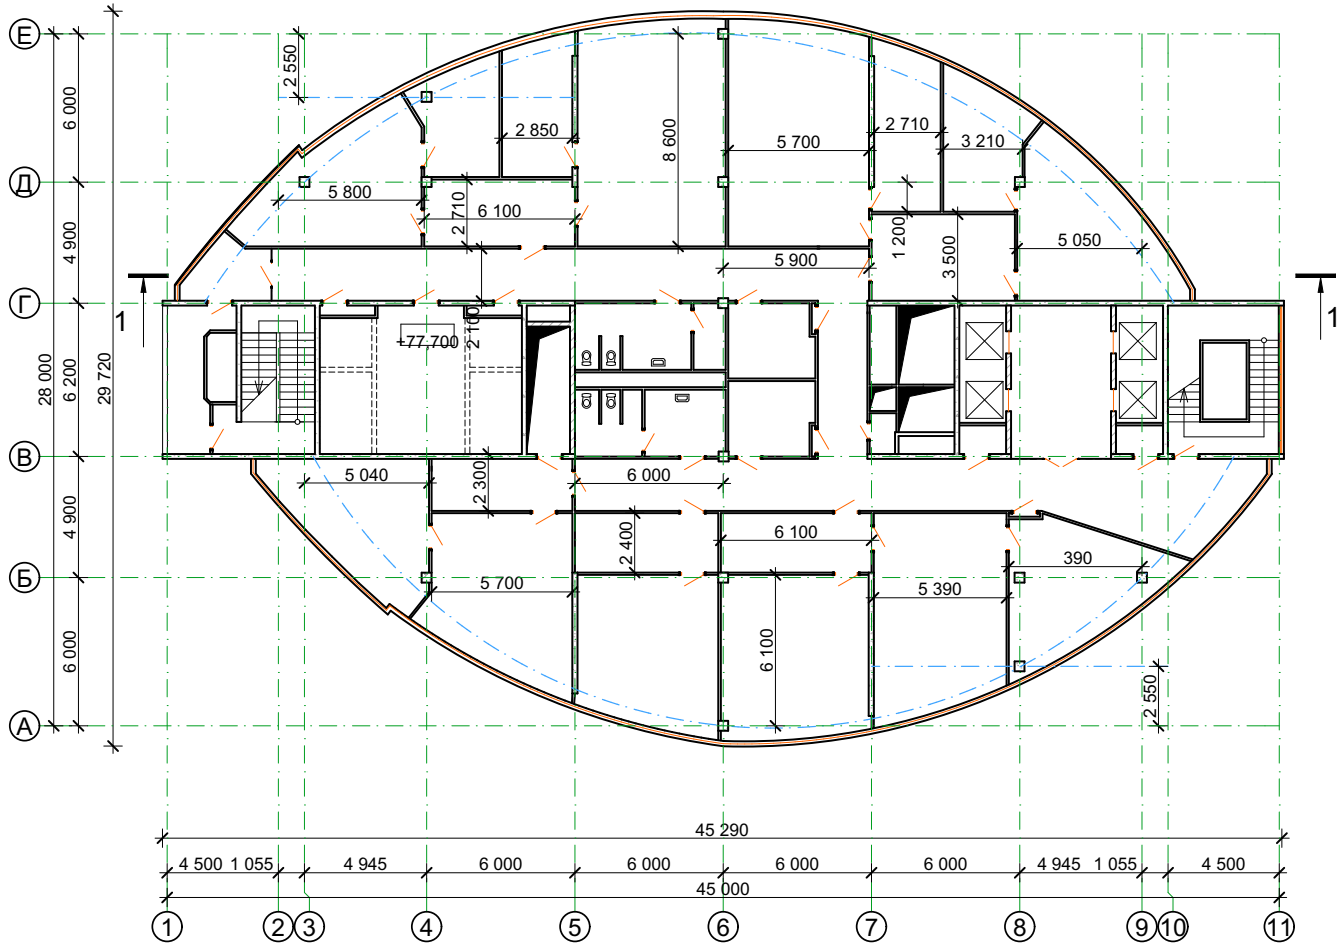

Условные обозначения

- фасадные витражи
- типсокартонные перегородки
- стены из стандартных блоков 390x190x190 мм на ц.-песч. растворе М50
- ж/б колонна размерами 400x400 мм
- ж/б стены

Разрез 1-1 см. на листе ОБ-47.

Изм.	Кол.уч	Лист	№ док	Подпись	Дата
Обследовал		Белица И.			10.20
Обследовал		Еслям Ж.			10.20
Исполнил		Еслям Ж.			10.20
Проверил		Беспалько К.			10.20

Заказчик: ГУ "МИИР РК"

Заказ: №87 от 03.09.2020

Техническое заключение по результатам технического обследования строительн конструкций здания АТК "Transport Tower", расположенного по адресу: г. Нур-Султан, район "Есиль", пр. Кабанбай батыра, д. 32/1

Здание АТК "Transport Tower"

Стадия	Лист	Листов
ОБ	26	48

Обмерочный план 23-ого этажа на отм. +77,700

ТОО "АСП-Экс"
г. Тобыл 2020 г.
тел. 2-22-12
8-747-701-90-40

Согласовано

Взамен. инв. №

Подп. и дата

Инв. № подл.

Обмерочный план 24-ого этажа на отм. +81,500

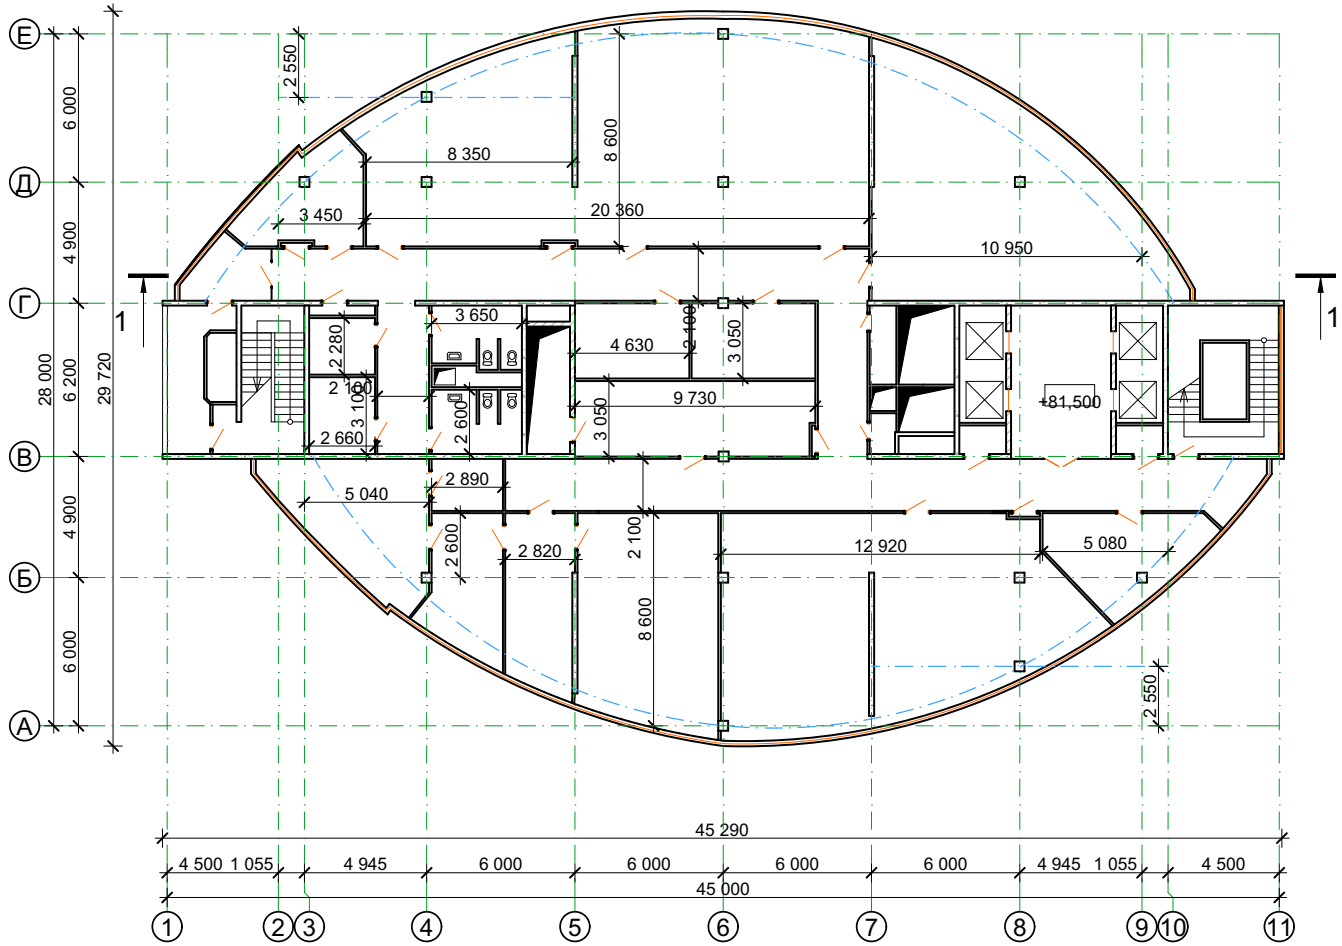

Условные обозначения

- фасадные витражи
- типсокартонные перегородки
- стены из стандартных блоков 390x190x190 мм на ц.-песч. растворе М50
- ж/б колонна размерами 400x400 мм
- ж/б стены

Разрез 1-1 см. на листе ОБ-47.

Изм.	Кол.уч.	Лист	№ док.	Подпись	Дата
Обследовал		Белица И.			10.20
Обследовал		Еслям Ж.			10.20
Исполнил		Еслям Ж.			10.20
Проверил		Беспалько К.			10.20

Заказчик: ГУ "МИИР РК"

Заказ: №87 от 03.09.2020

Техническое заключение по результатам технического обследования строительн конструкций здания АТК "Transport Tower", расположенного по адресу: г. Нур-Султан, район "Есиль", пр. Кабанбай батыра, д. 32/1

Здание АТК "Transport Tower"

Стадия	Лист	Листов
ОБ	27	48

Обмерочный план 24-ого этажа на отм. +81,500

ТОО "АСП-Экс"
г. Тобыл 2020 г.
тел. 2-22-12
8-747-701-90-40

Согласовано

Взамен. инв. №

Подп. и дата

Инв. № подл.

Обмерочный план 25-ого этажа на отм. +84,600

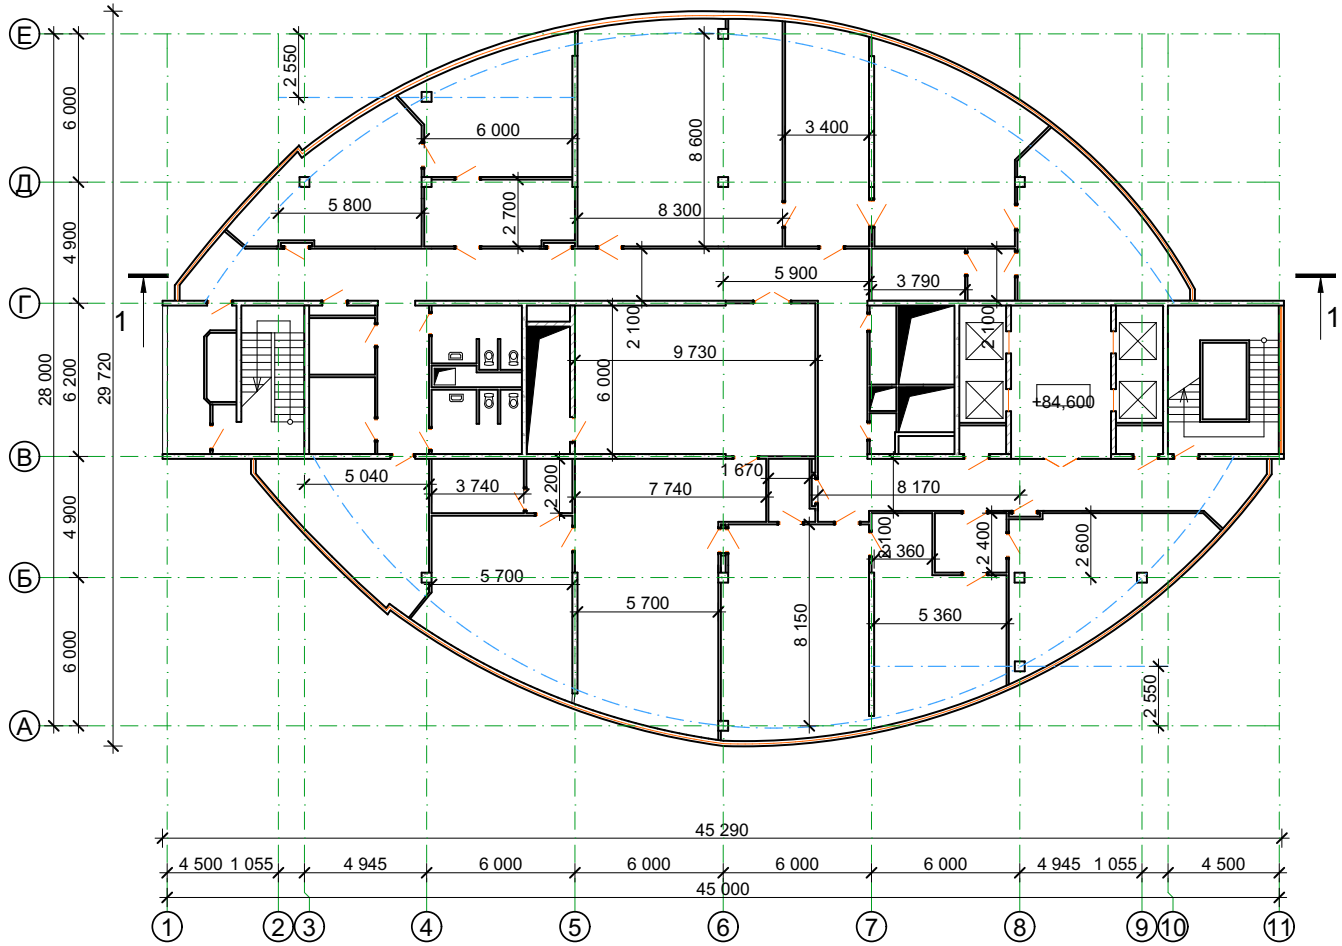

Условные обозначения

- фасадные витражи
- типсокартонные перегородки
- стены из стандартных блоков 390x190x190 мм на ц.-песч. растворе М50
- ж/б колонна размерами 400x400 мм
- ж/б стены

Разрез 1-1 см. на листе ОБ-47.

Изм.	Кол.уч.	Лист	№ док.	Подпись	Дата
Обследовал		Белица И.			10.20
Обследовал		Еслям Ж.			10.20
Исполнил		Еслям Ж.			10.20
Проверил		Беспалько К.			10.20

Заказчик: ГУ "МИИР РК"

Заказ: №87 от 03.09.2020

Техническое заключение по результатам технического обследования строительн конструкций здания АТК "Transport Tower", расположенного по адресу: г. Нур-Султан, район "Есиль", пр. Кабанбай батыра, д. 32/1

Здание АТК "Transport Tower"

Стадия	Лист	Листов
ОБ	28	48

Обмерочный план 25-ого этажа на отм. +84,600

ТОО "АСП-Экс"
г. Тобыл 2020 г.
тел. 2-22-12
8-747-701-90-40

Согласовано

Взамен. инв. №

Подп. и дата

Инв. № подл.

Обмерочный план 26-ого этажа на отм. +88,050

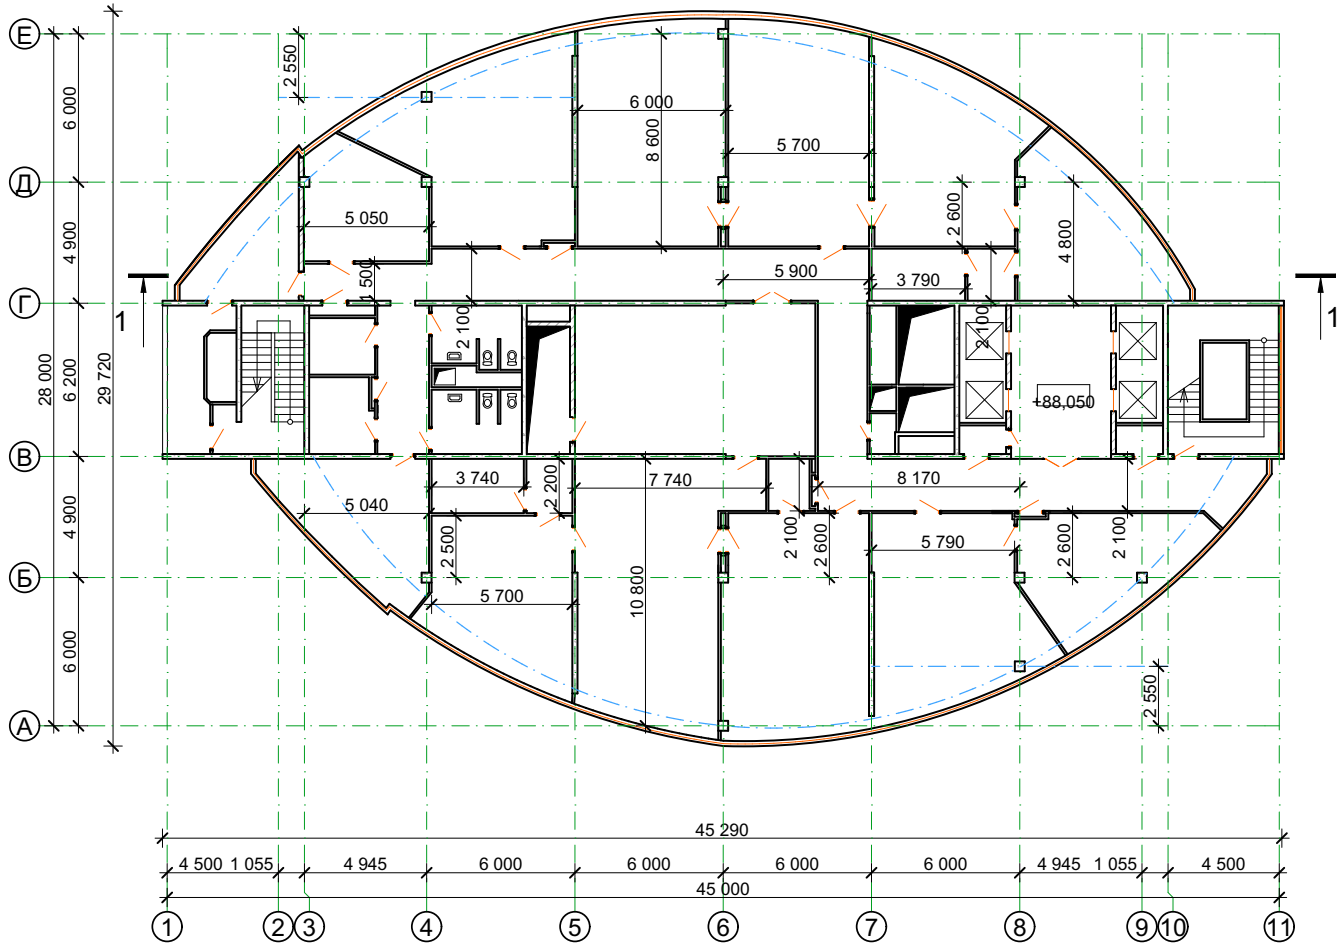

Условные обозначения

- фасадные витражи
- типсокартонные перегородки
- стены из стандартных блоков 390x190x190 мм на ц.-песч. растворе М50
- ж/б колонна размерами 400x400 мм
- ж/б стены

Разрез 1-1 см. на листе ОБ-47.

Изм.	Кол.уч	Лист	№ док	Подпись	Дата
Обследовал		Белица И.			10.20
Обследовал		Еслям Ж.			10.20
Исполнил		Еслям Ж.			10.20
Проверил		Беспалько К.			10.20

Заказчик: ГУ "МИИР РК"

Заказ: №87 от 03.09.2020

Техническое заключение по результатам технического обследования строительн конструкций здания АТК "Transport Tower", расположенного по адресу: г. Нур-Султан, район "Есиль", пр. Кабанбай батыра, д. 32/1

Здание АТК "Transport Tower"

Стадия	Лист	Листов
ОБ	29	48

Обмерочный план 26-ого этажа на отм. +88,050

ТОО "АСП-Экс"
г. Тобыл 2020 г.
тел. 2-22-12
8-747-701-90-40

Согласовано

Взамен. инв. №

Подп. и дата

Инв. № подп.

Обмерочный план 27-ого этажа на отм. +91,500

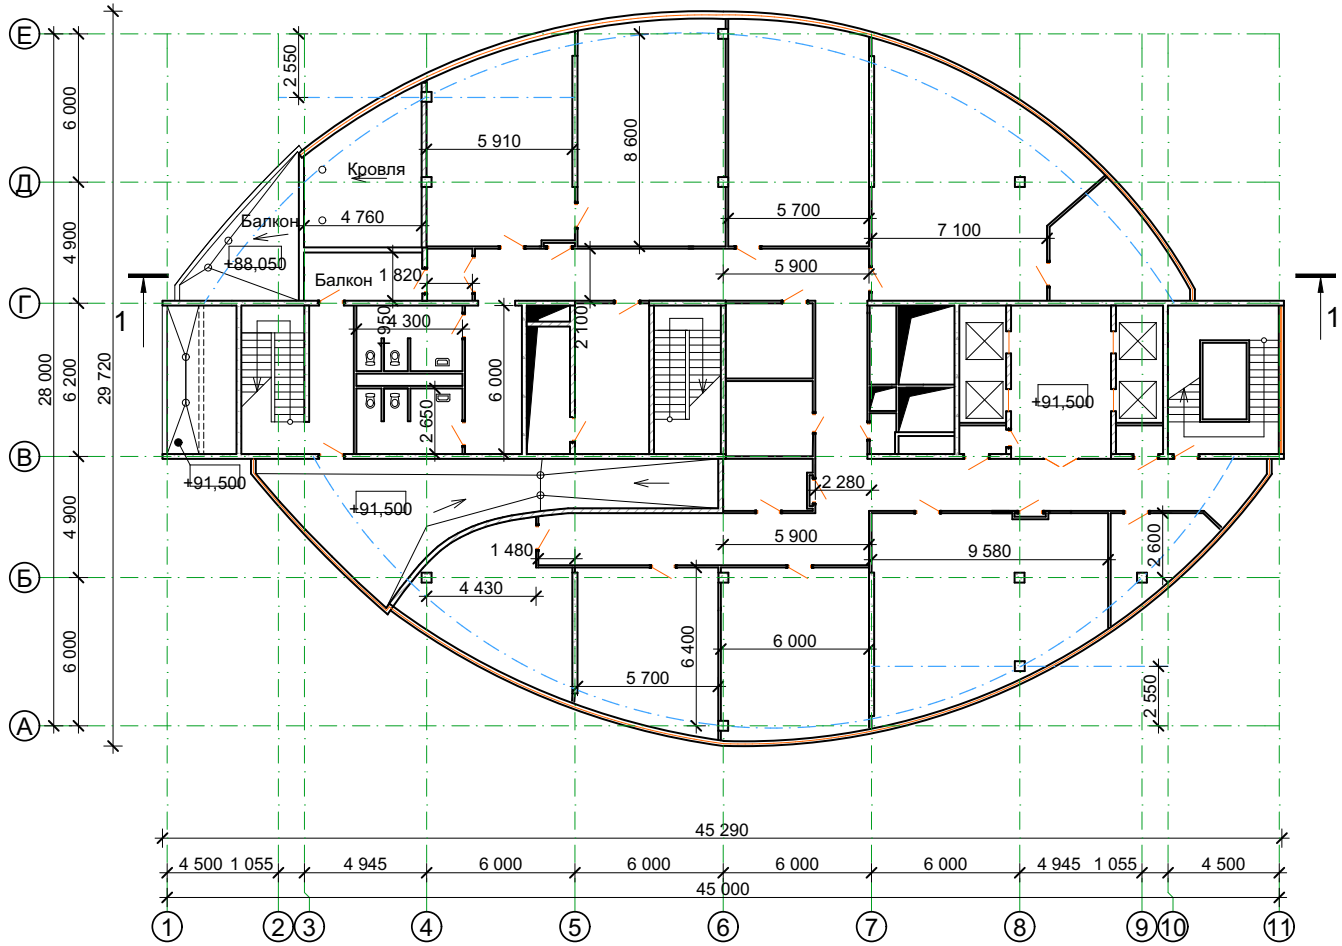

Условные обозначения

- фасадные витражи
- типсокартонные перегородки
- стены из стандартных блоков 390x190x190 мм на ц.-песч. растворе М50
- ж/б колонна размерами 400x400 мм
- ж/б стены

Разрез 1-1 см. на листе ОБ-47.

Изм.	Кол.уч	Лист	№ док	Подпись	Дата
Обследовал		Белица И.			10.20
Обследовал		Еслям Ж.			10.20
Исполнил		Еслям Ж.			10.20
Проверил		Беспалько К.			10.20

Заказчик: ГУ "МИИР РК"

Заказ: №87 от 03.09.2020

Техническое заключение по результатам технического обследования строительн конструкций здания АТК "Transport Tower", расположенного по адресу: г. Нур-Султан, район "Есиль", пр. Кабанбай батыра, д. 32/1

Здание АТК "Transport Tower"

Стадия	Лист	Листов
ОБ	30	48

Обмерочный план 27-ого этажа на отм. +91,500

ТОО "АСП-Экс"
г. Тобыл 2020 г.
тел. 2-22-12
8-747-701-90-40

Согласовано

Взамен. инв. №

Подп. и дата

Инв. № подл.

Обмерочный план 28-ого этажа на отм. +94,950

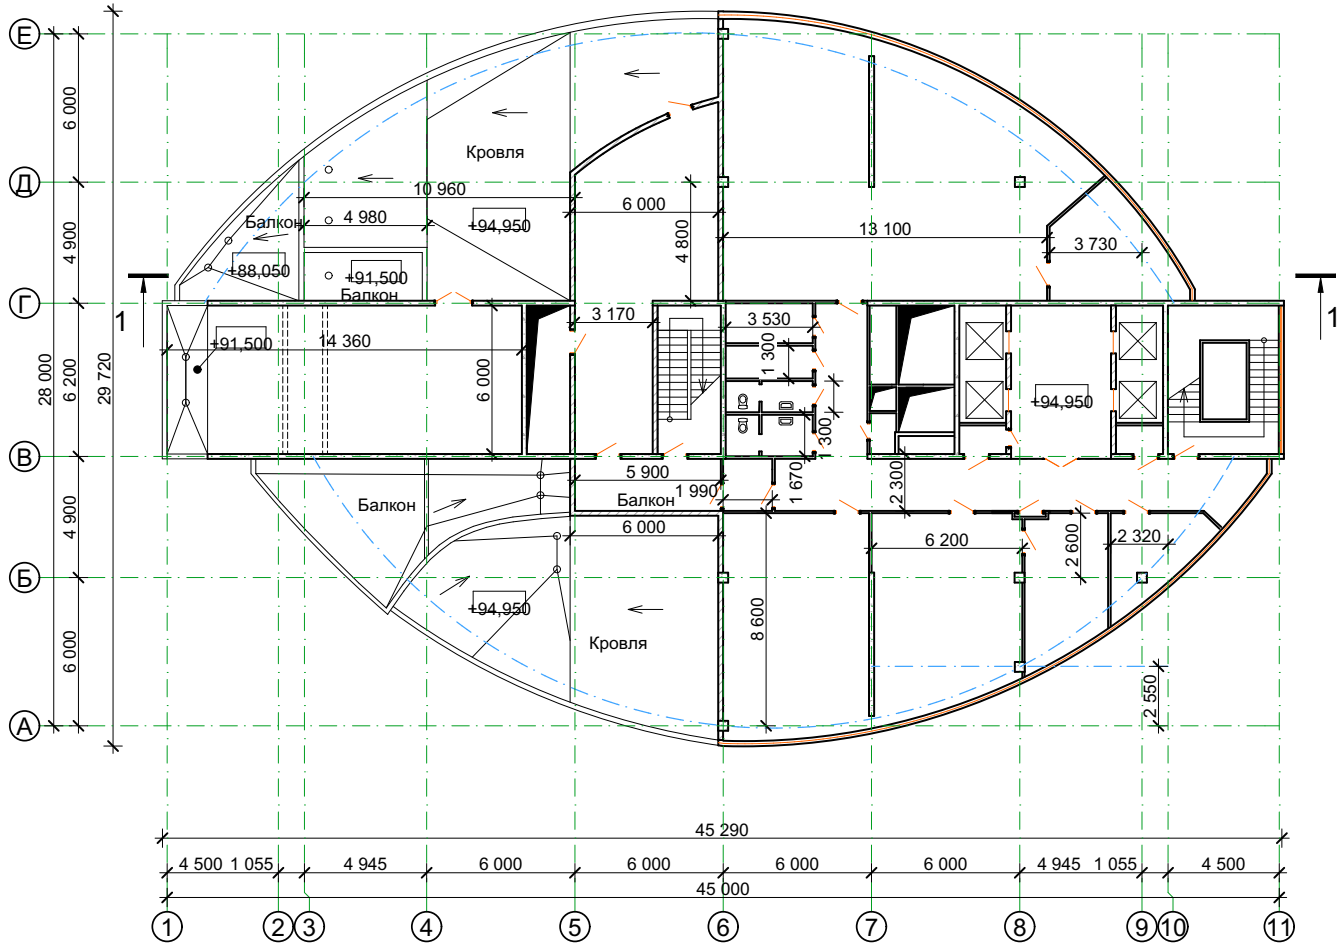

Условные обозначения

- фасадные витражи
- типсокартонные перегородки
- стены из стандартных блоков 390x190x190 мм на ц.-песч. растворе М50
- ж/б колонна размерами 400x400 мм
- ж/б стены

Разрез 1-1 см. на листе ОБ-47.

Изм.	Кол.уч	Лист	№ док	Подпись	Дата
Обследовал		Белица И.			10.20
Обследовал		Еслям Ж.			10.20
Исполнил		Еслям Ж.			10.20
Проверил		Беспалько К.			10.20

Заказчик: ГУ "МИИР РК"

Заказ: №87 от 03.09.2020

Техническое заключение по результатам технического обследования строительн конструкций здания АТК "Transport Tower", расположенного по адресу: г. Нур-Султан, район "Есиль", пр. Кабанбай батыра, д. 32/1

Здание АТК "Transport Tower"

Стадия	Лист	Листов
ОБ	31	48

Обмерочный план 28-ого этажа на отм. +94,950

ТОО "АСП-Экс"
г. Тобыл 2020 г.
тел. 2-22-12
8-747-701-90-40

Согласовано

Взамен. инв. №

Подп. и дата

Инв. № подл.

Обмерочный план 29-ого этажа на отм. +98,400

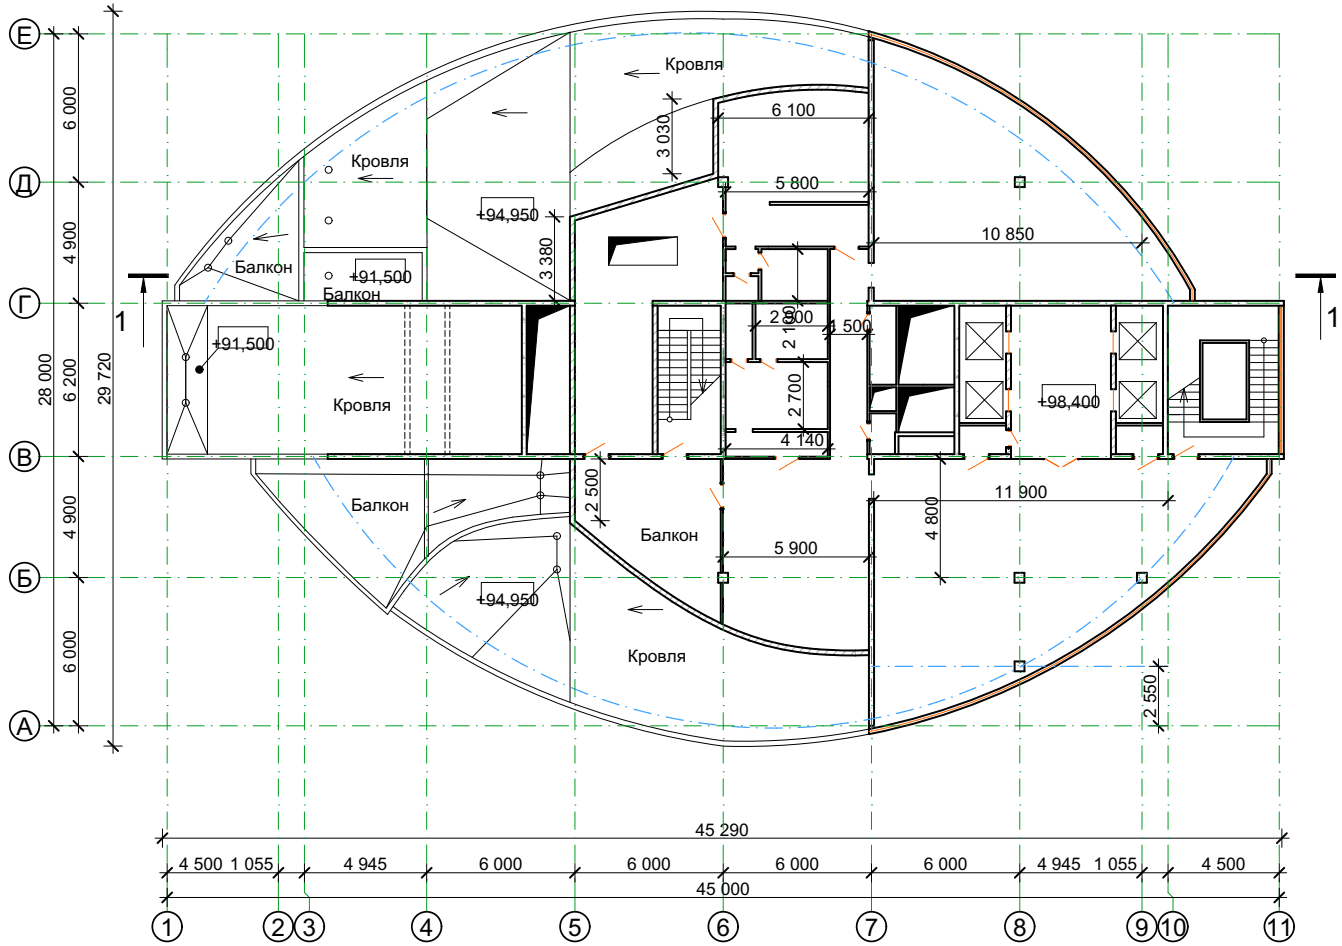

Условные обозначения

- фасадные витражи
- типсокартонные перегородки
- стены из стандартных блоков 390x190x190 мм на ц.-песч. растворе М50
- ж/б колонна размерами 400x400 мм
- ж/б стены

Разрез 1-1 см. на листе ОБ-47.

Изм.	Кол.уч.	Лист	№ док.	Подпись	Дата
Обследовал		Белица И.			10.20
Обследовал		Еслям Ж.			10.20
Исполнитель		Еслям Ж.			10.20
Проверил		Беспалько К.			10.20

Заказчик: ГУ "МИИР РК"

Заказ: №87 от 03.09.2020

Техническое заключение по результатам технического обследования строительн конструкций здания АТК "Transport Tower", расположенного по адресу: г. Нур-Султан, район "Есиль", пр. Кабанбай батыра, д. 32/1

Здание АТК "Transport Tower"

Стадия	Лист	Листов
ОБ	32	48

Обмерочный план 29-ого этажа на отм. +98,400

ТОО "АСП-Экс"
г. Тобыл 2020 г.
тел. 2-22-12
8-747-701-90-40

Согласовано

Взамен. инв. №

Подп. и дата

Инв. № подл.

Обмерочный план 30-ого этажа на отм. +101,850

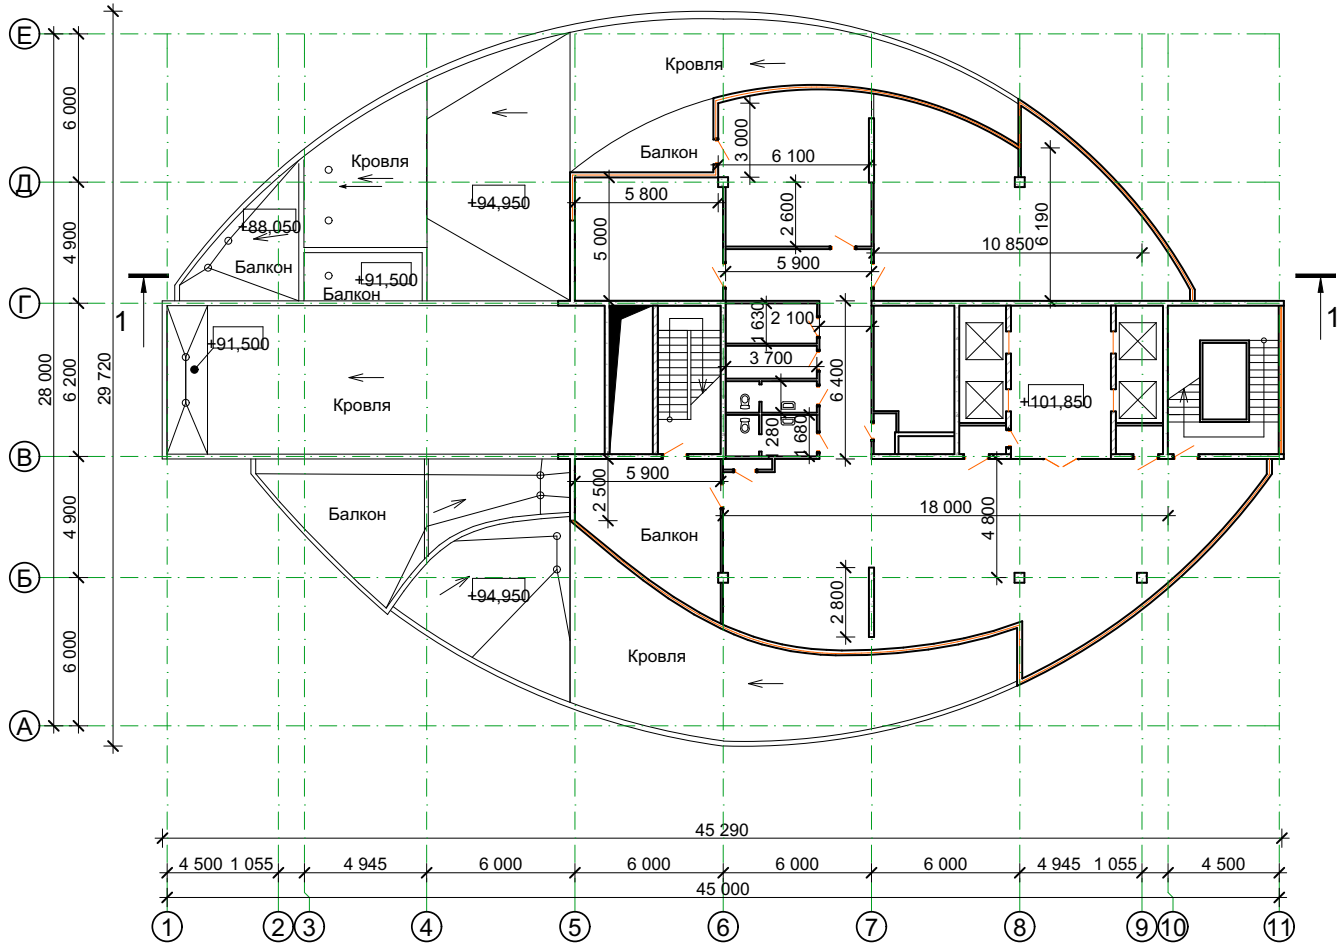

Условные обозначения

- фасадные витражи
- типсокартонные перегородки
- стены из стандартных блоков 390x190x190 мм на ц.-песч. растворе М50
- ж/б колонна размерами 400x400 мм
- ж/б стены

Разрез 1-1 см. на листе ОБ-47.

Изм.	Кол.уч	Лист	№ док	Подпись	Дата
Обследовал		Белица И.			10.20
Обследовал		Еслям Ж.			10.20
Исполнил		Еслям Ж.			10.20
Проверил		Беспалько К.			10.20

Заказчик: ГУ "МИИР РК"

Заказ: №87 от 03.09.2020

Техническое заключение по результатам технического обследования строительн конструкций здания АТК "Transport Tower", расположенного по адресу: г. Нур-Султан, район "Есиль", пр. Кабанбай батыра, д. 32/1

Здание АТК "Transport Tower"

Стадия	Лист	Листов
ОБ	33	48

Обмерочный план 30-ого этажа на отм. +101,850

ТОО "АСП-Экс"
г. Тобыл 2020 г.
тел. 2-22-12
8-747-701-90-40

Согласовано

Взамен. инв. №

Подп. и дата

Инв. № подл.

Обмерочный план 31-ого этажа на отм. +105,300

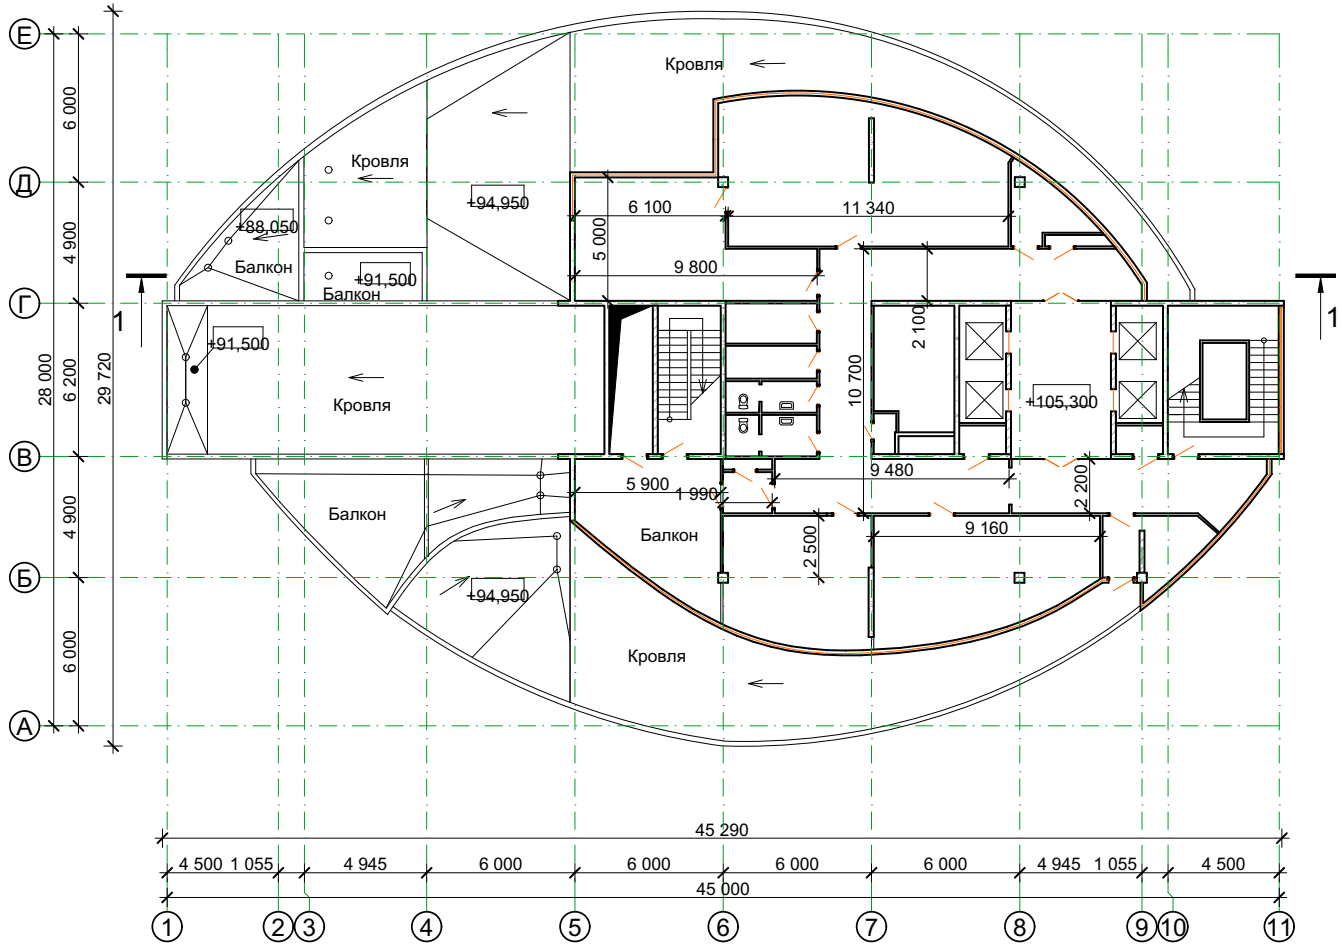

Условные обозначения

- фасадные витражи
- типсокартонные перегородки
- стены из стандартных блоков 390x190x190 мм на ц.-песч. растворе М50
- ж/б колонна размерами 400x400 мм
- ж/б стены

Разрез 1-1 см. на листе ОБ-47.

Изм.	Кол.уч	Лист	№ док	Подпись	Дата
Обследовал		Белица И.			10.20
Обследовал		Еслям Ж.			10.20
Исполнил		Еслям Ж.			10.20
Проверил		Беспалько К.			10.20

Заказчик: ГУ "МИИР РК"

Заказ: №87 от 03.09.2020

Техническое заключение по результатам технического обследования строительн конструкций здания АТК "Transport Tower", расположенного по адресу: г. Нур-Султан, район "Есиль", пр. Кабанбай батыра, д. 32/1

Здание АТК "Transport Tower"

Стадия	Лист	Листов
ОБ	34	48

Обмерочный план 31-ого этажа на отм. +105,300

ТОО "АСП-Экс"
г. Тобыл 2020 г.
тел. 2-22-12
8-747-701-90-40

Согласовано

Взамен. инв. №

Подп. и дата

Инв. № подл.

Обмерочный план 32-ого этажа на отм. +108,750

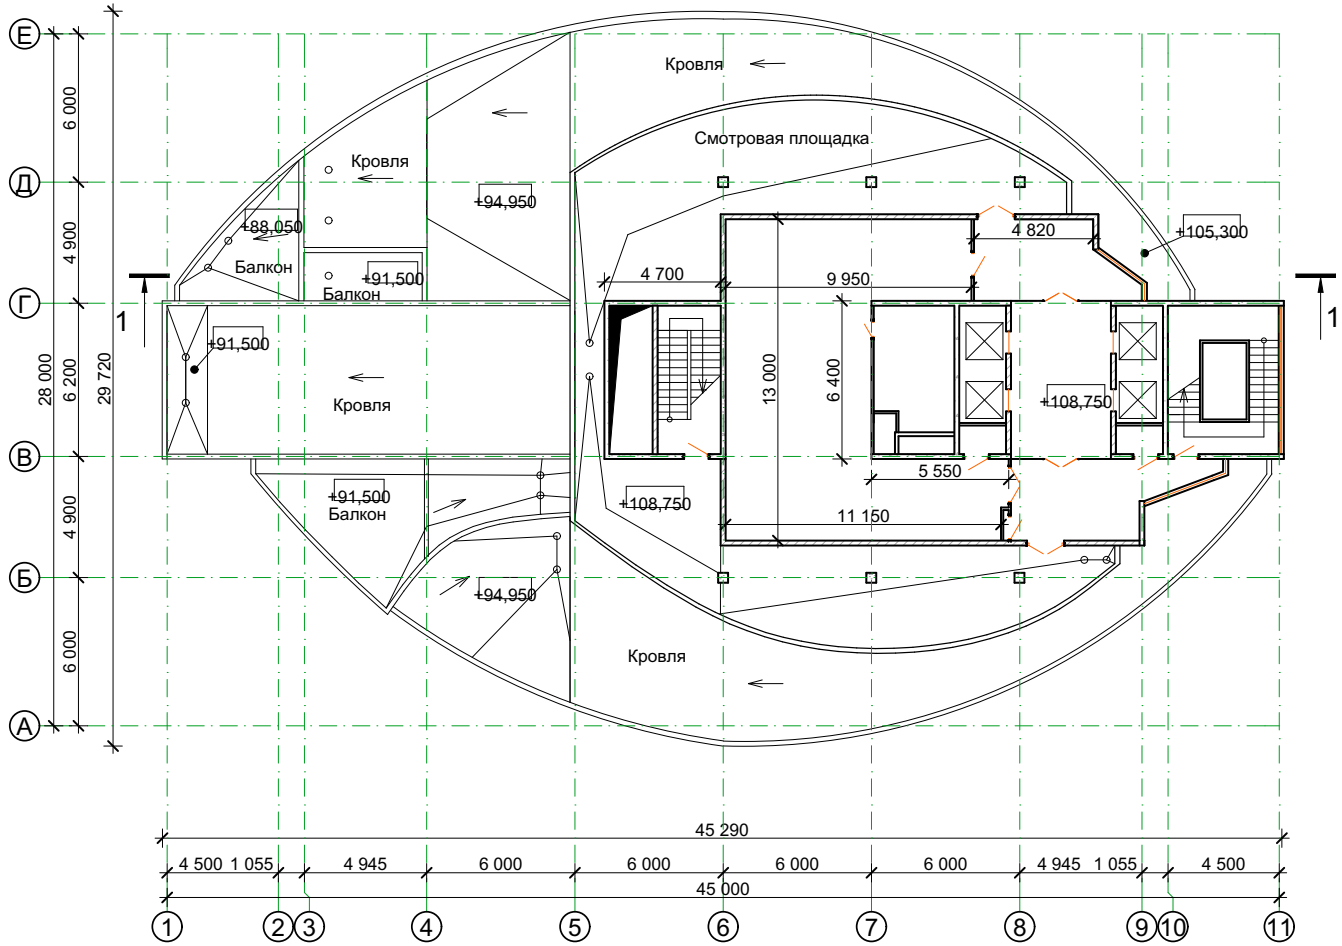

Условные обозначения

- фасадные витражи
- типсокартонные перегородки
- стены из стандартных блоков 390x190x190 мм на ц.-песч. растворе М50
- ж/б колонна размерами 400x400 мм
- ж/б стены

Разрез 1-1 см. на листе ОБ-47.

Изм.	Кол.уч	Лист	№ док	Подпись	Дата
Обследовал		Белица И.			10.20
Обследовал		Еслям Ж.			10.20
Исполнил		Еслям Ж.			10.20
Проверил		Беспалько К.			10.20

Заказчик: ГУ "МИИР РК"

Заказ: №87 от 03.09.2020

Техническое заключение по результатам технического обследования строительн конструкций здания АТК "Transport Tower", расположенного по адресу: г. Нур-Султан, район "Есиль", пр. Кабанбай батыра, д. 32/1

Здание АТК "Transport Tower"

Стадия	Лист	Листов
ОБ	35	48

Обмерочный план 32-ого этажа на отм. +108,750

ТОО "АСП-Экс"
г. Тобыл 2020 г.
тел. 2-22-12
8-747-701-90-40

Согласовано

Взамен. инв. №

Подп. и дата

Инв. № подл.

Обмерочный план 33-ого этажа на отм. +113,250

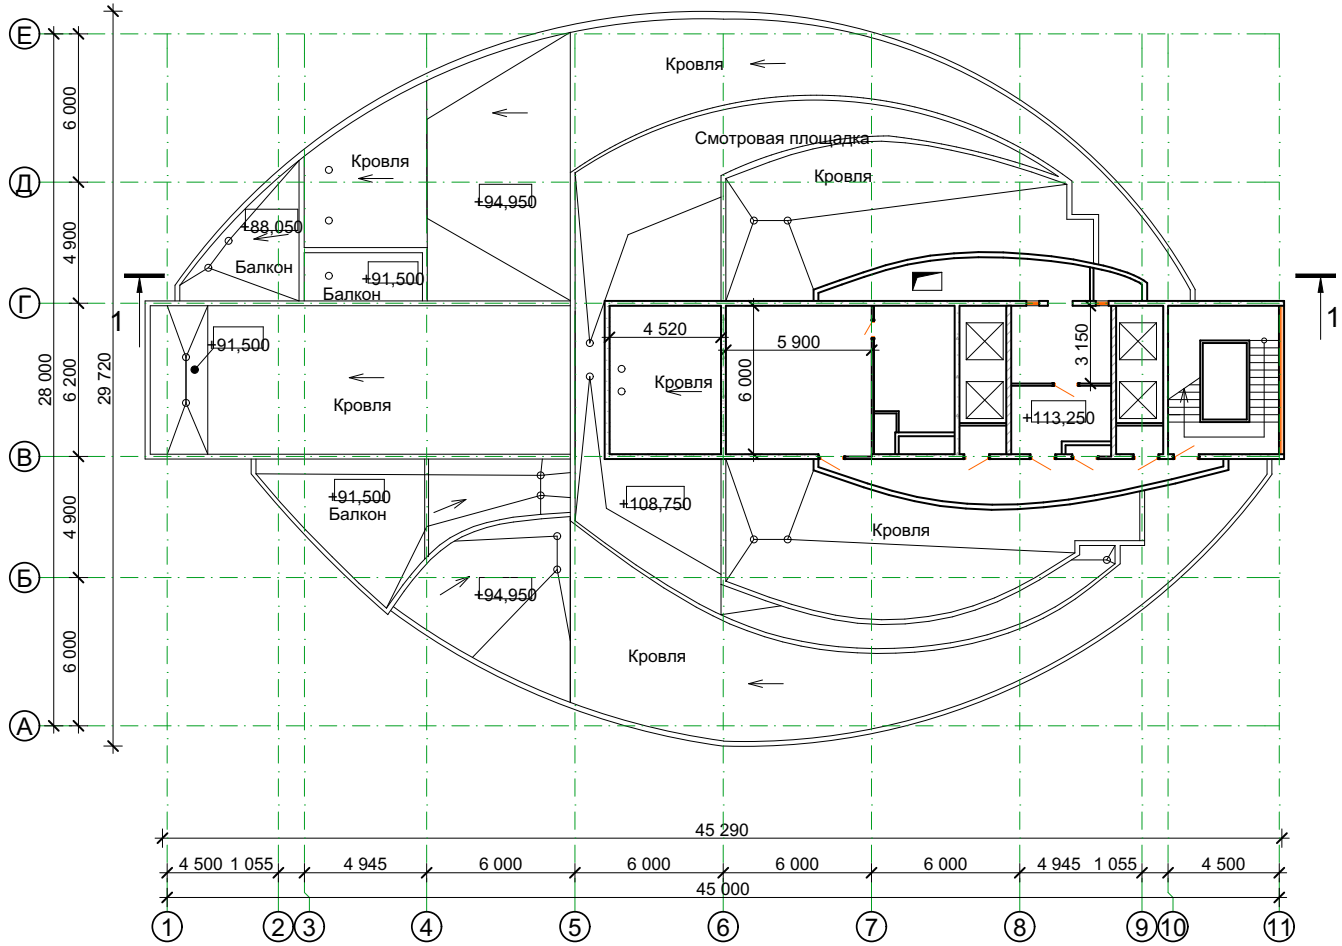

Условные обозначения

- типсокартонные перегородки
- стены из стандартных блоков 390х190х190 мм на ц.-песч. растворе М50
- ж/б стены
- водоприемные воронки

Разрез 1-1 см. на листе ОБ-47.

Изм.	Кол.уч	Лист	№ док	Подпись	Дата
Обследовал		Белица И.			10.20
Обследовал		Еслям Ж.			10.20
Исполнил		Еслям Ж.			10.20
Проверил		Беспалько К.			10.20

Заказчик: ГУ "МИИР РК"
Заказ: №87 от 03.09.2020
Техническое заключение по результатам технического обследования строительн конструкций здания АТК "Transport Tower", расположенного по адресу: г. Нур-Султан, район "Есиль", пр. Кабанбай батыра, д. 32/1

Здание АТК "Transport Tower"	Стадия	Лист	Листов
	ОБ	36	48

Обмерочный план 33-ого этажа на отм. +113,250

ТОО "АСП-Экс"
г. Тобыл 2020 г.
тел. 2-22-12
8-747-701-90-40

Согласовано
Взамен. инв. №
Подп. и дата
Инв. № подл.

Обмерочный план кровли на отм. +8,550

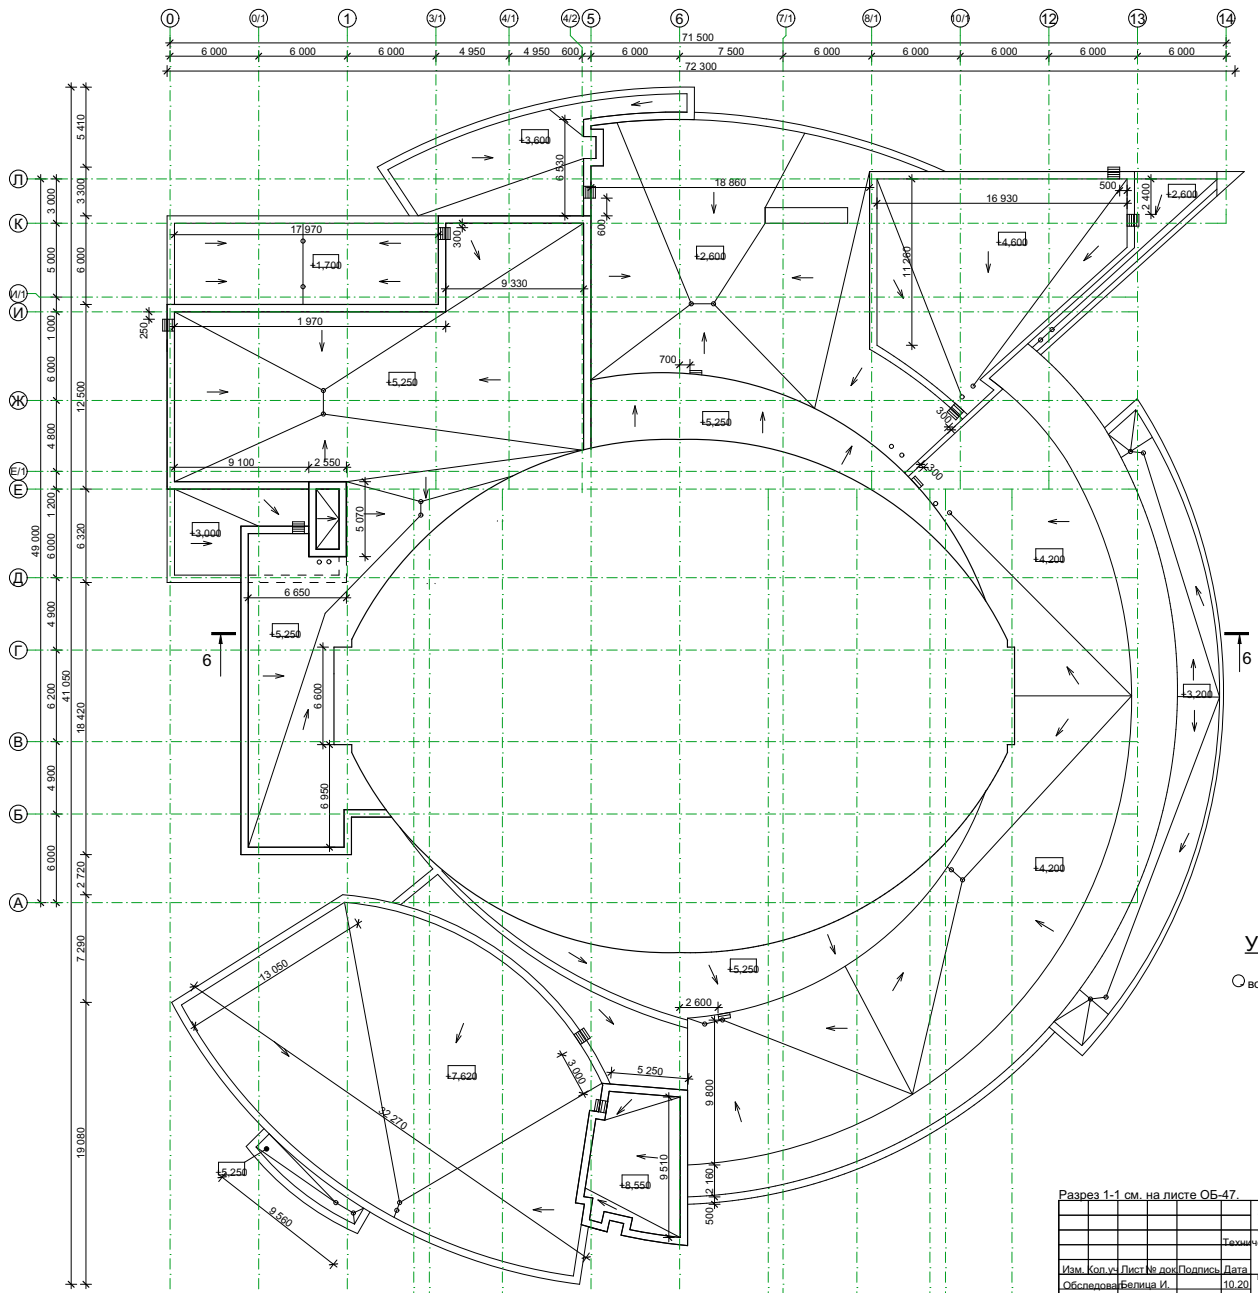

Условные обозначения

○ водоприемные воронки

Разрез 1-1 см. на листе ОБ-47.

Изм.	Кол.уч.	Лист	№ док.	Подпись	Дата
Обследовал		Белица И.			10.20
Обследовал		Еслям Ж.			10.20
Исполнитель		Еслям Ж.			10.20
Проверил		Беспалько К.			10.20

Согласовано

Взамен. инв. №

Подп. и дата

Инв. № подл.

Заказчик: ГУ "МИИР РК"

~~Заказ: №87 от 03.09.2020~~

Техническое заключение по результатам технического обследования строительн конструкций здания АТК "Transport Tower", расположенного по адресу: г. Нур-Султан, район "Есиль", пр. Кабанбай батыра, д. 32/1

Здание АТК "Transport Tower"

Стадия	Лист	Листов
ОБ	37	48

Обмерочный план кровли на отм. +8,550

ТОО "АСП-Экс"
г. Тобыл 2020 г.
тел. 2-22-12

8-747-701-90-40

Обмерочный план 34-го этажа на отм. +116,700

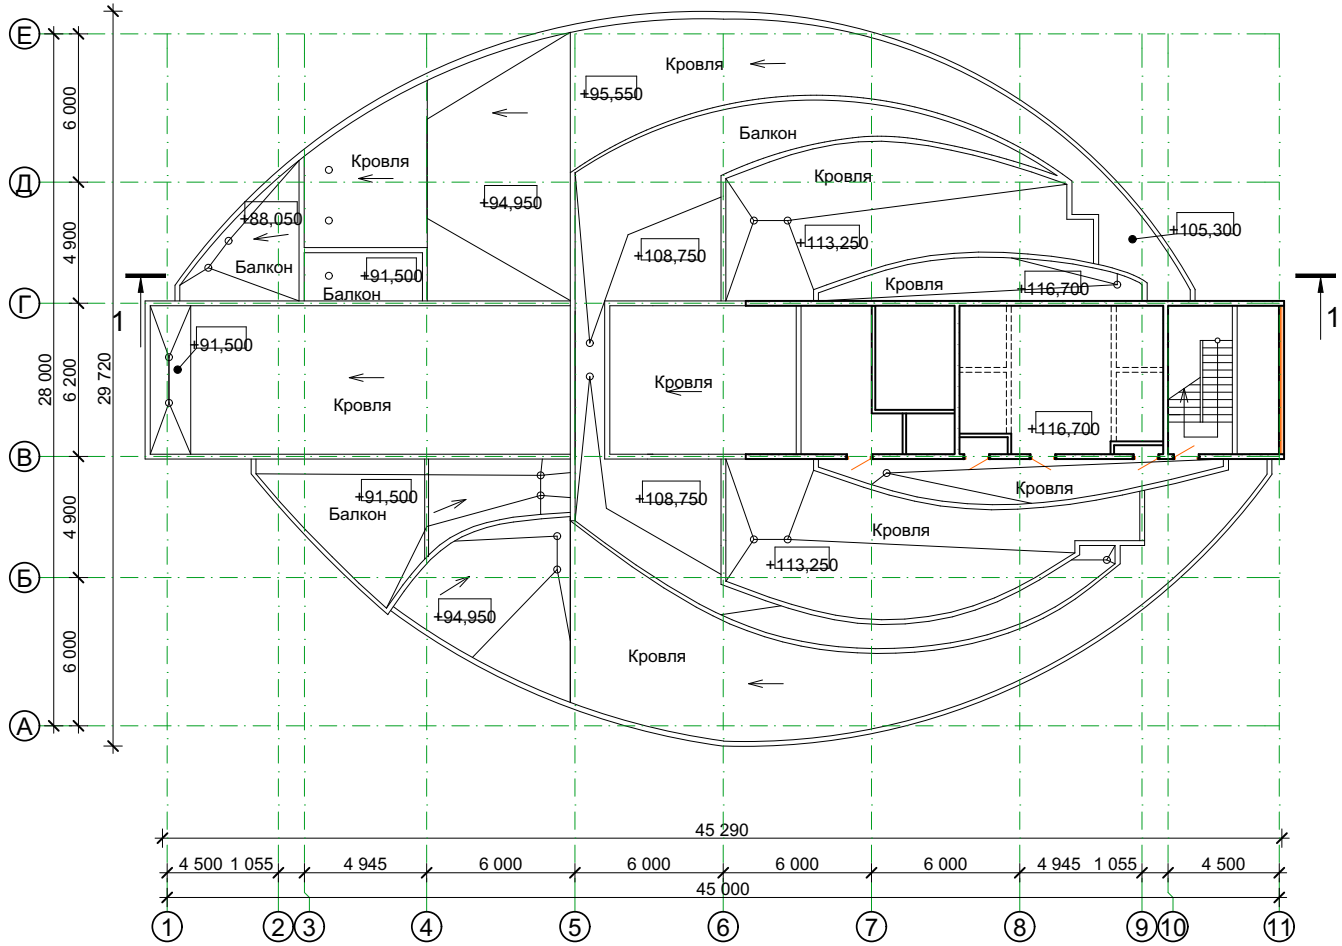

Условные обозначения

- водоприемные воронки
- типсокартонные перегородки
- стены из стандартных блоков 390x190x190 мм на ц.-песч. растворе М50
- ж/б стены

Разрез 1-1 см. на листе ОБ-47.

Изм.	Кол.уч.	Лист	№ док.	Подпись	Дата
Обследовал		Белица И.			10.20
Обследовал		Еслям Ж.			10.20
Исполнил		Еслям Ж.			10.20
Проверил		Беспалько К.			10.20

Заказчик: ГУ "МИИР РК"

Заказ: №87 от 03.09.2020

Техническое заключение по результатам технического обследования строительн конструкций здания АТК "Transport Tower", расположенного по адресу: г. Нур-Султан, район "Есиль", пр. Кабанбай батыра, д. 32/1

Здание АТК "Transport Tower"

Стадия	Лист	Листов
ОБ	38	48

Обмерочный план 34-го этажа на отм. +116,700

ТОО "АСП-Экс"
г. Тобыл 2020 г.
тел. 2-22-12
8-747-701-90-40

Согласовано

Взамен. инв. №

Подп. и дата

Инв. № подл.

Обмерочный план кровли на отм. +120,150

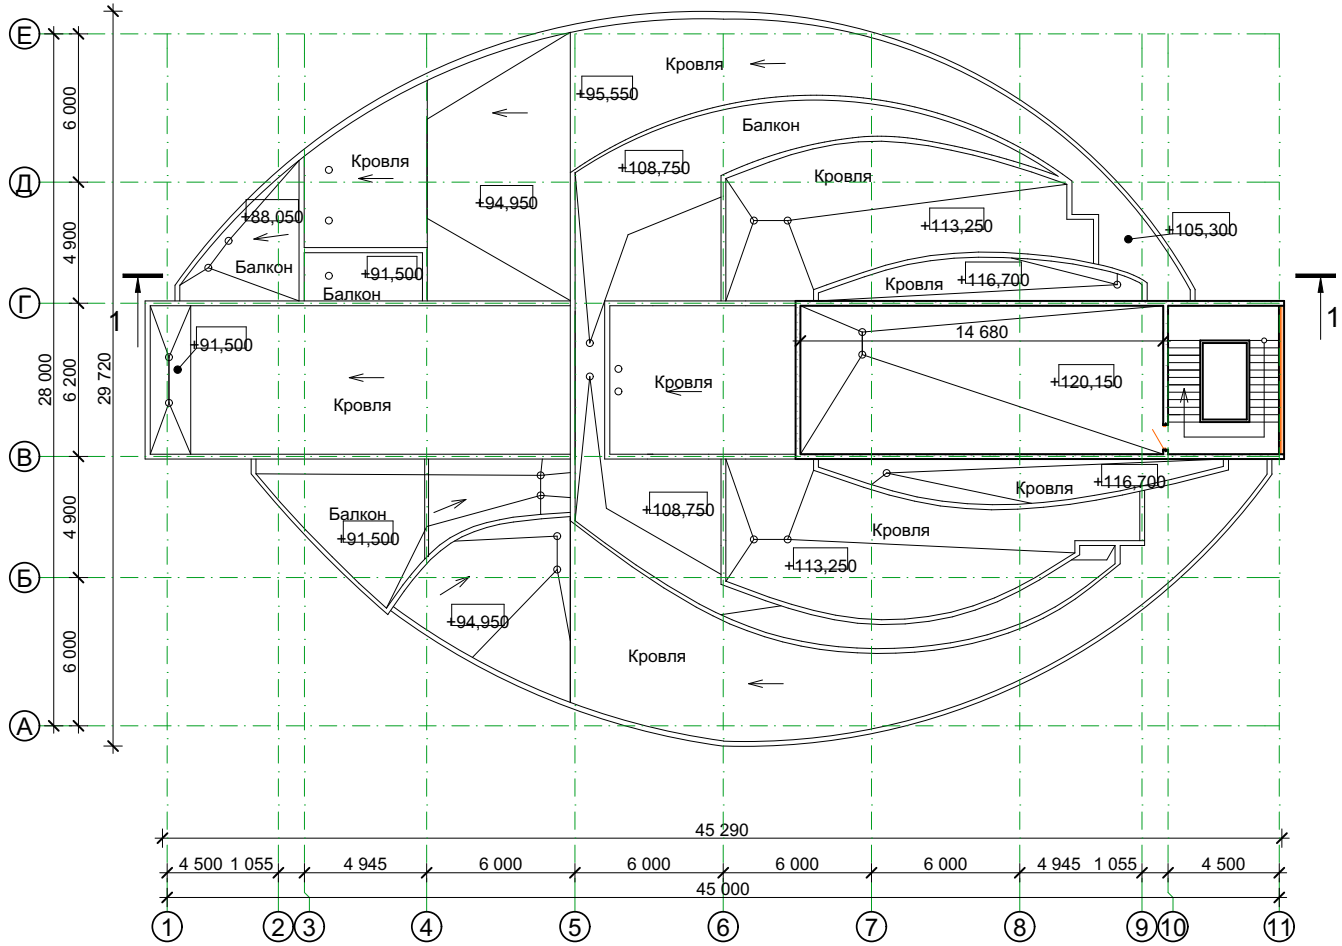

Условные обозначения

- ж/б стены

- водоприемные воронки

Разрез 1-1 см. на листе ОБ-47.

Изм.	Кол.уч.	Лист	№ док.	Подпись	Дата
Обследовал		Белица И.			10.20
Обследовал		Еслям Ж.			10.20
Исполнил		Еслям Ж.			10.20
Проверил		Беспалько К.			10.20

Заказчик: ГУ "МИИР РК"

Заказ: №87 от 03.09.2020

Техническое заключение по результатам технического обследования строительн конструкций здания АТК "Transport Tower", расположенного по адресу: г. Нур-Султан, район "Есиль", пр. Кабанбай батыра, д. 32/1

Здание АТК "Transport Tower"

Стадия	Лист	Листов
ОБ	39	48

Обмерочный план кровли на отм. +120,150

ТОО "АСП-Экс"
г. Тобыл 2020 г.
тел. 2-22-12
8-747-701-90-40

Согласовано

Взамен. инв. №

Подп. и дата

Инв. № подл.

Обмерочный план кровли на отм. +123,150

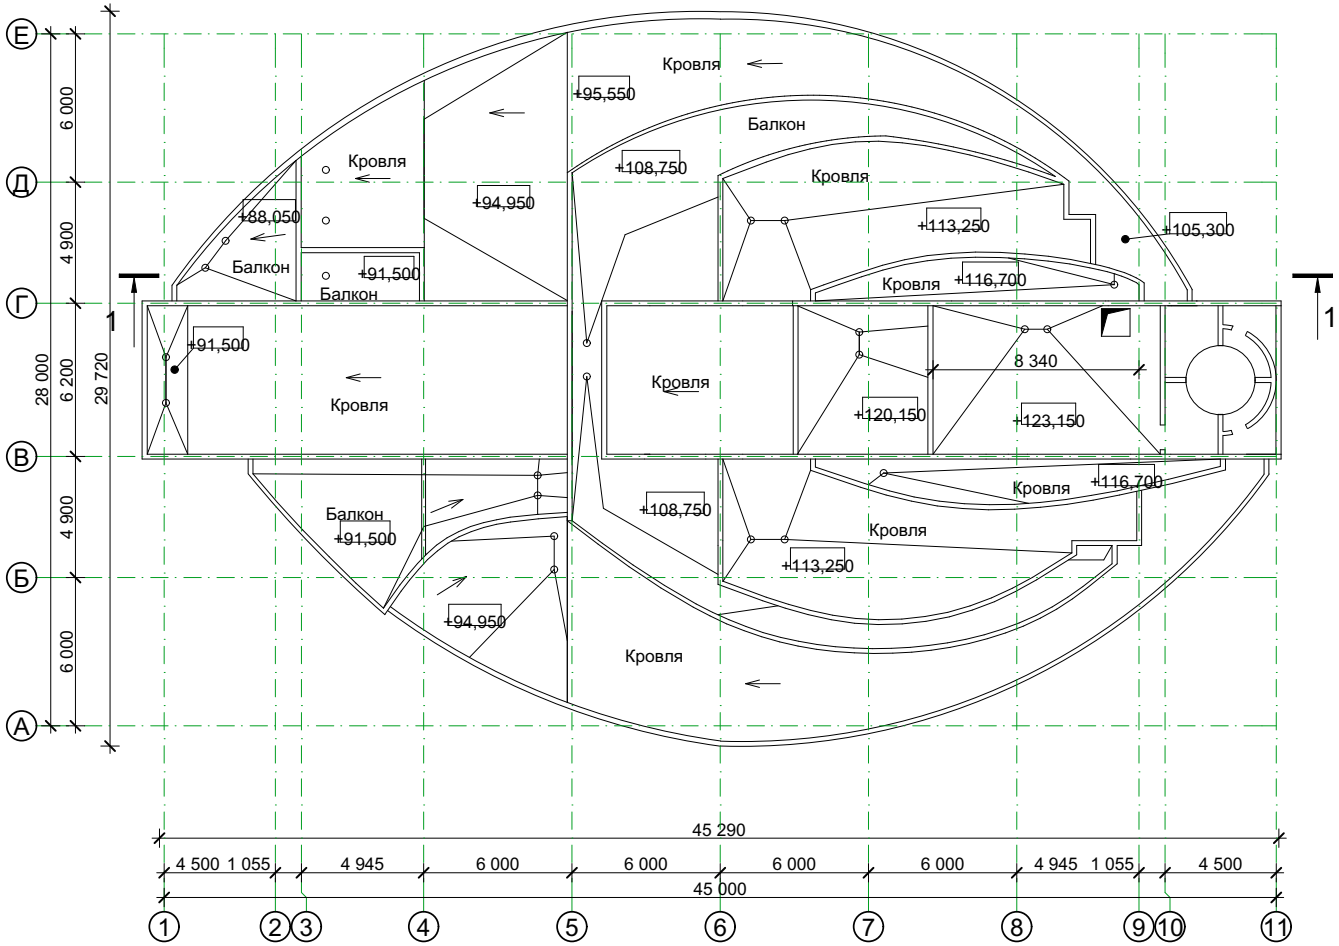

Условные обозначения

○ водоприемные воронки

Разрез 1-1 см. на листе ОБ-47.

Изм.	Кол.уч.	Лист	№ док.	Подпись	Дата
Обследовал		Белица И.			10.20
Обследовал		Еслям Ж.			10.20
Исполнил		Еслям Ж.			10.20
Проверил		Беспалько К.			10.20

Заказчик: ГУ "МИИР РК"

Заказ: №87 от 03.09.2020

Техническое заключение по результатам технического обследования строительн конструкций здания АТК "Transport Tower", расположенного по адресу: г. Нур-Султан, район "Есиль", пр. Кабанбай батыра, д. 32/1

Здание АТК "Transport Tower"

Стадия	Лист	Листов
ОБ	40	48

Обмерочный план кровли на отм. +123,150

ТОО "АСП-Экс" г. Тобыл 2020 г. тел. 2-22-12

8-747-701-90-40

Согласовано

Взамен. инв. №

Подп. и дата

Инв. № подл.

Обмерочный план кровли на отм. +126,150

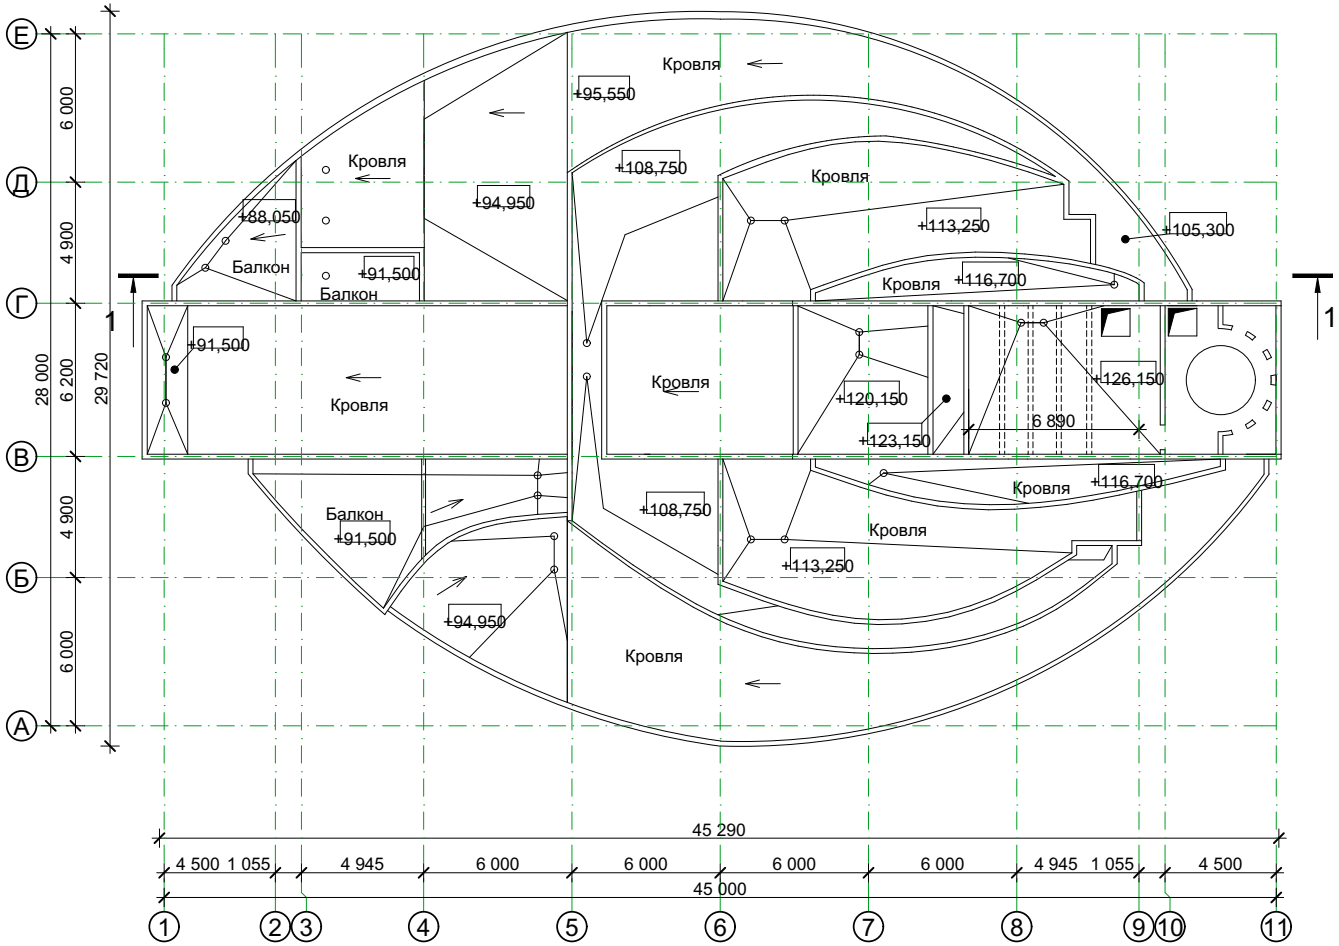

Условные обозначения

○ водоприемные воронки

Разрез 1-1 см. на листе ОБ-47.

Изм.	Кол.уч.	Лист	№ док.	Подпись	Дата
Обследовал		Белица И.			10.20
Обследовал		Еслям Ж.			10.20
Исполнитель		Еслям Ж.			10.20
Проверил		Беспалько К.			10.20

Заказчик: ГУ "МИИР РК"

Заказ: №87 от 03.09.2020

Техническое заключение по результатам технического обследования строительн конструкций здания АТК "Transport Tower", расположенного по адресу: г. Нур-Султан, район "Есиль", пр. Кабанбай батыра, д. 32/1

Здание АТК "Transport Tower"

Стадия	Лист	Листов
ОБ	41	48

Обмерочный план кровли на отм. +126,150

ТОО "АСП-Экс"
г. Тобыл 2020 г.
тел. 2-22-12
8-747-701-90-40

Согласовано

Взамен. инв. №

Подп. и дата

Инв. № подл.

Обмерочный план кровли на отм. +128,650

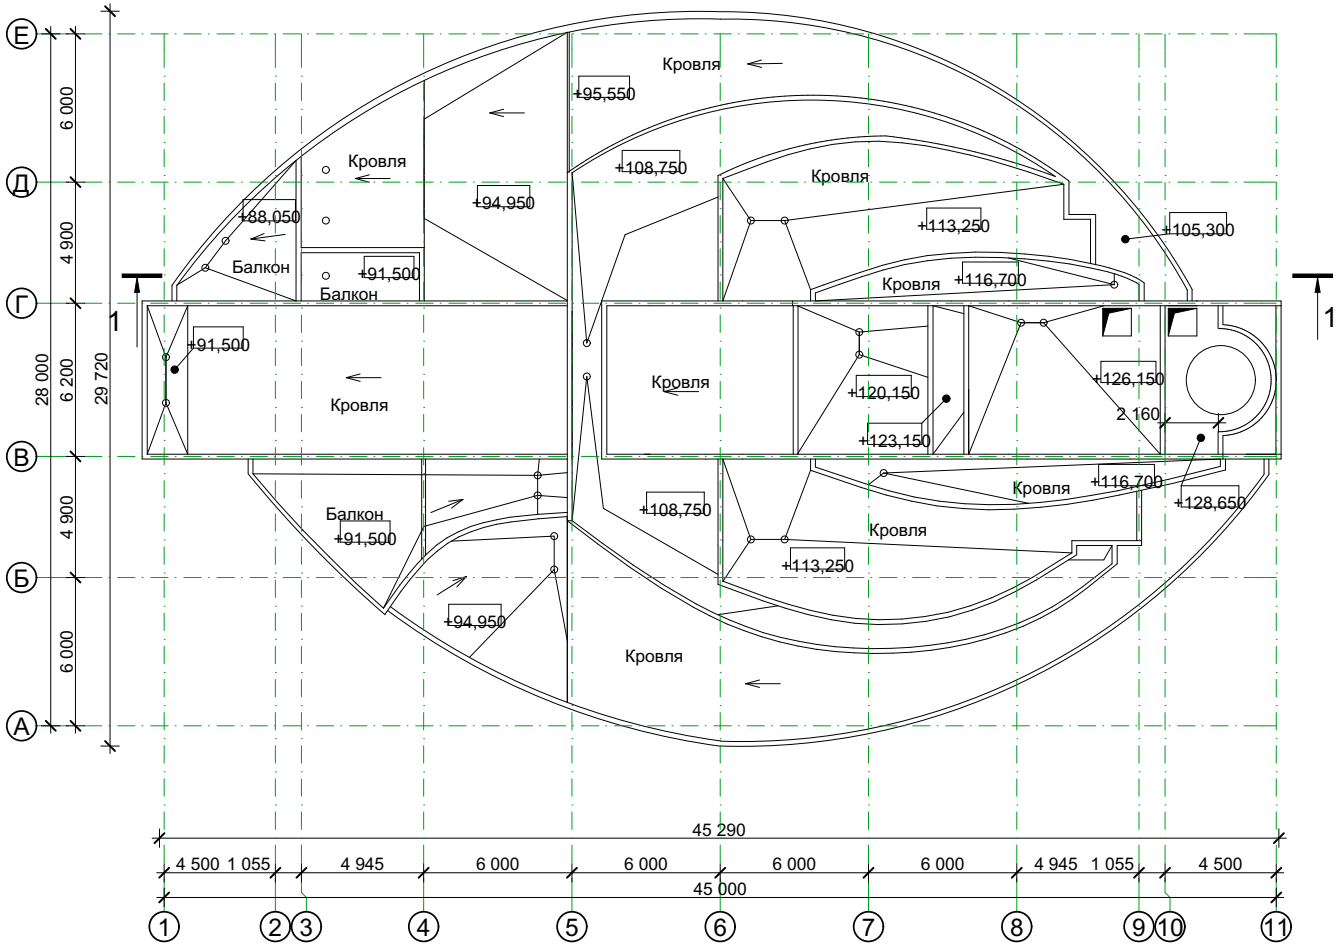

Условные обозначения

○ водоприемные воронки

Разрез 1-1 см. на листе ОБ-47.

Изм.	Кол.уч.	Лист	№ док.	Подпись	Дата
Обследовал		Белица И.			10.20
Обследовал		Еслям Ж.			10.20
Исполнитель		Еслям Ж.			10.20
Проверил		Беспалько К.			10.20

Заказчик: ГУ "МИИР РК"

Заказ: №87 от 03.09.2020

Техническое заключение по результатам технического обследования строительн конструкций здания АТК "Transport Tower", расположенного по адресу: г. Нур-Султан, район "Есиль", пр. Кабанбай батыра, д. 32/1

Здание АТК "Transport Tower"

Стадия	Лист	Листов
ОБ	42	48

Обмерочный план кровли на отм. +128,650

ТОО "АСП-Экс"
г. Тобыл 2020 г.
тел. 2-22-12
8-747-701-90-40

Согласовано

Взамен. инв. №

Подп. и дата

Инв. № подл.

Инв. № подл.	Подп. и дата	Взамен. инв. №	Согласовано

Фасад А-Л

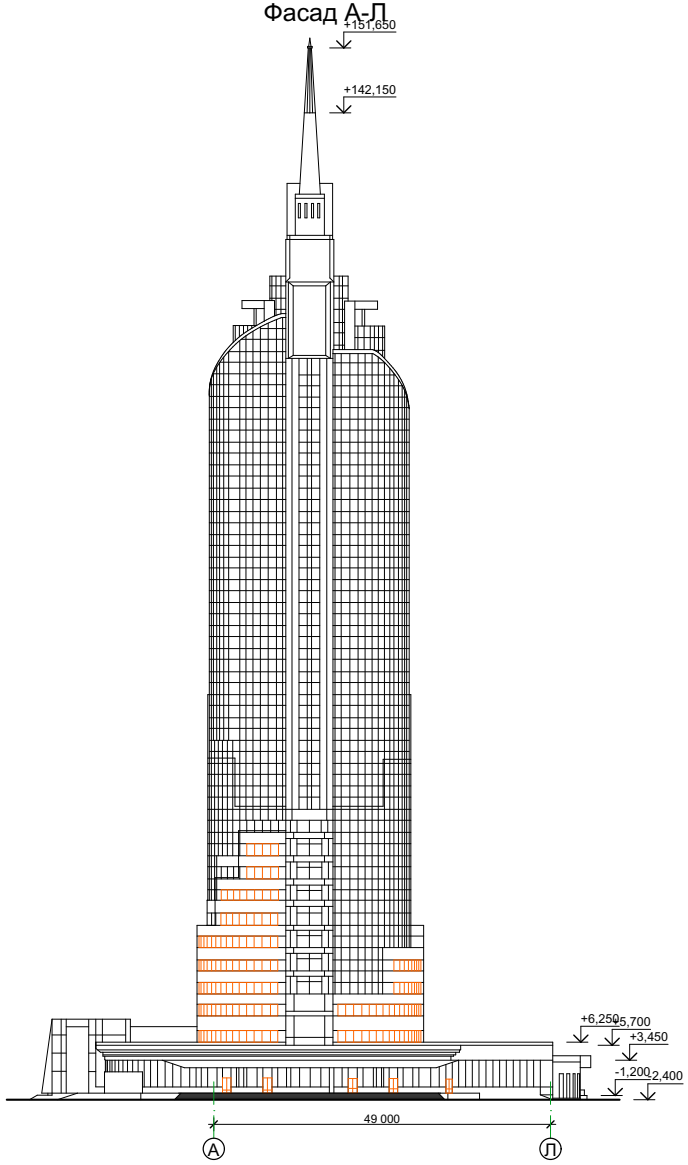

Изм.	Кол.уч.	Лист	№ док.	Подпись	Дата
Обследовал		Белица И.			10.20
Обследовал		Еслям Ж.			10.20
Исполнитель		Еслям Ж.			10.20
Исполнитель		Мирамов М.			10.20
Проверил		Беспалько К.			10.20

Заказчик: ГУ "МИИР РК"

Заказ: №87 от 03.09.2020

Техническое заключение по результатам технического обследования строительн конструкций здания АТК "Transport Tower", расположенного по адресу: г. Нур-Султан, район "Есиль", пр. Кабанбай батыра, д. 32/1

Здание АТК "Transport Tower"

Стадия	Лист	Листов
ОБ	43	48

Фасад А-Л

ТОО "АСП-Экс"
г. Тобыл 2020 г.
тел. 2-22-12

Инв. № подл.	Подп. и дата	Взамен. инв. №	Согласовано

Фасад 0-11

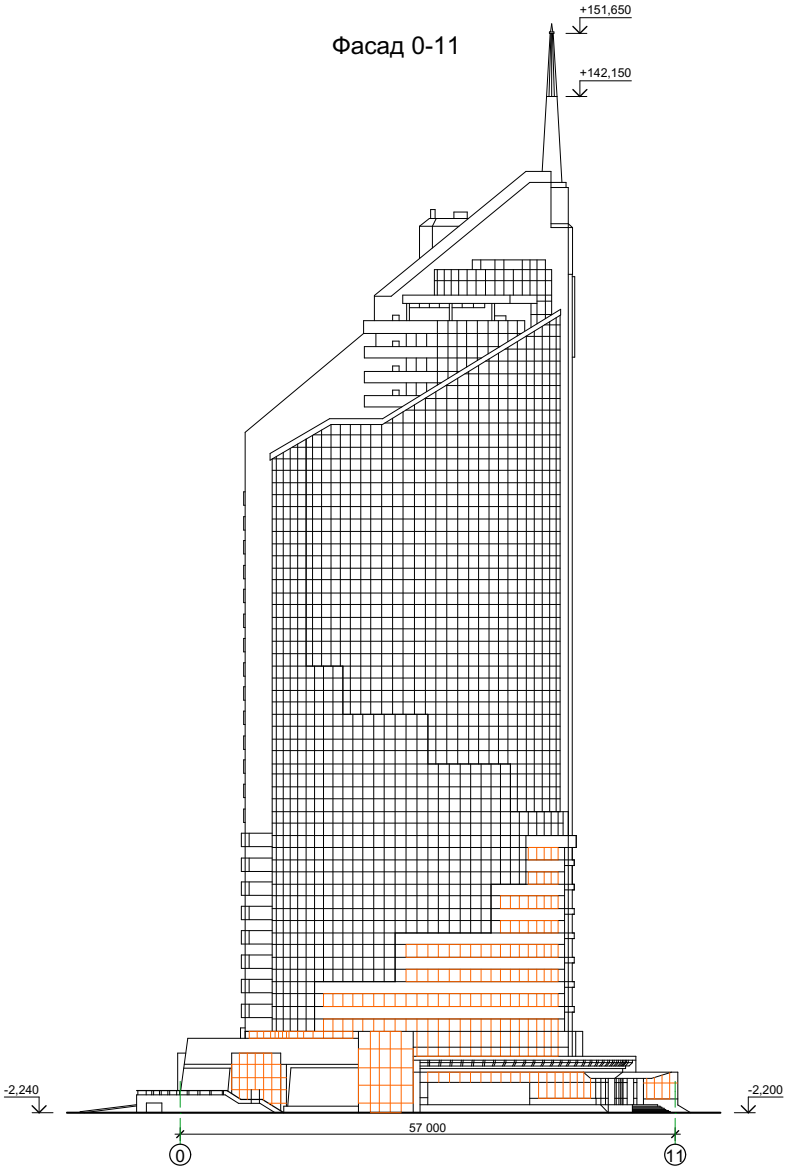

Изм.	Кол.уч.	Лист	№ док.	Подпись	Дата
Обследовал		Белица И.			10.20
Обследовал		Еслям Ж.			10.20
Исполнитель		Еслям Ж.			10.20
Исполнитель		Мирамов М.			10.20
Проверил		Беспалько К.			10.20

Заказчик: ГУ "МИИР РК"

Заказ: №87 от 03.09.2020

Техническое заключение по результатам технического обследования строительн конструкций здания АТК "Transport Tower", расположенного по адресу: г. Нур-Султан, район "Есиль", пр. Кабанбай батыра, д. 32/1

Здание АТК "Transport Tower"

Стадия	Лист	Листов
ОБ	44	48

Фасад 0-11

ТОО "АСП-Экс"
г. Тобыл 2020 г.
тел. 2-22-12
8-747-701-90-40

44

Инв. № подл.	Подп. и дата	Взамен. инв. №	Согласовано

Фасад 11-0

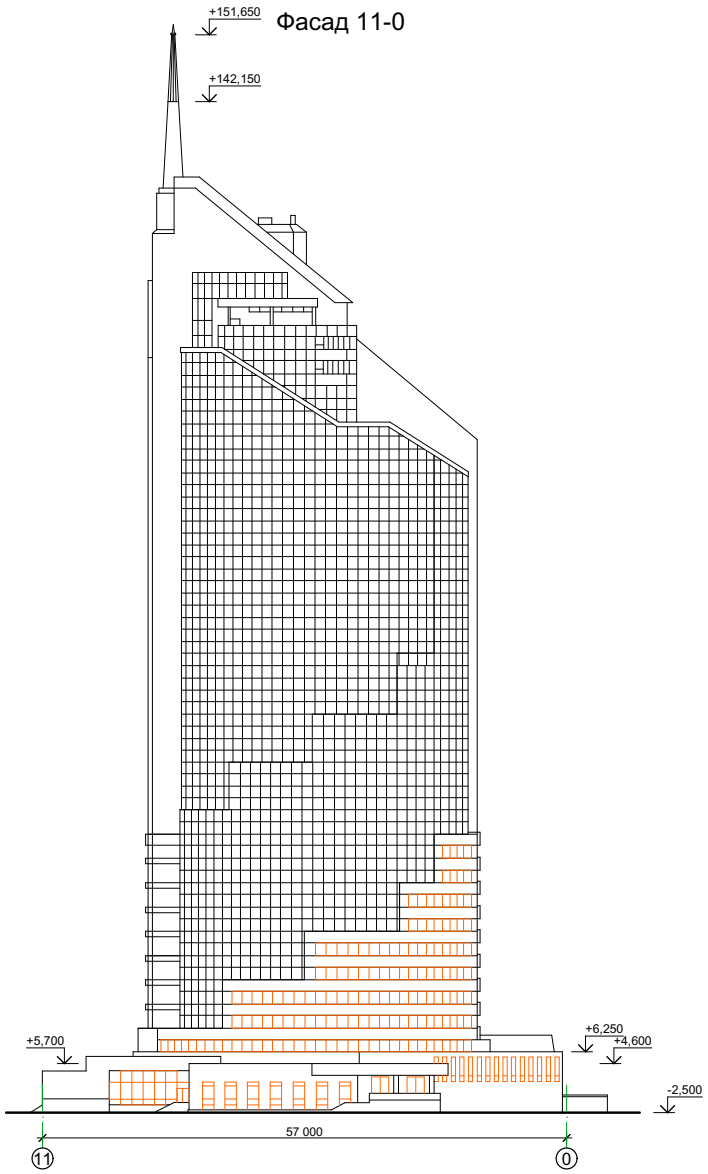

Изм.	Кол.уч	Лист	№ док	Подпись	Дата
Обследовал		Белица И.			10.20
Обследовал		Еслям Ж.			10.20
Исполнитель		Еслям Ж.			10.20
Исполнитель		Мирамов М.			10.20
Проверил		Беспалько К.			10.20

Заказчик: ГУ "МИИР РК"

Заказ: №87 от 03.09.2020

Техническое заключение по результатам технического обследования строительн конструкций здания АТК "Transport Tower", расположенного по адресу: г. Нур-Султан, район "Есиль", пр. Кабанбай батыра, д. 32/1

Здание АТК "Transport Tower"

Стадия	Лист	Листов
ОБ	45	48

Фасад 11-0

ТОО "АСП-Экс"
г. Тобыл 2020 г.
тел. 2-22-12
8-747-701-90-40

45

Инв. № подл.	Подп. и дата	Взамен. инв. №	Согласовано

Фасад Л-А

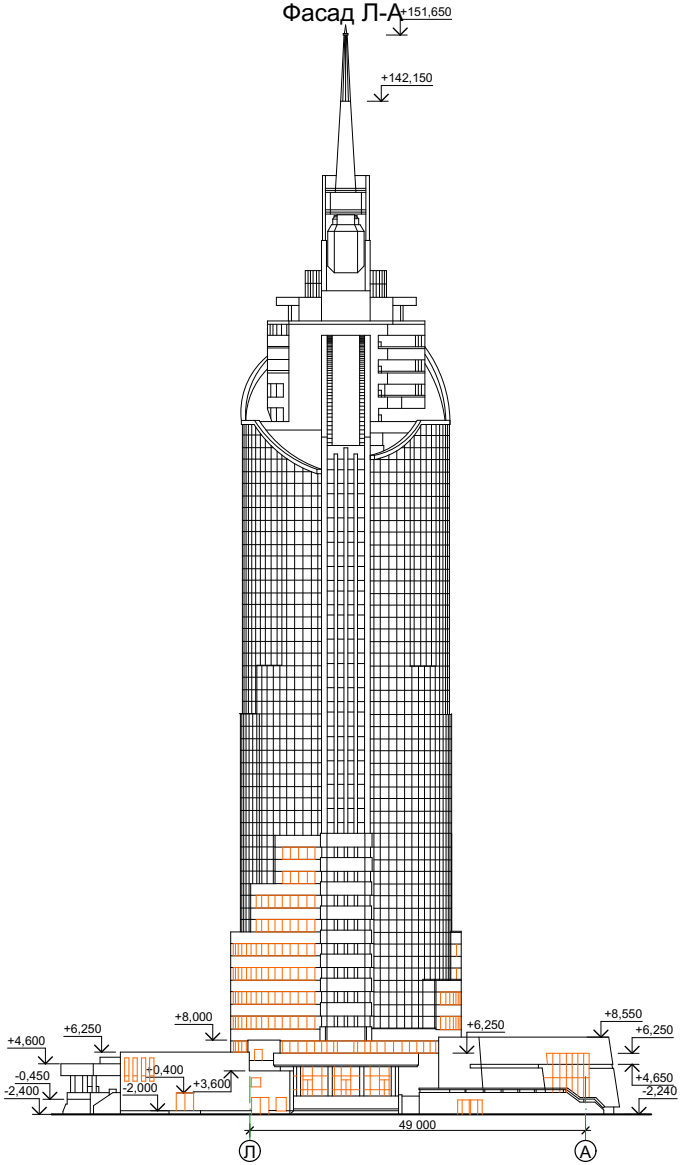

Изм.	Кол.уч	Лист	№ док	Подпись	Дата
Обследовал		Белица И.			10.20
Обследовал		Еслям Ж.			10.20
Исполнитель		Еслям Ж.			10.20
Исполнитель		Мирамов М.			10.20
Проверил		Беспалько К.			10.20

Заказчик: ГУ "МИИР РК"

Заказ: №87 от 03.09.2020

Техническое заключение по результатам технического обследования строительн конструкций здания АТК "Transport Tower", расположенного по адресу: г. Нур-Султан, район "Есиль", пр. Кабанбай батыра, д. 32/1

Здание АТК "Transport Tower"

Стадия	Лист	Листов
ОБ	46	48

Фасад Л-А

ТОО "АСП-Экс"
г. Тобыл 2020 г.
тел. 2-22-12
8-747-701-90-40

Инв. № подл.	Подп. и дата	Взамен. инв. №	Согласовано

Разрез 1-1

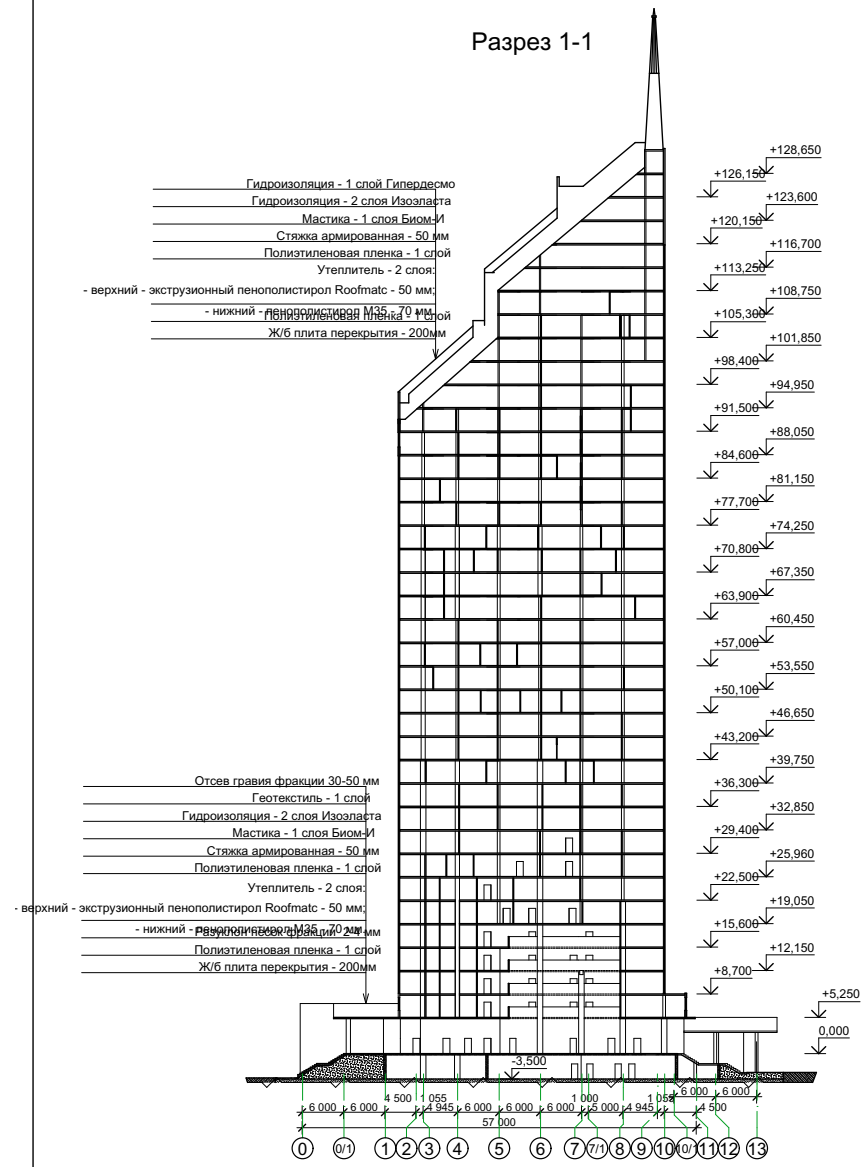

Разрез 1-1 замаркирован на листах ОБ-3, ..., ОБ-42

Изм.	Кол.уч.	Лист	№ док.	Подпись	Дата
Обследовал		Белица И.			10.20
Обследовал		Еслям Ж.			10.20
Исполнитель		Еслям Ж.			10.20
Исполнитель		Батыргали К.			10.20
Проверил		Беспалько К.			10.20

Заказчик: ГУ "МИИР РК"

Заказ: №87 от 03.09.2020

Техническое заключение по результатам технического обследования строительн конструкций здания АТК "Transport Tower", расположенного по адресу: г. Нур-Султан, район "Есиль", пр. Кабанбай батыра, д. 32/1

Здание АТК "Transport Tower"

Стадия	Лист	Листов
ОБ	47	48

Разрез 1-1

ТОО "АСП-Экс"
г. Тобыл 2020 г.
тел. 2-22-12
8-747-701-90-40

Металлическая ферма Ф-1

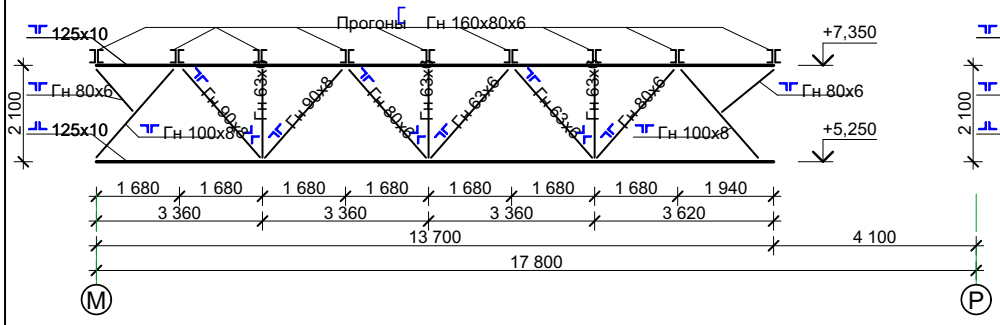

Металлическая ферма Ф-2

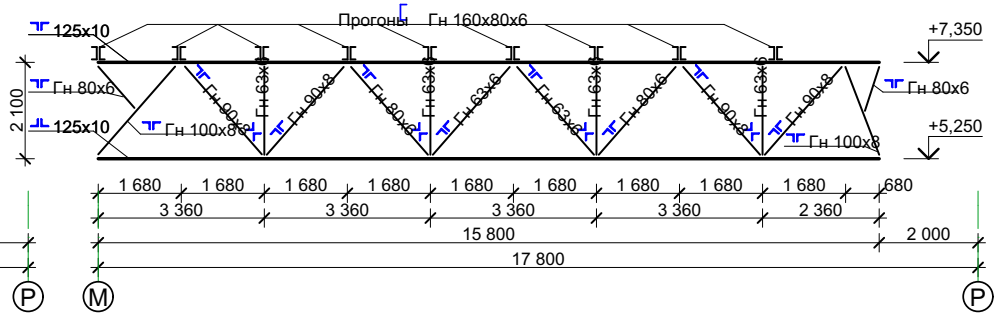

Металлическая ферма Ф-3

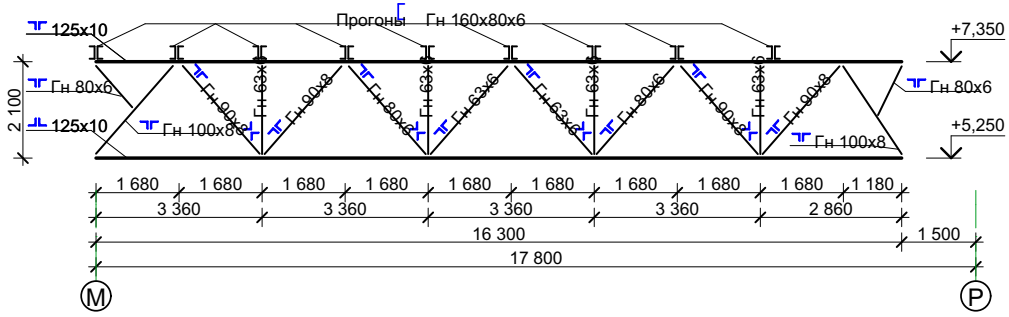

Металлическая ферма Ф-4

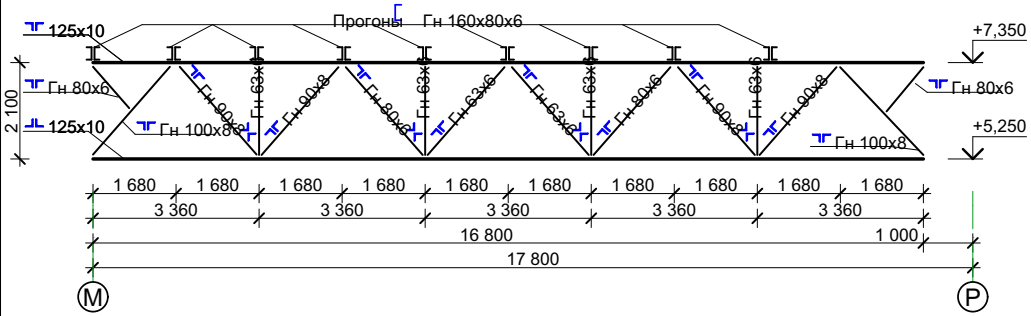

Металлические фермы Ф-1, ..., Ф-4 замаркированы на листе ОБ-4.

Согласовано

Взамен. инв. №

Подп. и дата

Инв. № подл.

Изм.	Кол.уч.	Лист	№ док.	Подпись	Дата
Обследовал		Белица И.			10.20
Обследовал		Еслям Ж.			10.20
Исполнил		Еслям Ж.			10.20
Проверил		Беспалько К.			10.20

Заказчик: ГУ "МИИР РК"

Заказ: №87 от 03.09.2020

Техническое заключение по результатам технического обследования строительн конструкций здания АТК "Transport Tower", расположенного по адресу: г. Нур-Султан, район "Есиль", пр. Кабанбай батыра, д. 32/1

Здание АТК "Transport Tower"

Стадия	Лист	Листов
ОБ	48	48

Металлические фермы Ф-1, Ф-2, Ф-3, Ф-4

ТОО "АСП-Экс"
г. Тобыл 2020 г.
тел. 2-22-12
8-747-701-90-40

·АН № 0212239

Жер учаскесінің ЖОСПАРЫ
ПЛАН земельного участка

Учаскенің орналасқан жері: **Астана қаласы, "Алматы" ауданы, Қабанбай батыр даңғылы, 32/1-үй**

Местоположение участка: **город Астана, район "Алматы", пр.Кабанбай батыра, д.32/1**

Бұрылыстар нүктелері № № поворот-ных точек	Сызықтардың өлшемі Меры линий, метр
1- 2	2 53
2- 3	10.04
5- 6	9.53
6- 7	8.98
7- 8	6.16
9- 10	14.73
14- 15	5.29
15- 16	6.36
18- 19	4.61
20- 21	28.6
21- 22	7.08
22- 23	9 18

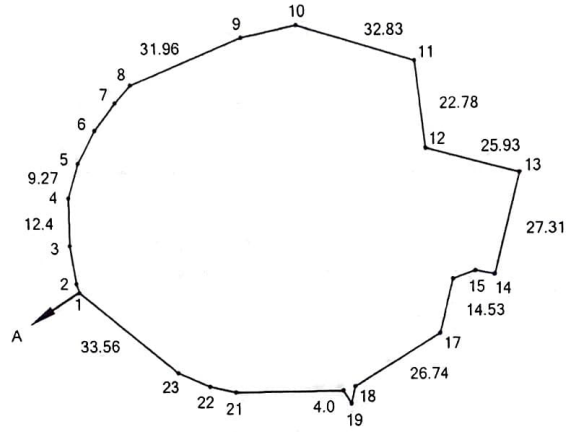

Шектесу тізімдерінің сипаты
А дан А ға дейін Астана қаласының жері

Описание смежеств
от А до А земли города Астаны

МАСШТАБ 1 : 2000

Жоспар шегіндегі бөтен жер пайдаланушылар (меншік иелері)
Посторонние землепользователи (собственники) в границах плана

Жоспардағы № на плане	Жоспар шегіндегі жер пайдаланушылардың (меншік иелерінің) атауы Наименование землепользователей (собственников) в границах плана	Алаңы, га Площадь, га
	жоқ нет	

Осы акт **"АстанақалажерҒӨО" ЕМК** жасалды
Настоящий акт изготовлен **ДГП "АстанаГорНПЦзем"**

М.О. _____ Директордың бірінші орынбасары
қолы, подпись Первый заместитель директора Б.Жуманазаров

М.П. '9' қазан 2008 ж

Осы актіні беру туралы жазба жер учаскесіне меншіктік құқығын, жер пайдалану құқығын беретін актілер жазылатын Кітапта № 15563 боль жазылды

Қосымша: жоқ

Запись о выдаче настоящего акта произведена в Книге записей актов на право собственности на земельный участок, право землепользования за № 15563

Приложение: нет

М.О.

Астана қаласы Жер қатынастары басқармасының бастығы
Начальник Управления земельных отношений **города Астаны**

_____ **Т.Нуркенов** 200 ж. '15' 10
қолы, подпись

Выписка из постановления от 05.01.2004

Жер учаскесінің құқығын тіркеу туралы белгісі
Отметка о регистрации права на земельный участок

АЖИГОЗОВА С.К.

АН № 0212239

Жер учаскесінің кадастрлық нөмері: 21-318-072-693
Меншік иесі: "Қазақстан темір жолы" ұлттық компаниясы" акционерлік қоғамы, Астана қаласы, "Сарыарқа" ауданы, Победа даңғылы, 98
Жер учаскесіне жеке меншік құқығы ортақ үлестік
Жер учаскесінің алаңы: 0,8187 га, оның ішінде үлесі - 0,5276 га
Жер учаскесін нысаналы тағайындау: "Transport Tower-1" кешенінің әкімшілік-технологиялық ғимаратын пайдалану
Жер учаскесін пайдаланудағы шектеулер мен ауыртпалықтар: Қазақстан Республикасының заңнамасында белгіленген тәртіпте уәкілетті органдарға, шектес жерді пайдаланушыларға (меншік иелеріне) жер үсті және жер асты коммуникацияларын салу және пайдалануға бөгетсіз өтуді қамтамасыз ету
Жер учаскесінің бөлінуі: бөлінбейді
Актінің берілу негізі: Астана қаласы әкімдігінің 2007 жылғы 5 қаңтардағы №37-6қ қаулысы

Кадастровый номер земельного участка: 21-318-072-693
Собственник: Акционерное общество "Национальная компания "Қазақстан темір жолы", город Астана, район "Сарыарка", пр.Победы, 98
Право частной собственности на земельный участок общее долевое
Площадь земельного участка: 0,8187 га, в том числе доля - 0,5276 га
Целевое назначение земельного участка: эксплуатация административно-технологического здания комплекса "Transport Tower-1"
Ограничения в использовании и обременения земельного участка: беспрепятственный проезд и доступ уполномоченным органам, смежным землепользователям (собственникам) для строительства и эксплуатации подземных и надземных коммуникаций, в установленном законодательством Республики Казахстан порядке
Делимость земельного участка: неделимый
Основание выдачи акта: постановление акимата города Астаны от 5 января 2007 года №37-6п