ТОО "ЭДЕМСТРОЙ"

Лицензия ГСЛ № 0001798 от 31.06.2006 г.

Рабочий проект

Строительство школы на 600 мест мкр. Еркинкала-2 в г.Атырау.
Привязка

АР1 – Архитектурные решения ниже отм.0.000
Блок Б

Генпроектировщик _____ ТОО "ЭДЕМСТРОЙ"

ЭДЕМСТРОЙ

Ведомость рабочих чертежей основного комплекта

№	Наименование	Прим.
1	Общие данные (начало).	
1.1	Общие данные (окончание).	
2	Общестроительный план технического подполья. Крыльцо №1.	
3	Разрез 1-1.	
4	Разрез 4-4. Разрез 6-6.	
5	Разрез 5-5.	
6	Ведомость заполнения проемов.Экспликация полов. Спецификация элементов заполнения проемов.	
7	Узел 1. Узел 2.	
8	Схема расположения перемычек техподполья	
9		

Ведомость ссылочных документов

Обозначение	Наименование	Примечание
	Ссылочные документы	
СНиП РК 2.02-05-2009*	Пожарная безопасность зданий и сооружений.	
~~СНиП РК 3.02-25-2004.*~~ СН РК 3.02-1-2011 и СП РК 3.02-111-2012	Общеобразовательные учреждения	
Серия РК 1.073.9-2.00	Комплексные системы "Кнауф"	
	Облицовка поэлементной сборки из гипсокартонных листов на металлическом и деревянном каркасах для жилых, общественных и производственных зданий (выпуск 1).	
ГОСТ 5336-80*	Сетки стальные плетенные одинарные	
ГОСТ 8509-93	Уголки стальные горячекатаные равнополочные	
ГОСТ 15588-~~89~~ 2014	Плиты пенополистирольные	
ГОСТ 10296-79*	Изол	
ГОСТ 530-2012	Кирпич и камень керамические.	

Ведомость прилагаемых документов

Обозначение	Наименование	Примечание
ТП РК 600 СОШ (~~IVA~~,IVГ)-2.2-2015-КЖ.И-5К	Колонны железобетонные	Альбом 0.1
ТП РК 600 СОШ (~~IVA~~,IVГ)-2.2-2015-КЖ.И-5ДРс	Ригели железобетонные	
ТП РК 600 СОШ (~~IVA~~,IVГ)-2.2-2015-КЖ.И-3	Диафрагмы железобетонные	
ТП РК 600 СОШ (~~IVA~~,IVГ)-2.2-2015-КЖ.И-4П	Плиты перекрытия железобетонные	
ТП РК 600 СОШ (~~IVA~~,IVГ)-2.2-2015-КЖ.И-5Лм	Лестничный марши	
ТП РК 600 СОШ (~~IVA~~,IVГ)-2.2-2015-КЖ.И-6	Элементы лифтов	

Согласующие подписи специалистов, приведенные на листе, относятся ко всем чертежам данного комплекта, требующим согласования

Настоящий проект выполнен в соответствии с действующими нормами, правилами и стандартами Республики Казахстан, в том числе и по пожаровзрывобезопасности.

ГИП (ГАП) разработавший типовой проект _____ Жумабекова В.А.

ГИП осуществивший привязку _____ Кенжалыев Н.

Ведомость основных комплектов рабочих чертежей

Обозначение	Наименование	Примечание
ТП РК 600 СОШ (~~IVA~~,IVГ)-2.2-2015-ПЗ	Пояснительная записка	Альбом 1
ТП РК 600 СОШ (~~IVA~~,IVГ)-2.2-2015-АР1	Архитектурные решения ниже отм.0,000	Альбом 2
ТП РК 600 СОШ (~~IVA~~,IVГ)-2.2-2015-АР2	Архитектурные решения выше отм.0,000	
ТП РК 600 СОШ (~~IVA~~,IVГ)-2.2-2015-КЖ1	Конструкции железобетонные ниже отм.0,000	Альбом 3
ТП РК 600 СОШ (~~IVA~~,IVГ)-2.2-2015-КЖ2	Конструкции железобетонные выше отм.0,000	
ТП РК 600 СОШ (~~IVA~~,IVГ)-2.2-2015-КМ	Конструкции металлические	
ТП РК 600 СОШ (~~IVA~~,IVГ)-2.2-2015-ТХ	Технологические решения	Альбом 4
ТП РК 600 СОШ (~~IVA~~,IVГ)-2.2-2015-ОВ	Отопление, вентиляция и кондиционирование воздуха	Альбом 5
ТП РК 600 СОШ (~~IVA~~,IVГ)-2.2-2015-ВК	Водопровод и канализация	Альбом 6
ТП РК 600 СОШ (~~IVA~~,IVГ)-2.2-2015-ЭО	Электроосвещение	Альбом 7
ТП РК 600 СОШ (~~IVA~~,IVГ)-2.2-2015-ЭМ	Силовое электрооборудование	
ТП РК 600 СОШ (~~IVA~~,IVГ)-2.2-2015-СС	Системы связи	Альбом 8
ТП РК 600 СОШ (~~IVA~~,IVГ)-2.2-2015-ПС	Пожарная сигнализация	Альбом 9
ТП РК 600 СОШ (~~IVA~~,IVГ)-2.2-2015-АГПТ	Автоматическое газовое пожаротушение	
ТП РК 600 СОШ (~~IVA~~,IVГ)-2.2-2015-С.С	Спецификация оборудования, изделий и материалов	Альбом 10
ТП РК 600 СОШ (~~IVA~~,IVГ)-2.2-2015-СД	Сметная документация	Альбом 11
ТП РК 600 СОШ (~~IVA~~,IVГ)-2.2-2015-АГСК	Архитектурный, градостроительный и строительный каталог	АГСК

Ведомость спецификаций

№	Наименование	Прим.
2	Спецификация материалов утепления наружных стен.	
2	Спецификация материалов на решетку РШ-1	
4	Спецификация элементов заполнения дверных проемов.	

Схема блокировки

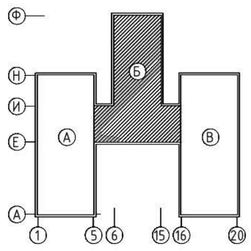

Общие указания:

Типовой проект "Средняя общеобразовательная школа на 600 учащихся" для ~~IVA~~,IVГ климатических подрайонов с обычными геологическими условиями разработан на основании технического задания, утвержденного Заместителем председателя Комитета по делам строительства и жилищно-коммунального хозяйства Министерства регионального развития Республики Казахстан и согласованного Заместителем председателя Комитета промышленности Министерства индустрии и новых технологий Республики Казахстан, в соответствии с Республиканской бюджетной программой 003 - "Совершенствование нормативно-технических документов в сфере архитектурной, градостроительной и строительной деятельности" на 2012-2014 годы и законом Республики Казахстан "О республиканском бюджете на 2012-2014 годы" от 24 ноября 2011 года № 396-IV.

Типовой проект разработан для строительства в населенных пунктах для ~~IVA~~,IVГ климатических подрайонов с обычными геологическими условиями.

Расчетная температура наружного воздуха:

~~для климатического подрайона IVA -20, -25, -30°С,~~

для климатического подрайона IVГ ~~-20,~~-25, ~~-30°С,~~

Уровень ответственности здания ~~(СНиП РК 2.01.07-85* Приложение 7.*)~~ - II (нормальный)

Здание II степени огнестойкости, II степени долговечности.

- по конструктивной пожарной опасности - С0
- по функциональной пожарной опасности - Ф 4.1

Архитектурно-планировочные решения:

Объемно-пространственное решение школы представляет собой разноэтажное (2-, 3-этажное) здание с техническим подпольем, с размерами в осях 77,40х71,10 метров. Блок Б предусмотрен в 3 этажа и является центральным блоком. Высота этажа 1 этажа 3.9м. Высота спортзала до низа выступающих конструкций 7м., высота технического подполья 2,1 метра (от пола до потолка). В блоке Б предусмотрены 2 лестничные клетки с естественным освещением через проемы в наружных стенах. В техподполье расположены помещения инженерно-технического обеспечения здания: водомерный узел, тепловой пункт, насосная, венткамера. Выходы из техподполья обособлены от выхода из здания и ведут непосредственно наружу. Выходы из техподполья обособлены от выхода из здания и ведут непосредственно наружу.

Конструктивное решение:

Конструктивная схема здания - рамно связевая.

Несущие конструкции здания решены в виде сборно-монолитном железобетонном каркасе и железобетонными вертикальными диафрагмами жесткости.

- Фундаменты - ленточный монолитный,1000х(h)600мм,1900х(h)600мм железобетонный из тяжелого бетона класса ~~B20~~ C16/20
- Стены техподполья - монолитные ж.б. толщиной 300мм, из тяжелого бетон кл. ~~B25~~ C20/25
- Колонны - сборные ж.б. сечением 500х500 мм, 400х600 мм.
- Ригели - сборно-монолитные: 1) сборная ж.б. деталь ригеля лоткообразной формы методом безопалубочного виброформования ; 2) монолитный ж.б. ригель сечением 350х460 мм.,из тяжелого бетона класса ~~B30~~ C25/30
- Перекрытие - сборные ж.б. многопустотные плиты перекрытия.

Облицовка цоколя - сплиттерная плитка.

Перегородки - кирпич КР-р-по 250х120х65/1НФ/100/1,4/50/ГОСТ 530-2012, на растворе М50.

Все стальные конструкции (стремянки, решетки и т.д.), выполненные из черного металла, окрашиваются эмалью ПФ 115 ГОСТ 6465 (в 2 слоя) по предварительной грунтовке ГФ-021 ГОСТ25129-~~82~~

За отм. 0,00 принята абсолютная отметка по генплану - минус 22,300.
Отмостка бетонная шириной 1,0м из бетона кл.С10/12,5 толщ.80мм по щебеночной подготовке толщ.80мм
Наружные стены ниже отм.0,00 утепляются минплитой ПТЭ-50 толщ.50мм, с последующей облицовкой кирпичом марки КР-р-по 250х120х65/1НФ/100/2,0/50 по ГОСТ 530-2012 на растворе М50

Привязал	Кенжалыев		
ГИП	Кенжалыев		

Привязан №2/2021-АР1

ТОО "Эдемстрой"

Строительство школы на 600 мест в с.Еркинкала-2, в г.Атырау

Листов

Инв.№

ТП РК 600 СОШ (~~IVA~~,IVГ)-2.2-2015АР1

"Средняя образовательная школа на 600 учащихся" для ~~IVA~~,IVГ климатических подрайонов с обычными геологическими условиями

Изм.	Кол.уч	Лист	Nдок.	Подпись	Дата
ГИП		Жумабекова			09/15
Нач. отд.		Кушьялова			09/15
Проверил		Кушьялова			09/15
Разработал		Гайсина			09/15
Н.контр.		Токашева			09/15

Блок Б

Стадия	Лист	Листов
РП	1	8

Общие данные (начало)

ТОО "KazArtDezign" (КазАртДизаин)

Копировал А2

СОГЛАСОВАНО: Гр. ЭЛ, СС Жакупова

СОГЛАСОВАНО: Гр. КЖ Попков; Гр. ОВиК Виноградов; Гр. ВК Утешева

Взам. инв. №

Подпись и дата

Инв.№ подл.

Указания по возведению здания в зимних условиях:

Настоящие указания разработаны для кладки стен здания возводимого в зимнее время при среднесуточной температуре наружного воздуха до минус 30°С. В случае выполнения работ по возведению здания в зимнее время, проектом производства работ должны предусматриваться мероприятия по обеспечению заданной прочности бетона и раствора в стыках как в процессе возведения здания, так и в последующей его эксплуатации. Кладку стен здания возводимого в зимнее время вести на растворах с добавлением противоморозных химических добавок в соответствии с таблицей. В связи с различной скоростью твердения растворов на различных цементах данные таблицы N1 должны уточняться пробными замесами.

Количество противоморозных химических добавок к кладочным растворам, % от массы цемента в растворе

Противоморозные добавки	Среднесуточная температура наружного воздуха,°С	Количество противоморозной добавки % массы цементна	Ожидаемая прочность раствора, % от марки при твердении на морозе, сут.		
			7	28	90
1. Нитрит натрия(НН)	От 0 до -2	2-3	15	50	70
	От -3 до -5	4-5	10	40	55
	От -6 до -15	8-10	5	30	40
2. Поташ(П)	До -5	5	5	60	80
	От -6 до -15	10	20	50	65
	От -16 до -30	12	10	35	50
3. Нитрит натрия + поташ	От 0 до -2	1.5+1.5	25	60	80
	От -3 до -5	2.5+2.5	20	55	75
	От -6 до -15	5+5	15	40	60
	От -16 до -30	6+6	5	35	45
4. Комплексная добавка (НКМ)	От 0 до -2	2-3	15	50	70
	От -3 до -5	4-5	10	30	50
	От -6 до -20	8-10	3	20	30
5. Комплексная пластифицированная добавка (НК+ПАЩ-1), (НН+ПАЩ-1),	От 0 до -5	2	15	50	70
	От -6 до -15	5-6	10	30	50

Примечание:

1. В таблице приведены величины ожидаемой прочности растворов марки М 50 и выше, приготовленных на портландцементах. В случае применения добавки нитрита натрия в виде жидкого продукта ожидаемая прочность растворов принимается с коэффициентом 0,8. При приготовлении раствора на шлакопортландцементе следует принимать коэффициент 0,8 с добавкой нитрита натрия в виде жидкого продукта -0,65.

2. В связи с различной скоростью твердения растворов с противоморозными добавками, приготовленных на цементах с разными минералогическими составами, данные табл. об ожидаемой прочности растворов необходимо предварительно уточнять пробными замесами и испытанием образцов раствора.

3. Число противоморозных добавок рекомендуется назначать исходя из среднесуточной температуры на предстоящую декаду по прогнозам метеослужбы. Для обеспечения твердения растворов рекомендуется начинать вводить в них минимальное количество (5%) противоморозных добавок за 10-15 дней перед наступлением зимних условий производства работ. Время начала и окончания зимних работ должно устанавливаться по данным метеослужбы в зависимости от температуры наружного воздуха и распространяется на период с установившейся среднесуточной температурой ниже плюс 5°С. Все бетонные работы, заделка стыков и швов должны производиться согласно ~~СНиП 3.03.01-87.~~ СП РК 5.03-107-2013

Указания о мероприятиях, обеспечивающих защиту от шума, вибраций и других воздействий:

Для обеспечения помещений от шума предусмотрены узлы установки оконных блоков с защитой от шума. Вибрации и другие воздействия в здании отсутствуют.

~~Таблица толщины утеплителя наружных стен ниже отм.0.000 (монолитные ж/б, толщина 300мм)~~

Климатический подрайон	IB				IIB				IIIA				IIIB			
Температура °С наиболее холодной пятидневки	-25	-30	-35	-39	-25	-30	-35	-39	-25	-30	-35	-39	-25	-30	-35	-39
Нормируемые значения сопротивления теплопередаче Ro ,м²°С/Вт	2.022	2.022	2.510	2.510	2.022	2.022	2.510	2.510	2.022	2.266	2.510	2.510	2.022	2.266	2.510	2.510
Принятая толщина утеплителя пенополистерол - δ, (мм)	70	70	90	90	70	70	90	90	70	80	90	90	70	80	90	90

~~Таблица толщины утеплителя над неотапливаемым подвалом~~

Климатический подрайон	IB				IIB				IIIA				IIIB			
Температура °С наиболее холодной пятидневки	-25	-30	-35	-39	-25	-30	-35	-39	-25	-30	-35	-39	-25	-30	-35	-39
Нормируемые значения сопротивления теплопередаче Ro ,м²°С/Вт	1.537	1.537	1.668	1.668	1.537	1.405	1.512	1.537	1.537	1.537	1.512	1.668	1.668	1.537	1.512	1.668
Принятая толщина утеплителя плиты мин. ваты - δ, (мм)	90	90	100	100	90	80	90	90	90	90	90	100	100	90	90	100

Сечение по наружной стене
(для IB -39°С)

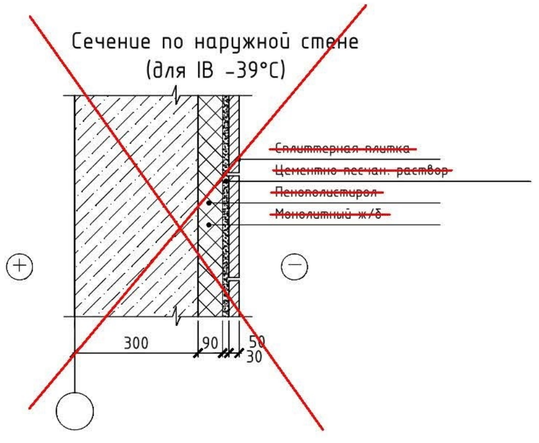

Технико-экономические показатели

№ п.п	Наименование	Ед. изм.	Показатели
1	Площадь застройки	м2	1162,54
2	Строительный объем ниже 0,000	м3	3276,07
3	Площадь техподполья	м2	1017,92

Взам. инв. №
Подпись и дата
Инв.№ подл.

						ТП РК 600 СОШ (~~IVA~~,IVГ)-2.2-2015АР1
						"Средняя образовательная школа на 600 учащихся" для ~~IVA~~,IVГ климатических подрайонов с обычными геологическими условиями
Изм.	Кол.уч	Лист	Nдок.	Подпись	Дата	
Привязан №2/2021-АР1						
ГИП		Жумабекова			09/15	Блок Б
Нач. отд.		Кушьялова			09/15	
Проверил		Кушьялова			09/15	
Разработал		Гайсина			09/15	Общие данные окончание
Н.контр.		Токашева			09/15	
Привязал Кенжалыев						
Инв.№						

Стадия	Лист	Листов
РП	1.1	

ТОО "KazArtDezign" (КазАртДизаин)

Копировал А2

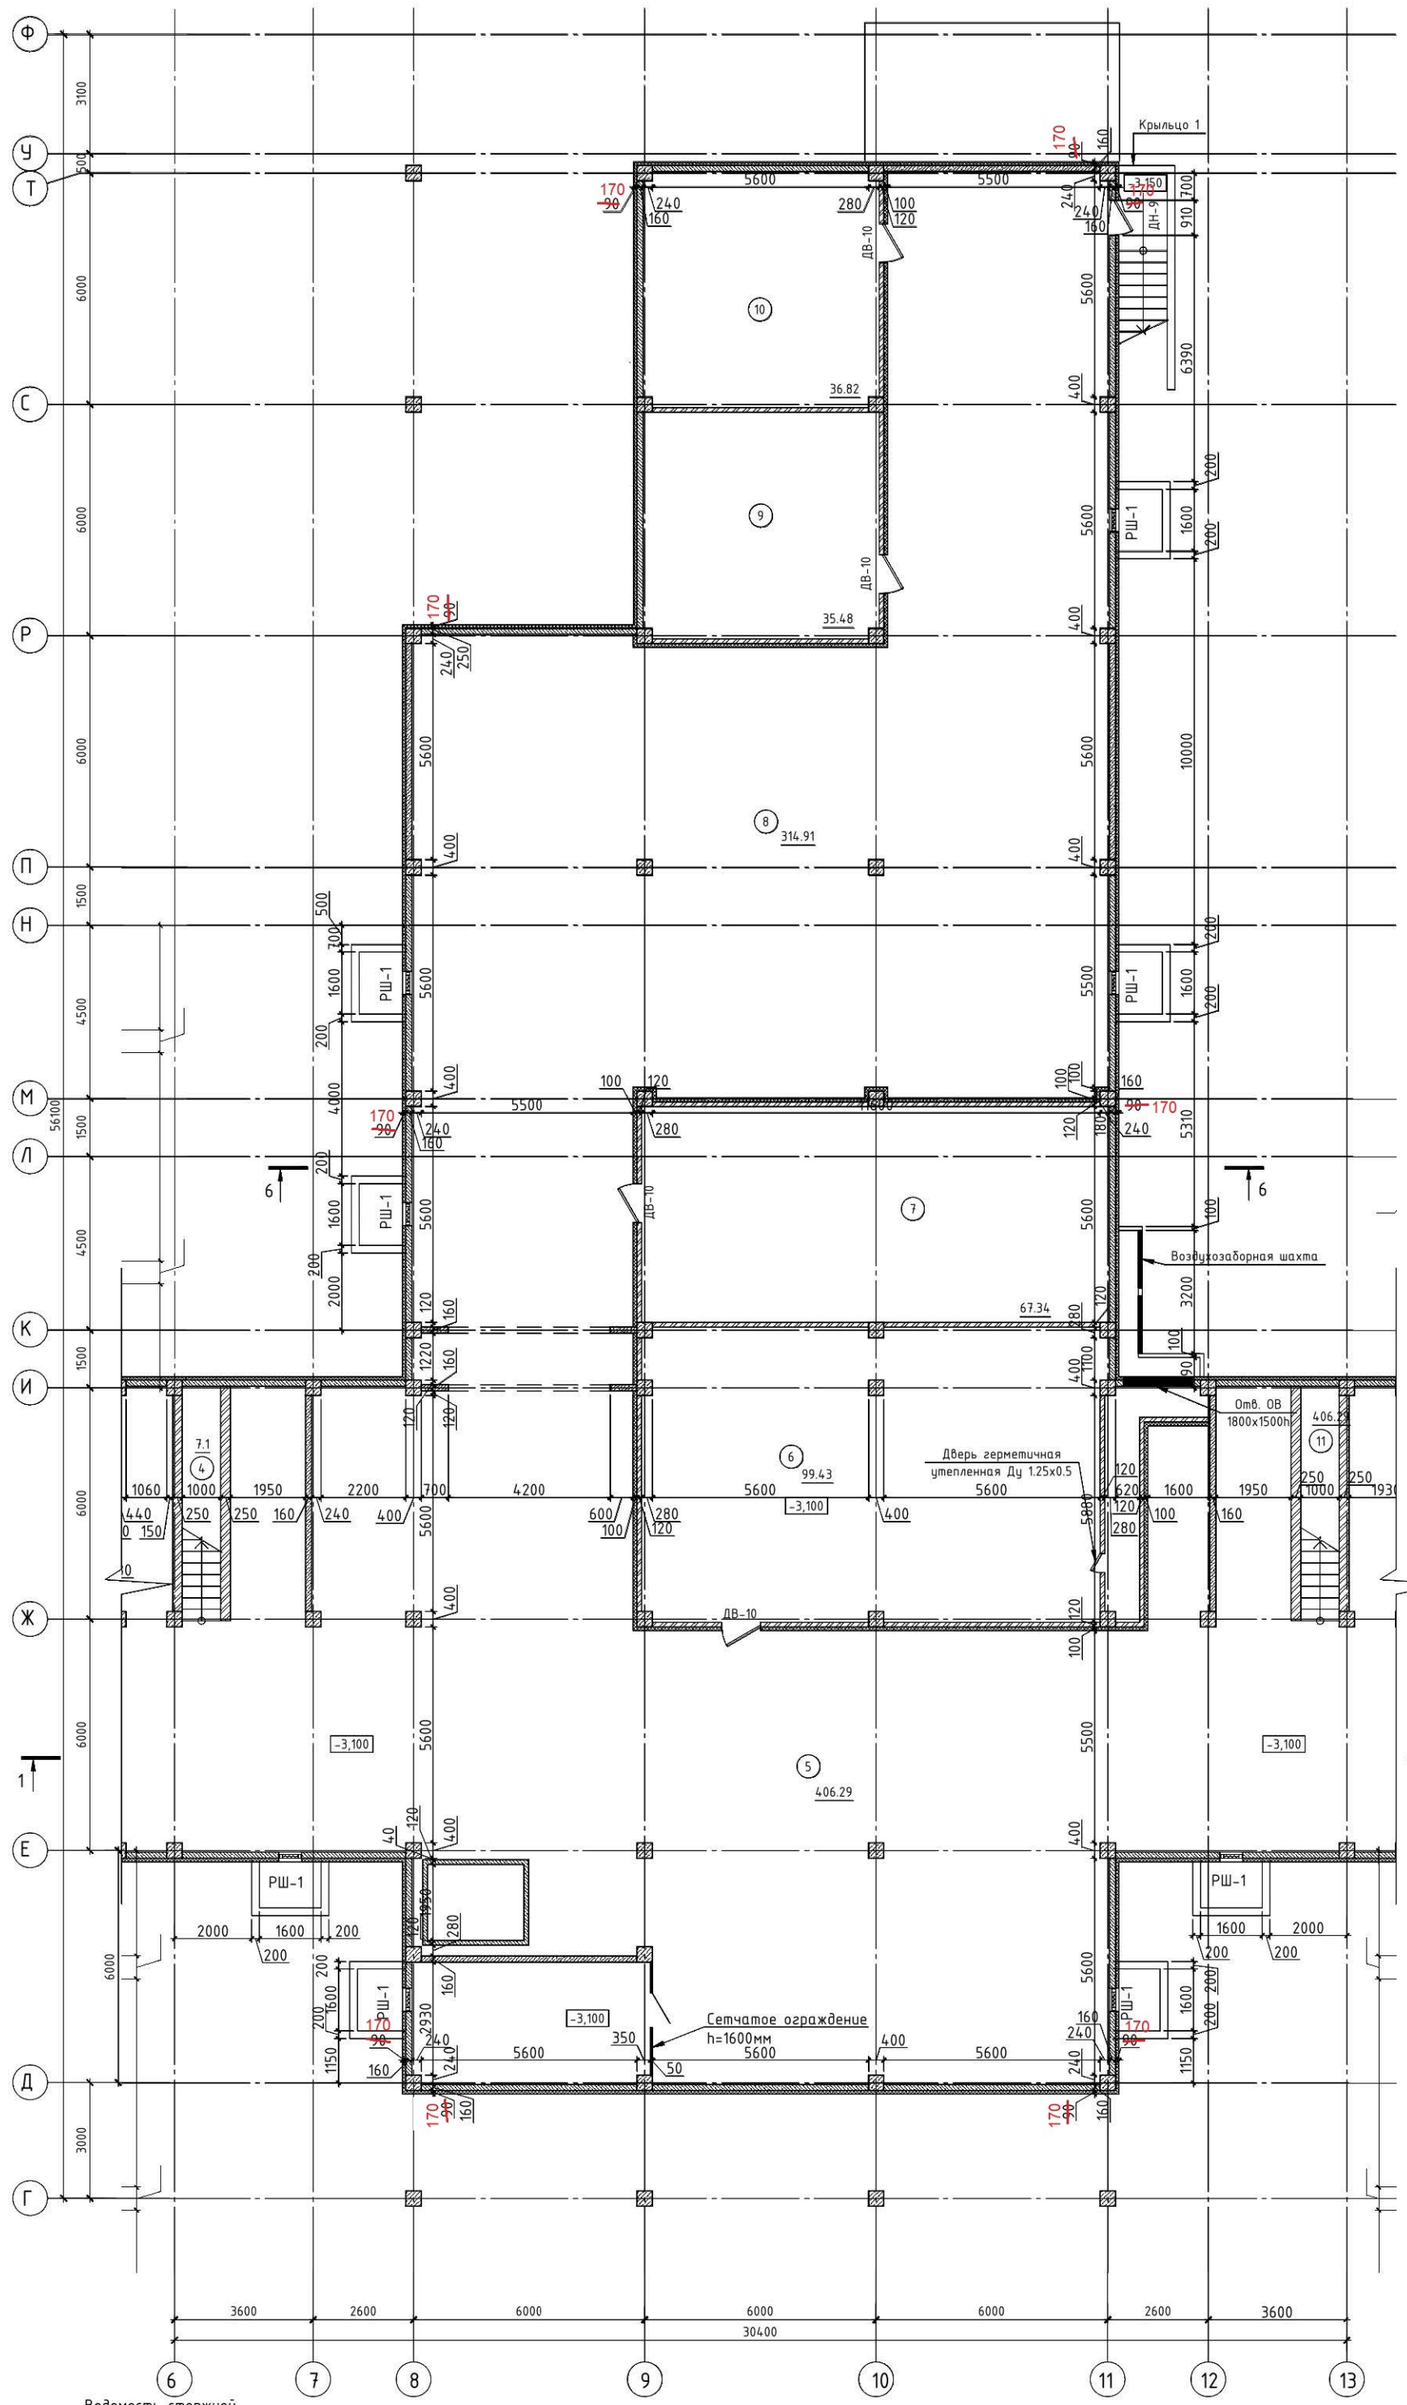

Ведомость стержней

Поз	Эскиз
3	30, 30, 230

Ведомость материалов отделки Входа №1

Поз.	Обозначение	Наименование	Кол.	Масса ед.,кг	Прим.
1	Подпорные стенки крылец наружная часть	Сплиттерная плитка 390х190х50мм, м2	5,58		RAL 7033 Цем.-серый
2	Подпорные стенки крылец (внутренняя часть)	Шпатлевание бетонных поверхностей, декоративная фасадная штукатурка, покраска фасадной краской	22,93		RAL 7033 Цем.-серый

Спецификация материалов Входа №1

Марка поз.	Обозначение	Наименование		Кол.	Масса ед.,кг	Приме-чание
		Входа №1				
1	ГОСТ 23279-~~05~~2012	Сетка ⌀10 А-III-200(А400) ⌀10 А-III-200(А400)	м2	7,71	1,92	
2	Щебень крупнозернистый	t=150мм	м3	1,47		
3	ГОСТ ~~5781-82~~ 34028-2016	⌀8 AI L=330мм	шт	100	16,36	
4	ГОСТ ~~5781-82~~ 34028-2016	⌀8 AI L=300мм	шт	80	16,36	
5		Бетон В ~~12,5~~ С10/12,5	м3	1,72		

Пруток МД-8х330-А240
Пруток МД-8х300-А240

Экспликация помещений

Номер поме-щения	Наименование	Площадь, м²
4	Лестница	7.1
5	Техподполье	406.29
6	Венткамера	99.43
7	Тепловой пункт	67.34
8	Техподполье	314.91
9	Служебное помещение	35.48
10	Водомерный узел, насосная	36.82
11	Лестница	7.1

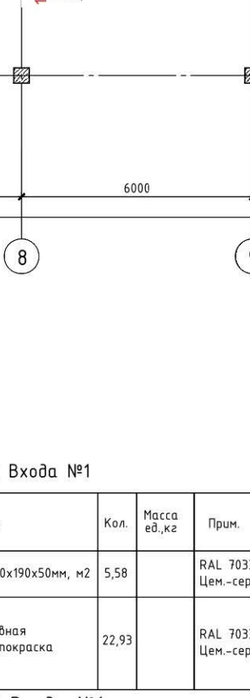

Вход N 1. План

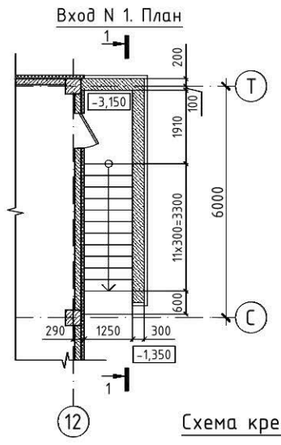

1-1

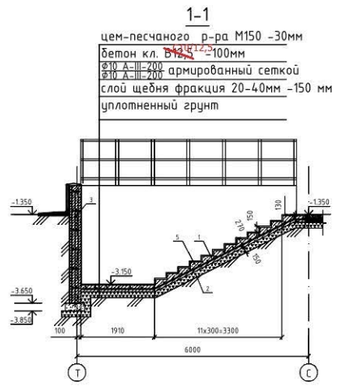

Схема крепления сплиттерной плитки

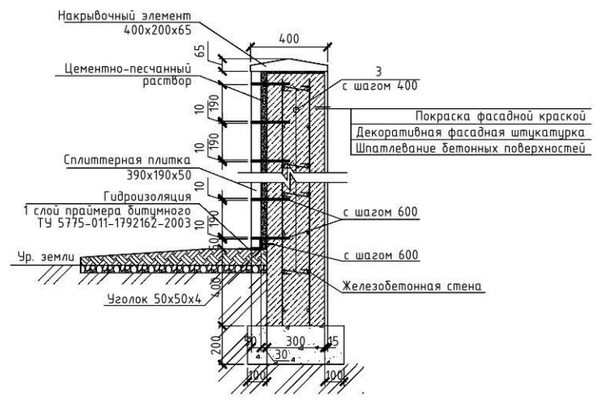

Привязан №2/2021-АР1
Привязал Кенжалиев
Инв.№

Изм.	Кол.уч	Лист	№док.	Подпись	Дата
ГИП		Жумабекова			09/15
Нач. отд.		Кушьялова			09/15
Проверил		Кушьялова			09/15
Разработал		Гайсина			09/15
Н.контр.		Токашева			09/15

ТП РК 600 СОШ (~~IV~~А,IVГ)-2.2-2015АР1

"Средняя образовательная школа на 600 учащихся" для ~~IV~~А,IVГ климатических подрайонов с обычными геологическими условиями

Блок Б

Стадия	Лист	Листов
РП	2	

Общестроительный план техподполья. Вход N1.

ТОО "KazArtDesign" (КазАртДизаин)

Копировал Формат А3х3

Взам. инв. | Подп. и дата | Инв.подл.

Разрез 1-1

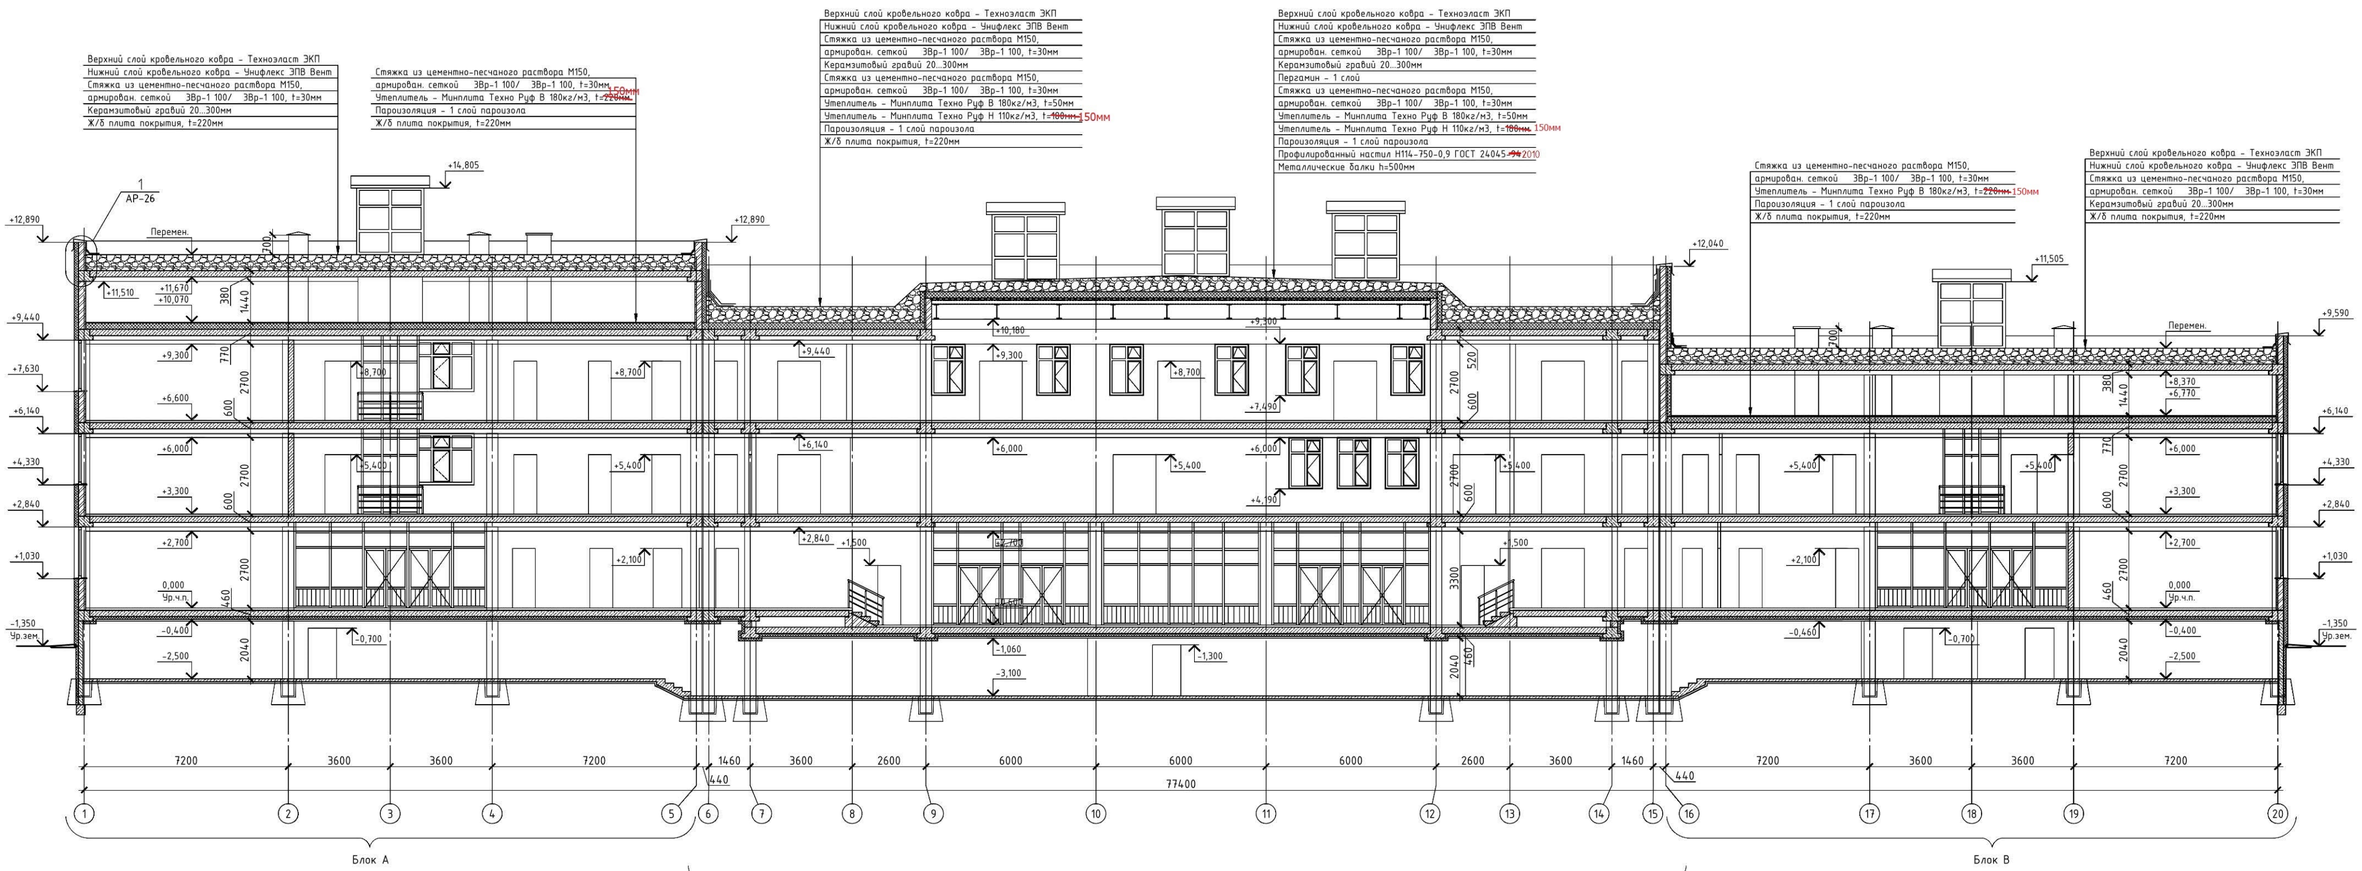

							ТП РК 600 СОШ ~~IVG~~,IVГ)-2.2-2015АР1
							"Средняя образовательная школа на 600 учащихся" для ~~IVG~~,IVГ климатических подрайонов с обычными геологическими условиями
		Изм.	Кол.уч.	Лист	№док.	Подпись	Дата
Привязан	№2/2021-АР1			ГИП	Жумабекова		09/15
Привязал	Кенжалиев			Нач. отд.	Кушьялова		09/15
				Проверил	Кушьялова		09/15
				Разработал	Джалилова		09/15
Инв.№				Н.контр.	Токашева		09/15

Блок Б	Стадия	Лист	Листов
	РП	3	
Разрез 1-1	ТОО "KazArtDesign" (КазАртДизаин)		

Взам. инв. | Подп. и дата | Инв.подл.

Копировал Формат А3х3

Разрез 4-4

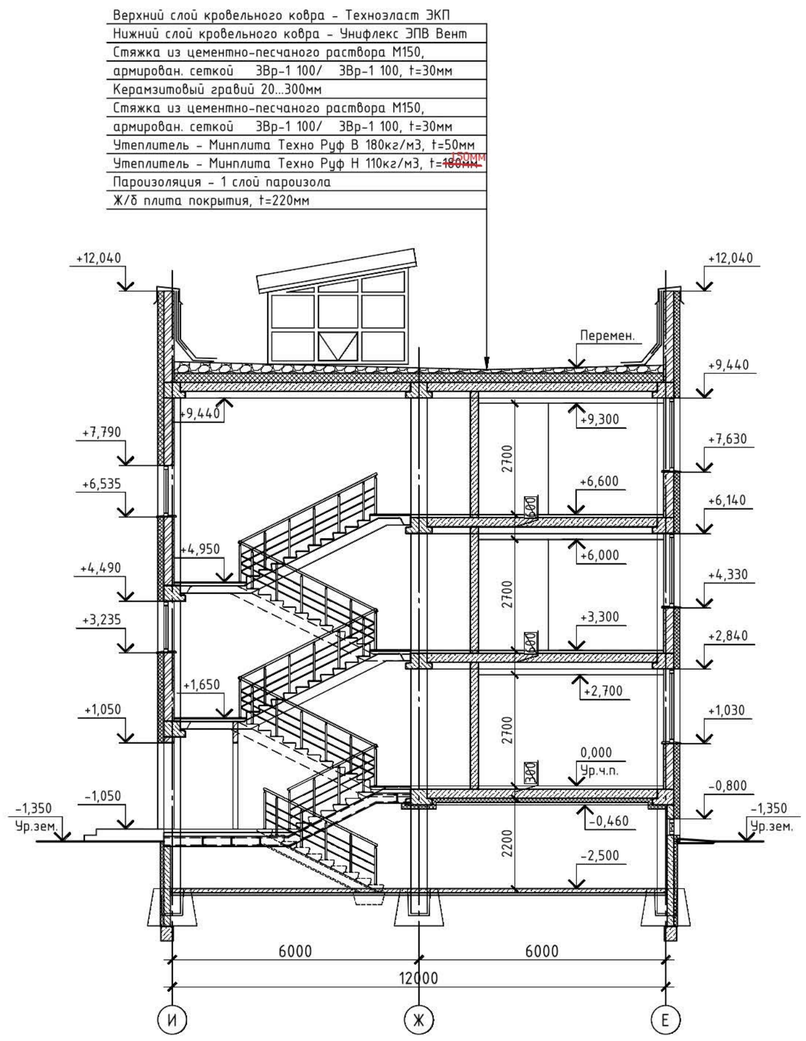

Разрез 6-6

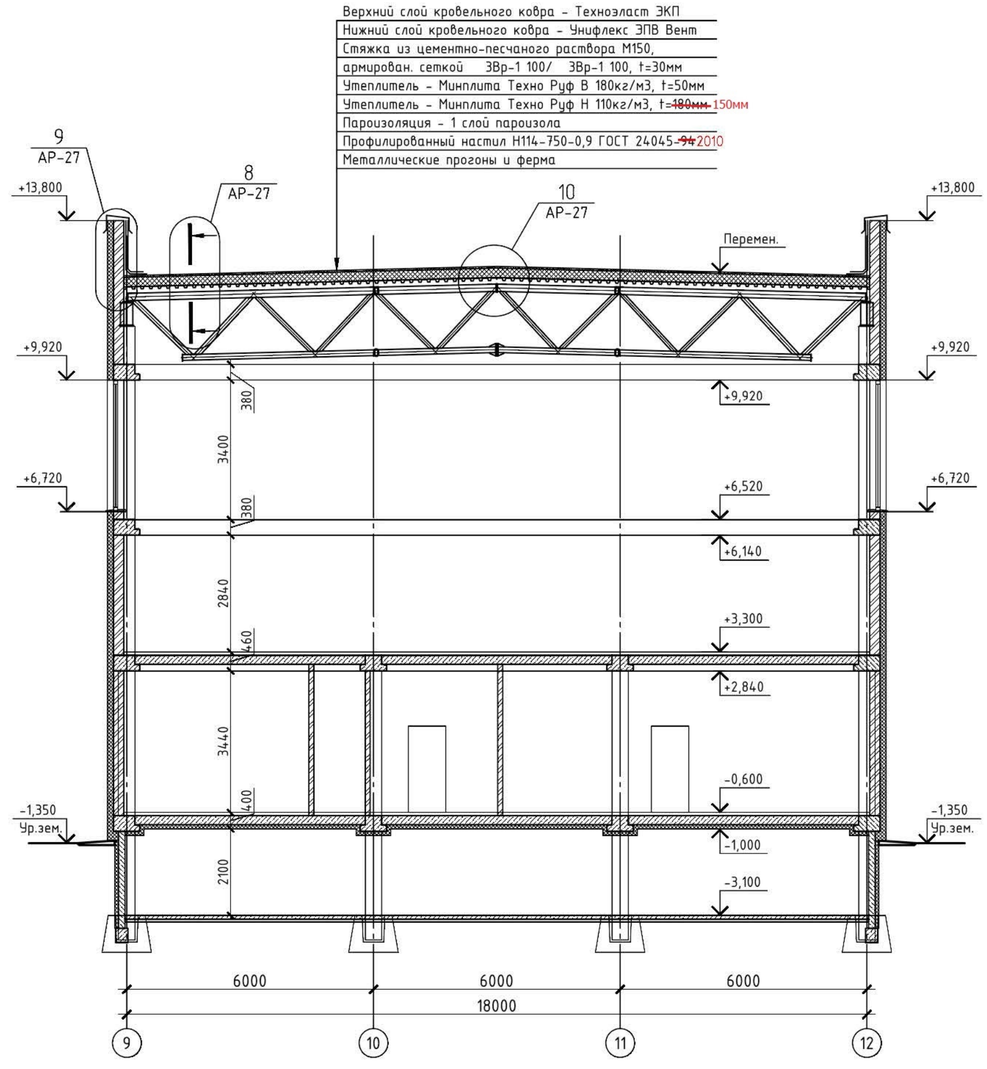

						ТП РК 600 СОШ (~~IVA~~,IVГ)-2.2-2015АР1
						"Средняя образовательная школа на 600 учащихся" для ~~IVA~~,IVГ климатических подрайонов с обычными геологическими условиями
Изм.	Кол.уч.	Лист	Nдок.	Подпись	Дата	
Привязан №2/2021-АР1						
ГИП		Жумабекова			09/15	Блок Б
Привязал Кенжалиев		Нач. отд.	Кушьялова		09/15	Стадия: РП; Лист: 4; Листов:
		Проверил	Кушьялова		09/15	
		Разработал	Джалилова		09/15	Разрез 4-4 Разрез 6-6
Инв.№		Н.контр.	Токашева		09/15	ТОО "KazArtDesign" (КазАртДизаин)

Взам. инв. | Подп. и дата | Инв.подл.

Копировал Формат А2

Разрез 7-7

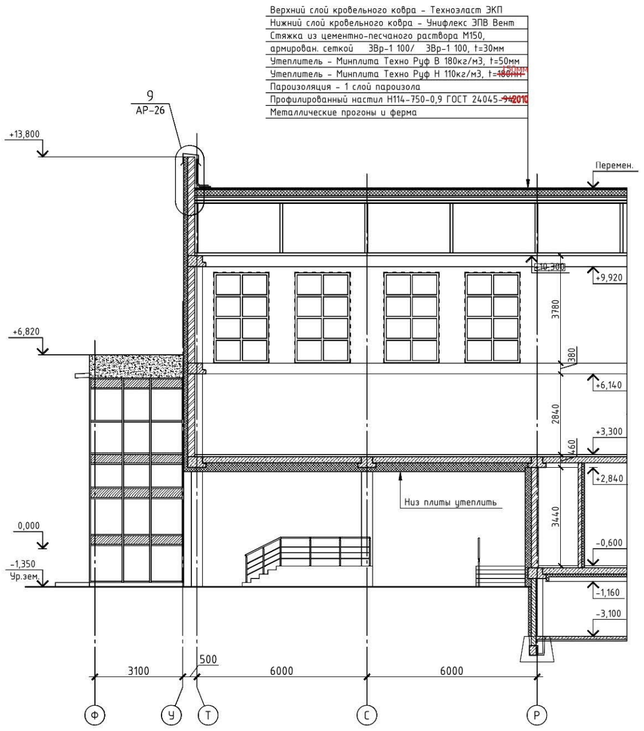

Разрез 5-5

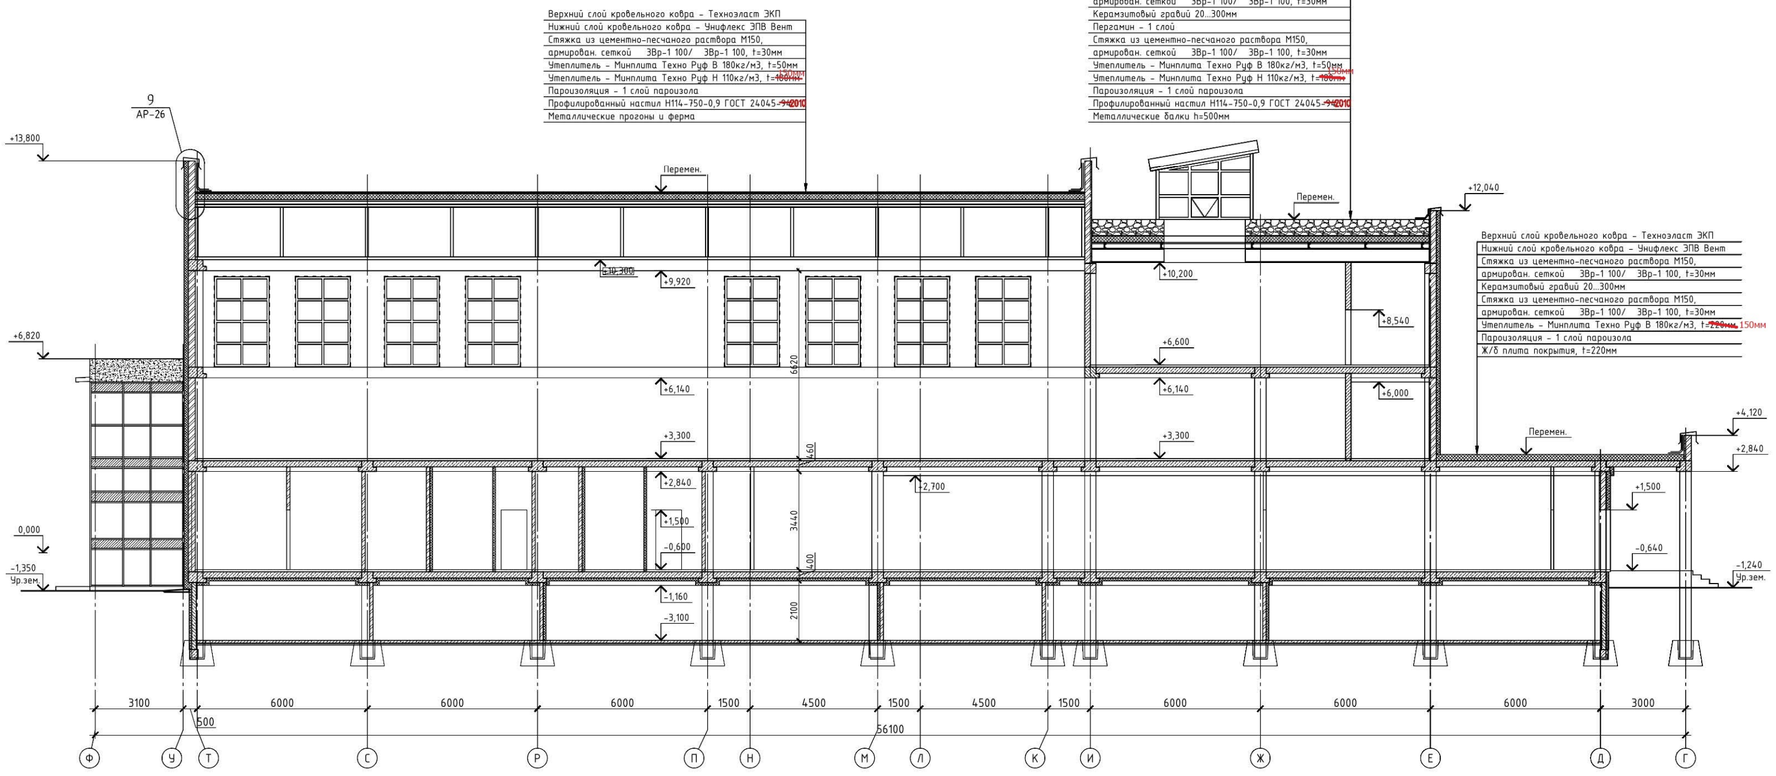

							ТП РК 600 СОШ ~~IV~~-IVГ)-2.2-2015АР1
							"Средняя образовательная школа на 600 учащихся" для ~~IV~~-IVГ климатических подрайонов с обычными геологическими условиями
Изм.	Кол.уч.	Лист	№док.	Подпись	Дата		
Привязан	№2/2021-АР1						
ГИП			Жумабекова		09/15	Блок Б	Стадия: РП; Лист: 5; Листов:
Нач. отд.			Кушьялова		09/15		
Проверил			Кушьялова		09/15	Разрез 5-5	ТОО "KazArtDesign" (КазАртДизаин)
Разработал			Джалилова		09/15		
Н.контр.			Токашева		09/15		

Привязал Ценжалыев

Инв.№

Взам. инв. | Подп. и дата | Инв.№подл.

Копировал

Формат А3х3

Ведомость отделки помещений технического подполья

Номер помещ.	Наименование помещения	Вид отделки элементов интерьеров: N цвет. эталона	Потолок	Площадь	Nцвет. эталона	Стены или перегородки	Площадь	Nцвет. эталона	Низ стен или перегор.	Площадь	Колонны	Площадь	Плинтус	Длина п.м.	Примечания Высота панели м.
	Техподполье														
10	Водомерный узел насосная	белый	Затирка, известковая покраска	36.82	голубой	Штукатурка, шпатлевка, окраска акриловой кр.	49.59 49.59 33.06						бетонный	23.47	
5 8	Техподполье Техподполье	белый	Известковая побелка	721.20	кремов.	Шпатлевка	587.11								
9	Служебное помещение		Шпатлевка,грунтовка, окраска водоэмуль. кр.	35.48		Штукатурка, Штукатурка по сетке, шпатлевка, в/э окраска, за 2раза	48.58 48.58 48.58 32.38						пластик (цвет пола)	22.99	
7	Тепловой пункт	белый	Затирка, известковая покраска	67.34	голубой	Штукатурка, шпатлевка, окраска акриловой кр.	72.61 72.61 48.40						бетонный	34.43	
6	Венткамера	белый	Известковая побелка Штукатурка по сетке	99.43	белый	Штукатурка, Штукатурка по сетке в/э окраска, за 2раза	120.30 120.30 40.10	кремов.	окраска масляной кр.	80.20			керамич.	57.14	H=1,5м.

Экспликация полов(начало)

Номер помещения	Наименование помещения	Тип пола по проекту	Схема пола или тип пола по серии	Элементы пола и их толщина	Площадь м2
	Техподполье				
5 8	Техподполье Техподполье		с. 1. 2.244-1 ТД 741	Бетон ~~В 22,5~~ С18/22,5 -25мм Бетон ~~В 7,5~~ СС6,9/7,5 -80,0мм Грунт с втромбованным щебнем с крупностью 40-60	721.20
6 7 9 10	Венткамера Тепловой пункт Служебное помещение Водомерный узел		с. 1. 2.244-1 ТД 747	Бетон ~~В 15~~ С12/15 -20,0мм Цементно-песчаный раствор М150 -40мм Гидроизоляционный слой -1,0мм Цементно-песчаный раствор М150 -20,0мм Бетон ~~В 7,5~~ СС6,9/7.5 -80,0мм Грунт с втромбованным щебнем 40-60	239.07

Спецификация элементов заполнения проемов

Марка	Обозначение	Наименование	Кол.	Приме-чание
	Наружные двери			
ДН-9	ГОСТ 31173-2003	ДСН 1800-900	1	
	Внутренние двери			
ДВ-10	ГОСТ 31173-2003	ДСВ 1800 -1000	4	
	Жалюзийные решетки			
РШ-1	см.АР-	РШ-1 600х400	8	

Спецификация элементов РШ-1.

Марка поз.	Обозначение	Наименование	Кол.	Масса ед. кг	Приме-чание
		Жалюзийная решетка РШ-1	-	9.85	
1	ГОСТ 8509-93	уголок 50х50х3мм п.м.	2.0	2.32	4.64
2	ГОСТ 103-2006	пластина 4х50х600 шт	5	0.942	4.71
3	ГОСТ 103-2006	пластина 4х50х80 шт	4	0.125	0.5

Схема сетчатого ограждения ОГ-1 H=1600мм

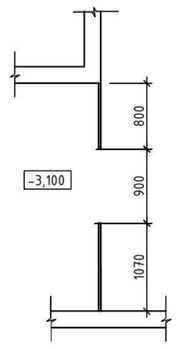

Сетчатое ограждение ОГ-1 с калиткой H=1600мм

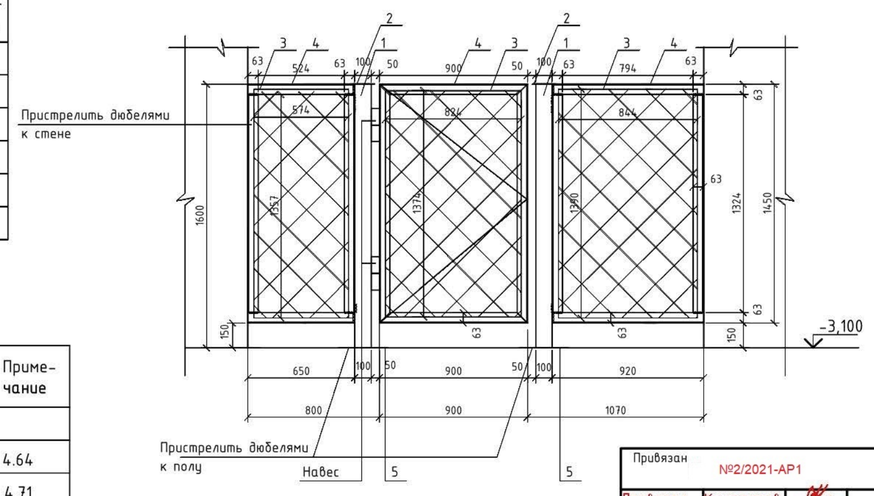

Жалюзийная решетка РШ-1

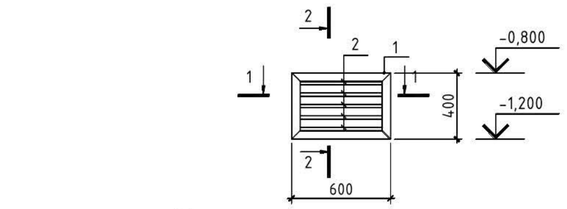

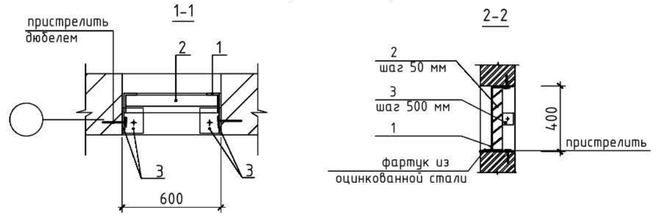

Спецификация

Марка	Обозначение	Наименование	Кол.	Масса ед.кг	Прим.
		Ограждение ОГ-1 с калиткой			426,35
1	ГОСТ 12336-66	Труба кв.100х100х3 L=1600мм	2	171,20	342,40
2	ГОСТ 19903-~~74~~2015	пластина 150х150х1 мм	2	0,176	0,352
3	ГОСТ ~~5781-82~~ 34028-2016	Пруток Ø10 AI ~~Ø10 AI~~ Ln.=13,5	13,5	0,395	5,33
	ГОСТ 5336-80*	Сетка 2-50-3-О, 1400х850, мм	2	2,42	5,76
	ГОСТ 5336-80*	Сетка 2-50-3-О, 1400х600, мм	1	2,42	2,03
4	ГОСТ 8509-93	Уголок 63х63х5 Ln.м = 14,0	-	4,81	67,34
5	ГОСТ 19903-~~74~~2015	пластина 200х200х5 мм	2	1,57	3,14

Примечания:

1. Наружные металлические двери окрасить лакокрасочными и порошковыми материалами , в качестве внутреннего заполнения дверных полотен применить тепло и звукоизоляционные материалы, минеральную вату. Заполнение уложить плотно, без пустот. Размеры проемов и узлы крепления оконных блоков уточнить в процессе строительства фирмой -изготовителем. В местах установки внутренних и наружных дверей в качестве уплотнителя применять вспенивающие растворы для заделки стыков.
2. Металлические элементы решеток варить электродами типа Э 42 по ГОСТ 9467-75*. Катет шва принят не менее толщины свариваемых элементов. Все сварные швы зачистить. Все металлические элементы покрыть эмалью ПФ-115 за 2 раза по грунтовке ГФ-021.
3. Для сборки 1.Для сборки применять ручную дуговую сварку по ГОСТ 14098-~~85~~91 электродами марки Э-42 по ГОСТ 9467-75*.
4. Стальные изделия покрасить 2-мя слоями эмали ПФ-115 ГОСТ 6465-76* по слою грунтовки ГФ-021 ГОСТ 25129-82*.

Взам. инв. №

Подпись и дата

Инв.№ подл.

Привязан №2/2021-АР1

Привязал Кенжалиев

Инв.№

Изм.	Кол.уч	Лист	Nдок.	Подпись	Дата
ГИП		Жумабекова			09/15
Нач. отд.		Кушьялова			09/15
Проверил		Кушьялова			09/15
Разработал		Гайсина			09/15
Н.контр.		Токашева			09/15

ТП РК 600 СОШ ~~(IVA,~~IVГ)-2.2-2015АР1

"Средняя образовательная школа на 600 учащихся" для ~~IVA,~~IVГ климатических подрайонов с обычными геологическими условиями

Стадия	Лист	Листов
РП	6	

Блок Б

Ведомость отделки помещений. Экспликация полов. Спецификация заполнения проемов. Решетка РШ-1. Сетчатое ограждение ОГ-1 с калиткой. Спецификация.

ТОО "KazArtDezign" (КазАртДизаин)

Копировал А2

1
АР

М 1:10

Узел устройства фундамента под перегородки

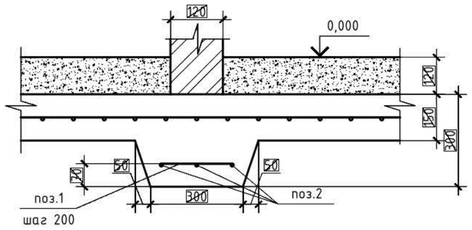

2
АР

М 1:10

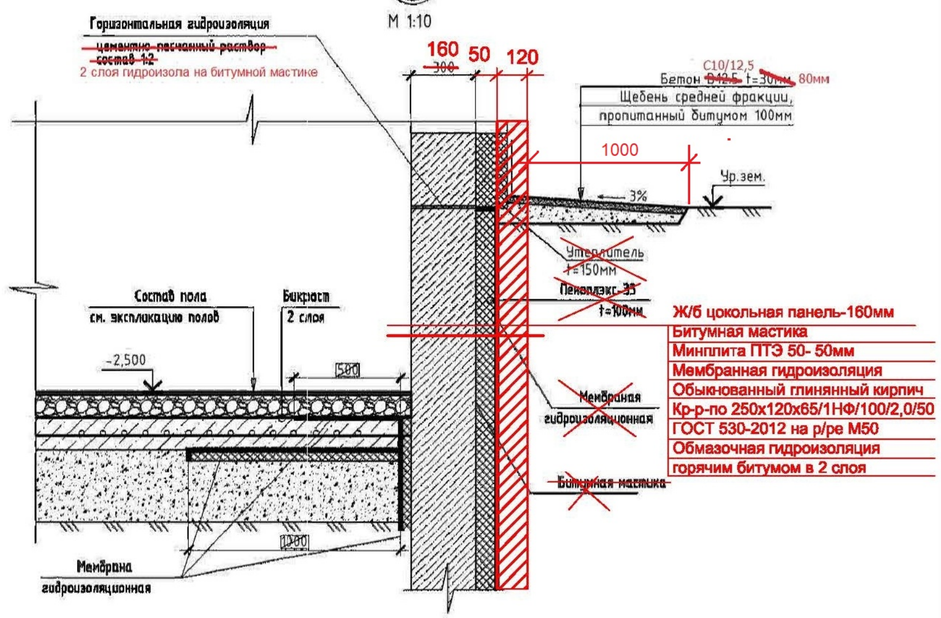

Спецификация материалов фундамента под перегородки (на 1 п.м.)

Поз.	Обозначение	Наименование	Кол.	Масса ед.,кг.	Примечание
1	ГОСТ ~~5781-82~~ 34028-2016	Пруток МД-8х250-А240 ~~Ø8 А-I~~ шаг 200 ~~L=250~~	5	0.10	0.50
2	ГОСТ ~~5781-82~~ 34028-2016	Пруток 1Ф-МД-10х1000-А400 ~~Ø10 А-III~~ L=1000	3	0.62	1.86
		Материалы			
		Бетон ~~В15~~ С12/15	**0,052**		

Взам. инв. №

Подпись и дата

Инв.№ подл.

							ТП РК 600 СОШ ~~(IVА,~~IVГ)-2.2-2015АР1
							"Средняя образовательная школа на 600 учащихся" для ~~IVА,~~IVГ климатических подрайонов с обычными геологическими условиями
Изм.	Кол.уч	Лист	Nдок.	Подпись	Дата		
Привязан	№2/2021-АР1						
		ГИП	Жумабекова		09/15	Блок Б	Стадия: РП; Лист: 7; Листов:
Привязал	Кенжалиев	Нач. отд.	Кушьялова		09/15		
		Проверил	Кушьялова		09/15		
		Разработал	Гайсина		09/15	Узел 1. Узел 2.	ТОО "KazArtDezign" (КазАртДизаин)
Инв.№		Н.контр.	Токашева		09/15		

Копировал А2

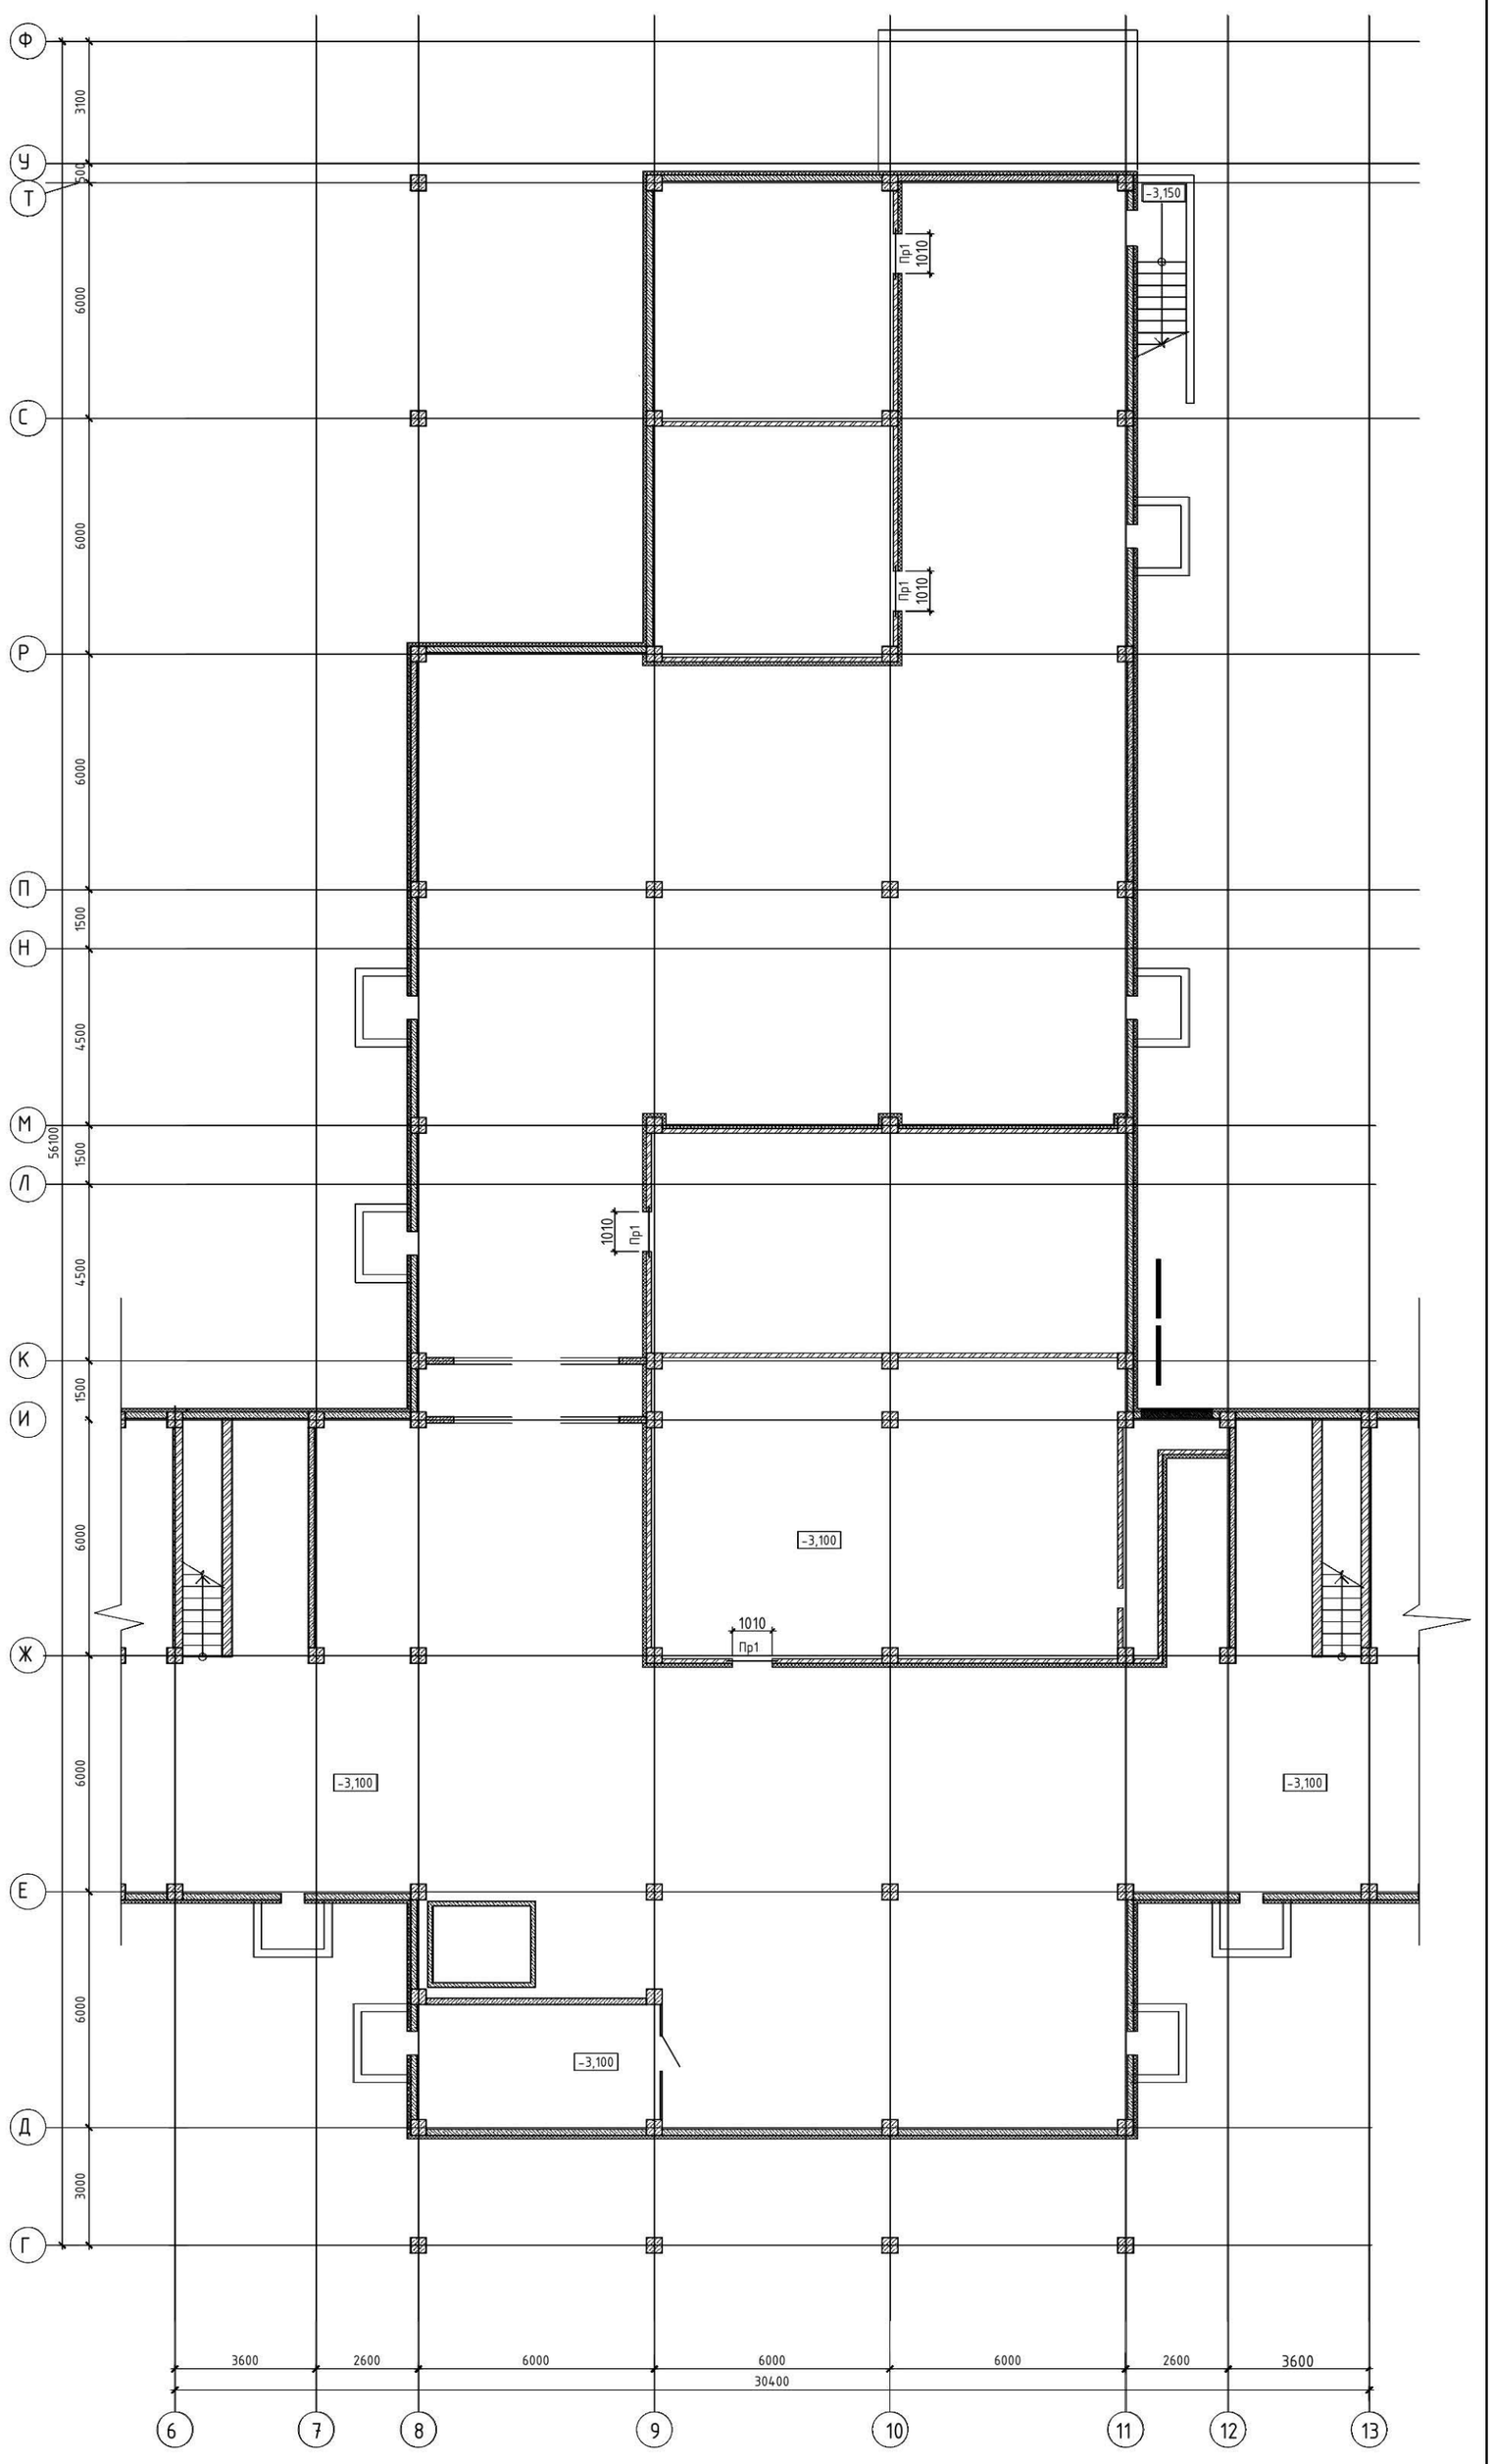

Ведомость перемычек

Марка	Схема сечения
Пр1	

Спецификация перемычек

Поз.	Обозначение	Наименование	Кол. на этаж		Масса ед. кг	Приме-чание
			Техподполье	Всего		
1	сер. 1.038.1-1 вып. 4	8ПБ13-1	4	4	35.00	

Деталь устройства рядовых перемычек

Схема блокировки

1. В стенах над отверстиями от 200 мм до 500 мм уложить арматуру Ф10А-III (A400) с заведением концов на опорную часть по 200 мм, поперечная арматура - Ф6А-I (A240) с шагом 150 мм (см. деталь устройства рядовых перемычек данный лист). Расход материала: Ф10А-III (A400) равен 1,11кг (1,8м.п.); Ф6А-III (A240) равен 0,16кг (0,72м.п.).

							ТП РК 600 СОШ (IVA;IVГ)-2.2-2015АР2
							"Средняя образовательная школа на 600 учащихся" для (IVA;IVГ) климатических подрайонов с обычными геологическими условиями
Изм.	Кол.уч	Лист	N док.	Подпись	Дата		
						ГИП	Жумабекова 09/15
						Нач. отд.	Оракбаев 09/15
						Проверил	Оракбаев 09/15
						Разработал	Ахметов 09/15
						Н.контр.	Токашева 09/15

Блок Б

Стадия	Лист	Листов
РП	8	

Схема расположения перемычек техподполья

ТОО "KazArtDesign" (КазАртДизаин)

Привязан №2/2021-АР1

Привязал Кенжалиев

Инв.№

Взам. инв. | Подп. и дата | Инв.подл.

Копировал

Формат А3х3