Форма 2

Заказчик: ФК "Бузачи Оперейтинг Лтд"
Подрядчик: ТОО "Мунайгазкурылыс"
Договор: № SC12/678/00/S

Наименование объекта строительства:"Фаза X. Ступень IV. Обустройство месторождения Северные Бузачи при промышленной разработке 46 скважин. Дороги и площадки.Манифольдные станции MC-GS7/3, MC-GS6/3. Выкидные и внутрипромысловые трубопроводы. Электрообеспечение"

Акт № 1

выполненных объемов работ за сентябрь 2013 г.

Площадка скважины №422

№ п/п	Наименование видов работ	Ед.изм.	Кол-во	Цена за ед.	Сумма
1	2	3	4	5	6
1	Доставка, уплотнение карьерного грунта, ПГС и мергеля, для устройства одностороннего примыкания с радиусом поворота 30 метров в обычных условиях.	1 примыкание	1	390 912	390 912,00
2	Доставка, уплотнение дороги из карьерного грунта, ПГС и мергеля, шириной 5,5 метров в обычных условиях (геогрид и геотекстиль не включены)	м	311,82	9 108	2 840 056,56
3	Доставка, уплотнение площадки скважины типа 2W-B из карьерного грунта, ПГС и мергеля, (100мх60м) в обычных условиях (включая укладку геогрида и геотекстиля)	1 площадка	1	8 346 875	8 346 875,00
4	Доставка, уплотнение карьерного грунта, ПГС и мергеля на площадке опоры линии электропередачи типа Т-10А (22мх14м) в обычных условиях (геогрид и геотекстиль не включены).	1 площадка	1	434 723	434 723,00
5	Доставка, уплотнение карьерного грунта, ПГС и мергеля на площадке опоры линии электропередачи типа Т-7А (11мх14м) в обычных условиях (геогрид и геотекстиль не включены).	1 площадка	1	238 720	238 720,00
6	Доставка, уплотнение карьерного грунта, ПГС и мергеля на площадке опоры линии электропередачи типа Т-3А (8мх14м) в обычных условиях (геогрид и геотекстиль не включены).	1 площадка	3	185 483	556 449,00
7	Стоимость 1м3 уплотненного карьерного грунта доставленного на площадку NB422 месторождения Северные Бузачи (дополнительные работы)	м3	1 012,00	1920	1 943 040,00
8	Стоимость 1м3 уплотненного карьерного грунта доставленного на подъездную автодорогу месторождения Северные Бузачи (дополнительные работы)	м3	557,00	1920	1 069 440,00
9	Стоимость 1м3 уплотненного мергеля доставленного на подъездную автодорогу месторождения Северные Бузачи (дополнительные работы)	м3	61,00	2580	157 380,00
10	Стоимость 1м3 уплотненного мергеля доставленного на площадку №422 месторождения Северные Бузачи (дополнительные работы)	м3	27,00	2580	69 660,00
	Итого:				**16 047 255,56**
	НДС 12%				1 925 670,67
	Всего стоимость выполненных работ с НДС				**17 972 926,23**

Подписи уполномоченных представителей сторон:

Представитель Заказчика
Генеральный директор
Тянь Кэцзянь
Директор Департамента капитального строительства
Лысенко С.
Начальник отдела гражданского строительства
Мартынов И.
Начальник отдела строительства и ремонта на месторождении
Кашликов П./Парядин С.

Представитель Подрядчика
Президент ТОО "Мунайгазкурылыс"
Акмалиев М.И.
Директор проекта "Мунайгазкурылыс"
Локтионов А.Ю.

м/р «Северные Бузачи» 16.09.2013г.

Акт

Мы, нижеподписавшиеся, директор проекта ТОО «Мунайгазкурылыс» Локтионов А., инженер технадзор ТОО «Актаустройэксперт» Джакупов Б., начальник отдела строительства и ремонта «Бузачи Оперейтинг Лтд.» на месторождении КашликовП.П., составили настоящий акт о том, что строящаяся площадка под бурение NB 422, находится в районе скопления поверхностных вод, с очень слабым естественным основанием (сор), что не дает возможности при проектной высоте земляного полотна автодороги и площадки произвести качественное уплотнение. Для обеспечения качества работ и безопасного проезда буровых установок, принято решение о поднятии земляного полотна на 150мм на двухстороннем примыкании, подъездной автодороге и площадке под бурение, средняя высота земляного полотна составит 700 мм. Расчеты выполненных работ будут подтверждаться геодезическими съемками и подписями геодезистов компаний.

Директор проекта ТОО «Мунайгазкурылыс» Локтионов А.Ю.

Инженер тех.надзор ТОО «Актаустройэксперт» Джакупов Б.

Начальник ОС и Р «Бузачи Оперейтинг Лтд.» Кашликов П.П.

Расчет объема дополнительных работ				
Подъездная автодорога площадки скважины NB422				
№ п/п	Материал	Площадь, м2	Ср. высота, м	Объем, м3
1	Грунт	3712	0,15	557
2	Мергель	305	0,2	61
Площадка под бурение NB422				
№ п/п	Материал	Площадь, м2	Ср. высота, м	Объем, м3
1	Грунт	6749	0,15	1012
2	Мергель	135	0,2	27

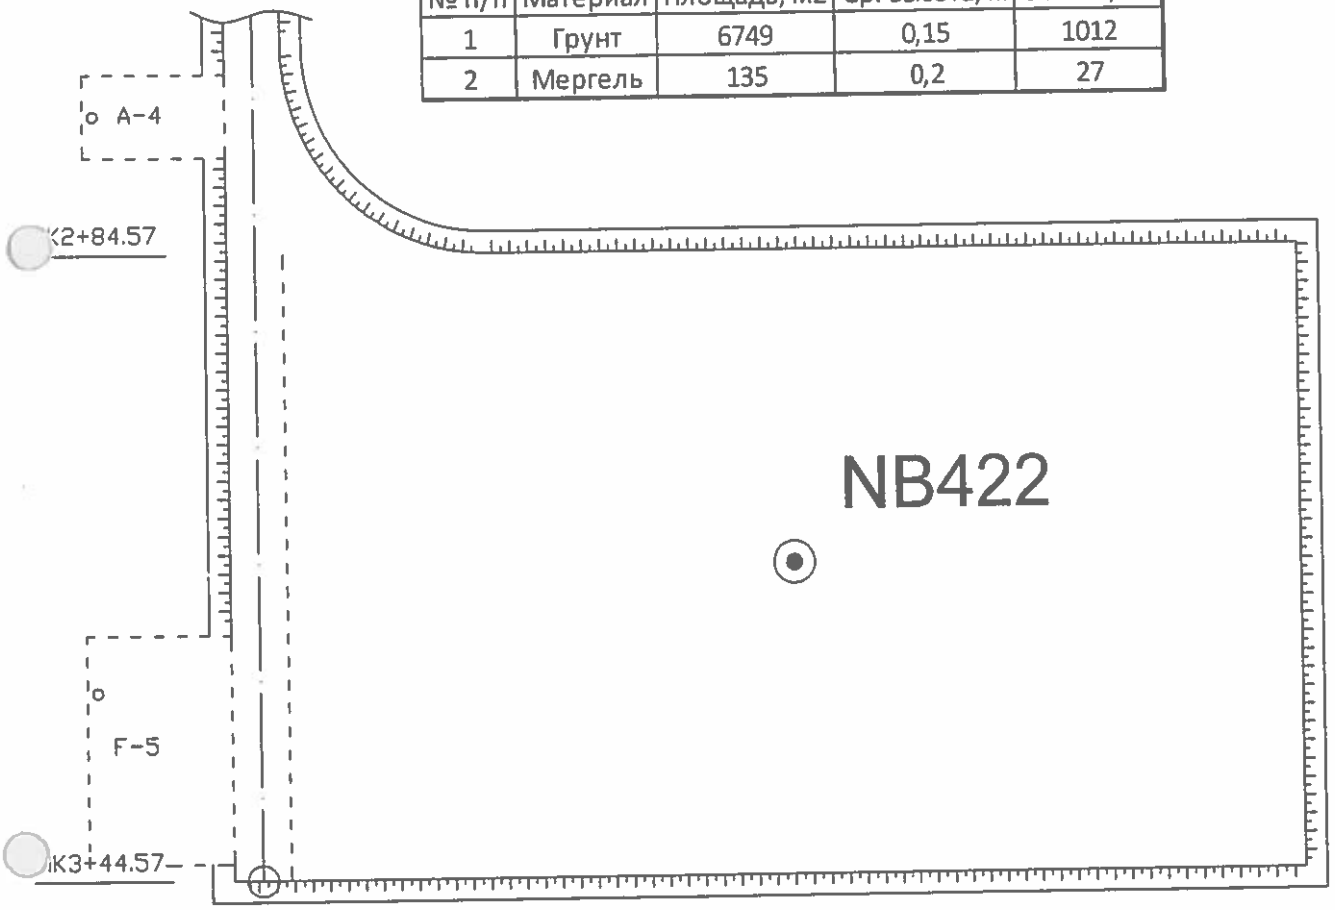

Изм.	Лист	N докум.	Подп.	Дата
Разработал				
Геодезист	Калинин И.			
Ст. пров	Аширбаев А.			
Проверил	Глушкин В.			

SC13/280/00/S-10/4-02-АД

ФАЗА X. Ступень 4. Обустройство месторождения Северные Бузачи при промышленной разработке. Дороги и площадки. Манифольдные станции. Выкидные и внутрипромысловые трубопроводы. Электрообеспечение.

Исполнительная схема площадки скважины NB422

Стадия	Лист	Листов

Расчет объемов доп. работ

ТОО "МГК"

Форма 2

Заказчик: ФК "Бузачи Оперейтинг Лтд"
Подрядчик: ТОО "Мунайгазкурылыс"
Договор: № SC12/678/00/S

Наименование объекта строительства:"Фаза X. Ступень IV. Обустройство месторождения Северные Бузачи при промышленной разработке 46 скважин. Дороги и площадки.Манифольдные станции MC-GS7/3, MC-GS6/3. Выкидные и внутрипромысловые трубопроводы. Электрообеспечение"

Акт № 2

выполненных объемов работ за сентябрь 2013 г.

Площадка скважины №743-3

№ п/п	Наименование видов работ	Ед.изм.	Кол-во	Цена за ед.	Сумма
1	2	3	4	5	6
1	Доставка, уплотнение карьерного грунта, ПГС и мергеля, для устройства двухсторонего примыкания с радиусом поворота 30 метров в обычных условиях.	1 примыкание	1	781 823	781 823,00
2	Доставка, уплотнение дороги из карьерного грунта, ПГС и мергеля, шириной 5,5 метров в обычных условиях (геогрид и геотекстиль не включены)	м	141,59	9 108	1 289 601,72
3	Доставка, уплотнение площадки скважины типа 2W-B из карьерного грунта, ПГС и мергеля, (100мх60м) в обычных условиях (включая укладку геогрида и геотекстиля)	1 площадка	1	8 346 875	8 346 875,00
4	Стоимость 1м3 уплотненного карьерного грунта доставленного на подъездную автодорогу месторождения Северные Бузачи(дополнительные работы)	м3	340,00	1920	652 800,00
5	Стоимость 1м3 уплотненного карьерного грунта доставленного на площадку № 743-3 месторождения Северные Бузачи(дополнительные работы)	м3	1 672,00	1920	3 210 240,00
6	Стоимость 1м3 уплотненного мергеля доставленного на подъездную автодорогу месторождения Северные Бузачи(дополнительные работы)	м3	22,00	2580	56 760,00
7	Стоимость 1м3 уплотненного мергеля доставленного на площадку № 743-3 на месторождении Северные Бузачи(дополнительные работы)	м3	48,00	2580	123 840,00
	Итого:				**14 461 939,72**
	НДС 12%				1 735 432,77
	Всего стоимость выполненных работ с НДС				**16 197 372,49**

Подписи уполномоченных представителей сторон:

Представитель Заказчика
Генеральный директор
Тянь Кэцзянь
Директор Департамента капитального строительства
Лысенко С.
Начальник отдела гражданского строительства
Мартынов И.
Начальник отдела строительства и ремонта на месторождении
Кашликов П./Парядин С.

Представитель Подрядчика
Президент ТОО "Мунайгазкурылыс"
Акмалиев М.И.
Директор проекта "Мунайгазкурылыс"
Локтионов А.Ю.

м/р «Северные Бузачи» 12.09.2013г.

Акт

Мы, нижеподписавшиеся, директор проекта ТОО «Мунайгазкурылыс» Локтионов А., инженер технадзор ТОО «Актаустройэксперт» Джакупов Б., начальник отдела строительства и ремонта «Бузачи Оперейтинг Лтд.» на месторождении КашликовП.П., составили настоящий акт о том, что строящаяся площадка под бурение NB 743-3, находится в районе скопления поверхностных вод, с очень слабым естественным основанием (сор), что не дает возможности при проектной высоте земляного полотна автодороги и площадки произвести качественное уплотнение. Для обеспечения качества работ и безопасного проезда буровых установок, принято решение о поднятии земляного полотна на 250мм на двухстороннем примыкании, подъездной автодороге и площадке под бурение, средняя высота земляного полотна составит 800 мм. Расчеты выполненных работ будут подтверждаться геодезическими съемками и подписями геодезистов компаний.

Директор проекта ТОО «Мунайгазкурылыс» Локтионов А.Ю.

Инженер тех.надзор ТОО «Актаустройэксперт» Джакупов Б.

Начальник ОС и Р «Бузачи Оперейтинг Лтд.» Кашликов П.П.

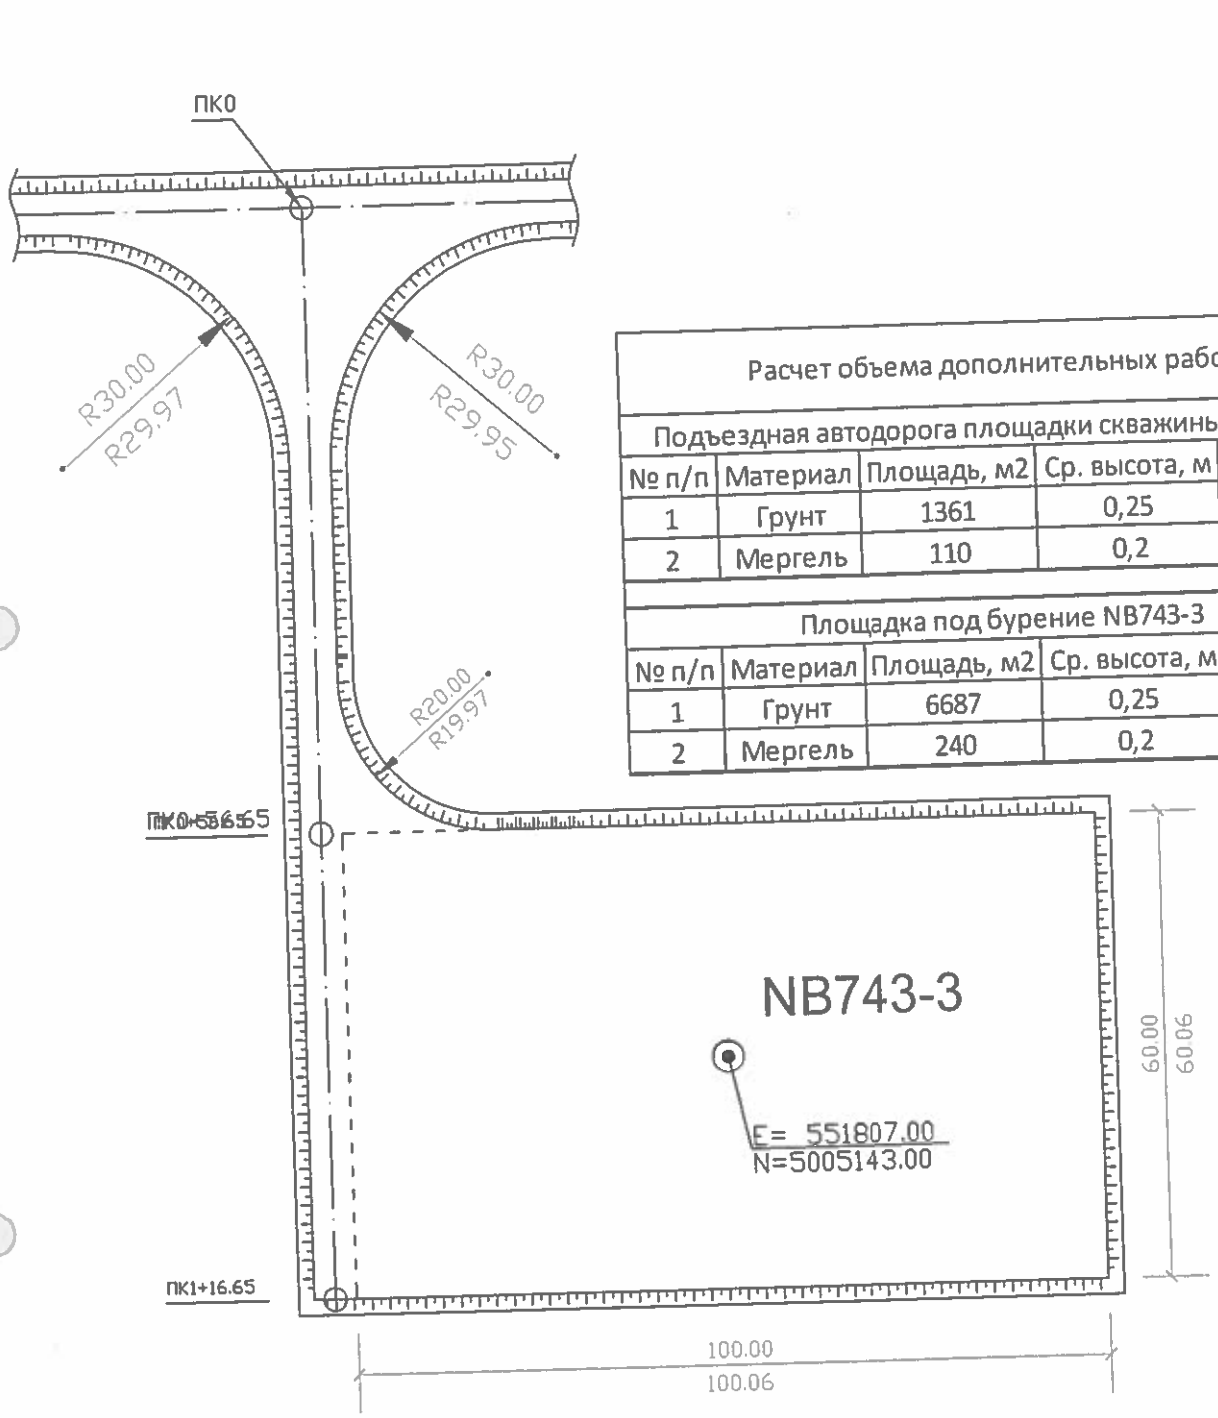

Расчет объема дополнительных работ				
Подъездная автодорога площадки скважины NB743-3				
№ п/п	Материал	Площадь, м2	Ср. высота, м	Объем, м3
1	Грунт	1361	0,25	340
2	Мергель	110	0,2	22
Площадка под бурение NB743-3				
№ п/п	Материал	Площадь, м2	Ср. высота, м	Объем, м3
1	Грунт	6687	0,25	1672
2	Мергель	240	0,2	48

					SC13/280/00/S-10/4-02-АД
Изм.	Лист	N докум.	Подп.	Дата	ФАЗА X. Ступень 4. Обустройство месторождения Северные Бузачи при промышленной разработке. Дороги и площадки. Манифольдные станции. Выкидные и внутрипромысловые трубопроводы. Электрообеспечение.
Разработал					Исполнительная схема площадки скважины NB743-3 — Стадия / Лист / Листов
Геодезист	Калинин И.				
Ст. прораб	Аширбаев А.				Расчет объема доп. работ — ТОО "МГК"

Форма 2

Заказчик: ФК "Бузачи Оперейтинг Лтд"
Подрядчик: ТОО "Мунайгазкурылыс"
Договор: № SC12/678/00/S

Наименование объекта строительства:"Фаза X. Ступень IV. Обустройство месторождения Северные Бузачи при промышленной разработке 46 скважин. Дороги и площадки.Манифольдные станции MC-GS7/3, MC-GS6/3. Выкидные и внутрипромысловые трубопроводы. Электрообеспечение"

Акт № 3

выполненных объемов работ за сентябрь 2013 г.

Площадка скважины №302-3

№ п/п	Наименование видов работ	Ед.изм.	Кол-во	Цена за ед.	Сумма
1	2	3	4	5	6
1	Доставка, уплотнение карьерного грунта, ПГС и мергеля, для устройства двухсторонего примыкания с радиусом поворота 30 метров в обычных условиях.	1 примыкание	1	781 823	781 823,00
2	Доставка, уплотнение дороги из карьерного грунта, ПГС и мергеля, шириной 5,5 метров в обычных условиях (геогрид и геотекстиль не включены)	м	59,01	9 108	537 463,08
3	Доставка, уплотнение площадки скважины типа 2W-B из карьерного грунта, ПГС и мергеля, (100мх60м) в обычных условиях (включая укладку геогрида и геотекстиля)	1 площадка	1	8 346 875	8 346 875,00
	Итого:				**9 666 161,08**
	НДС 12%				1 159 939,33
	Всего стоимость выполненных работ с НДС				**10 826 100,41**

Подписи уполномоченных представителей сторон:

Представитель Заказчика
Генеральный директор
Тянь Кэцзянь
Директор Департамента капитального строительства
Лысенко С.
Начальник отдела гражданского строительства
Мартынов И.
Начальник отдела строительства и ремонта на месторождении
Кашликов П./Парядин С.

Представитель Подрядчика
Президент ТОО "Мунайгазкурылыс"
Акмалиев М.К.
Директор проекта "Мунайгазкурылыс"
Локтионов А.Ю.

Форма 2

Заказчик: ФК "Бузачи Оперейтинг Лтд"
Подрядчик: ТОО "Мунайгазкурылыс"
Договор: № SC12/678/00/S

Наименование объекта строительства:"Фаза X. Ступень IV. Обустройство месторождения Северные Бузачи при промышленной разработке 46 скважин. Дороги и площадки.Манифольдные станции MC-GS7/3, MC-GS6/3. Выкидные и внутрипромысловые трубопроводы. Электрообеспечение"

Акт № 4

выполненных объемов работ за сентябрь 2013 г.

Площадка скважины №251

№ п/п	Наименование видов работ	Ед.изм.	Кол-во	Цена за ед.	Сумма
1	2	3	4	5	6
1	Доставка, уплотнение площадки скважины типа 2W-A из карьерного грунта, ПГС и мергеля, (100мх60м) в обычных условиях (включая укладку геогрида и геотекстиля)	1 площадка	1	8 456 112	8 456 112,00
2	Стоимость 1м3 уплотненного карьерного грунта доставленного на подъездную автодорогу к G-129 до площадки №251 месторождения Северные Бузачи	м3	439,00	1920	842 880,00
3	Стоимость 1м3 уплотненного карьерного грунта доставленного на площадку № 251 на месторождении Северные Бузачи	м3	926,00	1920	1 777 920,00
4	Стоимость 1м3 уплотненного мергеля доставленного на площадку №251 месторождения Северные Бузачи	м3	27,00	2580	69 660,00
5	Стоимость 1м3 уплотненного ПГС доставленного на подъездную автодорогу к G-129 до площадки №251 месторождения Северные Бузачи	м3	220,00	2100	462 000,00
	Итого:				**11 608 572,00**
	НДС 12%				1 393 028,64
	Всего стоимость выполненных работ с НДС				**13 001 600,64**

Подписи уполномоченных представителей сторон:

Представитель Заказчика
Генеральный директор
Тянь Кэцзянь

Директор Департамента капитального строительства
Лысенко С.

Начальник отдела гражданского строительства
Мартынов И.

Начальник отдела строительства и ремонта на месторождении
Кашликов П./Парядин С.

Представитель Подрядчика
Президент ТОО "Мунайгазкурылыс"
Акмалиев М.И.

Директор проекта "Мунайгазкурылыс"
Локтионов А.Ю.

м/р «Северные Бузачи» 10.09.2013г.

Акт

Мы, нижеподписавшиеся, директор проекта ТОО «Мунайгазкурылыс» Локтионов А., инженер технадзор ТОО «Актаустройэксперт» Джакупов Б., начальник отдела строительства и ремонта «Бузачи Оперейтинг Лтд.» на месторождении Кашликов П.П., составили настоящий акт о том, что строящаяся площадка под бурение NB-251, находится в районе скопления поверхностных вод, с очень слабым естественным основанием (сор), что не дает возможности, при проектной высоте земляного полотна площадки, произвести качественное уплотнение. Для обеспечения качества работ и безопасного проезда буровых установок, принято решение о поднятии земляного полотна площадки на 150 мм, высота земляного полотна составит 700 мм, объем дополнительных работ составит 926 м3. Так же было принято решение о поднятии существующей подъездной дороги к площадке G-129 до площадки NB-251 грунтом на 150 мм и ПГС на 100мм, так как автодорога сильно пропитана дождевыми и поверхностными водами. Расчеты выполненных работ будут подтверждаться геодезическими съемками и подписями геодезистов компаний.

Директор проекта ТОО «Мунайгазкурылыс» Локтионов А.Ю.

Инженер тех.надзор ТОО «Актаустройэксперт» Джакупов Б.

Начальник ОС и Р «Бузачи Оперейтинг Лтд.» Кашликов П.П.

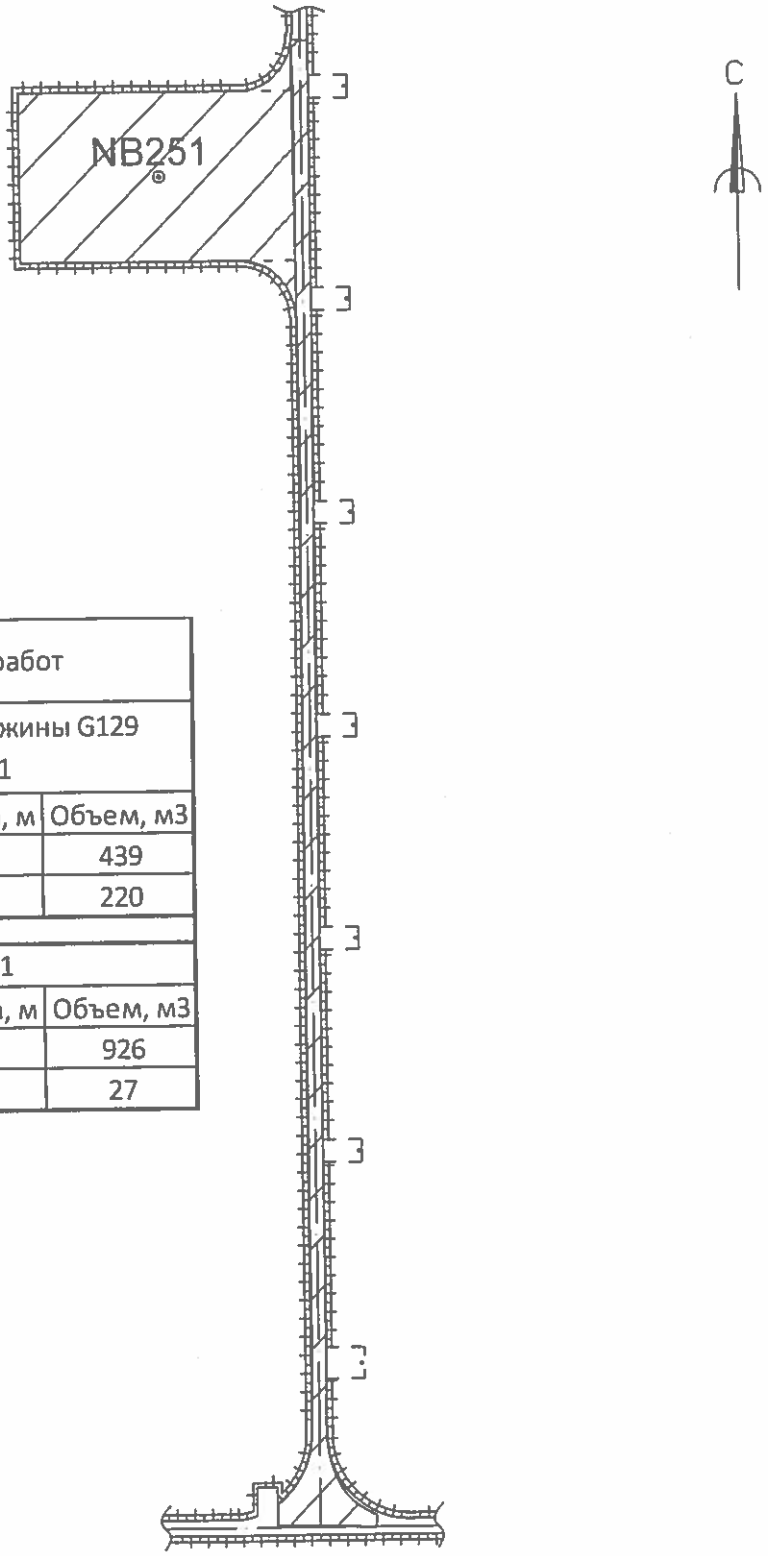

Расчет объема дополнительных работ				
Подъездная автодорога площадки скважины G129 до площадки скважины NB251				
№ п/п	Материал	Площадь, м2	Ср. высота, м	Объем, м3
1	Грунт	3139	0,14	439
2	ПГС	3139	0,07	220
Площадка под бурение NB251				
№ п/п	Материал	Площадь, м2	Ср. высота, м	Объем, м3
1	Грунт	6172	0,15	926
2	Мергель	135	0,2	27

					SC13/280/00/S-10/4-02-АД
Изм.	Лист	N докум.	Подп.	Дата	ФАЗА X. Ступень 4. Обустройство месторождения Северные Бузачи при промышленной разработке. Дороги и площадки. Манифольдные станции. Выкидные и внутрипромысловые трубопроводы. Электрообеспечение.
Разработал					Исполнительная схема площадки скважины 251 — Стадия / Лист / Листов
Геодезист		Калинин И.			
Ст. пробо		Аширбаев А.			
					Расчет объема дополнительных работ — ТОО "МГК"

Форма 2

Заказчик: ФК "Бузачи Оперейтинг Лтд"
Подрядчик: ТОО "Мунайгазкурылыс"
Договор: № SC12/678/00/S

Наименование объекта строительства:"Фаза X. Ступень IV. Обустройство месторождения Северные Бузачи при промышленной разработке 46 скважин. Дороги и площадки.Манифольдные станции MC-GS7/3, MC-GS6/3. Выкидные и внутрипромысловые трубопроводы. Электрообеспечение"

Акт № 5

выполненных объемов работ за сентябрь 2013 г.

Площадка скважины №673-1

№ п/п	Наименование видов работ	Ед.изм.	Кол-во	Цена за ед.	Сумма
1	2	3	4	5	6
1	Стоимость 1м3 уплотненного карьерного грунта доставленного на площадку месторождения Северные Бузачи	м3	3 000,00	1920	5 760 000,00
2	Стоимость 1м3 уплотненного мергеля доставленного на площадку месторождения Северные Бузачи	м3	109,00	2580	281 220,00
3	Стоимость 1м3 уплотненного ПГС доставленного на площадку месторождения Северные Бузачи	м3	1 038,00	2100	2 179 800,00
4	Стоимость укладки геогрида и геотекстиля	100м2	51,12	9800	500 976,00
	Итого:				**8 721 996,00**
	НДС 12%				1 046 639,52
	Всего стоимость выполненных работ с НДС				**9 768 635,52**

Подписи уполномоченных представителей сторон:

Представитель Заказчика
Генеральный директор
Тянь Кэцзянь
Директор Департамента капитального строительства
Лысенко С.
Начальник отдела гражданского строительства
Мартынов И.
Начальник отдела строительства и ремонта на месторождении
Кашликов П./Парядин С.

Представитель Подрядчика
Президент ТОО "Мунайгазкурылыс"
Акмалиев М.И.
Директор проекта "Мунайгазкурылыс"
Локтионов А.Ю.

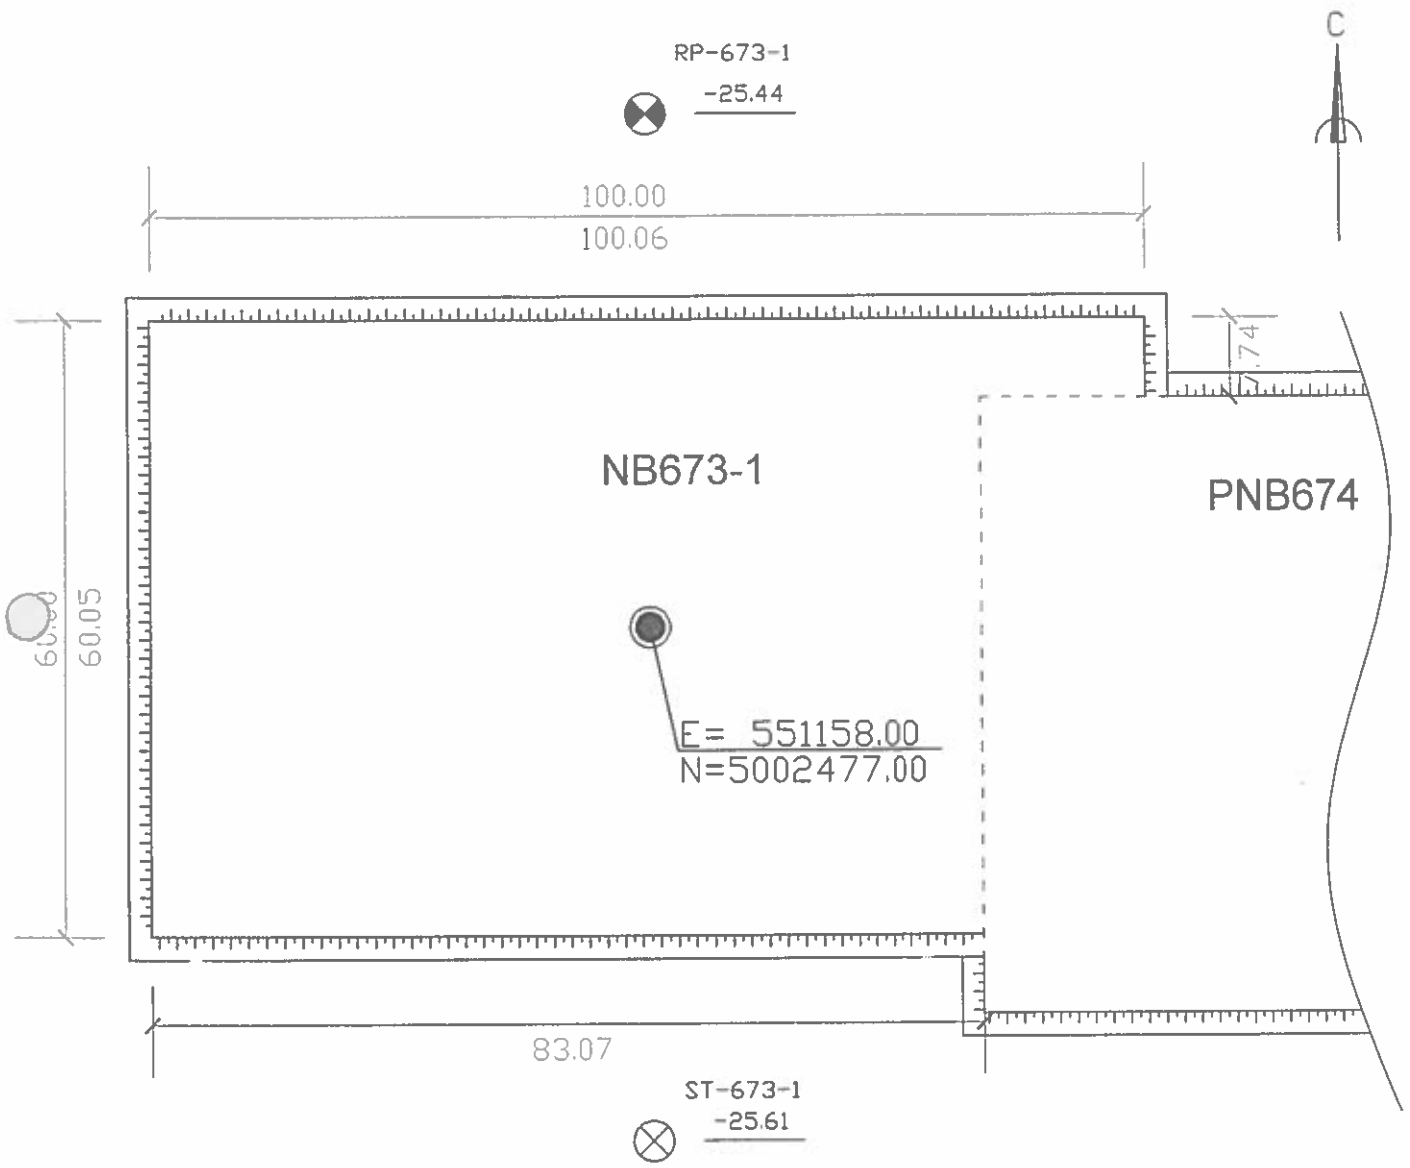

Площадка под бурение NB 673-1				
№ п/п	Материал	Площадь, м2	Ср. высота, м	Объем, м3
1	Материал	5112	-	-
2	Грунт	5454	0,55	3000
3	ПГС	5188	0,2	1038
4	Мергель	545	0,2	109

					SC13/280/00/S-10/4-02-АД		
Изм.	Лист	N докум.	Подп.	Дата	ФАЗА X. Ступень 4. Обустройство месторождения Северные Бузачи при промышленной разработке. Дороги и площадки. Манифольдные станции. Выкидные и внутрипромысловые трубопроводы. Электрообеспечение.		
Разработал					Исполнительная схема площадки скважины NB673-1	Стадия	Лист	Листов
Геодезист		Колинин И.						
Ст. прораб		Аширбаев А.						
					Расчет объемов работ	ТОО "МГК"	MGK	

Форма 2

Заказчик: ФК "Бузачи Оперейтинг Лтд"
Подрядчик: ТОО "Мунайгазкурылыс"
Договор: № SC12/678/00/S

Наименование объекта строительства:"Фаза X. Ступень IV. Обустройство месторождения Северные Бузачи при промышленной разработке 46 скважин. Дороги и площадки.Манифольдные станции MC-GS7/3, MC-GS6/3. Выкидные и внутрипромысловые трубопроводы. Электрообеспечение"

Акт № 6

выполненных объемов работ за сентябрь 2013 г.

Площадка скважины №658-2

№ п/п	Наименование видов работ	Ед.изм.	Кол-во	Цена за ед.	Сумма
1	2	3	4	5	6
1	Доставка, уплотнение карьерного грунта, ПГС и мергеля, для устройства двухсторонего примыкания с радиусом поворота 30 метров в обычных условиях.	1 примыкание	1	781 823	781 823,00
2	Доставка, уплотнение дороги из карьерного грунта, ПГС и мергеля, шириной 5,5 метров в обычных условиях (геогрид и геотекстиль не включены)	м	5,00	9 108	45 540,00
3	Стоимость 1м3 уплотненного карьерного грунта доставленного на площадку месторождения Северные Бузачи	м3	3 246,00	1920	6 232 320,00
4	Стоимость 1м3 уплотненного мергеля доставленного на площадку месторождения Северные Бузачи	м3	135,00	2580	348 300,00
	Стоимость 1м3 уплотненного ПГС доставленного на площадку месторождения Северные Бузачи	м3	1 116,00	2100	2 343 600,00
	Стоимость укладки геогрида и геотекстиля	100м2	54,00	9800	529 200,00
	Итого:				**10 280 783,00**
	НДС 12%				1 233 693,96
	Всего стоимость выполненных работ с НДС				**11 514 476,96**

Подписи уполномоченных представителей сторон:

Представитель Заказчика
Генеральный директор
Тянь Кэцзянь
Директор Департамента капитального строительства
Лысенко С.
Начальник отдела гражданского строительства
Мартынов И.
Начальник отдела строительства и ремонта на месторождении
Кашликов П./Парядин С.

Представитель Подрядчика
Президент ТОО "Мунайгазкурылыс"
Акмалиев М.И.
Директор проекта "Мунайгазкурылыс"
Локтионов А.Ю.

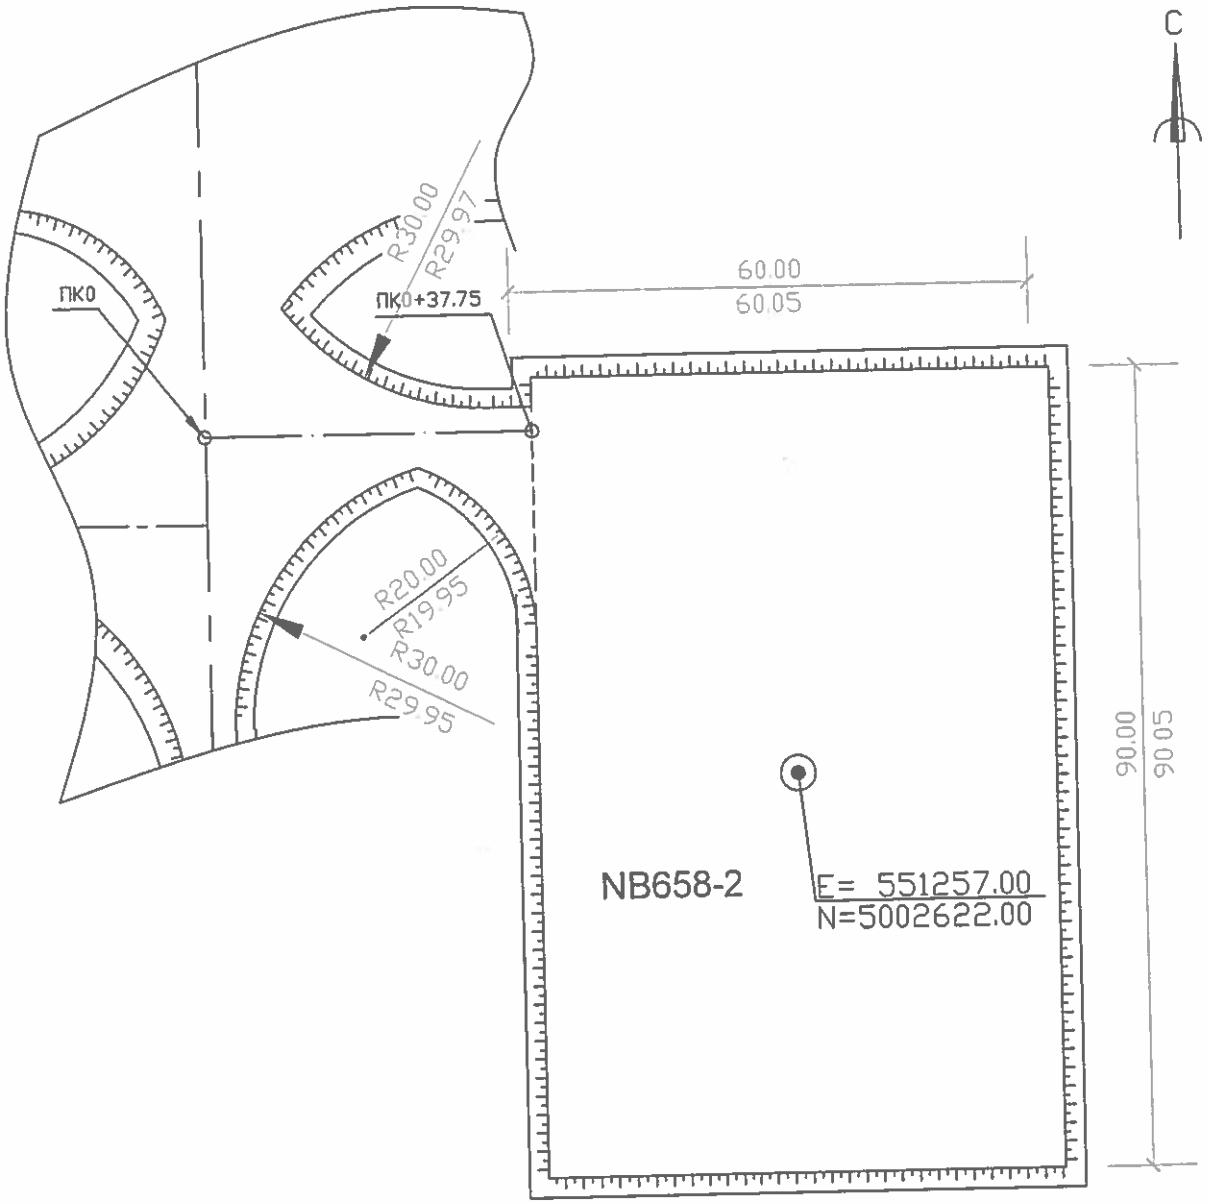

Расчет объемов работ площадки под бурение NB 658-2				
№ п/п	Материал	Площадь, м2	Ср. высота, м	Объем, м3
1	Материал	5400	-	-
2	Грунт	5901	0,55	3246
3	ПГС	5578	0,2	1116
4	Мергель	675	0,2	135

					SC13/280/00/S-10/4-02-АД
Изм.	Лист	N докум.	Подп.	Дата	ФАЗА X. Ступень 4. Обустройство месторождения Северные Бузачи при промышленной разработке. Дороги и площадки. Манифольдные станции. Выкидные и внутрипромысловые трубопроводы. Электрообеспечение.
Разработал					Исполнительная схема площадки скважины NB 658-2
Геодезист		Колинин И.			Стадия / Лист / Листов
Ст. прораб		Аширбаев А.			Расчет объемов работ
					ТОО "МГК" MGK

Форма 2

Заказчик: ФК "Бузачи Оперейтинг Лтд"
Подрядчик: ТОО "Мунайгазкурылыс"
Договор: № SC12/678/00/S

Наименование объекта строительства:"Фаза X. Ступень IV. Обустройство месторождения Северные Бузачи при промышленной разработке 46 скважин. Дороги и площадки.Манифольдные станции MC-GS7/3, MC-GS6/3. Выкидные и внутрипромысловые трубопроводы. Электрообеспечение"

Акт №7

выполненных объемов работ за сентябрь 2013 г.

Площадка скважины №446

№ п/п	Наименование видов работ	Ед.изм.	Кол-во	Цена за ед.	Сумма
1	2	3	4	5	6
1	Доставка, уплотнение площадки скважины типа 2W-A из карьерного грунта, ПГС и мергеля, (100мх60м) в обычных условиях (включая укладку геогрида и геотекстиля)	1 площадка	1	8 456 112	8 456 112,00
	Итого:				**8 456 112,00**
	НДС 12%				1 014 733,44
	Всего стоимость выполненных работ с НДС				**9 470 845,44**

Подписи уполномоченных представителей сторон:

Представитель Заказчика
Генеральный директор
Тянь Кэцзянь
Директор Департамента капитального строительства
Лысенко С.
Начальник отдела гражданского строительства
Мартынов И.
Начальник отдела строительства и ремонта на месторождении
Кашликов П./Парядин С.

Представитель Подрядчика
Президент ТОО "Мунайгазкурылыс"
Акмалиев М.И.
Директор проекта "Мунайгазкурылыс"
Локтионов А.Ю.

Форма 2

Заказчик: ФК "Бузачи Оперейтинг Лтд"
Подрядчик: ТОО "Мунайгазкурылыс"
Договор: № SC12/678/00/S

Наименование объекта строительства:"Фаза X. Ступень IV. Обустройство месторождения Северные Бузачи при промышленной разработке 46 скважин. Дороги и площадки.Манифольдные станции MC-GS7/3, MC-GS6/3. Выкидные и внутрипромысловые трубопроводы. Электрообеспечение"

Акт №8

выполненных объемов работ за сентябрь 2013 г.

Площадка скважины №10450-2Н

№ п/п	Наименование видов работ	Ед.изм.	Кол-во	Цена за ед.	Сумма
1	2	3	4	5	6
1	Стоимость 1м3 уплотненного карьерного грунта доставленного на площадку месторождения Северные Бузачи	м3	1 977,00	1920	3 795 840,00
2	Стоимость 1м3 уплотненного мергеля доставленного на площадку месторождения Северные Бузачи	м3	75,00	2580	193 500,00
3	Стоимость 1м3 уплотненного ПГС доставленного на площадку месторождения Северные Бузачи	м3	682,00	2100	1 432 200,00
4	Стоимость укладки геогрида и геотекстиля	100м2	33,60	9800	329 280,00
5	Стоимость 1м3 уплотненного карьерного грунта доставленного на площадку NB10450 примыкающей к площадке NB10450-2Н месторождения Северные Бузачи	м3	517,00	1920	992 640,00
6	Стоимость 1м3 уплотненного мергеля доставленного на площадку NB10450 примыкающей к площадке NB10450-2Н месторождения Северные Бузачи	м3	13,00	2580	33 540,00
7	Стоимость 1м3 уплотненного ПГС доставленного на площадку NB10450 примыкающей к площадке NB10450-2Н месторождения Северные Бузачи	м3	182,00	2100	382 200,00
	Итого:				**7 159 200,00**
	НДС 12%				859 104,00
	Всего стоимость выполненных работ с НДС				**8 018 304,00**

Подписи уполномоченных представителей сторон:

Представитель Заказчика
Генеральный директор
Тянь Кэцзянь

Директор Департамента капитального строительства
Лысенко Е.

Начальник отдела гражданского строительства
Мартынов И.

Начальник отдела строительства и ремонта на месторождении
Кашликов П./Парядин С.

Представитель Подрядчика
Президент ТОО "Мунайгазкурылыс"
Акмалиев М.И.

Директор проекта "Мунайгазкурылыс"
Локтионов А.Ю.

м/р «Северные Бузачи» 18.09.2013г.

Акт

Мы, нижеподписавшиеся, директор проекта ТОО «Мунайгазкурылыс» Локтионов А., инженер технадзор ТОО «Актаустройэксперт» Джакупов Б., начальник отдела строительства и ремонта «Бузачи Оперейтинг Лтд.» на месторождении Кашликов П.П., составили настоящий акт о том, что строящаяся площадка под бурение № 10450-2Н, примыкает к существующей площадке NB 10450, через которую будет производиться заезд буровой установки, южная часть площадки (в месте примыкания) сильно пере увлажнена. Принято решение для обеспечения проезда и установки бурового оборудования, на существующей площадке NB10450 провести частичную экскавацию с заменой грунта, размером 20м на 60м. Расчеты, выполненных объемов работ, будут подтверждаться подписями геодезистов компаний и совместной геодезической съемкой.

Директор проекта ТОО «Мунайгазкурылыс» Локтионов А.Ю.

Инженер тех.надзор ТОО «Актаустройэксперт» Джакупов Б.

Начальник ОС и Р «Бузачи Оперейтинг Лтд.» Кашликов П.П.

Площадка под бурение NB 10450-2H				
№ п/п	Материал	Площадь, м2	Ср. высота, м	Объем, м3
1	Материал	3360	-	-
2	Грунт	3594	0,55	1977
3	ПГС	3412	0,2	682
4	Мергель	375	0,2	75

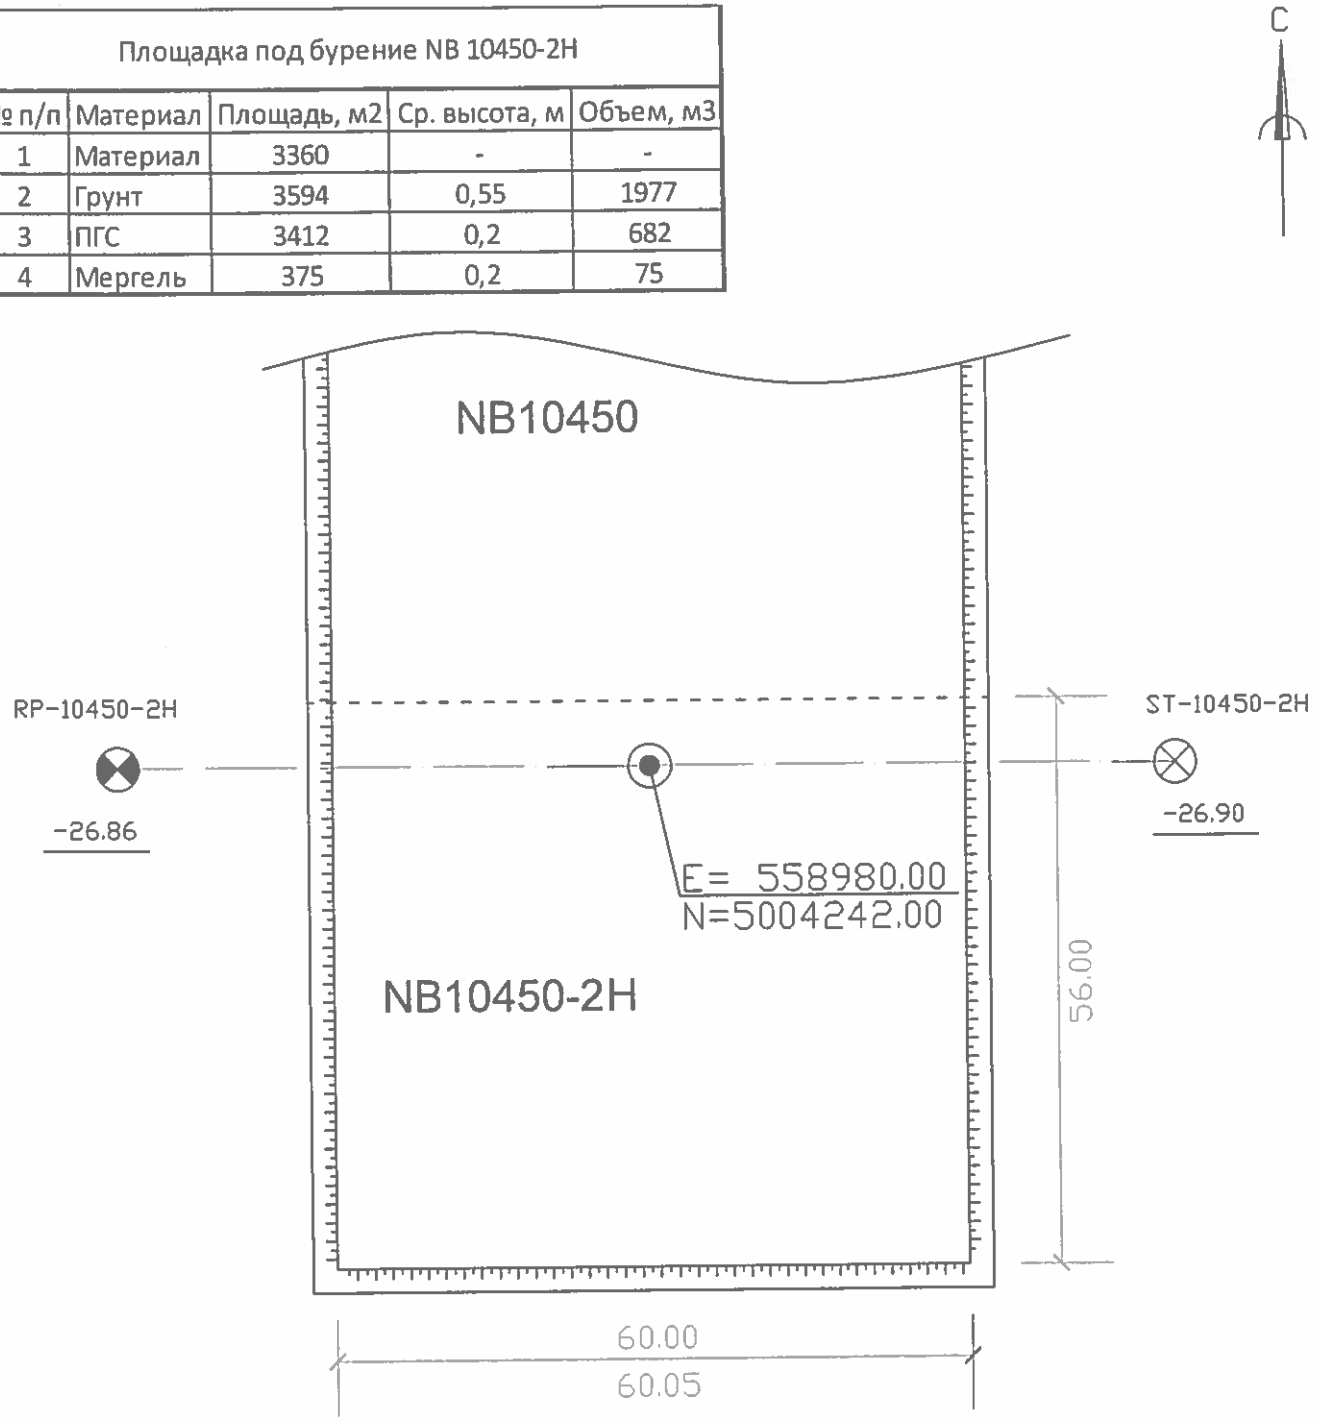

					SC13/280/00/S-10/4-02-АД			
Изм.	Лист	N докум.	Подп.	Дата	ФАЗА X. Ступень 4. Обустройство месторождения Северные Бузачи при промышленной разработке. Дороги и площадки. Манифольдные станции. Выкидные и внутрипромысловые трубопроводы. Электрообеспечение.			
Разработал					Исполнительная схема площадки скважины NB10450-2H	Стадия	Лист	Листов
Геодезист		Калинин И.						
Ст. прораб		Аширбаев А.						
					Расчет объема работ	ТОО "МГК"	MGK	

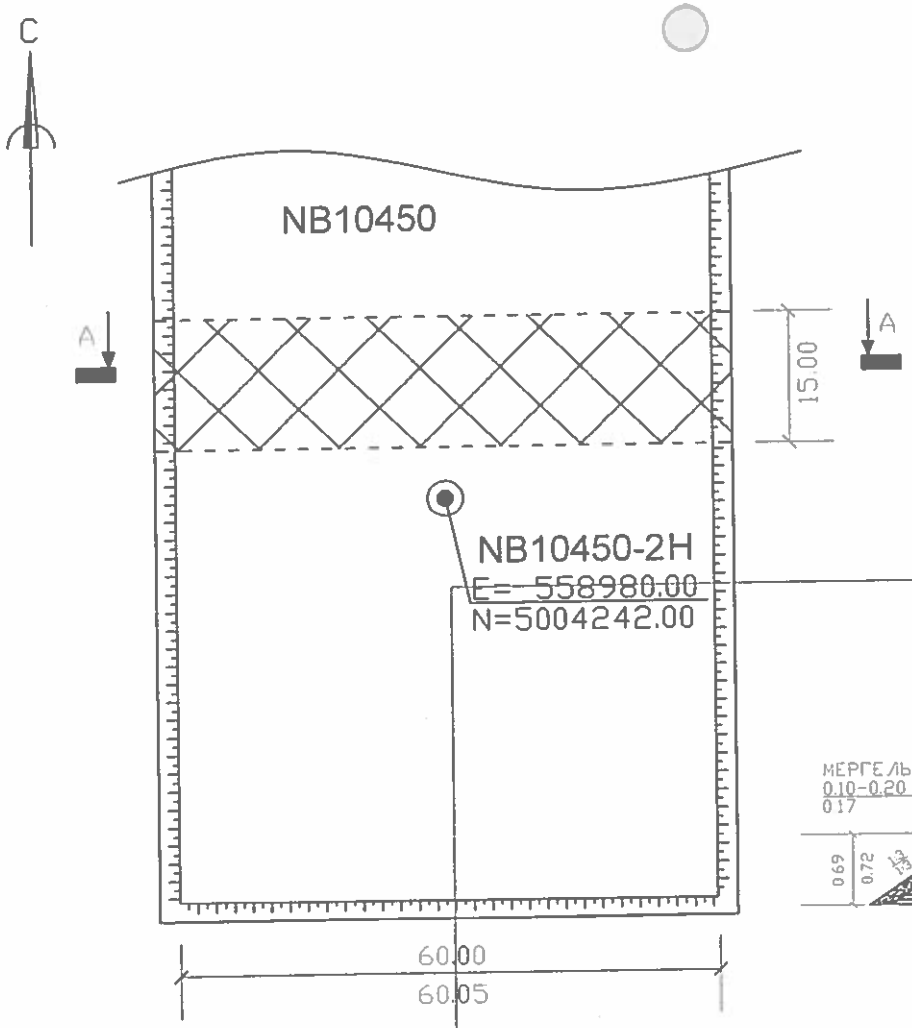

Ремонт площадки NB 10450				
№ п/п	Материал	Площадь, м2	Ср. высота, м	Объем, м3
1	Материал	-	-	-
2	Грунт	940	0,55	517
3	ПГС	909	0,2	182
4	Мергель	65	0,2	13

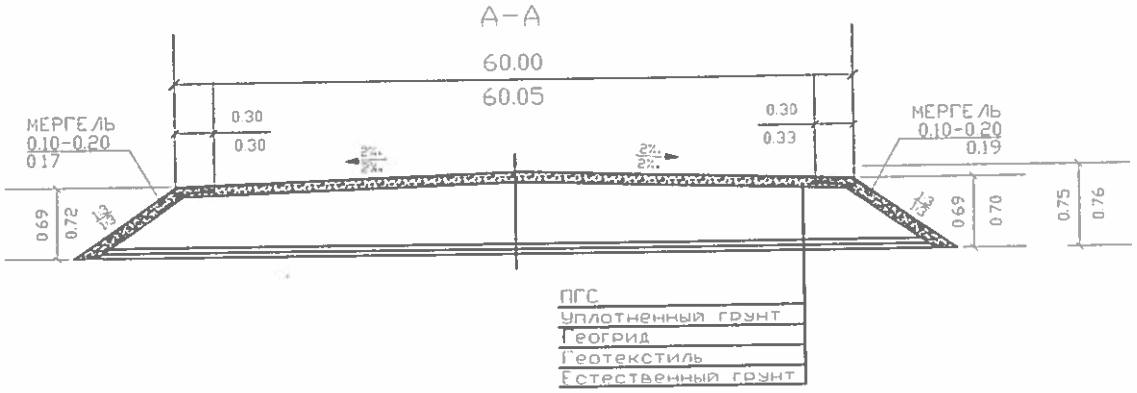

Изм.	Лист	N докум.	Подп.	Дата
Разработал				
Геодезист	Калинин И.			
Ст. прораб	Аширбаев А.			

Исполнительная схема ремонт площадки скважины NB10450

Стадия	Лист	Листов

Расчет объема доп. работ

ТОО "МГК"

Форма 2

Заказчик: ФК "Бузачи Оперейтинг Лтд"
Подрядчик: ТОО "Мунайгазкурылыс"
Договор: № SC12/678/00/S

Наименование объекта строительства:"Фаза X. Ступень III. Обустройство месторождения Северные Бузачи при промышленной разработке. Водозаборные скважины. Дороги и площадки. Внутрипромысловые трубопроводы. Электрообеспечение».

Акт № 9
выполненных объемов работ за сентябрь 2013 г.

Площадка скважины №46

№ п/п	Наименование видов работ	Ед.изм.	Кол-во	Цена за ед.	Сумма
1	2	3	4	5	6
1	Доставка, уплотнение карьерного грунта, ПГС и мергеля, для устройства двухсторонего примыкания с радиусом поворота 30 метров в обычных условиях.	1 примыкание	1	781 823	781 823,00
2	Доставка, уплотнение дороги из карьерного грунта, ПГС и мергеля, шириной 5,5 метров в обычных условиях (геогрид и геотекстиль не включены)	м	114,00	9 108	1 038 312,00
3	Доставка, уплотнение площадки скважины типа 2W-B из карьерного грунта, ПГС и мергеля, (100мх60м) в обычных условиях (включая укладку геогрида и геотекстиля)	1 площадка	1	8 346 875	8 346 875,00
4	Стоимость 1м3 уплотненного карьерного грунта доставленного на подъездную автодорогу месторождения Северные Бузачи (дополнительные работы)	м3	407,00	1920	781 440,00
5	Стоимость 1м3 уплотненного карьерного грунта доставленного на площадку № 46 месторождения Северные Бузачи (дополнительные работы)	м3	1 672,00	1920	3 210 240,00
6	Стоимость 1м3 уплотненного мергеля доставленного на подъездную автодорогу месторождения Северные Бузачи (дополнительные работы)	м3	42,00	2580	108 360,00
7	Стоимость 1м3 уплотненного мергеля доставленного на площадку № 46 месторождения Северные Бузачи (дополнительные работы)	м3	48,00	2580	123 840,00
	Итого:				**14 390 890,00**
	НДС 12%				1 726 906,80
	Всего стоимость выполненных работ с НДС				**16 117 796,80**

Подписи уполномоченных представителей сторон:

Представитель Заказчика
Генеральный директор
Тянь Кэцзянь

Директор Департамента капитального строительства
Лысенко С.

Начальник отдела гражданского строительства
Мартынов И.

Начальник отдела строительства и ремонта на месторождении
Кашликов П./Парядин С.

Представитель Подрядчика
Президент ТОО "Мунайгазкурылыс"
Акмалиев М.И.

Директор проекта "Мунайгазкурылыс"
Локтионов А.Ю.

м/р «Северные Бузачи» 10.09.2013г.

Акт

Мы, нижеподписавшиеся, директор проекта ТОО «Мунайгазкурылыс» Локтионов А., инженер технадзор ТОО «Актаустройэксперт» Джакупов Б., начальник отдела строительства и ремонта «Бузачи Оперейтинг Лтд.» на месторождении КашликовП.П., составили настоящий акт о том, что строящаяся площадка под бурение № 46, находится в районе скопления поверхностных вод, с очень слабым естественным основанием (сор), что не дает возможности при проектной высоте земляного полотна автодороги и площадки произвести качественное уплотнение. Для обеспечения качества работ и безопасного проезда буровых установок, принято решение о поднятии земляного полотна на 250мм на двухстороннем примыкании, подъездной автодороге и площадке под бурение, средняя высота земляного полотна составит 800 мм. Расчеты выполненных работ будут подтверждаться геодезическими съемками и подписями геодезистов компаний.

Директор проекта ТОО «Мунайгазкурылыс» Локтионов А.Ю.

Инженер тех.надзор ТОО «Актаустройэксперт» Джакупов Б.

Начальник ОС и Р «Бузачи Оперейтинг Лтд.» Кашликов П.П.

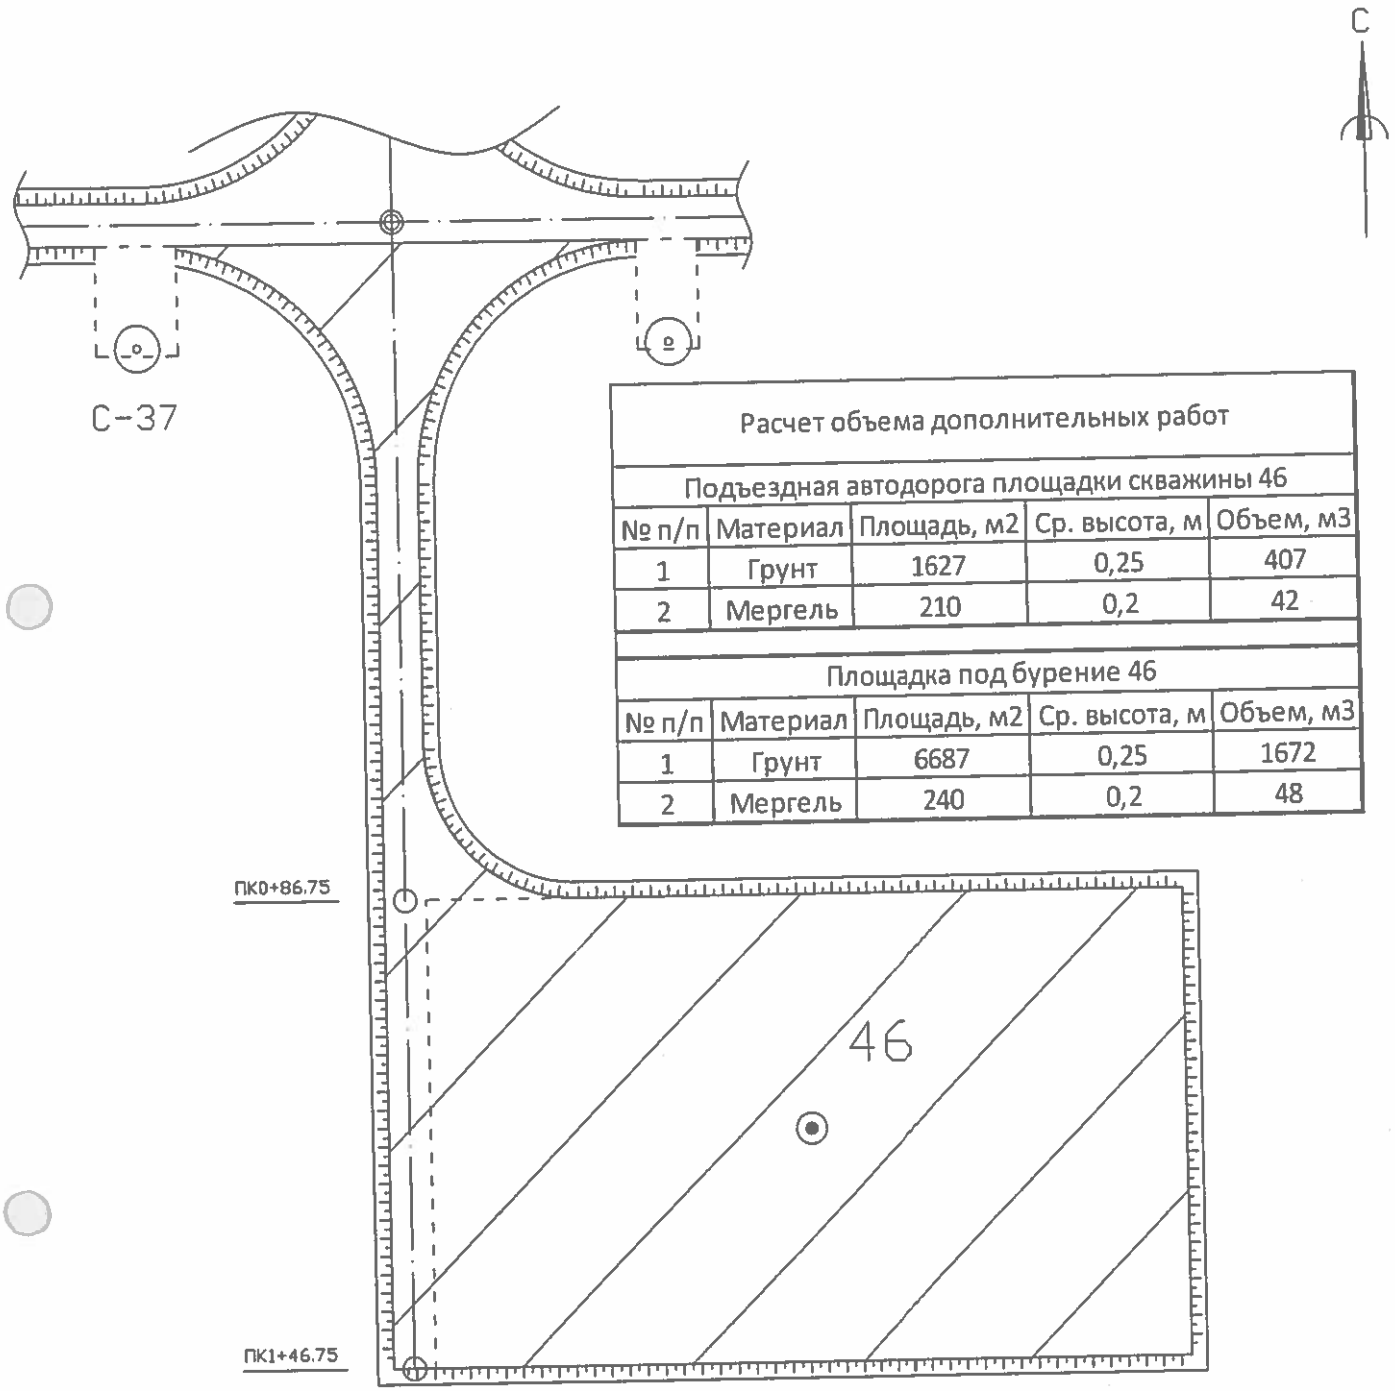

Расчет объема дополнительных работ				
Подъездная автодорога площадки скважины 46				
№ п/п	Материал	Площадь, м2	Ср. высота, м	Объем, м3
1	Грунт	1627	0,25	407
2	Мергель	210	0,2	42
Площадка под бурение 46				
№ п/п	Материал	Площадь, м2	Ср. высота, м	Объем, м3
1	Грунт	6687	0,25	1672
2	Мергель	240	0,2	48

					SC13/280/00/S-10/3-03-ГП
Изм.	Лист	N докум.	Подп.	Дата	ФАЗА X. Ступень 3. Обустройство месторождения Северные Бузачи при промышленной разработке. Дороги и площадки. Манифольдные станции. Выкидные и внутрипромысловые трубопроводы. Электрообеспечение.
Разработал					Исполнительная схема площадки скважины 46 — Стадия / Лист / Листов
Геодезист	Калинин И.				
Ст. прораб	Аширбаев А.				Расчет объема дополнительных работ — ТОО "МГК"

Форма 2

Заказчик: ФК "Бузачи Оперейтинг Лтд"

Подрядчик: ТОО "Мунайгазкурылыс"

Договор: № SC12/678/00/S

Наименование объекта строительства:"Фаза X. Ступень IV. Обустройство месторождения Северные Бузачи при промышленной разработке 46 скважин. Дороги и площадки.Манифольдные станции MC-GS7/3, MC-GS6/3. Выкидные и внутрипромысловые трубопроводы. Электрообеспечение"

Акт № 10

выполненных объемов работ за сентябрь 2013 г.

Площадка скважины №10500-2Н

№ п/п	Наименование видов работ	Ед.изм.	Кол-во	Цена за ед.	Сумма
1	2	3	4	5	6
1	Доставка, уплотнение карьерного грунта, ПГС и мергеля, для устройства одностороннего примыкания с радиусом поворота 30 метров в обычных условиях.	1 примыкание	1	390 912	390 912,00
2	Доставка, уплотнение дороги из карьерного грунта, ПГС и мергеля, шириной 5,5 метров в обычных условиях (геогрид и геотекстиль не включены)	м	59,52	9 108	542 108,16
3	Доставка, уплотнение площадки скважины типа 2W-B из карьерного грунта, ПГС и мергеля, (100мх60м) в обычных условиях (включая укладку геогрида и геотекстиля)	1 площадка	1	8 346 875	8 346 875,00
4	Стоимость 1м3 уплотненного карьерного грунта доставленного на подъездную дорогу месторождения Северные Бузачи (допонительные работы)	м3	172,00	1920	330 240,00
5	Стоимость 1м3 уплотненного карьерного грунта доставленного на площадку №10500-2Н месторождения Северные Бузачи (допонительные работы)	м3	1 672,00	1920	3 210 240,00
6	Стоимость 1м3 уплотненного мергеля доставленного на подъездную дорогу месторождения Северные Бузачи (дополнительные работы)	м3	8,00	2580	20 640,00
7	Стоимость 1м3 уплотненного мергеля доставленного на площадку №10500-2Н месторождения Северные Бузачи (дополнительные работы)	м3	47,00	2580	121 260,00
	Итого:				**12 962 275,16**
	НДС 12%				1 555 473,02
	Всего стоимость выполненных работ с НДС				**14 517 748,18**

Подписи уполномоченных представителей сторон:

Представитель Заказчика

Генеральный директор

Тянь Кэцзянь

Директор Департамента капитального строительства

Лысенко С.

Начальник отдела гражданского строительства

Мартынов И.

Начальник отдела строительства и ремонта на месторождении

Кашликов П./Парядин С.

Представитель Подрядчика

Президент ТОО "Мунайгазкурылыс"

Акмалиев М.И.

Директор проекта "Мунайгазкурылыс"

Локтионов А.Ю.

м/р «Северные Бузачи» 12.09.2013г.

Акт

Мы, нижеподписавшиеся, директор проекта ТОО «Мунайгазкурылыс» Локтионов А., инженер технадзор ТОО «Актаустройэксперт» Джакупов Б., начальник отдела строительства и ремонта «Бузачи Оперейтинг Лтд.» на месторождении КашликовП.П., составили настоящий акт о том, что строящаяся площадка под бурение NB 10500-2Н, находится в районе скопления поверхностных вод, с очень слабым естественным основанием (сор), что не дает возможности при проектной высоте земляного полотна автодороги и площадки произвести качественное уплотнение. Для обеспечения качества работ и безопасного проезда буровых установок, принято решение о поднятии земляного полотна на 250мм на подъездной автодороге и площадке под бурение, средняя высота земляного полотна составит 800 мм. Расчеты выполненных работ будут подтверждаться геодезическими съемками и подписями геодезистов компаний.

Директор проекта ТОО «Мунайгазкурылыс» Локтионов А.Ю.

Инженер тех.надзор ТОО «Актаустройэксперт» Джакупов Б.

Начальник ОС и Р «Бузачи Оперейтинг Лтд.» Кашликов П.П.

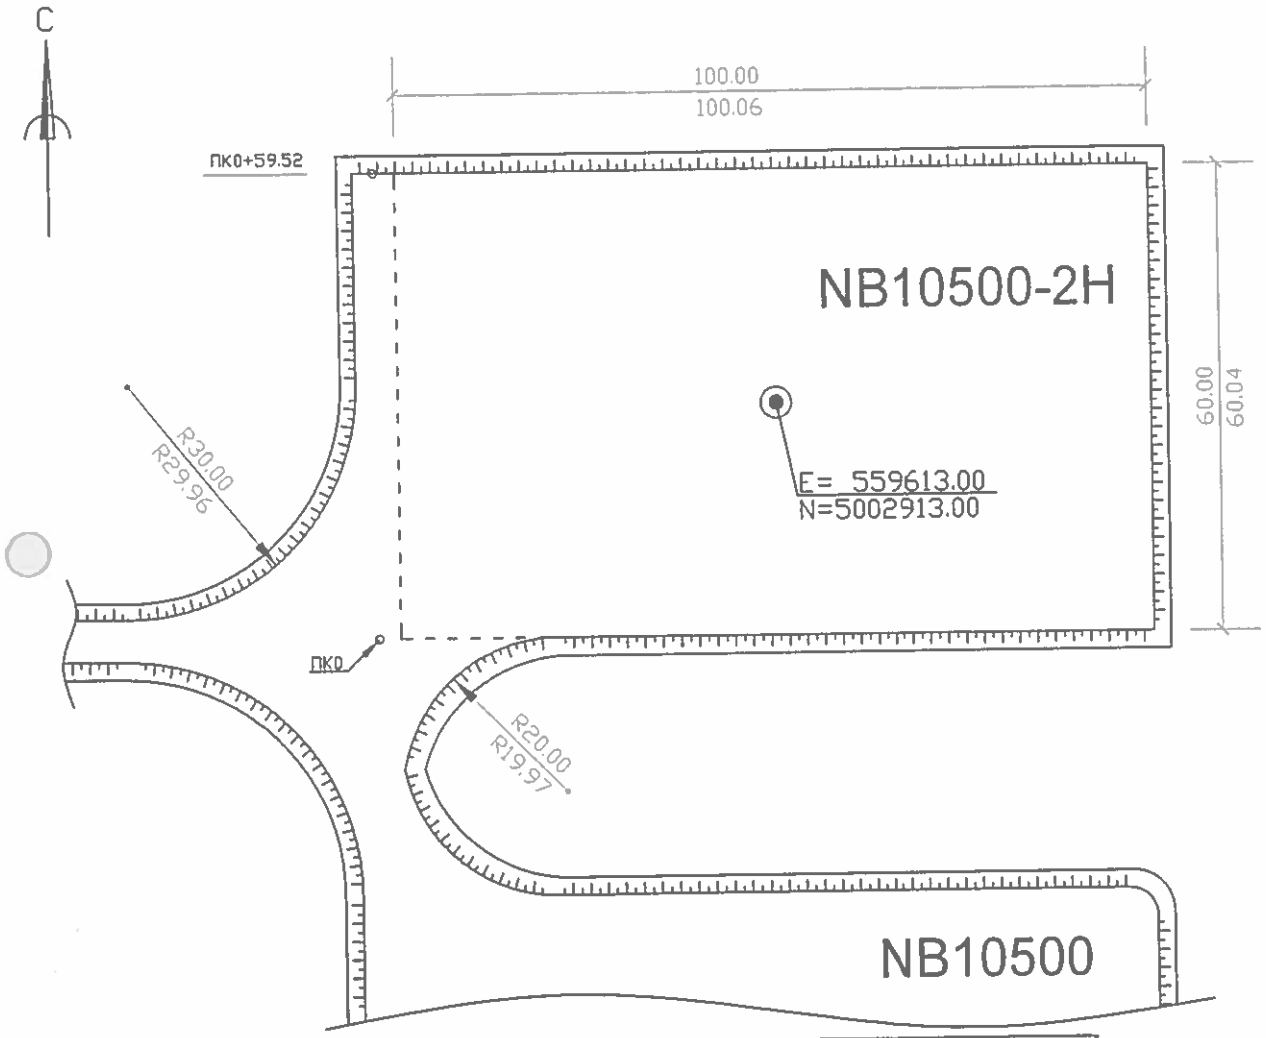

Расчет объема дополнительных работ				
Подъездная автодорога площадки скважины 10500-2Н				
№ п/п	Материал	Площадь, м2	Ср. высота, м	Объем, м3
1	Грунт	689	0,25	172
2	Мергель	40	0,2	8

Площадка под бурение 10500-2Н				
№ п/п	Материал	Площадь, м2	Ср. высота, м	Объем, м3
1	Грунт	6687	0,25	1672
2	Мергель	235	0,2	47

					SC13/280/00/S-10/4-02-АД
Изм.	Лист	N докум.	Подп.	Дата	ФАЗА X. Ступень 4. Обустройство месторождения Северные Бузачи при промышленной разработке. Дороги и площадки. Манифольдные станции. Выкидные и внутрипромысловые трубопроводы. Электрообеспечение.
Разработал					Исполнительная схема площадки скважины NB10500-2H
Геодезист	Калинин И.				Стадия / Лист / Листов
Ст. прораб	Аширбаев А.				
					Расчет объема доп. работ
					ТОО "МГК"

Форма 2

Заказчик: ФК "Бузачи Оперейтинг Лтд"
Подрядчик: ТОО "Мунайгазкурылыс"
Договор: № SC12/678/00/S

Наименование объекта строительства:"Фаза X. Ступень IV. Обустройство месторождения Северные Бузачи при промышленной разработке 46 скважин. Дороги и площадки.Манифольдные станции MC-GS7/3, MC-GS6/3. Выкидные и внутрипромысловые трубопроводы. Электрообеспечение"

Акт № 11

выполненных объемов работ за сентябрь 2013 г.

Площадка скважины №752-3

№ п/п	Наименование видов работ	Ед.изм.	Кол-во	Цена за ед.	Сумма
1	2	3	4	5	6
1	Доставка, уплотнение карьерного грунта, ПГС и мергеля, для устройства двухсторонего примыкания с радиусом поворота 30 метров в обычных условиях.	1 примыкание	1	781 823	781 823,00
2	Доставка, уплотнение дороги из карьерного грунта, ПГС и мергеля, шириной 5,5 метров в обычных условиях (геогрид и геотекстиль не включены)	м	74,50	9 108	678 546,00
3	Доставка, уплотнение площадки скважины типа 2W-B из карьерного грунта, ПГС и мергеля, (100мх60м) в обычных условиях (включая укладку геогрида и геотекстиля)	1 площадка	1	8 346 875	8 346 875,00
	Итого:				**9 807 244,00**
	НДС 12%				1 176 869,28
	Всего стоимость выполненных работ с НДС				**10 984 113,28**

Подписи уполномоченных представителей сторон:

Представитель Заказчика
Генеральный директор
Сянь Кэцзянь
Директор Департамента капитального строительства
Лысенко С.
Начальник отдела гражданского строительства
Мартынов И.
Начальник отдела строительства и ремонта на месторождении
Кашликов П./Парядин С.

Представитель Подрядчика
Президент ТОО "Мунайгазкурылыс"
Акмалиев М.И.
Директор проекта "Мунайгазкурылыс"
Локтионов А.Ю.

Форма 2

Заказчик: ФК "Бузачи Оперейтинг Лтд"
Подрядчик: ТОО "Мунайгазкурылыс"
Договор: № SC12/678/00/S

Наименование объекта строительства:"Фаза X. Ступень IV. Обустройство месторождения Северные Бузачи при промышленной разработке 46 скважин. Дороги и площадки.Манифольдные станции MC-GS7/3, MC-GS6/3. Выкидные и внутрипромысловые трубопроводы. Электрообеспечение"

Акт № 12

выполненных объемов работ за сентябрь 2013 г.

Площадка скважины №713-3

№ п/п	Наименование видов работ	Ед.изм.	Кол-во	Цена за ед.	Сумма
1	2	3	4	5	6
1	Доставка, уплотнение площадки скважины типа 2W-A из карьерного грунта, ПГС и мергеля, (100мх60м) в обычных условиях (включая укладку геогрида и геотекстиля)	1 площадка	1	8 456 112	8 456 112,00
	Итого:				**8 456 112,00**
	НДС 12%				1 014 733,44
	Всего стоимость выполненных работ с НДС				**9 470 845,44**

Подписи уполномоченных представителей сторон:

Представитель Заказчика
Генеральный директор
Тянь Кэцзянь
Директор Департамента капитального строительства
Лысенко С.
Начальник отдела гражданского строительства
Мартынов И.
Начальник отдела строительства и ремонта на месторождении
Кашликов П./Парядин С.

Представитель Подрядчика
Президент ТОО "Мунайгазкурылыс"
Акмалиев М.И.
Директор проекта "Мунайгазкурылыс"
Локтионов А.Ю.

Форма 2

Заказчик: ФК "Бузачи Оперейтинг Лтд"
Подрядчик: ТОО "Мунайгазкурылыс"
Договор: № SC12/678/00/S

Наименование объекта строительства:"Фаза X. Ступень V. Обустройство месторождения Северные Бузачи при промышленной разработке 50 скважин. Дороги и площадки.Манифольдные станции МС-31/2, МС-NB23/2. Выкидные и внутрипромысловые трубопроводы. Электрообеспечение"

Акт № 13

выполненных объемов работ за сентябрь 2013 г.

Площадка скважины №250

№ п/п	Наименование видов работ	Ед.изм.	Кол-во	Цена за ед.	Сумма
1	2	3	4	5	6
1	Доставка, уплотнение карьерного грунта, ПГС и мергеля, для устройства двухсторонего примыкания с радиусом поворота 30 метров в обычных условиях.	1 примыкание	1	781 823	781 823,00
2	Доставка, уплотнение дороги из карьерного грунта, ПГС и мергеля, шириной 5,5 метров в обычных условиях (геогрид и геотекстиль не включены)	м	295,00	9 108	2 686 860,00
3	Доставка, уплотнение площадки скважины типа 2W-B из карьерного грунта, ПГС и мергеля, (100мх60м) в обычных условиях (включая укладку геогрида и геотекстиля)	1 площадка	1	8 346 875	8 346 875,00
4	Доставка, уплотнение карьерного грунта, ПГС и мергеля на площадке опоры линии электропередачи типа Т-10А (22мх14м) в обычных условиях (геогрид и геотекстиль не включены).	1 площадка	1	434 723	434 723,00
5	Доставка, уплотнение карьерного грунта, ПГС и мергеля на площадке опоры линии электропередачи типа Т-7А (11мх14м) в обычных условиях (геогрид и геотекстиль не включены).	1 площадка	2	238 720	477 440,00
6	Доставка, уплотнение карьерного грунта, ПГС и мергеля на площадке опоры линии электропередачи типа Т-3А (8мх14м) в обычных условиях (геогрид и геотекстиль не включены).	1 площадка	2	185 483	370 966,00
	Итого:				**13 098 687,00**
	НДС 12%				1 571 842,44
	Всего стоимость выполненных работ с НДС				**14 670 529,44**

Подписи уполномоченных представителей сторон:

Представитель Заказчика
Генеральный директор
Тянь Кэцзянь

Директор Департамента капитального строительства
Лысенко С.

Начальник отдела гражданского строительства
Мартынов И.

Начальник отдела строительства и ремонта на месторождении
Кашликов П./Парядин С.

Представитель Подрядчика
Президент ТОО "Мунайгазкурылыс"
Аккмадиев М.И.

Директор проекта "Мунайгазкурылыс"
Локтионов А.Ю.

Форма 2

Заказчик: ФК "Бузачи Оперейтинг Лтд"
Подрядчик: ТОО "Мунайгазкурылыс"
Договор: № SC12/678/00/S

Наименование объекта строительства:"Фаза X. Ступень V. Обустройство месторождения Северные Бузачи при промышленной разработке 50 скважин. Дороги и площадки.Манифольдные станции МС-31/2, МС-NB23/2. Выкидные и внутрипромысловые трубопроводы. Электрообеспечение"

Акт № 14

выполненных объемов работ за сентябрь 2013 г.

Площадка скважины №224

№ п/п	Наименование видов работ	Ед.изм.	Кол-во	Цена за ед.	Сумма
1	2	3	4	5	6
1	Доставка, уплотнение карьерного грунта, ПГС и мергеля, для устройства односторонего примыкания с радиусом поворота 20 метров в обычных условиях.	1 примыкание	1	159 037	159 037,00
2	Доставка, уплотнение дороги из карьерного грунта, ПГС и мергеля, шириной 5,5 метров в обычных условиях (геогрид и геотекстиль не включены)	м	471,50	9 108	4 294 422,00
3	Доставка, уплотнение площадки скважины типа 2W-B из карьерного грунта, ПГС и мергеля, (100мх60м) в обычных условиях (включая укладку геогрида и геотекстиля)	1 площадка	1	8 346 875	8 346 875,00
4	Доставка, уплотнение карьерного грунта, ПГС и мергеля на площадке опоры линии электропередачи типа Т-10А (22мх14м) в обычных условиях (геогрид и геотекстиль не включены).	1 площадка	1	434 723	434 723,00
5	Доставка, уплотнение карьерного грунта, ПГС и мергеля на площадке опоры линии электропередачи типа Т-7А (11мх14м) в обычных условиях (геогрид и геотекстиль не включены).	1 площадка	1	238 720	238 720,00
6	Доставка, уплотнение карьерного грунта, ПГС и мергеля на площадке опоры линии электропередачи типа Т-3А (8мх14м) в обычных условиях (геогрид и геотекстиль не включены).	1 площадка	5	185 483	927 415,00
	Итого:				**14 401 192,00**
	НДС 12%				1 728 143,04
	Всего стоимость выполненных работ с НДС				**16 129 335,04**

Подписи уполномоченных представителей сторон:

Представитель Заказчика
Генеральный директор
Тянь Кэцзянь

Директор Департамента капитального строительства
Лысенко С.

Начальник отдела гражданского строительства
Мартынов И.

Начальник отдела строительства и ремонта на месторождении
Кашликов П./Парядин С.

Представитель Подрядчика
Президент ТОО "Мунайгазкурылыс"
Акмалиев М.И.

Директор проекта "Мунайгазкурылыс"
Локтионов А.Ю.

Форма 2

Заказчик: ФК "Бузачи Оперейтинг Лтд"
Подрядчик: ТОО "Мунайгазкурылыс"
Договор: № SC12/678/00/S

Наименование объекта строительства:"Фаза X. Ступень V. Обустройство месторождения Северные Бузачи при промышленной разработке 50 скважин. Дороги и площадки.Манифольдные станции МС-31/2, МС-NB23/2. Выкидные и внутрипромысловые трубопроводы. Электрообеспечение"

Акт № 15

выполненных объемов работ за сентябрь 2013 г.

Площадка скважины №3004

№ п/п	Наименование видов работ	Ед.изм.	Кол-во	Цена за ед.	Сумма
1	2	3	4	5	6
1	Доставка, уплотнение карьерного грунта, ПГС и мергеля, для устройства двухсторонего примыкания с радиусом поворота 30 метров в обычных условиях.	1 примыкание	1	781 823	781 823,00
2	Доставка, уплотнение дороги из карьерного грунта, ПГС и мергеля, шириной 5,5 метров в обычных условиях (геогрид и геотекстиль не включены)	м	205,49	9 108	1 871 602,92
3	Доставка, уплотнение площадки скважины типа 2W-B из карьерного грунта, ПГС и мергеля, (100мх60м) в обычных условиях (включая укладку геогрида и геотекстиля)	1 площадка	1	8 346 875	8 346 875,00
	Итого:				**11 000 300,92**
	НДС 12%				1 320 036,11
	Всего стоимость выполненных работ с НДС				**12 320 337,03**

Подписи уполномоченных представителей сторон:

Представитель Заказчика
Генеральный директор
Гянь Кэцзянь
Директор Департамента капитального строительства
Лысенко С.
Начальник отдела гражданского строительства
Мартынов И.
Начальник отдела строительства и ремонта на месторождении
Кашликов П./Парядин С.

Представитель Подрядчика
Президент ТОО "Мунайгазкурылыс"
Акмалиев М.И.
Директор проекта "Мунайгазкурылыс"
Локтионов А.Ю.

Форма 2

Заказчик: ФК "Бузачи Оперейтинг Лтд"
Подрядчик: ТОО "Мунайгазкурылыс"
Договор: № SC12/678/00/S

Наименование объекта строительства:"Фаза X. Ступень III. Обустройство месторождения Северные Бузачи при промышленной разработке. Водозаборные скважины. Дороги и площадки. Внутрипромысловые трубопроводы. Электрообеспечение».

Акт № 16

выполненных объемов работ за сентябрь 2013 г.

Площадка скважины №13 (дополнительные работы)

№ п/п	Наименование видов работ	Ед.изм.	Кол-во	Цена за ед.	Сумма
1	2	3	4	5	6
1	Стоимость 1м3 уплотненного карьерного грунта доставленного на площадку скважины **№13** месторождения Северные Бузачи	м3	2 127,00	1920	4 083 840,00
2	Стоимость 1м3 уплотненного карьерного грунта доставленного на подъездную дорогу месторождения Северные Бузачи	м3	762,00	1920	1 463 040,00
3	Стоимость 1м3 уплотненного мергеля доставленного на площадку скважины **№13** месторождения Северные Бузачи	м3	102,00	2580	263 160,00
4	Стоимость 1м3 уплотненного мергеля доставленного на подъездную дорогу месторождения Северные Бузачи	м3	158,00	2580	407 640,00
5	Стоимость 1м3 уплотненного ПГС доставленного на площадку скважины **№13** месторождения Северные Бузачи	м3	920,00	2100	1 932 000,00
6	Стоимость 1м3 уплотненного ПГС доставленного на подъездную дорогу месторождения Северные Бузачи	м3	246,00	2100	516 600,00
	Итого:				**8 666 280,00**
	НДС 12%				1 039 953,60
	Всего стоимость выполненных работ с НДС				**9 706 233,60**

Подписи уполномоченных представителей сторон:

Представитель Заказчика
Генеральный директор
Тянь Кэцзянь
Директор Департамента капитального строительства
Лысенко С.
Начальник отдела гражданского строительства
Мартынов И.
Начальник отдела строительства и ремонта на месторождении
Кашликов П./Парядин С.

Представитель Подрядчика
Президент ТОО "Мунайгазкурылыс"
Аймалиев М.И.
Директор проекта "Мунайгазкурылыс"
Локтионов А.Ю.

м/р «Северные Бузачи» 24.09.2013г.

Акт

Мы, нижеподписавшиеся, директор проекта ТОО «Мунайгазкурылыс» Локтионов А., инженер технадзор ТОО «Актаустройэксперт» Джакупов Б., начальник отдела строительства и ремонта «Бузачи Оперейтинг Лтд.» на месторождении Порядин С, составили настоящий акт о том, что построенная площадка под бурение № 13, находится в районе скопления поверхностных вод (толщина водяного покрова 600мм), что создает опасность полного подтопления данной площадки. Для обеспечения безопасного производства буровых работ на данной площадке, принято решение о поднятии земляного полотна площадки на 350 мм и слоя из песчано-гравийной смеси толщиной 150мм. Расчеты выполненных работ будут подтверждаться геодезическими съемками и подписями геодезистов компаний.

Директор проекта ТОО «Мунайгазкурылыс» Локтионов А.Ю.

Инженер тех.надзор ТОО «Актаустройэксперт» Джакупов Б.

Начальник ОС и Р «Бузачи Оперейтинг Лтд.» Порядин С

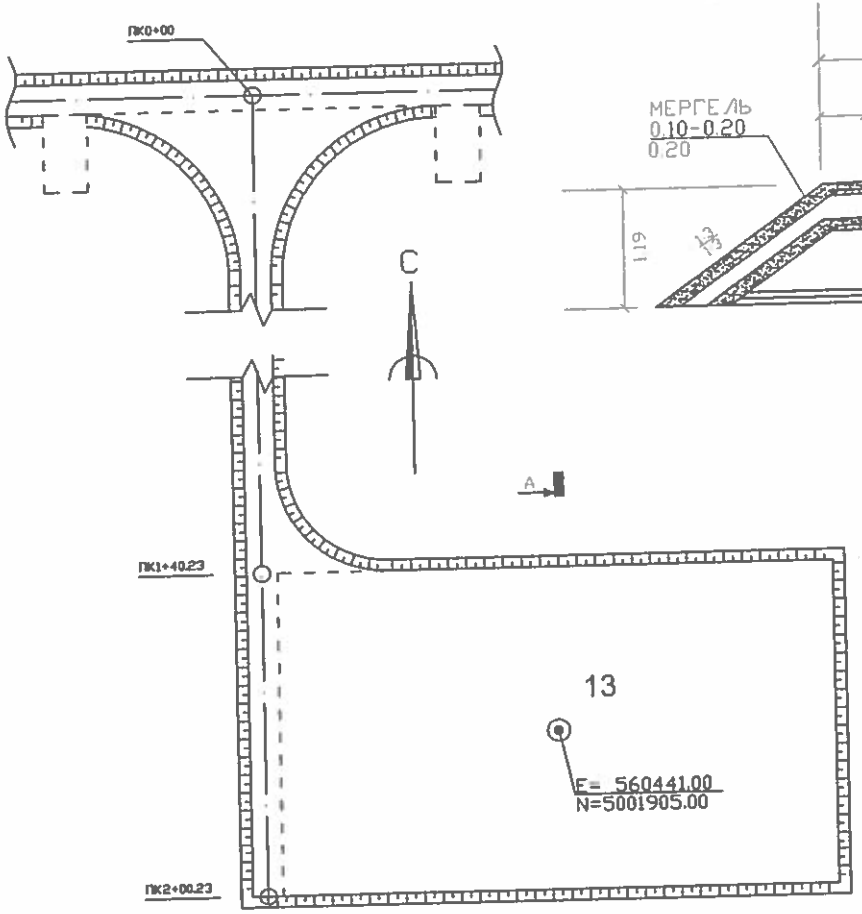

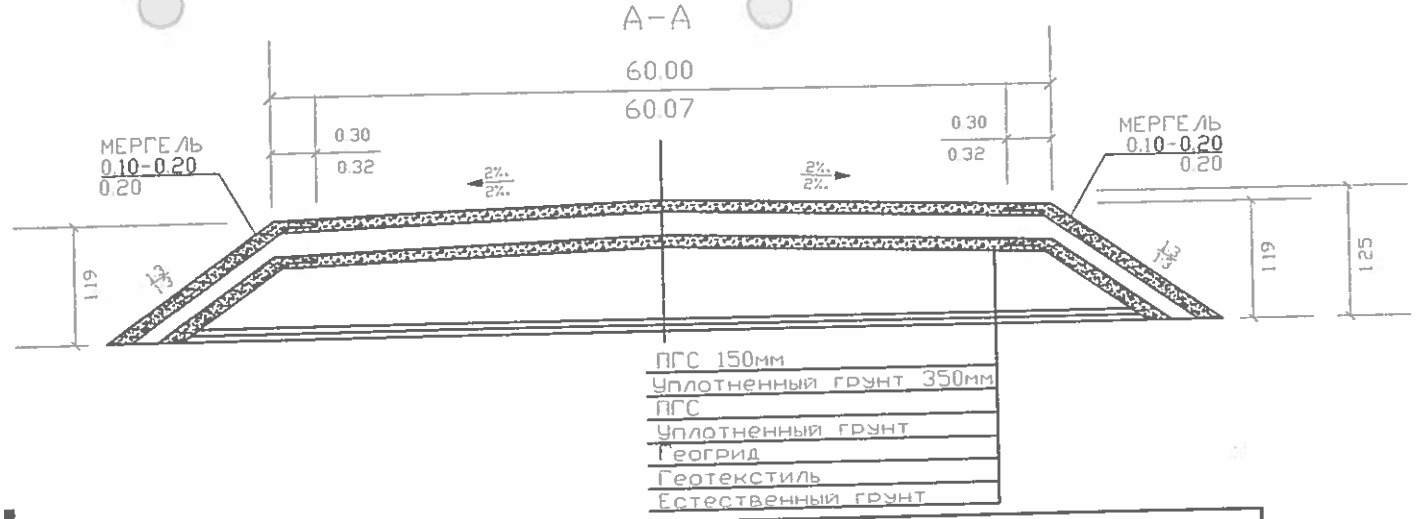

Расчет объема дополнительных работ

Подъездная автодорога площадки скважины 13

№ п/п	Материал	Площадь, м2	Ср. высота, м	Объем, м3
1	Грунт	2177	0,35	762
2	ПГС	1640	0,15	246
3	Мергель	790	0,2	158

Площадка под бурение 13

№ п/п	Материал	Площадь, м2	Ср. высота, м	Объем, м3
1	Грунт	6862	0,31	2127
2	ПГС	6130	0,15	920
3	Мергель	510	0,2	102

Изм.	Лист	N докум.	Подп.	Дата
Разработал				
Геодезист	Калинин И.			
Ст. прораб	Аширбаев А.			

SC13/280/00/S-10/3-03-ГП

ФАЗА X. Ступень 3. Обустройство месторождения Северные Бузачи при промышленной разработке. Дороги и площадки. Манифольдные станции. Выкидные и внутрипромысловые трубопроводы. Электрообеспечение.

Исполнительная схема площадки скважины 13

Стадия	Лист	Листов

Расчет объема доп. работ

ТОО "МГК"

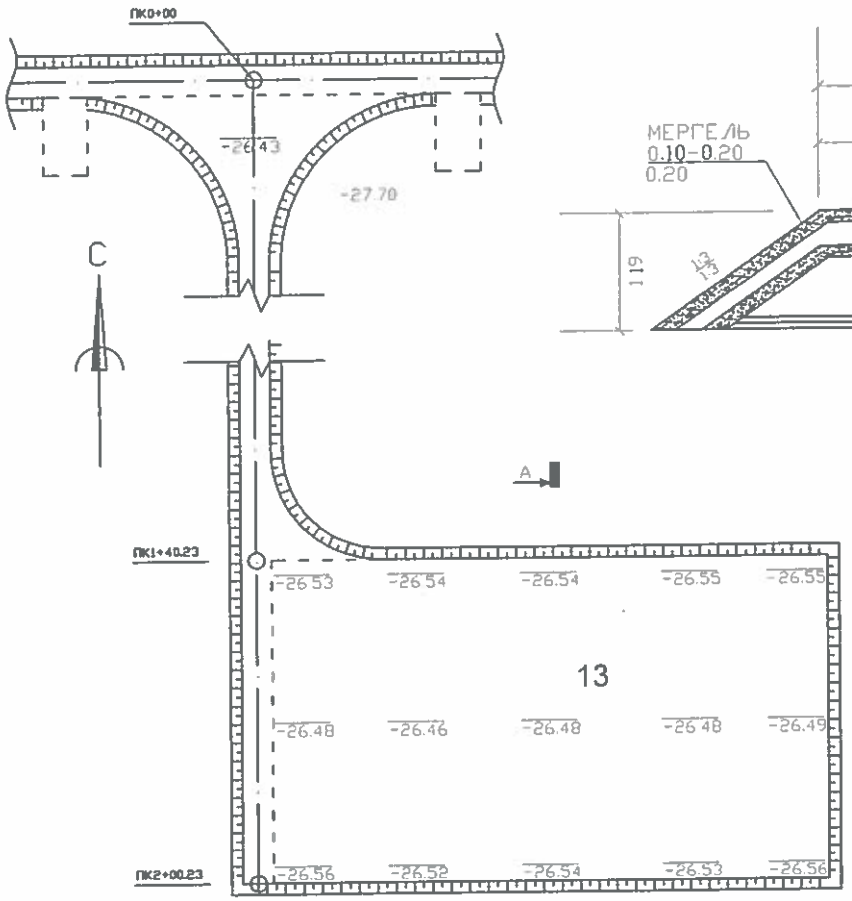

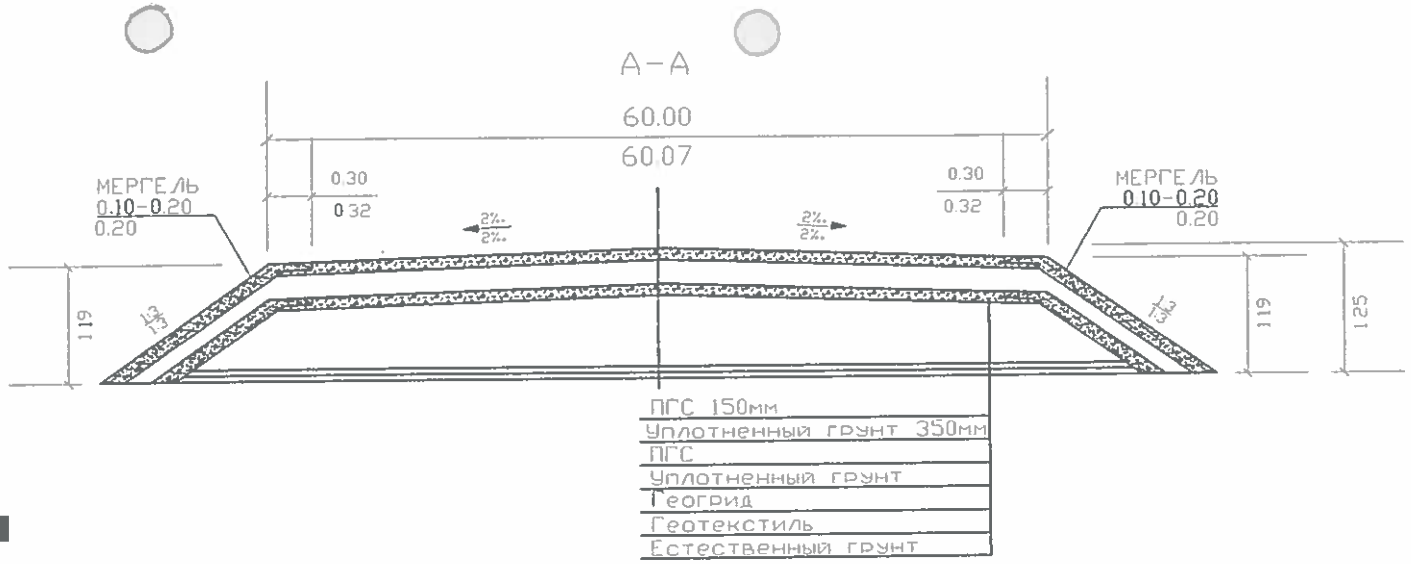

Примечание:

1. Ср. отметка сора принята -27.73
2. проект / факт

Изм.	Лист	N докум.	Подп.	Дата
Разработал				
Геодезист	Колинин И.			
Ст. прораб	Аширбаев А.			
Проверил	Бурмурзина Э.Е.			

SC13/280/00/S-10/3-03-ГП

ФАЗА X. Ступень 3. Обустройство месторождения Северные Бузачи при промышленной разработке. Дороги и площадки. Манифольдные станции. Выкидные и внутрипромысловые трубопроводы. Электрообеспечение.

Исполнительная схема площадки скважины 13

Стадия	Лист	Листов

Дополнительные работы

ТОО "МГК"

Форма 2

Заказчик: ФК "Бузачи Оперейтинг Лтд"
Подрядчик: ТОО "Мунайгазкурылыс"
Договор: № SC12/678/00/S

Наименование объекта строительства:"Фаза X. Ступень IV. Обустройство месторождения Северные Бузачи при промышленной разработке 46 скважин. Дороги и площадки.Манифольдные станции MC-GS7/3, MC-GS6/3. Выкидные и внутрипромысловые трубопроводы. Электрообеспечение"

Акт № 17

выполненных объемов работ за сентябрь 2013 г.

Расширение площадки ЛЭП у площадки скважины NB420

№ п/п	Наименование видов работ	Ед.изм.	Кол-во	Цена за ед.	Сумма
1	2	3	4	5	6
1	Стоимость 1м3 уплотненного карьерного грунта доставленного на площадку ЛЭП месторождения Северные Бузачи	м3	95,00	1920	182 400,00
2	Стоимость 1м3 уплотненного мергеля доставленного на площадку ЛЭП месторождения Северные Бузачи	м3	11,00	2580	28 380,00
3	Стоимость 1м3 уплотненного ПГС доставленного на площадку ЛЭП месторождения Северные Бузачи	м3	37,00	2100	77 700,00
	Итого:				**288 480,00**
	НДС 12%				34 617,60
	Всего стоимость выполненных работ с НДС				**323 097,60**

Подписи уполномоченных представителей сторон:

Представитель Заказчика
Генеральный директор
Тянь Кэцзянь
Директор Департамента капитального строительства
Лысенко С.
Начальник отдела гражданского строительства
Мартынов И.
Начальник отдела строительства и ремонта на месторождении
Кашликов П./Парядин С.

Представитель Подрядчика
Президент ТОО "Мунайгазкурылыс"
Асмалиев М.И.
Директор проекта "Мунайгазкурылыс"
Локтионов А.Ю.

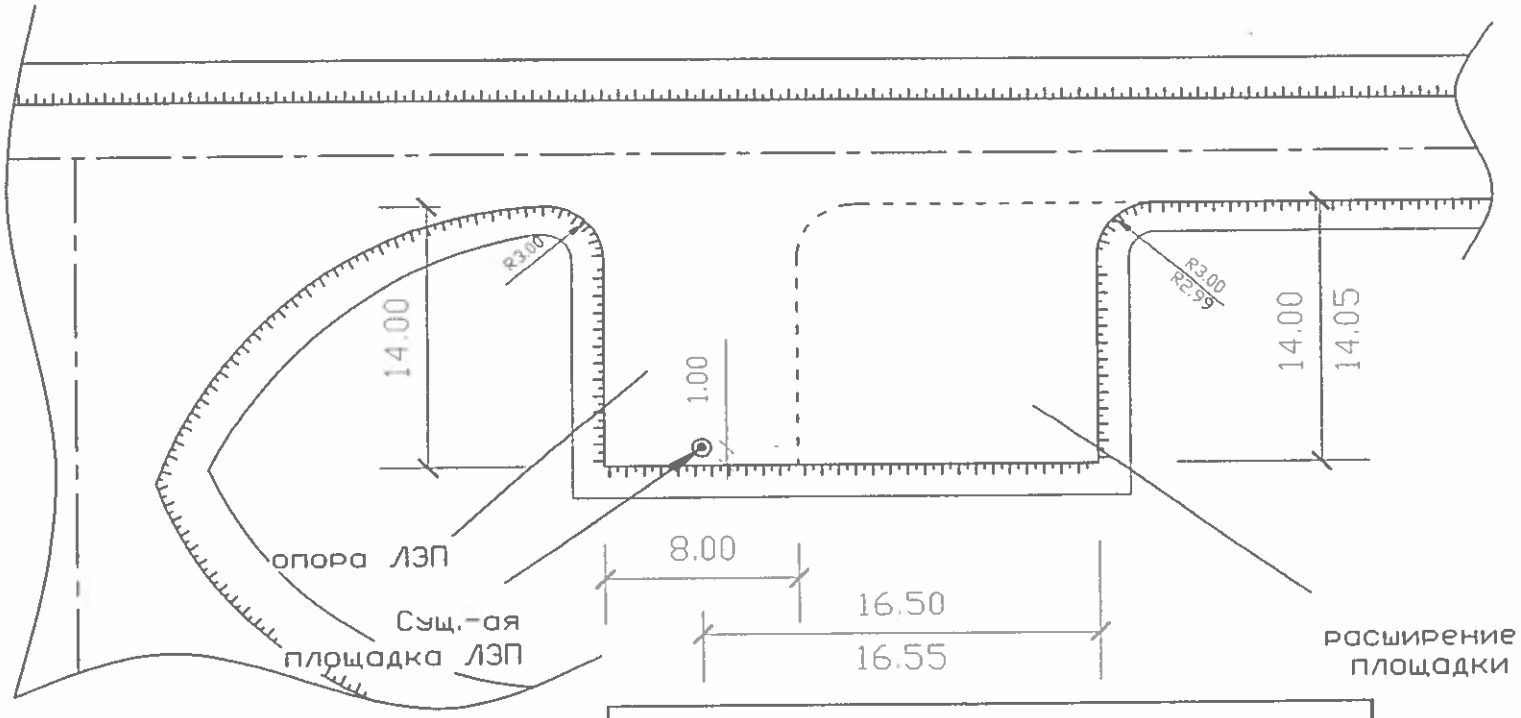

Расширение площадки ЛЭП у NB 420				
№ п/п	Материал	Площадь, м2	Ср. высота, м	Объем, м3
1	Материал		-	-
2	Грунт	211,5	0,45	95
3	ПГС	183	0,2	37
4	Мергель	55	0,2	11

Изм.	Лист	N докум.	Подп.	Дата
Разработал				
Геодезист		Калинин И.		
Ст. прораб		Аширбаев А.		

Исполнительная схема
Расширение площадки ЛЭП около NB 420

Стадия	Лист	Листов

Расчет объемов работ

ТОО "МГК"

Форма 2

Заказчик: ФК "Бузачи Оперейтинг Лтд"
Подрядчик: ТОО "Мунайгазкурылыс"
Договор: № SC12/678/00/S

Наименование объекта строительства:"Фаза X. Ступень IV. Обустройство месторождения Северные Бузачи при промышленной разработке 46 скважин. Дороги и площадки.Манифольдные станции MC-GS7/3, MC-GS6/3. Выкидные и внутрипромысловые трубопроводы. Электрообеспечение"

Акт № 18

выполненных объемов работ за сентябрь 2013 г.

Расширение площадки ЛЭП у площадки скважины NB5166

№ п/п	Наименование видов работ	Ед.изм.	Кол-во	Цена за ед.	Сумма
1	2	3	4	5	6
1	Стоимость 1м3 уплотненного карьерного грунта доставленного на площадку ЛЭП месторождения Северные Бузачи	м3	95,00	1920	182 400,00
2	Стоимость 1м3 уплотненного мергеля доставленного на площадку ЛЭП месторождения Северные Бузачи	м3	11,00	2580	28 380,00
3	Стоимость 1м3 уплотненного ПГС доставленного на площадку ЛЭП месторождения Северные Бузачи	м3	37,00	2100	77 700,00
	Итого:				**288 480,00**
	НДС 12%				34 617,60
	Всего стоимость выполненных работ с НДС				**323 097,60**

Подписи уполномоченных представителей сторон:

Представитель Заказчика
Генеральный директор
Тянь Кэцзянь
Директор Департамента капитального строительства
Лысенко С.
Начальник отдела гражданского строительства
Мартынов И.
Начальник отдела строительства и ремонта на месторождении
Кашликов П./Парядин С.

Представитель Подрядчика
Президент ТОО "Мунайгазкурылыс"
Акмадиев М.И.
Директор проекта "Мунайгазкурылыс"
Локтионов А.Ю.

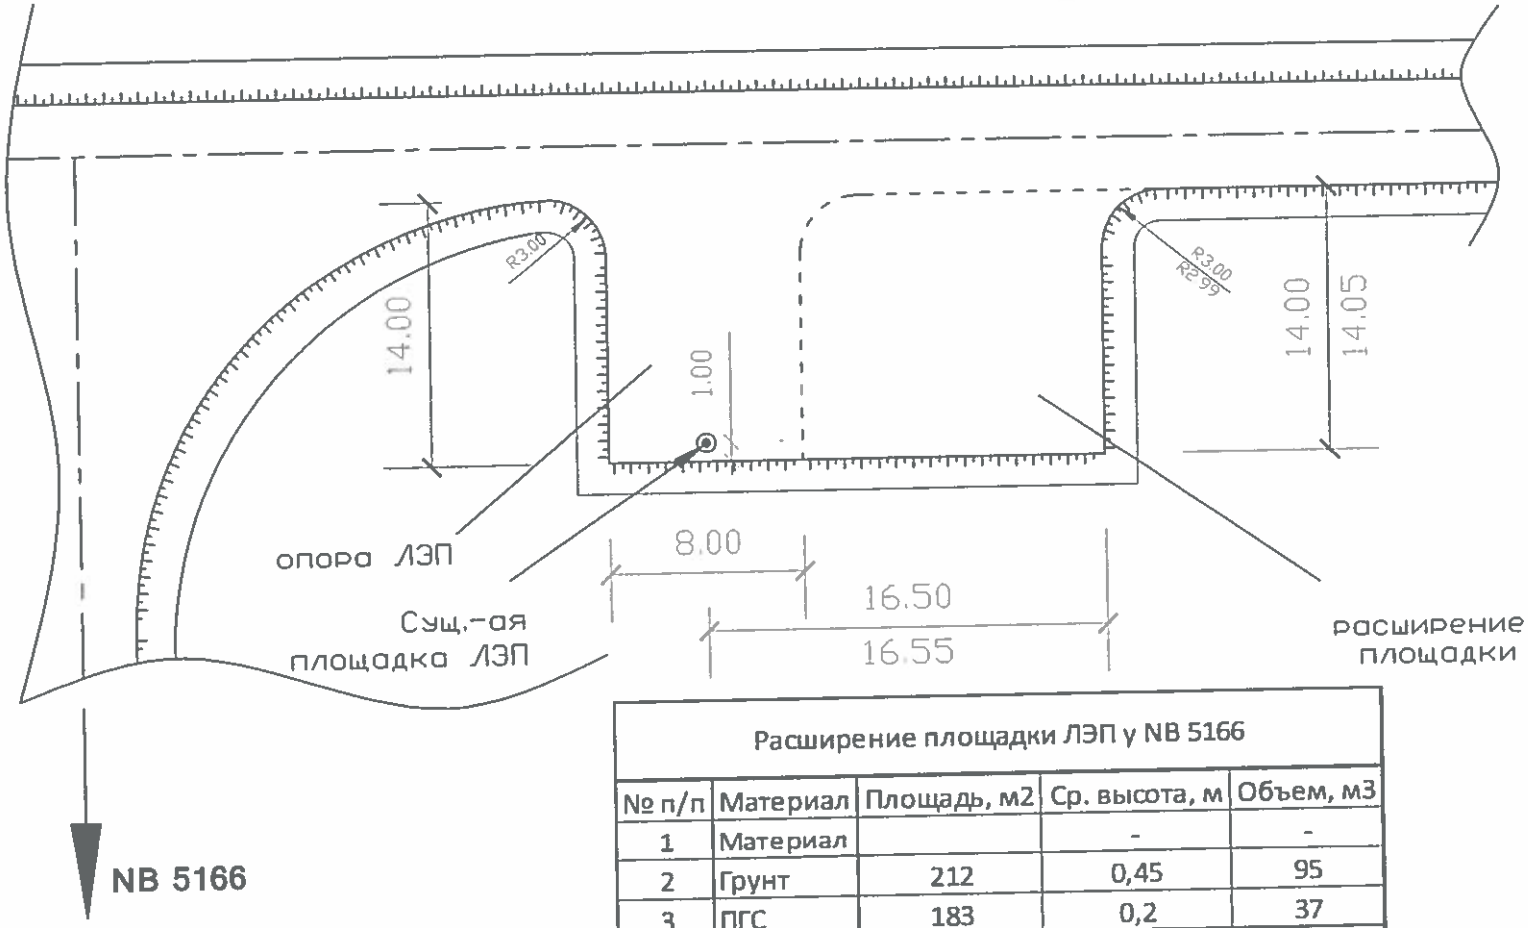

Расширение площадки ЛЭП у NB 5166				
№ п/п	Материал	Площадь, м2	Ср. высота, м	Объем, м3
1	Материал		-	-
2	Грунт	212	0,45	95
3	ПГС	183	0,2	37
4	Мергель	55	0,2	11

Изм.	Лист	N докум.	Подп.	Дата
Разработал				
Геодезист	Калинин И.			
Ст. прораб	Аширбаев А.			

Исполнительная схема
Расширение площадки ЛЭП около NB5166

Стадия	Лист	Листов

Расчет объемов работ

ТОО "МГК"