Приложение 2
к приказу Министра
индустрии и инфраструктурного
развития Республики Казахстан
от 9 августа 2019 года № 632

Приложение 3
к приказу Министра
по инвестициям и развитию
Республики Казахстан
от 24 апреля 2017 года № 23

Декларация о соответствии

"27" 09 2021 года

Подрядчик (генеральный подрядчик) **ТОО «Golden City DS» г.Талдыкорган ул. Чкалова 1в**
наименование организации, юридический адрес
в лице **Директор – Куанбаев Талант Солтанбекович**

по объекту **«Строительства сетей газоснабжения по ул.Киевская в г.Костанай»**

заказчиком которого является **ГУ «Отдел жилищно-коммунального хозяйства, пассажирского транспорта и автомобильных дорог акимата города Костаная» Мусин Наурзбай Жасланович**
наименование организации, фамилия, имя, отчество (при наличии) руководителя

удостоверяет, что:

1. Строительно–монтажные работы на объекте выполнены в соответствии с утвержденным проектом (проектно–сметной документацией), государственными нормативами в сфере архитектурной, градостроительной и строительной деятельности;

2) субподрядные организации **ТОО «АРТМЕТАЛЛ» ГСЛ №21007467 от15.02.2021 г.**
наименование организации, № лицензии и дата получения

в лице **Директор – Бектаев З.С.**
фамилия, имя, отчество (при наличии) руководителя

3. Проект (проектно-сметная документация) **ТОО «Межрайгаз+» , 08-06-2019-ГП**
наименование проектной организации, номер проекта

утвержден(а) **ГУ «Отдел жилищно-коммунального хозяйства пассажирского транспорта и автомобильных дорог акимата Костанайского района» , № 326 от 31.12.2020г**
наименование организации утвердившей (переутвердившей) проект и дата утверждения

4. Объект (комплекс) имеет следующие основные технико-экономические показатели (мощность, производительность, производственная площадь, протяженность, вместимость, объем, пропускная способность, провозная способность, число рабочих мест и тому подобное, заполняется по всем объектам (кроме жилых домов) в единицах измерения соответственно целевой продукции или основным видам услуг):

Мощность, производительность и так далее	Единица измерения	По проекту		Фактически	
		общая (с учетом ранее принятых)	в том числе пускового комплекса или очереди	общая (с учетом ранее принятых)	в том числе пускового комплекса или очереди
Трубы стальные Ø57*3,5	м	618,966		618,966	
Трубы стальные Ø89*4,0	м	81,826		81,826	
Трубы стальные Ø108*4,0	м	219,876		219,876	
Труба ПЭ Ø63*5,8	м	359,56		359,56	
Труба ПЭ Ø125*11,4	м	333,805		333,805	
Труба ПЭ Ø160*14,6	м	126,25		126,25	

5. Технологические и архитектурно-строительные решения по объекту характеризуется следующими данными: Предусмотрен подводящий газопровод среднего давления, прокладка среднего давления надземным способом из стальных труб, арочные опоры выполнены из стальной трубы, защита от коррозии по проекту предусмотрено лакокрасочным покрытием в 2 слоя, Предусмотрено по проекту установка УГРШ, Подземный газопровод предусмотрен по проекту из полиэтиленовых труб, на опуске и выходе газопровода из земли предусмотрены стальным футляром, а также переходы через авто-дорогу предусмотрены методом прокола, газопровод прокладывается в защитном футляре из полиэтиленовой трубы, сварка полиэтиленового газопровода осуществляется муфтами с закладными нагревателями, а также укладывается сигнальная лента желтого цвета с несмываемой надписью.

7. Мероприятия по охране труда, обеспечению взрывобезопасности, пожаробезопасности, охране окружающей природной среды и антисейсмические мероприятия, предусмотренные проектом выполнены;

8. Строительно-монтажные работы осуществлены в сроки:
начало работ **июнь 2021г.** ;
месяц, год
окончание работ **сентябрь 2021год** ;
месяц, год

по норме или по проекту организации строительства, месяц: **2,5 месяца** ;

фактически, месяц: **3,5 месяца** ;

9. Примененные строительные материалы, конструкции, оборудование и изделия соответствуют требованиям проекта и государственных нормативов;
9-1. Доля местного содержания предусмотрена в проектно-сметной документации 90 % и фактически применено 85 % (на объектах финансируемых за счет государственных инвестиций и средств квазигосударственного сектора);

10. Исполнительная геодезическая съемка фактического положения подземных инженерных сетей и/или зданий (сооружений) выполнена (обязательное приложение к декларации о соответствии);

11. Наружные инженерные коммуникации (холодное и горячее водоснабжение, канализация, теплоснабжение, газоснабжение, электроснабжение и связь) обеспечивают нормальную эксплуатацию объекта, что подтверждается поставщиками услуг по инженерному и коммунальному обеспечению.

Поставщики услуг по инженерному и коммунальному обеспечению:

1. КПФ АО «КазТрансГазАймак» _____
2. _____
3. _____
4. _____
5. _____

12. Шумоизоляция здания соответствует проекту и подтверждается экспертным заключением выдаваемым государственной организацией осуществляющей санитарно-эпидемиологическую экспертизу по результатам лабораторных замеров проведенных аккредитованными испытательными лабораториями (центрами) (экспертное заключение прилагается);

13. Обеспечен доступ для маломобильных групп населения, что подтверждается органами социальной защиты населения _____

наименование организации, фамилия, имя, отчество (при наличии),подпись руководителя.
Место печати (при наличии)

Подрядчик (генеральный подрядчик) **ТОО «Golden City DS»**
считает объект: **«Строительства сетей газоснабжения по ул.Киевская в г.Костанай»**

готовым к приемке в эксплуатацию,

наименование объекта (комплекса)

гарантирует качество выполненных строительно-монтажных и специальных работ, и принимает на себя обязательство устранять дефекты, возникшие по его вине при строительстве объекта согласно гарантийного срока в соответствии с законодательством Республики Казахстан.

Подрядчик (генеральный подрядчик)
ТОО «Golden City DS» директор **Куанбаев Талант Солтанбекович**
фамилия, имя, отчество (при наличии) руководителя,

27.09.2021
подпись руководителя

Место печати (при наличии)

ИСПОЛНИТЕЛЬНАЯ СХЕМА М 1:500

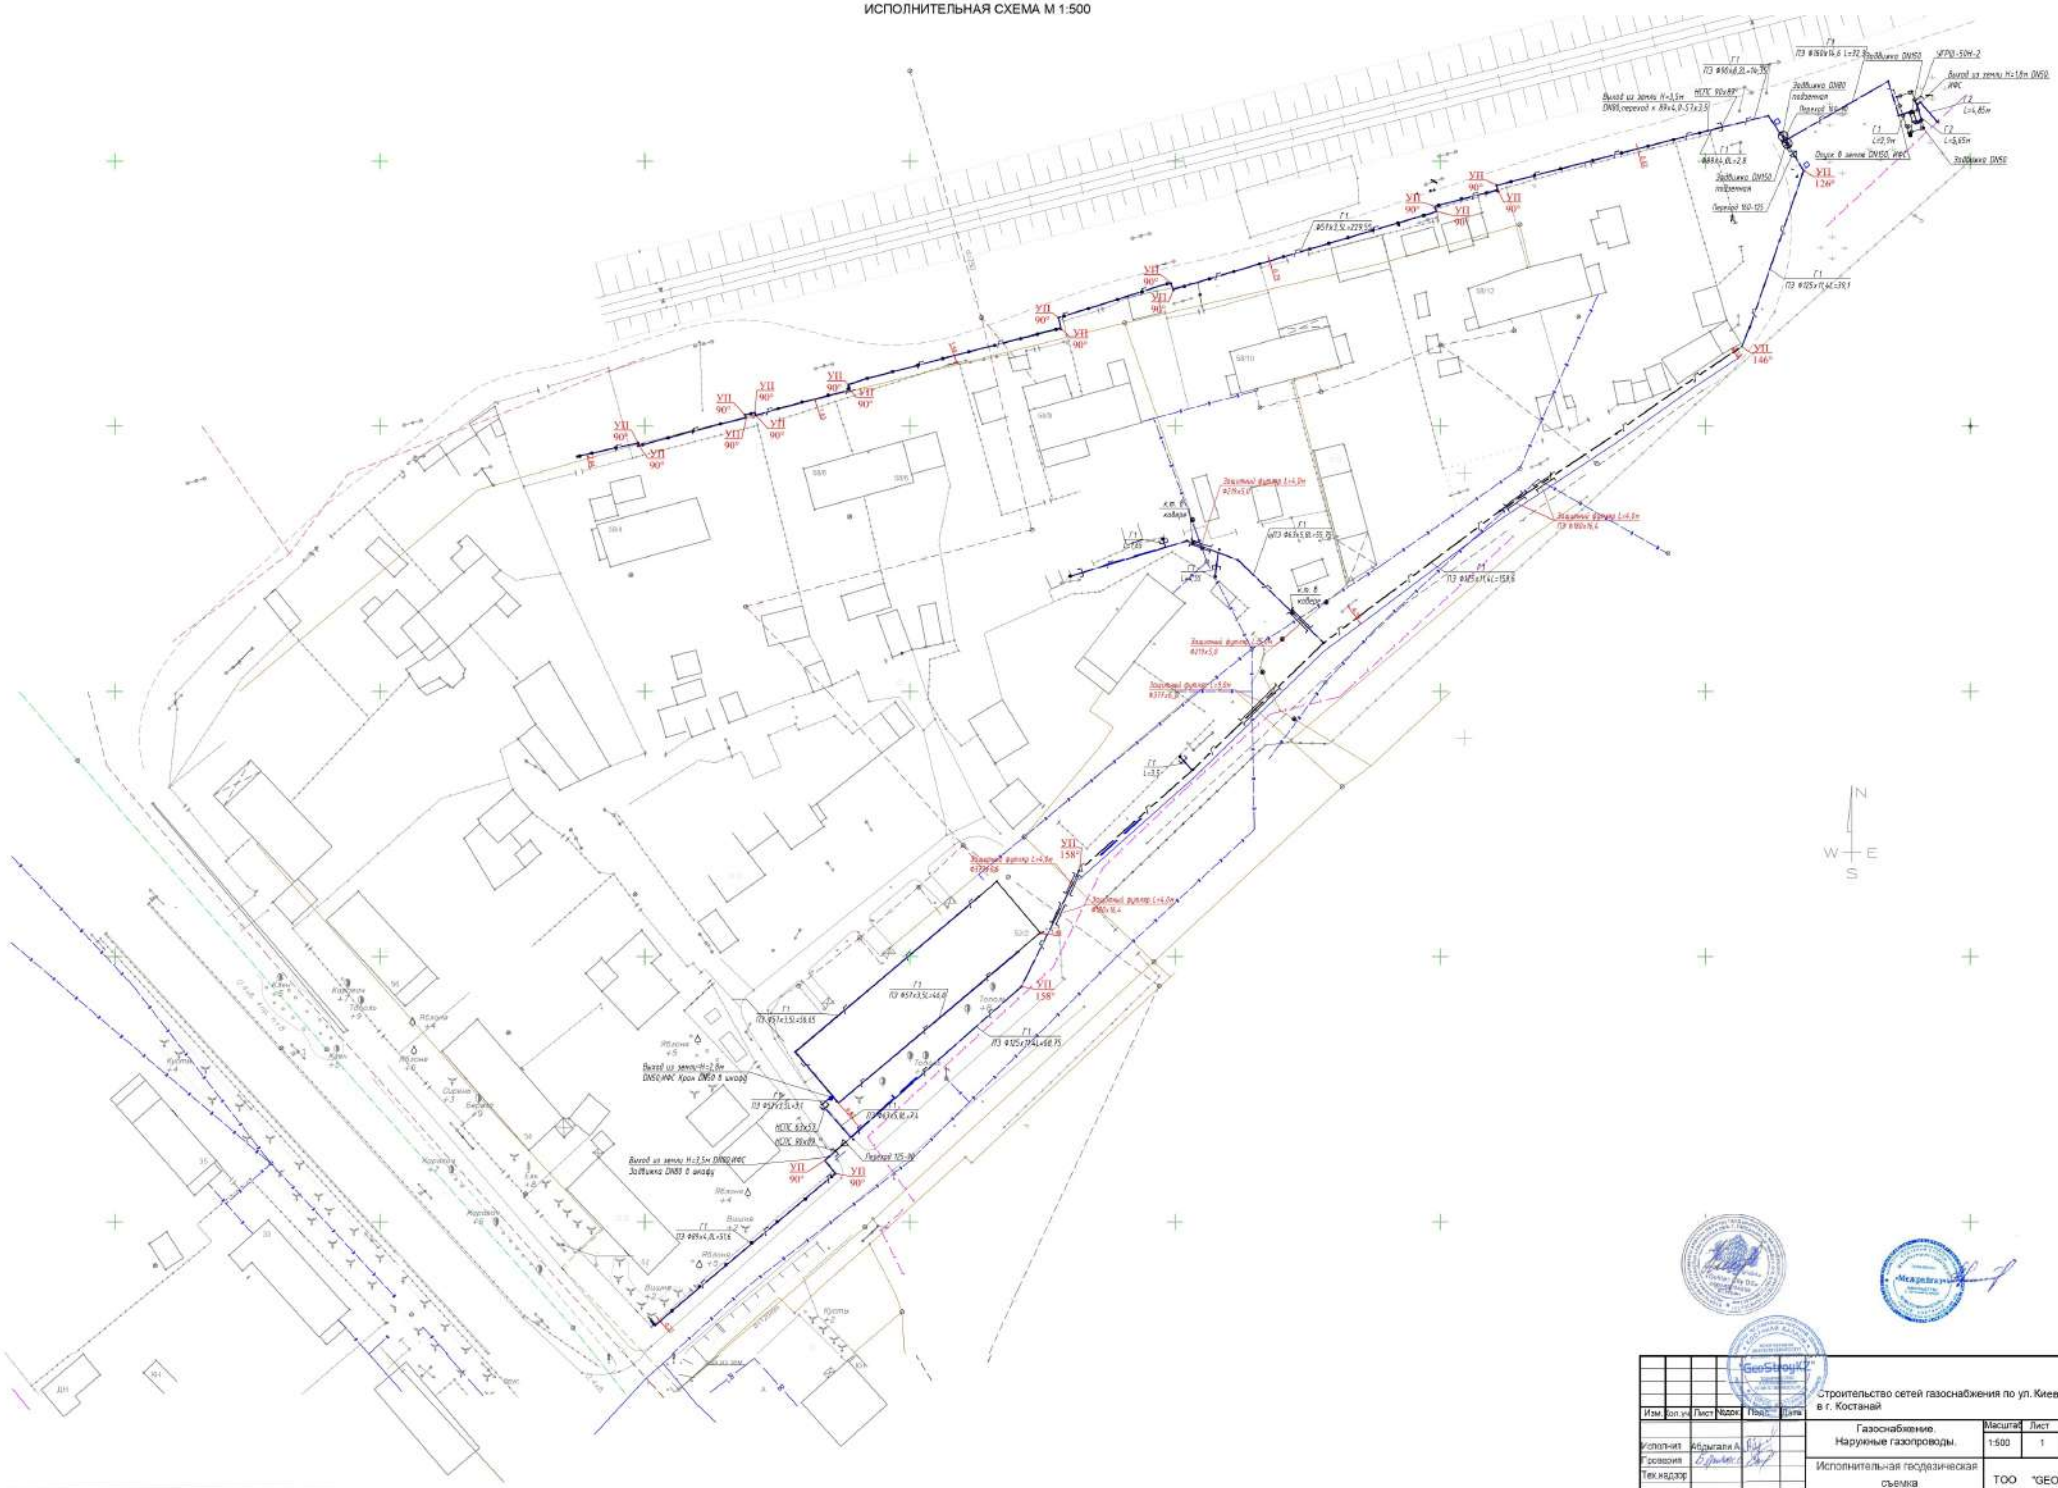

Изм.	Кол.уч.	Лист	№док.	Подп.	Дата		
Исполнит.		Абдыгалиев А.				Газоснабжение. Наружные газопроводы.	Масштаб 1:500 / Лист 1 / Листов 1
Гл.инженер						Исполнительная геодезическая съемка	ТОО "GEOSTOYKZ"
Тех.надзор							

Строительство сетей газоснабжения по ул. Киевская в г. Костанай

Формат А1

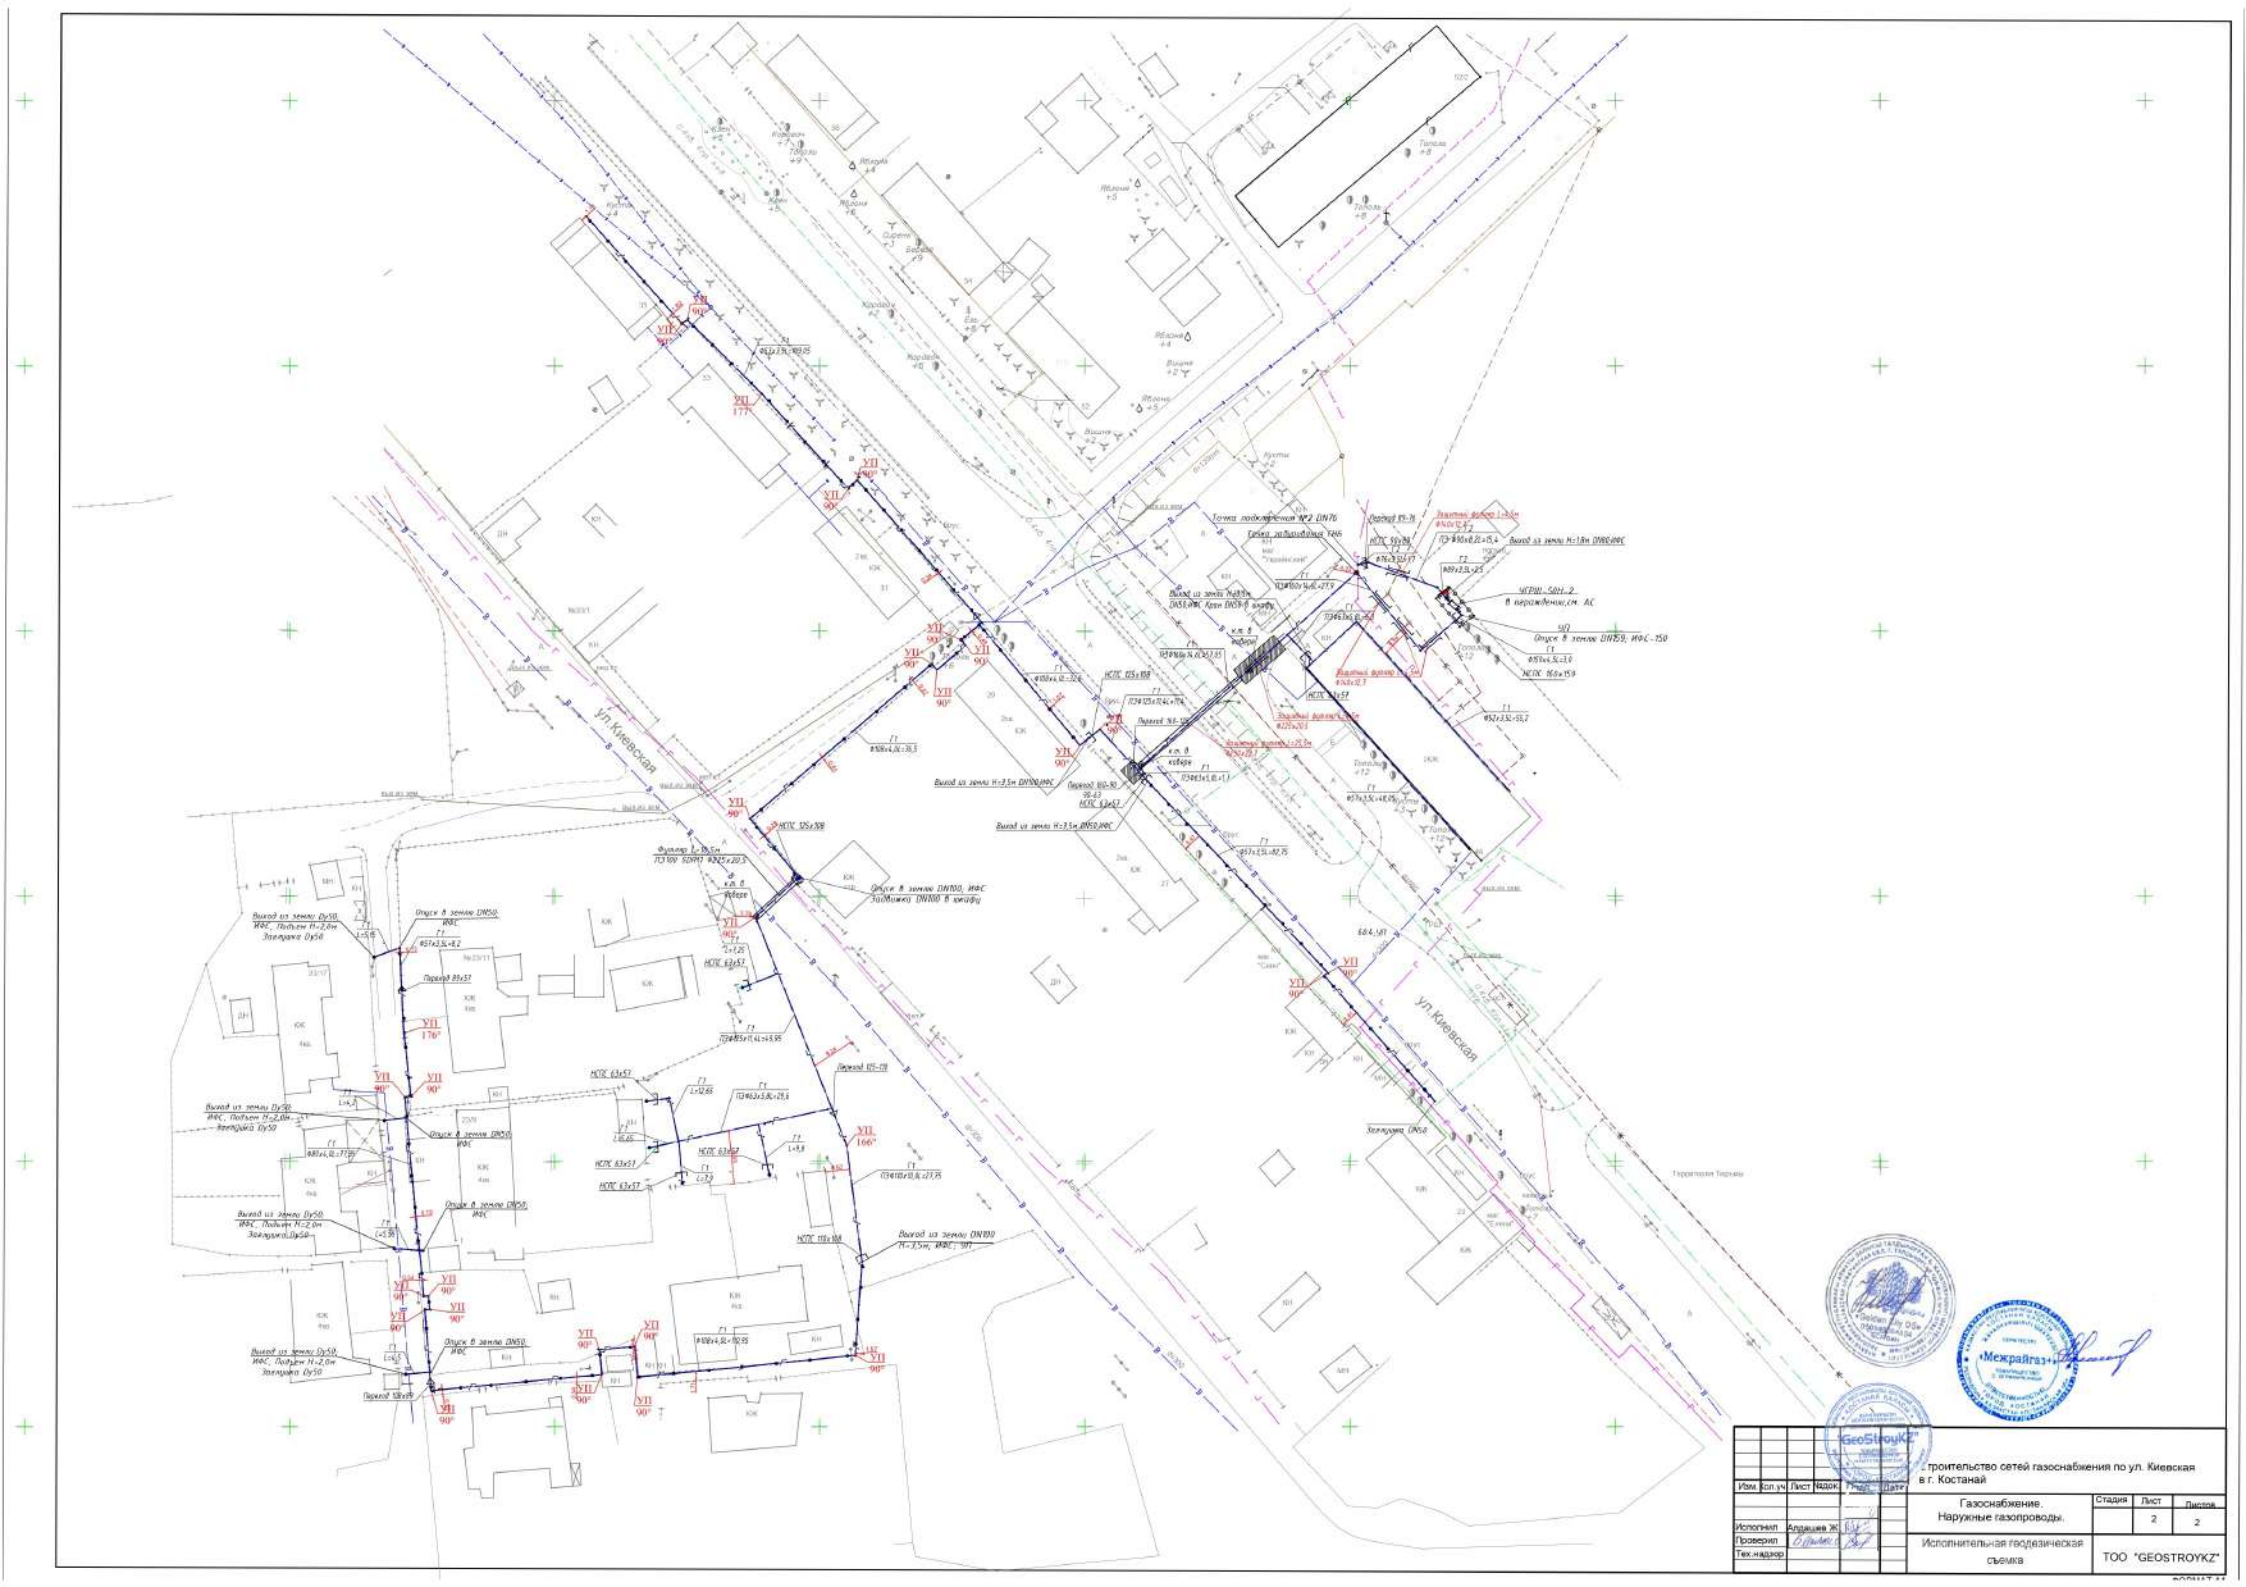
ул. Киевская
ул. Киевская
Точка подключения №2 ДN76
Выход из земли Н=1,8м ДN100,ИФС
Выход из земли Н=2,5м ДN100,ИФС
Выход из земли Н=2,5м ДN150,ИФС
Выход из земли Н=3,5м ДN100,ИФС
Выход из земли Dy50 ИФС, Подъем Н=2,0м Заглушка Dy50
Отпуск в землю ДN50 ИФС
Отпуск в землю ДN150, ИФС Заглушка ДN100 в шкафу
Переход 89х57
Переход 108х89
