ТОО «СуҚұрылысПроект»
Гослицензия ГСЛ №17005865 от 05.04.2017г.

Заказ: №46-2021
Заказчик: ГУ "Управление строительства Атырауской области"

РАБОЧИЙ ПРОЕКТ

Строительство ФАП в с. Аккистау мкр. Оркен Исатайского района (привязка)

ТОМ III. Рабочие чертежи.
Альбом 4. Водопровод и канализация.

г. Шымкент - 2021 г.

ТОО «СуҚұрылысПроект»

Гослицензия ГСЛ №17005865 от 05.04.2017г.

Заказ: №46-2021

Заказчик: ГУ "Управление строительства Атырауской области"

РАБОЧИЙ ПРОЕКТ

Строительство ФАП в с. Аккистау мкр. Оркен Исатайского района (привязка)

ТОМ III. Рабочие чертежи.
Альбом 4. Водопровод и канализация.

Директор ТОО «СуҚұрылысПроект» Абдикеримов О.

Главный инженер проекта Абдикеримов О.

г. Шымкент - 2021 г.

ВЕДОМОСТЬ ЧЕРТЕЖЕЙ ОСНОВНОГО КОМПЛЕКТА

Лист	Наименование	Примечание
1	Общие данные	ВК-1
2	План на отм 0.00	ВК-2
3	Схема В1; Т3; Т4	ВК-3
4	Схема К1	ВК-4

Привязал	Кострыгина			Привязан 187-07/09/2017-ВК	ТОО "СпецСтрой Согласование"
Инв №				"Привязка проектно-сметной документации на строительства фельдщерского акушерского пункта (ФАП) в с. Аккала Индерского района"	

ВЕДОМОСТЬ ССЫЛОЧНЫХ И ПРИЛАГАЕМЫХ ДОКУМЕНТОВ

Обозначение	Наименование	Примечание
	Ссылочные документы	
Серия 4.904-69	Детали крепления санитарно-технических	
	приборов и трубопроводов.	
Серия 4,900-9 вып 0	Узлы и изделия трубопроводов из полиэтиленовых	
	труб систем водоснабжения и канализации.	
Серия 5,901-1	Водомерные узлы	
	Прилагаемые документы	
СО, ОВ	Спецификация оборудования.	

ГАП	Абдикеримов		09.21	Привязан 46-2021-ВК	ТОО «СуҚұрылысПроект» г. Шымкент - 2021 г.
Инженер	Керимов Д.		09.21		
Н. контр.	Абдуллаев Ш.		09.21		
				Строительство ФАП в с. Аккистау мкр. Оркен Исатайского района "привязка проекта"	Листов
Инв. №					

Рабочие чертежи выполнены в соответствии с действующими нормами, правилами, инструкциями и государственными стандартами, обеспечивающими безопасную эксплуатацию при соблюдении предусмотренных проектом мероприятий.

Главный инженер проекта Ни В.А

ОСНОВНЫЕ ПОКАЗАТЕЛИ

Наименование потребителя	Потреб. напор.	Расчетный расход			Установ. мощн. эл. двиг. Квт
		м3/сут	м3/час	л/сек	
В1	15,0	0,18	0,196	0,195	
Т3		0,12	0,183	0,186	
К1		0,3	0,379	0,381	

ОБЩИЕ ДАННЫЕ

на основании задания на проектирование, чертежей марки "АС" и в соответствии СН РК 4.02-2011.

Трубы холодного и горячего водоснабжени запроектированы из полипропиленовых водопроводных труб марки ПНД "Питьевая" по ТУ658РК39061874-ТОО-001-2000.

Диаметр труб неуказанный на чертежах принять d-15мм.

Канализация самотечная. Стоки отводятся в хоз-фекальную канализацию.

Трубы канализации поливинилхлоридных безнапорных труб по ТУ648 РК 38682338-ТОО-02-2000.

Диаметр труб неуказанных на чертежах принять d-50мм

Монтаж и приемку санитарно-технических устройств производить в соответствии со СНиП 3.05.01-85 "Санитарно-техническое оборудование зданий и сооружений" "Правила производства и приемки работ"

ЭКСПЕРТ
Садчикова Елена Михайловна
АДС и ЖКХ № 00034 от 21.02.2012г.
Филиал РГП «Госэкспертиза» по Атырауской области г. Атырау
дата 26.06.15 подпись

Нач.отд	Мухамов		3.11.14
Гл.спец	Овчанников		3.11.14
ГИП	Жыцнобай		3.11.14
Н.контр.	Кондратюк		3.11.14

25 ВК

Привязка ПСД на строительство фельдшерского акушерского пункта (ФАП) в МКР РТС с. Ганюшкино, Курмангазинского р-она

Изм.	Кол.уч.	Лист	№ док.	Подп.	Дата	ВК
ГАП	Ни В.А					Разработка ПСД на строительство фельшерского амбулаторного пункта (ФАП) с Жанаталап г. Атырау
Исполнил	Даулетбаева					Внутренний водопровод канализация — Стадия: РП; Лист: 1; Листов: 4
						Общие данные — АПМ ТОО " Эр-Ли"

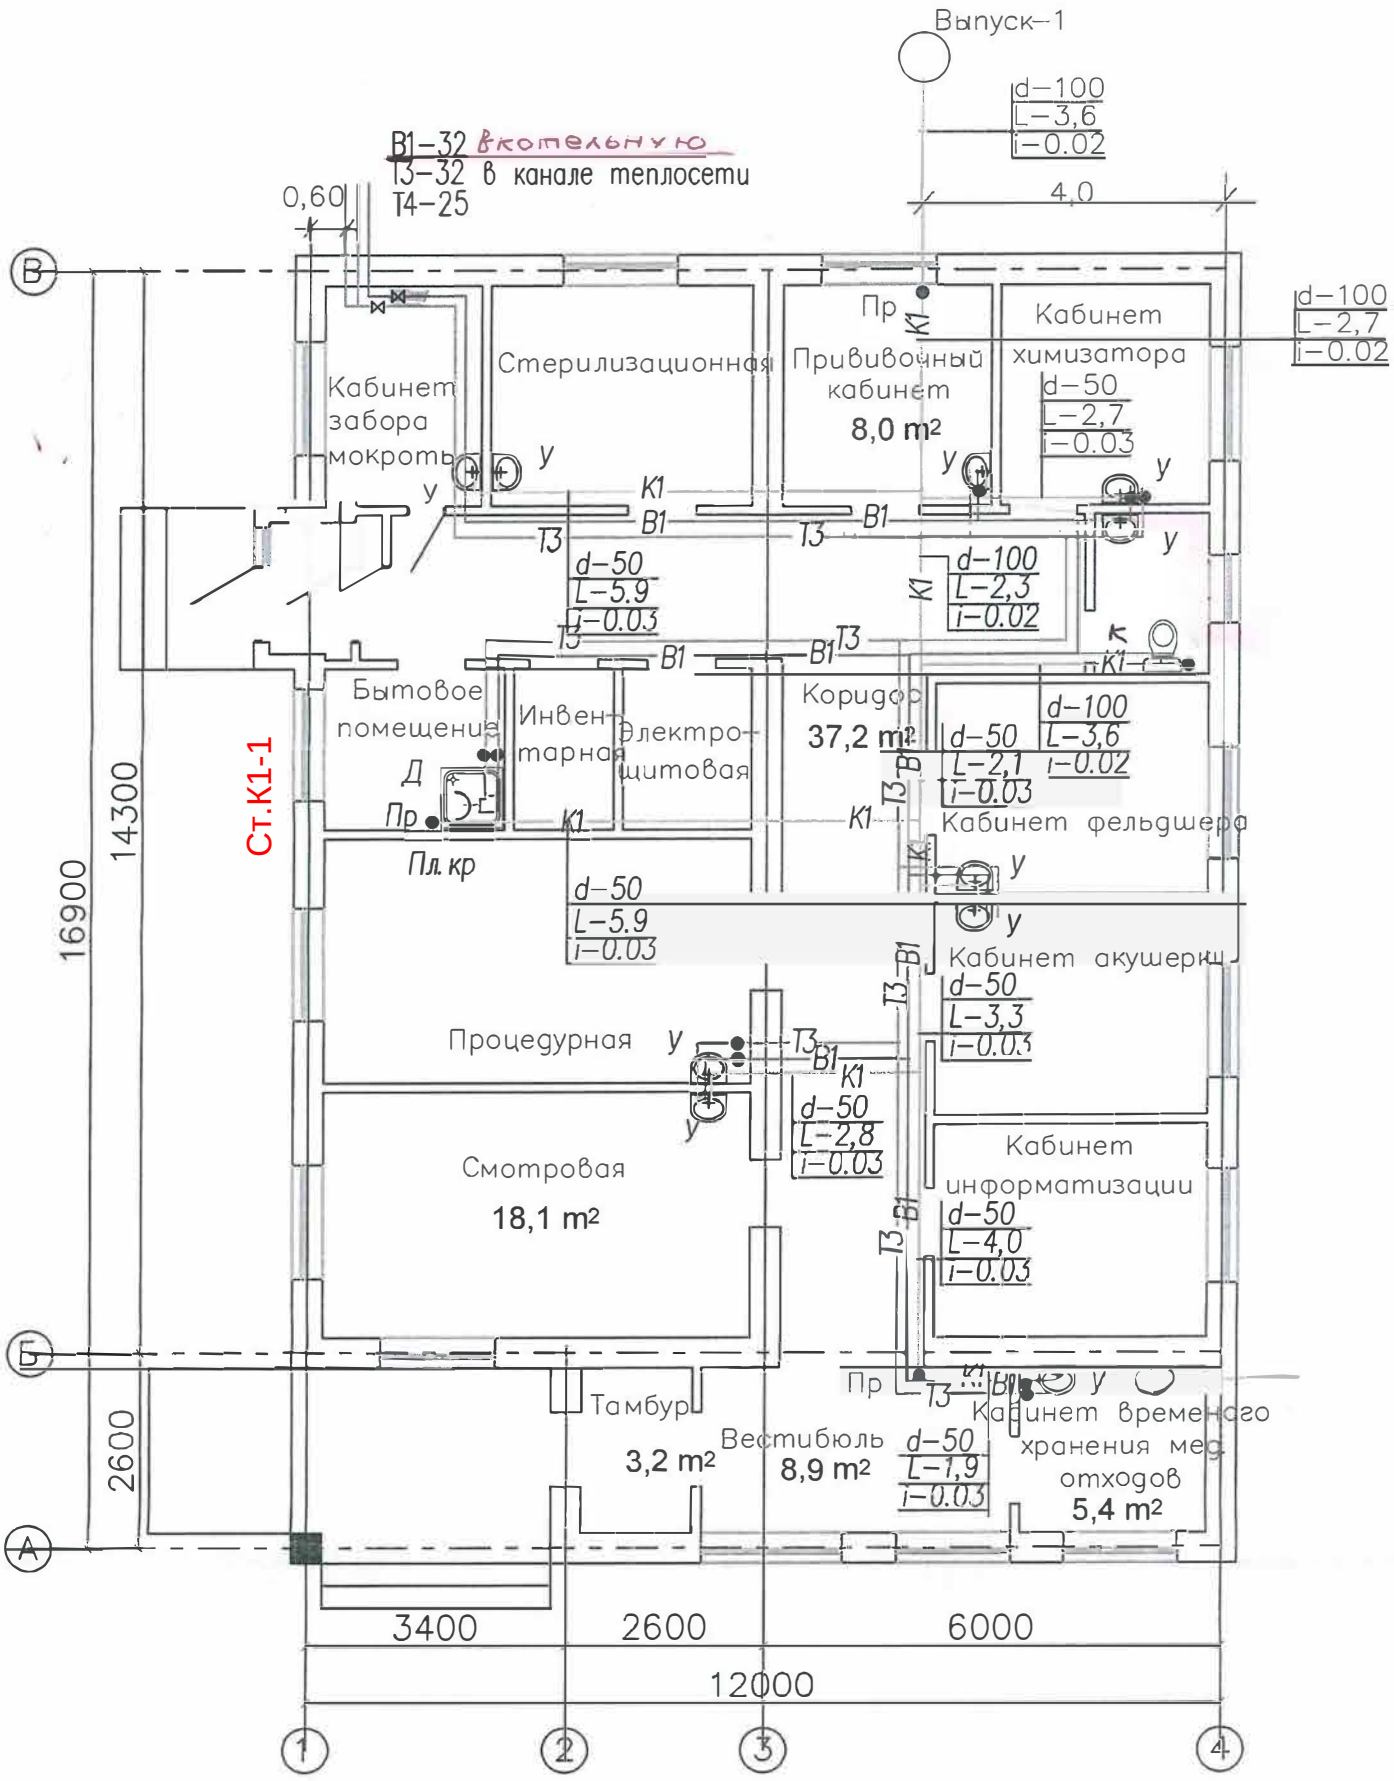

из котельной

Привязан			
Инженер	Керимов Д.		09.21
Н. контр.	Абдуллаев Ш.		09.21
Инв. №			

Байланған / Привязан 25-ВК

исполн.	Мейрманова		3.11.14
Н.контр.	Кондратюк		3.11.14
Тут./Инв.: №			

Привязан 187-07/09/2017-ВК

Привязал	Кострыгина		
Инв №			

ЭКСПЕРТ
Садчикова Елена Михайловна
АДС и ЖКХ № 00034 от 21.02.2012г.
Филиал РГП «Госэкспертиза» по Атырауской области
г. Атырау
дата 26.06.15 подпись

					ВК			
Изм	Кол.уч	Лист № док.	Подпись	Дата	Разработка ПСД на строительство фельшерского амбулаторного пункта (ФАП) с Жанаталап г. Атырау			
					внутренний водопровод и канализация	Стадия	Лист	Листов
						РП	2	
Исполнил	Даулетбаева				План на отм. 0,00	АПМ ТОО " Эр-Ли"		

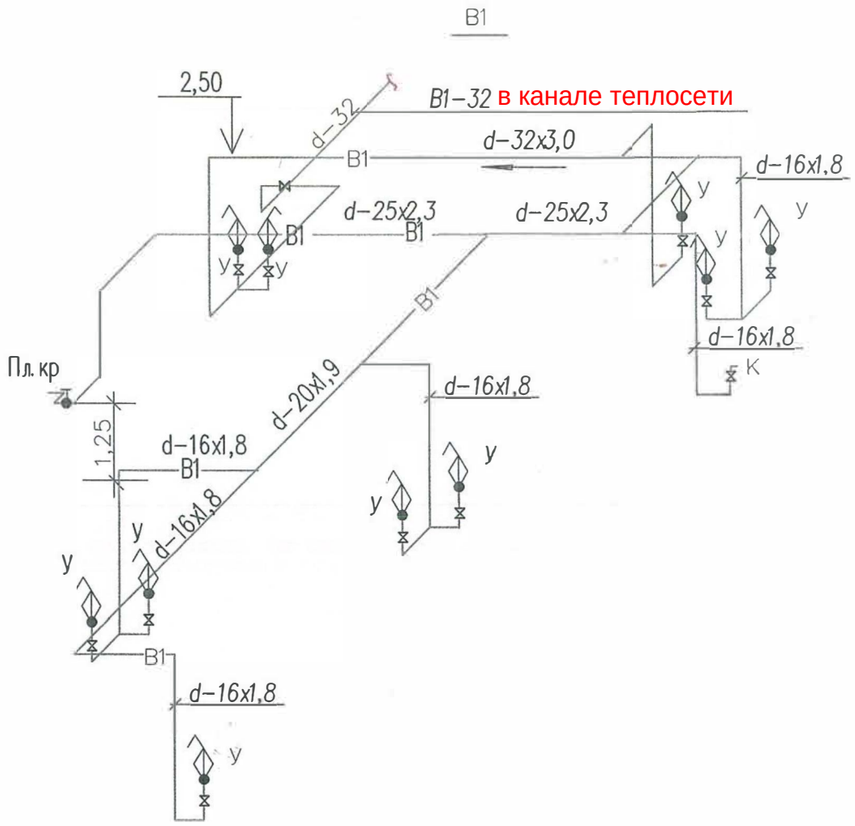

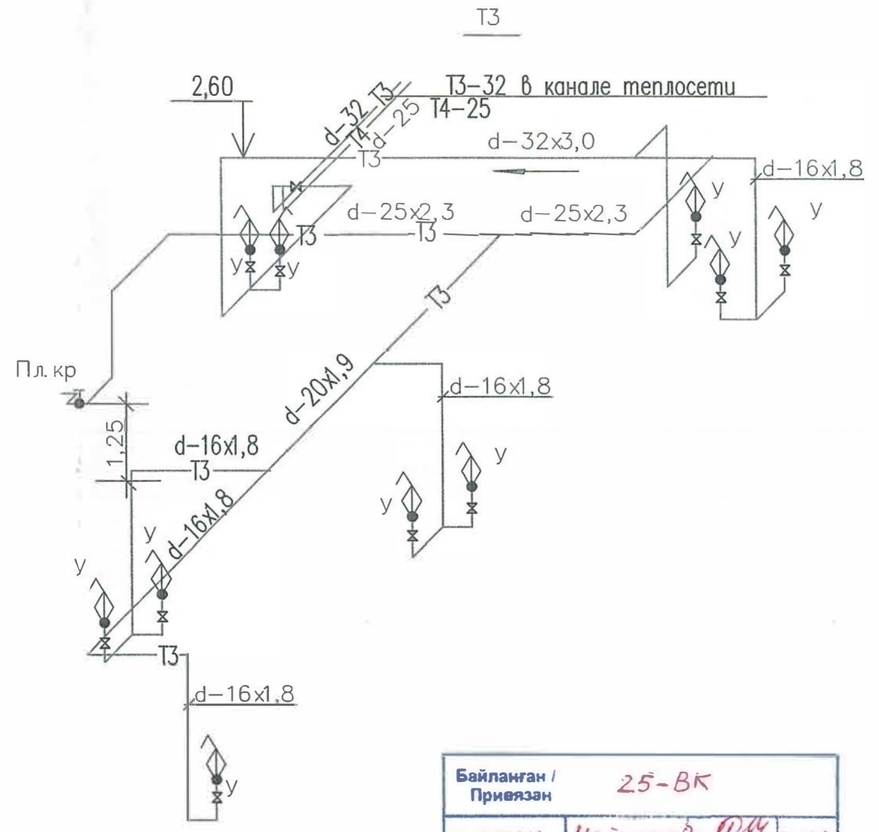

Водомерный узел .

(установить в котельной)

Привязан 187-07/09/2017-ВК

Привязал Кострыгина

Инв №

Байланған / Привязан 25-ВК

Исполн	Мейрманова	20.10.14
Н.контр.	Кондратюк	20.10.14
Тип/ Инв.: №		

Привязан 46-2021-ВК

Инженер	Керимов Д.		09.21
Н. контр.	Абдуллаев Ш.		09.21
Инв. №			

Изм	Кол.уч	Лист	Nодок.	Подпись	Дата
Исполнил		Даулетбаева			

ВК

Разработка ПСД на строительство фельшерского амбулаторного пункта (ФАП) с Жанаталап г. Атырау

	Стадия	Лист	Листов
внутренний водопровод и канализация	РП	3	
Схема В1; Т3	АПМ ТОО " Эр–Ли"		

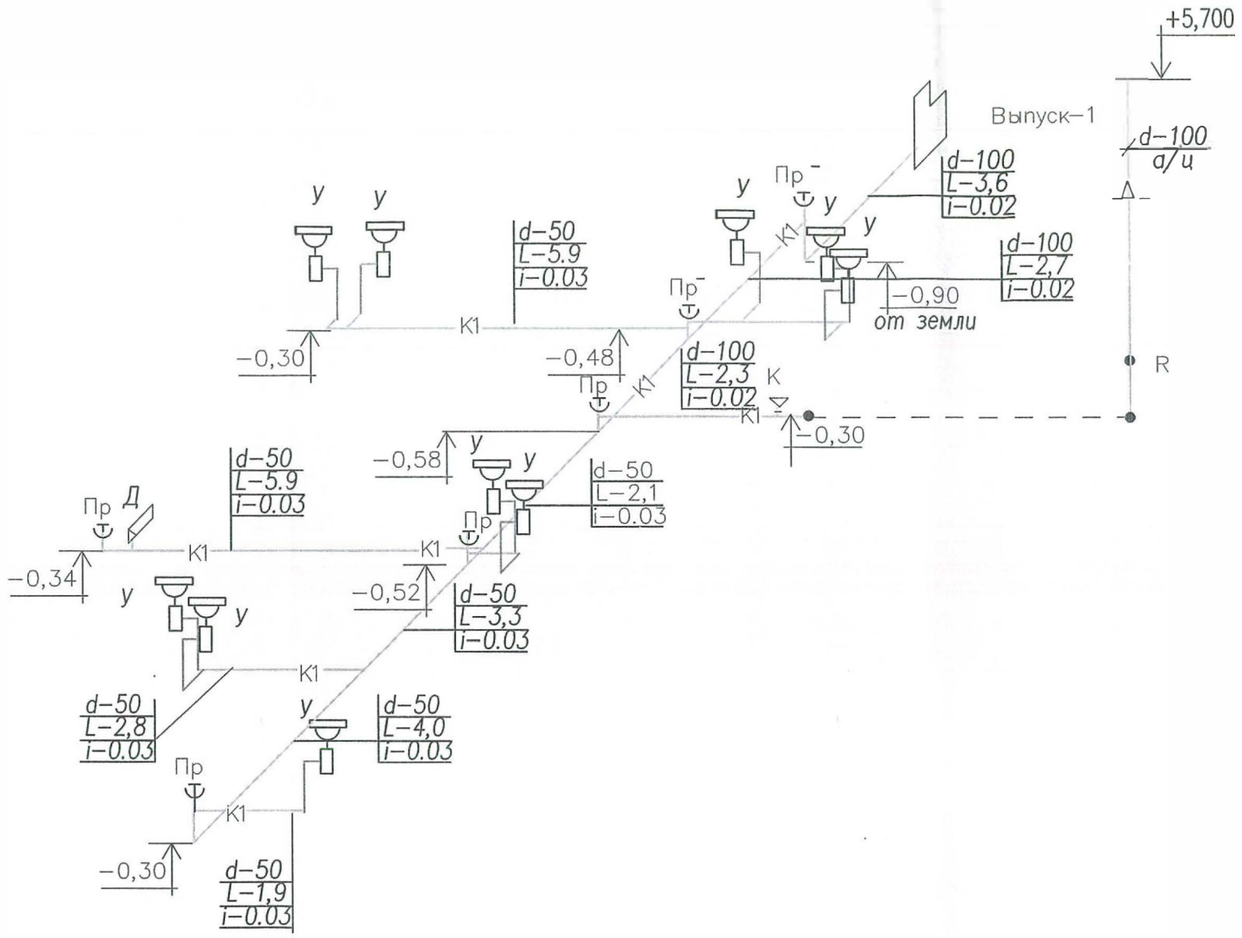

Байланған / Привязан	2Б-ВК		
Исполн	Мейрманова		26.10.14
Н.контр	Кондратюк		20.10.14
Туг./ Инв.: №			

									ВК
									Разработка ПСД на строительство фельшерского амбулаторного пункта (ФАП) с Жанаталап г. Атырау
Изм.	Кол.уч.	Лист	Nодок.	Подпись	Дата				
						внутренний водопровод и канализация	Стадия	Лист	Листов
							РП	4	
Исполнил	Даулетбаева					Схема К1	АПМ ТОО " Эр-Ли"		

Привязан	46-2021-ВК		
Инженер	Керимов Д.		09.21
Н. контр.	Абдуллаев Ш.		09.21
Инв. №			

Привязан	187-07/09/2017-ВК		
Привязал	Кострыгина		
Инв №			

Поз	Наименование и техническая характеристика оборудования и материалов	Тип. марка, оборудование	Код оборудования материалов	Завода-изготовителя	Единица измерения	Количество	Масса единицы кг.	Примеч.
1	2	3	4	5	6	7	8	9
К1 1	Трубы поливинхлоридные канализационные Ф-100	ТУ648РК38682338-ТОО-02-2000			м	20,0	1,04	
2	Трубы поливинхлоридные канализационные Ф-50	ТУ648РК38682338-ТОО-02-2000			м	31,0	0,32	
3	Унитаз керомический с низкорасполагаемым бачком	ГОСТ30493-96			К-т	1		
4	Умывальник керомический с бутылочным сифономи смесителем	ГОСТ30493-96			К-т	10		
5	Гибкий шланг к унитазу				шт	1		
6	Душевой поддон стальная с сифоном				К-т	1		
В1 1	Трубы полипропиленовые водопроводные Ф-32х3,0	ТУ658РК39061874-ТОО-001-2000			м	15,0	0,273	
2	Трубы полипропиленовые водопроводные d-63х5.8 (обвязка водомера)	ТУ658РК39061874-ТОО-001-2000			м	~~5,0~~ 10	1,03	
3	Трубы полипропиленовые водопроводные Ф-25х2,3	ТУ658РК39061874-ТОО-001-2000			м	13,0	0,167	
4	Трубы полипропиленовые водопроводные Ф-20х1,9	ТУ658РК39061874-ТОО-001-2000			м	6,0	0,11	
5	Трубы полипропиленовые водопроводные Ф-16х1,8	ТУ658РК39061874-ТОО-001-2000			м	42,0	0,082	
6	Кран шаровой Ф-32	jw			шт	1	1,1	
7	Кран шаровой Ф-15	jw			шт	11	0,2	
8	Переход сварной d-50х20				шт	2		
9	Трубы стальные электросварные Ф45х2,5 для гильз	ГОСТ10704-91			м	1,0		
10	Поливочный кран d-25				шт	1		
11	Водомер ВСКМ-20				шт	1		
12	Задвижка d-50	~~30ч6бр~~ AVK-DK 06C5D300IH			шт	3		
13	Манометр ОБМ-100				шт	1		
14	Тройник ПЭ d-63х63				шт	2		
	Переход 63х32				шт	1		

Привязан 46-2021-ВК

Инженер	Керимов Д.		09.21
Н. контр.	Абдуллаев Ш.		09.21
Инв. №			

Привязан 187-07/09/2017-ВК

Привязал	Кострыгина		
Инв №			

Байланган / Привязан 25-ВК

исполн.	Мейрманов		20.10.14
Н. контр.	Кондратюк		20.10.14
Туг./ Инв.: №			

ЭКСПЕРТ
Садчикова Елена Михайловна
АДС и ЖКХ № 00034 от 21.02.2012г.
Филиал РГП «Госэкспертиза» по Атырауской области г.Атырау
Дата 16.10.14 подпись

Изм.	Кол.уч.	Лист	#док.	Подп.	Дата
Исполнил		Даулетбаева			

ВК-СО

Разработка ПСД на строительство фельшерского амбулаторного пункта (ФАП) с Жанаталап г. Атырау

	Стадия	Лист	Листов
Внутренний водопровод канализация	РП	1	2
Спецификация	АПМ ТОО " Эр-Ли"		

Поз	Наименование и техническая характеристика оборудования и материалов	Тип. марка, оборудование	Код оборудования материалов	Завода-изготовителя	Единица измерения	Количество	Масса единицы кг.	Примечание
1	2	3	4	5	6	7	8	9
ТЗ 1	Трубы полипропиленовые водопроводные Ф-32х3,0	ТУ658РК39061874-ТОО-001-2000			м	15,0	0,273	
2	Трубы полипропиленовые водопроводные Ф-25х2,3	ТУ658РК39061874-ТОО-001-2000			м	13,0	0,167	
3	Трубы полипропиленовые водопроводные Ф-20х1,9	ТУ658РК39061874-ТОО-001-2000			м	6,0	0,11	
4	Трубы полипропиленовые водопроводные Ф-16х1,8	ТУ658РК39061874-ТОО-001-2000			м	39,0	0,082	
5	Трубы стальные электросварные Ф45х2,5 для гильз	ГОСТ10704-91			м	1,0		
6	Кран шаровой Ф-32	jw			шт	1	1,1	
7	Кран шаровой Ф-15	jw			шт	10	0,2	
8	Поливочный кран d-25				шт	1		

Привязан 46-2021-ВК

Инженер	Керимов Д.		09.21
Н. контр.	Абдуллаев Ш.		09.21
Инв. №			

Привязан 187-07/09/2017-ВК

Привязал Костыгина			
Инв №			

Байланған / Привязан 25-ВК

Исполн	Нейманова		2021
Н. контр.	Кондратюк		2021
Тұрғ Инв.: №			

Изм.	Колуч.	Лист	#док.	Подп.	Дата
Исполнил		Даулетбаева			

ВК-СО

Разработка ПСД на строительство фельшерского амбулаторного пункта (ФАП) с Жанаталап г. Атырау

	Стадия	Лист	Листов
Внутренний водопровод канализация	РП	2	2
Спецификация	АПМ ТОО " Эр-Ли"		