Приложение 3
к приказу Министра
по инвестициям и развитию
Республики Казахстан
от 08.02.2021 №53

Декларация о соответствии

"03_" _октября_2022 года

Подрядчик (генеральный подрядчик) Товарищество с ограниченной ответственностью «КазЕвроСтрой», ГСЛ № 19002222 от 30.04.2015г.
Павлодарская область, г.Павлодар, Букар Жырау, 349, 4
наименование организации, юридический адрес
в лице директора Мукаева Б. К.
фамилия, имя, отчество (при наличии) руководителя организации

по объекту: **"Капитальный ремонт дома культуры, клуба в п.Айдабол, Зерендинского района", п.Айдабол, Зерендинский район, Акмолинская область**
наименование, местонахождения объекта
заказчиком которого является **Государственное коммунальное казенное предприятие "Мәдениет үйі" при отделе культуры и развития языков Зерендинского района", Абдуахитова Ж. М.**
наименование организации, фамилия, имя, отчество(при наличии)

удостоверяет, что:
1. Строительно - монтажные работы на объекте выполнены в соответствии с утвержденным проектом (проектно - сметной документацией), государственными нормативами в сфере архитектурной, градостроительной и строительной деятельности;
2. Субподрядные организации: ТОО "ЕлКұрылыс" ГСЛ №0004538 от 09.04.2008г.
наименование организации
_____;
3. Проект (проектно-сметная документация)_____
ТОО "ПАВЛОДАРСКИЙ ПРОЕКТНЫЙ И.Ц. №1-1502/2021
наименование проектной организации, номер проекта
утвержден(а) ГККП "Мәдениет үйі" при отделе культуры и развития языков Зерендинского района", приказ №14 от 15.03.2022 года
наименование организации утвердившей (переутвердившей) проект и дата утверждения
4. Объект (комплекс) имеет следующие основные технико-экономические показатели(мощность, производительность, производственная площадь, протяженность,вместимость, объем, пропускная способность, провозная способность, число рабочих мест и тому подобное, заполняется по всем объектам (кроме жилых домов) в единицах измерения соответственно целевой продукции или основным видам услуг):

Мощность, производительность и так далее	Единица измерения	По проекту		Фактически	
		общая (с учетом ранее принятых)	в том числе пускового комплекса или очереди	общая (с учетом ранее принятых)	в том числе пускового комплекса или очереди
Общая площадь		1484,5		1484,5	

Жилой дом имеет следующие показатели:

Показатели	Единица измерения	По проекту	Фактически
Общая площадь	метр в квадрате (далее – $м^2$)		
Число этажей	этаж		
Общий строительный объем	метр в кубе (далее – $м^3$)		
В том числе подземной части	$м^3$		
Площадь встроенных, встроенно-пристроенных и пристроенных помещений	$м^2$		

Показатели	По проекту			Фактически		
	число квартир	площадь квартир, $м^2$		число квартир	площадь квартир, $м^2$	
		общая	жилая		общая	жилая
Всего квартир, в том числе: однокомнатных двухкомнатных трехкомнатных четырехкомнатных и более						

5. Технологические и архитектурно-строительные решения по объекту характеризуется следующими данными:
Перекрытие – металлические фермы, деревянный накат;
Кровля – шатровая по деревянным и металлическим конструкциям с покрытием из профилированного листа;
Потолок – подвесной из декоративно-акустических плит; выравнивание сухими смесями – 2мм; водоэмульсионная окраска.
Стены – улучшенная штукатурка, толщиной до 50мм, выравнивание сухими смесями – до 5мм, водоэмульсионная окраска за 2 раза;
Полы - линолеум; плитка керамическая; керамогранит, толщиной 10мм;
Наружная отделка - улучшенная штукатурка, толщиной до 20мм, декоративная штукатрука, водоэмульсионная окраска за 2 раза;
Двери - ПВХ.
Окна - из ПВХ профилей с трехкамерным стеклопакетом глухие и со сложным открыванием по ГОСТ 30674-99.
Внутренние откосы – облицовка сендвич-панелью и штукатурка;
Отмостка – бетонная армированная:
Отопление – система однотрубная горизонтальная с нижней разводкой из стальных водогазопроводных труб;
Пожарная сигнализация;
Электроснабжение и электроосвещение – кабеля с прокладкой в гофротрубке и под штукатуркой, светильники местного освещения и подвесные

краткие технические характеристики по особенностям его размещения, по основным материалам и конструкциям, инженерному и технологическому оборудованию

6. На объекте установлено предусмотренное проектом оборудование в количестве согласно актам о его приемке после индивидуального испытания и комплексного опробования;

7. Мероприятия по охране труда, обеспечению взрывобезопасности, пожаробезопасности, охране окружающей природной среды и антисейсмические мероприятия, предусмотренные проектом выполнены;

8. Строительно-монтажные работы осуществлены в сроки:
начало работ июль 2022 год;
месяц, год
окончание работ сентябрь 2022 год;
месяц, год
при продолжительности строительства, месяц:

по норме или по проекту организации строительства, месяц: 3 месяц;
фактически, месяц: 3 месяца;

9. Примененные строительные материалы, конструкции, оборудование и изделия соответствуют требованиям проекта и государственных нормативов;

9-1. Доля местного содержания предусмотрена в проектно-сметной документации 100% и фактически применено 100 % (на объектах финансируемых за счет государственных инвестиций и средств квазигосударственного сектора);

10. Исполнительная геодезическая съемка фактического положения подземных инженерных сетей и/или зданий (сооружений) выполнена (обязательное приложение к декларации о соответствии);

10-1. Исполнительная техническая документация имеется в полном объеме, в том числе в электронном модуле;

11. Наружные инженерные коммуникации (холодное и горячее водоснабжение, канализация, теплоснабжение, газоснабжение, электроснабжение и связь) обеспечивают нормальную эксплуатацию объекта, что подтверждается поставщиками услуг по инженерному и коммунальному обеспечению.

Поставщики услуг по инженерному и коммунальному обеспечению:

Начальник подразделения ТОО "Водоканал энергосбережения ЭРОС" Дюмин С.Н.

наименование организации, фамилия, имя, отчество(при наличии), подпись руководителя, дата Место печати(при наличии)

12. Шумоизоляция здания соответствует проекту и подтверждается экспертным заключением выдаваемым государственной организацией осуществляющей санитарно-эпидемиологическую экспертизу по результатам лабораторных замеров проведенных аккредитованными испытательными лабораториями (центрами) (экспертное заключение прилагается);

13. Обеспечен доступ для маломобильных групп населения, что подтверждается органами социальной защиты населения

Бокеева Г.А.;

фамилия, имя, отчество (при наличии), подпись руководителя, дата Место печати (при наличии)

Подрядчик (генеральный подрядчик) считает объект **«Капитальный ремонт дома культуры, клуба в п.Айдабол, Зерендинского района»** готовым к приемке в эксплуатацию,

наименование объекта (комплекса)

гарантирует качество выполненных строительно-монтажных и специальных работ, и принимает на себя обязательство устранять дефекты, возникшие по его вине при строительстве объекта согласно гарантийного срока в соответствии с законодательством Республики Казахстан.

Подрядчик (генеральный подрядчик)
Мукаев Б. К.
фамилия, имя, отчество (при наличии), руководителя, подпись, дата
Место печати (при наличии)

"КазЕвроСтрой" ТОВАРИЩЕСТВО С ОГРАНИЧЕННОЙ ОТВЕТСТВЕННОСТЬЮ РК, ПАВЛОДАРСКАЯ ОБЛАСТЬ, ГОРОД ПАВЛОДАР

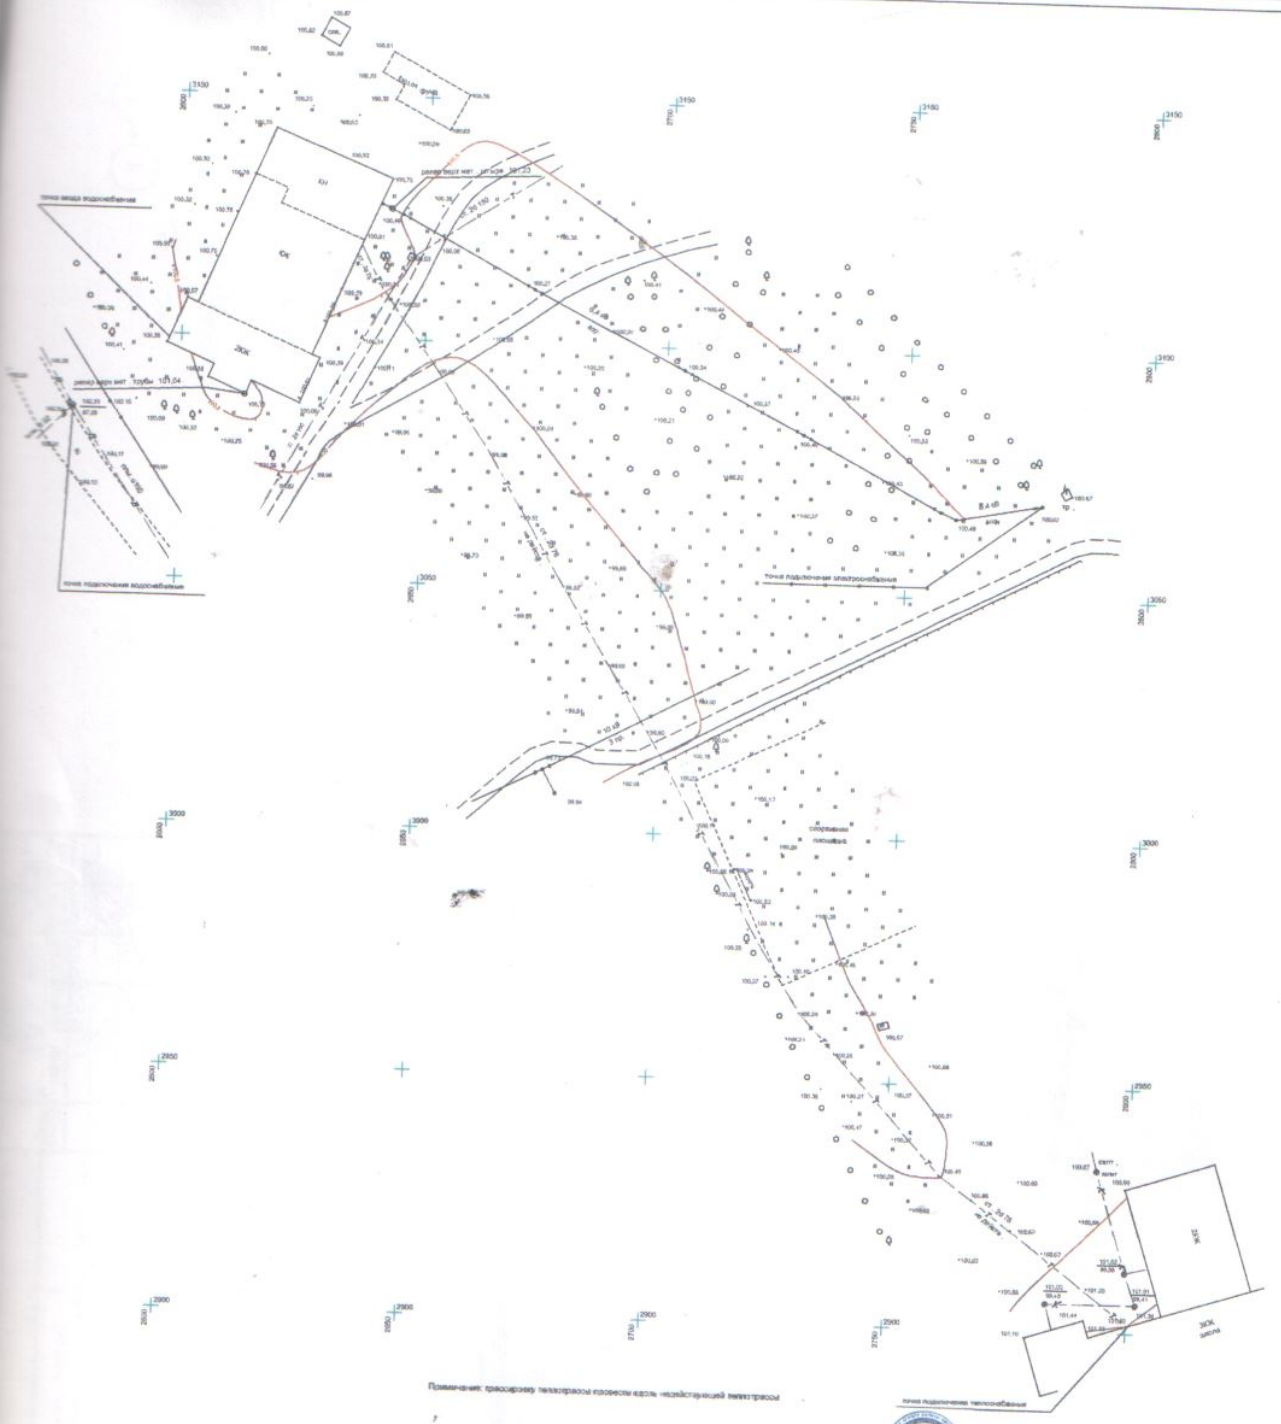


Директор	Чернышев Н.В.		Гапеев	Дата			1	1
Исполнитель	Чернышев А.Н.			10.21	Система координат-условная	ТОО "Компания Геоцентр"		
				10.21	Система высот-условная	Геодезическая ГСЛ № 017/78		
					Масштаб 1:500	гр 15-21-40, 87015133408		