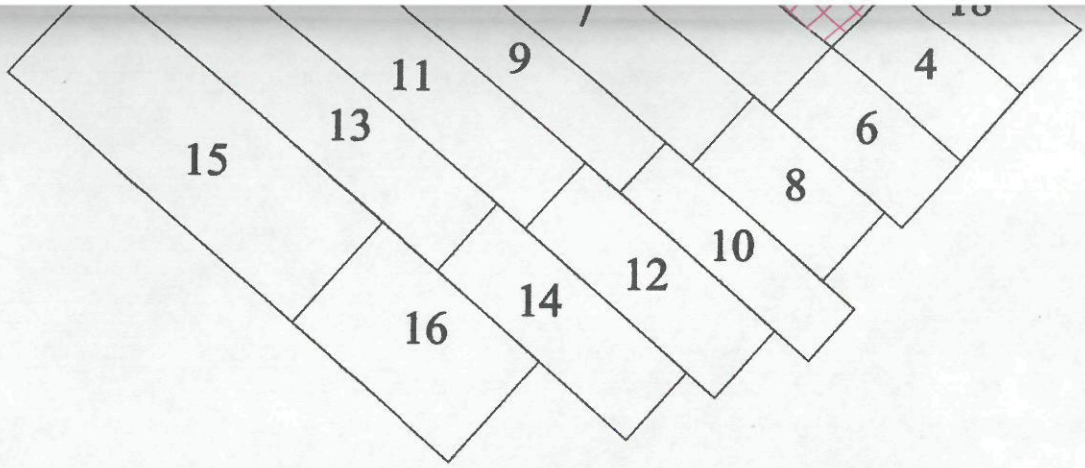

ҚАЗАҚСТАН РЕСПУБЛИКАСЫ
ШЫҒЫС ҚАЗАҚСТАН ОБЛЫСЫ
071400, СЕМЕЙ ҚАЛАСЫ,
ДОСТОЕВСКИЙ КӨШЕСІ, 110

"ШЫҒЫС ҚАЗАҚСТАН ОБЛЫСЫ СЕМЕЙ ҚАЛАСЫНЫҢ ТҰРҒЫН ҮЙ-КОММУНАЛДЫҚ ШАРУАШЫЛЫҚ ЖӘНЕ ТҰРҒЫН ҮЙ ИНСПЕКЦИЯСЫ БӨЛІМІ" МЕМЛЕКЕТТІК МЕКЕМЕСІ
БСН 180440038096
№
«15» 12 2021 ж

"СЕМЕЙТРАНСТЕЛЕКОМ"
тел.: 38-11-43, 38-10-41
СЕМЕЙ ҚАЛАСЫ
обязателен вызов представителя, с 8 776 4122379 Нурбаев Улана за неделю
15.12.21г
О.Рад
Подпись

Вызвать представителя ЦЛКС-61 ТУСМ-6 ОДС-филиала АО «Казахтелеком» за трое суток до начала работ. В охранной зоне кабеля работы вести вручную без применения ударных инструментов и механизмов.
Адрес 1 Линия 10 тел. 52-21-11
дата 14.12.21 ,подпись

Вызвать представителя за трое суток до начала работ 8 776 113 64 62

						01-12-2021 НВ		
Изм.	Кол.уч	Лист	№док	Подпись	Дата	Строительство водопроводных сетей в районе Общества слепых г.Семей ВКО		
						Наружные сети водоснабжения	Стадия	Лист	Листов
							РП	3	22
Исполнил		Байболов А.			11.21				
Проверил		Аспанов О.			11.21	План сети водопровода В1 М1:500	ТОО «Redline Pro» г. Шымкент - 2021 год		
Нор.Контро		Алибеков К.			11.21				

Формат: А3х6