Приложение 3
к приказу Министра
по инвестициям и развитию
Республики Казахстан
от 24 апреля 2017 года № 235
(с изменениями от 09.08.2019 г, от 08.02.2021 г)

Декларация о соответствии

«21» 06 **2023 г.**

Подрядчик (генеральный подрядчик) **ТОО «УниверсалСтройСервис», Республика Казахстан, г.Шымкент, улица Толстого дом №119**

наименование организации, юридический адрес

в лице директора – **Момбеков Жанболат Аскарович**

фамилия, имя, отчество (при наличии) руководителя организации

по объекту: **«Инфраструктура (строительство электроснабжение) н.п.Жетиколь Сырдарьинского района Кызылординской области», Кызылординский область, населенном пункте Жетиколь, Сырдарьинского района**

наименование, местонахождения объекта

заказчиком которого является:

Коммунальное государственное учреждение «Сырдарьинский районный отдел строительства, архитектуры и градостроительства» Кызылординская область, Руководитель Кушмурзаев Абзал Еркинович

наименование организации, фамилия, имя, отчество (при наличии) руководителя

удостоверяет, что:

1. Строительно–монтажные работы на объекте выполнены в соответствии с утвержденным проектом (проектно–сметной документацией), государственными нормативами в сфере архитектурной, градостроительной и строительной деятельности;

2. Субподрядные организации:

ТОО «IT-Invest company» г.Шымкент Толстого 119, БИН 151240009111, Лицензия №20004063, Директор Мамбеталиев А.С.

ТОО «Expo Nova Stroy» г.Шымкент Байтерекова 100\4, БИН 071140006077, Лицензия №17011233, Директор Ұзақ Рахат

ТОО "Гранд Тауэр Сервис" г.Алматы ,Проспект Достык №38, БИН 040740015961, Лицензия № 07436, Директор Ержанулы Е.

ТОО «Абырой Строй Проект» г.Шымкент, БИН 220840024457, Лицензия №22016510, Директор Сапарханова Д.К.

ТОО «Жигер Казстрой» г.Шымкент, БИН 220840024487, Лицензия №22016508, Директор Ажибеков К.Д.

наименование организации фамилия, имя, отчество (при наличии) руководителя

3. Проект (проектно-сметная документация)

ТОО «ПСК Qabylet», заказ №01/2023.

наименование проектной организации, номер проекта

утвержденным(ой) **Коммунальное государственное учреждение «Сырдарьинский районный отдел строительства, архитектуры и градостроительства» Кызылординская область.**

(наименование организации утвердившей (переутвердившей) проект и дата утверждения

4. Объект (комплекс) имеет следующие основные технико-экономические показатели (мощность, производительность, производственная площадь, протяженность, вместимость, объем, пропускная способность, провозная способность, число рабочих мест и тому подобное, заполняется по всем объектам (кроме жилых домов) в единицах измерения соответственно целевой продукции или основным видам услуг):

Мощность, производительность и так далее	Единица измерения	По проекту		Фактически	
		общая (с учетом ранее принятых)	в том числе пускового комплекса или очереди	общая (с учетом ранее принятых)	в том числе пускового комплекса или очереди
КТПН-10/0,4кВ 160 кВт	подстанция	6		6	
КТПН-10/0,4кВ 250 кВт	подстанция	1		1	
Провода ВЛ 6-10 кВ сечением проводов свыше 35 мм2 в ненаселенной местности (3 провода при 10 опорах на 1 км линии) марки СИП-3 1х50-20	км линия	12,575		12,575	
Провода ВЛ 0,38 кВ изолированные (1 провод при 20 опорах на 1 км линии). Подвеска с помощью механизмов марки СИП-4 2х16-0,6/1,0	км линия	3,28		3,28	
марки СИП-4 4х16-0,6/1,0	км линия	11,78		11,78	
марки СИП-4 4х70-0,6/1,0	км линия	4		4	
марки СИП-4 4х50-0,6/1,0	км линия	11,6		11,6	
Счетчики однофазные СО-Э711, 5(60) А, 220 В. Установка на готовом основании	шт	164		164	
Светильник с лампами люминесцентными, степень защиты IP67. Установка вне зданий.	шт	360		360	

Жилой дом имеет следующие показатели:

Показатели	**Единица измерения**	**По проекту**	**Фактически**
Общая площадь	метр в квадрате (далее - $м^2$)		
Число этажей	этаж		

Общий строительный объем	метр в кубе (далее - $м^3$)		
В том числе подземной части	$м^3$		
Площадь встроенных, встроенно-пристроенных и пристроенных помещений	$м^2$		

Показатели	По проекту			Фактически		
	число квартир	площадь квартир, $м^2$		число квартир	площадь квартир, $м^2$	
		общая	жилая		общая	жилая
Всего квартир, в том числе: однокомнатных двухкомнатных трехкомнатных четырехкомнатных и более						

5. Технологические и архитектурно-строительные решения по объекту характеризуется следующими данными:. В строительстве воздушный линии на напряжение 10кВ и 0,4кВ на типовых железобетонных опорах с применением изолированных проводов марки СИП-3 1х50-20 – 12,575км; СИП-4 2х16-0,6/1,0 – 3,28км; СИП-4 4х16-0,6/1,0 – 11,78км; СИП-4 4х70-0,6/1,0 – 4км; СИП-4 4х50-0,6/1,0 – 11,6км; Установка КТПН 10/0,4кВ 160кВА-6 комплектов, КТПН 10/0,4кВ 250кВА-1 комплект.

краткие технические характеристики по особенностям его размещения, по основным материалам и конструкциям, инженерному и технологическому оборудованию

6. На объекте установлено предусмотренное проектом оборудование в количестве согласно актам о его приемке после индивидуального испытания и комплексного опробования;

7. Мероприятия по охране труда, обеспечению взрывобезопасности, пожаробезопасности, охране окружающей природной среды и антисейсмические мероприятия, предусмотренные проектом выполнены;

8. Строительно-монтажные работы осуществлены в сроки:

начало работ **02 2023 г.**
месяц, год

окончание работ **05 2023 г.**
месяц, год

при продолжительности строительства, месяц: 3

по норме или по проекту организации строительства месяца: 3

фактически 3 месяцев;

9. Примененные строительные материалы, конструкции, оборудование и изделия соответствуют требованиям проекта и государственных нормативов;

9-1. Доля местного содержания предусмотрена в проектно-сметной документации **100%** и фактический применено **100%**

(на объектах, финансируемых за счет государственных инвестиций и средств квазигосударственного сектора);

10.Исполнительная геодезическая съемка фактического положения подземных инженерных сетей и/или зданий (сооружений) выполнена (обязательное приложение к декларации о соответствии);

10.1. Исполнительная техническая документация имеется в полном объеме, в том числе в электронном модуле.

11.Наружные инженерные коммуникации (холодное и горячее водоснабжение, канализация, теплоснабжение, газоснабжение, электроснабжение и связь) обеспечивают нормальную эксплуатацию объекта, что подтверждается поставщиками услуг по инженерному и коммунальному обеспечению.

Поставщики услуг по инженерному и коммунальному обеспечению:

Рахим Б.Р. начальник Талдыгайский РЭС

наименование организации, фамилия, имя, отчество (при наличии), подпись руководителя, дата, М.П.

«Сырдария аудандық орман шаруашылығы жаңғыртау жұмыстарын пайдалану» бөлімі

наименование организации, фамилия, имя, отчество (при наличии), подпись руководителя, дата, М.П.

Е. Дуанбетов

наименование организации, фамилия, имя, отчество (при наличии), подпись руководителя, дата, М.П.

12. Шумоизоляция здания соответствует проекту и подтверждается экспертным заключением выдаваемым государственной организацией осуществляющей санитарно-эпидемиологическую экспертизу по результатам лабораторных замеров проведенных аккредитованными испытательными лабораториями (центрами) (экспертное заключение прилагается);

13. Обеспечен доступ для маломобильных групп населения, что подтверждается органами социальной защиты населения

фамилия, имя, отчество (при наличии), подпись руководителя, дата, М.П. (при наличии)

Подрядчик (генеральный подрядчик) считает объект **«Инфраструктура (строительство электроснабжение) н.п.Жетиколь Сырдарьинского района Кызылординской области»** готовым к приемке в эксплуатацию

наименование объекта (комплекса)

гарантирует качество выполненных строительно-монтажных и специальных работ, и принимает на себя обязательство устранять дефекты, возникшие по его вине при

строительстве объекта согласно гарантийного срока в соответствии с законодательством Республики Казахстан.

Подрядчик (генеральный подрядчик):

Директор ТОО «УниверсалСтройСервис» Момбеков Жанболат Аскарович

наименование организации, фамилия, имя, отчество (при наличии)

подпись, М.П.

Подрядчик (Субподрядчик):

Директор ТОО «IT-Invest company» Мамбеталиев Абилхан Сеитович

наименование организации, фамилия, имя, отчество (при наличии)

подпись, М.П.

Директор ТОО «Expo Nova Stroy» Ұзақ Рахат

наименование организации, фамилия, имя, отчество (при наличии)

подпись, М.П.

Директор ТОО «Гранд Тауэр Сервис» Ержанұлы Ерболат

наименование организации, фамилия, имя, отчество (при наличии)

подпись, М.П.

Директор ТОО «Абырой Строй Проект» Сапарханова Диана Каликизи

наименование организации, фамилия, имя, отчество (при наличии)

подпись, М.П.

Директор ТОО «Жигер Казстрой» Ажибеков Курымбай Даниярулы

наименование организации, фамилия, имя, отчество (при наличии)

подпись, М.П.

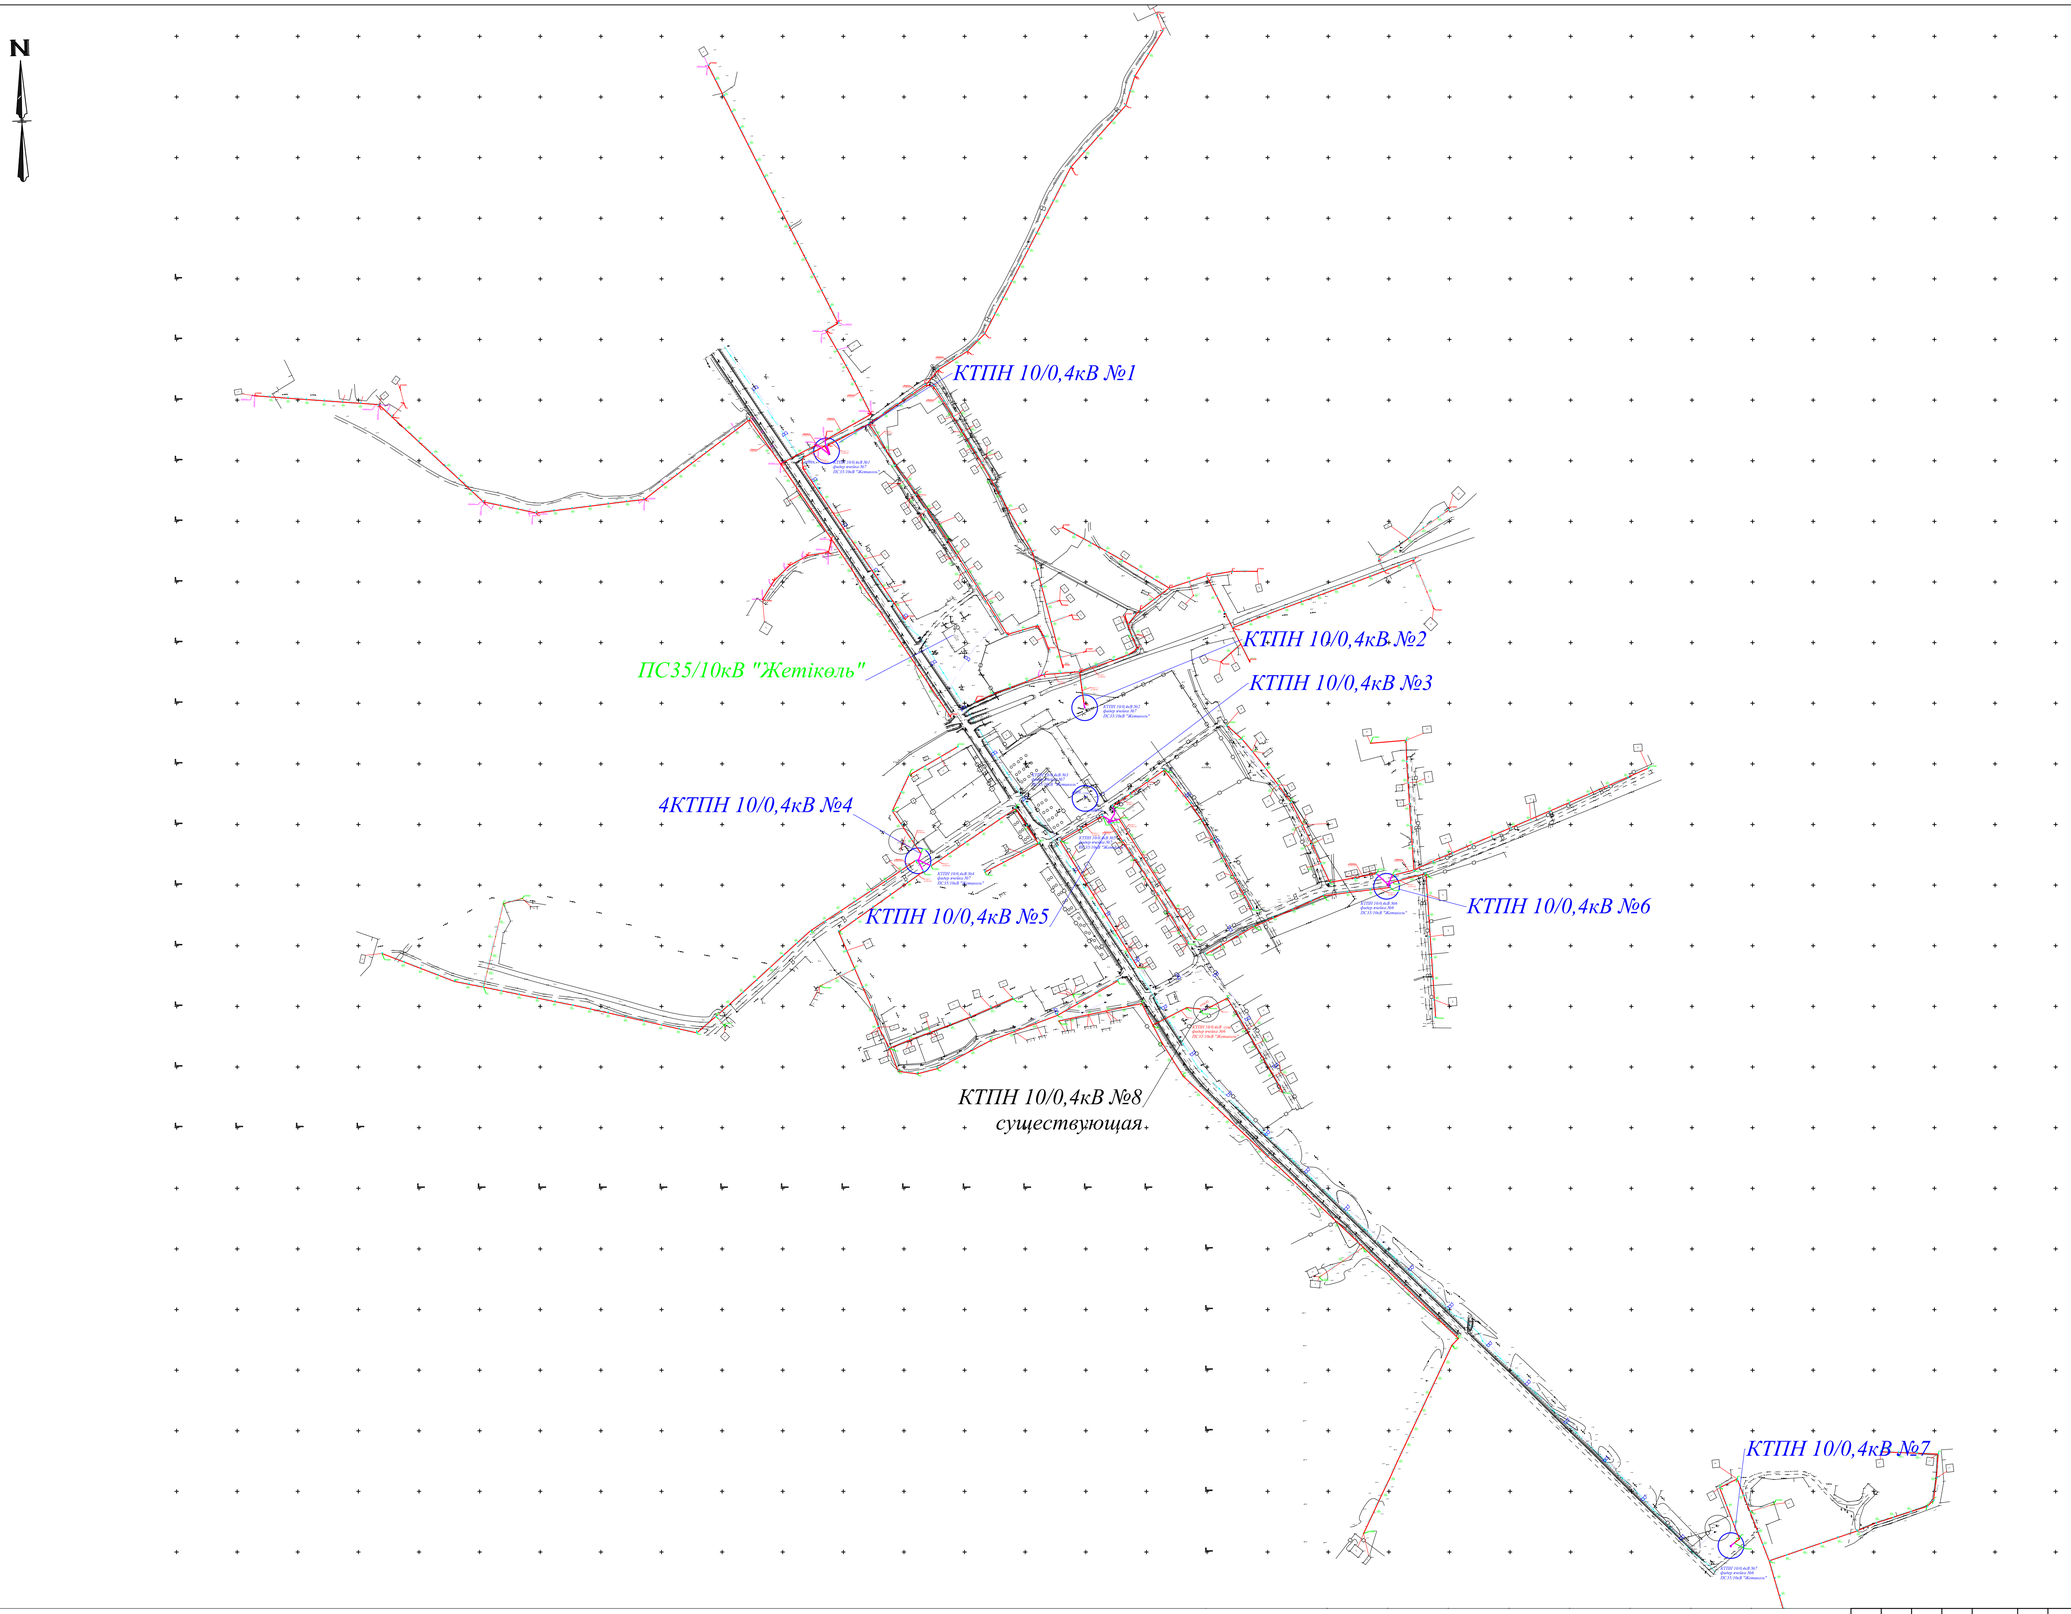

Изм.	Кол.уч.	Лист	№ док.	Подпись	Дата
ГИП	Сисенбеков				
Исполнил	Хамит Ж.				

Электроснабжение н.п Жетиколь Сырдарьинского района Кызылординской области

стадия	лист	листов
РП	3	-

Ситуационная схема ВЛИ-0,4кВ М1:1000

ПСК "Qabylet" г.Кызылорда 2022 г.

Взам. инв. №

Подпись и дата

Инв. № подл.

Формат А1

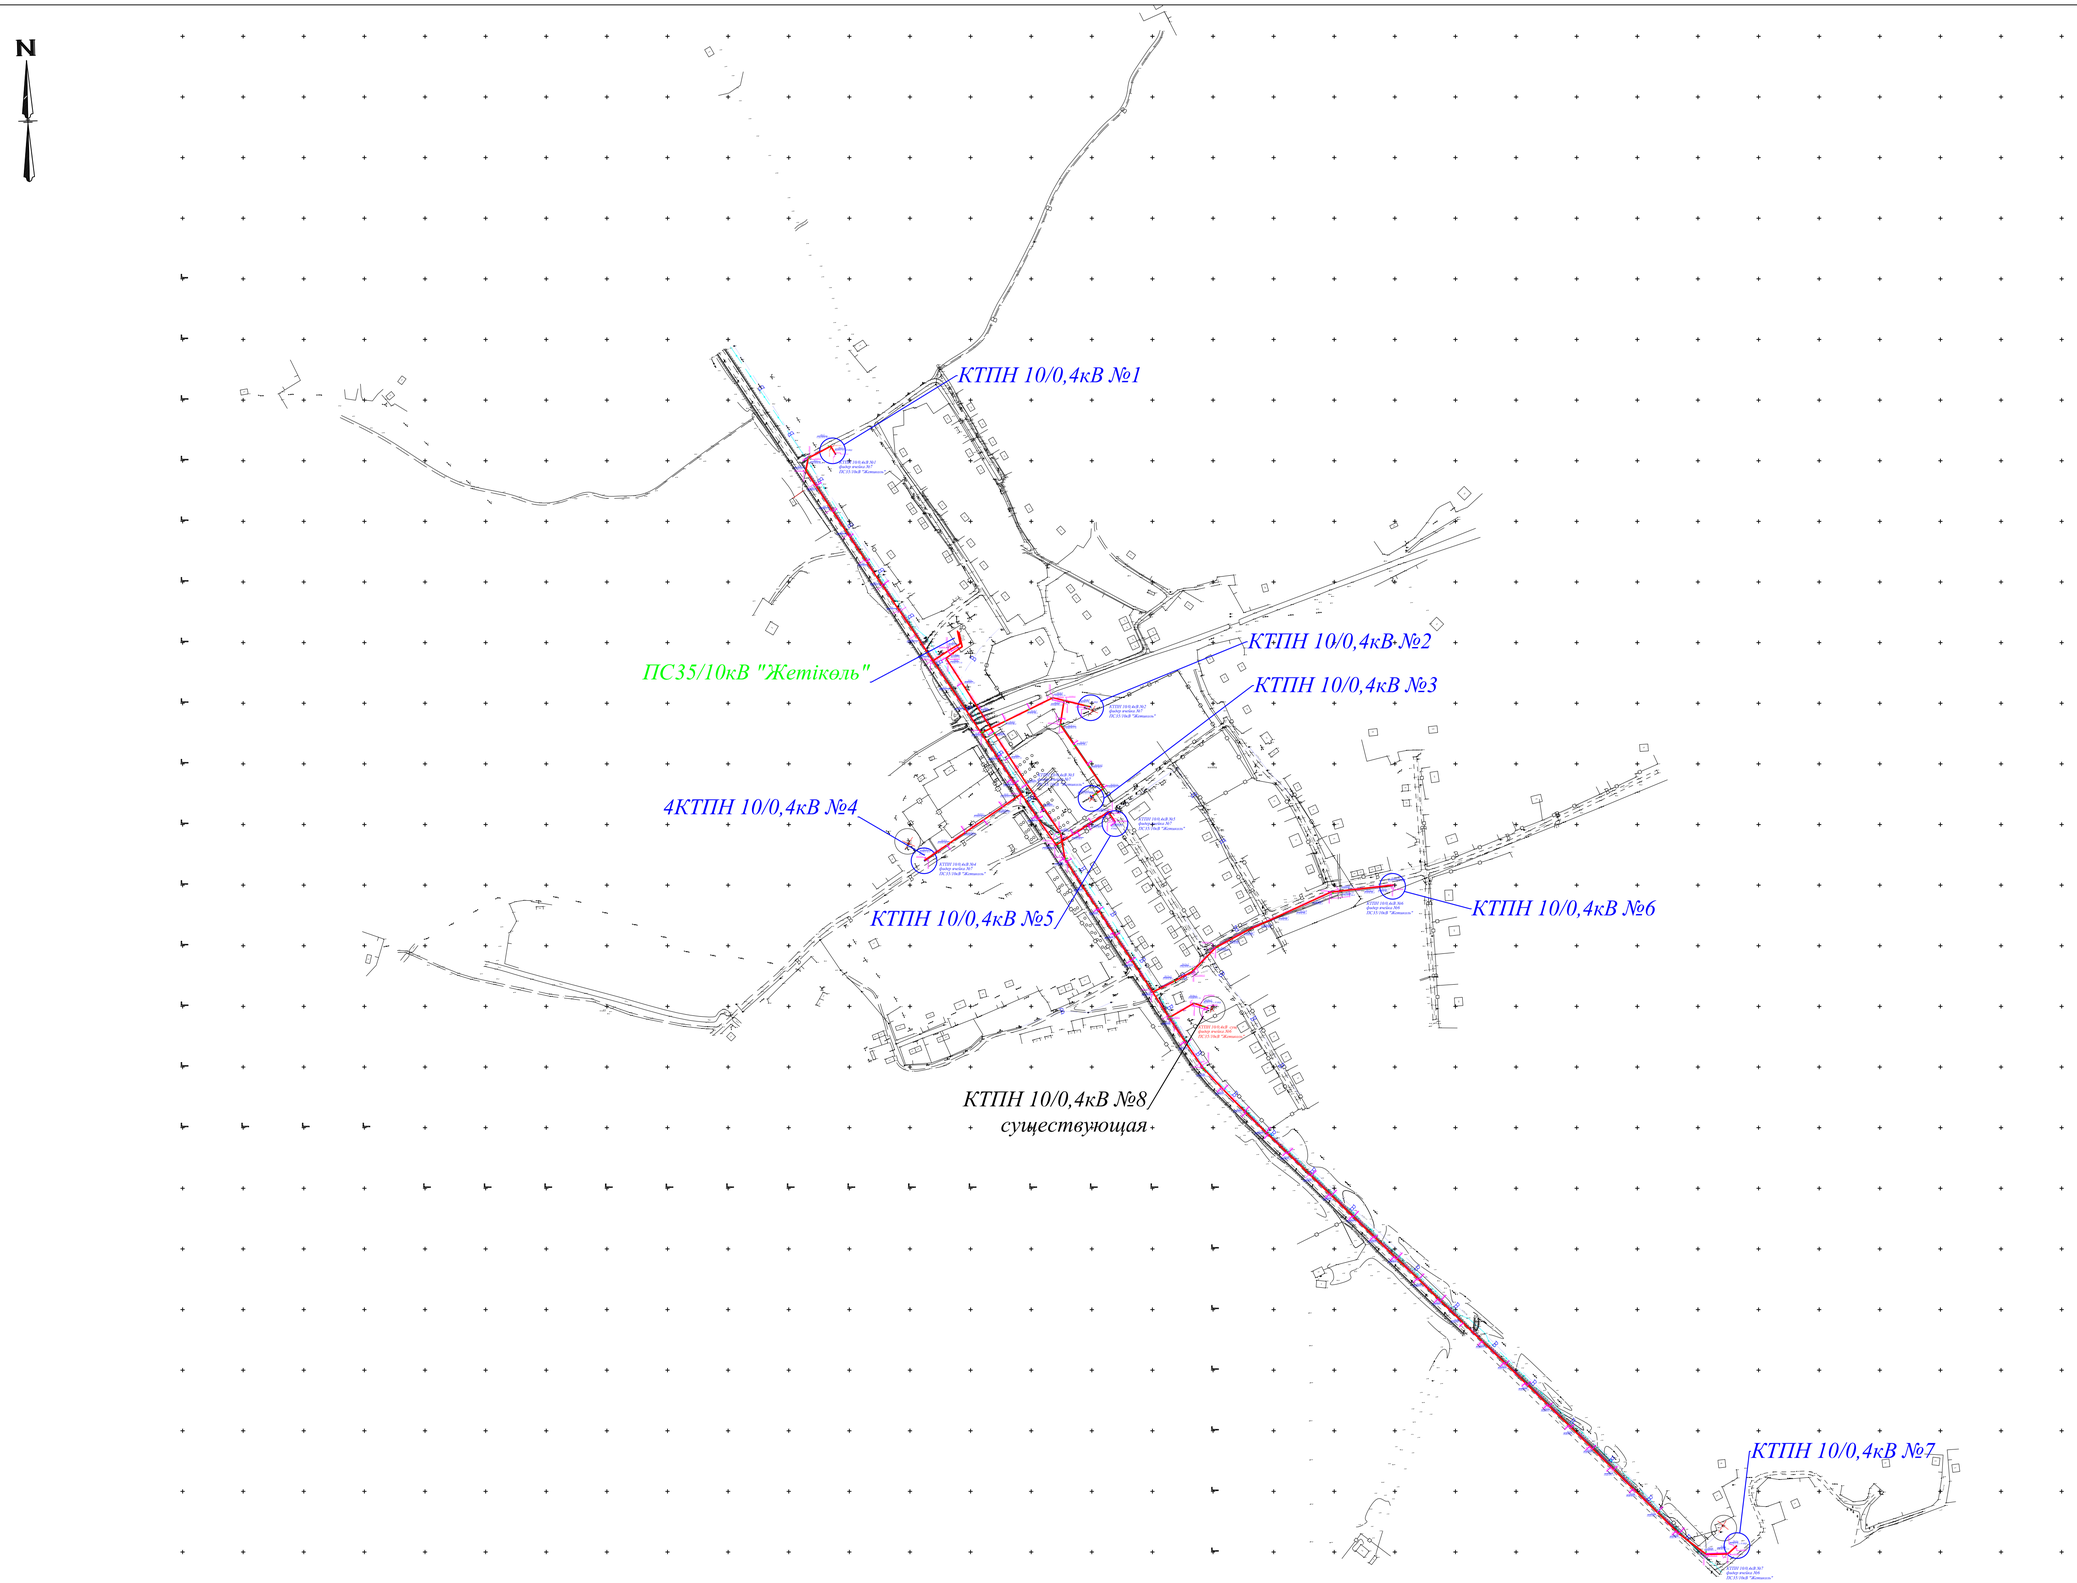

Изм.	Кол.уч.	Лист	№ док.	Подпись	Дата
ГИП		Сисенбеков			
Исполнил		Хамит Ж.			

Электроснабжение н.п Жетиколь Сырдарьинского района Кызылординской области

стадия	лист	листов
РП	4	-

Ситуационная схема ВЛЗ-10кВ М1:5000

ПСК "Qabylet" г.Кызылорда 2022 г.

Взам. инв. № | Подпись и дата | Инв. № подл.

Формат А1