Приложение 1
к приказу Министра
индустрии и инфраструктурного
развития
Республики Казахстан
от 9 августа 2019 года № 632
Утвержден
приказом Министра
по инвестициям и развитию
Республики Казахстан
от 24 апреля 2017 года № 234
Форма

Декларация о соответствии

28.10.2021 года

Подрядчик (генеральный подрядчик) ТОО «Нұр Астана Құрылыс», г. Нур-Султан, район «Есиль», ул. Арай, д.29 А.

(наименование организации, юридический адрес)

в лице Касенбеков С.С.

(фамилия, имя, отчество (при наличии) руководителя организации)

по объекту: «Многоквартирный жилой комплекс со встроенными помещениями и паркингом в г. Нур-Султан, район «Алматы», ул. Р. Кошкарбаева

(наименование, местонахождения объекта)

заказчиком которого является ТОО «Aulet Construction», Ахметов Ж.К.

(наименование организации, фамилия, имя, отчество(при наличии) руководителя)

удостоверяет, что:

1. Строительно – монтажные работы на объекте выполнены в соответствии с утвержденным проектом (проектно – сметной документацией), государственным нормативами в сфере архитектурной, градостроительной и строительной деятельности;

2. Субподрядные организации: ТОО«Есик Жолдары», ТОО «BCS Construction». ТОО «NAK Construction»,ТОО «DK Proekt», ТОО «Умирзак».

(наименование организации)

3. Проект (проектно-сметная документация) ТОО «Промпроект ТИСАР», №71

(наименование проектной организации, номер проекта)

утвержден(а)) РГП«Госэкспертиза» №01-0431/20 от 11.09.2020 года, согласованный эскизный проект №KZ41VUA00179179 от 06.02.2020 года

(наименование организации утвердившей (переутвердившей) проект и дата утверждения)

4. Объект (комплекс) имеет следующие основные технико-экономические показатели (мощность, производительность, производственная площадь, протяженность, вместимость, объем, пропускная способность, провозная способность, число рабочих мест и тому подобное, заполняется по всем объектам (кроме жилых домов) в единицах измерения соответственно целевой продукции или основным видам услуг):

Мощность, производительность и так далее	Единица измерения	По проекту		Фактически	
		общая (с учетом ранее принятых)	в том числе пускового комплекса или очереди	общая (с учетом ранее принятых)	в том числе пускового комплекса или очереди

Выпуск продукции(оказания услуг), предусмотренный проектом в объеме, соответствующем нормам освоения проектных мощностей в начальный период

_____;

факт начала выпуска продукции с указанием объема

Показатели	Единица измерения	По проекту	Фактически
Общая площадь	метр в квадрате (далее – м2)	39 347,2	39 347,2
Число этажей	Этаж	Цок.этаж+12	Цок.этаж+12
Общий строительный объем	метр в кубе (далее – м3)	134 275	134 275
В том числе подземной части	м3		
Площадь встроенных, встроенно-пристроенных и пристроенных помещений	м2	н.п.№1-150,3 н.п.№2-99,0 н.п.№3-50,2 н.п.№4-184,0 н.п.№5-99,4 н.п.№6-152,0 н.п.№7-106,0 н.п.№8-93,2 н.п.№9-152,5 н.п.№10-99,0 н.п.№11-180,5 н.п.№12-77,2 н.п.№13-99,2 н.п.№14-150,6 н.п.№15-55,2 н.п.№16-85,2 н.п.№17-63,6 н.п.№18-59,3 н.п.№19-58,9 н.п.№20-102,5 н.п.№21-118,4 н.п.№22-80,5 н.п.№23-162,2 н.п.№24-137,5 н.п.№25-111,8 н.п.№26-111,0	н.п.№1-150,3 н.п.№2-99,0 н.п.№3-50,2 н.п.№4-184,0 н.п.№5-99,4 н.п.№6-152,0 н.п.№7-106,0 н.п.№8-93,2 н.п.№9-152,5 н.п.№10-99,0 н.п.№11-180,5 н.п.№12-77,2 н.п.№13-99,2 н.п.№14-150,6 н.п.№15-55,2 н.п.№16-85,2 н.п.№17-63,6 н.п.№18-59,3 н.п.№19-58,9 н.п.№20-102,5 н.п.№21-118,4 н.п.№22-80,5 н.п.№23-162,2 н.п.№24-137,5 н.п.№25-111,8 н.п.№26-111,0

		н.п.№27-140,1	н.п.№27-140,1
		н.п.№28-162,8	н.п.№28-162,8
		н.п.№29-84,0	н.п.№29-84,0
		н.п.№30-117,1	н.п.№30-117,1
		н.п.№31-98,8	н.п.№31-98,8
		н.п.№32-59,8	н.п.№32-59,8
		н.п.№33-59,0	н.п.№33-59,0
		н.п.№34-63,8	н.п.№34-63,8
		н.п.№35-59,8	н.п.№35-59,8
		н.п.№36-2,1	н.п.№36-2,1
		н.п.№37-2,2	н.п.№37-2,2
		н.п.№38-2,3	н.п.№38-2,3
		н.п.№39-2,4	н.п.№39-2,4
		н.п.№40-1,8	н.п.№40-1,8
		н.п.№41-1,9	н.п.№41-1,9
		н.п.№42-1,8	н.п.№42-1,8
		н.п.№43-1,8	н.п.№43-1,8
		н.п.№44-3,8	н.п.№44-3,8
		н.п.№45-2,3	н.п.№45-2,3
		н.п.№46-2,3	н.п.№46-2,3
		н.п.№47-4,3	н.п.№47-4,3
		н.п.№48-2,3	н.п.№48-2,3
		н.п.№49-2,2	н.п.№49-2,2
		н.п.№50-3,1	н.п.№50-3,1
		н.п.№51-2,2	н.п.№51-2,2
		н.п.№52-3,8	н.п.№52-3,8
		н.п.№53-2,3	н.п.№53-2,3
		н.п.№54-2,8	н.п.№54-2,8
		н.п.№55-4,7	н.п.№55-4,7
		н.п.№56-2,2	н.п.№56-2,2
		н.п.№57-2,2	н.п.№57-2,2
		н.п.№58-3,2	н.п.№58-3,2
		н.п.№59-2,2	н.п.№59-2,2
		н.п.№60-2,2	н.п.№60-2,2
		н.п.№61-2,2	н.п.№61-2,2
		н.п.№62-2,2	н.п.№62-2,2
		н.п.№63-2,2	н.п.№63-2,2
		н.п.№64-2,2	н.п.№64-2,2
		н.п.№65-4,8	н.п.№65-4,8
		н.п.№66-3,2	н.п.№66-3,2
		н.п.№67-2,2	н.п.№67-2,2
		н.п.№68-2,2	н.п.№68-2,2
		н.п.№69-2,8	н.п.№69-2,8
		н.п.№70-2,2	н.п.№70-2,2
		н.п.№71-2,2	н.п.№71-2,2
		н.п.№72-2,2	н.п.№72-2,2
		н.п.№73-3,1	н.п.№73-3,1
		н.п.№74-4,5	н.п.№74-4,5
		н.п.№75-4,2	н.п.№75-4,2
		н.п.№76-4,6	н.п.№76-4,6
		н.п.№77-3,5	н.п.№77-3,5
		н.п.№78-3,3	н.п.№78-3,3
		н.п.№79-2,2	н.п.№79-2,2
		н.п.№80-2,2	н.п.№80-2,2
		н.п.№81-2,3	н.п.№81-2,3
		н.п.№82-2,2	н.п.№82-2,2
		н.п.№83-3,8	н.п.№83-3,8
		н.п.№84-4,1	н.п.№84-4,1
		н.п.№85-2,7	н.п.№85-2,7
		н.п.№86-2,7	н.п.№86-2,7
		н.п.№87-4,0	н.п.№87-4,0
		н.п.№88-4,2	н.п.№88-4,2

		н.п.№89-4,2	н.п.№89-4,2
		н.п.№90-4,3	н.п.№90-4,3
		н.п.№91-4,6	н.п.№91-4,6
		н.п.№92-3,2	н.п.№92-3,2
		н.п.№93-2,3	н.п.№93-2,3
		н.п.№94-2,2	н.п.№94-2,2
		н.п.№95-2,1	н.п.№95-2,1
		н.п.№96-2,8	н.п.№96-2,8
		н.п.№97-3,5	н.п.№97-3,5
		н.п.№98-3,3	н.п.№98-3,3
		н.п.№99-3,3	н.п.№99-3,3
		н.п.№100-2,2	н.п.№100-2,2
		н.п.№101-2,2	н.п.№101-2,2
		н.п.№102-3,0	н.п.№102-3,0
		н.п.№103-2,2	н.п.№103-2,2
		н.п.№104-3,3	н.п.№104-3,3
		н.п.№105-2,3	н.п.№105-2,3
		н.п.№106-2,2	н.п.№106-2,2
		н.п.№107-4,6	н.п.№107-4,6
		н.п.№108-2,2	н.п.№108-2,2
		н.п.№109-2,2	н.п.№109-2,2
		н.п.№110-3,9	н.п.№110-3,9
		н.п.№111-2,1	н.п.№111-2,1
		н.п.№112-5,6	н.п.№112-5,6
		н.п.№113-4,6	н.п.№113-4,6
		н.п.№114-2,3	н.п.№114-2,3
		н.п.№115-2,3	н.п.№115-2,3
		н.п.№116-4,6	н.п.№116-4,6
		н.п.№117-3,6	н.п.№117-3,6
		н.п.№118-3,1	н.п.№118-3,1
		н.п.№119 -5,3	н.п.№119 -5,3
		н.п.№120-5,0	н.п.№120-5,0
		итого по НП-3937,6м2	**итого по НП-3937,6м2**
		п.м.№1-16,2	п.м.№1-16,2
		п.м.№2-16,2	п.м.№2-16,2
		п.м.№3-17,3	п.м.№3-17,3
		п.м.№4-17,1	п.м.№4-17,1
		п.м.№5-19,4	п.м.№5-19,4
		п.м.№6-20,1	п.м.№6-20,1
		п.м.№7-19,6	п.м.№7-19,6
		п.м.№8-17,5	п.м.№8-17,5
		п.м.№9-17,4	п.м.№9-17,4
		п.м.№10-21,4	п.м.№10-21,4
		п.м.№11-17,9	п.м.№11-17,9
		п.м.№12-17,9	п.м.№12-17,9
		п.м.№13-17,9	п.м.№13-17,9
		п.м.№14-17,9	п.м.№14-17,9
		п.м.№15-17,9	п.м.№15-17,9
		п.м.№16-17,9	п.м.№16-17,9
		п.м.№17-17,9	п.м.№17-17,9
		п.м.№18-17,9	п.м.№18-17,9
		п.м.№19-17,9	п.м.№19-17,9
		п.м.№20-17,9	п.м.№20-17,9
		п.м.№21-17,9	п.м.№21-17,9
		п.м.№22-17,9	п.м.№22-17,9
		п.м.№23-17,9	п.м.№23-17,9
		п.м.№24-17,9	п.м.№24-17,9
		п.м.№25-17,9	п.м.№25-17,9
		п.м.№26-17,9	п.м.№26-17,9
		п.м.№27-17,9	п.м.№27-17,9
		п.м.№28-17,9	п.м.№28-17,9

		п.м.№29-17,9	п.м.№29-17,9
		п.м.№30-17,9	п.м.№30-17,9
		п.м.№31-17,9	п.м.№31-17,9
		п.м.№32-17,9	п.м.№32-17,9
		п.м.№33-17,9	п.м.№33-17,9
		п.м.№34-21,3	п.м.№34-21,3
		п.м.№35-17,1	п.м.№35-17,1
		п.м.№36-17,2	п.м.№36-17,2
		п.м.№37-19,8	п.м.№37-19,8
		п.м.№38-21,5	п.м.№38-21,5
		п.м.№39-21,9	п.м.№39-21,9
		п.м.№40-17,9	п.м.№40-17,9
		п.м.№41-17,9	п.м.№41-17,9
		п.м.№42-19,9	п.м.№42-19,9
		п.м.№43-19,9	п.м.№43-19,9
		п.м.№44-17,9	п.м.№44-17,9
		п.м.№45-17,9	п.м.№45-17,9
		п.м.№46-17,9	п.м.№46-17,9
		п.м.№47-17,9	п.м.№47-17,9
		п.м.№48-17,9	п.м.№48-17,9
		п.м.№49-17,9	п.м.№49-17,9
		п.м.№50-17,9	п.м.№50-17,9
		п.м.№51-17,9	п.м.№51-17,9
		п.м.№52-17,9	п.м.№52-17,9
		п.м.№53-17,9	п.м.№53-17,9
		п.м.№54-17,9	п.м.№54-17,9
		п.м.№55-17,9	п.м.№55-17,9
		п.м.№56-17,9	п.м.№56-17,9
		п.м.№57-17,3	п.м.№57-17,3
		п.м.№58-17,3	п.м.№58-17,3
		п.м.№59-17,9	п.м.№59-17,9
		п.м.№60-17,9	п.м.№60-17,9
		п.м.№61-17,9	п.м.№61-17,9
		п.м.№62-17,9	п.м.№62-17,9
		п.м.№63-17,9	п.м.№63-17,9
		п.м.№64-17,9	п.м.№64-17,9
		п.м.№65-17,9	п.м.№65-17,9
		п.м.№66-17,3	п.м.№66-17,3
		п.м.№67-17,0	п.м.№67-17,0
		п.м.№68-18,1	п.м.№68-18,1
		п.м.№69-18,5	п.м.№69-18,5
		п.м.№70-19,4	п.м.№70-19,4
		п.м.№71-19,4	п.м.№71-19,4
		п.м.№72-19,4	п.м.№72-19,4
		п.м.№73-19,4	п.м.№73-19,4
		п.м.№74-19,4	п.м.№74-19,4
		п.м.№75-19,4	п.м.№75-19,4
		п.м.№76-18,8	п.м.№76-18,8
		п.м.№77-18,1	п.м.№77-18,1
		п.м.№78-18,1	п.м.№78-18,1
		п.м.№79-18,8	п.м.№79-18,8
		п.м.№80-19,4	п.м.№80-19,4
		п.м.№81-19,4	п.м.№81-19,4
		п.м.№82-19,4	п.м.№82-19,4
		п.м.№83-19,4	п.м.№83-19,4
		п.м.№84-19,4	п.м.№84-19,4
		п.м.№85-19,4	п.м.№85-19,4
		п.м.№86-19,4	п.м.№86-19,4
		п.м.№87-19,4	п.м.№87-19,4
		п.м.№88-19,4	п.м.№88-19,4
		п.м.№89-19,4	п.м.№89-19,4
		п.м.№90-19,4	п.м.№90-19,4

		п.м.№91-19,4 п.м.№92-21,3 п.м.№93-21,2 п.м.№94-20,3 п.м.№95-20,3 п.м.№96-17,9 п.м.№97-17,9 п.м.№98-17,9 п.м.№99-17,9 п.м.№100-17,9 п.м.№101-17,9 п.м.№102-17,9 п.м.№103-17,9 п.м.№104-17,9 п.м.№105-17,9 п.м.№106-17,9 п.м.№107-17,9 п.м.№108-17,9 п.м.№109-17,9 п.м.№110-17,9 п.м.№111-17,9 п.м.№112-17,9 п.м.№113-17,9 п.м.№114-17,9 п.м.№115-17,9 п.м.№116-17,9 п.м.№117-17,9 п.м.№118-21,5 п.м.№119-21,5 п.м.№120-17,6 п.м.№121-20,7 п.м.№122-21,5 итого по ПМ-2254,5 м2			п.м.№91-19,4 п.м.№92-21,3 п.м.№93-21,2 п.м.№94-20,3 п.м.№95-20,3 п.м.№96-17,9 п.м.№97-17,9 п.м.№98-17,9 п.м.№99-17,9 п.м.№100-17,9 п.м.№101-17,9 п.м.№102-17,9 п.м.№103-17,9 п.м.№104-17,9 п.м.№105-17,9 п.м.№106-17,9 п.м.№107-17,9 п.м.№108-17,9 п.м.№109-17,9 п.м.№110-17,9 п.м.№111-17,9 п.м.№112-17,9 п.м.№113-17,9 п.м.№114-17,9 п.м.№115-17,9 п.м.№116-17,9 п.м.№117-17,9 п.м.№118-21,5 п.м.№119-21,5 п.м.№120-17,6 п.м.№121-20,7 п.м.№122-21,5 итого по ПМ-2254,5 м2		
Показатели	По проекту			Фактически		
	число квартир	площадь квартир, м2		число квартир	площадь квартир, м2	
		Общая	Жилая		Общая	Жилая
Всего квартир,в том числе:	360	22906,3	12350,0	360	22906,3	12350,0
однокомнатных	162	7095,6	3086,6	162	7095,6	3086,6
двухкомнатных	108	7329,4	3918,7	108	7329,4	3918,7
трехкомнатных	90	8481,3	5344,7	90	8481,3	5344,7
четырехкомнатных и более						
	Кв.№1	94,7	61,3	Кв.№1	94,7	61,3
	Кв.№2	42,4	18,7	Кв.№2	42,4	18,7
	Кв.№3	46,5	20,3	Кв.№3	46,5	20,3
	Кв.№4	66,7	36,1	Кв.№4	66,7	36,1
	Кв.№5	94,9	61,5	Кв.№5	94,9	61,5
	Кв.№6	42,6	18,9	Кв.№6	42,6	18,9
	Кв.№7	46,6	20,5	Кв.№7	46,6	20,5
	Кв.№8	66,9	36,1	Кв.№8	66,9	36,1
	Кв.№9	94,6	61,5	Кв.№9	94,6	61,5
	Кв.№10	42,8	19,0	Кв.№10	42,8	19,0
	Кв.№11	46,7	20,3	Кв.№11	46,7	20,3
	Кв.№12	67,0	36,0	Кв.№12	67,0	36,0
	Кв.№13	94,9	61,3	Кв.№13	94,9	61,3
	Кв.№14	43,0	19,0	Кв.№14	43,0	19,0
	Кв.№15	46,8	20,2	Кв.№15	46,8	20,2

	Кв.№16	67,5	36,0	Кв.№16	67,5	36,0
	Кв.№17	95,1	61,3	Кв.№17	95,1	61,3
	Кв.№18	42,4	19,0	Кв.№18	42,4	19,0
	Кв.№19	46,6	20,2	Кв.№19	46,6	20,2
	Кв.№20	67,5	36,1	Кв.№20	67,5	36,1
	Кв.№21	94,8	61,3	Кв.№21	94,8	61,3
	Кв.№22	42,6	19,0	Кв.№22	42,6	19,0
	Кв.№23	46,6	20,2	Кв.№23	46,6	20,2
	Кв.№24	67,6	36,0	Кв.№24	67,6	36,0
	Кв.№25	95,0	61,3	Кв.№25	95,0	61,3
	Кв.№26	42,5	19,0	Кв.№26	42,5	19,0
	Кв.№27	46,5	20,3	Кв.№27	46,5	20,3
	Кв.№28	67,6	36,1	Кв.№28	67,6	36,1
	Кв.№29	95,2	61,4	Кв.№29	95,2	61,4
	Кв.№30	42,4	18,9	Кв.№30	42,4	18,9
	Кв.№31	46,7	20,2	Кв.№31	46,7	20,2
	Кв.№32	67,2	36,0	Кв.№32	67,2	36,0
	Кв.№33	95,1	61,4	Кв.№33	95,1	61,4
	Кв.№34	42,3	19,0	Кв.№34	42,3	19,0
	Кв.№35	46,5	20,2	Кв.№35	46,5	20,2
	Кв.№36	67,7	36,2	Кв.№36	67,7	36,2
	Кв.№37	95,2	61,3	Кв.№37	95,2	61,3
	Кв.№38	42,4	19,1	Кв.№38	42,4	19,1
	Кв.№39	46,5	20,2	Кв.№39	46,5	20,2
	Кв.№40	67,3	36,3	Кв.№40	67,3	36,3
	Кв.№41	95,0	61,4	Кв.№41	95,0	61,4
	Кв.№42	42,1	19,0	Кв.№42	42,1	19,0
	Кв.№43	46,5	20,2	Кв.№43	46,5	20,2
	Кв.№44	67,6	36,3	Кв.№44	67,6	36,3
	Кв.№45	95,1	61,6	Кв.№45	95,1	61,6
	Кв.№46	42,3	19,0	Кв.№46	42,3	19,0
	Кв.№47	46,5	20,2	Кв.№47	46,5	20,2
	Кв.№48	67,4	36,2	Кв.№48	67,4	36,2
	Кв.№49	70,0	38,1	Кв.№49	70,0	38,1
	Кв.№50	47,0	20,4	Кв.№50	47,0	20,4
	Кв.№51	42,4	18,7	Кв.№51	42,4	18,7
	Кв.№52	94,9	61,3	Кв.№52	94,9	61,3
	Кв.№53	69,9	38,3	Кв.№53	69,9	38,3
	Кв.№54	46,6	20,3	Кв.№54	46,6	20,3
	Кв.№55	42,6	18,9	Кв.№55	42,6	18,9
	Кв.№56	94,9	61,1	Кв.№56	94,9	61,1
	Кв.№57	69,6	38,2	Кв.№57	69,6	38,2
	Кв.№58	46,3	20,1	Кв.№58	46,3	20,1
	Кв.№59	42,6	19,0	Кв.№59	42,6	19,0
	Кв.№60	94,5	61,0	Кв.№60	94,5	61,0
	Кв.№61	69,7	38,1	Кв.№61	69,7	38,1
	Кв.№62	46,8	20,2	Кв.№62	46,8	20,2
	Кв.№63	42,7	19,1	Кв.№63	42,7	19,1
	Кв.№64	95,2	61,2	Кв.№64	95,2	61,2
	Кв.№65	69,9	38,1	Кв.№65	69,9	38,1
	Кв.№66	46,5	20,1	Кв.№66	46,5	20,1
	Кв.№67	42,6	18,9	Кв.№67	42,6	18,9
	Кв.№68	95,2	61,3	Кв.№68	95,2	61,3
	Кв.№69	70,1	38,1	Кв.№69	70,1	38,1
	Кв.№70	46,2	20,1	Кв.№70	46,2	20,1
	Кв.№71	42,8	18,9	Кв.№71	42,8	18,9

	Кв.№72	95,2	61,2	Кв.№72	95,2	61,2
	Кв.№73	70,1	38,4	Кв.№73	70,1	38,4
	Кв.№74	46,7	20,2	Кв.№74	46,7	20,2
	Кв.№75	42,6	18,9	Кв.№75	42,6	18,9
	Кв.№76	94,7	61,2	Кв.№76	94,7	61,2
	Кв.№77	70,1	38,1	Кв.№77	70,1	38,1
	Кв.№78	46,3	20,1	Кв.№78	46,3	20,1
	Кв.№79	42,7	19,0	Кв.№79	42,7	19,0
	Кв.№80	95,3	61,3	Кв.№80	95,3	61,3
	Кв.№81	70,0	38,0	Кв.№81	70,0	38,0
	Кв.№82	46,5	20,2	Кв.№82	46,5	20,2
	Кв.№83	42,2	18,9	Кв.№83	42,2	18,9
	Кв.№84	95,2	61,2	Кв.№84	95,2	61,2
	Кв.№85	69,8	38,1	Кв.№85	69,8	38,1
	Кв.№86	46,3	20,2	Кв.№86	46,3	20,2
	Кв.№87	42,2	18,9	Кв.№87	42,2	18,9
	Кв.№88	95,3	61,0	Кв.№88	95,3	61,0
	Кв.№89	70,1	38,1	Кв.№89	70,1	38,1
	Кв.№90	46,4	20,1	Кв.№90	46,4	20,1
	Кв.№91	42,2	18,8	Кв.№91	42,2	18,8
	Кв.№92	94,8	61,1	Кв.№92	94,8	61,1
	Кв.№93	69,5	37,9	Кв.№93	69,5	37,9
	Кв.№94	46,8	20,2	Кв.№94	46,8	20,2
	Кв.№95	42,6	18,9	Кв.№95	42,6	18,9
	Кв.№96	95,1	61,5	Кв.№96	95,1	61,5
	Кв.№97	94,3	60,9	Кв.№97	94,3	60,9
	Кв.№98	42,3	18,6	Кв.№98	42,3	18,6
	Кв.№99	46,5	20,4	Кв.№99	46,5	20,4
	Кв.№100	68,5	37,1	Кв.№100	68,5	37,1
	Кв.№101	94,5	60,9	Кв.№101	94,5	60,9
	Кв.№102	42,1	18,4	Кв.№102	42,1	18,4
	Кв.№103	45,5	20,1	Кв.№103	45,5	20,1
	Кв.№104	69,0	37,5	Кв.№104	69,0	37,5
	Кв.№105	93,9	60,8	Кв.№105	93,9	60,8
	Кв.№106	41,6	18,6	Кв.№106	41,6	18,6
	Кв.№107	45,6	20,0	Кв.№107	45,6	20,0
	Кв.№108	68,8	37,7	Кв.№108	68,8	37,7
	Кв.№109	93,6	60,4	Кв.№109	93,6	60,4
	Кв.№110	40,8	18,4	Кв.№110	40,8	18,4
	Кв.№111	45,3	19,8	Кв.№111	45,3	19,8
	Кв.№112	68,6	37,6	Кв.№112	68,6	37,6
	Кв.№113	93,9	60,6	Кв.№113	93,9	60,6
	Кв.№114	41,9	18,6	Кв.№114	41,9	18,6
	Кв.№115	45,8	20,0	Кв.№115	45,8	20,0
	Кв.№116	69,2	37,8	Кв.№116	69,2	37,8
	Кв.№117	94,4	60,9	Кв.№117	94,4	60,9
	Кв.№118	41,9	18,7	Кв.№118	41,9	18,7
	Кв.№119	45,9	20,0	Кв.№119	45,9	20,0
	Кв.№120	69,4	37,7	Кв.№120	69,4	37,7
	Кв.№121	94,8	61,2	Кв.№121	94,8	61,2
	Кв.№122	41,5	18,6	Кв.№122	41,5	18,6
	Кв.№123	45,8	20,0	Кв.№123	45,8	20,0
	Кв.№124	69,6	37,9	Кв.№124	69,6	37,9
	Кв.№125	94,1	61,0	Кв.№125	94,1	61,0
	Кв.№126	41,5	18,6	Кв.№126	41,5	18,6
	Кв.№127	46,1	20,0	Кв.№127	46,1	20,0

	Кв.№128	69,7	38,0	Кв.№128	69,7	38,0
	Кв.№129	94,4	61,1	Кв.№129	94,4	61,1
	Кв.№130	41,4	18,7	Кв.№130	41,4	18,7
	Кв.№131	45,6	20,0	Кв.№131	45,6	20,0
	Кв.№132	69,7	38,2	Кв.№132	69,7	38,2
	Кв.№133	94,3	60,8	Кв.№133	94,3	60,8
	Кв.№134	41,7	18,7	Кв.№134	41,7	18,7
	Кв.№135	45,6	19,6	Кв.№135	45,6	19,6
	Кв.№136	69,2	37,9	Кв.№136	69,2	37,9
	Кв.№137	94,4	61,0	Кв.№137	94,4	61,0
	Кв.№138	41,4	18,6	Кв.№138	41,4	18,6
	Кв.№139	45,7	19,9	Кв.№139	45,7	19,9
	Кв.№140	69,5	37,9	Кв.№140	69,5	37,9
	Кв.№141	94,4	61,0	Кв.№141	94,4	61,0
	Кв.№142	41,4	18,7	Кв.№142	41,4	18,7
	Кв.№143	45,7	20,0	Кв.№143	45,7	20,0
	Кв.№144	69,1	37,9	Кв.№144	69,1	37,9
	Кв.№145	66,1	35,5	Кв.№145	66,1	35,5
	Кв.№146	45,8	20,3	Кв.№146	45,8	20,3
	Кв.№147	41,3	18,0	Кв.№147	41,3	18,0
	Кв.№148	94,2	60,6	Кв.№148	94,2	60,6
	Кв.№149	66,4	35,8	Кв.№149	66,4	35,8
	Кв.№150	45,7	20,0	Кв.№150	45,7	20,0
	Кв.№151	41,8	18,7	Кв.№151	41,8	18,7
	Кв.№152	93,3	60,2	Кв.№152	93,3	60,2
	Кв.№153	66,9	35,7	Кв.№153	66,9	35,7
	Кв.№154	46,2	19,8	Кв.№154	46,2	19,8
	Кв.№155	42,2	18,7	Кв.№155	42,2	18,7
	Кв.№156	94,4	60,8	Кв.№156	94,4	60,8
	Кв.№157	66,5	35,8	Кв.№157	66,5	35,8
	Кв.№158	45,9	20,1	Кв.№158	45,9	20,1
	Кв.№159	42,0	18,8	Кв.№159	42,0	18,8
	Кв.№160	94,7	60,8	Кв.№160	94,7	60,8
	Кв.№161	66,5	35,8	Кв.№161	66,5	35,8
	Кв.№162	46,3	20,4	Кв.№162	46,3	20,4
	Кв.№163	41,9	18,7	Кв.№163	41,9	18,7
	Кв.№164	94,4	60,5	Кв.№164	94,4	60,5
	Кв.№165	67,0	35,8	Кв.№165	67,0	35,8
	Кв.№166	45,6	19,8	Кв.№166	45,6	19,8
	Кв.№167	41,7	18,8	Кв.№167	41,7	18,8
	Кв.№168	94,4	60,7	Кв.№168	94,4	60,7
	Кв.№169	66,8	35,8	Кв.№169	66,8	35,8
	Кв.№170	45,5	20,0	Кв.№170	45,5	20,0
	Кв.№171	41,9	18,7	Кв.№171	41,9	18,7
	Кв.№172	94,3	60,6	Кв.№172	94,3	60,6
	Кв.№173	67,1	35,9	Кв.№173	67,1	35,9
	Кв.№174	46,1	20,2	Кв.№174	46,1	20,2
	Кв.№175	41,9	18,6	Кв.№175	41,9	18,6
	Кв.№176	94,8	61,1	Кв.№176	94,8	61,1
	Кв.№177	66,7	35,9	Кв.№177	66,7	35,9
	Кв.№178	45,8	19,9	Кв.№178	45,8	19,9
	Кв.№179	41,9	18,7	Кв.№179	41,9	18,7
	Кв.№180	94,4	60,7	Кв.№180	94,4	60,7
	Кв.№181	66,1	35,6	Кв.№181	66,1	35,6
	Кв.№182	46,0	20,0	Кв.№182	46,0	20,0
	Кв.№183	41,6	18,7	Кв.№183	41,6	18,7

	Кв.№184	93,9	60,5	Кв.№184	93,9	60,5
	Кв.№185	66,8	35,9	Кв.№185	66,8	35,9
	Кв.№186	45,9	20,0	Кв.№186	45,9	20,0
	Кв.№187	41,8	18,8	Кв.№187	41,8	18,8
	Кв.№188	94,2	60,5	Кв.№188	94,2	60,5
	Кв.№189	66,3	35,9	Кв.№189	66,3	35,9
	Кв.№190	45,7	19,9	Кв.№190	45,7	19,9
	Кв.№191	41,6	18,7	Кв.№191	41,6	18,7
	Кв.№192	93,9	60,6	Кв.№192	93,9	60,6
	Кв.№193	68,2	34,8	Кв.№193	68,2	34,8
	Кв.№194	41,8	16,2	Кв.№194	41,8	16,2
	Кв.№195	65,8	33,9	Кв.№195	65,8	33,9
	Кв.№196	94,1	54,0	Кв.№196	94,1	54,0
	Кв.№197	68,0	34,9	Кв.№197	68,0	34,9
	Кв.№198	41,9	16,4	Кв.№198	41,9	16,4
	Кв.№199	66,2	34,6	Кв.№199	66,2	34,6
	Кв.№200	93,9	53,6	Кв.№200	93,9	53,6
	Кв.№201	67,5	34,6	Кв.№201	67,5	34,6
	Кв.№202	41,4	16,2	Кв.№202	41,4	16,2
	Кв.№203	65,1	33,9	Кв.№203	65,1	33,9
	Кв.№204	93,7	53,6	Кв.№204	93,7	53,6
	Кв.№205	67,5	34,6	Кв.№205	67,5	34,6
	Кв.№206	41,4	16,1	Кв.№206	41,4	16,1
	Кв.№207	64,9	34,0	Кв.№207	64,9	34,0
	Кв.№208	93,4	53,4	Кв.№208	93,4	53,4
	Кв.№209	67,9	34,8	Кв.№209	67,9	34,8
	Кв.№210	41,5	16,3	Кв.№210	41,5	16,3
	Кв.№211	65,2	33,7	Кв.№211	65,2	33,7
	Кв.№212	93,0	52,9	Кв.№212	93,0	52,9
	Кв.№213	67,5	34,8	Кв.№213	67,5	34,8
	Кв.№214	41,5	16,2	Кв.№214	41,5	16,2
	Кв.№215	64,9	33,7	Кв.№215	64,9	33,7
	Кв.№216	93,5	53,5	Кв.№216	93,5	53,5
	Кв.№217	67,8	34,7	Кв.№217	67,8	34,7
	Кв.№218	41,3	16,2	Кв.№218	41,3	16,2
	Кв.№219	65,2	34,0	Кв.№219	65,2	34,0
	Кв.№220	93,5	54,0	Кв.№220	93,5	54,0
	Кв.№221	67,9	34,8	Кв.№221	67,9	34,8
	Кв.№222	41,4	16,2	Кв.№222	41,4	16,2
	Кв.№223	65,3	34,0	Кв.№223	65,3	34,0
	Кв.№224	93,2	53,5	Кв.№224	93,2	53,5
	Кв.№225	67,7	34,7	Кв.№225	67,7	34,7
	Кв.№226	41,5	16,4	Кв.№226	41,5	16,4
	Кв.№227	64,8	34,1	Кв.№227	64,8	34,1
	Кв.№228	92,6	52,9	Кв.№228	92,6	52,9
	Кв.№229	94,6	60,3	Кв.№229	94,6	60,3
	Кв.№230	42,3	18,5	Кв.№230	42,3	18,5
	Кв.№231	46,3	20,2	Кв.№231	46,3	20,2
	Кв.№232	69,4	37,6	Кв.№232	69,4	37,6
	Кв.№233	94,9	60,7	Кв.№233	94,9	60,7
	Кв.№234	42,7	18,9	Кв.№234	42,7	18,9
	Кв.№235	45,7	20,0	Кв.№235	45,7	20,0
	Кв.№236	69,5	38,0	Кв.№236	69,5	38,0
	Кв.№237	93,9	60,4	Кв.№237	93,9	60,4
	Кв.№238	42,3	18,9	Кв.№238	42,3	18,9
	Кв.№239	46,2	20,2	Кв.№239	46,2	20,2

	Кв.№240	69,2	38,0	Кв.№240	69,2	38,0
	Кв.№241	94,1	60,4	Кв.№241	94,1	60,4
	Кв.№242	42,1	18,7	Кв.№242	42,1	18,7
	Кв.№243	45,6	19,9	Кв.№243	45,6	19,9
	Кв.№244	69,3	38,0	Кв.№244	69,3	38,0
	Кв.№245	94,2	60,3	Кв.№245	94,2	60,3
	Кв.№246	42,0	18,7	Кв.№246	42,0	18,7
	Кв.№247	45,7	19,9	Кв.№247	45,7	19,9
	Кв.№248	69,2	38,0	Кв.№248	69,2	38,0
	Кв.№249	94,1	60,6	Кв.№249	94,1	60,6
	Кв.№250	42,3	18,8	Кв.№250	42,3	18,8
	Кв.№251	45,1	19,8	Кв.№251	45,1	19,8
	Кв.№252	68,7	37,1	Кв.№252	68,7	37,1
	Кв.№253	94,2	60,6	Кв.№253	94,2	60,6
	Кв.№254	42,1	18,8	Кв.№254	42,1	18,8
	Кв.№255	45,7	20,0	Кв.№255	45,7	20,0
	Кв.№256	68,7	37,9	Кв.№256	68,7	37,9
	Кв.№257	94,3	60,8	Кв.№257	94,3	60,8
	Кв.№258	41,9	18,7	Кв.№258	41,9	18,7
	Кв.№259	45,8	20,0	Кв.№259	45,8	20,0
	Кв.№260	68,7	37,7	Кв.№260	68,7	37,7
	Кв.№261	94,1	60,3	Кв.№261	94,1	60,3
	Кв.№262	41,9	18,6	Кв.№262	41,9	18,6
	Кв.№263	45,8	20,0	Кв.№263	45,8	20,0
	Кв.№264	68,7	37,7	Кв.№264	68,7	37,7
	Кв.№265	94,1	61,0	Кв.№265	94,1	61,0
	Кв.№266	42,1	18,9	Кв.№266	42,1	18,9
	Кв.№267	45,8	19,9	Кв.№267	45,8	19,9
	Кв.№268	68,8	37,9	Кв.№268	68,8	37,9
	Кв.№269	94,5	60,7	Кв.№269	94,5	60,7
	Кв.№270	41,9	18,8	Кв.№270	41,9	18,8
	Кв.№271	45,4	19,9	Кв.№271	45,4	19,9
	Кв.№272	69,0	37,9	Кв.№272	69,0	37,9
	Кв.№273	93,9	60,5	Кв.№273	93,9	60,5
	Кв.№274	42,0	18,8	Кв.№274	42,0	18,8
	Кв.№275	45,4	19,9	Кв.№275	45,4	19,9
	Кв.№276	68,9	37,7	Кв.№276	68,9	37,7
	Кв.№277	69,6	38,1	Кв.№277	69,6	38,1
	Кв.№278	45,8	20,1	Кв.№278	45,8	20,1
	Кв.№279	42,3	18,6	Кв.№279	42,3	18,6
	Кв.№280	94,1	60,8	Кв.№280	94,1	60,8
	Кв.№281	69,0	37,9	Кв.№281	69,0	37,9
	Кв.№282	46,1	20,0	Кв.№282	46,1	20,0
	Кв.№283	42,2	17,8	Кв.№283	42,2	17,8
	Кв.№284	94,3	60,7	Кв.№284	94,3	60,7
	Кв.№285	69,4	37,9	Кв.№285	69,4	37,9
	Кв.№286	45,8	20,0	Кв.№286	45,8	20,0
	Кв.№287	42,1	18,6	Кв.№287	42,1	18,6
	Кв.№288	93,9	60,6	Кв.№288	93,9	60,6
	Кв.№289	69,3	38,0	Кв.№289	69,3	38,0
	Кв.№290	45,9	20,0	Кв.№290	45,9	20,0
	Кв.№291	42,2	18,6	Кв.№291	42,2	18,6
	Кв.№292	93,9	60,6	Кв.№292	93,9	60,6
	Кв.№293	68,3	36,9	Кв.№293	68,3	36,9
	Кв.№294	46,5	20,4	Кв.№294	46,5	20,4
	Кв.№295	42,2	18,5	Кв.№295	42,2	18,5

	Кв.№296	94,3	60,8	Кв.№296	94,3	60,8
	Кв.№297	69,3	37,8	Кв.№297	69,3	37,8
	Кв.№298	45,7	20,0	Кв.№298	45,7	20,0
	Кв.№299	42,3	18,6	Кв.№299	42,3	18,6
	Кв.№300	93,9	60,5	Кв.№300	93,9	60,5
	Кв.№301	69,0	37,9	Кв.№301	69,0	37,9
	Кв.№302	46,1	20,2	Кв.№302	46,1	20,2
	Кв.№303	41,8	18,6	Кв.№303	41,8	18,6
	Кв.№304	94,1	60,7	Кв.№304	94,1	60,7
	Кв.№305	69,0	37,6	Кв.№305	69,0	37,6
	Кв.№306	46,0	20,0	Кв.№306	46,0	20,0
	Кв.№307	41,9	18,4	Кв.№307	41,9	18,4
	Кв.№308	93,9	60,5	Кв.№308	93,9	60,5
	Кв.№309	69,1	37,7	Кв.№309	69,1	37,7
	Кв.№310	45,9	20,1	Кв.№310	45,9	20,1
	Кв.№311	41,9	18,8	Кв.№311	41,9	18,8
	Кв.№312	93,9	60,5	Кв.№312	93,9	60,5
	Кв.№313	69,6	38,2	Кв.№313	69,6	38,2
	Кв.№314	46,1	20,1	Кв.№314	46,1	20,1
	Кв.№315	42,1	18,7	Кв.№315	42,1	18,7
	Кв.№316	93,4	60,3	Кв.№316	93,4	60,3
	Кв.№317	69,3	37,8	Кв.№317	69,3	37,8
	Кв.№318	45,9	19,9	Кв.№318	45,9	19,9
	Кв.№319	42,0	18,7	Кв.№319	42,0	18,7
	Кв.№320	94,1	60,7	Кв.№320	94,1	60,7
	Кв.№321	69,1	38,0	Кв.№321	69,1	38,0
	Кв.№322	46,1	20,1	Кв.№322	46,1	20,1
	Кв.№323	42,0	18,7	Кв.№323	42,0	18,7
	Кв.№324	94,5	60,9	Кв.№324	94,5	60,9
	Кв.№325	93,0	53,7	Кв.№325	93,0	53,7
	Кв.№326	64,7	33,6	Кв.№326	64,7	33,6
	Кв.№327	41,4	16,2	Кв.№327	41,4	16,2
	Кв.№328	66,9	34,9	Кв.№328	66,9	34,9
	Кв.№329	93,6	53,5	Кв.№329	93,6	53,5
	Кв.№330	65,2	33,7	Кв.№330	65,2	33,7
	Кв.№331	42,1	16,1	Кв.№331	42,1	16,1
	Кв.№332	67,9	34,9	Кв.№332	67,9	34,9
	Кв.№333	93,2	53,1	Кв.№333	93,2	53,1
	Кв.№334	65,0	34,0	Кв.№334	65,0	34,0
	Кв.№335	41,3	16,2	Кв.№335	41,3	16,2
	Кв.№336	68,2	34,9	Кв.№336	68,2	34,9
	Кв.№337	93,7	53,6	Кв.№337	93,7	53,6
	Кв.№338	65,5	34,0	Кв.№338	65,5	34,0
	Кв.№339	41,6	16,2	Кв.№339	41,6	16,2
	Кв.№340	68,1	34,8	Кв.№340	68,1	34,8
	Кв.№341	93,6	53,5	Кв.№341	93,6	53,5
	Кв.№342	65,5	34,2	Кв.№342	65,5	34,2
	Кв.№343	41,4	16,0	Кв.№343	41,4	16,0
	Кв.№344	68,3	35,0	Кв.№344	68,3	35,0
	Кв.№345	92,6	52,4	Кв.№345	92,6	52,4
	Кв.№346	66,1	34,4	Кв.№346	66,1	34,4
	Кв.№347	41,5	16,2	Кв.№347	41,5	16,2
	Кв.№348	68,0	34,8	Кв.№348	68,0	34,8
	Кв.№349	93,3	53,3	Кв.№349	93,3	53,3
	Кв.№350	65,3	34,3	Кв.№350	65,3	34,3
	Кв.№351	41,4	16,1	Кв.№351	41,4	16,1

	Кв.№352	67,8	34,9	Кв.№352	67,8	34,9
	Кв.№353	93,3	53,3	Кв.№353	93,3	53,3
	Кв.№354	65,1	34,0	Кв.№354	65,1	34,0
	Кв.№355	41,0	16,1	Кв.№355	41,0	16,1
	Кв.№356	67,6	34,5	Кв.№356	67,6	34,5
	Кв.№357	93,6	53,5	Кв.№357	93,6	53,5
	Кв.№358	64,7	33,8	Кв.№358	64,7	33,8
	Кв.№359	41,4	16,0	Кв.№359	41,4	16,0
	Кв.№360	67,6	34,6	Кв.№360	67,6	34,6

5. Технологические и архитектурно-строительные решения по объекту характеризуется следующими данными:
Многоквартирный жилой комплекс состоит из восьми жилых блок-секций (1, 2, 3, 4, 5, 6, 7, 8) с разной этажностью и встроенно-пристроенного одноэтажного паркинга прямоугольной формы в плане с размерами в осях 101,1х76,2 м. Блоки между собой разделены деформационными швами

(краткие технические характеристики по особенностям его размещения, по основным материалам и конструкциям, инженерному и технологическому оборудованию)

6. На объекте установлено предусмотренное проектом оборудование в количестве согласно актам о его приемке после индивидуального испытания и комплексного опробования;
7. Мероприятия по охране труда, обеспечению взрывобезопасности, пожаробезопасности,
охране окружающей природной среды и антисейсмические мероприятия, предусмотренные проектом выполнены;
8. Строительно-монтажные работы осуществлены в сроки:
начало работ 27 мая 2019 года;
месяц, год
окончание работ 27 декабря 2020 года;
месяц, год
при продолжительности строительства, месяц:19
по норме или по проекту организации строительства, месяц:24 месяцев;
фактически, месяц: 19 месяцев;
9. Примененные строительные материалы, конструкции, оборудование и изделия соответствуют требованиям проекта и государственных нормативов;
10. Исполнительная геодезическая съемка фактического положения подземных инженерных сетей и/или зданий (сооружений) выполнена (обязательное приложение к декларации о соответствии);
11. Наружные инженерные коммуникации (холодное и горячее водоснабжение, канализация, теплоснабжение, газоснабжение, электроснабжение и связь) обеспечивают нормальную эксплуатацию объекта, что подтверждается поставщиками услуг по инженерному и коммунальному обеспечению.

АО «Астана-Теплотранзит» Азбаев Б.О.

(наименование организации, фамилия, имя, отчество(при наличии), подпись руководителя, дата Место печати(при наличии))

АО «Астана-РЭК» Балкишев С.Т.

(наименование организации, фамилия, имя, отчество(при наличии), подпись руководителя, дата Место печати(при наличии))

ГКП «Астана Су Арнасы» Зейнулкабден Т.К. 14.01.2022г

(наименование организации, фамилия, имя, отчество(при наличии), подпись руководителя, дата Место печати(при наличии))

ГКП на ПХВ «Elorda Eco System» Дюсеев А.С. 02.02.22.

(наименование организации, фамилия, имя, отчество(при наличии), подпись руководителя, дата Место печати(при наличии))

АО «Казахтелеком»

(наименование организации, фамилия, имя, отчество(при наличии), подпись руководителя, дата Место печати(при наличии))

12. Шумоизоляция здания соответствует проекту и подтверждается экспертным заключением выдаваемым государственной организацией осуществляющей санитарно-эпидемиологическую экспертизу по результатам лабораторных замеров проведенных аккредитованными испытательными лабораториями (центрами) (экспертное заключение прилагается);

Филиал РГП на ПХВ «Национальный центр экспертизы» КСЭК МЗ РК по городу Нур-Султан

(наименование организации, фамилия, имя, отчество(при наличии), подпись руководителя, дата Место печати(при наличии))

13. Обеспечен доступ для маломобильных групп населения, что подтверждается органами социальной защиты населения:

ГУ «Управление занятости и социальной защиты г. Нур-Султан»

(фамилия, имя, отчество (при наличии), подпись руководителя, дата Место печати (при наличии))

Подрядчик (генеральный подрядчик) считает объект: Многоквартирный жилой комплекс со встроенными помещениями и паркингом готовым к приемке в эксплуатацию,

(наименование объекта (комплекса))

гарантирует качество выполненных строительно-монтажных и специальных работ, и принимает на себя обязательство устранять дефекты, возникшие по его вине при строительстве объекта согласно гарантийного срока в соответствии с законодательством Республики Казахстан.

Подрядчик (генеральный подрядчик)

Директор ТОО «Нұр Астана Құрылыс» Касенбеков С. С.

(фамилия, имя, отчество (при наличии) руководителя, подпись, дата Место печати (при наличии))

ҚР ДСМ СЭБҚ «Ұлттық сараптама «орталығы» ШЖҚ РМК Нұр-Сұлтан қаласы бойынша филиалы, 010000 Нұр-Сұлтан қаласы, Қарасай батыр көшесі, 2А үй, Желтоқсан көшесі, 46 Тел: 8(7172)31-54-09
email: gu_esce_astana_2015 mail.ru
Филиал РГП на ПХВ «Национальный центр экспертизы» КСЭК МЗ РК по городу Нур-Султан, город Нур-Султан.
010000, улица Карасай батыра, дом 2А, улица Желтоксан ,46 Тел: 8 (7172)51-54-09 gu_esce_astana_2015 mail

НАЦИОНАЛЬНЫЙ ЦЕНТР ЭКСПЕРТИЗЫ

Экспертное заключение
по измерению звукоизоляции
№809
от «21» января 2022 года

1. Заявитель: ТОО «Aulet Construction»
2. Адрес: г. Нур-Султан, район пересечения улиц Р.Кошкарбаева и 23-16 (проектное наименование)».
3. Наименование: Многоквартирный жилой комплекс со встроенными помещениями и паркингом.
4. Основание: Договор №1568/2021 от 9.12.2021г.
5. Цель измерения: Звукоизоляция ограждающих конструкций
6. Средства измерений:
   - шумомер-вибратор, анализатор спектра ЭКОФИЗИКА-110А, заводской номер № БА 190753, свидетельство о проверке № 19/5990 от 23.12.2019г.
   - всенаправленный источник звука (додекаэдр) OED-SP360, заводской номер №190050.
   - усилитель-генератор OED-PA360 заводской номер № 190050
   - калибратор акустический типа АК-1000 № 1098, свидетельство о проверке от 23.12.2019г.
   - микрофонный предусилитель Р 200, заводской номер № 196283, от 28.10.2019г.
   - метеометр МЭС 200А, заводской номер №2911, свидетельство о проверке № ES-10-190006389, до 03.07.2020г.
   - УМ-10. Машина ударная стандартная, заводской номер №190035.Аттестат № А от 11.12.2019 г.
7. Нормативно-техническая документация
   - СП-РК 2.04-105-2012 Свод правил Республики Казахстан «Проектирование звукоизоляции ограждающих конструкций жилых и общественных зданий».
   - ГОСТ 27296-2012 «Здания и сооружения. Методы измерения звукоизоляции ограждающих конструкций».
   - ГОСТ Р 56689-2015 ИСО 10052:2004 «Акустика. Измерения звукоизоляции ударного и воздушного шума и шума инженерного оборудования зданий в натурных условиях»
   - ГОСТ Р ИСО 3382-2013 «Акустика. Измерение акустических параметров помещений». Часть 2. Время аберрации обычных помещений.

8. Аттестат аккредитации зарегистрирован в реестре субъектов аккредитации.

№ KZ.T.01.0509 от 08.10.2019 года, действителен до 08.10.2024 года. Дата изменения 19.02.2020г.

9. Протокол измерения звукоизоляции:
10. Дополнительные сведения:

Во время измерений были сделаны замеры температуры воздуха, влажности, скорости движения воздуха, атмосферного давления:

- Температура воздуха 15С;
- Влажность воздуха 49,0%;
- Скорость воздуха <0,1 м/с.

Сведения о параметрах испытуемых помещений и конструкций

11. Документы, представленные на экспертизу:
12. Заключение:

- Для измерений применялись средства измерений, вспомогательное и испытательное оборудование, полностью соответствующее требованиям ГОСТ 27296-2012
- Условия окружающей среды соответствуют требованиям руководств по эксплуатации на используемые средства измерений.
- Линейные размеры испытательных помещений соответствует требованиям ГОСТ 27296-2012.
- Экспертиза проведена в соответствии с СП РК 2.04 -105-2012 Свод правил Республики Казахстан «Проектирование звукоизоляции ограждающих конструкций жилых и общественных зданий».

Результаты экспертизы

Индекс изоляции воздушного шума:

Требования СП РК 2.04-105-2012 Свод правил Республика Казахстан «Проектирование звукоизоляции ограждающих конструкций жилых и общественных зданий». Нормативные значения индексов изоляции воздушного шума для жилых зданий категории В составляет **50 дБ.** Нарушением считается недостача норматива.

- индекс изоляции воздушного шума стены между секциями 1,2 составил **54дБ,** что **соответствует** требованиям норматива.

Индекс привиденного уровня ударного шума:

Требования СП РК 2.04-105-2012 Свод правил Республика Казахстан «Проектирование звукоизоляции ограждающих конструкций жилых и общественных зданий». Нормативные значения индексов изоляции воздушного шума для жилых зданий категории В составляет **60 дБ.** Нарушением считается недостача норматива.

- индекс изоляции воздушного шума стены между секциями 2,3 составил **57дБ,** что **соответствует** требованиям норматива.

Специалист Н.Конуршин

Красные линии нанесены по состоянию на "22" 11 2021г.

Директордың орынбасары
Заместитель директора Сыздыков А.А.

Орындау тұрғылары "Астана бас жоспары" мемлекеттік мекемесі институты" ЖШС орындаған
Исполнительная съемка выполнена ТОО "Научно-исследовательский проектный институт "Астанагенплан"

Тапсырыс беруші Заказчик	ТОО «Alashorda»
Объект Объект	МЖК 13 Квартал, участок 22-18 (жылытпа желілерін, ішкі инженерлік желілерін сыртқы желілерін)
Кешенді инженерлік іздестіру нұсқаушысы Руководитель комплексного отдела инженерных изысканий	Калошников Е.А.
Тексерген дала жұмыстары сапасына мониторинг Проверка ведущий контролер полевых работ	Кенешев Н.С.
Орындаушы Исполнитель	Нобжанулы Н.
Кеңсеші Делопроизводитель	Бустонкулова О.К.
Масштаб 1:500	"24" 11 2021 жыл год
Бекіту жүйесі - Балтық Система высот - Балтийская	Координаттар жүйесі - Жергілікті Система координат - местная

2564-07-21

Продольный профиль фекальной канализации

Масштаб гор. 1:500
верт. 1:100


Масштаб гор. 1:500
верт. 1:100

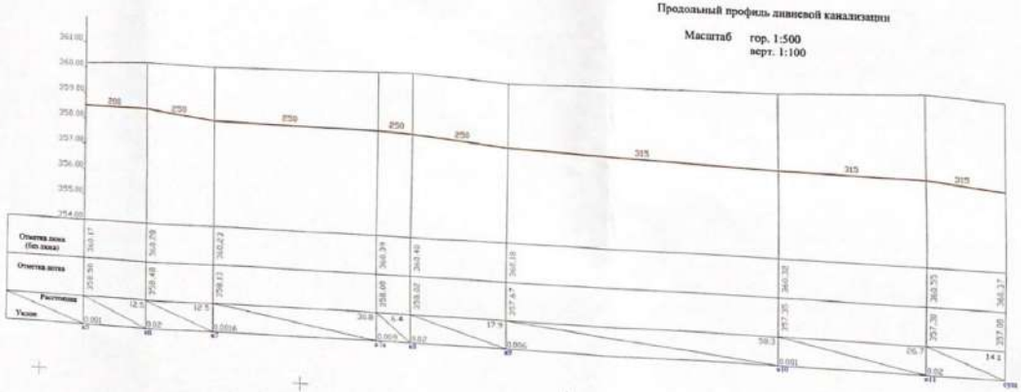

Дата поступления в ТОО «НИПИ» Астанагенплан» - исп. № **34228** от 21.10.2021 г.
Дата выдачи заключения ТОО «НИПИ» Астанагенплан» - 05.11.2021г.

«Астана бас жоспары» ғылыми-зерттеу жобалау институты» ЖШС
ТОО «Научно-исследовательский проектный институт «Астанагенплан»
Шығыс исходящий № 15437
«08» 11 20 21 ж.
Тел.: 39-12-60

ЗАКЛЮЧЕНИЕ ПО ОБЪЕКТУ: МЖК, ул. Кошкарбаева, ул. 23-16

Исполнительная съемка (врезка теплотрассы)

Заказчик: ТОО "Alashstroi "
Выполнено: ТОО «НИПИ» Астанагенплан»
Предоставлены следующие исходные документы:
1. Исполнительная съемка (бумажный - 2 эк.)

1. Соответствие материалов изысканий и обследования базе данных:

1.1 Водоснабжения
Замечаний нет.

1.2 Фекальной канализации
Замечаний нет.

1.3 Ливневой канализации
Замечаний нет.

1.4 Электроснабжения
Замечаний нет.

1.5 Освещения
Замечаний нет.

1.6 Теплоснабжения
Замечаний нет.

1.7 Телефонной канализации
Замечаний нет.

1.8 Светофорной сигнализации
Замечаний нет.

1.9 Газоснабжения
Замечаний нет.

1.10 Нефтепровод
Замечаний нет.

1.11 Благоустройство и озеленение
Замечаний нет.

2. Соответствие предоставленного плана согласованному разбивочному плану//
Замечаний нет.

3. Соответствие нормативным расстояниям и требованиям согласно СНиП РК 3.01-01Ас-2007:

3.1 До проектных инженерных коммуникаций
Замечаний нет.

3.2 До проектируемых зданий и сооружений
Замечаний нет.

3.3 До существующих инженерных коммуникаций
Замечаний нет.

3.4 До существующих зданий и сооружений
Замечаний нет.

4. Соблюдение охранной зоны с объектами культуры, памятниками архитектуры и градостроительства:
Замечаний нет.

5. Прохождение существующих инженерных коммуникаций по чужим земельным участкам:
Замечаний нет.

6. Соответствие схеме трассы:
Замечаний нет.

7. Соответствие рабочего проекта:
Замечаний нет.

8. Соотвествие вертикальных отметок рабочему проекту.
Замечаний нет.

9. Другие замечания:
Замечаний нет.

ВЫВОД:

На основании вышеизложенного сообщает, что Ваша исполнительная съёмка зарегистрирована и внесена в базу данных г. Нур-Султан.

Заместитель директора **А. Сыздыков**

Исп.: Абубакир О.
91 94 10

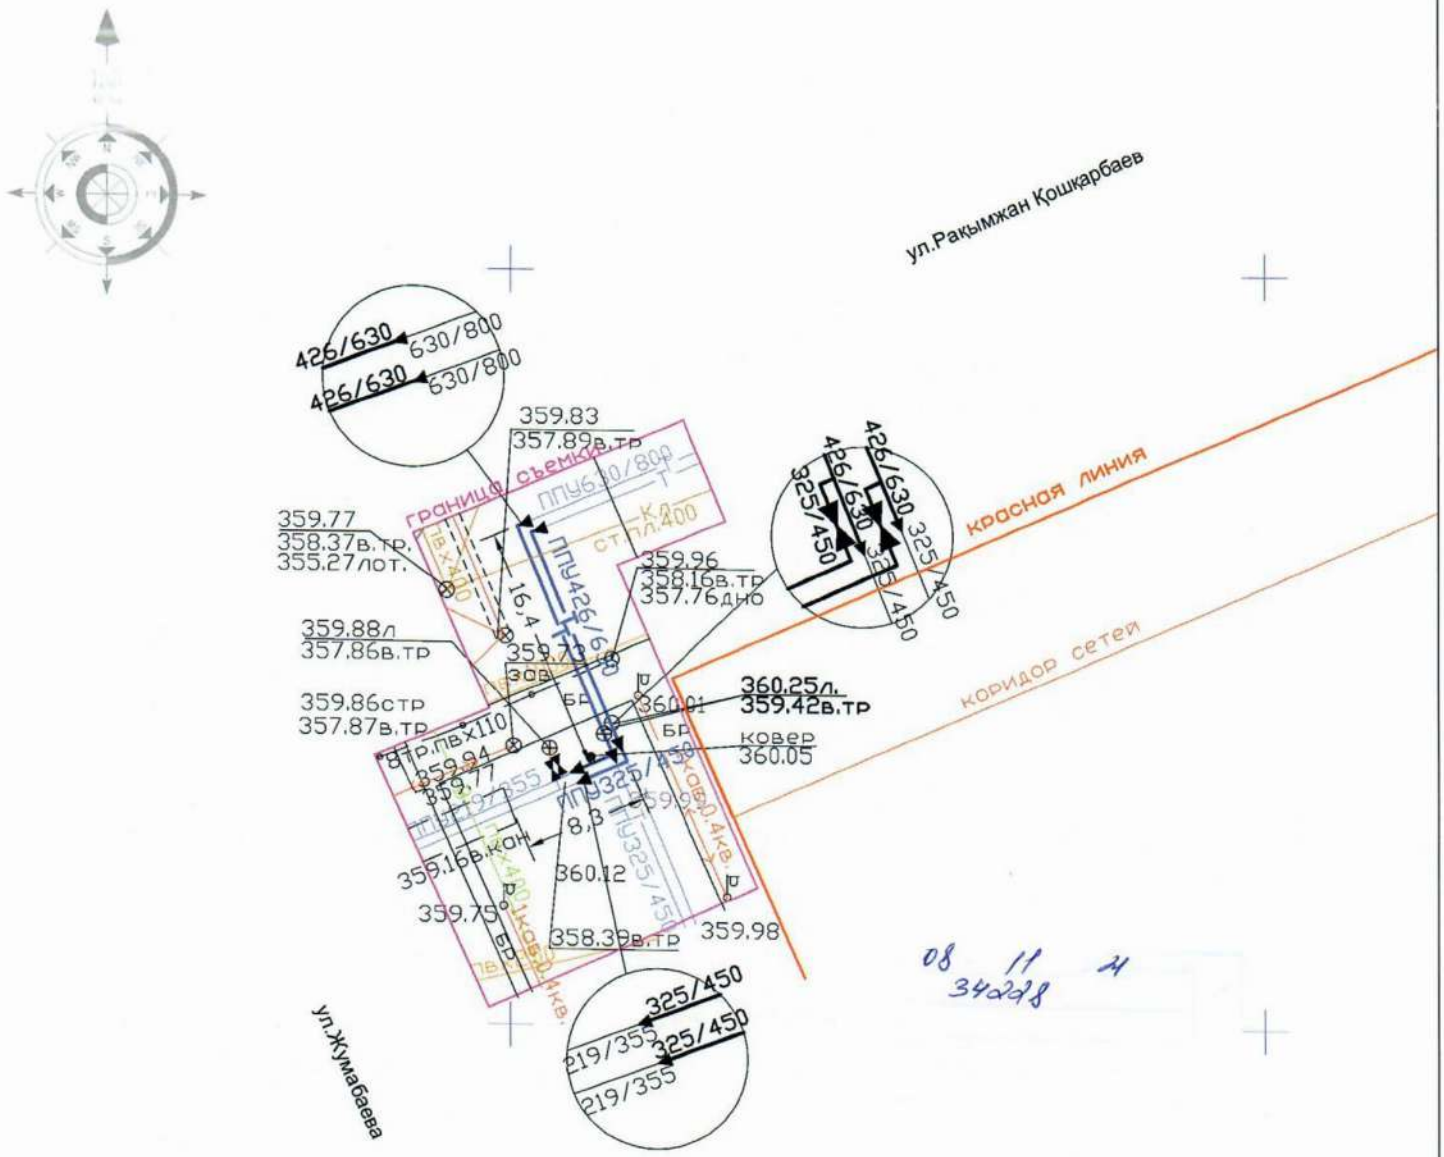

Красные линии нанесены по состоянию на "18" 10 2021г.

Директордың орынбасары
Заместитель директора **Сыздыков А.А.**

Орындау түсірілімі "Астана бас жоспары" ғылыми-зерттеу жобалау институты" ЖШС орындады Исполнительная съёмка выполнена ТОО "Научно-исследовательский проектный институт "Астанагенплан"		
Тапсырыс беруші Заказчик	ТОО «Alashstroi»	34228
Объекті Объект	МЖК, ул.Кошкарбаева, ул.23-16. (врезка теплотрассы)	
Кешенді инженерлік іздестірулер бөлімінің басшысы Руководитель комплексного отдела инженерных изысканий		Калашников Е.А.
Тексерген Проверил		Кошанов Н.С.
Орындаушы Исполнитель		Избасканулы Н.
Көшірген Составила		Бухтоярова О.К.
Масштаб 1:500		"21" 10 2021 жыл год
Биіктік жүйесі - Балтық Система высот - Балтийская	Координаттар жүйесі - жергілікті Система координат - местная	2315-07-21

Дата поступления в ТОО «НИПИ» Астанагенплан» - исп. № **34297** от 02.11.2021 г.
Дата выдачи заключения ТОО «НИПИ» Астанагенплан» - 12.11.2021г.

«Астана бас жоспарлау мен зерттеу жобалау институты» ЖШС
ТОО «Научно-исследовательский проектный институт «Астанагенплан»
шығыс исходящий № 15835
«15» 11 20 21 ж.
Тел.: 39-12-59

ЗАКЛЮЧЕНИЕ ПО ОБЪЕКТУ:
МЖК, ул. Кошкарбаева, ул. 23-16
Исполнительная съемка (теплотрасса)

Заказчик: ТОО "Alashstroi "
Выполнено: ТОО «НИПИ» Астанагенплан»
Предоставлены следующие исходные документы:
1. Исполнительная съемка (бумажный - 2 эк.)

1. Соответствие материалов изысканий и обследования базе данных:
1.1 Водоснабжения
Замечаний нет.
1.2 Фекальной канализации
Замечаний нет.
1.3 Ливневой канализации
Замечаний нет.
1.4 Электроснабжения
Замечаний нет.
1.5 Освещения
Замечаний нет.
1.6 Теплоснабжения
Замечаний нет.
1.7 Телефонной канализации
Замечаний нет.
1.8 Светофорной сигнализации
Замечаний нет.
1.9 Газоснабжения
Замечаний нет.
1.10 Нефтепровод
Замечаний нет.
1.11 Благоустройство и озеленение
Замечаний нет.

2. Соответствие предоставленного плана согласованному разбивочному плану//
Замечаний нет.

3. Соответствие нормативным расстояниям и требованиям согласно СНиП РК 3.01-01Ас-2007:
3.1 До проектных инженерных коммуникаций
Замечаний нет.
3.2 До проектируемых зданий и сооружений
Замечаний нет.
3.3 До существующих инженерных коммуникаций
Замечаний нет.
3.4 До существующих зданий и сооружений
Замечаний нет.

4. Соблюдение охранной зоны с объектами культуры, памятниками архитектуры и градостроительства:
Замечаний нет.

5. Прохождение существующих инженерных коммуникаций по чужим земельным участкам:
Замечаний нет.

6. Соответствие схеме трассы:
Замечаний нет.

7. Соответствие рабочего проекта:
Замечаний нет.

8. Соотвествие вертикальных отметок рабочему проекту.
Замечаний нет.

9. Другие замечания:
Замечаний нет.

ВЫВОД:

На основании вышеизложенного сообщает, что Ваша исполнительная съёмка зарегистрирована и внесена в базу данных г. Нур-Султан.

Заместитель директора **А. Сыздыков**

Исп.: Абубакир О.
91 94 10

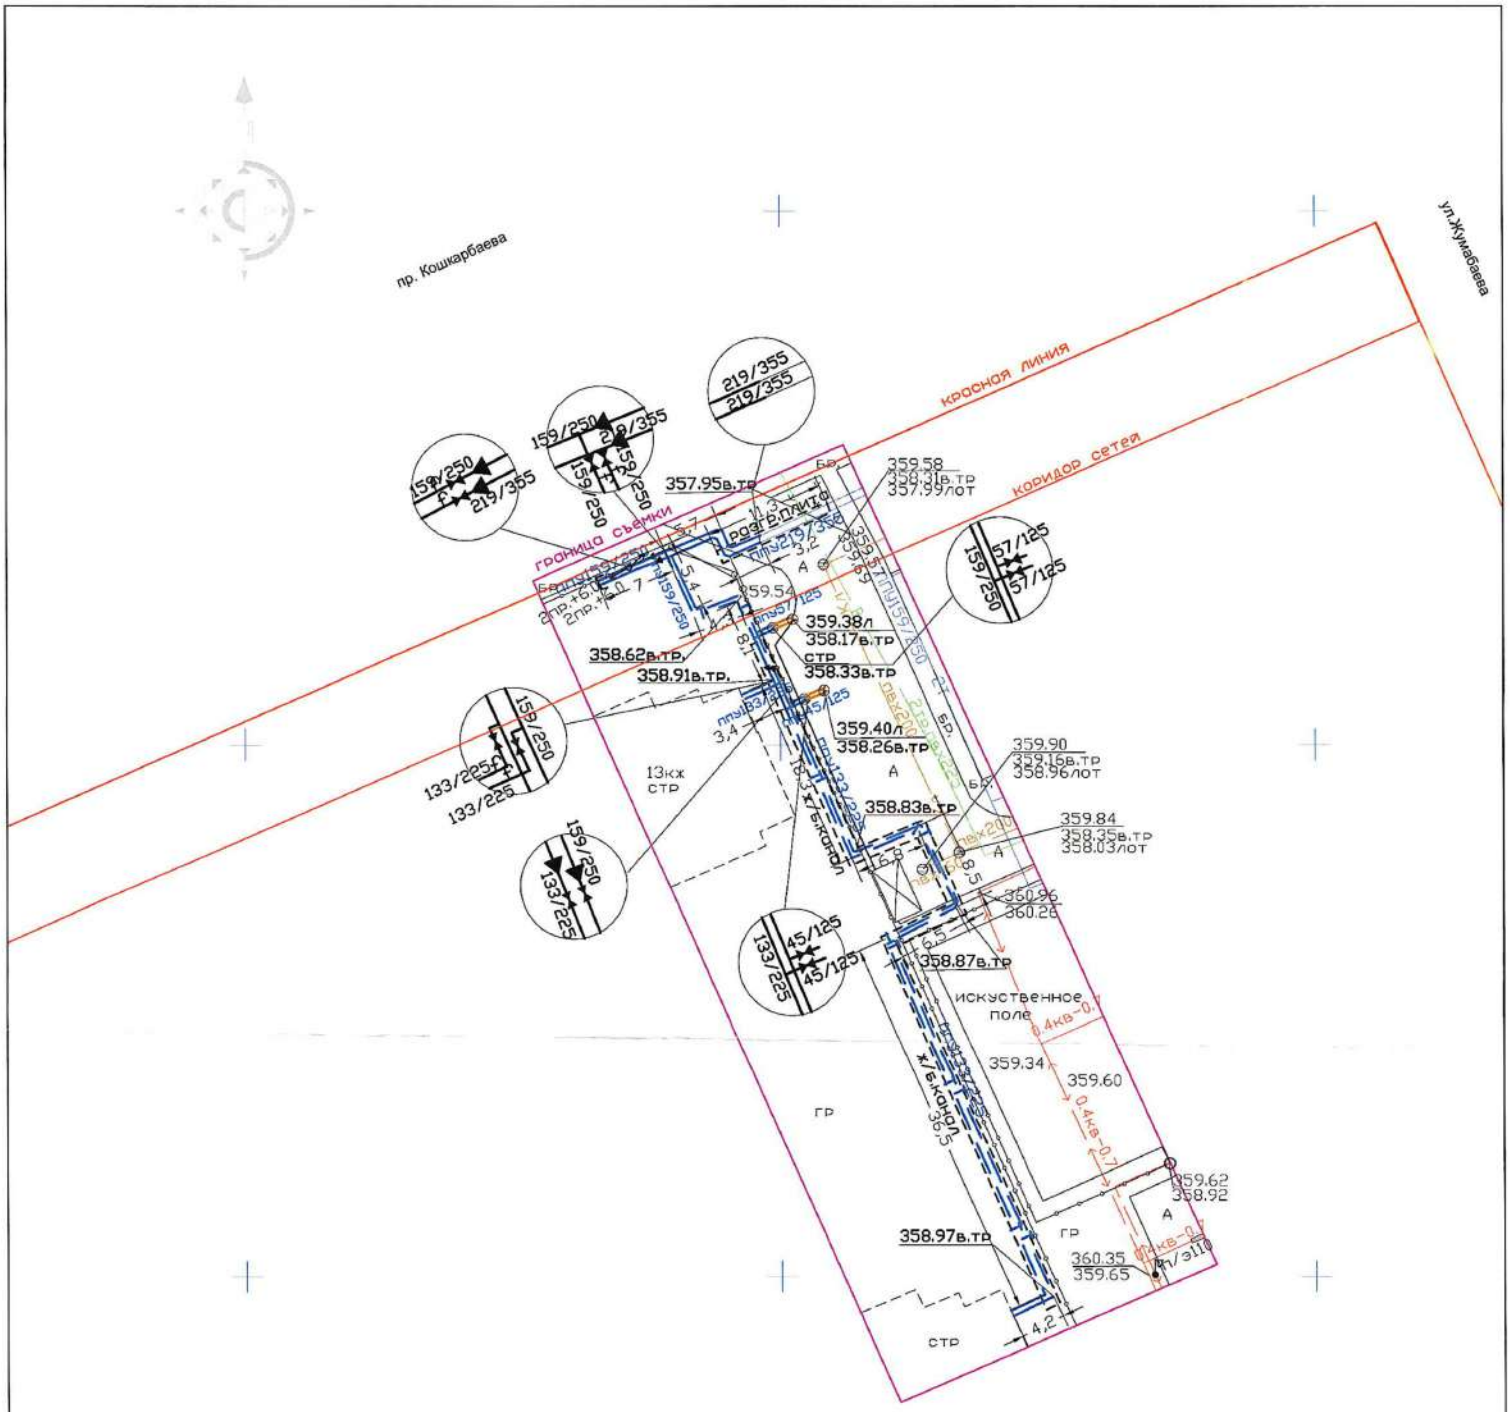

15 11 34297 21

Красные линии нанесены по состоянию на "18" 10 2021г.

Директордың орынбасары
Заместитель директора **Сыздыков А.А.**

Орындау түсірілімі "Астана бас жоспары" ғылыми-зерттеу жобалау институты" ЖШС орындады Исполнительная съёмка выполнена ТОО "Научно-исследовательский проектный институт "Астанагенплан"		
Тапсырыс беруші Заказчик	ТОО «Alashstroi»	34297
Объекті Объект	МЖК, Кошкарбаева, ул.29-16 (теплотрасса)	
Кешенді инженерлік іздестірулер бөлімінің басшысы Руководитель комплексного отдела инженерных изысканий		Калашников Е.А.
Тексерген дала жұмыстары секторының меңгерушісі Проверил заведующий сектором полевых работ		Кошанов Н.С.
Орындаушы Исполнитель		Избаскапулы Н.
Көшірген Составила		Бухтоярова О.К.
Масштаб 1:500		"02" 11 2021 жыл год
Биіктік жүйесі - Балтық Система высот - Балтийская	Координаттар жергілікті Система координат - местная	2564-07-21