Қазақстан Республикасы индустрия және инфрақұрылымдық даму Министрлігінің құрылыс және тұрғын үй-коммуналдық шаруашылық істері комитеті
Комитет по делам строительства и жилищно-коммунального хозяйства Министерства индустрии и инфраструктурного развития Республики Казахстан
"ҚазҚСҒЗИ" АҚ
АО "КазНИИСА"

Строительство врачебной амбулатории в селе Есбол, Индерского района Атырауской области (без наружных инженерных сетей)

Архитектурные решения

175.9 - АР

Альбом 1

2023

Қазақстан Республикасы индустрия және инфрақұрылымдық даму Министрлігінің құрылыс және тұрғын үй-коммуналдық шаруашылық істері комитеті
Комитет по делам строительства и жилищно-коммунального хозяйства Министерства индустрии и инфраструктурного развития Республики Казахстан
"ҚазҚСҒЗИ" АҚ
АО "КазНИИСА"

Строительство врачебной амбулатории в селе Есбол, Индерского района Атырауской области (без наружных инженерных сетей)

Архитектурные решения

175.9 - АР

Альбом 1

Әзірленген : "Қаз ҚСҒЗИ" АҚ
Разработан: АО "КАЗНИИСА"

Бас директор
Генеральный директор — Б. Кульбаев

Типтік және жекеше жобалау орталығының директоры
Директор центра типового и индивидуального проектирования — Ю. Повышев

Жобаның бас инженері
Главный инженер проекта — Е. Даукараев

2023

Ведомость рабочих чертежей основного комплекта

Лист	Наименование	Примечание
1	Общие данные(начало)	изм.
2	Общие данные(продолжение)	изм.
3	Цветовое решение фасадов в осях 1-6, А-В	изм.
4	Цветовое решение фасадов в осях 6-1, В-А	
5	Фасад в осях 1-6	
6	Фасад в осях 6-1	
7	Фасад в осях А-В	
8	Фасад в осях В-А	
9	План этажа на отм.0,000	
10	План чердака	
11	План кровли	
12	Маркировочный план этажа на отм.0,000	
13	Маркировочный план чердака	
14	Разрез 1-1 Сечение А-А	изм.
15	Спецификация элементов заполнения проемов	
16	Схемы элементов заполнения проемов	
17	Ведомость отделки помещений	
18	Экспликация полов	изм.
19	Узлы деталей фасадов	изм.
20	Узлы деталей фасадов	изм.

Ведомость основных комплектов рабочих чертежей

№ Тома	№ Альбома	Обозначение	Наименование	Примечание
1		ПП	Паспорт проекта	
2		ОПЗ	Общпя аояснительная записка	
3		ГП	Генеральный план	
	1	АР	Архитектурные решения	
	2	АС	Архитектурно-строительные решения	
	3	ТХ	Технологические решения	
	4	ОВ	Отопление и вентиляция	
	5	ВК	Водопровод и канализация	
	6	ЭОМ	Силовое электрооборудование и электроосвещение	
	7	СС	Пожарная сигнализация	
	8	ПС	Системы связи	
	9	НЭС	Наружное электроосвещение	
	10	ПОС	Системы связи	
	11	ПСГ	Проект организации строительства	
	12	ГСВ	Газоснабжение внутреннее	
4		СД	Сметная документация	

Технико-экономические показатели

№	Наименование показателей	Един. изм.	Площадь	Примечание
1	Строительный объем здания	$м^3$	2 467,30	
2	Общая площадь	$м^2$	399,72	
3	Полезная площадь	$м^2$	399,72	
4	Расчетная площадь	$м^2$	355,19	
5	Площадь застройки	$м^2$	570,12	

СОГЛАСОВАНО: Инж. АС Махмет М.

СОГЛАСОВАНО: Инж. ВК Джолдасбаева; Инж. ОВ Курманкулова; Инж. ЭЛ Турар К.

Взамен инв. N

Подпись и дата

Инв. N подл.

ГИП	Даукараев	Привязан 175.9-АР	АО „КазНИИСА"
Инж.Тех.	Фетисова	Строительство врачебной амбулатории в селе Есбол, Индерского района Атырауской области (без наружных инженерных сетей)	Листов
Инв. №			

Проект выполнен с соблюдением действующих норм и правил, соответствует нормам и правилам взрывобезопасности и пожаробезопасности и обеспечивает безопасную эксплуатацию запроектированных сооружений.

Главный архитектор проекта Советханов Е.С.

Изм.	Кол.	Лист	Док.	Подпись	Дата
ГАП		Советханов Е.С.			
Разраб.		Байкенов Т.			
Архитект.		Байкенва Н.			
Проверил		Советханов Е.С.			

№2023/28 АР

Строительство врачебной амбулатории, расположенной по адресу: Акжаикский район, с.Базартобе, ул. Кадыгалиева, №34, Западно-Казахстанская область (без наружных инженерных сетей)

Врачебная амбулатория (ВА)	Стадия	Лист	Листов
	РП	1	20
Общие данные(начало)	HAO "Turar Healthcare"		

ОБЩАЯ ЧАСТЬ

Данный проект на строительство врачебной амбулатории, расположенной по адресу: ~~Акжаикский район, с.Базартобе, ул. Кадыгалиева, №34, Западно-Казахстанская область~~ *с.Есбол, Индерского района Атырауской*, разработан на основании архитектурно-планировочного задания, выданного заказчиком и технических условий.

Проект разработан в ~~IVГ~~ IVГ климатическом подрайоне.
При разработке проекта принято:

- Уровень ответственности здания - II
- Степень огнестойкости здания - II
- Класс конструктивной пожарной опасности - СО
- Класс функциональной опасности - Ф3,4
- Класс пожарной опасности строительных конструкций - КО
- Коэффициент надежности по ответственности- КС-2
- Расчетный срок службы здания - 50 лет
- Расчетная температура наиболее холодной пятидневки - ~~-29,6~~ -24,9° С
- Ветровой район -IV , нормативная ветровая нагрузка -0,77кПа
- Снеговой район -II , нормативная снеговая нагрузка -0,8кПа

АРХИТЕКТУРНО-ПЛАНИРОВОЧНОЕ РЕШЕНИЕ

Здание врачебной амбулатории запроектировано в одноэтажном исполнении.
В плане врачебная амбулатория имеет прямоугольную форму с размерами в осях 37,72х12,2м.
Высота этажа принята 3,00м в чистоте.
В здании запроектированы основные и вспомогательные помещения медицинского назначения.
Для доступа в здание маломобильных групп населения предусмотрен пандус.
Чердак перекрыт односкатной кровлей с неорганизованным водостком.
В наружней отделке фасадов применяется декоративная штукатурка по утеплителю с окраской согласно утвержденного эскизного проекта ЭП.
Внутренняя отделка - смотри Ведомость отделки помещений.
За относительную отметку 0,000 принят уровень пола первого этажа. что соответствует абсолютной отметке ~~328,35~~ -2,30

КОНСТРУКТИВНОЕ РЕШЕНИЕ

Конструктивная схема зданий с кирпичным заполнением.
Основные конструкции зданий:
Фундамент - ленточный монолитный ж/б.
1. ФБС
2. Плиты покрытия многопустотные 220 мм
3. Наружные стены из керамического кирпича 380мм, утеплитель ~~110~~ 100 мм мм и декоративная штукатурка.

Гидроизоляцию фундамента обмазать горячим битумом за два раза, верх до отметки выше благоустройства.
Наружные стены - кирпичные толщиной 380мм.
Стены выполнить из керамического кирпича по ГОСТ 530-2012 на цементно-песчаном растворе.
Утепление наружных стен - минеральные плиты ППЖ-160НГ по ГОСТ 9573-2012, толщ.~~110~~мм 100.0мм
Утеплитель чердачного перекрытия - плита базальтовая ПТЭ-175 по ГОСТ 9573-96, G=175кг/м^3, толщина ~~150~~ 200мм
Внутренние несущая стена - из керамического кирпича толщиной 380мм.
Внутренние перегородки - из керамического кирпича толщиной 250мм и 120мм.
Перемычки -железобетонные.
Покрытие - из сборных железобетонных многопустотных плит.
Кровля - скатная, из профилированных листов по деревянным стропилам.
Оконные блоки - из ПВХ профиля по ГОСТ 30674-99.
Дверные блоки - деревянные, металлические.

Антикоррозионные мероприятия:

Все металлические конструкции закладные детали и соединительные элементы должны быть защищены от коррозии в соответствии с требованиями СП РК 2.01-101-2013.
Закладные детали и соединительные элементы защищаются лакокрасочнымпокрытием из эмали.
Металлические конструкции должны быть окрашены масляной краской за два раза.

Мероприятия по охране окружающей среды:

В проектируемом здании запрещается хранить взрывоопасные и загрязняющие территорию вредные вещества.
Прилегающая территория облагораживается.
Производственный мусор, бытовые отходы собираются в мусороконтейнеры, расположенные на территории в специально отведенном месте, с дальнейшим вывозом в специально отведенные места.

Указания по производству работ:

Проектом предусмотрено производство строительно-монтажных работ в летних условиях в соответствии с действующими строительными нормами и правилами.
Производство строительно-монтажных работ в зимнее время должно осуществляться строго в соответствии с требованиями соответствующих разделов СП РК 5.03-107-2013. Работы вести в соответствии с требованиями СП РК 5.03-107-2013 "Несущие и граждающие конструкции", СП РК 1.03-106-2012 "Охрана труда и техника безопасности в строительстве".

Противопожарные мероприятия

Противопожарные мероприятия в проекте предусмотрены в соответствии с требованиями СП РК 2.02-101-2014 «Пожарная безопасность зданий и сооружений».
Отделочные материалы, примененные в проекте, должны иметь сертификат качества, в обязательном порядке согласованные с Госпожинспекцией и санэпидстанцией. Все деревянные конструкции обрабатываются огнезащитным составом в соответствии с требованиями СП РК 2.02-101-2014.
Качество огнезащитной обработки должно быть таким, чтобы потеря массы огнезащитной древесины при испытании СТ СЭВ 46869-84 не превышала 25%.
Здание должно быть оборудовано первичными средствами пожаротушения.

Ведомость основных ссылочных документов

Обозначение	Наименование	Примечания
СП РК 3.02-113-2014	"Лечебно-профилактические учреждения"	
СН РК 3.02-13-2014	"Лечебно-профилактические учреждения"	
СП РК 3.06-101-2012	"Проектирование зданий и сооружений с учетом доступности для	
	маломобильных групп населения"	
СН РК 1.02-03-2022	"Порядок разработки, согласования, утверждения и состав проектной	
	документации на строительство"	
СП РК 2.02-101-2022	"Пожарная безопасность зданий и сооружений"	
СН РК 2.02-01-2019	"Пожарная безопасность зданий и сооружений"	
Технический регламент	"Общие требования к пожарной безопасности"	
СП РК 3.02-107-2014	"Общественные здания и сооружения"	
СП РК 3.02-108-2013	"Административные и бытовые здания"	
СП РК 3.02-136-2012	"Полы"	
СП РК 3.02-137-2013	"Крыши и кровля"	

Привязан 175.9-АР
ГИП Даукараев 07.23
Инж. техн. Фитисова
Инв.№

Изм.	Кол.	Лист	Док.	Подпись	Дата
ГАП		Советханов Е.			
Разраб.		Байкено Т.			
Архитект.		Байкенова Н.			
Проверил		Советханов Е.			

№2023/28 АР

Строительство врачебной амбулатории, расположенной по адресу: Акжаикский район, с.Базартобе, ул. Кадыгалиева, №34, Западно-Казахстанская область (без наружных инженерных сетей)

Врачебная амбулатория (ВА)	Стадия	Лист	Листов
	РП	2	20

Общие данные(продолжение)

НАО "Turar Healthcare"

СОГЛАСОВАНО: Инж. АС, Махмет М.
СОГЛАСОВАНО: Инж. ВК, Джолдасбаева; Инж. ОВ, Курманкулова; Инж. ЭЛ, Турар К.
Взамен инв. N
Подпись и дата
Инв. N подл.

ФАСАД В ОСЯХ 1 - 6

ФАСАД В ОСЯХ А - В

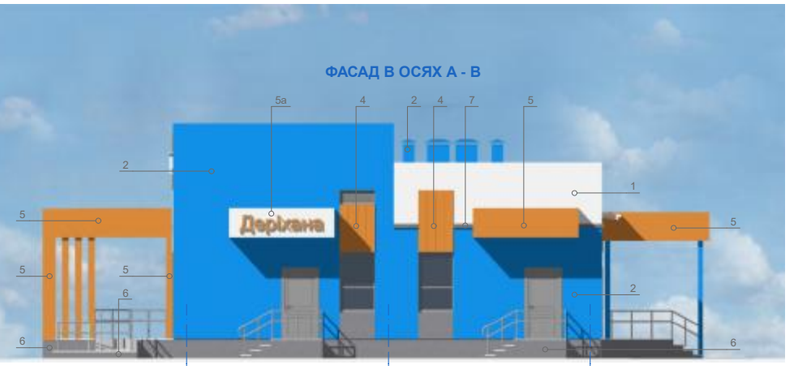

Ведомость отделки фасадов в осях 1-6, А-В

№ поз.	Наименование элемента фасада	Материал отделки	№ колера	Площадь, м^2
1	Наружные стены выше отм. 3,4м	Окраска фасадной краской по декоративной штукатурке	RAL 7047	68,20 м^2
2	Наружные стены	Окраска фасадной краской по декоративной штукатурке	RAL 5017	236,30 м^2
3	Наружные стены выше отм. 3,4м вентшахты	Окраска фасадной краской по декоративной штукатурке	RAL 5017	105,51 м^2
4 4а	Надоконные участки фасадов по декоративным пенополистирольным панелям	Окраска фасадной краской по декоративной штукатурке	RAL 1007 RAL 7047	35,53 м^2 13,20 м^2
5 5а	Колонны, экраны, низ козырька и входной группы	Окраска фасадной краской по декоративной штукатурке	RAL 1007 RAL 7047	92,97 м^2 9,81 м^2
6	Цоколь, подоконные участки стен, боковые стенки пандусов и крылец	Окраска фасадной краской по декоративной штукатурке	RAL 7046	73,29 м^2
7	Декоративный карниз из пенополистирола на отм.3,4м	Окраска фасадной краской по декоративной штукатурке	RAL 7046	67,60 п.м.
8	Внутренняя часть парапета	Покраска фасадной краской по ц/п штукатурке	RAL 7047	57,18 м^2
9	Выход на кровлю	Профлист с полимерным покрытием	RAL 5017	
10	Металлические ограждения крылец и пандусов	Эмалевая покраска за 2 раза	RAL 7047	
11	Входные двери, переплеты окон и витражей		RAL 8019	
12	Покрытие входных групп и пандусов, ступеней	Облицовка тротуарной плиткой 300x300x30мм	RAL 7046	59,81 м^2

Ведомость наружной отделки (УНС)

№ поз.	Наименование	Материал отделки элемента фасада	Площадь, м^2
1	Утепление наружных стен от отм. 0,000 до отм. +3,400	Минеральные плиты ППЖ-160 ИЗОВЕР по ГОСТ 9573-2012, толщ. ~~120~~ 100мм	283,3 м^2
2	Утепление наружных стен ниже отм. 0,000 (цоколь)	Экструзионный пенополистирол ТЕХНОНИКОЛЬ CARBON (вертикальное расположение плит) ГОСТ 32310-2020, плотность 30кг/м3 толщ. ~~100~~ мм 80мм	62,0 м^2

Привязан 175.9-АР
ГИП Дауқараев 07.23
Инж. техн. Фатисова
Инв.№

Примечания:
1. Данный лист смотри совместно с листами АР-5, АР-7, Фасады в осях 1-6, А-В
2. Отделка откосов оконных и дверных проемов (по типу примыкающих наружных стен) на все здание составляет: $S_{общ.}$ - 22,91м^2
3. Декоративный надоконный элемент и карниз клеить на основную штукатурку, затем наносить декоративную штукатурку с последующей покраской.
4. Газовая труба условно не показана

				№2023/28	АР
				Строительство врачебной амбулатории, расположенной по адресу: Ажакийский район, с.Базартобе, ул. Кадыгалиева, №34, Западно-Казахстанская область (без наружных инженерных сетей)	
Изм.	Кол.	Лист	Док.	Подпись	Дата
ГАП		Советханов			
Разраб.		Байкенов Т.		Врачебная амбулатория (ВА)	Стадия: РП; Лист: 3; Листов: 20
Архитект.		Байкенова Н.			
Проверил		Советханов		Цветовое решение фасадов в осях 1-6, А-В	НАО "Turar Healthcare"

СОГЛАСОВАНО: Инж. АС Мажинят М.; Инж. ВК Джогорбекова; Инж. СВ Кумакулова; Инж. ЭЛ Турар К.
Взамен инв. N
Подпись и дата
Инв. N подл.

Ведомость отделки фасадов в осях 6-1, В-А

№ поз.	Наименование элемента фасада	Материал отделки	№ колера
1	Наружные стены выше отм. 3,4м	Окраска фасадной краской по декоративной штукатурке	RAL 7047
2	Наружные стены	Окраска фасадной краской по декоративной штукатурке	RAL 5017
3	Наружные стены выше отм. 3,4м вентшахты	Окраска фасадной краской по декоративной штукатурке	RAL 5017
4 4а	Надоконные участки фасадов по декоративным пенополистирольным панелям	Окраска фасадной краской по декоративной штукатурке	RAL 1007 RAL 7047
5 5а	Колонны, экраны, низ козырька и входной группы	Окраска фасадной краской по декоративной штукатурке	RAL 1007 RAL 7047
6	Цоколь, подоконные участки стен, боковые стенки пандусов и крылец	Окраска фасадной краской по декоративной штукатурке	RAL 7046
7	Декоративный карниз из пенополистирола на отм.3,4м	Окраска фасадной краской по декоративной штукатурке	RAL 7046
8	Внутренняя часть парапета	Покраска фасадной краской по ц/п штукатурке	RAL 7047
9	Выход на кровлю	Профлист с полимерным покрытием	RAL 5017
10	Металлические ограждения крылец и пандусов	Эмалевая покраска за 2 раза	RAL 7047
11	Входные двери, переплеты окон и витражей		RAL 8019
12	Покрытие входных групп и пандусов, ступеней	Облицовка тротуарной плиткой 300х300х30мм	RAL 7046

Привязан 175.9-АР

ГИП	Даукараев		07.23
Инж. техн.	Фитисова		
Инв.№			

Примечания:
1. Данный лист смотри совместно с листами АР-6, АР-8, Фасады в осях 6-1, В-А
2. Газовая труба условно не показана

Изм. Кол.	Лист Док.	Подпись	Дата
ГАП	Советханов Е.		
Разраб.	Байкенов Т.		
Архитект.	Байкенова Н.		
Проверил	Советханов Е.		

№2023/28 АР

Строительство врачебной амбулатории, расположенной по адресу: Аккаикский район, с.Базартобе, ул. Кадыгалиева, №34, Западно-Казахстанская область (без наружных инженерных сетей)

Врачебная амбулатория (ВА)

Стадия	Лист	Листов
РП	4	20

Цветовое решение фасадов в осях 6-1, В-А

НАО "Turar Healthcare"

СОГЛАСОВАНО: Инж. АС Махмет М.

СОГЛАСОВАНО: Инж. ВК Джолдасбаева; Инж. ОВ Курманкулова; Инж. ЭП Турар К.

Взамен инв. N

Подпись и дата

Инв. N подл.

ФАСАД В ОСЯХ 1 - 6

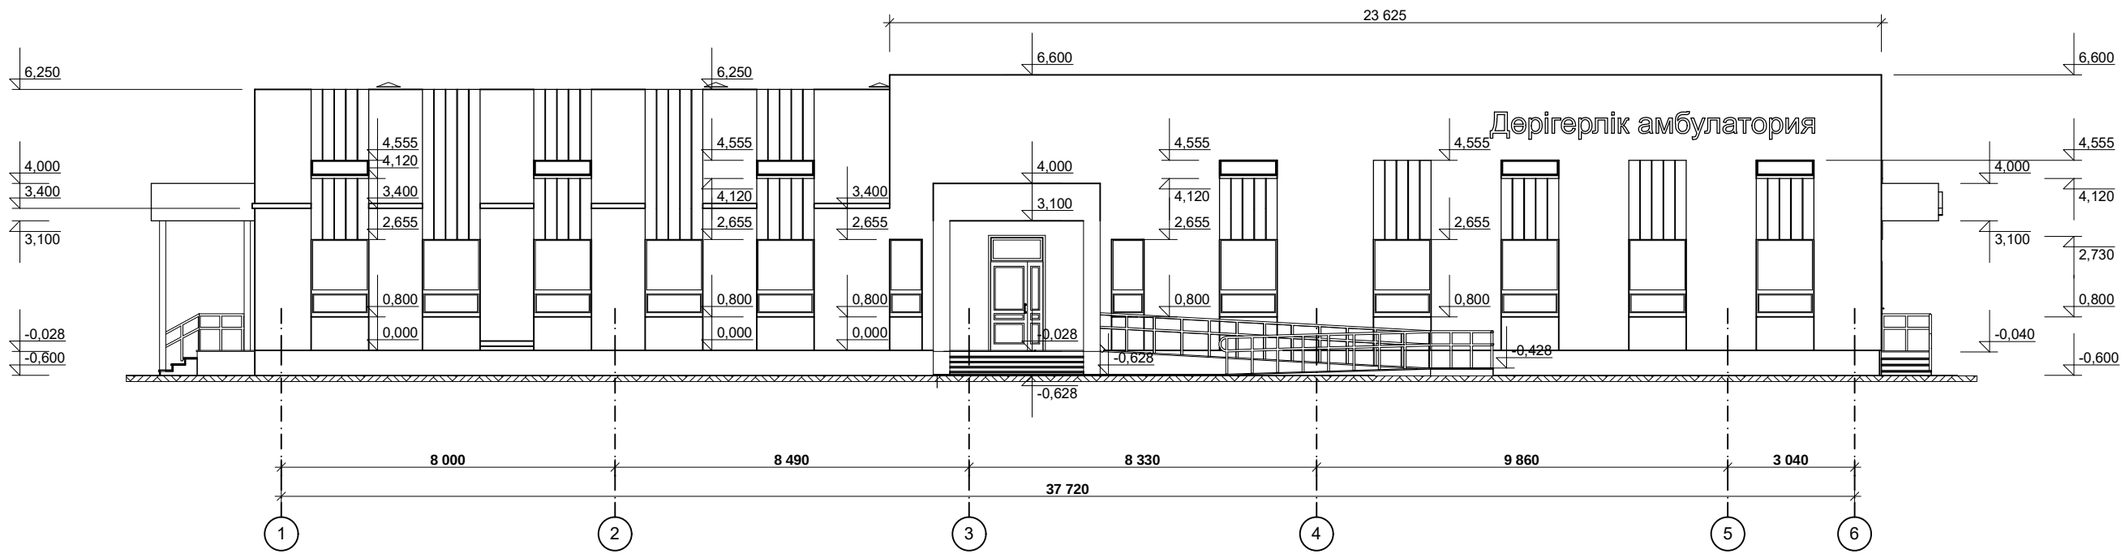

Примечания:
1. Данный лист смотри совместно с листом АР-3, Цветовое решение фасадов

Привязан 175.9-АР

ГИП	Даукараев		07.23
Инж. техн.	Фитисова		
Инв.№			

						№2023/28			АР
						Строительство врачебной амбулатории, расположенной по адресу: Акжаикский район, с.Базартобе, ул. Кадыгалиева, №34, Западно-Казахстанская область (без наружных инженерных сетей)			
Изм.	Кол.	Лист	Док.	Подпись	Дата				
ГАП		Советханов Е.				Врачебная амулатория (ВА)	Стадия	Лист	Листов
							РП	5	20
Разраб.		Байкенов Т.							
Архитект.		Байкенова Н.							
Проверил		Советханов Е.				Фасад в осях 1-6	НАО "Turar Healthcare"		

СОГЛАСОВАНО:
Инж. АС
Махмет М.

СОГЛАСОВАНО:
Инж. ВК
Джолдасбаева
Инж. ОВ
Курманкулова
Инж. ЭП
Турар К.

Взамен инв. N
Подпись и дата
Инв. N подл.

ФАСАД В ОСЯХ 6 - 1

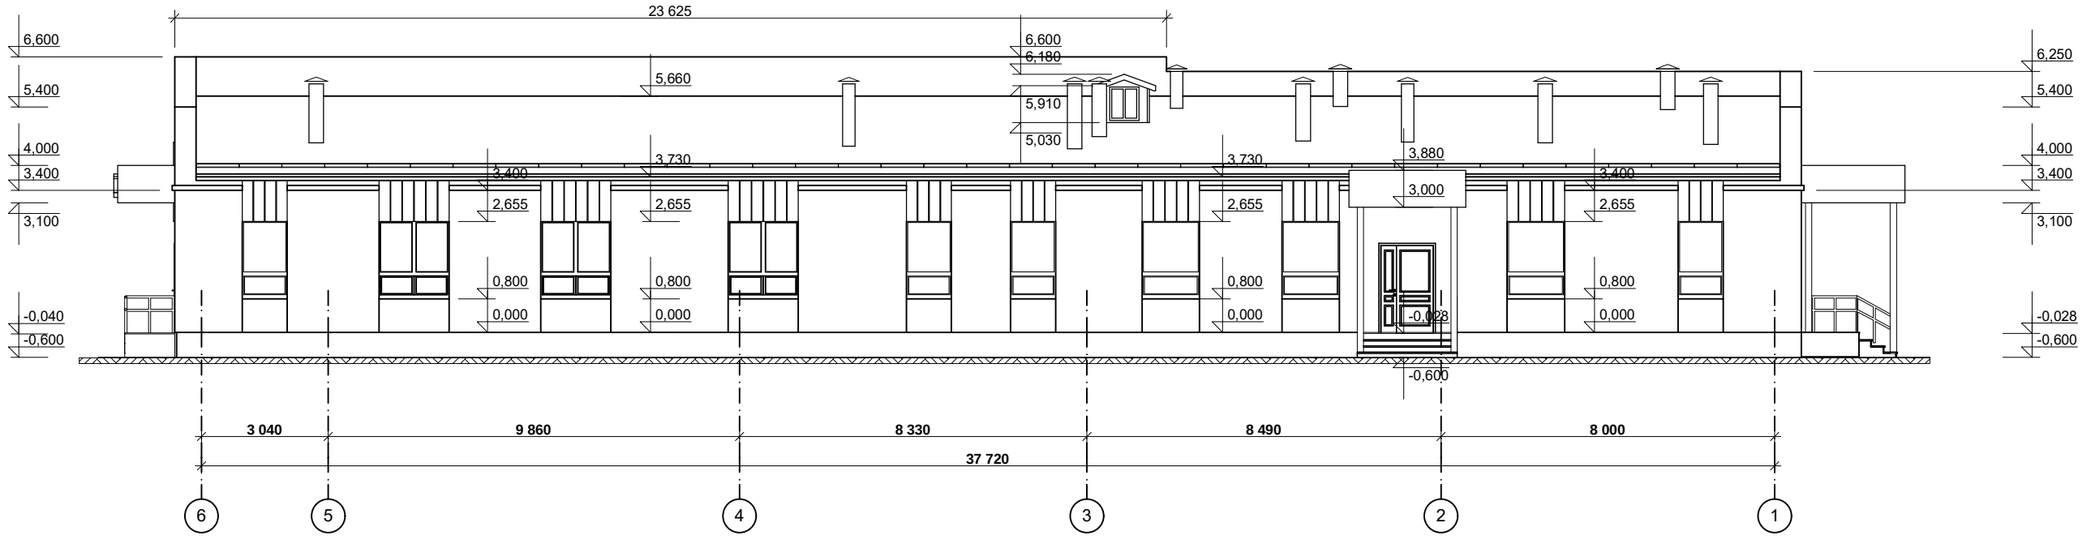

Примечания:
1. Данный лист смотри совместно с листом АР-4, Цветовое решение фасадов
2. Газовая труба условно не показана

						№2023/28			АР
						Строительство врачебной амбулатории, расположенной по адресу: Акжаикский район, с.Базартобе, ул. Кадыгалиева, №34, Западно-Казахстанская область (без наружных инженерных сетей)			
Изм.	Кол.	Лист	Док.	Подпись	Дата				
ГАП		Советханов Е.				Врачебная амулатория (ВА)	Стадия	Лист	Листов
							РП	6	20
Разраб.		Байкенов Т.							
Архитект.		Байкенова Н.							
Проверил		Советханов Е.				Фасад в осях 6-1	НАО "Turar Healthcare"		

Привязан 175.9-АР

ГИП	Даукараев		07.23
Инж. техн.	Рыписова		
Инв.№			

СОГЛАСОВАНО:
Инж. АС | Махмет М.

СОГЛАСОВАНО:
Инж. ВК | Джолдасбаева
Инж. ОВ | Курманкулова
Инж. ЭП | Турар К.

Взамен инв. N

Подпись и дата

Инв. N подл.

ФАСАД В ОСЯХ А - В

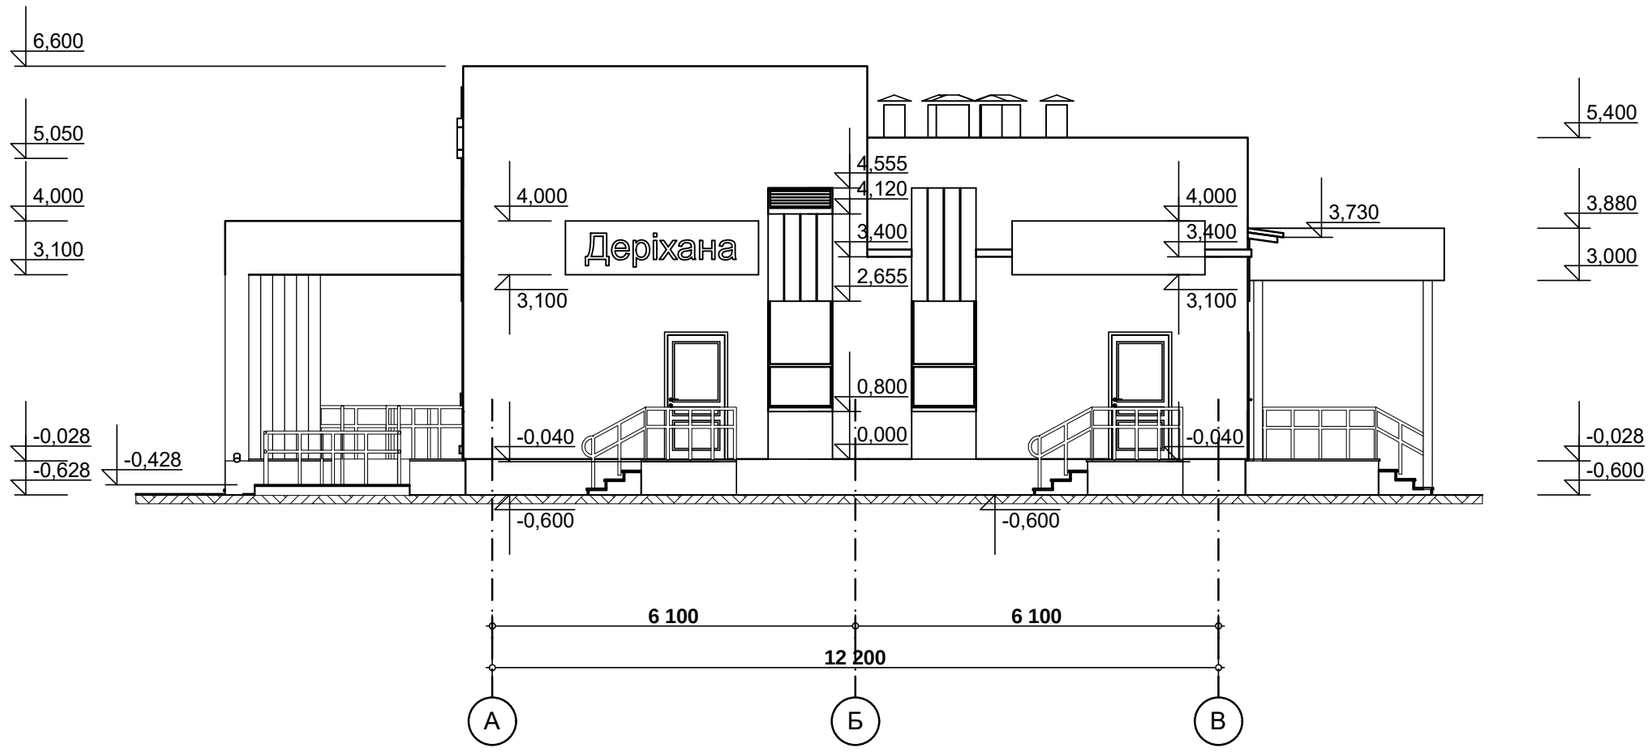

Примечания:
1. Данный лист смотри совместно с листом АР-3, Цветовое решение фасадов
2. Газовая труба условно не показана

						№2023/28			АР
						Строительство врачебной амбулатории, расположенной по адресу: Акжаикский район, с.Базартобе, ул. Кадыгалиева, №34, Западно-Казахстанская область (без наружных инженерных сетей)			
Изм.	Кол.	Лист	Док.	Подпись	Дата				
ГАП		Советханов Е.				Врачебная амулатория (ВА)	Стадия	Лист	Листов
							РП	7	20
Разраб.		Байкенов Т.							
Архитект.		Байкенова Н.				Фасад в осях А - В	НАО "Turar Healthcare"		
Проверил		Советханов Е.							

Привязан 175.9-АР

ГИП	Даукараев		07.23
Инж. техн.	Фитисова		
Инв.№			

СОГЛАСОВАНО: Инж. АС Махмет М.

СОГЛАСОВАНО: Инж. ВК Джолдасбаева; Инж. ОВ Курманкулова; Инж. ЭЛ Турар К.

Взамен инв. N

Подпись и дата

Инв. N подл.

ФАСАД В ОСЯХ В - А

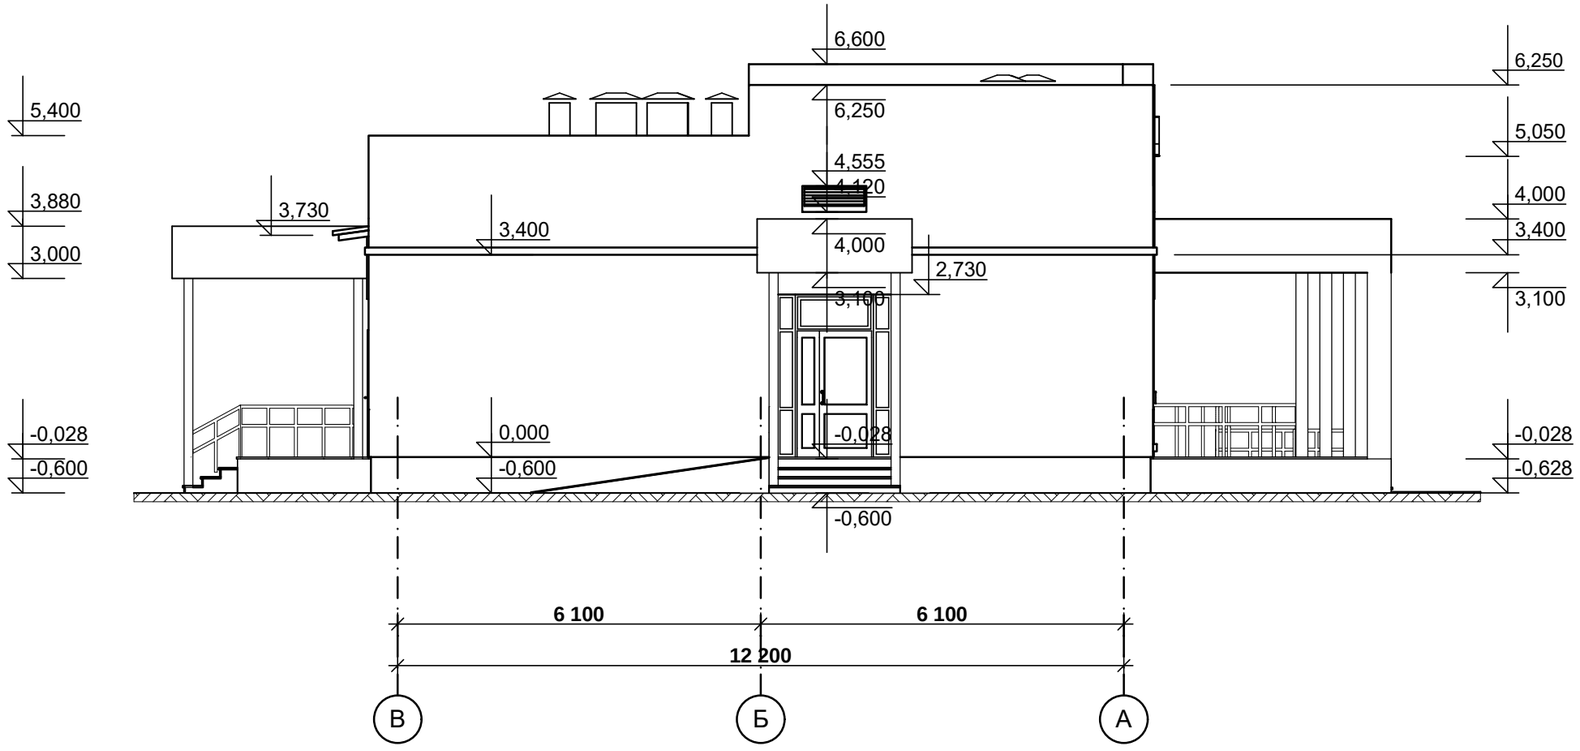

Примечания:

1. Данный лист смотри совместно с листом АР-4, Цветовое решение фасадов
2. Газовая труба условно не показана

Привязан 175.9-АР

ГИП	Дауқараев	07.23
Инж. техн	Филисова	
Инв.№		

						№2023/28	АР
Изм.	Кол.	Лист	Док.	Подпись	Дата	Строительство врачебной амбулатории, расположенной по адресу: Акжаикский район, с.Базартобе, ул. Кадыгалиева, №34, Западно-Казахстанская область (без наружных инженерных сетей)	
ГАП		Советханов Е.				Врачебная амулатория (ВА)	Стадия: РП; Лист: 8; Листов: 20
Разраб.		Байкенов Т.					
Архитект.		Байкенова Н.				Фасад в осях В - А	НАО "Turar Healthcare"
Проверил		Советханов Е.					

СОГЛАСОВАНО:

Инж. АС	Махмет М.	
Инж. ВК	Джолдасбаева	Турар К.
Инж. ОВ	Курманкулова	
Инж. ЭЛ	Турар К.	

Взамен инв. N

Подпись и дата

Инв. N подл.

ПЛАН ЭТАЖА НА ОТМ. 0,000

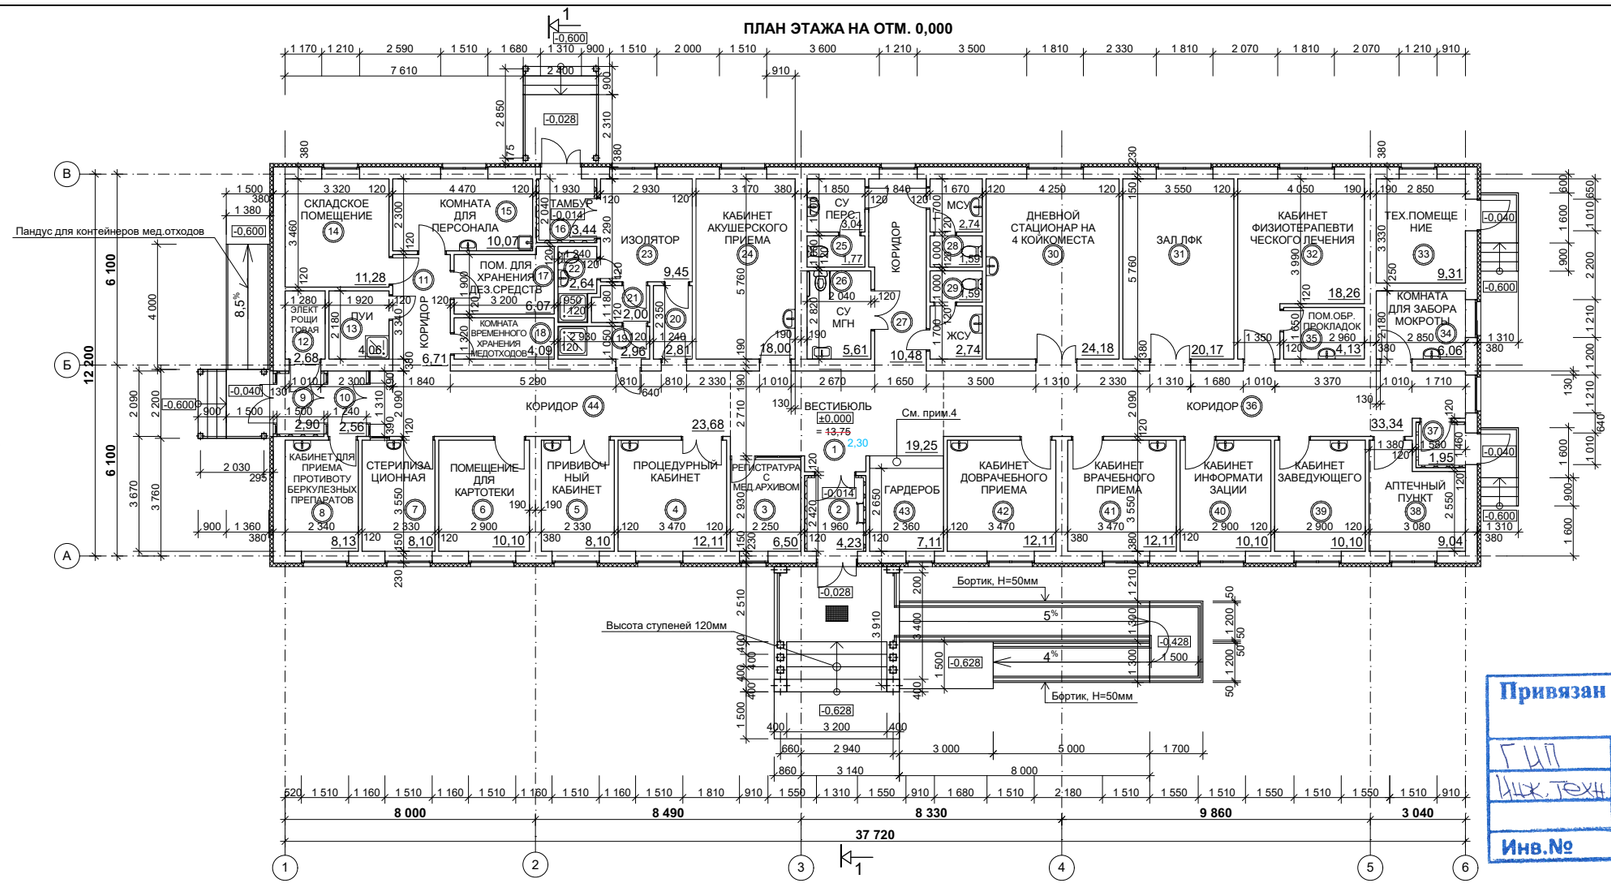

Экспликация помещений (начало)

Номер по плану	Наименование	Площадь, м2	Категория производства по взрывной взрыво-пожарной и пожарной опасности
1	Вестибюль	19,25	Д
2	Тамбур	4,23	Д
3	Регистратура с мед.архивом	6,50	Д
4	Процедурный кабинет	12,11	Д
5	Прививочный кабинет	8,10	Д
6	Помещение для картотеки	10,10	Д
7	Стерилизационная	8,10	Д
8	Каб. для приема противотуберкулезн. препаратов	8,13	Д
9	Тамбур	2,90	Д
10	Тамбур	2,56	Д
11	Коридор	6,71	Д
12	Электрощитовая	2,68	Г
13	Помещение уборочного инвентаря	4,06	Д
14	Складское помещение	11,28	Д
15	Комната для персонала	10,07	Д
16	Тамбур	3,44	Д
17	Помещ. для хранения дезинфицирующих средств	6,07	Д
18	Комната временного хранения медотходов	4,09	Д
19	Душевая	2,96	Д
20	Помещение для надевания СИЗ	2,81	Д
21	Помещение для снятия СИЗ	2,00	Д
22	Санузел с душевой	2,64	Д

Экспликация помещений (продолжение)

Номер по плану	Наименование	Площадь, м2	Категория производства по взрывной взрыво-пожарной и пожарной опасности
23	Изолятор	9,45	Д
24	Кабинет акушерского приема	18,0	Д
25	Санузел персонала	4,81	Д
26	Санузел МГН	5,61	Д
27	Коридор	10,48	Д
28	Мужской санузел	4,33	Д
29	Женский санузел	4,33	Д
30	Дневной стационар на 4 койкоместа	24,18	Д
31	Зал ЛФК	20,17	Д
32	Кабинет физиотерапевтического лечения	18,26	Д
33	Техпомещене	9,31	Г
34	Комната забора мокроты	6,06	Д
35	Помещение обработки прокладок	4,13	Д
36	Коридор	33,34	Д
37	Тамбур	1,95	Д
38	Аптечный пункт	9,04	Д
39	Кабинет заведующего	10,10	Д
40	Кабинет информатизации	10,10	Д
41	Кабинет врачебного приема	12,11	Д
42	Кабинет доврачебного приема	12,11	Д
43	Гардероб	7,11	Д
44	Коридор	23,68	Д

Примечания:
1. Пол в санузле, ПУИ выполнить ниже отм. пола на 20мм
2. Разрез смотри лист АР-14
3. Данный лист смотри совместно в листом АР-12 , Маркировочный план на отм. 0,000
4. Перегородка гардеробная пластиковая с откидной крышкой высотой 1,0м, $S_{общ}$=2,33м^2
5. Поручни ограждения пандуса и площадок выполнить на отм.0,70м и 0,90м
6. Общая длина ограждения крылец и пандуса составляет 51,95п.м.

Привязан 175.9-АР

ГИП	Даукараев		07.23
Инж. техн.	Филисова		
Инв.№			

№2023/28 АР

Строительство врачебной амбулатории, расположенной по адресу: Акжаикский район, с.Базартобе, ул. Кадыгалиева, №34, Западно-Казахстанская область (без наружных инженерных сетей)

Изм. Кол.	Лист Док.	Подпись	Дата
ГАП	Советханов Е.		
Разраб.	Байкенов Т.		
Архитект.	Байкенова Н.		
Проверил	Советханов Е.		

Врачебная амбулатория (ВА)

Стадия	Лист	Листов
РП	9	20

План этажа на отм.0,000

НАО "Turar Healthcare"

СОГЛАСОВАНО: Инж. АС, Махмет М.

СОГЛАСОВАНО: Инж. ВК, Джолдасбаева; Инж. ОВ, Курманоулова; Инж. ЭЛ, Турар К.

Взамен инв. N

Подпись и дата

Инв. N подл.

ПЛАН ЧЕРДАКА

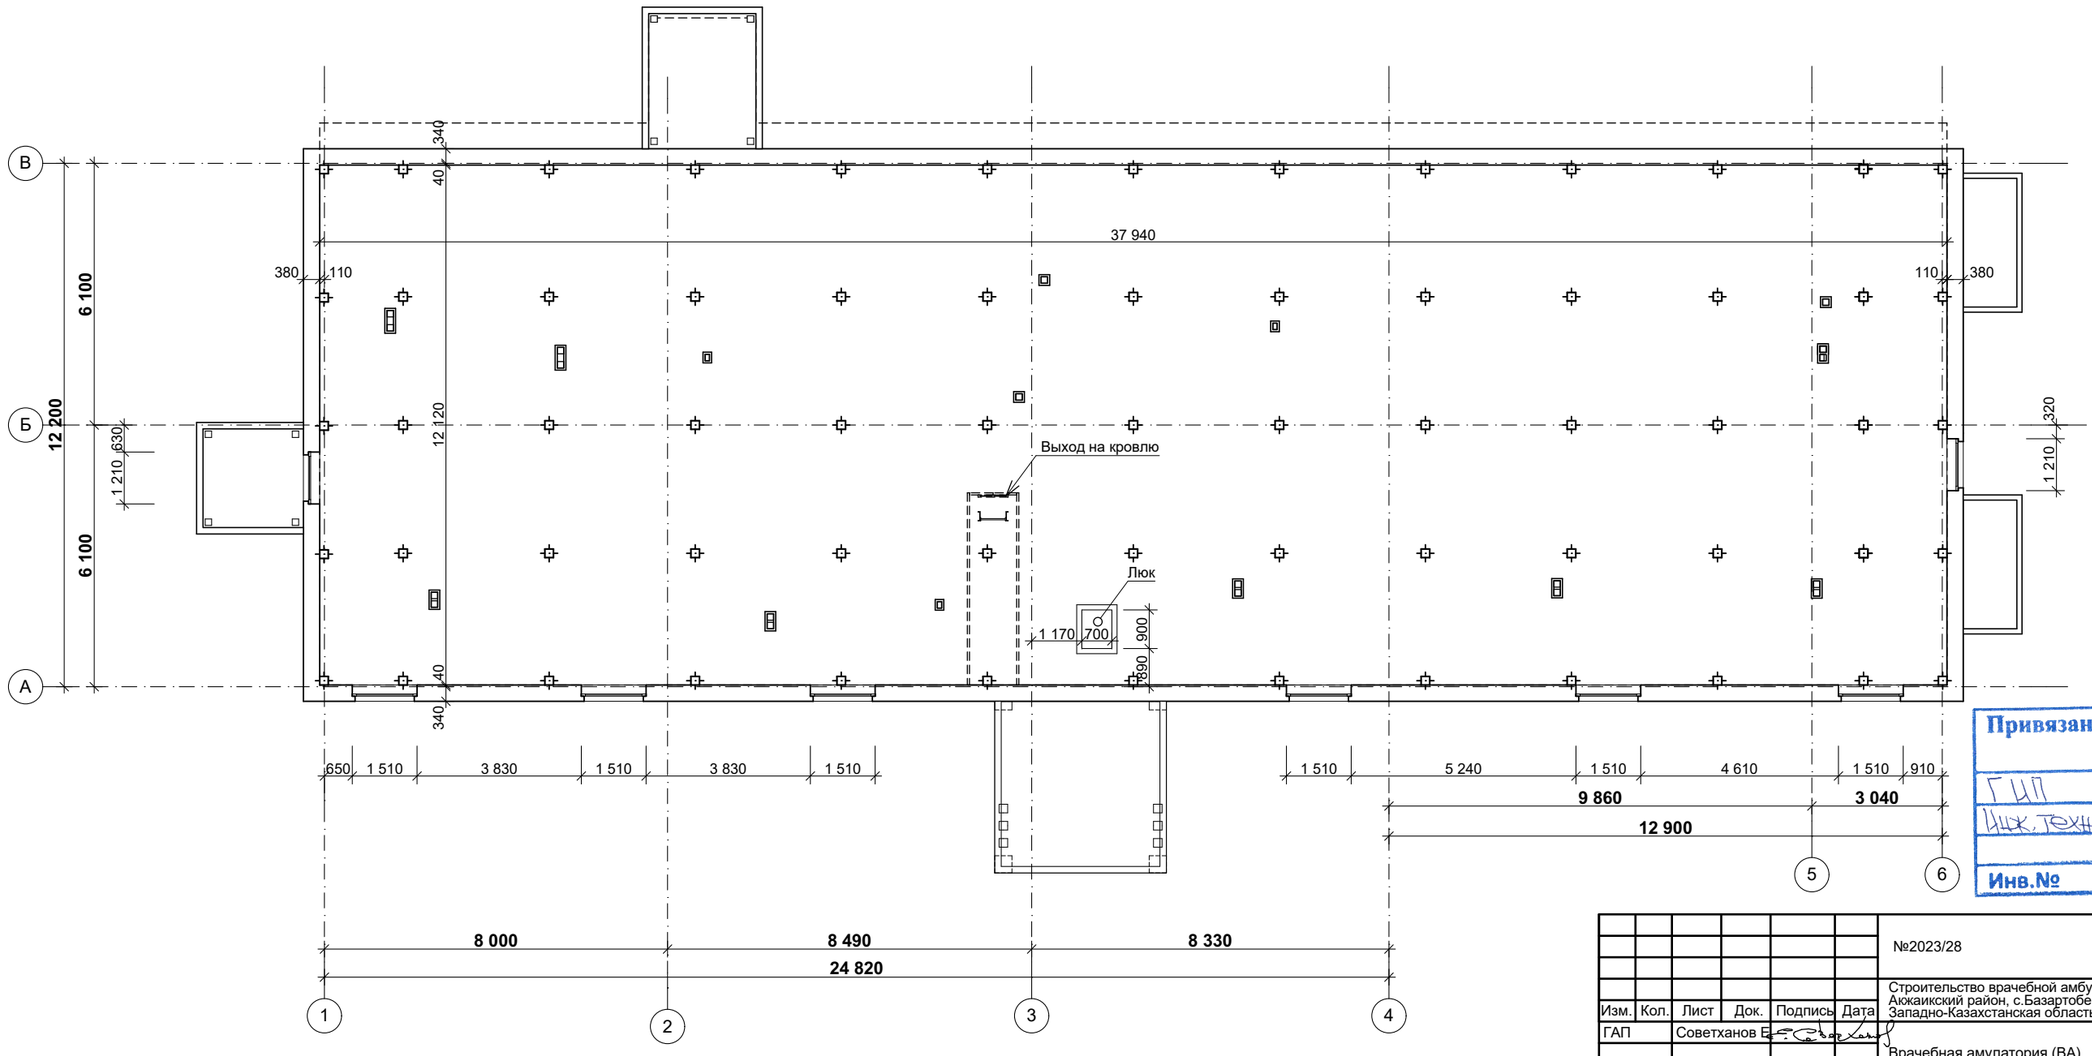

Примечания:
1. Данный лист смотри совместно в листом АР-13 , Маркировочный план чердака

Привязан 175.9-АР

ГИП	Адилхаров		07.23
Инж. техн.	Филисова		
Инв.№			

СОГЛАСОВАНО:

Инж. АС	Махмет М.
Инж. ВК	Джолдасбаева
Инж. ОВ	Курманкулова
Инж. ЭП	Турар К.

Взамен инв. N

Подпись и дата

Инв. N подл.

						№2023/28	АР
						Строительство врачебной амбулатории, расположенной по адресу: Акжаикский район, с.Базартобе, ул. Кадыгалиева, №34, Западно-Казахстанская область (без наружных инженерных сетей)	
Изм.	Кол.	Лист	Док.	Подпись	Дата		
ГАП		Советханов Е.				Врачебная амулатория (ВА)	Стадия: РП; Лист: 10; Листов: 20
Разраб.		Байкенов Т.					
Архитект.		Байкенова Н.				План чердака	НАО "Turar Healthcare"
Проверил		Советханов Е.					

ПЛАН КРОВЛИ

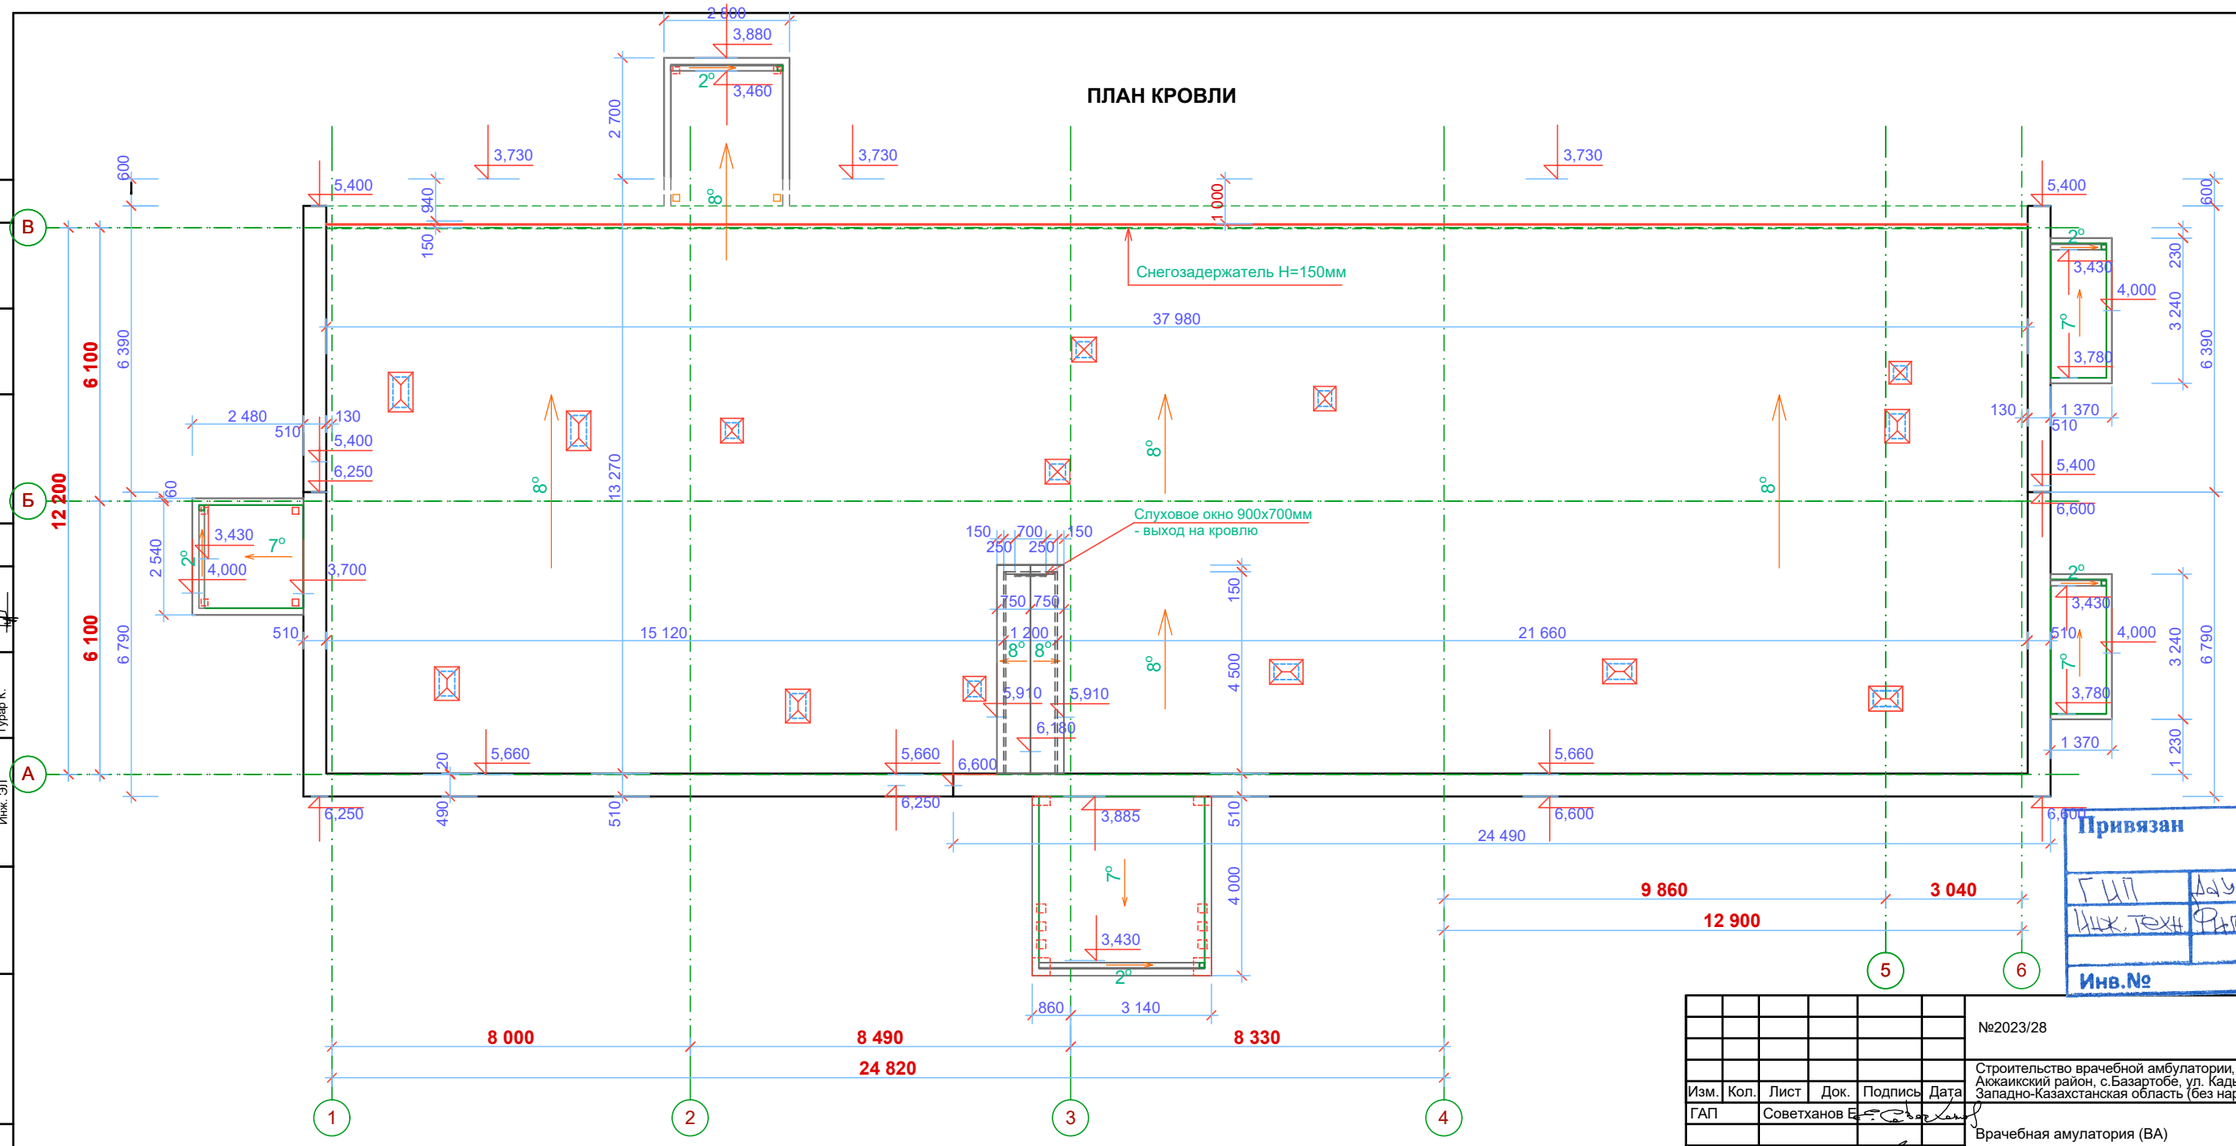

Изм.	Кол.	Лист	Док.	Подпись	Дата	№2023/28 АР
ГАП		Советханов Е.				Строительство врачебной амбулатории, расположенной по адресу: Акжаикский район, с.Базартобе, ул. Кадыгалиева, №34, Западно-Казахстанская область (без наружных инженерных сетей)
Разраб.		Байкенов Т.				Врачебная амулатория (ВА)
Архитект.		Байкенова Н.				
Проверил		Советханов Е.				План кровли

Стадия	Лист	Листов
РП	11	20

НАО "Turar Healthcare"

Привязан 175.9-АР

ГИП	Даукараев		07.23
Инж. техн.	Фитисова		

Инв.№

СОГЛАСОВАНО: Инж. АС Махмет М.

СОГЛАСОВАНО: Инж. ВК Джолдасбаева; Инж. ОВ Курманкулова; Инж. ЭЛ Турар К.

Взамен инв. N

Подпись и дата

Инв. N подл.

МАРКИРОВОЧНЫЙ ПЛАН ЭТАЖА НА ОТМ. 0,000

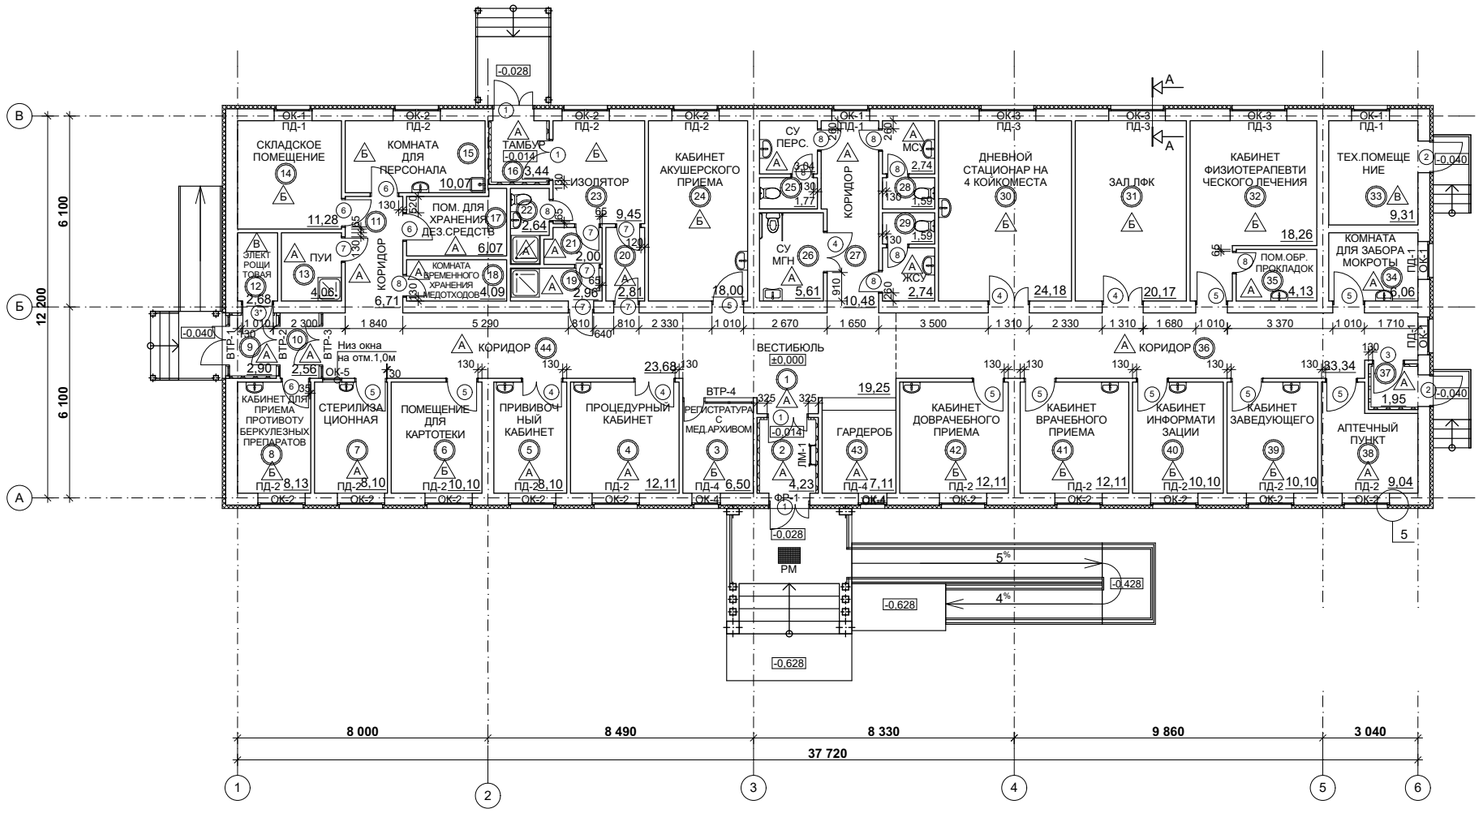

Экспликация помещений (начало)

Номер по плану	Наименование	Площадь, м2	Категория производства по взрывной взрыво-пожарной и пожарной опасности
1	Вестибюль	19,25	Д
2	Тамбур	4,23	Д
3	Регистратура с мед.архивом	6,50	Д
4	Процедурный кабинет	12,11	Д
5	Прививочный кабинет	8,10	Д
6	Помещение для картотеки	10,10	Д
7	Стерилизационная	8,10	Д
8	Каб. для приема противотуберкулезн. препаратов	8,13	Д
9	Тамбур	2,90	Д
10	Тамбур	2,56	Д
11	Коридор	6,71	Д
12	Электрощитовая	2,68	Г
13	Помещение уборочного инвентаря	4,06	Д
14	Складское помещение	11,28	Д
15	Комната для персонала	10,07	Д
16	Тамбур	3,44	Д
17	Помещ. для хранения дезинфицирующих средств	6,07	Д
18	Комната временного хранения медотходов	4,09	Д
19	Душевая	2,96	Д
20	Помещение для надевания СИЗ	2,81	Д
21	Помещение для снятия СИЗ	2,00	Д
22	Санузел с душевой	2,64	Д

Экспликация помещений (продолжение)

Номер по плану	Наименование	Площадь, м2	Категория производства по взрывной взрыво-пожарной и пожарной опасности
23	Изолятор	9,45	Д
24	Кабинет акушерского приема	18,0	Д
25	Санузел персонала	4,81	Д
26	Санузел МГН	5,61	Д
27	Коридор	10,48	Д
28	Мужской санузел	4,33	Д
29	Женский санузел	4,33	Д
30	Дневной стационар на 4 койкоместа	24,18	Д
31	Зал ЛФК	20,17	Д
32	Кабинет физиотерапевтического лечения	18,26	Д
33	Техпомещене	9,31	Г
34	Комната забора мокроты	6,06	Д
35	Помещение обработки прокладок	4,13	Д
36	Коридор	33,34	Д
37	Тамбур	1,95	Д
38	Аптечный пункт	9,04	Д
39	Кабинет заведующего	10,10	Д
40	Кабинет информатизации	10,10	Д
41	Кабинет врачебного приема	12,11	Д
42	Кабинет доврачебного приема	12,11	Д
43	Гардероб	7,11	Д
44	Коридор	23,68	Д

Привязан 175.9-АР
ГИП Байкенов 07.23
Инж. техн Филиппова
Инв.№

Примечания:
1. Данный лист смотри совместно с листом АР-9, План этажа на отм.0,000
2. Спецификацию элементов заполнения проемов смотри лист АР-15
3. Схему элементов заполнения проемов смотри лист АР-16
4. Ведомость отделки помещений смотри лист АР-17
5. Экспликацию полов смотри лист АР-18
6. Сечение А-А смотри лист АР-14
7. Узлы деталей фасадов смотри лист АР-20
8. РМ - решетка металлическая с ячейкой 13х15мм
9. ЛМ-1 лестница металлическая, смотри раздел АС, лист АС-25

				№2023/28	АР
Изм.	Кол.	Лист	Док.	Подпись	Дата	Строительство врачебной амбулатории, расположенной по адресу: Акжаикский район, с.Базартобе, ул. Кадыгалиева, №34, Западно-Казахстанская область (без наружных инженерных сетей)			
ГАП		Советханов Е.				Врачебная амбулатория (ВА)	Стадия	Лист	Листов
							РП	12	20
Разраб.		Байкенов Т.							
Архитект.		Байкенова Н.							
Проверил		Советханов Е.				Маркировочный план этажа на отм.0,000	НАО "Turar Healthcare"		

СОГЛАСОВАНО: Инж. АС Макмат М.
СОГЛАСОВАНО: Инж. ВК Дегтярёва; Инж. ОВ Курманкулова; Инж. ЭП Турар К.
Взамен инв. N
Подпись и дата
Инв. N подл.

МАРКИРОВОЧНЫЙ ПЛАН ЧЕРДАКА

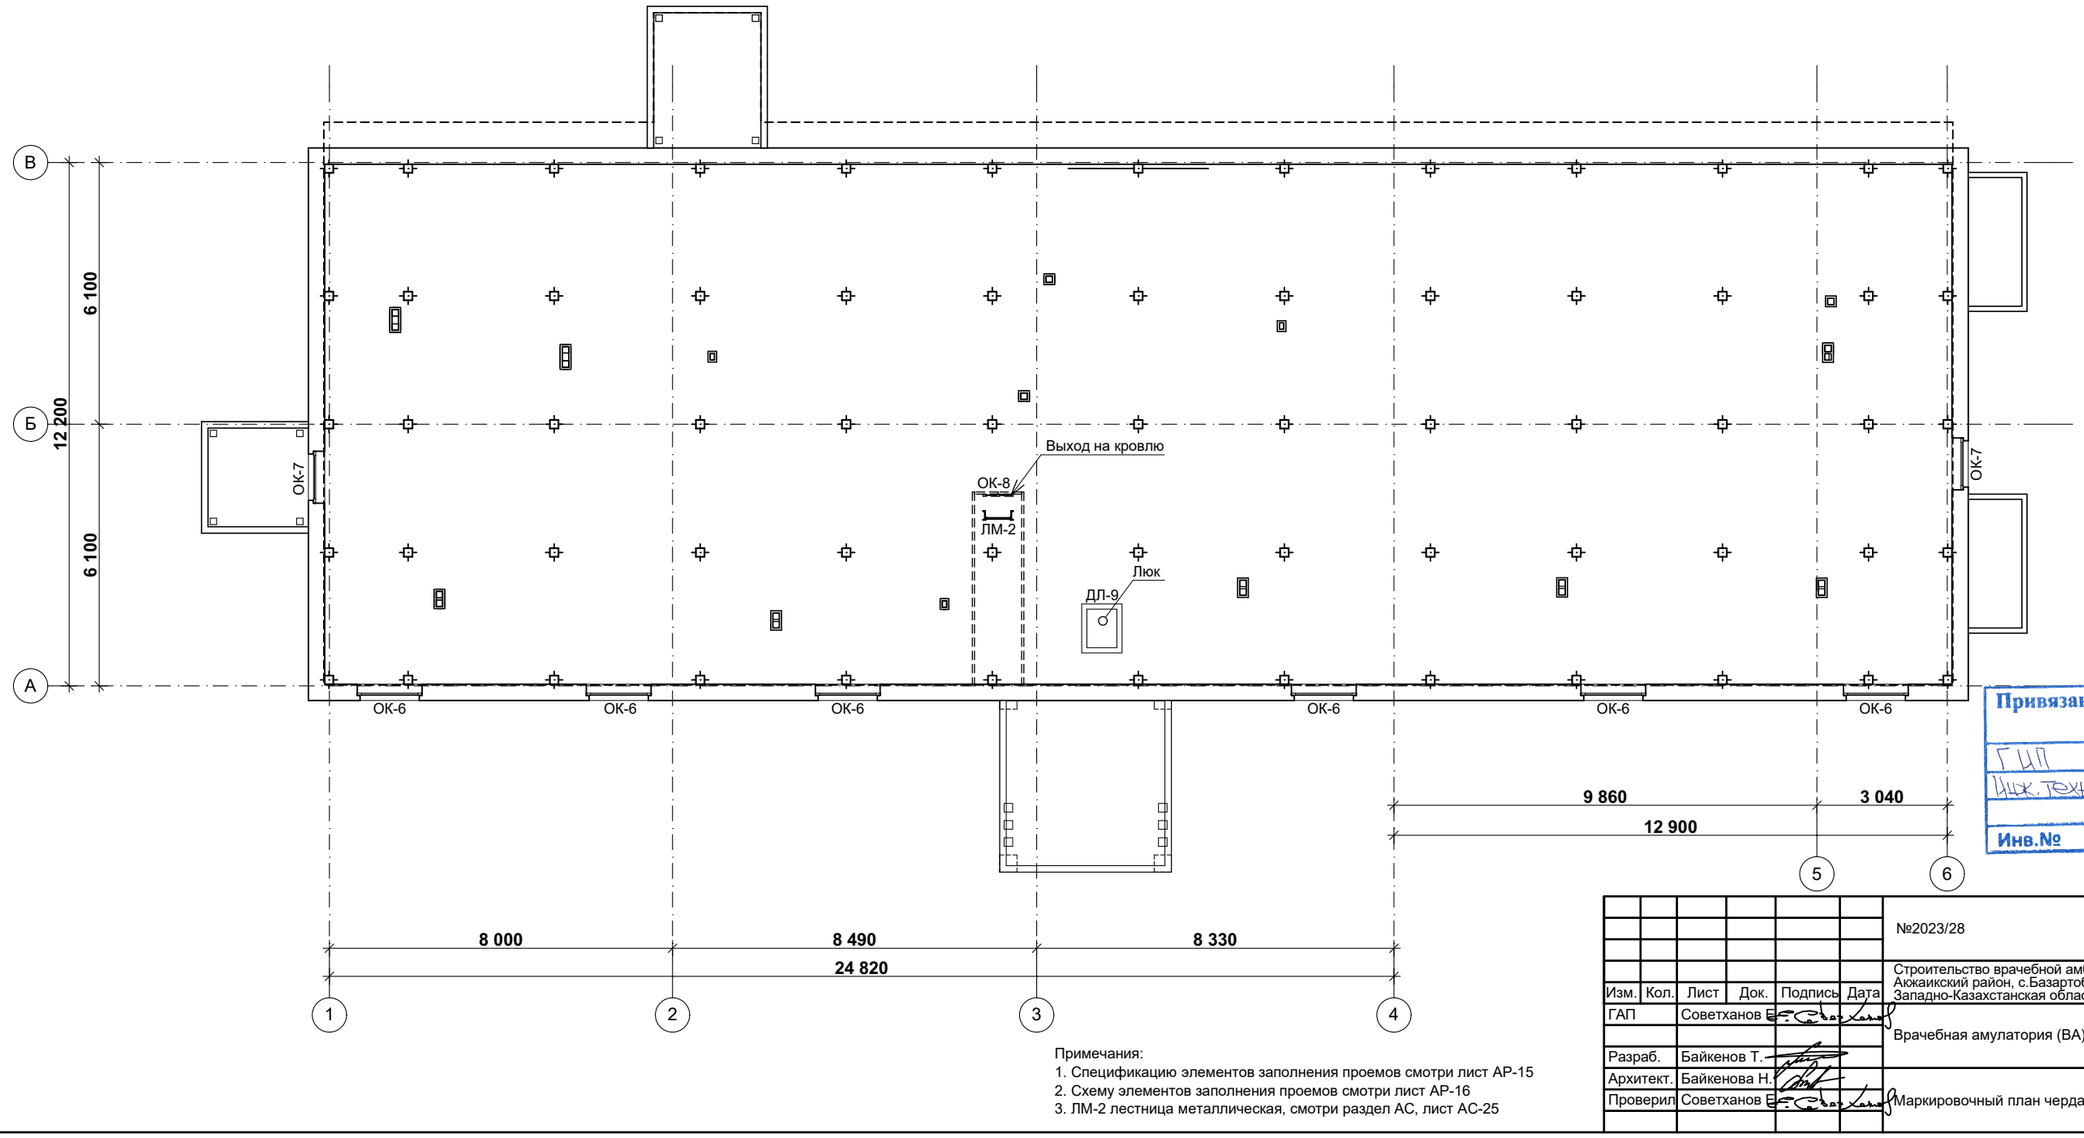

Примечания:
1. Спецификацию элементов заполнения проемов смотри лист АР-15
2. Схему элементов заполнения проемов смотри лист АР-16
3. ЛМ-2 лестница металлическая, смотри раздел АС, лист АС-25

Привязан 175.9-АР

ГИП	Даукараев		07.23
Инж. техн.	Фитисова		
Инв.№			

						№2023/28			АР
Изм.	Кол.	Лист	Док.	Подпись	Дата	Строительство врачебной амбулатории, расположенной по адресу: Акжаикский район, с.Базартобе, ул. Кадыгалиева, №34, Западно-Казахстанская область (без наружных инженерных сетей)			
ГАП		Советханов Е.				Врачебная амулатория (ВА)	Стадия	Лист	Листов
							РП	13	20
Разраб.		Байкенов Т.							
Архитект.		Байкенова Н.				Маркировочный план чердака	НАО "Turar Healthcare"		
Проверил		Советханов Е.							

СОГЛАСОВАНО:
Инж. АС Махмет М.

СОГЛАСОВАНО:
Инж. ВК Джолдасбаева
Инж. ОВ Курманкулова
Инж. ЭЛ Турар К.

Взамен инв. N
Подпись и дата
Инв. N подл.

РАЗРЕЗ 1 - 1

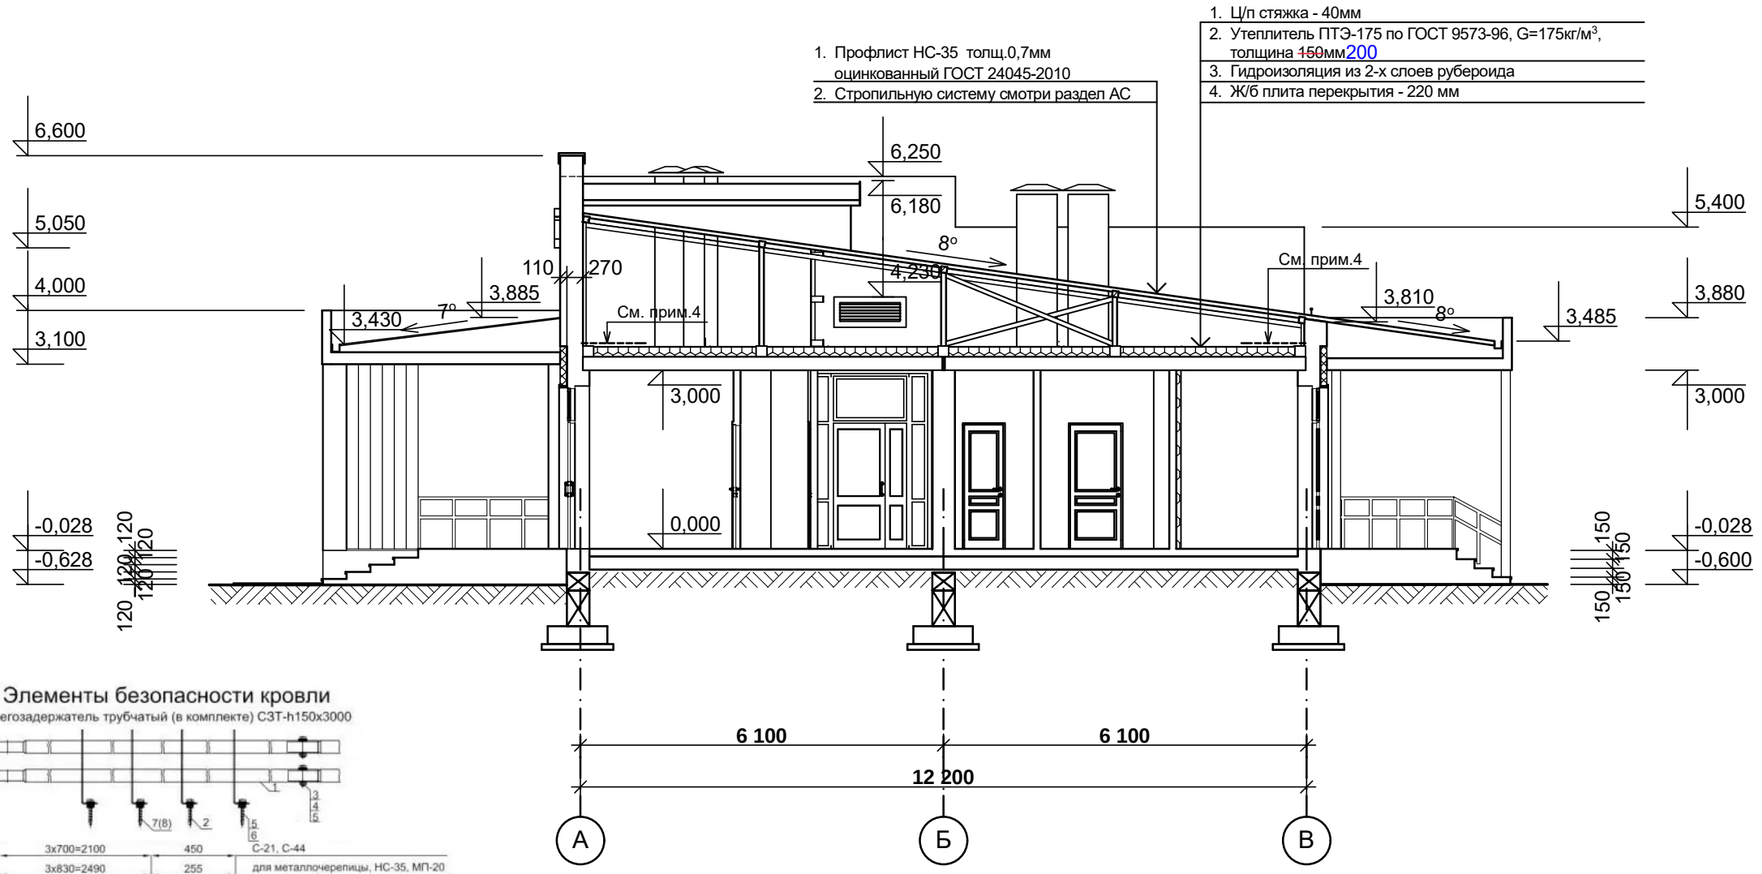

СЕЧЕНИЕ А - А

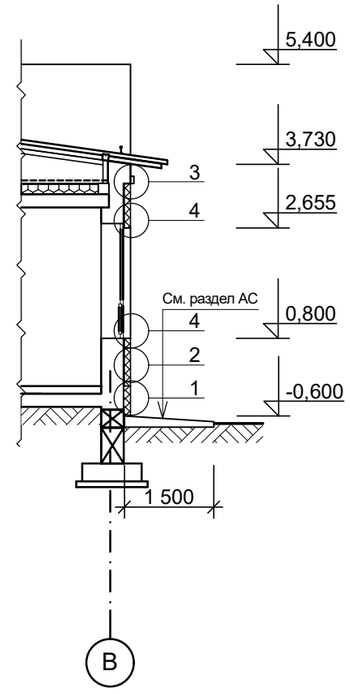

Элементы безопасности кровли

Снегозадержатель трубчатый (в комплекте) СЗТ-h150x3000

Комплектация:
труба 40x20x1x3000 - 2 шт.
кронштейн опорный - 4 шт.
болт М8x35 - 2 шт.
гайка М8 - 2 шт.
шайба Ø8 - 16 шт.
болт-шуруп Ø8x50 - 12 шт.
прокладка из пластиката Н-7мм - 16 шт.
прокладка из пластиката Н-14мм - 4 шт.

Труба снегозадержателя ГОСТ 8644-68 (увеличено)

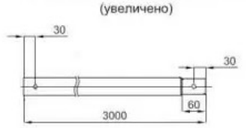

Кронштейн

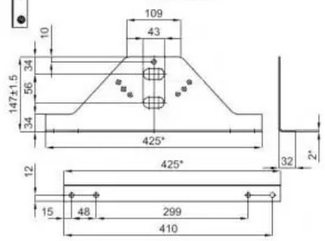

Привязан 175.9-АР

ГИП	Даукараев		07.23
Инж. техн.	Фитисова		
Инв.№			

Примечания:
1. Разрез замаркирован на плане этажа на отм. 0,000, смотри лист АР- 9
2. Сечение А-А замаркировано на маркировочном плане этажа на отм. 0,000, смотри лист АР-12
3. Узлы деталей фасадов смотри листы АР-19, АР-20
4. По периметру чердака на ширину 1м уложить гидроизоляционную пленку 96,19 м²
5. Снегозадержатель трубчатый дл. 3000 мм (RAL 8017) - 38.00 п.м.

Спецификация расхода материалов на кровлю

Поз.	Обозначение	Наименование		Кол., шт.	Масса, ед., кг	Приме-чание
1		Цементно-песчаная стяжка из раствора М100 армированной сеткой 4Вр1-100	м³	18,44		
1.1	ГОСТ 8478-81*	Сетка сварная 4Вр-1/100-4Вр-1/100	м²	461,06		
2		Утеплитель ПТЭ-175 по ГОСТ 9573-96, G=175кг/м3, толщина 200мм	м³	92,21		
3		Гидроизоляция из 2-х слоев рубероида	м²	461,06		

Изм.	Кол.	Лист	Док.	Подпись	Дата
ГАП		Советханов Е.			
Разраб.		Байкенов Т.			
Архитект.		Байкенова Н.			
Проверил		Советханов Е.			

№2023/28 АР

Строительство врачебной амбулатории, расположенной по адресу: Акжаикский район, с.Базартобе, ул. Кадыгалиева, №34, Западно-Казахстанская область (без наружных инженерных сетей)

Врачебная амбулатория(ВА)

Стадия	Лист	Листов
РП	14	20

Разрез 1 - 1 Сечение А-А

НАО "Turar Healthcare"

СОГЛАСОВАНО: Инж. АС Махмет М.

СОГЛАСОВАНО: Инж. ВК Джолдасбаева; Инж. ОВ Курманкулова; Инж. ЭЛ Турар К.

Взамен инв. N

Подпись и дата

Инв. N подл.

Спецификация элементов заполнения проемов

Марка Поз.	Обозначение	Наименование	Кол-во 1	Кол-во Чердак	Кол-во Всего	Масса ед.кг	Примечание
		ОКОННЫЕ, ВИТРАЖНЫЕ БЛОКИ					
ОК-1	ГОСТ 30674-99	ОП В2 1870-1150	5		5		
ОК-2	ГОСТ 30674-99	ОП В2 1870-1450	13		13		
ОК-3	ГОСТ 30674-99	ОП В2 1870-1750	3		3		
ОК-4	ГОСТ 30674-99	ОП В2 1870-850	2		2		
ОК-5	ГОСТ 30674-99	ОП 1140-570	1		1		См. прим.14
ОК-6	ГОСТ 30674-99	ОП 440-1450		6	6		
ОК-7	ГОСТ 30674-99	Окна слуховые 440-1050 жалюзи		2	2		См. прим.13
ОК-8	ГОСТ 30674-99	ОП 860-660		1	1		
ФР-1	ГОСТ 30674-99	ОП В2 590-1250	1		1		
ВТР-1	Индивидуального изготовления	Витраж 2730х1890	1		1		См. прим.10
ВТР-2	Индивидуального изготовления	Витраж 2940х1890	1		1		См. прим.10
ВТР-3	Индивидуального изготовления	Витраж 2940х2050	1		1		См. прим.10
ВТР-4	Индивидуального изготовления	Витраж 2940х2210	1		1		См. прим.10
ПД-1	ГОСТ 19111-2001	Подоконная доска 1300х500	5		5		
ПД-2	ГОСТ 19111-2001	Подоконная доска 1600х500	13		13		
ПД-3	ГОСТ 19111-2001	Подоконная доска 1900х500	3		3		
ПД-4	ГОСТ 19111-2001	Подоконная доска 1000х500	2		2		
		ДВЕРНЫЕ БЛОКИ					
1	ГОСТ 31173-2003	ДСН ДКН 2080-1250	4		4		
2	ГОСТ 31173-2003	ДСН КПЛ 2080-950	2		2		
3	ГОСТ 31173-2003	ДСВ КПЛ 2080-950	1		1		
3*	ГОСТ 31173-2003	ДСВ КПЛ 2080-950	1		1		См. прим.15
4	ГОСТ 6629-88	ДГ 21-13	5		5		
5	ГОСТ 6629-88	ДГ 21-10	10		10		
6	ГОСТ 6629-88	ДГ 21-9	4		4		
7	ГОСТ 6629-88	ДГ 21-8	6		6		
8	ГОСТ 6629-88	ДГ 21-7	9		9		
ДЛ-9	ГОСТ 24698-81	Люк ДЛ 9-7 ГУ		1	1		

Фрагмент сечения жалюзийного окна

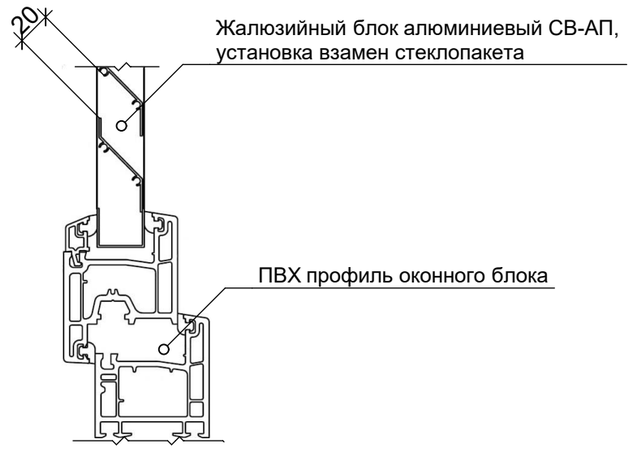

Примечания:

1. Планы заполнения проемов смотри лист АР-12, АР-13 Маркировочные планы
2. Габаритные размеры заполнения проемов из ПХВ перед изготовлением уточнить по месту.
3. Заполнение оконных и наружных дверных блоков из ПХВ двухкамерный стеклопакет.
4. Для оконных блоков из ПХВ на этаже на отм. 0,000 принять конструкцию двухкамерного стеклопакета $4M_1$-8-$4M_1$-8-К4
5. Для оконных блоков из ПХВ на чердаке принять одинарное остекление
6. Заполнение остекленных дверных блоков - стекло ударопрочное.
7. Наружные дверные блоки оборудовать закрывателями с уплотнением в притворах
8. Обеспечить открывающиеся части оконных блоков антимоскитными сетками.
9. Внутренние дверные блоки установить белого цвета.
10. Витражи ВТР-1, ВТР-2, ВТР-3, ВТР-4 (с дверью) выполнить алюминиевыми.
11. Схемы заполнения проемов смотри лист АР-16, Схемы заполнения проемов
12. Оконные блоки этажа на отм.0,000 укомплектовать замками безопасности.
13. Слуховое окно выполнены из ПВХ с жалюзийной решеткой марки СВ-АП (см. фрагмент сечения). Крепления в проемах стены аналогичны оконным блокам.
14. Окно ОК-5 выполнить с одинарным остеклением
15. Выполнить дверь с решетками, в нижней и верхней части, 400х200мм.

Привязан 175.9-АР
ГИП Даукараев 07.23
Инж. техн. Фитисова
Инв.№

Изм.	Кол.	Лист	Док.	Подпись	Дата
ГАП		Советханов Е.			
Разраб.		Байкенов Т.			
Архитект.		Байкенова Н.			
Проверил		Советханов Е.			

№2023/28 АР

Строительство врачебной амбулатории, расположенной по адресу: Акжаикский район, с.Базартобе, ул. Кадыгалиева, №34, Западно-Казахстанская область (без наружных инженерных сетей)

Врачебная амбулатория (ВА)

Стадия	Лист	Листов
РП	15	20

Спецификация элементов заполнения проемов

НАО "Turar Healthcare"

СОГЛАСОВАНО: Махмет М. Инж. АС

СОГЛАСОВАНО: Джолдасбаева Курманкулова Турар К. Инж. ВК Инж. ОВ Инж. ЭЛ

Взамен инв. N

Подпись и дата

Инв. N подл.

Схемы элементов заполнения проемов

Марка	Схема	Марка	Схема	Марка	Схема	Марка	Схема
ОК-1 (5шт.)	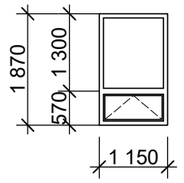	ОК-2 (~~12~~шт.) 13	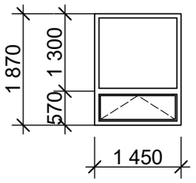	ОК-3 (3шт.)	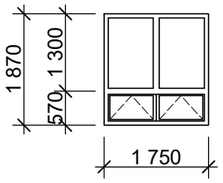	ОК-4 (2шт.)	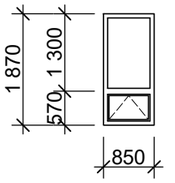
ОК-5 (1шт.)	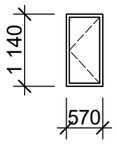	ОК-6 (6шт.)	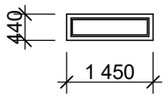	ОК-7 жалюзи (2шт.)	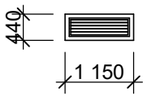	ОК-8 (1шт.)	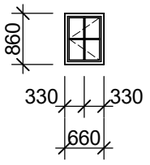
ФР-1 (1шт.)	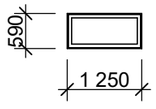	ВТР-1 (1шт.) Кол. стекло-пакетов 11шт.	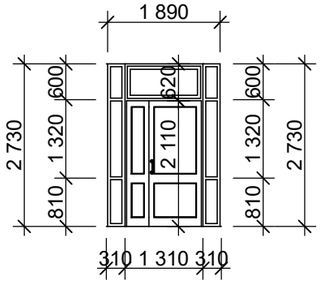	ВТР-2 (1шт.) Кол. стекло-пакетов 11шт.	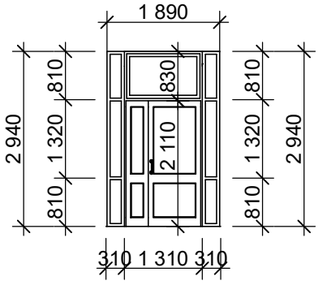	ВТР-3 (1шт.) Кол. стекло-пакетов 11шт.	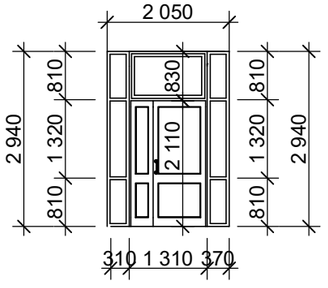
ВТР-4 (1шт.) Кол. стекло-пакетов 7шт.	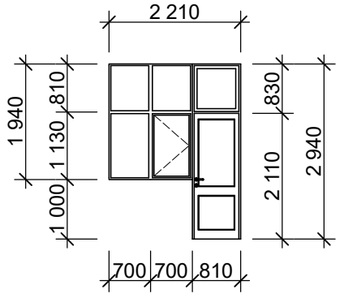						

Примечания:

1. Спецификацию элементов заполнения проемов смотри лист АР-15
2. Заполнение витражей ВТР-1, ВТР-2 стеклопакеты однокамерные (2 стекла) энергосберегающие из стекла с мягким селективным покрытием. Rрасч. =0,63м^{2}с/вт
3. Заполнение витражей ВТР-3, ВТР-4 с одинарным остеклением.

Привязан 175.9-АР
ГИП Даукараев 07.23
Инж. техн. Фитисова
Инв.№

Изм.	Кол.	Лист	Док.	Подпись	Дата
ГАП		Советханов Е.			
Разраб.		Байкенов Т.			
Архитект.		Байкенова Н.			
Проверил		Советханов Е.			

№2023/28 АР

Строительство врачебной амбулатории, расположенной по адресу: Акжаикский район, с.Базартобе, ул. Кадыгалиева, №34, Западно-Казахстанская область (без наружных инженерных сетей)

Врачебная амбулатория (ВА)

Стадия	Лист	Листов
РП	16	20

Схемы элементов заполнения проемов

НАО "Turar Healthcare"

СОГЛАСОВАНО: Махмет М. Инж. АС

СОГЛАСОВАНО: Джолдасбаева Курманкулова Турар К. Инж. ВК Инж. ОВ Инж. ЭЛ

Взамен инв. N

Подпись и дата

Инв. N подл.

Ведомость отделки помещений

Наименование или номер помещения	Потолок		Стены или перегородки		Низ стен или перегородок (порожек)		Полы		Примечания
	Вид отделки	Площадь м²	Вид отделки	Площадь м²	Вид отделки	Площадь м²	Вид отделки	Площадь м2	
Вестибюль, коридоры, гардероб	Выравнивание сухими смесями в 2 слоя - 5мм, вододисперсионная матовая влагостойкая покраска за 2 раза (белая)	100,59	Улучшенная ц/п штукатурка - 10мм, выравнивание сухими смесями - 5мм, вододисперсионная матовая влагостойкая покраска за 2 раза (светлых тонов)	204,46	По периметру низ стен окантовать керамогранитом на высоту 0,06м от пола, текстура - аналогична текстуре керамогранита пола	5,70	Керамогранит (светло-серый)	110,81	Выполнить отбойную планку из ламинированного МДФ (белого цвета), сечением 150х10мм, низ на отм. 0,75м от пола по периметру вестибюля и коридоров, Lобщ.=55,90п.м. В площади пола учтены площади полов в проемах.
Аптечный пункт, санузлы, санузел с душевой, душевая, помещение для надевания СИЗ, помещение для снятия СИЗ, комната забора макроты, помещение для хранения дез.средств, стерилизационная, ПУИ, комната временного хранения мед.отходов, процедурный кабинет, прививочный кабинет, помещение обработки прокладок	Выравнивание сухими смесями в 2 слоя - 5мм, вододисперсионная матовая влагостойкая покраска за 2 раза (белая)	91,27	Ц/п штукатурка, облицовка керамической плиткой (светлых тонов)	452,64			Керамогранит (светло-серый)	91,27	
Регистратура с мед.архивом, помещение для картотеки, кабинет для приема противотуберкулезных препаратом, складское помещение, комната для персонала, изолятор, кабинет акушерского приема, дневной стационар на 4 койкоместа, зал ЛФК, кабинет физиотерапевтического лечения, кабинет заведующего, кабинет информатизации, кабинет врачебного приема, кабинет доврачебного приема	Выравнивание сухими смесями в 2 слоя - 5мм, вододисперсионная матовая влагостойкая покраска за 2 раза (белая)	180,54	Улучшенная ц/п штукатурка - 10мм, выравнивание сухими смесями - 5мм, вододисперсионная матовая влагостойкая моющаяся акриловая покраска за 2 раза (светлых тонов)	518,91	В местах установки сан.приборов - облицовка керамической плиткой (светлых тонов), высотой 1,6м от пола и на ширину 0,2м от оборудования и приборов с каждой стороны	13,60	Линолеум коммерческий 34 класса для медицинских учереждений (светлых тонов)	180,54	Плинтус пластиковый - 245,01п.м, (под цвет линолеума), галтель ПВХ - 260,08п.м.(белого цвета), порожние планки металлические - $L_{общ.}$= 18,62п.м.
Тамбуры	Утеплитель минплита - 50мм по клеевой основе, анкерный элемент с шагом 400х400мм, штукатурка по сетке - 20мм, выравнивание сухими смесями - 3мм, вододисперсионная матовая влагостойкая покраска за 2 раза (белая)	15,35	Утеплитель минплита - 50мм по клеевой основе, анкерный элемент с шагом 400х400мм, штукатурка по сетке - 20мм, выравнивание сухими смесями - 3мм, вододисперсионная матовая влагостойкая покраска за 2 раза (белая)	70,26			Керамогранит (светло-серый)	15,35	
Техпомещение, электрощитовая	Выравнивание сухими смесями - 3мм, вододисперсионная покраска (белая)	11,99	Ц/п штукатурка, вододисперсионная покраска (светло-серая)	51,24			Наливной пол Алинекс	11,99	

Примечания:

1. Откосы оконных проемов в капитальных стенах выполнить улучшенной ц/п штукатуркой с выравниванием сухими смесями до 2мм с последующей окраской вододисперсионной влагостойкой краской $S_{общ.}$=53,72², цвет белый. Откосы проемов наружних, внутренних дверей и проемов в капитальных стенах выполнить улучшенной ц/п штукатуркой с выравниванием сухими смесями до 2мм с последующей окраской вододисперсионной влагостойкой краской $S_{общ.}$=24,82м².
2. По кирпичным стенам и перегородкам выполнить улучшенную цементно-песчанную штукатурку с выравниванием сухими смесями - 5мм
3. Экспликацию полов смотри лист АР-18
4. В местах установки санприборов в кабинетах под облицовкой керамической плиткой выполнить простую штукатурку, Sобщ.-13,60м²

СОГЛАСОВАНО: Махмет М. Инж. АС

СОГЛАСОВАНО: Джолдасбаева Курманкулова Турар К. Инж. ВК Инж. ОВ Инж. ЭЛ

Взамен инв. N

Подпись и дата

Инв. N подл.

Привязан 175.9-АР

ГИП	Даукараев		07.23
Инж. техн.	Фитисова		
Инв.№			

Изм.	Кол.	Лист	Док.	Подпись	Дата
ГАП		Советханов Е.			
Разраб.		Байкенов Т.			
Архитект.		Байкенова Н.			
Проверил		Советханов Е.			

№2023/28 АР

Строительство врачебной амбулатории, расположенной по адресу: Акжаикский район, с.Базартобе, ул. Кадыгалиева, №34, Западно-Казахстанская область (без наружных инженерных сетей)

Врачебная амбулатория (ВА)	Стадия	Лист	Листов
	РП	17	20

Ведомость отделки помещений

НАО "Turar Healthcare"

Экспликация полов

Наименование или номер помещения по проекту	Тип пола по проекту	Схема пола или номер узла по серии	Элементы пола и их толщина	Площадь пола, м^2
Вестибюль, коридоры, аптечный пункт, гардероб, тамбуры, санузлы, санузел с душевой, душевая, помещение для надевания СИЗ, помещение для снятия СИЗ, комната забора макроты, помещение обработки прокладок, помещение для хранения дез.средств, стерилизационная, ПУИ, комната временного хранения мед.отходов, процедурный кабинет, прививочный кабинет	А	1, 2, 3, 4, 5, 6, 7 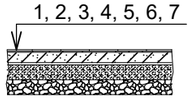	1. керамогранит неполированный 300х300х8 — 8мм 2. клей для керамогранита — 5мм 3. стяжка из ц/п раствора М150 — 20мм 4. гидроизол на битумной мастике (2 слоя) — 8мм 5. стяжка из ц/п раствора М150 — 40мм 6. подстилающий слой из бетона, класса С8/10 — 80мм 7. грунт основания с втрамбованным щебнем фракцией 40-60мм	217,16
Регистратура, с мед.архивом, помещение для картотеки, кабинет для приема противотубер кулезных препаратов, складское помещение, комната для персонала, изолятор, кабинет акушерского приема, дневной стационар на 4 койкоместа, зал ЛФК, кабинет физиотерапев тического лечения, кабинет заведующего, кабинет информатизации, кабинет врачебного приема, кабинет доврачебного приема	Б	1, 2, 3, 4, 5 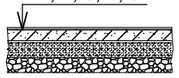	1. линолеум коммерческий 34 класса для мед.учереждений — 8мм 2. прослойка из быстротвердеющей мастики — 1мм 3. стяжка из ц/п раствора М150 — 40мм 4. подстилающий слой из бетона, класса С8/10 — 80мм 5. грунт основания с втрамбованным щебнем фракцией 40-60мм.	180,54
Техпомещение, электрощитовая	В	1, 2, 3, 4 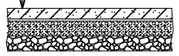	1. наливной пол Алинекс — 3мм 2. стяжка ц/п раствором М150 — 20мм 3. бетон С8/10 — 100мм 4. грунт основания с втрамбованным щебнем фракцией 40-60мм.	11,99

Примечания:
1. Типы полов замаркированы на листе АР-12, Маркировочный план на отм.0,000
2. Полы выполнить после прокладки труб и других подпольных коммуникаций.
3. Керамогранитные плитки укладывать на клей Brozex KC-111. Затирку швов между керамогранитными плитками производить затиркой "Brozex Кант"
4. Категорически запрещается увеличение проектной нагрузки от конструкции пола.

Привязан 175.9-АР
ГИП Даукараев 07.23
Инж. техн. Фитисова
Инв.№

Изм.	Кол.	Лист	Док.	Подпись	Дата	№2023/28 АР			
						Строительство врачебной амбулатории, расположенной по адресу: Акжаикский район, с.Базартобе, ул. Кадыгалиева, №34, Западно-Казахстанская область (без наружных инженерных сетей)			
ГАП		Советханов Е.				Врачебная амбулатория (ВА)	Стадия	Лист	Листов
							РП	18	20
Разраб.		Байкенов Т.							
Архитект.		Байкенова Н.				Экспликация полов	НАО "Turar Healthcare"		
Проверил		Советханов Е.							

СОГЛАСОВАНО: Инж. АС, Махмет М.
СОГЛАСОВАНО: Инж. ВК, Джолдасбаева; Инж. ОВ, Курманкулова; Инж. ЭЛ, Турар К.
Взамен инв. N
Подпись и дата
Инв. N подл.

УЗЕЛ №1 Примыкание к цоколю, отделанному декоративной штукатуркой

Краска фасадная
Декоративная минеральная штукатурка
Грунтовка фасадная универсальная
Сетка фасадная
Штукатурно-клеевая смесь
Экструзионный пенополистирол ТЕХНОНИКОЛЬ CARBON (вертикальное расположение плит) ГОСТ 32310-2020, плотность 30кг/м^3 80мм
Штукатурно-клеевая смесь
Грунтовка фасадная универсальная
Наружная стена (керамический кирпич)
Улучшенная штукатурка внутренней отделки

Краска фасадная
Декоративная минеральная штукатурка
Грунтовка фасадная универсальная
Сетка фасадная
Штукатурно-клеевая смесь
Минеральные плиты ППЖ-160НГ по ГОСТ 9573-2012, толщ.~~110~~мм 100мм
Штукатурно-клеевая смесь
Грунтовка фасадная универсальная
Наружная стена (керамический кирпич)
Улучшенная штукатурка внутренней отделки

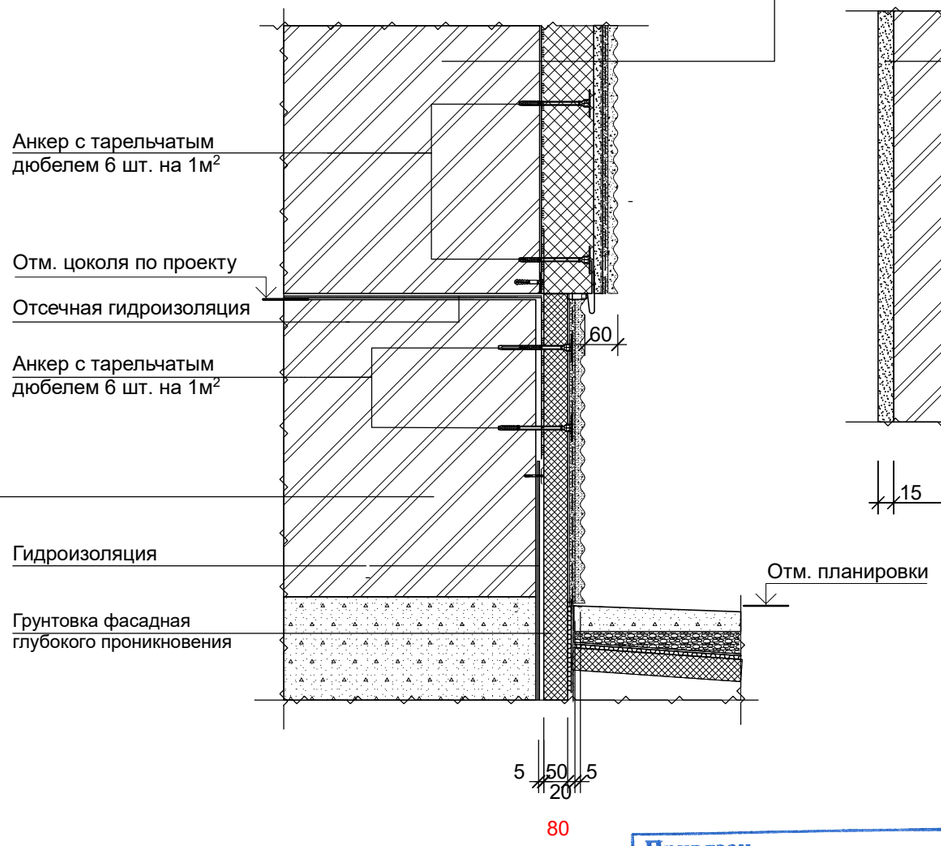

УЗЕЛ №2 Стены с утеплителем (с отм.0,000 до отм.3,400)

Краска фасадная
Декоративная минеральная штукатурка
Грунтовка фасадная универсальная
Сетка фасадная
Штукатурно-клеевая смесь
Минеральные плиты ППЖ-160НГ по ГОСТ 9573-2012, толщ.~~110~~мм 100мм
Штукатурно-клеевая смесь
Грунтовка фасадная универсальная
Наружная стена (керамический кирпич)
Улучшенная штукатурка внутренней отделки

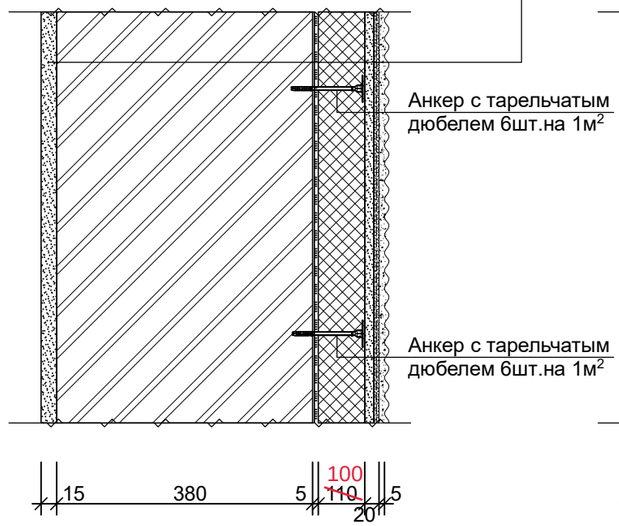

УЗЕЛ №3 Устройство декоративного карниза (на отм. 3,400)

Краска фасадная
Декоративная минеральная штукатурка
Грунтовка фасадная универсальная
Наружная стена (керамический кирпич)
Улучшенная штукатурка внутренней отделки

Примечания:
1. Узлы №1, №2, №3 замаркированы на листе АР-14, Разрез1-1

Изм.	Кол.	Лист	Док.	Подпись	Дата	№2023/28 АР
						Строительство врачебной амбулатории, расположенной по адресу: Акжаикский район, с.Базартобе, ул. Кадыгалиева, №34, Западно-Казахстанская область (без наружных инженерных сетей)
ГАП		Советханов Е.				Врачебная амбулатория (ВА) — Стадия: РП; Лист: 19; Листов: 20
Разраб.		Байкенов Т.				
Архитект.		Байкенова Н.				Узлы деталей фасадов — НАО "Turar Healthcare"
Проверил		Советханов Е.				

Привязан 175.9-АР
ГИП Даукараев 07.23
Инж. техн. Фитисова
Инв.№

СОГЛАСОВАНО: Инж. АС Махмет М.
СОГЛАСОВАНО: Инж. ВК Джолдасбаева; Инж. ОВ Курманкулова; Инж. ЭЛ Турар К.
Взамен инв. N
Подпись и дата
Инв. N подл.

УЗЕЛ №4 Вертикальный разрез по оконному проему

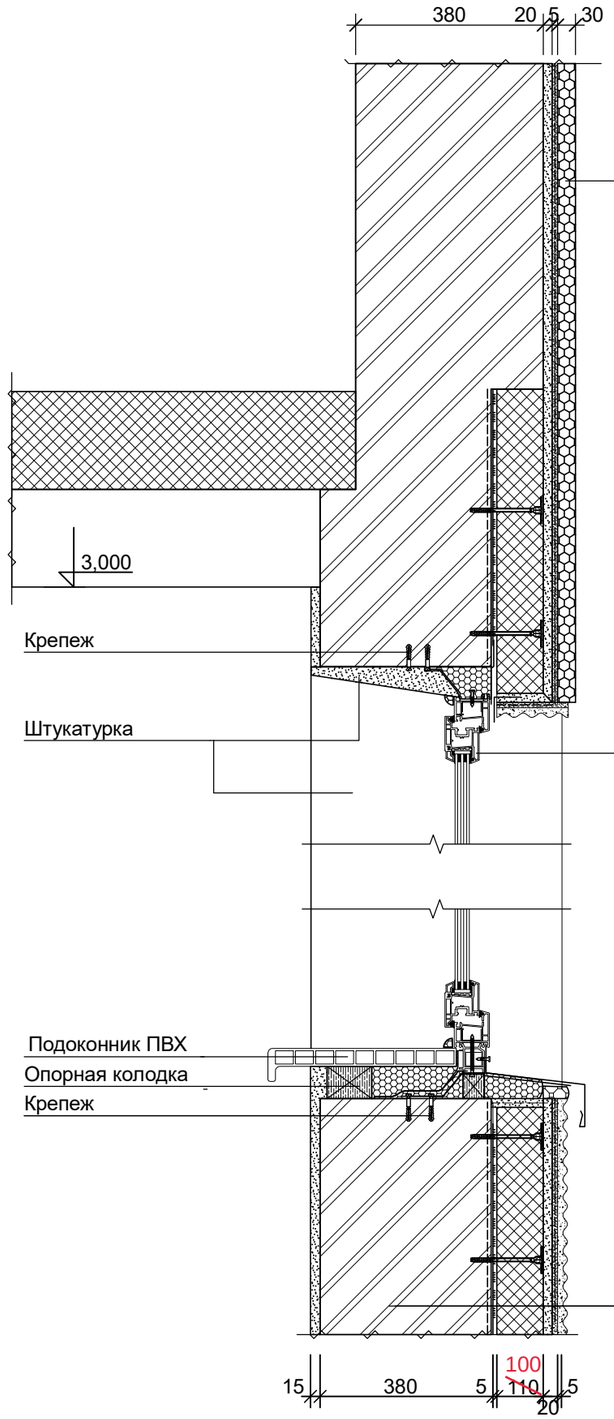

Декоративная пенополистирольная панель сечением 240х30х2120мм вертикального монтажа с камневидным покрытием под окраску.
Монтаж производится на надоконную плоскость стены оклейкой на армированную штукатурку, с последующим покрытием декоративной штукатуркой в соответствии с основным фасадом и окраской фасадной краской

Краска фасадная
Декоративная минеральная штукатурка
Грунтовка фасадная универсальная
Сетка фасадная
Штукатурно-клеевая смесь
Минеральные плиты ППЖ-160НГ по ГОСТ 9573-2012, толщ. ~~110~~мм 100мм
Штукатурно-клеевая смесь
Грунтовка фасадная универсальная
Наружная стена (керамический кирпич)
Улучшенная штукатурка внутренней отделки

УЗЕЛ №5 Горизонтальный разрез по оконному проему

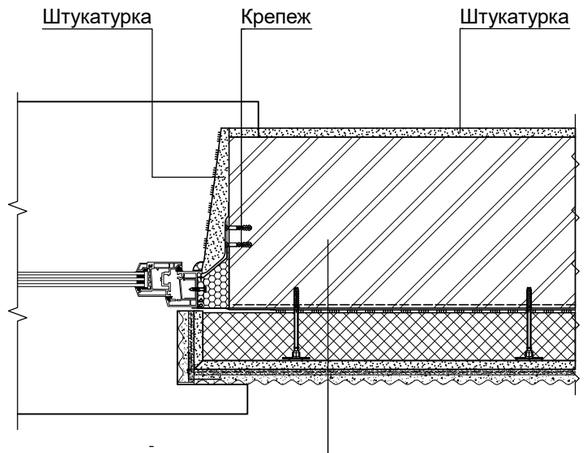

Краска фасадная
Декоративная минеральная штукатурка
Грунтовка фасадная универсальная
Сетка фасадная
Штукатурно-клеевая смесь
Минеральные плиты ППЖ-160НГ по ГОСТ 9573-2012, толщ. ~~110~~мм 100мм
Штукатурно-клеевая смесь
Грунтовка фасадная универсальная
Наружная стена (керамический кирпич)
Улучшенная штукатурка внутренней отделки

Привязан 175.9-АР
ГИП Даукараев 07.23
Инж. техн. Фитисова
Инв.№

Примечания:
1. Узел №4 замаркирован на листе АР-14, Разрез1-1.
Узел №5 замаркирован на листе АР-12, Маркировочный план на отм.0,000

Изм.	Кол.	Лист	Док.	Подпись	Дата	№2023/28			АР
						Строительство врачебной амбулатории, расположенной по адресу: Акжаикский район, с.Базартобе, ул. Кадыгалиева, №34, Западно-Казахстанская область (без наружных инженерных сетей)			
ГАП		Советханов Е.				Врачебная амбулатория (ВА)	Стадия	Лист	Листов
							РП	20	20
Разраб.		Байкенов Т.							
Архитект.		Байкенова Н.				Узлы деталей фасадов	НАО "Turar Healthcare"		
Проверил		Советханов Е.							

СОГЛАСОВАНО:
Инж. АС
Махмет М.
СОГЛАСОВАНО:
Инж. ВК
Джолдасбаева
Инж. ОВ
Курманкулова
Инж. ЭЛ
Турар К.
Взамен инв. N
Подпись и дата
Инв. N подл.