Қазақстан Республикасы индустрия және инфрақұрылымдық даму Министрлігінің құрылыс және тұрғын үй-коммуналдық шаруашылық істері комитеті
Комитет по делам строительства и жилищно-коммунального хозяйства Министерства индустрии и инфраструктурного развития Республики Казахстан
"ҚазҚСҒЗИ" АҚ
АО "КазНИИСА"

Строительство фельдшерско-акушерского пункта в селе Арна Курмангазинского района Атырауской области (без наружных инженерных сетей)

Тепломеханическая часть

175.10- ТМ

Альбом 11

2023

Қазақстан Республикасы индустрия және инфрақұрылымдық даму Министрлігінің құрылыс және тұрғын үй-коммуналдық шаруашылық істері комитеті
Комитет по делам строительства и жилищно-коммунального хозяйства Министерства индустрии и инфраструктурного развития Республики Казахстан
"ҚазҚСҒЗИ" АҚ
АО "КазНИИСА"

Строительство фельдшерско-акушерского пункта в селе Арна Курмангазинского района Атырауской области (без наружных инженерных сетей)

Тепломеханическая часть

175.10- ТМ

Альбом 11

Әзірленген : "Қаз ҚСҒЗИ" АҚ
Разработан: АО "КАЗНИИСА"

Бас директор
Генеральный директор — Б. Кульбаев

Типтік және жекеше жобалау орталығының директоры
Директор центра типового и индивидуального проектирования — Ю. Повышев

Жобаның бас инженері
Главный инженер проекта — Е. Даукараев

2023

Ведомость рабочих чертежей основного комплекта

Поз.	Обозначение	Наименование
1	Общие данные (начало)	
2	Общие данные (окончание)	
3	Компоновка оборудования. План на отм.0.000.	
4	Тепломеханическая схема	
5	Трубопроводы котельной. План на отм. 0.000, Разрез1-1.	

Ведомость ссылочных и прилагаемых документов

Поз.	Обозначение	Наименование
	Ссылочные документы	
Серия 4.903-10 вып.5	Опоры скользящие для труб	
175.10- ТМ.СО	Прилагаемые документы	
~~№2023-27-ТМ.СО~~	Спецификация оборудования, изделий и	на 2 листах
	материалов	

Ведомость основных комплектов рабочих чертежей

Поз.	Обозначение	Наименование
ТМ	Тепломеханические решения котельных	
ВК	Водоснабжение и канализация	
АС	Архитектурно-строительные решения	

Согласовано

Инж ВК	Курманкулова	
Инж АС	Махмет М.	
Инж ЭЛ	Турар К.	

Взам. инв. N

Подп. и дата

Инв. N подл.

Проект выполнен с соблюдением действующих норм и правил, соответствует нормам и правилам взрыво– и пожаробезопасности и обеспечивает безопасную эксплуатацию запроектированных объектов при соблюдении предусмотренных проектом мероприятий.

Главный инженер проекта Советханов

Гл. спец.	Пак Н.		09.23	Привязан 175.10- ТМ
Разработал	Пак Р.		09.23	АО "КазНИИСА"
Проверил	Чжун В.		09.23	Строительство фельдшерско-акушерского пункта в селе Арна, Курмангазинского района Атырауской области (без наружных инженерных сетей)
Инв. №				Листов 5

№2023-27-ТМ

Строительство фельдшерско-акушерского пункта, расположенного по адресу: Западно-Казахстанская область, Бурлинский район, Карагандинский сельский округ, село Караганды (без наружных инженерных сетей)

Изм.	Кол.уч.	Лист	N°док.	Подпись	Дата				
						Фельдшерско -акушерский пункт	Стадия	Лист	Листов
							РП	1	5
ГИП		СоветхановЕ			02.23				
Разработ.		Жунусова Д..			02.23	Общие данные. Начало	НАО"Turar Healthcare" ГСЛ №22026093		
Проверил		СоветхановЕ							
Н.контроль		Касенбеков							

ОБЩИЕ ДАННЫЕ

Проект котельной выполнен на основании задания на проектирование и действующих нормативных документов:

-Котельные установки. СП РК 4.02-105-2013, СН РК 4.02-05-2013.

-Автономные источники теплоснабжения. СП РК 4.02-106-2013.

-Нормы проектирования малометражных отопительных котлов на газообразном и жидком топливе Противопожарные требования.СН РК 4.02-12-2002.

Расчетная температура наружного воздуха для проектирования систем отопления и вентиляции:

зимние - минус ~~29,6~~ °С -24,9

~~летние для проектирования вентиляции:~~

~~температура tн=плюс 28,9°С, для кондиционирования - плюс 31,3°С.~~

~~Средняя температура отопительного периода tср.=минус 3,5°С.~~

~~Продолжительность отопительного периода 206 суток;~~

~~Расчетная скорость ветра:~~

~~в холодный период - 2,8 м/с;~~

~~в теплый период - 1,8 м/с~~

Температура внутреннего воздуха принята в соответствии с таблицей III. 2, СП РК 3.02-113-2014.

~~Проект газоснабжения выполнен на основании технических условий выданных АО "КазТрансГазАймак" N07 БуГХ-2023-00000026. от. 23.02.23г.~~

Источником теплоснабжения служат два котла мощностью Q=16 кВт, Tmax=85°С, Ру=1.5бар. Теплоносителем для системы отопления здания является горячая вода с параметрами 85-65°С.

Трубопроводы котельной выполнить из труб стальных водогазопроводных по ГОСТ 3262-75.

Проектируемая котельная газовыми котлами мощностью 16,0 кВт каждый и предназначена для теплоснабжения проектируемого фельдшерско-акушерского пункта. Вид топлива - природный газ (основное). Резервное топливо - не предусмотрено. Система подготовки воды для теплоносителя - система пропорционального дозирования полифосфата натрия для умягчения воды, производительностью до 1500л/час. Газоходы - комплектные, поставляемые с котлами.

Дымоудаление сгоревшего топлива осуществляется путем дымовых труб диаметром 140*1,0мм.

Монтаж, изготовление трубопроводов выполнить в соответствии с проектом, изготовление деталей и узлов трубопроводов производить из труб соответствующего сортамента и материала.

Трубопроводы прокладывать с уклоном не менее 0,002 в сторону движения среды.

В верхних точках трубопроводов установить воздухоотводчики, в нижних-дренажи.

Арматуру установить в местах, удобных и доступных для обслуживания.

Вывести дымоходы от котлов выше парапета на 1 м.

Монтаж трубопроводов производить при температуре наружного воздуха не ниже минус 20 С.

После закрепления трубопроводов на постоянных опорах, до наложения тепловой изоляции, провести гидравлические испытания трубопроводов давлением, равным Ри=1,25Рраб, но не менее Ри=1,0МПа. Падение давления в течение 10 минут не допускается.

Результаты гидроиспытаний оформить актом.

В соответствии с приложением "Г" СН РК 1.03-00-2011. "Строительное производство. Организация строительства предприятий, зданий и сооружений" составить акты с освидетельствованием на завершенные скрытые работы.

ОСНОВНЫЕ ПОКАЗАТЕЛИ

Наименование здания (сооружения), помещения	Объем, м³	Периоды года при tн, °С	Расход тепла, Вт				Расход холода, Вт	Установл. мощн. эл.дв., кВт
			на отопление	на вентиляцию	на горячее водоснабжение	общий		
Фельдшерско-акушерский пункт	1472,78	-24,9 ~~-29,6~~	-24 100 ~~26 565~~	–	–	24 100 ~~26 565~~	3 590	4,85

Перечень скрытых работ:

-гидравлические испытания трубопроводов по линиям;

-антикоррозионное покрытие трубопроводов и оборудования;

-тепловая изоляция трубопроводов и оборудования.

Монтаж и эксплуатацию котлов, оборудования и трубопроводов вести согласно инструкции по установке и обслуживанию оборудования.

Проект выполнен с соблюдением действующих норм и правил, соответствует нормам и правилам взрыво– и пожаробезопасности и обеспечивает безопасную эксплуатацию запроектированных объектов при соблюдении предусмотренных проектом мероприятий.

Главный инженер проекта Советханов

Согласовано

Инж ВК	Курманкулова	
Инж АС	Махмет М.	
Инж ЭЛ	Турар К.	

Взам. инв. N

Подп. и дата

Инв. N подл.

Привязан 175.10– ТМ

Гл. спец.	Пак Н.		09.23
Разработал	Пак Р.		09.23
Проверил	Чжин В.		09.23
Инв. №			

№2023-27-ТМ

Строительство фельдшерско-акушерского пункта, расположенного по адресу: Западно-Казахстанская область, Бурлинский район, Карагандинский сельский округ, село Караганды (без наружных инженерных сетей)

Изм.	Кол.уч.	Лист	№док.	Подпись	Дата			
						Фельдшерско -акушерский пункт	Стадия	Лист	Листов
							РП	2	
ГИП		СоветхановЕ			02.23				
Разработ.		Жунусова Д..			02.23	Общие данные. Окончание	НАО"Turar Healthcare" ГСЛ №22026093		
Проверил		СоветхановЕ							
Н.контроль		Касенбеков							

КОМПОНОВКА ОБОРУДОВАНИЯ. ПЛАН НА ОТМ. +0,000

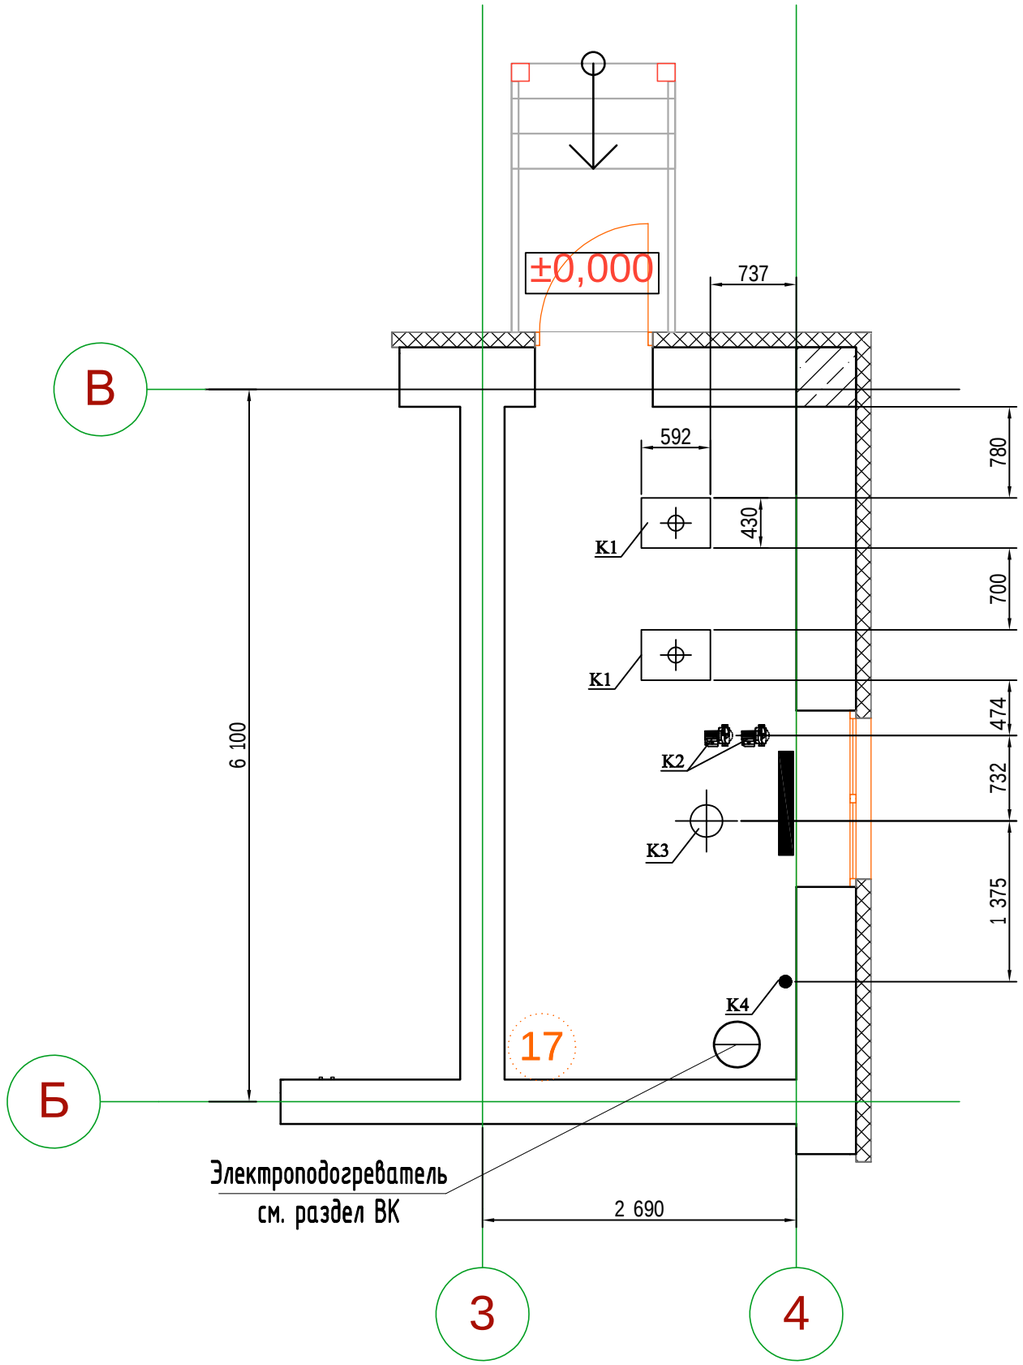

ЭКСПЛИКАЦИЯ ОБОРУДОВАНИЯ

Поз.	Обозначение	Наименование	Кол-во	Вес	Прим-е
K1	~~16~~ КСГ-16	Котел газовый мощностью 16 кВт	2	62	2-раб.
K2		Насос сетевой системы ОВ G=1.06м3/час, H=8 м, 1х230В, N=0,18 кВт	2	6,7	1-раб., 1-рез
K3		Бак расширительный, V=50 л.	1	7,75	1-раб.
K4		Система пропорционального дозирования полифосфата, 1500 л/ч	1	1,5	1-раб.

Взам. инв. N

Подп. и дата

Инв. N подл.

Привязан 175.10- ТМ

Гл. спец.	Пак Н.		09.23
Разработал	Пак Р.		09.23
Проверил	Чжин В.		09.23
Инв. №			

№2023-27-ТМ

Строительство фельдшерско-акушерского пункта, расположенного по адресу: Западно-Казахстанская область, Бурлинский район, Карагандинский сельский округ, село Караганды (без наружных инженерных сетей)

Изм.	Кол.уч.	Лист	N°док.	Подпись	Дата

ГИП	СоветхановЕ		02.23
Разработ.	Жунусова Д..		02.23
Проверил	СоветхановЕ		
Н.контроль	Касенбеков		

Фельдшерско -акушерский пункт

Стадия	Лист	Листов
РП	3	

Компоновка оборудования.
План на отм.0.000.

НАО"Turar Healthcare"
ГСЛ №22026093

ТЕПЛОМЕХАНИЧЕСКАЯ СХЕМА

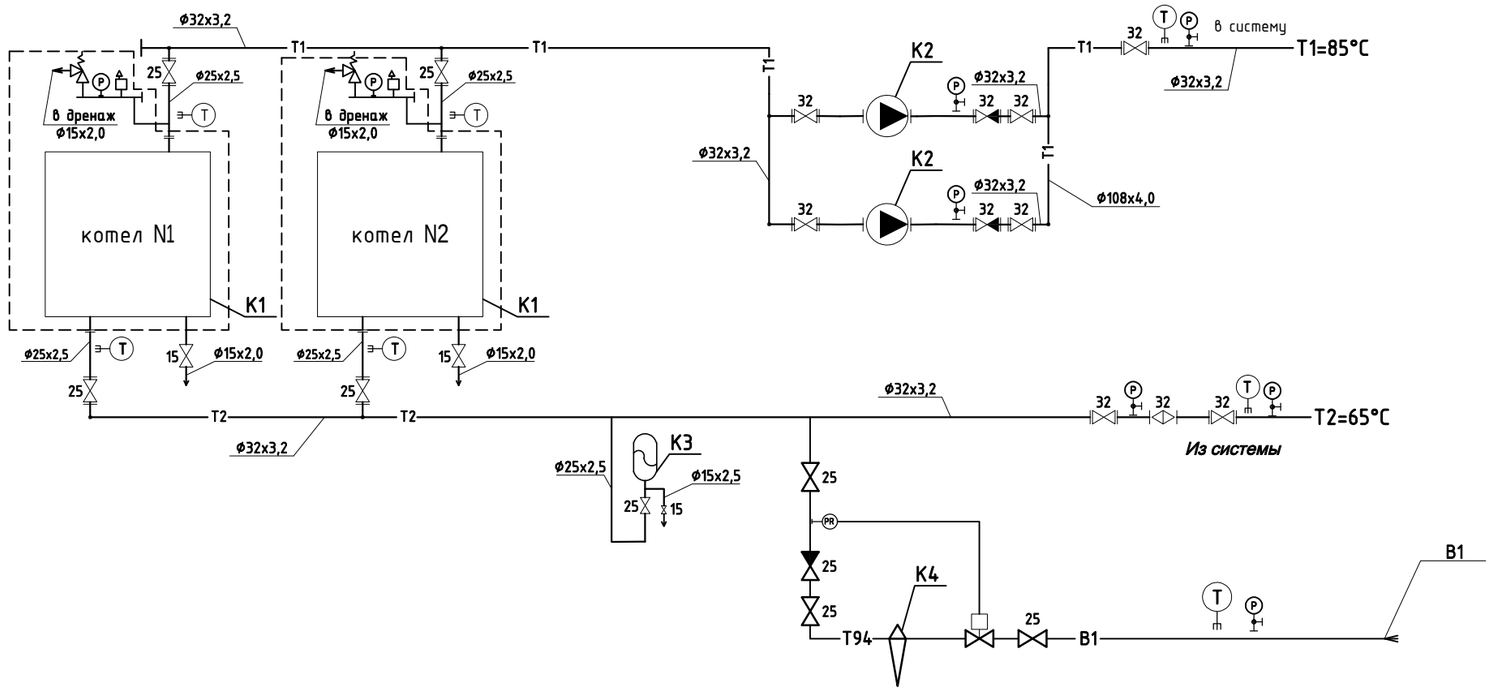

ЭКСПЛИКАЦИЯ ОБОРУДОВАНИЯ

Поз.	Обозначение	Наименование	Кол-во	Вес	Прим-е
К1	~~16~~ КСГ-16	Котел газовый мощностью 16 кВт	2	62	2-раб.
К2		Насос сетевой системы ОВ G=1.06м3/час, H=8 м, 1х230В, N=0,18 кВт	2	6,7	1-раб., 1-рез
К3		Бак расширительный, V=50 л.	1	7,75	1-раб.
К4		Система пропорционального дозирования полифосфата, 1500 л/ч	1	1,5	1-раб.

Условные обозначения

—T1—	Трубопровод прямой сетевой воды		**Фильтр сетчатый**
—T2—	Трубопровод обратной сетевой воды		Автоматический сбросник воздуха
T94	Трубопровод подпиточной воды		Клапан предохранительный
—B1—	Трубопровод хоз-питьевого водоснабжения		Сливная воронка
	Клапан запорный		Измерение температуры
	Клапан обратный		Измерение давления

Привязан 175.10- ТМ

Гл. спец.	Пак Н.		09.23
Разработал	Пак Р.		09.23
Проверил	Чжин В.		09.23
Инв. №			

Изм.	Кол.уч.	Лист	N°док.	Подпись	Дата	
						№2023-27-ТМ
						Строительство фельдшерско-акушерского пункта, расположенного по адресу: Западно-Казахстанская область, Бурлинский район, Карагандинский сельский округе, село Караганды (без наружных инженерных сетей)
						Фельдшерско -акушерский пункт
ГИП		СоветхановЕ			02.23	Стадия: РП; Лист: 4; Листов:
Разработ.		Жунусова Д..			02.23	Тепломеханическая схема
Проверил		СоветхановЕ				НАО"Turar Healthcare" ГСЛ №22026093
Н.контроль		Касенбеков				

Взам. инв. N | Подп. и дата | Инв. N подл.

ТРУБОПРОВОДЫ КОТЕЛЬНОЙ. ПЛАН НА ОТМ. +0,000

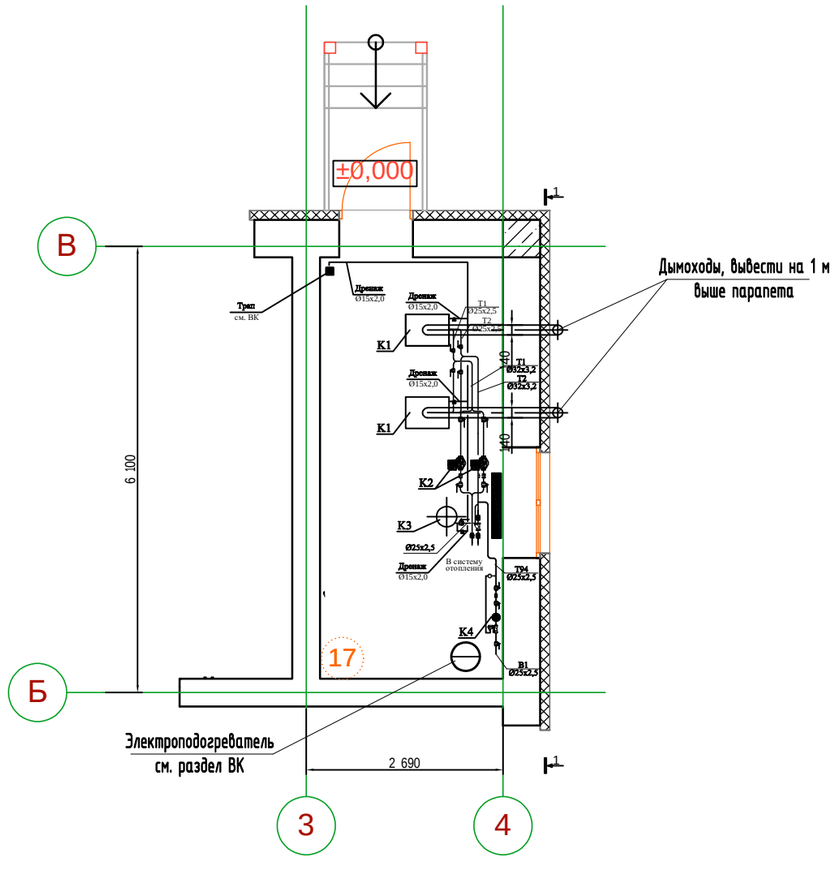

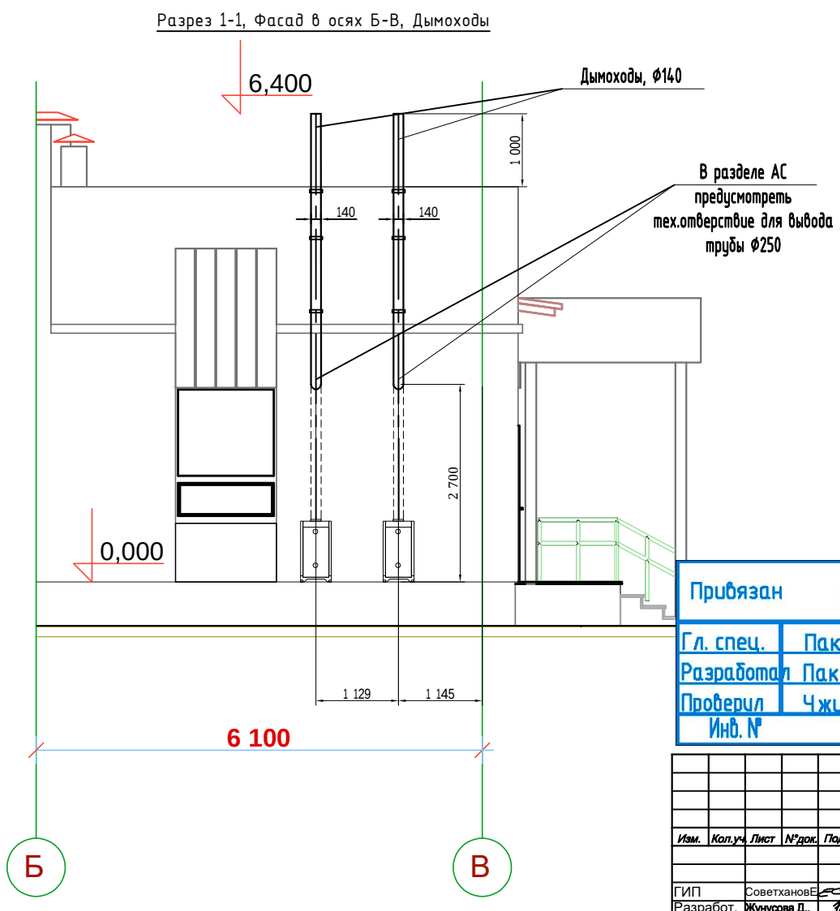

ЭКСПЛИКАЦИЯ ОБОРУДОВАНИЯ

Поз.	Обозначение	Наименование	Кол-во	Вес	Прим-е
К1	~~16~~ КСГ-16	Котел газовый мощностью 16 кВт	2	62	2-раб.
К2		Насос сетевой системы ОВ G=1.06м3/час, Н=8 м, 1х230В, N=0,18 кВт	2	6,7	1-раб., 1-рез
К3		Бак расширительный, V=50 л.	1	7,75	1-раб.
К4		Система пропорционального дозирования полифосфата, 1500 л/ч	1	1,5	1-раб.

Привязан 175.10- ТМ

Гл. спец.	Пак Н.		09.23
Разработал	Пак Р.		09.23
Проверил	Чжин В.		09.23
Инв. №			

Взам. инв. N | Подп. и дата | Инв. N подл.

Изм.	Кол.уч.	Лист	№док.	Подпись	Дата
ГИП		СоветхановЕ			02.23
Разработ.		Жунусова Д.			02.23
Проверил		СоветхановЕ			
Н.контроль		Касенбеков			

№2023-27-ТМ

Строительство фельдшерско-акушерского пункта, расположенного по адресу Западно-Казахстанская область, Бурлинский район, Карабандинский сельский округ, село Караванды (без наружных инженерных сетей)

Фельдшерско -акушерский пункт

Стадия	Лист	Листов
РП	5	

Трубопроводы котельной. План на отм.+0,000 Разрез 1-1

НАО"Turar Healthcare" ГСЛ №22026093

Позиция	Наименование и технические характеристики	Тип, марка, обозначение опросного листа	Код оборудования, изделия и материала	Завод изготовитель	Единица измерения	Количество	Масса единицы, кг	Примечание
1	2	3	4	5	6	7	8	9
	Основное оборудование							
К1	Котел газовый мощностью 16 кВт В комплекте с горелкой, арматурой безопасности, автоматикой	~~16~~ КСГ-16	513-104-0303		компл.	2	62	2-раб.
К2	Насос сетевой системы ОВ G=1.06м3/час, H=8 м, 1х230В, N=0,18 кВт		511-401-0101		шт.	2	6.7	1-раб., 1 рез.
К3	Бак расширительный мембранный , V=50л, Ру 6 бар, для системы отопления		~~242-207-4104~~ 261-302-0214		шт.	1	7,75	1-раб.
К4	Система пропорционального дозирования полифосфата, до 1500 л/ч				шт.	1	1.5	1-раб.
	Трубопроводы и запорная арматура							
1	Кран шаровой Ду 32, Ру 16		~~242-207-4104~~ 242-207-0604		шт.	7		
2	Кран шаровой Ду 25, Ру 16		~~242-207-4103~~ 242-207-0603		шт.	7		
3	Кран шаровой Ду 15, Ру 16		~~242-207-4101~~ 242-207-0501		шт.	3		
4	Клапан обратный пружинный, Ду 32, Ру 16		242-307-0404		шт.	2		
5	Клапан обратный пружинный, Ду 25, Ру 16		242-307-0403		шт.	1		
6	Фильтр сетчатый, Ду 32, Ру 16		242-404-0804-0001		шт.	1		
7	Клапан соленоидный для подпитки системы в автоматическом режиме		242-313-0603		шт	1	1,25	
	Ду 25, Ру16, в комплекте с реле давления, 0-6 бар		245-501-0901					

Взам. инв. N

Подп. и дата

Инв. N подл.

Привязан 175.10- ТМ.СО

Гл. спец.	Пак Н.		09.23
Разработал	Пак Р.		09.23
Проверил	Чжин В.		09.23
Инв. №			

Изм.	Кол.уч.	Лист	N°док.	Подпись	Дата

№2023-27-ТМ.СО

Строительство фельдшерско-акушерского пункта, расположенного по адресу: Западно-Казахстанская область, Бурлинский район, Карагандинский сельский округ, село Караганды (без наружных инженерных сетей)

ГИП	СоветхановЕ	02.23	
Разработ.	Жунусова Д..	02.23	
Проверил	СоветхановЕ		
Н.контроль	Касенбеков		

Фельдшерско -акушерский пункт

Стадия	Лист	Листов
РП	1	2

Спецификация оборудования, материалов и изделий

НАО"Turar Healthcare" ГСЛ №22026093

Формат А3

Позиция	Наименование и технические характеристики	Тип, марка, обозначение опросного листа	Код оборудования, изделия и материала	Завод изготовитель	Единица измерения	Количество	Масса единицы, кг	Примечание
1	2	3	4	5	6	7	8	9
1	Трубопровод из труб водогазопроводных 32х3,2	ГОСТ 3262-75	~~241-101-0104~~ 241-101-0204		м.	12		
2	Трубопровод из труб водогазопроводных 25х2,5	ГОСТ 3262-75	241-101-0203		м.	12		
3	Трубопровод из труб водогазопроводных 15х2,0	ГОСТ 3262-75	~~241-102-0162~~ 241-101-0201		м.	9		
	Контрольно-измерительные приборы							
1	Манометр показывающий, 0-6 кгс/см2, Ø100мм		261-302-0273		шт.	6		
2	Кран трехходовой для манометра с контрольным фланцем		~~261-302-0273~~		шт.	6		
3	Термометр показывающий, 0-120°С		245-713-0201		шт.	7		
	Изделия и материалы							
1	Металл для крепления оборудования и материалов		261-301-0219		кг	12		
2	Грунтовка ГФ-021 (антикорр. защита в 2 слоя)		236-101-0107		кг.	0,25		
3	Техническая теплоизоляция толщиной 9 мм =0,03	~~K-Flex~~	234-304-0103	Misot Flex	м2	3,2		
4	Лента монтажная PVC	~~K-Flex~~		Misot Flex	м.	20		
	Система дымоудаления							
1	Дымовые трубы, Ø140 внутри помещения				м.	7,6		
2	Дымовые трубы, Ø140, снаружи помещения с утеплением толщиной 50 мм из минеральной ваты.				м.	7,4		

Взам. инв. N

Подп. и дата

Инв. N подл.

Привязан 175.10- ТМ.СО

Гл. спец.	Пак Н.		09.23
Разработал	Пак Р.		09.23
Проверил	Чжин В.		09.23
Инв. №			

изм.	кол.уч	лист	№док.	подпись	дата

№2023-27-ТМ.СО

Спецификация оборудования, материалов и изделий

Лист 2

Генпроектировщик АО "КазНИИСА"

Генеральный директор АО "КазНИИСА" _____ Б. Кульбаев

Директор ЦТИП _____ Ю. Повышев

ГИП _____ Е. Даукараев

Рабочий проект:
175.10 «Строительство фельдшерско-акушерского пункта в селе Арна Курмангазинского района Атырауской области (Без наружных инженерных сетей)»

Раздел ТМ

Должность	Фамилия И.О.	Подпись	Дата
Гл. спец.	Пак Н.		4.01
Разработал	Пак. Р		4.01
Проверил	Чжун		4.01