Приложение 3
к приказу Министра по
инвестициям и развитию
Республики Казахстан
от 24 апреля 2017 года
№ 235 форма

Декларация о соответствии

«08» сентября 2023 года

Подрядчик (генеральный подрядчик)

ТОО «Иман» г. Кызылорда, мкр. Шугыла 24Б,41, БИН 980140004226

(наименование организации, юридический адрес)

в лице

Директора Садибеков Баубек Конысбекович

(фамилия, имя, отчество (при наличии) руководителя организации)

по объекту:

«Благоустройство территории площадки Жалантос Бахадур в городе Аральск»

(наименование и местонахождение объекта)

Заказчиком, которого является

КГУ "Аральский районный отдел жилищно-коммунального хозяйства, пассажирского транспорта и автомобильных дорог" БИН 050240008131, Руководитель - Есжанов Шерхан Жубаханович

(наименование организации, фамилия, имя, отчество (при наличии) руководителя)

удостоверяет, что:

1. Строительно - монтажные работы на объекте выполнены в соответствии с утвержденным проектом (проектно - сметной документацией), государственными нормативами в сфере архитектурной, градостроительной и строительной деятельности;

2. Субподрядные организации:

1. ТОО "Алижан" ГСЛ №22006687 от 07.04.2022 года. Директор - Турсинбаева М.К.,
2. ТОО "Инвест Строй Group" ГСЛ №0014997 от 23.09.2022г, Директор - Іздіков Е.

(наименование организации, № лицензии и дата получения в лице фамилия, имя, отчество (при наличии) руководителя)

3. Проект (проектно-сметная документация):

ТОО «ГорСервисПроект» (БИН 170340006092)

(наименование проектной организации, номер проекта)

утвержденным(ой)

КГУ "Аральский районный отдел жилищно-коммунального хозяйства, пассажирского транспорта и автомобильных дорог"

(наименование организации утвердившей (переутвердившей) проект и дата утверждения)

4. Объект (комплекс) имеет следующие основные технико-экономические показатели:

Мощность, производительность и так далее	Единица измерения	По проекту		Фактически	
		общая (с учетом ранее принятых)	в том числе пускового комплекса или очереди	общая (с учетом ранее принятых)	в том числе пускового комплекса или очереди
Благоустройство территории площадки	м2	1986	-	1986	-

Жилой дом имеет следующие показатели:

Показатели	Единица измерения	По проекту	Фактически
Общая площадь (полезная)	Метр в квадрате (далее-м^2)	-	-
Число этажей	этаж	-	-
Общий строительный объем	Метр в	-	-

	кубе (далее-м^3)		
В том числе подземной части	м^3	-	-
Площадь встроенных, встроенно-пристроенных и пристроенных помещений	м^2	-	-

Показатели	По проекту			Фактически		
	число квартир	площадь квартир, м2		число квартир	площадь квартир, м2	
		общая	жилая		общая	жилая
Всего квартир, в том числе:						
однокомнатных двухкомнатных трехкомнатных четырехкомнатных и более						

(мощность, производительность, производственная площадь, протяженность, вместимость, объем, пропускная способность, провозная способность, число рабочих мест и тому подобное, заполняется по всем объектам (кроме жилых домов) в единицах измерения соответственно целевой продукции или основным видам услуг):

5. Технологические и архитектурно-строительные решения по объекту характеризуется следующими данными:

Подпорная стена состоит из 2-х конструкций из бетонной стены шириной 0,5м и кладочной стойки в виде стакана размером 3,0х1,5м высотой от уровня площадки 0,5м. Стойка подпорной стены заполняется грунтом для посадки газона. В виде облицовки используются из армированного каркаса плиткой из травертина облицовочный ГОСТ 9480-2012 толщиной 20 мм.

Лестница шириной 6м и пандус площадки железобетонная. Облицовка из гранита. Ограждение металлический с масляной покраской.

Вазон для деревьев прямоугольной формы размером 5,0х5,0м. шириной 0,4м. высотой 0,5м от поверхности площадки. Вазон заполняется грунтом. Наружная и горизонтальная облицовка из травертина. Внутренняя отделка штукатурка и покраской гидроизоляционным слоем.

Фонтан выполнен в форме квадрата с наружным размером 6,0х6,0м.шириной 0,3м. высотой 0,5м от поверхности площадки. Наружная облицовка из мрамора. Внутренняя - из керамической плитки. Памятная стена имеет прямоугольную форму в плане с наружными размерами 0,5х4,0м. и высотой 2,0м от поверхности площадки. Отделка стены из гранита.

Скамья состоит из металической стойки и деревянного бруса. Деревянный брус используется для сиденья и обшивки боковой части. для отделки бетонной стойки принято фасадной краска а для деревянных элементов покраска водоэмульсионной латексной краской. за 2 раза.

Ограждение высотой 1,04м декоративное состоит решетчатой панели и калитки

- калитка размером 1,5мх1,04м (h);

(краткие технические характеристики по особенностям его размещения, по основным материалам и конструкциям, инженерному и технологическому оборудованию)

6. На объекте установлено предусмотренное проектом оборудование в количестве согласно актам о его приемке после индивидуального испытания и комплексного опробования;

7. Мероприятия по охране труда, обеспечению взрывобезопасности, пожаробезопасности, охране окружающей природной среды и антисейсмические мероприятия, предусмотренные проектом выполнены;

8. Строительно-монтажные работы осуществлены в сроки:

начало работ: **25 октября 2022 год.;** окончание работ: **26 июня 2023 год.;**

(месяц, год) *(месяц, год)*

при продолжительности строительства, месяц: 6 (шесть);

по норме или по проекту организации строительства, месяц: 6 (шесть);

фактически, месяц: 6 (шесть);

9. Применённые строительные материалы, конструкции, и изделия соответствуют требованиям проекта и государственных нормативов;

9-1. Доля местного содержания предусмотрена в проектной-сметной документации 90% и фактический применено 90% (на объектах, финансируемый за счет государственных ивестиций и средств квазигосударственнего сектора)

10.Исполнительная геодезическая съемка фактического положения подземных инженерных сетей и/или зданий (сооружений) выполнена (обязательное приложение к декларации о соответствии);

10-1.Исполнительная техническая документация имеется в полном объеме, в том числе в электронном модуле;

11. Наружные инженерные коммуникации (холодное и горячее водоснабжение, канализация, теплоснабжение, газоснабжение, электроснабжение и связь) обеспечивают нормальную эксплуатацию объекта, что подтверждается поставщиками услуг по инженерному и коммунальному обеспечению.

«ҚЭТТК» АҚ Арал аудандық электр торабы бастығының м.а. А. Карамурзаев

наименование организации, фамилия, имя, отчество (при наличии)

(подпись руководителя) дата, место печати

Арал Сарыбұлақ топтық су құбыры өндірістік бөлімшесі басшысы И. Капаров

наименование организации, фамилия, имя, отчество (при наличии)

(подпись руководителя) дата, место печати

12. Шумоизоляция здания соответствует проекту и подтверждается экспертным заключением выдаваемым государственной организацией осуществляющей санитарно-эпидемиологическую экспертизу по результатам лабораторных замеров проведенных аккредитованными испытательными лабораториями (центрами) (экспертное заключение прилагается)

Не требуется

13. Обеспечен доступ для маломобильных групп населения, что подтверждается органами социальной защиты населения –

Арал ауданының жұмыспен қамту және әлеуметтік бағдарламалар бөлімінің басшысы - Тогысова Г.

(наименование организации, фамилия, имя, отчество (при наличии), подпись руководителя, дата)

(подпись руководителя) 05.09.2024 дата, место печати

Подрядчик (генеральный подрядчик) считает объект:

«Благоустройство территории площадки Жалантос Бахадур в городе Аральск»

(наименование объекта (комплекса)

готовым к приемке в эксплуатацию, гарантирует качество выполненных строительно-монтажных и специальных работ, и принимает на себя обязательство устранять дефекты, возникшие по его вине при строительстве объекта согласно гарантийного срока в соответствии с законодательством Республики Казахстан.

Подрядчик (генеральный подрядчик)
Директор
ТОО «Иман»
Директор - Садибеков Баубек Конысбекович

фамилия, имя, отчество (при наличии) руководителя, подпись, дата Место печати (при наличии)

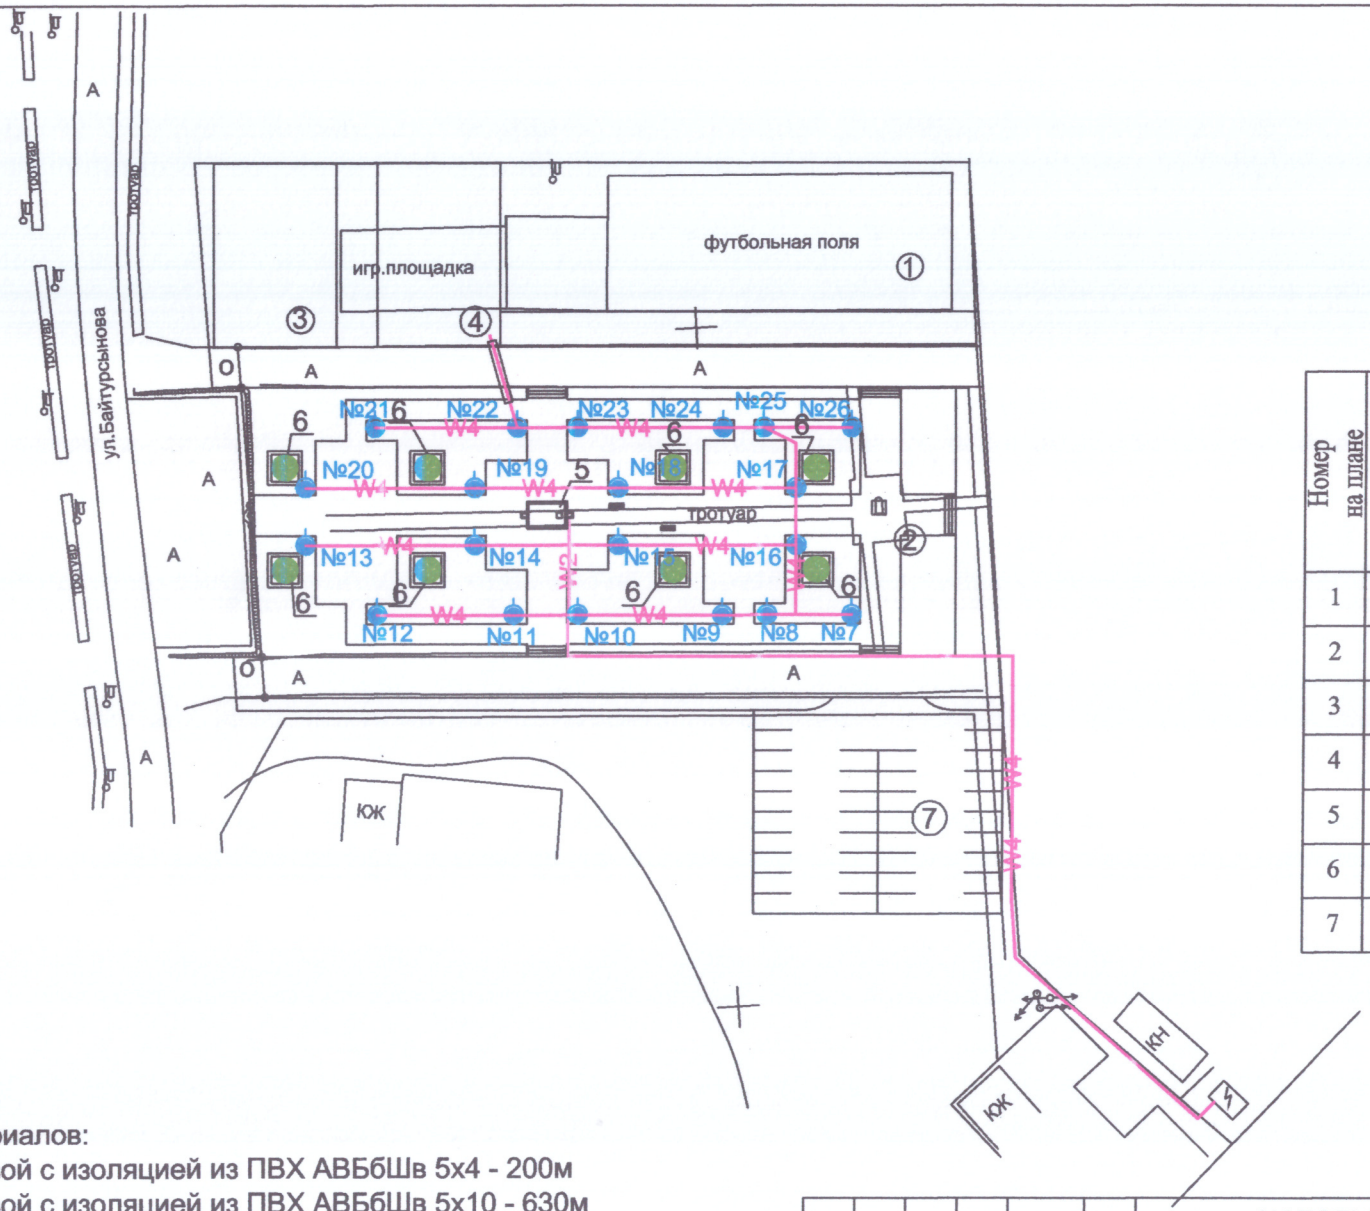

Номер на плане	Наименование и обозначение
1	Футбольное поле (существующий)
2	Памятник (существующий)
3	Проектируемая детская площадка
4	Проектируемая открытая воркаут площадка
5	Фонтан (проектируемая)
6	Вазон для деревьев (проектируемая)
7	Открытая площадка для автостоянок (проект.)

Расход материалов:

Кабель силовой с изоляцией из ПВХ АВБбШв 5х4 - 200м

Кабель силовой с изоляцией из ПВХ АВБбШв 5х10 - 630м

Кабель силовой с изоляцией из ПВХ АВВГ 5х4 - 5м

Кабель силовой с изоляцией из ПВХ АВВГ 3х1,5 - 170м

Заземляющий провод ПВЗ-1х4 - 20м

Изм.	Кол.уч.	Лист	Nдок.	Подпись	Дата
Нач.участка:		Издиков Е.			
Тех.надзор:		Әбибуллаев Ғ.А.			
Авторский надзор:		Жусупов Б.			

ИСПОЛЬНИТЕЛЬНАЯ СХЕМА

«Благоустройство территорий площади Жалантос Бахадур в городе Аральск»

Наружные сети электроосвещения	Стадия	Лист	Листов
	1	1	1
Площадочные сети электроосвещения	ТОО "ИМАН"		

Взам. инв. N

Подпись и дата

Инв. N док.

Формат А3

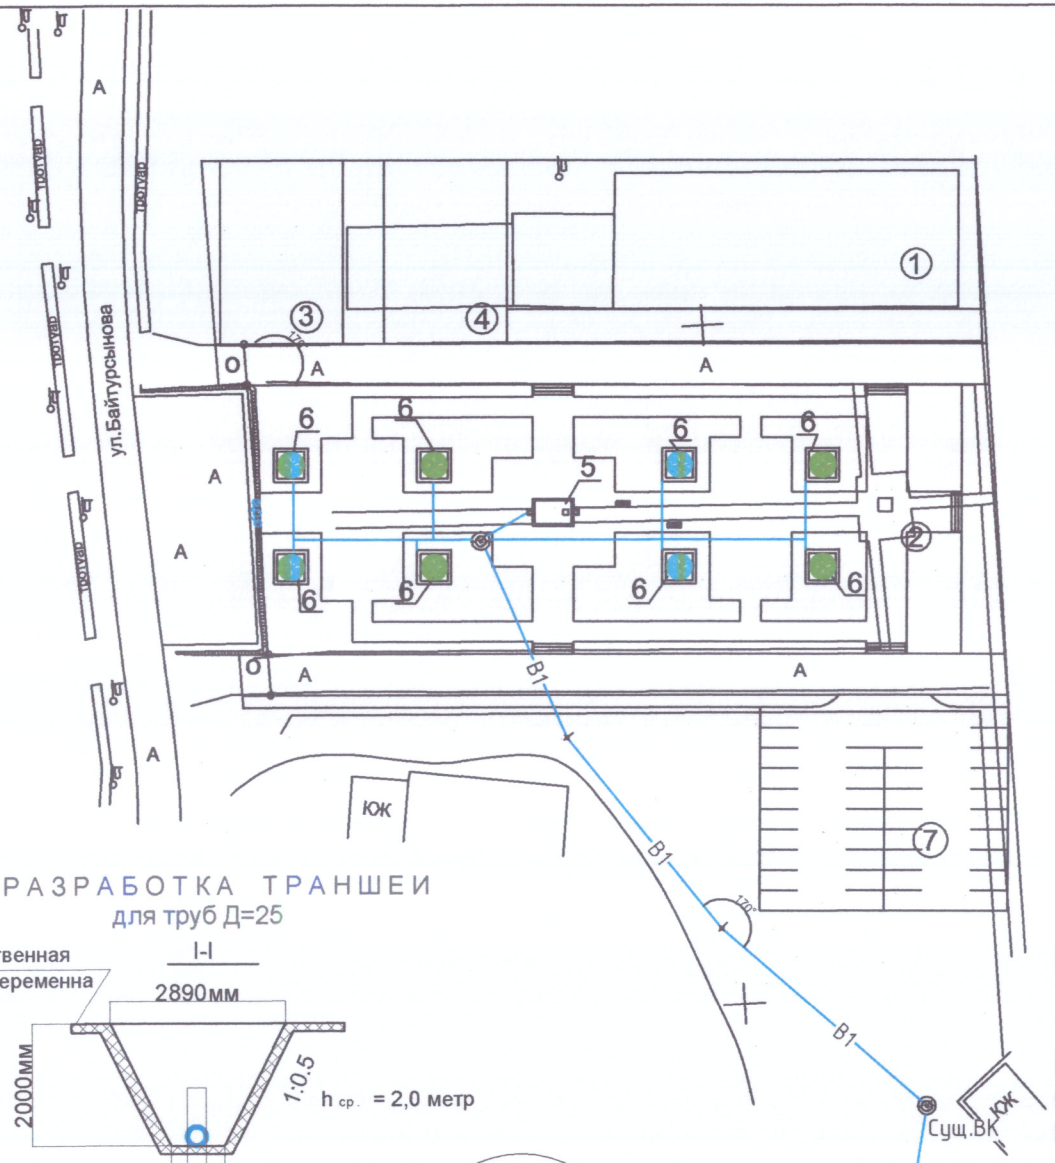

Номер на плане	Наименование и обозначение
1	Футбольное поле (существующий)
2	Памятник (существующий)
3	Проектируемая детская площадка
4	Проектируемая открытая воркаут площадка
5	Фонтан (проектируемая)
6	Вазон для деревьев (проектируемая)
7	Открытая площадка для автостоянок (проект.)

РАЗРАБОТКА ТРАНШЕИ
для труб Д=25

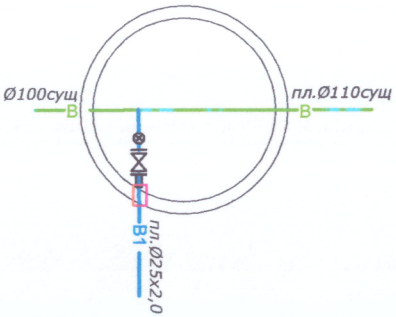

Расход материалов:
Трубы полиэтиленовые ПЭ 100 SDR17 d25x2,0 - 110п.м.
Трубы стальные электросварные Ø25x2,0 - 0,75п.м.
Кран шаровой стальной сварной PN10 dy=25мм - 2шт
Фильтр грязевик dy=25мм - 1шт
Водомерный счетчик СХВ-25 dy=15мм - 1шт

Изм.	Кол.уч.	Лист	Nдок.	Подпись	Дата
Нач.участка:		Издиков Е.			
Тех.надзор:		Әбибуллаев Ғ.А			
Авторский надзор:		Жусупов Б.			

ИСПОЛНИТЕЛЬНАЯ СХЕМА

«Благоустройство территорий площади Жалантос Бахадур в городе Аральск»

Стадия	Лист	Листов
1	1	1

Наружное водоснабжение

ТОО "ИМАН"

Взам. инв. N | Подпись и дата | Инв. N док.

Формат А3