Приложение 1
к приказу Министра
индустрии и инфраструктурного
развития
Республики Казахстан
от 9 августа 2019 года № 632

Утвержден
приказом Министра
по инвестициям и развитию
Республики Казахстан
от 24 апреля 2017 года № 234
форма

Акт приемки объекта в эксплуатацию

"11" октября 2023 года

Заказчик ТОО «Межрегионэнерготранзит», БИН 030940005395, телефон +7(7142)-56-04-35, 110000 Костанайская область, город Костанай, ул.Киевская, дом 28

фамилия, имя, отчество (при его наличии) ИИН, телефон – для физических лиц, наименование организации – для юридических лиц, БИН, телефон, почтовый индекс, область, город, район, населенный пункт, наименование улицы, номер дома/здания (стационарного помещения)

на основании:

Декларации о соответствии (прилагается) от « 28 » сентября 2023г., ТОО «Межрегионэнерготранзит» Генеральный директор Кан Владимир Анатольевич, 110000 Костанайская область, город Костанай, Киевская 28, БИН 030940005395, телефон +7(7142)-56-04-35

дата подписания декларации, наименование подрядной (генподрядной) организации, фамилия, имя, отчество (при его наличии) руководителя, юридический адрес, БИН, телефон

Заключения о качестве строительно-монтажных работ (прилагается) от 29.09.2023г., ТОО «MARAPHON» в лице Жабатаева Ержана Тюлегеновича, аттестат № KZ11VJE00079830 от 30.03.2023 г., БИН 211040011972, телефон +7(7142)-39-86-23

дата подписания заключения, наименование организации, фамилия, имя, отчество (при его наличии) экспертов технического надзора, № и дата получения аттестатов, БИН, телефон

Заключения о соответствии выполненных работ проекту (прилагается) от 28.09.2023г., ТОО «Приора» Акст Эдуард Эдуардович, диплом ЖБ-Б№0250917 бакалавр электроэнергетики, БИН 051240003210, телефон +7(7142)-55-49-28

дата подписания заключения, наименование организации, фамилия, имя, отчество (при его наличии) экспертов авторского надзора, № и дата получения аттестатов, БИН, телефон

произведя осмотр готовности предъявленного подрядчиком (генеральным подрядчиком) к приемке в эксплуатацию объекта: «Строительство ВЛ-35 кВ «Заход № 2 на ПСТ 35/10 кВ «Суворова» от ЛЭП-35 кВ «Чапаево-Преснорeдуть», новое строительство, II (нормальный) уровень ответственности, технически несложный объект,

наименование объекта, вид строительства (новое, расширение, реконструкция, техническое перевооружение, модернизация, капитальный ремонт), уровень ответственности, техническая и технологическая сложность объекта по адресу

Костанайская область, Узынкольский район, с. Сатай
(область, район, населенный пункт, микрорайон, квартал, улица,
номер дома (корпуса)

проверив комплектность исполнительной технической документации, в том числе посредством электронного модуля исполнительной технической документации « 28 » сентября 2023 года подтверждает что:

1. Строительство объекта осуществлено на основании:

1) правоустанавливающего документа на земельный участок от "17" января 2022 года № 1, договор об аренде земельного участа площадью 1,7851 га, кадастровый номер (код)-12-184-014-632, между ТОО «Межрегионэнерготранзит» и ГУ «Отдел земельных отношений Узункольского района»,
документ, подтверждающий наступление юридических фактов (юридических составов), на основании которых возникают, изменяются или прекращаются права на земельный участок, в том числе договоры, решения судов, правовые акты исполнительных органов, свидетельство о праве на наследство, передаточный акт или разделительный баланс при реорганизации негосударственных юридических лиц, владеющих земельным участком на праве собственности или выкупивших право временного возмездного землепользования (аренды). либо решения о реконструкции (перепланировке, переоборудовании) помещений (отдельных частей) существующих зданий от "14" января 2022 года №2-р, выданное ГУ «Аппарат акима с. Сатай Узункольского района;
наименование органа вынесшего решение

2) талона о приеме уведомления о начале строительно-монтажных работ

ГУ «Управление государственного архитектурно-строительного контроля акимата Костанайской области» от «08» июня 2023 года № KZ93REA00336173
наименование органа принявшего уведомление, дата и № принятия талона

3) проекта (проектно-сметной документации)

ТОО «Приора» № 423.100\11.22
наименование проектной организации, номер проекта утвержденного(й)

2022 года №423.100/11.22, ТОО «Межрегионэнерготранзит» №708-п от 07.06.2023 г;
дата и номер проекта, наименование организации утвердившей (переутвердившей) проект и дата утверждения

2. Строительно-монтажные работы осуществлены в сроки: начало работ июнь 2023г; окончание работ сентябрь 2023г; при продолжительности строительства, месяц: 4 (четыре) по норме или по проекту организации строительства, месяц: 1,2 (один); фактически, месяц: 4 (четыре);

3. Объект (комплекс) имеет следующие основные технико-экономические показатели (мощность, производительность, производственная площадь, протяженность, вместимость, объем, пропускная способность, провозная способность, число рабочих мест и тому подобное, заполняется по всем объектам (кроме жилых домов) в единицах измерения соответственно целевой продукции или основным видам услуг):

Мощность,	Единица	По проекту	Фактически

производительность и так далее	измерения	общая (с учетом ранее принятых)	в том числе пускового комплекса или очереди	общая (с учетом ранее принятых)	в том числе пускового комплекса или очереди
Протяженность	км	4,51		4,51	

Выпуск продукции (оказания услуг), предусмотренной проектом в объеме, соответствующем нормам освоения проектных мощностей в начальный период

_____--------_____;

факт начала выпуска продукции с указанием объема

Жилой дом имеет следующие показатели:

Показатели	Единица измерения	По проекту	Фактически
Общая площадь	метр в квадрате (далее – м2)	----	----
Число этажей	этаж	----	----
Общий строительный объем	метр в кубе (далее – м3)	----	----
В том числе подземной части	м3	----	----
Площадь встроенных, встроенно-пристроенных и пристроенных помещений	м2	----	----

Показатели	По проекту			Фактически		
	число квартир	площадь квартир, м2		число квартир	площадь квартир, м2	
		общая	жилая		общая	жилая
Всего квартир, в том числе: однокомнатных двухкомнатных трехкомнатных четырехкомнатных и более	----	----	----	----	----	----

4. Технологические и архитектурно-строительные решения по объекту характеризуются следующими данными: Протяженность ВЛ – 4,51км, Количество цепей – 1.
Марка провода АС-70/11.
Общее количество опор – 41 шт, в том числе:

1. анкерная ВАУ-35 5 шт;
2. анкерная УАБ-35 1 шт;
3. промежуточная ПБ35-3в 35 шт.;

краткие технические характеристики по особенностям его размещения, по основным материалам и конструкциям, инженерному и технологическому оборудованию

5. На объекте установлено предусмотренное проектом оборудование в количестве согласно актам о его приемке после индивидуального испытания и комплексного опробования;

6. Наружные инженерные коммуникации (холодное и горячее водоснабжение, канализация, теплоснабжение, газоснабжение, электроснабжение и связь) обеспечивают нормальную эксплуатацию объекта (здания, сооружения, помещения) и приняты городскими эксплуатационными организациями;

7. Сметная стоимость по утвержденному проекту (проектной-сметной документации): всего ____тысяч тенге, в том числе строительно-монтажных работ____тысяч тенге, оборудования, инструмента и инвентаря _____тысяч тенге;

8. Сметная стоимость основных фондов, принимаемых в эксплуатацию _____тысяч тенге, в том числе: стоимость строительно-монтажных работ_____тысяч тенге; стоимость оборудования, инструмента и инвентаря _____ тысяч тенге;

9. Доля местного содержания предусмотрена в проектно-сметной документации _____% и фактически применено _____% (на объектах, финансируемых за счет государственных инвестиций и средств квазигосударственного сектора);

10. Класс энергоэффективности здания _____;

11. Объект построен в соответствии с утвержденным проектом (проектно-сметной документацией) и требованиями государственных нормативных документов в области архитектуры, градостроительства и строительства.

РЕШИЛ: ВЛ-35 кВ «Заход № 2 на ПСТ 35/10 кВ «Суворова» от ЛЭП-35 кВ «Чапаево-Преснорeдуть», принять в эксплуатацию.
наименование объекта (комплекса)

Заказчик **Кан Владимир Анатольевич**
фамилия, имя, отчество (при его наличии), подпись руководителя

Место печати (при наличии)

Технический надзор:

1) аттестованный (-ые) эксперт (-ы) _____.
(фамилия, имя, отчество (при его наличии) эксперта, специализация аттестата, подпись, дата

Место печати (при наличии)

2) аккредитованная организация ТОО «MARAPHON»_____,
(наименование организации)
имеющей в своем составе аттестованного (-ых) эксперта (-ов), фамилия, имя, отчество (при его наличии) руководителя, подпись, дата

Жабатаев Ержан Тюлегенович _____ «29» 09.23

Место печати (при наличии)

Жабатаев Ержан Тюлегенович по объектам первого уровня ответственности – в части несущихи ограждающих конструкций
(фамилия, имя, отчество (при его наличии) эксперта, специализация аттестата), подпись, дата

_____

Место печати (при наличии)

Авторский надзор:

1) разработчик проекта ТОО «Приора», **Акст Эдуард Эдуардович**, ГИП.
(наименование организации, фамилия, имя, отчество (при его наличии), должность),
«29» сентября 2023г
подпись, дата

Место печати (при наличии)

2) организация _____,
(наименование организации) имеющей в своем составе аттестованного (-ых) эксперта (-ов),
фамилия, имя, отчество (при его наличии) руководителя, подпись, дата

Место печати (при наличии)

_____.
(фамилия, имя, отчество (при его наличии) эксперта, специализация аттестата), подпись, дата

Место печати (при наличии)

3) аттестованный (-ые) эксперт (-ы)_____ _____.
(фамилия, имя, отчество (при его наличии) эксперта, специализация аттестата), подпись, дата

Место печати (при наличии)

Подрядчик (генеральный подрядчик) **Кан Владимир Анатольевич**
фамилия, имя, отчество (при наличии), подпись руководителя Место печати (при наличии)

Приложение 3
к акту приемки объекта
в эксплуатацию
форма

Технические характеристики объекта (линии электропередач)

№ п/п	Наименование	Единица измерения	Количество
1	2	3	4
1	Воздушные ЛЭП низкого напряжения …	километр (далее – км)	
2	Воздушные ЛЭП Высокого напряжения 35 кВ	км	4,51
3	Кабельные ЛЭП низкого напряжения …	км	
4	Кабельные ЛЭП высокого напряжения…	км	
5	Площадь опор	м 2	5,915
6	Опоры:		
	1) металлические	штук (далее – шт)	
	2) деревянные с деревянными приставками	шт	
	3) деревянные с железобетонными приставками	шт	
	4) железобетонные	шт	41
	5) тросовые подвесы	шт	
7	Провода:		
	1) медные	км	
	2) алюминиевые	км	
	3) сталеалюминиевые	км	13,53
8	Кронштейны для светильников:		
	1) железобетонные	шт	
	2) металлические	шт	
9	Арматура уличного освещения:		
	1) светильники с лампами накаливания	шт	
	2) светильники с ртутными лампами	шт	
	3) светильники с люминесцетными лампами	шт	
10	Кабели:		
	1) марки... напряжением...	км	
	2) марки... напряжением...	км	

11	Муфты соединительные...	шт	
12	Муфты концевые	шт	
13	Контуры заземления	шт	41
14	Устройства грозозащиты	шт	1
15	Дорожные покрытия кабельных сетей:		
	1) асфальтобетонные	м 2	
	2) булыжные	м 2	
	3) тротуары	м 2	

Заказчик **Кан Владимир Анатольевич** _____
фамилия, имя, отчество (при наличии), подпись руководителя Место печати (при наличии)

Авторский надзор **Акст Эдуард Эдуардович** _____
фамилия, имя, отчество (при наличии), подпись эксперта Место печати (при наличии)

Приложение 2
к приказу Министра
индустрии и инфраструктурного
развития
Республики Казахстан
от 9 августа 2019 года № 632
Приложение 3
к приказу Министра
по инвестициям и развитию
Республики Казахстан
от 24 апреля 2017 года № 235
форма

Декларация о соответствии

" 28 " сентября 2023 года

Подрядчик (генеральный подрядчик) ТОО «Межрегионэнерготранзит»,
110000 г. Костанай ул. Киевская, 28
наименование организации, юридический адрес
в лице генерального директора **Кан Владимир Анатольевич**
фамилия, имя, отчество (при наличии) руководителя организации
по объекту «Строительство ВЛ-35 кВ «Заход № 2 на ПСТ 35/10 кВ «Суворова» от ЛЭП-35 кВ «Чапаево-Преснорeдуть», находящийся по адресу: Костанайская область, Узынкольский район, с. Сатай
наименование, местонахождения объекта
заказчиком которого является ТОО «Межрегионэнерготранзит» в лице генерального директора **Кан Владимир Анатольевич**
наименование организации, фамилия, имя, отчество(при наличии) руководителя
удостоверяет, что:
1. Строительно – монтажные работы на объекте выполнены в соответствии с утвержденным проектом (проектно – сметной документацией), государственными нормативами в сфере архитектурной, градостроительной и строительной деятельности;
2. Субподрядные организации: ----------;
наименование организации
3. Проект (проектно-сметная документация)ТОО «Приора» *№ 423.100\11.22*
наименование проектной организации, номер проекта
утвержден(а) ТОО «Межрегионэнерготранзит» 07.06.2023г;
наименование организации утвердившей (переутвердившей) проект и дата утверждения
4. Объект (комплекс) имеет следующие основные технико-экономические показатели (мощность, производительность, производственная площадь, протяженность, вместимость, объем, пропускная способность, провозная способность, число рабочих мест и тому подобное, заполняется по всем объектам (кроме жилых домов) в единицах измерения соответственно целевой продукции или основным видам услуг):

Мощность, производительность и так далее	Единица измерения	По проекту		Фактически	
		общая (с учетом ранее принятых)	в том числе пускового комплекса или очереди	общая (с учетом ранее принятых)	в том числе пускового комплекса или очереди
Протяженность	км	4,51		4,51	

Жилой дом имеет следующие показатели:

Показатели	Единица измерения	По проекту	Факти-чески
Общая площадь	метр в квадрате (далее–м2)	---	---
Число этажей	этаж	---	---
Общий строительный объем	метр в кубе (далее–м3)	---	---
В том числе подземной части	м3	---	---
Площадь встроенных, встроенно-пристроенных и пристроенных помещений	м2	---	---

Показатели	По проекту			Фактически		
	число квартир	площадь квартир, м2		число квартир	площадь квартир, м2	
		общая	жилая		общая	жилая
Всего квартир, в том числе: однокомнатных двухкомнатных трехкомнатных четырехкомнатных и более	---	---	---	---	---	---

5. Технологические и архитектурно-строительные решения по объекту характеризуется следующими данными
Протяженность ВЛ – 4,591 км, Количество цепей – 1.
Марка провода АС-70/11.
Общее количество опор – 41 шт, в том числе:
1. анкерная ВАУ-35 5 шт;
2. анкерная УАБ-35 1 шт;
2. промежуточная ПБ35-3в 35 шт.;

краткие технические характеристики по особенностям его размещения, по основным материалам и конструкциям, инженерному и технологическому оборудованию
6. На объекте установлено предусмотренное проектом оборудование в количестве согласно актам о его приемке после индивидуального испытания и комплексного опробования;
7. Мероприятия по охране труда, обеспечению взрывобезопасности, пожаробезопасности, охране окружающей природной среды и антисейсмические мероприятия, предусмотренные проектом выполнены;
8. Строительно-монтажные работы осуществлены в сроки:
начало работ июнь 2023г;
месяц, год
окончание работ сентябрь 2023г;
месяц, год
при продолжительности строительства, месяц: 4 четыре)
по норме или по проекту организации строительства, месяц: 1,2 (один);
фактически, месяц: 4 (четыре);
9. Примененные строительные материалы, конструкции, оборудование и изделия соответствуют требованиям проекта и государственных нормативов;

9-1. Доля местного содержания предусмотрена в проектно-сметной документации _____% и фактически применено _____% (на объектах финансируемых за счет государственных инвестиций и средств квазигосударственного сектора);
10. Исполнительная геодезическая съемка фактического положения подземных инженерных сетей и/или зданий (сооружений) выполнена (обязательное приложение к декларации о соответствии);
10-1. Исполнительная техническая документация имеется в полном объеме, в том числе в электронном модуле;
11. Наружные инженерные коммуникации (холодное и горячее водоснабжение, канализация, теплоснабжение, газоснабжение, электроснабжение и связь) обеспечивают нормальную эксплуатацию объекта, что подтверждается поставщиками услуг по инженерному и коммунальному обеспечению.
Поставщики услуг по инженерному и коммунальному обеспечению:
ТОО «Межрегионэнерготранзит», генеральный директор **Кан Владимир Анатольевич**
_____
наименование организации, фамилия, имя, отчество (при наличии), подпись руководителя, дата Место печати (при наличии)

2. Шумоизоляция здания соответствует проекту и подтверждается экспертным заключением выдаваемым государственной организацией осуществляющей санитарно-эпидемиологическую экспертизу по результатам лабораторных замеров проведенных аккредитованными испытательными лабораториями (центрами) (экспертное заключение прилагается) – не требуется;
13. Обеспечен доступ для маломобильных групп населения, что подтверждается органами социальной защиты населения_____------_____
_____--------_____;
фамилия, имя, отчество (при наличии), подпись руководителя, дата
Место печати (при наличии)
Подрядчик (генеральный подрядчик) считает объект
ВЛ-35 кВ «Заход № 2 на ПСТ 35/10 кВ «Суворова» от ЛЭП-35 кВ «Чапаево-Преснорeдуть»,
готовым к приемке в эксплуатацию,
наименование объекта (комплекса)
гарантирует качество выполненных строительно-монтажных и специальных работ, и принимает на себя обязательство устранять дефекты, возникшие по его вине при строительстве объекта согласно гарантийного срока в соответствии с законодательством Республики Казахстан.
Подрядчик (генеральный подрядчик)
Кан Владимир Анатольевич
фамилия, имя, отчество (при наличии) руководителя, подпись, дата Место печати (при наличии)

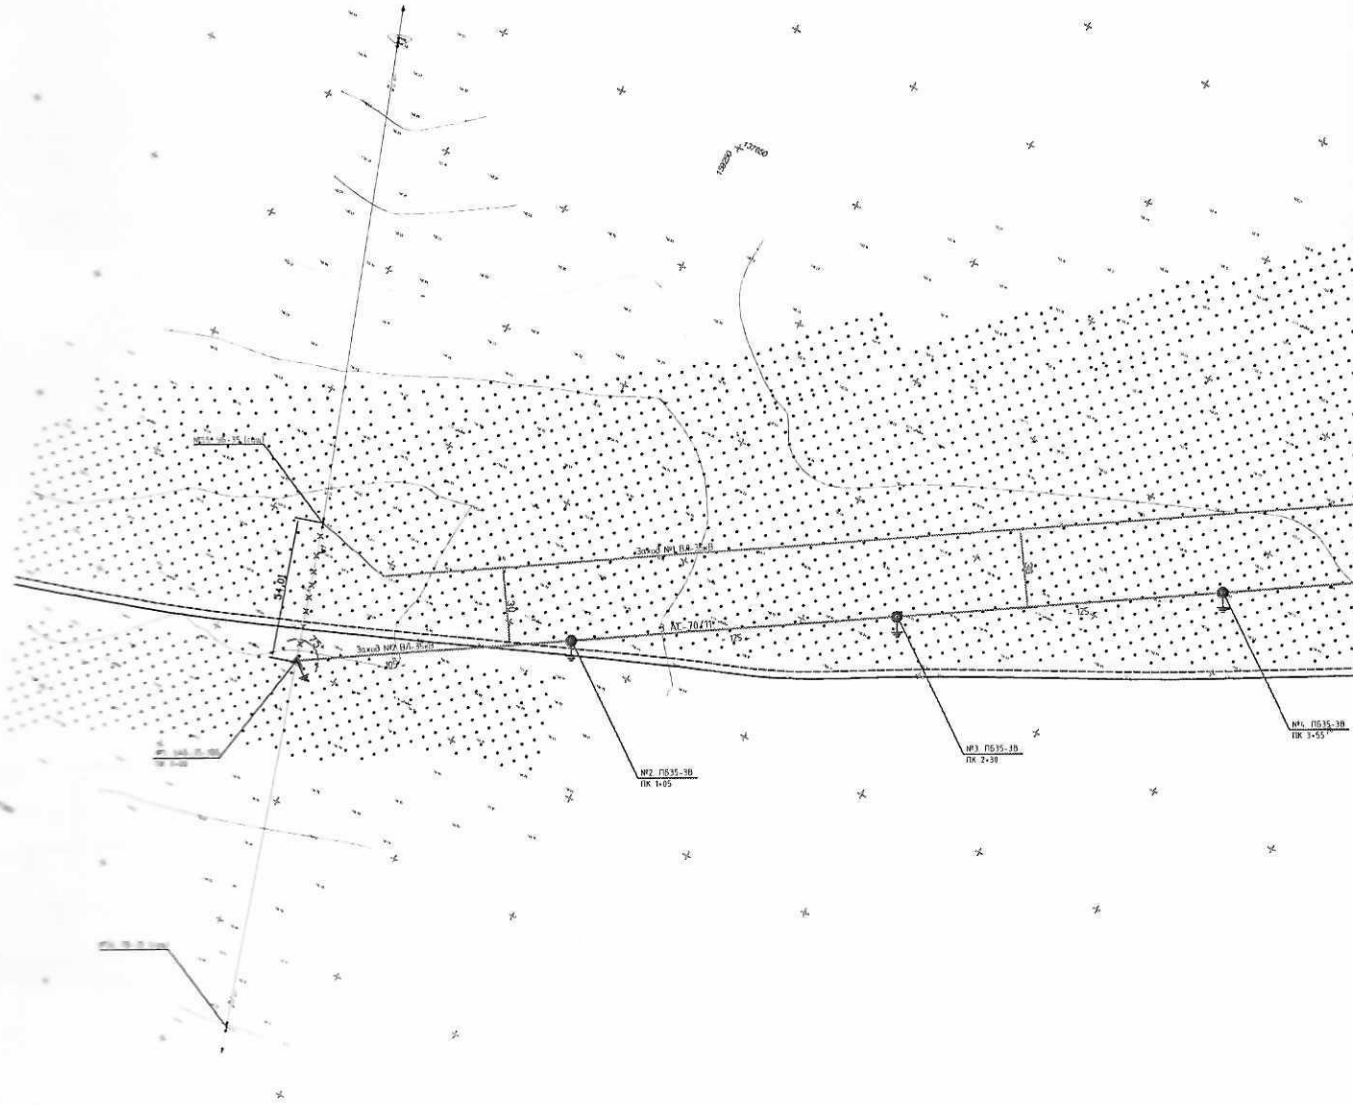
№2 ПБ35-3В
ПК 1+05
№3 ПБ35-3В
ПК 2+30
№4 ПБ35-3В
ПК 3+55
34.00

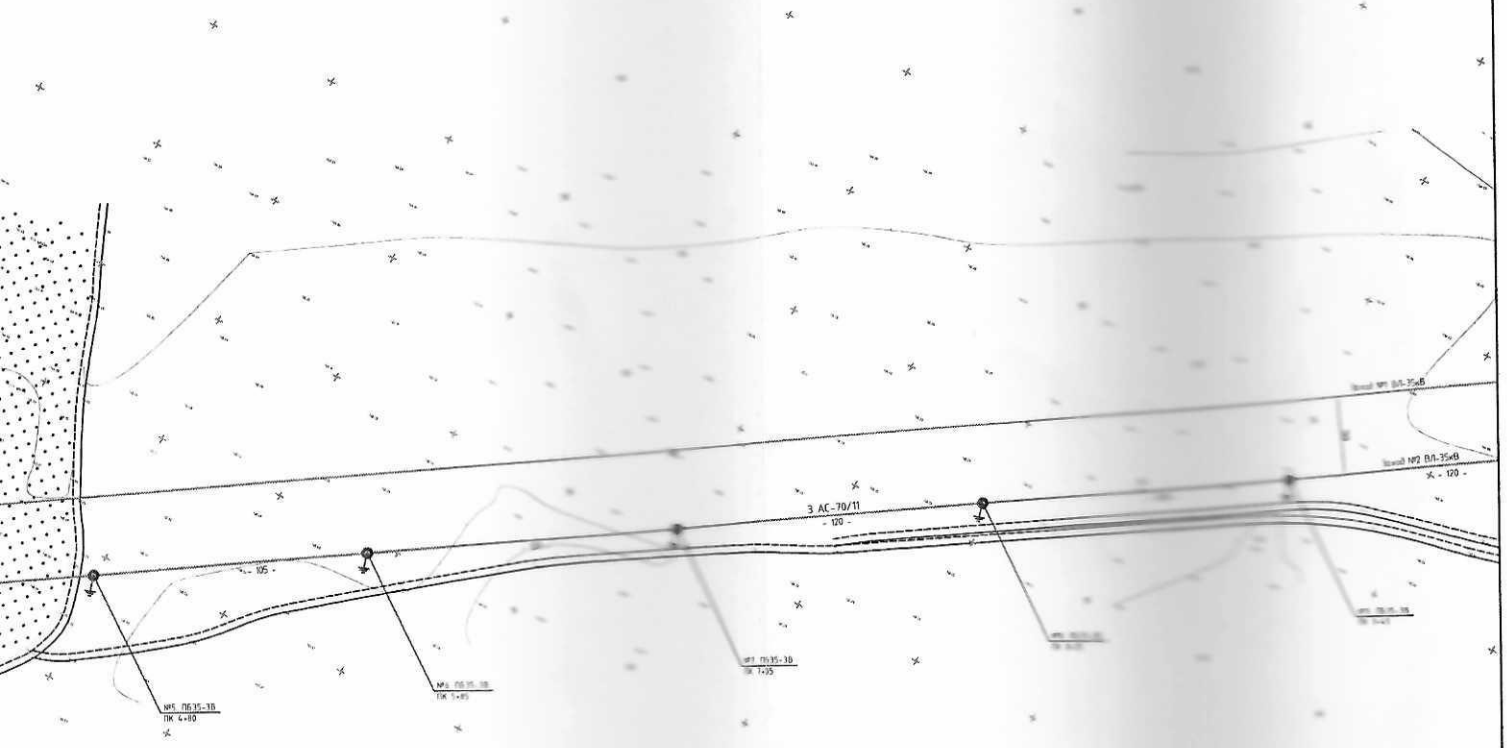

Условные обозначения

- ВЛ-35кВ
- ВОЛС
- полевая дорога
- грунтовая дорога
- проектная ВЛ-35кВ
- проектные опоры

Должность		Подпись		Лист	Листов
Гл.инженер	Е. Ибраев			1	4
Зам.нач. ОСМ	Е. Сокурский		Исполнительная съемка		11
ГИП	Е. Ибраев				

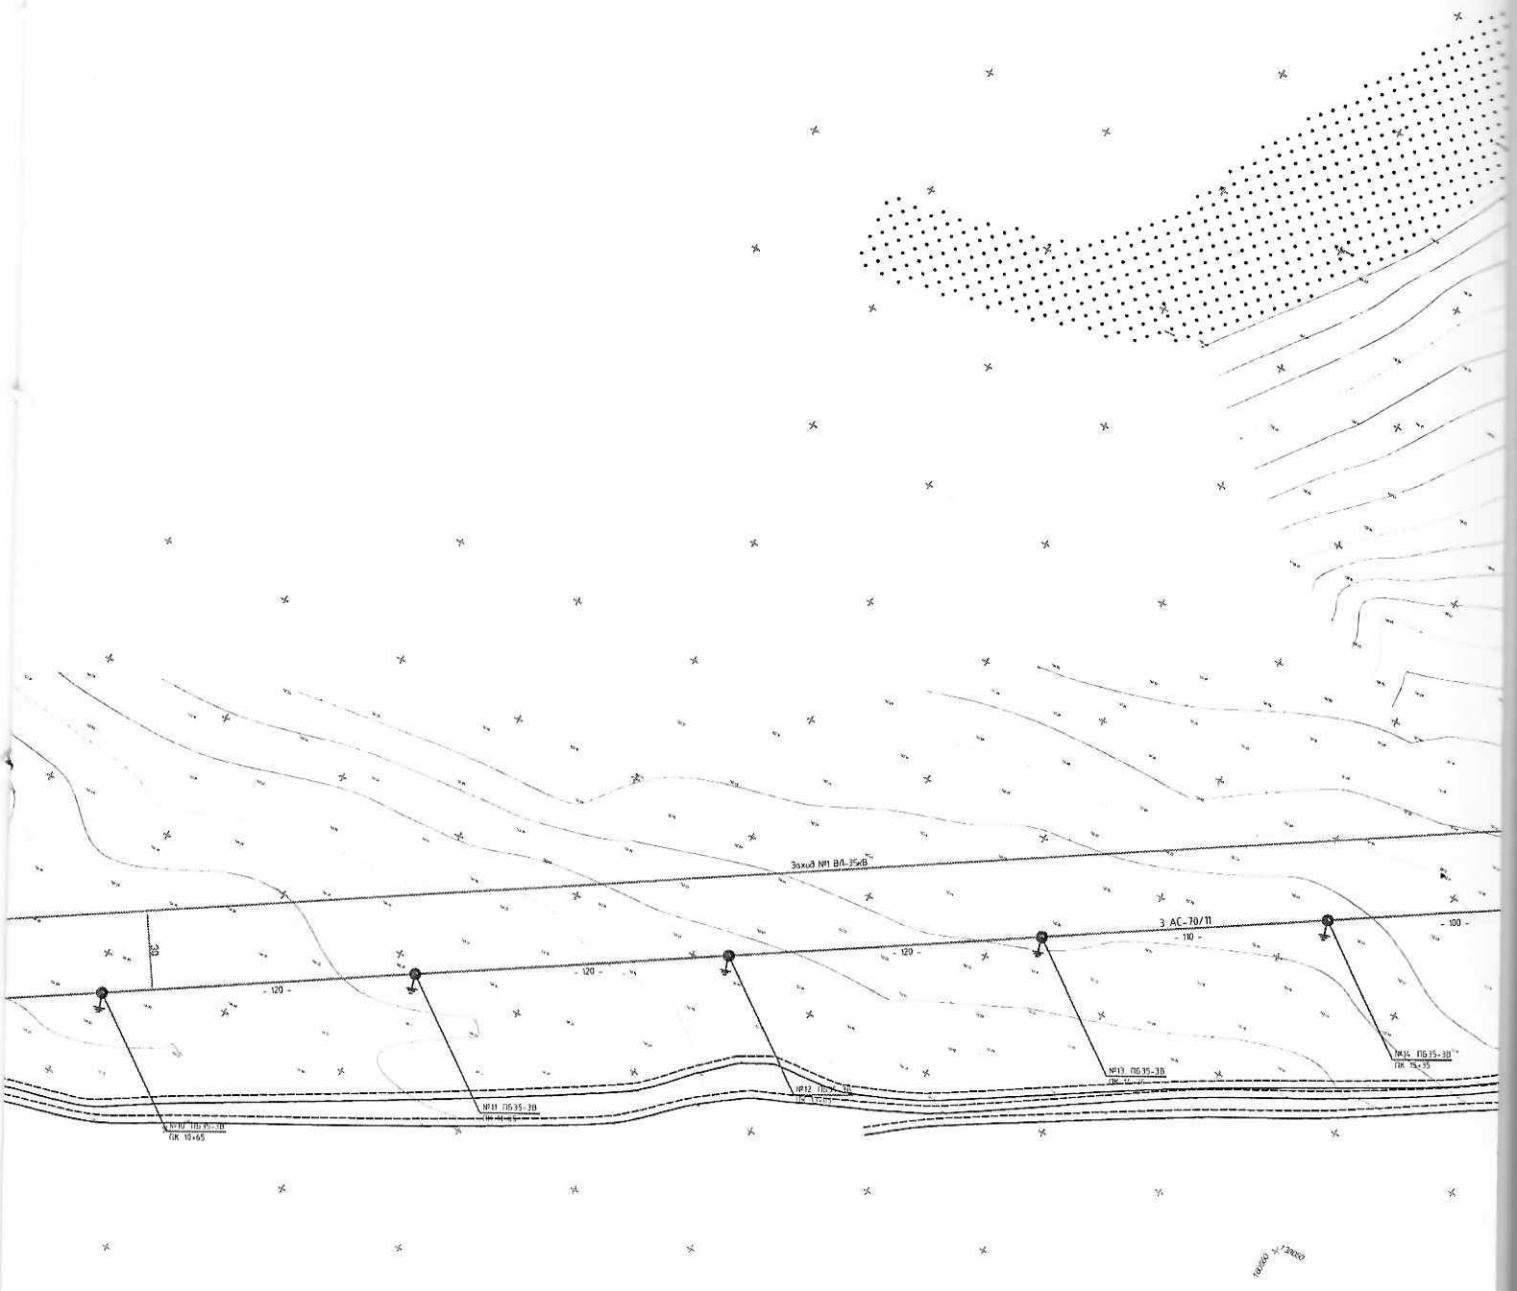
Захід №1 ВЛ-35кВ
3 АС-70/11
- 120 -
- 120 -
- 120 -
- 110 -
- 100 -
№11 ПБ35-3В
№13 ПБ35-3В
№14 ПБ35-3В
ПК 10+65
ПК 15+35

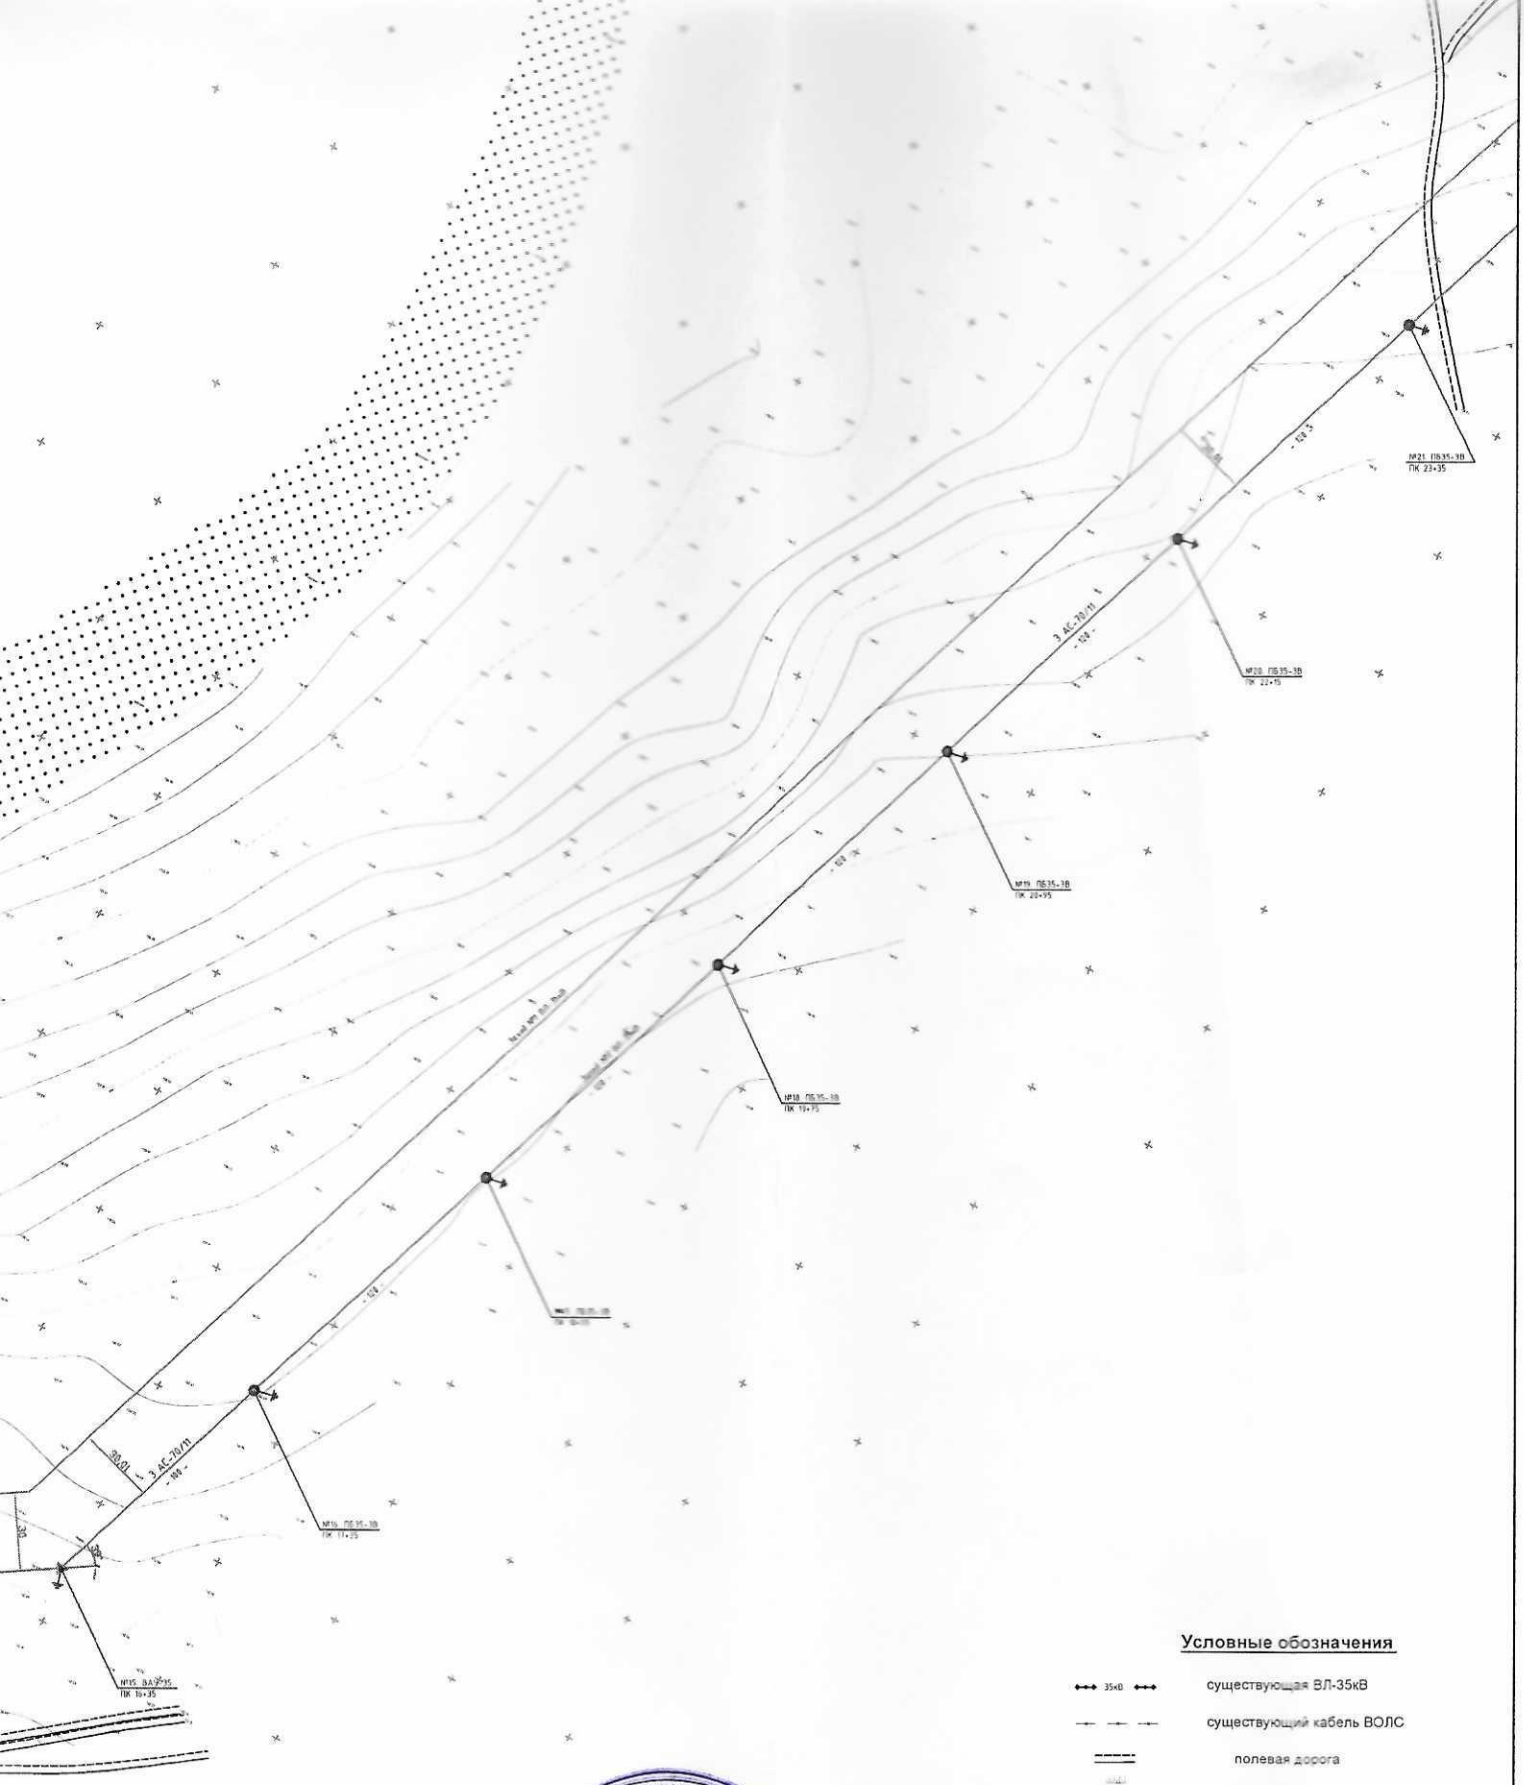

Условные обозначения

35кВ	существующая ВЛ-35кВ
	существующий кабель ВОЛС
	полевая дорога
	грунтовая дорога
3 АС-70/11	проектная ВЛ-35кВ
	заземление опоры

ТОО "Межрегионэнерготранзит"			ВЛ-35кВ "Заход N2 на ПСТ 35/10 "Суворово" от ЛЭП-35 кВ "Чапаево-Пресноредуть"		
Должность	ФИО	Подпись		Стадия	Лист	Листов
Гл.инженер	В. Кирий			ИД	2	4
Зам.нач. СПЭП	В. Стодников		Исполнительная сьемка			
ГИП	З. Аист					

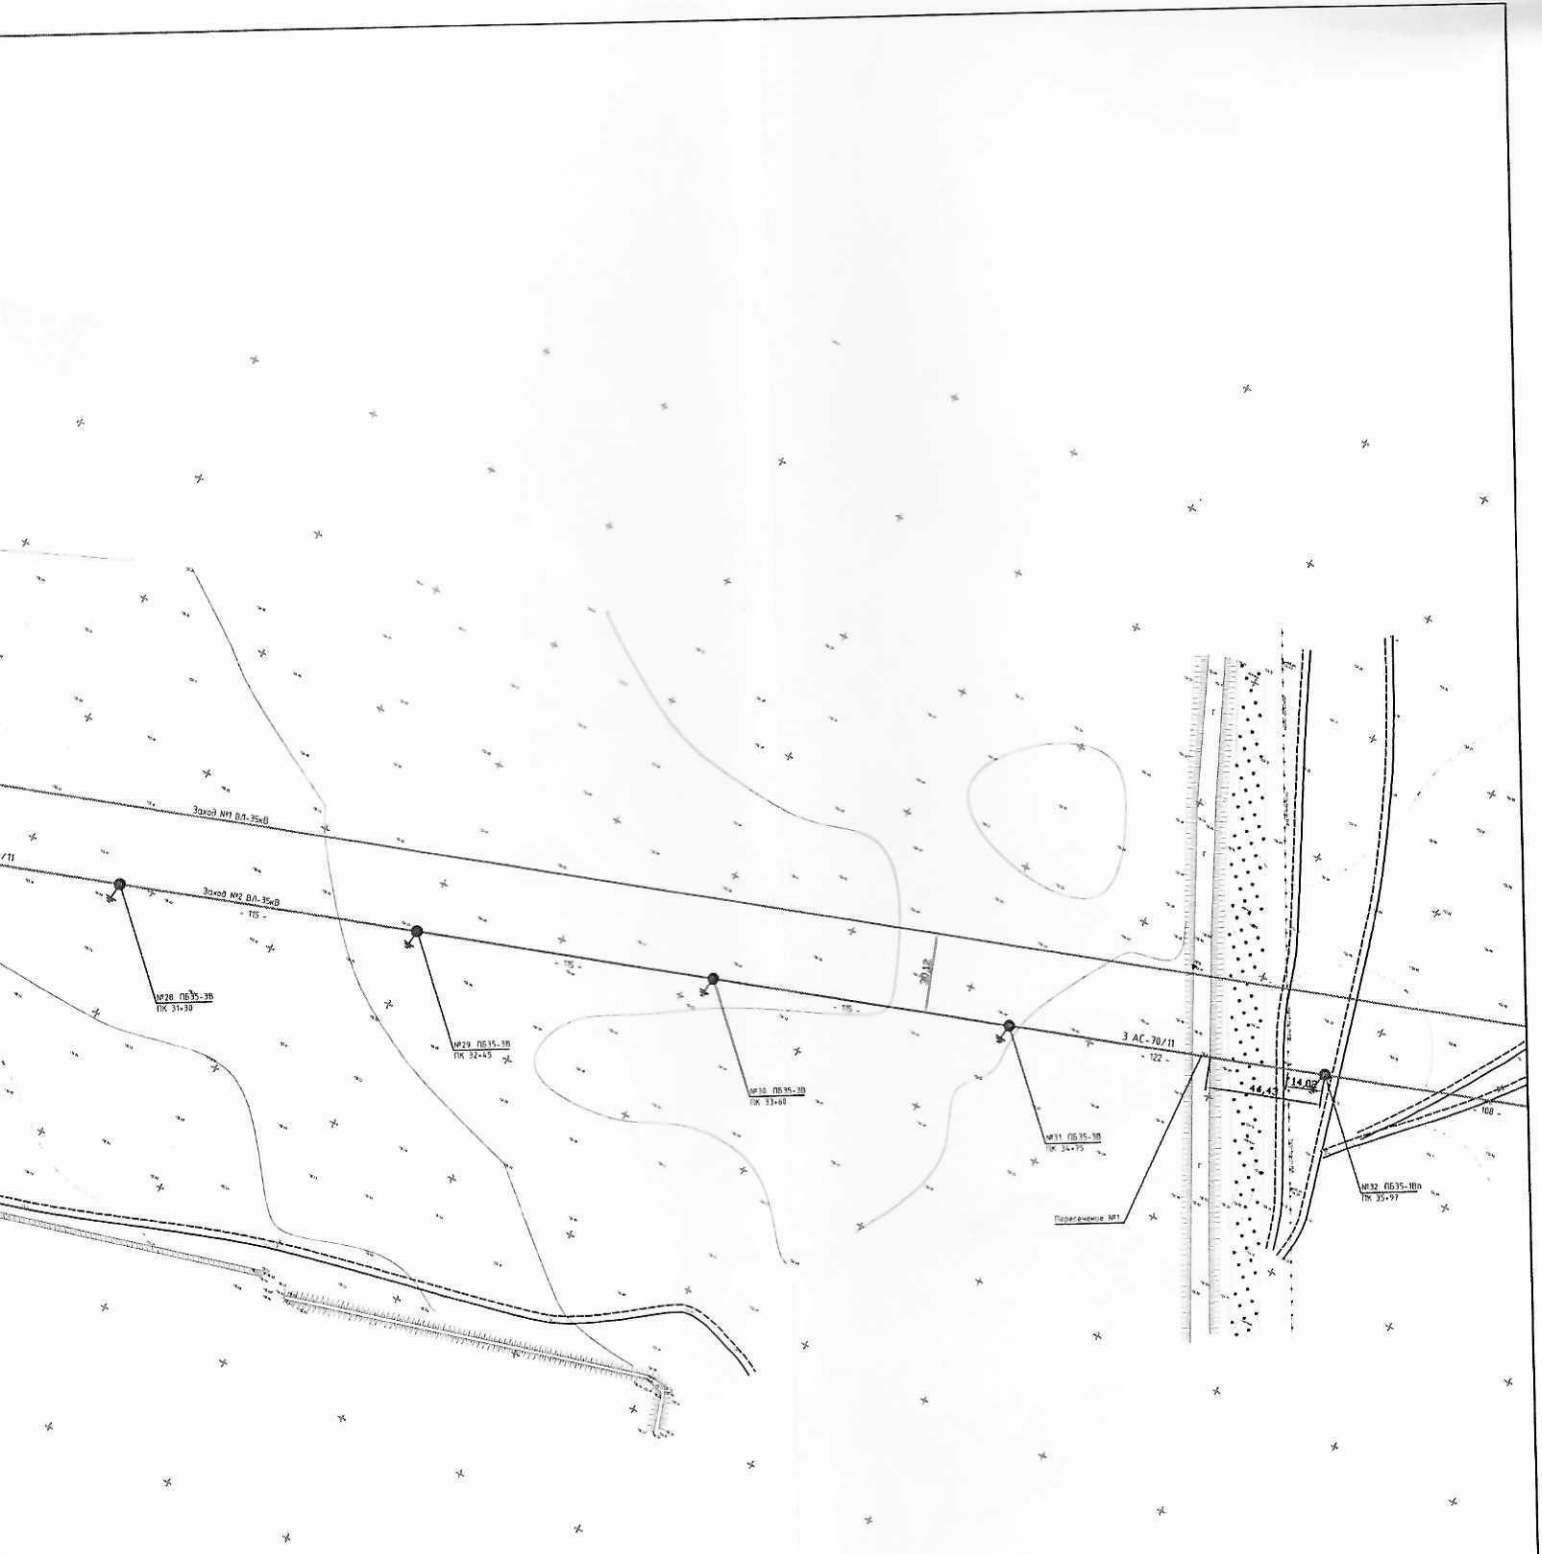

Условные обозначения

35кВ	существующая ВЛ-35кВ
	существующий кабель ВОЛС
	полевая дорога
г	грунтовая допрога
3 АС-70/11	проектная ВЛ-35кВ
↓	заземление опоры

ТОО "Межрегионэнерготранзит"

ВЛ-35кВ "Заход N2 на ПСТ 35/10 "Суворово" от ЛЭП-35 кВ "Чапаево-Пресноредуть"

Должность	ФИО	Подпись
Гл.инженер	В. Кирий	
Зам.нач. ОПЭП	В. Стоднжков	
ГИП	З. Аист	

Стадия	Лист	Листов
ИД	3	4

Исполнительная съемка

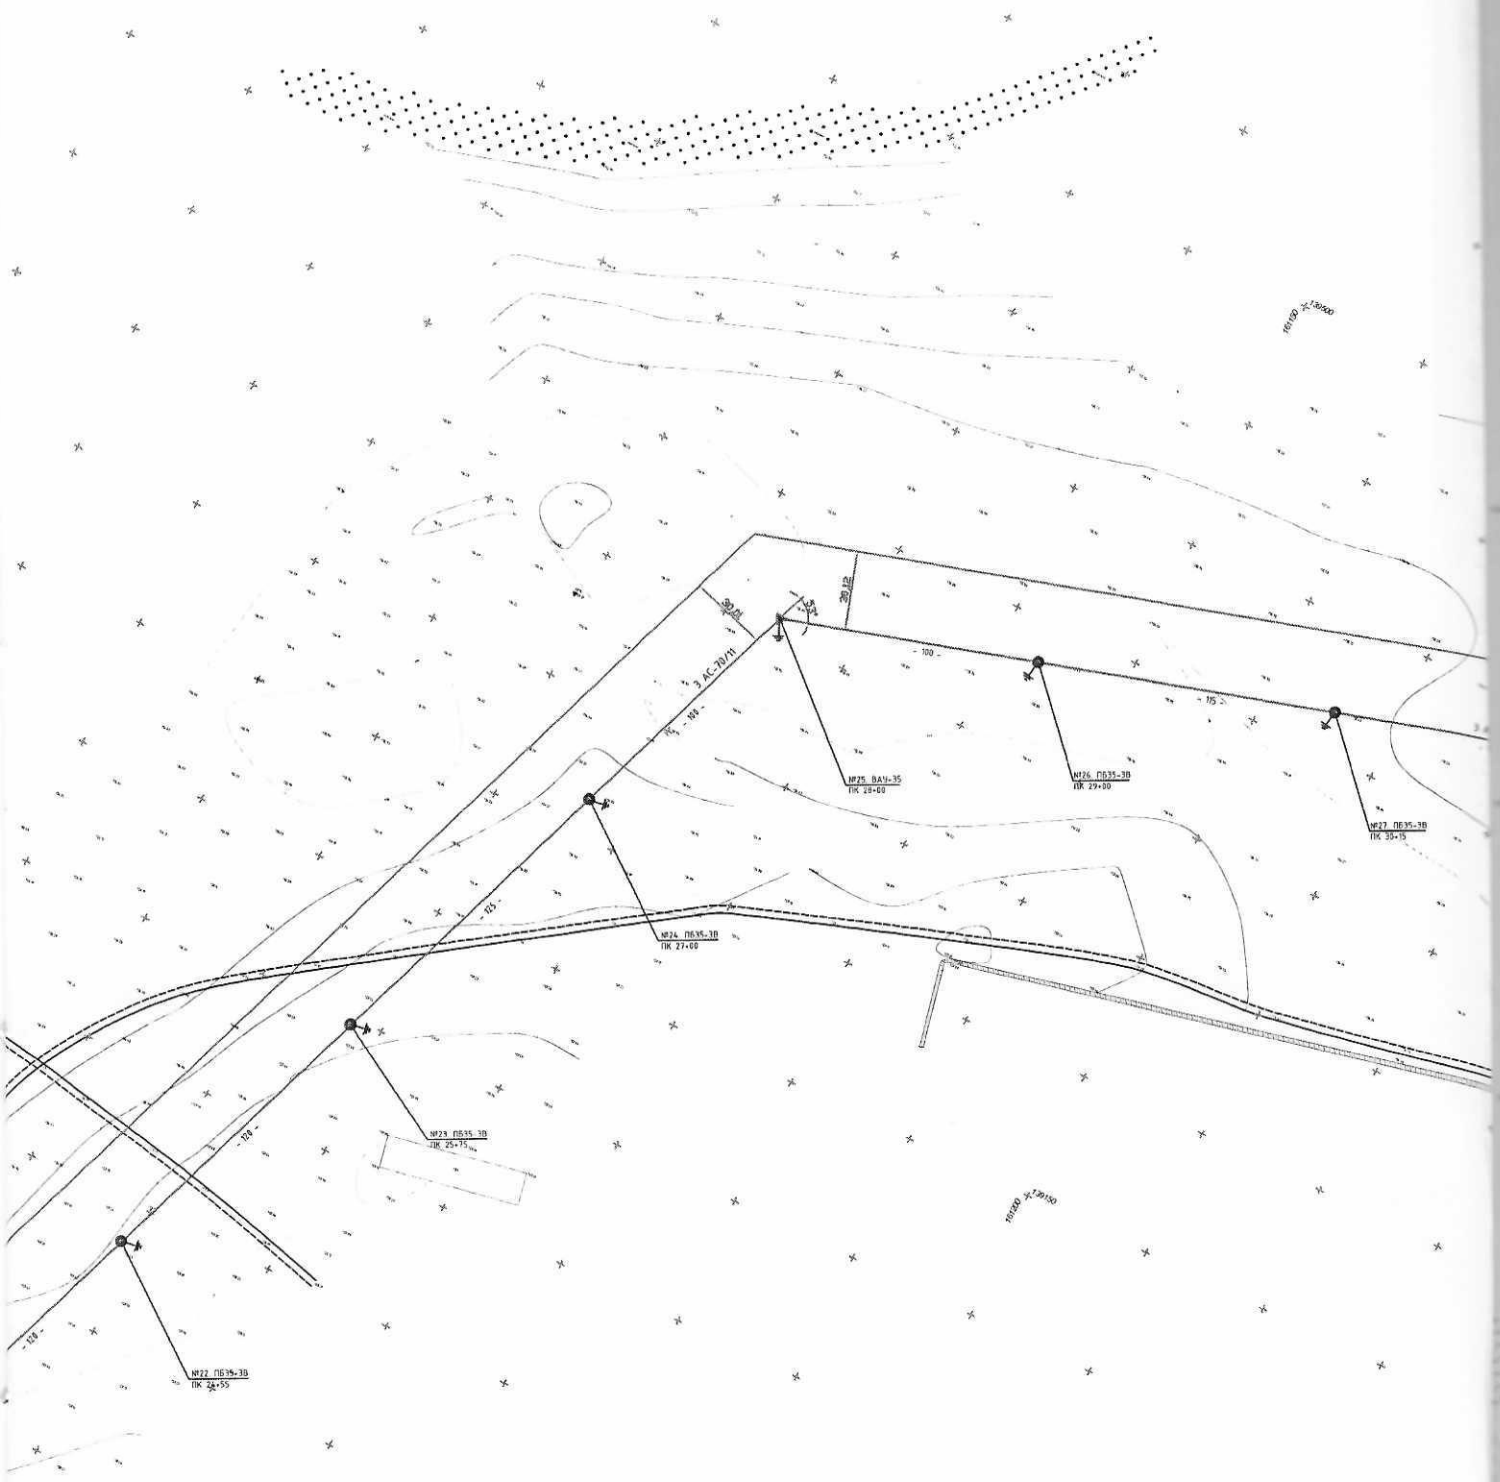
№22 ПБ35-3В
ПК 24+55
№23 ПБ35-3В
ПК 25+75
№24 ПБ35-3В
ПК 27+00
№25 ВАУ-35
ПК 28+00
№26 ПБ35-3В
ПК 29+00
№27 ПБ35-3В
ПК 30+15
3 АС-70/11
- 100 -
- 115 -
- 125 -
- 128 -
- 128 -
- 100 -
28,12
30,01
1:4
3,4
165,00
165,00

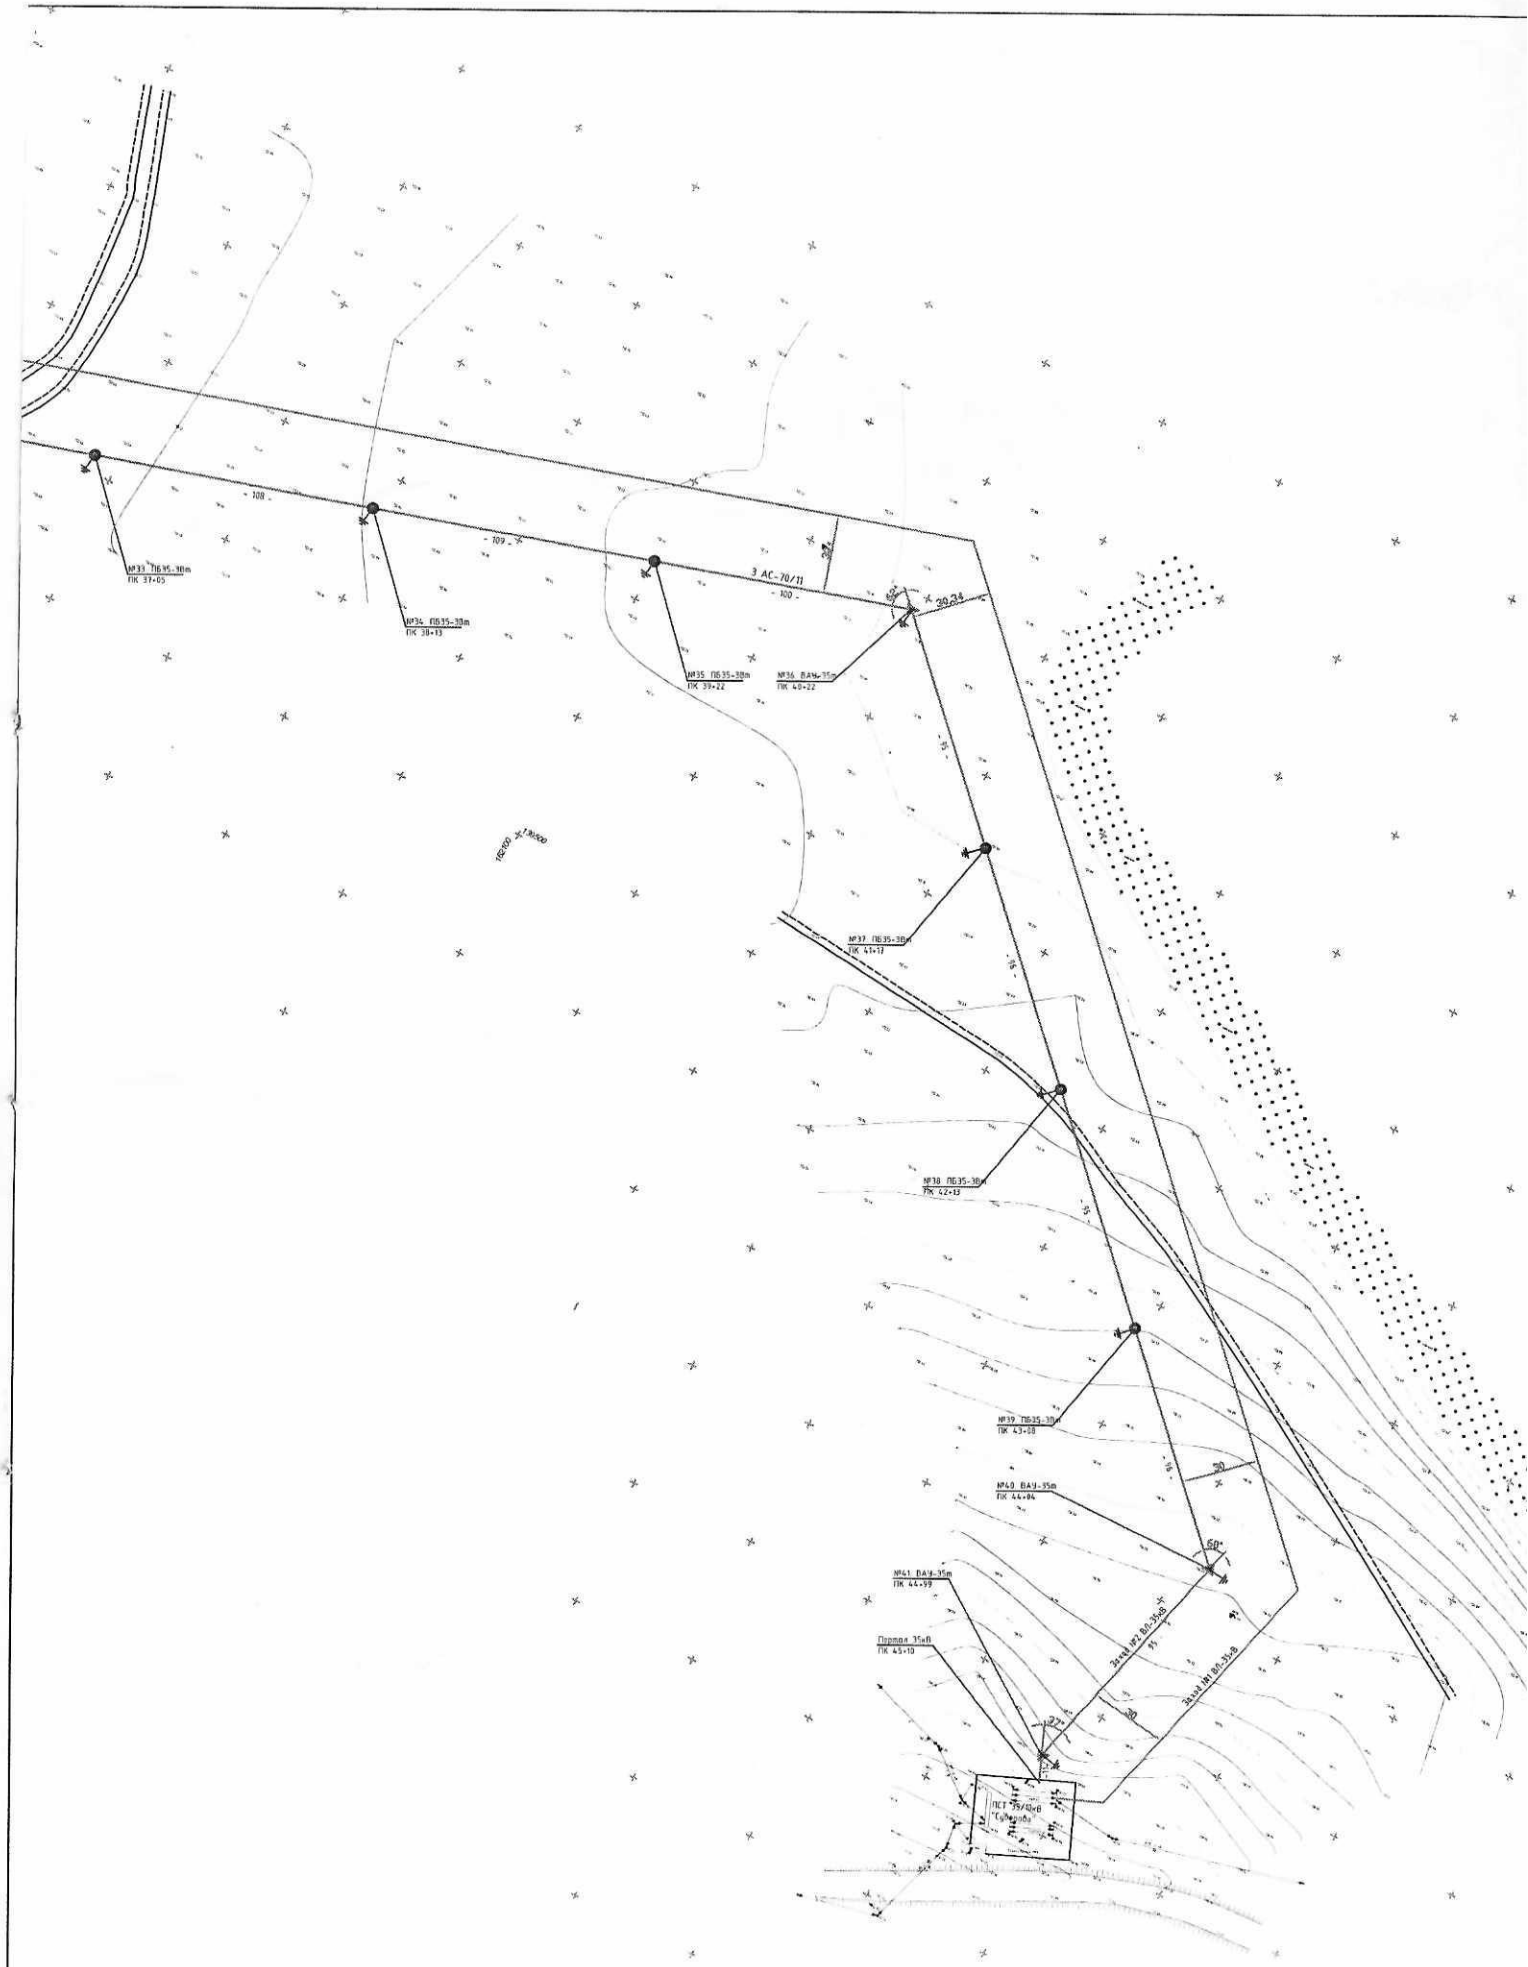
Портал 35кВ
ПК 45+10
Заход №2 ВЛ-35кВ
Заход №1 ВЛ-35кВ

Условные обозначения

1м3	существующая ВЛ-35кВ
	существующий кабель ВОЛС
	полевая дорога
	грунтовая дорога
3 АС 70/72	проектная ВЛ-35кВ
	проектные опоры


14

Қоғамның Қостанай облысы бойынша филиалы Ұзынкөл ауданының бөлімі	1
Этінші № 00224965092 4	Тіркеу ісі №
	Тіркелген күні 06.11.2023
Кадастрлық № 12:114:014:632	Тіркелген уақыты
Жылжымайтын мүлік объектісінің мекен жайы. Созақ ауылы	
Тіркеуші (маман)	Көпы
Бөлім басшысы	Көпы

ПРОШИТО, ПРОНУМЕРОВАНО, И СКРЕПЛЕНО ПЕЧАТЬЮ

АНЫҚТАМАЛАР ҰЛТТЫҚ АКПАРАТТЫҚ ОРТАЛЫҒЫ ЖШС ҚАЗАҚСТАН РЕСПУБЛИКАСЫ ҚОСТАНАЙ ОБЛЫСЫ ҚАЗАХСТАН Г. КОСТАНАЙ ТОО

СП 3