ТОО "ГИПРОГАЗ"

РАБОЧИЙ ПРОЕКТ

Привязка проектно-сметной документации на строительство Дома культуры на 100 мест в селе Асан Курмангазинского района Атырауской области

Типовой проект 902-3-73.1.87
"Септики и вспомогательные сооружения"

Альбом 5

3312

Директор Чекалин В. Г.

Главный инженер проекта Чекалин В. Г.

г. Уральск 2022г.

Согласовано:

Главх.

Гл.спец. вк.

Взам. инв. N

Подп. и дата

Инв. N подл.

ТИПОВОЙ ПРОЕКТ
902-3-73.1.87
СЕПТИКИ
И ВСПОМОГАТЕЛЬНЫЕ СООРУЖЕНИЯ

ПРОИЗВОДИТЕЛЬНОСТЬЮ 3,0 ~~0,45÷12,0~~ м³/СУТКИ

СОСТАВ ПРОЕКТА:

АЛЬБОМ I — ПОЯСНИТЕЛЬНАЯ ЗАПИСКА ТЕХНОЛОГИЧЕСКАЯ ЧАСТЬ.

АЛЬБОМ II — СТРОИТЕЛЬНАЯ ЧАСТЬ (СООРУЖЕНИЯ ИЗ СБОРНЫХ ЖЕЛЕЗОБЕТОННЫХ ЭЛЕМЕНТОВ)

~~АЛЬБОМ V — СМЕТЫ. ЧАСТЬ 1. СООРУЖЕНИЯ ИЗ СБОРНЫХ ЖЕЛЕЗОБЕТОННЫХ ЭЛЕМЕНТОВ~~

~~АЛЬБОМ VI — ВЕДОМОСТИ ПОТРЕБНОСТИ В МАТЕРИАЛАХ~~

~~ЧАСТЬ 1. СООРУЖЕНИЯ ИЗ СБОРНЫХ ЖЕЛЕЗОБЕТОННЫХ ЭЛЕМЕНТОВ.~~

АЛЬБОМ I

Разработан:
ЦНИИЭП инженерного оборудования
городов, жилых и общественных зданий

Главный инженер института /Кетков А.Г./
Главный инженер проекта /Лавров А.Н./

Утвержден: Госгражданстроем
приказ № 333 от 30.10.1987г.

© ЦИТП Госстроя СССР, 1988

ГИП	Чекалин		7.22	Привязан: 3312-НВК	ТОО „Гипрогаз" г. „Уральск"
Вед. инж.	Шерстанкина		07.22		
Инв. №					

22810-01 2

Содержание альбома

NN п/п	Наименование листов	NN листов	NN страниц
1	Содержание альбома		2
2	Пояснительная записка	1-3	3-11
3.	Септики из сборных железобетонных элементов. Технологические схемы. Таблица размеров.	1	12
4	Септики из монолитного бетона и кирпича Технологические схемы. Таблица размеров.	2	13
5	Компоновка септиков. Разрезы. Детали.	3	14

Пояснительная записка

I Общая часть

I. 1 Введение.

Типовой проект „Септики и вспомогательные сооружения производительностью 0,45÷12 м³ в сутки" Разработан в соответствии с планом типового проектирования Госгражданстроя на 1987 г.

Септики предназначены для применения в составе канализационных очистных сооружений для очистки сточных вод от отдельно стоящих зданий и групп зданий с населением от 3 до 80 чел.

Природные условия и исходные данные для проектирования приняты в соответствии с „Инструкцией по типовому проектированию для промышленного строительства" СН 227-82.

Расчетная зимняя температур наружного воздуха −30°С; −26°С.

Рельеф территории спокойный, уровень грунтовых вод на 1 м ниже потоков оросительных труб и отводящих дрен сооружений подземной фильтрации, грунты в основании непучинистые, непросадочные со следующими нормативными характеристиками:

γ = ~~1,8~~ 1,98 тс/м³, $\varphi^н$ = 0,49 рад или ~~28°~~ 18°; $C^н$ = ~~2~~ 16 кПа (~~0,02~~ 0,16 кгс/см²)

E = ~~14,78 МПа (150 кгс/см²)~~ 8,1 МПа

Сейсмичность района строительства не выше 6 баллов.

Сточная жидкость не агрессивна к материалам конструкций.

Проектом не предусмотрены особенности строительства в районах вечной мерзлоты, на плывунах, в условиях оползней, осыпей и карстовых явлений.

В проекте принято:

- норма водоотведения 150 л/чел. в сутки;
- температура сточных вод, поступающих на очистные сооружения в зимний период, не ниже +10°С;
- концентрация БПК5 и взвешенных веществ в поступающей сточной воде соответственно 350 мг/л и 430 мг/л.

I. 2. Условия применения.

В соответствии с СНиП 2.04.03-85 септики располагаются от границ зданий жилой застройки с разрывом 5 м.

Септики следует размещать по отношению к источникам водоснабжения согласно СНиП 2.04.02-84 на расстоянии не менее 30 м для надежно защищённых горизонтов и недостаточно защищенных горизонтов и инфильтрационных водозаборов – не менее 50 м.

2. Технологическая часть.

2.1. Септики и распределительные устройства

Полный расчетный объём септиков принят равным 3-х и ~~2,5~~ кратному притоку

						ТП 902-3-73.1.87			ПЗ
Привязан 3512-НВК									
Инженер Володина			Гип НК	Лавров		Септики вспомогательные сооружения производительностью 0,45÷12 м³/сут	Стадия	Лист	Листов
			Гип АС	Лоцкер			Р	1	8
			Н.контр.	Даниленко		Пояснительная записка	ЦНИИЭП инженерного оборудования г. Москва		
Инв. №			Нач.отд.	Красавин					

сточных вод при максимальной глубине 3 м.

~~В распределительных колодцах предусмотрены шибера для отключения отдельных линий. В лотках отключение оросительных труб производится с помощью пробок.~~

2.2. Схема очистки.

Сточная вода поступает в камеры септика, где происходит её осветление и перегнивание органических веществ.

Осветленная сточная вода по трубопроводу направляется в ~~распределительные устройства~~ заборный колодец и далее ~~поступает на сооружения подземной фильтрации, которые при песчаных и супесчаных грунтах устраиваются в виде фильтрующих колодцев и полей подземной фильтрации, а при суглинистых и глинистых грунтах в виде фильтрующих траншей и песчано-гравийных фильтров.~~ с последующим вывозом в места согласованные с СЭС.

~~В первом случае очищенная вода фильтруется в грунт, а во втором-отводится в естественные водоприемники (лог, овраг и т.п) после обеззараживания.~~

3. Правила эксплуатации.

Удаление корки и осадка рекомендуется производить два раза в год - весной и осенью. При этом нельзя допускать, чтобы уровень осадка или нижняя поверхность корки доходила до отверстий, через которые вода поступает из одной камеры в другую или до нижнего уреза тройника.

Перед чисткой септик необходимо выключить из работы, т.е. прекратить поступление в него сточной воды.

Чистку септика следует начинать с удаления корки, предварительно разбив её на куски. Удаление корки производится вычерпыванием её вилами с длинными изогнутыми зубьями или черпаком в виде сетки с отверстиями 3-4 мм.

Удаление осадка производится черпаком с длинной ручкой откачкой диафрагмовым насосом или ассенизационной машиной. Примерно 20% осадка должно остаться в септике для обеспечения его дальнейшей работы

При чистке септика следует осматривать и проводить ремонт днища, стенок и перекрытий

Осмотр и чистку тройников на входящей и выходящей трубе рекомендуется производить по возможности чаще. Скопившийся в тройнике осадок проталкивается вниз или извлекается из тройника.

Контроль за работой септика сводится к определению взвешенных веществ и активной реакции среды PH в поступающей в септик сточной воде и выходящей из него.

При нормальной работе септика концентрация взвешенных веществ должна снижаться в процессе очистки на 70-75%, а PH - находиться

					ТП 902-3-73.1.87			ПЗ
Привязка 33-12 - НВК					Септики и вспомогательные сооружения производительностью 0,45÷12,0 м³/сут	Стадия	Лист	Листов
				ГИП НК	Лавров	Р	2	
Вед. инж.	Володина			ГИП АС	Лоуцкер	Пояснительная записка	ЦНИИЭП инженерного оборудования г. Москва	
				Н. контр.	Данилевский			
Инв. №				Нач. отд.	Красавин			

в пределах 6.5-7.5.

4. Техника безопасности.

При всех эксплуатационных и ремонтно-строительных работах перед спуском рабочих в колодец или септик необходимо после открытия люков и снятия крышек проветрить сооружения не менее 2-х часов.

В колодец или септик запрещается опускаться с фонарем, имеющим открытое пламя, зажигать в колодцах или септиках огонь и курить.

Спуск людей в сооружения при проведении эксплуатационных и ремонтных работ в одиночку и без предохранительных поясов со страховочными верёвками запрещается.

5. Строительная часть.

5.1. Объемно-планировочные и конструктивные решения.

В проекте разработаны септики, колодцы распределительные, колодцы сборные, а также распределительные лотки.

Сооружения разработаны в сборном железобетоне и из местных строительных материалов – монолитного бетона и кирпича.

Как правило, следует применять сооружения из сборных железобетонных элементов.

В случае их отсутствия применяются конструкции из кирпича или бетона в зависимости от возможности строительной организации.

Маркировка сооружений принята следующая:

СКС - септик круглый сборный;

СПБ, СПК - септик прямоугольный бетонный или кирпичный соответственно;

КРКС, КРКБ, КРКК - колодец распределительный круглый сборный, бетонный или кирпичный соответственно;

КСКС, КСКБ, КСКК – колодец собирающий круглый сборный, бетонный или кирпичный соответственно;

КФКС – колодец фильтрующий круглый сборный;

КФПБ, КФПК – колодец фильтрующий прямоугольный бетонный или кирпичный соответственно;

Цифровой индекс марки обозначает тип сооружения в зависимости от его геометрических размеров.

Септики из сборного железобетона - круглые в плане; из местных материалов - прямоугольные.

Септики запроектированы однакамерные и многокамерные и состоят из днища, рабочей части,

Привязан 3312-4ВК					ТП 902-3-73.1.87		ПЗ
					Септики и вспомогательные сооружения производительностью 0,45-12 м³/сут	Стадия Р	Лист 3	Листов
Инженер Шерстянкина		ГИП	Лавров		Пояснительная записка	ЦНИИЭП инженерного оборудования г. Москва	
		Инж. I кат.	Лоцкер				
		Н. контр.	Данилевский				
Инв. №		Начотд.	Краславин				

перекрытия и горловин лазов высотой 450 мм (от низа плиты перекрытия до планировочной отметки грунта), перекрытых чугунными люками; при размещении септиков вне проездов горловины перекрываются деревянными крышками.

Наружная грань крышки люка возвышается над планировочной отметкой грунта на 80 мм.

Для спуска в септики в стенах предусмотрены скобы; допускается применение переставных лестниц.

Для утепления и предохранения септиков от попадания в них мусора устанавливаются дополнительные деревянные крышки.

С внутренней стороны стенки и днище оштукатуриваются водонепроницаемым цементно-песчаным раствором толщиной 20 мм состава 1:3, В/Ц = 0.5, с добавкой азотнокислого кальция (нитрата кальция) в соответствии с „Руководством по применению водонепроницаемых цементно-песчаных растворов с добавкой азотнокислого кальция для гидроизоляционных работ в строительстве", ЦНИИОМТП, Москва, 1969г, с затиркой поверхности.

С наружной стороны кирпичные септики окрашиваются горячим нефтяным битумом марки III или IV за 2 раза по огрунтовке из раствора битума в бензине (битум марки IV - 30%, бензин II сорта - 70%).

а) круглые септики

Одинокамерные септики запроектированы трех марок:

СКС-1 - диаметром 1000 мм;

СКС-2 - диаметром 1500 мм;

СКС-3 - диаметром 2000 мм;

из сборных железобетонных элементов по серии 3.900-3, выпуск 7 „Изделия для колодцев".

Высота рабочей части - 1.8; 2.4 м.

Отверстия для труб в стеновых кольцах рабочей части выполняются по месту методом их рассверловки по периметру с последующей вырезкой арматуры.

Панты перекрытия однокамерных септиков имеют дополнительные отверстия для прочистки.

Горловины лазов составляются из стенового кольца д = 700 мм, высотой 290 мм и опорного кольца для опирания люка.

Многокамерные септики компануются из однокамерных септиков марок СКС-1,2,3 с устройством общей бетонной подготовки.

~~б) прямоугольные септики.~~

~~Запроектированы из монолитного бетона и из кирпича, следующих марок:~~

~~СПБ-1(2), СПК-1(2) - однокамерные по технологической схеме № 1;~~

~~СПБ-3, СПК-3 - двухкамерные по технологической схеме N2;~~

~~СПБ-4(5), СПК-4(5) - двухкамерные по технологической схеме N3;~~

~~СПБ-6 СПК-6 - трехкамерные по технологической схеме N4~~

Днище септиков - из бетона класса В15

Стены рабочей части септиков высотой 1770; 2270; 2470 мм запроектированы в двух вариантах:

- из бетона класса В15.

ТП 902-3-73.1.87			ПЗ
Септики и вспомогательные сооружения производительностью 0.45÷12.0 м³/сут.	Стадия	Лист	Листов
	Р	4	
Пояснительная записка.	ЦНИИЭП инженерного оборудования г. Москва.		

Привязан: 3312-НВК			
Инженер Шерстянникова	ГИП	Лоцкер	
	Н. конт.	Данилевич	
Инв. №	Нач. отд.	Красавин	

22810-01 7

КР-р-по 250×120×65/1нф/200/2.0/50 ГОСТ 530-2012

- из кирпича ~~Кр150/1800/15~~ на цементно-песчаном растворе марки 50.

Перекрытие рабочей части - из сборных железобетонных плит по серии 3.006.1-~~2/82 вып. 2-2~~ 8.

Горловины лазов из бетона или из кирпича.

Распределительные и собирающие колодцы и лотки.

Распределительные колодцы - круглые диаметром 1000 мм, запроектированы следующих марок.

КРКС-1, КРКС-2 - из сборного железобетона;
КРКБ-1, КРКБ-2 - из монолитного бетона;
КРКК-1, КРКК-2 - из кирпича.

Собирающие колодцы - круглые диаметром 1500 мм следующих марок:

КСКС-1, КСКС-2 - из сборного железобетона;
КСКБ-1, КСКБ-2 - из монолитного бетона;
КСКК-1, КСКК-2 - из кирпича.

Колодцы состоят из днища с лотковой частью, рабочей части, перекрытия и горловины лаза.

Конструкция колодцев аналогична круглым септикам и отличается от последних наличием лотковой части и технологической спецификации.

Лотковая часть выполняется из монолитного бетона класса В15 с последующей затиркой поверхности лотка цементно-песчаным раствором марки 200 и железнением.

В бетонных и кирпичных колодцах днище с лотком выполняется из монолитного бетона:

- класса В15 (бетонные колодцы),
- класса В10 (кирпичные колодцы) с последующей затиркой и железнением.

Верхняя часть колодцев обваловывается местным насыпным грунтом с уплотнением, откосы одерновываются.

Распределительные лотки сечением 200×200 мм устраиваются со стенами из кирпича Кр150/1800/15 на растворе марки 25, толщиной 120 мм, или из монолитного бетона класса В10 толщиной 100 мм.

Днище - из бетона класса В10.

Плиты покрытия лотков - монолитные железобетонные из бетона класса В15

Внутренние поверхности стен и днища лотков оштукатуриваются цементно-песчаным раствором состава 1:3.

Колодцы состоят из рабочей части, основания, перекрытия и горловины лаза.

Горловины лазов высотой 1150 мм - по аналогии с септиками.

Для спуска в колодец используется переставная лестница.

Основанием колодцев служит слой фильтрующей загрузки из крупнозернистого материала толщиной 20 см.

Гидроизоляция сборных железобетонных и монолитных бетонных колодцев не предусмотрена.

Поверхности кирпичных колодцев обмазываются горячим нефтяным битумом марки III или IV за 2 раза по огрунтовке из раствора битума в бензине (состав: битум марки IV - 30%, бензин II сорта - 70%).

					ТП 902-3-73.87		ПЗ
Привязан 3319-НВК					Септики и вспомогательные сооружения производительностью 0,45-120 м³/сут	Стадия	Лист	Листов
						Р	5	
Инженер Шереметкина			ГИП	Лоуцкер	Пояснительная записка.	ЦНИИЭП инженерного оборудования г. Москва		
Инв. №			Н. контр.	Данилевский				
			Нач. отд.	Крагавин				

22810-01 П

5.2. Расчетные положения

Конструкции септиков и колодцев рассчитаны в соответствии со СНиП 2.03.01-84, СНиП II-22-81 и другими действующими нормативными документами.

В качестве постоянных нагрузок приняты:

- вес грунтовой засыпки над перекрытием рабочей части;
- собственный вес плиты перекрытия с горловиной и люком;
- засыпка пазух сооружений грунтом.

Проезд автотранспорта по перекрытиям сооружений запрещается, что обеспечивается устройством ограждений или другими мероприятиями.

В качестве временной нагрузки принята равномерно-распределенная нагрузка 500 кгс/м².

Сооружения не рассчитаны на случай заполнения их водой при открытом котловане.

За основную расчетную схему стенок рабочей части круглых колодцев и горловин принято упругое кольцо, равномерно нагруженное снаружи.

Днища рассчитываются как круглые плиты, опертые по контуру и загруженные равномерной нагрузкой (отпором грунта).

Стенки рабочей части прямоугольных септиков и колодцев рассчитываются как плиты, опертые по контуру, по двум схемам:

Привязан: 3312-НВК				ТП 902-3-73.1.87		ПЗ	
Инженер Щерстанкина		ГИП	Лоуцкер	Сооружения вспомогательные с притоком производительностью 0,45-12 м³/сут	Стадия	Лист	Листов
		Н. контр.	Данилевский		Р	6	
Инв №		Начальник	Краславин	Пояснительная записка	ЦНИИЭП инженерного оборудования г. Москва		

22810-01 8

Инв № подл. | Подпись и дата | Взам. инв. №

а) для кирпичных ~~септиков~~, бетонных и кирпичных колодцев-защемленные по двум боковым сторонам и свободно опертые по верхней и нижней сторонам:

б) для бетонных септиков-защемленные по трем сторонам (нижняя и 2 боковые) со свободной от опирания четвертой стороной.

5.3. Соображения по производству работ.

Строительство производится в следующей последовательности:

а) разбивка опорных осевых линий сооружений с выносом осей в натуру, разметка и закрепление границ котлованов, отвалов грунта, защита котлованов от попадания ливневых вод; установка инвентарных ограждений котлованов;

б) разработка котлованов;

в) устройство подготовки, основания и гидроизоляции днища;

г) бетонирование днища (и лотковой части - в распределительных колодцах) или монтаж плиты днища.

д) укладка труб в лотковую часть (в распределительных колодцах);

е) возведение стен рабочей части и устройство при необходимости гидроизоляции;

ж) укладка труб в стенах рабочей части и заделка их;

и) устройство перекрытия рабочей части;

к) возведение горловины с установкой люка или деревянной крышки.

л) обратная засыпка пазух вокруг котлована, планировка площадки вокруг люка.

Земляные работы.

Перед разработкой котлована производится срезка растительного слоя. Размеры котлована по дну назначаются в зависимости от габаритов сооружения, способа производства работ, глубины заложения и категории грунта.

Способы разработки котлована и планировки дна должны исключать нарушение естественной структуры грунта основания.

Земляные работы должны выполняться с соблюдением требований главы ~~СНиП III-8-76~~. СП РК 5.01-101-201[illegible] «Земляные сооружения и основание фундаментов»

Устройство подготовки.

Бетонная подготовка под днище септиков устраивается после приемки основания. Для улучшения условий твердения бетона поверхность подготовки поливается водой.

Бетонирование днища и лотковой части.

Осуществляется после установки опалубки.

Способ подачи бетонной смеси должен исключить возможность расслоивания бетона.

Устройство лотковой части производится по специальным шаблонам. Уложенная бетонная смесь уплотняется вибраторами.

Приемка работ по устройству днища и лотковой части оформляется соответствующим актом.

Бетонные работы должны выполняться с соблюдением требований главы ~~СНиП III-15-76~~. СП РК 5.03-107-20[illegible] «Несущие и ограждающие конструкции»

Привязан: 3312-НВК				ТП 902-3-73.187		ПЗ	
				Септики вспомогательные сооружения производительностью 0,45-1,2 м³/сут	Стадия	Лист	Листов
					Р	7	
Инженер Шерстянкина			Лоцкер	Пояснительная записка	ЦНИИЭП инженерного оборудования г. Москва		
			Н. контр. Данилевская				
Инв. №			Нач. отд. Рязанов				

22810-01 10

Монтаж сборных конструкций

Монтаж разрешается производить по достижении бетоном или кирпичной кладкой 70% проектной прочности

Перед установкой сборных элементов отметки опорных площадок должны быть проведены, отклонения их не должны превышать допустимых значений.

Плиты перекрытия и сборные элементы стен и горловин устанавливаются на свежеуложенном цементно-песчаном растворе марки 100. При монтаже необходимо соблюдать требования СНиП III-16-80.

Приемка законченых монтажных работ производится в соответствии с главами СНиП III-3-81.

Обратная засыпка и планировка площадки

Обратная засыпка пазух сооружений должна производиться во всех случаях местным грунтом с нормативными характеристиками, соответствующими проекту, с послойным уплотнением равномерно по периметру слоями не более 0.2 м.

Поверхность земли вокруг люков должна быть спланирована с уклоном 0.02 от сооружений на 0,3 м шире засыпанных пазух.

Указания по привязке

При привязке типового проекта следует руководствоваться типовыми проектными решениями „Канализационные очистные сооружения биологической очистки производительностью 0.45-12.0 м³ в сутки" с учетом конкретных климатических и инженерно-геологических условий площадки, для чего необходимо произвести контрольную проверку прочности конструкций на измененные физико-механические свойства грунтов (высоту засыпки, объемный вес, угол внутреннего трения)

					ТП 902-3-73.1.87			
Привязан: 3312					Септики и вспомогательные сооружения производительностью 0,45÷12,0 м³/сут.	Стадия	Лист	Листов
						Р	8	
Инженер Шерстанкина			Разраб.	Лоцкер	Пояснительная записка.	ЦНИИЭП инженерного оборудования г. Москва.		
			Н.контр.	Даниелевский				
Инв.№			Нач.отд.	Красавин				

22810-01 11

Технико-экономические показатели

Наименование	Единица измерения	Разработанный проект						Базовый проект					
1	2	3	4	5	6	7	8	9	10	11	12	13	14
Производительность	куб.м/сут	0.45	0.75	1.50	3.00	6.00	12.00	0.45	0.75	1.50	3.00	6.00	12.00
Общая сметная стоимость	тыс.руб	0.24	0.32	0.43	0.86	1.72	2.43	0.24	0.40	0.43	1.19	2.06	3.40
Стоимость строительно-монтажных работ	тыс.руб	0.24	0.32	0.43	0.86	1.72	2.43	0.24	0.40	0.43	1.19	2.00	3.40
Общая стоимость на расчетный показатель	тыс.руб	0.53	0.43	0.29	0.29	0.29	0.20	0.53	0.53	0.29	0.40	0.69	0.28
Трудозатраты построечные	чел/час	68.2	68.2	88.7	163.7	279.6	436.5	38.2			154.1		542.9
То же на расчетную единицу	чел/час	151.6	90.9	59.1	54.6	46.6	36.4	84.9			51.4		45.2
То же на 1млн строительно-монтажных работ	чел/час	3320	1991	1295	1196	1021	797	1859			1126		990
Расход основных строительных материалов													
Цемент	тонн	0.30			2.05		5.12	0.35			2.84		6.95
Цемент, приведенный к М400	тонн	0.30			2.05		5.12	0.35			2.84		6.95
То же на расчетный показатель	тонн	0.66			0.68		0.43	0.77			0.95		0.58
Сталь	"	0.5			0.33		0.81	0.06			0.45		1.21
Сталь, приведенная к Ст.3	"	0.06			0.45		1.12	0.07			0.54		1.45
То же на расчетный показатель	тонн	0.13			0.15		0.09	0.15			0.18		0.12
Бетон и железобетон	куб.метров	0.93			4.90		12.25	0.97			8.13		19.87
в том числе:													
сборный тяжелый	"	0.93			4.90		12.25	0.97			8.13		19.87

Примечания: 1. За базовый принят типовой проект "Септики и вспомогательные сооружения производительностью 0.45-12.0 куб метров в сутки" (№ 902-3-25)

2. За расчетный показатель принят 1 куб. метр. производительности сооружений.

ТП 902-3-73.1.87			ПЗ
Септики и вспомогательные сооружения производительностью 0.45 ÷ 12.0 м³/сут		Стадия Р	Лист 9
Таблица технико-экономических показателей		ЦНИИЭП инженерного оборудования г. Москва	

Привязан 3312-НВК

Инженер Шерстянкин

Инв. №

Ст. инж.	Оленцова	
Рук. гр.	Огородов	
Инж. I к.	Лавров	
Н. контр.	Миронова	
Нач. отд.	Платонов	

Схема 1

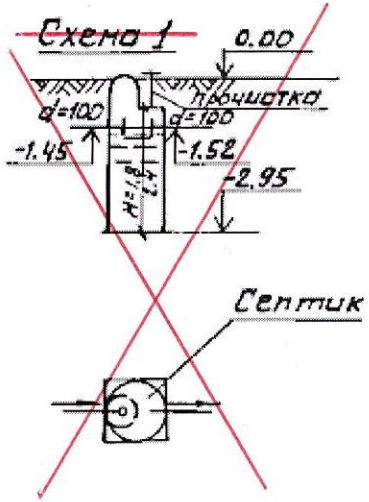

Схема 2

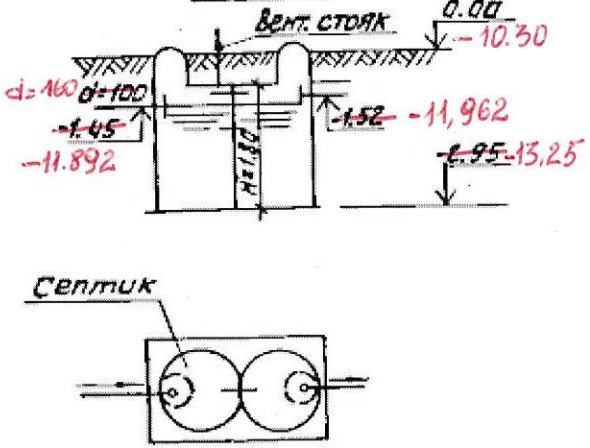

Таблица размеров

Производительность м³/сут.	К-во обслуживаемых насел. чел.	Требуемая емкость м³	Полезная емкость м³	Время пребывания сут.	NN схем. марка септика	Диаметр камеры м	К-во камер шт	Глубина рабочей части м
~~0.45~~	~~3~~	~~1.35~~	~~1.6~~	~~3.4~~	~~1 СКС-1~~	~~1.0~~	~~1~~	~~2.4~~
~~0.75~~	~~5~~	~~2.3~~	~~2.6~~	~~3.4~~	~~1 СКС-2~~	~~1.5~~	~~1~~	~~1.8~~
~~1.5~~	~~10~~	~~4.5~~	~~4.8~~	~~3.2~~	~~1 СКС-3~~	~~2.0~~	~~1~~	~~1.8~~
3.0	20	9.0	9.6	3.2	2 СКС-3	2.0	2.0	1.8
~~6.0~~	~~40~~	~~15.0~~	~~16.1~~	~~2.6~~	~~3 СКС-2~~	~~1.5~~	~~6~~	~~1.8~~
~~12.0~~	~~80~~	~~30.0~~	~~33.4~~	~~2.7~~	~~4 СКС-3~~	~~2.0~~	~~5~~	~~2.4~~

Схема 3

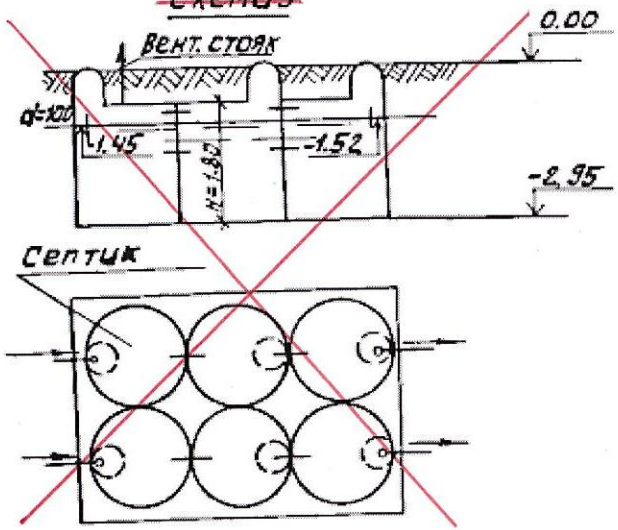

Схема 4

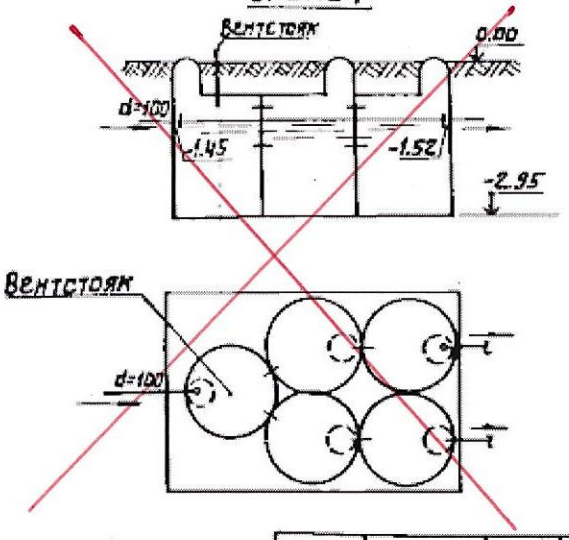

1. При среднезимней температуре сточных вод выше +10°С или при норме водоотведения более 150 л/чел.сут. полезная емкость септика может быть уменьшена на 20%.
2. За отметку 0.00 принята планировочная отметка земли.

ПРИВЯЗАН: 3312 -НК				ТП 902-3-731.87 НК			
			Г.Г. ИНЖ.	ПЛЕНЦОВА		СЕПТИКИ И ВСПОМОГАТЕЛЬНЫЕ СООРУЖЕНИЯ ПРОИЗВОДИТЕЛЬНОСТЬЮ 0,45 ÷ 12,0 м³/СУТ.	СТАДИЯ Р / ЛИСТ 1 / ЛИСТОВ
Взам.инв.№	Подпись и дата	Инв.№ дубл.	РУК.ГР.	ОТОРОДОВ			
			ГА ИНЖ. ПР.	ЛАВРОВ		СЕПТИКИ ИЗ СБОРНЫХ ЖЕЛЕЗОБЕТОННЫХ ЭЛЕМЕНТОВ ТЕХНОЛОГИЧЕСКИЕ СХЕМЫ ТАБЛИЦА РАЗМЕРОВ.	ЦНИИЭП инженерного оборудования г. Москва
ИНВ.№			Р. КОНТР.	МИРОНОВА			
			НАЧ.ОТД.	ПЛАТОНОВ			

Альбом I

Схема 1

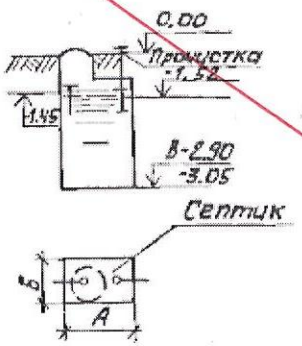

Схема 2

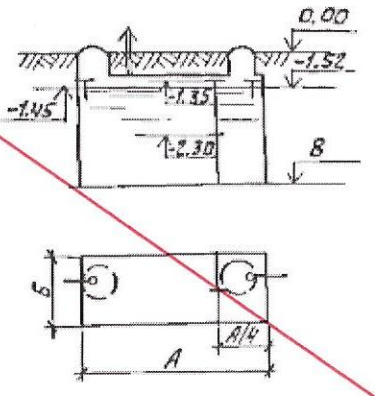

Схема 4

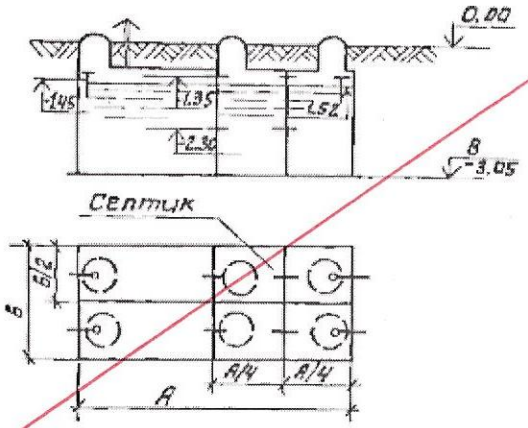

Схема 3

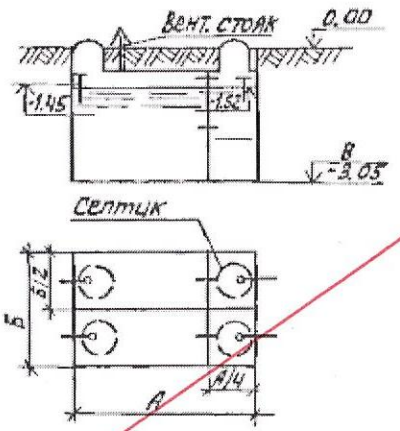

Таблица размеров

Произ-водительность м³/сут.	Расход сточных вод на 1 чел.	Требуемая емкость м³	Полезная емкость м³	Время пребывания сут.	Номер схемы	Кол-во		Размеры септиков и отметки		
						На-мер.	От дел.	А	Б	В
0.45	3	1.35	1.35	3.0	СК-1	1	1	1.0	1.0	-2.90
0.75	5	2.25	2.25	3.0	СК-2	1	1	1.5	1.0	-3.05
1.5	10	4.5	4.5	3.0	СК-3	2	1	3.0	1.0	-3.05
3.0	20	9.0	9.0	3.0	СК-4	2	2	3.0	2.5	-3.05
6.0	40	15.0	15.0	2.5	СК-5	2	2	5.0	2.5	-3.05
12.0	80	30.0	30.0	2.5	СК-6	3	6	5.0	4.0	-3.05

1. При средней температуре сточных вод выше +10°С или при норме водоотведения более 150 л. сут. чел. полный расчетный объем септика можно уменьшить на 20%.
2. За отм. 0.00 принята планировочная отметка земли.
3. На схемах указаны отметки лотков.

Привязан: АННУЛИРОВАН

Взам. инв. №

Инв. №

Гл. инж.	Оленкова		
Рук. гр.	Огородов		
Гл. инж. пр.	Давров		
Н. контр.	Марскова		
Нач. отд.	Платонов		

Т.П. 902-3-73.1.87 НК

Септики и вспомогательные сооружения производительностью 0,45÷12 м³/сут.

Септики из монолитного бетона и кирпича. Технологические схемы. Таблица размеров

Стадия	Лист	Листов
Р	2	

ЦНИИЭП инженерного оборудования г. Москва

22810-01 14

Копировал: Алешикова

Формат: А3

Разрез по двухкамерному круглому септику

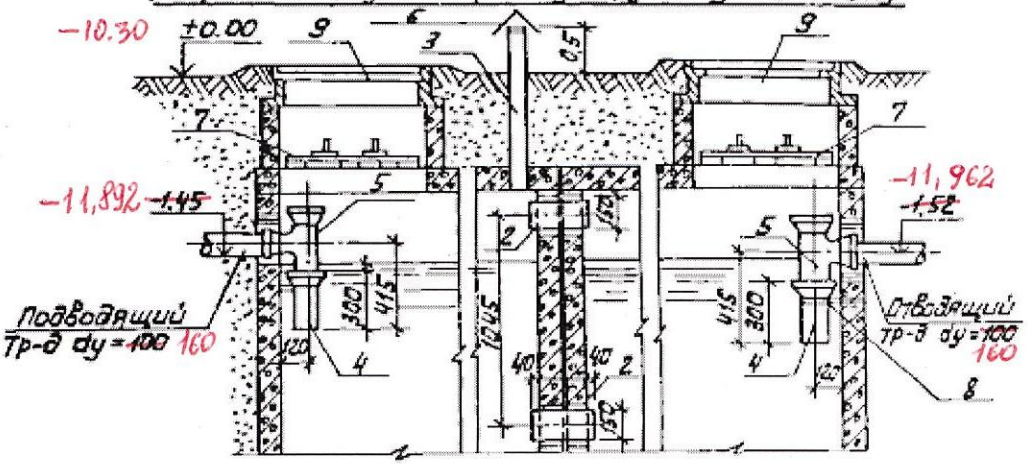

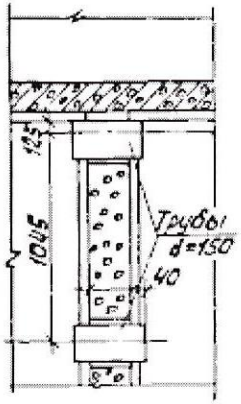

~~Разрез по однокамерному септику~~

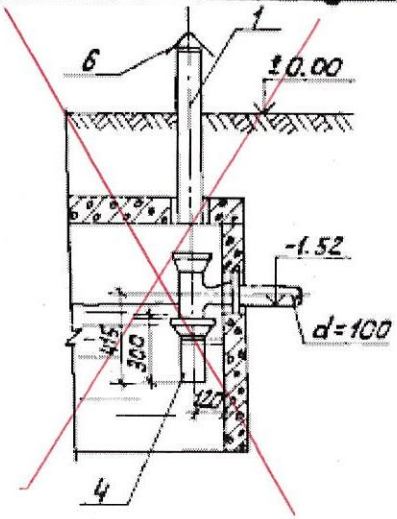

Наименование	Материал сортамент ГОСТ	Размер мм	Ед. изм.	Количество на техн. схем септиков 1-круг. 1-прям.	2,3-кр. 2,3-пр.	4-кр. 4-прям.	Вес ед. кг	Общий вес на техн. схем септика 1-круг. 1-прям.	2,3-кр. 2,3-пр.	4-кр. 4-прям.
1. ~~Труба асбестоцементная (вытяжка прочистка)~~	~~1839-80~~	~~dy=100 l=1050~~	п.м.	~~1~~	—	—	~~5.0~~	~~5.0~~	—	—
2. Труба асбестоцементная	—"—	dy=150 l=600	"	—	2	~~4~~	8.7	—	17.4	~~35.0~~
3. Труба асбестоцементная	539-80	d=50 l=1050	"	—	2	~~2~~	3.7	—	7.4	~~7.4~~
4. Труба пластмассовая канализационная	22689.3-77	d=100 l=300	"	~~2~~	2	~~4~~	1.225	~~2.45~~	2.45	~~4.90~~
5. Тройник пластмассовый ТВТ°30°-100×100	22689.10-77	100×100	шт.	~~2~~	2	~~4~~	0.48	~~0.96~~	0.96	~~1.92~~
6. Флюгарка	Листовое железо δ=3	d=170	"	~~1~~	2	~~2~~	0.54	~~0.54~~	1.08	~~1.08~~
7. Крышка ~~деревянная~~ пластмассовая	—"—	d=700	"	2	$2\frac{4}{6}$	~~5/6~~	—	—	—	—
8. Крючки	Тип 32 кг	dy=100	"	~~2~~	2	~~4~~	0.287	~~0.574~~	0.574	~~1.148~~
9. Люки легкие „Л"	3634-79	dy=700	"	~~1~~	2	~~7~~	69.0	~~69.0~~	207	~~483~~

1. Прочистка устраивается только в однокамерном септике по схеме 1.
2. За отметку 0.00 принята планировочная поверхность земли.

Привязан. 3312 - НК

Взам. инв. № Володина Волд 07.22

Инв. №

Гл. инж.	Ольшова		
Рук. гр.	Стародов		
Гл. инж. пр.	Лавров		
Н. контр.	Миронова		
Нач. отд.	Платонов		

ТП 902-3-73.1.87 НК

Септики и вспомогательные сооружения производительностью 0,45=12,0 м³/сут.

Компоновка септиков. Разрезы. Детали

Стадия	Лист	Листов
Р	3	

ЦНИИЭП инженерного оборудования г. Москва

22810-01 (15)

ТИПОВОЙ ПРОЕКТ
902-3-73.1.87
СЕПТИКИ
И ВСПОМОГАТЕЛЬНЫЕ СООРУЖЕНИЯ
ПРОИЗВОДИТЕЛЬНОСТЬЮ 0,45÷12,0 м³/сутки

СОСТАВ ПРОЕКТА:

АЛЬБОМ I – ПОЯСНИТЕЛЬНАЯ ЗАПИСКА ТЕХНОЛОГИЧЕСКАЯ ЧАСТЬ

АЛЬБОМ II – СТРОИТЕЛЬНАЯ ЧАСТЬ (СООРУЖЕНИЯ ИЗ СБОРНЫХ ЖЕЛЕЗОБЕТОННЫХ ЭЛЕМЕНТОВ)

АЛЬБОМ V – СМЕТЫ. ЧАСТЬ 1. СООРУЖЕНИЯ ИЗ СБОРНЫХ ЖЕЛЕЗОБЕТОННЫХ ЭЛЕМЕНТОВ.

АЛЬБОМ VI – ВЕДОМОСТИ ПОТРЕБНОСТИ В МАТЕРИАЛАХ.
ЧАСТЬ 1. СООРУЖЕНИЯ ИЗ СБОРНЫХ ЖЕЛЕЗОБЕТОННЫХ ЭЛЕМЕНТОВ

АЛЬБОМ II

РАЗРАБОТАН:
ЦНИИЭП инженерного оборудования
городов, жилых и общественных зданий
Главный инженер института /Кетаов А.Г./
Главный инженер проекта /Лавров А.Н./

УТВЕРЖДЕН: ГОСГРАЖДАНСТРОЕМ
ПРИКАЗ № 333 ОТ 30. 10. 1987 Г.

ГИП	ЧЕКАЛИН		Привязан: 3312-НВК
Начальник Шерстянкина			
Инв №			

22810-02 2

Содержание альбома

NN п/п	Наименование листов	NN листов	NN страниц
1	Содержание альбома		2
2	Общие данные	1	3
3	~~Септик СКС-1 Д=1,0м; hр. части=1,8м~~	~~2~~	~~4~~
4	~~Септик СКС-1 Д=1,0м; hр. части=2,4м~~	~~3~~	~~5~~
5	~~Септик СКС-2 Д=1,5м; hр части=1,8м~~	~~4~~	~~6~~
6	Септик СКС-3 Д=2,0м; hр. части=1,8м	5	7
7	~~Септик СКС-3 Д=2,0м; hр части=2,4м~~	~~6~~	~~8~~

NN п/п	Наименование листов	NN листов	NN страниц
8	Колодцы распределительные КРКС-1; КРКС-2	7	9
9	Колодцы собирающие КСКС-1, КСКС-2	8	10
10	Распределительные лотки из кирпича и бетона плита перекрытия лотков ПМ-1.	9	11
11	Горловина. Крышка. Детали заделки труб	10	12

Ведомость чертежей основного комплекта

Лист	Наименование	Примечан.
1	Общие данные	
~~2~~	~~Септик СКС-1 Д=1,0м; hр.части=1.8м~~	
~~3~~	~~Септик СКС-1 Д=1.0м; hр.части=2.4м~~	
~~4~~	~~Септик СКС-2 Д=1.5м; hр.части=1.8м~~	
5	Септик СКС-3 Д=2.0м; hр.части=1.8м	
~~6~~	~~Септик СКС-3 Д=2.0м; hр.части=2.4м~~	
7	Колодцы распределительные КРКС-1; КРКС-2	
8	Колодцы собирающие КСКС-1, КСКС-2	
9	Распределительные лотки из кирпича и бетона. Плита перекрытия лотков Пн1	
10	Горловина. Крышка. Детали заделки труб.	

Ведомость ссылочных документов

Обозначение	Наименование	Примечан.
3.900-3, вып.7	Сборные железобетонные конструкции емкостных сооружений для водоснабжения и канализации.	
ГОСТ 3634-79 89	Люки чугунные для колодцев	

Ведомость основных комплектов.

Обозначение	Наименование	Примечан.
902-3-73. .87 НК	Наружная канализация	альбом I
902-3-73.1.87 КЖ	Конструкции железобетонные	альбом II

Настоящий проект разработан в соответствии с действующими нормами и правилами и предусматривает в части железобетонных конструкций мероприятия, обеспечивающие взрывную, взрывопожарную и пожарную безопасность при эксплуатации сооружения.

Гл. инженер проекта /Лоуцкер/.

ГИП	Чекалин		
Инженер	Шерстанкина		
Инв №			
Провер.	Лоуцкер		
Ст инж	Смирнова		
ГИП	Лоуцкер		
Н.контр.	Даниловский		
Нач.отд.	Красавин		

Привязан. 3312-НВК

Т.П 902-3-73.1.87 КЖ

Септики и вспомогательные сооружения из сборных железобетонных элементов производительностью 0,45÷12,0 м³/сут

Общие данные

Стадия	Лист	Листов
Р	1	10

ЦНИИЭП инженерного оборудования г. Москва

22810-02 4

Альбом II

СКС -1

Д = 1.0

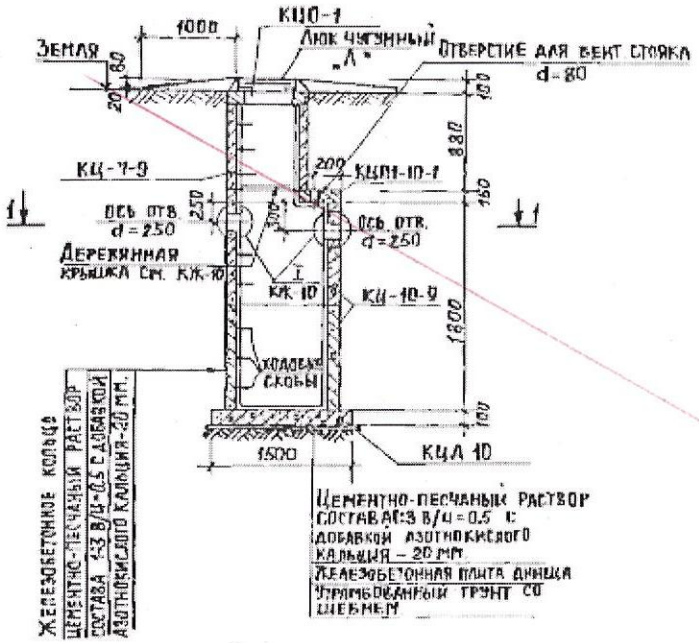

Разрез 1-1

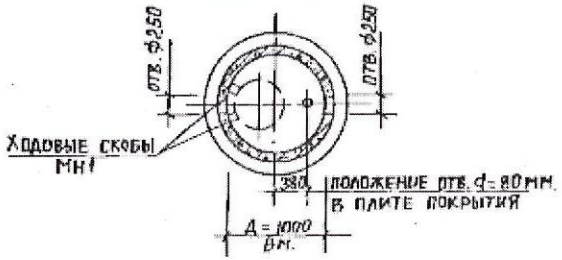

Спецификация сборных железобетонных элементов

Марка, позиция	Обозначение	Наименование	Кол.	Масса ед. кг	Примеч
КЦО-1	3.900-3. вып. 7	Кольцо опорное КЦО-1	1	50	
КЦ 7 9	то же	Кольцо стеновое КЦ-7-9	1	380	
КЦП-10-1	"	Плита перекрытия КЦП-10-1	1	250	
КЦ-10-9	"	Кольцо стеновое КЦ-10-9	2	600	
КЦД 10	"	Плита днища КЦД 10	1	440	
МН1	"	Скоба ходовая МН1	9	0.8	
М1	Лист 7	Скоба опорная М-1	6	0.2	

1. Установка сборных элементов производится на цементно-песчаном растворе состава 1:3, В/Ц=0,5, с добавкой азотнокислого кальция (нитрата кальция).
2. С внутренней стороны плиты и днище септика оштукатурить водонепроницаемым цементно-песчаным раствором состава 1:3 с добавкой азотнокислого кальция.
3. Отверстия для труб в стеновых кольцах и плите покрытия выполняются по месту методом их рассверловки по периметру с последующей вырезкой арматуры.
4. Конструкция деревянной крышки и детали заделки труб (ПЗ1) приведены на листе 10.
5. Люк чугунный „Л" принят по ГОСТ 3634-79. Масса одного люка 65 кг.
6. Деталь установки скоб для опирания деревянной крышки см. на листе 5.
7. При размещении септиков вне проезда чугунные люки заменяются деревянными крышками.
8. Вместо ходовых скоб допускается применение переставных лестниц.

Инв. № подл. | Подпись и дата | Взам. инв. № | Отдел ВС | Гл. инж. проекта Лавров

Привязан 3319-ПВК
АННУЛИРОВАН
Инженер Шерстобитова
Инв. №

Провер.	Лоцкер	
Ст. инж.	Смирнова	
ГИП	Лоцкер	
Н. контр.	Даниелевский	
Нач. отд.	Красовин	

ТП 902-3-73.1 87 КЖ

Септики и вспомогательные сооружения из сборных железобетонных элементов производительностью 0,85-12,0 м³/сутки.

Септик СКС-1 Д=1.0 м; hр. части = 1,8 м.

Стадия	Лист	Листов
Р	2	

ЦНИИЭП инженерного оборудования г. Москва

22810-02 5 Формат А3

Альбом II

СКС – 1

Д = 1.0

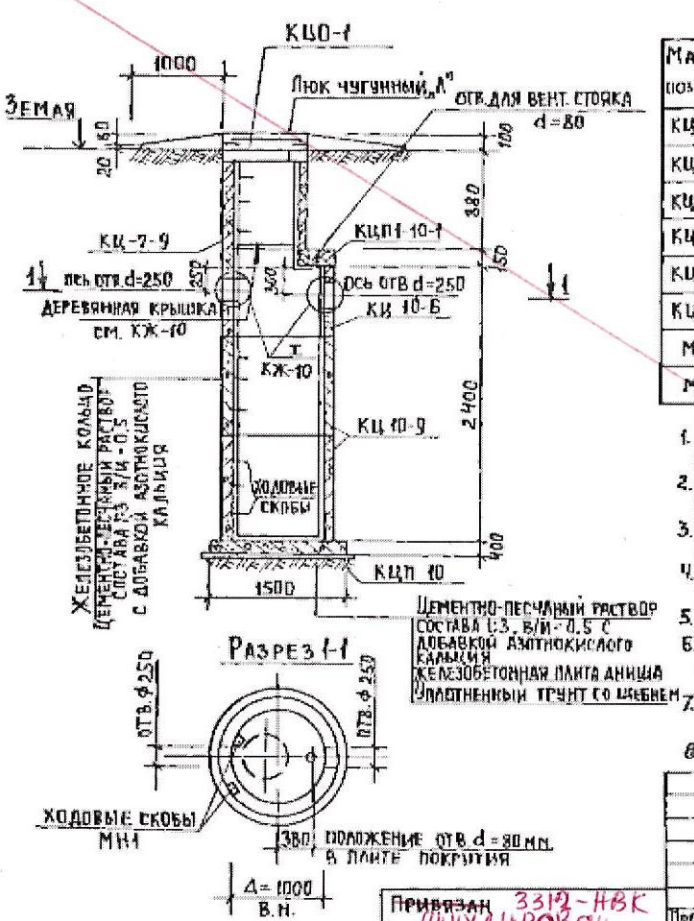

Спецификация сборных железобетонных элементов

Марка, позиция	Обозначение	Наименование	Кол.	Масса ед. кг	Примеч.
КЦО-1	3.900-3, вып 7	Кольцо опорные КЦО-1	1	50	
КЦ-7-9	то же	Кольцо стеновое КЦ-7-9	1	380	
КЦП1-10-1	"	Плита перекрытия КЦП1-10-1	1	250	
КЦ 10-6	"	Кольцо стеновое КЦ 10-6	1	400	
КЦ 10-9	"	то же КЦ 10-9	2	600	
КЦ Д 10	"	Плита днища КЦ Д 10	1	440	
МН1	"	Скоба ходовая МН 1	11	0,8	
М1	лист 7	Скоба опорная М 1	6	0,2	

1. Установка сборных элементов производится на цементно-песчаном растворе состава 1:3, в/ц = 0,5 с добавкой азотнокислого кальция (нитрата кальция)
2. С внутренней стороны плиты и днище септика штукатурить водонепроницаемым цементно-песчаным раствором состава 1:3 с добавкой азотнокислого кальция.
3. Отверстия для труб в стеновых кольцах и плите покрытия выполняются по месту методом их рассверловки с последующей вырезкой арматуры.
4. Конструкция деревянной крышки и детали заделки труб (узел I) выполнены на листе 10.
5. Люк чугунный „А" принят по ГОСТ 3634-79. Масса одного люка 65 кг.
6. Деталь установки скоб для опирания деревянной крышки см. на листе 5.
7. При размещении септиков вне проезда чугунные люки заменяются деревянными крышками.
8. Вместо ходовых скоб допускается применение переставных лестниц.

Привязан 3312-АВК
Анулирован
Инженер Шереткина
Инв. №

Провер.	Лочицкер	
Ст. инж.	Смирнова	
Гл. И П	Лочицкер	
Н. контр.	Данилевский	
Нач. отд.	Красавин	

ТП 902-3-73.1.87 КЖ

Септики и вспомогательные сооружения из сборных железобетонных элементов производительностью 0,45-12,0 м³/сутки

Септик СКС-1 Д = 1.0 м; hр. части = 2.4 м.

Стадия	Лист	Листов
Р	3	

ЦНИИЭП инженерного оборудования г. Москва

22810-02 6 Формат А3

Инв. № подл. | Подпись и дата | Взам. инв. №
Отдел В.С. Лавров

СКС-2

Д = 1.5

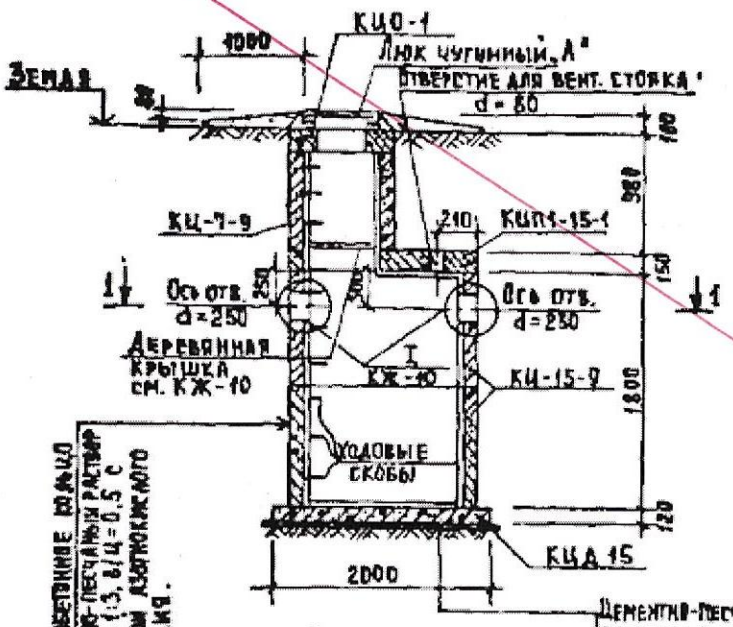

Разрез 1-1

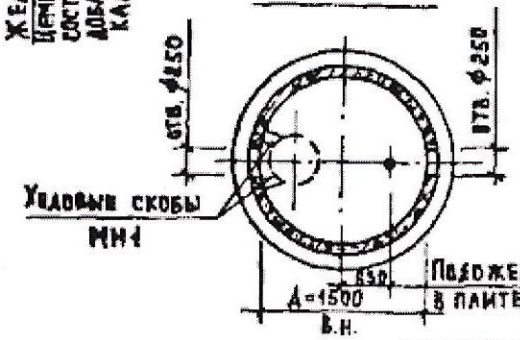

Спецификация сборных железобетонных элементов

Марка позиция	Обозначение	Наименование	Кол.	Масса ед. кг.	Примеч.
КЦО-1	3.900-3. вып. 7	Кольцо опорное КЦО-1	1	50	
КЦ-7-9	то же	Кольцо стеновое КЦ-7-9	1	380	
КЦП1-15-1	"	Плита перекрытия КЦП1-15-1	1	680	
КЦ-15-9	"	Кольцо стеновое КЦ-15-9	2	1000	
КЦД 15	"	Плита днища КЦД 15	1	940	
МН 1	"	Скоба ходовая МН1	9	0,8	
М1	Лист 7	Скоба опорная М1	6	8,2	

1. Установка сборных элементов производится на цементно-песчаном растворе состава 1:3, в/ц = 0,5, с добавкой азотнокислого кальция (нитрата кальция).
2. С внутренней стороны плиты и днище септика оштукатурить водонепроницаемым цементно-песчаным раствором состава 1:3 с добавкой азотнокислого кальция.
3. Отверстия для труб в стеновых кольцах и плите покрытия выполняются по месту методом их рассверловки с последующей вырезкой арматуры.
4. Конструкция деревянной крышки и детали заделки труб (узел I) приведены на листе 10.
5. Люк чугунный „А" принят по ГОСТ 3634-79. Масса одного люка 65 кг.
6. Деталь установки скоб для опирания деревянной крышки см. на листе 5.
7. При размещении септиков вне проезда чугунные люки заменяются деревянными крышками.
8. Вместо ходовых скоб допускается применение переставных лестниц.

				ТП 902-3-73.1.87			КЖ
Привязан аннулирован							
Инженерное решение		Провер.	Лоцкер	Септики и вспомогательные сооружения из сборных железобетонных элементов производительностью 0,45÷12,0м³/сутки	Стадия	Лист	Листов
		Ст. инж.	Смирнова		Р	4	
		Рук. гр.	Лоцкер	Септик СКС-2 Д = 1.5 м; h р. части = 1.8 м.	ЦНИИЭП инженерного оборудования г. Москва		
Инв. №		Н. контр.	Данилевский				
		Нач. отд.	Красавин				

22810-02 7 Формат А3

СКС-3

Д = 2.0

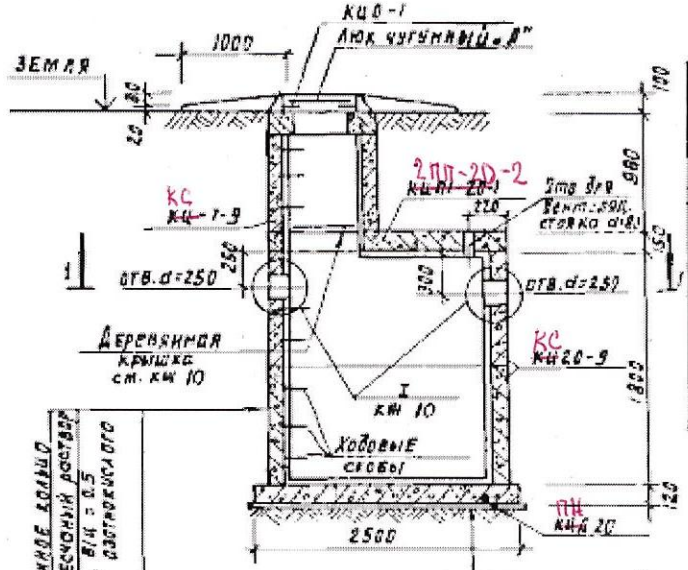

Железобетонное кольцо
Цементно-песчаный раствор состава 1:3, В/Ц = 0.5 с добавкой азотнокислого кальция

Разрез 1-1

Цементно-песчаный раствор состава 1:3, В/Ц = 0.5 с добавкой азотнокислого кальция – 20 мм
Железобетонная плита днища
Утрамбованный грунт со щебнем
Щебень пропитанный битумом до полного насыщения т. 100 мм

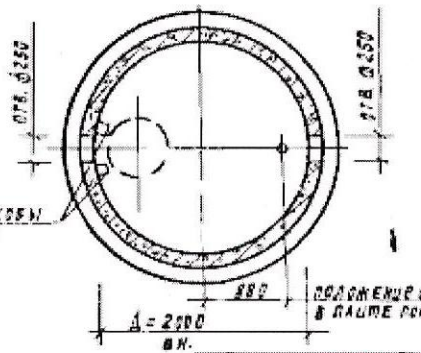

Деталь установки скоб для опирания деревянной крышки

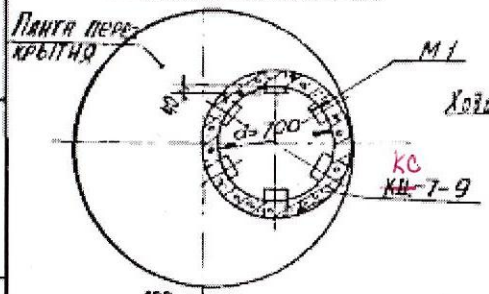

120/120 60 Опорные скобы из арматуры А-I-10
Опорные скобы уложить в шов между КЦ-7-9 и плитой перекрытия.

Спецификация сборных железобетонных изделий

Марка, позиция	Обозначение 3.900.1-14	Наименование	Кол	Масса ед. кг	Примеч
КЦП-1	~~3.900-3 вып.9~~	Кольцо опорное ~~КЦП-1~~ КО-6	1	50	
КЦ-7-9	то же	Кольцо стеновое ~~КЦ-7-9~~ КС	1	~~360~~ 130	
КЦП-20-1	"	Плита перекрытия ~~КЦП-20-1~~ 2ПП-20-2	1	~~1280~~	1200
КЦ 20-9	"	Кольцо стеновое ~~КЦ20-9~~ КС	2	1470	1
КЦД 20	"	Плита днища ~~КЦД 20~~ ПД	1	1470	1480
МК 1	"	Скоба ходовая МК1	9	0.8	
М1	лист 7	Скоба опорная М1	6	0.2	

1. Установка сборных элементов производится на цементно-песчаном растворе состава 1:3, В/Ц = 0.5 с добавкой азотнокислого кальция (нитрата кальция).
2. С внутренней стороны плиты и днища септика оштукатурить водонепроницаемым цементно песчаным раствором состава 1:3 с добавкой азотнокислого кальция
3. Отверстия для труб в стеновых кольцах и плите покрытия выполняются по месту методом рассверловки с последующей вырезкой арматуры.
4. Конструкция деревянной крышки и детали заделки труб (I) показаны на листе 10
5. Люк чугунный „Л" принят по ГОСТ 3634-79. Масса одного люка 65 кг. При размещении септиков вне проезда чугунные люки заменяются деревянными крышками.
6. Вместо ходовых скоб допускается применение переставных лестниц.

Привязан 3312-НВК

Инженер Шерстянкина

Инв. №

Проверил	Лочкер	
Ст. инж.	Смирнова	
ГИП	Лочкер	
Н. контр.	Даниревский	
Нач. отд.	Красавин	

ТП 902-3-73.1.87 КМ

Сепники и вспомогательные сооружения из сборных железобетонных элементов производительностью 0.45-0.9 м³/сут

Septik СКС-3 Д = 2.0 м. h_p части = 1.8 м

Стадия	Лист	Листов
Р	5	

ЦНИИЭП инженерного оборудования г. Москва

СКО-3

Д-2.0

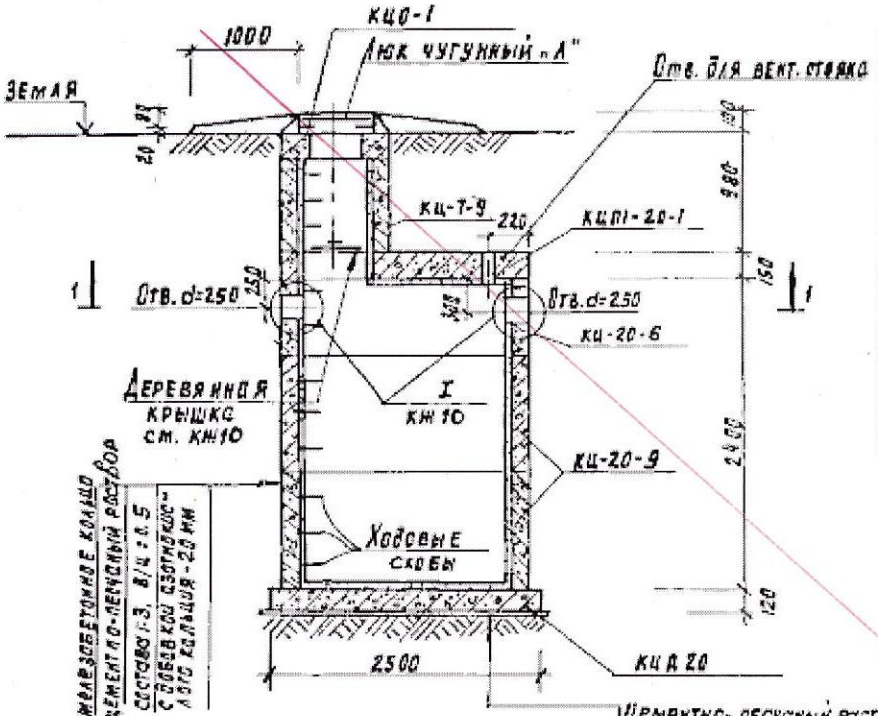

Разрез 1-1

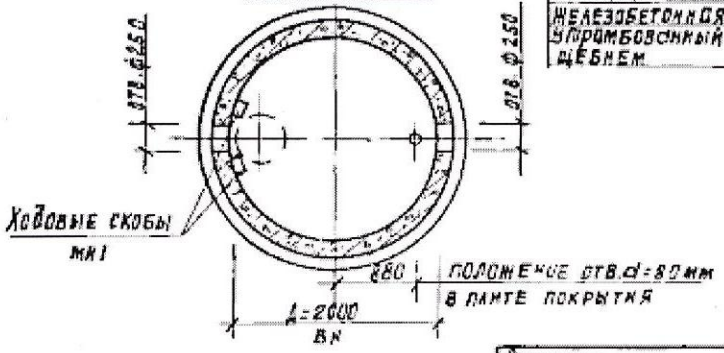

Спецификация сборных железобетонных элементов

Марка, позиция	Обозначение	Наименование	Кол	Масса ед. кг	Примеч.
КЦО-1	3.900-3, вып.7	Кольцо опорное КЦО-1	1	50	
КЦ-7-9	то же	Кольцо стеновое КЦ-7-9	1	380	
КЦП1-20-1	"	Плита перекрытия КЦП1-20-1	1	1240	
КЦ-20-6	"	Кольцо стеновое КЦ-20-6	1	960	
КЦ-20-9	"	то же КЦ-20-9	2	1470	
КЦД 20	"	Плита днища КЦД 20	1	1470	
МН 1		Скоба ходовая МН1	11	0.8	
М1	Лист 7	Скоба опорная М1	6	0.2	

1. Установка сборных элементов производится на цементно-песчаном растворе состава 1:3, В/Ц=0.5, с добавкой азотнокислого кальция (нитрата кальция).
2. С внутренней стороны плиты и днище септика оштукатурить водонепроницаемым цементно-песчаным раствором состава 1:3 с добавкой азотнокислого кальция.
3. Отверстия для труб в стеновых кольцах и плите покрытия выполняются по месту методом их рассверловки с последующей вырезкой арматуры.
4. Конструкция деревянной крышки и детали заделки труб (I) приведены на листе 10.
5. Люк чугунный „Л" принят по ГОСТ 3634-79. Массой люка 65 кг.
6. Деталь установки скоб для опирания деревянной крышки см. на листе 5.
7. При размещении септиков вне проезда чугунные люки заменяются деревянными крышками.
8. Вместо ходовых скоб допускается применение переставных лестниц.

Привязан				ТП 902-3-73.1.87			КЖ
Инв. № подл.	Подпись и дата	Взам. инв. №	Проверил	Лопухер	Септики и вспомогательные сооружения из сборных железобетонных элементов производительностью 0,15 (2,0) м³/сут	Стадия	Лист	Листов
			Гл. инж. проекта	Смирнова		Р	6	
			Гл. инженер проекта	Шерстянкина				
			Н. контр.	Дмитриевский	Септик 1. ЕКС-3 Д-2.0 м. Hр. части 3-2.4 м	ЦНИИЭП инженерного оборудования г. Москва		
			Нач. отд.	Красавин				

АННУЛИРОВАН

ГИП Чекалин

Инженер

22810-02 9

КРКС-1 (КРКС-2)

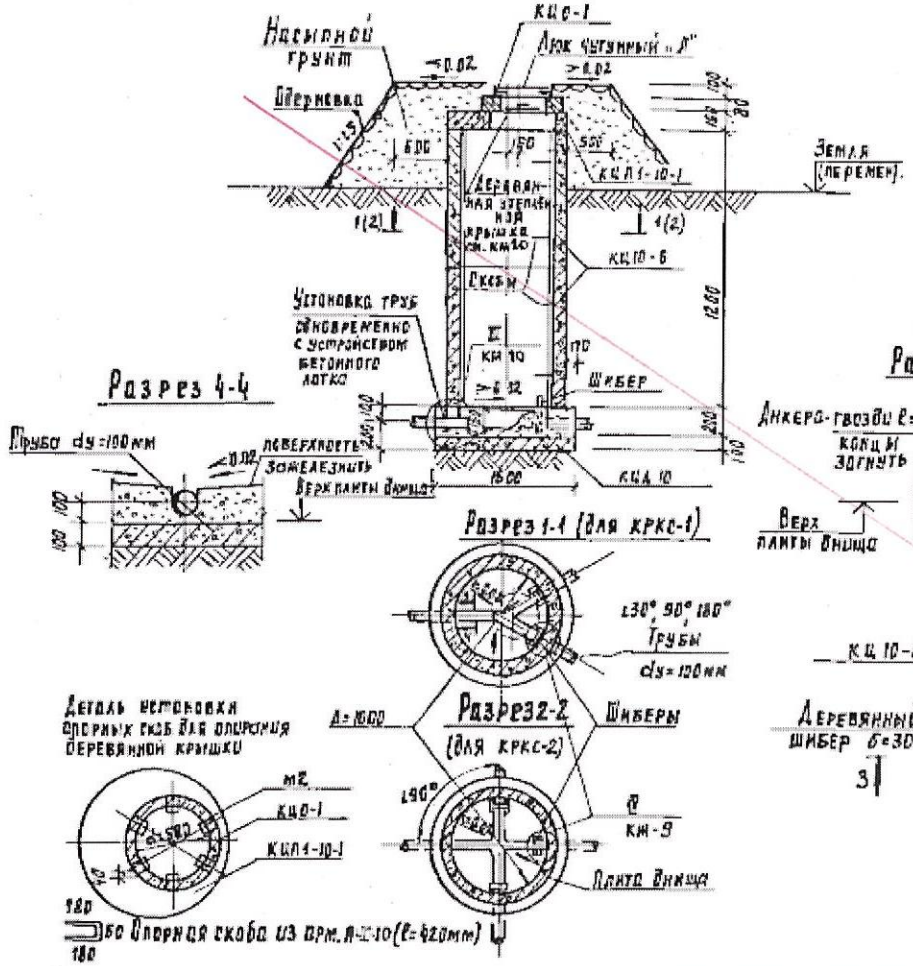

Спецификация сборных железобетонных элементов

Марка, позиция	Обозначение	Наименование	Кол.	Масса ед. кг	Примечание
КЦО-1	3.900-3. вып.7	Кольцо опорное КЦО-1	1	50	
КЦП1-10-1	то же	Плита перекрытия КЦП1-10-1	1	250	
КЦ10-6	"	Кольцо стеновое КЦ10-6	2	400	
КЦД 10	"	Плита днища КЦД 10	1	440	
МН1	"	Скоба ходовая МН1	4	0.8	
М2	лист 9.	Скоба опорная М2	6	0.25	
		Материал			
		Бетон В 15	0.33	м³	

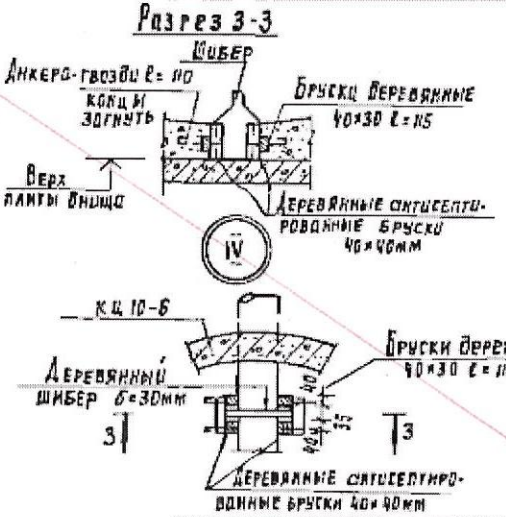

1. Установка сборных элементов производится на цементно-песчаном растворе состава 1:3 В/Ц=0.5 с добавкой азотнокислого кальция (нитрата кальция).
2. С внутренней стороны плиты и днище колодца оштукатурить цементно-песчаным раствором состава 1:3 с добавкой азотнокислого кальция.
3. Конструкция деревянной крышки выполнена на листе 10.
4. Люк чугунный „Л" принят по ГОСТ 3634-79. Масса одного люка 65.0 кг.
5. При размещении септиков вне проезда чугунные люки заменяются деревянными крышками.
6. Вместо ходовых скоб допускается применение переставных лестниц.

Привязан	Проверил	Лоуцкер	
Инж. №	Ст. инж.	Смирнова	
	ГИП	Лоуцкер	
	Н. контр.	Данилевский	
	Нач. отд.	Орлаченко	

ТП 902-3-73 1.87 КН

Септики и вспомогательные сооружения из сборных железобетонных элементов производительностью 0.5-12.0м³ в сутки.

Стадия	Лист	Листов
Р	7	

Колодцы распределительные КРКС-1; КРКС-2.

ЦНИИЭП инженерного оборудования г. Москва

22810-02 10

Копировал Подлевская

Формат А2

Альбом II

КСКС-1 (КСКС-2)

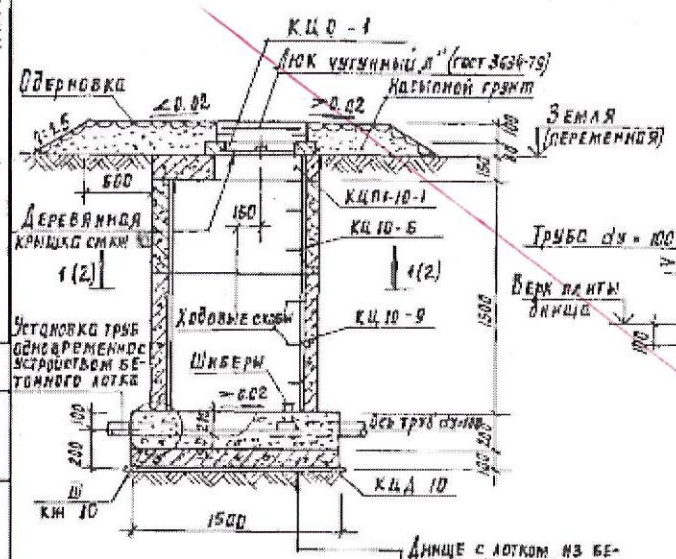

Разрез 3-3

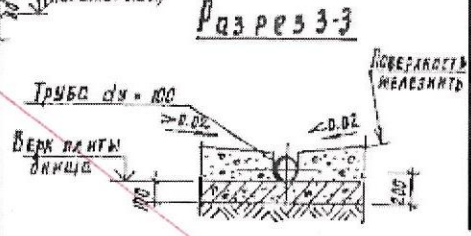

Разрез 1-1 (для КСКС-1)

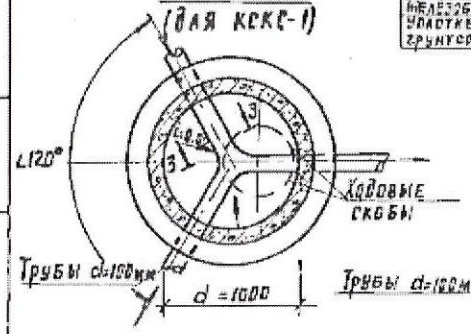

Разрез 2-2 (для КСКС-2)

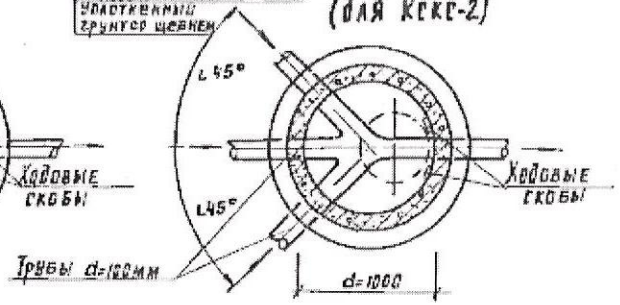

Спецификация сборных железобетонных изделий

Марка позиция	Обозначение	Наименование	Кол.	Масса, ед, кг	Прим
КЦО-1	3.900-3; вып. 7	Кольцо опорное КЦО-1	1	50	
КЦП1-10-1	То же	Плита перекрытия КЦП1-10-1	1	260	
КЦ 10-6	"	Кольцо стеновое КЦ 10-6	1	400	
КЦ 10-9	"	То же КЦ 10-9	1	600	
КЦД 10	"	Плита днища КЦД-10	1	440	
МН1	"	Скоба ходовая МН1	5	0.8	
М2	лист 9	Скоба опорная М2	6	0.25	
		Материал			
		Бетон В15	0.35	м³	

1. Примечания и деталь установки опорных скоб для опирания деревянной крышки смотри лист 7.
2. При размещении септиков вне проезда чугунные люки заменяются деревянными крышками.
3. Вместо ходовых скоб допускается применение переставных лестниц.

Согласовано: Отдел ВС Гавриш

Инв. № подл. | Подпись и дата | Взам. инв. №

Привязан: АННУЛИРОВАН
Инженер Шерстянкина

Инв. №

Проверил	Лоцкер	
Ст. инж.	Смирнова	
ГИП	Лоцкер	
Н. контр.	Даниелевский	
Нач. отд.	Красавин	

ТП 902-3-73 1.87 КЖ

Рестики и вспомогательные сооружения из сборных железобетонных элементов производительностью 0.5 л/с = 12.3 м³ в сут.

Колодцы собирающие КСКС-1, КСКС-2

Стадия	Лист	Листов
Р	8	

ЦНИИЭП инженерного оборудования г. Москва

22810-02 II

Копировал Родлевская

Формат А3

Распределительный лоток с кирпичными стенами

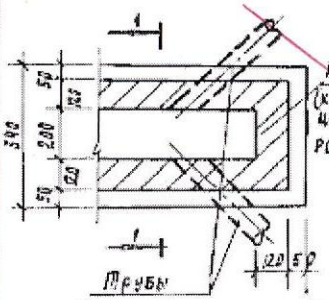

Разрез 1-1

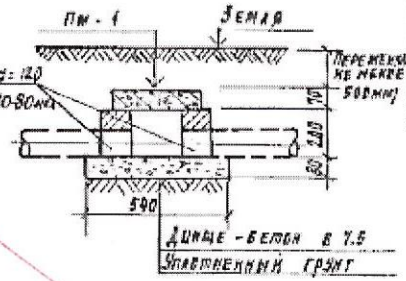

Распределительный лоток из бетона

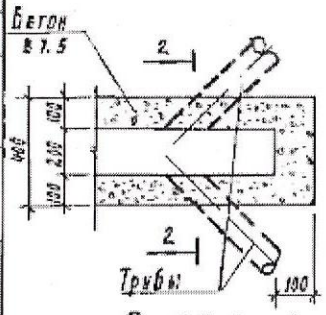

Разрез 2-2

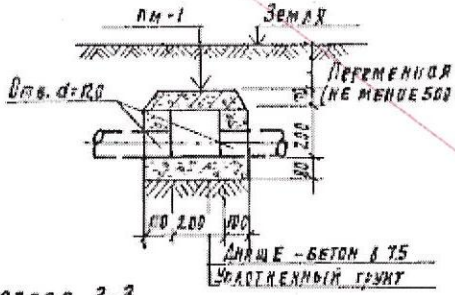

Плита ПМ-1

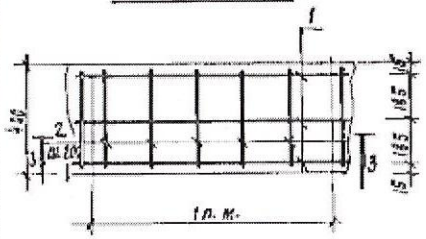

Разрез 3-3

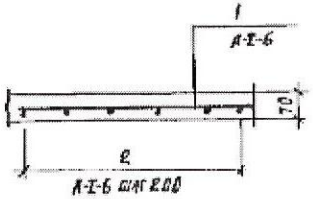

Спецификация сборных железобетонных элементов

Марка позиция	Обозначение	Наименование	Кол.	Масса ед. кг	Примеч.
ПМ-1	КЖ-П	Плита перекрытия лотков ПМ-1	1 п.м		
		Материал			
		Бетон класса В 15		0.018	м³

Выборки стали на один элемент, кг

Марка эл-та	Арматурные изделия							
	Арматурная сталь ГОСТ 5781-82							
	Класс А-I			Класс				Всего
	⌀		Итого	⌀ мм			Итого	
	6							
ПМ-1	0.80		0.80					0.80

Ведомость стержней на один элемент

Марка эл-та	Поз.	Эскиз или сечение	⌀ мм	Длина мм	Кол.
ПМ-1	1	1000	6 А I	1000	3
	2	350	6 А I	350	5

Расход материалов на 1 п.м. распределительного лотка

Вариант распределительного лотка	Материал		
	Бетон м³	Кирпич шт	Сталь кг
Вариант с кирпичными стенами	0.071	0.025	0.80
Вариант лотка с бетонными стенами	0.100	—	0.80

1. Внутренние поверхности и днища лотков оштукатурить цементно-песчаным раствором состава 1:3 с добавкой азотнокислого кальция.
2. Сопряжение подводящей трубы к распределительного лотка выполняется аналогично узлу Ш лист 10.

Согласовано: АННУЛИРОВАН
Инженер Шереметкина

Проверил	Лопацкий	
Гл. инж.	Смирнова	
Разраб.	Лопацкий	
Н. контр.	Данилевский	
Нач. отд.	Красавин	

ТП 902-3-73.1.87 КЖ

Септики и вспомогательные сооружения из сборных железобетонных элементов производительностью 0.65÷12.0 м³/сут

Распределительные лотки из кирпича и бетона. Плита перекрытия лотков ПМ-1

Стадия	Лист	Листов
Р	9	

ЦНИИЭП инженерного оборудования г. Москва

22810-02 12

Альбом II

Инв. № подл. | Подпись и дата | Взам. инв. №

Отдел ОС | Мерзов | Лопацкий

Копировал Градевская Формат А2

Горловина

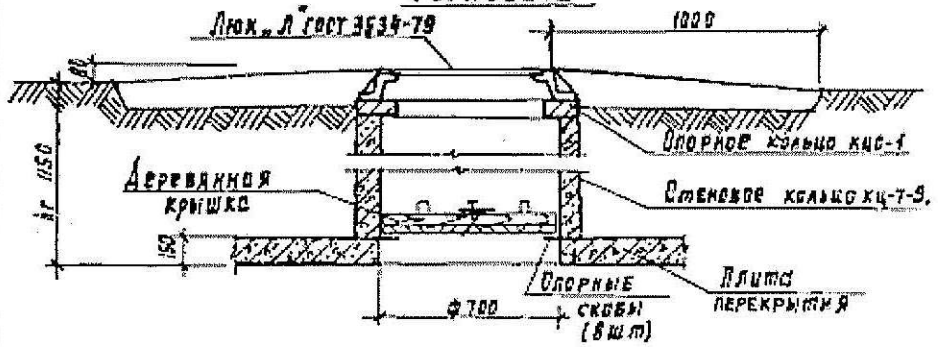

Крышка деревянная утепленная

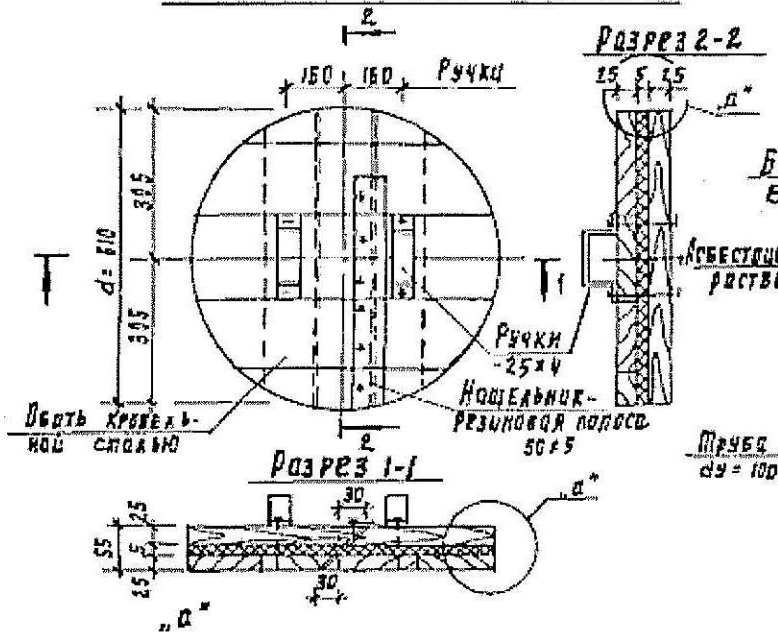

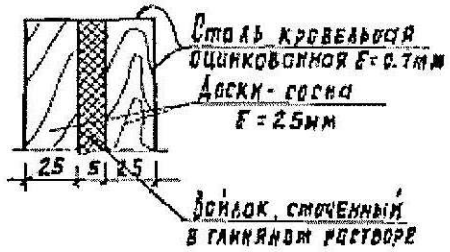

Детали заделки труб

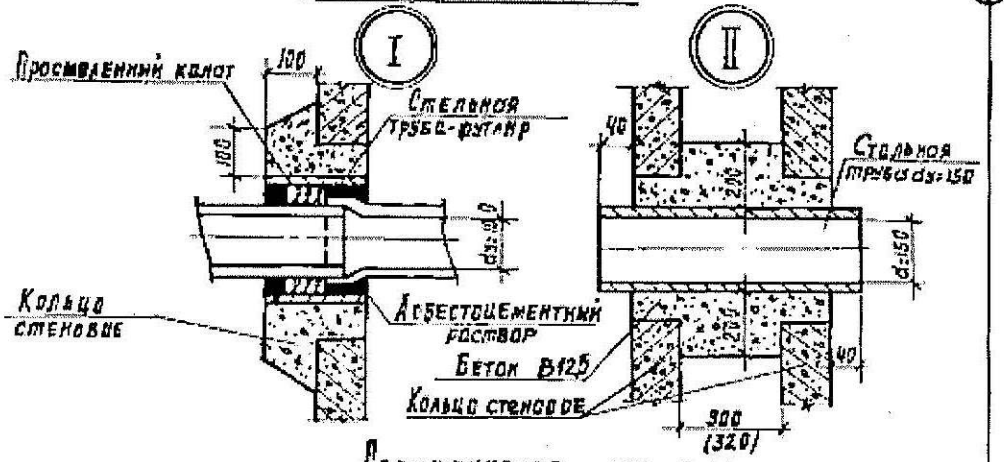

Спецификация материалов

Наименование изделий	Материал	Объем, м³	Масса кг
Крышка утепленная (неутепленная)	Доски-сосна тип. 25мм -25×4 ℓ=2.6м	0.815	—
	Болты 6×70, ст. 18	—	3.1
	Войлок	0.002	—
	Сталь кровельная оцинкованная δ=0.7	0.8 м²	4.4

1. Крышка деревянная неутепленная выполняется аналогично утепленной крышке, но без прослойки войлока.
2. Крепление ручек крышки производится на болтах 6×70мм (10 штук). Крепление остальных деталей на гвоздях.
3. Гидроизоляцию горловин смотри общие виды септиков.
4. Доски антисептировать.
5. Размеры в скобках даны для колодцев ХРКС и КСКС
6. При размещении септиков вне проезда чугунные люки заменяются деревянными крышками.

Привязан 3312-НВК			
Инженер Шерстянкина	Провер.	Лоцкер	
	Т. инж.	Смирнова	
	ГИП	Лоцкер	
Инв. №	Н. контр.	Данилевский	
	Нач. отд.	Кроткевич	

тп 902-3-73 1.87


Стадия	Лист	Листов
Р	10	

Горловина. Крышка. Детали заделки труб

ЦНИИЭП инженерного оборудования г. Москва

22810-02 (13)