Приложение 3
к приказу Министра
по инвестициям и развитию
Республики Казахстан
от 24 апреля 2017 года № 235

Декларация о соответствии

«30» сентября 2021 г.

Подрядчик (генеральный подрядчик) **ТОО «Данекер», Республика Казахстан, Карагандинская область, город Жезказган, ул. Гарышкерлер, 15.**
(наименование организации, юридический адрес)
в лице **директора Искакова Бауыржан Акановича**
(фамилия, имя, отчество (при наличии) руководителя организации)
по объекту: **«Строительство инженерной инфраструктуры к объектам ИЖС микрорайона Солнечный города Степногорска Акмолинской области. Водоснабжение.»**
(наименование, местонахождение объекта)
заказчиком которого является **ГУ «Отдел строительства архитектуры и градостроительства города Степногорска» Руководитель – Жумабаев Кайрат Кайыркенович,**
(наименование организации, фамилия, имя. отчество (при наличии) руководителя)
удостоверяет, что:
1. Строительно—монтажные работы на объекте выполнены в соответствии с утвержденным проектом (проектно-сметной документацией), государственными нормативами в сфере архитектурной, градостроительной и строительной деятельности;
2. Субподрядные организации: **ТОО «Granite Shores» ГСЛ №0015861. 2) ТОО «Имандра» ГСЛ №07127. 3)ТОО «Марал Құрылыс» ГЛС № 17005794**
(наименование организации)
3. Проект (проектно-сметная документация) **ТОО «Капитал Строй Проект», ГСЛ 17018087 от 20.10.2017 г. Республика Казахстан, Акмолинская область, г.Кокшетау, Васильковский 26, 1, 87162723156**
(наименование проектной организации, номер проекта)
утвержден **Руководителем ГУ «Отдел строительства, архитектуры и градостроительства города Степногорска». Приказ №357А. Дата утверждения 02.10.2019г.**
(наименование организации утвердившей (переутвердившей) проект и дата утверждения)
4. Объект (комплекс) имеет следующие основные технико-экономические показатели (мощность, производительность, производственная площадь, протяженность, вместимость, объем, пропускная способность, провозная способность, число рабочих мест и тому подобное, заполняется по всем объектам (кроме жилых домов) в единицах измерения соответственно целевой продукции или основным видам услуг

		По проекту		Фактически	
Мощность, производительность и так далее	Единица измерения	общая (с учетом ранее принятых)	в том числе пускового комплекса или очереди	общая (с учетом ранее принятых)	в том числе пускового комплекса или очереди
Протяженность поселковых сетей д.110х6,6	м	5116		5116	
Протяженность поселковых сетей д.32х2	м	240		240	
Протяженность поселковых сетей д.25х2	м	4770		4770	

5. Технологические и архитектурно-строительные решения по объекту характеризуются следующими данными:

Поселковые сети: выполнен из полиэтиленовых труб ПЭ100 SDR17 питьевая, диаметром 110х6,6мм – 5116,0 мм; 32х2мм – 240,0 мм; труб ПЭ100 SDR13,6 питьевая, диаметром 25х2мм – 4770,0; колодцы из сборных железобетонных элементов д.1500-2000мм;

(краткие технические характеристики по особенностям его размещения, по основным материалам и конструкциям, инженерному и технологическому оборудованию)

6. На объекте установлено предусмотренное проектом оборудование в количестве согласно актам о его приемке после индивидуального испытания и комплексного опробования;

7. Мероприятия но охране труда, обеспечению взрывобезопасности, пожаробезопасности, охране окружающей природной среды и антисейсмические мероприятия, предусмотренные проектом, выполнены;

8. Строительно-монтажные работы осуществлены в сроки:

начало работ: **май 2021 год;**
(месяц, год)

окончание работ: **сентябрь 2021 год;**
(месяц, год)

при продолжительности строительства:

по норме или по проекту организации строительства, месяц – **7**

фактически, месяц – **4**

9. Примененные строительные материалы, конструкции, оборудование и изделия соответствуют требованиям проекта и государственных нормативов;

9-1. Доля местного содержания предусмотрена в проектно-сметной документации 100% и фактически применено 100% (на объектах финансируемых за счет государственных инвестиций и средств квазигосударственного сектора);

10. Исполнительная геодезическая съемка фактического положения подземных инженерных сетей и/или зданий (сооружений) выполнена (обязательное приложение к декларации о соответствии);

10-1. Исполнительная техническая документация имеется в полном объеме, в том числе в электронном модуле;

11. Наружные инженерные коммуникации (холодное и горячее водоснабжение, канализация, теплоснабжение, газоснабжение, электроснабжение и связь) обеспечивают нормальную эксплуатацию объекта, что подтверждается поставщиками услуг по инженерному и коммунальному обеспечению.

Поставщики услуг по инженерному и коммунальному обеспечению:

ГКПнаПХВ «Степногорск-Водоканал» **А.С.Гетманов**

(наименование организации, фамилия, имя. отчество (при наличии), подпись руководителя, дата.)

12. Шумоизоляция здания соответствует проекту и подтверждается экспертным заключением выдаваемым государственной организацией осуществляющей санитарно-эпидемиологическую экспертизу по результатам лабораторных замеров проведенных аккредитованными испытательными лабораториями (центрами) (экспертное заключение прилагается);

13. Обеспечен доступ для маломобильных групп населения, что подтверждается органами социальной защиты населения_____;

фамилия, имя, отчество (при наличии), подпись руководителя, дата

Место печати (при наличии)

Подрядчик (генеральный подрядчик) считает объект: **«Строительство инженерной инфраструктуры к объектам ИЖС микрорайона Солнечный города Степногорска Акмолинской области.Водоснабжение.»** готовым к приемке в эксплуатацию,
(наименование объекта (комплекса)
гарантирует качество выполненных строительно-монтажных и специальных работ, и принимает на себя обязательство устранять дефекты, возникшие по его вине при строительстве объекта согласно гарантийного срока в соответствии с законодательством Республики Казахстан.

Подрядчик (генеральный подрядчик):
Директор ТОО «Данекер» Искаков Бауыржан Аканович

_____ «___» сентября 2021г.
(фамилия, имя, отчество (при наличии) руководителя, подпись, дата)

Место печати (при наличии)

Казақстан Республикасы Қарағанды облысы Жезқазған қаласы Жауапкершілігі шектеулі серіктестік «ДАНЕКЕР» Товарищество с ограниченной ответственностью город Жезказган Республика Казахстан Карагандинская область

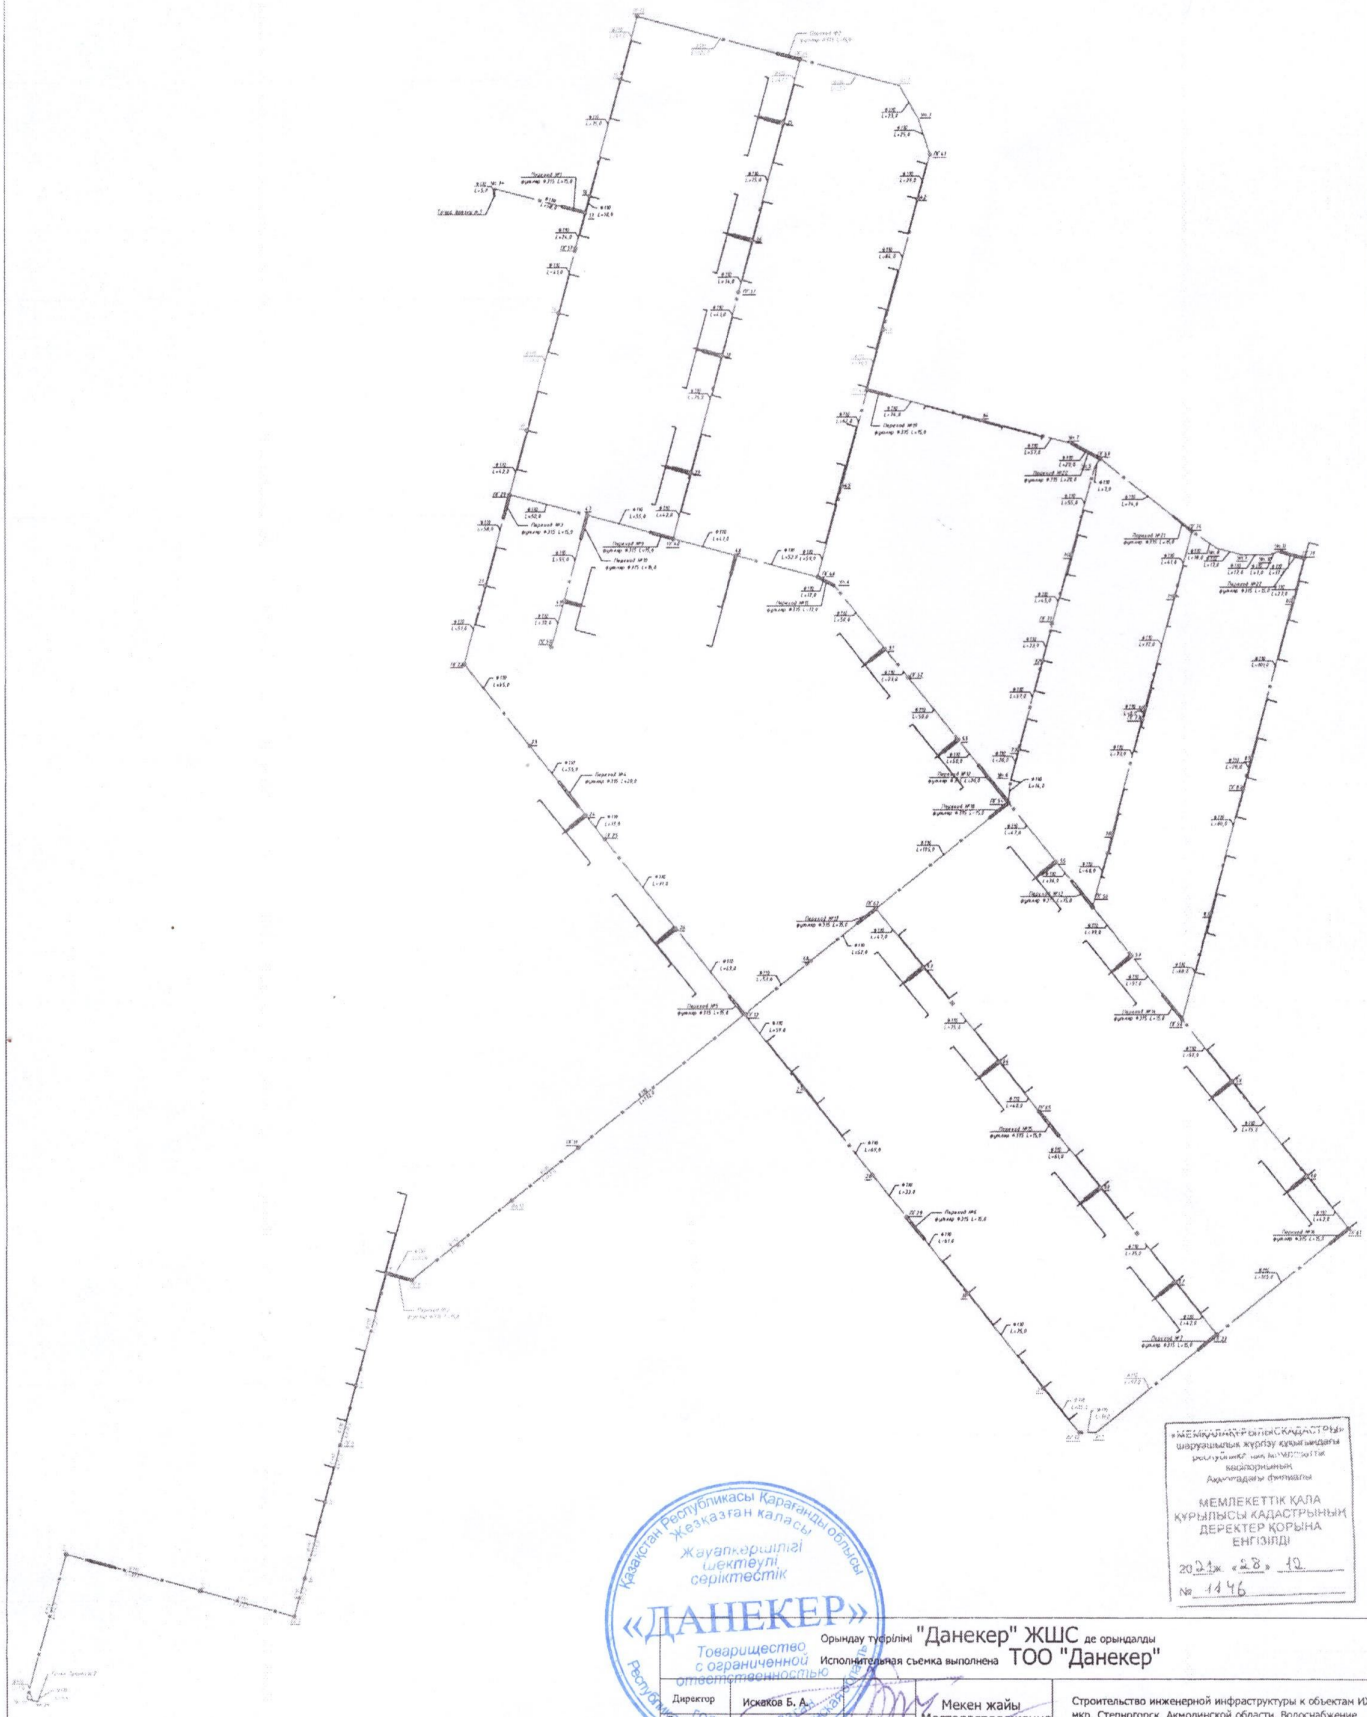

«МЕМЛЕКЕТТІК КАДАСТРЛЫҚ ҚҰРЫЛЫСТАР» шаруашылық жүргізу құқығындағы республикалық мемлекеттік кәсіпорнының Ақмола облысы бойынша филиалы

МЕМЛЕКЕТТІК ҚАЛА ҚҰРЫЛЫСЫ КАДАСТРЫНЫҢ ДЕРЕКТЕР ҚОРЫНА ЕНГІЗІЛДІ

20 21 ж. «28» 12

№ 1146

Қазақстан Республикасы Қарағанды облысы Жезқазған қаласы Жауапкершілігі шектеулі серіктестік «ДАНЕКЕР» Товарищество с ограниченной ответственностью

Орындау түсірілімі Исполнительная съемка выполнена	"Данекер" ЖШС де орындалды ТОО "Данекер"		
Директор	Искаков Б. А.	Мекен жайы Месторасположение	Строительство инженерной инфраструктуры к объектам ИЖС мкр. Степногорск, Акмолинской области. Водоснабжение
Орындаушы Исполнитель	Байжанов М. С.		
Тексерген Проверил	Кутпанаев К.Д.		
		исполнительная съемка	ЛИСТ 1 / ЛИСТОВ 1
Биіктік жүйесі : Балтика Система высот : Балтийская		Координат жүйесі : Шартты Система координат : условная	28.09.2021

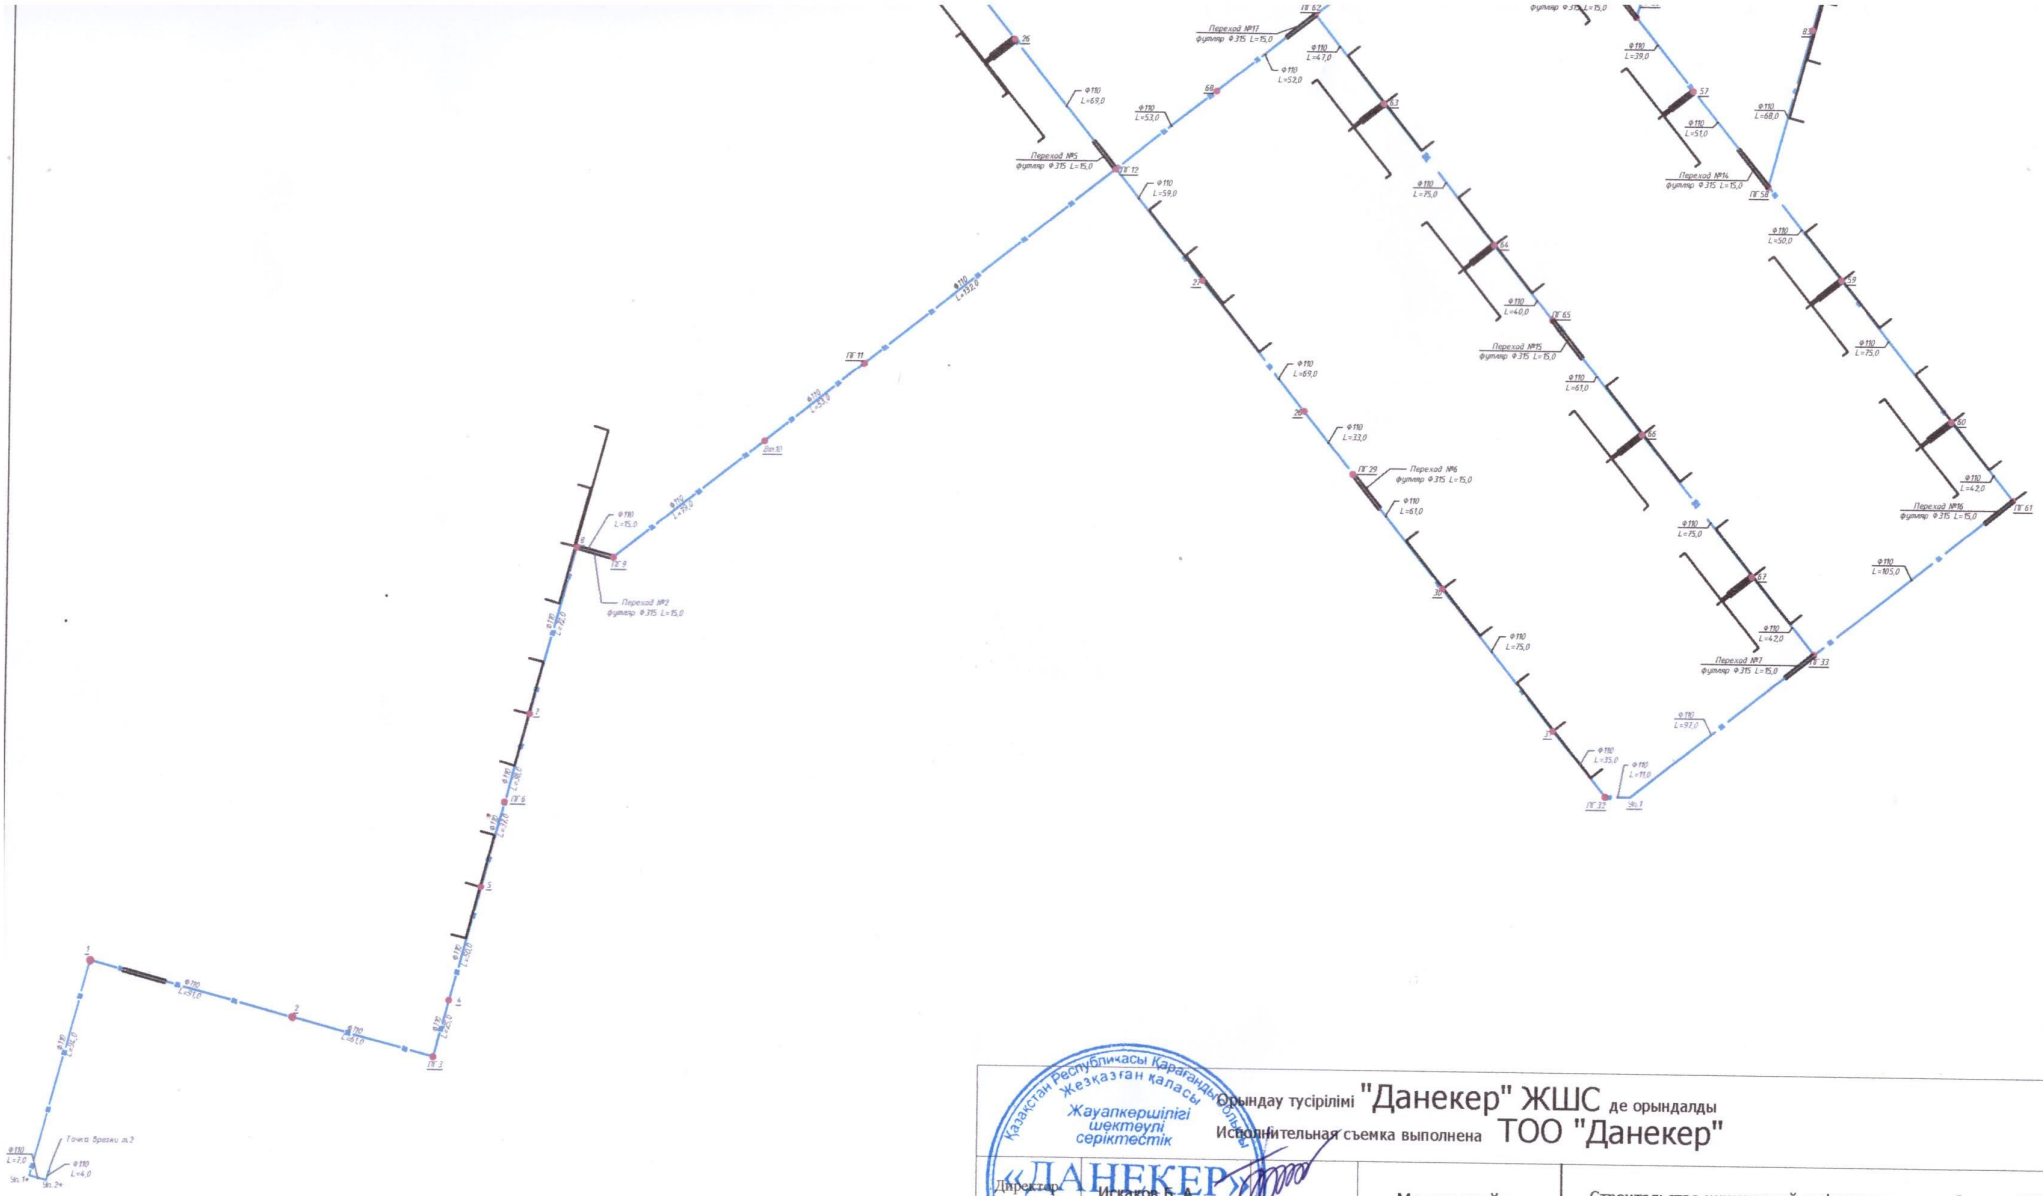

Орындау тусірілімі "Данекер" ЖШС де орындалды Исполнительная съемка выполнена ТОО "Данекер"					
Директор	Искаков Б. А.		Мекен жайы Месторасположение	Строительство инженерной инфраструктуры к объектам ИЖС мкр. Степногорск, Акмолинской области. Водоснабжение	
Орындаушы Исполнитель	Байжанов М. С.				
Тексерген Проверил	Кутпанаев К.Д.		Тапсырыс беруші Заказчик		
			масштаб 1:500	лист 1	листов 1
Биіктік жүйесі : Балтика Система высот : Балтийская			Координат жүйесі : Шартты Система координат : условная	28.09.2021	

Казақстан Республикасы Қарағанды облысы Жезқазған қаласы
Жауапкершілігі шектеулі серіктестік
«ДАНЕКЕР»
Товарищество с ограниченной ответственностью
Город Жезказган Казахстан Карагандинская область

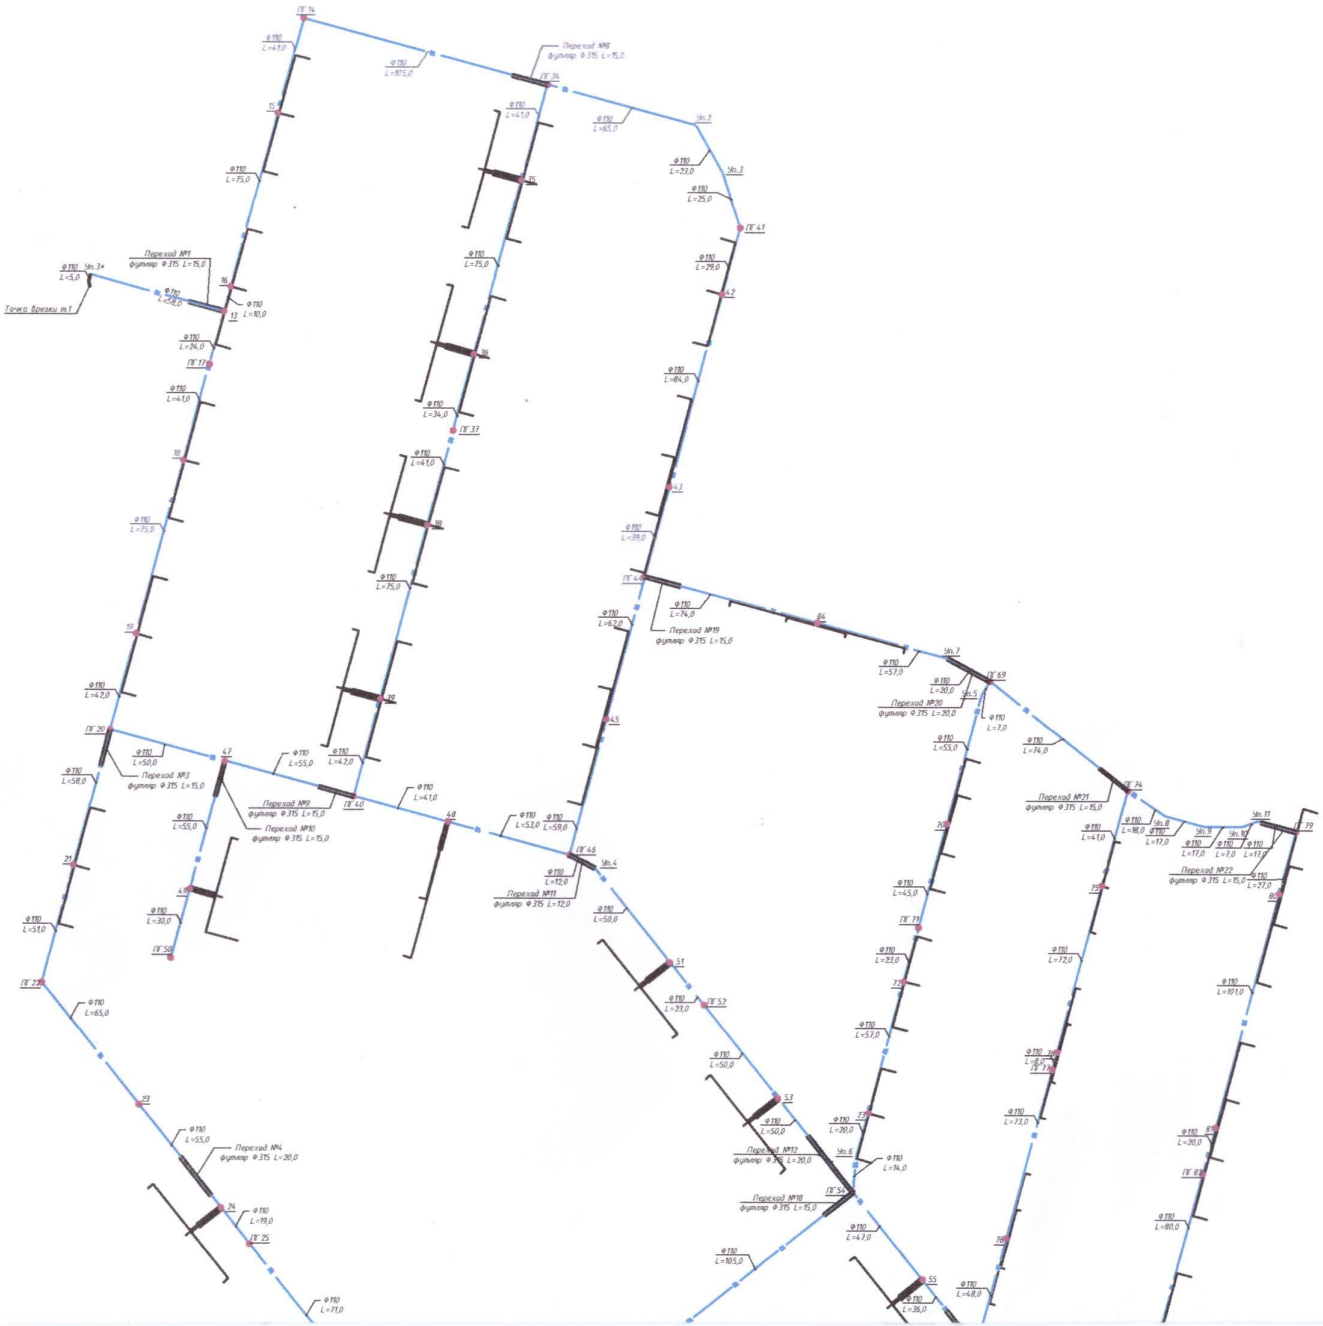
Переход №1
футляр Ф315 L=15,0
Переход №2
футляр Ф315 L=15,0
Переход №3
футляр Ф315 L=15,0
Переход №4
футляр Ф315 L=20,0
Переход №9
футляр Ф315 L=15,0
Переход №10
футляр Ф315 L=15,0
Переход №11
футляр Ф315 L=12,0
Переход №12
футляр Ф315 L=20,0
Переход №18
футляр Ф315 L=15,0
Переход №19
футляр Ф315 L=15,0
Переход №20
футляр Ф315 L=30,0
Переход №21
футляр Ф315 L=15,0
Переход №22
футляр Ф315 L=15,0
Точка врезки п.1