Приложение 2
Приказ Министра индустрии и
инфраструктурного развития
Республики Казахстан от 8
февраля 2021 года № 53

Утвержден
приказом Министра
по инвестициям и развитию
Республики Казахстан
от 24 апреля 2017 года № 234

форма

Акт приемки объекта в эксплуатацию

"25" марта 2022 года

Заказчик: *Товарищество с ограниченной ответственностью «АлматыЭнергоПроджект» 050011, РК, г. Алматы, Турксибский р-н, ул. Стасова, 5, 2 этаж, кабинет 4*

фамилия, имя, отчество (при наличии) – для физических лиц, наименование организации – для юридических лиц, почтовый индекс, область, город, район, населенный пункт, наименование улицы, номер дома/здания (стационарного помещения)

на основании:
Декларации о соответствии *от 25 марта 2022 года, ТОО «ТАТЭК», в лице Технического директора Д.Ш. Илипбаева, РК, 040000, г.Талдыкорган, ул. Абылай хана, 274;*

дата декларации, наименование подрядной (генподрядной) организации, фамилия, имя, отчество (при наличии) руководителя, юридический адрес

Заключений о качестве строительно-монтажных работ *от 25 марта 2022 года ТОО «Агентство Независимого Технадзора», в лице генерального директора Титова Сергея Анатольевича, аттестат № KZ82VJE00034514 от 26.01.2018 г. по объектам второго и третьего уровней ответственности - в части несущих и ограждающих конструкций и эксперта Идимова Рената Мирзагуловича аттестат эксперта № KZ16VJE00023577 от 03.03.2017г. по объектам первого уровня ответственности - в части инженерных сетей*

дата заключения, наименование организации, фамилия, имя, отчество (при наличии) экспертов технического надзора, № и дата получения аттестатов

Заключений о соответствии выполненных работ проекту *от 25 марта 2022 года ТОО «КазЭнергоПроджект», в лице директора Долгинцова Алексея Борисовича, являющегося автором проекта, действующих на основании договоров на осуществление авторского надзора за строительством № Пр/01-05-21 от 24.05.2021г. и №1-1 от 26.08.2019 года,*

дата заключения, наименование организации, фамилия, имя, отчество (при наличии) экспертов авторского надзора, № и дата получения аттестатов

произведя осмотр готовности предъявленного подрядчиком (генеральным подрядчиком) к приемке в эксплуатацию объекта: *«Строительство солнечной электростанции и инженерных сетей в районе г. Уштобе, Алматинской области», 1 этап (Новое строительство), уровень ответственности - II (нормальный), технически не сложный объект*

наименование объекта, вид строительства (новое, расширение, реконструкция, техническое перевооружение, модернизация, капитальный ремонт), уровень ответственности, техническая и технологическая сложность объекта

по адресу: *Республика Казахстан, Алматинская область, Каратальский район, Уштобинский г.а., город Уштобе, ул. Маяковского 3Д.*

(область, район, населенный пункт, микрорайон, квартал, улица, номер дома (корпуса)

проверив комплектность исполнительной технической документации, в том числе посредством электронного модуля исполнительной технической документации "__"_____20__ года, дата ознакомления подтверждает, что:

1. Строительство объекта осуществлено на основании:

1) правоустанавливающего документа на земельный участок *Решение Акимата Каратальского района Алматинской области от "24" июля 2018 года №317, Решение Акима города Уштобе от "03" июля 2021 года №07-125, Решение Акима города Уштобе от "02" сентября 2021 года №09-162*

документ, подтверждающий наступление юридических фактов (юридических составов), на основания которых возникают, изменяются или прекращаются права на земельный участок, в том числе договоры, решения судов, правовые акты исполнительных органов, свидетельство о праве на наследство, передаточный акт или разделительный баланс п р и реорганизации негосударственных юридических лиц, владеющих земельным участком н а праве собственности или выкупивших право временного возмездного землепользования (аренды).

либо решения о реконструкции (перепланировке, переоборудовании) помещений (отдельных частей) существующих зданий

от "___"_____20__ года №_____;

наименование органа вынесшего решение

2) *- талона о приеме уведомления о начале или прекращении осуществления деятельности или определенных действий Государственное учреждение "Управление государственного архитектурно-строительного контроля Алматинской области" № KZ06REA00259363 от 11.01.2022г.*

- талона о приеме уведомления о начале или прекращении осуществления деятельности или определенных действий Государственное учреждение "Управление государственного архитектурно-строительного контроля Алматинской области" № KZ48REA00235521 от 06.08.2021г.

- талона о приеме уведомления о начале или прекращении осуществления деятельности или определенных действий Государственное учреждение "Управление государственного архитектурно-строительного контроля Алматинской области" № KZ77REA00147699 от 04.10.2019г.

- талона о приеме уведомления о начале строительно-монтажных работ или прекращении осуществления деятельности или определенных действий Государственное учреждение "Управление государственного архитектурно-строительного контроля Алматинской области" № KZ16REA00103789от 03.08.2018г.

- талона о приеме уведомления о начале или прекращении осуществления деятельности или определенных действий Государственное учреждение "Управление государственного архитектурно-строительного контроля Алматинской области" № KZ44REA00103964 от 03.08.2018г.

наименование органа, принявшего уведомление, дата и № принятия талона

3) проекта (проектно-сметной документации) *ТОО «КазЭнергоПроджект», Пр/01-01-19 Рабочий проект «Строительство солнечной электростанции и инженерных сетей в районе г. Уштобе, Алматинской области»*

наименование проектной организации, номер проекта

утвержденного(й) *ТОО «АлматыЭнергоПроджект», от 26.08.2019 (переутверждение 01.08.2021 года) (Заключения частной вневедомственной экспертизы ТОО «КУТ САРАПТАМА» № КУТСАР-0031/19 от 11.09.2019 г.)*

дата и номер проекта, наименование организации, утвердившей (переутвердившей) проект и дата утверждения

2. Строительно-монтажные работы осуществлены в сроки:

начало работ: *февраль 2020г.*;

месяц, год

окончание работ: *март 2022 г.*

месяц, год

при продолжительности строительства, месяц:
по норме или по проекту организации строительства, месяц: *6 (шесть) месяцев;*
фактически, месяц: *24 (двадцать четыре) месяцев*

3. Объект *«Строительство солнечной электростанции и инженерных сетей в районе г. Уштобе, Алматинской области»*
имеет следующие основные технико-экономические показатели:
(мощность, производительность, производственная площадь, протяженность, вместимость, объем, пропускная способность, провозная способность, число рабочих мест и тому подобное, заполняется по всем объектам (кроме жилых домов) в единицах измерения соответственно целевой продукции или основным видам услуг)

Мощность, производительность и так далее	Единица измерения	По проекту		Фактически	
		общая (с учетом ранее принятых)	в том числе пускового комплекса или очереди	общая (с учетом ранее принятых)	в том числе пускового комплекса или очереди
Мощность	МВт	4,95	-	4,95	-

Выпуск продукции (оказание услуг), предусмотренной проектом в объеме, соответствующем нормам освоения проектных мощностей в начальный период

факт начала выпуска продукции с указанием объема

4. Технологические и архитектурно-строительные решения по объекту характеризуются следующими данными:

- *Фундаменты ячеек К-47. ФБС блоки под вновь монтируемые ячейки К-47.*

5. На объекте установлено предусмотренное проектом оборудование в количестве согласно актам о его приемке после индивидуального испытания и комплексного опробования, в том числе:

- *Ячейка К-47 – 2 шт. (в составе: вакуумные выключатели ВВУ-СЭЩ-П3-10, микропроцессорная РЗиА и т.д.). Служит для приема и распределения электрической энергии трехфазного переменного тока частотой 50 Гц напряжением 10 кВ.*
-

6. Наружные инженерные коммуникации (холодное и горячее водоснабжение, канализация, теплоснабжение, газоснабжение, электроснабжение и связь) обеспечивают нормальную эксплуатацию объекта (здания, сооружения, помещения) и приняты городскими эксплуатационными организациями;

- *Воздушная линия 10кВ (2-х цепная) – 1600 м. смонтирована на опорах СВ - 110, СВ-105. Передача генерируемой электроэнергии предусмотрено проводом марки СИП-3 1*95 мм^2.*
- *Кабельная линия 10кВ - 620 м. Передача генерируемой электроэнергии от КТП 1,2 и Ячеек К-47 до разъединителей ВЛ 10кВ. Кабель марки ПвП2г – 3х240/25 мм^2.*

7. Сметная стоимость по утвержденному проекту (проектной-сметной документации): *частные инвестиции, финансирование за счет собственных средств ТОО «АлматыЭнергоПрожект», в связи с этим Сметная документация не разрабатывалась.*

8. Сметная стоимость основных фондов, принимаемых в эксплуатацию _____
_____ тенге, в том числе:
стоимость строительно-монтажных работ _____
_____ тенге;
стоимость оборудования, инструмента и инвентаря _____
_____ тенге;

9. Доля местного содержания предусмотрена в проектно-сметной документации 0% и фактически применено 0% (на объектах, финансируемых за счет государственных инвестиций и средств квазигосударственного сектора);
10. Класс энергоэффективности здания – *капитальное строение отсутствует*;
11. Объект построен в соответствии с утвержденным проектом (проектно-сметной документацией) и требованиями государственных нормативных документов в области архитектуры, градостроительства и строительства.

РЕШИЛ: *Объект «Строительство солнечной электростанции и инженерных сетей в районе г. Уштобе Алматинской области»*

наименование объекта (комплекса)

принять *в эксплуатацию*

Заказчик:
ТОО «АлматыЭнергоПроджект»
Генеральный директор Зайцев Д.В. _____ 25.03.2022г.
фамилия, имя, отчество (при наличии), подпись руководителя Место печати (при наличии)

Технический надзор:
«ТОО «Агентство Независимого Технадзора»
Генеральный директор Титов С.А.

Эксперт Идимов Р.М. 25.03.2022
фамилия, имя, отчество (при наличии), подпись эксперта Место печати (при наличии)

Авторский надзор:
ТОО «КазЭнергоПроджект»
Директор А.Б. Долгинцев _____ 25.03.2022
фамилия, имя, отчество (при наличии), подпись эксперта Место печати (при наличии)

Подрядчик (генеральный подрядчик):
АО «ТАТЭК»
Технический директор Илипбаев Д.Ш. _____ 25.03.2022 год.
фамилия, имя, отчество (при наличии), подпись руководителя Место печати (при наличии)

Приложение 3 к акту приемки
объекта в эксплуатацию
форма

Технические характеристики объекта (линия электропередач)

№ п/п	Наименование	Единица измерения	Количество
1	2	3	4
1	Воздушные ЛЭП низкого напряжения ...	километр (далее – км)	-
2	Воздушные ЛЭП Высокого напряжения 10 кВ	км	1,625
3	Кабельные ЛЭП низкого напряжения ...	км	-
4	Кабельные ЛЭП высокого напряжения...	км	0,62
5	Площадь опор	м 2	2,35
6	Опоры:		
	1) металлические	штук (далее – шт)	
	2) деревянные с деревянными приставками	шт	
	3) деревянные с железобетонными приставками	шт	
	4) железобетонные	шт	51
	5) тросовые подвесы	шт	
7	Провода:		
	1) медные	км	
	2) алюминиевые	км	
	3) сталеалюминиевые	км	9,75
8	Кронштейны для светильников:		
	1) железобетонные	шт	
	2) металлические	шт	
9	Арматура уличного освещения:		
	1) светильники с лампами накаливания	шт	
	2) светильники с ртутными лампами	шт	
	3) светильники с люминесцетными лампами	шт	

10	Кабели:		
	1) марки ПвП2г напряжением 10 кВ	км	0,67
	2) марки... напряжением...	км	
11	Муфты соединительные...	шт	
12	Муфты концевые	шт	8
13	Контуры заземления	шт	8
14	Устройства грозозащиты	шт	
15	Дорожные покрытия кабельных сетей:		
	1) асфальтобетонные	м 2	
	2) булыжные	м 2	
	3) тротуары	м 2	

Заказчик: Товарищество с ограниченной ответственностью «АлматыЭнергоПроджект», в лице Зайцева Д.В. _____

фамилия, имя, отчество (при наличии), подпись руководителя М.П.

Авторский надзор: Товарищество с ограниченной ответственностью «КазЭнергоПроджект», в лице Долгинцева А.Б. _____

фамилия, имя, отчество (при наличии), подпись руководителя М.П.

Приложение 2
к приказу Министра
индустрии и инфраструктурного
развития
Республики Казахстан
от 9 августа 2019 года № 632

Приложение 3
к приказу Министра
по инвестициям и развитию
Республики Казахстан
от 24 апреля 2017 года № 235

форма

Декларация о соответствии

"25" марта 2022 года

Подрядчик (генеральный подрядчик) . АО «ТАТЭК» РК, 040000, г.Талдыкорган, ул. Абылай хана, 274;
наименование организации, юридический адрес
в лице Технического директора Д.Ш. Илибаев,
фамилия, имя, отчество (при наличии) руководителя организации

по объекту «Строительство солнечной электростанции и инженерных сетей в районе г. Уштобе, Алматинской области» по адресу: Республика Казахстан, Алматинская область, Каратальский район, город Уштобе, ул. Маяковского 3Д.
наименование, местонахождения объекта

заказчиком которого является Товарищество с ограниченной ответственностью «АлматыЭнергоПроджект» 050011, РК, г. Алматы, Турксибский р-н, ул. Стасова, 5, 2 этаж, кабинет 4 в лице руководителя Зайцева Дмитрия Владимировича
наименование организации, фамилия, имя, отчество(при наличии) руководителя

удостоверяет, что:

1. Строительно – монтажные работы на объекте выполнены в соответствии с утвержденным проектом (проектно – сметной документацией), государственными нормативами в сфере архитектурной, градостроительнойи строительной деятельности;

2. Субподрядные организации: _____
наименование организации
_____;

3. Проект (проектно-сметная документация «Строительство солнечной электростанции и инженерных сетей в районе г. Уштобе, Алматинской области»
наименование проектной организации, номер проекта
утвержден(а) ТОО «АлматыЭнергоПроджект»» от 01.08.2021 года
_____;
наименование организации утвердившей (переутвердившей) проект и дата утверждения

4. Объект (комплекс) имеет следующие основные технико-экономические показатели (мощность, производительность, производственная площадь, протяженность, вместимость, объем, пропускная способность, провозная способность, число рабочих мест и тому подобное, заполняется по всем объектам (кроме жилых домов) в единицах измерения соответственно целевой продукции или основным видам услуг):

Мощность, производительность и так далее	Единица измерения	По проекту		Фактически	
		общая (с учетом ранее принятых)	в том числе пускового комплекса или очереди	общая (с учетом ранее принятых)	в том числе пускового комплекса или очереди

5. Технологические и архитектурно-строительные решения по объекту характеризуется следующими данными:

- ***Фундаменты ячеек К-47**. ФБС блоки под вновь монтируемые ячейки К-47.*
- ***ВЛ 10 кВ** – опоры 51 шт. (СВ-110, СВ-105). 47 шт. опор, 4 опоры с разъединителями.*
- ***Ячейка К-47** – 2 шт. (в составе: вакуумные выключатели ВВУ-СЭЩ-П3-10, микропроцессорная РЗиА и т.д.). Служит для приема и распределения электрической энергии трехфазного переменного тока частотой 50 Гц напряжением 10 кВ.*
- ***Кабельная линия 10кВ** - 620 м. Передача генерируемой электроэнергии от КТП 1,2 и Ячеек К-47 до разъединителей ВЛ 10кВ. Кабель марки ПвП2г – 3х240/25 мм^2.*

7. Мероприятия по охране труда, обеспечению взрывобезопасности, пожаробезопасности, охране окружающей природной среды и антисейсмические мероприятия, предусмотренные проектом выполнены;

8. Строительно-монтажные работы осуществлены в сроки:

начало работ: февраль 2020 года;
месяц, год

окончание работ: *март* 2022 года;
месяц, год

при продолжительности строительства, месяц:

по норме или по проекту организации строительства, месяц: 6 (шесть) месяцев;

фактически, месяц: 24 (двадцать четыре) месяца;

9. Примененные строительные материалы, конструкции, оборудование и изделия соответствуют требованиям проекта и государственных нормативов;

10. Исполнительная геодезическая съемка фактического положения подземных инженерных сетей и/или зданий (сооружений) выполнена (обязательное приложение к декларации о соответствии);

11. Наружные инженерные коммуникации (холодное и горячее водоснабжение, канализация, теплоснабжение, газоснабжение, электроснабжение и связь) обеспечивают нормальную эксплуатацию объекта, что подтверждается поставщиками услуг по инженерному и коммунальному обеспечению.

Поставщики услуг по инженерному и коммунальному обеспечению:

ТОО «Жетысу Энергетрейд» Мінаев 28.02.20 Чепелов Е.О

наименование организации, фамилия, имя, отчество(при наличии), подпись руководителя, дата Место печати(при наличии)

12. Шумоизоляция здания соответствует проекту и подтверждается экспертным заключением выдаваемым государственной организацией осуществляющей санитарно-эпидемиологическую экспертизу по результатам лабораторных замеров проведенных аккредитованными испытательными лабораториями (центрами)

(экспертное заключение прилагается);

13. Обеспечен доступ для маломобильных групп населения, что подтверждается органами социальной защиты населения нет

фамилия, имя, отчество (при наличии), подпись руководителя, дата место печати (при наличии)

Подрядчик (генеральный подрядчик) считает объект: *«Строительство солнечной электростанции и инженерных сетей в районе г. Уштобе, Алматинской области*

готовым к приемке в эксплуатацию,

наименование объекта (комплекса)

гарантирует качество выполненных строительно-монтажных и специальных работ, и принимает на себя обязательство устранять дефекты, возникшие по его вине при строительстве объекта согласно гарантийному сроку в соответствии с законодательством Республики Казахстан.

Подрядчик (генеральный подрядчик)

АО «ТАТЭК»

Илипбаев Д.Ш.

фамилия, имя, отчество (при наличии) руководителя, подпись, дата

Место печати (при наличии)

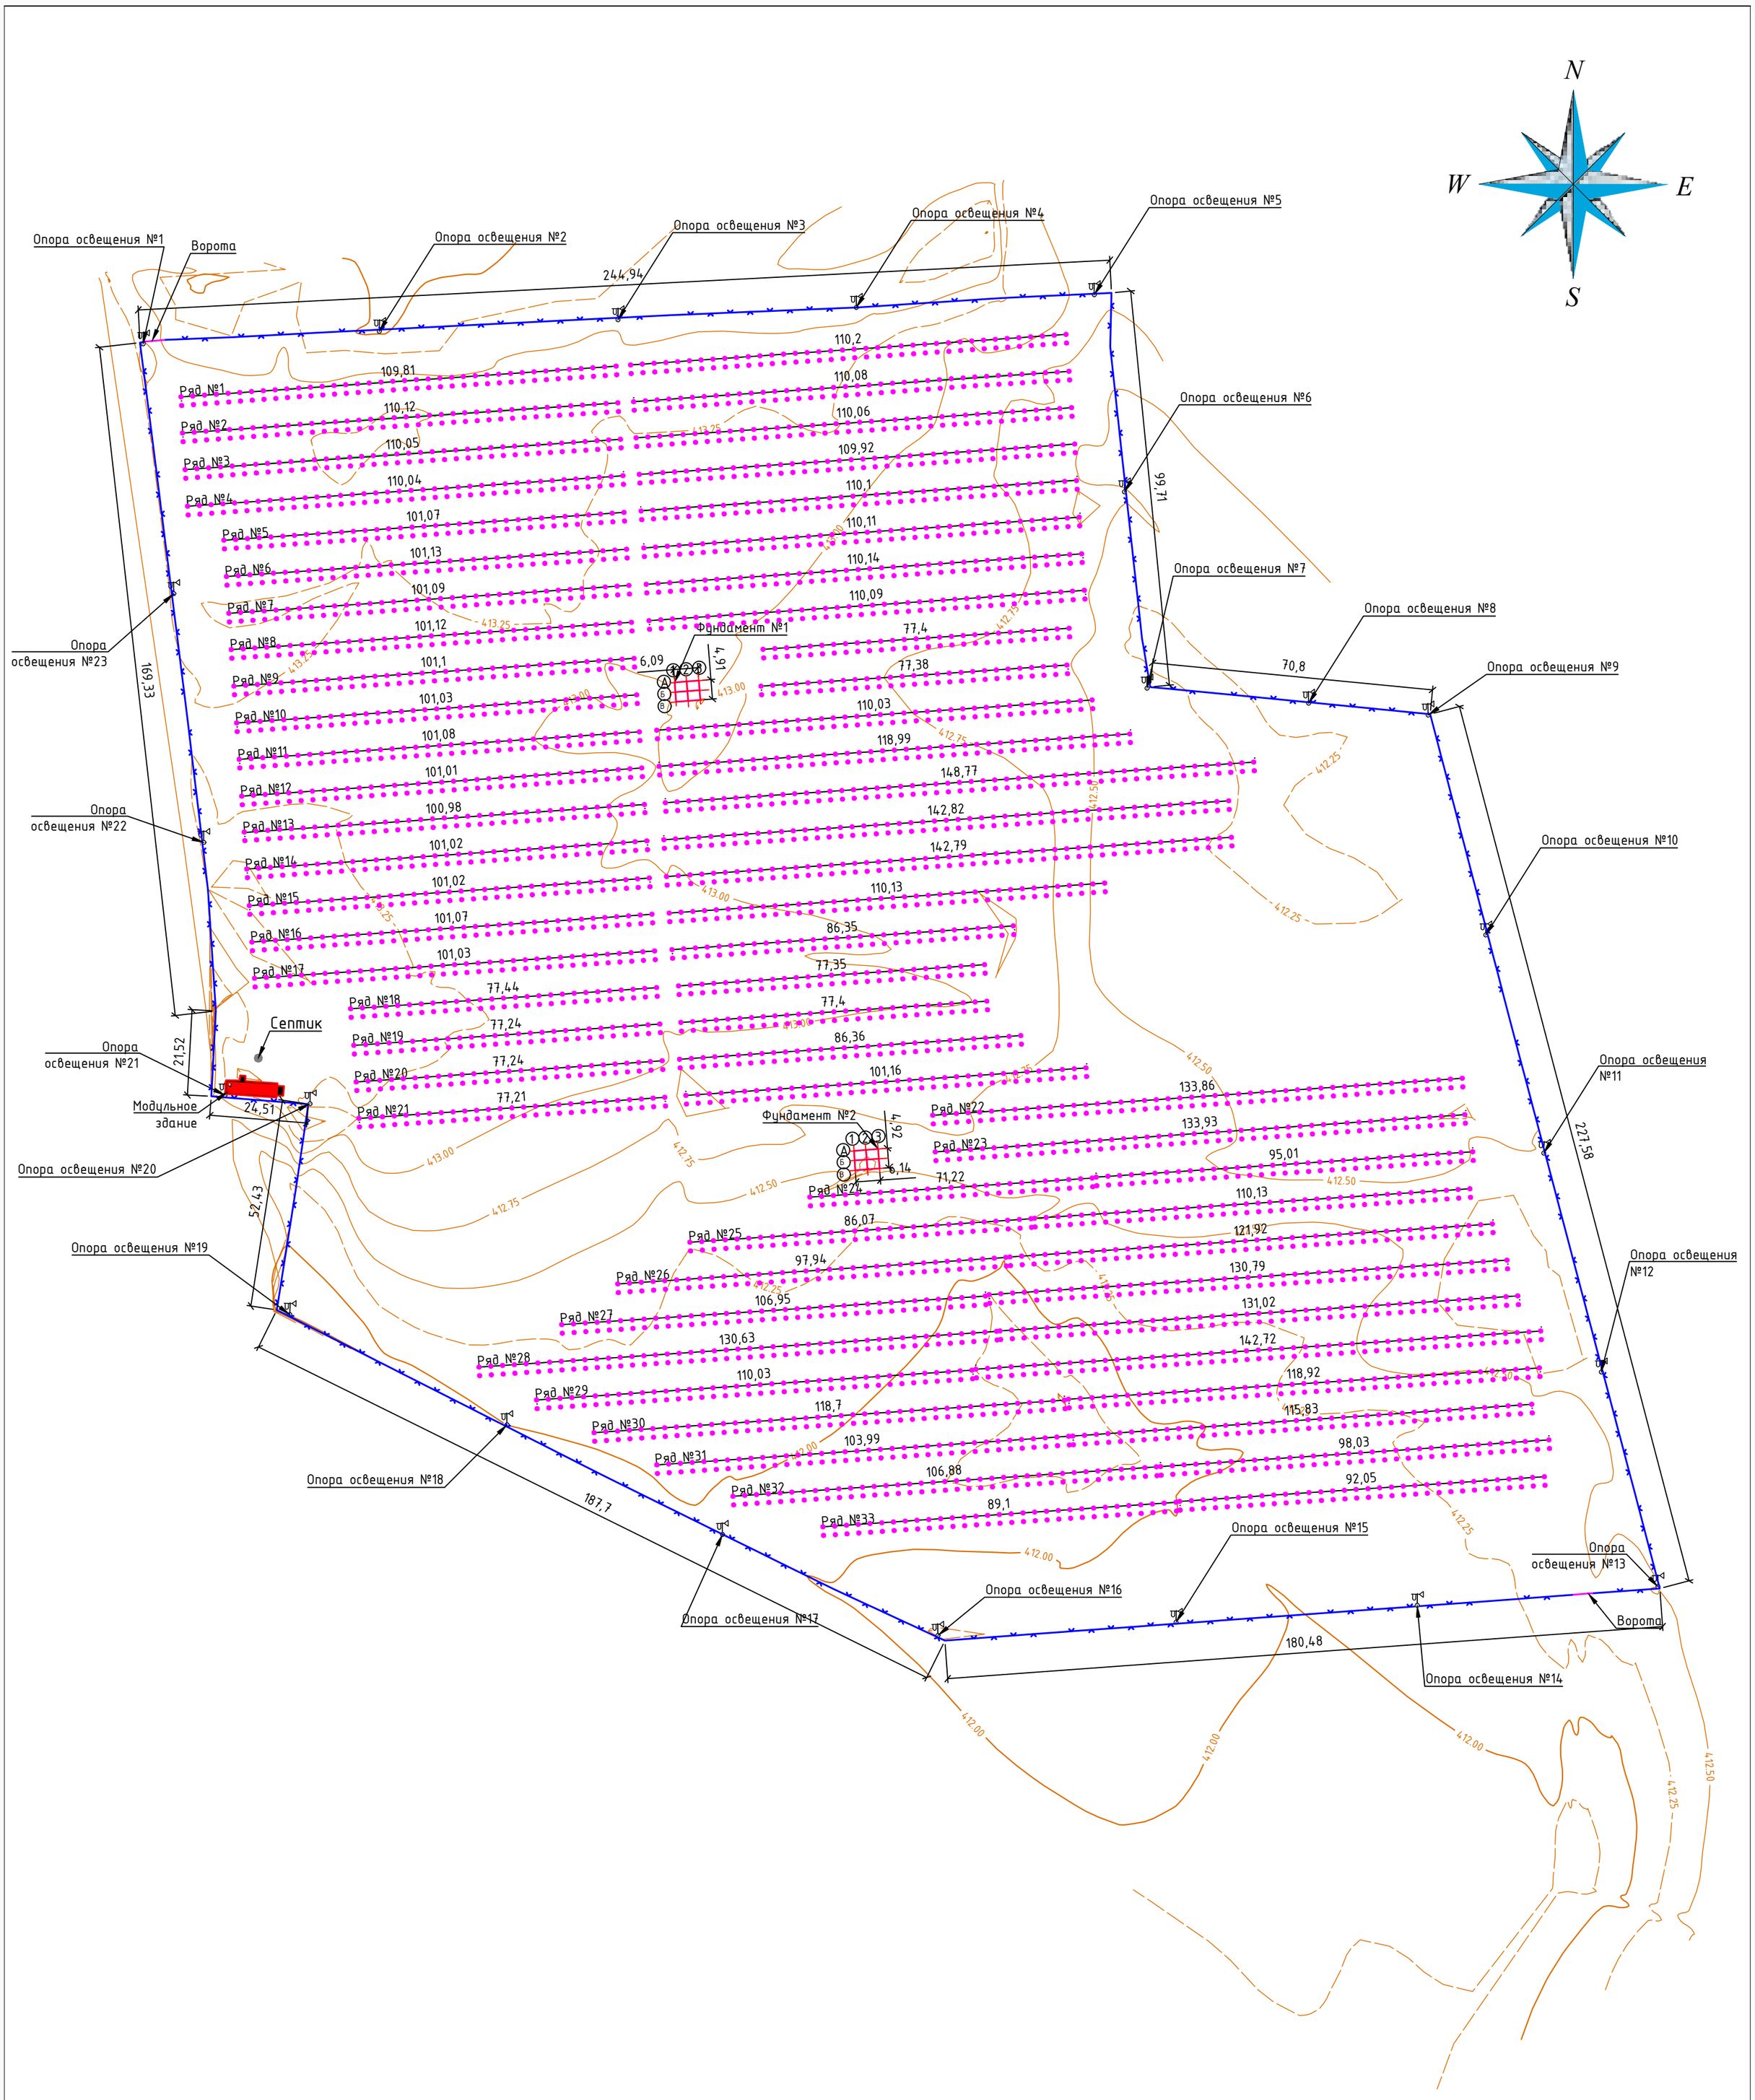

Ограждение – 1279,3 м/п

Сваи – 4666 шт.

Опоры консольного типа – 23 шт.

				"Строительство СЭС мощностью 4,95 МВт в г. Уштобе Алматинской области"		
Должность	Ф.И.О.	Подпись	Дата			
Геодезист	Тайбулдинов С			Исполнительная схема	Стадия	Лист	Листов
Нач.участ							
Тех.надз.							
Авт.надз				План свайного поля	ТОО "TS_geo"	

				"Строительство СЭС мощностью 4,95 МВт в г. Уштобе Алматинской области"			
Должность	Ф.И.О.	Подпись	Дата				
Геодезист	Гайбулдинов С.			Исполнительная схема	Стадия	Лист	Листов
Нач. участ							
Тех. надз.							
Авт. надз				План свайного поля	ТОО "TS_geo"		

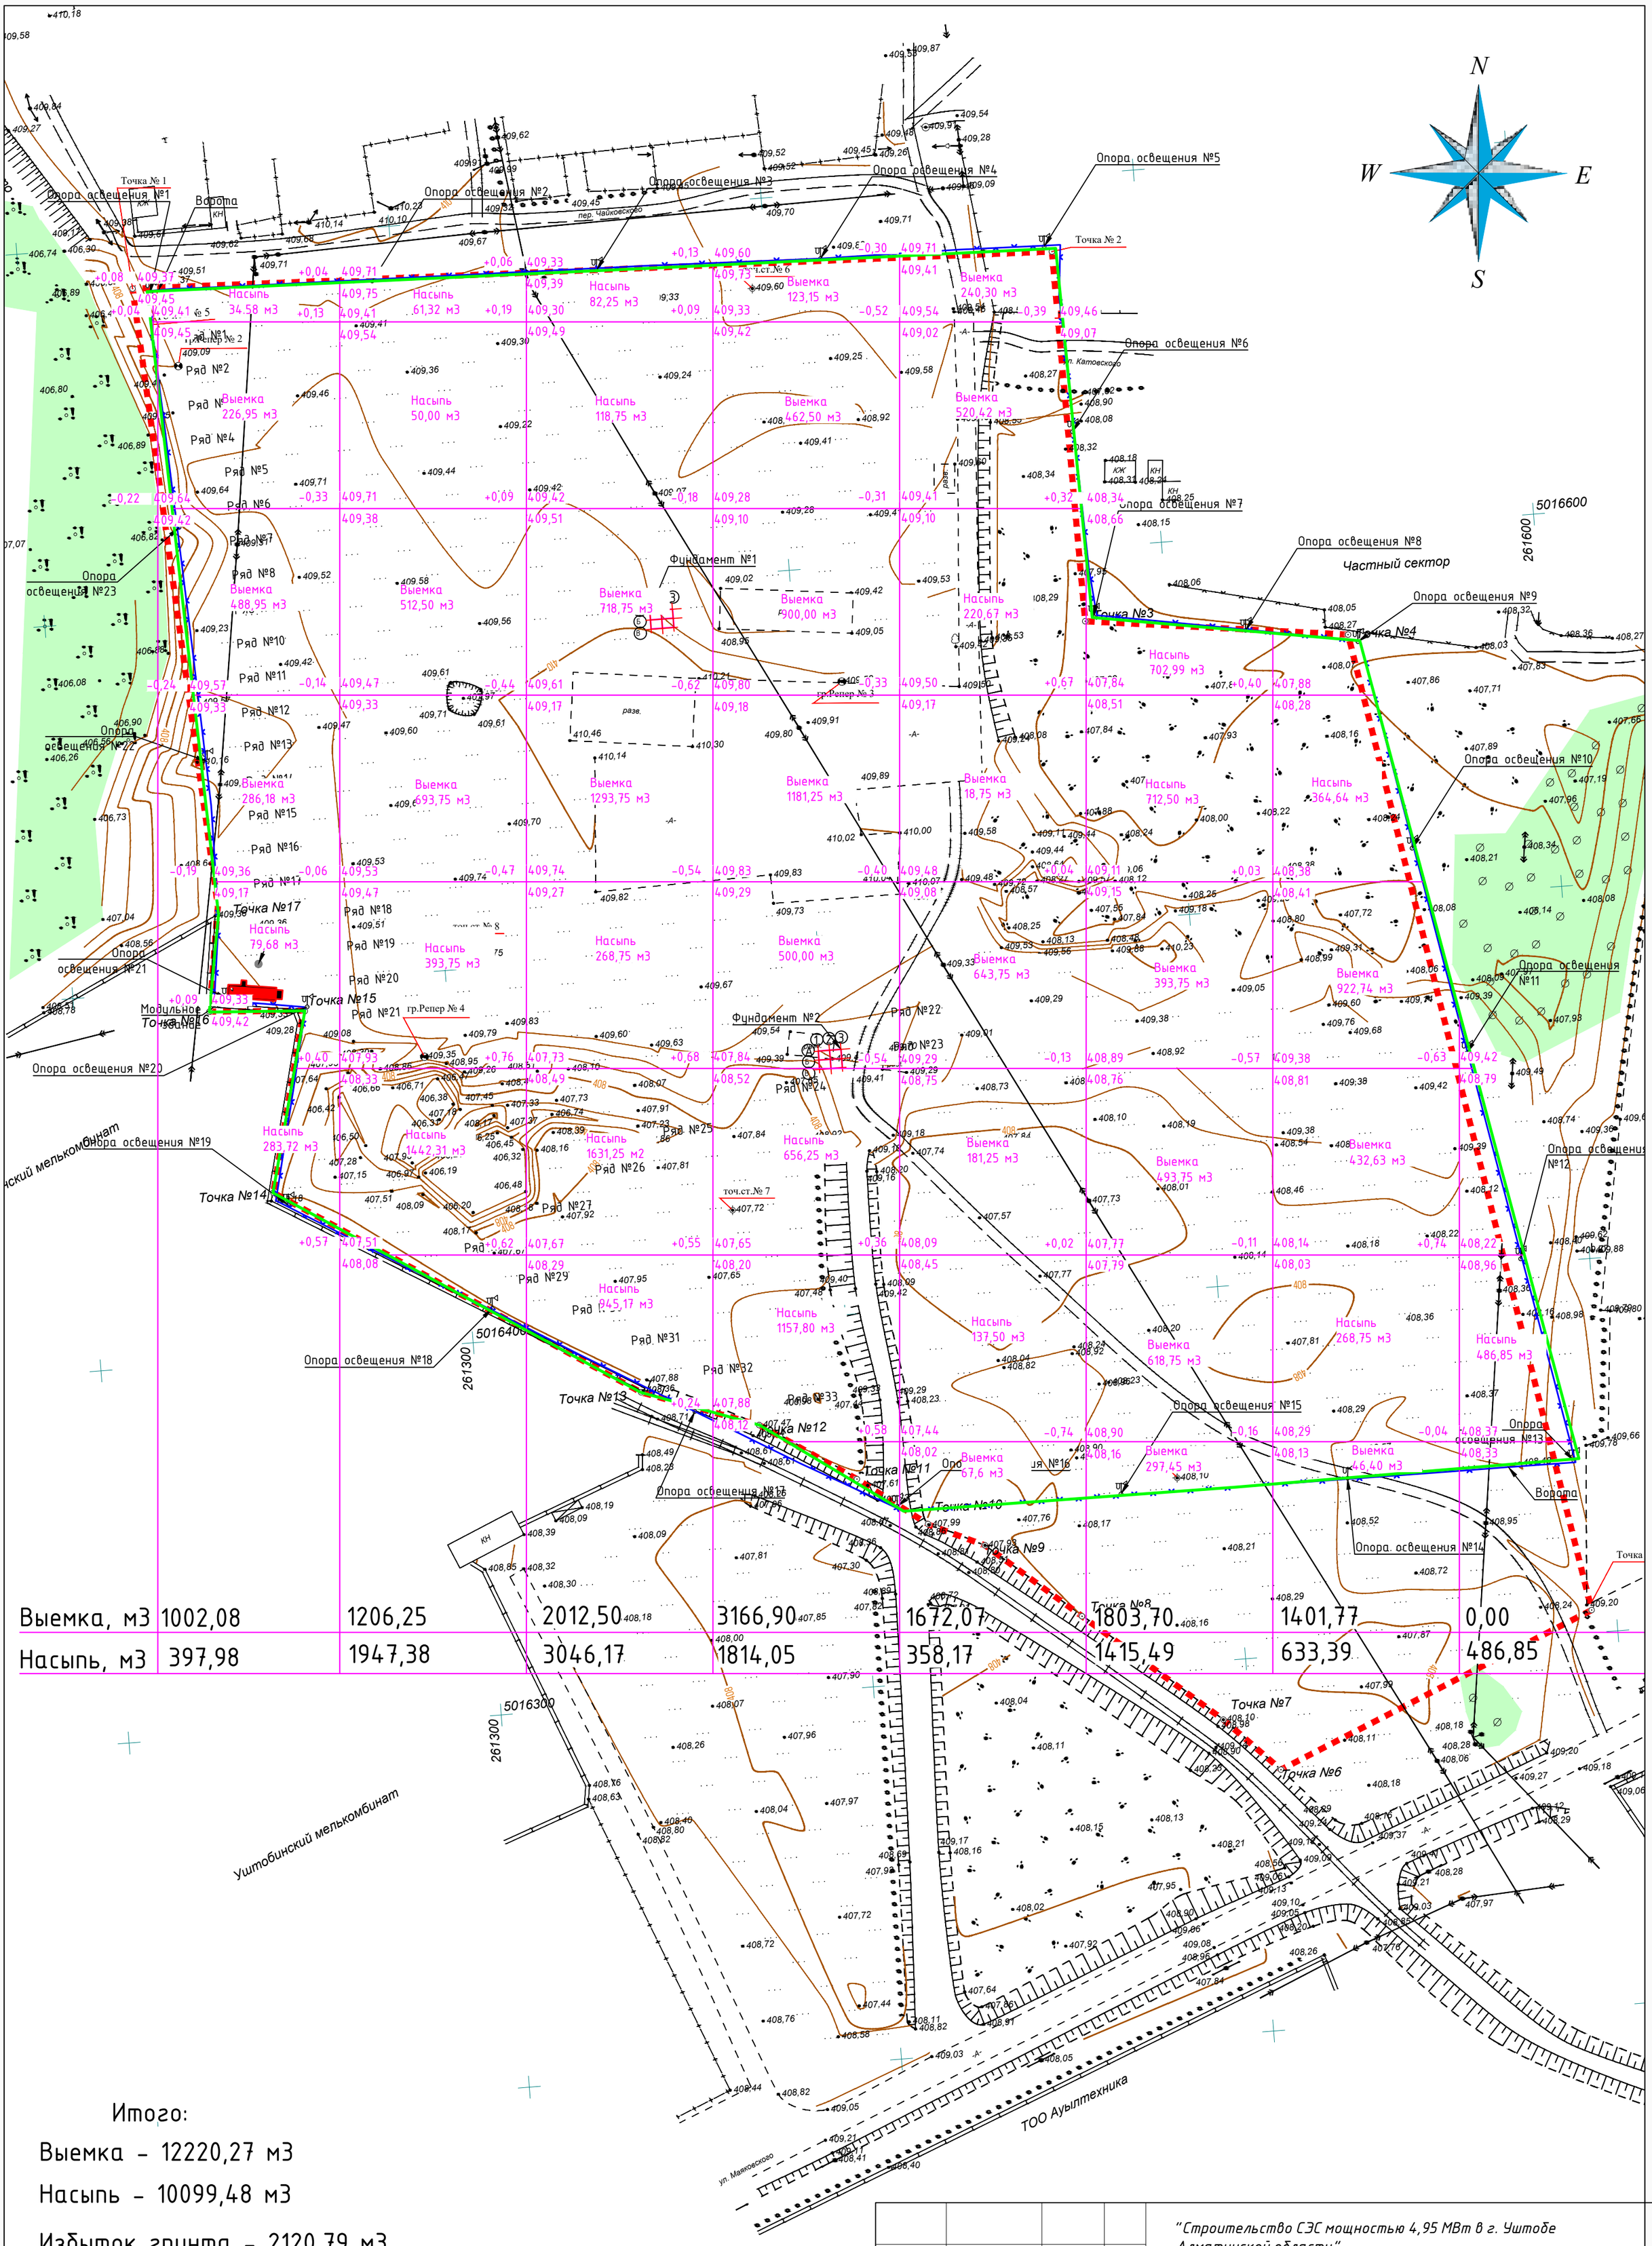

Выемка, м3	1002,08	1206,25	2012,50	3166,90	1672,07	1803,70	1401,77	0,00
Насыпь, м3	397,98	1947,38	3046,17	1814,05	358,17	1415,49	633,39	486,85

Итого:

Выемка - 12220,27 м3

Насыпь - 10099,48 м3

Избыток грунта - 2120,79 м3

				"Строительство СЭС мощностью 4,95 МВт в г. Уштобе Алматинской области"		
Должность	Ф.И.О.	Подпись	Дата			
Геодезист	Тайбулдинов С			Исполнительная схема	Стадия	Лист	Листов
Нач.участ							
Тех.надз.							
Авт.надз				План земляных масс	ТОО "TS_geo"	

Должность	Ф.И.О.	Подпись	Дата
Геодезист	Тайбулдинов С.		
Нач.участ			
Тех.надз.			
Авт.надз			

"Строительство СЭС мощностью 4,95 МВт в г. Уштобе Алматинской области"

Исполнительная схема	Стадия	Лист	Листов
План земляных масс	ТОО "TS_geo"		

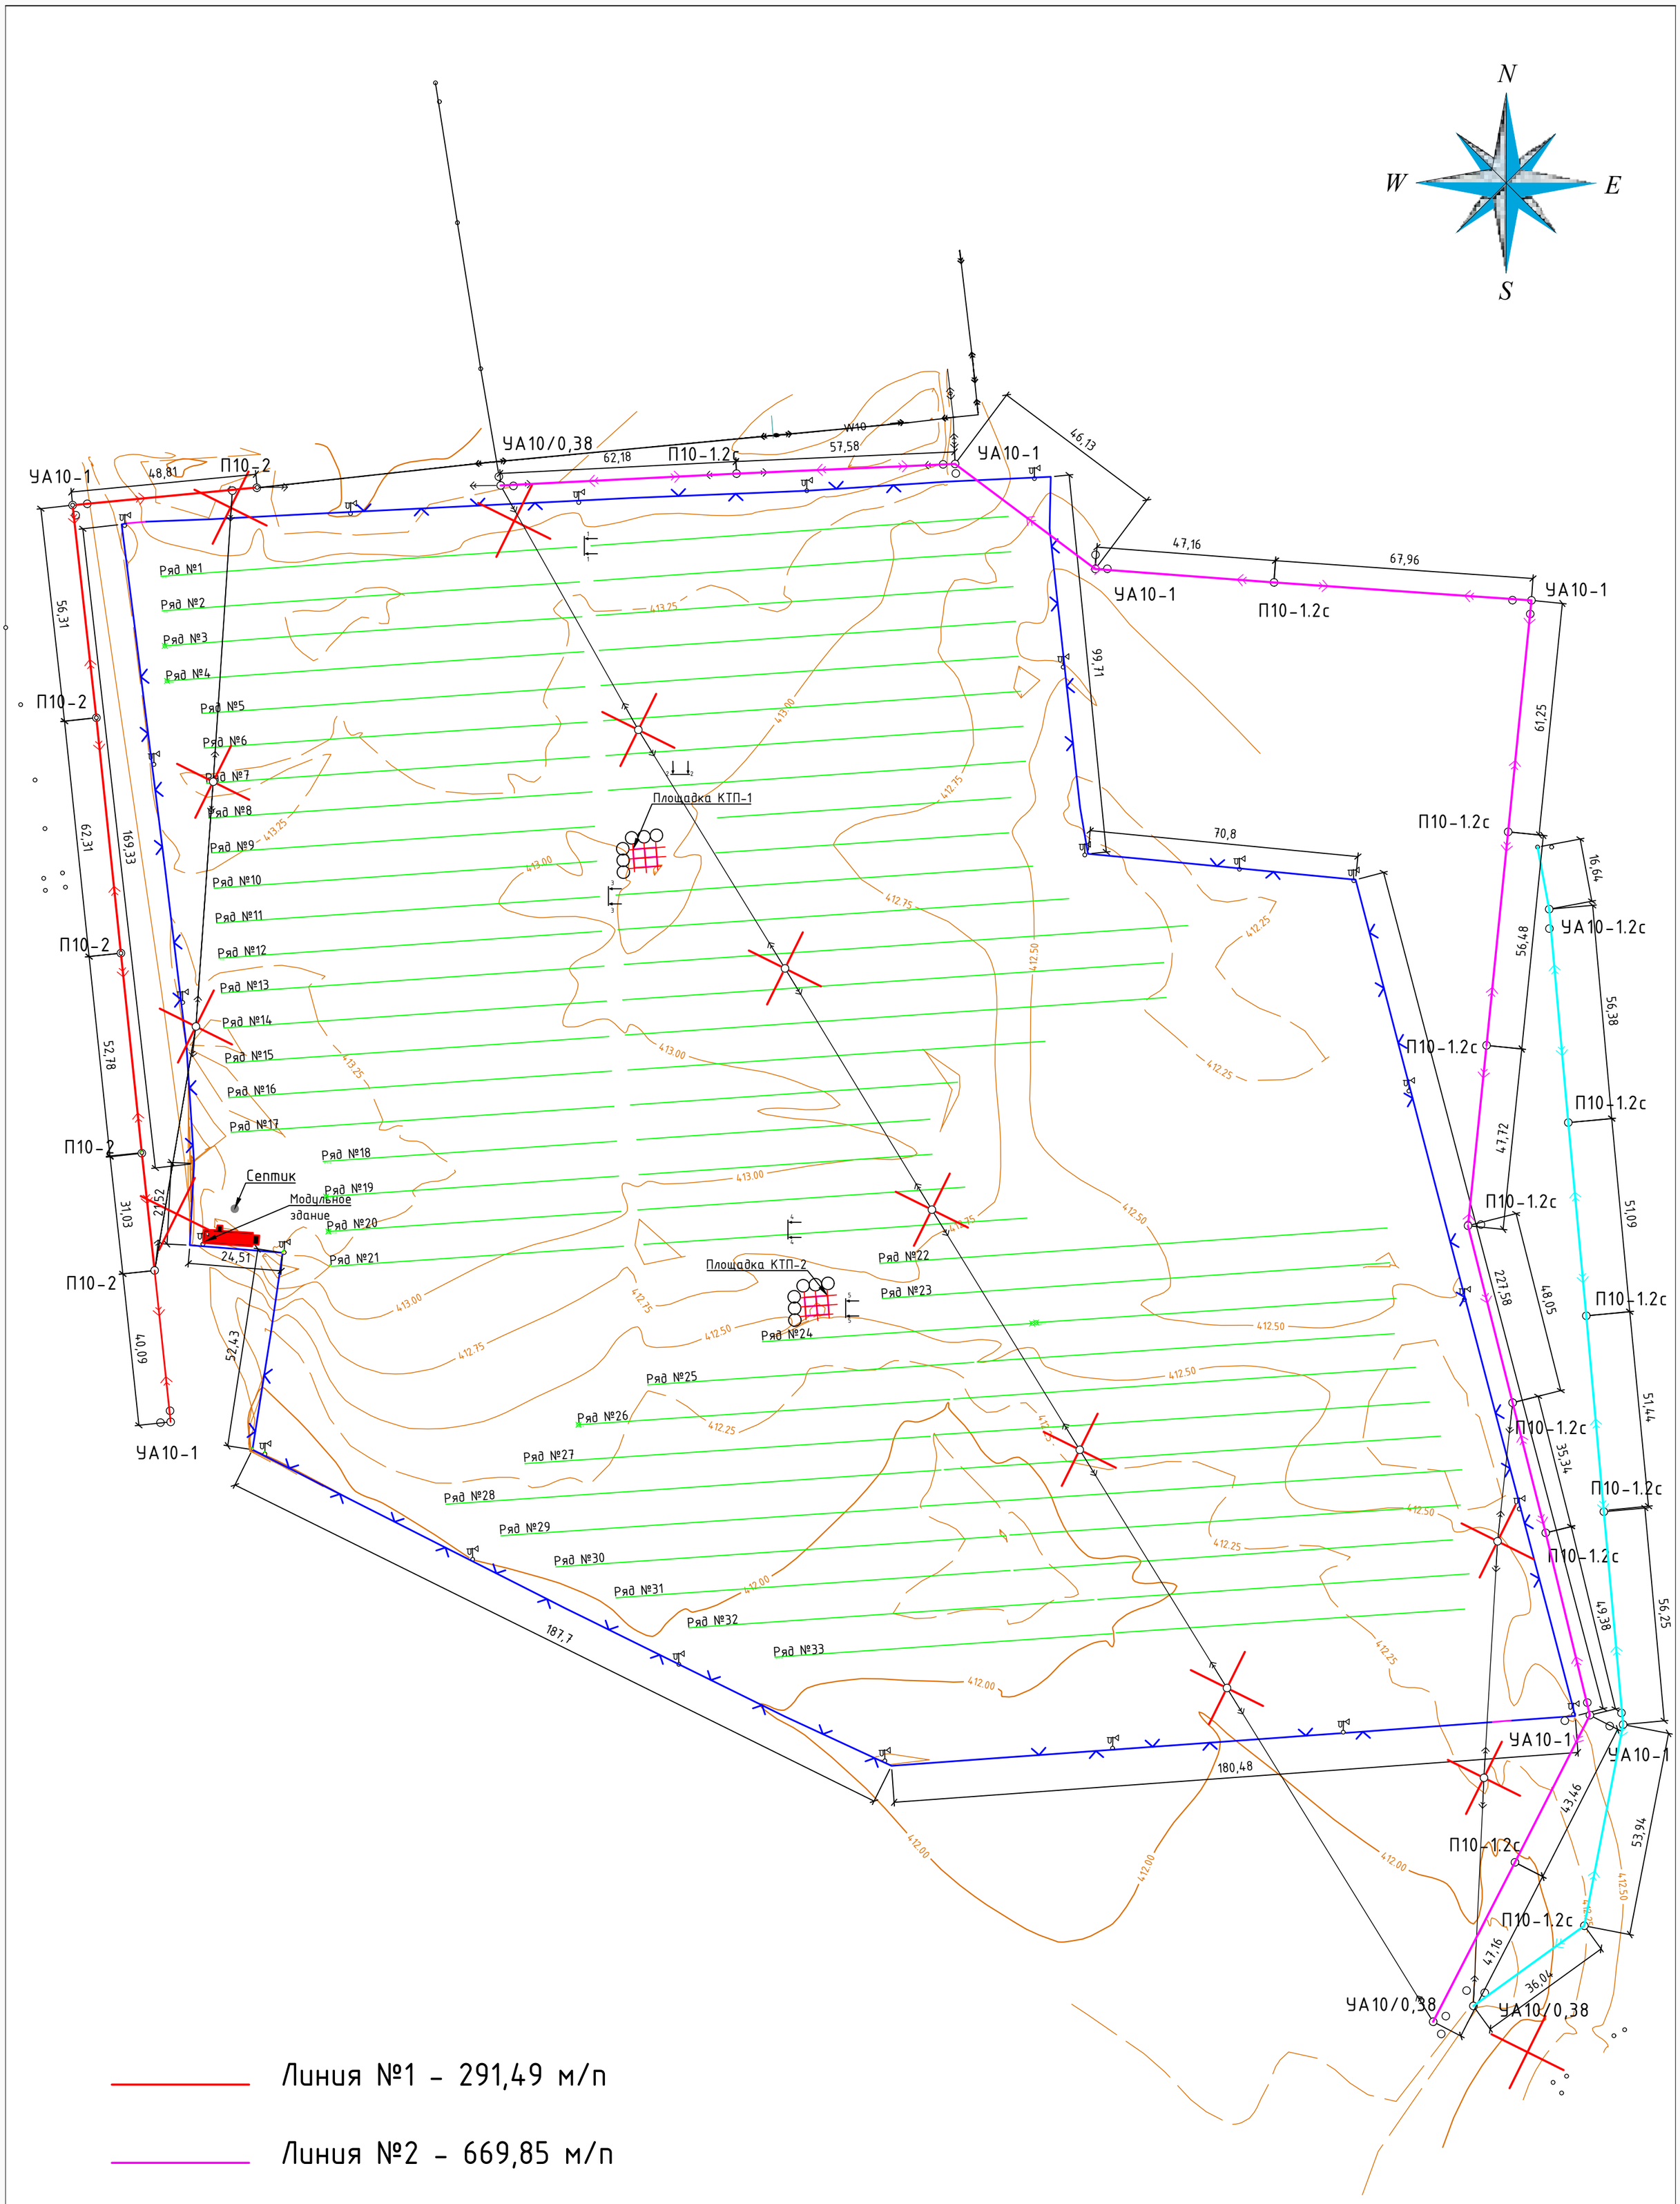

Линия №1 - 291,49 м/п

Линия №2 - 669,85 м/п

Линия №3 - 322,12 м/п

				"Строительство СЭС мощностью 4,95 МВт в г. Уштобе Алматинской области"		
Должность	Ф.И.О.	Подпись	Дата			
Геодезист	Тайбулдинов С			Исполнительная схема	Стадия	Лист	Листов
Нач. участ							
Тех. надз.							
Авт. надз				ЛЭП - 10кВ. План трассы	ТОО "TS_geo"		

				"Строительство СЭС мощностью 4,95 МВт в г. Уштобе Алматинской области"			
Должность	Ф.И.О.	Подпись	Дата				
Геодезист	Тайбулдинов С			Исполнительная схема	Стадия	Лист	Листов
Нач.участ							
Тех.надз.							
Авт.надз				ЛЭП - 10кВ. План трассы	ТОО "TS_geo"		

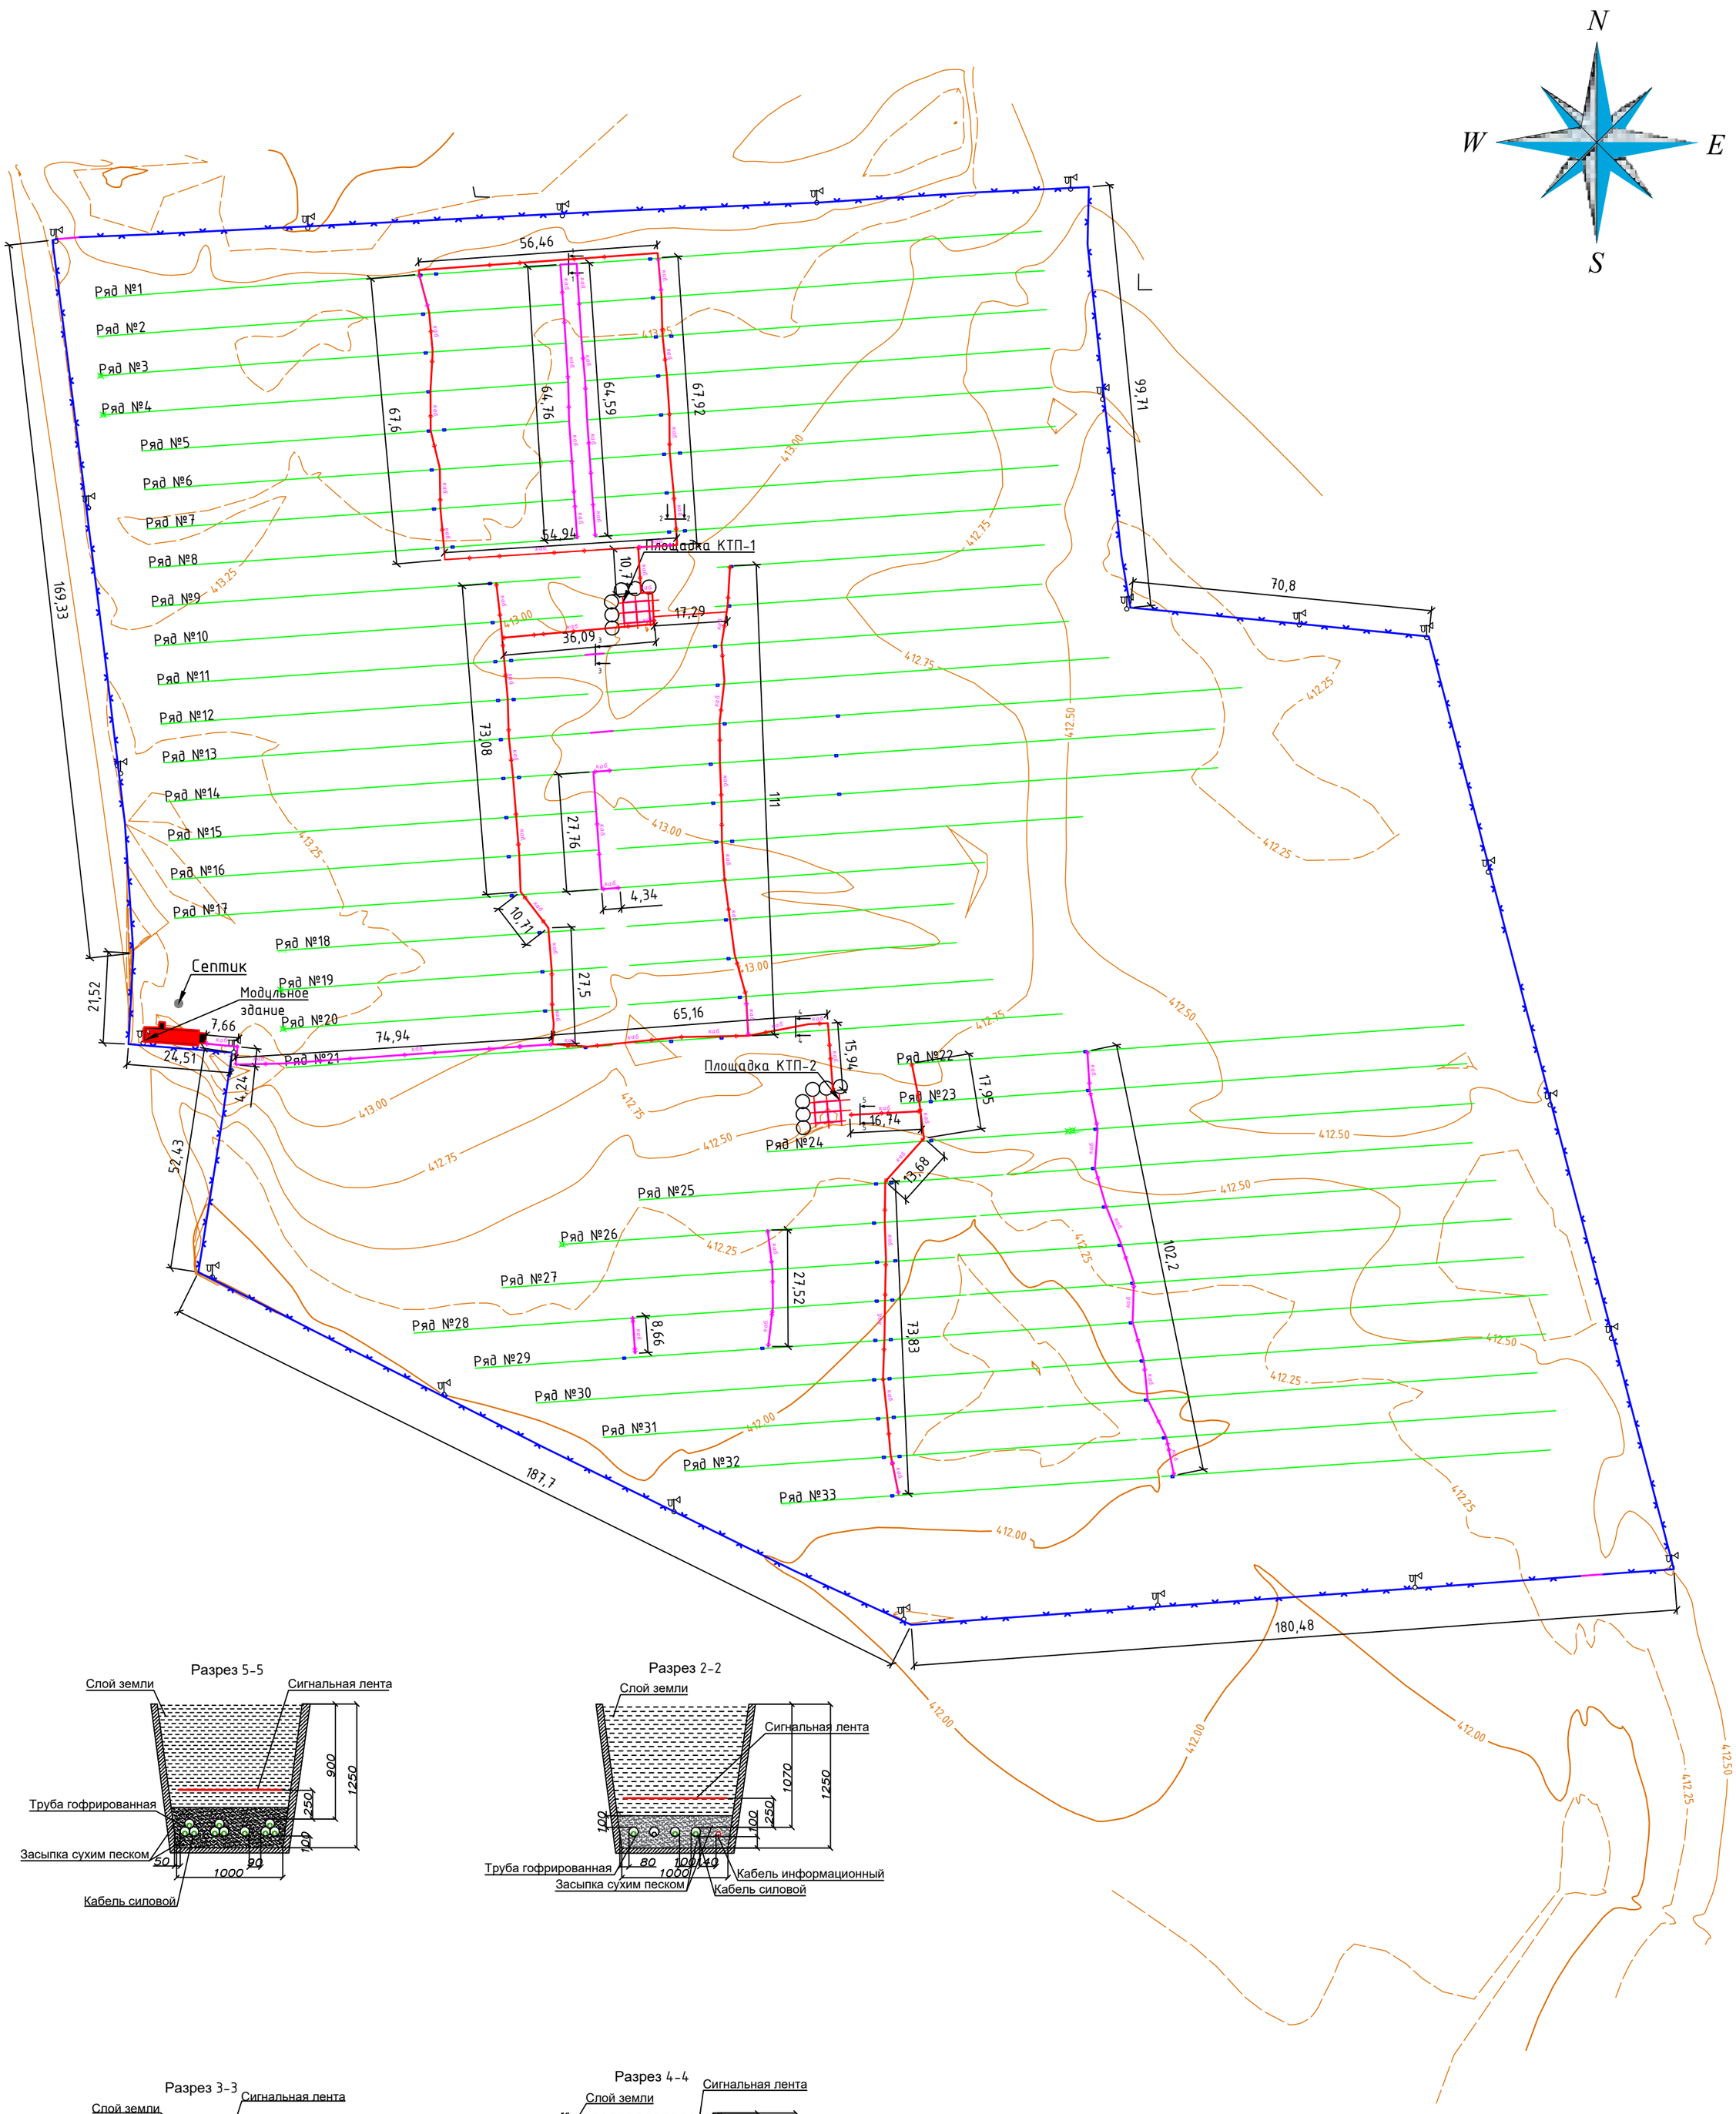

Разрез 5-5

Разрез 2-2

Разрез 3-3

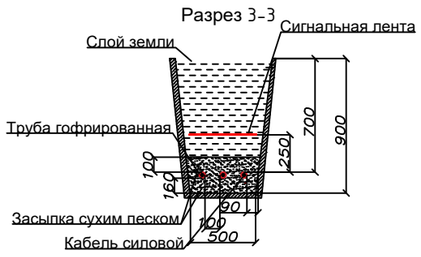

Разрез 4-4

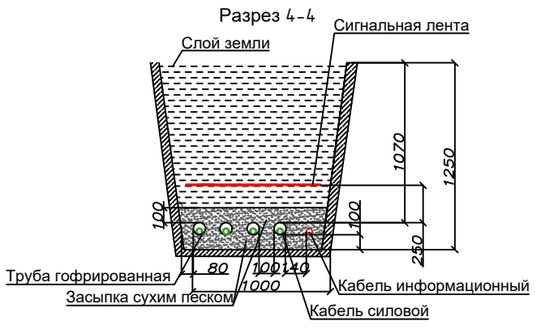

КТ-1 - 742,38 м/п

КТ-2 - 405,9 м/п

Разрез 1-1

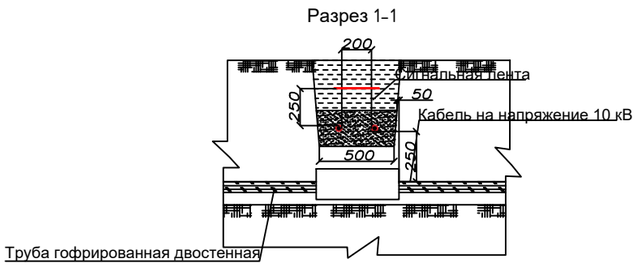

				"Строительство СЭС мощностью 4,95 МВт в г. Уштобе Алматинской области"		
Должность	Ф.И.О.	Подпись	Дата			
Геодезист	Тайбулдинов С			Исполнительная схема	Стадия	Лист	Листов
Нач. участ							
Тех. надз.							
Авт. надз				План кабельных линий	ТОО "TS_geo"	

КТ-1 - 742,38 м/п

КТ-2 - 405,9 м/п

				"Строительство СЭС мощностью 4,95 МВт в г. Уштобе Алматинской области"			
Должность	Ф.И.О.	Подпись	Дата				
Геодезист	Тайбулдинов С			Исполнительная схема	Стадия	Лист	Листов
Нач.участ							
Тех.надз.							
Авт.надз				План кабельных линий	ТОО "TS_geo"		

Приложение 2
к приказу Министра
индустрии и инфраструктурного
развития
Республики Казахстан
от 9 августа 2019 года № 632
Утвержден
Приказом Министра
по инвестициям и развитию
Республики Казахстан
от 24 апреля 2017 года № 235
форма

Заключение о качестве строительно-монтажных работ

«25» марта 2022 года

Технический надзор ТОО «Агентство Независимого Технадзора» в лице Генерального директора Титова С.А. : РК, г.Алматы, ул. Манаса 22Б, н.п.3.

наименование организации, фамилия, имя, отчество (при наличии) руководителя, юридический адрес

в лице эксперта: Титова Сергея Анатольевича, аттестат № KZ91VJE00061318 от 20.01.2021 г.

фамилия, имя, отчество (при наличии) экспертов, № аттестатов, дата получения

в лице эксперта: Идимова Рената Мирзагуловича аттестат № KZ16VJE00023577 от 03.03.2017 г.

фамилия, имя, отчество (при наличии) экспертов, № аттестатов, дата получения

действующего на основании Договора № 007/2018 от 01.07.2018г, Договора № 0021-АНТ-2021 от 01.09.2021г.

№ договора и дата

по объекту: «Строительство солнечной электростанции и инженерных сетей в районе г. Уштобе, Алматинской области», 041000 Республика Казахстан, Алматинская область, Каратальский район, Уштобинская г.а., г.Уштобе Маяковского 3"Д"

наименование и местонахождение объекта

заказчиком, которого является:

Товарищество с ограниченной ответственностью «АлматыЭнергоПроджект» 050011, РК, г. Алматы, Турксибский р-н, ул. Стасова, 5, 2 этаж, кабинет 4, БИН: 151140006669, в лице Генерального директора Зайцева Дмитрия Владимировича

наименование организации, фамилия, имя, отчество (при наличии) руководителя

подтверждает, что:

1. Строительство объекта осуществлялось

1) подрядчиком (генеральным подрядчиком): *ТОО «ТАТЭК». Лицензия:МКЛ № 00945, 11.12.2001, II.*

наименование организации, № лицензии и дата получения

в лице *Технического директора Д.Ш. Илипбаев.*

фамилия, имя, отчество (при наличии) руководителя

2. Строительно-монтажные работы осуществлены в сроки:

начало работ февраль 2020 г.

месяц, год

окончание работ март 2022г.

месяц, год

при продолжительности строительства, месяц:

по норме или по проекту организации строительства 6 (шести) месяцев;
фактически 24 (двадцать четыре) месяца;

3. Сметная стоимость по утвержденному проекту (проектно-сметной документации):
собственные средства Товарищества с ограниченной ответственностью «АлматыЭнергоПроджект», сметная документация не разрабатывалась.

4. Сметная стоимость основных фондов, принимаемых в эксплуатацию: собственные средства Товарищества с ограниченной ответственностью «АлматыЭнергоПроджект», сметная документация не разрабатывалась.

5. Объект построен в соответствии с проектом (проектно-сметной документацией) ТОО «КазЭнергоПроджект» (Государственная лицензия на проектную деятельность 17005348, 27.03.2017 г.,) в лице Директора Долгинцова А.Б., Республика Казахстан, г. Алматы , Жамбыла , 173 , 53. Рабочий проект Пр/01-01-19

наименование проектной организации, номер проекта

утвержденным(ой) ТОО "АлматыЭнергоПроджект", *от 26.08.2019. (переутверждение 01.08.2021 года).*

наименование организации утвердившей (переутвердившей) проект и дата утверждения

и требованиями государственных нормативных документов в области архитектуры, градостроительства и строительства;

6. Примененные строительные материалы, конструкции, оборудование и изделия соответствуют проекту и требованиям государственных нормативов;

7. Исполнительная техническая документация имеется в полном объеме;

8. Замечания, выданные техническим надзором в процессе строительства устранены;

9. Завершенный строительством объект обеспечивает прочность, устойчивость и надежность на протяжении всего срока службы (эксплуатации, использования, применения) и соответствует требованиям государственных нормативов направленных на обеспечение интересов и безопасности собственников (пользователей) и общества в целом.

Технический надзор:

организация

ТОО «Агентство Независимого Технадзора» Генеральный директор Титов Сергей Анатольевич;

наименование организации, фамилия, имя, отчество (при наличии) руководителя

подпись, дата 25.03.2022 М.П.

эксперт(ы) по технического надзора: Титова Сергея Анатольевича, аттестат № KZ01VJE00064318 от 20.01.2021 г.;

фамилия, имя, отчество (при наличии) эксперта (экспертов) № аттестатов,

подпись, дата 25.03.2022 М.П.

эксперт(ы) по технического надзора: Идимова Рената Мирзагуловича аттестат № KZ16VJE00023577 от 03.03.2017г;

фамилия, имя, отчество (при наличии) эксперта (экспертов) № аттестатов,

подпись, дата 25.03.2022 М.П.

Товарищество с ограниченной ответственностью
«АГЕНТСТВО НЕЗАВИСИМОГО ТЕХНАДЗОРА»

Казахстан, Алматы, 050060, Аушакова д. 112/15, к.14
Тел.: +7(727)317 59 11; +7(708)331 64 20
E-mail: ant_ant_06@mail.ru
www.agentrnh.kz

РК, г. Алматы, 050060, ул. Аушакова, д. 112/15, оф. № 14
Тел.: +7 727 317 59 11; +7 708 331 64 20
E-mail: ant_ant_06@mail.ru
www.agentrnh.kz

ul. 14, 112/15, Aushakova str., 050060, Almaty, Kazakhstan
Tel.: +7(727)317 59 11; +7(708)331 64 20
E-mail: ant_ant_06@mail.ru
www.agentrnh.kz

30.03.2022 г.

Руководителю Управления государственного
архитектурно-строительного контроля и
лицензирования по Алматинской области
гос-ну Абдыбекову Д.Т.

Копии: Главному государственному строительному
инспектору Республики Казахстан, Алматинская
область, Каратальский район, г.Уштобе гос-ну Узенбаеву Г.А.
Генеральному директору ТОО "АлматыЭнергоПроджект"
Гос-ну Зайцеву Д.В.

Письмо- пояснение.

Сообщаем Вам о том, что нами ТОО "Агентство Независимого Технадзора" осуществлялся технический надзор при строительстве объекта: «Строительство СЭС мощностью 4,95 МВт в районе г.Уштобе Алматинской области» находящегося по адресу: Республика Казахстан, Алматинская область, Каратальский район, Уштобинская г.а., г.Уштобе ул. Маяковского 3 "а". Отчеты технического надзора в период с сентября месяца 2018 года до апреля месяца 2020 года отправлялись в УГАСК по Алматинской области заказным письмом по адресу: г. Талдыкорган улица Шевченко №131, а также дублировались по электронной почте: УГАСКиЛ КДСиЖКХ (dgaskl_alm_obl@mail.ru), затем согласно письма от 26.03.2020 года за исх. № 45-45/896 от государственного учреждения "Управление Государственного архитектурно-строительного контроля Алматинской области за подписью заместителя начальника Ботабекова Н. Данные отчеты были продублированы по электронному адресу: : УГАСКиЛ КДСиЖКХ (ugask_ao_tho@mail.ru) до июля месяца 2020 года, после чего отчеты не сдавались ввиду окончания разрешения на строительство и отсутствия финансирования со стороны заказчика. С июля месяца 2021 года в связи с изменением руководства и учредителей ТОО "АлматыЭнергоПроджект" работы по строительству объекта было возобновлено. Отчеты с июля 2021 года сдавались в электронном виде на портале «E-Qurylys».

Генеральный директор:
ТОО «АНТ» Титов С. А.
конт. Тел: +7 707-480-44-50

Приложение 2
к приказу Министра
по инвестициям и развитию
Республики Казахстан
от 24 апреля 2017 года № 235
Форма

Заключение о соответствии выполненных работ проекту

«25» марта 2022 г.

Авторский надзор: ТОО «КазЭнергоПроджект», директор Долгинцев Алексей Борисович
наименование организации, фамилия, имя, отчество (при наличии) руководителя
в лице: Долгинцева Алексея Борисовича
фамилия, имя, отчество (при наличии) экспертов, № аттестатов и дата получения
действующего на основании договора: № АН/01-09-19 от 13 сентября 2019 года
№ договора и дата
по объекту: *«Строительство солнечной электростанции мощностью 4,95 МВт в г. Уштобе, Алматинской области. Внешние электрические сети для выдачи мощности.»*
наименование и местонахождение объекта
заказчиком которого является ТОО "АлматыЭнергоПроджект", генеральный директор Д.В. Зайцев
наименование организации, фамилия, имя, отчество (при наличии) руководителя

подтверждает, что:

1. **Строительство объекта осуществлялось**

а) подрядчиком (генеральным подрядчиком) АО «ТАТЭК», Лицензия: МКЛ №00945, от 11.12.2001 года на занятие Строительно-монтажными работами, II категория

наименование организации, № лицензии и дата получения

в лице *Технического директора - Илипбаева Д.Ш.*
фамилия, имя, отчество (при наличии) руководителя

б) субподрядными организациями:

_____
наименование организации, № лицензии и дата получения

в лице _____;
фамилия, имя, отчество (при наличии) руководителя

2. Строительно-монтажные работы осуществлены в сроки:

начало работ: февраль 2020 года;
месяц, год
окончание работ: март 2022
месяц, год

при продолжительности строительства, месяц:
по норме или по проекту организации строительства 6 месяцев
фактически 24 месяцев.

3. **Примененные строительные материалы, конструкции, оборудование изделия соответствуют требованиям проекта;**

4. Замечания, выданные авторским надзором в процессе строительства, устранены;

5. Внесенные изменения в проект (проектно-сметную документацию) в процессе строительства выполнены в соответствии с требованиями нормативов в области архитектуры, градостроительства и строительства;

6. Объект построен в соответствии с проектом (проектно-сметной документацией):
ТОО «КазЭнергоПроджект» по Договору №Пр/01-01-19 от 10 января 2019 года
наименование проектной организации, номер проекта

утвержденным(ой) ТОО "АлматыЭнергоПроджект", Приказ №1-1 от 26.08.2019г., Приказ №1-1 от 01.08.2021г.
наименование организации утвердившей (пере утвердившей) проект и дата утверждения

Авторский надзор:

Организация «КазЭнергоПроджект», директор Долгинцев Алексей Борисович 25.03.2022
наименование организации, фамилия, имя, отчество (при наличии) руководителя, подпись, дата М.П.

эксперт(ы) по авторскому надзору Долгинцев Алексей Борисович 25.03.2022
фамилия, имя, отчество (при наличии) эксперта (экспертов), № аттестатов, подпись, дата М.П.