Приложение 3
к приказу Министра
по инвестициям и развитию
Республики Казахстан
от 24 апреля 2017 года № 235
форма

Декларация о соответствии

п. Федоровка «16» август 2023г.

Подрядчик (генеральный подрядчик) **Товарищество с ограниченной ответственностью "Life Stroy Invest" лицензия ГСЛ №0004436 22.11.2021г,** в лице **директора Аткенов Берик Байкенбаевич.**
по объекту: **«Строительство водовода к объекту "Строительство распределительных сетей и сооружений водоснабжения в селе Ленино Ленинского сельского округа Федоровского района Костанайской области»,** заказчиком которого является **Государственное учреждение «Отдел архитектуры, градостроительства и строительства Федоровского района»** в лице **руководителя Бексултанов Жаслан Жуматаевич,**
удостоверяет, что:
1. Строительно–монтажные работы на объекте выполнены в соответствии с утвержденным проектом (проектно–сметной документацией), государственными нормативами в сфере архитектурной, градостроительной и строительной деятельности

2. Субподрядные организации:
ТОО Construction Company "KazConstructionGroup" лицензия №21024610 от 20.08.2021 года
наименование организации, № лицензии и дата получения
в лице **Генерального директора Нурмуханова Дулата Габдрашевича,**
фамилия, имя, отчество (при наличии) руководителя
и ТОО «Союз Пром Сервис КВ» лицензия КСЛ №II-01376 от 26.07.2021г
наименование организации, № лицензии и дата получения
в лице **директора Воробьева Максима Дмитриевича.**
фамилия, имя, отчество (при наличии) руководителя

3. Проект (проектно-сметная документация) разработана: **ТОО " ПУС-Шымкент",** утвержден(а) **ГУ «Отдел архитектуры, градостроительства и строительства Федоровского района» № 556 от 20.11.2020 года**
4. Объект (комплекс) имеет следующие основные технико-экономические показатели (мощность, производительность, производственная площадь, протяженность, вместимость, объем, пропускная способность, провозная способность, число рабочих мест и тому подобное, заполняется по всем объектам (кроме жилых домов) в единицах измерения соответственно целевой продукции или основным видам услуг):
«Строительство водовода к объекту "Строительство распределительных сетей и сооружений водоснабжения в селе Ленино Ленинского сельского округа Федоровского района Костанайской области»,

12. Шумоизоляция здания соответствует проекту и подтверждается экспертным заключением, выдаваемым аккредитованными испытательными лабораториями по результатам проведенных лабораторных замеров (экспертное заключение прилагается);

13. Обеспечен доступ для маломобильных групп населения, что подтверждается органами социальной защиты населения;

фамилия, имя, отчество (при наличии), подпись руководителя, дата
Место печати (при наличии)

Подрядчик (генеральный подрядчик) считает объект: **«Строительство водовода к объекту "Строительство распределительных сетей и сооружений водоснабжения в селе Ленино Ленинского сельского округа Федоровского района Костанайской области»**, готовым к приемке в эксплуатацию, гарантирует качество выполненных строительно-монтажных и специальных работ, и принимает на себя обязательство устранять дефекты, возникшие по его вине при строительстве объекта согласно гарантийного срока в соответствии с законодательством Республики Казахстан.

Подрядчик (генеральный подрядчик)

Директор
ТОО «Life Stroy Invest» ____________________ **Аткенов Б.Б.**
Место печати

«Life Stroy Invest»
БСН/БИН 171040017278

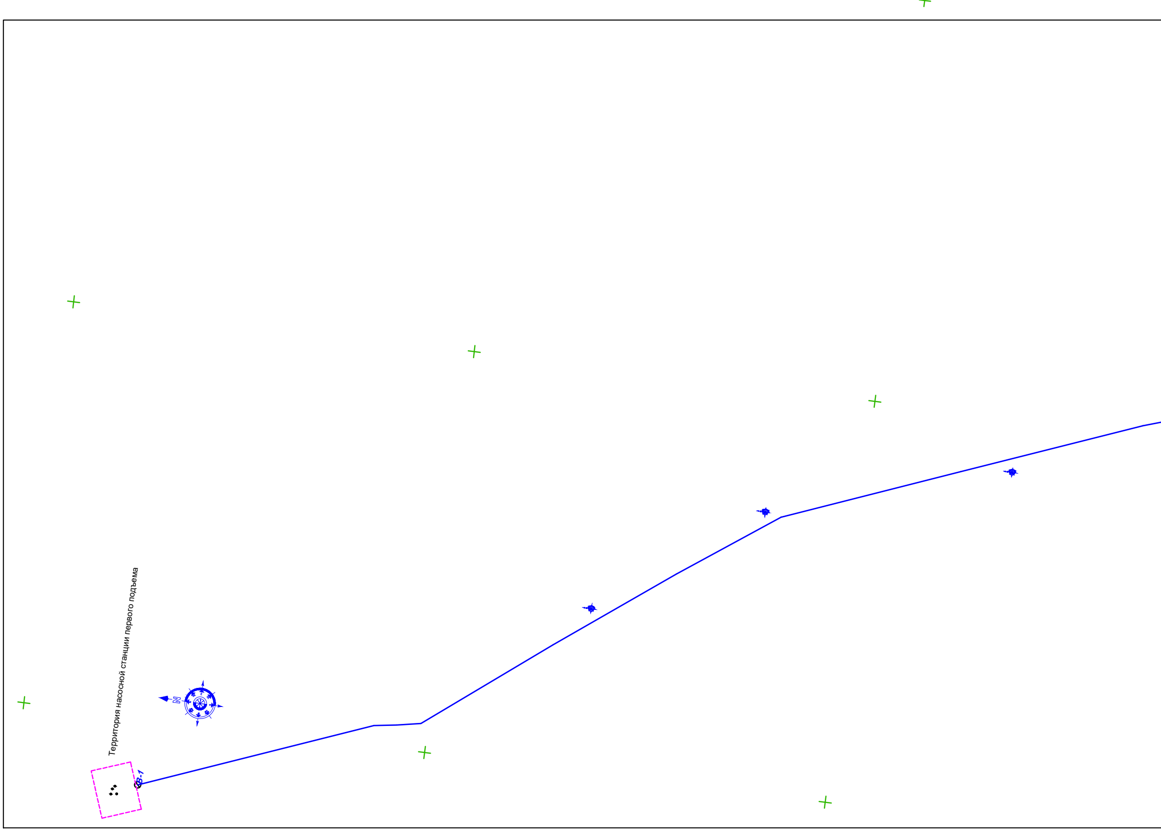
Территория насосной станции первого подъема
В-1
N

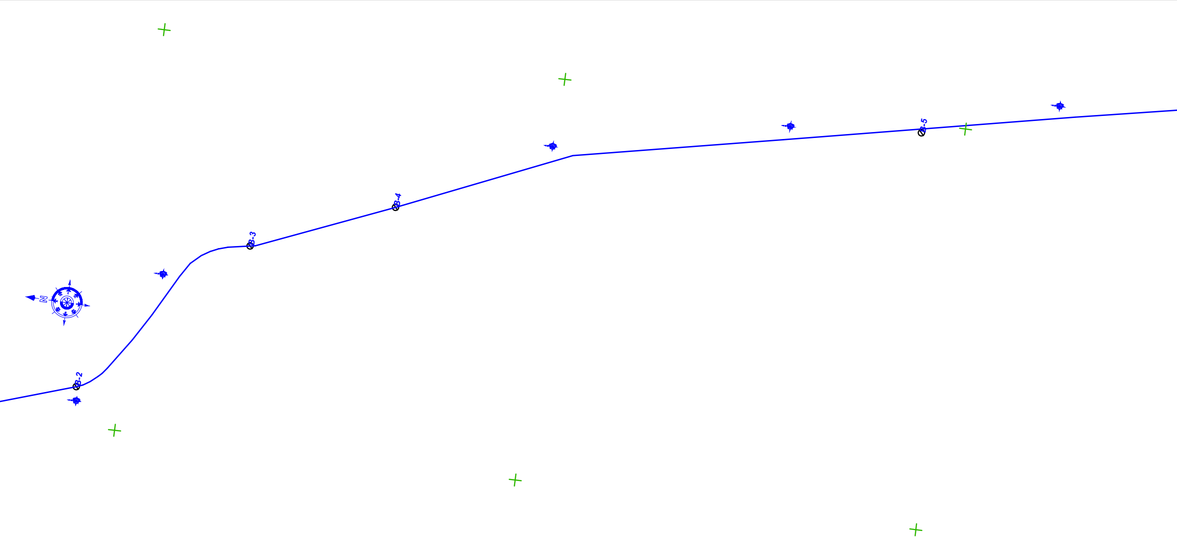

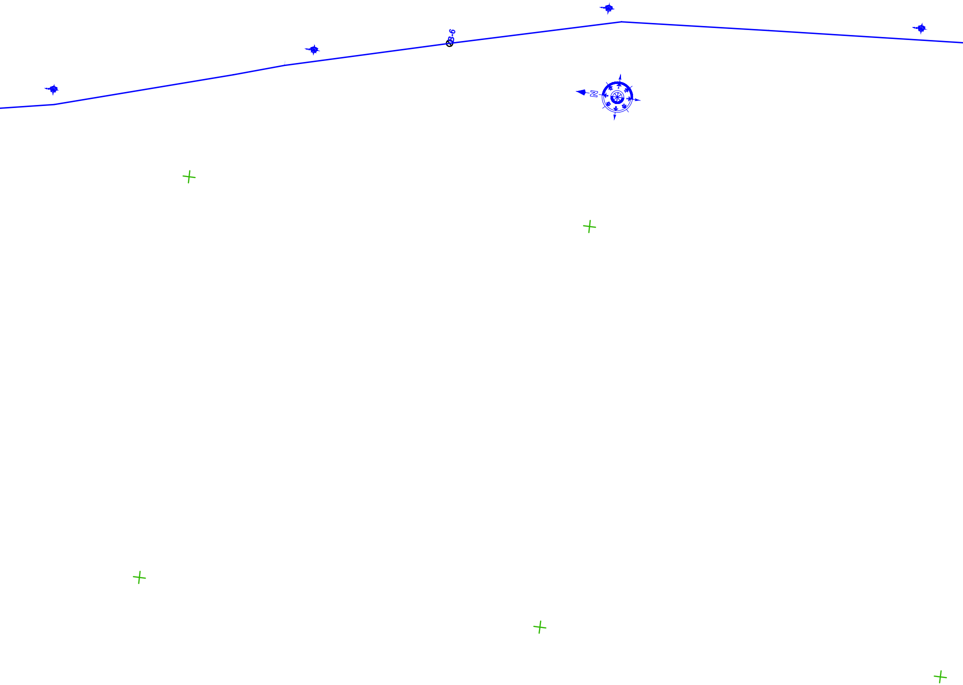

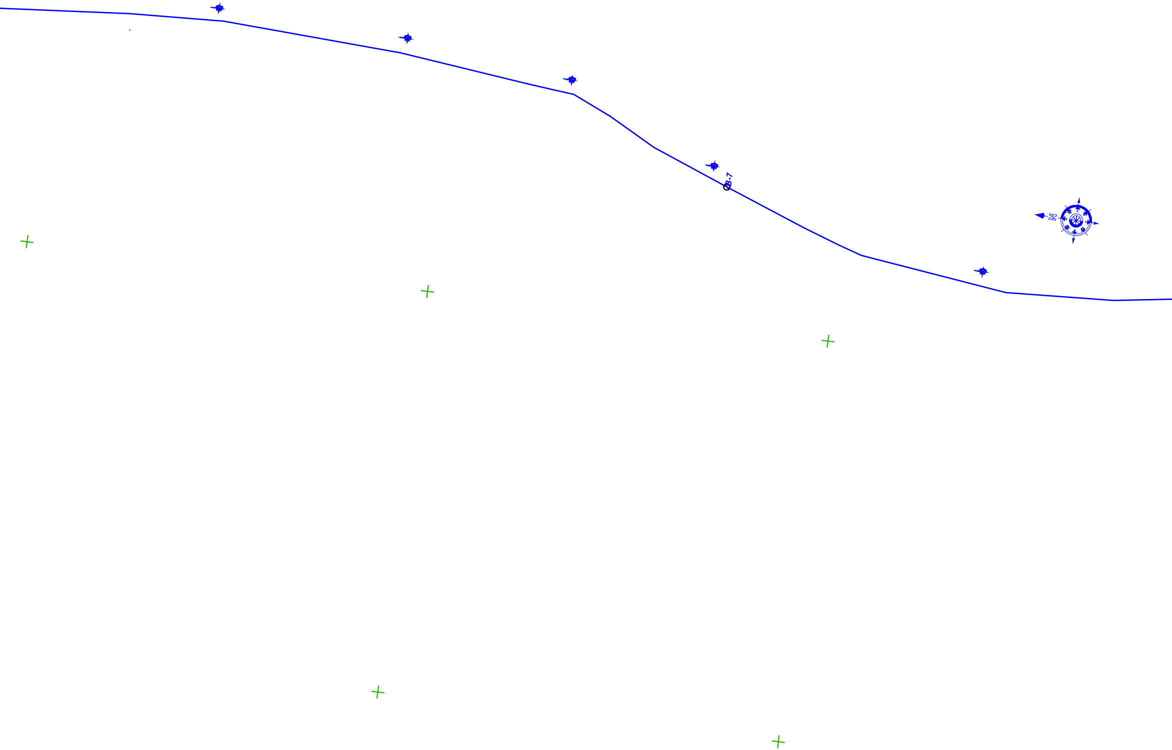

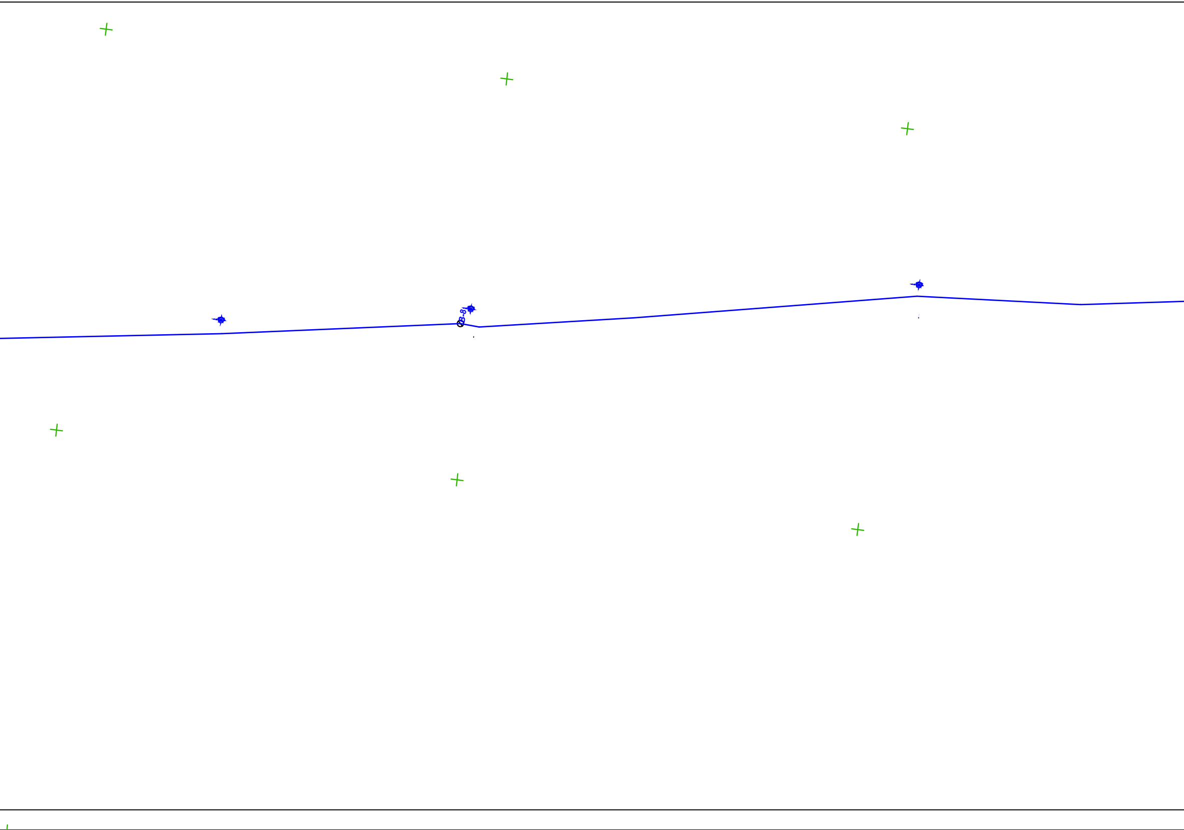

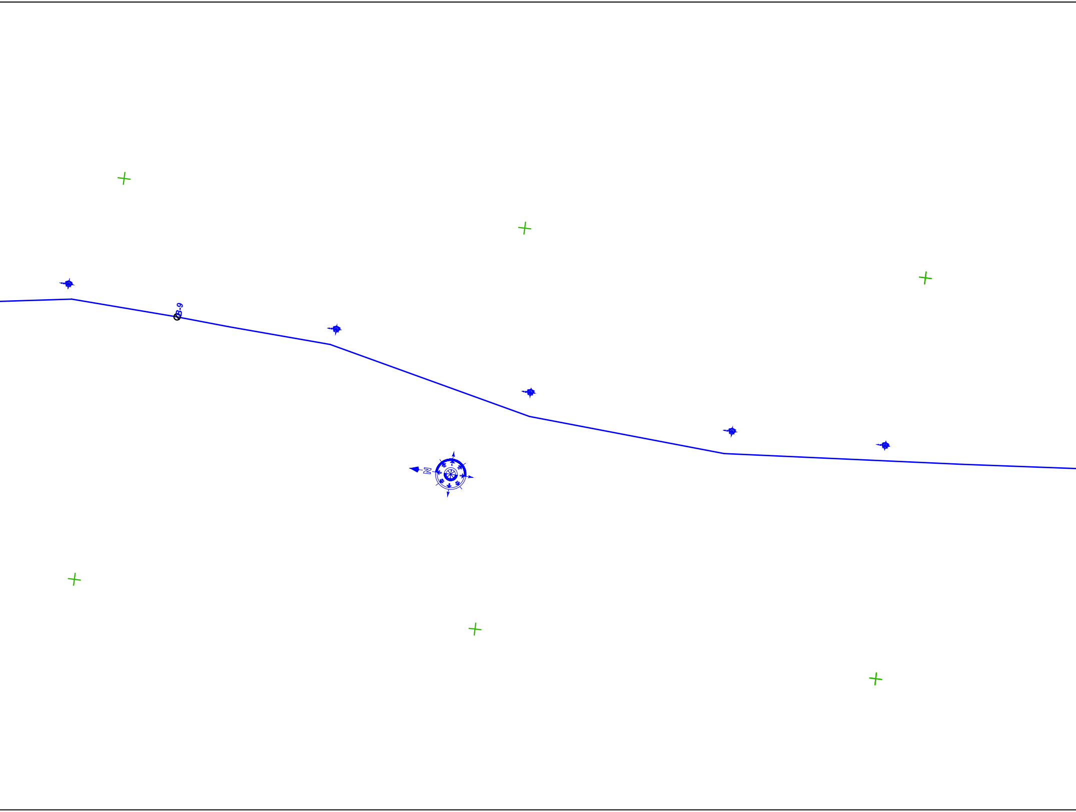

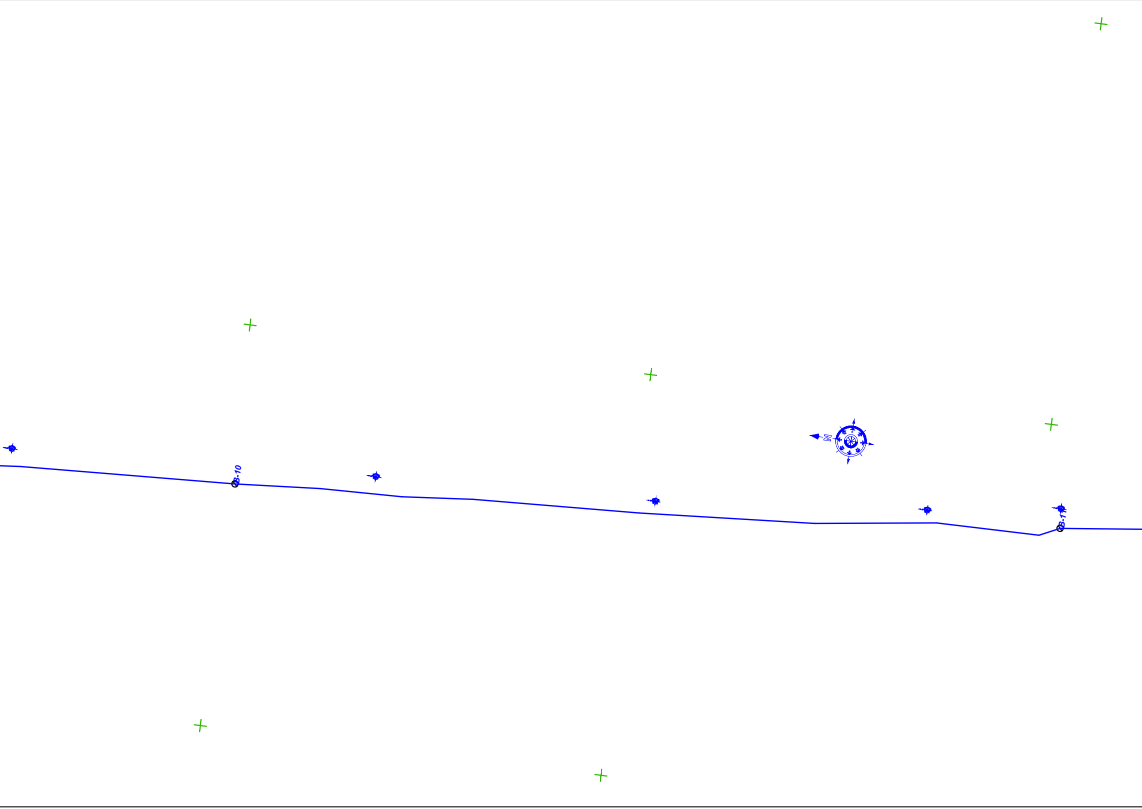

Заказчик: ТОО «Life Stroy Invest»

Исполнительная геодезическая съемка фактического положения водопровода по проекту: "Строительство водовода к объекту"Строительство водоснабжения в селе Ленино Ленинского с/о Федоровского района Костанайской области "

Должность	*Ф.И.О.*	*Подпись*	
Директор	*Кусымбаев Р.П.*		
Исполнитель	*Кусымбаев Р.П.*		

Дата 08.08.2023 года

Система координат-Условная
Система высот - Условная
Масштаб 1:10 000
г.Костанай

Лист	*Листов*	*Формат*
1	*1*	*210*2300*

ТОО "ГЕОПроект ЛТД"
Лицензия № 0023953 24.11.2005 г
Тел. 8 747 513 37 03

Общая протяженность водовода - 23626.7м
Количество колодцев - 15

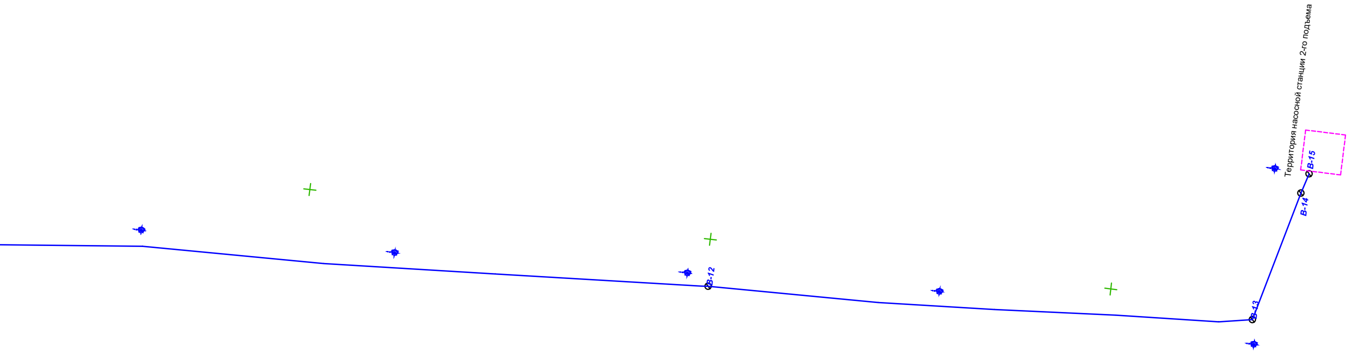
Территория насосной станции 2-го подъема
В-15
В-14
В-13
В-12