Приложение 1
к приказу Министра
по инвестициям и развитию
Республики Казахстан от
24 апреля 2017 года № 235

Заключение о качестве строительно-монтажных работ

«20» декабря 2023 года

Технический надзор **Товарищество с ограниченной ответственностью «Сапаинжиниринг» - директор Шафраненко Илья Владимирович, Республика Казахстан, г.Талдыкорган, ул. Тауелсиздык 53/32**

наименование организации, фамилия, имя, отчество (при наличии) руководителя, юридический адрес

в лице **главного инженера проекта Майтанова Марата Анварбековича, аттестат эксперта № *KZ14VJE00047669 от26.06.2019 г.***

фамилия, имя, отчество (при наличии) экспертов, № аттестатов, дата получения

действующего на основании **договора №15-04-25/19 от 15.05.2017 года.**

№ договора и дата

по объекту: **Капитальный ремонт автомобильной дороги республиканского значения «Кокпек – Кеген- Нарынкол – гр. Кыргызстана (Тюп) , км 41 – 53, км 88 –99», Кегенский район Алматинской области.**

наименование и местонахождение объекта

Заказчиком которого является **Акционерное общество «Национальная компания «ҚазАвтоЖол» в лице заместителя директора Алматинского областного филиала Калтаева Жасулан Келимбетовича**

наименование организации, фамилия, имя, отчество (при наличии) руководителя

подтверждает, что:

1.Строительство объекта осуществлялось

а) Генеральным подрядчиком **ТОО «АБЗ КАРЬЕР ДРСУ», Лицензия ГСЛ №01035 16.02.2016 года**

наименование организации, № лицензии и дата получения

в лице **Директора ТОО «АБЗ КАРЬЕР ДРСУ» Капаева Е.С.**

фамилия, имя, отчество (при наличии) руководителя

б) субподрядными организациями **ТОО «Жолашар», Лицензия МКЛ № 00839 от 17.10.2008 г**

наименование организации, № лицензии и дата получения

в лице **директора Букабаева Е.Е.**

фамилия, имя, отчество (при наличии) руководителя

2. Строительно-монтажные работы осуществлены в сроки:

1. 1. ТОО «Ивета-Со»

начало работ 17.03.2017 г.,

месяц, год начала работ,

приостановление работ (расторжение договора) 13.08.2021г.

месяц, год окончания работ

2. ТОО «**АБЗ КАРЬЕР ДРСУ**»

начало работ 27.08. 2022 г.,

месяц, год начала работ,

окончание работ 20.12.2023 г.

при продолжительности строительства, месяц:
по норме или по проекту организации строительства, месяц: ***15 месяцев***
фактически, месяц: ***72 месяца***

3. Сметная стоимость по утвержденному проекту (проектной сметной документации):
всего **5 646 208,971 тыс. тенге**, в том числе:
строительно-монтажных работ **5 427 789,249 тыс. тенге;**
(в том числе оборудования, инструмента и инвентаря);
ПИР (ПСД) **36 982,630 тыс.тенге**;
услуги технического надзора **91 680,435 тыс. тенге**;
услуги авторского надзора **26 140,863 тыс. тенге**;
экспертиза **2 999,784 тыс. тенге**;
резерв Заказчика на непредвиденные работы и затраты (2%) – **60 616,011 тыс.тенге**.

4. Сметная стоимость основных фондов, принимаемых в эксплуатацию
всего **4 926 271 547,30 тенге**, в том числе:
строительно-монтажных работ **4 827 814 419,73 тенге** *(в том числе оборудования, инструмента и инвентаря 4 021 775,62 тенге)*, в том числе:
подрядная организация ***ТОО «Ивета-Со»*** - **2 537 944 582,04** тенге;
подрядная организация ***ТОО «АБЗ Карьер ДРСУ»*** - **2 289 869 837,69** тенге *(в том числе оборудования, инструмента и инвентаря 4 021 775,62 тенге);*
разработка ПСД – **40 436 066,16 тенге**;
услуги технического надзора **46 228 809,26 тенге**;
услуги авторского надзора **8 792 468,16 тенге**;
экспертиза **2 999 783,99 тенге**.

5. Объект построен в соответствии с проектом (проектно-сметной документацией) проектировщик **ТОО «Алматы Жоба»** *№ 15-04-19/35*
наименование проектной организации, номер проекта
Утвержденным (ой) приказом ***РГУ «Комитета автомобильных дорог Министерства индустрии и инфраструктурного развития РК» № 3 от 18.01.2017 г., № 121 от 12.10.2022 г.(корректировка)***
наименование организации утвердившей (переутвердившей) проект и дата утверждения
и требованиями государственных нормативных документов в области архитектуры, градостроительства и строительства;

6. Примененные строительные материалы, конструкции, оборудование и изделия соответствуют проекту и требованиям государственных нормативов;

6-1. Доля местного содержания предусмотрена в проектно-сметной документации_100_% и фактически применено _100_% (на объектах финансируемых за счет государственных инвестиций и средств квазигосударственного сектора);

7. Исполнительная техническая документация имеется в полном объеме, в том числе в электронном модуле;

8. Замечания, выданные техническим надзором в процессе строительства устранены;
9. Завершенный строительством объект обеспечивает прочность, устойчивость и надежность на протяжении всего срока службы (эксплуатации, использования,

применения) и соответствует требованиям государственных нормативов направленных на обеспечение интересов и безопасности собственников (пользователей) и общества в целом.

Технический надзор: **ДиректорТОО «Сапаинжиниринг» Шафраненко И.В.**

наименование организации, фамилия, имя, отчество (при наличии) руководителя подпись, дата
Место печати (при наличии)

«20» декабря 2023 года _____ М.П.

Эксперт по техническому надзору **Майтанов М.А., № *KZ14VTE00041*** ***от26.06.2019 г.***

фамилия, имя, отчество (при наличии) эксперта (экспертов) № аттестатов подпись, дата

«20» декабря 2023 года _____ М.П.

Приложение 2
к приказу Министра
по инвестициям и развитию
Республики Казахстан
от 24 апреля 2017 года № 235

Заключение о соответствии выполненных работ проекту

«20» декабря 2023 года

Авторский надзор **ТОО «Алматы Жоба», директор Жанденеев К. Ж.**

наименование организации, фамилия, имя, отчество (при наличии) руководителя

в лице **руководитель проекта – Жанденеева Курмангазы Жумагазыевича.**

(в соответствии с приказом от 31.01.2023 года № 02-23.) «О назнчении ответственного лица по ведению авторского надзора»)

фамилия, имя, отчество (при наличии) экспертов, № аттестатов и дата получения

действующего на основании **договора Авторского надзора** №19-04-25/07 от 15.03.2017 г.

№ договора и дата

по объекту: **«Капитальный ремонт автомобильной дороги республиканского значения Кокпек - Кеген - Нарынкол - гр.Кыргызстана (Тюп) км 41-53, км 88-99,**

наименование и местонахождение объекта

Заказчиком которого является **АО «Национальная компания «КазАвтоЖол», в лице заместителя директора Алматинского областного филиала Калтаева Жасулан Келимбетовича**

наименование организации, фамилия, имя, отчество (при наличии) руководителя

подтверждает, что:

1. Строительство объекта осуществлялось

а) подрядчиком (генеральным подрядчиком) **ТОО «АБЗ Карьер ДРСУ»**

(Лицензия ГСЛ №01035 16.02.2016 года.)

наименование организации, № лицензии и дата получения

в лице **Директора ТОО «АБЗ Карьер ДРСУ» Капаев Е.С.**

фамилия, имя, отчество (при наличии) руководителя

б) субподрядными организациями **ТОО «Жолашар», Лицензия МКЛ № 00839 от 17.10.2008 г**

наименование организации, № лицензии и дата получения

в лице директора Букабаева Е.Е.

фамилия, имя, отчество (при наличии) руководителя

2. Строительно-монтажные работы осуществлены в сроки:

1. ТОО «Ивета-Со»

начало работ 17.03.2017 г.,
месяц, год начала работ,

приостановление работ (расторжение договора) 13.08.2021г.
месяц, год окончания работ

2. ТОО «АБЗ Карьер ДРСУ»

начало работ 27.08.2022г.,
месяц, год начала работ,

окончание работ 20.12.2023 г.

3. Примененные строительные материалы, конструкции, оборудование и изделия соответствуют требованиям проекта и государственных нормативов;

4. Замечания, выданные авторским надзором в процессе строительства, устранены;

5. Внесенные изменения в проект (проектно - сметную документацию) в процессе строительства выполнены в соответствии с требованиями нормативов в области архитектуры, градостроительства и строительства;

6. Объект построен в соответствии с проектом (проектно-сметной документацией) **ТОО «Алматы Жоба», № 15-04-19/35**

наименование проектной организации, номер проекта

Утвержденным (ой) **Комитет автомобильных дорог Министерства индустрии и инфраструктурного развития Республики Казахстан , *№ 3 от 18.01.2017 г., № 121 от 12.10.2022 г.(корректировка)***

наименование организации утвердившей (переутвердившей) проект и дата утверждения

и требованиями государственных нормативных документов в области архитектуры, градостроительства и строительства;

Авторский надзор:

ТОО «Алматы Жоба» Жанденеев Курмангазы Жумагазыевич

наименование организации, фамилия, имя, отчество (при наличии) руководителя подпись, дата

«20» декабря 2023 года _____ М.П.

эксперт(ы) по авторскому надзору:

руководитель проекта **Жанденеев Курмангазы Жумагазыевич, приказ № 02-23 от 31.01.2023 года**

фамилия, имя, отчество (при наличии) эксперта (экспертов), № аттестатов, подпись, дата

«20» декабря 2023 года _____ М.П.

Исполнительная схема

Капитальный ремонт участка км 41-53 автомобильной дороги республиканского значения "Кокпек - Нарынкол - гр. Кыргыстана (Тюп).

Схема устройства: кабеля связи ВОЛС ТУСМ-1

левая сторона а/дороги

км 41 ПК00+00 | ПК58+82 середина дороги | конец трассы км 53 ПК117+65

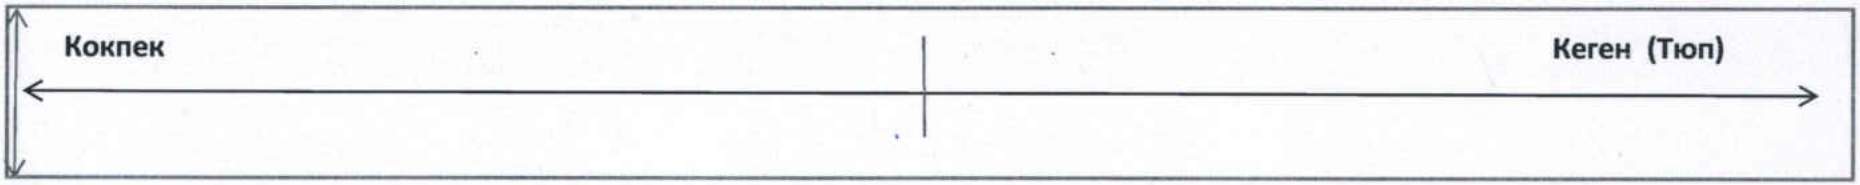

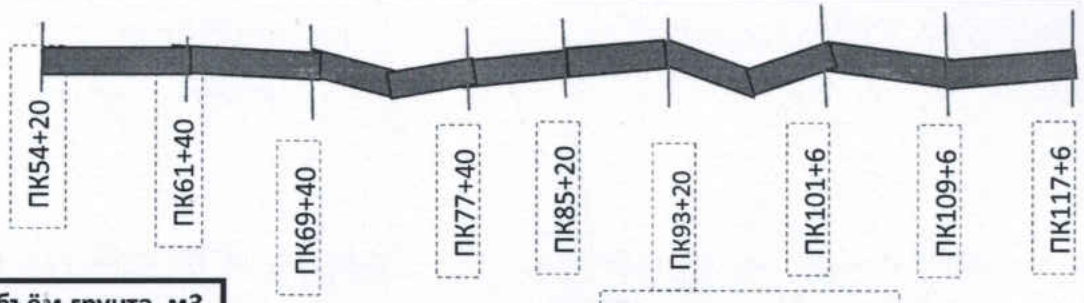

правая сторона а/дороги

ведомость объемов работ

№	Местоположение траншеи	Длина траншеи, м	Объём грунта, м3
1	ПК52+20 по ПК61+40	780	937
2	ПК61+40 по ПК69+40	800	959
3	ПК69+40 по ПК77+40	840	1002
4	ПК77+40 по ПК85+20	780	937
5	ПК85+20 по ПК93+20	780	935
6	ПК93+20 по ПК101+60	880	1056
7	ПК101+60 по ПК109+60	800	960
8	ПК109+60 по ПК117+60	540	647
Всего		**6 200**	**7 433**

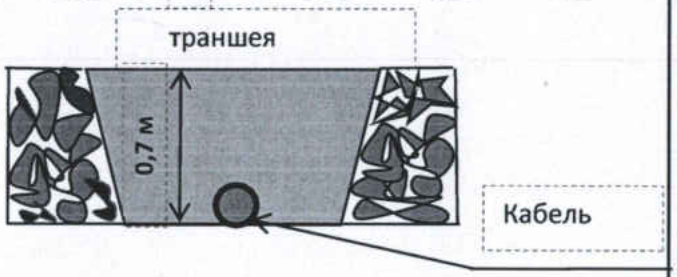

Исполнил: Абуханов Е.Е_____

Принял: Матыцин П.Л_____

Исполнительный съемка

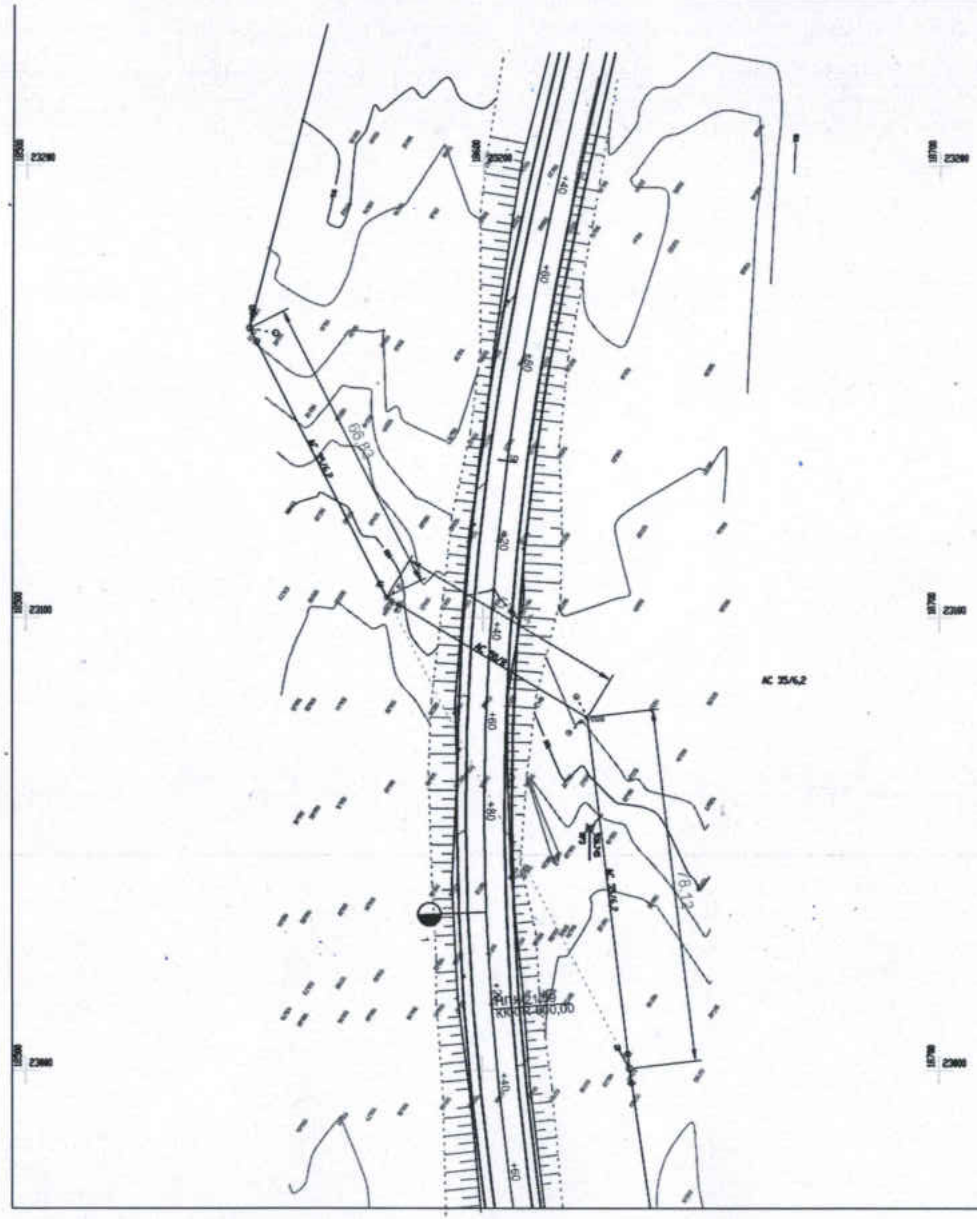

Примечание:

Марка.	Наименование	Ед.измерения:м/шт
———	общ. длина ВЛ10кВ	196,19 м
○	Стойка СНВ-7-13	3 шт
○	Опора ПАУ 10-1	2 шт.
———	Линия АС-50/8	180 м.
———	Линия АС-35/6,2	470 м.
- - - - - -	Демантаж. линия	183,8м.

Примечание:

1. Система - СК-42 14 зона..
2. Система -Балтиское.
3. Сечение рельефа 0,5м.
4. Маштаб - 1;1000

Товарищество с ограниченной ответственностью "АБЗ Карьер ДРСУ"		
Заказчик	ТОО "АБЗ Карьер ДРСУ"	
Объект	Исполнительная съемка	
Директор		Капаев Е.С
Геодезист		Байгалиев К.С.
Исполнитель		Байгалиев К.С.
Дата	20.09.2023 г.	