Приложение 3
к приказу Министра
по инвестициям и развитию
Республики Казахстан
от 24 апреля 2017 года № 235
форма

Декларация о соответствии

"26" марта 2024 года

Подрядчик (генеральный подрядчик) ТОО «АСПМК-519», Республика Казахстан, 050026, г. Алматы, ул. Исаева, д. 15, офисное помещение 88

наименование организации, юридический адрес

в лице Генерального директора Сычёва Александра Викторовича

фамилия, имя, отчество (при наличии) руководителя организации

по объекту: «Реконструкция ВЛ 500 кВ филиала АО «KEGOC» «Сарбайские МЭС». Реконструкция ВЛ 500 кВ Л-5726 Житикара - Сокол» в Костанайской области - Житикаринский район, Денисовский район, район Беимбета Майлина

наименование, местонахождения объекта

заказчиком которого является АО «Казахстанская компания по управлению электрическими сетями» «KEGOC», Атакулов Ермаханбет Тиллабекович

наименование организации, фамилия, имя, отчество(при наличии) руководителя

удостоверяет, что:

1. Строительно – монтажные работы на объекте выполнены в соответствии с утвержденным проектом (проектно – сметной документацией), государственными нормативами в сфере архитектурной, градостроительной и строительной деятельности;

2. Субподрядные организации: ТОО «Энерго-РЭМ», ТОО «Инфраэнерго», ТОО «Механизированная колонна №13», ТОО «Электросервис»

наименование организации

3. Проект (проектно-сметная документация) ТОО «АСПМК-519», №01-25-Д-617-2-РП

наименование проектной организации, номер проекта

утвержден(а) Заключение ТОО «ESN Expertise» № EE-0018/20 от 26.08.2020 г., приказ АО «KEGOC» № 159 от 28.08.2020 года

наименование организации утвердившей (переутвердившей) проект и дата утверждения

4. Объект (комплекс) имеет следующие основные технико-экономические показатели (мощность, производительность, производственная площадь, протяженность, вместимость, объем, пропускная способность, провозная способность, число рабочих мест и тому подобное, заполняется по всем объектам (кроме жилых домов) в единицах измерения соответственно целевой продукции или основным видам услуг):

Мощность, производительность и так далее	Единица измерения	По проекту		Фактически	
		общая (с учетом ранее принятых)	в том числе пускового комплекса или очереди	общая (с учетом ранее принятых)	в том числе пускового комплекса или очереди
ВЛ 500 кВ Л-5726 Житикара – Сокол в том числе:	**км**	**180,5**	**180,5**	**180,5**	**180,5**
Провод сталеалюминиевый АС 400/51	км/тн	1665,22/2 481,18	1665,22/2 481,18	1665,22/2 481,18	1665,22/2 481,18
Трос с оптическим сердечником ОКГТ-ц-1-24 (G.652)-10,5/52	км	174,61	174,61	174,61	174,61
Трос с оптическим сердечником ОКГТ-ц-1-24 (G.652)-12/53	км	14,115	14,115	14,115	14,115
Грозозащитный трос ТК-11.0-Г-В-С-Н-Р/1570/(160)	км/тн	185,03/116,09	185,03/116,09	185,03/116,09	185,03/116,09
Изоляторы стеклянные, в том числе:	шт	40 778	40 778	40 778	40 778
ПС120Б	шт	34 843	34 843	34 843	34 843
ПС160Д	шт	4 920	4 920	4 920	4 920
ПС70Е	шт	1 015	1 015	1 015	1 015
Фундамент АФ5	шт	60	60	60	60
Фундамент АФ4	шт	185	185	185	185

5. Технологические и архитектурно-строительные решения по объекту характеризуется следующими данными: 01-25-Д-617-2-РП-ПП Паспорт проекта; 01-25-Д-617-2-РП-ПЗ Пояснительная записка; 01-25-Д-617-2-РП-ПОС Проект организации строительства; 01-25-Д-617-2-РП-СД Сметная документация. Прайс-листы; 01-25-Д-617-2-РП-ЭВ Рабочий проект; 01-25-Д-617-2-РП-ОВОС Раздел «Охрана окружающей среды»;

краткие технические характеристики по особенностям его размещения, по основным материалам и конструкциям, инженерному и технологическому оборудованию

6. На объекте установлено предусмотренное проектом оборудование в количестве согласно актам о его приемке после индивидуального испытания и комплексного опробования;

7. Мероприятия по охране труда, обеспечению взрывобезопасности, пожаробезопасности, охране окружающей природной среды и антисейсмические мероприятия, предусмотренные проектом выполнены;

8. Строительно-монтажные работы осуществлены в сроки:
начало работ август 2020 года;
месяц, год
окончание работ октябрь 2023 года;
месяц, год
при продолжительности строительства, месяц:
по норме или по проекту организации строительства, месяц: 12 месяцев;
фактически, месяц: 38 месяцев;

9. Примененные строительные материалы, конструкции, оборудование и изделия соответствуют требованиям проекта и государственных нормативов;
9-1. Доля местного содержания (в материалах) предусмотрена в проектно-сметной документации 84,75 % и фактически применено 81,36% (на объектах, финансируемых за счет государственных инвестиций и средств квазигосударственного сектора);

10. Исполнительная геодезическая съемка фактического положения подземных инженерных сетей и/или зданий (сооружений) выполнена (обязательное приложение к декларации о соответствии);
10-1. Исполнительная техническая документация имеется в полном объеме, в том числе в электронном модуле;

11. Наружные инженерные коммуникации (холодное и горячее водоснабжение, канализация, теплоснабжение, газоснабжение, электроснабжение и связь) обеспечивают нормальную эксплуатацию объекта, что подтверждается поставщиками услуг по инженерному и коммунальному обеспечению.
Поставщики услуг по инженерному и коммунальному обеспечению: не применимо

наименование организации, фамилия, имя, отчество (при наличии), подпись руководителя, дата
Место печати (при наличии)

12. Шумоизоляция здания соответствует проекту и подтверждается экспертным заключением, выдаваемым государственной организацией, осуществляющей санитарно-эпидемиологическую экспертизу по результатам лабораторных замеров проведенных аккредитованными испытательными лабораториями (центрами) (экспертное заключение не прилагается, не применимо к данному объекту);
13. Обеспечен доступ для маломобильных групп населения, что подтверждается органами социальной защиты населения: не предусмотрено

фамилия, имя, отчество (при наличии), подпись руководителя, дата
Место печати (при наличии)

Подрядчик (генеральный подрядчик) считает объект «Реконструкция ВЛ 500 кВ филиала АО «KEGOC» «Сарбайские МЭС». Реконструкция ВЛ 500 кВ Л-5726 Житикара - Сокол»
наименование объекта (комплекса)
готовым к приемке в эксплуатацию, гарантирует качество выполненных строительно-монтажных и специальных работ, и принимает на себя обязательство устранять дефекты, возникшие по его вине при строительстве объекта согласно гарантийного срока в соответствии с законодательством Республики Казахстан.

Генеральный подрядчик
Сычёв Александр Викторович 26 марта 2024 г.
фамилия, имя, отчество (при наличии) руководителя, подпись, дата
Место печати (при наличии)

АСПМК-519

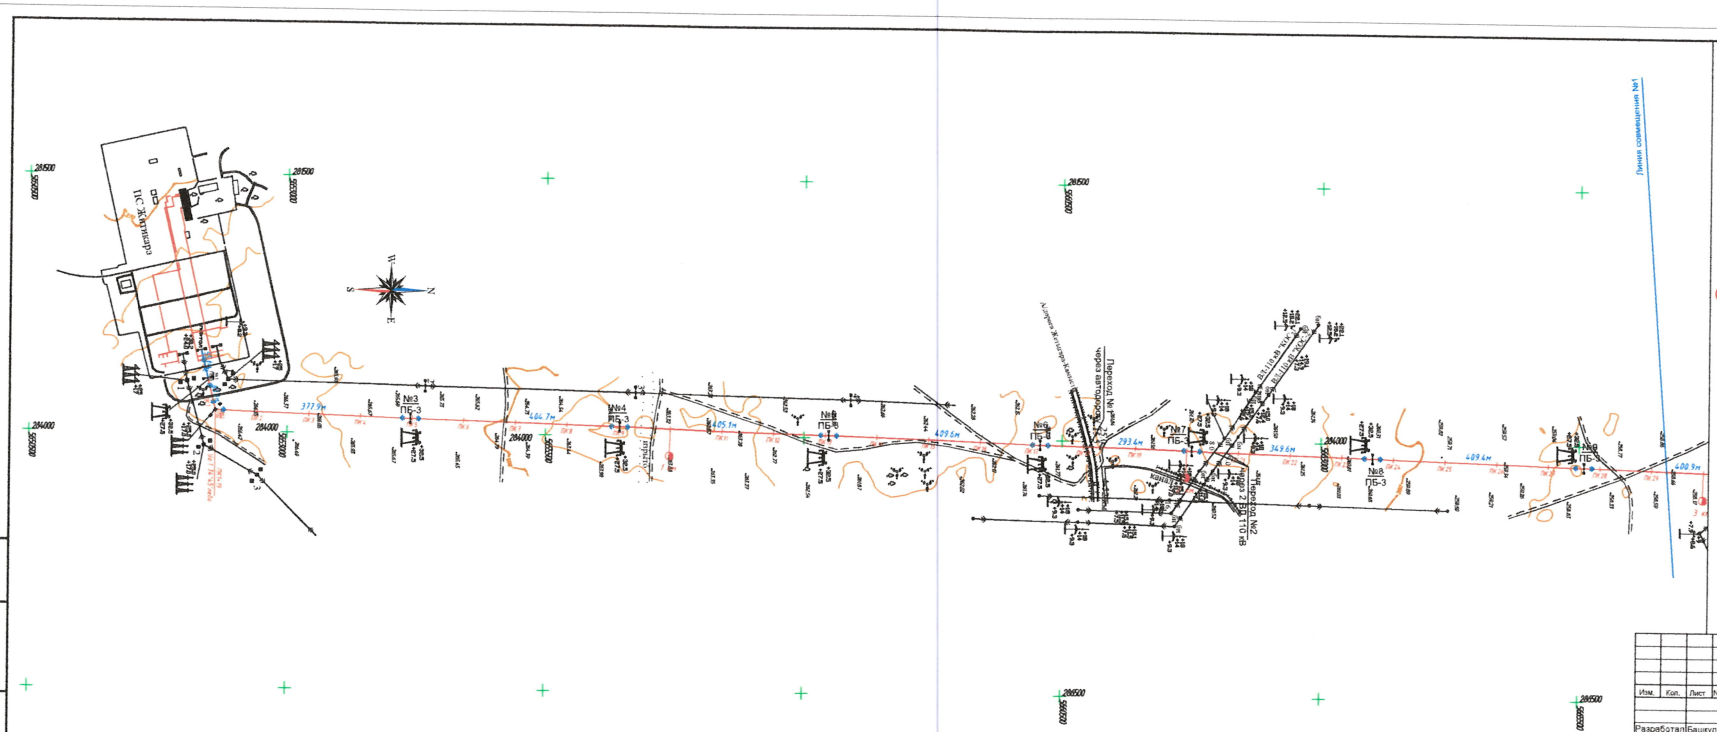

Условные обозначения:

394.04м - Реконструируемая ВЛ 500 кВ с указанием длины участка в м.

- существующие ВЛ 0,4, 10, 35, 110, 220 кВ

- подземный газопровод

- водопровод подземный

- подземный кабель связи

№340 / УЗО - существующая анкерная металлическая опора 500 кВ с указанием ее номера на плане и типа опоры

№14 / ПВО - существующая промежуточная металлическая опора 500 кВ с указанием ее номера на плане и типа опоры

№413 / 1ПБ500-1 - проектируемая промежуточная двухстоечная железобетонная опора 500 кВ, устанавливаемая на месте существующей, подлежащей демонтажу, с указанием ее номера на плане и типа опоры.

Изм.	Кол.	Лист	№ док	Подпись	Дата	01-25-Д-617-2-РП-ЭВ			
						Реконструкция ВЛ 500 кВ Л-5726 "Житикара-Сокол"			
Разработал		Башкулов			04.10.25	Рабочие чертежи	Стадия	Лист	Листов
Проверил		Кусаинов			04.10.25		ИД	1	26
Н.контр.		Морозова			04.10.25	Исполнительный план трассы ВЛ 500 кВ М1:5000	ТОО "АСПМК-519"		

Взам. инв. № | Подпись и дата | Инв. № подл.

Формат А4х4

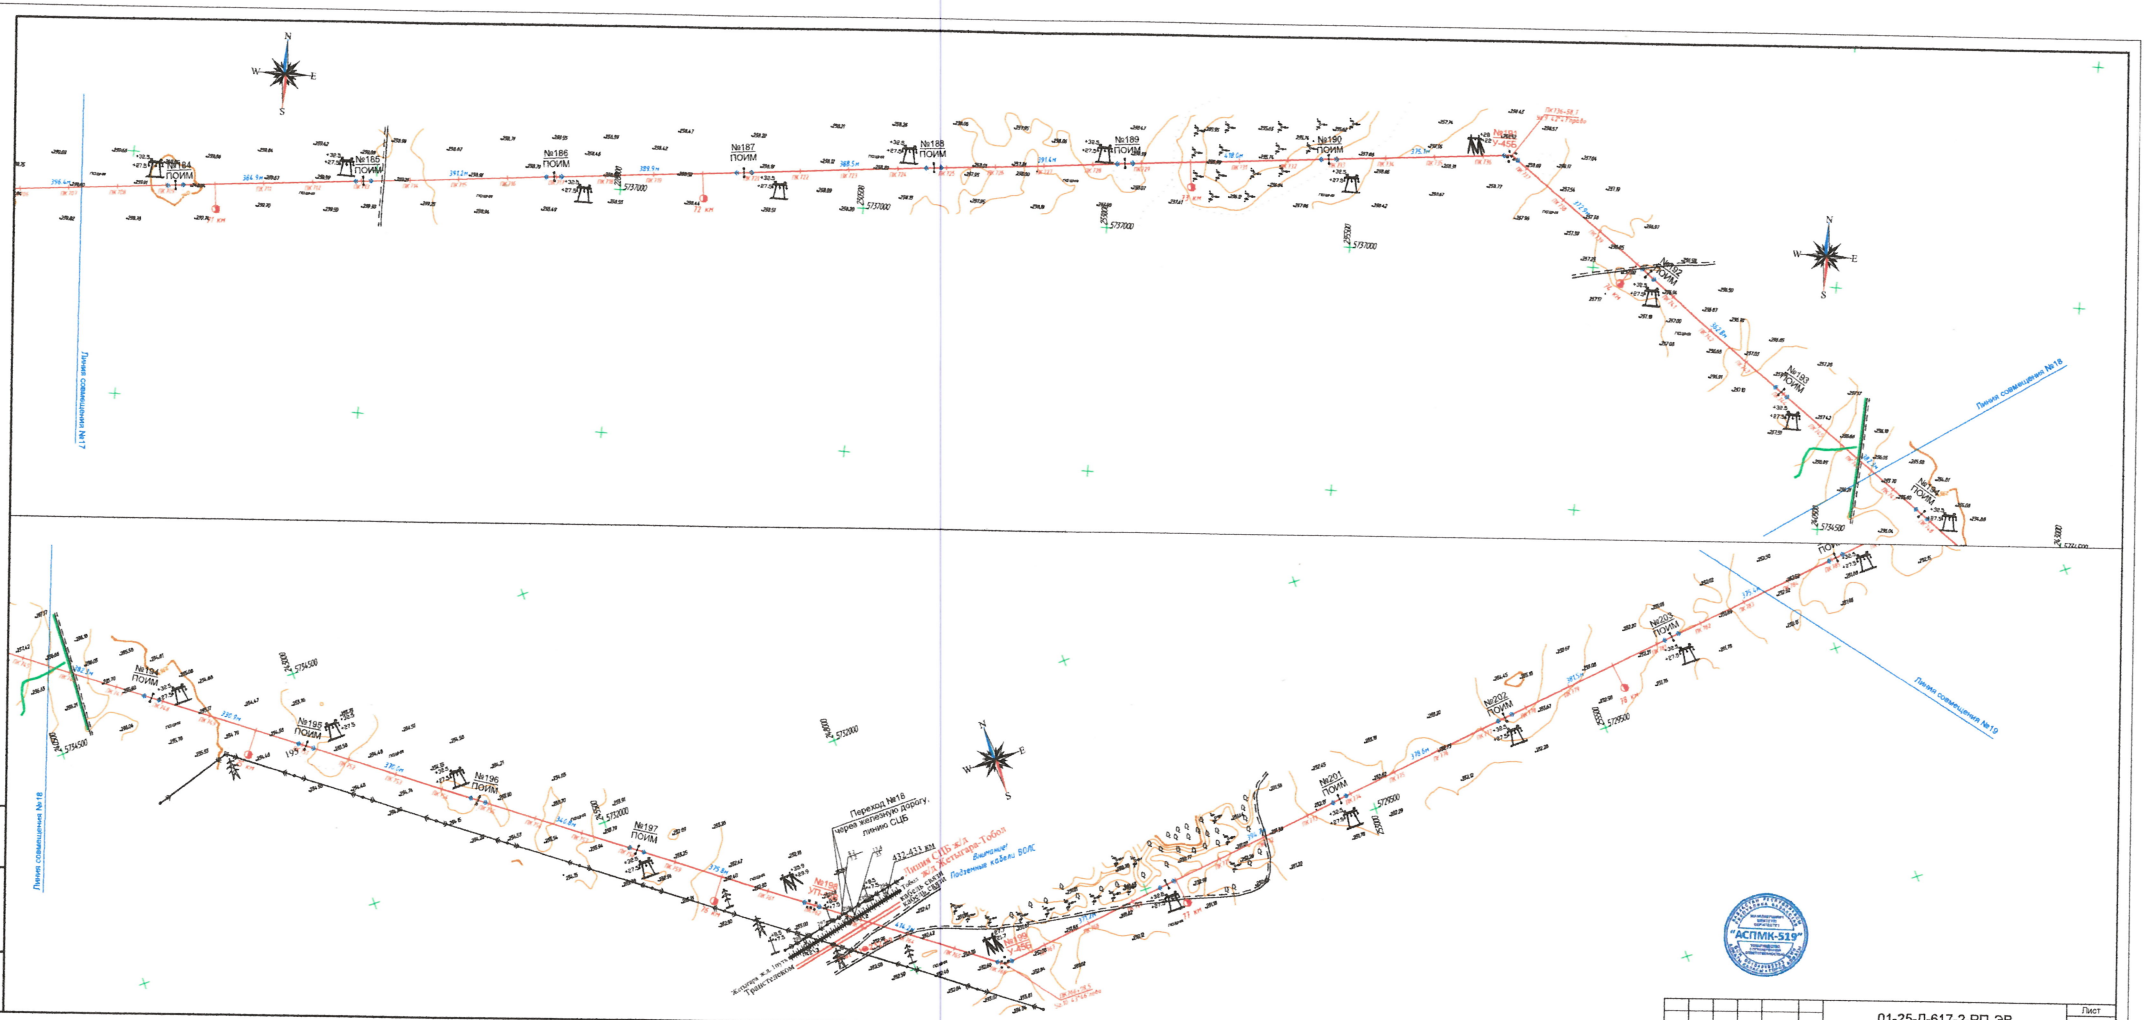

Кол.уч.	Изм.	Лист	№ док.	Подпись	Дата

01-25-Д-617-2-РП-ЭВ

Лист 12/26

Формат А3х3

Взам. инв. №

Подпись и дата

Инв. № подл.

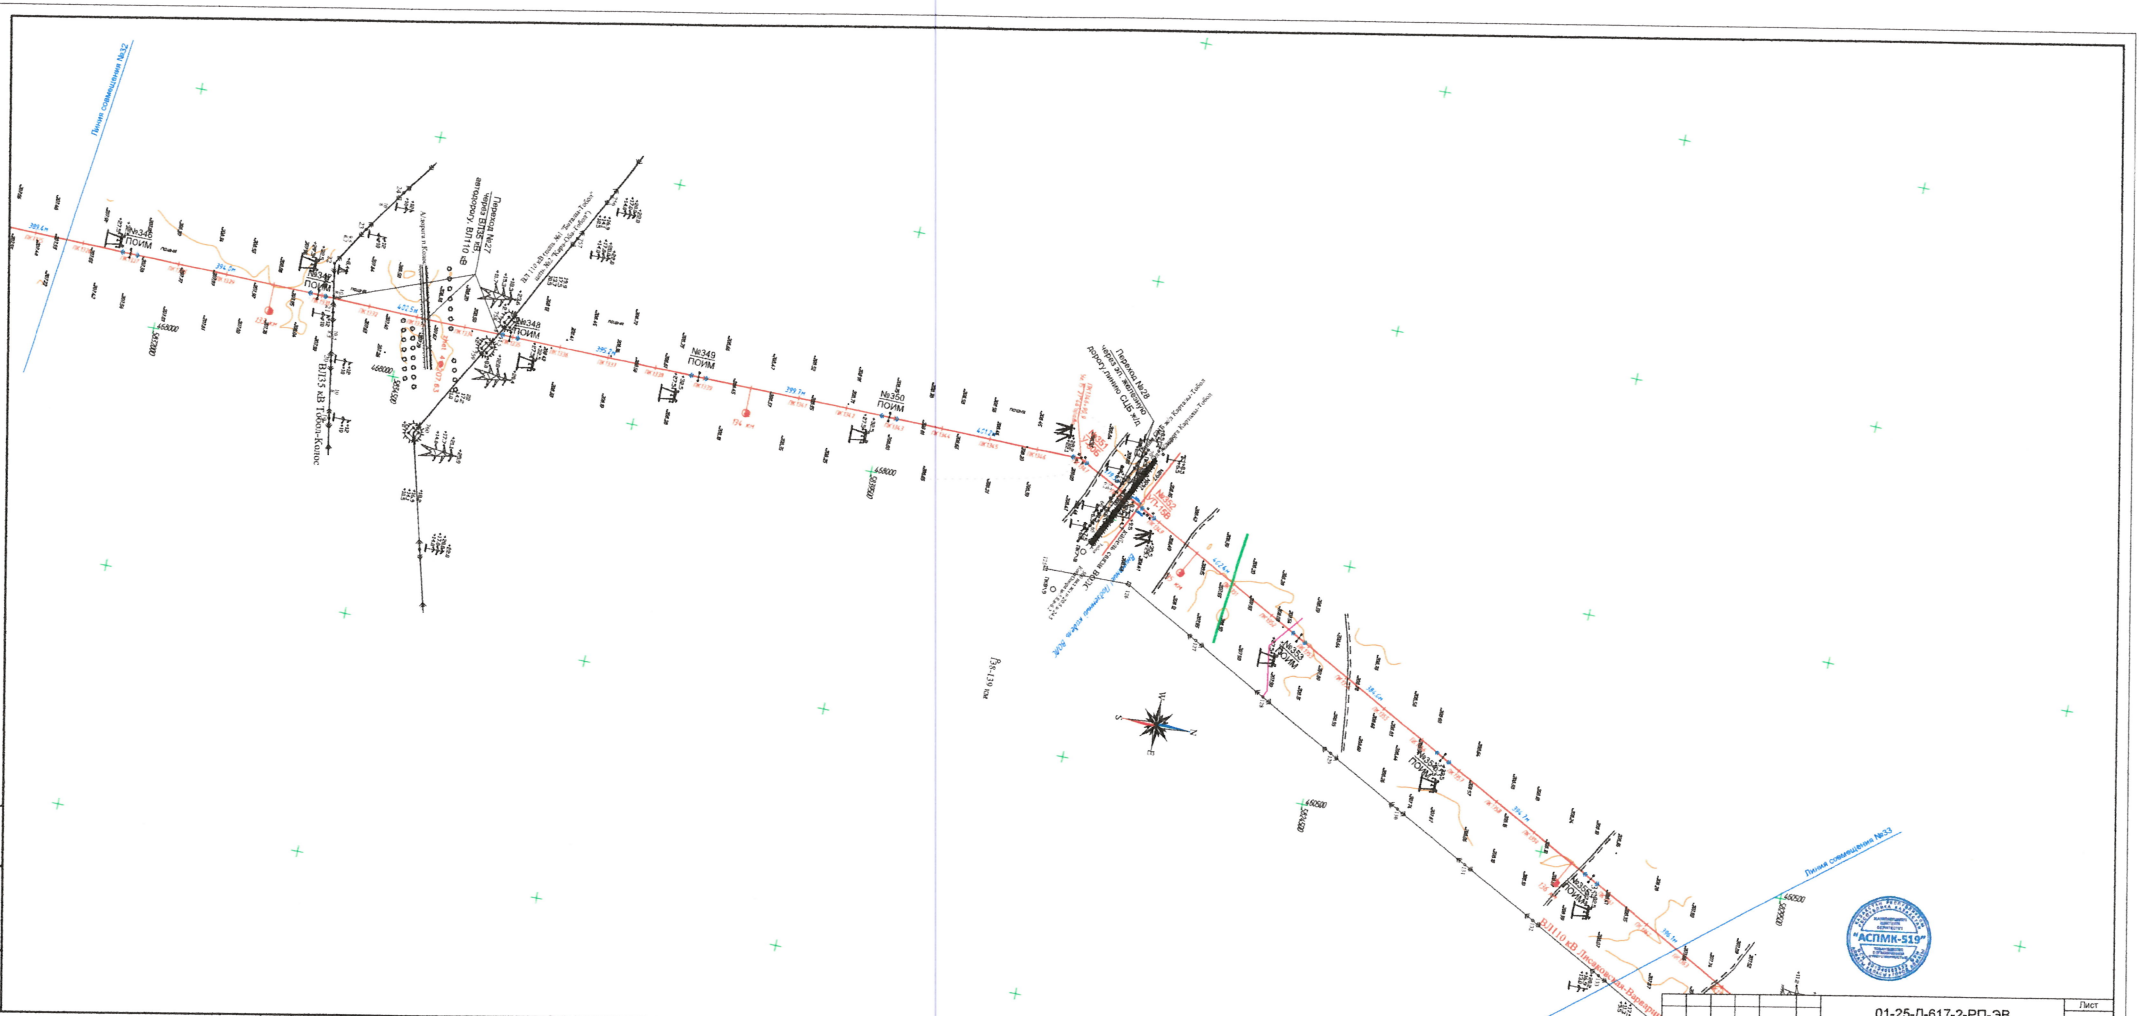
№347 ПОИМ
№348 ПОИМ
№349 ПОИМ
№350 ПОИМ
№351 ПОИМ
№352 ПОИМ
№353 ПОИМ
№354 ПОИМ
ВЛ35 кВ Тобол-Колос
Кол.уч. Изм Лист № док. Подпись Дата
01-25-Д-617-2-РП-ЭВ
Лист
20/26
Формат А3х3
Инв. № подл. Подпись и дата Взам. инв. №

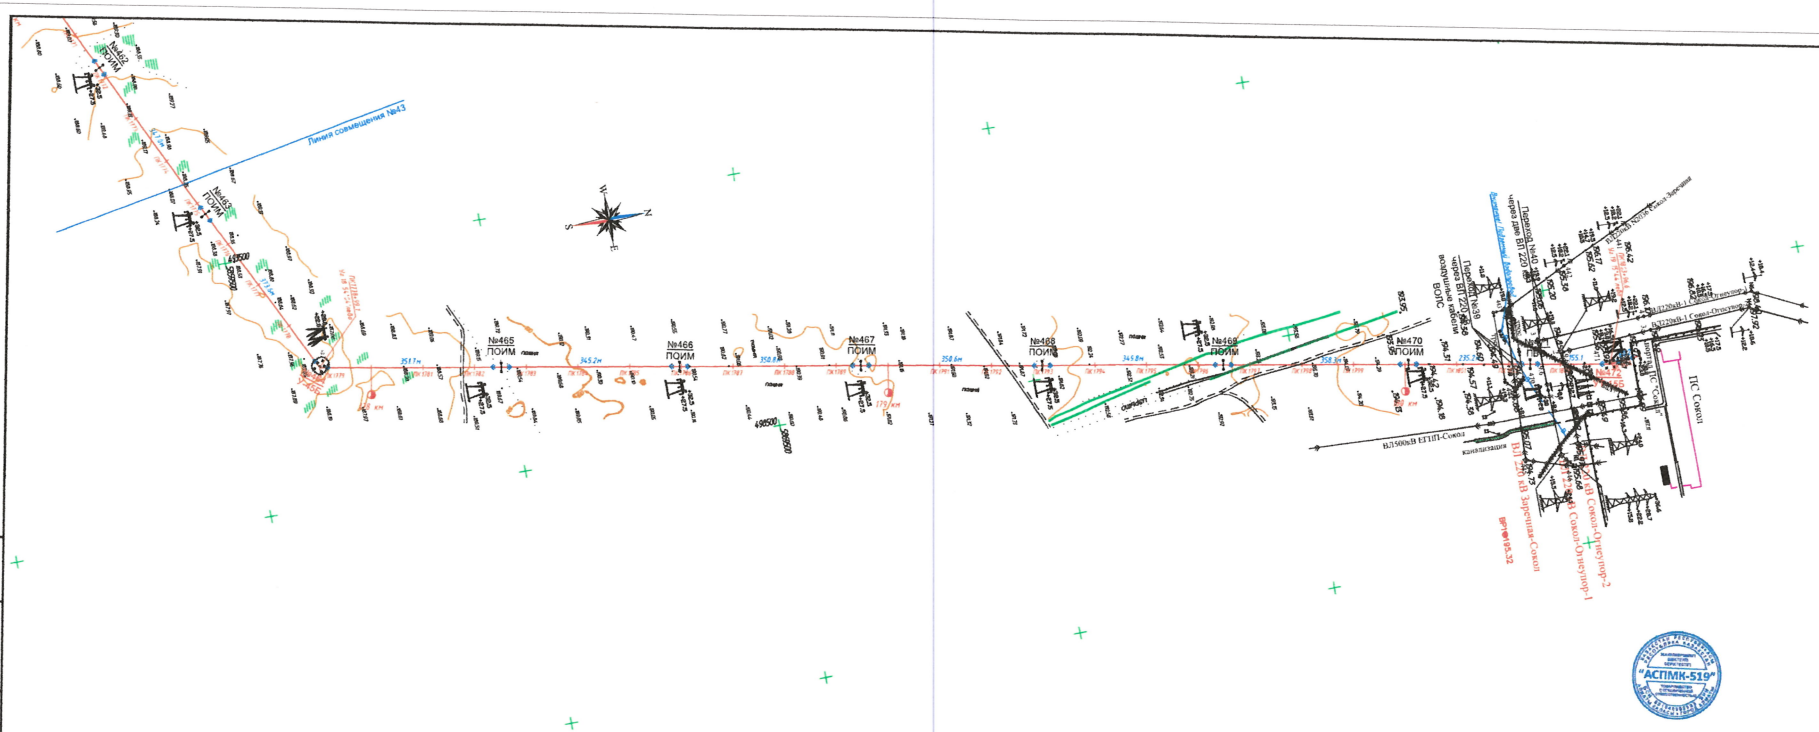
Линия совмещения №43
№465 ПОИМ
№466 ПОИМ
№467 ПОИМ
№468 ПОИМ
№469 ПОИМ
№470 ПОИМ
ПС Сокол
Переход №40 через ВЛ 220 кВ
Переход №39 через ВЛ 220 кВ
Переход №38 через ВЛ 220 кВ
