Приложение 3
к приказу Министра
по инвестициям и развитию
Республики Казахстан
от 24 апреля 2017 года № 234

Декларация о соответствии

"13" 09 2021 года

Подрядчик (генеральный подрядчик) **ТОО «АСК- Альтернатива»**, г. Кызылорда, ул. Тохтарова № 141
наименование организации, юридический адрес

в лице директора Алмаганбетов А. К
фамилия, имя, отчество (при наличии) руководителя организации

по объекту: **«Строительство школы на 100 мест, по адресу: мкр.Арай, ул.Текей батыр №106 в г.Кызылорда»**
наименование и местонахождение объекта

заказчиком которого является ТОО "Your English school-YES" директор Жетписбаева С. М , мкр. Арай ул. Текей батыр №106 г. Кызылорда
наименование организации, фамилия, имя, отчество (при наличии) руководителя

удостоверяет, что:
1. Строительно – монтажные работы на объекте выполнены в соответствии с утвержденным проектом (проектно – сметной документацией), государственными нормативами в сфере архитектурной, градостроительной и строительной деятельности;
2. Субподрядные организации: нет.
наименование организации

3. Проект (проектно-сметная документация) **ТОО «Шынар Проект и Компания»**, раб. проект том II
наименование проектной организации, номер проекта
утвержден(а) ТОО "Your English school-YES" 08.07.2021 г.
наименование организации утвердившей (переутвердившей) проект и дата утверждения
4. Объект (комплекс) имеет следующие основные технико-экономические показатели (мощность, производительность, производственная площадь, протяженность, вместимость, объем, пропускная способность, провозная способность, число рабочих мест и тому подобное, заполняется по всем объектам (кроме жилых домов) в единицах измерения соответственно целевой продукции или основным видам услуг):

Мощность, производительность и так далее	Единица измерения	По проекту		Фактически	
		общая (с учетом ранее принятых)	в том числе пускового комплекса или очереди	общая (с учетом ранее принятых)	в том числе пускового комплекса или очереди
Общая площадь	$м^2$	659,64	659,64	659,64	659,64
Количество мест учеников	шт	100	100	100	100

Школа имеет следующие показатели:

Показатели	Единица измерения	По проекту	Фактически
Общая площадь	метр в квадрате (далее - $м^2$)	659,64	659,64
Число этажей	этаж	1	1
Общий строительный объем	метр в кубе (далее - $м^3$)	2176,812	2176,812
В том числе подземной части	$м^3$	791,568	791,568

Площадь встроенных, встроенно-пристроенных и пристроенных помещений	$м^2$		

Показатели	По проекту			Фактически		
	число квартир	площадь квартир, м2		число квартир	площадь квартир, м2	
		общая	жилая		общая	жилая
Всего квартир, в том числе: однокомнатных двухкомнатных трехкомнатных четырехкомнатных и более						

5. Технологические и архитектурно-строительные решения по объекту характеризуется следующими данными: Здание одноэтажное. В здании предусмотрены: Учебные классы, лаборатории, кабинеты, гардеробная, комната охраны и другие помещения. Здание размерами 30,0х27,0м. Высота здания 3,3м. Общая площадь здания 659,64 м 2 . Здание отапливаемое. Высота этажа 3.3м. Наружные стены- кирпичные, толщиной 640 мм из кирпича К-075/15/СТ РК 530-2002, на растворе С 8/10 Под кирпичные стены и перегородки на отм.-0,050 Предусмотрена гидроизоляция из цементно-песчаного р-ра толщиной 50 мм. Внутренние стены приняты из кирпича КР-р-по 250х120х65/1НФ/100/2/25 ГОСТ530-2012 на растворе марки С 8/10. Перегородки толщина 120 мм из кирпича КР-р-по 250х120х65/1НФ/100/2/25. Перемычки - по серии 1.038-1,вып.2. Перекрытия - сборные ж/б из плит. ГОСТу 9561-91. Кровля - металлочерепица. Фундаменты - монолитные и сборные ж/б из блоков ФБС СТ РК 956-93 Наружная отделка. Цоколь – облицована под рваный камень Наружные стены - Система фасада слоистой кладки с облицовкой декоративном кирпичом. Окна - металлопластиковые. Дверные блоки-внутренние, деревянные. Дверные блоки- металлопластиковые. витражи-металлопластиковые Внутренняя отделка. Стены — улучшенная штукатурка с водоэмульсионной окраской. Потолки — водоэмульсионная окраска. Полы - керамическая плитка.

краткие технические характеристики по особенностям его размещения, по основным материалам и конструкциям, инженерному и технологическому оборудованию

6. На объекте установлено предусмотренное проектом оборудование в количестве согласно актам о его приемке после индивидуального испытания и комплексного опробования;

7. Мероприятия по охране труда, обеспечению взрывобезопасности, пожаробезопасности, охране окружающей природной среды и антисейсмические мероприятия, предусмотренные проектом выполнены;

8. Строительно-монтажные работы осуществлены в сроки:

начало работ август 2021 год;

месяц, год

окончание работ сентябрь 2021год;

месяц, год

при продолжительности строительства, месяц:

по норме или по проекту организации строительства, месяц: 7;

фактически, месяц: 7;

9. Примененные строительные материалы, конструкции, оборудование и изделия соответствуют требованиям проекта и государственных нормативов;

9-1. Доля местного содержания предусмотрена в проектно-сметной документации 0% и фактически применено 0% (на объектах финансируемых за счет государственных инвестиций и средств квазигосударственного сектора);

10. Исполнительная геодезическая съемка фактического положения подземных инженерных сетей и/или зданий (сооружений) выполнена (обязательное приложение к декларации о соответствии);

10-1. Исполнительная техническая документация имеется в полном объеме, в том числе в электронном модуле;

11. Наружные инженерные коммуникации (холодное и горячее

водоснабжение, канализация, теплоснабжение, газоснабжение, электроснабжение и связь) обеспечивают нормальную эксплуатацию объекта, что подтверждается поставщиками услуг по инженерному и коммунальному обеспечению.

Поставщики услуг по инженерному и коммунальному обеспечению:
ГКП на праве хозяйственного ведения "Кызылорда су жүйесі"
директор Утепов Н .

наименование организации, фамилия, имя, отчество (при наличии), подпись руководителя, дата

Место печати(при наличии)

Поставщики услуг по инженерному и коммунальному обеспечению:
АО "КЫЗЫЛОРДИНСКАЯ РАСПРЕДЕЛИТЕЛЬНАЯ ЭЛЕКТРОСЕТЕВАЯ КОМПАНИЯ"

наименование организации, фамилия, имя, отчество (при наличии), подпись руководителя, дата

Место печати(при наличии)

12. Шумоизоляция здания соответствует проекту и подтверждается экспертным заключением выдаваемым государственной организацией осуществляющей санитарно-эпидемиологическую экспертизу по результатам лабораторных замеров проведенных аккредитованными испытательными лабораториями (центрами) (экспертное заключение прилагается);
13. Обеспечен доступ для маломобильных групп населения, что подтверждается органами социальной защиты населения_____

фамилия, имя, отчество (при наличии), подпись руководителя, дата

Место печати (при наличии)

Подрядчик (генеральный подрядчик) считает объект **«Строительство школы на 100 мест, по адресу: мкр.Арай, ул.Текей батыр №106 в г.Кызылорда»**

наименование объекта (комплекса)

готовым к приемке в эксплуатацию гарантирует качество выполненных строительно-монтажных и специальных работ, и принимает на себя обязательство устранять дефекты, возникшие по его вине при строительстве объекта согласно гарантийного срока в соответствии с законодательством Республики Казахстан.

Подрядчик (генеральный подрядчик)
ТОО «АСК- Альтернатива» директор Алмаганбетов А. К

фамилия, имя, отчество (при наличии) руководителя, подпись, дата

Место печати (при наличии)

Сводный план инженерных сетей

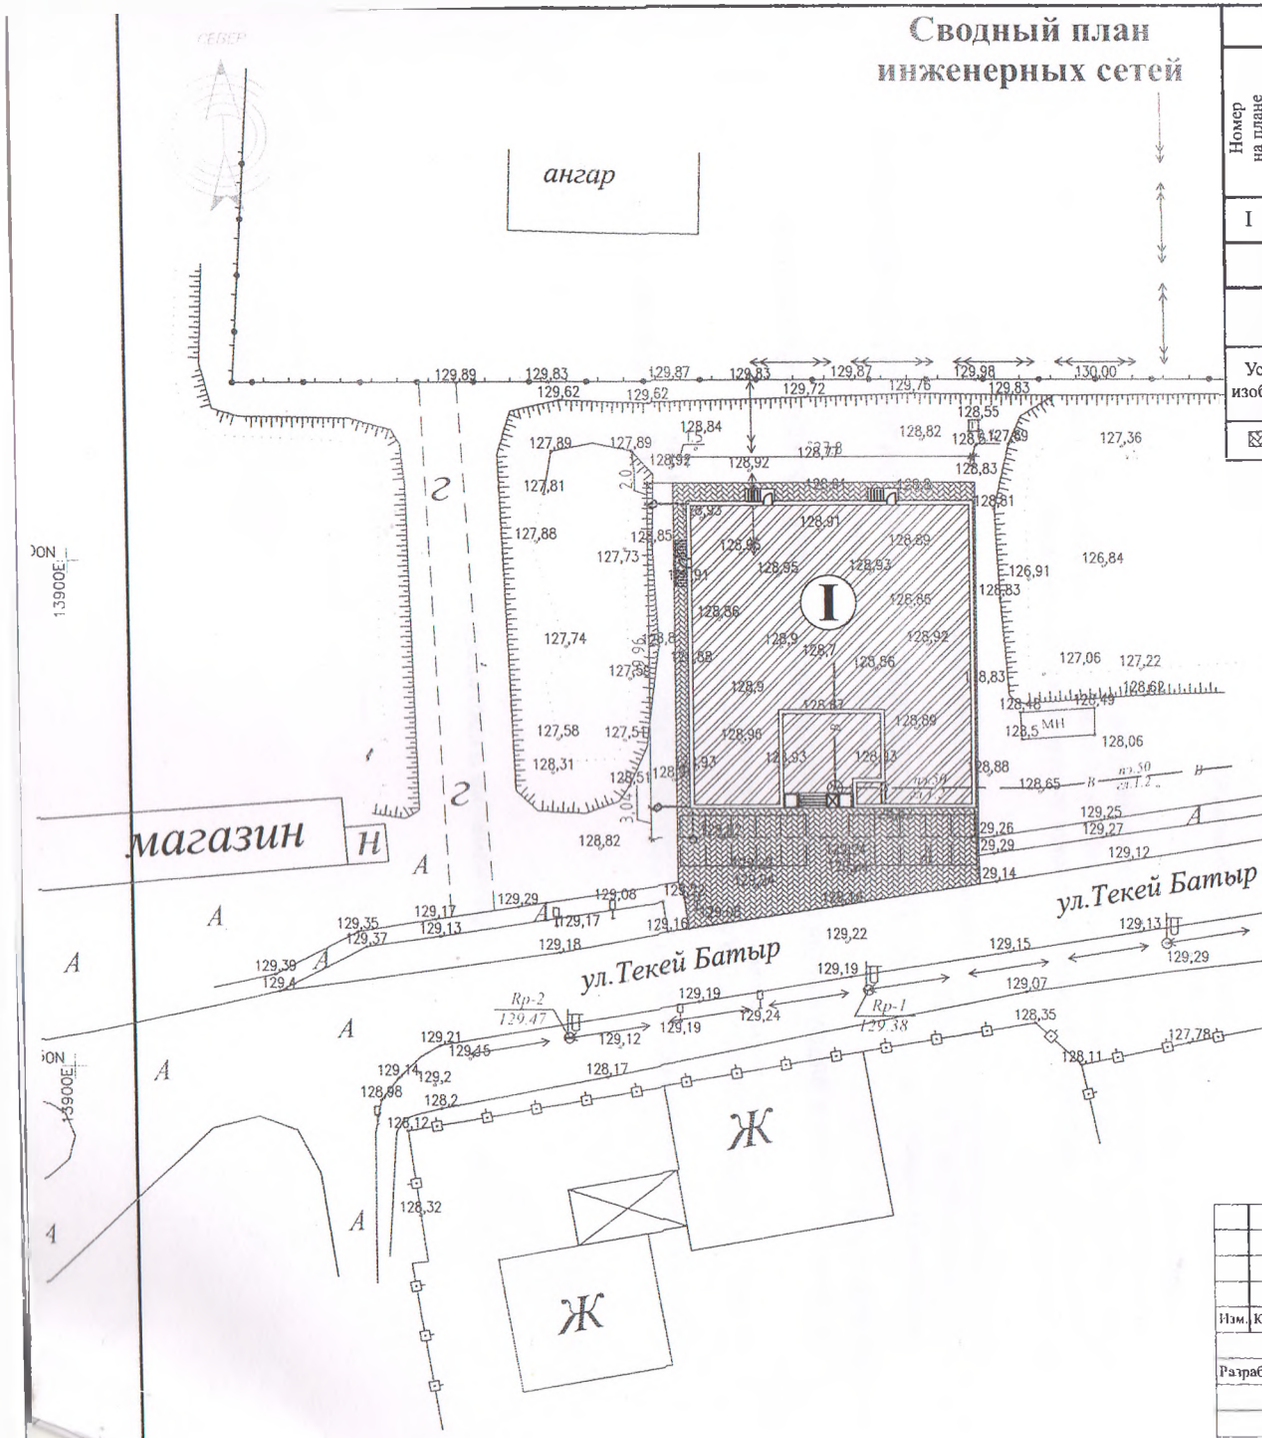

Ведомость жилых и общественных зданий и сооружений

Номер на плане	Наименование и обозначение	Этажность	Количество			Площадь, м2				Строительный объем, м2	
			Зданий	Квартир		Застройки		Общая нормируемая			
				Здания	Всего	Здания	Всего	Здания	Всего	Здания	Всего
I	Здание Школы (проект)	1	1			833,00	833,00				

ВЕДОМОСТЬ ТРОТУАРОВ, ДОРОЖЕК И ПЛОЩАДОК

Условное изображения	Наименование	Площадь м²	Бордюр бортовых камней	
			Тип	К-во
	Покрытие тип-I	1050,25	БР.100.20.08	

УСЛОВНЫЕ ОБОЗНАЧЕНИЯ

- -Проектируемый здание
- -Автостоянка
- -Проектируемое покрытия
- -Граница участка
- - Сети электроснабжения
- - Сети водоснабжения
- - Сети канализаций

Изм.	Кол.уч.	Лист	№док.	Подпись	Дата
Разработал		Тұрсынбай А.			

Заказ №3/20 ЭП

«Строительство школы на 100 мест, по адресу: мкр.Арай, ул.Текей батыр №106 в г.Кызылорда»

Стадия	Лист	Листов
РП	10	

Сводный план инженерных сетей

ТОО «Шынар Проект и К» 2021 г.