Приложение 3
к приказу Министра
по инвестициям и развитию
Республики Казахстан
от 24 апреля 2017 года № 235
Форма

Декларация о соответствии

«31» 10 2024 года

Подрядчик (генеральный подрядчик)
ТОО «Управление автомобильных дорог», город Кызылорда, ул.Султан Бейбарыс №180
(наименование организации, юридический адрес)
В лице ***директора Удербаева Мурата Прмагамбетовича***
(фамилия, имя, отчество (при наличии) руководителя организации)
по объекту: ***«Строительство гравийной дороги улицы Жусандык-1 ст.Бесарык с/о Талап Жанакорганского района Кызылординской области».***
(наименование и местонахождение объекта)
заказчиком которого является ***КГУ «Аппарат акима сельского округа Талап» Жанакорганского района в Кызылординской области. Аким Такирбасов Ербол Умирбекович.***
(наименование организации, фамилия, имя, отчество (при наличии) руководителя)
удостоверяет, что:
1. Строительно–монтажные работы на объекте выполнены в соответствии с утвержденным проектом (проектно–сметной документацией), государственными нормативами в сфере архитектурной, градостроительной и строительной деятельности;
2. Субподрядные организации: ***отсутствует***
(наименование организации)
3. Проект (проектно-сметная документация)
ТОО КБ "МунайГаз Инжиниринг"
(наименование проектной организации, номер проекта)
утвержденным(ой) ***КГУ «Аппарат акима сельского округа Талап» Жанакорганского района в Кызылординской области. по приказу №11 от 17.10.24 года***
(наименование организации утвердившей (переутвердившей) проект и дата утверждения)

4. Объект (комплекс) имеет следующие основные технико-экономические показатели (мощность, производительность, производственная площадь, протяженность, вместимость, объем, пропускная способность, провозная способность, число рабочих мест и тому подобное, заполняется по всем объектам (кроме жилых домов) в единицах измерения соответственно целевой продукции или основным видам услуг):

Мощность, производительность и так далее	Единица измерения	По проекту		Фактически	
		общая (с учетом ранее принятых)	в том числе пускового комплекса или очереди	общая (с учетом ранее принятых)	в том числе пускового комплекса или очереди
Длина дороги	км	0,183	0,183	0,183	0,183

Количество полос движения	шт	2	2	2	2
Ширина полосы движения	м	3	3	3	3
Ширина укрепительной части обочины	м	1	1	1	1
Ширина проезжей части	м	6	6	6	6

Выпуск продукции (оказания услуг), предусмотренной проектом в объеме, соответствующем нормам освоения проектных мощностей в начальный период_ протяженность улицы 0,183 км_____

факт начала выпуска продукции с указанием объема

5. Технологические и архитектурно-строительные решения по объекту характеризуется следующими данными: ***«Строительство гравийной дороги улицы Жусандык-1 ст.Бесарык с/о Талап Жанакорганского района Кызылординской области» области***: Срезка почвенно-плодородного слоя с откосов существующей дорожной насыпи, разработка грунта 2 группы с погрузкой транспортировкой и уплотнением, планировка верха земляного полотна и откосов. Устройство основания из природных песчано-гравийных смесей – 15 см, устройство обочин из песчано-гравийных смесей – 10 см, Розлив вяжущих материалов, Устройство покрытия из мелкозернистого АБС – 4 см. Установка дорожных знаков.

(краткие технические характеристики по особенностям его размещения, по основным материалам и конструкциям, инженерному и технологическому оборудованию)

6. На объекте установлено предусмотренное проек1том оборудование в количестве согласно актам о его приемке после индивидуального испытания и комплексного опробования; На объекте **отсутствуют** оборудование;

7. Мероприятия по охране труда, обеспечению взрывобезопасности, пожаробезопасности, охране окружающей природной среды антисейсмические мероприятия, предусмотренные проектом выполнены;

8. Строительно-монтажные работы осуществлены в сроки:
начало работ «23» октября 2024 года;
месяц, год
окончание работ «30» октября 2024 года;
месяц, год
при продолжительности строительства, месяц:
по норме или по проекту организации строительства_2 (два) месяца;
фактически_1 (один)_ месяц;

9. Примененные строительные материалы, конструкции, оборудование и изделия соответствуют требованиям проекта и государственных нормативов;

9-1. Доля местного содержания предусмотрена в проектно-сметной документации 100 % и фактически применено 100 % (на объектах, финансируемых за счет государственных инвестиций и средств квазигосударственного сектора);

10. Исполнительная геодезическая съемка фактического положения подземных инженерных сетей и/или зданий (сооружений) выполнена (обязательное приложение к декларации о соответствии);

10-1. Исполнительная техническая документация имеется в полном объеме, в том числе в электронном модуле;

11. Наружные инженерные коммуникации (канализация, теплоснабжение, газоснабжение)
отсутствуют;

Поставщики услуг по инженерному и коммунальному обеспечению:
отсутствуют;

(наименование организации, фамилия, имя, отчество (при наличии),
(подпись руководителя дата)

12. Шумоизоляция здания соответствует проекту и подтверждается экспертным заключением выдаваемым государственной организацией осуществляющей санитарно-эпидемиологическую экспертизу по результатам лабораторных замеров проведенных аккредитованными испытательными лабораториями (центрами)
отсутствуют;

(экспертное заключение прилагается)

13. Обеспечен доступ для маломобильных групп населения, что подтверждается органами социальной защиты населения
отсутствуют;

фамилия, имя, отчество (при наличии), подпись руководителя, дата, Место печати (при наличии)

Подрядчик (генеральный подрядчик) считает объект ***«Строительство гравийной дороги улицы Жусандык-1 ст.Бесарык с/о Талап Жанакорганского района Кызылординской области».***

(наименование объекта (комплекса))

готовым к приемке в эксплуатацию, гарантирует качество выполненных строительно-монтажных и специальных работ, и принимает на себя обязательство устранять дефекты, возникшие по его вине при строительстве объекта согласно гарантийного срока в соответствии с законодательством Республики Казахстан.

Подрядчик (генеральный подрядчик)
ТОО «Управление автомобильных дорог»

Директор Удербаев Мурат Прмагамбетович
(фамилия, имя, отчество (при наличии) руководителя, подпись, дата) М.П.

ТОО «УАД»

Ситуационная схема

Проектируемая участка

Изм.	Кол.уч.	Лист	№ док.	Подп.	Дата
					01.08.24
Проверил		Жанибеков Г.			
Исполнил		Басыкара Р.			01.08.24
Нормоконтроль		Отетлеуова И.			01.08.24

Заказ №19-24

«Строительство гравийной дороги улицы Жусандык-1 ст.Бесарык с/о Талап Жанакорганского района Кызылординской области»

Строительство	Стадия	Лист	Листов
	РП		
Ситуационная схема	ТОО КБ "МунайГаз Инжиниринг" 2024 г		

Согласовано

Взам. инв. №

Подп. и дата

Инв. № подл.

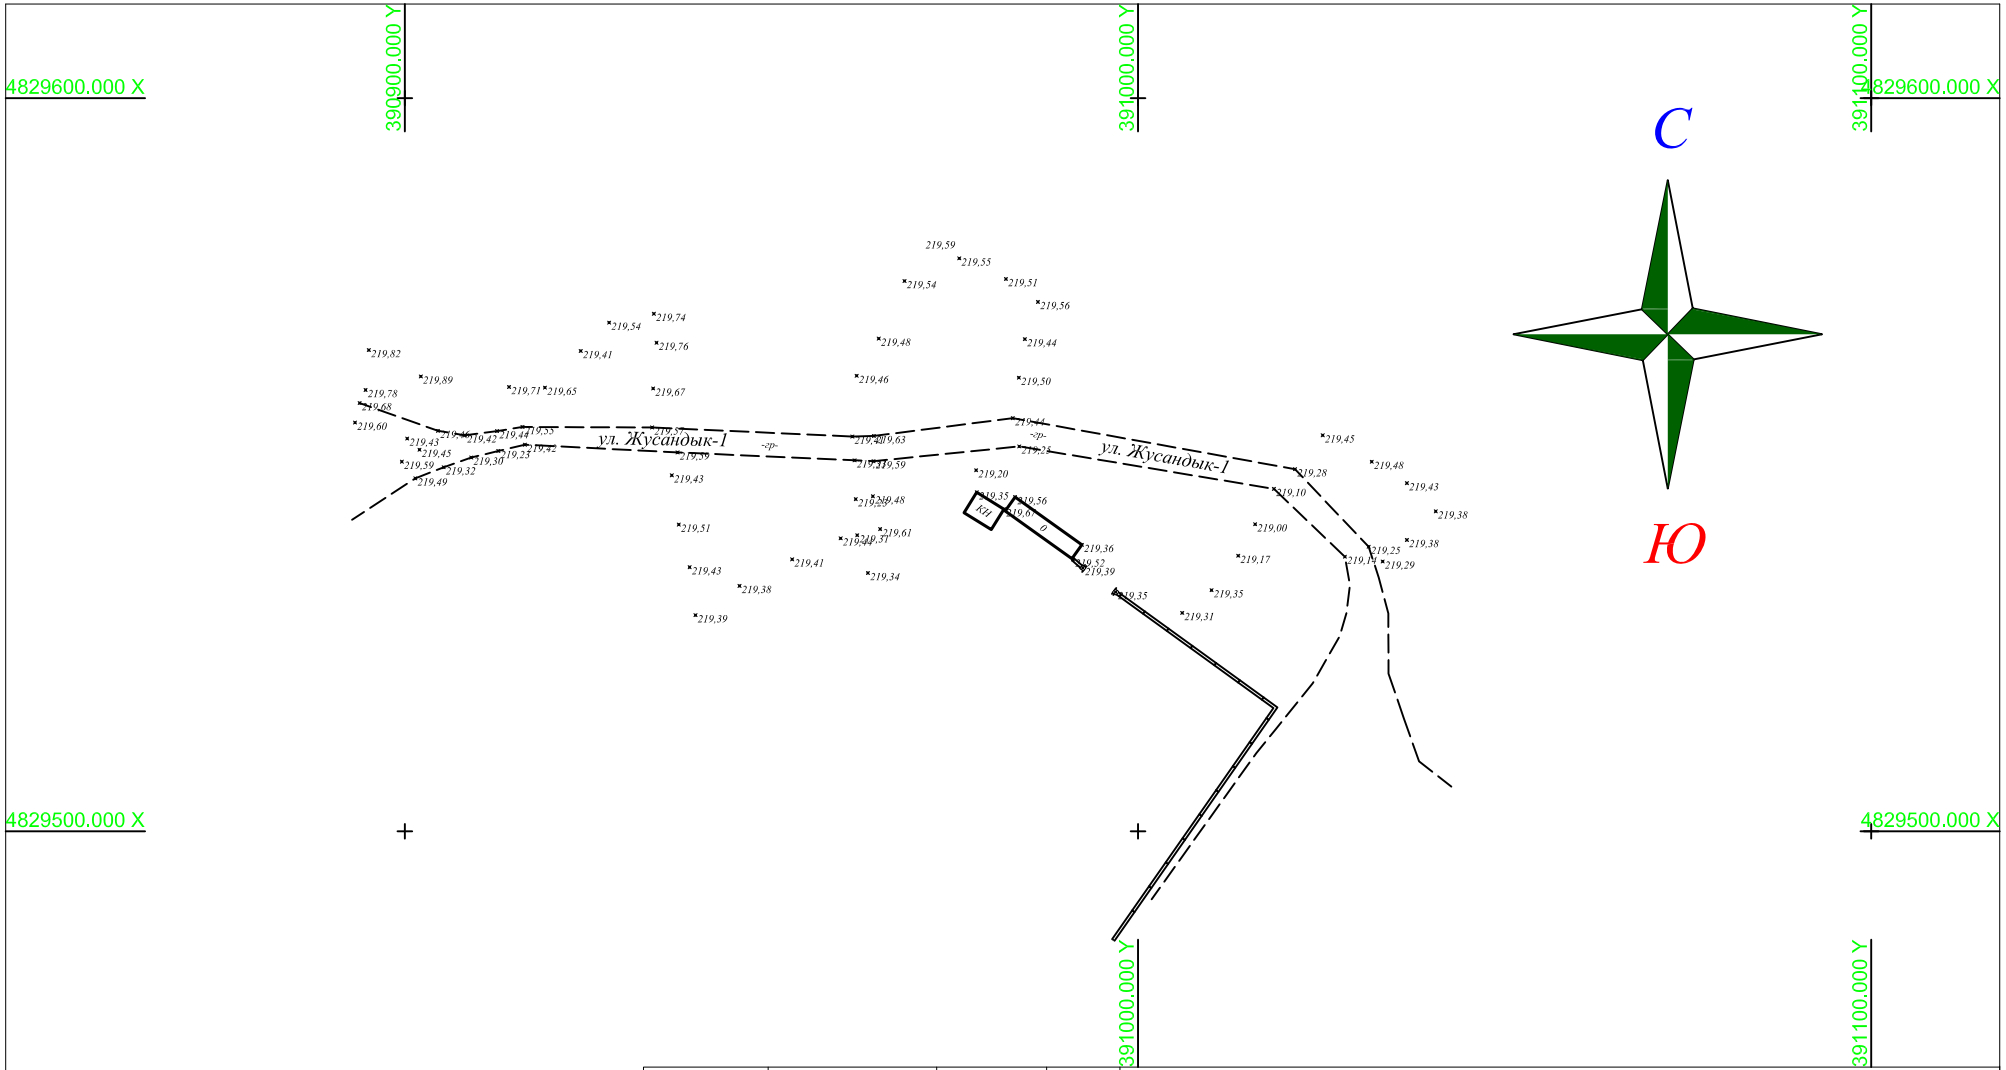

				Заказчик:Строительство гравийной дороги улицы Жусандык-1 ст.Бесарык с/о Талап Жанакорганского района, Кызылординской области		
				Заказчик : КГУ "Аппарат акима сельского округа Талап"		
Должность	Ф.И.О.	Подпись	Дата			
Геодезист	НуржанМ			Топографическая съемка	Стадия	Лист	Листов
					РП	1	1
				М 1/1000	ТОО КБ " МУНАЙГАЗ ИНЖИРИНГ"	

Формат А4

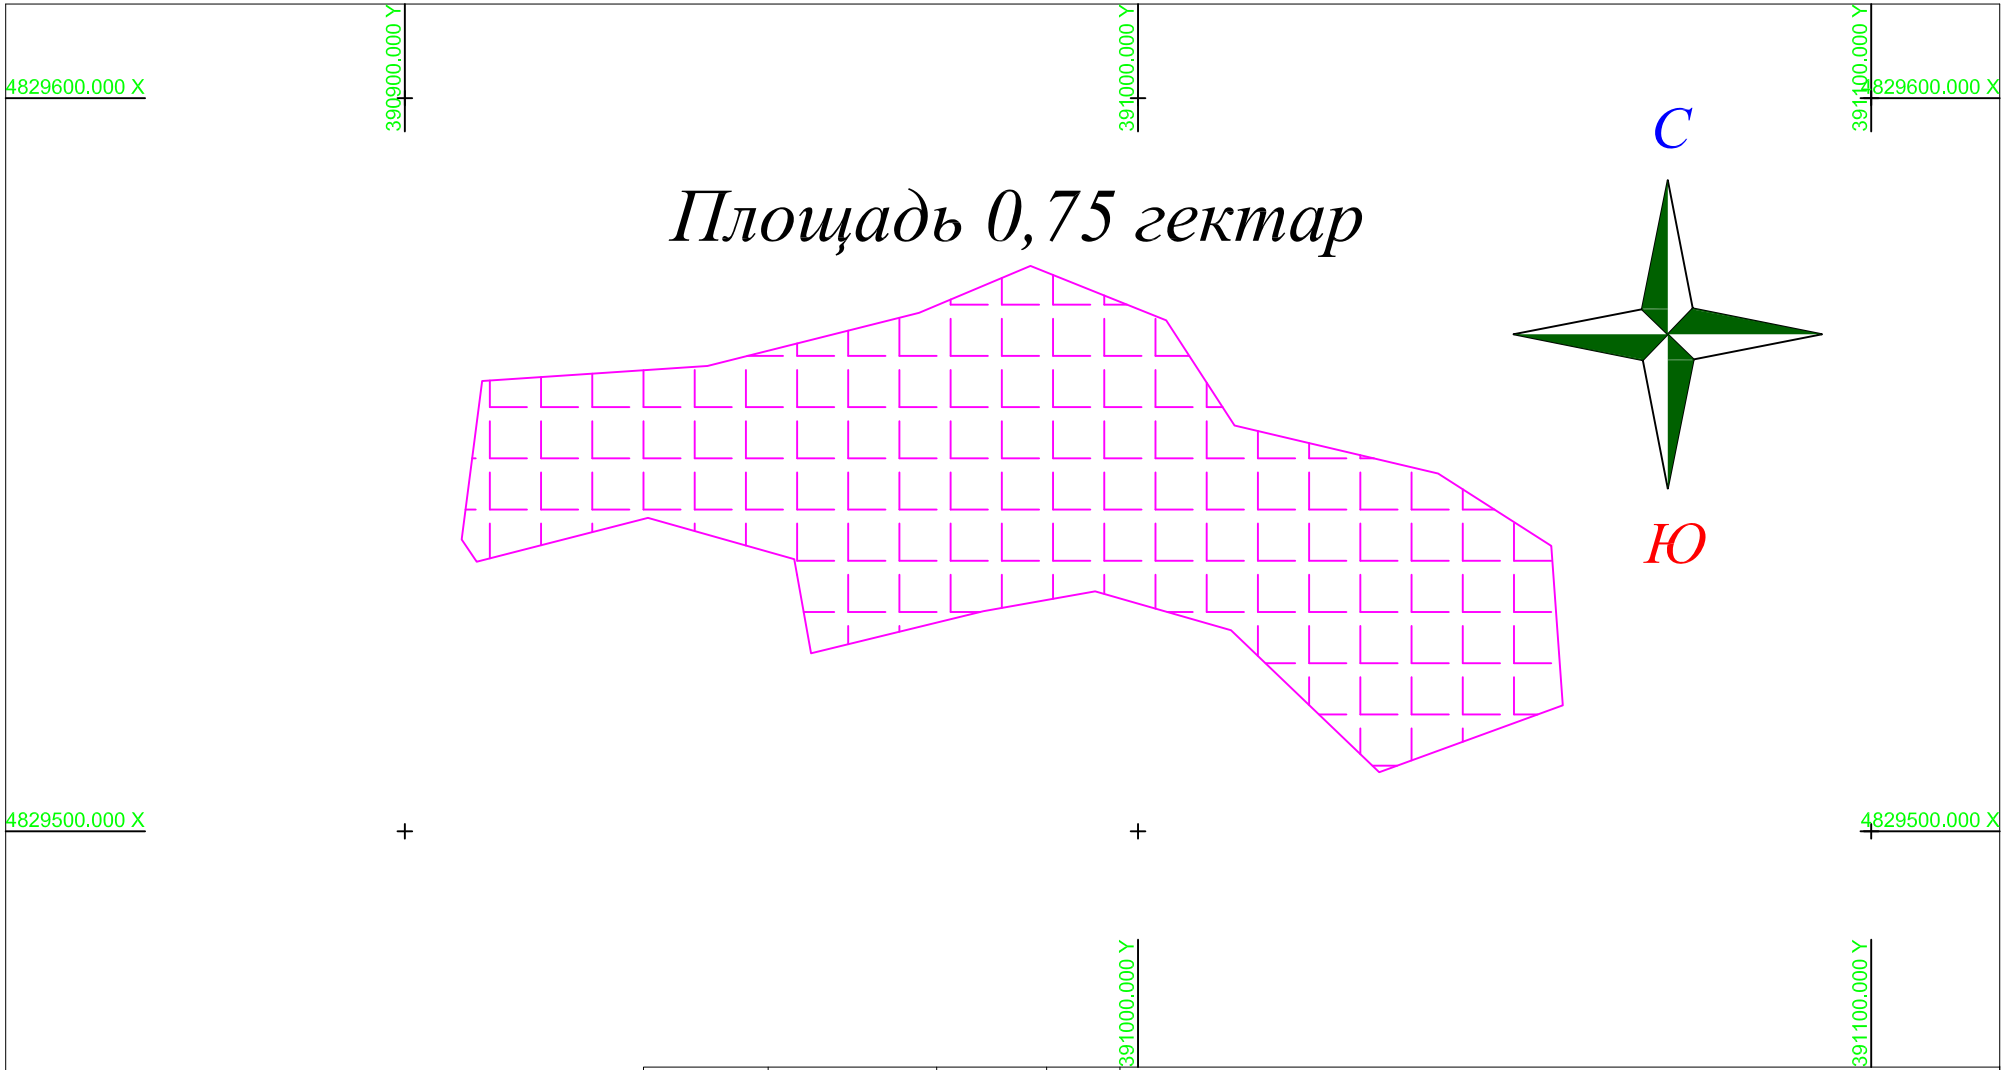

				Заказчик:Строительство гравийной дороги улицы Жусандык-1 ст.Бесарык с/о Талап Жанакорганского района, Кызылординской области			
				Заказчик : КГУ "Аппарат акима сельского округа Талап"			
Должность	Ф.И.О.	Подпись	Дата				
Геодезист	НуржанМ			Топографическая съемка	Стадия	Лист	Листов
					РП	1	1
				М 1/1000	ТОО КБ " МУНАЙГАЗ ИНЖИРИНГ"		

Формат А4