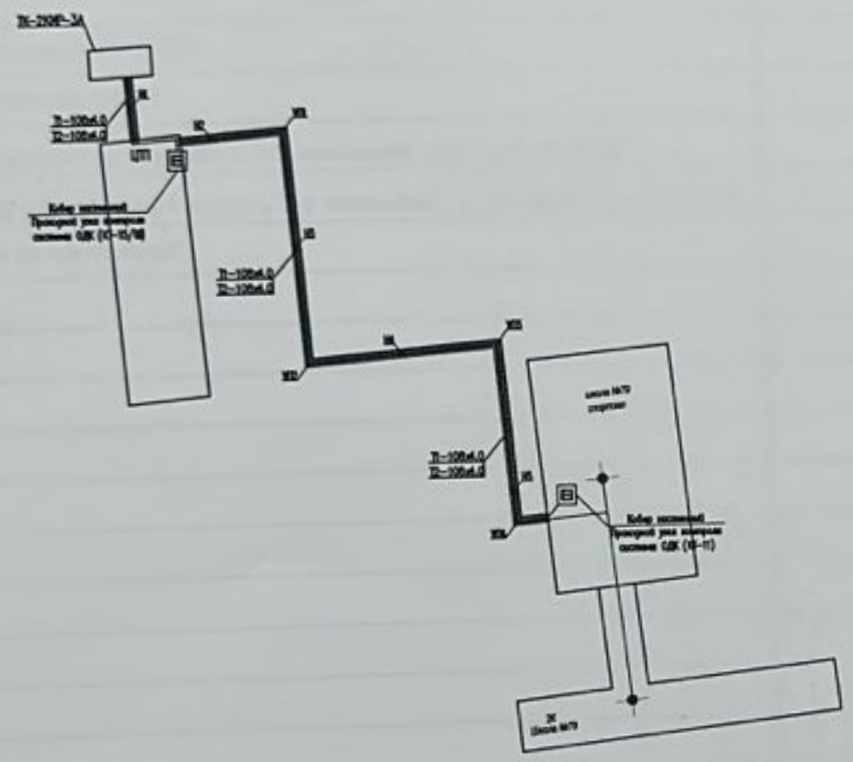

Схема подключения промежуточного терминала в элементе трубопровода L=1м

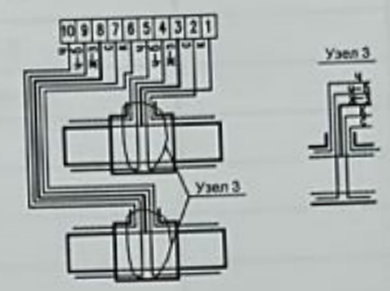

Схема подключения терминала в концевой точке в металлической заглушке изоляции с кабелем вывода.

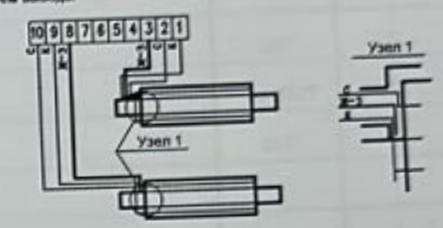

На корпусе терминалов закрепить алюминевые бирки, определяющие направления измерений сопротивления.

Узел в т.1

Узел в т.2

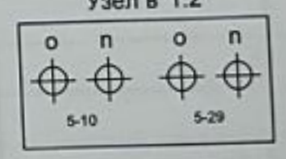

Узел в т.3

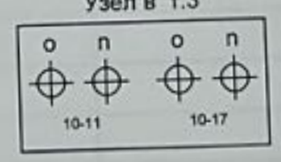

Узел в т.4

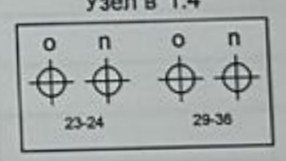

Условные обозначения

- Транзитный провод
- Основной провод
- Концевой элемент с кабелем вывода
- Наземный ковер
- Настенный ковер
- Концевой терминал с выходом на детектор
- Промежуточный терминал
- Проходной терминал
- 2-х канальный стационарный детектор повреждений

№389

«Алматы жылу жүйесі» ЖШС
ТОО «Алматинские тепловые сети»
Техникалық диагностика қызметі
Служба технического диагностирования

Предварительно рассмотрено
„Рек-я Кот ТК2Кир-7 до школы №79"
Ведущий инженер ОТД
Контагов Д.С

Изм.	Кол.уч.	Лист	№ док.	Подпись		2023 ТС			
						«Реконструкция тепловых сетей от ТК 2Кир-7 до школы №79»			
Проверил						Тепловые сети	Стадия	Лист	Листов
							РП	2	
Разработал		Аманжол Б.				План сети ОДК М 1:500	ТОО "Redline Pro" г.Шымкент 2023 г.		
Н. Контроль									