Приложение 2
к приказу Министра
индустрии и инфраструктурного
развития
Республики Казахстан
от 9 августа 2019 года № 632

Декларация о соответствии

«29» 09 2020 года

Подрядчик (генеральный подрядчик) *ТОО «ЭКСПО-ТРАНС» Костанайская область, город Костанай, улица Спортивная, 3, Телефон: 8-7142-27-32-83*

(наименование организации, юридический адрес)

в лице *директора Бижанова Кайрата Халиқановича*

(фамилия, имя, отчество (при наличии) руководителя организации)

по объекту: *«Строительство инженерно-коммуникационной инфраструктуры 16-ти квартирного жилого дома по ул. Алтынсарина, 12 в селе Боровское Мендыкаринского района Костанайской области»*

(наименование, местонахождения объекта)

заказчиком которого является *Государственное учреждение «Отдел архитектуры, градостроительства и строительства Мендыкаринского района» Бажиров Н.О.*

(наименование организации, фамилия, имя, отчество(при наличии) руководителя)

удостоверяет, что:

1. Строительно – монтажные работы на объекте выполнены в соответствии с утвержденным проектом (проектно – сметной документацией), государственными нормативами в сфере архитектурной, градостроительной и строительной деятельности;

2. Субподрядные организации: *нет*

(наименование организации)

3. Проект (проектно-сметная документация) *ТОО «Костанайгражданпроект», Маклюк А.Л.* 10-2017

(наименование проектной организации, номер проекта)

утвержден(а) приказом № __ *Государственное учреждение «Отдел архитектуры, градостроительства и строительства Мендыкаринского района»* от _____ года

4. Объект (комплекс) имеет следующие основные технико-экономические показатели (мощность, производительность, производственная площадь, протяженность,вместимость, объем, пропускная способность, провозная способность, число рабочих мест и тому подобное, заполняется по всем объектам (кроме жилых домов) в единицах измерения соответственно целевой продукции или основным видам услуг):

Мощность, производительность и так далее	Единица измерения	По проекту		Фактически	
		общая (с учетом ранее принятых)	в том числе пускового комплекса или очереди	общая (с учетом ранее принятых)	в том числе пускового комплекса или очереди
Число этажей	шт.	-	-	-	-
Строительный объём здания	м3	-	-	-	-
Площадь застройки	м2	-	-	-	-
Общая площадь	м2	-	-	-	-
Мощность	мест				

Жилой дом имеет следующие показатели:

Показатели	Единица измерения	Попроекту	Факти-чески
Общаяплощадь	метр в квадрате (далее–м2)	-	-
Числоэтажей	этаж	-	-
Общийстроительныйобъем	метр в кубе (далее–м3)	-	-
В том числе подземной части	м3	-	-
Площадь встроенных, встроенно- пристроенных и пристроенных помещений	м2	-	-

Показатели	По проекту			Фактически		
	числоквартир	площадьквартир, м2		числоквартир	площадьквартир, м2	
		общая	жилая		общая	жилая
Всего квартир, в том числе: однокомнатных, двухкомнатных, трехкомнатных, четырехкомнатных и более	-		-	-	-	-

5. Технологические и архитектурно-строительные решения по объекту характеризуется следующими данными: Наружные сети теплоснабжения, наружные сети водопровода, наружные сети канализации, наружные сети электроснабжения 0,4кВ.

6. На объекте установлено предусмотренное проектом оборудование в количестве согласно актам о его приемке после индивидуального испытания и комплексного опробования;

7. Мероприятия по охране труда, обеспечению взрывобезопасности, пожаробезопасности, охране окружающей природной среды и антисейсмические мероприятия, предусмотренные проектом выполнены;

8. Строительно-монтажные работы осуществлены в сроки:

начало работ *июль 2020 года;*
(месяц, год)

окончание *сентябрь 2020 года;*
(месяц, год)

при продолжительности строительства, месяц: *2 месяца*

по норме или по проекту организации строительства, месяц: *2 месяца;*

фактически, месяц: *3 месяца;*

9. Примененные строительные материалы, конструкции, оборудование и изделия соответствуют требованиям проекта и государственных нормативов;

10. Исполнительная геодезическая съемка фактического положения подземных инженерных сетей и/или зданий (сооружений) выполнена (обязательное приложение к декларации о соответствии);

11. Наружные инженерные коммуникации (холодное и горячее водоснабжение, канализация, теплоснабжение, газоснабжение, электроснабжение и связь) обеспечивают нормальную эксплуатацию объекта, что подтверждается поставщиками услуг по инженерному и коммунальному обеспечению.

Поставщики услуг по инженерному и коммунальному обеспечению:

_____

наименование организации, фамилия, имя, отчество(при наличии), подпись руководителя, дата Место печати(при наличии)

12. Обеспечен доступ для маломобильных групп населения, что подтверждается органами социальной защиты населения _____;

фамилия, имя, отчество (при наличии), подпись руководителя, дата Место печати (при наличии)

Подрядчик (генеральный подрядчик) считает объект *Строительство инженерно-коммуникационной инфраструктуры 16-ти квартирного жилого дома по ул. Алтынсарина, 12 в селе Боровское Мендыкаринского района Костанайской области* готовым к приёмке в эксплуатацию, наименование объекта (комплекса) гарантирует качество выполненных строительно-монтажных и специальных работ, и принимает на себя обязательство устранять дефекты, возникшие по его вине пристроительстве объекта согласно гарантийного срока в соответствии с законодательством Республики Казахстан.

Подрядчик (генеральный подрядчик) *Товарищество с ограниченной ответственностью «ЭКСПО-ТРАНС» директор Бижанов К.Х.* _____

(фамилия, имя, отчество (при наличии) руководителя, подпись, дата

Место печати (при наличии)

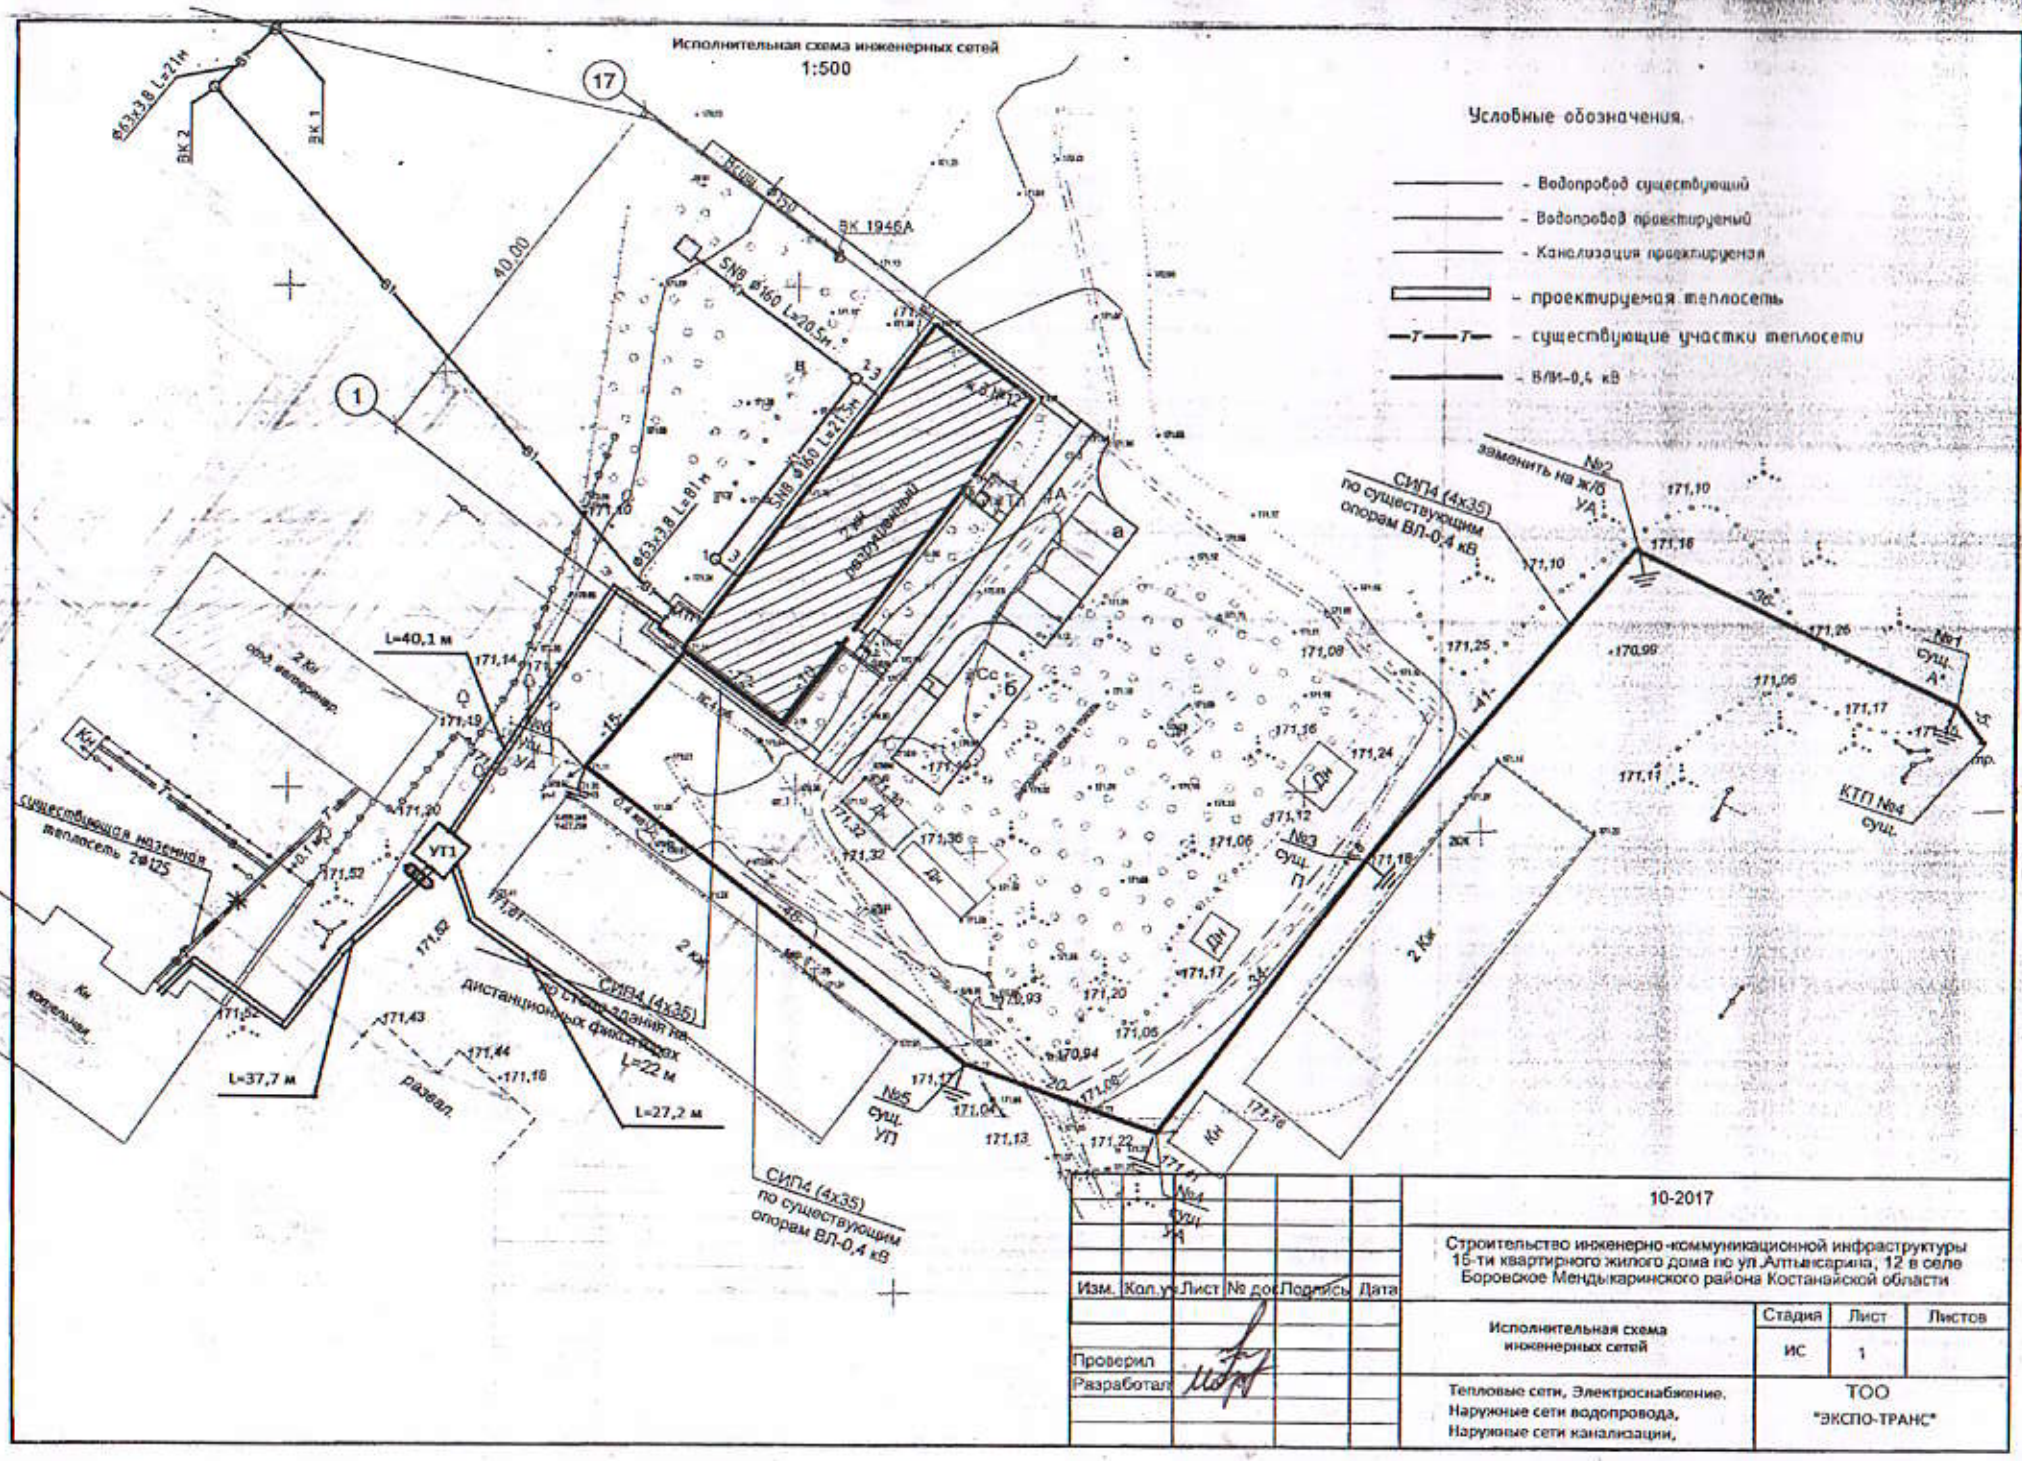

Изм.	Кол.уч.	Лист	№ док.	Подпись	Дата
Проверил					
Разработал					

10-2017

Строительство инженерно-коммуникационной инфраструктуры 16-ти квартирного жилого дома по ул.Алтынсарина, 12 в селе Боровское Мендыкаринского района Костанайской области

Исполнительная схема инженерных сетей	Стадия	Лист	Листов
	ИС	1	

Тепловые сети, Электроснабжение. Наружные сети водопровода, Наружные сети канализации,

ТОО "ЭКСПО-ТРАНС"