Приложение 3
к приказу Министра
по инвестициям и развитию
Республики Казахстан
от 24 апреля 2017 года
№235

Декларация о соответствии

«05» 12 2024г.

Подрядчик (генеральный подрядчик) ТОО «АЛЮМИНСТРОЙ», Костанайская область, г.Аркалык, ул. Ш.Жанибека 72
(наименование организации, юридический адрес)
В лице генерального директора Муканов Абай Куспанович
(фамилия, имя, отчество/при наличии/ руководителя организации)

по объекту: «Строительство инженерных сетей к общеобразовательной школе на 300 мест с государственным языком обучения в городе Аркалык»
наименование и местонахождение объекта
заказчиком которого является ГУ «Отдел строительства, архитектуры и градостроительства акимата города Аркалыка», И.о.руководителя Абдибеков Умиржан Кенжебекович
наименование организации, фамилия, имя, отчество/при наличии/ руководителя
удостоверяет, что:

1. Строительно–монтажные работы на объекте выполнены в соответствии с утвержденным проектом (проектно-сметной документацией), государственными нормативами в сфере архитектурной, градостроительной и строительной деятельности.
2. Субподрядные организации:
3. Проект (проектно-сметная документация) разработана ТОО «КазЖобаСаулет-Консалтинг», заказ №45-2023, утверждена ГУ «Отдел строительства, архитектуры и градостроительства акимата города Аркалыка» №95 от 29 декабря 2023 года
наименование утвердившей (переутвердившей) проект и дата утверждения

4. Объект (комплекс) имеет следующие основные технико-экономические показатели (мощность, производительность, производственная площадь, протяженность, вместимость, объем, провозная способность, число рабочих мест и тому подобное, заполняется во всех объектах (кроме жилых домов) в единицах измерения соответственно целевой продукции или основным видам услуг)

Мощность, производительность и так далее	Единица измерения	По проекту		Фактически	
		общая (с учетом ранее принятых)	в том числе пускового комплекса или очереди	общая (с учетом ранее принятых)	в том числе пускового комплекса или очереди
Протяженность КЛ-10кВ	м	40,0		40,0	
Протяженность ВЛ-0,4кВ	м	185,0		185,0	
Протяженность ВЛ-10кВ	м	369,0		369,0	
Протяженность кабельной траншеи	м	111,0		111,0	

Продолжительность строительства	месяц	3,0		3,0	

Показатели	Единица измерения	По проекту	Фактически
Общая площадь	м2		
Число этажей	этаж		
Общий строительный объем	м3		
В том числе подземной части	м3		
Площадь встроенных, встроенно-пристроенных и пристроенных помещений	м2		

Показатели	По проекту			Фактически		
	число квартир	площадь квартир, м2		число квартир	площадь квартир, м2	
		общая	жилая		общая	Жилая

5. Технологические и архитектурно-строительные решения по объекту характеризуются следующими данными:

Отопление.

Проект теплоснабжения разработан на основании задания на проектирование, инженерно геологических изысканий и в соответствии со следующими нормативными документами МСН 4.02-02-2004 и СП РК 4.02-104-2013.

Исходные данные - генплан и вертикальная планировка проектируемого комплекса.

Данные по инженерно-геологическим изысканиям : Участок расположен на территории Аркалык Костанайской области. Расчетная зимняя температура - 33,5°С.

Схема теплоснабжения закрытая. Трубопроводы тепловых сетей - двухтрубные, прокладываемяе в сборных ж/б каналах лоткового типа КЛ 90х45.

Водопровод и канализация

Водоснабжение школы осуществляется от существующих водопроводной сети (труба пэ диаметром 160мм). Общий водомер с обводной линии предусматривается в помещении водомерного узла в здании школы.

Напор в точке подключения 0,25 МПа, сети закольцованные. В точке подключения в проектируемом колодце предусматривается установка отключающей арматуры.

Наружные сети водопровода запроектированы из полиэтиленовых труб марки ПЭ100 SDR13,6 "питьевая" по ГОСТ 18599-2001.

На водопроводных сетях предусматриваются круглые водопроводные колодцы по ТПР 901-09-11.84 из сборного ж/б. В колодцах устанавливается запорная арматура и стальные сварные фасонные части.

Укладка труб принята открытым способом. Согласно СН РК 4.01-03-2011 п.7.3.2 основание под проектируемый трубопровод принято выравнивающим основанием из песка h-0.1м .

Электротехническая часть

Исходными данными для разработки проекта являются :

- задание на проектирование

- чертеж генерального плана

- технические условия №20.07.2023г. от 01-11/688г. выданные ГУ "Отдел ЖКХ, ПТ, АД и ЖИ акимата города Аркалык".

По степени надежности электроснабжения проектируемый объект относится к II категории

От ТП-32 до проектируемой КТП кабель марки АВБбШВ-3х95+1х50 прокладывается в траншее.

Кабель 10кВ прокладываются в траншее на глубине - 1,0м.
Наружный связь и сигнализация.
Данный раздел проекта выполнен на основании задания на проектирование, чертежей ГП, технических условий № 03/23 от 2023г. выданных АО "Казахтетеком" и в соответствии с действующей нормативной документацией:
Согласно техническим условиям проектом предусматривается прокладка кабельной линии связи волоконно-оптическим кабелем от оптической муфты в смотровом устройстве №003 АО казактеликом.
В здании школы произвести монтаж телекоммуникационного шкафа 9U. В шкафу произвести установку оконечных устройств.

краткие технические характеристики по особенностям его размещения, по основным материалам и конструкциям, инженерному и технологическому оборудованию

6. На объекте установлено предусмотренное проектом оборудование в количестве согласно актам о его приемке после индивидуального испытания и комплексного опробования.

7. Мероприятия по охране труда, обеспечению взрывоопасности, пожаробезопасности, охране окружающей природной среды и антисейсмические мероприятия, предусмотренные проектом выполнены.

8. Строительно-монтажные работы осуществлены в сроки:

начало работ_____апрель 2024 г._____
месяц, год
окончание работ____декабрь 2024 г._____
месяц, год

при продолжительности строительства, месяц: 3 мес.
по норме или по проекту организации строительства, месяц: 3 мес.
Фактически, месяц: 4 мес.

9. Примененные строительные материалы, конструкции, оборудование и изделия соответствуют требованиям проекта и государственных нормативов;

9.1 Доля местного содержания предусмотрена в проектно-сметной документации 96% и фактически применено 96% (на объектах финансируемых за счет государственных инвестиций и средств квазигосударственного сектора);

10. Исполнительная геодезическая съемка фактического положения подземных инженерных сетей и/или зданий и (сооружений) выполнена (обязательное приложение к декларации о соответствии)

10.1 Исполнительная техническая документация имеется в полном объеме, в том числе в электронном модуле;

11. Наружные инженерные коммуникации (холодное и горячее водоснабжение, канализация, теплоснабжение, газоснабжение, электроснабжение и связь) обеспечивают нормальную эксплуатацию объекта, что подтверждается поставщиками услуг по коммунальному и инженерному обеспечению.

Поставщики услуг по инженерному и коммунальному обеспечению:

Глав. начальник Проекта

фамилия, имя, отчество (при наличии), подпись руководителя, дата

ТКП «АГК» директор Абдрахманов Ш.А.

фамилия, имя, отчество (при наличии), подпись руководителя, дата

ПО г. Аркалык Вод инженер

фамилия, имя, отчество (при наличии), подпись руководителя, дата

12. Шумоизоляция здания соответствует проекту и подтверждается экспертным заключением выдаваемым государственной организацией осуществляющей санитарно-эпидемиологическую экспертизу по результатам лабораторных замеров проведенных аккредитованными испытательными лабораториями (центрами), (экспертное заключение прилагается).

13. Обеспечен доступ для маломобильных групп населения, что подтверждается органами социальной защиты населения:

фамилия, имя, отчество (при наличии), подпись руководителя, дата

место печати
(при наличии)

Подрядчик (генеральный подрядчик) считает объект

«Строительство инженерных сетей к общеобразовательной школе на 300 мест с государственным языком обучения в городе Аркалык» готовым к приемке в эксплуатацию, гарантирует качество выполненных строительно-монтажных и специальных работ и принимает на себя обязательство устранять дефекты, возникшие по его вине при строительстве объекта согласно гарантийного срока в соответствии с законодательством Республики Казахстан.

Подрядчик (генеральный подрядчик)
Директор ТОО «АЛЮМИНСТРОЙ» Муканов А.К.

фамилия, имя, отчество/при наличии/руководителя организации, подпись, дата

05.12.2024г.

место печати(при наличии)

Исполнительная схема

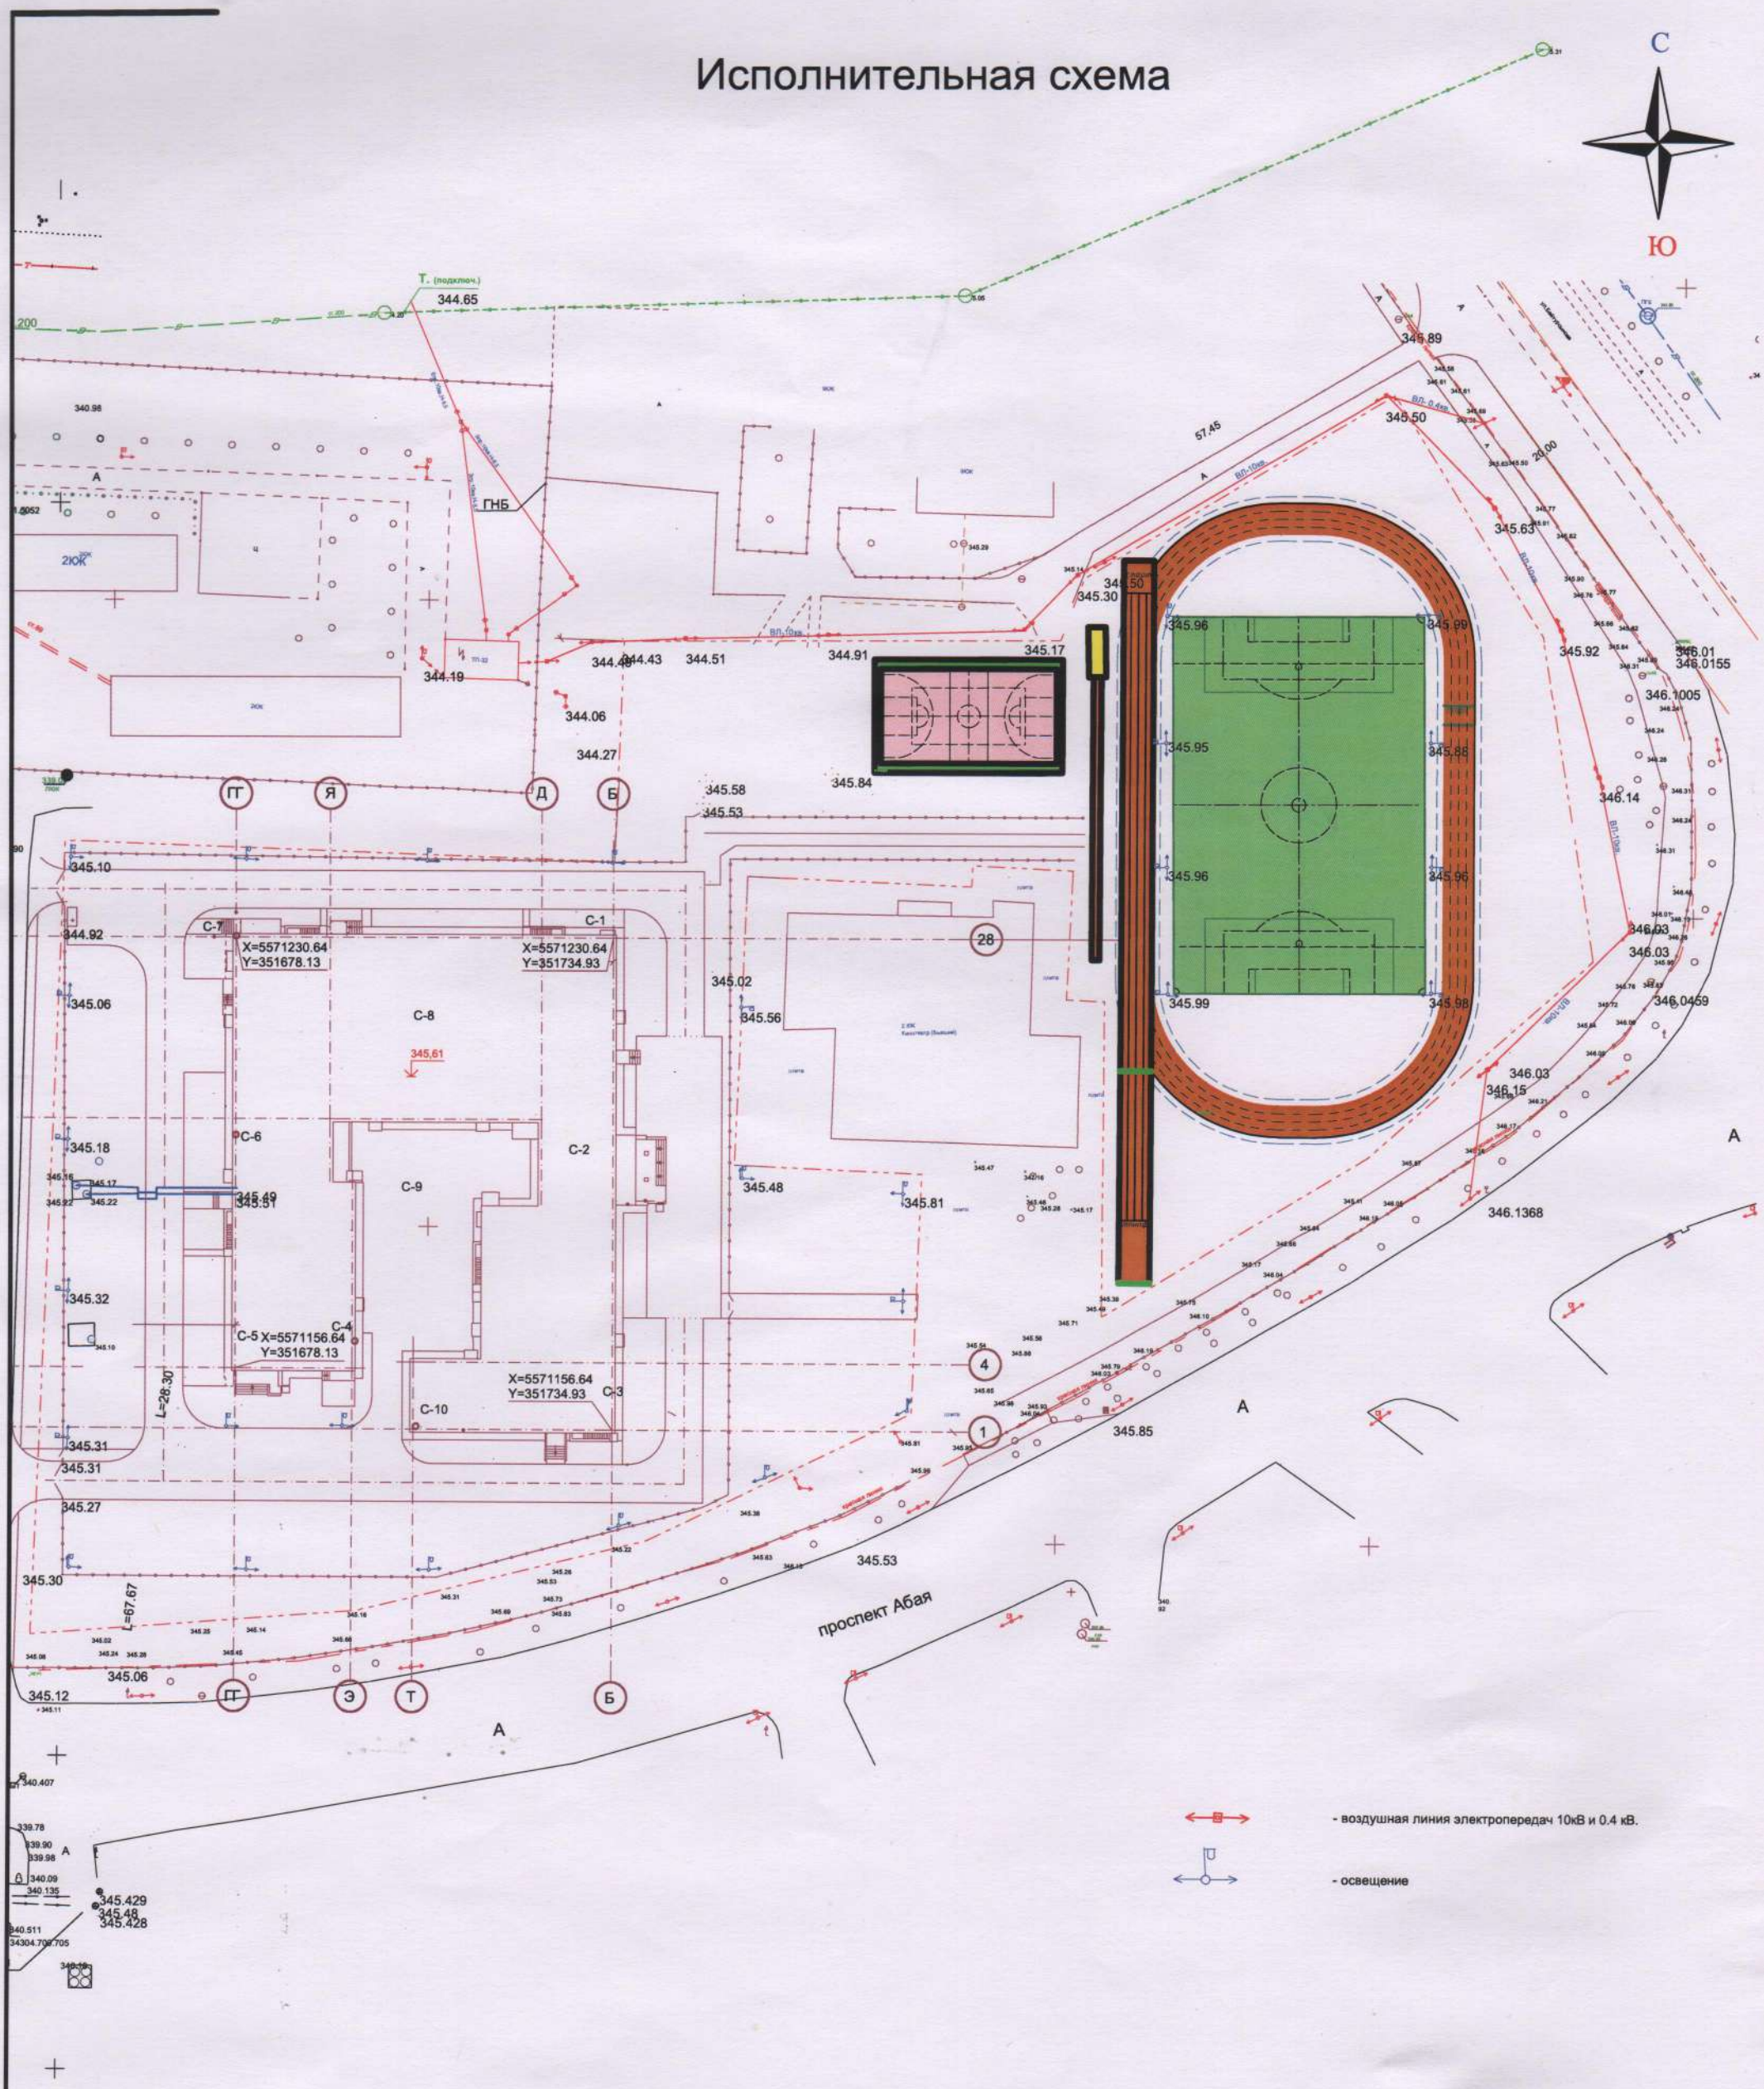

			Заказчик: ТОО "Алюминстрой"		
			Исполнительная съемка по объекту: Строительство школы на проспекте Аба города Аркалыка на 300 обучающихся в Костанайской обл.		
Должность	*Ф.И.О.*	*Подпись*			
Геодезист	*Киекбаев Ж.Б.*		Электроснабжении ВЛ- 10 кВ., ВЛ- 0,4 кВ	Лист	Листов	Формат
Ген. подряд	*Бекжанов Ж.*			1	1	А 3
			г. Аркалык» *Масштаб 1:1000*	**ТОО "Arkogneupor"** **Лицензия № 23014107 19.06.2023 г** **Тел. 8 700 292 26 86**	
Дата:					

Исполнительная схема

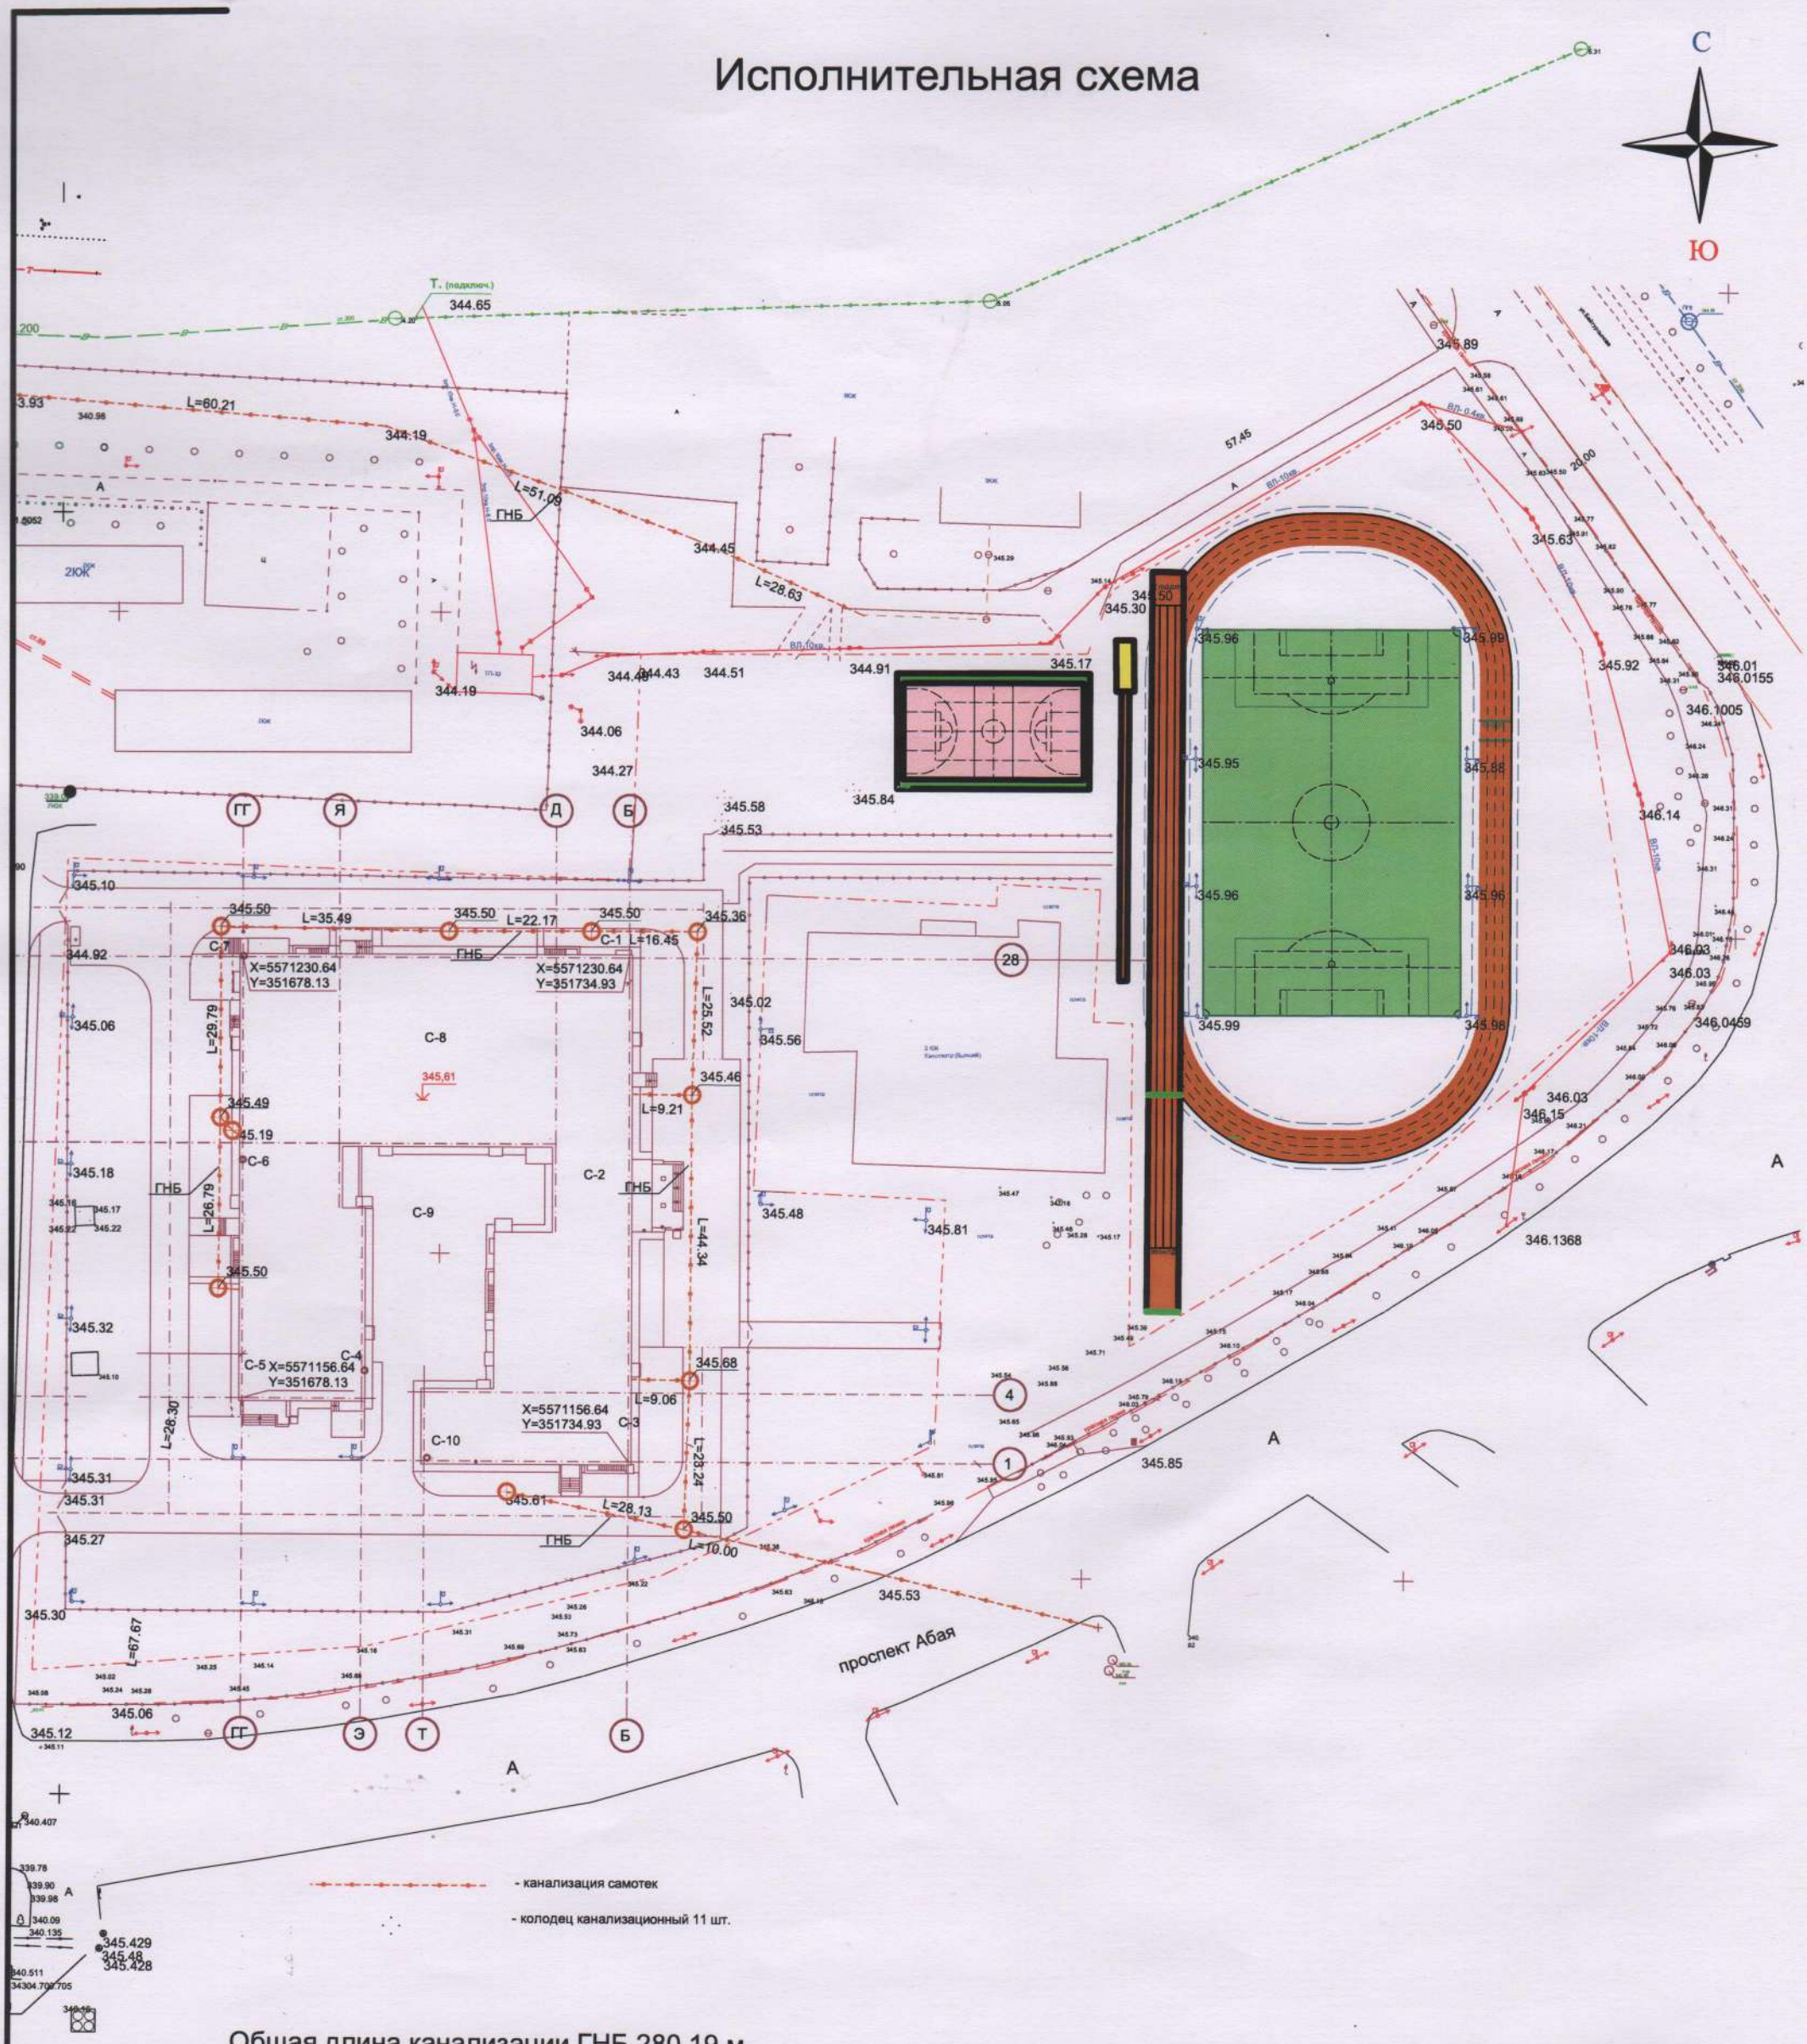

Общая длина канализации ГНБ 280,19 м.

			Заказчик: ТОО "Алюминстрой"
			Исполнительная съемка по объекту: Строительство школы на проспекте Аба города Аркалыка на 300 обучающихся в Костанайской обл.
Должность	*Ф.И.О.*	*Подпись*	
Геодезист	*Киекбаев Ж.Б.*		Наружная канализация
Ген. подряд.	*Бекжанов Ж.*		
			г. Аркалык»
			Масштаб 1:1000
Дата:			

Лист	Листов	Формат
1	1	А 3

ТОО "Arkogneupor"
Лицензия № 23014107 19.06.2023 г
Тел. 8 700 292 26 86

Исполнительная схема

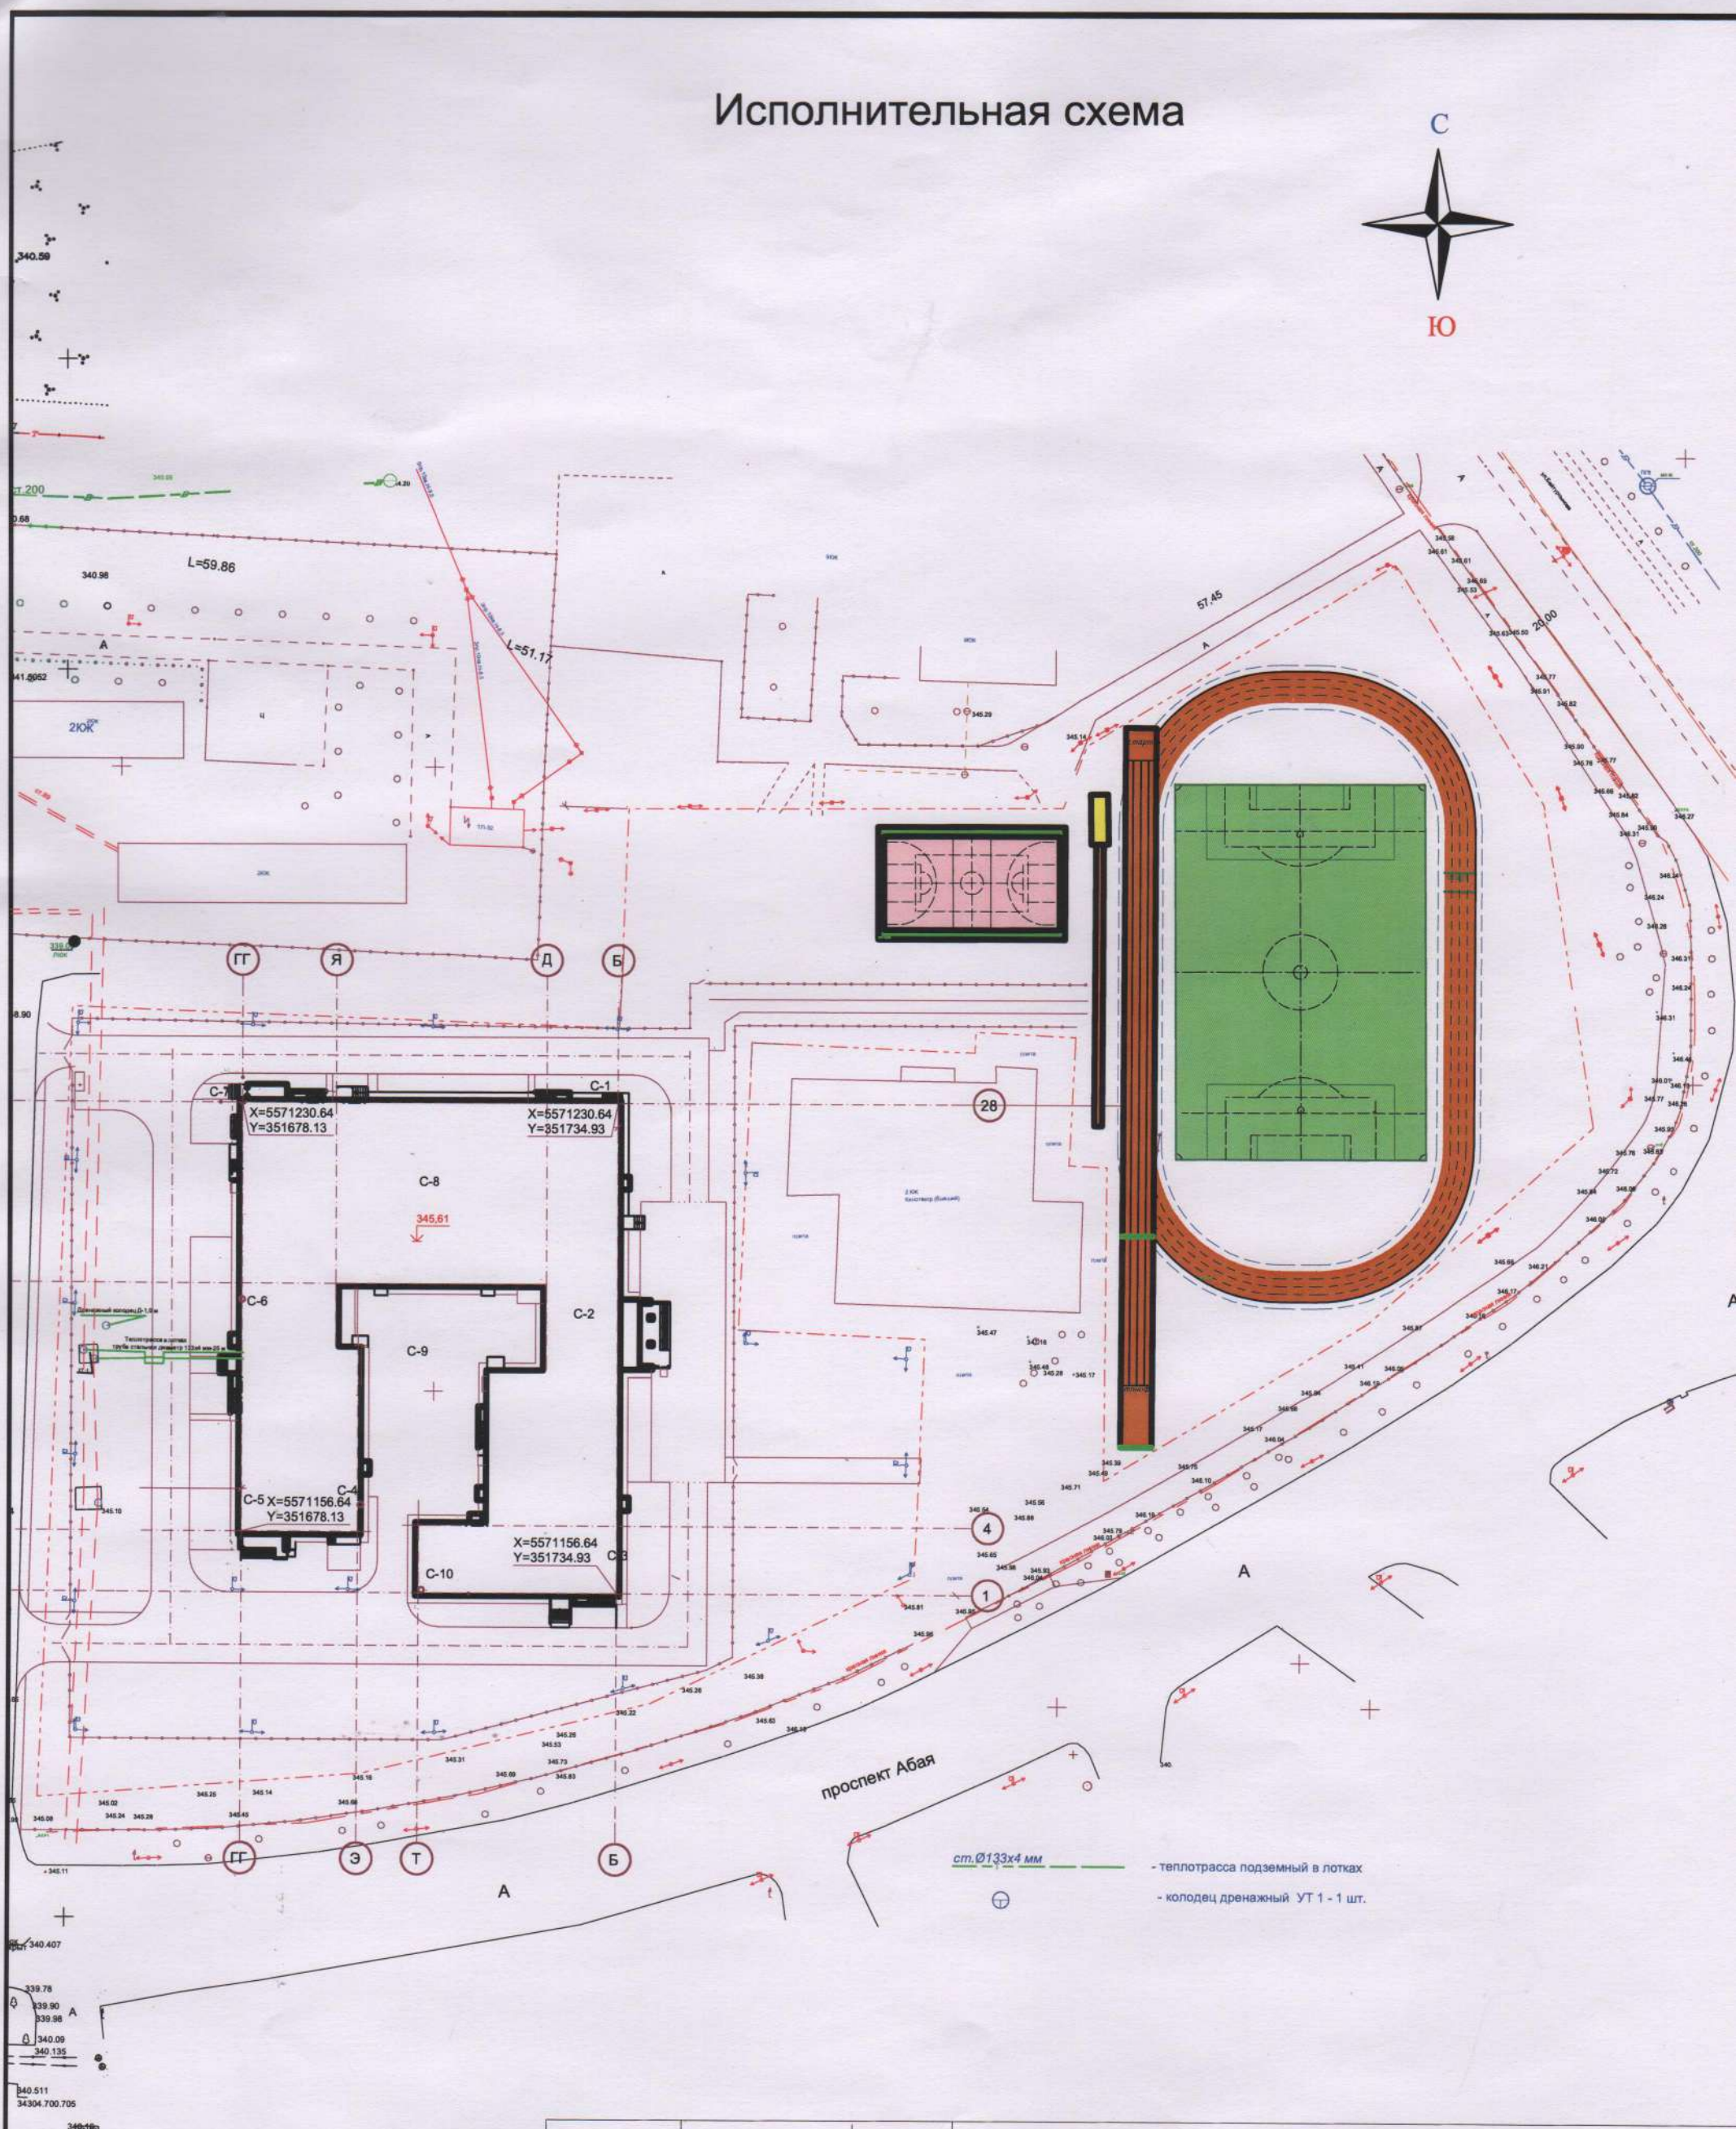

			Заказчик: ТОО "Алюминстрой"		
			Исполнительная съемка по объекту: Строительство школы на проспекте Аба города Аркалыка на 300 обучающихся в Костанайской обл.		
Должность	*Ф.И.О.*	*Подпись*			
Геодезист	*Киекбаев Ж.Б.*		Наружные тепловые сети	Лист	Листов	Формат
Ген. подряд.	*Бекжанов Ж.*			1	1	А 3
Дата:			*г. Аркалык»* *Масштаб 1:1000*	**ТОО "Arkogneupor"** **Лицензия № 23014107 19.06.2023 г** **Тел. 8 700 292 26 86**	

Исполнительная схема

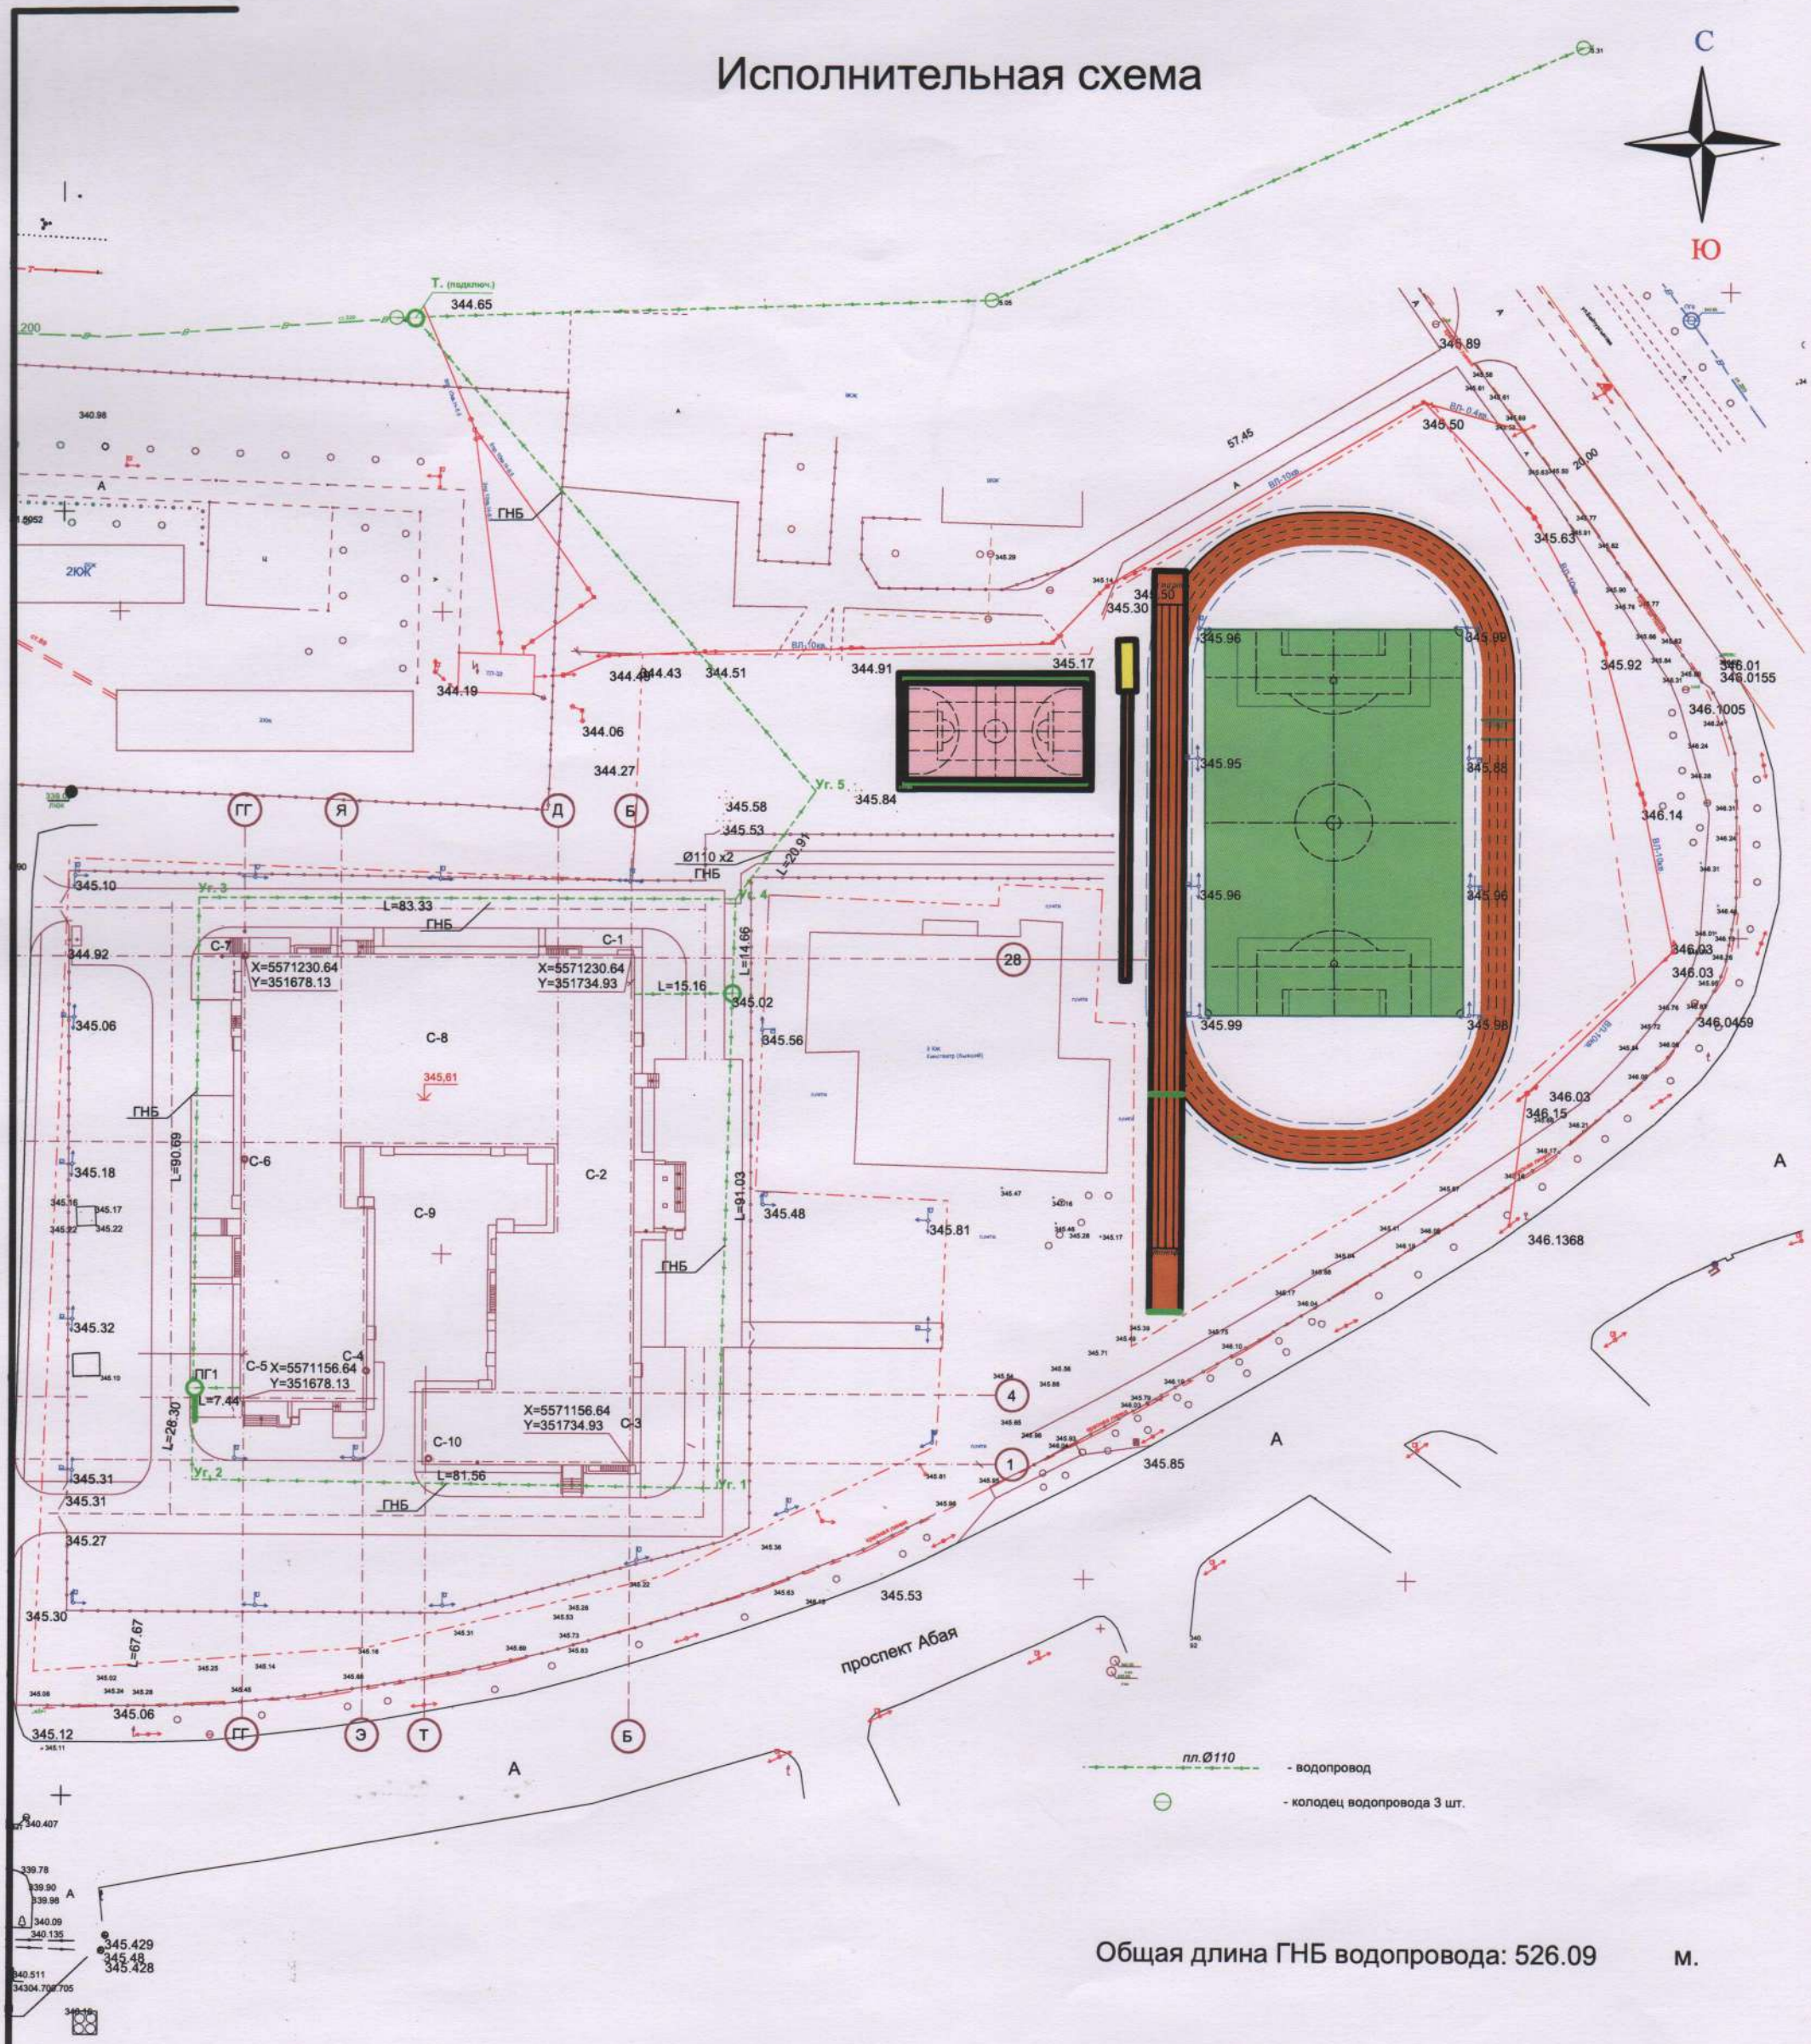

Общая длина ГНБ водопровода: 526.09 м.

			Заказчик: ТОО "Алюминстрой"		
			Исполнительная съемка по объекту: Строительство школы на проспекте Аба города Аркалыка на 300 обучающихся в Костанайской обл.		
Должность	*Ф.И.О.*	*Подпись*			
Геодезист	*Киекбаев Ж.Б.*		Наружный водопровод	Лист	Листов	Формат
Ген. подряд.	*Бекжанов Ж.*			1	1	А 3
Дата:			*г. Аркалык»* *Масштаб 1:1000*	**ТОО "Arkogneupor"** **Лицензия № 23014107 19.06.2023 г** **Тел. 8 700 292 26 86**		

Исполнительная схема

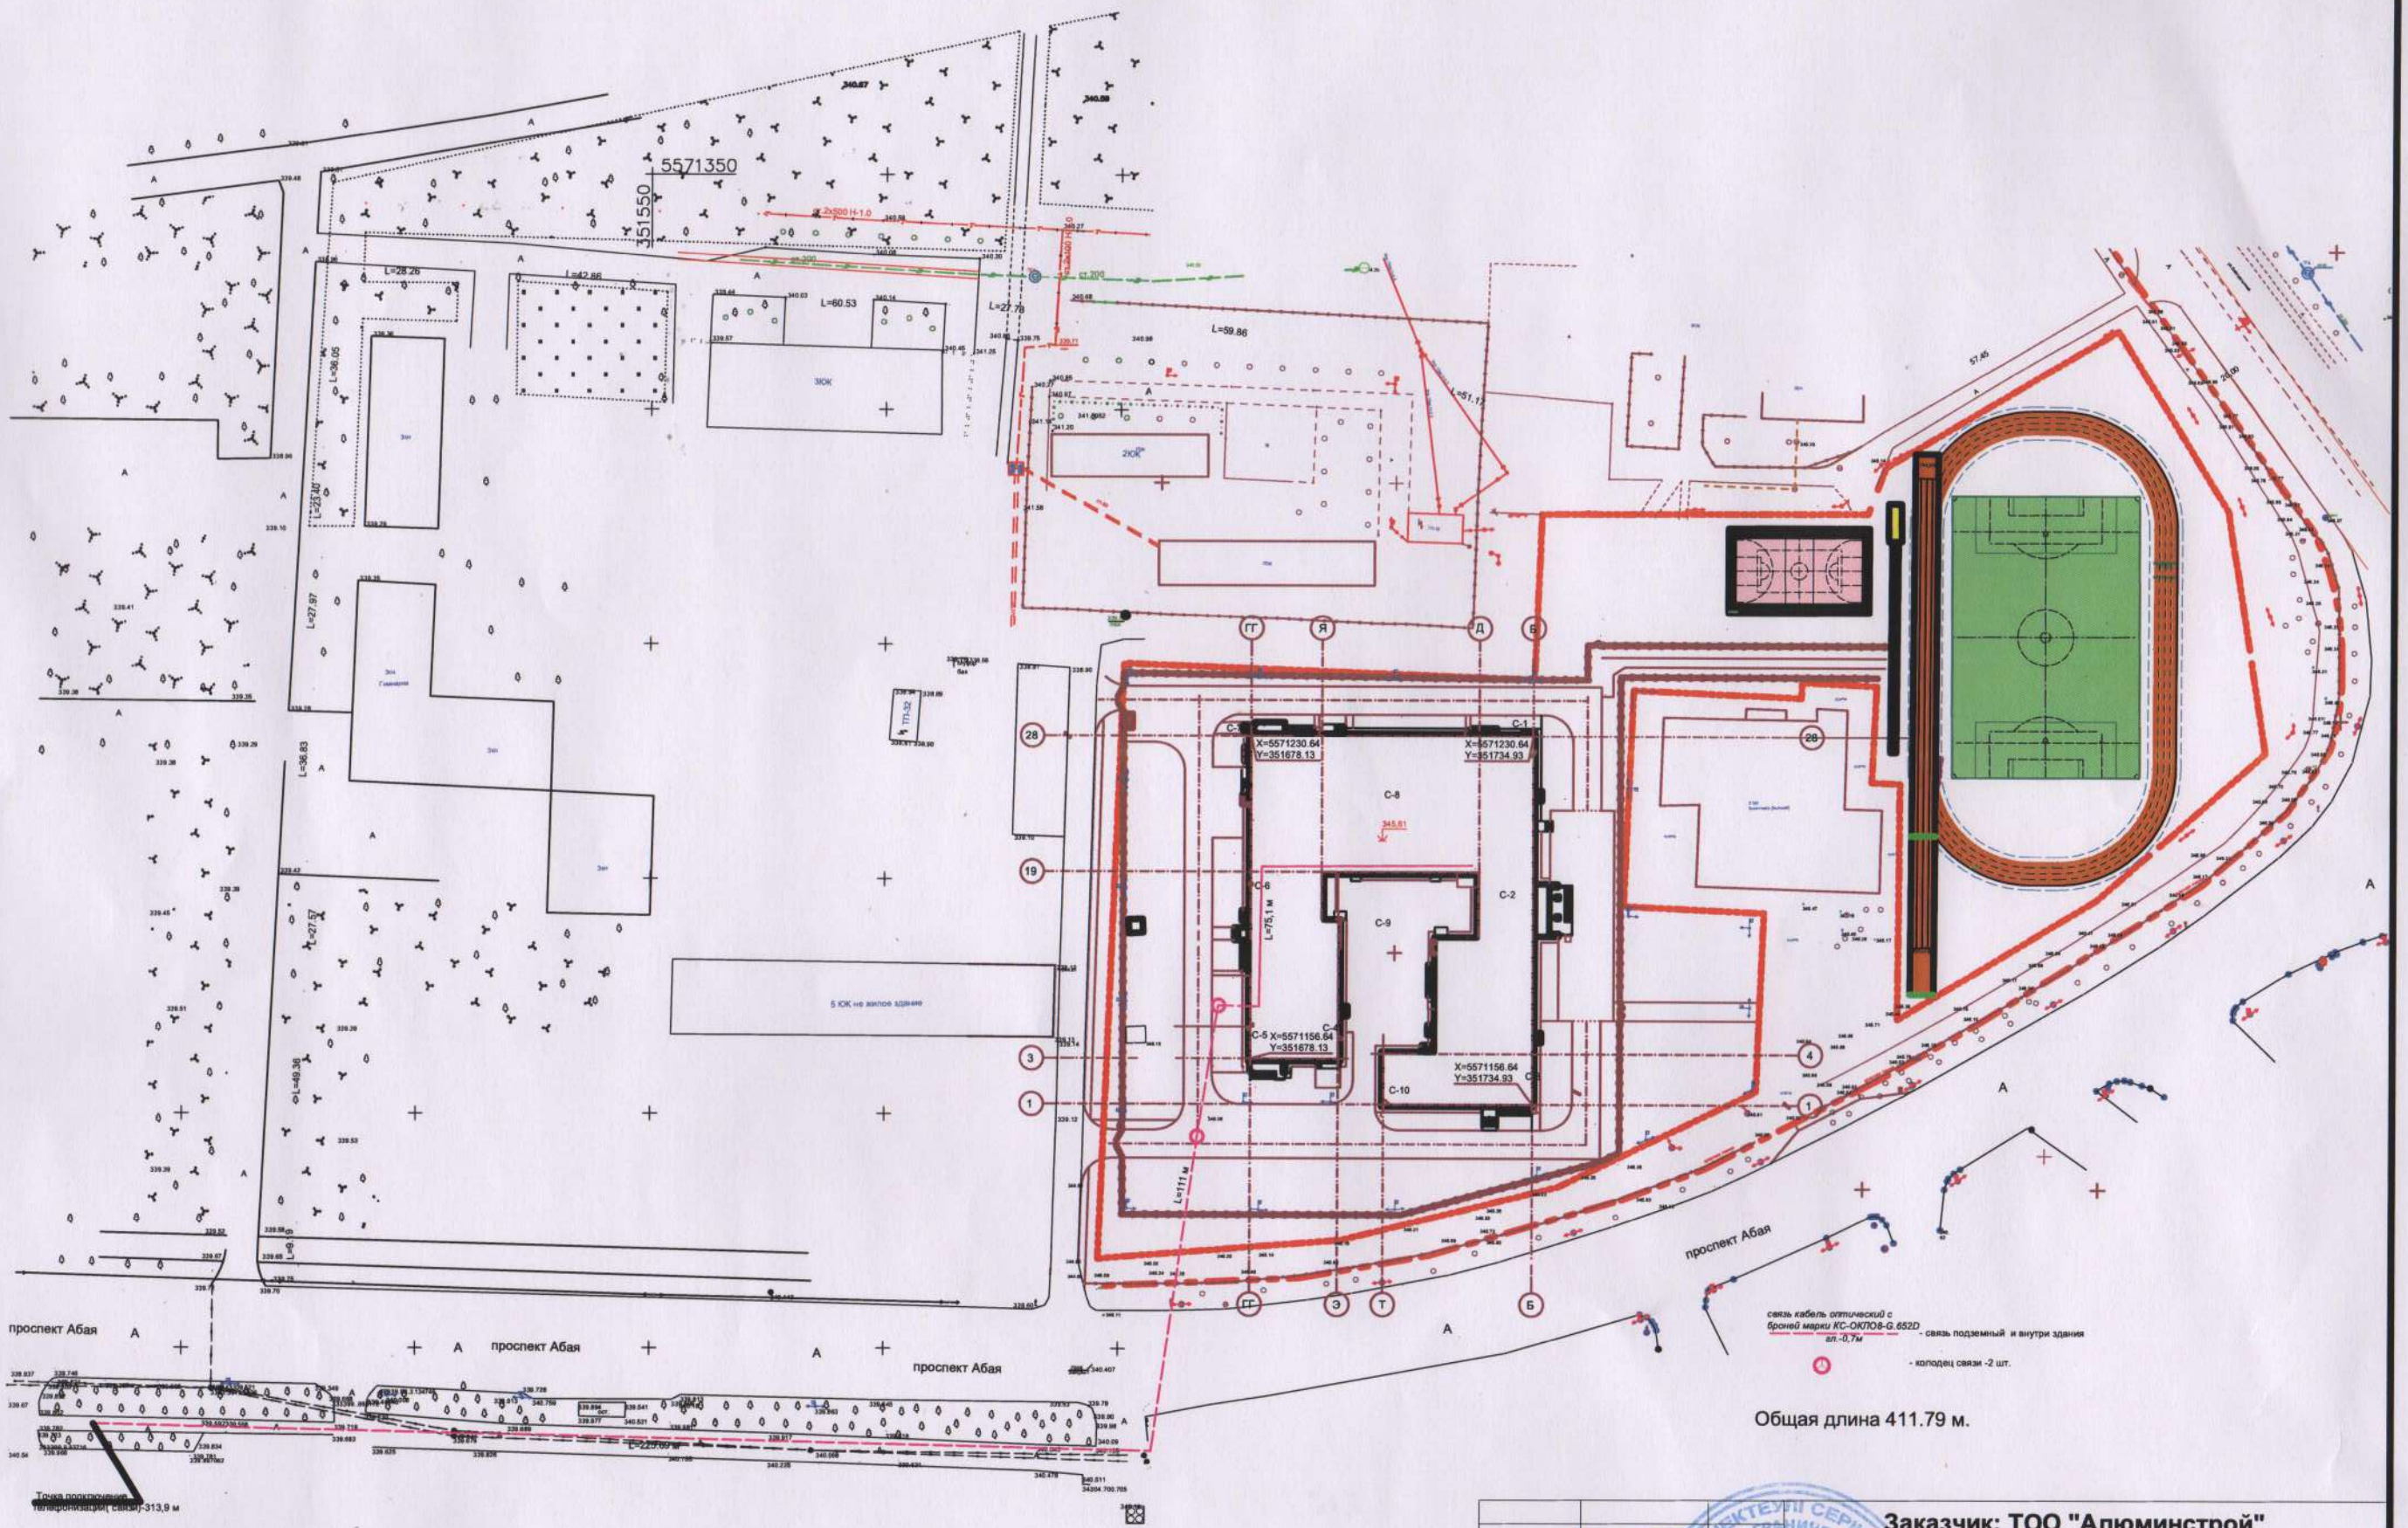

		Заказчик: ТОО "Алюминстрой"			
		Исполнительная съемка по объекту: Строительство школы на проспекте Абая города Аркалыка на 300 обучающихся в Костанайской обл.			
Должность	*Ф.И.О.*	*Подпись*	Телефонизации	Лист	Листов	Формат
Геодезист	*Киекбаев Ж.Б.*			1	1	А 3
Ген. подряд.	*Бекжанов Ж.*					
Дата:			*г. Аркалык»* *Масштаб 1:1000*	**ТОО "Arkogneupor"** **Лицензия № 23014107 19.06.2023 г** **Тел. 8 700 292 26 86**		

Исполнительная съемка

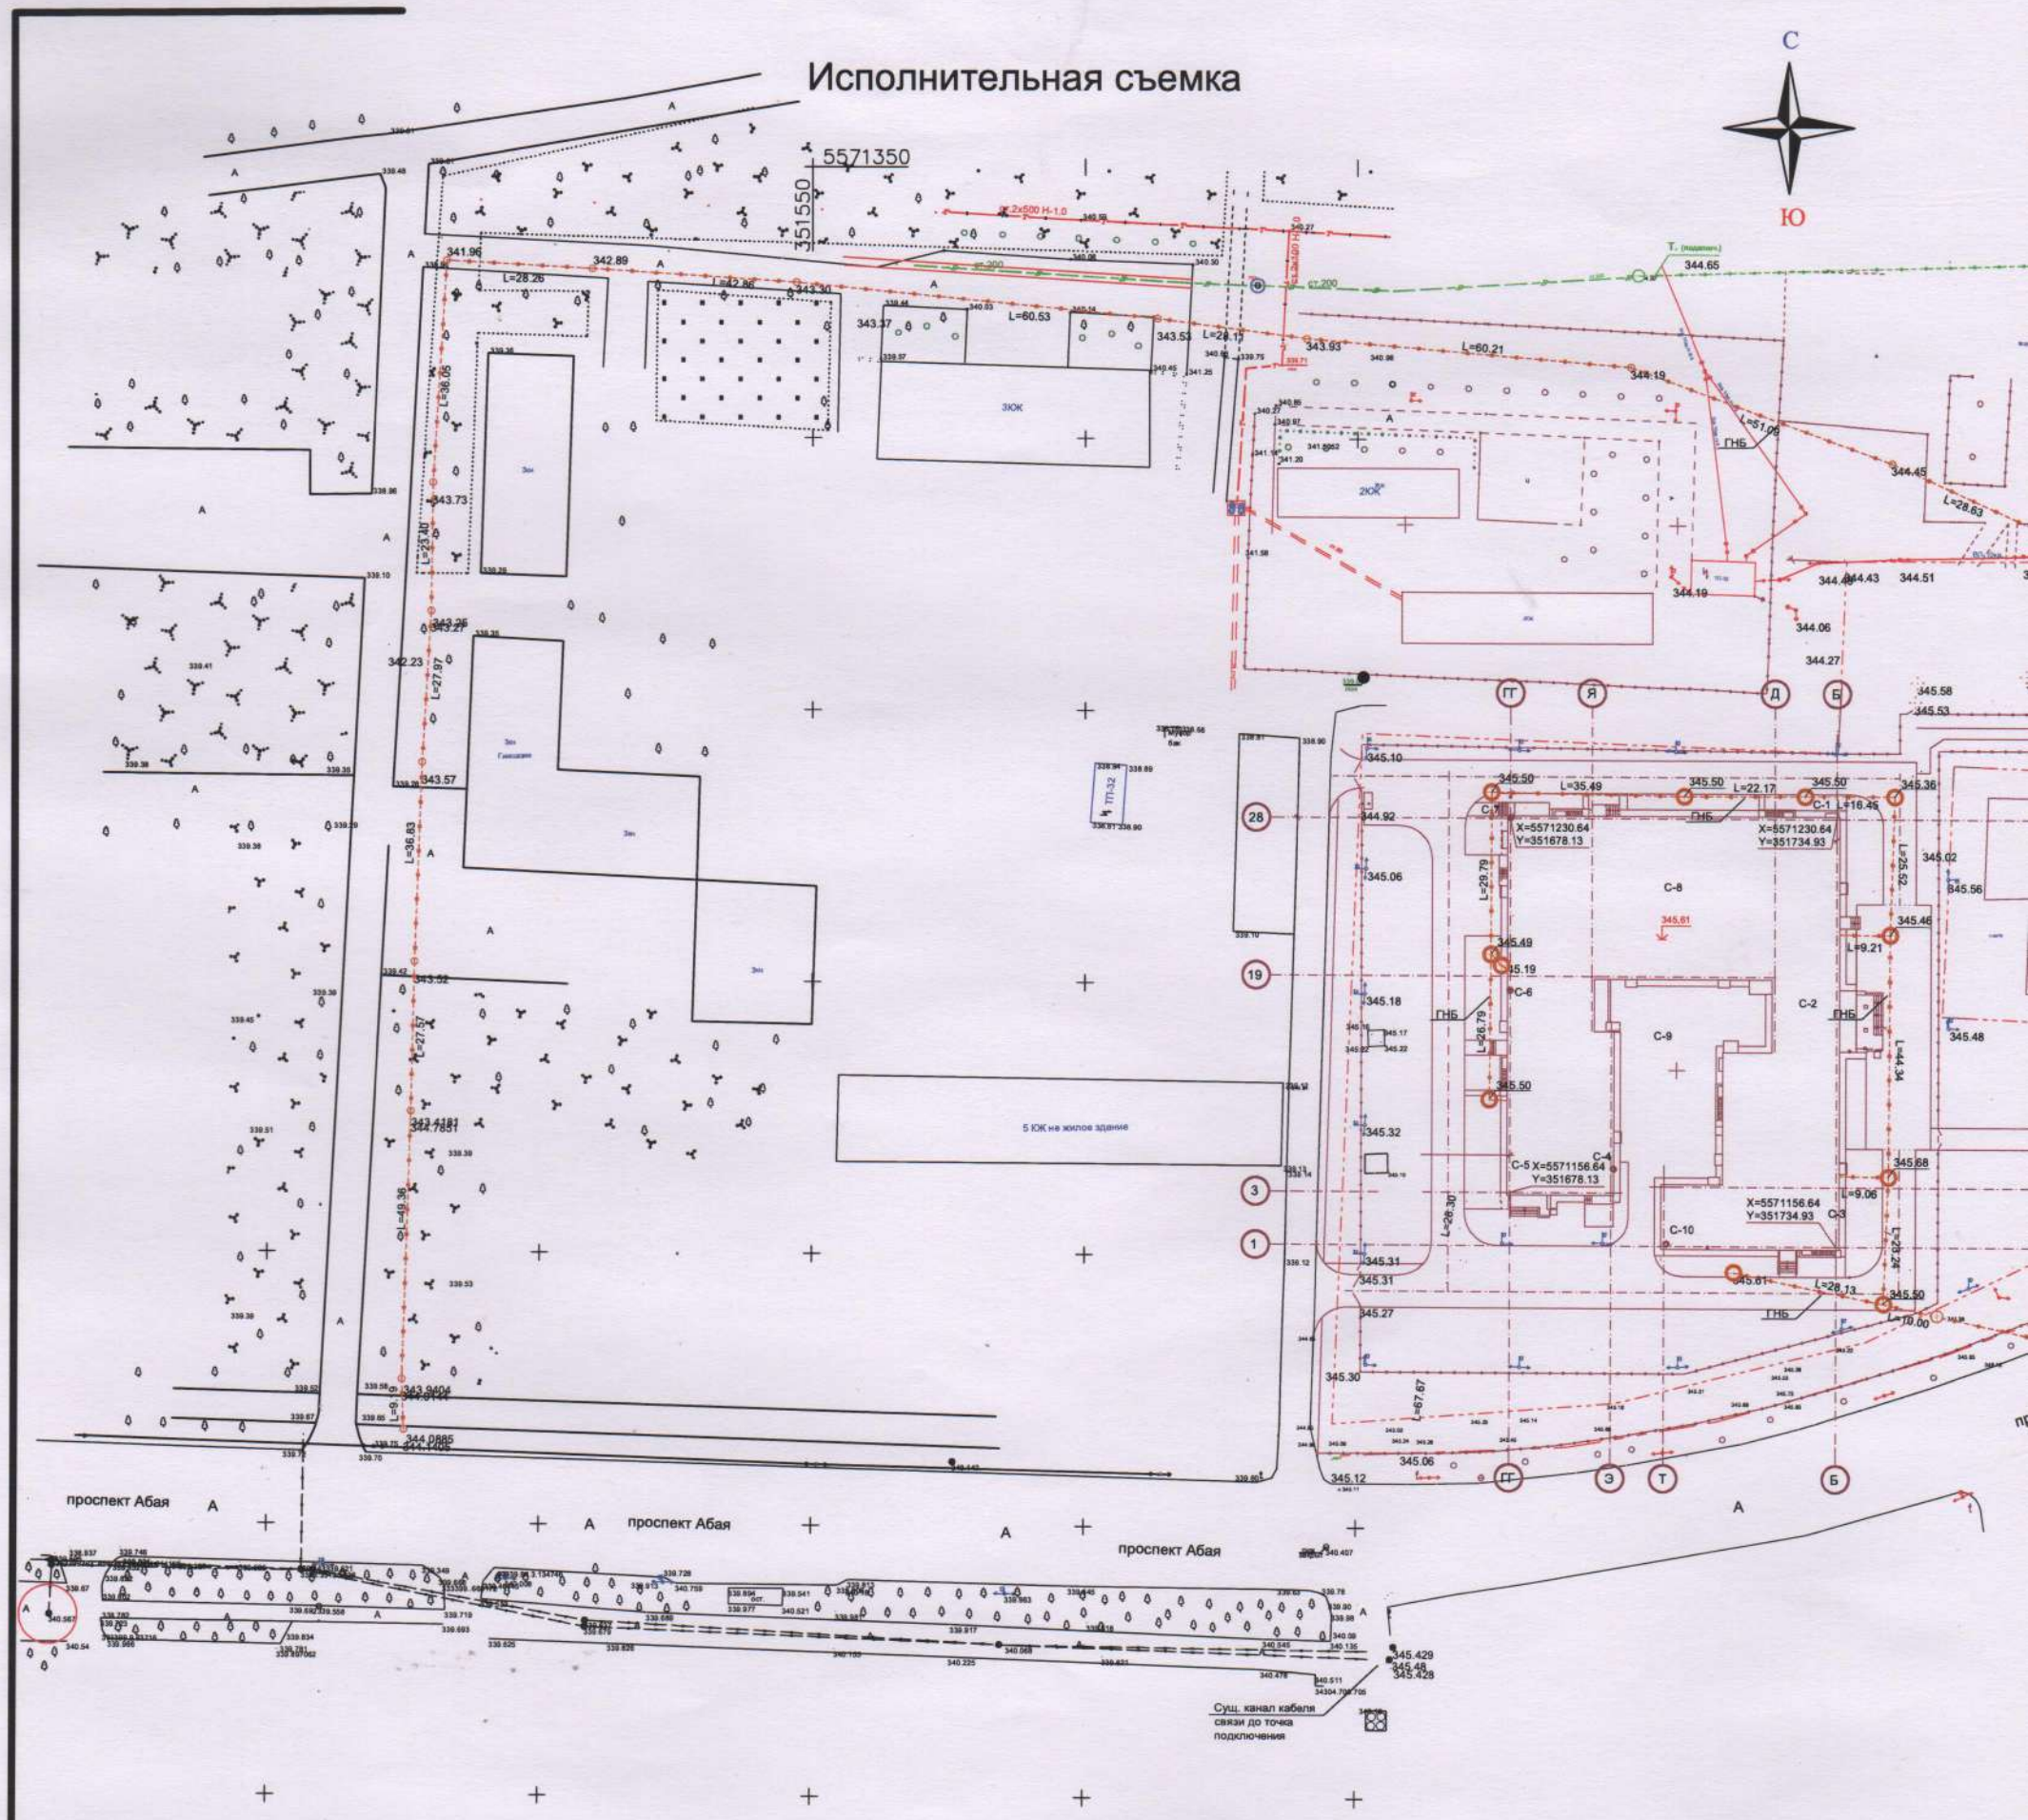

- канализация самотек

- колодец канализационный 11 шт.

Общая длина канализации ГНБ 280,19 м.

			Заказчик: ТОО "Алюминстрой"
			Исполнительная съемка по объекту: Строительство школы на проспекте Аба города Аркалыка на 300 обучающихся в Костанайской обл.
Должность	*Ф.И.О.*	*Подпись*	
Геодезист	*Киекбаев Ж.Б.*		Перенос канализации
Ген. подряд.	*Бекжанов Ж.*		
			г. Аркалык» *Масштаб 1:1000*
Дата:			

Лист	Листов	Формат
1	1	А 3

ТОО "Arkogneupor"
Лицензия № 23014107 19.06.2023 г
Тел. 8 700 292 26 86