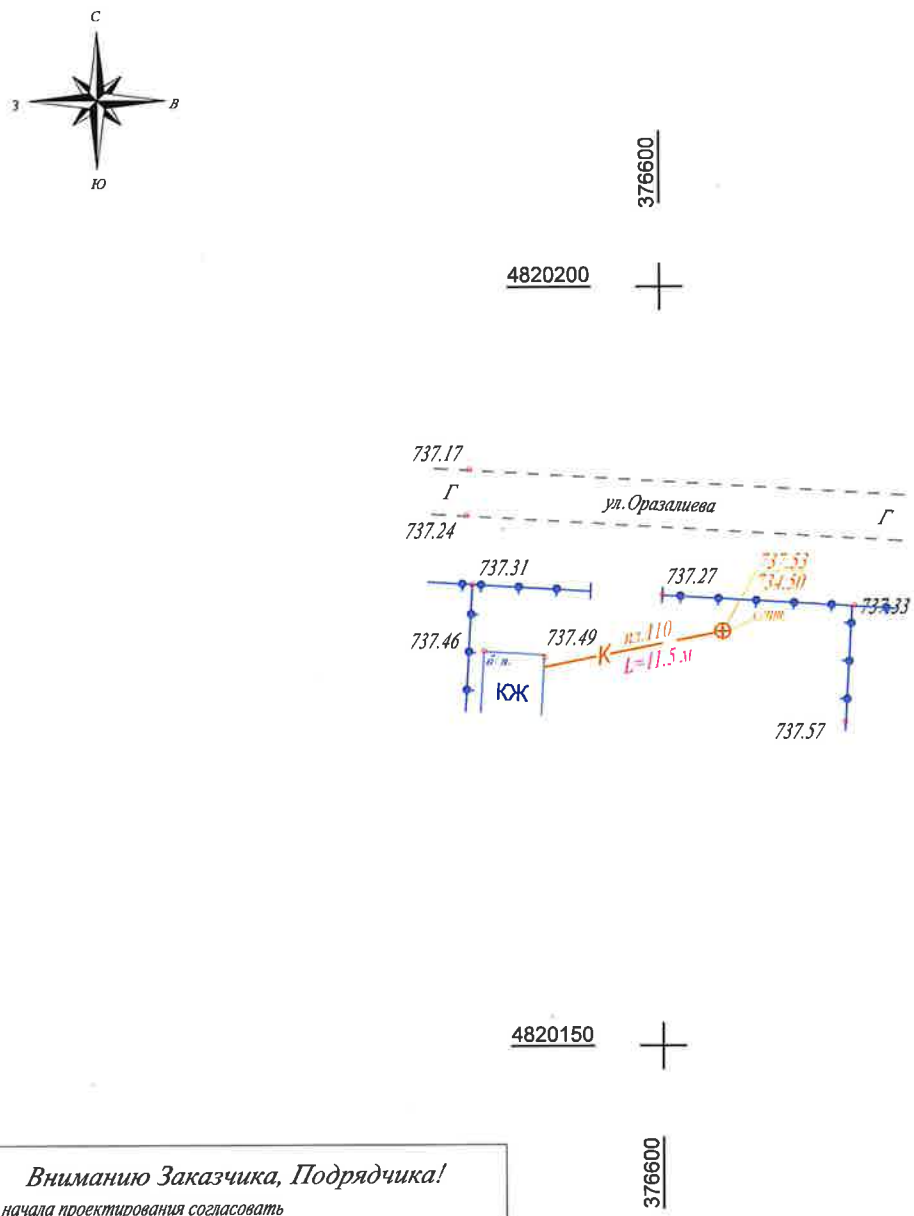

«МЕМЕКЕ ТАҚЫРЫПТЫҚ БАҚЫЛАУ ЖӨНІНДЕГІ ШАРУАШЫЛЫҚ ЖҮРГІЗУ ҚҰҚЫҚЫНДАҒЫ РЕСПУБЛИКАЛЫҚ МЕМЛЕКЕТТІК КӘСІПОРНЫНЫҢ АЛМАТЫ ОБЛЫСЫНДАҒЫ ФИЛИАЛЫ
ДИРЕКТЕР ҚОРЫНА ЕНГІЗІЛДІ
№ 14-01-12/5374
20 24 ж. «12» 23

Исполнительная съемка
М 1:500
1) Канализация бытовая пл.110, L общ.=11,5 м
2) Колодцы канализационные: ж/б, 1500 мм-3шт.

Товарищество с ограниченной ответственностью
"КадГеоид"

заказчик	Мустапаев М.Т.	
объект	Уйгурский р-н., Чунджинский с/о.,село Чунджа, ул. Оразалиева, дом № б/н.	
директор	Кенжембетова А.	
геодезист	Жапаров Г.	
масштаб	1:500	
дата	20.12.2024 г.	

Вниманию Заказчика, Подрядчика!

До начала проектирования согласовать прохождение подземных и наземных инженерных коммуникаций с представителями соответствующих служб.

При несоблюдении этого условия ТОО "КадГеоид" не несет ответственности за повреждение неучтенных инженерных сетей.