Приложение 3
к приказу Министра
по инвестициям и развитию
Республики Казахстан
от 24 апреля 2017 года № 235
форма

Декларация о соответствии

Сноска. Форма в редакции приказа Министра индустрии и инфраструктурного развития РК от 09.08.2019 №632 (вводится в действие по истечении десяти календарных дней после дня его первого официального опубликования); с изменениями, внесенными приказом Министра индустрии и инфраструктурного развития РК от 08.02.2021 №53 (вводится в действие по истечении десяти календарных дней после дня его первого официального опубликования).

« 15 » 06 2023 г.

Подрядчик (генеральный подрядчик): **ТОО «Г.С.Г. Высотник» г.Алматы, ул.Ратушного 40 «Б»,**
наименование организации, юридический адрес

в лице: **директора ТОО «Г.С.Г. Высотник» -Шакер Б**
фамилия, имя, отчество (при наличии) руководителя организации

По объекту: **«Строительство многофункционального жилого комплекса с объектами обслуживания, расположенного в квадрате улиц пр. Райымбека, Боткина, Казакова, Гончарова, Скрябина в Жетысуском районе г. Алматы» 1 очередь (без наружных инженерных сетей) пятно-20 объект обслуживания /технически сложный II (нормальный) уровень/**
наименование, место нахождения объекта

заказчиком, которого является: **ТОО «Г.С.Г. Высотник» г.Алматы, ул.Ратушного 40 «Б», БИН 061040006160 директора ТОО «Г.С.Г. Высотник» -Шакер Б**
наименование организации, фамилия, имя, отчество(при наличии) руководителя

удостоверяет, что:

1. Строительно–монтажные работы на объекте выполнены в соответствии с утвержденным проектом (проектно-сметной документацией), государственными нормативами в сфере архитектурной, градостроительной и строительной деятельности;

Рабочий проект, ТОО "Г.С.Г. Высотник", № 01-12п от 29.12.2020 года

2. Субподрядные организации: _____
наименование организации

3. Проект (проектно-сметная документация) **ТОО «Град Сервис». Государственная лицензия № 19001405 от 24.01.2019 года. Категория I.**
наименование проектной организации, номер проекта

утвержден(а): **Рабочий проект, ТОО "Г.С.Г. Высотник", № 01-12п от 29.12.2020 года**
наименование организации утвердившей (пере утвердившей) проект и дата утверждения

4. Объект (комплекс) имеет следующие основные технико-экономические показатели (мощность, производительность, производственная площадь, протяженность, вместимость, объем, пропускная способность, провозная способность, число рабочих мест и тому подобное, заполняется по всем объектам (кроме жилых домов) в единицах измерения соответственно целевой продукции или основным видам услуг):

			По проекту		Фактический

Мощность, производительность и так далее	Единица измерения		общая (с учетом ранее принятых)	в том числе пускового комплекса или очереди		общая (с учетом ранее принятых)	в том числе пускового комплекса или очереди
объект обслуживания	этажность		2	2	2	2	2

Жилой дом имеет следующие показатели:

Показатели	Единица измерения	По проекту	Фактически
Общая площадь (площадь существующего застройки)	метр в квадрате (далее - м2)	374,76	374,76
Общий строительный объем	метр в кубе (далее – м3)	2532,21	2532,21
В том числе подземной части	м3	604,2	604,2
Площадь встроенных, встроенно-пристроенных и пристроенныхпомещений	м2		

Көрсеткіштер/ Показатели	По проекту			Фактически		
	число квартир	площадь квартир, м2		число квартир	площадь квартир, м2	
		общая	жилая		общая	жилая
Всего квартир, в том числе: однокомнатных двухкомнатных трехкомнатных четырехкомнатных и более						

5. Технологические и архитектурно-строительные решения по объекту характеризуется следующими данными: Пятно 20 (объект обслуживания) – двухэтажное здание с подвалом, прямоугольной формы в плане с общими размерами в осях 6,7х21,7 м. Подвал расположен под частью здания в осях «1-4» с размерами в осях 6,7х15,0 м, на первом этаже в осях «4-5» предусмотрен проезд на высоту этажа. За условную отметку 0,000 принята отметка чистого пола первого этажа здания, соответствующая абсолютной отметке 755,25 по генплану. Высота этажей «от чистого пола до чистого пола»: подвал – 4,0 м; 1-го этаж - 3,84 м.

Наружная отделка. Наружные поверхности стен – фиброцементные панели, прессованные, естественной сушки. Цоколь - облицевка сплиттерной плиткой. Окна - ПВХ с однокамерным стеклопакетом. Остекление оконных блоков выполнено с применением энергосберегающего стекла (безопасного стекла). Витражи -алюминиевые. Подоконники – ПВХ. Двери входные – алюминиевые и металлопластиковые. Внутренняя отделка помещений Стены - водоэмульсионная покраска, эмалевая покраска. Полы - керамическая напольная плитка, ламинат, плинтусы (керамические). Потолки - покраска водоэмульсионной краской.

Мероприятия для доступности здания маломобильными группами населения. При разработке проекта учитывались все требования норм для создания условий для полноценной жизнедеятельности инвалидов и маломобильных групп населения. Перед входом разработан электроподъемник для инвалидов, отвечающий всем нормативным требованиям, входные двери шириной не менее 0,9 м, высота порога не превышает 0,015 м. В подъемнике ПУ (ВП)-250 предусмотрено механическое приспособление для ручного подъема и опускания, в случаи отключения питания.

В здании объекта обслуживания пятно 20 предусмотрено две системы отопления: система отопления 1 - арендные помещения подвала, система отопления 1 - арендные помещения 1 этажа; система отопления 2, 3 - арендные помещения 2 этажа. Параметры теплоносителя в системах отопления 80-60°С. Системы отопления приняты двухтрубные, горизонтальные, с попутным и тупиковым движением теплоносителя. В качестве нагревательных приборов приняты биметаллические радиаторы РF 1-500. Для индивидуального регулирования теплоотдачи нагревательных приборов на подводящих трубопроводах к приборам предусмотрена установка клапана терморегулятора фирмы «Danfoss», на обратном трубопроводе установлен клапан запорный радиаторный. Раздел внутренних систем водопровода и канализации жилого комплекса разработан на основании задания на проектирование, архитектурно-строительных чертежей, технических условий № 712 от 28.02.2020 года выданных ГКП «Алматы Су» и в соответствий с действующей нормативной документацией.

краткие технические характеристики по особенностям его размещения, по основным материалам и конструкциям, инженерному и технологическому оборудованию

6. На объекте установлено предусмотренное проектом оборудование в количестве согласно актм о его приемке после индивидульного испытания м коплексенного опробовния;

7. Мероприятия по охране труда, обеспечению взрывобезопасности, пожаробезопасности , охране окружающей природной среды и антисейсмические мероприятия, предусмотренные проектом выполнены ;

8. Строительно-монтажные работы осуществлены в сроки:

Начало работ:	**март 2021 года**
Окончание работ:	**май 2022 года**
При продолжительности строительства, месяц:	**15 месяцов**
По норме или по проекту организации строительства:	**10 месяцов**
Фактически, месяц:	**15 месяцов**

9. Примененные строительные материалы, конструкции, оборудование и изделия соответствуют требованиям проекта и государственных нормативов;

9-1. Доля местного содержания предусмотрена в проектно-сметной документации _____% и фактически применено _____% (на объектах финансируемых за счет государственных инвестиций и средств квазигосударственного сектора);

10. Исполнительная геодезическая съемка фактического положения подземных инженерных сетей и/или зданий (сооружений) выполнена (обязательное приложение к декларации о соответствии) ;

10-1. Исполнительная техническая документация имеется в полном объеме, в том числе в электронном модуле;

11. Наружные инженерные коммуникации (холодное и горячее водоснабжение, канализация, теплоснабжение, газоснабжение, электроснабжение и связь) обеспечивают нормальную эксплуатацию объекта, что подтверждается поставщиками услуг по инженерному и коммунальному обеспечению.

Поставщики услуг по инженерному и коммунальному обеспечению:

АО „Асис" Турашев С.Т.

ГКП „Алматы су" Зам. нач. упр. Ноунов без НВК

ТОО "АлТС"

12. Шумоизоляция здания соответствует проекту и подтверждается экспертным заключением выдаваемым государственной организацией осуществляющей, санитарно-эпидемиологическую экспертизу по результатам лабораторных замеров, проведенных аккредитованными испытательными лабораториями (центрами) (экспертное заключение прилагается) ;

13. Обеспечен доступ для маломобильных групп населения, что подтверждается органами социальной защиты населения.

Управление социального благосостояния города Алматы Зам. руководителя Узл. Ж. Ныбеков

Подрядчик (генеральный подрядчик) считает объект

«Строительство многофункционального жилого комплекса с объектами обслуживания, расположенного в квартале улиц пр. Райымбека, Боткина, Казакова, Гончарова, Скрябина в Жетысуском районе г. Алматы»

1 очередь (без наружных инженерных сетей) пятно-20 объект обслуживания /технически сложный II (нормальный) уровень/

готовым к приемке в эксплуатацию.

наименование объекта (комплекса)

гарантирует качество выполненных строительно-монтажных и специальных работ, и принимает на себя обязательство устранять дефекты, возникшие по его вине при строительстве объекта согласно, гарантийного срока в соответствии с законодательством Республики Казахстан.

Подрядчик (генеральный подрядчик): **ТОО «Г.С.Г. Высотник»**

Директор ТОО «Г.С.Г. Высотник» Шакер Б

М.П.

Приложение 2
к приказу Министра
по инвестициям и развитию
Республики Казахстан
от 24 апреля 2017 года № 235
Форма

Заключение о соответствии выполненных работ проекту

«20» 06. 2023 г.

Авторский надзор : **ТОО «Град Сервис»**

директора Мусин С.Б.

наименование организации, фамилия, имя, отчество (при наличии) руководителя

в лице: **эксперта Куванов Б.Б., ГСЛ № 011596 от 05.05.2003 г**

фамилия, имя, отчество (при наличии) экспертов, № аттестатов и дата получения

действующего на основании **05.03.2021 0:00:00 года № 05/03/21;**

№ договора и дата

по объекту: **«Строительство многофункционального жилого комплекса с объектами обслуживания, расположенного в квадрате улиц**

пр. Райымбека, Боткина, Казакова, Гончарова, Скрябина в Жетысуском районе г. Алматы»

1 очередь (без наружных инженерных сетей) пятно-20 объект обслуживания /технически сложный II (нормальный) уровень/

наименование, место нахождения объекта

заказчиком, которого является: **ТОО «Г.С.Г. Высотник»**

директор Шакер Б

наименование организации, Ф.И.О (при наличии) руководителя

подтверждает, что:

1. Строительство объекта осуществлялось:

1) подрядчиком (генеральным подрядчиком)

ТОО «Г.С.Г.Высотник» ГСЛ № 000212 от 22.12.2006г., г.Алматы, ул. Ратушного 40Б

наименование организации, № лицензии и дата получения

в лице: **ТОО «Г.С.Г. Высотник» - директор Шакер Б**

фамилия, имя, отчество (при наличии) руководителя

2) субподрядные организации:

наименование организации, № лицензии и дата получения

2. Строительно-монтажные работы осуществлены в сроки:

Начало работ: **март 2021 года**

Окончание работ: **октябрь 2022 года**

При продолжительности строительства, месяц: **15 месяцов**

По норме или по проекту организации строительства: **15 месяцов**

Фактически, месяц: **19 месяцов**

3. Примененные строительные материалы, конструкции, оборудование и изделия соответствуют требованиям проекта;

4. Замечания, выданные авторским надзором в процессе строительства, устранены;

5. Внесенные изменения в проект (проектно-сметную документацию) в процессе строительства выполнены в соответствии с требованиями нормативов в области архитектуры, градостроительства и строительства;

6. Объект построен в соответствии с проектом (проектно-сметной документацией):

ТОО «Град Сервис»

№ 19001405 от 24.01.2019 года. Категория I.

наименование проектной организации, номер проекта

утвержденным (ой) **Рабочий проект ТОО «Г.С.Г. Высотник»**

№01-12п от 29.12.2020 года

наименование организации утвердившей (переутвердившей) проект и дата утверждения

Авторский надзор : **ТОО «Град Сервис»**

наименование организации, фамилия, имя, отчество (при наличии) руководителя

Директор Мусин С.Б.

подпись, дата М.П.

эксперт(ы) по авторскому надзору

эксперта Куванов Б.Б.

фамилия, имя, отчество (при наличии) эксперта (экспертов), № аттестатов,

подпись, дата М.П.

Приложение 1
к приказу Министра
по инвестициям и развитию
Республики Казахстан
от 24 апреля 2017 года № 235
Форма

Заключение о качестве строительно-монтажных работ

Сноска. Форма в редакции приказа Министра индустрии и инфраструктурного развития РК от 08.02.2021года №53 (вводится в действие по истечении десяти календарных дней после дня его первого официального опубликования).

«20» 06. 2023 г.

Технический надзор : **ТОО «NurAdi Company»**
директор Омарова А.Н. г. Алматы, Медеуский район, ул. Кастеева, дом 102.
наименование организации, фамилия, имя, отчество (при наличии) руководителя юридический адрес
в лице: **эксперта Талин О.Н KZ39VJE00044018 от 22.01.2019г**
фамилия, имя, отчество (при наличии) экспертов, № аттестатов и дата получения
действующего на основании **05.03.2021 0:00:00;05.03.2021 0:00:00 № 05-03/21;05-03/21,**
№ договора и дата
по объекту: **«Строительство многофункционального жилого комплекса с объектами обслуживания, расположенного в квадрате улиц**
пр. Райымбека, Боткина, Казакова, Гончарова, Скрябина в Жетысуском районе г. Алматы»
ередь (без наружных инженерных сетей) пятно-20 объект обслуживания /технически сложный II (нормальный) уров
наименование, место нахождения объекта
заказчиком, которого является: **ТОО «Г.С.Г. Высотник»**
директор Шакер Б
наименование организации, Ф.И.О (при наличии) руководителя

подтверждает, что:
1. Строительство объекта осуществлялось:
1) подрядчиком (генеральным подрядчик
ТОО «Г.С.Г.Высотник» ГСЛ № 000212 от 22.12.2006г., г.Алматы, ул. Ратушного 40Б
наименование организации, № лицензии и дата получения
в лице: **ТОО «Г.С.Г. Высотник» -Шакер Б**
фамилия, имя, отчество (при наличии) руководителя
2) субподрядные организации:
наименование организации, № лицензии и дата получения
в лице:
фамилия, имя, отчество (при наличии) руководителя

2. Строительно-монтажные работы осуществлены в сроки:

Начало работ:	**март 2021 года**
Окончание работ:	**октябрь 2022 года**
При продолжительности строительства, месяц:	**15 месяцов**
По норме или по проекту организации строительства:	**15 месяцов**
Фактически, месяц:	**19 месяцов**

3. Сметная стоимость по утвержденному проекту (проектной - сметной документации): всего 183374,476 тысяч тенге, (с НДС) в том числе строительно-монтажных работ 4994,027 тысяч тенге, оборудования, инструмента и инвентаря 151548,178 тысяч тенге;

4. Сметная стоимость основных фондов, принимаемых в эксплуатацию 143106,574 тысяч тенге,(с НДС) в том числе: стоимость строительно-монтажных работ 3419,847 тысяч тенге, стоимость оборудования, инструмента и инвентаря 118283,711 тысяч тенге.

5. Объект построен в соответствии с проектом (проектно-сметной документацией):

ТОО «Град Сервис»

№ 19001405 от 24.01.2019 года. Категория I.

наименование проектной организации, номер проекта

утвержденным (ой) **Рабочий проект ТОО «Г.С.Г. Высотник»**

№01-12п от 29.12.2020 года

наименование организации утвердившей (переутвердившей) проект и дата утверждения

и требованиями государственных нормативных документов в области архитектуры, градостроительства и строительства;

6. Примененные строительные материалы, конструкции, оборудование и изделия соответствуют проекту и требованиям государственных нормативов;

6-1. Доля местного содержания предусмотрена в проектно-сметной документации _____% и фактически применено _____% (на объектах финансируемых за счет государственных инвестиций и средств квазигосударственного сектора);

7. Исполнительная техническая документация имеется в полном объеме;

8. Замечания, выданные техническим надзором в процессе строительства устранены;

9.Завершенный строительством объект обеспечивает прочность, устойчивость и надежность на протяжении всего срока службы

(эксплуатации, использования, применения) и соответствует требованиям государственных нормативов направленных на обеспечение интересов и безопасности собственников (пользователей) и общества в целом.

Технический надзор : **ТОО «NurAdi Company»**

директор Омарова А.Н.

наименование организации, фамилия, имя, отчество (при наличии) руководителя

подпись, дата М.П.

эксперт(ы) по техническому надзору

эксперта Талин О.П KZ39VJE00044018 от 22.01.2019г

фамилия, имя, отчество (при наличии) эксперта (экспертов), № аттестатов,

подпись, дата М.П.

Приложение 2 к акту приемки
объекта в эксплуатацию

форма

Технические характеристики объекта (многоквартирные жилые дома, промышленные, торговые объекты и тому подобное)

Наименование (многоквартирный жилой дом, промышленные, торговые объекты и т.п.)	Общие сведения									
	количество этажей (этаж)	количество квартир	количество помещений, комнат	площадь застройки (м2)	объем здания (м3)	общая площадь (м2)	жилая площадь (м2)	площадь нежилых помещений (м2)	площадь парковочных мест (м2)	площадь балкона, лоджии (м2)
1	2	3	4	5	6	7	8	9	10	11
«Строительство многофункционального жилого комплекса с объектами обслуживания, расположенного в квадрате улиц пр. Райымбека, Боткина, Казакова, Гончарова, Скрябина в Жетысуском районе г. Алматы». 1 очередь (без наружных инженерных сетей) пятно-20	2		-	179,8	2532,21	374,76	-			

продолжение таблицы

Описание конструктивных элементов			Вид отопления	Благоустройство				
фундамент	стены	кровля		электроснабжение	водоснабжение	горячее водоснабжение	канализация	газоснабжение
12	13	14	15	16	17	18	19	20
монолитная железобетонная плита	теплоблоки	плоская из мягкого кровельного материала типа Техноэласт ЭКП.	городские тепловые сети	ТП-10/0,4 кВ находящейся на территории застройки	городской водопроводной сети	централизованное		

Распределение площади

№		В отдельных квартирах	В помещениях коридорного типа	В общежитиях	В гостиницах
1	Количество жилых квартир				
2	Количество жилых комнат				
3	Общая площадь (м 2)				
4	Жилая площадь (м 2)				

продолжение таблицы

Из общего числа площади	Распределение квартир по числу комнат

в мансардах	в подвалах	в цокольных этажах	в бараках	1-комнатные	2-комнатные	3-комнатные	4-комнатные	5-комнатные

Нежилые помещения

Площадь (м2)	Жилая площадь в нежилых помещениях	Торговая	Промышленно-производственных зданий и сооружений	Складская	Бытового обслуживания	Гаражи	Организаций и учреждений управления, научных, банковский, общественных и т.п.
1	2	3	4	5	6	7	8
Основная							
Вспомогательная							

продолжение таблицы

Общественного питания	Учреждений образования	Транспортных зданий и сооружений	Здравоохранения, лечебного назначения	Физкультуры и спорта	Учреждений культуры и искусства	Сооружений инженерных сетей	Прочие	Всего
9	10	11	12	13	14	15	16	17

Перечень документов, прилагаемых к техническим характеристикам объекта:

1. Поэтажные планы _____

2. Экспликация к поэтажным планам _____

Экспликация земельного участка (м2)

Общая площадь земельного участка	Застроенная площадь			Незастроенная площадь		
	всего	под основными строениями	под прочими постройками и сооружениями	асфальтовые покрытия	прочие замощения	грунт
1	2	3	4	5	6	7

продолжение таблицы

Незастроенная площадь (м2)									
оборудованные площадки				зеленые насаждения					
всего	спортивные	детские	хозяйственные	всего	в том числе				
					газон с деревьями	плодовый сад	газоны, цветочные клумбы	огород	прочие
8	9	10	11	12	13	14	15	16	17

Экспликация к плану объекта

Этаж	Номер помещения, квартиры	Номера частей помещения, квартиры	Назначение частей помещения, квартиры	Площадь по внутреннему обмеру (м2), в том числе			
				Общая	Полезная	Жилая	Нежилая
1	2	3	4	5	6	7	8

продолжение таблицы

Площадь по внутреннему обмеру (м2), в том числе								
В отдельных квартирах	В общежитиях	В гостиницах	Торговая	Промышленно-производственных зданий и сооружений	Складская	Учреждений образования	Предприятий бытового обслуживания	Организаций и учреждений управления, научных, банковских, общественных и т.п.
9	10	11	12	13	14	15	16	17

продолжение таблицы

Площадь по внутреннему обмеру (м2), в том числе							
Предприятий общественного	Организации здравоохранения	Физкультурно-спортивная	Учреждений культуры и	Транспортных зданий и	Сооружений инженерных	Гаражей	Прочие

питания			искусства	сооружений	сетей		
18	19	20	21	22	23	24	25
							Скачать

Техническое описание конструктивных элементов основного строения

№ п.п.	Наименование конструктивных элементов		Описание конструктивных элементов (материал, отделка и т.д.)
1	2		3
1	Фундамент		монолитная железобетонная плита толщиной 900 мм из бетона класса В25
2	1) наружные и внутренние капитальные стены		теплоблоки с объёмным весом 600 кг/м3 толщиной 300 мм, с утеплением с наружной стороны из жестких минераловатных плит с объёмным весом 150-160 кг/м3 толщиной 50 мм
	2) перегородки		гипсокартонные толщиной 100 мм и из перегородочных и стандартных блоков с объёмным весом 1400 кг/м3 толщиной 90 мм и 190 мм.
3	Перекрытия	чердачное	
		междуэтажное	**монолитное железобетонное толщиной 160 мм из бетона класса В25**
4	Крыша		совмещенная.
5	Полы	1-го этажа	

		последующих этажей	
6	Проемы	окна	
		двери	
7	Отделочные работы	внутренние	
		наружные	
8	Горячее водоснабжение		централизованное
9	Водопровод		городской водопроводной сети
10	Канализация		городской водопроводной сети
11	Электроосвещение		ТП-10/0,4 кВ находящейся на территории застройки
12	Отопление	печное	
13		печное газовое	
14		от ТЭЦ	+
15		от АГВ	

16		от индивидуальной отопительной установки	на газе	
17			на твердом топливе	
18		от районной котельной	на газе	
19			на твердом топливе	
20	Разные работы			

Техническое описание служебных построек

Показатели	Наименование служебных построек								
Площадь (м 2)									
Высота строения (м)									
Объем строения (м 3)									
Фундамент									
Стены									

Перекрытия									
Крыша									
Полы									
Окна									
Двери									
Внутренняя отделка									
Наружная отделка									
Печи									

Техническое описание внутридворовых сооружений

Наименование сооружений	Размер в метрах				Объем (м 3)	Материал
	длина	ширина	площадь	высота или глубина		
1	2	3	4	5	6	7

Техническое описание отдельных частей строения (подвалов, полуподвалов, мезонинов, мансард)

Наименование и назначение отдельных частей строения	Заглубление спланированной поверхности земли до пола подвала	Описание элементов					
		стены	перекрытия	полы	внутренняя отделка	крыша	дополнительные устройства
1	2	3	4	5	6	7	8

Техническое описание нежилых пристроек к основному строению

Наименование конструктивных элементов	Техническое описание конструктивных элементов
1	2
Фундамент	
Стены и перегородки	
Крыша	
Полы	
Перекрытия	

Отделочные работы	внутренние	
	наружные	
Разные работы		
Итого:		
Фундамент		
Стены и перегородки		
Крыша		
Полы		
Перекрытия		
Проемы	окна	
	двери	
Отделочные работы	внутренние	
	наружные	

Проемы	окна	
	двери	
Отделочные работы	внутренние	
наружные		
Разные работы		
Итого:		
Фундамент		
Стены и перегородки		
Крыша		
Полы		
Перекрытия		
Проемы	окна	
	двери	

Разные работы	
Итого:	

Исчисление площадей и объемов основной и отдельных частей строения (подвалов, полуподвалов, мезонинов, мансард, крыш, пристроек и т.п.)

Наименование частей строения и пристроек	Формула для подсчета площадей по наружному обмеру	Площадь (м 2)	Высота (м)	Объем (м 3)	Наименование частей строения и пристроек	Формула для подсчета площадей по наружному обмеру	Площадь (м 2)	Высота (м)	Объем (м 3)
1	2	3	4	5	6	7	8	9	10

Заказчик Шакер Бақыт Б.
фамилия, имя, отчество (при его наличии), подпись руководителя

Место печати (при наличии)

Авторский надзор
фамилия, имя, отчество (при его наличии), подпись эксперта

Место печати (при наличии)


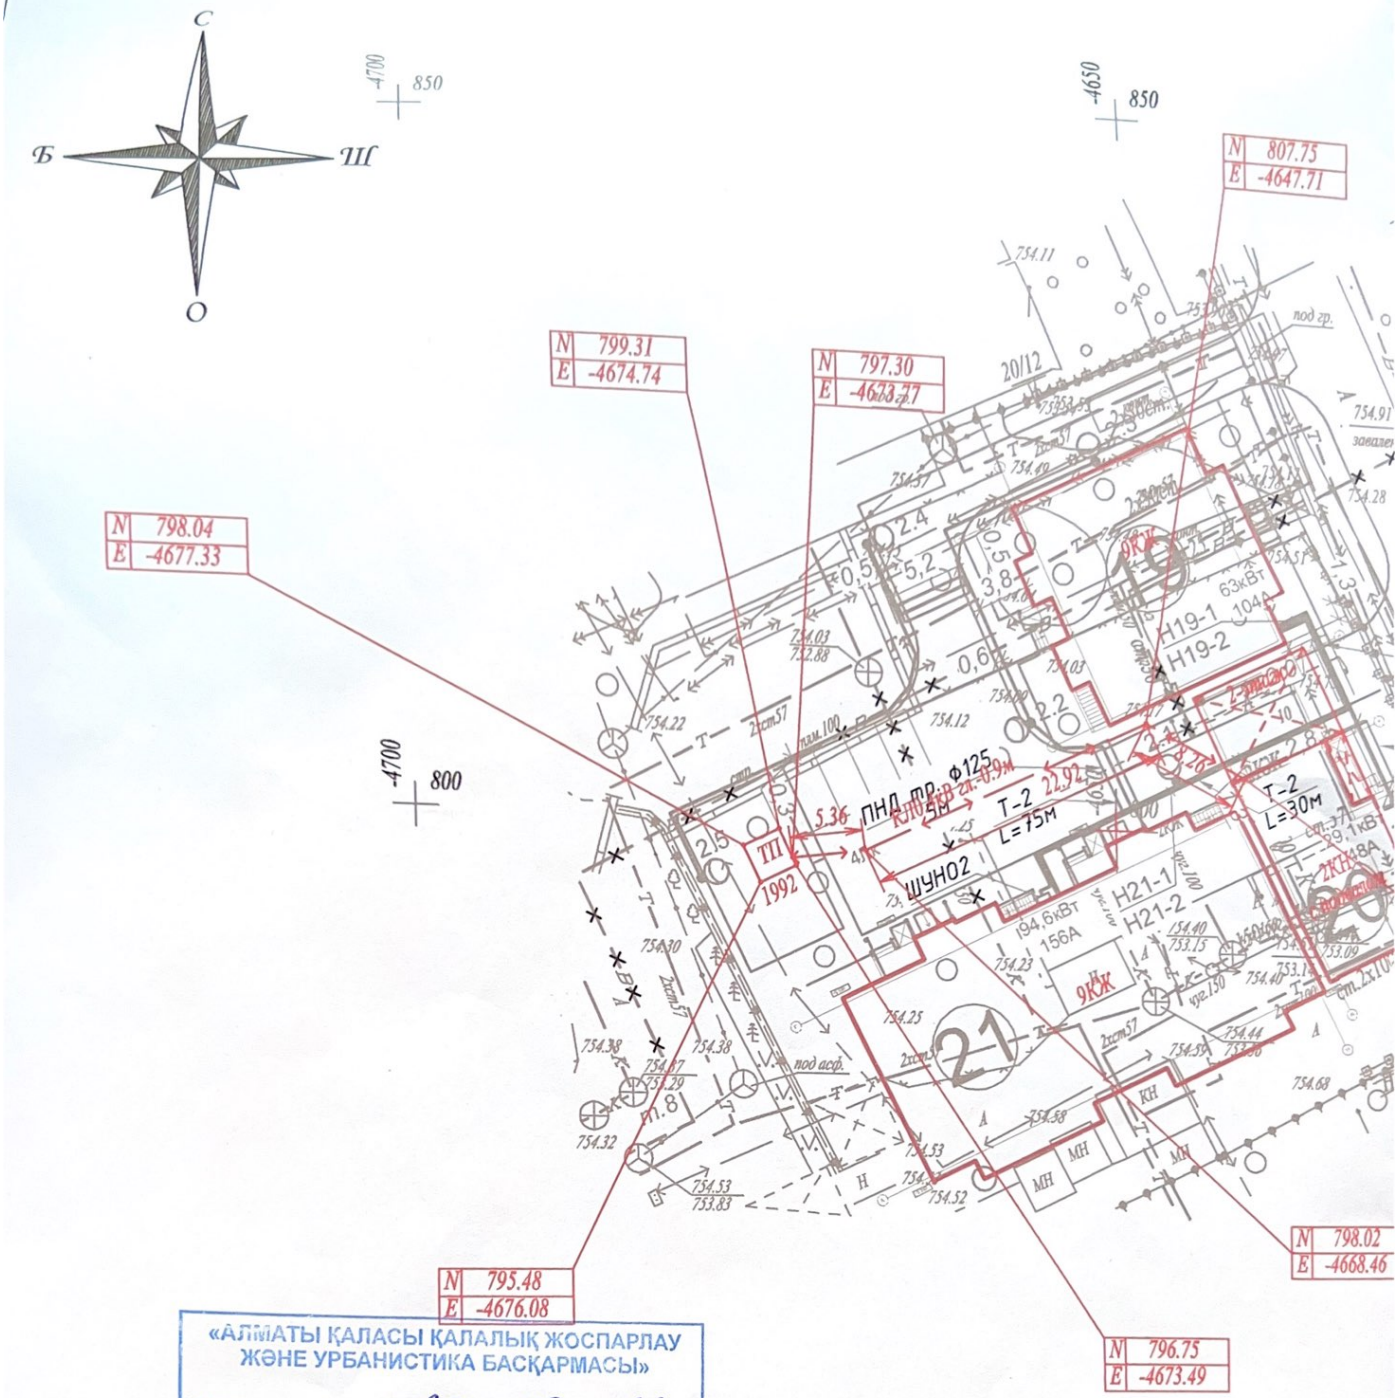

«АЛМАТЫ ҚАЛАСЫ ҚАЛАЛЫҚ ЖОСПАРЛАУ ЖӘНЕ УРБАНИСТИКА БАСҚАРМАСЫ»

Атқару түсірмесі «20» 10 2023ж.

№ 218 тіркеліп, геоақпараттық мәліметтер қорына еңгізілді

Lобщ.КЛ0.4кВ. = 36.54м

Планшет Л-18-2

Масштаб 1:500

Жетысуский район

ул.Боткина дом18/1

ТОО "ГИСА"	
Исполнительная съемка	
ЗАКАЗЧИК	ТОО "ГСГ Высотник"
ДИРЕКТОР	Калиев Т.М.
ГЕОДЕЗИСТ	Маусымбай С.К.
Дата	05 октября 2023г

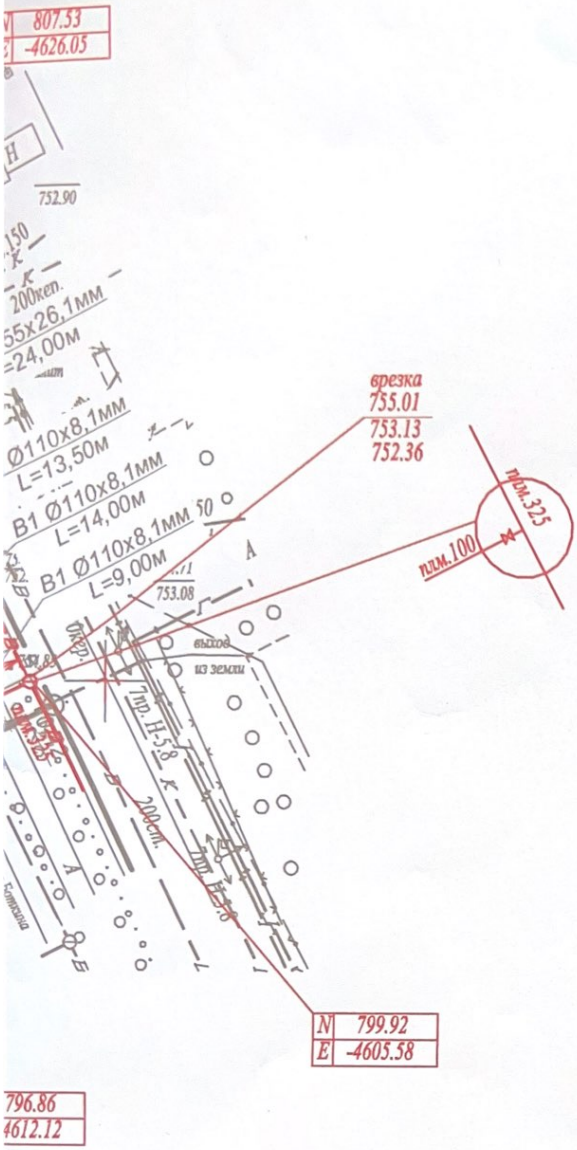

«АЛМАТЫ ҚАЛАСЫ ҚАЛАЛЫҚ ЖОСПАРЛАУ ЖӘНЕ УРБАНИСТИКА БАСҚАРМАСЫ»
Атқару түсірмесі «20» 10 2023ж.
№ 135 тіркеліп, геоақпараттық мәліметтер қорына еңгізілді

Планшет Л-18-2
Масштаб 1:500
Жетысуский район
ул.Боткина дом18/1

Lобщ.канализации плм.100= 2.95м
Lобщ.водопровода плм.100 = 37.7м

ТОО "ГИСА"	
Исполнительная съемка	
ЗАКАЗЧИК	ТОО "ГОГ Высотник"
ДИРЕКТОР	Калиев Т.М.
ГЕОДЕЗИСТ	Маусымбай С.К.
Дата	05 октября 2023г

Изм.	Кол.	Лист	N°док.	Подпись	Дата
Н.контр.		Болысбаев			10.22
Проверил		Абдурахманов			10.22
Разраб.		Шалгинбаев			10.22

10/08/2020-НВК. КОРРЕКТИРОВКА ПРОЕКТА

Разработка наружных инженерных сетей жилых комплексов по сносу ветхого жилья, расположенного севернее пр. Райымбека, западнее ул. Павленко, восточнее ул. Крылова, южнее ул.Казакова в Жетысуском районе г. Алматы. 1 очередь

ПОДОБЪЕКТ1
ПОДОБЪЕКТ2

ЧЕРТЕЖ1
ЧЕРТЕЖ2

Стадия	Лист	Листов
РП	ЛИСТ	ЛИСТОВ

ТОО "Град Сервис"
ГСЛ №19001405