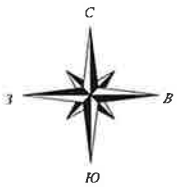

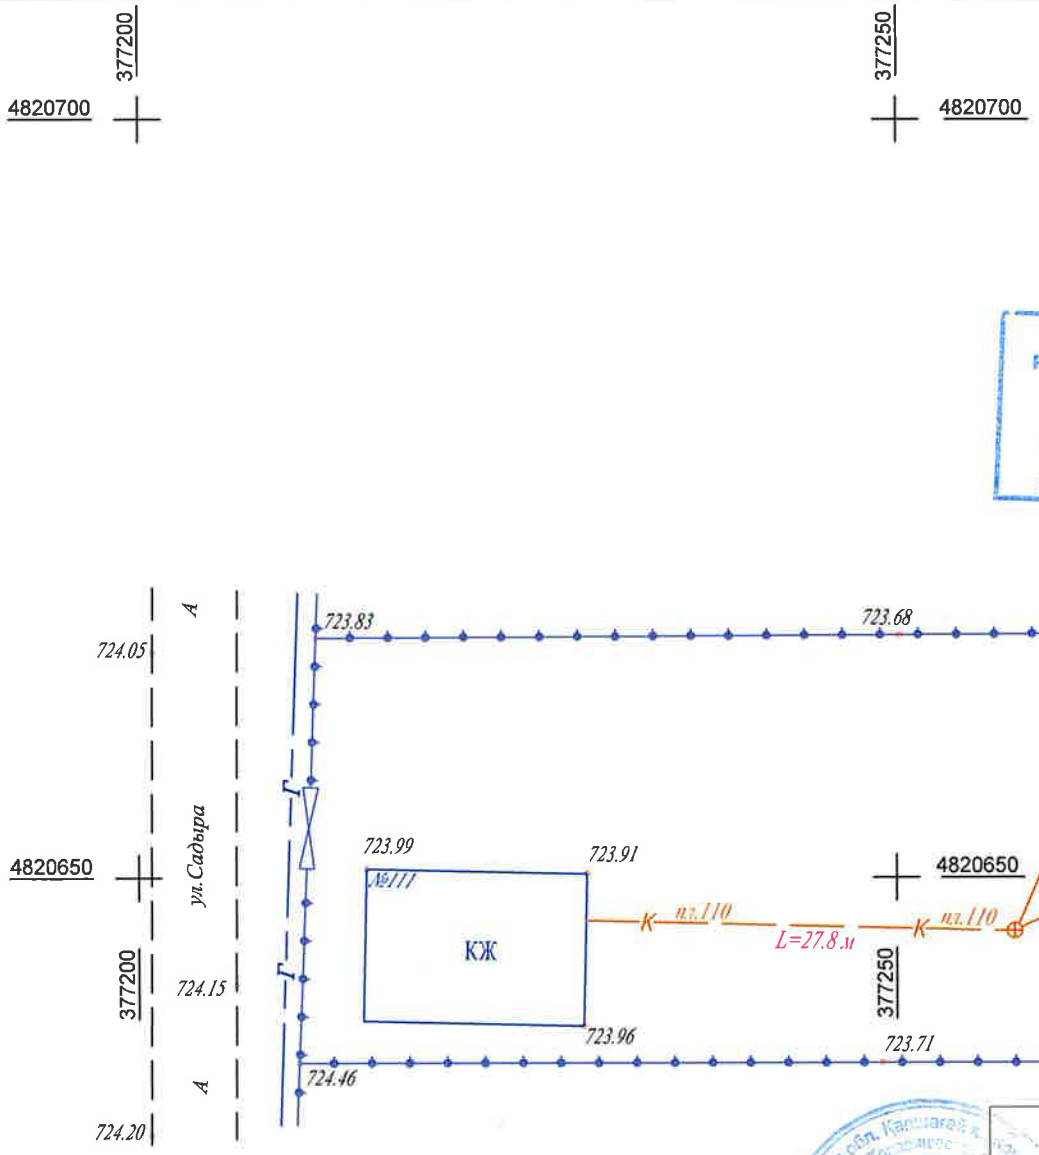

«ЖЕР-КАДАСТР» ШАРУАШЫЛЫҚ ЖҮРГІЗУ ҚҰҚЫҒЫНДАҒЫ РЕСПУБЛИКАЛЫҚ МЕМЛЕКЕТТІК КӘСІПОРНЫНЫҢ АЛМАТЫ ОБЛЫСЫНДАҒЫ ФИЛИАЛЫ
ДЕРЕКТЕР ҚОРЫНА ЕНГІЗІЛДІ
№ 14-01-121/5373
2024 ж. «12» 23

Исполнительная съемка
М 1:500
1) Канализация бытовая пл.110, L общ.=27,8 м
2) Колодцы канализационные: ж/б, 1500 мм-3шт.

Вниманию Заказчика, Подрядчика!

До начала проектирования согласовать прохождение подземных и наземных инженерных коммуникаций с представителями соответствующих служб.

При несоблюдении этого условия ТОО "КадГеоид" не несет ответственности за повреждение неучтенных инженерных сетей.

Товарищество с ограниченной ответственностью
"КадГеоид"

заказчик	Манапов Савут
объект	Уйгурский р-н., Чунджинский с/о., село Чунджа, ул. Садыр Плауан, дом № 111
директор	Кенжембетова А.
геодезист	Жапаров Г.
масштаб	1:500
дата	20.12.2024 г.