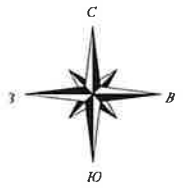

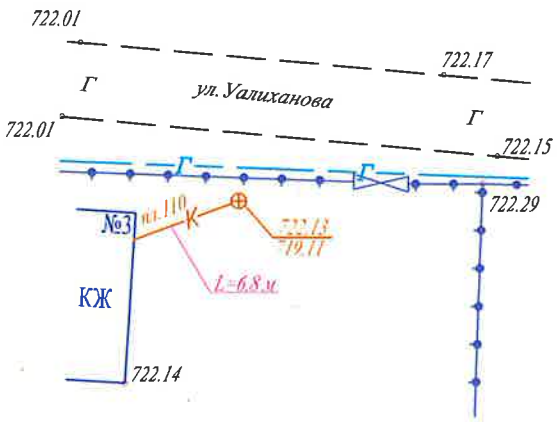

377000

4820700

«МЕМЛЕКЕТТІК КАДАСТРЛЕР ШАРУАШЫЛЫҚ ЖҮРГІЗУ ЖӨНІНДЕГІ РЕСПУБЛИКАЛЫҚ МЕМЛЕКЕТТІК КӘСІПОРНЫНЫҢ АЛМАТЫ ОБЛЫСЫНДАҒЫ ФИЛИАЛЫ
ДЕРЕКТЕР ҚОРЫНА ЕНГІЗІЛДІ
№ 14-01-12/5370
20____ж. «____» ____

Исполнительная съемка

М 1:500

1) Канализация бытовая пл.110, L общ.=6,8 м

2) Колодцы канализационные: ж/б, 1500 мм-3шт.

376950

4820650

377000

4820650

Внимаию Заказчика, Подрядчика!

До начала проектирования согласовать прохождение подземных и наземных инженерных коммуникаций с представителями соответствующих служб.

При несоблюдении этого условия ТОО "КадГеоид" не несет ответственности за повреждение неучтенных инженерных сетей.

Товарищество с ограниченной ответственностью "КадГеоид"

заказчик	Кокетаева Г.Т.	
объект	Уйгурский р-н., Чунджинский с/о.,село Чунджа, ул. Уалиханова, дом № 3	
директор	Кенжембетова А.	
геодезист	Жапаров Г.	
масштаб	1:500	
дата	20.12.2024 г.	