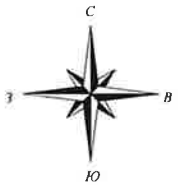

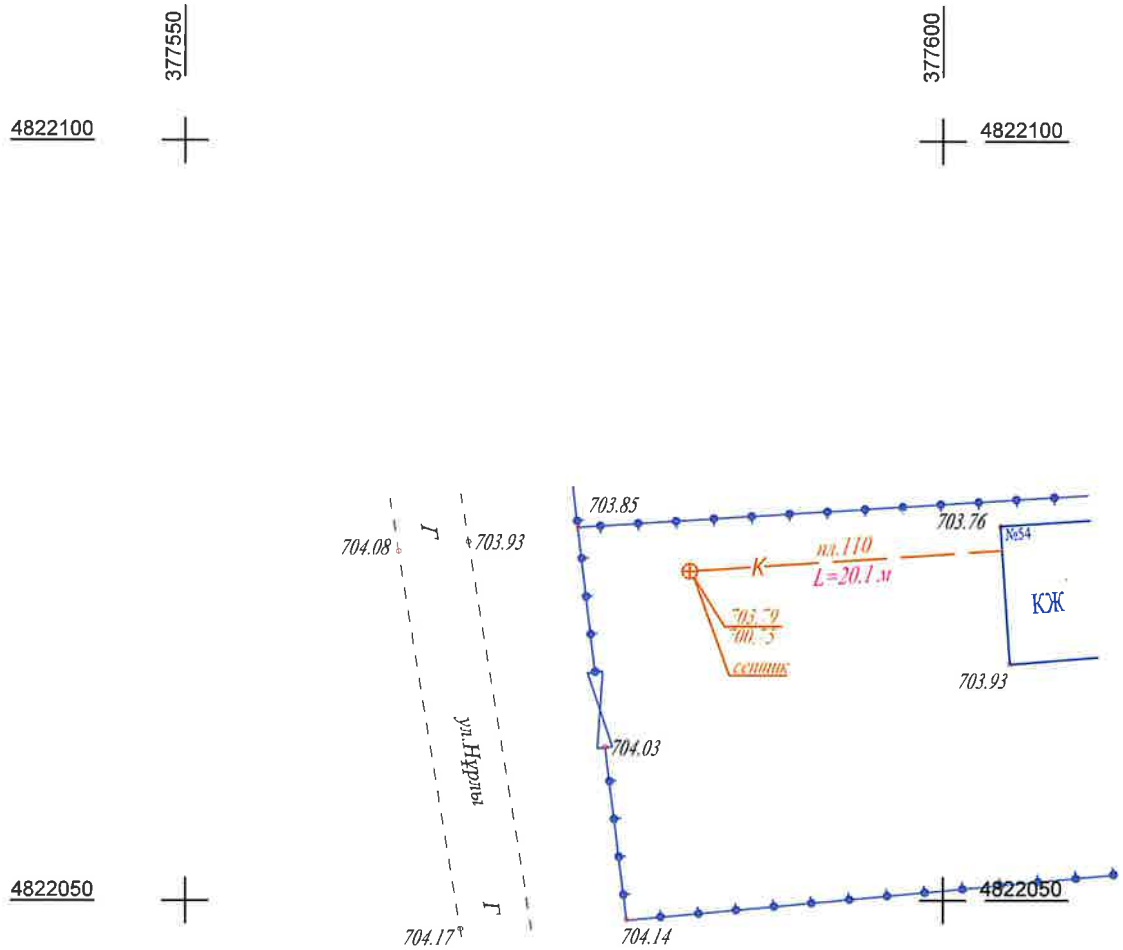

Исполнительная съемка
М 1:500

1) Канализация бытовая пл.110, L общ.=20,1 м

2) Колодцы канализационные: ж/б, 1500 мм-3шт.

Внимаию Заказчика, Подрядчика!

До начала проектирования согласовать прохождение подземных и наземных инженерных коммуникаций с представителями соответствующих служб.

При несоблюдении этого условия ТОО "КадГеоид" не несет ответственности за повреждение неучтенных инженерных сетей.

«ЖЕРКАЛАУҚҰРЫЛЫСКАДАСТРЫ» ШАРУАШЫЛЫҚ ЖҮРГІЗУ ҚҰҚЫҒЫНДАҒЫ РЕСПУБЛИКАЛЫҚ МЕМЛЕКЕТТІК КӘСІПОРНЫНЫҢ АЛМАТЫ ОБЛЫСЫНДАҒЫ ФИЛИАЛЫ
ДЕРЕКТЕР ҚОРЫНА ЕНГІЗІЛДІ
№ 14-01-121/5369
20 24 ж. « 12 » 23

Товарищество с ограниченной ответственностью
"КадГеоид"

заказчик	*Жоламанова Т.Б.*	
объект	*Уйгурский р-н.,Шонжынский с/о.,село Шонжы, ул. Нұрлы, дом № 54*	
директор	*Кенжембетова А.*	
геодезист	*Жапаров Г.*	
масштаб	*1:500*	
дата	*20.12.2024 г.*	