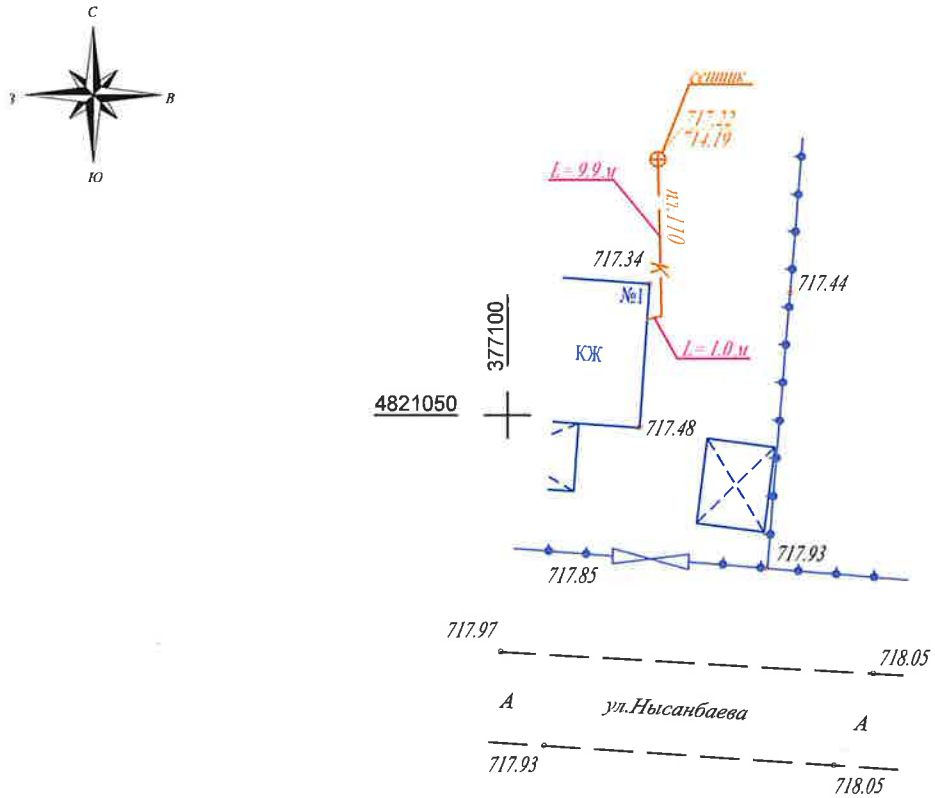

377150

4821050

«МЕМҚАЛАҚҰРЫЛЫСКАДАСТРЫ»
ШАРУАШЫЛЫҚ ЖҮРГІЗУ ҚҰҚЫҒЫНДАҒЫ
РЕСПУБЛИКАЛЫҚ МЕМЛЕКЕТТІК КӘСІПОРНЫНЫҢ
АЛМАТЫ ОБЛЫСЫНДАҒЫ ФИЛИАЛЫ
ДЕРЕКТЕР ҚОРЫНА ЕНГІЗІЛДІ
№ 14-01-12/5361
20 24 ж. « 12 » 23

Исполнительная съемка

М 1:500

1) Канализация бытовая пл.110, L общ. =10,9 м

2) Колодцы канализационные: ж/б, 1500 мм-3шт.

377100

4821000

377150

4821000

Вниманию Заказчика, Подрядчика!

До начала проектирования согласовать прохождение подземных и наземных инженерных коммуникаций с представителями соответствующих служб.

При несоблюдении этого условия ТОО "КадГеоид" не несет ответственности за повреждение неучтенных инженерных сетей.

Товарищество с ограниченной ответственностью

"КадГеоид"

заказчик	Абдуллаева Г.М.	
объект	Уйгурский р-н.,Шонжынский с/о.,село Шонжы, ул. Нысанбаева, дом № 1	
директор	Кенжембетова А.	
геодезист	Жапаров Г.	
масштаб	1:500	
дата	20.12.2024 г.	