Приложение 2
к приказу Министра
индустрии и инфраструктурного
развитияРеспублики Казахстан
от 9 августа 2019 года № 632

Приложение 3
к приказу Министра
по инвестициям и развитию
Республики Казахстан
от 24 апреля 2017 года № 235

Декларация о соответствии
«29» август 2024г.

Подрядчик (генеральный подрядчик) ***Товарищества с ограниченной ответственностью "Батыс Құрылыс Қызмет", Республика Казахстан, Западно-Казахстанская область, г.Уральск, мкрн. Көкжиек, ул.Оралхан Бөкей, Д.8***
наименование организации, юридический адрес

в лице ***директора Оспанов Айболат Қанатұлы***
фамилия, имя, отчество (при наличии) руководителя организации

по объекту: ***«Работы по водоснабжению здания метеостанции п. Таскала»***
наименование, местонахождения объекта

заказчиком которого является ***Республиканское государственное предприятие на праве хозяйственного ведения "Казгидромет" Министерства экологии и природных ресурсов Республики Казахстан, директор филиала по ЗКО Шапанов Тілеген Қойшыбайұлы***
наименование организации, фамилия, имя, отчество (при наличии) руководителя

удостоверяет, что:
1. Работы на объекте выполнены в соответствии с утвержденным проектом (проектно–сметной документацией), государственными нормативами в сфере архитектурной, градостроительной и строительной деятельности;
2. Субподрядные организации:
ТОО «Venest Stroy» БИН 240240022978, ТОО «Ақпәтер Құрылыс Жол» БИН 170140026862, ТОО «Уральск Недвижимость» БИН 161040019847.
наименование организации

3. Проект (проектно-сметная документация) ***Товарищество с ограниченной ответственностью «STROYCONSALTING», рабочий проект ТОМ 5***
наименование проектной организации, номер проекта
утвержден(а) ***РГП «На праве хозяйственного ведения "Казгидромет" Министерства экологии, геологии и природных ресурсов Республики Казахстан 15.08.2022г***
наименование организации, утвердившей (переутвердившей) проект и дата утверждения

4. Объект (комплекс) имеет следующие основные технико-экономические показатели (мощность, производительность, производственная площадь, протяженность, вместимость, объем, пропускная способность, провозная способность, число рабочих мест и тому подобное, заполняется по всем объектам (кроме жилых домов) в единицах измерения соответственно целевой продукции или основным видам услуг):

Наименование	Расчетный расход воды		
	м3/сут	м3/час	л/с
Водопровод	0,80	0,226	0,178

Жилой дом имеет следующие показатели:

Показатели	Единица измерения	По проекту	Фактически
Общая площадь	метр в квадрате (далее - $м^2$)		
Число этажей	этаж		
Общий строительный объем	метр в кубе (далее - $м^3$)		
В том числе подземной части	$м^3$		
Площадь встроенных, встроенно-пристроенных и пристроенных помещений	$м^2$	-	-

Показатели	По проекту			Фактически		
	число квартир	площадь квартир, $м^2$		число квартир	площадь квартир, $м^2$	
		общая	жилая		общая	жилая
Всего квартир, в том числе:						

однокомнатных						
двухкомнатных						
трехкомнатных						
четырехкомнатных и более						

5.Технологические и архитектурно-строительные решения по объекту характеризуется следующими данными: Участок представляет неровную и незастроенную территорию. Отметки поверхности колеблются в пределах 15,06-14,80м. Территория относится к зоне недостаточного увлажнения. Рассматриваемая территория атмосферными осадками обеспечена недостаточно. В региональном плане участок расположен в пределах Северной части Прикаспийской низменности на Первой Надпойменной Террасе р.Урал и ее притока р.Чаган. Водоснабжение зданий, согласно техническим условиям решается от существующего колодце Д=110 по ул. Шамова с установкой задвижки Д=20 на отпайке.

краткие технические характеристики по особенностям его размещения, по основным материалам и конструкциям, инженерному и технологическому оборудованию

6. На объекте установлено предусмотренное проектом оборудование в количестве согласно актам о его приемке после индивидуального испытания и комплексного опробования;

7. Мероприятия по охране труда, обеспечению взрывобезопасности, пожаробезопасности, охране окружающей природной среды и антисейсмические мероприятия, предусмотренные проектом выполнены;

8. Строительно-монтажные работы осуществлены в сроки:

начало работ ***август 2024 года***;

месяц, год

окончание работ ***август 2024 года***;

месяц, год

при продолжительности строительства, месяц:
по норме или по проекту организации строительства ***1 месяц***;
фактически ***1 месяц***;

9. Примененные строительные материалы, конструкции, оборудование и изделия соответствуют требованиям проекта и государственных нормативов;

9-1. Доля местного содержания предусмотрена в проектно-сметной документации 100% и фактически применено 100% (на объектах, финансируемых за счет государственных инвестиций и средств квазигосударственного сектора);

10. Исполнительная геодезическая съемка фактического положения подземных инженерных сетей и/или зданий (сооружений) выполнена (обязательное приложение к декларации о соответствии);

10-1. Исполнительная техническая документация имеется в полном объеме, в том числе в электронном модуле;

11. Наружные инженерные коммуникации (холодное и горячее водоснабжение, канализация, теплоснабжение, газоснабжение, электроснабжение и связь) обеспечивают нормальную эксплуатацию объекта, что подтверждается поставщиками услуг по инженерному и коммунальному обеспечению.

Поставщики услуг по инженерному и коммунальному обеспечению:

ГКП на ПХВ "Таскаринское районное коммунальное хозяйство"

наименование организации, фамилия, имя, отчество (при наличии), подпись руководителя, Кумагулов А.Ж.

« » _____ 2024г

Место печати (при наличии)

_____

наименование организации, фамилия, имя, отчество (при наличии), подпись руководителя,

« » _____ 2024г

Место печати (при наличии)

12. Шумоизоляция здания соответствует проекту и подтверждается экспертным заключением, выдаваемым государственной организацией, осуществляющей санитарно-эпидемиологическую экспертизу по результатам лабораторных замеров, проведенных аккредитованными испытательными лабораториями (центрами) (экспертное заключение прилагается) ***(Не требуется)***;

13. Обеспечен доступ для маломобильных групп населения, что подтверждается органами социальной защиты населения ***(Не требуется)***;

фамилия, имя, отчество (при наличии), подпись руководителя, дата

Место печати (при наличии)

«АКМІТ» АЖ ЕНГІЗІЛДІ
Орындаушы _____
(Т.А.Ә., қолы)
Күні 20 ____ ж. « ____ » _____

Подрядчик (генеральный подрядчик) считает объект «***Работы по водоснабжению здания метеостанции п. Таскала***»

наименование объекта (комплекса)

готовым к приемке в эксплуатацию, гарантирует качество выполненных строительно-монтажных и специальных работ, и принимает на себя обязательство устранять дефекты, возникшего его вине при строительстве объекта согласно гарантийного срока в соответствии с законодательством Республики Казахстан.

Подрядчик (генеральный подрядчик)

Директор Оспанов Айболат Канатулы

фамилия, имя, отчество (при наличии) руководителя, подпись,

_____ «29» август 2024г.

Место печати (при наличии)

«ЖМТ» АЖ ЕНГІЗІЛДІ

Орындаушы _____

(Т.А.Ә., қолы)

Күні 20 ____ ж. «____» _____

Исполнительная схема

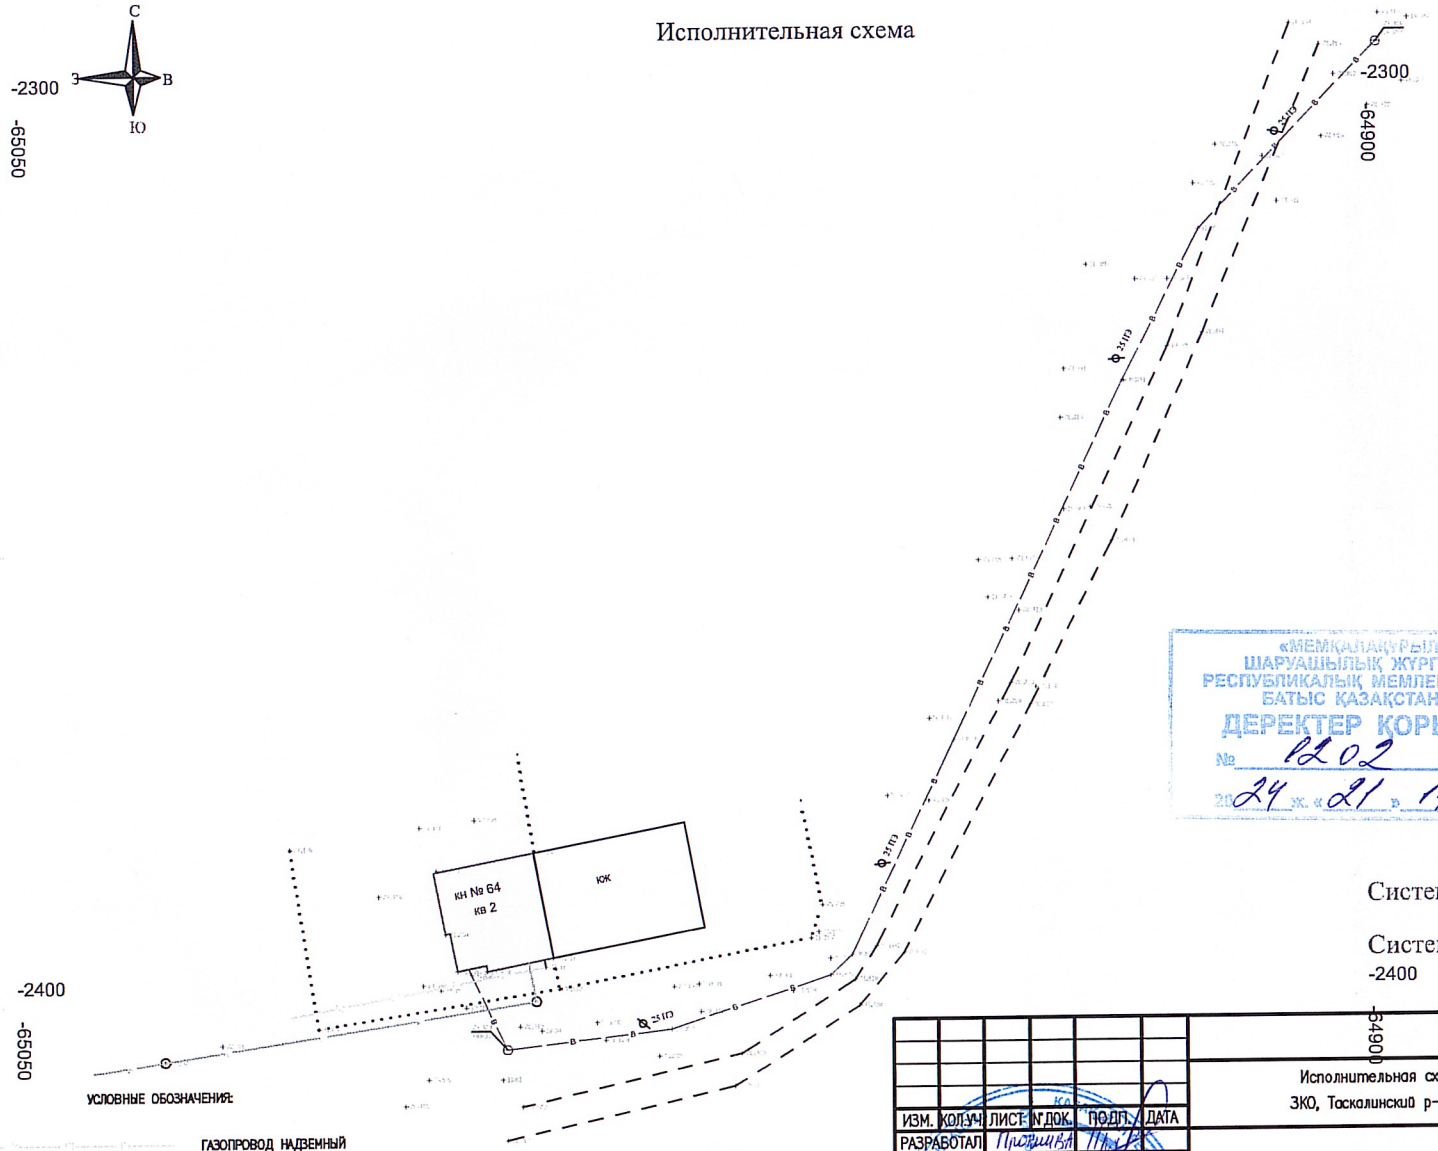

«МЕМҚАЛАҚҰРЫЛЫСКАДАСТРЫ»
ШАРУАШЫЛЫҚ ЖҮРГІЗУ ҚҰҚЫҒЫНДАҒЫ
РЕСПУБЛИКАЛЫҚ МЕМЛЕКЕТТІК КӘСІПОРНЫНЫҢ
БАТЫС ҚАЗАҚСТАНДАҒЫ ФИЛИАЛЫ
ДЕРЕКТЕР ҚОРЫНА ЕНГІЗІЛДІ
№ 1202
2024 ж. «21» 11

Система координат МСК

Система высот Балтийская
-2400

УСЛОВНЫЕ ОБОЗНАЧЕНИЯ:

ГАЗОПРОВОД НАДЗЕМНЫЙ

0,4кВ — ЛЭП НИЗКОГО НАПРЯЖЕНИЯ (0,4кВ–НАПРЯЖЕНИЕ;4пр.–ЧИСЛО ПРОВОДОВ)

ВОДОПРОВОД

ЖБ ОПОРА

ИЗМ.	КОЛ.УЧ.	ЛИСТ	№ДОК.	ПОДП.	ДАТА
РАЗРАБОТАЛ					
ПРОВЕР.					
ЗАКАЗЧИК					

Исполнительная схема по адресу:
ЗКО, Таскалинский р-он с.Таскала ул.Шамова д.64 кв2

СТАДИЯ	ЛИСТ	ЛИСТОВ
РП	1	1

Исполнительная схема
М 1:500

ФорматА3