Приложение 2
к приказу Министра
индустрии и инфраструктурного
развитияРеспублики Казахстан
от 9 августа 2019 года № 632

Приложение 3
к приказу Министра
по инвестициям и развитию
Республики Казахстан
от 24 апреля 2017 года № 235

Декларация о соответствии
«29» август 2024г.

Подрядчик (генеральный подрядчик) ***Товарищества с ограниченной ответственностью "Батыс Құрылыс Қызмет", Республика Казахстан, Западно-Казахстанская область, г.Уральск, мкрн. Көкжиек, ул.Оралхан Бөкей, Д.8***
наименование организации, юридический адрес

в лице ***директора Оспанов Айболат Қанатұлы***
фамилия, имя, отчество (при наличии) руководителя организации

по объекту: ***«Работы по водоснабжению здания метеостанции п. Чапаево»***
наименование, местонахождения объекта

заказчиком которого является ***Республиканское государственное предприятие на праве хозяйственного ведения "Казгидромет" Министерства экологии и природных ресурсов Республики Казахстан, директор филиала по ЗКО Шапанов Тілеген Қойшыбайұлы***
наименование организации, фамилия, имя, отчество (при наличии) руководителя

удостоверяет, что:
1. Работы на объекте выполнены в соответствии с утвержденным проектом (проектно–сметной документацией), государственными нормативами в сфере архитектурной, градостроительной и строительной деятельности;
2. Субподрядные организации:
ТОО «Venest Stroy» БИН 240240022978, ТОО «Ақпәтер Құрылыс Жол» БИН 170140026862, ТОО «Уральск Недвижимость» БИН 161040019847.
наименование организации

3. Проект (проектно-сметная документация) ***Товарищество с ограниченной ответственностью «STROYCONSALTING», рабочий проект ТОМ 5***
наименование проектной организации, номер проекта
утвержден(а) ***РГП «На праве хозяйственного ведения "Казгидромет" Министерства экологии, геологии и природных ресурсов Республики Казахстан 15.08.2022г***
наименование организации, утвердившей (переутвердившей) проект и дата утверждения

4. Объект (комплекс) имеет следующие основные технико-экономические показатели (мощность, производительность, производственная площадь, протяженность, вместимость, объем, пропускная способность, провозная способность, число рабочих мест и тому подобное, заполняется по всем объектам (кроме жилых домов) в единицах измерения соответственно целевой продукции или основным видам услуг):

Наименование	Расчетный расход воды		
	м3/сут	м3/час	л/с
Водопровод	0,80	0,226	0,178

Жилой дом имеет следующие показатели:

Показатели	Единица измерения	По проекту	Фактически
Общая площадь	метр в квадрате (далее - $м^2$)		
Число этажей	этаж		
Общий строительный объем	метр в кубе (далее - $м^3$)		
В том числе подземной части	$м^3$		
Площадь встроенных, встроенно-пристроенных и пристроенных помещений	$м^2$	-	-

Показатели	По проекту			Фактически		
	число квартир	площадь квартир, $м^2$		число квартир	площадь квартир, $м^2$	
		общая	жилая		общая	жилая
Всего квартир, в том числе:						

однокомнатных						
двухкомнатных						
трехкомнатных						
четырехкомнатных и более						

5.Технологические и архитектурно-строительные решения по объекту характеризуется следующими данными: Участок представляет неровную и незастроенную территорию. Отметки поверхности колеблются в пределах 15,06-14,80м. Территория относится к зоне недостаточного увлажнения. Рассматриваемая территория атмосферными осадками обеспечена недостаточно. В региональном плане участок расположен в пределах Северной части Прикаспийской низменности на Первой Надпойменной Террасе р.Урал и ее притока р.Чаган. Водоснабжение зданий, согласно техническим условиям решается от существующего колодце Д=110 по ул. Есенжанова с установкой задвижки Д=20 на отпайке.

краткие технические характеристики по особенностям его размещения, по основным материалам и конструкциям, инженерному и технологическому оборудованию

6. На объекте установлено предусмотренное проектом оборудование в количестве согласно актам о его приемке после индивидуального испытания и комплексного опробования;

7. Мероприятия по охране труда, обеспечению взрывобезопасности, пожаробезопасности, охране окружающей природной среды и антисейсмические мероприятия, предусмотренные проектом выполнены;

8. Строительно-монтажные работы осуществлены в сроки:

начало работ ***август 2024 года***;

месяц, год

окончание работ ***август 2024 года***;

месяц, год

при продолжительности строительства, месяц:
по норме или по проекту организации строительства ***1 месяц***;
фактически ***1 месяц***;

9. Примененные строительные материалы, конструкции, оборудование и изделия соответствуют требованиям проекта и государственных нормативов;

9-1. Доля местного содержания предусмотрена в проектно-сметной документации 100% и фактически применено 100% (на объектах, финансируемых за счет государственных инвестиций и средств квазигосударственного сектора);

10. Исполнительная геодезическая съемка фактического положения подземных инженерных сетей и/или зданий (сооружений) выполнена (обязательное приложение к декларации о соответствии);

10-1. Исполнительная техническая документация имеется в полном объеме, в том числе в электронном модуле;

11. Наружные инженерные коммуникации (холодное и горячее водоснабжение, канализация, теплоснабжение, газоснабжение, электроснабжение и связь) обеспечивают нормальную эксплуатацию объекта, что подтверждается поставщиками услуг по инженерному и коммунальному обеспечению.

Поставщики услуг по инженерному и коммунальному обеспечению:

ТОО "Инжиниринг сервис" Т. Мурзалаев водоснабжение 05.12.2024

наименование организации, фамилия, имя, отчество (при наличии), подпись руководителя,

«05» декабря 2024г

Место печати (при наличии)

Руководитель Мурзалаев Т. холодное водоснабжение 05.12.2024

наименование организации, фамилия, имя, отчество (при наличии), подпись руководителя,

«05» декабря 2024г

Место печати (при наличии)

12. Шумоизоляция здания соответствует проекту и подтверждается экспертным заключением, выдаваемым государственной организацией, осуществляющей санитарно-эпидемиологическую экспертизу по результатам лабораторных замеров, проведенных аккредитованными испытательными лабораториями (центрами) (экспертное заключение прилагается) ***(Не требуется)***;

13. Обеспечен доступ для маломобильных групп населения, что подтверждается органами социальной защиты населения ***(Не требуется)***;

фамилия, имя, отчество (при наличии), подпись руководителя, дата

Место печати (при наличии)

Подрядчик (генеральный подрядчик) считает объект «***Работы по водоснабжению здания метеостанции п. Чапаево»***

наименование объекта (комплекса)

готовым к приемке в эксплуатацию, гарантирует качество выполненных строительно-монтажных и специальных работ, и принимает на себя обязательство устранять дефекты, возникшего его вине при строительстве объекта согласно гарантийного срока в соответствии с законодательством Республики Казахстан.

Подрядчик (генеральный подрядчик)

Директор Оспанов Айболат Канатұлы

фамилия, имя, отчество (при наличии) руководителя, подпись,

_____ «29» август 2024г.

Место печати (при наличии)

ИСПОЛНИТЕЛЬНАЯ СХЕМА

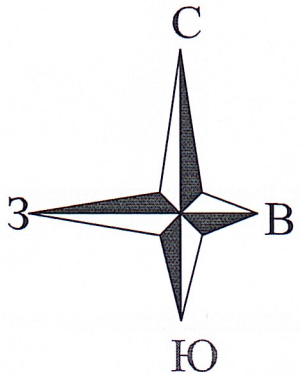

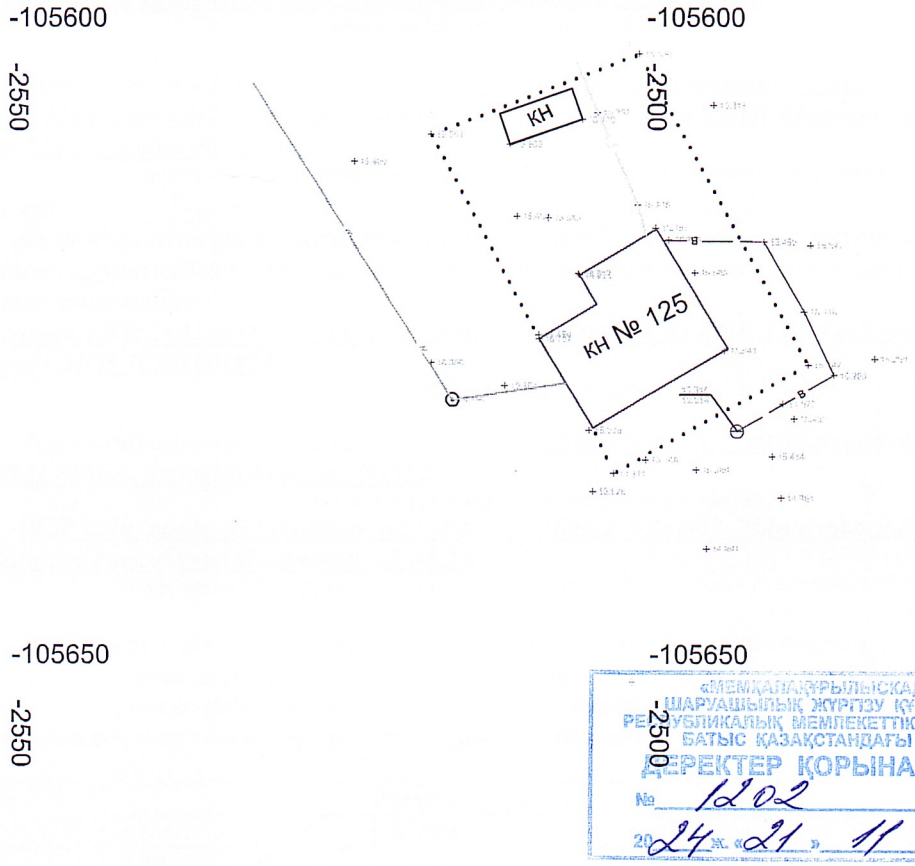

«МЕМҚАНАҚҰРЫЛЫСКАДАСТРЫ» ШАРУАШЫЛЫҚ ЖҮРГІЗУ ҚҰҚЫҒЫНДАҒЫ РЕСПУБЛИКАЛЫҚ МЕМЛЕКЕТТІК КӘСІПОРНЫНЫҢ БАТЫС ҚАЗАҚСТАНДАҒЫ ФИЛИАЛЫ ДЕРЕКТЕР ҚОРЫНА ЕНГІЗІЛДІ
№ 1202
2024 ж. «21» 11

УСЛОВНЫЕ ОБОЗНАЧЕНИЯ:

0,4кВ — ЛЭП НИЗКОГО НАПРЯЖЕНИЯ (0,4кВ–НАПРЯЖЕНИЕ;4пр.–ЧИСЛО ПРОВОДОВ)

в — ВОДОПРОВОД

ГАЗОПРОВОД НАДЗЕМНЫЙ

Система координат МСК

Система высот Балтийская

ИЗМ.	КОЛ.УЧ.	ЛИСТ	N ДОК.	ПОДП.	ДАТА
РАЗРАБОТАЛ	Прокин В.А				

Исполнительная схема участка по адресу:
ЗКО, Акжайыкский р–он п.Чапаево ул. А.Есенжанова д.125

СТАДИЯ	ЛИСТ	ЛИСТОВ
РП	1	1

ИСПОЛНИТЕЛЬНАЯ СХЕМА
М 1:500

ВЗАМ. ИНВ. N | ПОДП. И ДАТА | ИНВ. N ПОДЛ.