Приложение 2
к приказу Министра
индустрии и инфраструктурного
развитияРеспублики Казахстан
от 9 августа 2019 года № 632

Приложение 3
к приказу Министра
по инвестициям и развитию
Республики Казахстан
от 24 апреля 2017 года № 235

Декларация о соответствии
«29» август 2024г.

Подрядчик (генеральный подрядчик) ***Товарищества с ограниченной ответственностью "Батыс Құрылыс Қызмет", Республика Казахстан, Западно-Казахстанская область, г.Уральск, мкрн. Көкжиек, ул.Оралхан Бөкей, Д.8***

наименование организации, юридический адрес

в лице ***директора Оспанов Айболат Қанатұлы***

фамилия, имя, отчество (при наличии) руководителя организации

по объекту: ***«Работы по водоснабжению здания метеостанции п. Жангала»***

наименование, местонахождения объекта

заказчиком которого является ***Республиканское государственное предприятие на праве хозяйственного ведения "Казгидромет" Министерства экологии и природных ресурсов Республики Казахстан, директор филиала по ЗКО Шапанов Тілеген Қойшыбайұлы***

наименование организации, фамилия, имя, отчество (при наличии) руководителя

удостоверяет, что:

1. Работы на объекте выполнены в соответствии с утвержденным проектом (проектно–сметной документацией), государственными нормативами в сфере архитектурной, градостроительной и строительной деятельности;

2. Субподрядные организации:
ТОО «Venest Stroy» БИН 240240022978, ТОО «Ақпәтер Құрылыс Жол» БИН 170140026862, ТОО «Уральск Недвижимость» БИН 161040019847.

наименование организации

3. Проект (проектно-сметная документация) ***Товарищество с ограниченной ответственностью «STROYCONSALTING», рабочий проект ТОМ 5***

наименование проектной организации, номер проекта

утвержден(а) ***РГП «На праве хозяйственного ведения “Казгидромет” Министерства экологии, геологии и природных ресурсов Республики Казахстан 15.08.2022г***

наименование организации, утвердившей (переутвердившей) проект и дата утверждения

4. Объект (комплекс) имеет следующие основные технико-экономические показатели (мощность, производительность, производственная площадь, протяженность, вместимость, объем, пропускная способность, провозная способность, число рабочих мест и тому подобное, заполняется по всем объектам (кроме жилых домов) в единицах измерения соответственно целевой продукции или основным видам услуг):

Наименование	Расчетный расход воды		
	м3/сут	м3/час	л/с
Водопровод	0,80	0,226	0,178

Жилой дом имеет следующие показатели:

Показатели	Единица измерения	По проекту	Фактически
Общая площадь	метр в квадрате (далее - $м^2$)		
Число этажей	этаж		
Общий строительный объем	метр в кубе (далее - $м^3$)		
В том числе подземной части	$м^3$		
Площадь встроенных, встроенно-пристроенных и пристроенных помещений	$м^2$	-	-

Показатели	По проекту			Фактически		
	число квартир	площадь квартир, $м^2$		число квартир	площадь квартир, $м^2$	
		общая	жилая		общая	жилая
Всего квартир, в том числе:						

однокомнатных						
двухкомнатных						
трехкомнатных						
четырехкомнатных и более						

5.Технологические и архитектурно-строительные решения по объекту характеризуется следующими данными:
Участок представляет неровную и незастроенную территорию. Отметки поверхности колеблются в пределах 15,06-14,80м. Территория относится к зоне недостаточного увлажнения. Рассматриваемая территория атмосферными осадками обеспечена недостаточно. В региональном плане участок расположен в пределах Северной части Прикаспийской низменности на Первой Надпойменной Террасе р.Урал и ее притока р.Чаган. Водоснабжение зданий, согласно техническим условиям решается от существующего колодце Д=110 по ул.Аэропорт с установкой задвижки Д=25 на отпайке.

краткие технические характеристики по особенностям его размещения, по основным материалам и конструкциям, инженерному и технологическому оборудованию

6. На объекте установлено предусмотренное проектом оборудование в количестве согласно актам о его приемке после индивидуального испытания и комплексного опробования;
7. Мероприятия по охране труда, обеспечению взрывобезопасности, пожаробезопасности, охране окружающей природной среды и антисейсмические мероприятия, предусмотренные проектом выполнены;

8. Строительно-монтажные работы осуществлены в сроки:

начало работ ***август 2024 года***;

месяц, год

окончание работ ***август 2024 года***;

месяц, год

при продолжительности строительства, месяц:
по норме или по проекту организации строительства ***1 месяц***;
фактически ***1 месяц***;

9. Примененные строительные материалы, конструкции, оборудование и изделия соответствуют требованиям проекта и государственных нормативов;
9-1. Доля местного содержания предусмотрена в проектно-сметной документации 100% и фактически применено 100% (на объектах, финансируемых за счет государственных инвестиций и средств квазигосударственного сектора);

10. Исполнительная геодезическая съемка фактического положения подземных инженерных сетей и/или зданий (сооружений) выполнена (обязательное приложение к декларации о соответствии);
10-1. Исполнительная техническая документация имеется в полном объеме, в том числе в электронном модуле;

11. Наружные инженерные коммуникации (холодное и горячее водоснабжение, канализация, теплоснабжение, газоснабжение, электроснабжение и связь) обеспечивают нормальную эксплуатацию объекта, что подтверждается поставщиками услуг по инженерному и коммунальному обеспечению.
Поставщики услуг по инженерному и коммунальному обеспечению:

наименование организации, фамилия, имя, отчество (при наличии), подпись руководителя,
« » 2024г
Место печати (при наличии)

наименование организации, фамилия, имя, отчество (при наличии), подпись руководителя,
« » 2024г
Место печати (при наличии)

12. Шумоизоляция здания соответствует проекту и подтверждается экспертным заключением, выдаваемым государственной организацией, осуществляющей санитарно-эпидемиологическую экспертизу по результатам лабораторных замеров, проведенных аккредитованными испытательными лабораториями (центрами) (экспертное заключение прилагается) ***(Не требуется)***;

13. Обеспечен доступ для маломобильных групп населения, что подтверждается органами социальной защиты населения ***(Не требуется)***;

фамилия, имя, отчество (при наличии), подпись руководителя, дата

Место печати (при наличии)

Подрядчик (генеральный подрядчик) считает объект «***Работы по водоснабжению здания метеостанции п. Жангала»***

наименование объекта (комплекса)

готовым к приемке в эксплуатацию, гарантирует качество выполненных строительно-монтажных и специальных работ, и принимает на себя обязательство устранять дефекты, возникшего его вине при строительстве объекта согласно гарантийного срока в соответствии с законодательством Республики Казахстан.

Подрядчик (генеральный подрядчик)

Директор Оспанов Айболат Канатулы

фамилия, имя, отчество (при наличии) руководителя, подпись,

«29» августа **2024г.**

Место печати (при наличии)

ИСПОЛНИТЕЛЬНАЯ СХЕМА

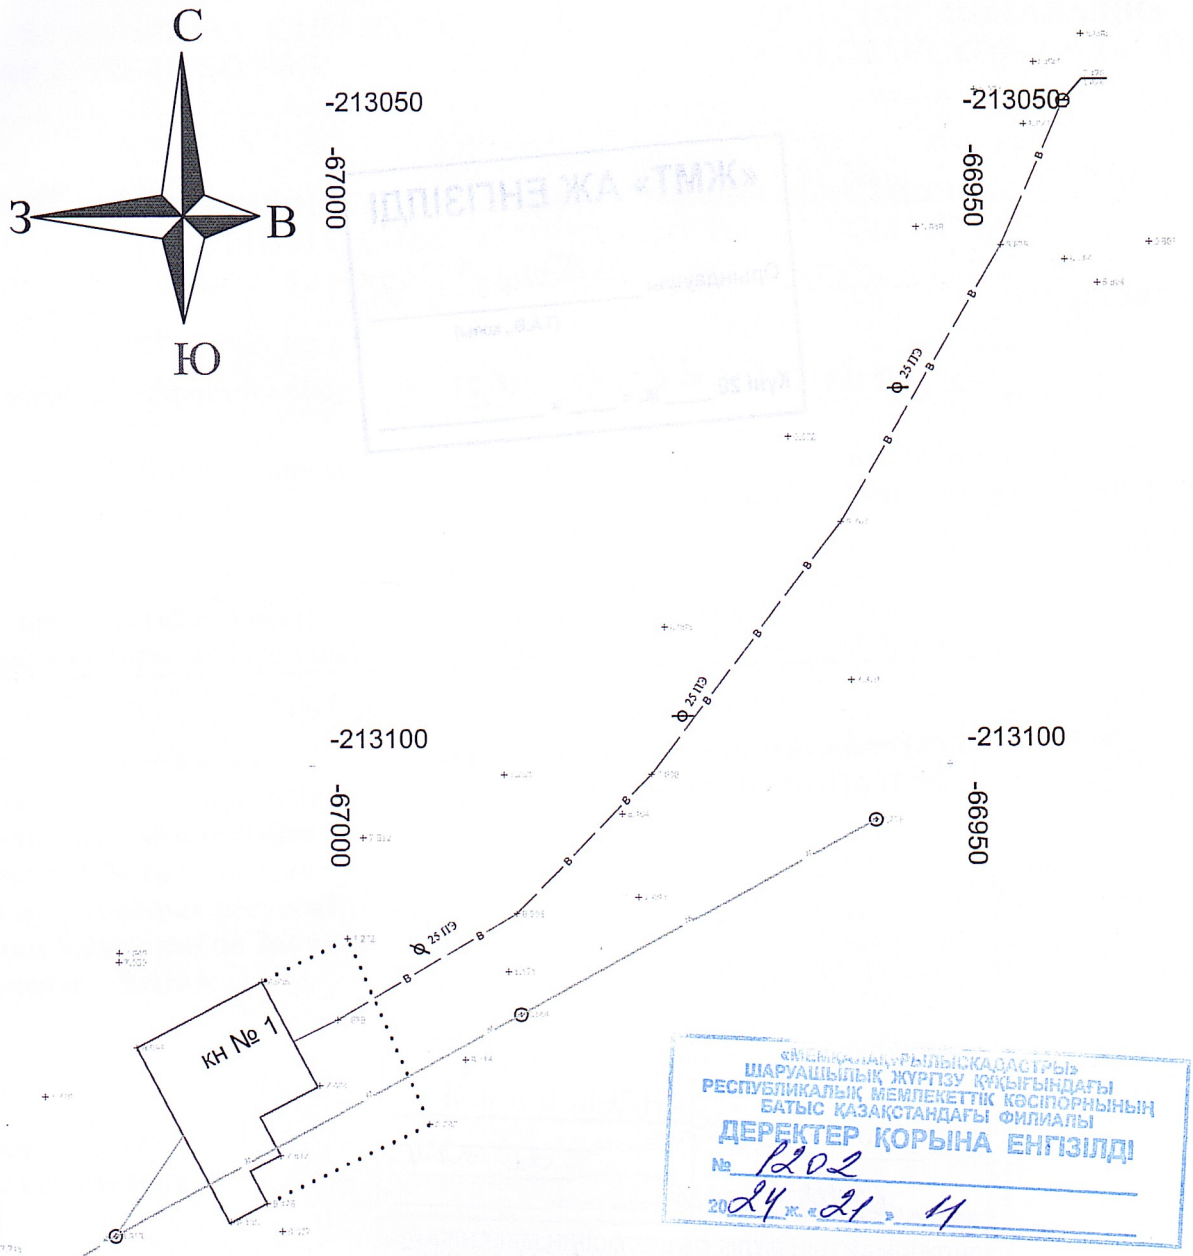

«Мемлекеттік жер кадастры» ШАРУАШЫЛЫҚ ЖҮРГІЗУ ҚҰҚЫҒЫНДАҒЫ РЕСПУБЛИКАЛЫҚ МЕМЛЕКЕТТІК КӘСІПОРНЫНЫҢ БАТЫС ҚАЗАҚСТАНДАҒЫ ФИЛИАЛЫ
ДЕРЕКТЕР ҚОРЫНА ЕНГІЗІЛДІ
№ 1202
2024 ж. «21» 11

УСЛОВНЫЕ ОБОЗНАЧЕНИЯ:

0,4кВ — ЛЭП НИЗКОГО НАПРЯЖЕНИЯ (0,4кВ–НАПРЯЖЕНИЕ;4пр.–ЧИСЛО ПРОВОДОВ)

В — ВОДОПРОВОД

Система координат МСК

Система высот Балтийская

ИЗМ.	КОЛ.УЧ.	ЛИСТ	№ДОК.	ПОДП.	ДАТА
РАЗРАБОТАЛ	Прошин В.А.				

Исполнительная схема участка по адресу:
ЗКО, Жангалинский р–он п.Жангала ул. Аэропорт д.1

СТАДИЯ	ЛИСТ	ЛИСТОВ
РП	1	1

ИСПОЛНИТЕЛЬНАЯ СХЕМА
М 1:500

ИНВ. № ПОДЛ. | ПОДП. И ДАТА | ВЗАИМ. ИНВ. №