Приложение 3
к приказу Министра
по инвестициям и развитию
Республики Казахстан
от 24 апреля 2017 года
№235

Декларация о соответствии

«24» 12 2024г.

Подрядчик (генеральный подрядчик) ТОО «АЛЮМИНСТРОЙ», Костанайская область, г.Аркалык, ул. Ш.Жанибека 72
(наименование организации, юридический адрес)
В лице генерального директора Муканов Абай Куспанович
(фамилия, имя, отчество/при наличии/ руководителя организации)

по объекту: «Строительство инженерных сетей к фельдшерско-акушерскому пункту в с.Восточное, города Аркалыка, Костанайской области»
наименование и местонахождение объекта
заказчиком которого является ГУ «Отдел строительства, архитектуры и градостроительства акимата города Аркалыка», И.о.руководителя Абдибеков Умиржан Кенжебекович
наименование организации, фамилия, имя, отчество/при наличии/ руководителя
удостоверяет, что:

1. Строительно–монтажные работы на объекте выполнены в соответствии с утвержденным проектом (проектно-сметной документацией), государственными нормативами в сфере архитектурной, градостроительной и строительной деятельности.
2. Субподрядные организации:
3. Проект (проектно-сметная документация) разработана ТОО «КазЖобаСаулет-Консалтинг», заказ №46-2023, утверждена ГУ «Отдел строительства, архитектуры и градостроительства акимата города Аркалыка» №93 от 29 декабря 2023 года
наименование утвердившей (переутвердившей) проект и дата утверждения

4. Объект (комплекс) имеет следующие основные технико-экономические показатели (мощность, производительность, производственная площадь, протяженность, вместимость, объем, провозная способность, число рабочих мест и тому подобное, заполняется во всех объектах (кроме жилых домов) в единицах измерения соответственно целевой продукции или основным видам услуг)

Мощность, производительность и так далее	Единица измерения	По проекту		Фактически	
		общая (с учетом ранее принятых)	в том числе пускового комплекса или очереди	общая (с учетом ранее принятых)	в том числе пускового комплекса или очереди
Протяженность кабельной траншеи	м	552		552	
Протяженность ВЛЗ-10 кВ	м	274		274	
Протяженность КЛ-0.4 кВ	м	234		234	
Протяженность линии наружного освещения	м	122		122	

Продолжительность строительства	месяц	1,0		1,0	

Показатели	Единица измерения	По проекту	Фактически
Общая площадь	м2		
Число этажей	этаж		
Общий строительный объем	м3		
В том числе подземной части	м3		
Площадь встроенных, встроенно-пристроенных и пристроенных помещений	м2		

Показатели	По проекту			Фактически		
	число квартир	площадь квартир, м2		число квартир	площадь квартир, м2	
		общая	жилая		общая	Жилая

5. Технологические и архитектурно-строительные решения по объекту характеризуются следующими данными:

Наружное электроснабжение.

Данный раздел проекта выполнен на основании технических условий №09-849 от 01.06.2023г., выданных Управлением "КостанайЭлектросервис" и в соответствии с требованиями технической и нормативной документации:

Согласно ТУ электроснабжение проектируемого объекта предусматривается отпайкой от ВЛ-10кВ опора №29 питающейся ВЛ-10кВ "Уштобе-Ц/У" воздушной линией расчетного сечения. Высоковольтные опоры приняты по серии 3.407.1-143.

По степени надежности электроснабжения объект относится к потребителям 2 категории.

Для электроснабжения потребителей по 2 категории электроснабжения проектом предусмотрена установка дизельной электростанции мощностью 40кВт.

Проектом предусматривается установка комплектной трансформаторной подстанции типа КТП мощностью 40кВА.

Наружная связь и сигнализация.

Данный раздел проекта выполнен на основании задания на проектирование, чертежей ГП, технических условий № Д10-64-05/23 от 20.05.2023г. выданных АО Казахтелеком "Объединение "Дивизион "Сеть" и в соответствии с действующей нормативной документацией: Согласно техническим условиям проектом предусматривается прокладка

кабельной линии связи кабелем ОКГ-4 от существующего АТС №230/1226 до проектируемого здания.

Кабель прокладывается в грунте в защитной трубе ПЭ диаметром 40мм и В местах поворота кабеля устанавливаются сборные ж/б колодцы малого типа.

Наружный водопровод и канализация.

Рабочие чертежи выполнены на основании задания на проектирование, заданий ГП, в соответствии с ТУ №02-1/689 от 19.05.2023г, выданных выданных ГКП "Аркалыкская теплоэнергетическая компания" и СНиП РК 4.01-02-2009. Водоснабжение ФАПа предусматривается от существующего трубопровода Ø110мм, проходящего рядом по улице Гагарина.

Согласно СНиП РК 4.01-02-2009 п.4.4, категория системы водоснабжения по степени обеспеченности подачи воды - III.

Система хозяйственно-бытовой канализации запроектирована для отвода хозяйственно-бытовых стоков от сантехнического оборудования во внутриплощадочную сеть Ø160мм. Отвод сточных вод от проектируемого ФАП решен самотеком, в проектируемый Выгреб V=10м3

краткие технические характеристики по особенностям его размещения, по основным материалам и конструкциям, инженерному и технологическому оборудованию

6. На объекте установлено предусмотренное проектом оборудование в количестве согласно актам о его приемке после индивидуального испытания и комплексного опробования.

7. Мероприятия по охране труда, обеспечению взрывоопасности, пожаробезопасности, охране окружающей природной среды и антисейсмические мероприятия, предусмотренные проектом выполнены.

8. Строительно-монтажные работы осуществлены в сроки:

начало работ апрель 2024 г.
месяц, год
окончание работ декабрь 2024 г.
месяц, год

при продолжительности строительства, месяц: 1 мес.
по норме или по проекту организации строительства, месяц: 1 мес.
Фактически, месяц: 3 мес.

9. Примененные строительные материалы, конструкции, оборудование и изделия соответствуют требованиям проекта и государственных нормативов;

9.1 Доля местного содержания предусмотрена в проектно-сметной документации 96% и фактически применено 96% (на объектах финансируемых за счет государственных инвестиций и средств квазигосударственного сектора);

10. Исполнительная геодезическая съемка фактического положения подземных инженерных сетей и/или зданий и (сооружений) выполнена (обязательное приложение к декларации о соответствии)

10.1 Исполнительная техническая документация имеется в полном объеме, в том числе в электронном модуле;

11. Наружные инженерные коммуникации (холодное и горячее водоснабжение, канализация, теплоснабжение, газоснабжение, электроснабжение и связь) обеспечивают нормальную эксплуатацию объекта, что подтверждается поставщиками услуг по коммунальному и инженерному обеспечению.

Поставщики услуг по инженерному и коммунальному обеспечению:

фамилия, имя, отчество (при наличии), подпись руководителя, дата

фамилия, имя, отчество (при наличии), подпись руководителя, дата

23.12.2024г.

фамилия, имя, отчество (при наличии), подпись руководителя, дата

12. Шумоизоляция здания соответствует проекту и подтверждается экспертным заключением выдаваемым государственной организацией осуществляющей санитарно-эпидемиологическую экспертизу по результатам лабораторных замеров проведенных аккредитованными испытательными лабораториями (центрами), (экспертное заключение прилагается).

13. Обеспечен доступ для маломобильных групп населения, что подтверждается органами социальной защиты населения:

не требуется

фамилия, имя, отчество (при наличии), подпись руководителя, дата

место печати
(при наличии)

Подрядчик (генеральный подрядчик) считает объект

«Строительство инженерных сетей к фельдшерско-акушерскому пункту в с.Восточное, города Аркалыка, Костанайской области» готовым к приемке в эксплуатацию, гарантирует качество выполненных строительно-монтажных и специальных работ и принимает на себя обязательство устранять дефекты, возникшие по его вине при строительстве объекта согласно гарантийного срока в соответствии с законодательством Республики Казахстан.

Подрядчик (генеральный подрядчик)
Директор ТОО «АЛЮМИНСТРОЙ» Муканов А.К. 24.12.2024г.

фамилия, имя, отчество/при наличии/руководителя организации, подпись, дата

место печати(при наличии)

Изменение плана наружных инженерных сетей

1. Водопровод: 1. труба Д-32 мм. уменшен на 154,69 м. ,
2. Канализация труба уменьшен на 103 м. и колодецы -4шт, диаметр 1,5 м.
3. Электроснабжение СИП-3 1-50-20 уменшен на 64,00 м.
4. Увеличен электроосвещения на 4 столба соответственно: лампы кабеля

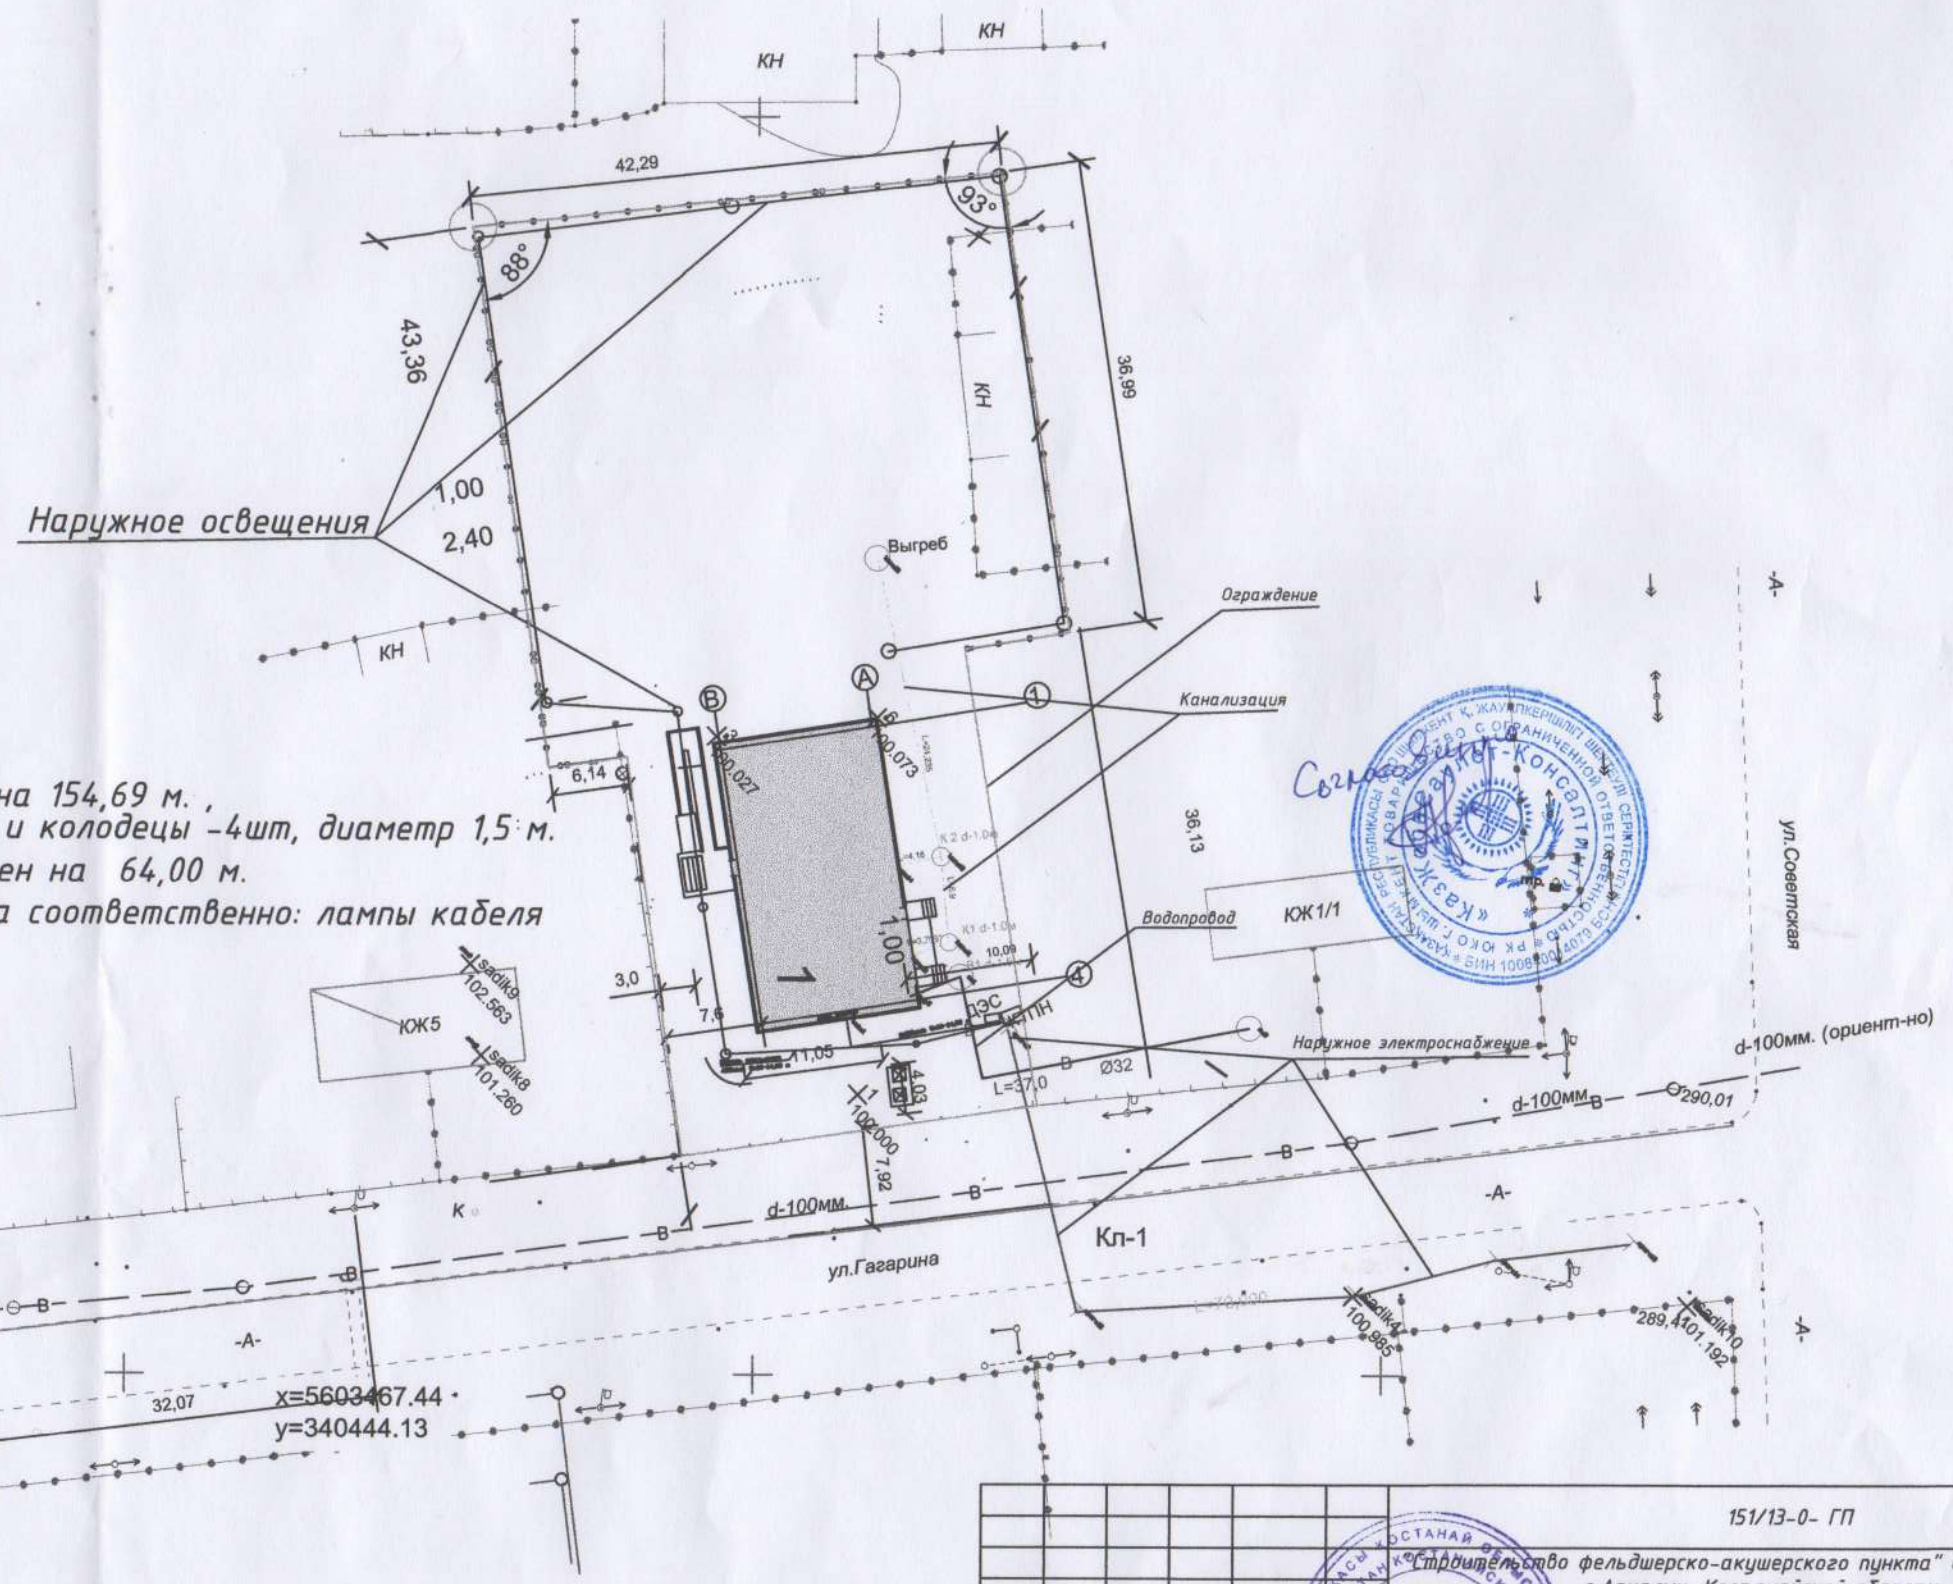

					151/13-0- ГП	
					"Строительство фельдшерско-акушерского пункта" в. Восточное, г.Аркалык, Костанайской области. Наружные инженерные сети	
Изм.	Кол.уч.	Лист	№док.	Подпись	Дата	
Разработал		Имандаев И.				Генеральный план
Проверил		Аббиков Д.				
						Разбивочный план, М 1:500

Стадия	Лист	Листов
РП	1	

ТОО "Алюминстрой"

Формат А2

Изменение плана сети телефонизации

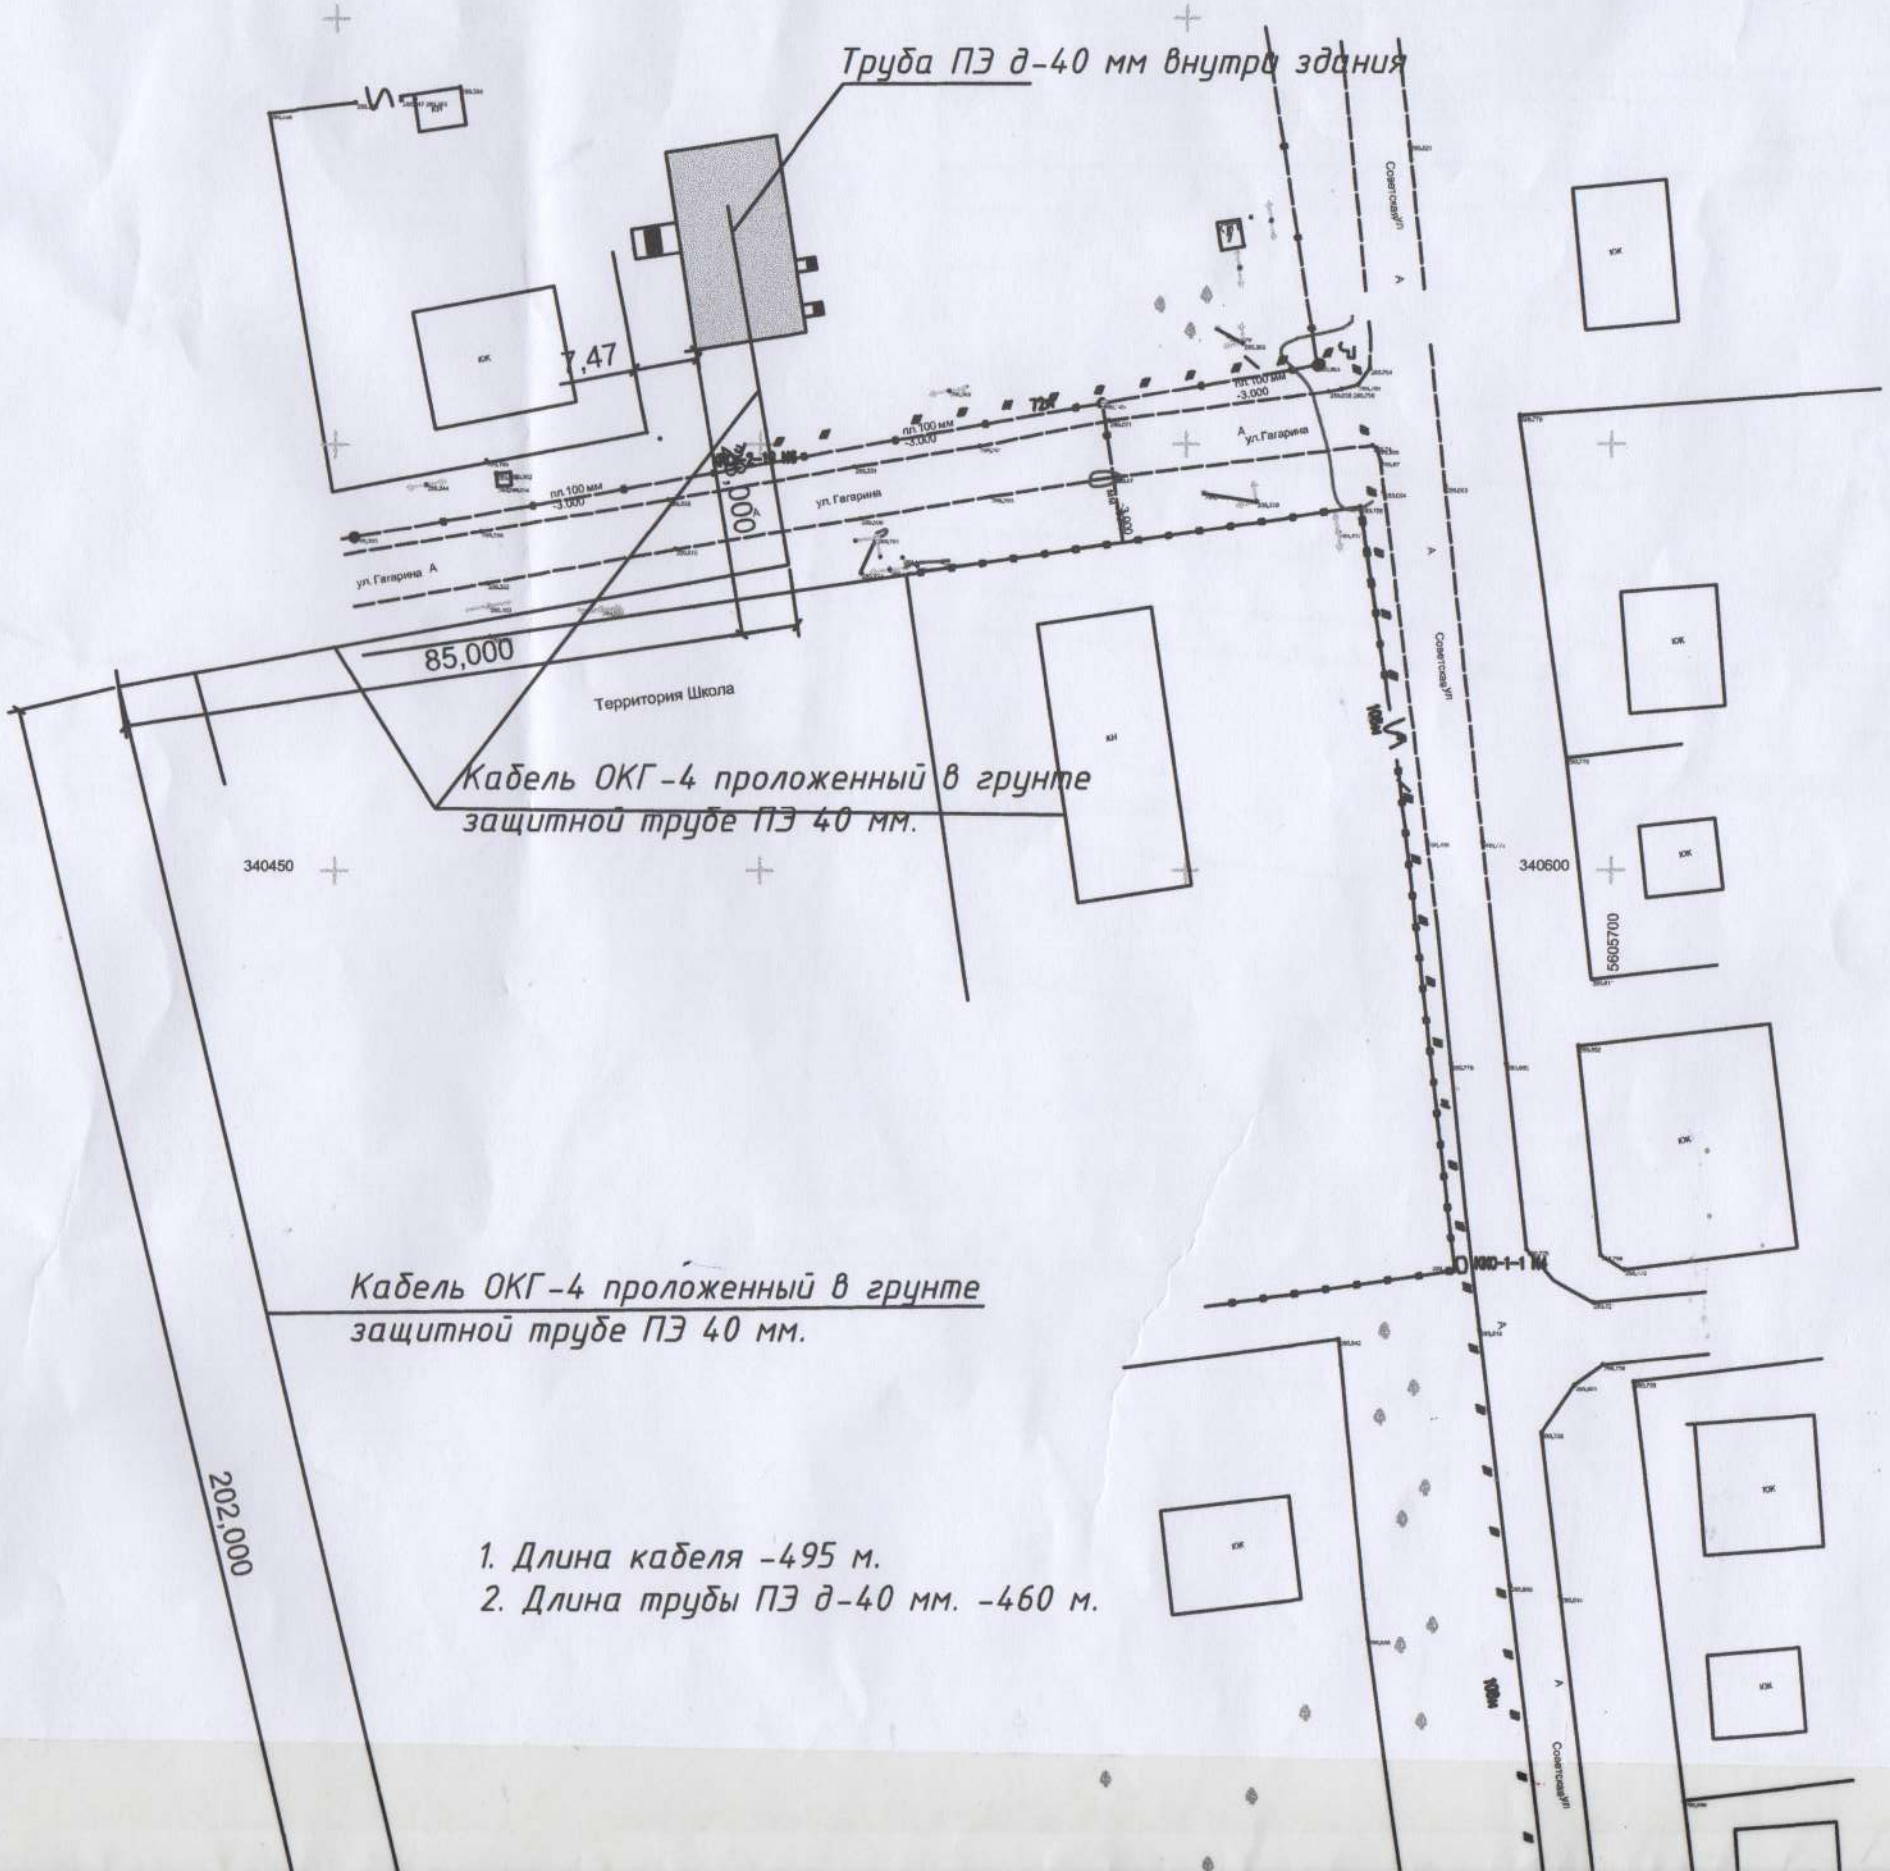

1. Длина кабеля -495 м.
2. Длина трубы ПЭ д-40 мм. -460 м.

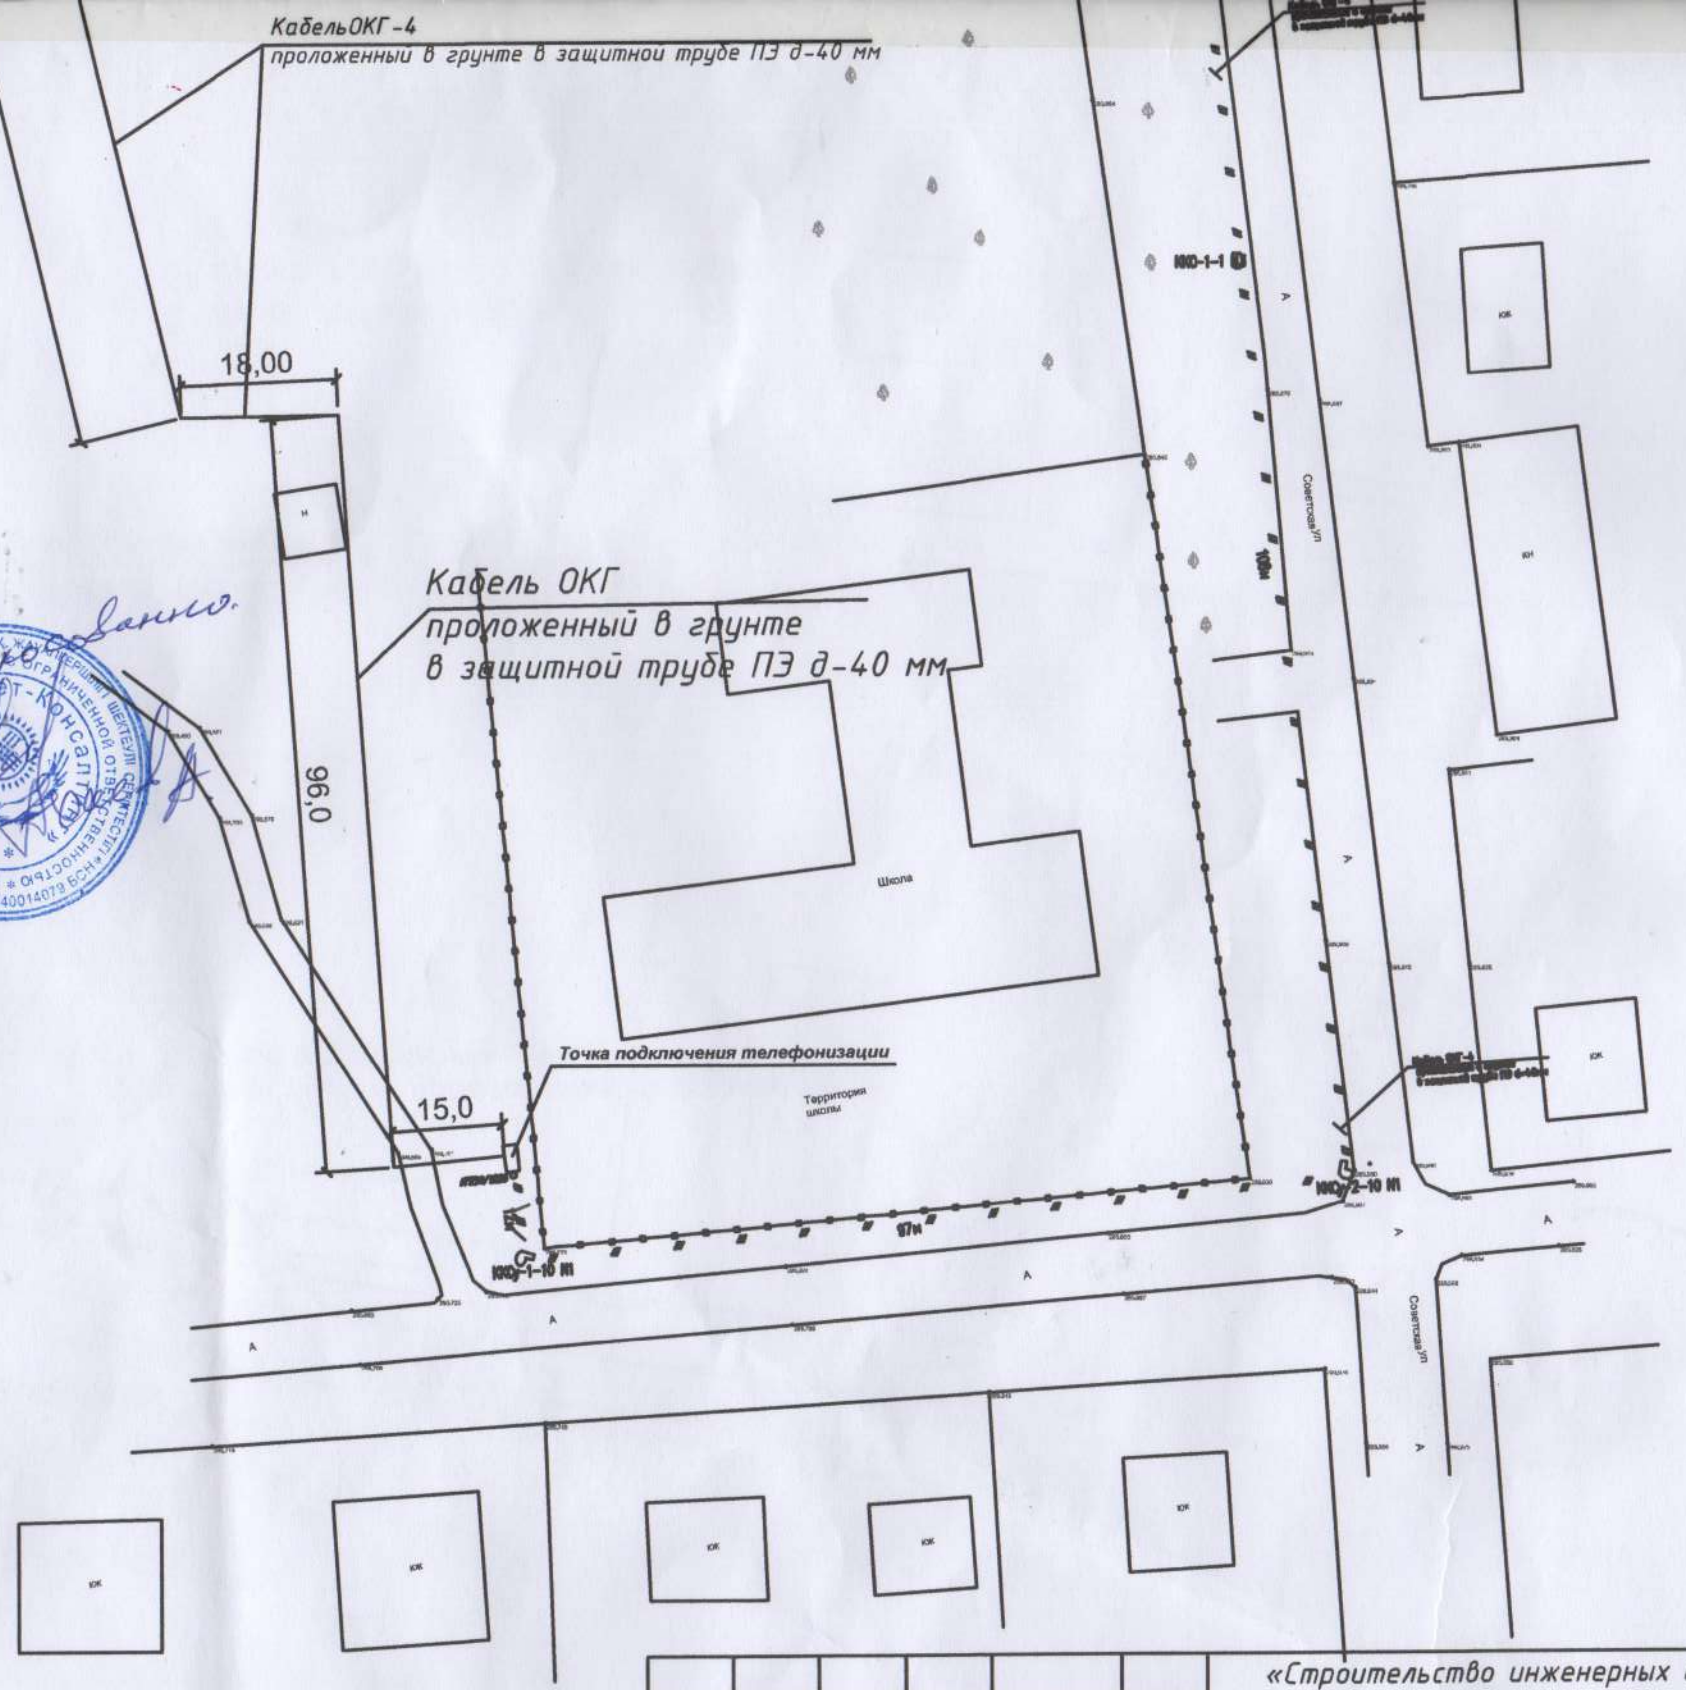

Изм.	Кол. уч.	Лист № док.	Подп.	Дата	«Строительство инженерных сетей к фельдшерско-акушерскому пункту в с. Восточное, города Аркалыка, Костанайской области»			
Исполнил	Иманбаев Н.				Сети телефонизации	Стадия	Лист	Листов
Проверил	Абдиков Д.					РП	1	
					План сети телефонизации	ТОО "Алюминстрой" г. Аркалыка,		

Формат