Приложение 3
к приказу Министра
по инвестициям и развитию
Республики Казахстан
от 24 апреля 2017 года
№235

Декларация о соответствии

«24» 12 2024г.

Подрядчик (генеральный подрядчик) ТОО «АЛЮМИНСТРОЙ», Костанайская область, г.Аркалык, ул. Ш.Жанибека 72
(наименование организации, юридический адрес)
В лице генерального директора Муканов Абай Куспанович
(фамилия, имя, отчество/при наличии/ руководителя организации)

по объекту: «Строительство инженерных сетей к фельдшерско-акушерскому пункту в с.Фурманово, города Аркалыка, Костанайской области»
наименование и местонахождение объекта
заказчиком которого является ГУ «Отдел строительства, архитектуры и градостроительства акимата города Аркалыка», И.о.руководителя Абдибеков Умиржан Кенжебекович
наименование организации, фамилия, имя, отчество/при наличии/ руководителя
удостоверяет, что:

1. Строительно–монтажные работы на объекте выполнены в соответствии с утвержденным проектом (проектно-сметной документацией), государственными нормативами в сфере архитектурной, градостроительной и строительной деятельности.
2. Субподрядные организации:
3. Проект (проектно-сметная документация) разработана ТОО «КазЖобаСаулет-Консалтинг», заказ №47-2023, утверждена ГУ «Отдел строительства, архитектуры и градостроительства акимата города Аркалыка» №94 от 29 декабря 2023 года
наименование утвердившей (переутвердившей) проект и дата утверждения

4. Объект (комплекс) имеет следующие основные технико-экономические показатели (мощность, производительность, производственная площадь, протяженность, вместимость, объем, провозная способность, число рабочих мест и тому подобное, заполняется во всех объектах (кроме жилых домов) в единицах измерения соответственно целевой продукции или основным видам услуг)

Мощность, производительность и так далее	Единица измерения	По проекту		Фактически	
		общая (с учетом ранее принятых)	в том числе пускового комплекса или очереди	общая (с учетом ранее принятых)	в том числе пускового комплекса или очереди
Протяженность кабельной траншеи	м	135		135	
Протяженность ВЛЗ-10 кВ	м	930		930	
Протяженность КЛ-0.4 кВ	м	213		213	
Протяженность линии наружного освещения	м	71		71	

Продолжительность строительства	месяц	1,0		1,0	

Показатели	Единица измерения	По проекту	Фактически
Общая площадь	м2		
Число этажей	этаж		
Общий строительный объем	м3		
В том числе подземной части	м3		
Площадь встроенных, встроенно-пристроенных и пристроенных помещений	м2		

Показатели	По проекту			Фактически		
	число квартир	площадь квартир, м2		число квартир	площадь квартир, м2	
		общая	жилая		общая	Жилая

5. Технологические и архитектурно-строительные решения по объекту характеризуются следующими данными:

Наружное электроснабжение.

Данный раздел проекта выполнен на основании технических условий №09-785 от 22.05.2023г., выданных Управлением "КостанайЭлектросервис" и в соответствии с требованиями технической и нормативной документации:

Согласно ТУ электроснабжение проектируемого объекта предусматривается отпайкой от ближайшей опоры ВЛ-10кВ питающейся от "60лет ВЛКСМ-Ц/У" воздушной линией расчетного сечения. Высоковольтные опоры приняты по серии 3.407.1-143.

По степени надежности электроснабжения объект относится к потребителям 2 категории.

Проектом предусматривается установка комплектной трансформаторной подстанции типа КТП мощностью 63кВА.

Наружная связь и сигнализация.

Данный раздел проекта выполнен на основании задания на проектирование, чертежей ГП, технических условий № Д10-65-05/23 от 24.05.2023г. выданных АО Казахтелеком "Объединение "Дивизион "Сеть" и в соответствии с действующей нормативной документацией.

Согласно техническим условиям проектом предусматривается прокладка кабельной линии связи кабелем ОКГ-4 от существующего АТС до проектируемого здания.

Наружный водопровод и канализация.

Водоснабжение ФАПа предусматривается от существующего трубопровода Ø100мм, проходящего рядом по прилегающей улице.

Согласно СНиП РК 4.01-02-2009 п.4.4, категория системы водоснабжения по степени обеспеченности подачи воды- III.

На территории строительства предусмотрена система хоз-питьевого водопровода. Хозяйственно-бытовых стоков от сантехнического оборудования во внутриплощадочную сеть Ø160мм. Отвод сточных вод от проектируемого ФАП решен самотеком, в проектируемый Выгреб V=10м3.

краткие технические характеристики по особенностям его размещения, по основным материалам и конструкциям, инженерному и технологическому оборудованию

6. На объекте установлено предусмотренное проектом оборудование в количестве согласно актам о его приемке после индивидуального испытания и комплексного опробования.

7. Мероприятия по охране труда, обеспечению взрывоопасности, пожаробезопасности, охране окружающей природной среды и антисейсмические мероприятия, предусмотренные проектом выполнены.

8. Строительно-монтажные работы осуществлены в сроки:

начало работ_____апрель 2024 г._____
месяц, год
окончание работ____декабрь 2024 г._____
месяц, год

при продолжительности строительства, месяц: 1 мес.
по норме или по проекту организации строительства, месяц: 1 мес.
Фактически, месяц: 3 мес.

9. Примененные строительные материалы, конструкции, оборудование и изделия соответствуют требованиям проекта и государственных нормативов;

9.1 Доля местного содержания предусмотрена в проектно-сметной документации 96% и фактически применено 96% (на объектах финансируемых за счет государственных инвестиций и средств квазигосударственного сектора);

10. Исполнительная геодезическая съемка фактического положения подземных инженерных сетей и/или зданий и (сооружений) выполнена (обязательное приложение к декларации о соответствии)

10.1 Исполнительная техническая документация имеется в полном объеме, в том числе в электронном модуле;

11. Наружные инженерные коммуникации (холодное и горячее водоснабжение, канализация, теплоснабжение, газоснабжение, электроснабжение и связь) обеспечивают нормальную

эксплуатацию объекта, что подтверждается поставщиками услуг по коммунальному и инженерному обеспечению.

Поставщики услуг по инженерному и коммунальному обеспечению:

_____

фамилия, имя, отчество (при наличии), подпись руководителя, дата

_____

фамилия, имя, отчество (при наличии), подпись руководителя, дата

Нурсейтов А.А. 23.12.2024г.

_____

фамилия, имя, отчество (при наличии), подпись руководителя, дата

12. Шумоизоляция здания соответствует проекту и подтверждается экспертным заключением выдаваемым государственной организацией осуществляющей санитарно-эпидемиологическую экспертизу по результатам лабораторных замеров проведенных аккредитованными испытательными лабораториями (центрами), (экспертное заключение прилагается).

13. Обеспечен доступ для маломобильных групп населения, что подтверждается органами социальной защиты населения:

не требуется

_____

фамилия, имя, отчество (при наличии), подпись руководителя, дата

место печати
(при наличии)

Подрядчик (генеральный подрядчик) считает объект

«Строительство инженерных сетей к фельдшерско-акушерскому пункту в с.Фурманово, города Аркалыка, Костанайской области» готовым к приемке в эксплуатацию, гарантирует качество выполненных строительно-монтажных и специальных работ и принимает на себя обязательство устранять дефекты, возникшие по его вине при строительстве объекта согласно гарантийного срока в соответствии с законодательством Республики Казахстан.

Подрядчик (генеральный подрядчик)
Директор ТОО «АЛЮМИНСТРОЙ» _____ Муканов А.К. 24.12.2024г.

фамилия, имя, отчество/при наличии/руководителя организации, подпись, дата

место печати(при наличии)

ение плана сетей наружного электроснабжение и наружный
и сигнализация

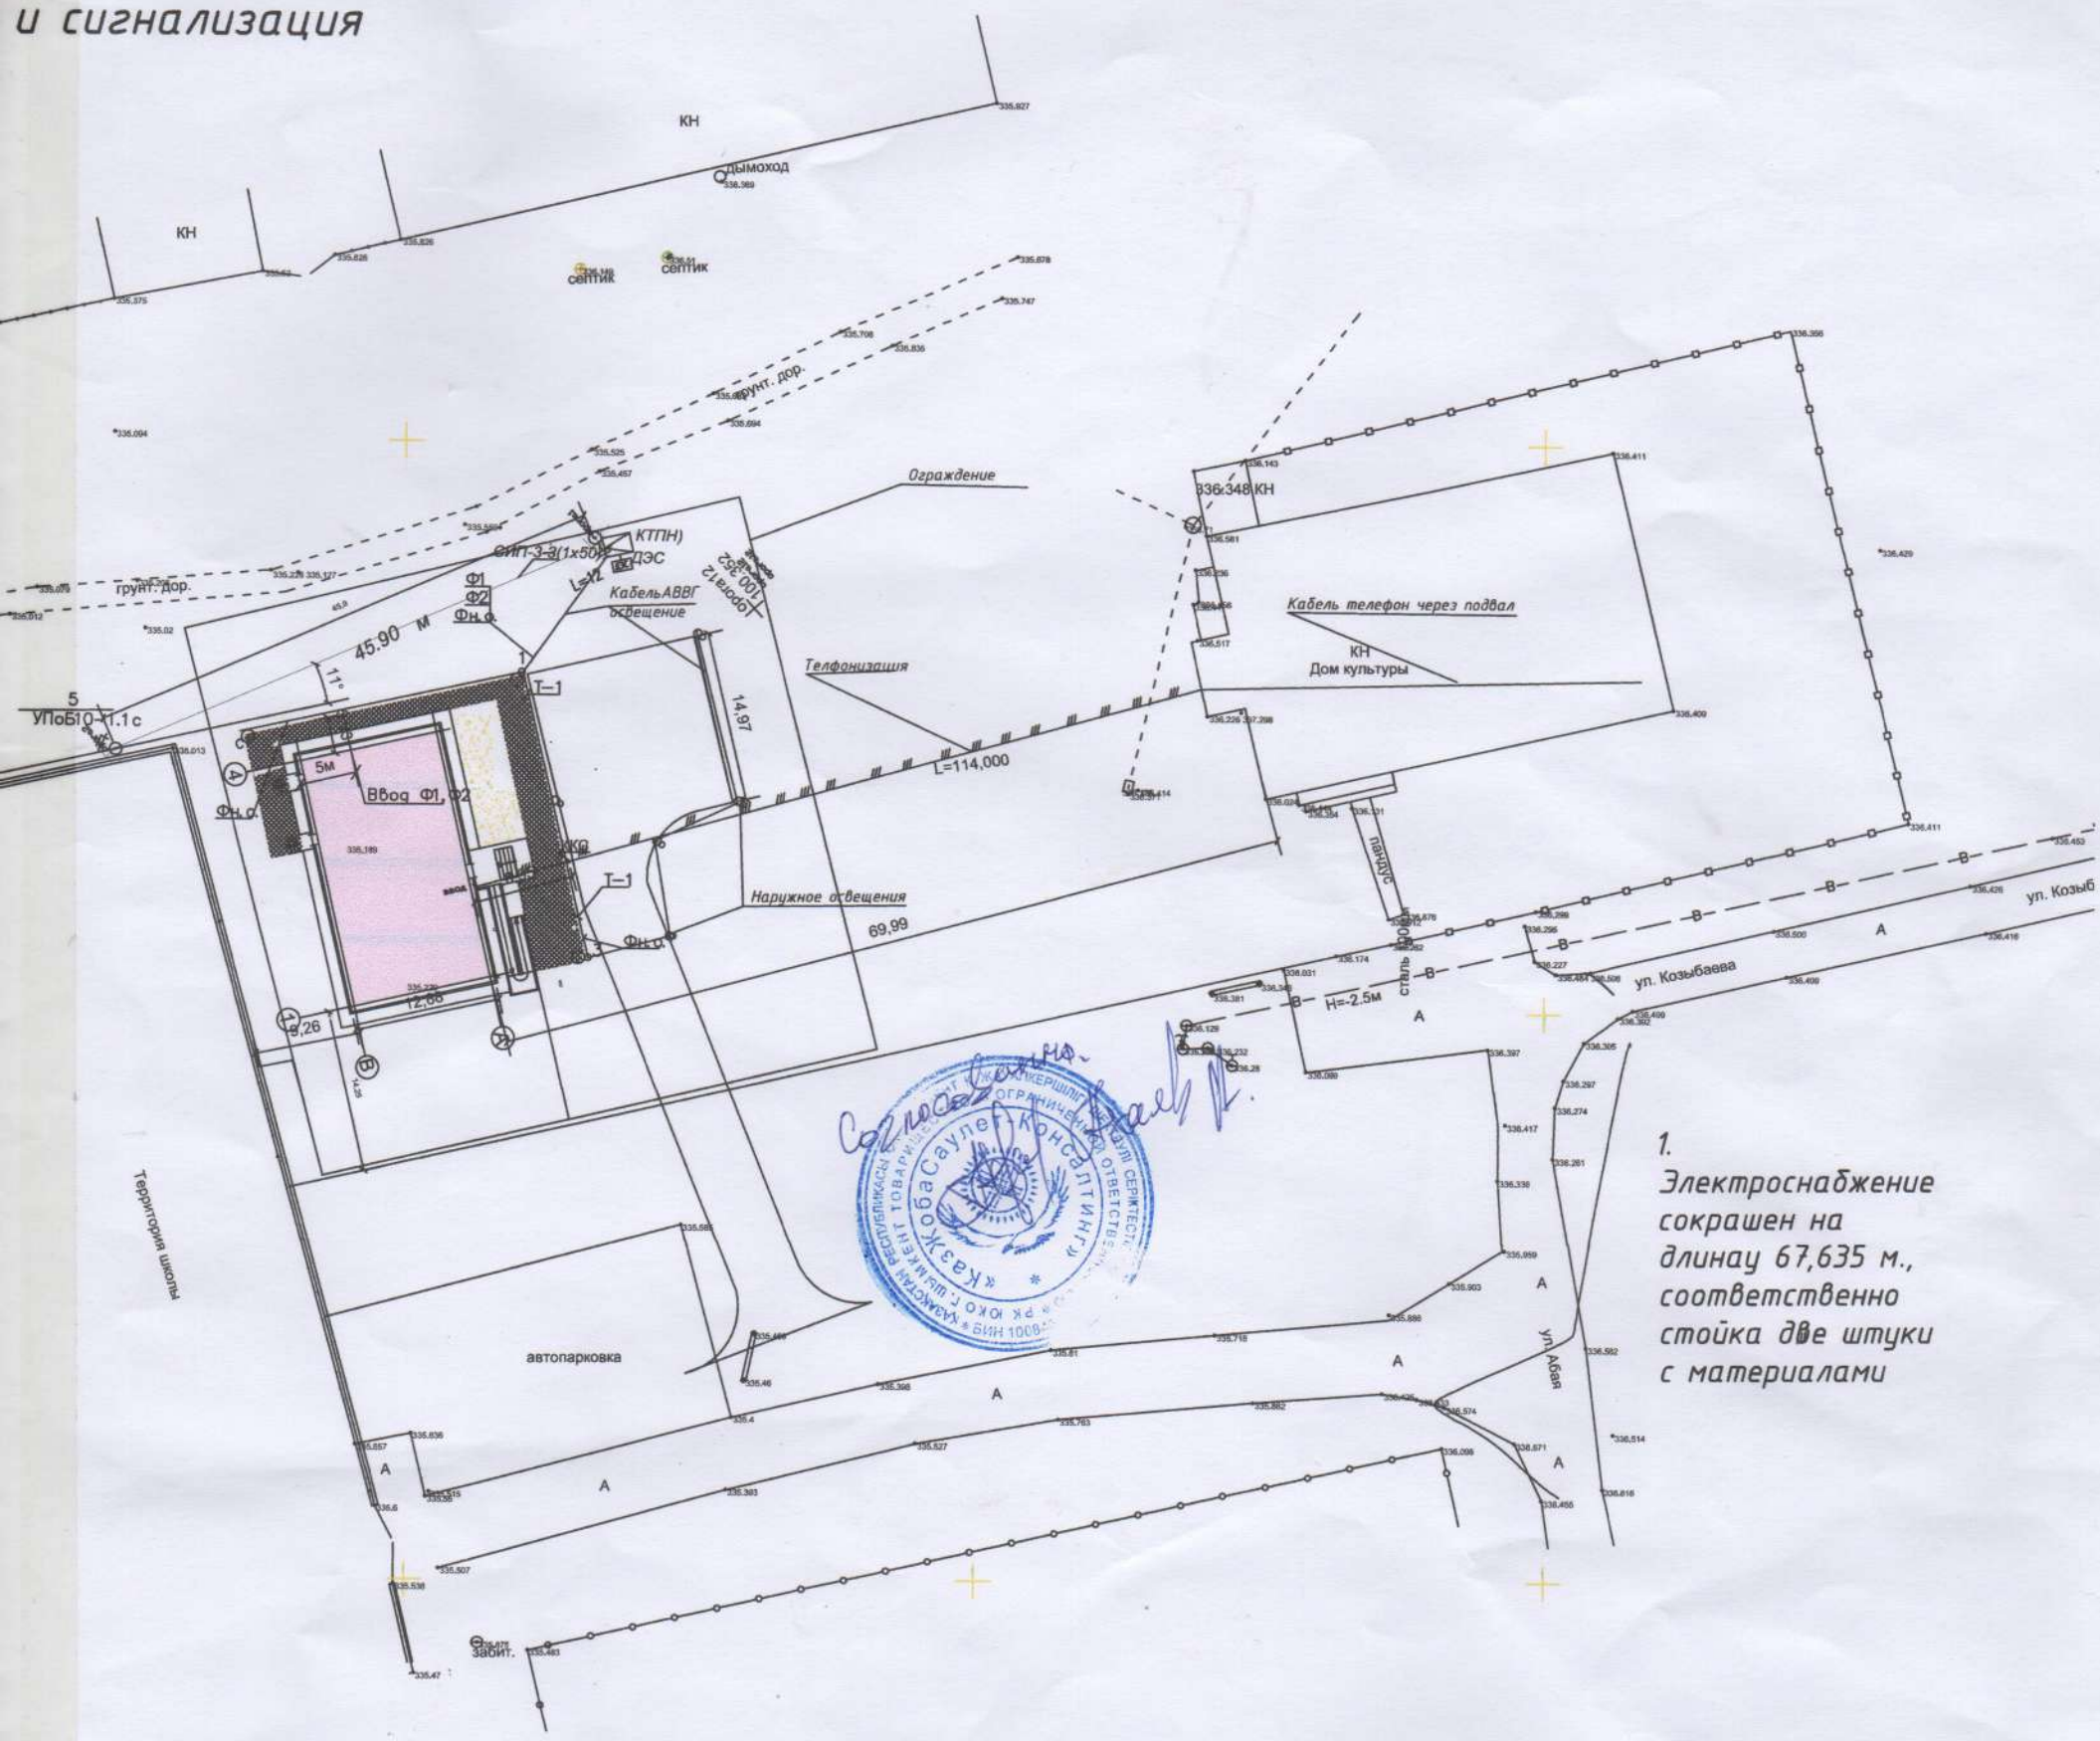

1.
Электроснабжение сокрашен на длинау 67,635 м., соответственно стойка две штуки с материалами

Изм.	Кол. уч.	Лист	№ док.	Подп.	Дата	47-2023 ЭСН		
						«Строительство инженерных сетей к фельдшерско-акушерскому пункту в с. Фурманово, города Аркалыка, Костанайской области»		
Исполнил	Иманбаев Н.					Сети электроснабжения и наружной связи	Стадия	Лист	Листов
Проверил	Аббиков Д.						РП	1	1
						План сетей ВЛЗ-10кВ, КЛ-0,4кВ и наружного освещения и наружной связи	ТОО "Алюминстрой" г.Аркалыка,		

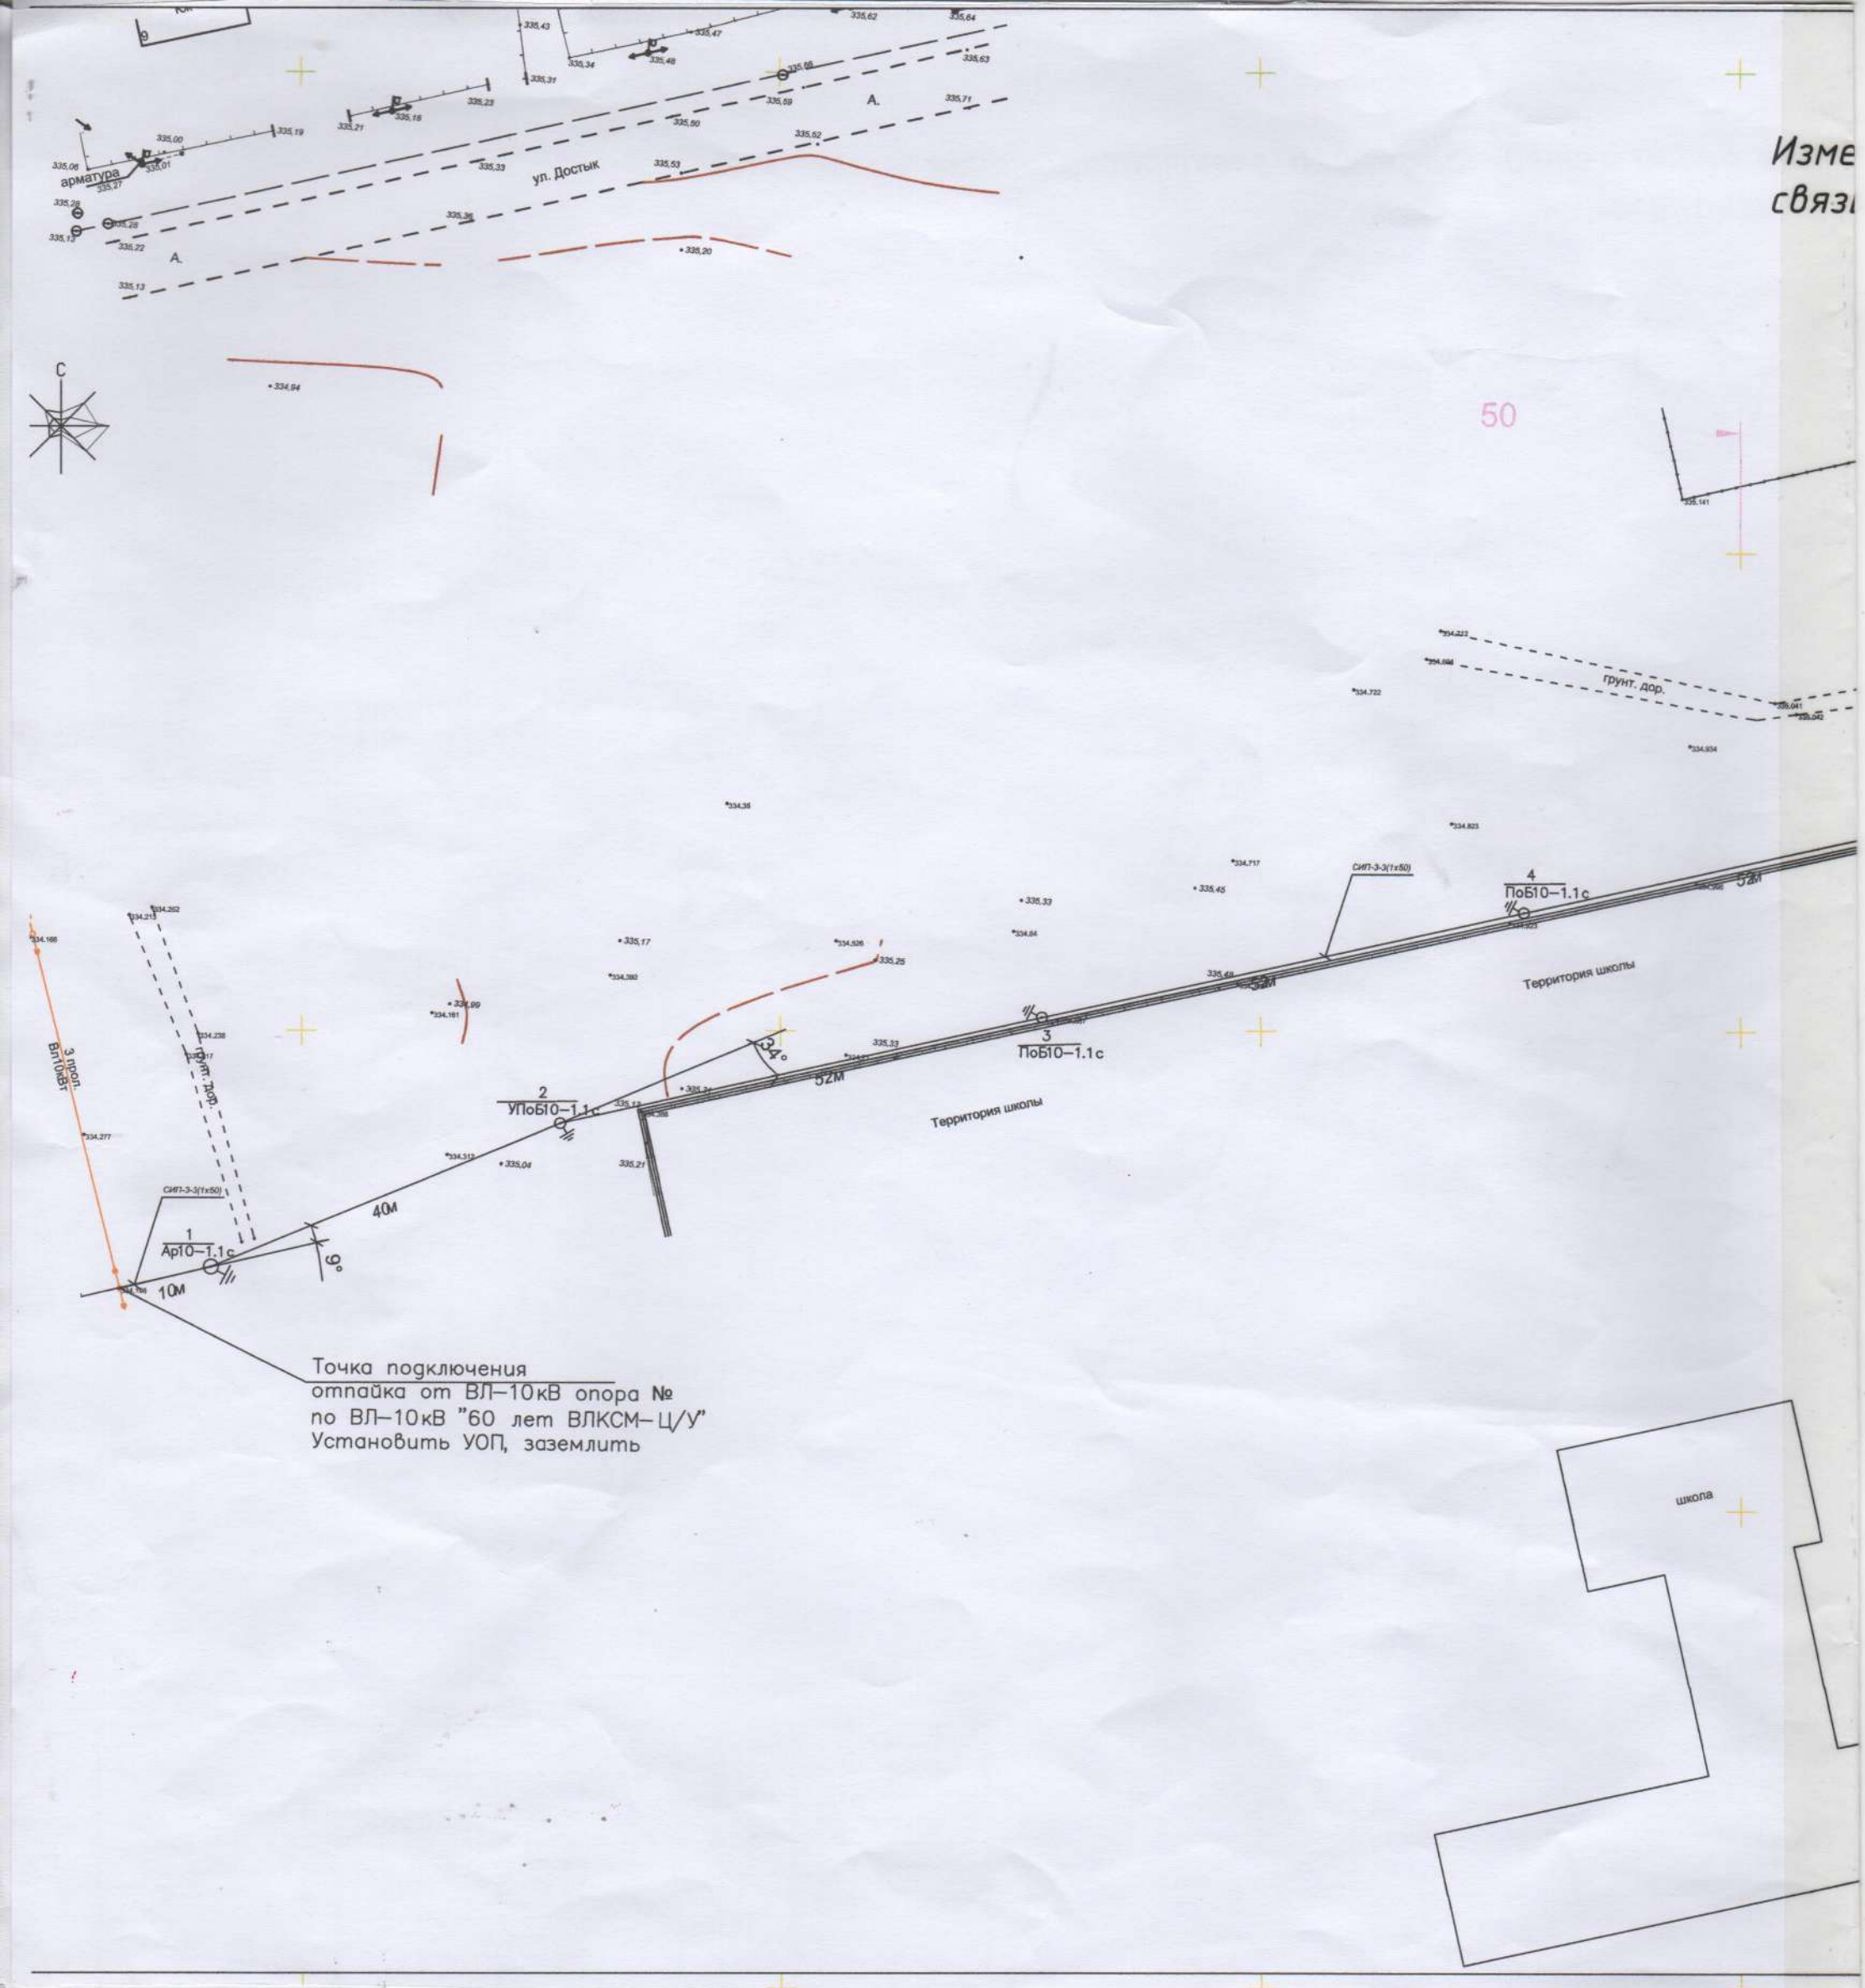
арматура
ул. Достык
грунт. дор.
Территория школы
Территория школы
школа
СИП-3-3(1х50)
СИП-3-3(1х50)
1
Ар10–1.1с
2
УПоБ10–1.1с
3
ПоБ10–1.1с
4
ПоБ10–1.1с
10м
40м
52м
52м
52м
9°
3°
3 прол.
ВЛ10кВт
Точка подключения
отпайка от ВЛ–10кВ опора №
по ВЛ–10кВ "60 лет ВЛКСМ–Ц/У"
Установить УОП, заземлить

Изме
связ

50

План изменение сети электросвещение, водопровода, канализации и выгреб на 10 м3.

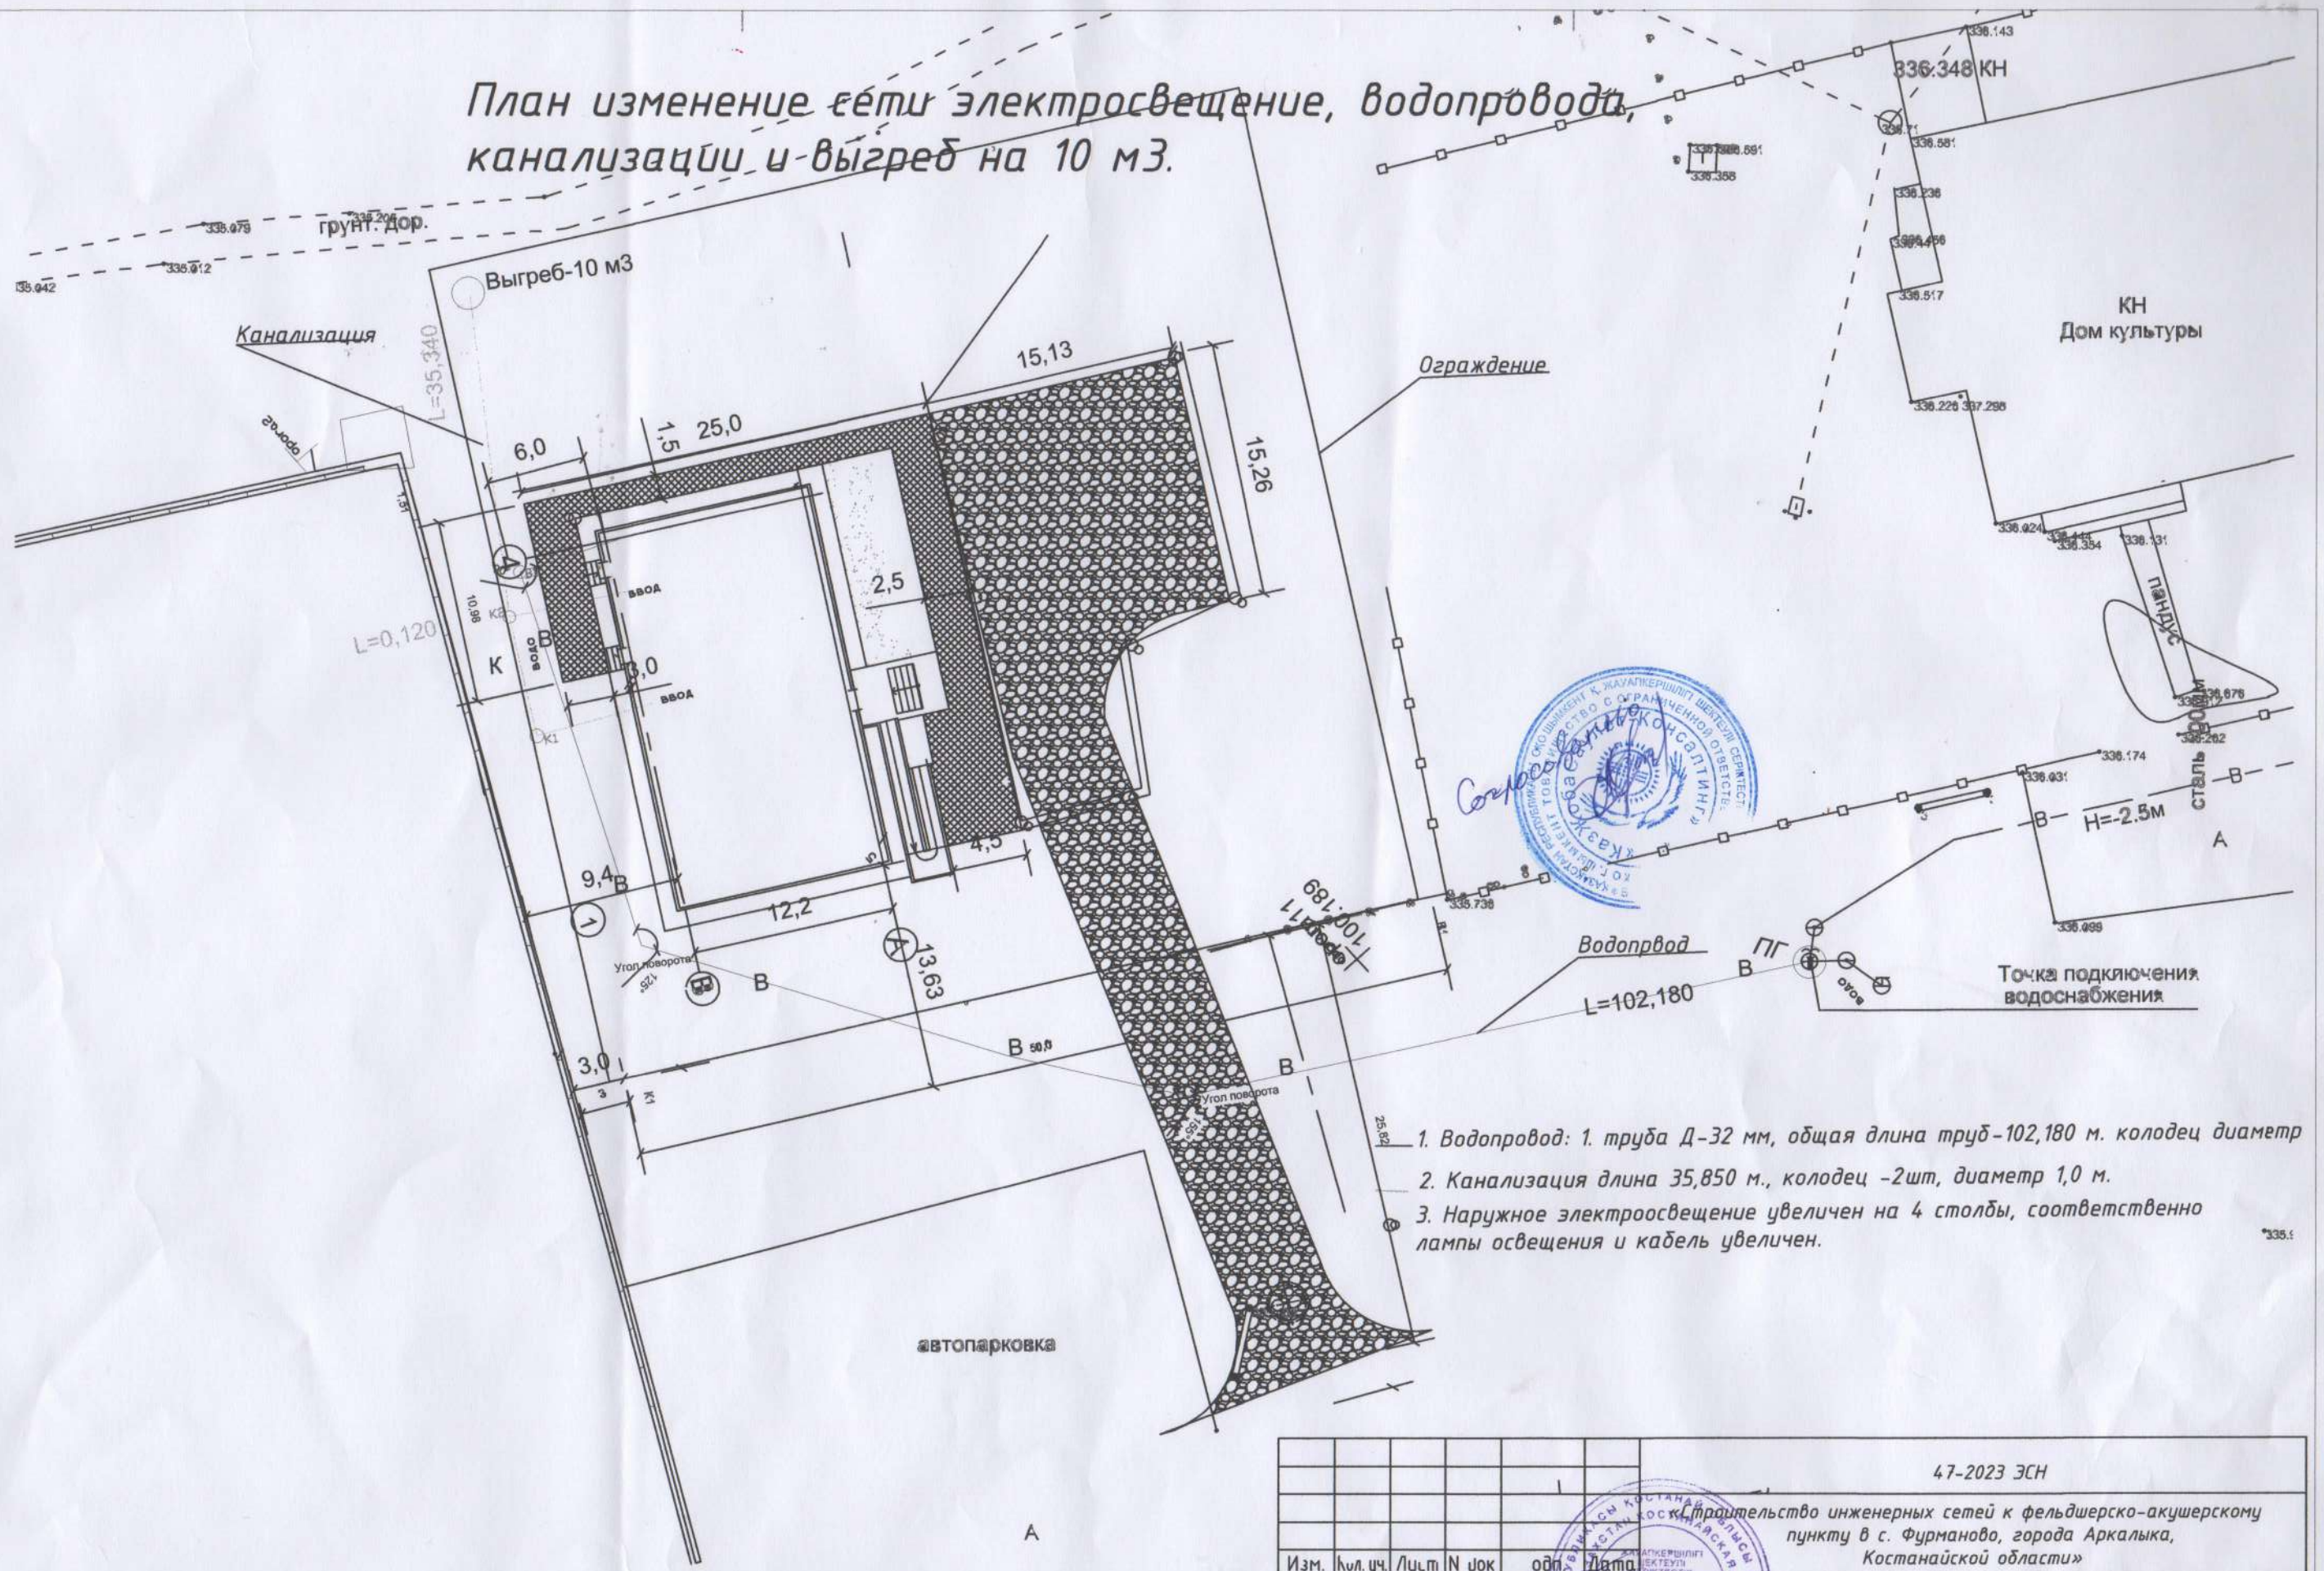

1. Водопровод: 1. труба Д-32 мм, общая длина труб-102,180 м. колодец диаметр
2. Канализация длина 35,850 м., колодец -2шт, диаметр 1,0 м.
3. Наружное электроосвещение увеличен на 4 столбы, соответственно лампы освещения и кабель увеличен.

						47-2023 ЭСН		
						«Строительство инженерных сетей к фельдшерско-акушерскому пункту в с. Фурманово, города Аркалыка, Костанайской области»		
Изм.	Кол. уч.	Лист	N док	подп.	Дата			
Исполнил	Иманбаев Н.					Сети электросвещение, водопровода, канализации и выгреб на 10 м3.	Стадия	Лист	Листов
Проверил	Абдиков Д.						РП	1	1
						План инженерных сетей ,	ТОО "Алюминстрой" г.Аркалыка,		