Приложение 3
к **приказу** Министра
по инвестициям и развитию
Республики Казахстан
от 24 апреля 2017года № 235

Форма

Декларация о соответствии

« 11 » 08 2022 г.

Подрядчик (генеральный подрядчик) ТОО «Евростандарт-Аква», г.Нур-Султан, район Сарыарка, Жамбыл, 15А, НП1 ,
наименование организации, юридический адрес
в лице директора Нуралина Рахимбека Калымжановича ,
фамилия, имя, отчество (при наличии) руководителя организации
по объекту: «Реконструкция канализационных сетей ст.Караганда Сортировочная от ВОДЧ-7 (КНС-2, 711 км ж/д), кадастровый номер №09:142:206:001:1, кадастровый квартал № 1 ,
наименование, местонахождения объекта,
заказчиком которого является ТОО «Қарағанды Су»; в лице генерального директора Исаева Д.Б. ,
наименование организации, фамилия, имя, отчество (при наличии)
руководителя удостоверяет, что:
1. Строительно-монтажные работы на объекте выполнены в соответствии с утвержденным проектом (проектно-сметной документацией), государственными нормативами в сфере архитектурной, градостроительной и строительной деятельности;
2. Субподрядные организации: ;
наименование организаций
3. Проект (проектно-сметная документация) ТОО «Қарағанды Су», Шифр: ИП-2021-13-НК. ,
наименование проектной организации, номер проекта
утвержден(а) приказом №1031 от 30.11.2021г, ТОО «Қарағанды Су» ,
наименование организации утвердившей (переутвердившей) проект и дата утверждения
4. Объект (комплекс) имеет следующие основные технико-экономические показатели (мощность, производительность, производственная площадь, протяженность, вместимость, объем, пропускная способность, провозная, способность, число рабочих мест и тому подобное, заполняется по всем объектам (кроме жилых домов) в единицах измерения соответственно целевой продукции или основным видам услуг):

Мощность, производительность и так далее	Единица измерения	По проекту		Фактически	
		общая (с учетом ранее принятых)	в том числе пускового комплекса или очереди	общая (с учетом ранее принятых)	в том числе пускового комплекса или очереди
Труба канализационная : ПЭ 100 SDR17 160х9,5мм	м	162,5		162,5	

Смотровой колодец из ж/б элементов Ø1500мм;	шт	2		2	

Жилой дом имеет следующие показатели:

Показатели	Единица измерения	По проекту	Фактически
Общая площадь	метр в квадрате (далее - $м^2$)		
Число этажей	этаж		
Общий строительный объем	метр в кубе (далее - $м^3$)		
В том числе подземной части	$м^3$		
Площадь встроенных, встроенно-пристроенных и пристроенных помещений, холодная пристройка	$м^2$		

Показатели	По проекту			Фактически		
	число квартир	площадь квартир, $м^2$		число квартир	площадь квартир, $м^2$	
		общая	жилая		общая	жилая
Всего квартир, в том числе: однокомнатных двухкомнатных трехкомнатных четырехкомнатных и более						

5. Технологические и архитектурно-строительные решения по объекту характеризуется следующими данными: Труба канализационная ПЭ100 SDR17, 160х9,5мм – 162,5 м.; Смотровой колодец из ж/б элементов Ø1500мм – 2 шт. ; краткие технические характеристики по особенностям его размещения, по основным материалам и конструкциям, инженерному и технологическому оборудованию

6. На объекте установлено предусмотренное проектом оборудование в количестве согласно актам о его приемке после индивидуального испытания и комплексного опробования;

7. Мероприятия, по охране труда, обеспечению взрывобезопасности, пожаробезопасности, охране окружающей природной среды и антисейсмические мероприятия, предусмотренные проектом выполнены;

8. Строительно-монтажные работы осуществлены в сроки:

начало работ май 2022 года;
месяц, год

окончание работ июнь 2022 года;
месяц, год

при продолжительности строительства, месяц:

по норме или по проекту организации строительства, месяц : 1,2 ,

фактически, месяц: 1,2 ,

9. Примененные строительные материалы, конструкции, оборудование и изделия соответствуют требованиям проекта и государственных нормативов;

9-1.Доля местного содержания предусмотрена в проектно-сметной документации 73,39% и фактически применено 73,39% (на объектах финансируемых за счет государственных инвестиций и средств квазигосударственного сектора);

10.Исполнительная геодезическая съемка фактического положения подземных инженерных сетей и/или зданий (сооружений) выполнена (обязательное приложение к декларации о соответствии);

10-1.Исполнительная техническая документация имеется в полном объеме, в том числе в электронном модуле;

11.Наружные инженерные коммуникации (холодное и горячее водоснабжение, канализация, теплоснабжение, газоснабжение, электроснабжение и связь) обеспечивают нормальную эксплуатацию объекта, что подтверждается поставщиками услуг по инженерному и коммунальному обеспечению.

Поставщики услуг по инженерному и коммунальному обеспечению:

Все технические условия подключены дополнительные мощности не требуются ,

Водоотведение не требуются. Водоснабжение не требуется ,

ТОО «Қарағанды Су» Исаев Д.Б. ,

наименование организации, фамилия, имя, отчество (при наличии), подпись руководителя, дата

М.П.

12. Шумоизоляция здания соответствует проекту и подтверждается экспертным заключением выдаваемым государственной организацией осуществляющей санитарно-эпидемиологическую экспертизу по результатам лабораторных замеров проведенных аккредитованными испытательными лабораториями (центрами) (экспертное заключение прилагается);

13. Обеспечен доступ для маломобильных групп населения, что подтверждается органами социальной защиты населения _____

_____;

фамилия, имя, отчество (при наличии) руководителя, подпись, дата

Подрядчик (генеральный подрядчик) считает объект: «Реконструкция канализационных сетей ст.Караганда Сортировочная от ВОДЧ-7 (КНС-2, 711км ж/д), №09:142:206:001:1 кадастровый квартал № 1 ,

готовым к приемке в эксплуатацию, наименование объекта (комплекса)

гарантирует качество выполненных строительно-монтажных и специальных работ, и принимает на себя обязательство устранять дефекты, возникшие по его вине при строительстве объекта согласно гарантийного срока в соответствии с законодательством Республики Казахстан.

Подрядчик (генеральный подрядчик)

Нуралин Р. К. ,

фамилия, имя, отчество (при наличии) руководителя, подпись, дата

М.П.

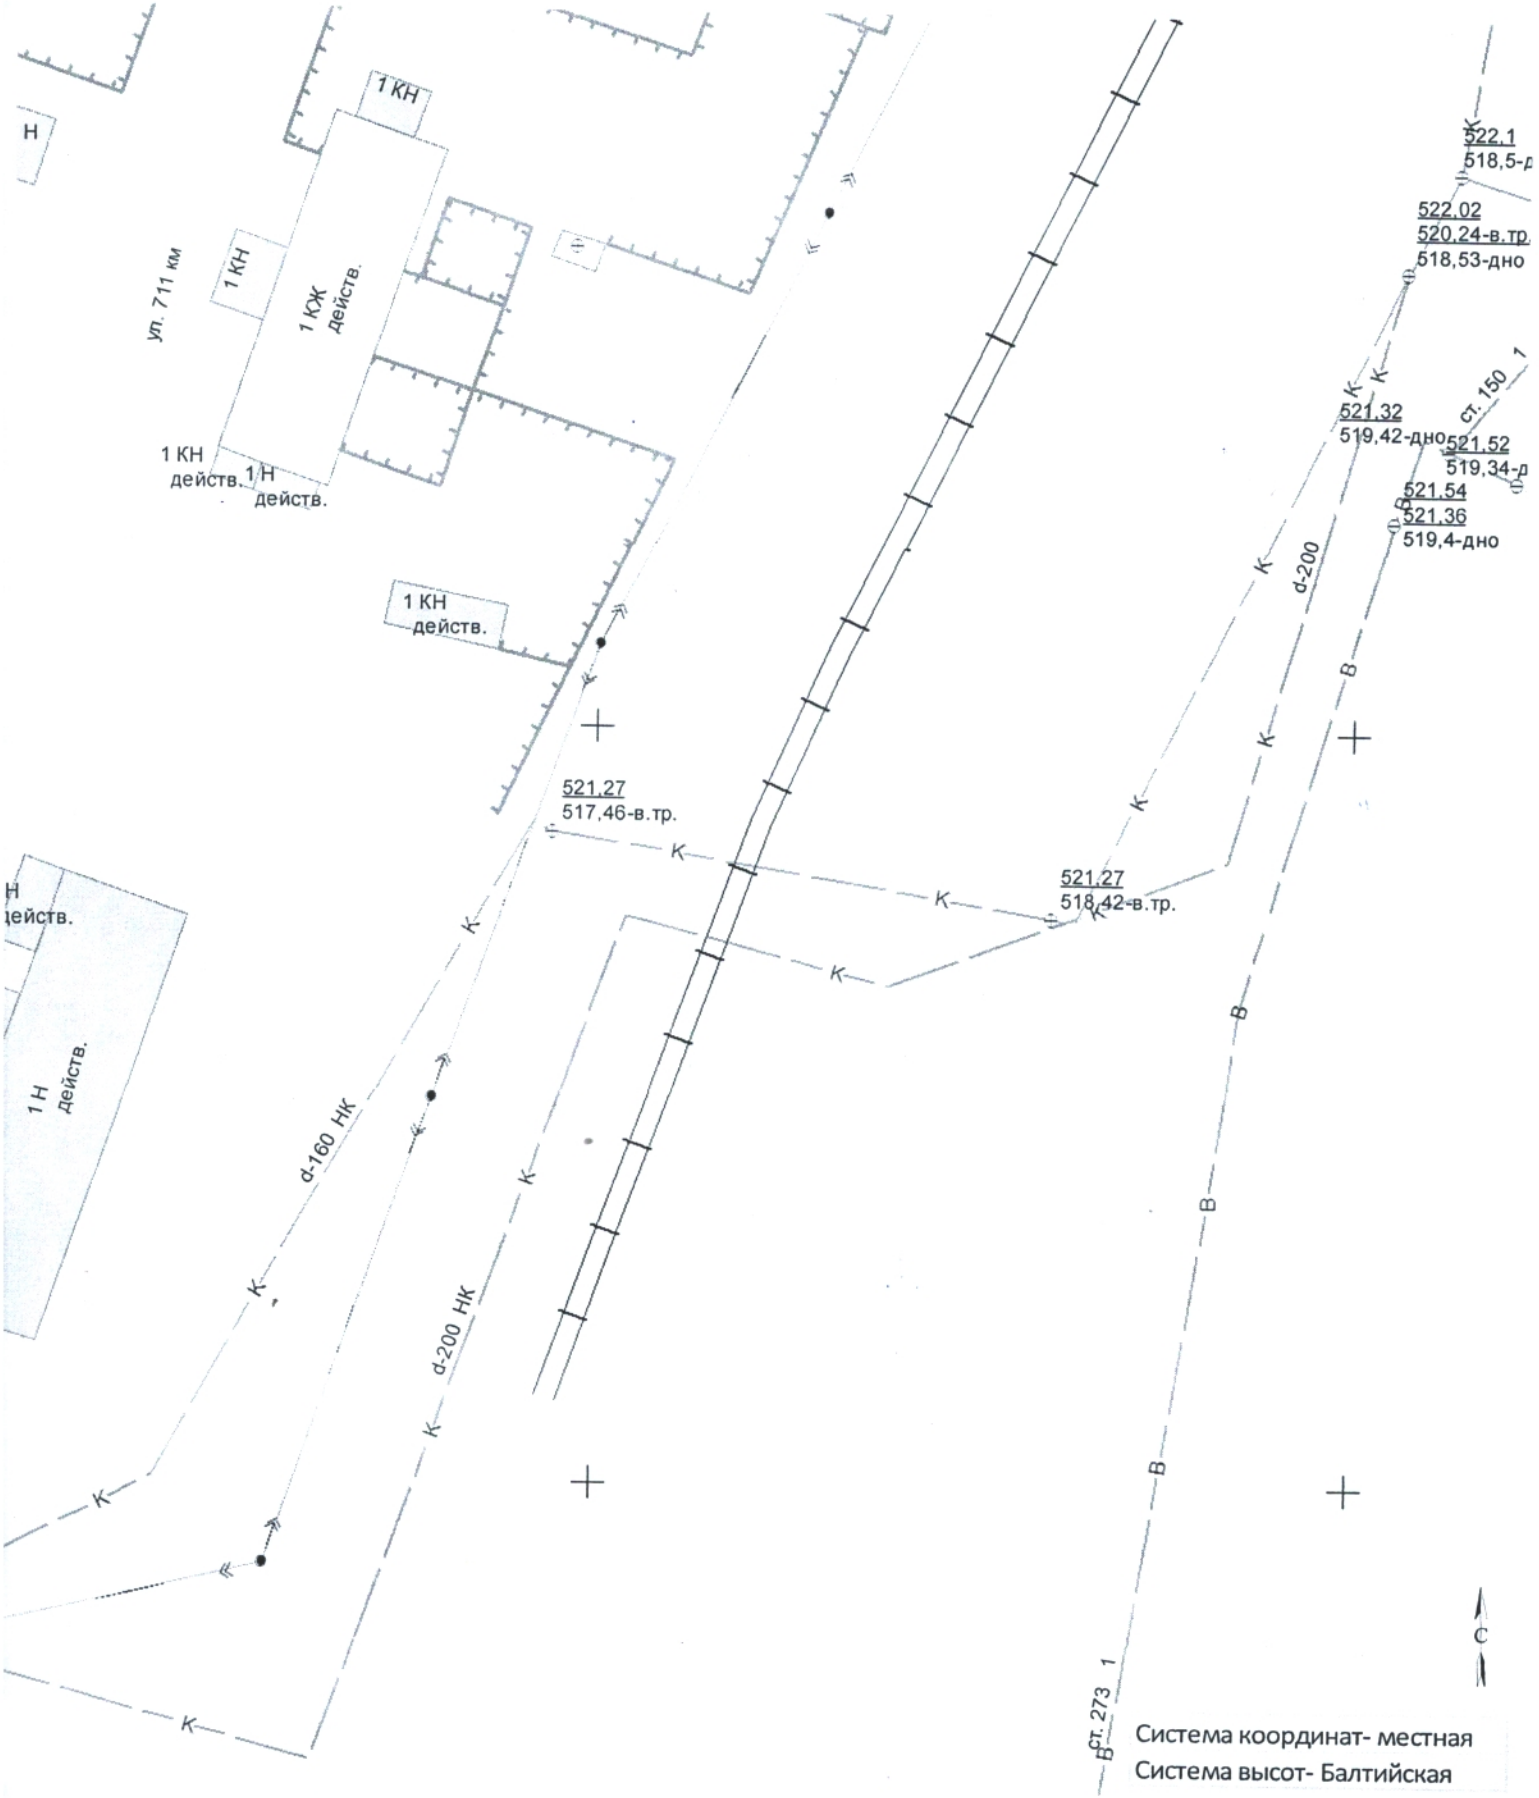

Система координат- местная
Система высот- Балтийская

Республика Казахстан	ТОО "Градостроительный кадастровый центр г. Караганды"			
г. Караганда				
нач. отдела	Сулейменов Е.К.	Заказчик: ТОО "Евростандарт - Аква"		Масштаб 1:500
исполнитель	Таюрский И. Д.			
	Исполнительная съемка канализационной сети по адресу: г. Караганда, район им. Алихана Бокейханова, ст. Караганда Сортировочная.			
	20.06.2022	375 - А - 7.	Количество листов: 1	Лист №1