Приложение 3
к приказу Министра
по инвестициям и развитию
Республики Казахстан
от 24 апреля 2017 года № 235

Декларация о соответствии

«29» 06 2021 г.

Подрядчик (генеральный подрядчик) **ТОО «Компания НурайСтрой», Республика Казахстан, Восточно-Казахстанская область, город Усть-Каменогорск, улица Мызы, дом 13, н.п. 1в.**

(наименование организации, юридический адрес)

в лице **директора Акмагамбетова Жаната Канатовича**

(фамилия, имя, отчество (при наличии) руководителя организации)

по объекту: **«Реконструкция сетей водоснабжения в с. Талапкер Целиноградского района Акмолинской области»**

(наименование, местонахождение объекта)

заказчиком которого является **ГУ «Отдел строительства Целиноградского района Акмолинской области» Руководитель – Сулейменов Серикбек Кабиденович**

(наименование организации, фамилия, имя. отчество (при наличии) руководителя)

удостоверяет, что:

1. Строительно—монтажные работы на объекте выполнены в соответствии с утвержденным проектом (проектно-сметной документацией), государственными нормативами в сфере архитектурной, градостроительной и строительной деятельности;

2. Субподрядные организации: **ТОО «АқНұр-Астана 2005», № лицензии ГСЛ №0000554, дата выдачи 11.08.2005 год, ТОО «Азия Строй KZ», № лицензии ГСЛ №00538 от 10.10.2006г.**

(наименование организации)

3. Проект (проектно-сметная документация) **ТОО «Астана Быт Сервис-ЛТД», гос.лицения I категории ГСЛ 13016820 от 24.10.2013 г., г. Нур-Султан, ул. Желтоксан, 48/1 т.8 (7272) 35-22-11**

(наименование проектной организации, номер проекта)

утвержден **Руководителем ГУ «Отдел строительства Целиноградского района». Приказ №01-04/6. Дата утверждения 13.02.2018г.**

(наименование организации утвердившей (переутвердившей) проект и дата утверждения)

4. Объект (комплекс) имеет следующие основные технико-экономические показатели (мощность, производительность, производственная площадь, протяженность, вместимость, объем, пропускная способность, провозная способность, число рабочих мест и тому подобное, заполняется по всем объектам (кроме жилых домов) в единицах измерения соответственно целевой продукции или основным видам услуг

		По проекту		Фактически	
Мощность, производительность и так далее	Единица измерения	общая (с учетом ранее принятых)	в том числе пускового комплекса или очереди	общая (с учетом ранее принятых)	в том числе пускового комплекса или очереди
Протяженность поселковых сетей	м	167145		167145	
Внутриплощадочные сети	м	357		357	
Насосная станция	м3/час	147		147	

...т					
...осная станция ...жаротушения	м3/час	264		264	
...зервуар чистой ...оды, вместимость	м3	2 х 1000		2 х 1000	
Мощность КТП на НС	кВа	2*250		2*250	
Протяженность ВЛ-10кВ	м	3**2*1397,5		3*2*1397,5	
Протяженность КЛ-10кВ	м	2*196,5		2*196,5	
Протяженность ВЛ-0,4кВ	м	145		145	
Протяженность КЛ-0,4кВ освещения	м	300		300	
Протяженность кабелей системы автоматизации	м	154		154	
Ограждение НС	м	358,8		358,8	

Здание Насосной станции имеет следующие показатели:

Показатели	Единица измерения	По проекту	Фактически
Общая площадь	метр в квадрате (далее – м2)	54	54
Число этажей	этаж	1	1
Общий строительный объем	метр в кубе (далее – м3)	264,6	264,6

Здание Пункта охраны имеет следующие показатели:

Показатели	Единица измерения	По проекту	Фактически
Общая площадь	метр в квадрате (далее – м2)	27	27
Число этажей	этаж	1	1
Общий строительный объем	метр в кубе (далее – м3)	72,9	72,9

5. Технологические и архитектурно-строительные решения по объекту характеризуются следующими данными:

Поселковые сети: выполнен из полиэтиленовых труб ПЭ100 SDR17 питьевая, диаметром 50мм - 225мм; труб ПЭ100 SDR13,6 питьевая, диаметром 25мм; колодцы из сборных железобетонных элементов д.1500-2000мм;

Внутриплощадочные сети выполнены из стальных труб диаметром 32-219мм, трубы ПВХ д110*3,2мм, колодцы из сборных железобетонных элементов д.1500-1000мм;

Площадка Насосной станции. На площадке предусмотрены 2 железобетонных резервуара чистой воды, V=1000м3, выполнена укладка внутриплощадочных трубопроводов, построен Пункт Охраны и Насосная станция и из керамического кирпича, установлены многонасосные установки повышения давления «GRUNDFOS Hydro MPC-E 4 CRE 45-2-2», Q=147м3/час, h=37м, N=23,5кВт, «GRUNDFOS Hydro MX 2/1 CR 150-3-2», Q=264м3/час, h=50м, N=2х30кВт. Выполнено устройство ограждения площадки, асфальтобетонное покрытие площадки Насосной, посев трав для озеленения, посадка кустарников, обваловка резервуаров, установлена уборная.

Электроснабжение. Выполнено устройство ВЛ-10кВ от распределительного пункта РПК-2 на ул.Талапкерская с.Талапкер до площадки Насосной станции, L=1300м. Установлен КТПН-2х250кВа на площадке Насосной станции. Произведено устройство освещения площадки Насосной станции.

Автоматика. Система автоматики состоит из электрозадвижек, установленных в здании Насосной станции, сигнализаторов уровня, установленных в резервуары чистой воды и датчиков давления.

(краткие технические характеристики по особенностям его размещения, по основным материалам и конструкциям, инженерному и технологическому оборудованию)

6. На объекте установлено предусмотренное проектом оборудование в количестве согласно актам о его приемке после индивидуального испытания и комплексного опробования;
7. Мероприятия но охране труда, обеспечению взрывобезопасности, пожаробезопасности, охране окружающей природной среды и антисейсмические мероприятия, предусмотренные проектом, выполнены;

8. Строительно-монтажные работы осуществлены в сроки:
начало работ: **август 2019 год;**
(месяц, год)
окончание работ: **июнь 2021 год;**
(месяц, год)
при продолжительности строительства:
по норме или по проекту организации строительства, месяц – **15**
фактически, месяц – **22**

9. Примененные строительные материалы, конструкции, оборудование и изделия соответствуют требованиям проекта и государственных нормативов;

9-1. Доля местного содержания предусмотрена в проектно-сметной документации 100% и фактически применено 100% (на объектах финансируемых за счет государственных инвестиций и средств квазигосударственного сектора);

10. Исполнительная геодезическая съемка фактического положения подземных инженерных сетей и/или зданий (сооружений) выполнена (обязательное приложение к декларации о соответствии);

10-1. Исполнительная техническая документация имеется в полном объеме, в том числе в электронном модуле;

11. Наружные инженерные коммуникации (холодное и горячее водоснабжение, канализация, теплоснабжение, газоснабжение, электроснабжение и связь) обеспечивают нормальную эксплуатацию объекта, что подтверждается поставщиками услуг по инженерному и коммунальному обеспечению.
Поставщики услуг по инженерному и коммунальному обеспечению:

Начальник Целиноградских РЭС ТУ-08-2021-01165 от. 28.06.21 Козубаев А.А.
(наименование организации, фамилия, имя. отчество (при наличии), подпись руководителя, дата)

12. Шумоизоляция здания соответствует проекту и подтверждается экспертным заключением выдаваемым государственной организацией осуществляющей санитарно-эпидемиологическую экспертизу по результатам лабораторных замеров проведенных аккредитованными испытательными лабораториями (центрами) (экспертное заключение прилагается);

13. Обеспечен доступ для маломобильных групп населения, что подтверждается органами социальной защиты населения_____;

фамилия, имя, отчество (при наличии), подпись руководителя, дата

Место печати (при наличии)

Подрядчик (генеральный подрядчик) считает объект: **«Реконструкция сетей водоснабжения в с. Талапкер Целиноградского района Акмолинской области»** готовым к приемке в эксплуатацию,

(наименование объекта (комплекса)

гарантирует качество выполненных строительно-монтажных и специальных работ, и принимает на себя обязательство устранять дефекты, возникшие по его вине при строительстве объекта согласно гарантийного срока в соответствии с законодательством Республики Казахстан.

Подрядчик (генеральный подрядчик):
Директор ТОО «Компания НурайСтрой» Акмагамбетов Жанат Канатович

« 28 » 06 2021г.

(фамилия, имя, отчество (при наличии) руководителя, подпись, дата)

Место печати (при наличии)

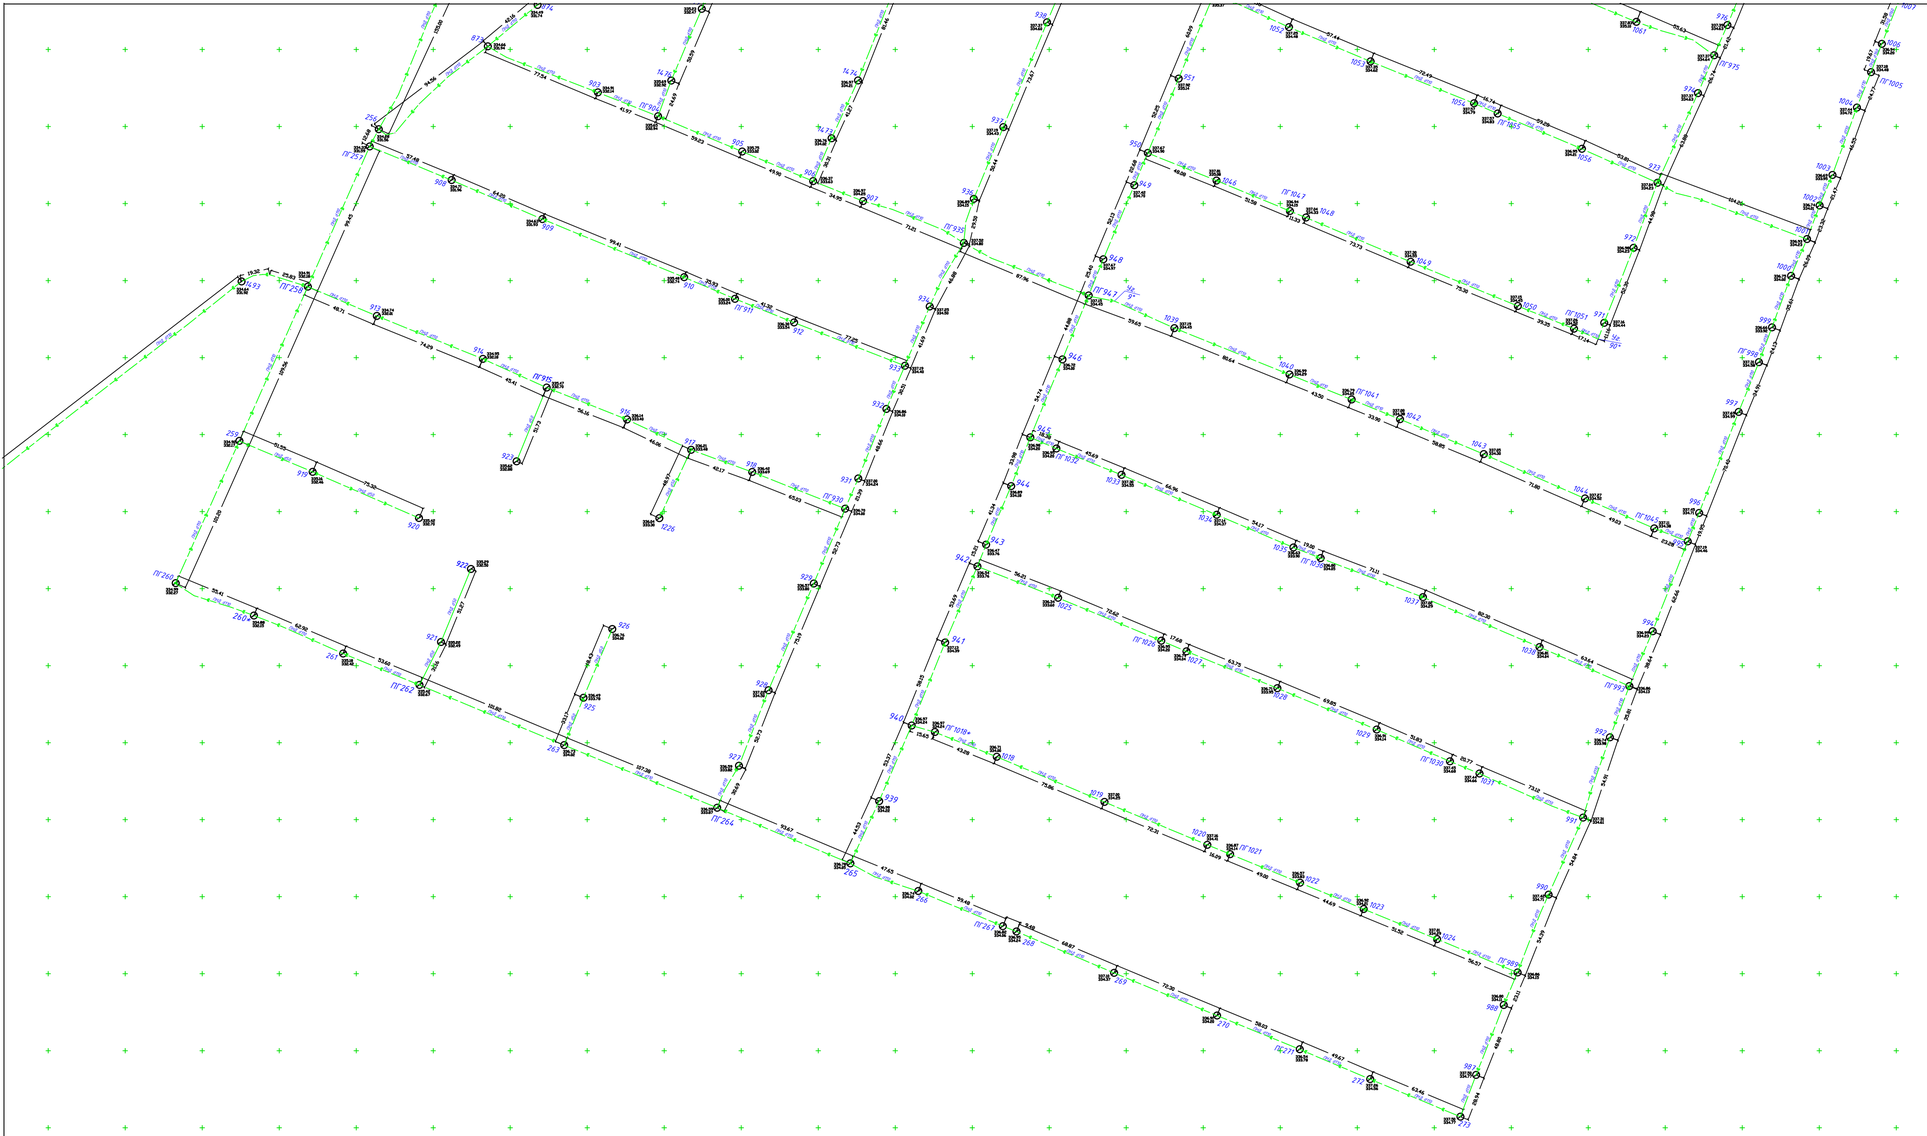

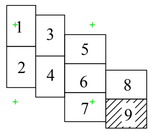

ЦЕЛИНОГРАД АУДАНЫНЫҢ СӘУЛЕТ ЖӘНЕ ҚАЛАҚҰРЫЛЫСЫ БӨЛІМІ» ММ
ГУ «ОТДЕЛ АРХИТЕКТУРЫ И ГРАДОСТРОИТЕЛЬСТВА ЦЕЛИНОГРАДСКОГО РАЙОНА»
КЕЛІСІЛДІ/СОГЛАСОВАНО

"Компания НурайСтрой" ЖШС (ТОО)				
Мекен-жайы бойынша орындау тусірілім Исполнительная съемка по адресу: "Реконструкция сетей водоснабжения в с.Талапкер, Целиноградского района, Акмолинской области".				
Тапсырыс беруші Заказчик	ГУ "Отдел строительства Целиноградского района Акмолинской области "			
Орындады/Выполнил		Парак / Лист	Листов	Күні / Дата
Орындады/Выполнил		1	9	
Тексерді/ Проверил		Биіктік жүйесі: Балтық Координат жүйесі: СК63		Масштаб 1:2000
		Система высот: Балтийская Система координат: СК63		

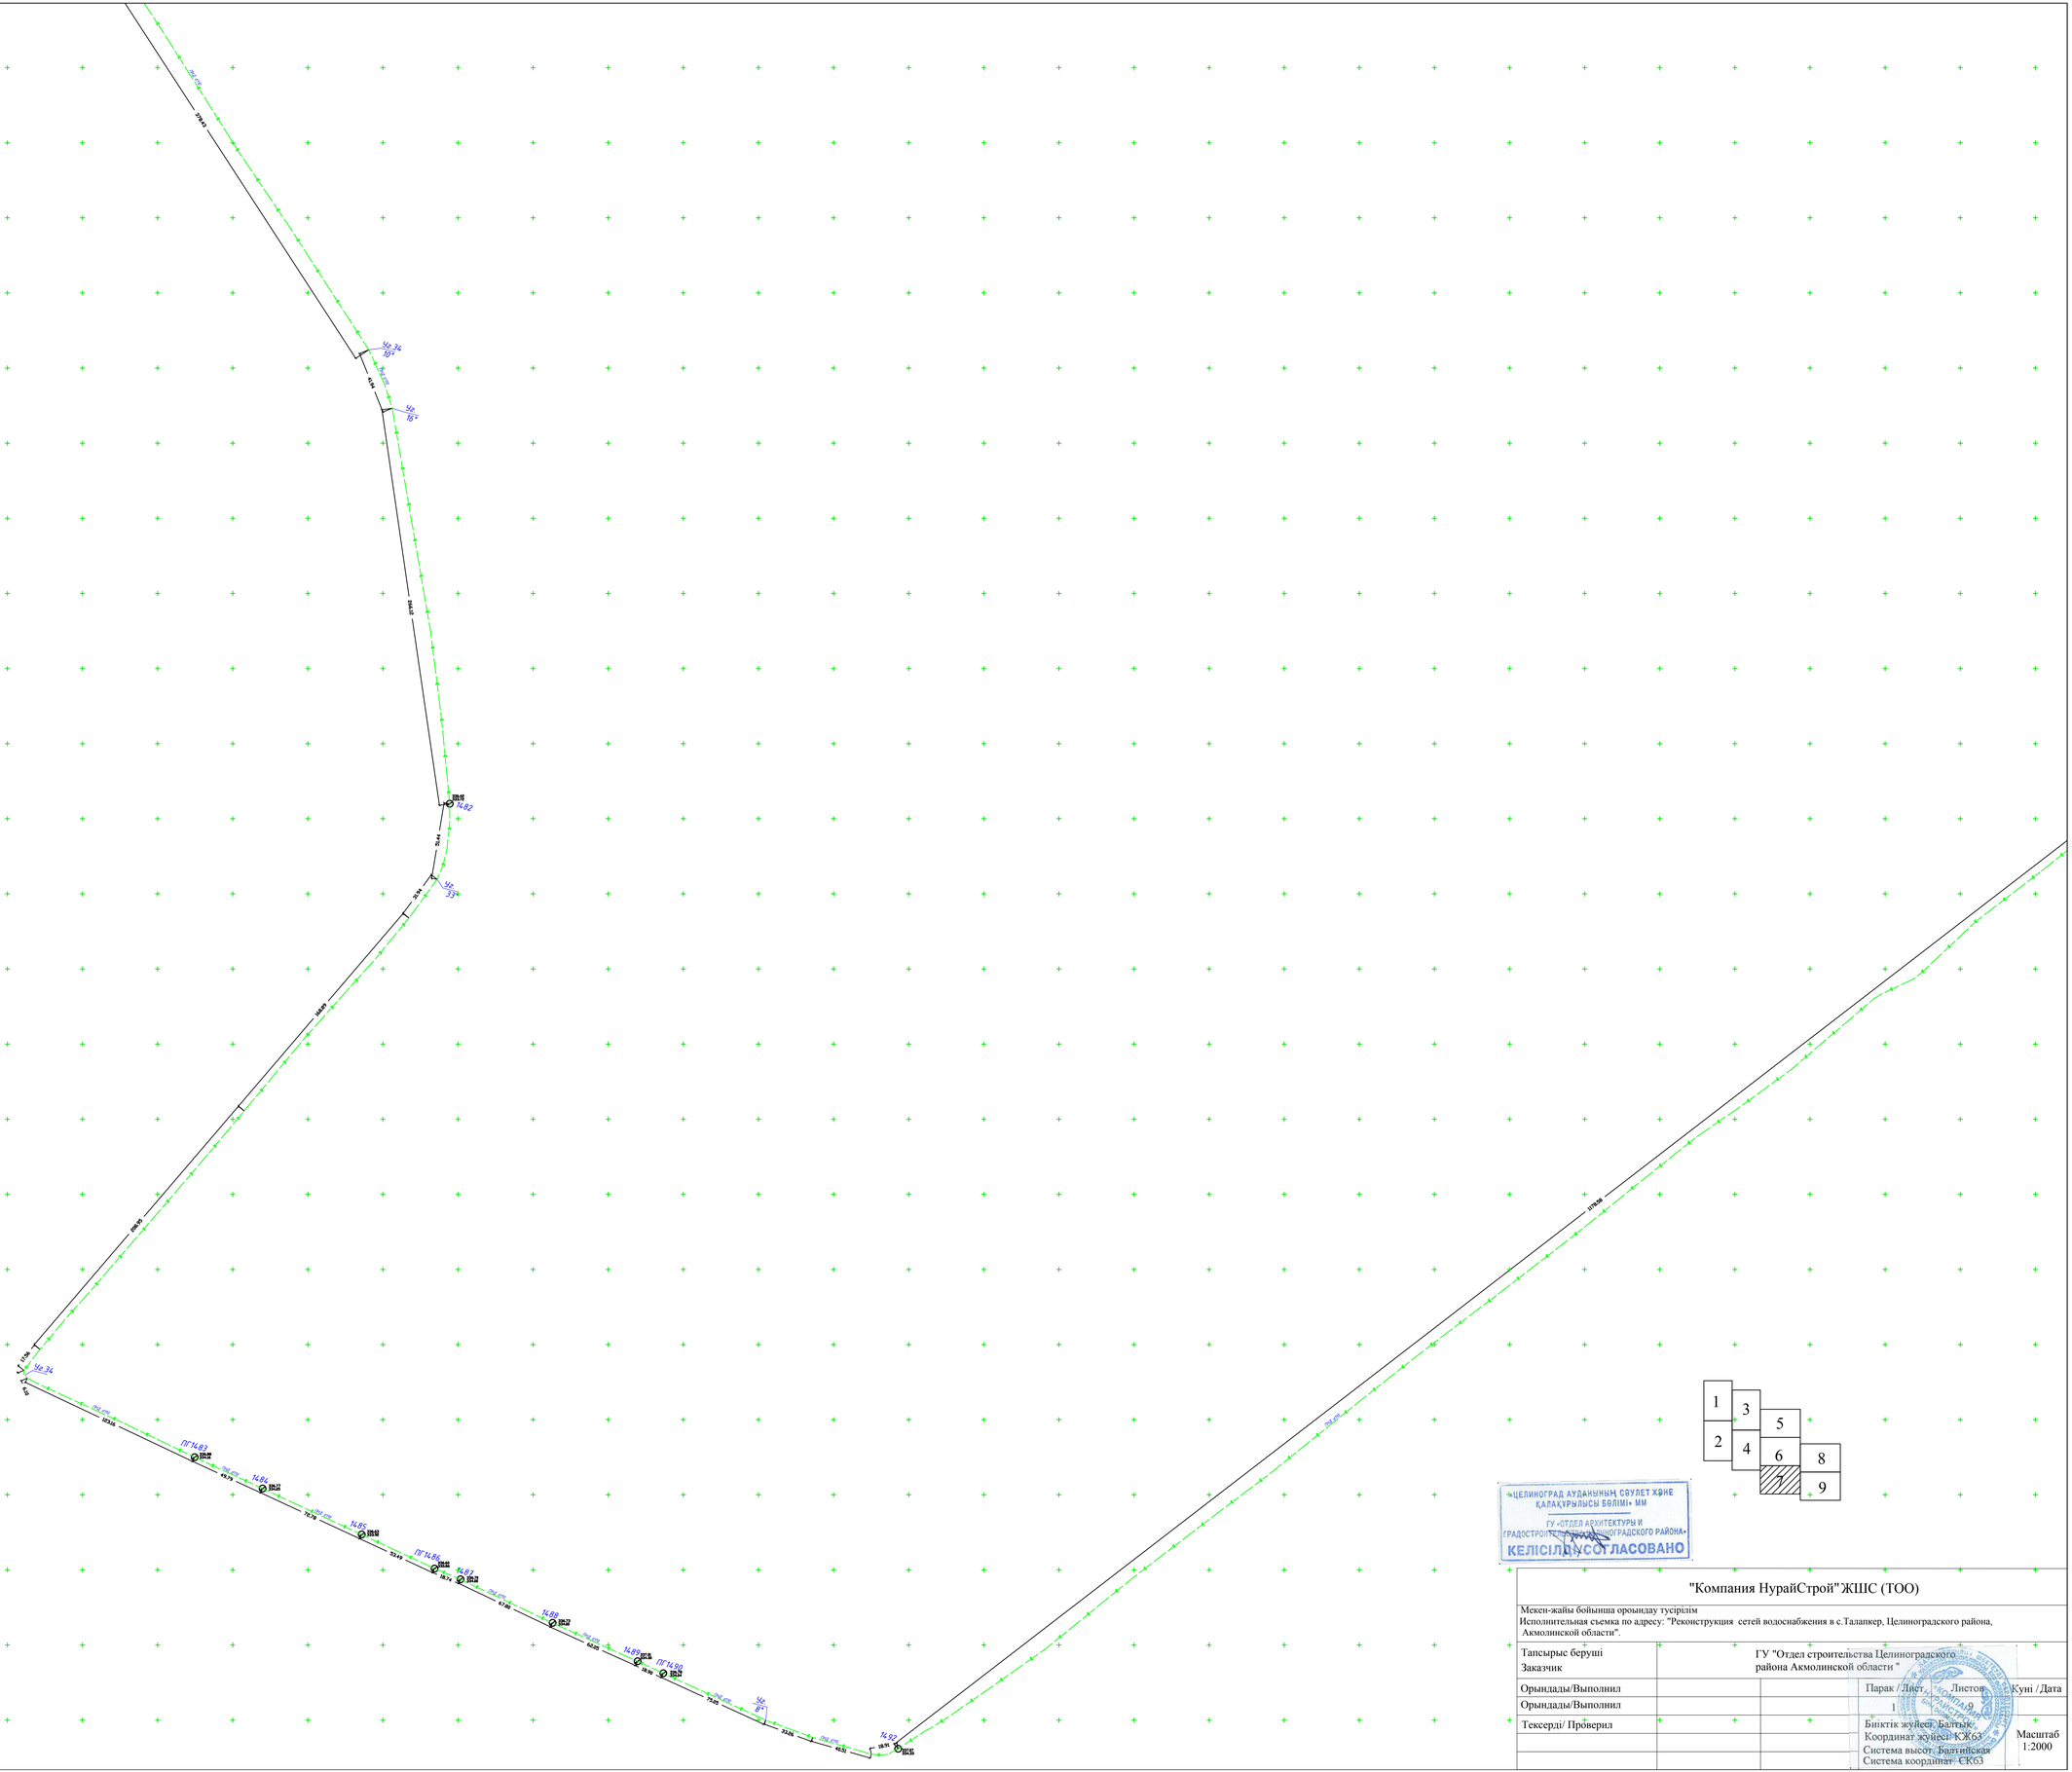

«ЦЕЛИНОГРАД АУДАНЫНЫҢ СӘУЛЕТ ЖӘНЕ ҚАЛАҚҰРЫЛЫСЫ БӨЛІМІ» ММ
ГУ «ОТДЕЛ АРХИТЕКТУРЫ И ГРАДОСТРОИТЕЛЬСТВА ЦЕЛИНОГРАДСКОГО РАЙОНА»
КЕЛІСІЛДІ/СОГЛАСОВАНО

"Компания НурайСтрой"ЖШС (ТОО)

Мекен-жайы бойынша орындау тусірілім
Исполнительная съемка по адресу: "Реконструкция сетей водоснабжения в с.Талапкер, Целиноградского района, Акмолинской области".

Тапсырыс беруші Заказчик	ГУ "Отдел строительства Целиноградского района Акмолинской области "			
Орындады/Выполнил			Парак / Лист	Листов	Күні / Дата
Орындады/Выполнил			1	9	
Тексерді/ Проверил			Биіктік жүйесі: Балтық;		
			Координат жүйесі: КЖ63		Масштаб 1:2000
			Система высот: Балтийская		
			Система координат: СК63		

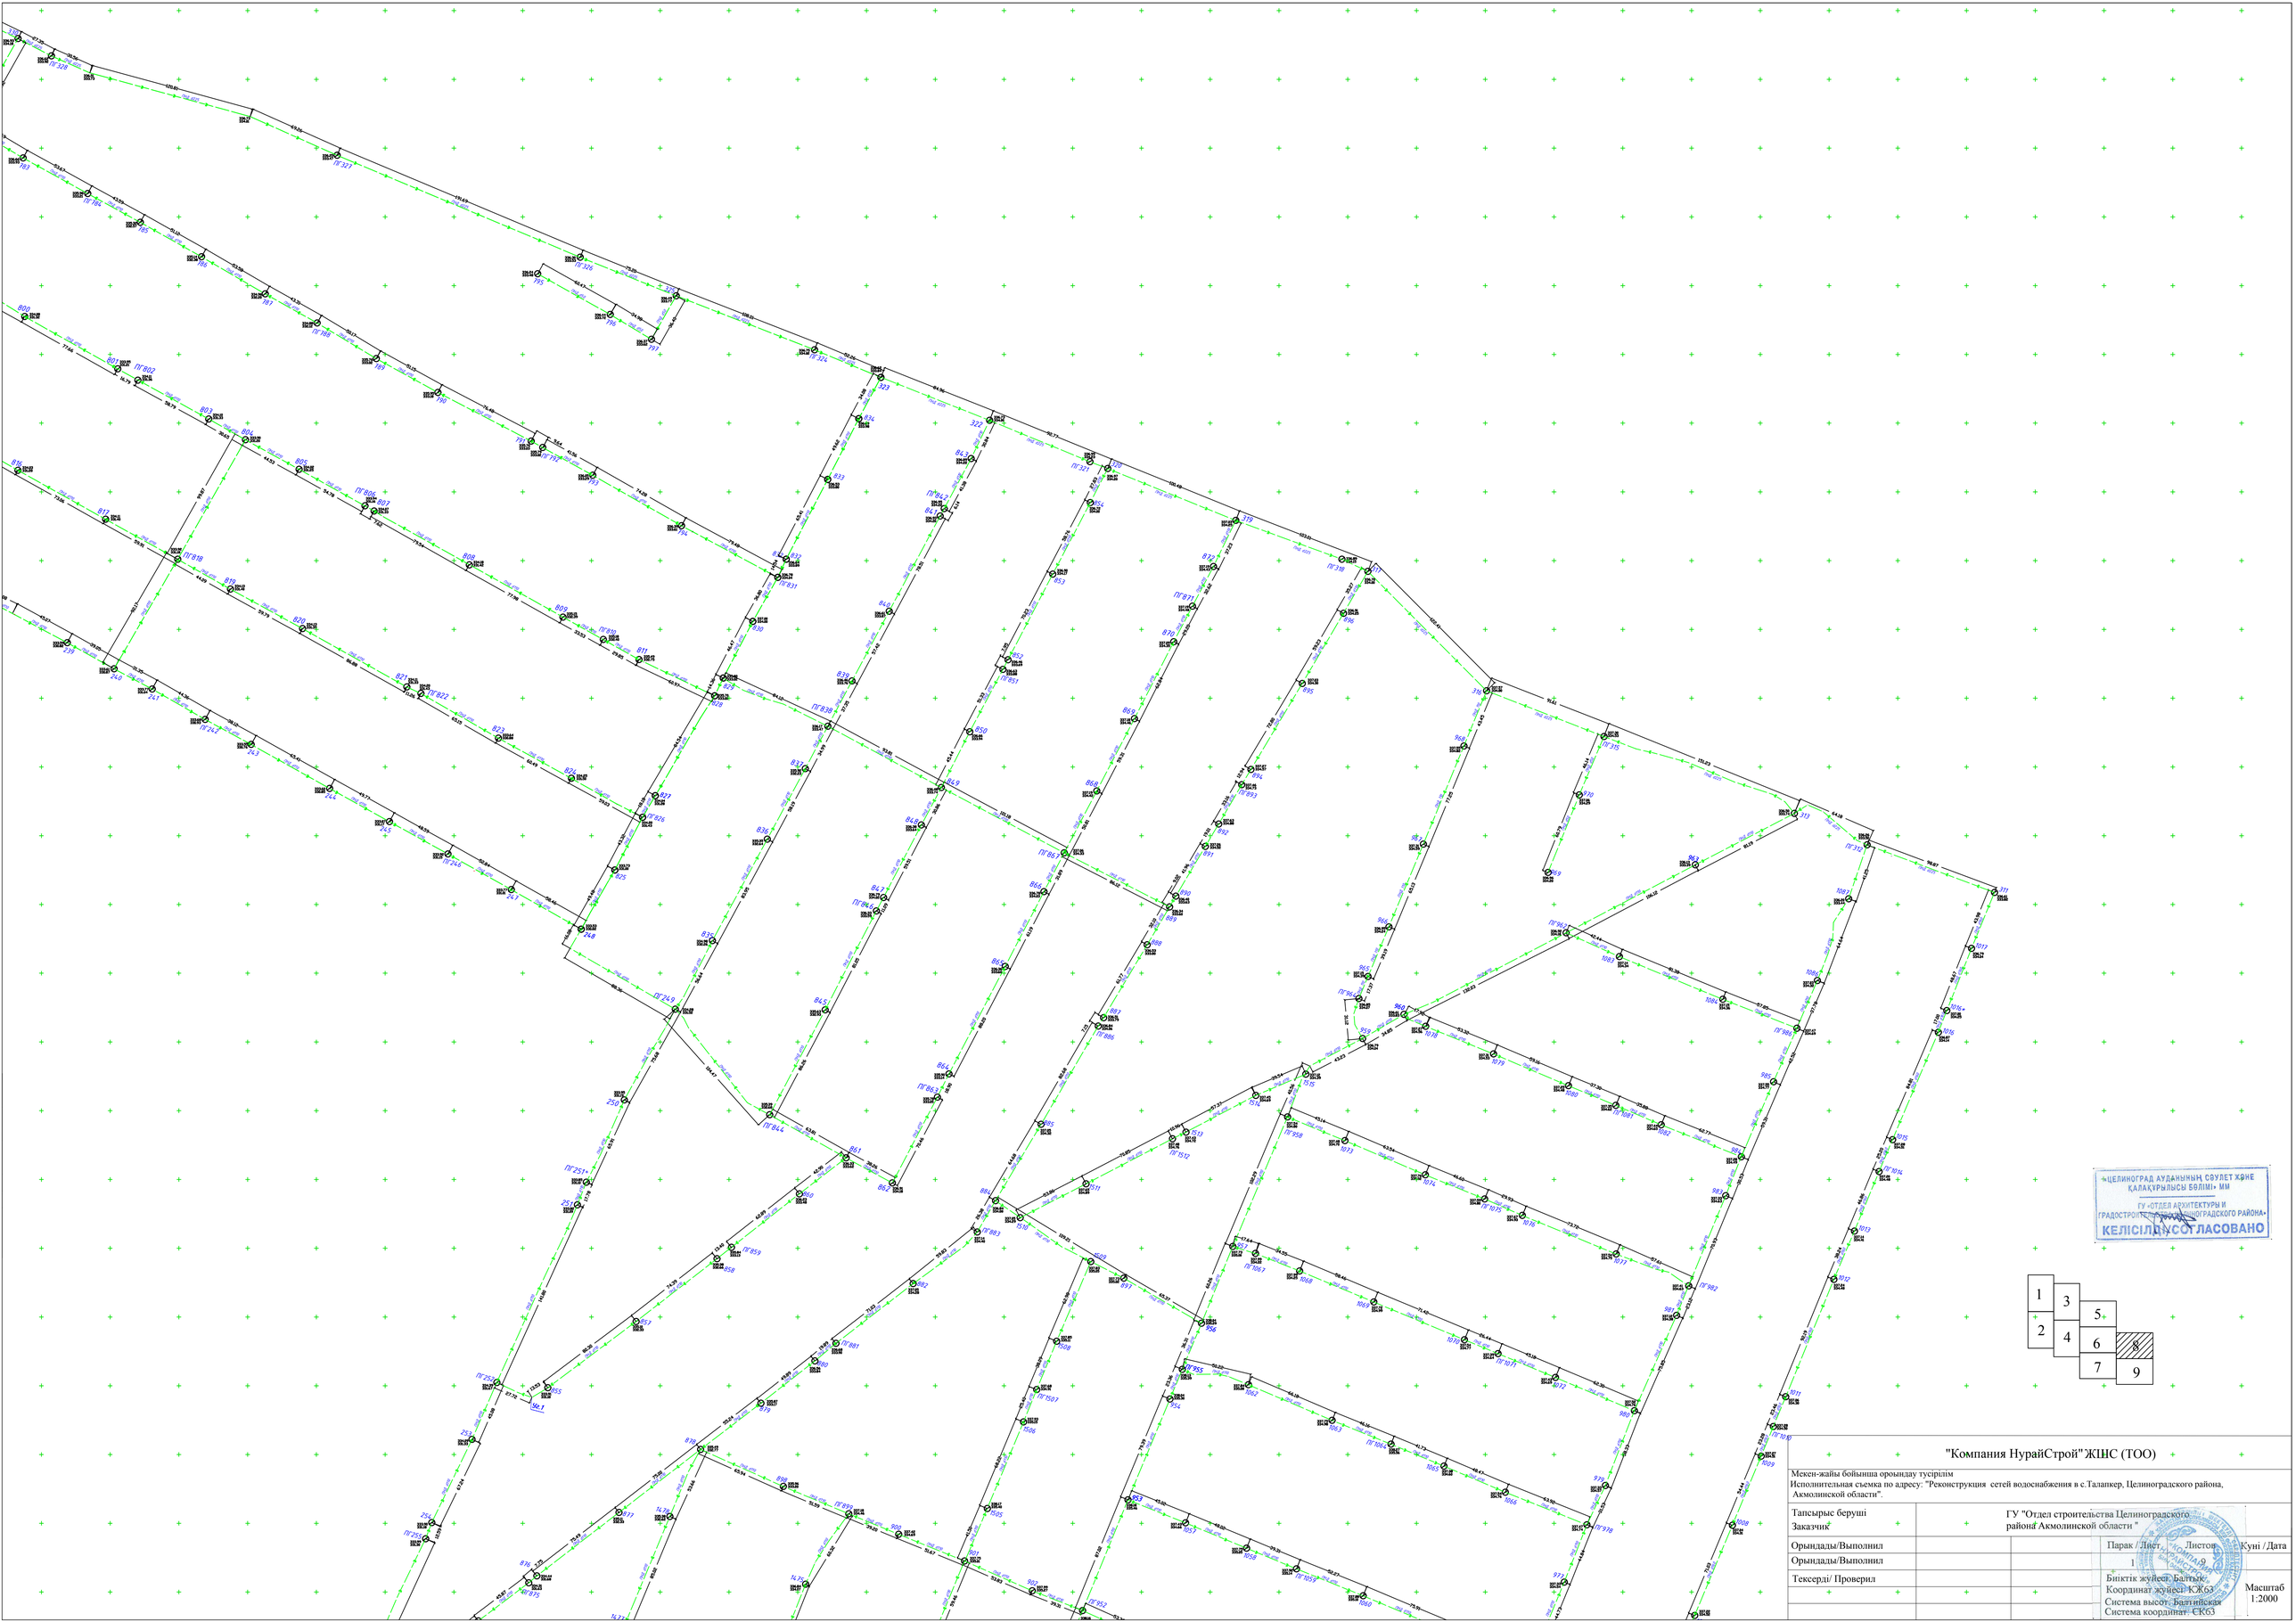

«ЦЕЛИНОГРАД АУДАНЫНЫҢ СӘУЛЕТ ЖӘНЕ ҚАЛАҚҰРЫЛЫСЫ БӨЛІМІ» ММ
ГУ «ОТДЕЛ АРХИТЕКТУРЫ И ГРАДОСТРОИТЕЛЬСТВА ЦЕЛИНОГРАДСКОГО РАЙОНА»
КЕЛІСІЛДІ/СОГЛАСОВАНО

1	3	5	
2	4	6	8
		7	9

"Компания НурайСтрой"ЖШС (ТОО)

Мекен-жайы бойынша орындау тусірілім
Исполнительная съемка по адресу: "Реконструкция сетей водоснабжения в с.Талапкер, Целиноградского района, Акмолинской области".

Тапсырыс беруші Заказчик	ГУ "Отдел строительства Целиноградского района" Акмолинской области "		
Орындады/Выполнил		Парак / Лист 1	Листов 9
Орындады/Выполнил			Күні / Дата
Тексерді/ Проверил		Биіктік жүйесі: Балтық Координат жүйесі: КЖ63 Система высот: Балтийская Система координат: СК63	Масштаб 1:2000

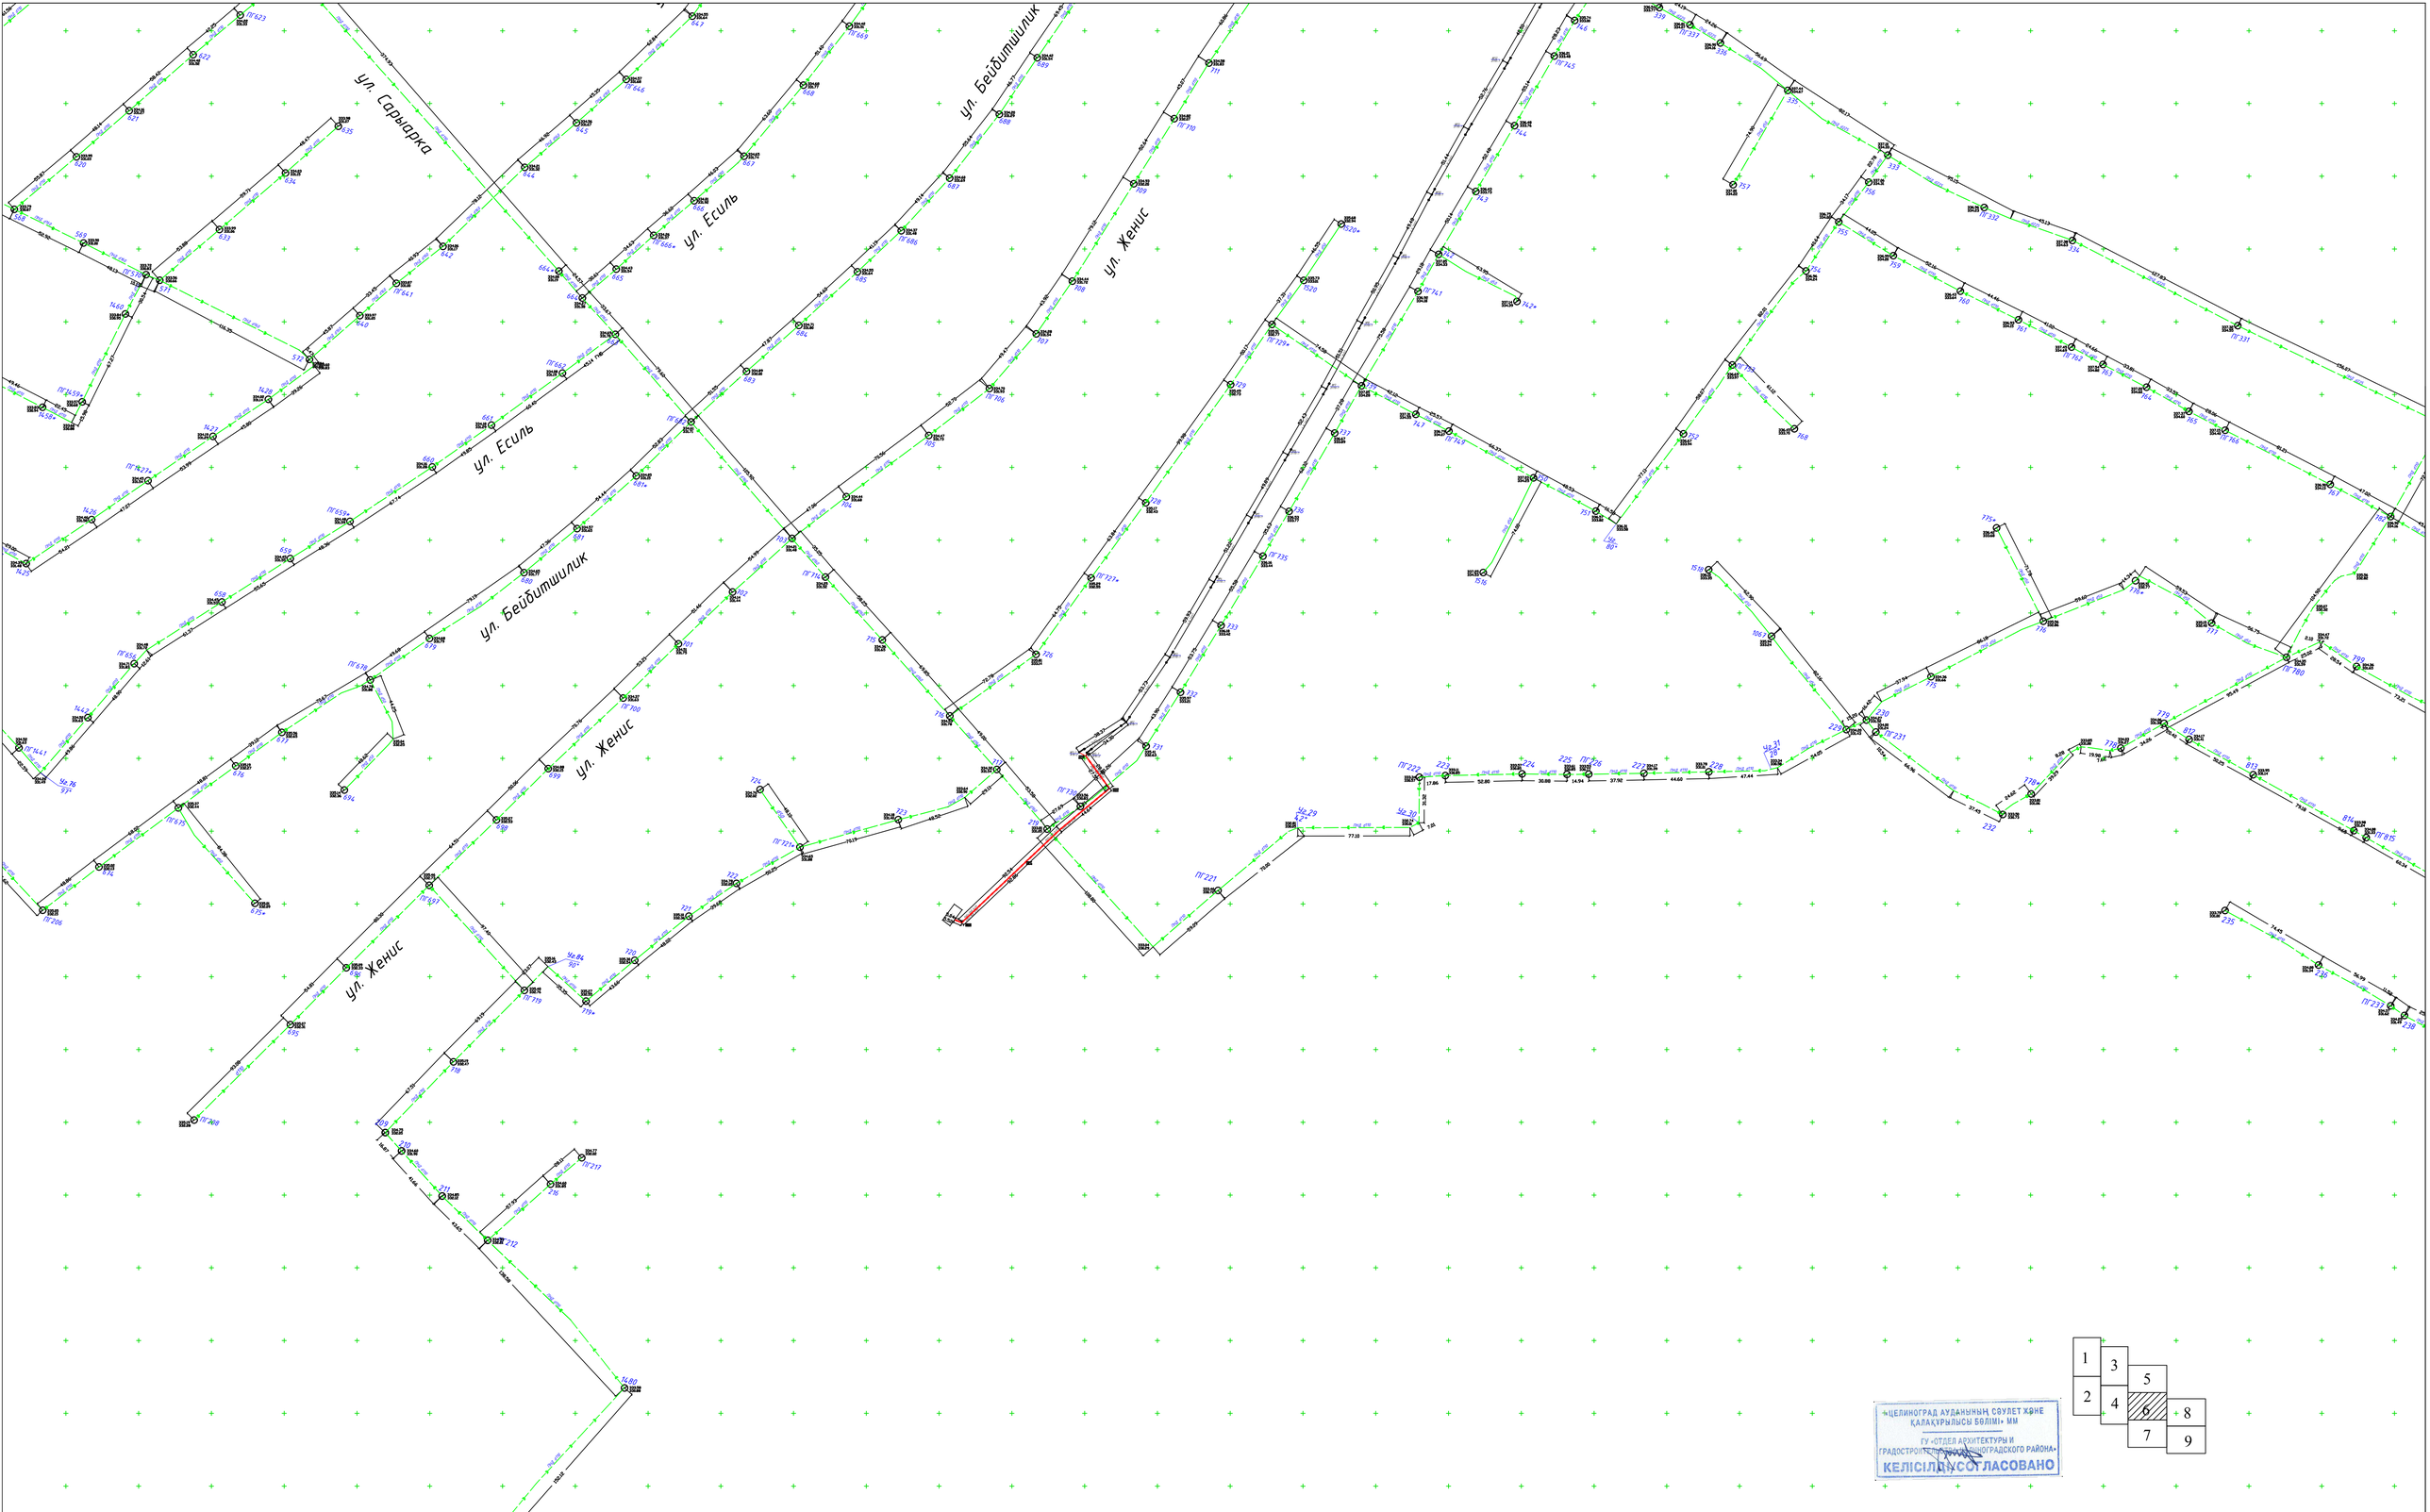

1	3	5		
2	4	6	8	
		7	9	

"ЦЕЛИНОГРАД АУДАНЫНЫҢ СӘУЛЕТ ЖӘНЕ ҚАЛАҚҰРЫЛЫСЫ БӨЛІМІ" ММ
ГУ "ОТДЕЛ АРХИТЕКТУРЫ И ГРАДОСТРОИТЕЛЬСТВА ЦЕЛИНОГРАДСКОГО РАЙОНА"
КЕЛІСІЛДІ/СОГЛАСОВАНО

"Компания НурайСтрой" ЖШС (ТОО)

Мекен-жайы бойынша орындаутүсірілім
Исполнительная съемка по адресу: "Реконструкция сетей водоснабжения в с.Талапкер, Целиноградского района, Акмолинской области".

Тапсырыс беруші Заказчик	ГУ "Отдел строительства Целиноградского района Акмолинской области "			
Орындады/Выполнил		Парак / Лист 1	Листов 9	Күні/Дата
Орындады/Выполнил				
Тексерді/ Проверил		Биіктік жүйесі: Балтық Координат жүйесі: СК63		Масштаб 1:2000
		Система высот: Балтийская Система координат: СК63		

«ЦЕЛИНОГРАД АУДАНЫНЫҢ СӘУЛЕТ ЖӘНЕ ҚАЛАҚҰРЫЛЫСЫ БӨЛІМІ» ММ
ГУ «ОТДЕЛ АРХИТЕКТУРЫ И ГРАДОСТРОИТЕЛЬСТВА ЦЕЛИНОГРАДСКОГО РАЙОНА»
КЕЛІСІЛДІ/СОГЛАСОВАНО

1	3	5	
2	4	6	8
		7	9

"Компания НурайСтрой"ЖШС (ТОО)

Мекен-жайы бойынша орындау тусірілім
Исполнительная съемка по адресу: "Реконструкция сетей водоснабжения в с.Талапкер, Целиноградского района, Акмолинской области".

Тапсырыс беруші Заказчик	ГУ "Отдел строительства Целиноградского района Акмолинской области "		
Орындады/Выполнил		Парак / Лист 1	Листов 9
Орындады/Выполнил			Күні / Дата
Тексерді/ Проверил		Биіктік жүйесі: Балтық; Координат жүйесі: КЖ63 Система высот: Балтийская Система координат: СК63	Масштаб 1:2000

ул. Достык
ул. Момышулы
ул. Аль фараби
ул. Маншук Маметовой
ул. Наурызбая Батыра
ул. Кажымукана
ул. Мадениет
ул. Баршын
ул. Баршын-2

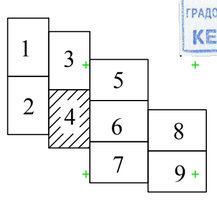

«ЦЕЛИНОГРАД АУДАНЫНЫҢ СӘУЛЕТ ЖӘНЕ ҚАЛАҚҰРЫЛЫСЫ БӨЛІМІ» ММ
ГУ «ОТДЕЛ АРХИТЕКТУРЫ И ГРАДОСТРОИТЕЛЬСТВА ЦЕЛИНОГРАДСКОГО РАЙОНА»
КЕЛІСІЛДІ / СОГЛАСОВАНО

"Компания НурайСтрой" ЖШС (ТОО)

Мекен-жайы бойынша орындау тусірілім
Исполнительная съемка по адресу: "Реконструкция сетей водоснабжения в с.Талапкер, Целиноградского района, Акмолинской области".

Тапсырыс беруші Заказчик	ГУ "Отдел строительства Целиноградского района Акмолинской области "			
Орындады/Выполнил			Парак / Лист	Листов	Күні / Дата
Орындады/Выполнил			1	9	
Тексерді/ Проверил			Биіктік жүйесі: Балтық Координат жүйесі: КЖ63		Масштаб 1:2000
			Система высот: Балтийская Система координат: СК63		

"Компания НурайСтрой" ЖШС (ТОО)

Мекен-жайы бойынша ороындау тусірілім
Исполнительная съемка по адресу: "Реконструкция сетей водоснабжения в с.Талапкер, Целиноградского района, Акмолинской области".

Тапсырыс беруші Заказчик	ГУ "Отдел строительства Целиноградского района Акмолинской области "			
Орындады/Выполнил			Парак / Лист	Листов	Куні / Дата
Орындады/Выполнил			1	9	
Тексерді/ Проверил			Биіктік жүйесі: Балтық Координат жүйесі: СК63 Система высот: Балтийская Система координат: СК63	Масштаб 1:2000

ЦЕЛИНОГРАД АУДАНЫНЫҢ СӘУЛЕТ ЖӘНЕ ҚАЛАҚҰРЫЛЫСЫ БӨЛІМІ» ММ
ГУ «ОТДЕЛ АРХИТЕКТУРЫ И ГРАДОСТРОИТЕЛЬСТВА ЦЕЛИНОГРАДСКОГО РАЙОНА»
КЕЛІСІЛДІ/СОГЛАСОВАНО

1	3	5					
2		4	6	8			
			7	9			

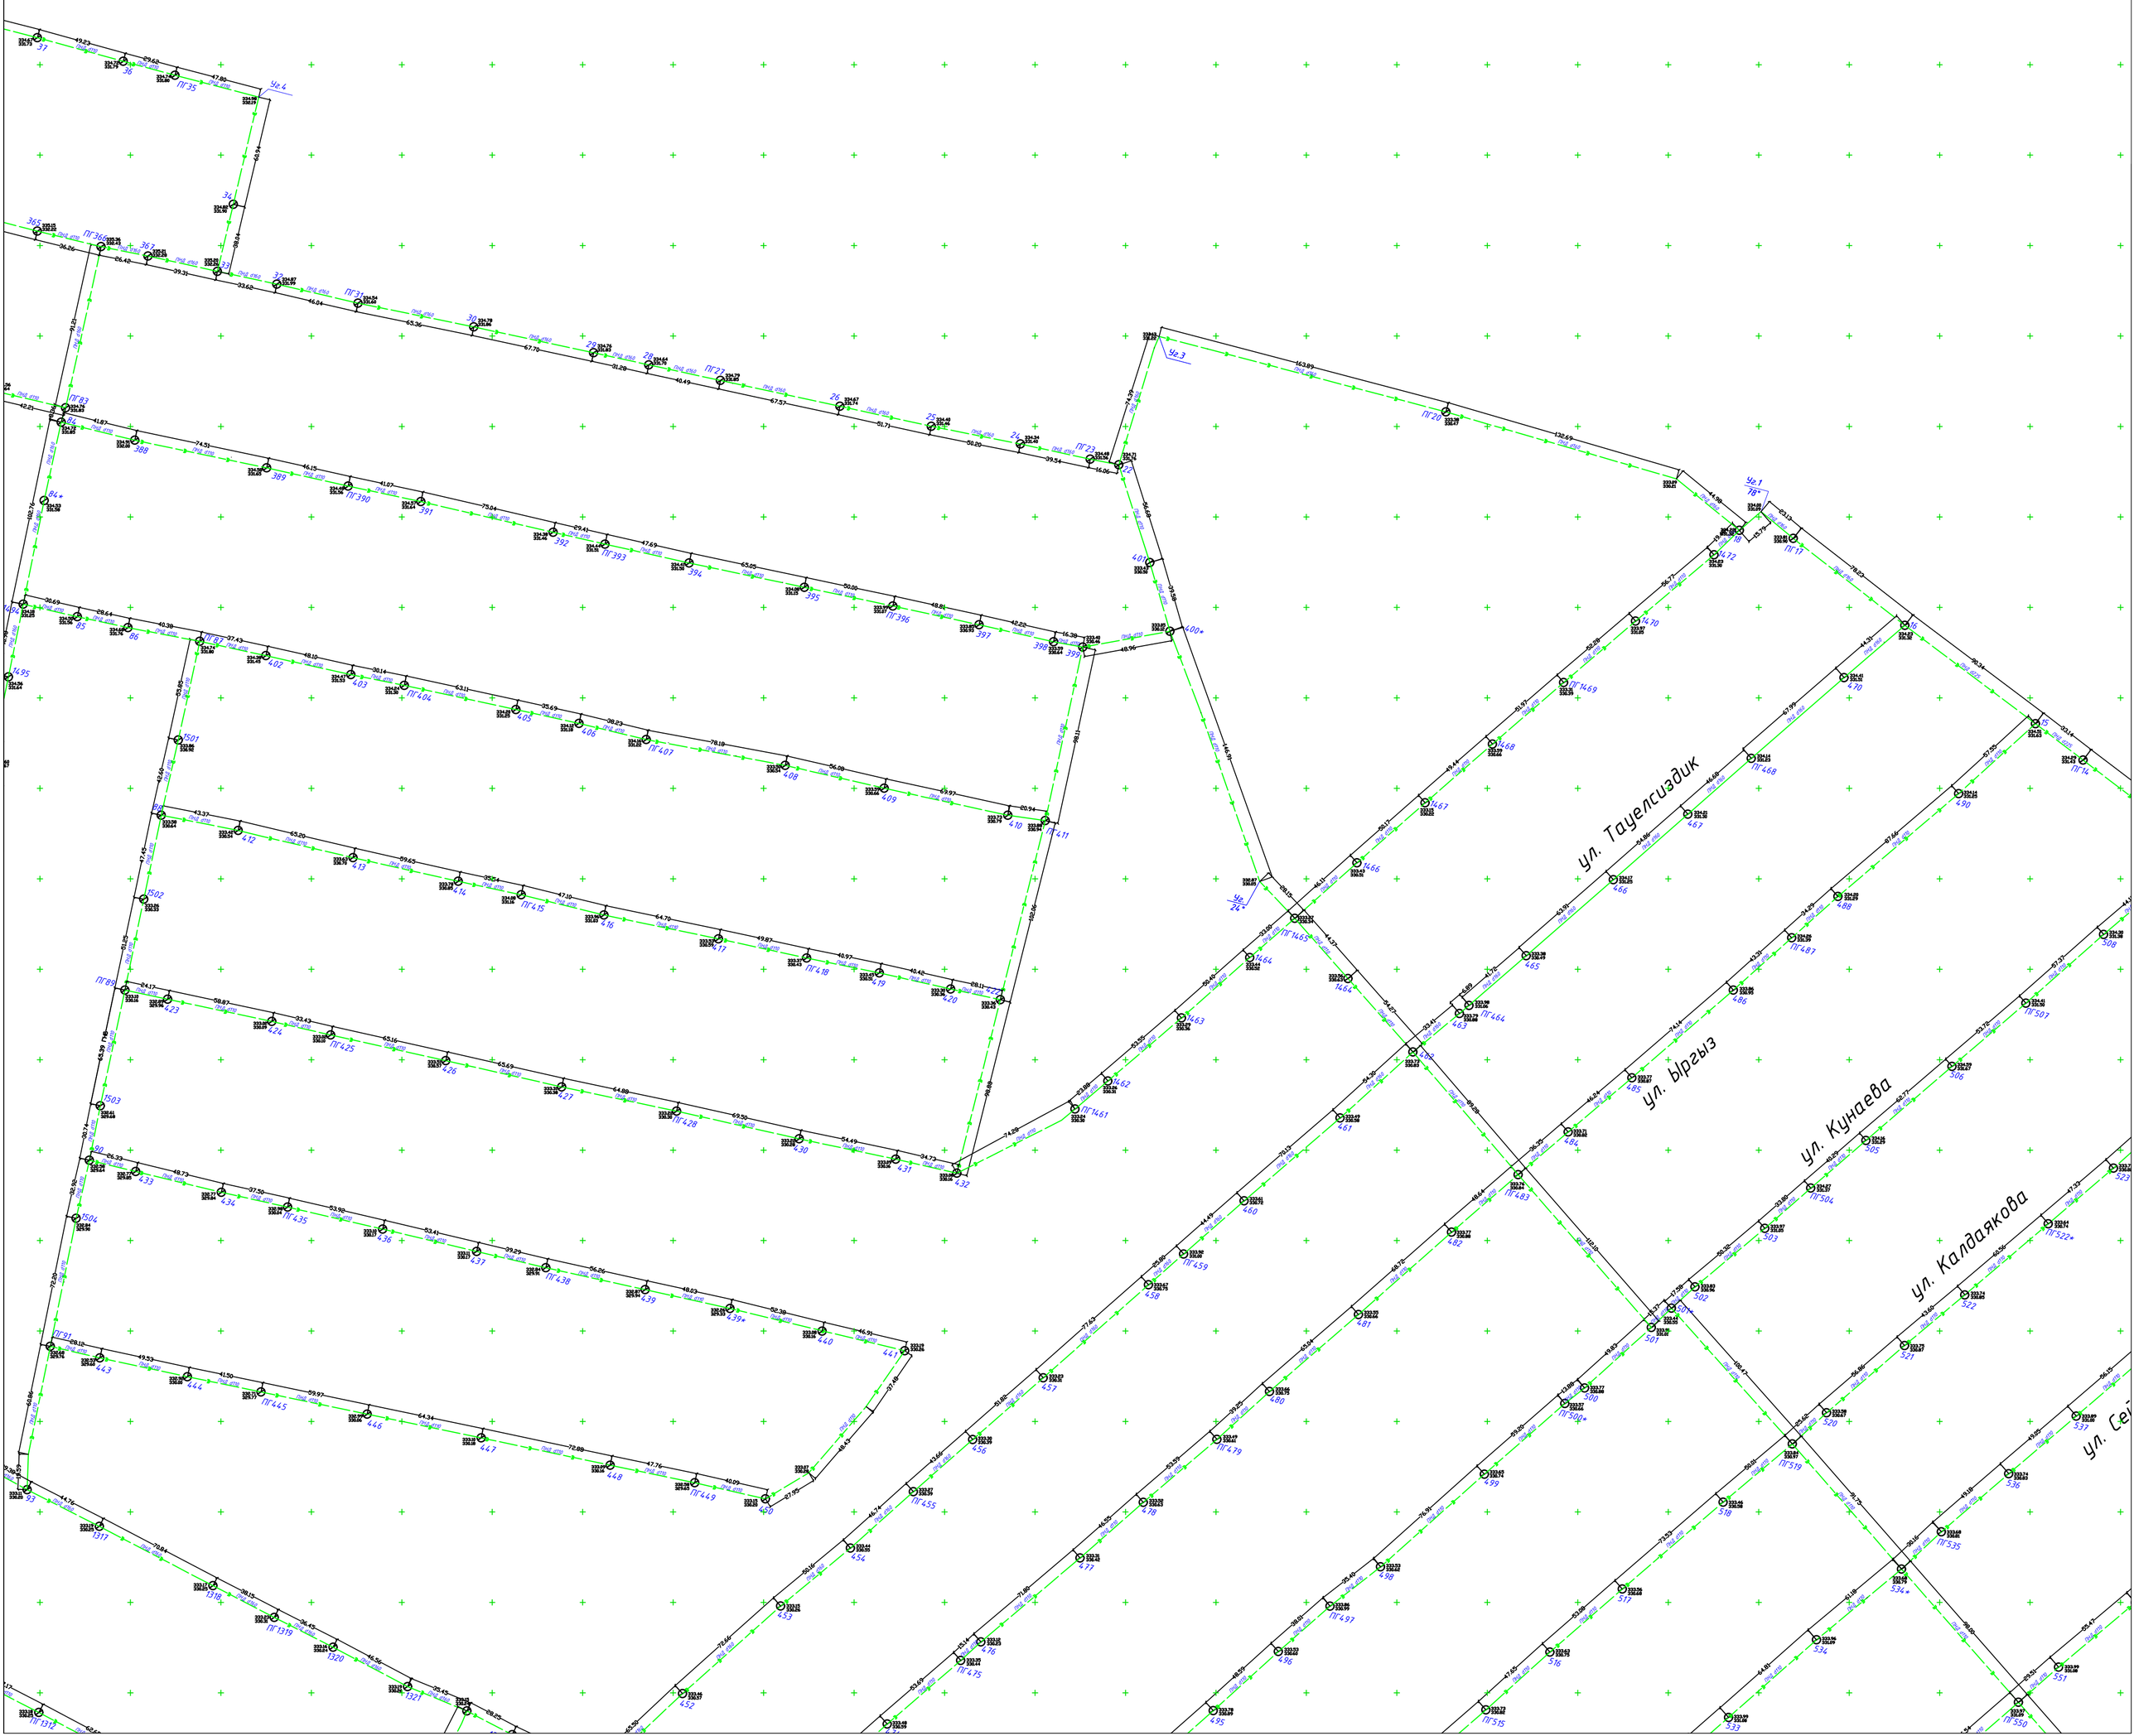

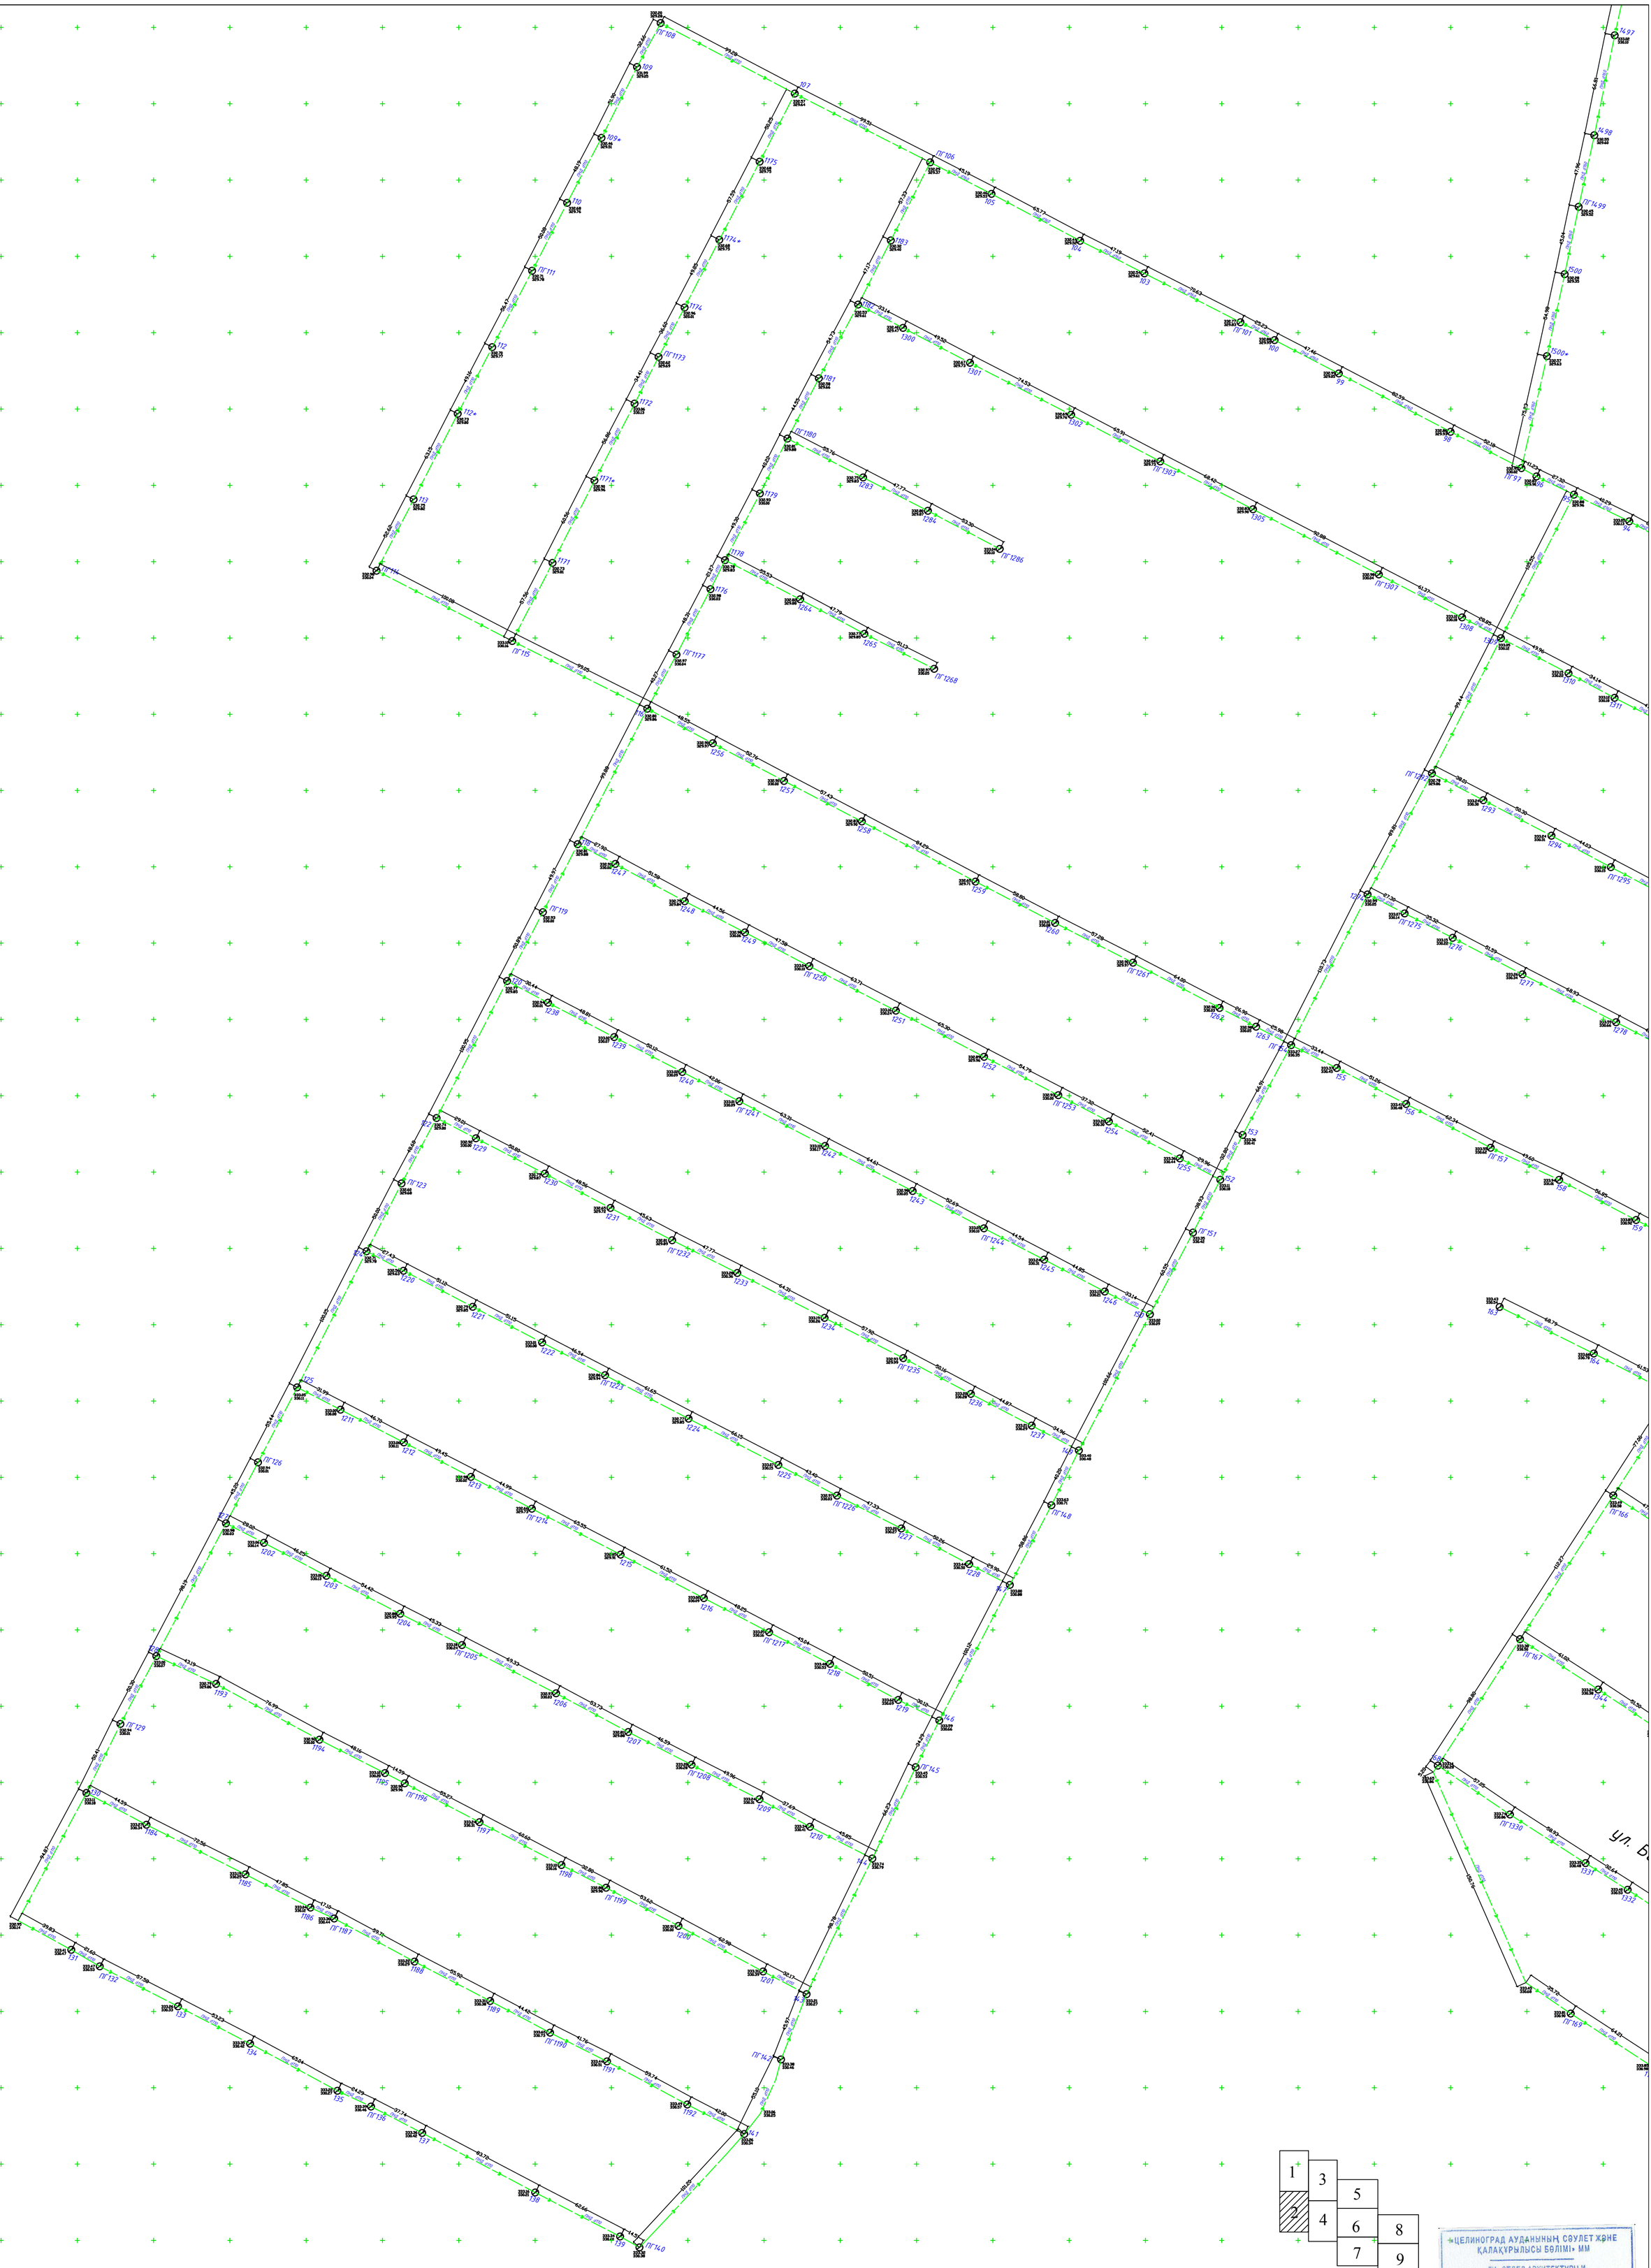

1
2
3
4
5
6
7
8
9

ЦЕЛИНОГРАД АУДАНЫНЫҢ СӘУЛЕТ ЖӘНЕ ҚАЛАҚҰРЫЛЫСЫ БӨЛІМІ» ММ
ГУ «ОТДЕЛ АРХИТЕКТУРЫ И ГРАДОСТРОИТЕЛЬСТВА ЦЕЛИНОГРАДСКОГО РАЙОНА»
КЕЛІСІЛДІ / СОГЛАСОВАНО

"Компания НурайСтрой" ЖШС (ТОО)

Мекен-жайы бойынша орындау тусірілім
Исполнительная съемка по адресу: "Реконструкция сетей водоснабжения в с.Талапкер, Целиноградского района, Акмолинской области".

Тапсырыс беруші Заказчик	ГУ "Отдел строительства Целиноградского района Акмолинской области "			
Орындады/Выполнил			Парак / Лист	Листов	Күні / Дата
Орындады/Выполнил			1	9	
Тексерді/ Проверил			Биіктік жүйесі: Балтық Координат жүйесі: КЖ63 Система высот: Балтийская Система координат: СК63	Масштаб 1:2000

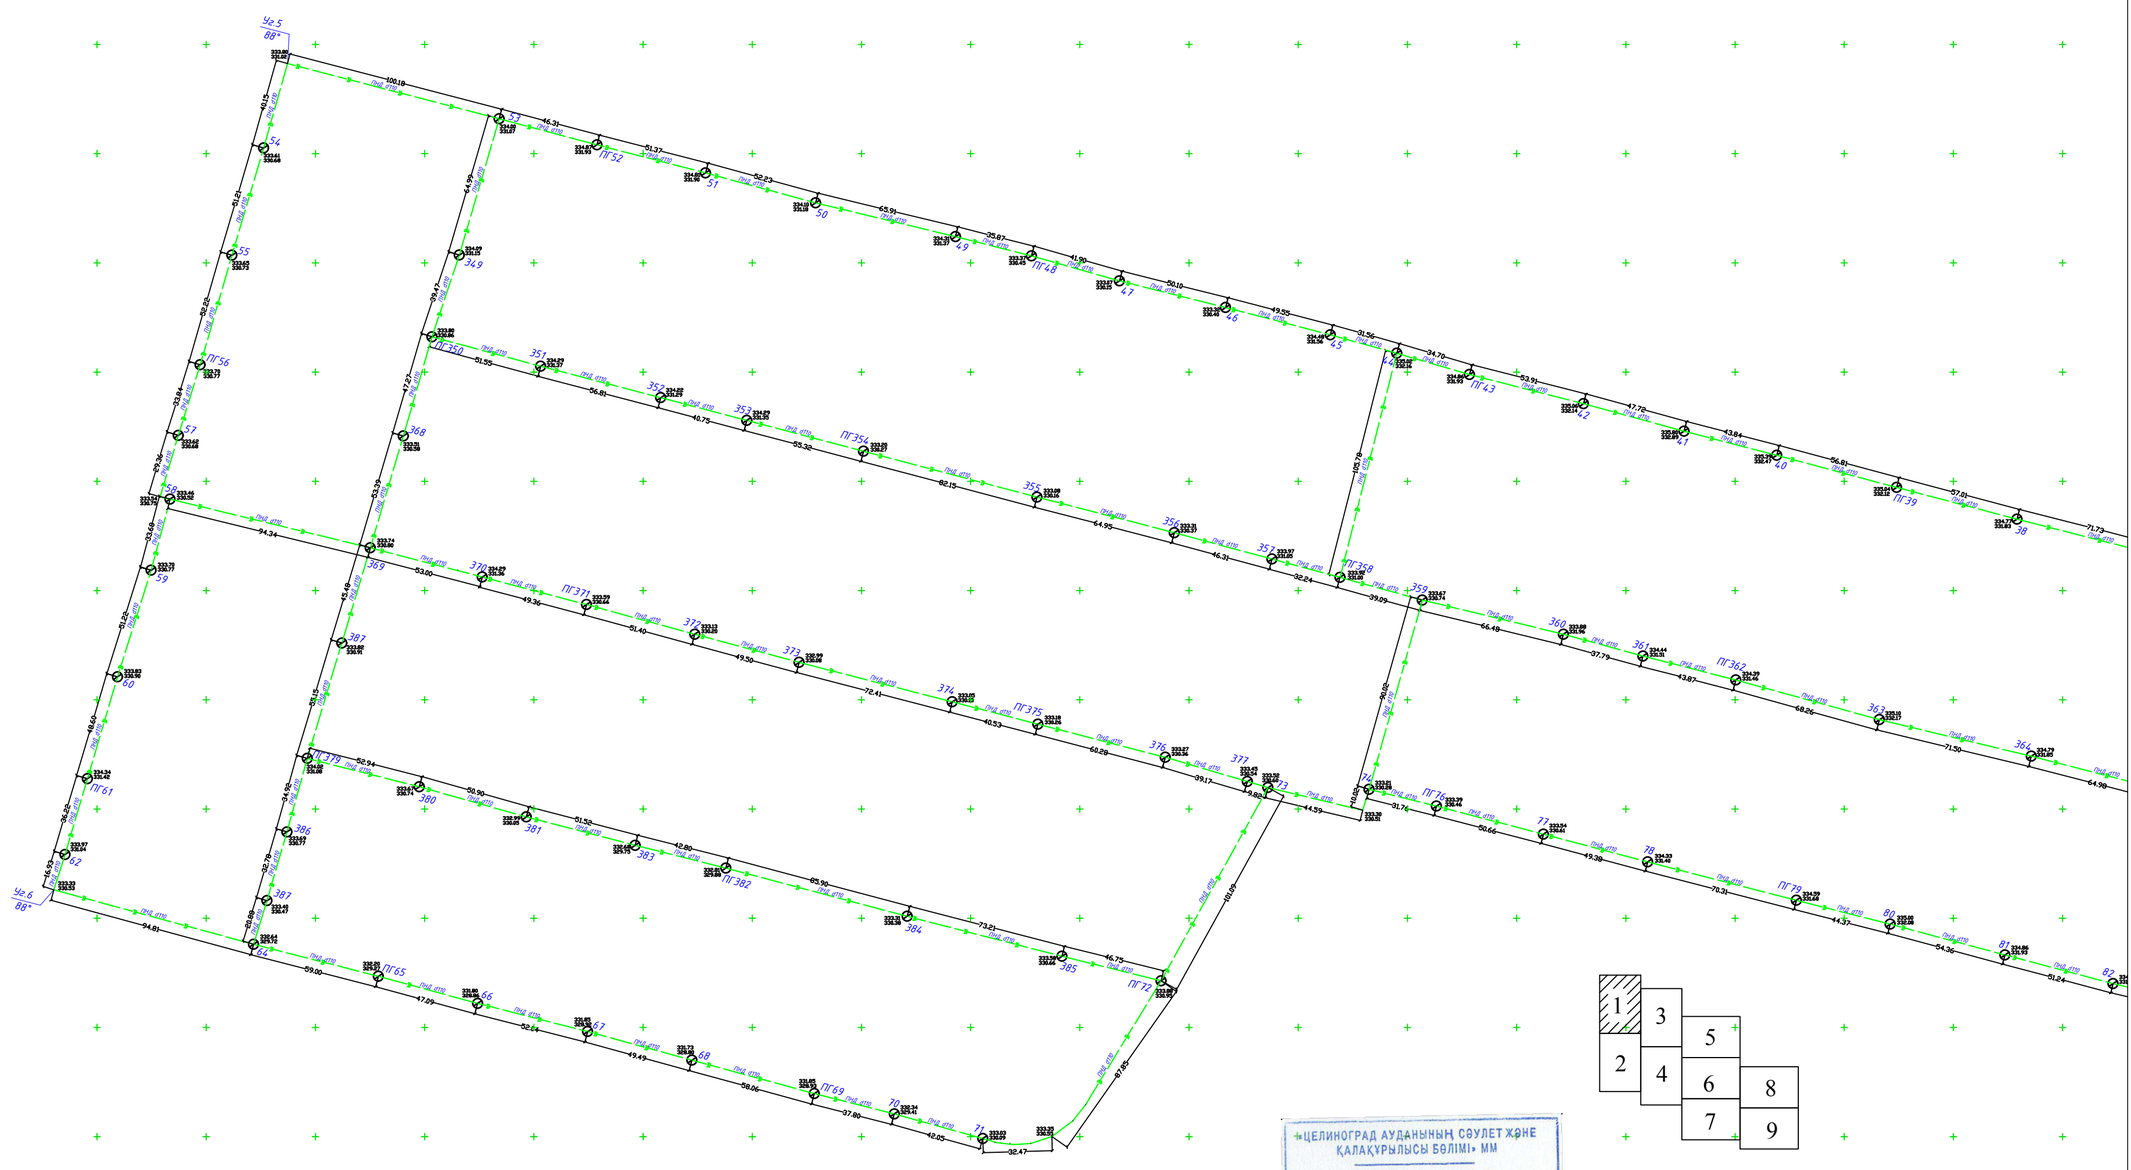

ЦЕЛИНОГРАД АУДАНЫНЫҢ СӘУЛЕТ ЖӘНЕ ҚАЛАҚҰРЫЛЫСЫ БӨЛІМІ» ММ
ГУ «ОТДЕЛ АРХИТЕКТУРЫ И ГРАДОСТРОИТЕЛЬСТВА ЦЕЛИНОГРАДСКОГО РАЙОНА»
КЕЛІСІЛДІ/СОГЛАСОВАНО

"Компания НурайСтрой"ЖШС (ТОО)			
Мекен-жайы бойынша орындау тусірілім Исполнительная съемка по адресу: "Реконструкция сетей водоснабжения в с.Талапкер, Целиноградского района, Акмолинской области".			
Тапсырыс беруші Заказчик	ГУ "Отдел строительства Целиноградского района Акмолинской области "		
Орындады/Выполнил		Парак / Лист 1	Листов 9
Орындады/Выполнил			Күні / Дата
Тексерді/ Проверил		Биіктік жүйесі: Балтық Координат жүйесі: КЖ63	Масштаб 1:2000
		Система высот: Балтийская Система координат: СК63	