Утвержден приказом
Министра по инвестициям и развитию
Республики Казахстан
от 24 апреля 2017 года № 234
форма

Акт приемки объекта в эксплуатацию

«08» 11 2024 года

Заказчик КГУ «Сырдарьинский районный отдел жилищно-коммунального хозяйства, пассажирского транспорта и автомобильных дорог»,БИН: 020340003167,тел:87243622931, почтовой индекс 120600, Республика Казахстан, Кызылординская область, Сырдарьинский район, пос.Теренозек, ул.А.Алиакбарова №22/1

фамилия, имя, отчество (при его наличии) ИИН, телефон – для физических лиц, наименование организации – для юридических лиц, БИН, телефон, почтовый индекс, область, город, район, населенный пункт, наименование улицы, номер дома/здания (стационарного помещения)

на основании:

Деклараций о соответствии (прилагается)

«08»11 2024 г. ТОО «АЭS and Limited», директор РахатұлыҰлан, Республика Казахстан, г.Актобе, ул. Ю.А. Гагарина, 2/2,БИН 100940016554, тел.87781605656

дата подписания декларации, наименование подрядной (генподрядной) организации, фамилия, имя, отчество (при его наличии) руководителя, юридический адрес, БИН, телефон

Заключения о качестве строительно-монтажных работ (прилагается)

«08» 11 2024 г. ТОО «Нурай-Сервис» Эксперт Абиев Даулетбай Тугельбайұлы, № KZ60VJE00069539 от 05.10.2021г., №KZ33VJE00069540 от 05.10.2021г., Маженов Азамат Берикович №KZ25VJE00042330 от 14.11.2018г. тел:+77003989662, БИН:040240007586

дата подписания заключения, наименование организации, фамилия, имя, отчество (при его наличии) экспертов технического надзора, № и дата получения аттестатов, БИН, телефон

Заключения о соответствии выполненных работ проекту (прилагается)

«08» 11 2024 г. ТОО «БС Строй Холдинг», Акшабаев Максат Лесбекович, аттестат №KZ95VJE00075408 от 11.09.2023г, БИН:980140016874, тел. 87077460886.

дата подписания заключения, наименование организации, фамилия, имя, отчество (при его наличии) экспертов авторского надзора, № и дата получения аттестатов, БИН, телефон

произведяосмотр готовности предъявленного подрядчиком (генеральным подрядчиком) к приемке в эксплуатацию объекта: **«Строительство подводящего газопровода ивнутриквартальных газораспределительных сетей в населенного пункта С.Сейфуллина, Сырдарьинского района, Кызылординской области»П(нормальный) - уровень ответственности, относящиеся к технически сложным объектам.**

наименование объекта, вид строительства (новое, расширение, реконструкция, техническое перевооружение, модернизация, капитальный ремонт), уровень ответственности,техническая и технологическая сложность объекта

по адресу: **Республика Казахстан, Кызылординская область, Сырдарьинский район, с.о. С.Сейфуллина**

(область, район, населенный пункт, микрорайон, квартал, улица, номер дома (корпуса)

проверив комплектность исполнительной технической документации, в том числе посредством электронного модуля исполнительной технической документации «__»_____20___ года, дата ознакомления подтверждает что:

1. Строительство объекта осуществлено на основании:

Правоустанавливающего документа на земельный участок **КГУ «Аппарат акима сельского округа С.Сейфуллина» №59 от 27.12.2021, №9 от 10.03.2021 году**

документ, подтверждающий наступление юридических фактов (юридических составов), на основании которых возникают, изменяются или прекращаются права на земельный участок, в том числе договоры, решения судов, правовые акты исполнительных

органов, свидетельство о праве на наследство, передаточный акт или разделительный баланс при реорганизации негосударственных юридических лиц, владеющих земельным участком на праве собственности или выкупивших право временного возмездного землепользования (аренды).

либо решения о реконструкции (перепланировке, переоборудовании) помещений (отдельных частей) существующих зданий _____

(наименование органа вынесшего решение)

2) талона о приеме уведомления о начале строительно-монтажных работ

Коммунальное государственное учреждение «Управление по контролю Кызылординской области», №KZ93REA00352954 от 21.09.2023 году, KZ14REA00381924 от 04.04.2024 год.

_____

(наименование органа, принявшего уведомление, дата и № принятия талона)

3) проекта (проектно-сметной документации) **ТОО «Строй-проект-инвентаризация» Рабочий проект №16-2021.**

(наименование проектной организации, номер проекта

утвержденного(й) КГУ «Сырдарьинский районный отдел ЖКХ, ПТ и АД», №113 от 04. 07. 2022 года

дата и номер проекта, наименование организации, утвердившей (переутвердившей) проект и дата утверждения

2. Строительно-монтажные работы осуществлены в сроки:

начало работ: «21» 03 2023 года;

окончание работ: «04» 11 2024 года;

при продолжительности строительства, месяц:

по норме или по проекту организации строительства, месяц: 13;

фактически, месяц: 13;

3. Объект (комплекс) имеет следующие основные технико-экономические показатели (мощность, производительность, производственная площадь, протяженность, вместимость, объем, пропускная способность, провозная способность, число рабочих мест и тому подобное, заполняется по всем объектам (кроме жилых домов) в единицах измерения соответственно целевой продукции или основным видам услуг):

Выпуск продукции (оказания услуг), предусмотренной проектом в объеме, соответствующем нормам освоения проектных мощностей в начальный период _____;

факт начала выпуска продукции с указанием объема

Мощность, производительность и так далее	Единицаизмерения	По проекту		Фактически	
		общая (с учетом ранее принятых)	в том числе пускового комплекса или очереди	общая (с учетом ранее принятых)	в том числе пускового комплекса или очереди
Количество газифицируемых объектов	шт	1		1	
Общая протяженность газопровода	п.м	26609		26609	
Труба ПЭ100 SDR11 Ø200х18,2мм	п.м	5		5	
Труба ПЭ100 SDR11 Ø63х5,8мм	п.м	12211		12211	
Труба ПЭ100 SDR11 Ø90х8,2мм	п.м	3874		3874	
Труба ПЭ100 SDR11 Ø110х10мм	п.м	7858		7858	
Труба ПЭ100 SDR11 Ø125х11,4мм	п.м	502		502	
Труба ПЭ100 SDR11 Ø160х14,6мм	п.м	732		732	
Труба ПЭ100 SDR11 Ø32х3мм	п.м	1400		1400	
Труба стØ219х6мм	п.м	3		3	
Труба стØ89х4мм	п.м	3		3	
Труба стØ159х4,5мм	п.м	6		6	

Труба стØ57х3мм	п.м	27		27	
Газорегуляторный пункт типа ГРПШ-13-2Н-У1	шт	1		1	
Газорегуляторный пункт типа ГРПШ-13-2В-У1	шт	1		1	
ГРПШ-07-2У1	шт	2		2	
Газорегуляторный пункт типа ГРПШ 10-МС	шт	1		1	

Жилой дом имеет следующие показатели:

Показатели	Единица измерения	По проекту	Фактически
Общая площадь	метр в квадрате (далее-м2)		
Число этажей	этаж		
Общий строительный объем	метр в кубе (далее – м3)		
В том числе подземной части	м3		
Площадь встроенных, встроенно- пристроенных и пристроенных помещений	м2		

Показатели	По проекту			Фактически		
	Число квартир	Площадь квартир, м2		Число квартир	Площадь квартир, м2	
		общая	жилая		общая	жилая
Всего квартир, в том числе: однокомнатныхдвухкомнатных трехкомнатных четырехкомнатных и более						

4. Технологические и архитектурно-строительные решения по объекту характеризуются следующими данными:

Газоснабжение разработано на основании технических условий №16 от 02.03.2021 года, выданные КГП НП ХВ "Қызылорда газ таратужүйесі" в соответствии СП РК 4.03-101-2013«Проектирование, строительство и реконструкция газопроводов с применением полиэтиленовыхтруб»; СН РК 4.03-01-2011 «Газораспределительные системы». Для газоснабжения природным газом территории н.п.Сейфуллина запроектирован газопроводвысокого, среднего, низкого давления.

Проектом предусматривается:

Прокладка газопровода высокого давления от точки врезки до ГРПШ-13-2ВУ-1 н.п.Сейфуллинав подземном и в надземном исполнении из полиэтиленовых и из стальных труб.Прокладка газопровода среднего давления от ГРПШ-13-2ВУ-1 до ГРПШ которая снижает давление газа со среднего на низкое в подземном и в надземном исполнении из полиэтиленовых и из стальных труб. Газопровод высокого низкого давления запроектирован из полиэтиленовых труб ПЭ100SDR11 СТ РК ГОСТ 50538-2011 и из стальных труб по ГОСТ 10704-91. Рабочий проект «Строительство подводящего газопровода и внутриквартальных газораспределительных сетей н.п. С.Сейфуллина, Сырдарьинского района Кызылординской области» разработан на основании технических условий №16 от 02.03.2021 года, выданные КГП «Қызылорда газ тарату жүйесі» Проектом предусматривается прокладка газопровода среднего давления в подземном и в надземном исполнении из полиэтиленовых и из стальных труб.

Уровень ответственности здания - II (технически сложный) уровень

Категория здания (сооружения) по взрывопожарной и пожарной опасности- Д

Класс конструктивной пожарной опасности здания - С0

- класс пожарной опасности строительных конструкций - К0.

Характеристика строительной площадки

В геолога - литологическом строении территории, до глубины 3,0м. принимают участие: с поверхности земли распространен почвенно-растительный слой, мощностью 0,20м.

Ниже до исследуемой глубины 3,0м. залегают четвертичные отложения аллювиального генезиса, представленные супесью темно-коричневой, комковатой структуры, от твердой до текучей консистенции, с незначительными линзочками песка пылеватого, вскрытой мощностью 2,8м.

Согласно СП РК 2.03-30-2017, сейсмичность территория проектируемого участка составляетшесть баллов, при второй категории по сейсмическим свойствам.

Конструктивные решения

Опознавательный столбик принят по серии С.3.017-3 в.1 с монолитным фундаментом из бетона кл.С12/15 на ССЦ с водонепроницаемостью W6, морозостойкостью F100.

Рама под ГРПШ выполнена из стальных уголков по ГОСТ 8509-86 с монолитным фундаментами избетона кл.С12/15 на ССЦ с водонепроницаемостью W6 морозостойкостью F100.

Ограждение ГРПШ принят из серийных сетчатых панелей по серии 3.017-3. Стойки ограждения приняты из металлических труб диам.57мм по ГОСТ 10704-91 с монолитным фундаментами избетона кл.С12/15 на ССЦ с водонепроницаемость. W6 морозостойкостью F100.

Фундаменты приняты в соответствии с требованиями СН РК 5.01-02-2013"Основания зданий и сооружений"

Основанием под опоры является - суглинок светло-коричневого цвета, твердой консистенции, комковатой структуры, непосадочный.

Фундаменты - под металлические стойки столбчатые монолитные из бетона кл.В15; W4; F150

Все железобетонные конструкции, расположенные ниже уровня земли, обмазать лаком ХП-734 за 2 раза.

краткие технические характеристики по особенностям его размещения, по основнымматериалам и конструкциям, инженерному и технологическому оборудованию

5. На объекте установлено предусмотренное проектом оборудование в количестве согласно актам о его приемке после индивидуального испытания и комплексного опробования;

6. Наружные инженерные коммуникации (холодное и горячее водоснабжение, канализация, теплоснабжение, газоснабжение, электроснабжение и связь) обеспечивают нормальную эксплуатацию объекта (здания, сооружения, помещения) и приняты городскими эксплуатационными организациями;

7. Сметная стоимость по утвержденному проекту (проектной-сметной документации): всего **382 849,205**тысяч тенге, в том числе
строительно-монтажных работ **353 700,976** тысяч тенге,
оборудования, инструмента и инвентаря **2 543,564** тысяч тенге;

8. Сметная стоимость основных фондов, принимаемых в эксплуатацию
382 849,205тысяч тенге, в том числе:
стоимость строительно-монтажных работ **353 700,976** тысяч тенге;
стоимость оборудования, инструмента и инвентаря **2 543,564**тысяч тенге;

9. Доля местного содержания предусмотрена в проектно-сметной документации 100% и фактически применено100%(на объектах, финансируемых за счет государственных инвестиций и средств квазигосударственного сектора);

10. Класс энергоэффективности здания не имеет;

11. Объект построен в соответствии с утвержденным проектом (проектно-сметной документацией) и требованиями государственных нормативных документов в области архитектуры, градостроительства и строительства.

РЕШИЛ: «Строительство подводящего газопровода и внутриквартальных газораспределительных сетей в населенного пункта С.Сейфуллина, Сырдарьинского района, Кызылординской области» принять в эксплуатацию.

наименование объекта (комплекса)

Заказчик:

Руководитель: Бақытжанұлы Мейірхан

фамилия, имя, отчество (при его наличии)

подпись руководителя

Место печати (при наличии)

Технический надзор:

1) аттестованный (-ые) эксперт (-ы):

фамилия, имя, отчество (при его наличии) эксперта, специализация аттестата, подпись дата

Место печати (при наличии)

2) аккредитованная организация: **ТОО «Нурай-Сервис» заместитель директора Абиев Даулетбай Тугельбайулы**

(наименование организации) имеющей в своем составе аттестованного (-ых) эксперта (-ов), фамилия, имя, отчество (при его наличии) руководителя

подпись, дата

Место печати (при наличии)

Абиев Даулетбай Тугельбайулы по специализации по объектам второго и третьего уровней ответственности- в части несущих и ограждающих конструкций, в части инженерных сетей.

(фамилия, имя, отчество) при его наличии) эксперта, специализация аттестата подпись, дата

Место печати (при наличии)

подпись, дата

Маженов Азамат Берикович по специализации по объектам второго и третьего уровней ответственности-в части технологического оборудования

(фамилия, имя, отчество) при его наличии) эксперта, специализация аттестата подпись, дата

Место печати (при наличии)

подпись, дата

Авторский надзор:

1)разработчик проекта **ТОО «Строй-проект-инвентаризация» в лице директора Акшабаев Максат Лесбекович**

(наименование организации, фамилия, имя, отчество (при его наличии), должность), подпись, дата

Место печати (при наличии)

2) организация: **ТОО «БС Строй Холдинг», в лице директора Акжолов Әлімжан Базарбайұлы**

(наименование организации) имеющей в своем составе аттестованного (-ых) эксперта (-ов), фамилия, имя, отчество (при его наличии) руководителя

подпись, дата

Место печати (при наличии)

3) аттестованный (-ые) эксперт (-ы).

Акшабаев Максат Лесбекович, По объектам второго и третьего уровней ответственности – в части несущих и ограждающих конструкций

(фамилия, имя, отчество (при его наличии) эксперта, специализация аттестата подпись, дата

подпись, дата

Место печати (при наличии)

Подрядчик (генеральный подрядчик):

ТОО «АЭS and Limited», в лице директора Рахатұлы Ұлан.

фамилия, имя, отчество (при его наличии)

подпись руководителя

Место печати (при наличии)

Приложение 15
к акту приемки объекта в
эксплуатацию

Технические характеристики объекта (газопровод, нефтепровод)

№ п/п	Наименование	Единицы измерения	Количество, протяженность	Примечание
1	Протяженность трубопровода	м	26609	
	Протяженность воздушной прокладки:	м	27	
	1) на эстакадах	м		
	2) на опорах	м		
	3) безопорная прокладка	м	27	
	Количество опор	шт		
2	Протяженность подземной прокладки:	м	26582	
	1) в проходных каналах	м		
	2) в полупроходных каналах	м		
	3) бесканальная прокладка	м	26582	
3	Количество колодцев (камер)	шт		
4	Количество компенсаторов	шт		
5	Количество вводов	шт		
	Количество задвижек	шт		
6	Вентили (клапан)	шт		
	Тройник ПЭ 100 SDR 11 Ø1x14,6-63x5,8мм	шт	8	
7	Кран шаровой Ø110мм	шт	27	
	Кран шаровой Ø63мм	шт	16	
	Кран шаровой Ø90мм	шт	2	
	Кран шаровой Ø125мм	шт	3	
	Кран шаровой Ø160мм	шт		
8	Сифоны (гидрозатворы)	шт		
10	Затворы поворотные	шт		
11	Регуляторы давления	шт		
12	Скважины			

Спецификация

№ п/п	Наименование	Марка	Материал	Диаметр (мм) (размеры)	Коли- чество	Примечание
1	Труба	SDR11	ПЭ100	Ø200x18,2мм	5	
2	Труба	SDR9	ПЭ100	Ø110x12,3мм		
3	Труба	SDR11	ПЭ100	Ø63x5,8мм	12211	
4	Труба	SDR11	ПЭ100	Ø90x8,2мм	3874	
5	Труба	SDR11	ПЭ100	Ø110x10мм	7858	
6	Труба	SDR11	ПЭ100	Ø125x11,4мм	502	
7	Труба	SDR11	ПЭ100	Ø160x14,6мм	732	
8	Труба	SDR11	ПЭ100	Ø32x3мм	1400	
9	Труба		металл	Ø219x6мм	3	
10						
11	Труба		металл	Ø89x4мм	3	

12	Труба		металл	Ø159х4,5мм	6	
13	Труба		металл	Ø57х3мм	105	
14	ГРПШ	13-2В-У1	металл		1	
15	ГРПШ	13-2Н-У1	металл		1	
16	ГРПШ	07-2У1	металл		2	
17	ГРПШ	10-МС	металл		1	

Заказчик:

Бақытжанұлы Мейірхан

фамилия, имя, отчество (при его наличии), подпись руководителя

М.П. (при наличии)

Авторский надзор:

Акшабаев Максат Лесбекович

фамилия, имя, отчество (при его наличии), подпись эксперта

М.П. (при наличии)

Исполнительная схема

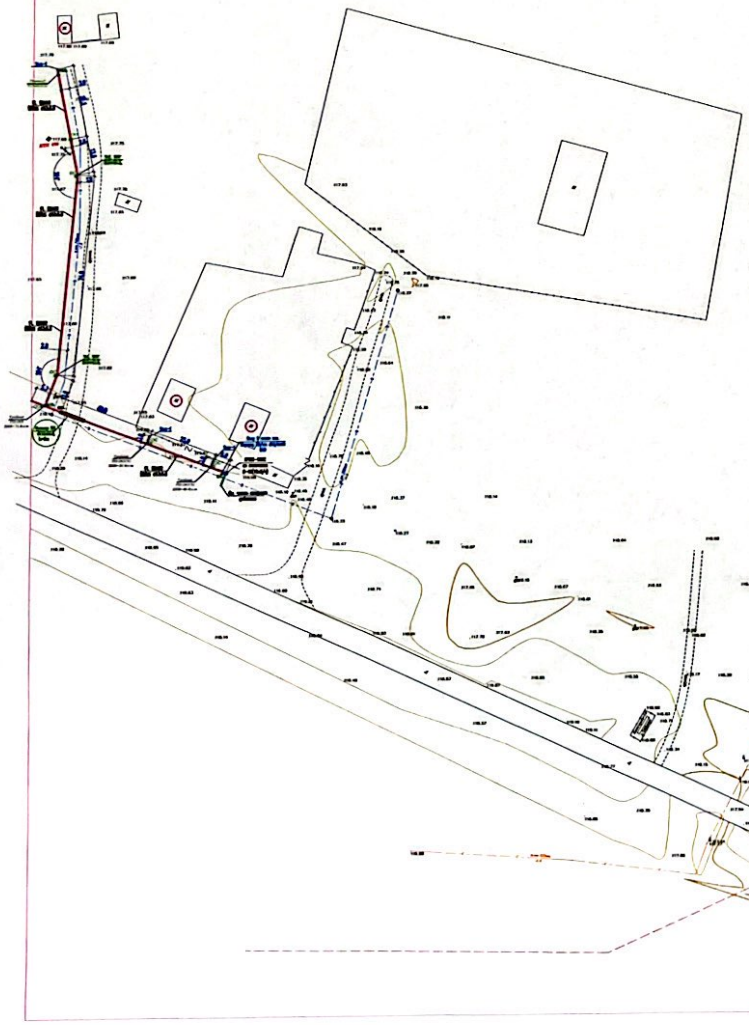

Изм.	Кол.уч	Лист	Подпись	Дата
Исполнил		Исагали Н.А.		

Строительство подводящего газопровода и внутриквартальной газораспределительной сети в.д. С.Сейфуллина, Сырдарьинского района Кызылординской области

Наружные сети газоснабжения. Газопровод высокого давления.	Стадия	Лист	Листов
		16	16
Исполнительная схема	ТОО "A3S and Limited"		

Scanned with CamScanner

Исполнительная схема

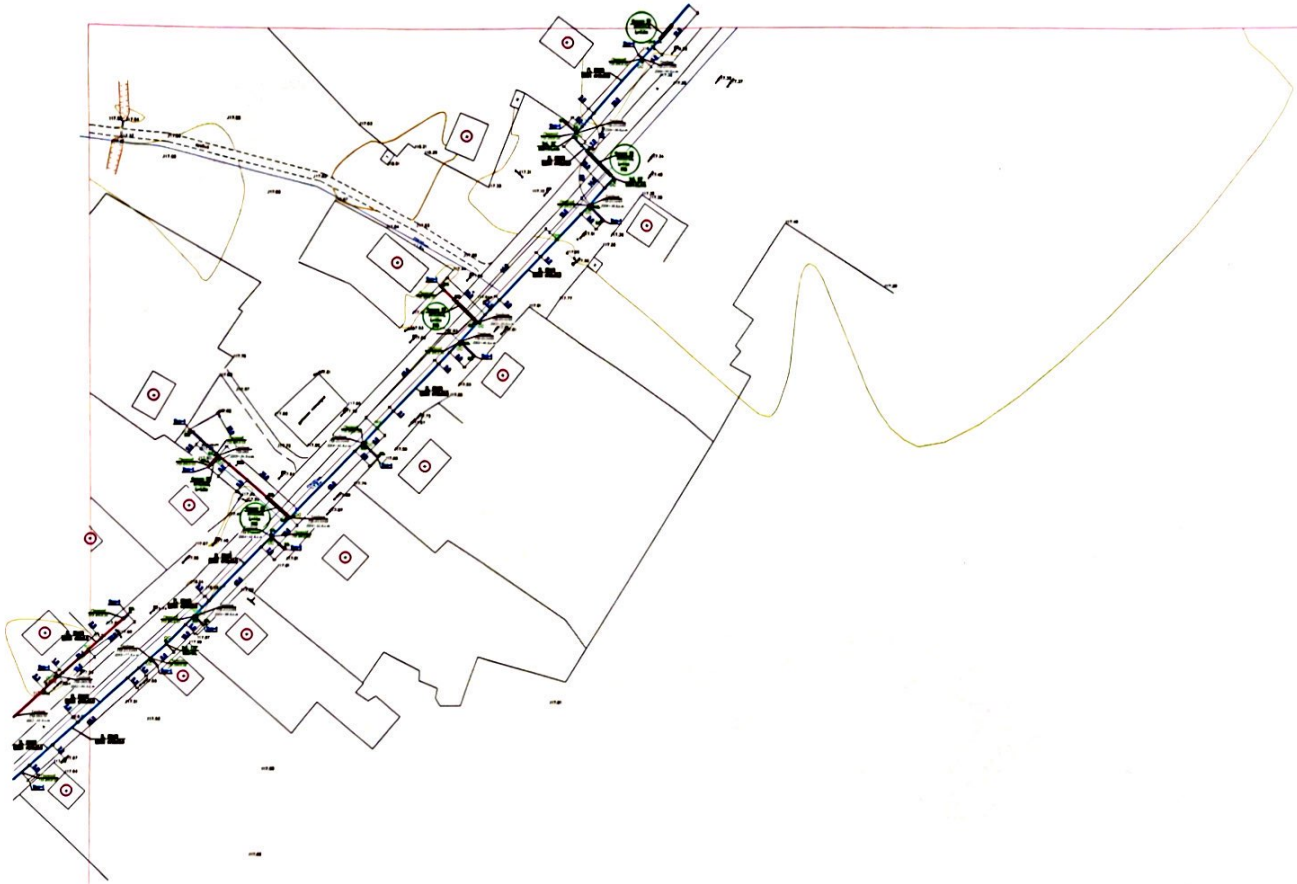

ДЕРЕКТЕР ҚОРЫНА ЕНГІЗІЛДІ
№ 1121
24.31.10

Изм.	Кол.уч	Лист	№док.	Подпись	Дата
Исполнил		Исмаил Н.А.			

Строительство подводящего газопровода и внутрипоселковой газораспределительной сети п.п. С.Сейфуддин, Сырдарьинского района Кызылординской области

Наружные сети газоснабжения. Газопровод низкого давления.	Стадия	Лист	Листов
		14	16
Исполнительная схема	ТОО "АЗЕ and Limited"		

Scanned with CamScanner

Исполнительная схема

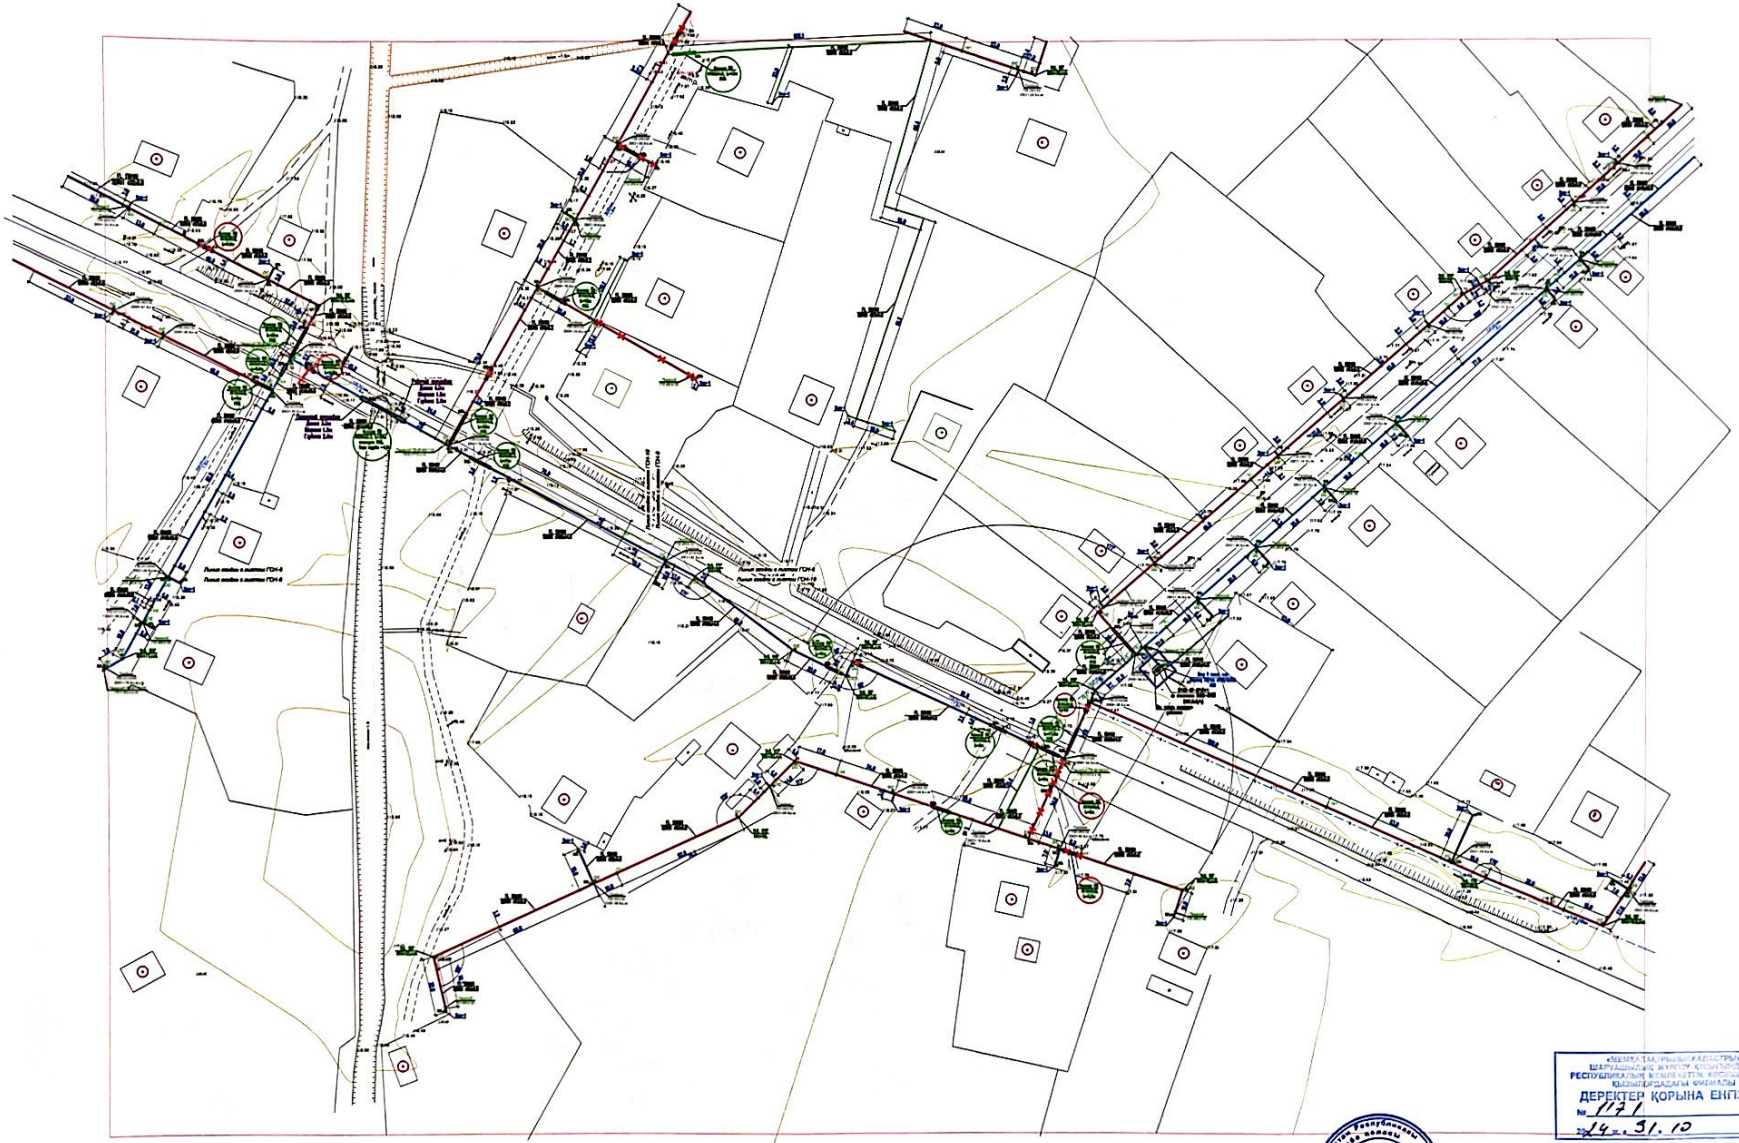

ДЕРЕКТЕР ҚОРЫНА ЕНГІЗІЛДІ
№ 1171
24.31.10

Изм.	Кол.уч	Лист	№док.	Подп.	Дата	Строительство подводящего газопровода и внутриквартальной газораспределительной сети п.п. С.Сейфуддина, Сырдарьинского района Кызылординской области
Исполнил		Исагали Н.А.				Наружные сети газоснабжения. Газопровод низкого давления.
						Стадия: — / Лист: 12 / Листов: 16
						Исполнительная схема
						ТОО "АЭS and Limited"

Scanned with CamScanner

Исполнительная схема

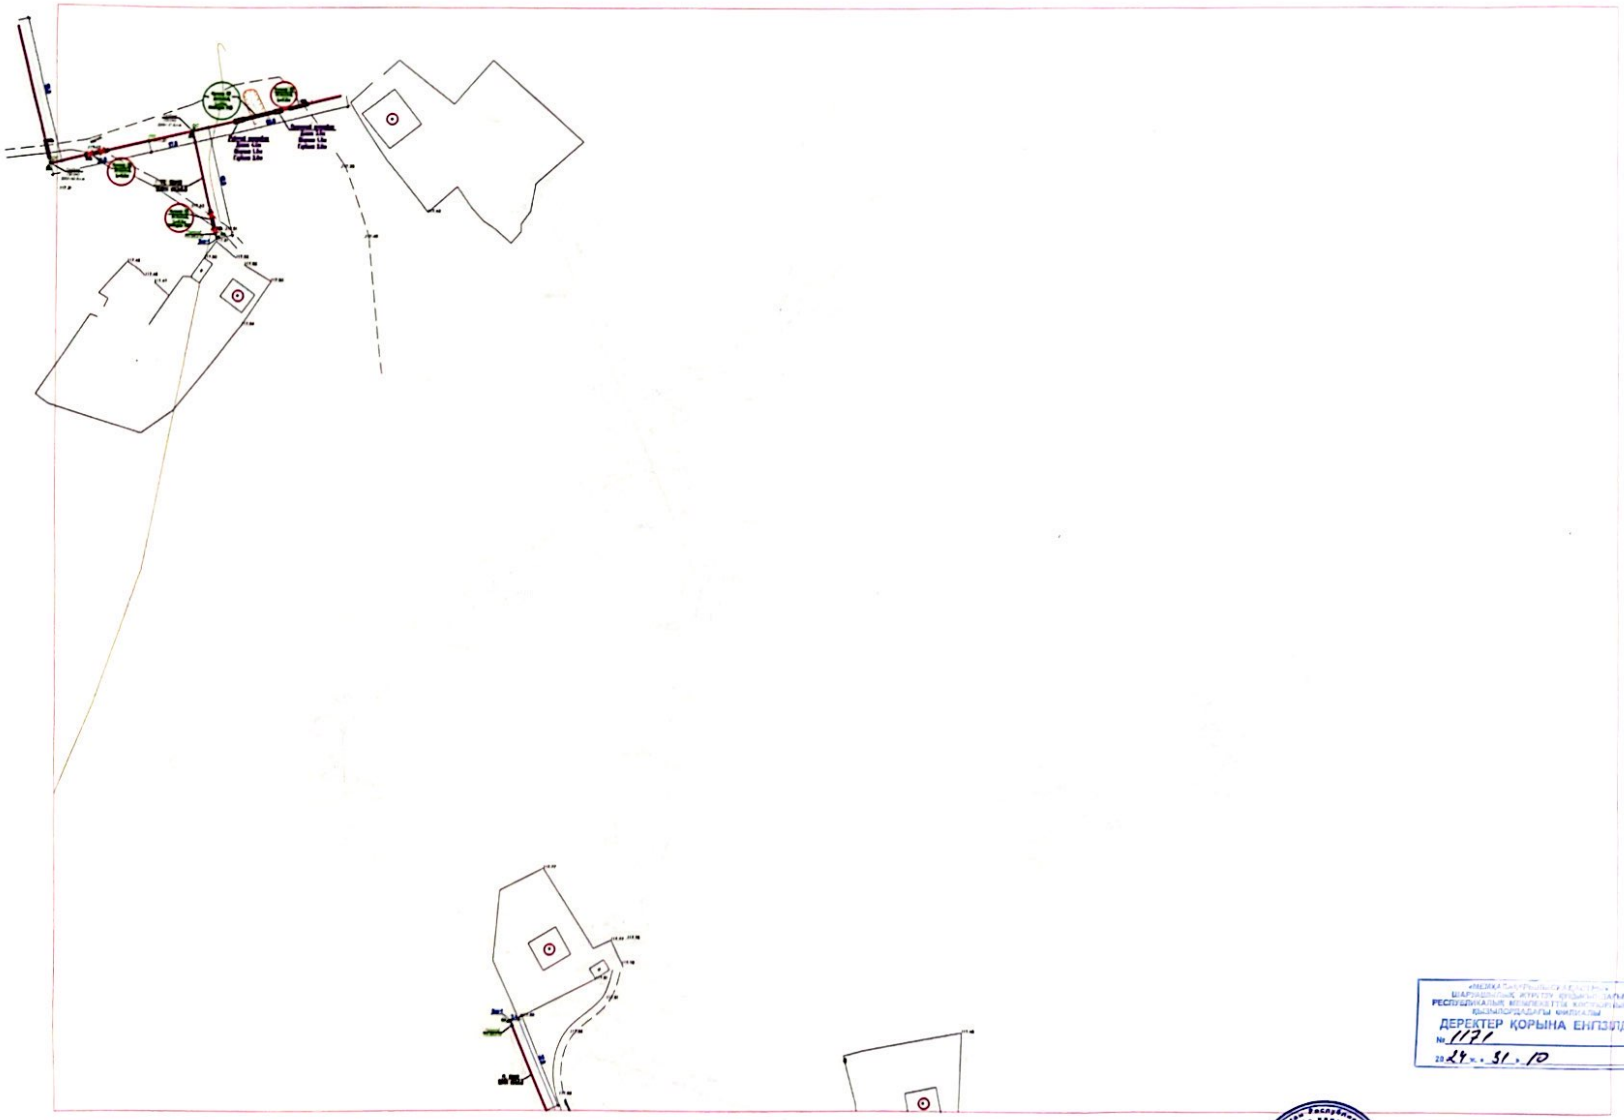

«Мемлекеттік сәулет, қала құрылысы және құрылыс бақылауы республикалық мемлекеттік мекемесінің Қызылорда облысы бойынша филиалы
ДЕРЕКТЕР ҚОРЫНА ЕНГІЗІЛДІ
№ 1171
20 24 ж. 31 . 10

Изм.	Кол.уч	Лист	Надок.	Подпись	Дата	Строительство подводящего газопровода и внутриквартальной газораспределительной сети п.г. С.Сейфуддина, Сырдарьинского района Кызылординской области		
Исполнил			Исагали Н.А.			Наружные сети газоснабжения. Газопровод низкого давления.	Стадия	Лист 10 / Листов 16
						Исполнительная схема	ТОО "АЭS and Limited"	

«AЭS and Limited»

Исполнительная схема

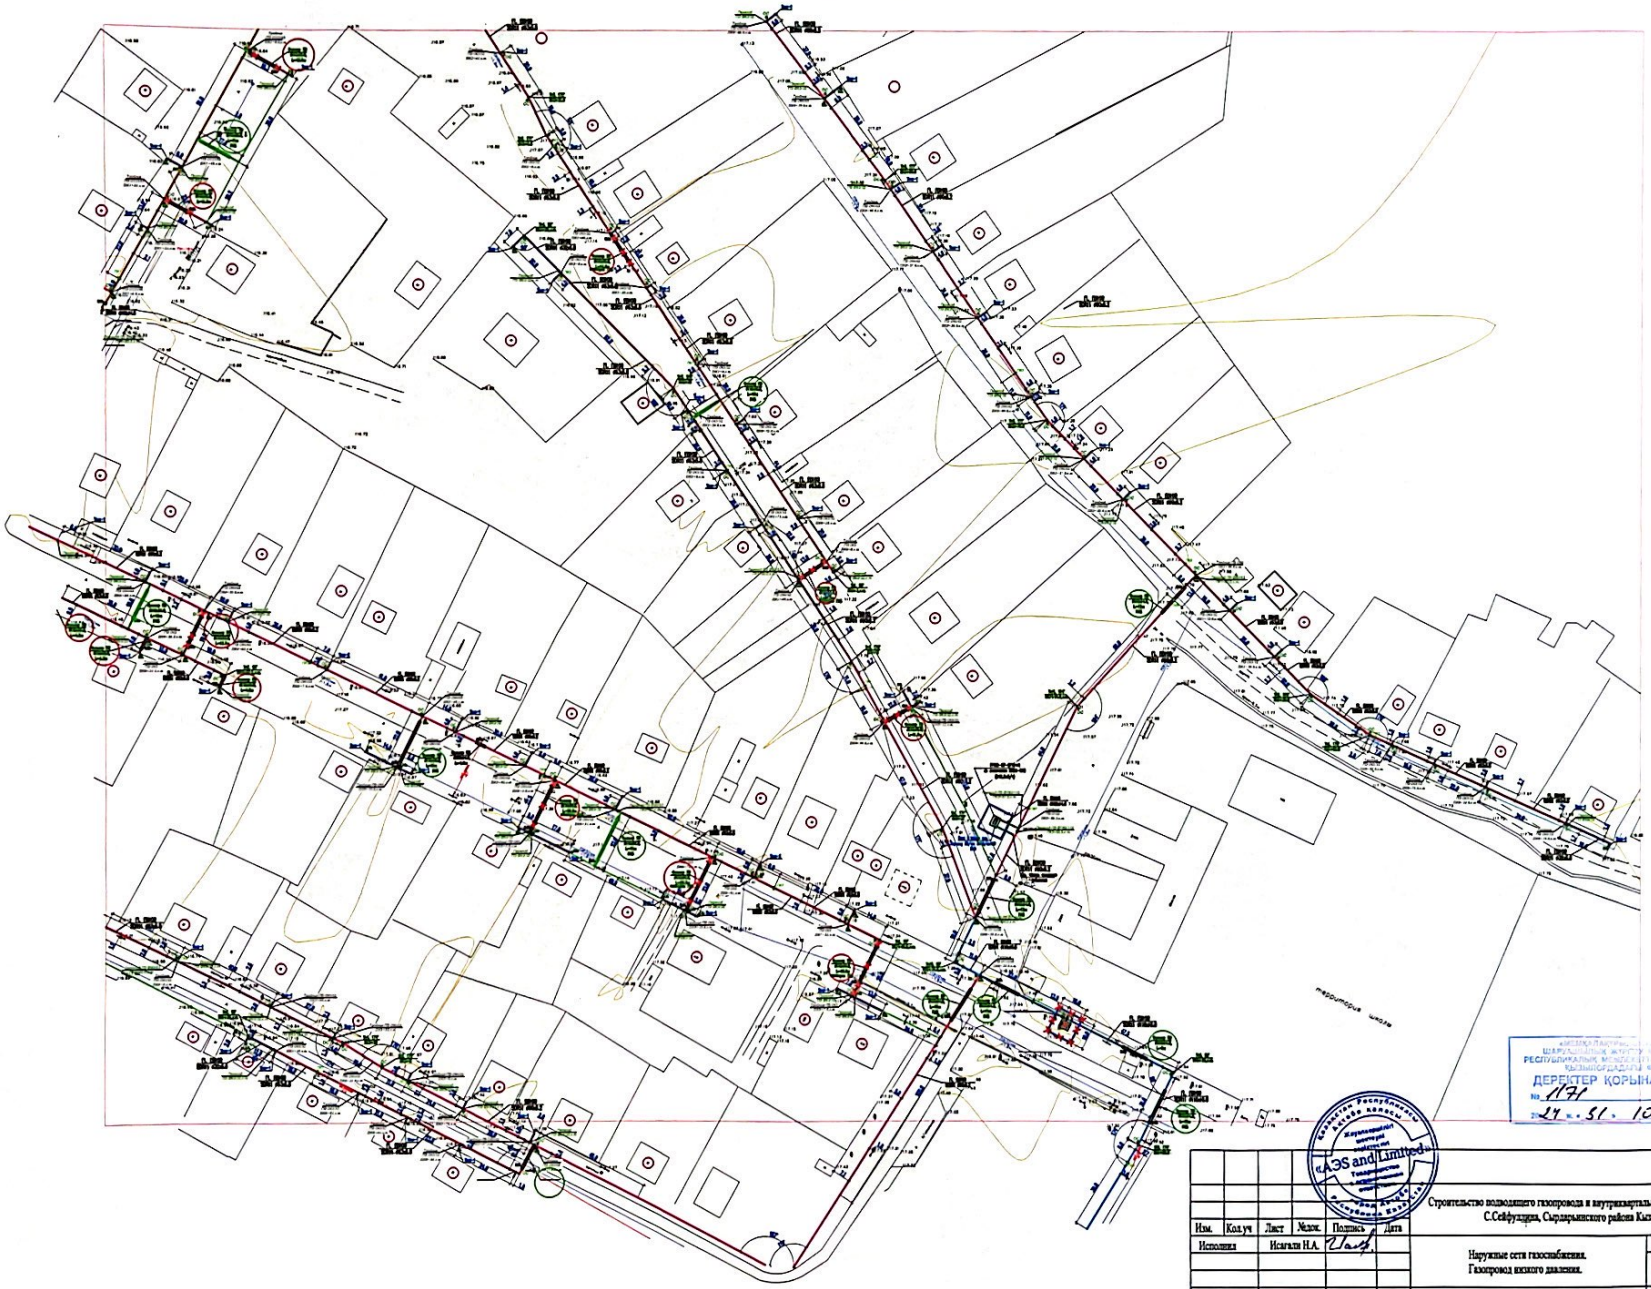

Изм.	Кол.уч	Лист	Медок.	Подпись	Дата
Исполнил		Исагали Н.А.			

Строительство подводящего газопровода и внутриквартальной газораспределительной сети п.п. С.Сейфуддина, Сырдарьинского района Кызылординской области

Наружные сети газоснабжения. Газопровод низкого давления.	Стадия	Лист	Листов
		8	16
Исполнительная схема	ТОО "АЭS and Limited"		

ДЕРЕКТЕР КОРЫНА ЕНГІЗІЛДІ
№ 1171
24.01.10

Scanned with CamScanner

Исполнительная схема

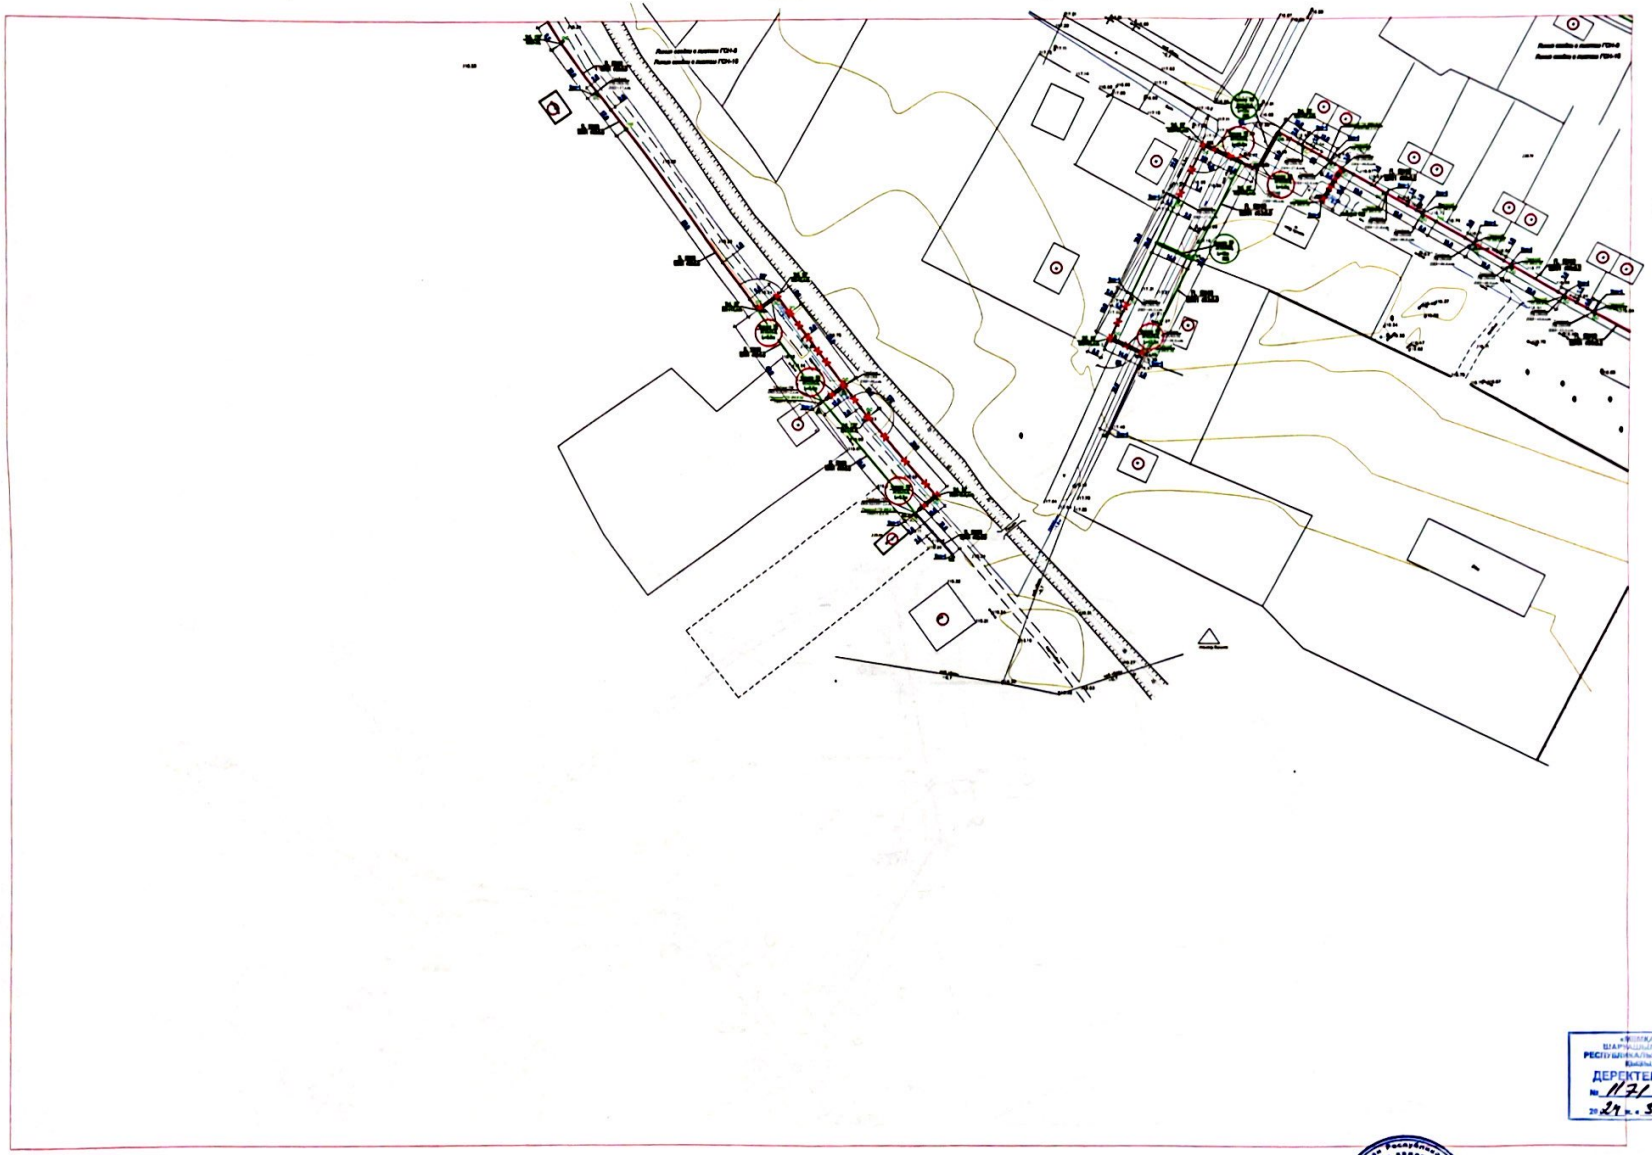

ДЕРЕКТЕР ҚОРЫНА ЕНГІЗІЛДІ
№ 1171
20 24 ж. 31. 10

Изм.	Кол.уч	Лист	Nдок.	Подпись	Дата
Исполнил		Исмагил Н.А.			

Строительство подводящего газопровода и внутрипоселковой газораспределительной сети н.п. С.Сейфуддин, Сырдарьинского района Кызылординской области

Наружные сети газоснабжения. Газопровод низкого давления.

Стадия	Лист	Листов
	6	16

Исполнительная схема

ТОО "A3S and Limited"

Scanned with CamScanner

Исполнительная схема

Изм.	Кол.уч	Лист	№док.	Подп.	Дата	Строительство подводящего газопровода и внутрипоселковой газораспределительной сети н.п. С.Сейфуддин, Сыр-дарьинского района Кызылординской области
Исполнил		Исагали Н.А.				Наружные сети газоснабжения. Газопровод низкого давления.
						Исполнительная схема

Стадия	Лист	Листов
	4	16

ТОО "АЭС and Limited"

«АЭС and Limited»

ДЕРЕКТЕР ҚОРЫНА ЕНГІЗІЛДІ
24.01.10

Scanned with CamScanner

Исполнительная схема

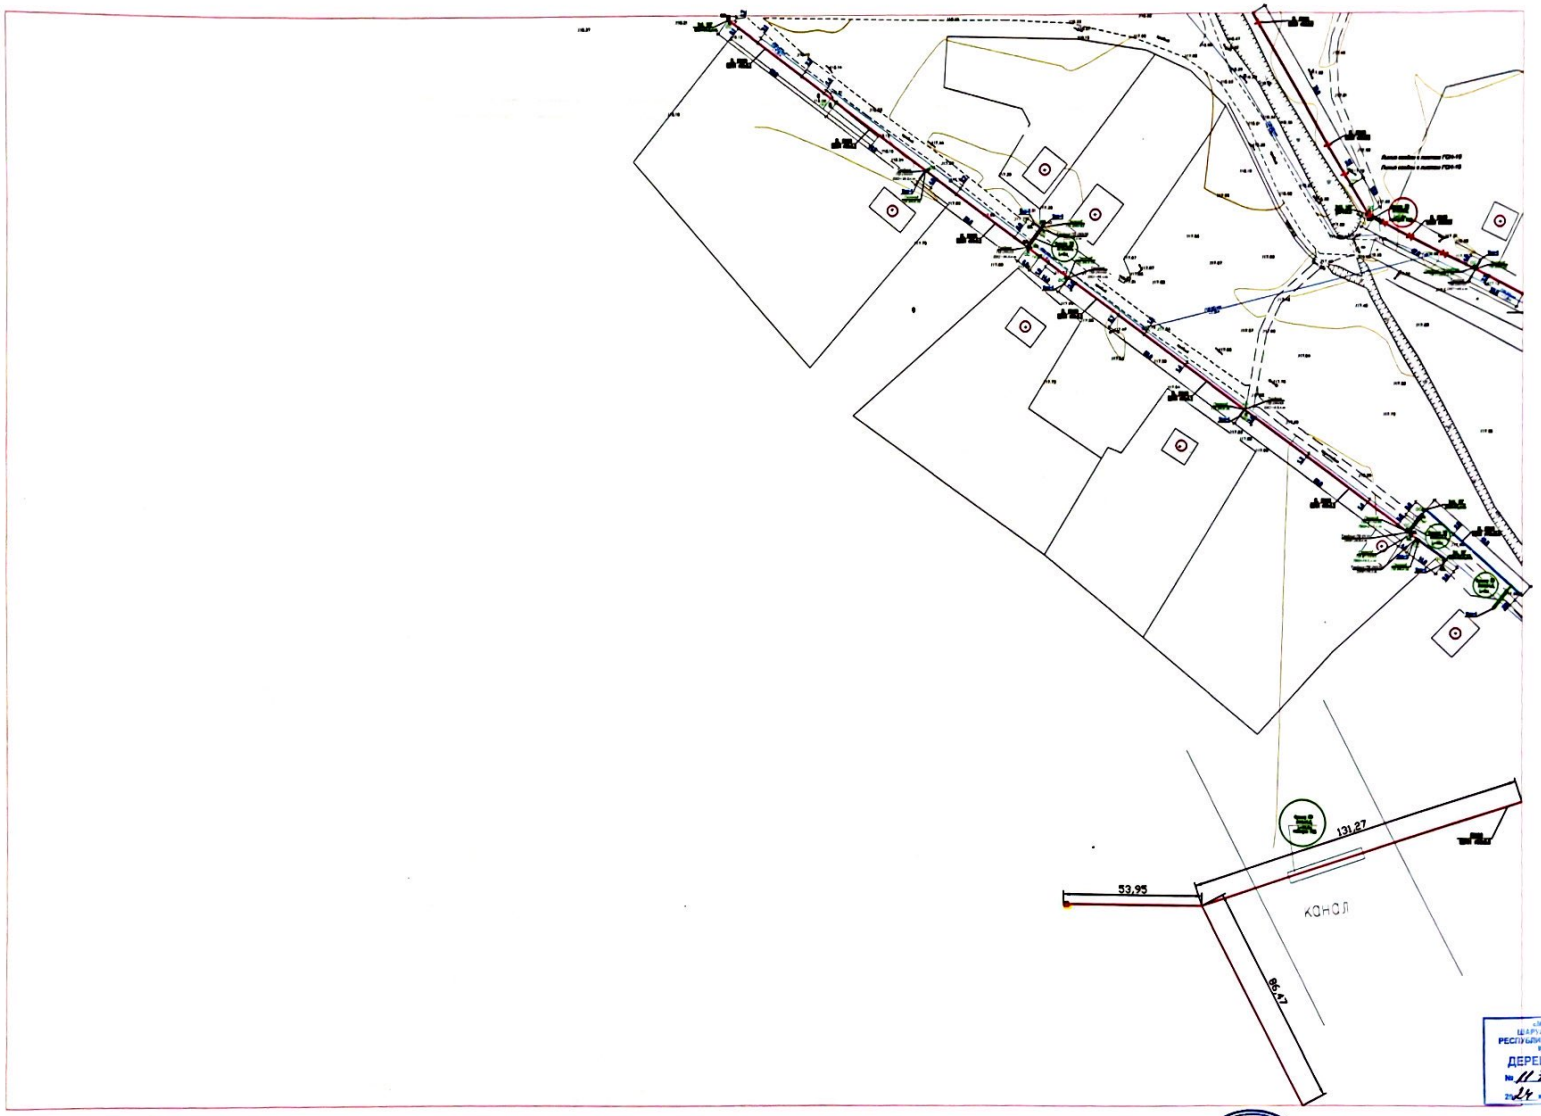

ДЕРЕКТЕР ҚОРЫНА ЕНГІЗІЛДІ
№ 1137
24.01.10

Изм.	Кол.уч	Лист	Nдок.	Подпись	Дата	Строительство подводящего газопровода и внутрипоселковой газораспределительной сети п.п. С.Сейфуддин, Сырдарьинского района Кызылординской области		
Исполнил		Исмаил				Наружные сети газоснабжения. Газопровод низкого давления.	Стадия	Лист 2 / Листов 16
						Исполнительная схема	ТОО "АЭS and Limited"	

Scanned with CamScanner

Исполнительная схема

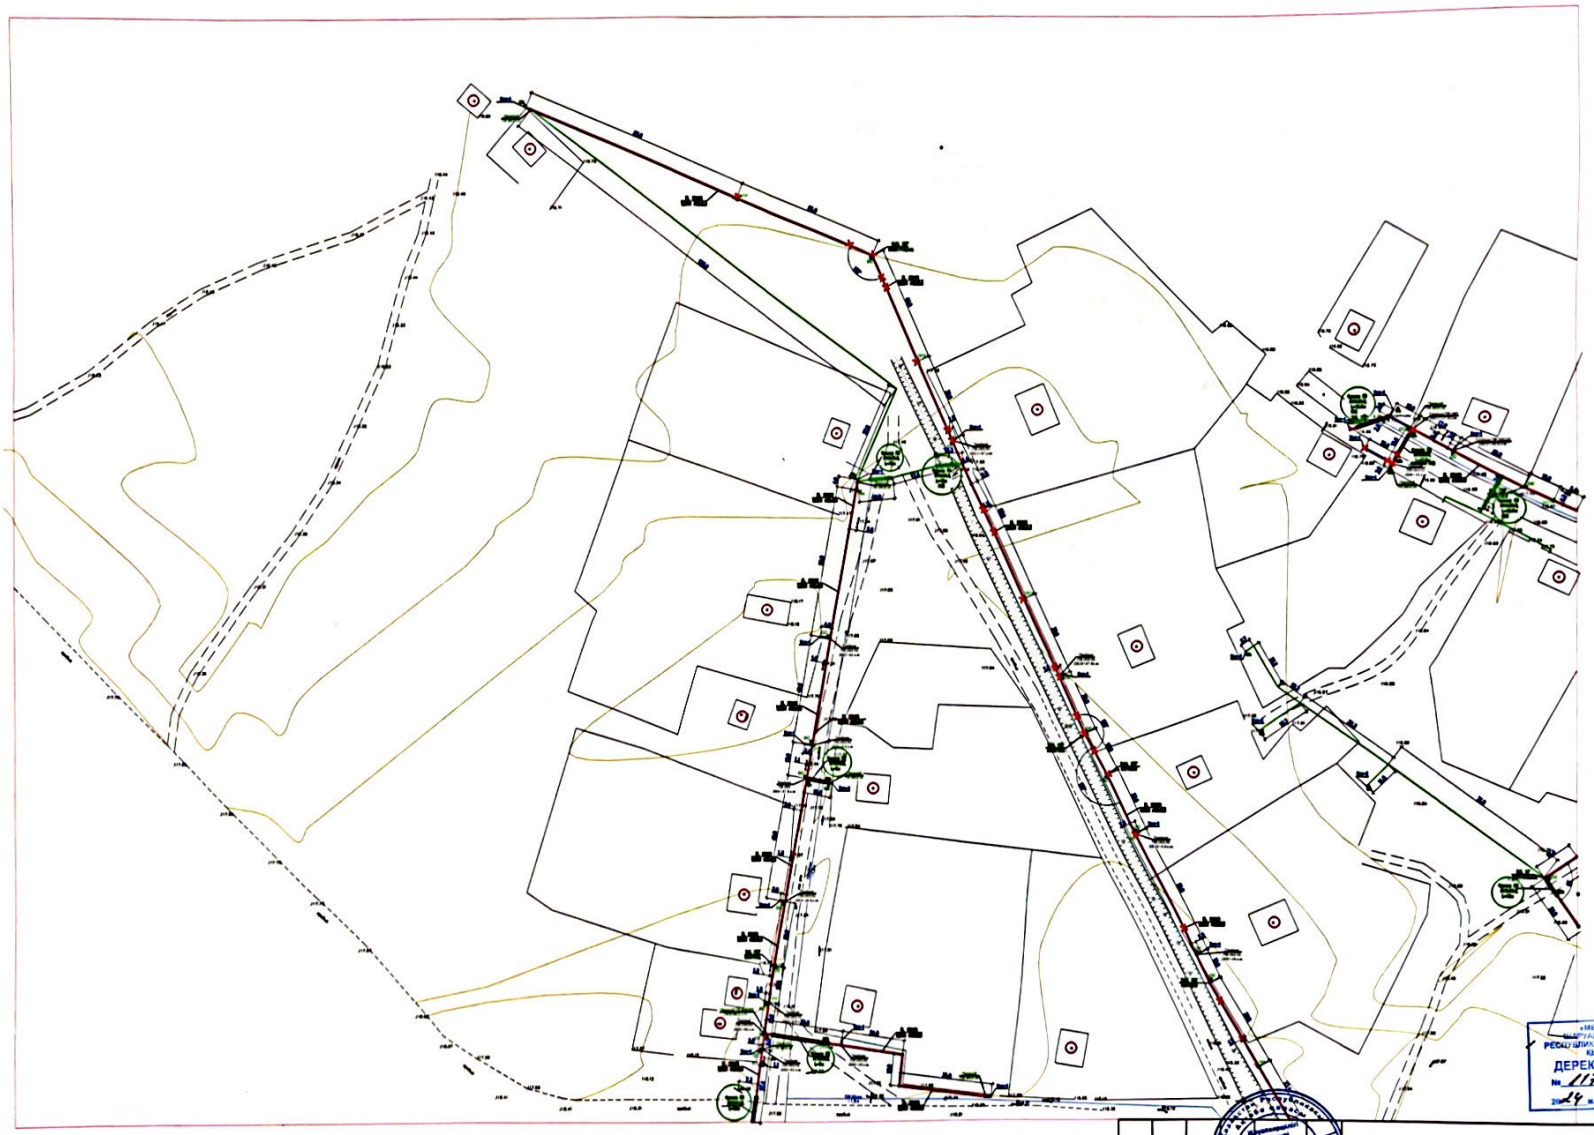

Изм.	Кол.уч	Лист	№док.	Подпись	Дата
Исполнил		Исправил Н.К.			

Строительство подводящего газопровода и внутрикварталной газораспределительной сети п.п. С.Сейфуллина, Сырдарьинского района Кызылординской области

Наружные сети газоснабжения. Газопровод низкого давления.	Стадия	Лист	Листов
		1	16
Исполнительная схема	ТОО "АЗС and Limited"		

МЕМЛЕКЕТТІК СЫНАҚТАРДЫ ЖҮРГІЗУ ОРТАЛЫҒЫ РЕСПУБЛИКАЛЫҚ МЕМЛЕКЕТТІК КӘСІПОРНЫНЫҢ ҚЫЗЫЛОРДАДАҒЫ ФИЛИАЛЫ
ДЕРЕКТЕР ҚОРЫНА ЕНГІЗІЛДІ
№ 1171
24.01.10

Scanned with CamScanner

Исполнительная схема

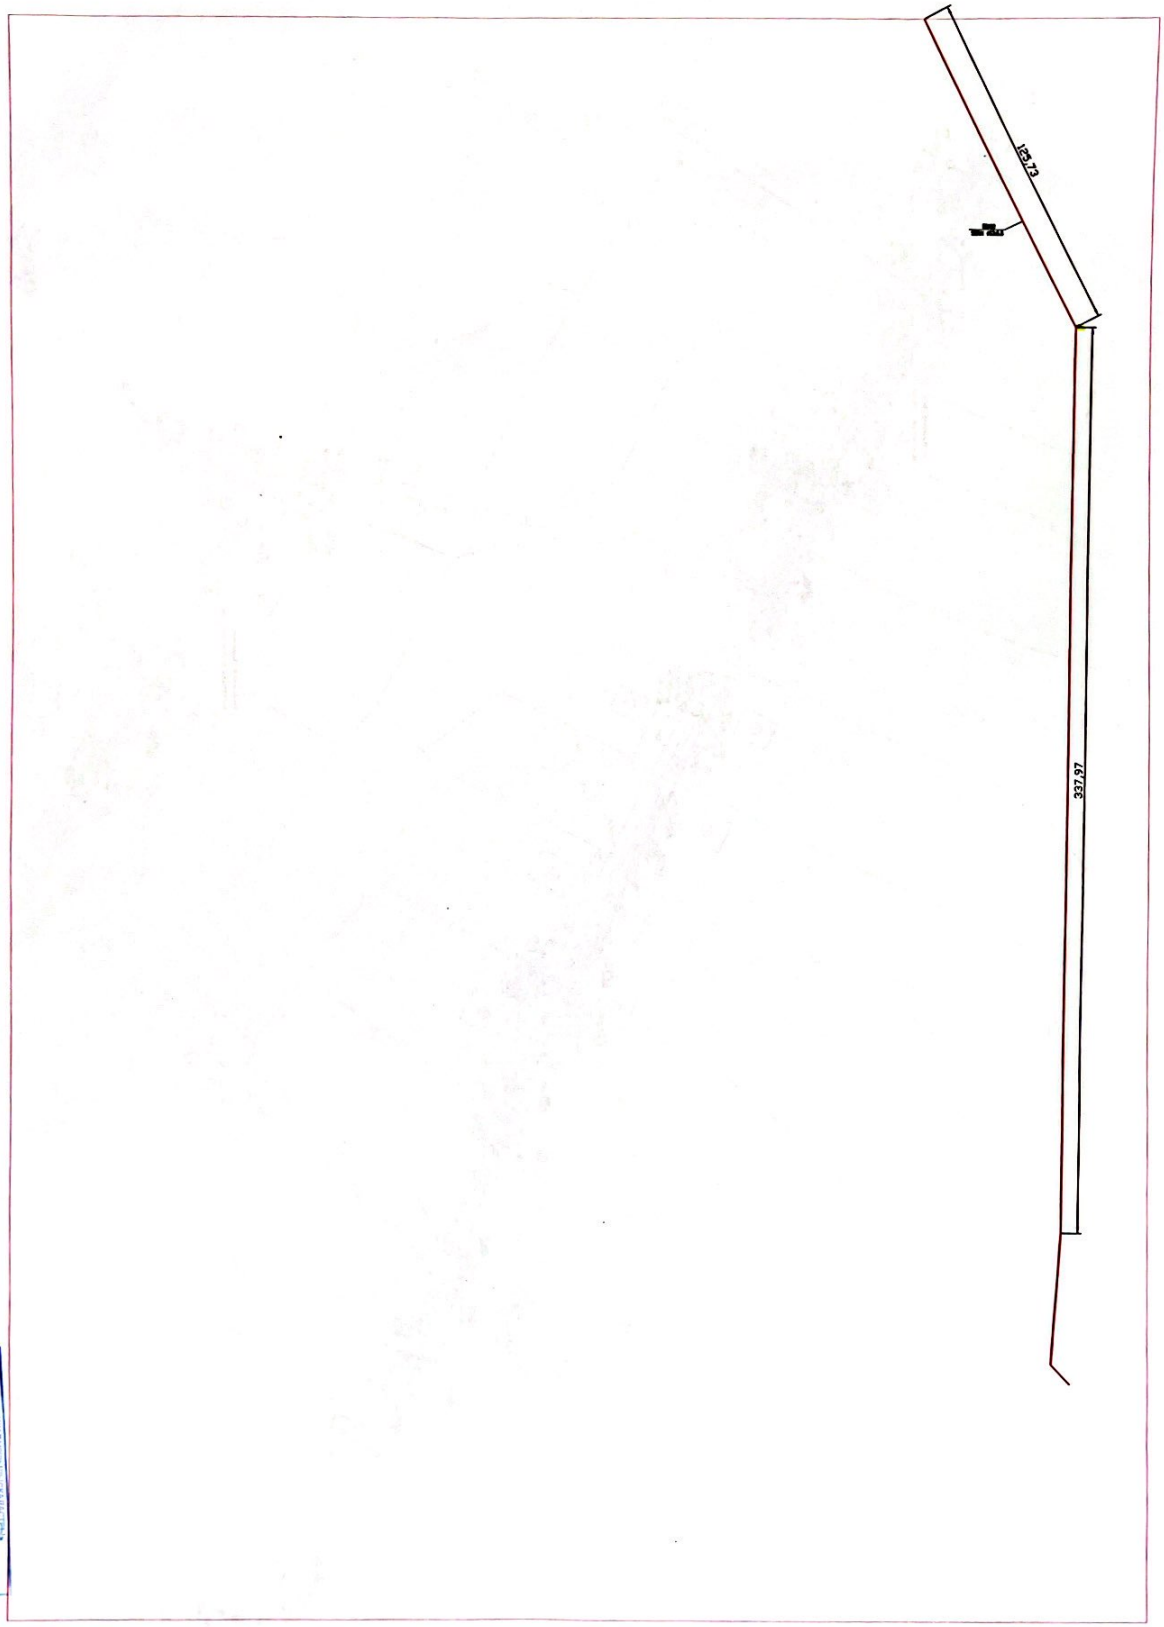

Изм.	Кол.уч	Лист	№док.	Подпись	Дата	Строительство подводящего газопровода и внутрипоселковой газораспределительной сети в.в. С.Сейфулдина, Сырдарьинского района Кызылординской области	
Исполнил		Исправил				Наружные сети газоснабжения. Газопровод низкого давления.	Стадия / Лист 3 / Листов 16
						Исполнительная схема	ТОО "AJS and Limited"

ДЕРЕКТЕР КОРЫНА ЕНГІЗІЛДІ
№ 1171
24 ж. 31.10

Scanned with CamScanner

Исполнительная схема

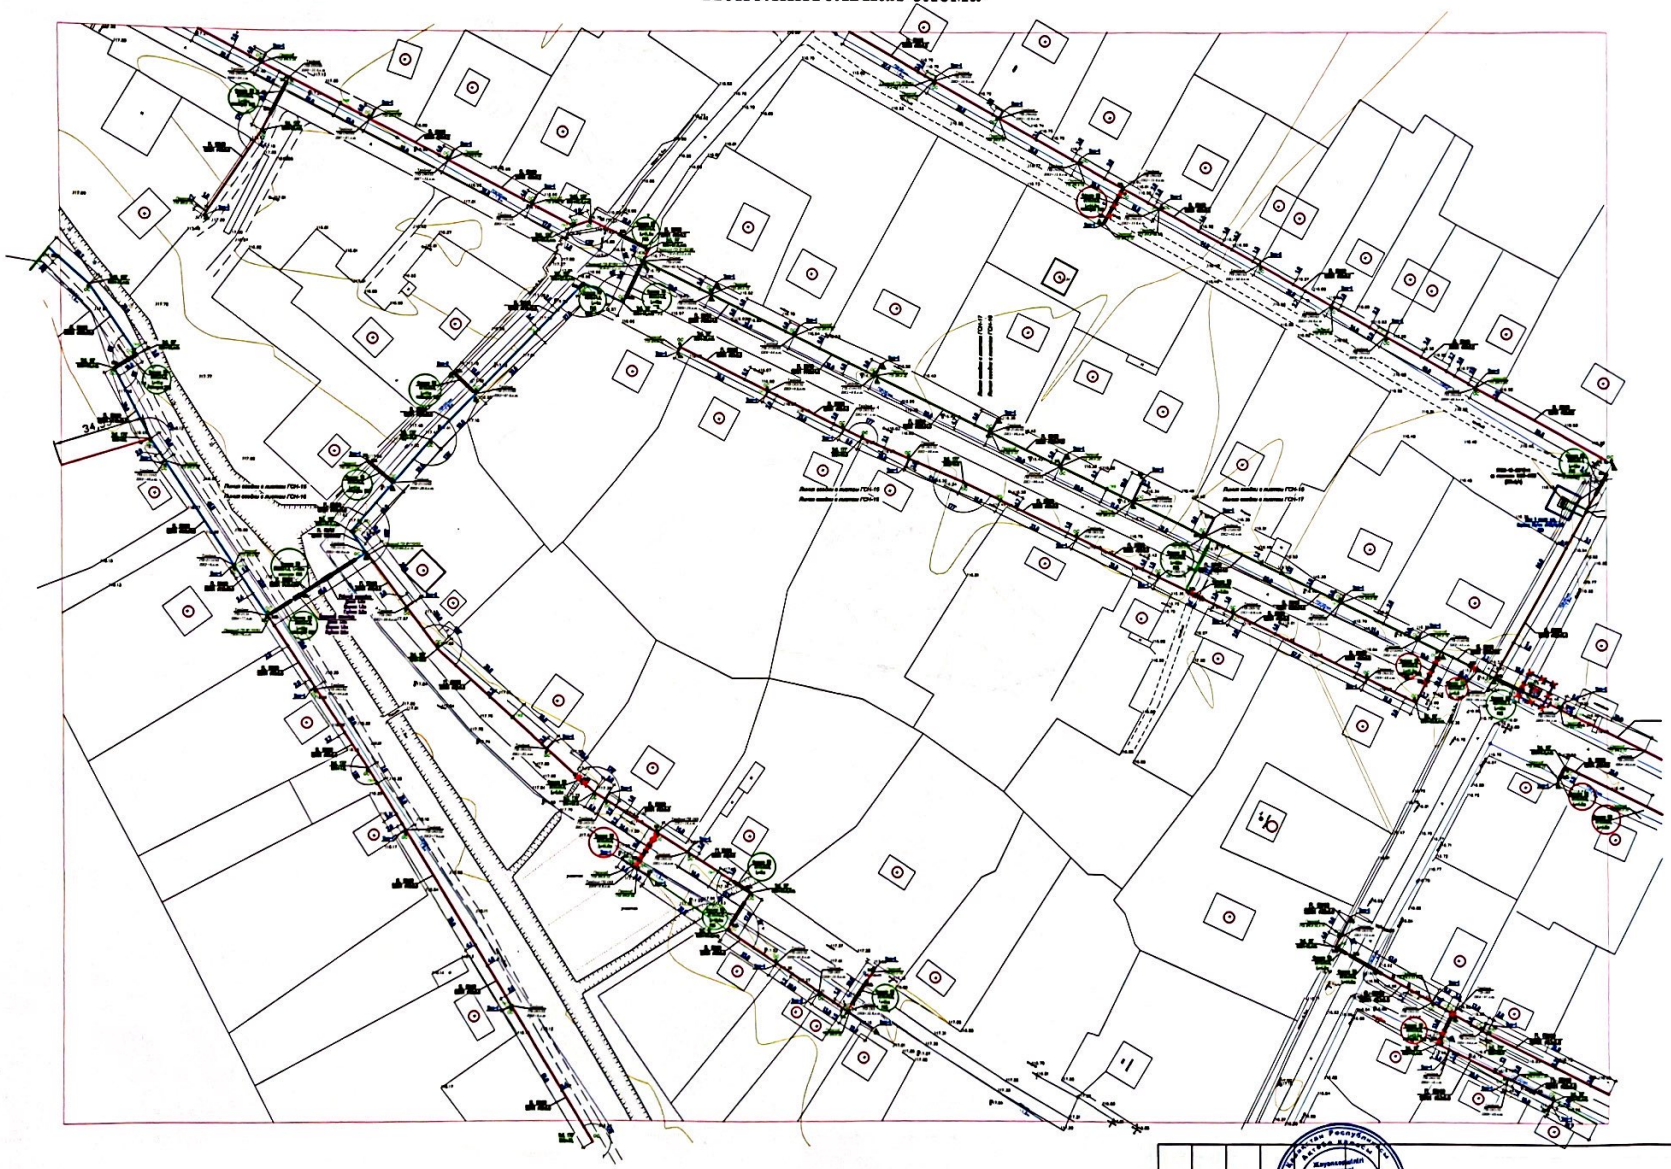

«Жер-Кадастр» ШАРУАШЫЛЫҚ ЖҮРГІЗУ ҚҰҚЫҒЫНДАҒЫ РЕСПУБЛИКАЛЫҚ МЕМЛЕКЕТТІК КӘСІПОРНЫНЫҢ Қызылорда облысындағы филиалы
ДЕРЕКТЕР ҚОРЫНА ЕНГІЗІЛДІ
№ 1141
2024 ж. 31 . 10

Изм.	Кол.уч	Лист	№док.	Подпись	Дата	Строительство подводящего газопровода и внутрипоквартальной газораспределительной сети п.п. С.Сейфуллина, Сырдарьинского района Кызылординской области		
Исполнил		Исагали Н.А.				Наружные сети газоснабжения. Газопровод низкого давления.	Стадия	Лист 5 / Листов 16
						Исполнительная схема	ТОО "АЗS and Limited"	

Scanned with CamScanner

Исполнительная схема

ДЕРЕКТЕР ҚОРЫНА ЕНГІЗІЛДІ
№ 1171
24.05.10

Исполнил		Исмаил Н.А.			Наружная сети газоснабжения. Газопровод низкого давления.	Стадия / Лист 7 / Листов 16
					Исполнительная схема	ТОО "A3S and Limited"

Scanned with CamScanner

Исполнительная схема

ДЕРЕКТЕР ҚОРЫНА ЕНГІЗІЛДІ
№ 1171
2024 г. 31.10

Изм.	Кол.уч	Лист	№док.	Подпись	Дата
Исполнил			Исмаилов Н.А.		

Строительство водводящего газопровода и внутриквартальной газораспределительной сети п.п. С.Сейфуллина, Сырдарьинского района Кызылординской области

Наружные сети газоснабжения. Газопровод низкого давления.	Стадия	Лист	Листов
		9	16
Исполнительная схема	ТОО "A3S and Limited"		

Scanned with CamScanner

Исполнительная схема

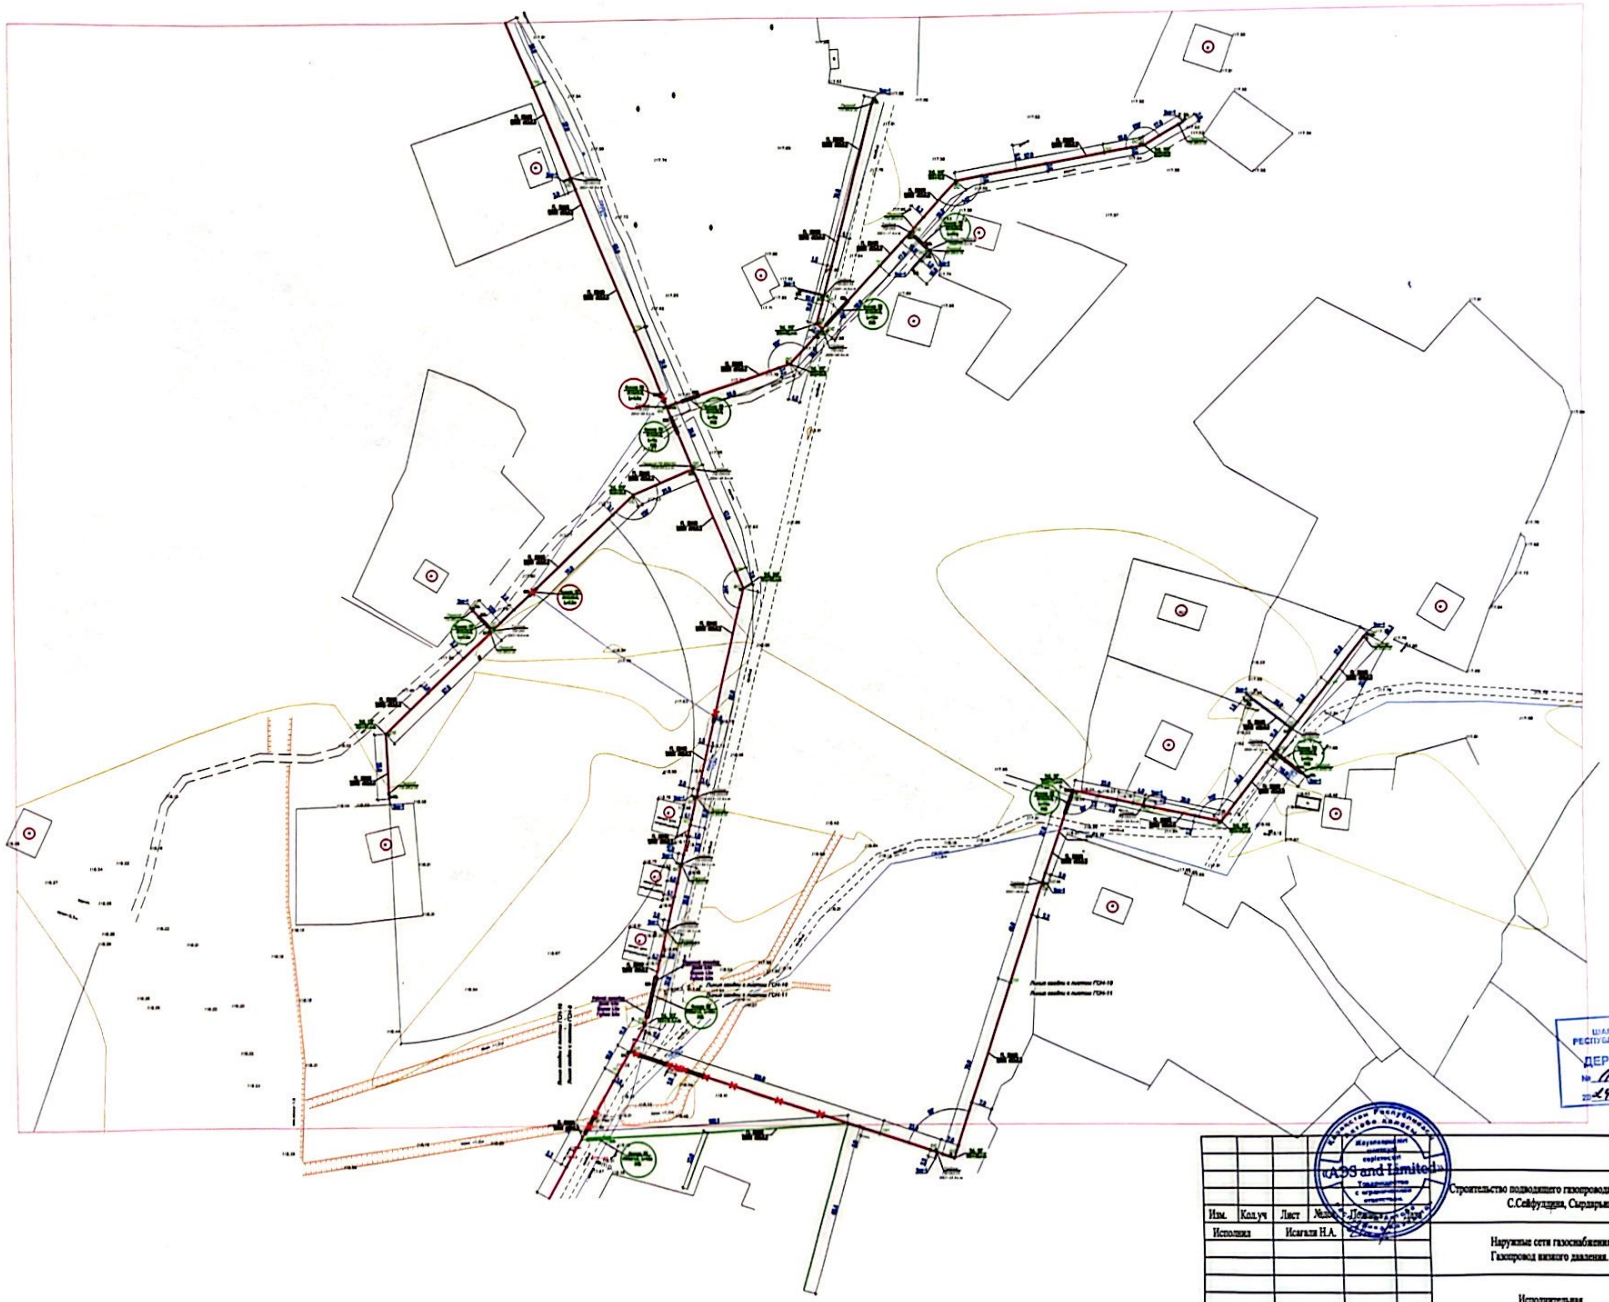

Изм.	Кол.уч	Лист	№док.	Подпись	Дата	Строительство подводящего газопровода и внутриквартальной газораспределительной сети п.п. С.Сейфуддин, Сырдарьинского района Кызылординской области			
Исполнил		Исагали Н.А.				Наружные сети газоснабжения. Газопровод низкого давления.	Стадия	Лист	Листов
								11	16
						Исполнительная схема	ТОО "A3S and Limited"		

ДЕРЕКТЕР ҚОРЫНА ЕНГІЗІЛДІ
№ 1171
24 . 01 . 10

Scanned with CamScanner

Исполнительная схема

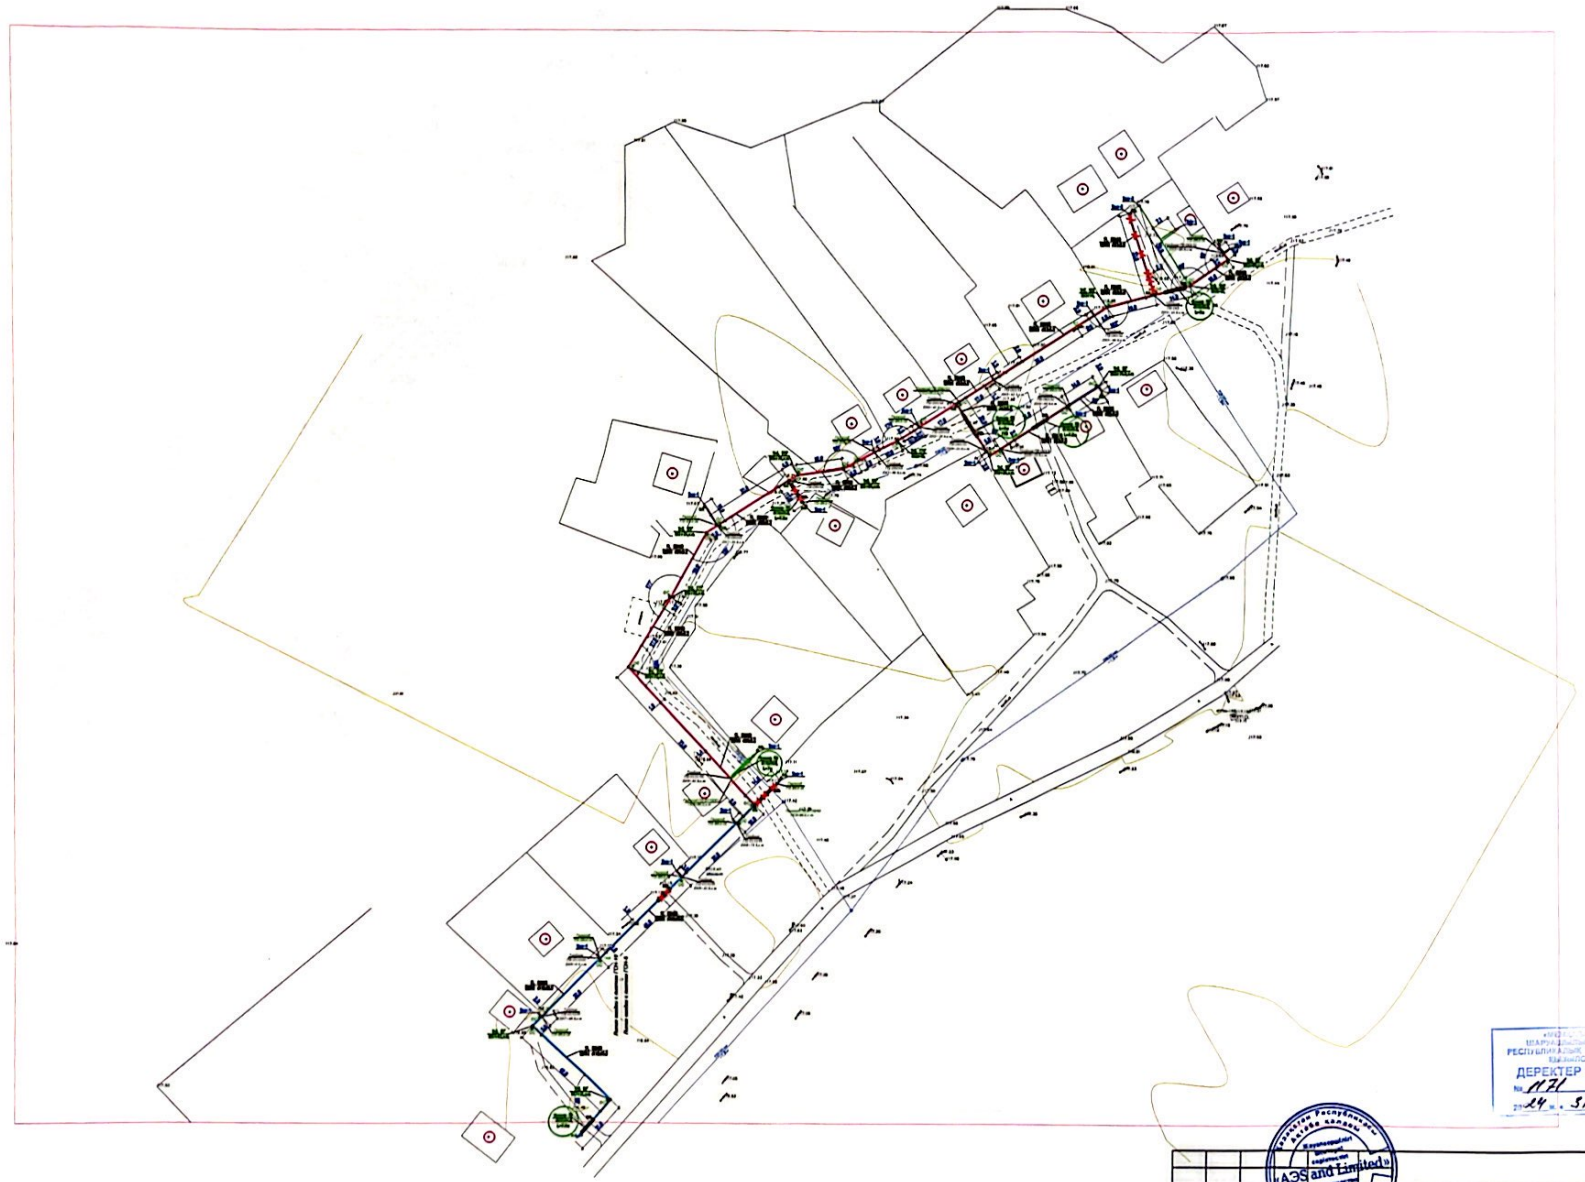

ДЕРЕКТЕР ҚОРЫНА ЕНГІЗІЛДІ
№ 1171
24.01.10

Изм.	Кол.уч	Лист	№док.	Подпись	Дата	Строительство подземного газопровода и внутриквартальной газораспределительной сети п.п. С.Сейфуддина, Сырдарьинского района Кызылординской области
Исполнил		Исмаил Н.А.				Наружные сети газоснабжения. Газопровод низкого давления. — Стадия: ; Лист: 13 ; Листов: 16
						Исполнительная схема — ТОО "АЭS and Limited"

Scanned with CamScanner

Исполнительная схема

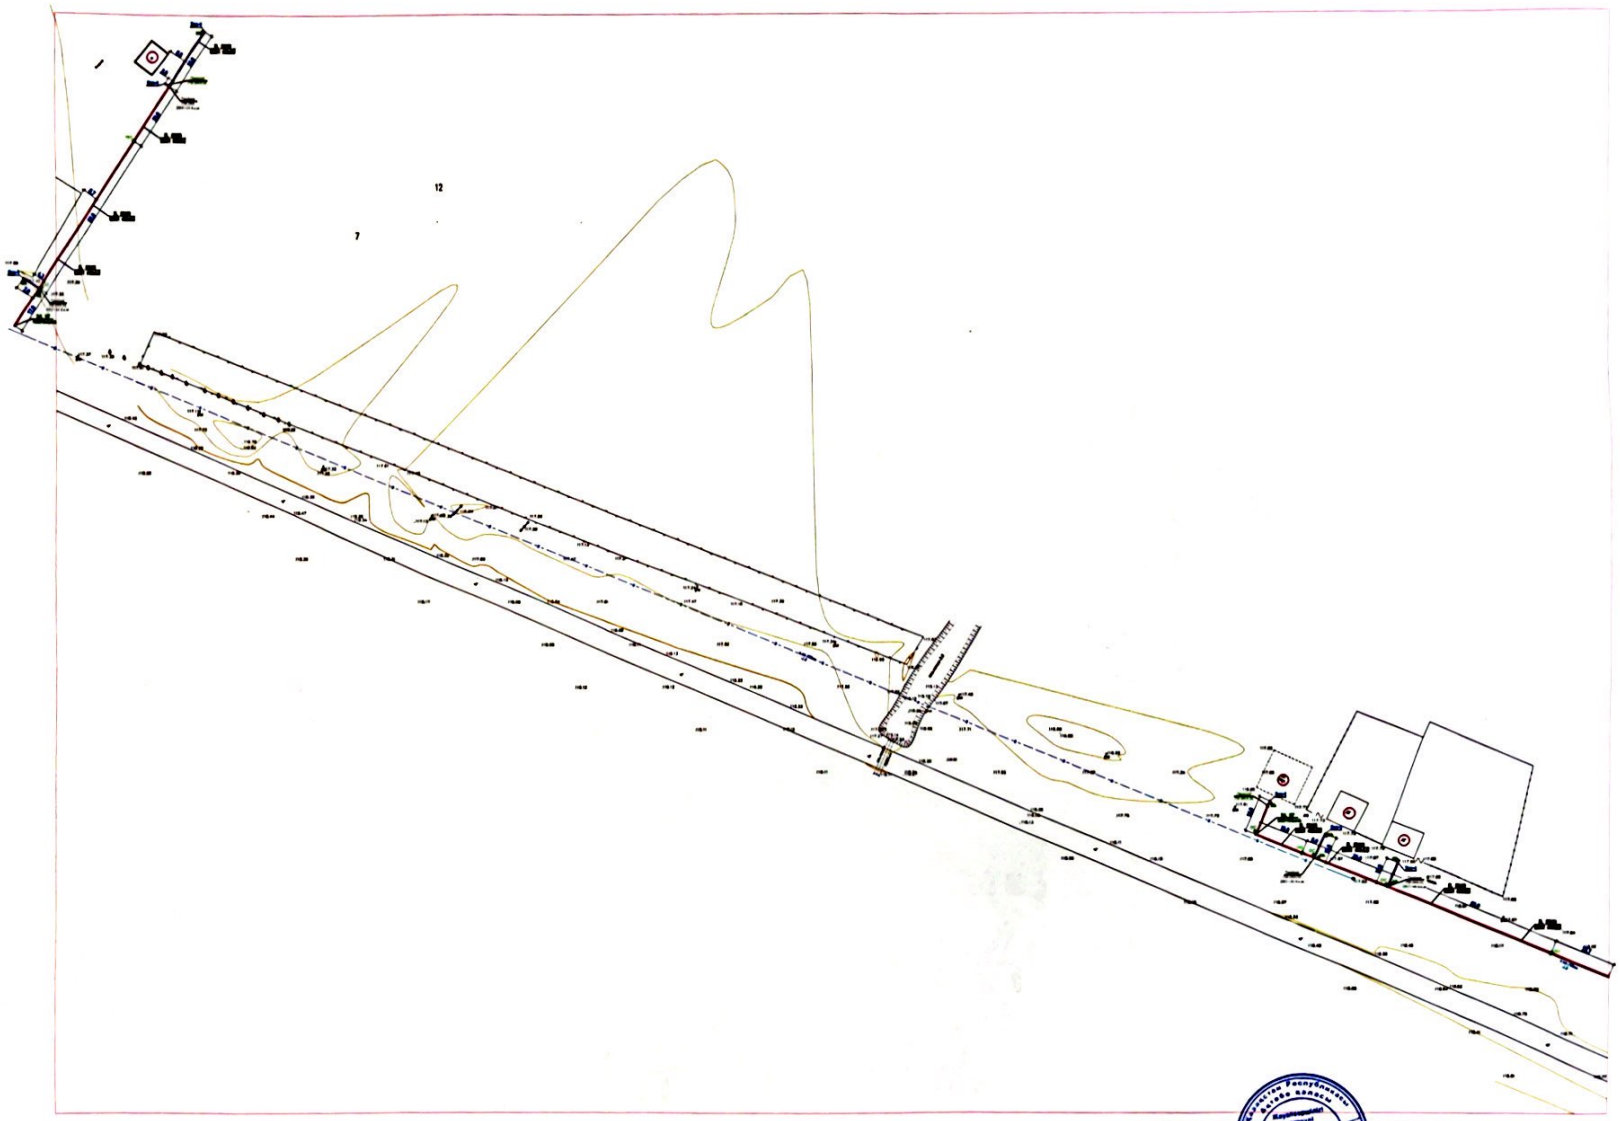

ДЕРЕКТЕР ҚОРЫНА ЕНГІЗІЛДІ
№ 1171
24.31.10

Изм.	Кол.уч	Лист	Подпись	Дата
Исполнил		Исмаил Н.А.		

Строительство подводящего газопровода и внутрискважинной газораспределительной сети п.п. С.Сейфуллина, Сырдарьинского района Кызылординской области

Наружные сети газоснабжения. Газопровод низкого давления.	Стадия	Лист	Листов
		15	16
Исполнительная схема	ТОО "A36 and Limited"		

Scanned with CamScanner

Исполнительная схема

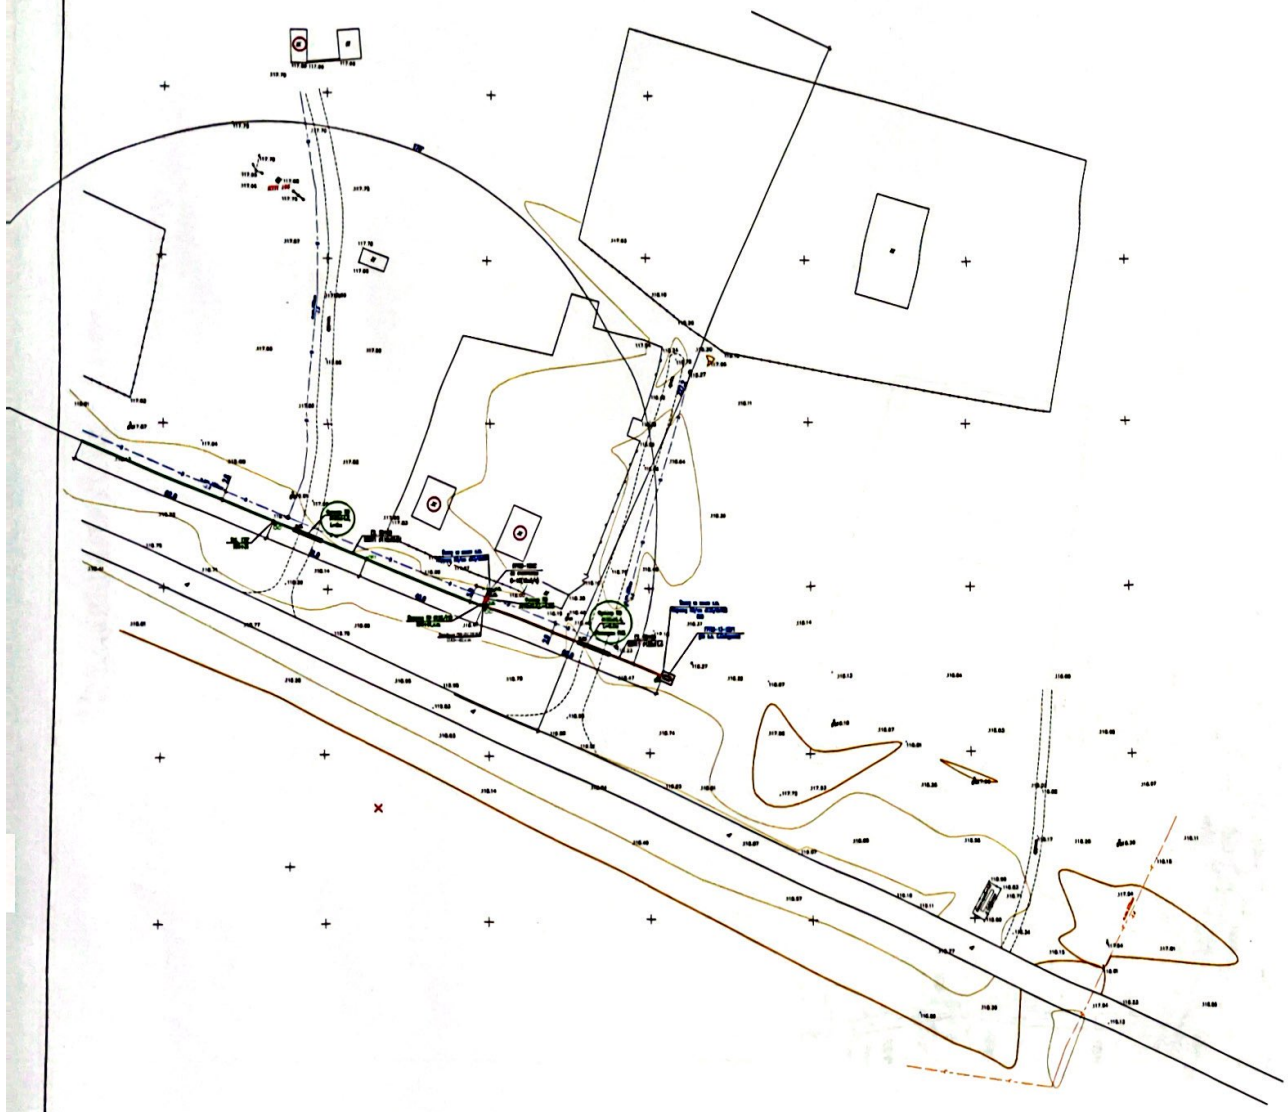

Изм.	Кол.уч	Лист	Nдок.	Подпись	Дата
Исполнил		Исангали Н.А.			

Строительство подводящего газопровода и внутрипоселковой газораспределительной сети в.п. С.Сейфуддин, Сардарьинского района Кызылординской области

Наружные сети газоснабжения. Газопровод среднего давления.

Стадия	Лист	Листов
	4	4

Исполнительная схема

ТОО "АЭS and Limited"

«АЭS and Limited»

ДЕРЕКТЕР ҚОРЫНА ЕНГІЗІЛДІ
№ 111
20 24 ж. 31.10

Исполнительная схема

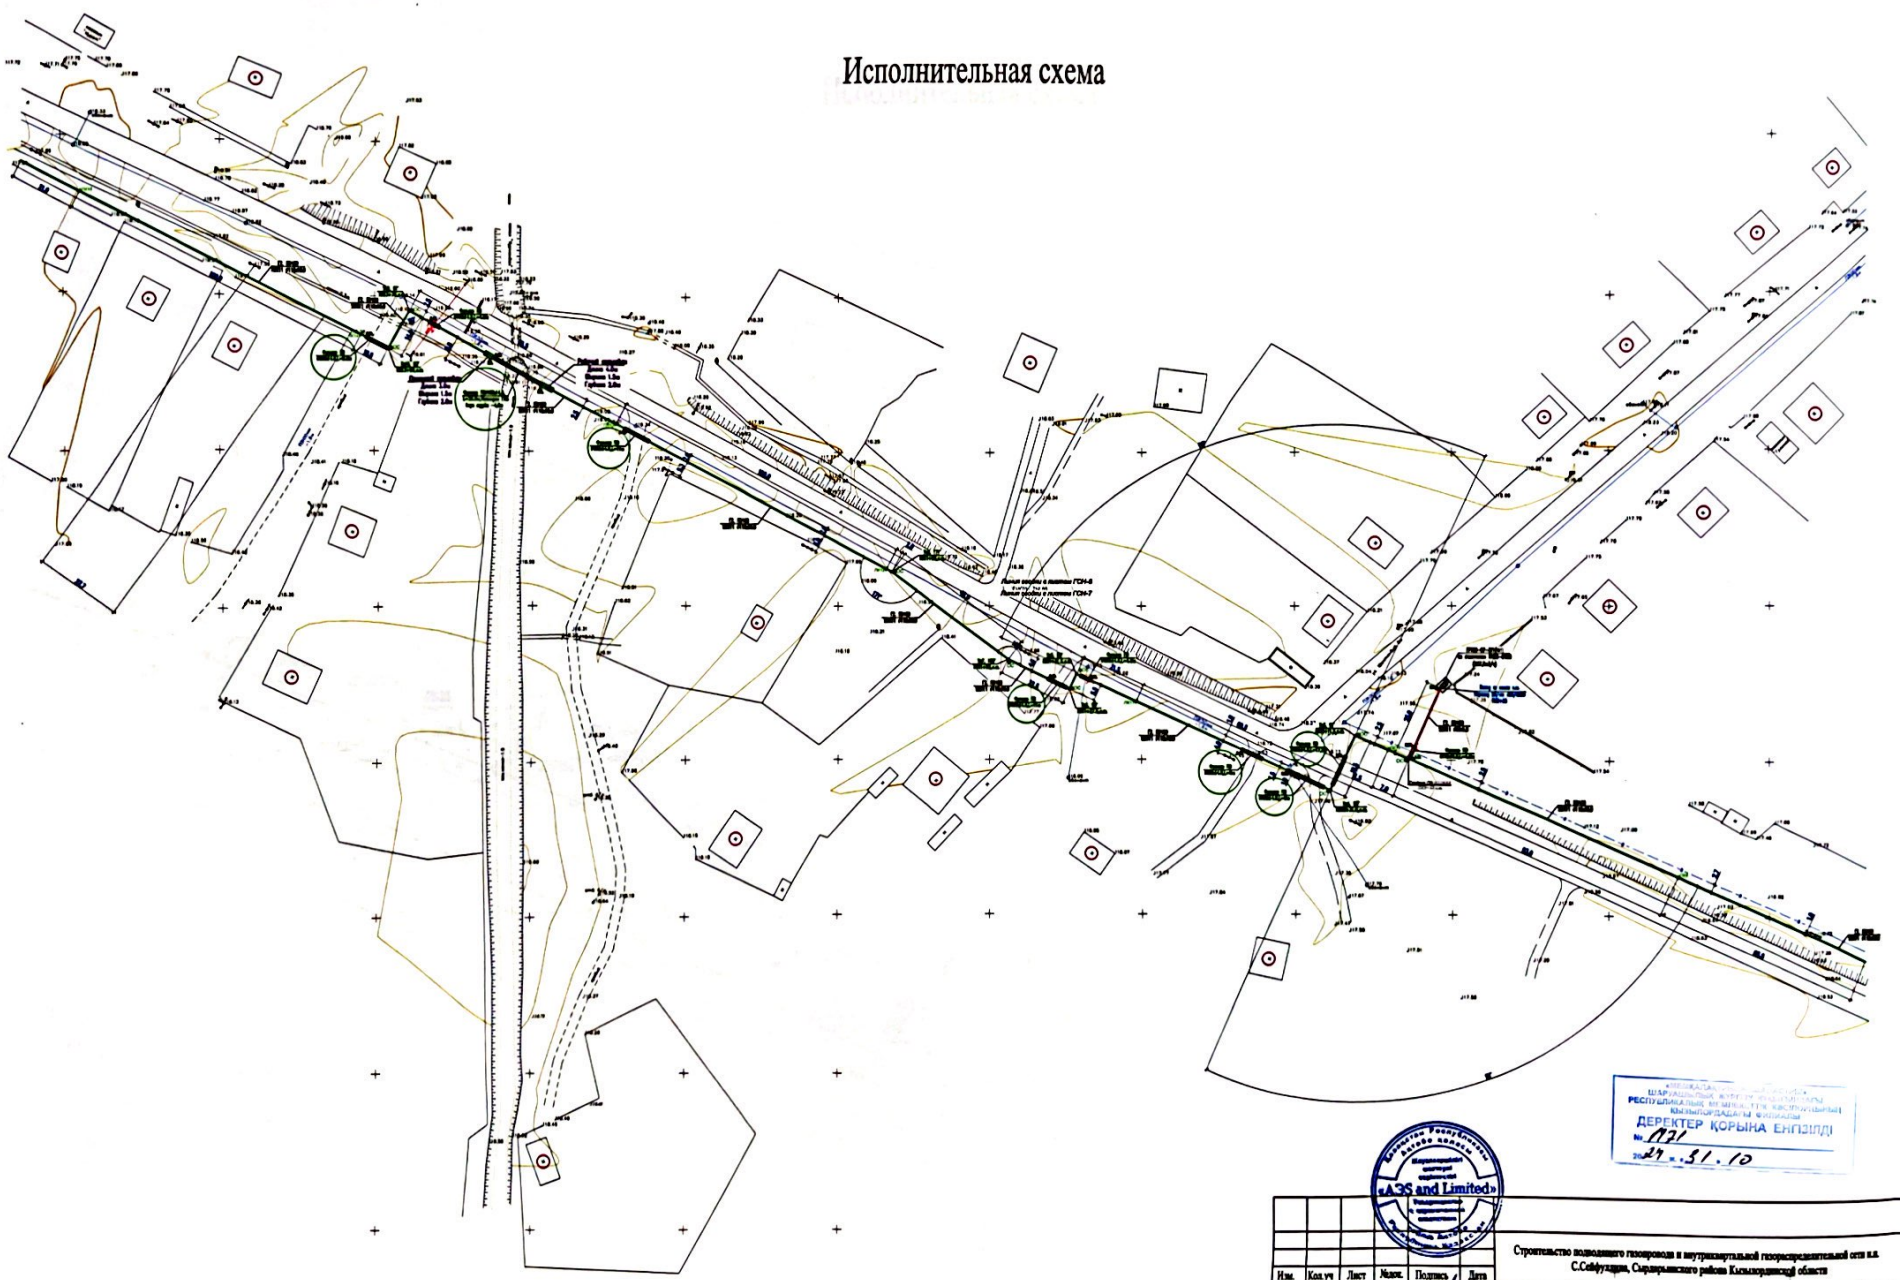

ДЕРЕКТЕР ҚОРЫНА ЕНГІЗІЛДІ
№ 171
27.01.10

Изм.	Кол.уч	Лист	№док.	Подпись	Дата
Исполнил		Исатаев Н.А.			

Строительство подводящего газопровода и внутрипоселковой газораспределительной сети п.п. С.Сейфуллина, Сырдарьинского района Кызылординской области

Наружная сеть газоснабжения. Газопровод среднего давления.

Стадия	Лист	Листов
	2	4

Исполнительная схема

ТОО "A3S and Limited"

Scanned with CamScanner

Исполнительная схема

Изм.	Кол.уч	Лист	Мдок.	Подпись	Дата
Исполнил		Ноатаев Н.А.			

Строительство подводящего газопровода и внутрикварталной газораспределительной сети п.п. С.Сейфуддина, Сырдарьинского района Кызылординской области

Наружные сети газоснабжения. Газопровод среднего давления.

Стадия	Лист	Листов
	1	4

Исполнительная схема

ТОО "АЗБ and Limited"

«АЗБ and Limited»

ДЕРБЕСТЕР ҚОРЫНА ЕНГІЗІЛДІ
№ 1121
24.31.10

Scanned with CamScanner

Исполнительная схема

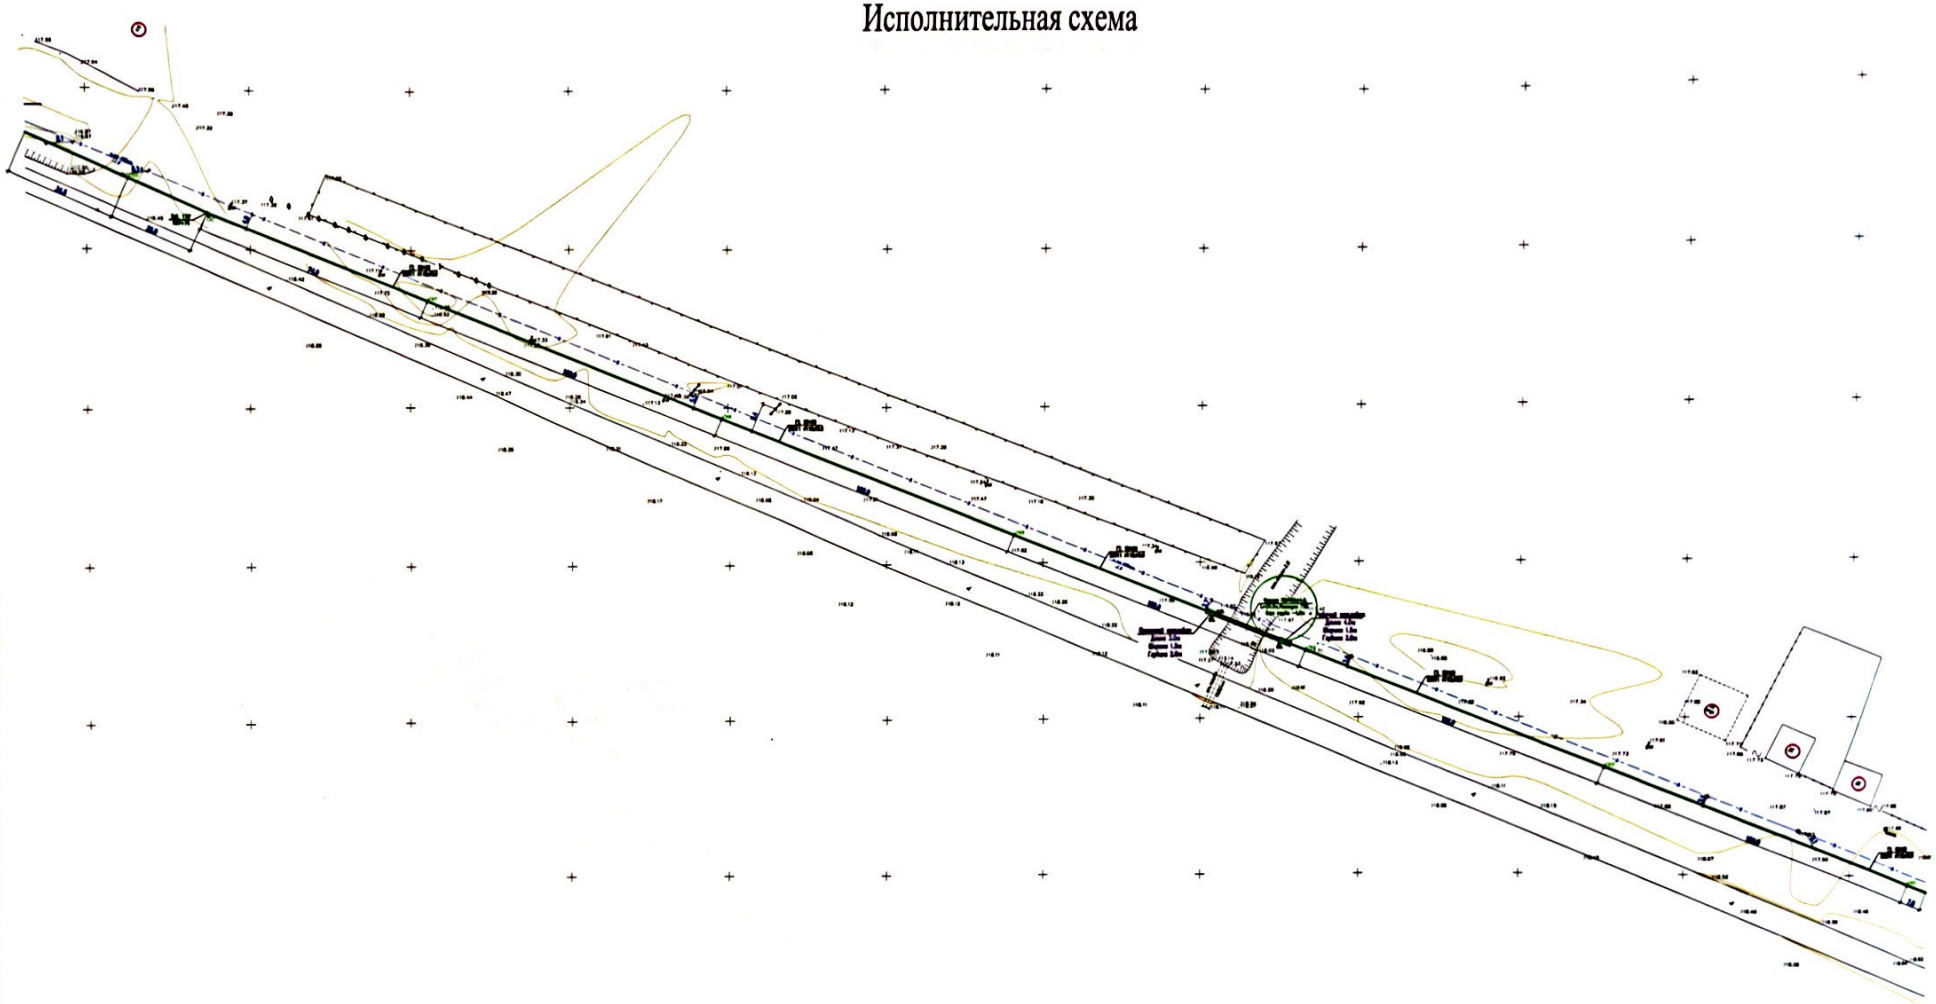

ДЕРЕКТЕР ҚОРЫНА ЕНГІЗІЛДІ
№ 1171
20 24 . 31 . 10

Изм.	Кол.уч	Лист	Удок.	Подпись	Дата
Исполнил		Исагали Н.А.			

Строительство подводящего газопровода и внутриквартальной газораспределительной сети п.п. С.Сейфуддин, Сырдарьинского района Кызылординской области

Наружные сети газоснабжения. Газопровод среднего давления.	Стадия	Лист	Листов
		3	4
Исполнительная схема	ТОО "АЗS and Limited"		

Scanned with CamScanner

Исполнительная схема

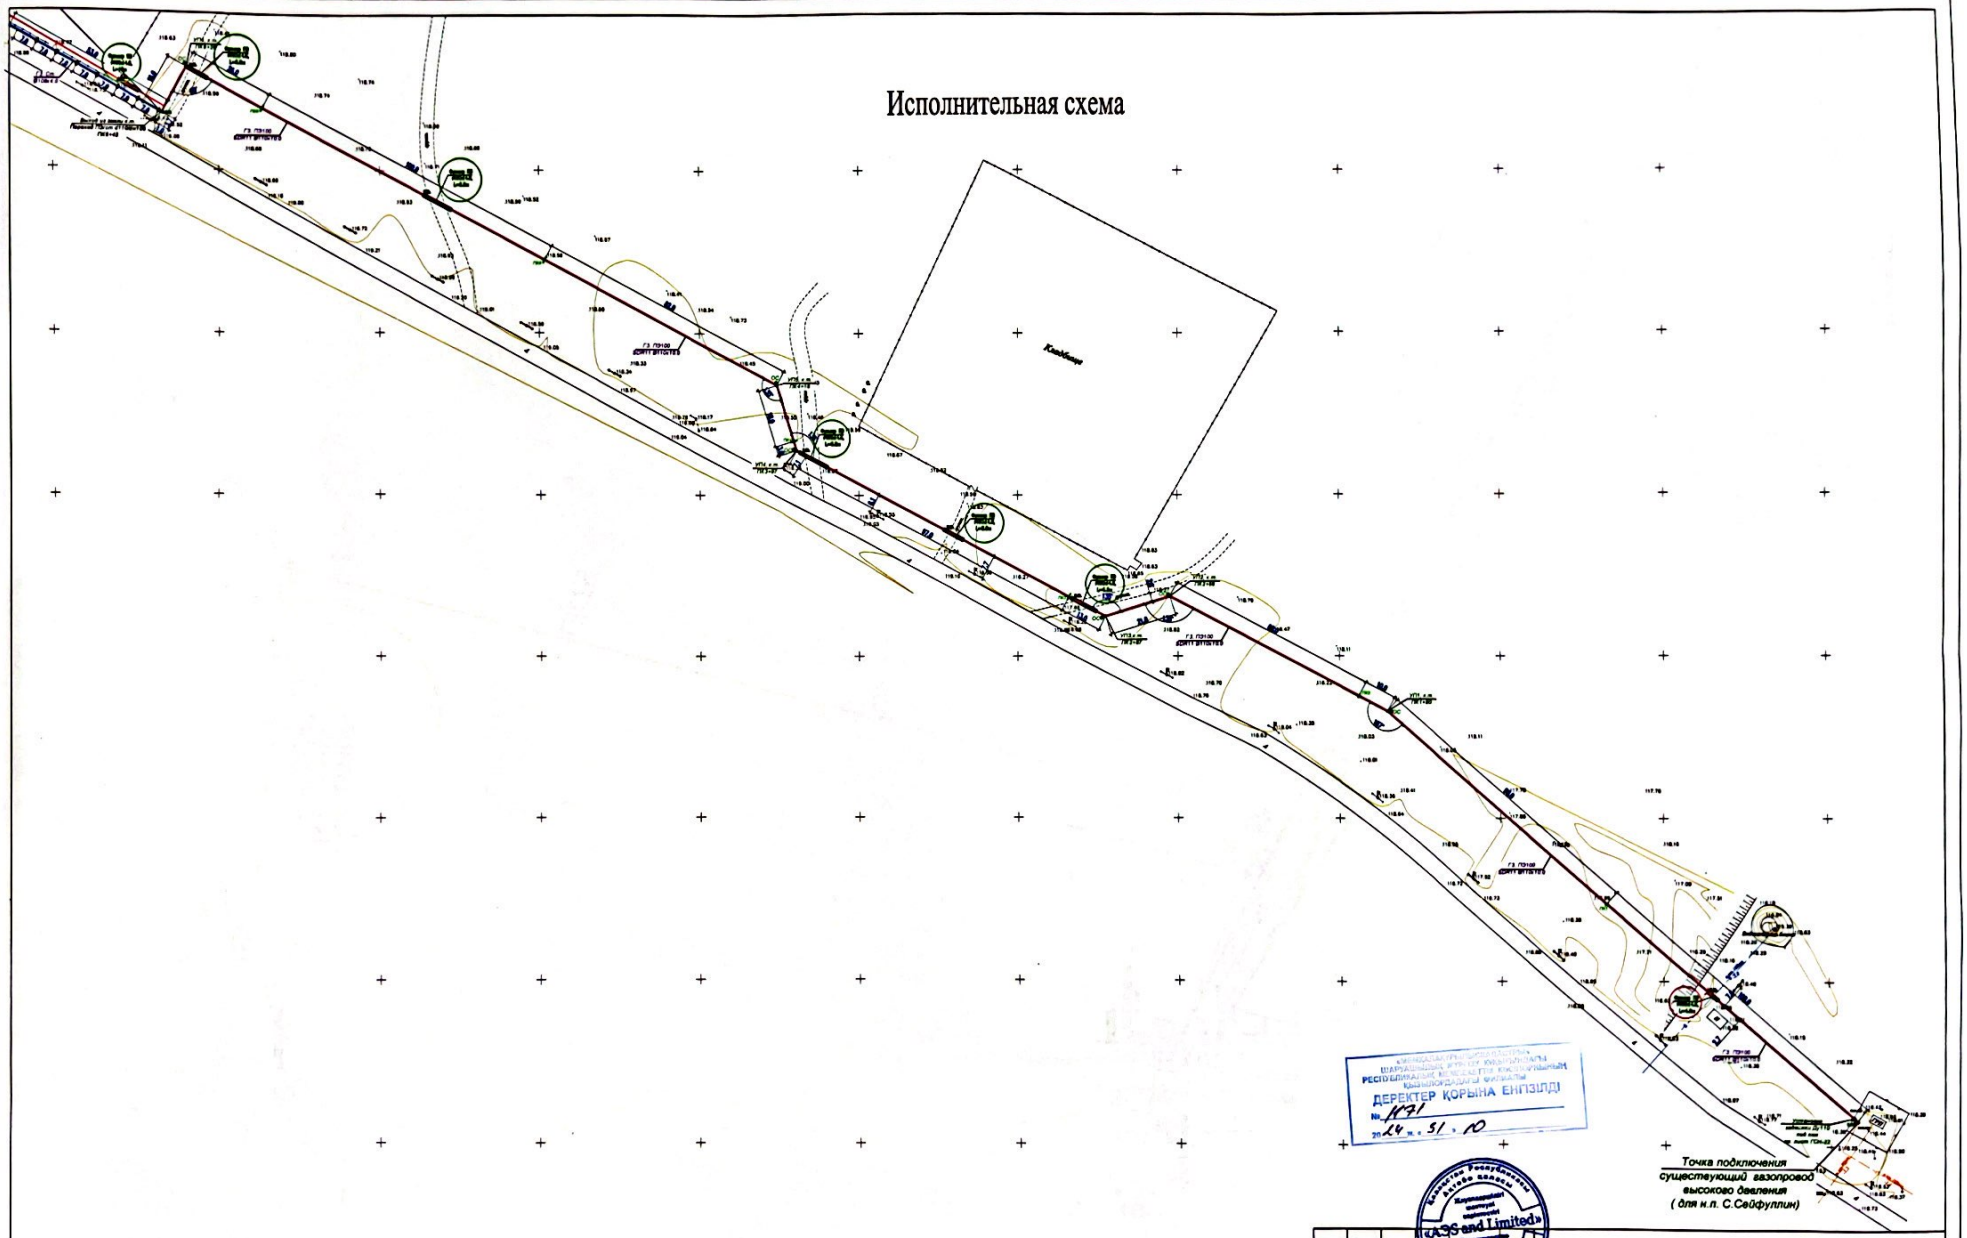

ДЕРЕКТЕР КОРЫНА ЕНГІЗІЛДІ
№ 1191
20 24 ж. 51 . 10

Изм.	Кол.уч	Лист	Док.	Подпись	Дата	Строительство подводящего газопровода и внутрикварталной газораспределительной сети н.п. С.Сейфуллин, Сырдарьинского района Кызылординской области			
Исполнил		Исмаил Н.А.				Наружные сети газоснабжения. Газопровод высокого давления.	Стадия	Лист	Листов
								5	5
						Исполнительная схема	ТОО "AJS and Limited"		

Scanned with CamScanner

Исполнительная схема

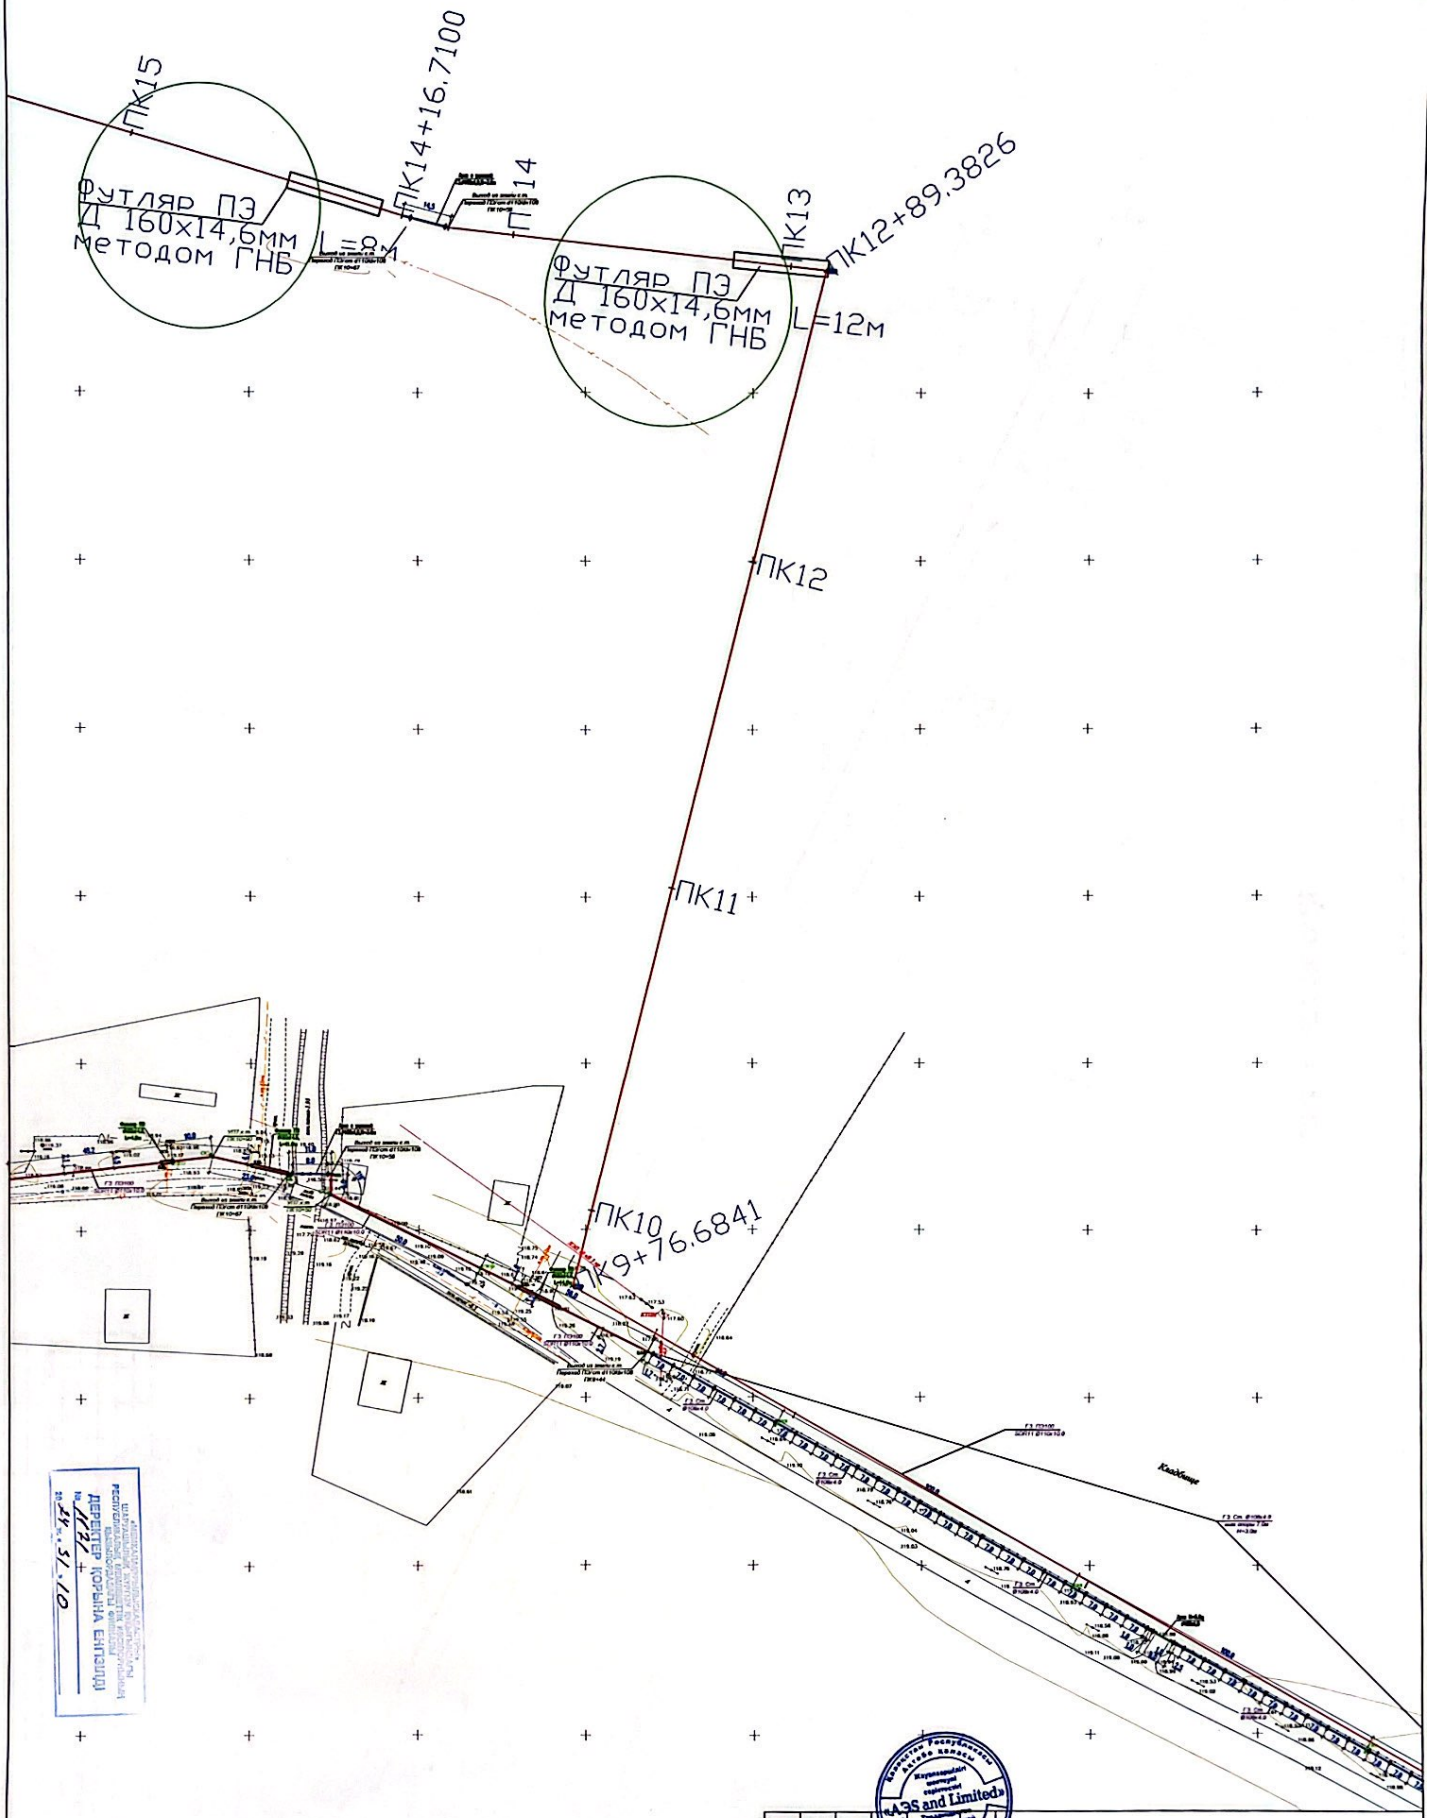

Изм.	Кол.уч	Лист	N.док.	Подпись	Дата	Строительство подводящего газопровода и внутриквартальной газораспределительной сети п.п. С.Сейфуллина, Сырдарьинского района Кызылординской области		
Исполнил		Исангали Н.А.				Наружные сети газоснабжения. Газопровод высокого давления.	Стадия	Лист 4 / Листов 5
						Исполнительная схема	ТОО "A3S and Limited"	

Scanned with CamScanner

Исполнительная схема

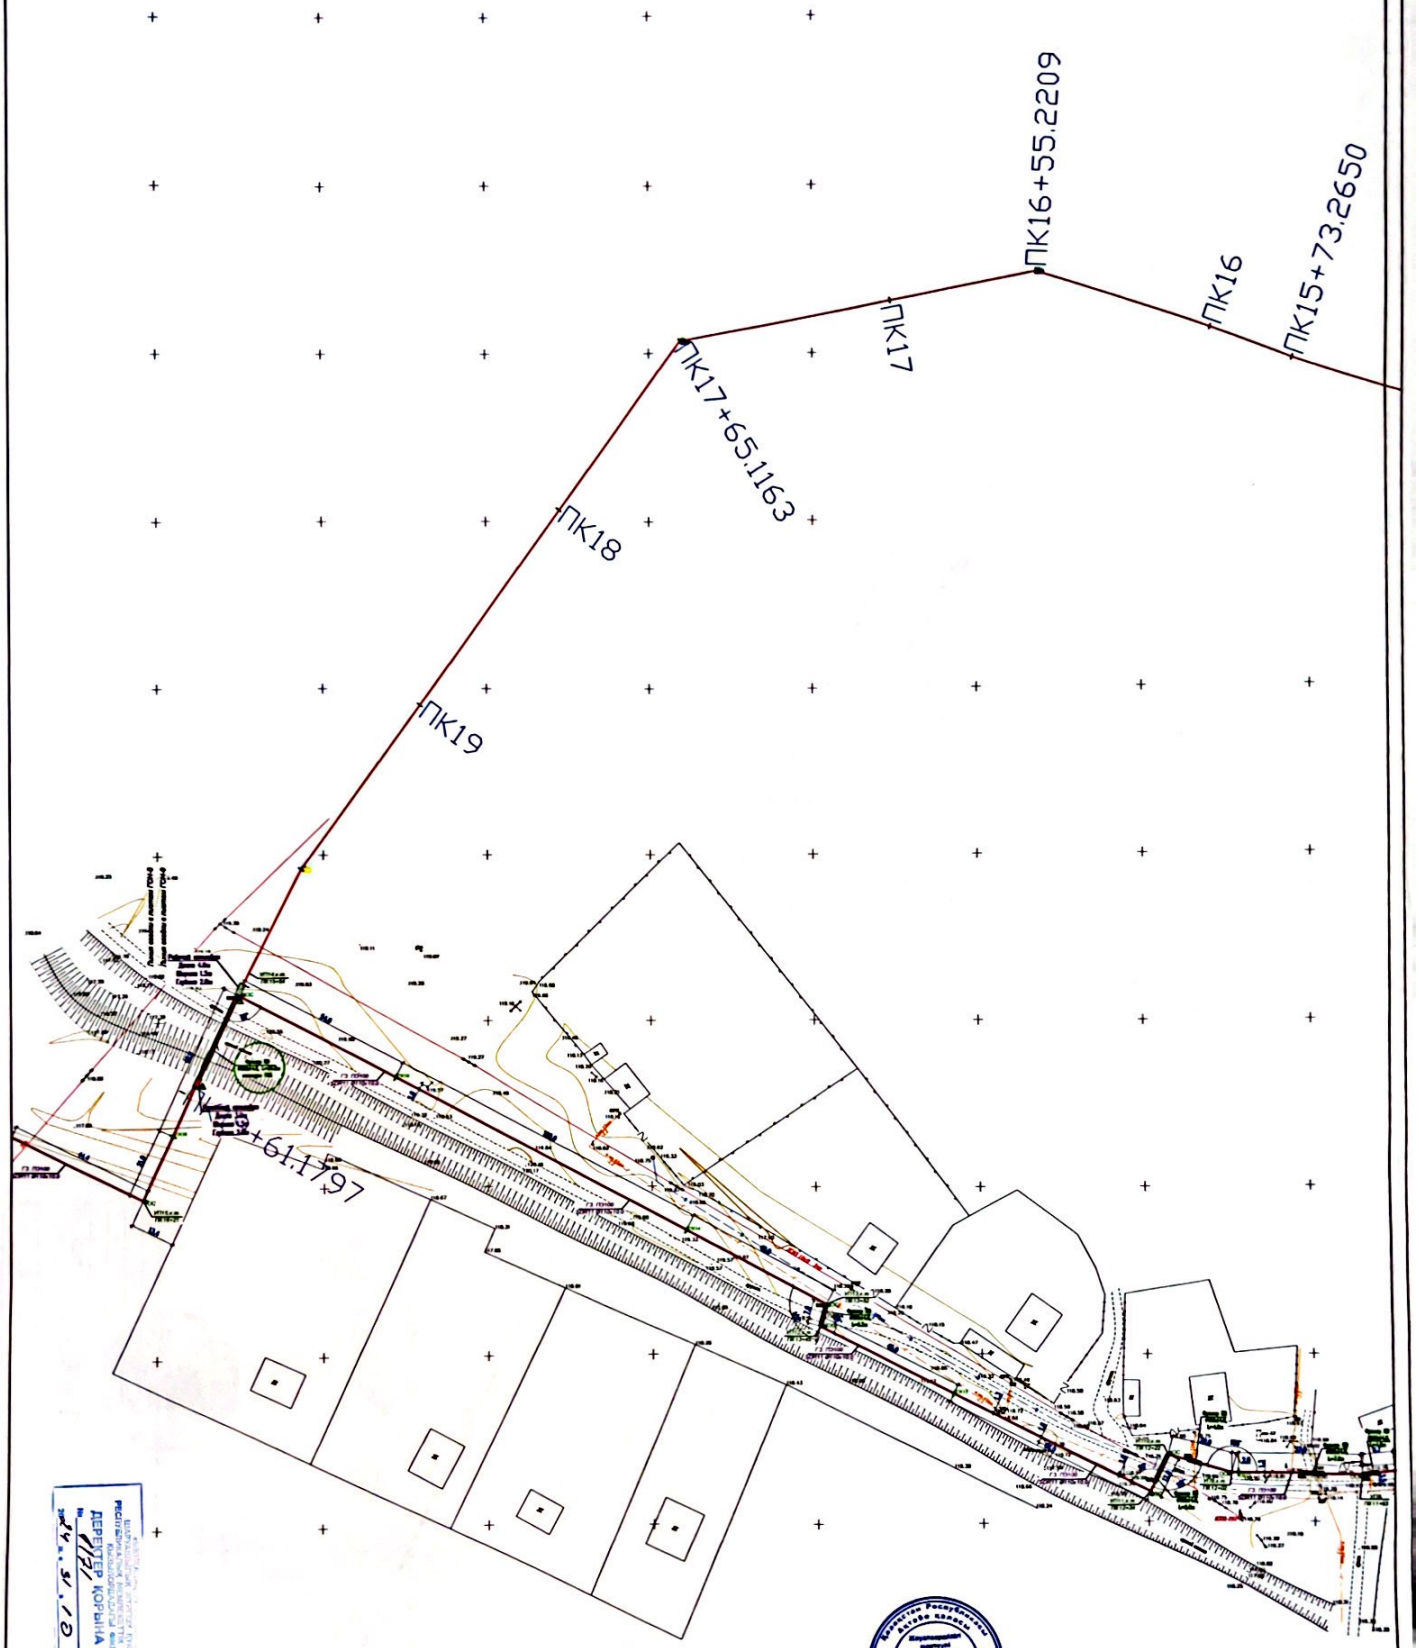

Изм.	Кол.уч	Лист	Подпись	Дата
Исполнил		Исмаил Н.А.		

Строительство подводного газопровода и внутрипортальной газораспределительной сети п.п. С.Сейфуллина, Сырдарьинского района Кызылординской области

Наружные сети газоснабжения. Газопровод высокого давления.	Стадия	Лист	Листов
		3	5
Исполнительная схема	ТОО "АЗS and Limited"		

«АЗS and Limited»

ДЕРЕКТЕР КОРЫҢА ЕНГІЗІЛДІ
№ 1181
24.05.10

Исполнительная схема

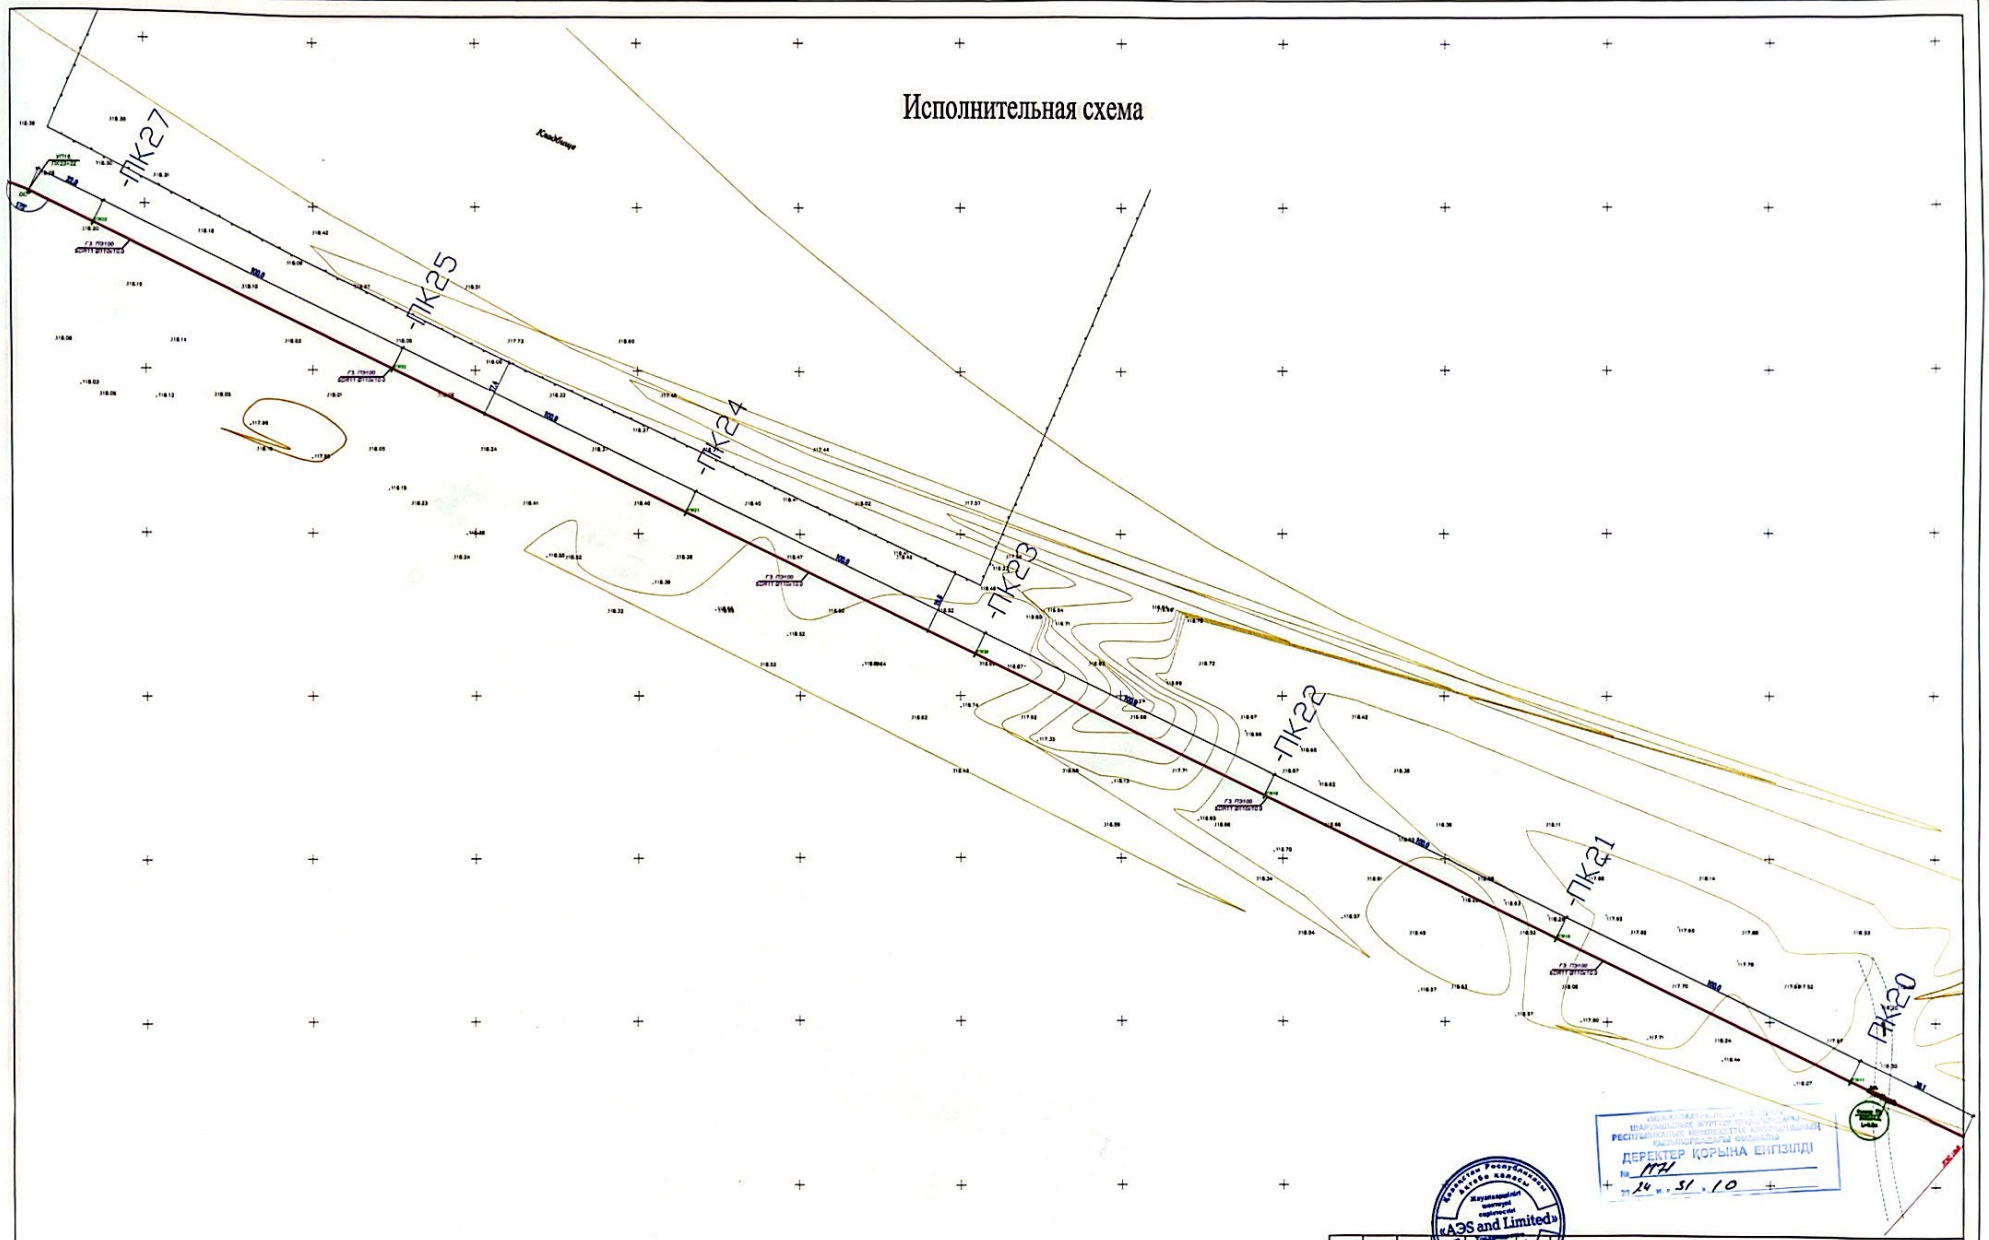

ДЕРЕКТЕР ҚОРЫНА ЕНГІЗІЛДІ
№ 771
14.51.10

Изм.	Кол.уч	Лист	Надок.	Подпись	Дата
Исполнил		Исмаил Н.А.			

Строительство подводящего газопровода и внутриквартальной газораспределительной сети п.п. С.Сейфуддина, Сырдарьинского района Кызылординской области

Наружные сети газоснабжения. Газопровод высокого давления.	Стадия	Лист	Листов
		2	5
Исполнительная схема	ТОО "АЭS and Limited"		

Scanned with CamScanner

Исполнительная схема

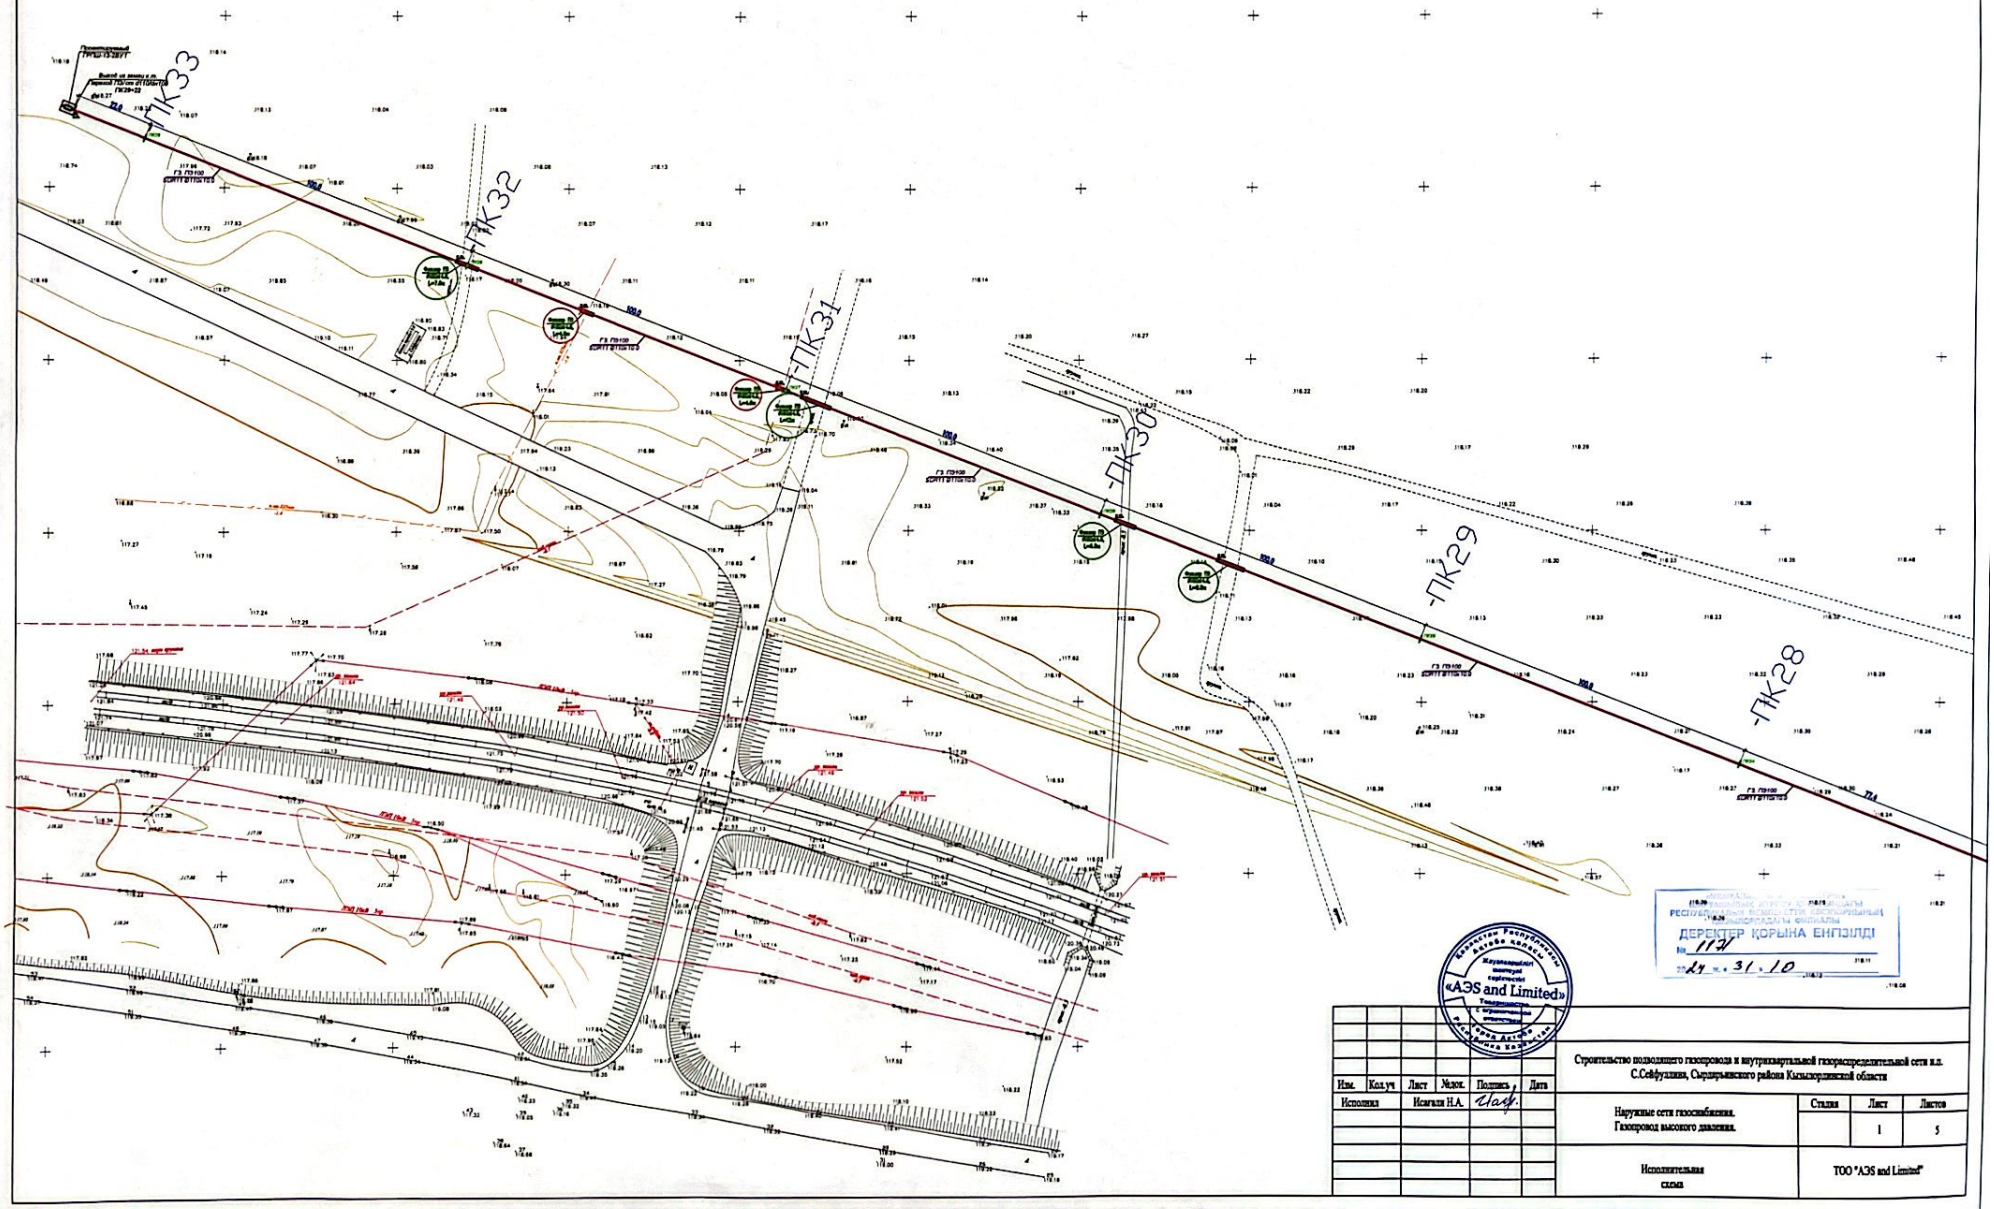

ДЕРЕКТЕР ҚОРЫНА ЕНГІЗІЛДІ
№ 117
24 ж. 31.10

«АЭS and Limited»

Изм.	Кол.уч	Лист	N.док.	Подпись	Дата	Строительство подземного газопровода и внутрихвартальной газораспределительной сети п.п. С.Сейфуллина, Сырдарьинского района Кызылординской области
Исполнил		Исагали Н.А.				Наружные сети газоснабжения. Газопровод высокого давления. — Стадия: — Лист: 1 — Листов: 5
						Исполнительная схема — ТОО "АЭS and Limited"

Scanned with CamScanner