РЕСПУБЛИКА КАЗАХСТАН

КазПрогресс-СтройСервис

РАБОЧИЙ ПРОЕКТ

Инженерно-геодезический отчет

к рабочему проекту:

"Разработка ПСД на строительство музыкальной школы на 150 мест в с Еркинкала г. Атырау. Корректировка"

Заказчик: ГУ "Управление строительства, архитектуры и градостроительства Атырауской области"

Разработччик: ТОО «КазПрогресс- СтройСройСервис»

Директор: **Суйеуов А. К.**

Атырау, 2024 г.

Заказчик: ТОО «А&К-Али Сотрапу»

Исполнитель: ТОО «КазПрогресс-СтройСервис».

Договор №01 от 02.02.2024г.

Т Е Х Н И Ч Е С К И Й О Т Ч Е Т

топографо-геодезических работ по объекту:
"Разработка ПСД на строительство музыкальной школы на 150 мест в с Еркинкала г. Атырау. Корректировка"

ТОМ IV

ИНЖЕНЕРНО-ГЕОДЕЗИЧЕСКИЕ ИЗЫСКАНИЯ

Отчет.
Текстовые и графические приложения.

Том IV

Часть I

						139/20-06-2023-ТС			
Изм.	Кол.уч	Лист	№ док.	Подпись	Дата	топографо-геодезические работы по объекту: "Разработка ПСД на строительство музыкальной школы на 150 мест в с Еркинкала г. Атырау. Корректировка"	Стадия	Лист	Листов
Исполнитель		Кадыров					РП	1	4
Директор		Суйеуов А.				Отчет по инженерно – геодезическим изысканиям	ТОО "КазПрогресс-СтройСервис"		

СОДЕРЖАНИЕ

1. ОБЩАЯ ЧАСТЬ…… 3
1.1. Основания для производства работ…….. 3
1.2. Подготовительные работы……... 3
1.3. Полевые работы…… 3
1.4. Системы координат и высот…….. 4
2. ОПИСАНИЕ РАЙОНА РАБОТ…….……... 4
2.1.Описываемый район работ……... 4
2.2.Рельеф……...… 4
2.3.Гидрография…… 5
2.4.Растительность…… 5
2.5.Основные инженерные коммуникации……... 5
3. КАРТОГРАФИЧЕСКАЯ ИЗУЧЕННОСТЬ…….……...… 5

4. ПОЛЕВЫЕ ТОПОГРАФО-ГЕОДЕЗИЧЕСКИЕ РАБОТЫ……....…….... 5
4.1.Составы и объемы выполненных работ……...……. 5
4.2.Метод производства работ……..……. 5
4.3.Инструменты……... 6
4.4.Крепление съемочного обоснования…….…….. 6
5. КАМЕРАЛЬНЫЕ РАБОТЫ……..……..… 6
6. ЗАКЛЮЧЕНИЕ…….……. 6
7. ГРАФИЧЕСКИЕ МАТЕРИАЛЫ

1. ОБЩАЯ ЧАСТЬ

1.1. Основания для производства работ

Топографическая съемка по объекту: "Разработка ПСД на строительство музыкальной школы на 150 мест в с Еркинкала г. Атырау. Корректировка" Целью работ является: обеспечение топографической съемкой местности масштаба 1:500, рабочего проекта. Работы проводились в соответствии с нормативными документами:

1. СНиП II-02-96 "Инженерные изыскания для строительства, основные положения" М., 1996 г.
2. СП РК 1.02-101-2014 "Инженерно-геодезические изыскания для строительства".
3. Инструкция по топографической съемке в масштабах 1:5000, 1:2000, 1:1000 и 1:500 ГКИНП (ГНТА)-02-028-09.
4. Условные знаки для топографических планов масштабов 1:5000, 1:2000, 1:1000, 1:500, М.,Картгеоцентр-геоиздат, 2000 г.
5. Правила по технике безопасности на топографо-геодезических работах ПТБ-88 г.

1.2.Подготовительные работы

Подготовительные работы выполнялись в период с 05.02.2024 по 09.02.2024г. бригадой ТОО «КазПрогресс-СтройСервис» и состояли из подбора картографической изученности и архивных материалов, составления технического предписания на производство работ, смет затрат, заявки для получения разрешения на производство работ, получения перечня объемов работ, подготовки и проверки топографо-геодезических инструментов.

1.3. Полевые работы

Полевые работы выполнялись в период с 12.02.по 17.02.2024 года бригадой ТОО «КазПрогресс-СтройСервис». За указанное время был выполнен полный комплекс топографо-геодезических для дальнейшего проектирования:

Полевые работы:

планово-высотная привязка реперов к сети пунктов полигонометрии.

тахеометрическая съемка площадки.

отыскание подземных коммуникаций.

составление плана в масштабе 1:500.

Камеральные работы:

Сбор исходных данных, составление программы и разработка методики выполнения работ на объекте, получение картографических материалов;

Обработка полевых измерений в программном комплексе TopoCad.

Составление цифрового топографического плана в масштабе 1:500, в графической программе AutoCAD 2021.

Составление обзорного плана в масштабе 1:2000.

Составление технического отчета топографо-геодезических работ.

Исполнителем топографо-геодезических работ является ТОО «КазПрогресс-СтройСервис». Для выполнения изыскательских работ ТОО «КазПрогресс-СтройСервис» имеет соответствующие лицензии, копии которых прилагаются в приложении.

1.4.Системы координат и высот

Система координат Местная.

Система высот Балтийская.

Пункты планово-высотной съемочной сети закреплены реперами временного закрепления маркировка краской на грунтовых реперах. Точки планово-высотных ходов были закреплены временными металлическими колами.

Координаты временных реперов определены с погрешностью не превышающей 0,2 см. Вычисление и уравнивание высот съёмочных точек выполнено при помощи программы Armgeo Uniset, с погрешностью не превышающей 14 мм.

2.ОПИСАНИЕ РАЙОНА РАБОТ

2.1. Описываемый район работ

Район производства работ расположен на мест Атырауская обл., г. Атырау, с.Еркинкала.

2.2. Рельеф.

Рельеф участка равнинный.

2.3. Растительность.

Растительность в районе работ представлена полупустынной растительностью.

2.4. Основные инженерные коммуникации

Основные коридоры инженерных коммуникаций в районе работ

- ВЛ-6кВ;
- ВЛ-0,4кВ;
- Газопровод;
- Водопровод;
- Линий связи;

3. КАРТОГРАФИЧЕСКАЯ ИЗУЧЕННОСТЬ

На данный район работ имеются следующие материалы:

- План местности в масштабе 1:500

4. ПОЛЕВЫЕ ТОПОГРАФО-ГЕОДЕЗИЧЕСКИЕ РАБОТЫ

4.1. Составы и объемы выполненных работ.

- Закладка временных грунтовых реперов – 1 шт.
- планово-высотные привязка реперов к сети городских полигонометрии –1,0 км.
- тахеометрическая съемка площадки, с общей площадью - 10 га.
- составление плана в масштабе 1:500.

4.2. Метод производства работ

Метод съёмки – тахеометрический, с применением электронного тахеометра Leica TC-407. Плановые координаты точек съёмочного обоснования определены теодолитными ходами точности 1/2000, с помощью высокоточными электронными тахеометрами. Съемка контуров местности,трельефа, зданий, сооружений и подземных коммуникаций выполнена методом тахеометрии электронным тахеометром, по одному измерению на каждой пикетной точкеВысотное съёмочное обоснование выполнено разомкнутым ходом технического нивелирования по точкам съёмочного обоснования с применением нивелира NA-724 и двухсторонних трёхметровых реек РН-3.

По окончании полевых работ был произведен контроль и приемка топографо-геодезических работ.

4.3. Инструменты

Для производства топографо-геодезических работ применялись инструменты:

-электронный тахеометр ТС-02 - фирмы Leica;

-нивелир NAK-724 фирмы Leica;

-металлодетектор CAT 3+ фирмы Leica.

Все оборудование, использованное в процессе исполнительной съемки имеют соответствующие сертификаты и метрологическую аттестацию.

4.4. Каталог координат реперов

VR-1	X(Север)	Y(Восток)	H(Высота)
	540005.021	5334657.536	-10.952

5. КАМЕРАЛЬНЫЕ РАБОТЫ

Камеральные работы выполнялись в офисе ТОО «**КазПрогресс-СтройСервис**». Обработка полевых материалов производилась при помощи программ Topocad, Autocad. В процессе обработки файлов при построении топографических планов были созданы дополнительные условные обозначения контуров и переданы заказчику.

- План в масштабе 1:500 – 4 листа;
- Технический отчет – 1 отчет.

6. ЗАКЛЮЧЕНИЕ

В результате проведенных инженерных изысканий по объекту**: топографо-геодезические работы по объекту: "Разработка ПСД на строительство музыкальной школы на 150 мест в с Еркинкала г. Атырау. Корректировка" .** Все работы выполнялись в соответствии требованиям действующих инструкций по топографо-геодезическим работам и СНиПам по производству инженерных изысканий, применяя передовые технологии и безопасные методы производства работ.

Все полевые и вычислительные материалы, а также компьютерные материалы на лазерном диске находятся в архиве ТОО «**КазПрогресс-СтройСервис**».

Настоящий отчет составлен в 5-и экземплярах, из которых все пять и два экземпляра электронной версии в формате AutoCAD переданы заказчику.

Отчёт составил: **Кадыров**

Февраль 2024 г.

ТОПОГРАФИЧЕСКИЕ ПРИМЕЧАНИЯ

СИСТЕМА КООРДИНАТ – МЕСТНАЯ
СИСТЕМА ВЫСОТ – БАЛТИЙСКАЯ

КАТАЛОГ УГЛОВЫХ КООРДИНАТОВ

#	X	Y
1	2450.341	5375.782
2	2569.922	5386.218
3	2536.986	5250.912
4	2470.724	5245.126

УСЛОВНЫЕ ОБОЗНАЧЕНИЯ

Обозначение	Описание
0.4кВ 6пр.	ЛЭП низкого напряжения на столбах (0.4кВ–напряжение, 6пр–число проводов)
	Фонари электрические
	Ограждения из проволочной сетки с воротами
ПЭ.Ф50мм. (-1.6)	Подземный газопровод (ПЭ.–материал трубы, ø50мм–диаметр в миллиметрах, (–2.0)–глубина заложения в метрах)
ПЭ.Ф110мм. (-2.0)	Подземный водопровод (ПЭ.–материал трубы, ø110мм–диаметр в миллиметрах, (–2.0)–глубина заложения в метрах)
	Колодцы смотровые(люки) на водопроводных сетях
	Дорожный знак
Уг 1	Границы землепользований и отводов
–24.15	Абсолютные отметки земли

ТОПОГРАФИЧЕСКИЕ ПРИМЕЧАНИЯ:

СИСТЕМА КООРДИНАТ - МЕСТНАЯ
СИСТЕМА ВЫСОТ-БАЛТИЙСКАЯ

УСЛОВНЫЕ ОБОЗНАЧЕНИЯ

ВЛ-6,10,35КВ	ОГРАДА СЕТОЧНАЯ
ВЛ-0.4КВ	ГОРИЗОНТАЛИ СПЛОШНЫЕ
КАБЕЛЬ КИПиА	ПОЛУГОРИЗОНТАЛИ
КАБЕЛЬ СВЯЗИ	БЕТОН
ВОДОПРОВОД	
ГАЗОПРОВОД	-25.50 ОТМЕТКА ЗЕМЛИ, М

Согласовано

Взам.инв.№

Подп. и дата

Инв. № подл.

Изм.	Кол.	Лист	№док.	Подпись	Дата	139/-20-06-2023-ТС
						Разработка ПСД на строительство музыкальной школы на 150 мест в с. Еркинкала, г.Атырау. Корректировка
Разраб.		Есбосинов				ПЛАН ТРАССЫ
Провер.		Суйеуов				
						Топографический план М 1:500

Стадия	Лист	Листов
РП	1	4

ТОО "КазПрогресс-СтройСервис"

Формат А1

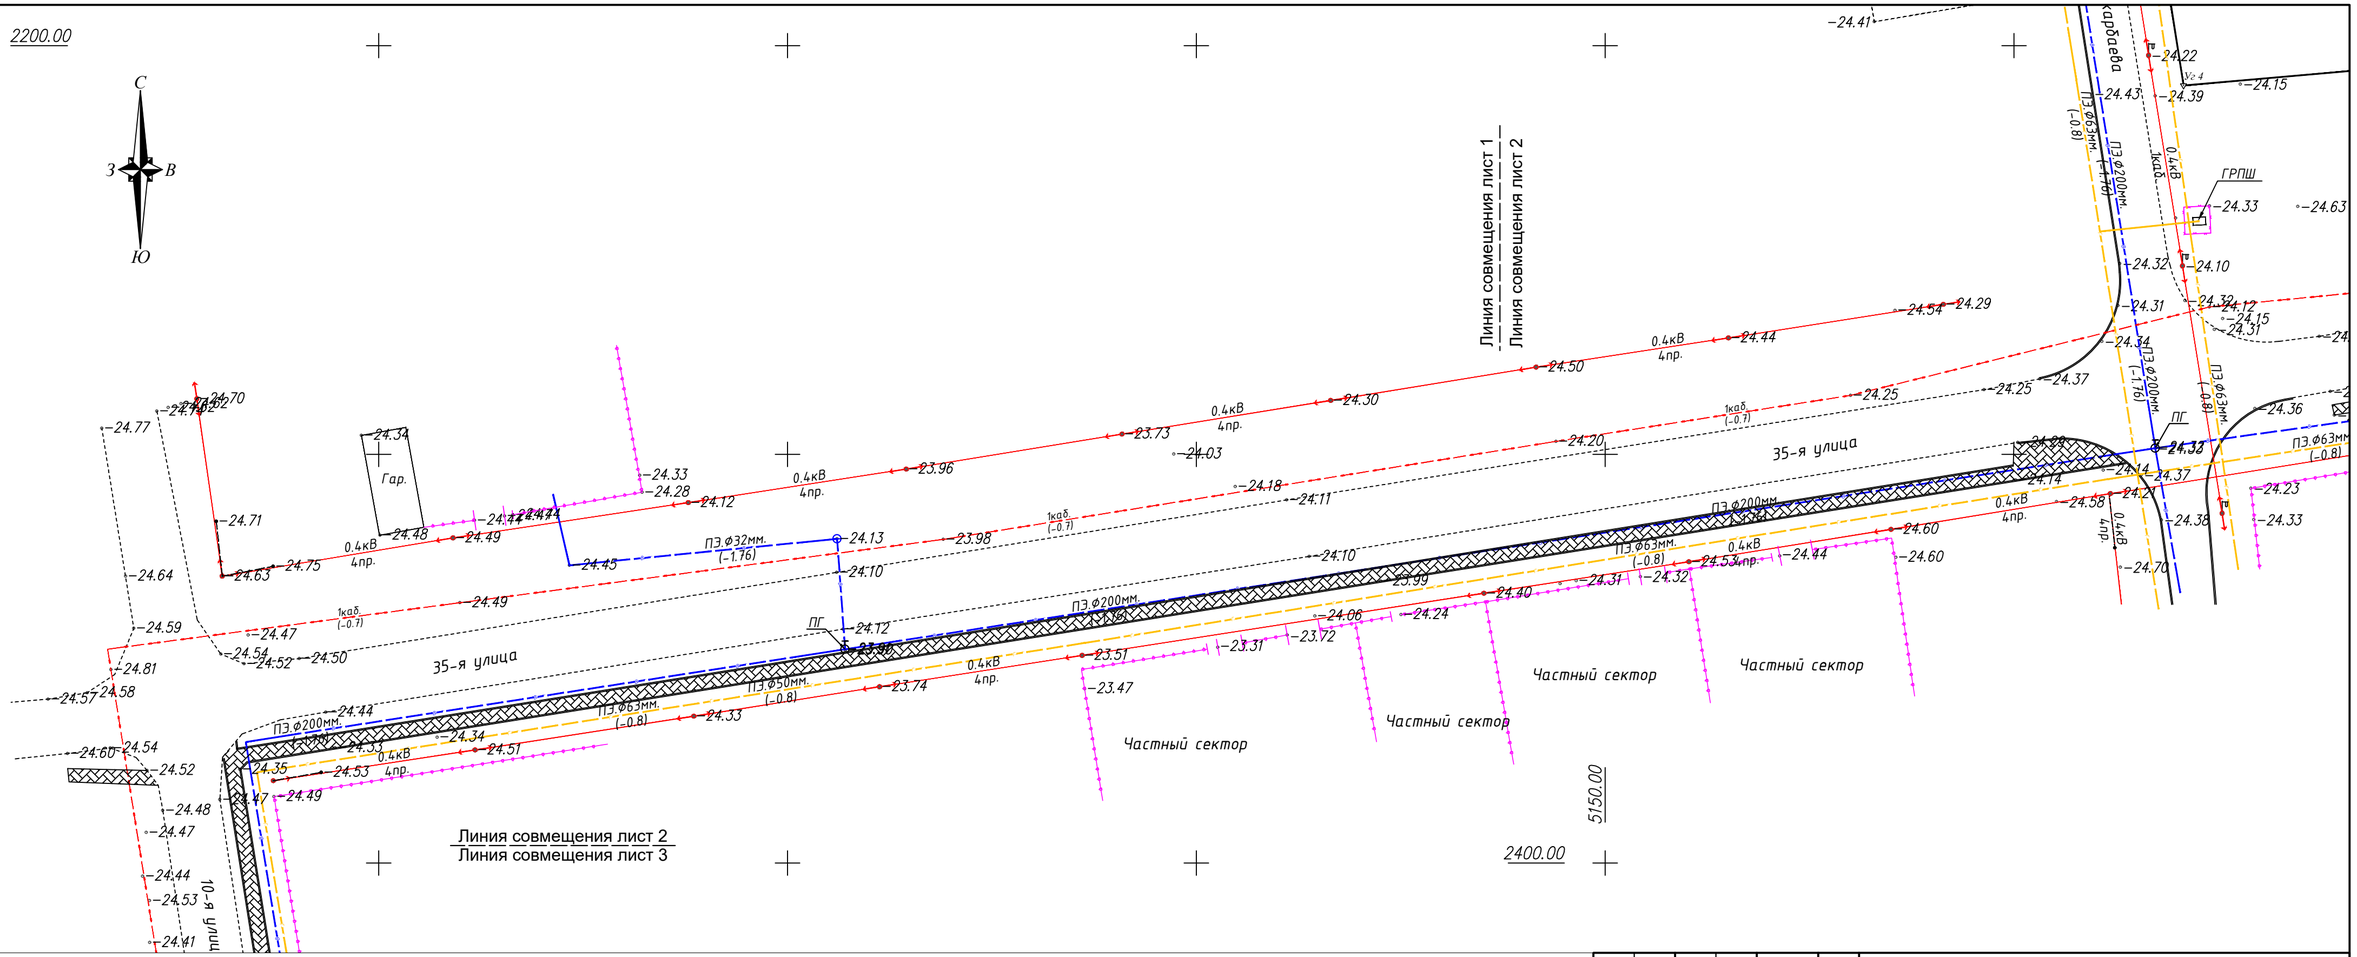

Согласовано

Взам. инв. №

Подп. и дата

Инв. № подл.

ТОПОГРАФИЧЕСКИЕ ПРИМЕЧАНИЯ:

СИСТЕМА КООРДИНАТ - МЕСТНАЯ
СИСТЕМА ВЫСОТ-БАЛТИЙСКАЯ

УСЛОВНЫЕ ОБОЗНАЧЕНИЯ

- ВЛ-6,10,35КВ
- ВЛ-0.4КВ
- КАБЕЛЬ КИПиА
- КАБЕЛЬ СВЯЗИ
- ВОДОПРОВОД
- ГАЗОПРОВОД
- ОГРАДА СЕТОЧНАЯ
- ГОРИЗОНТАЛИ СПЛОШНЫЕ
- ПОЛУГОРИЗОНТАЛИ
- БЕТОН
- -25.50 ОТМЕТКА ЗЕМЛИ, М

Изм.	Кол.	Лист	№док.	Подпись	Дата
Разраб.		Есбосинов			
Провер.		Суйеуов			

139/20-06-2023-ТС

Разработка ПСД на строительство музыкальной школы на 150 мест в с.Еркинкала г.Атырау. Корректировка

ПЛАН ТРАССЫ

Стадия	Лист	Листов
РП	2	4

Топографический план М 1:500

ТОО "КазПрогресс-СтройСервис"

Формат А4х3

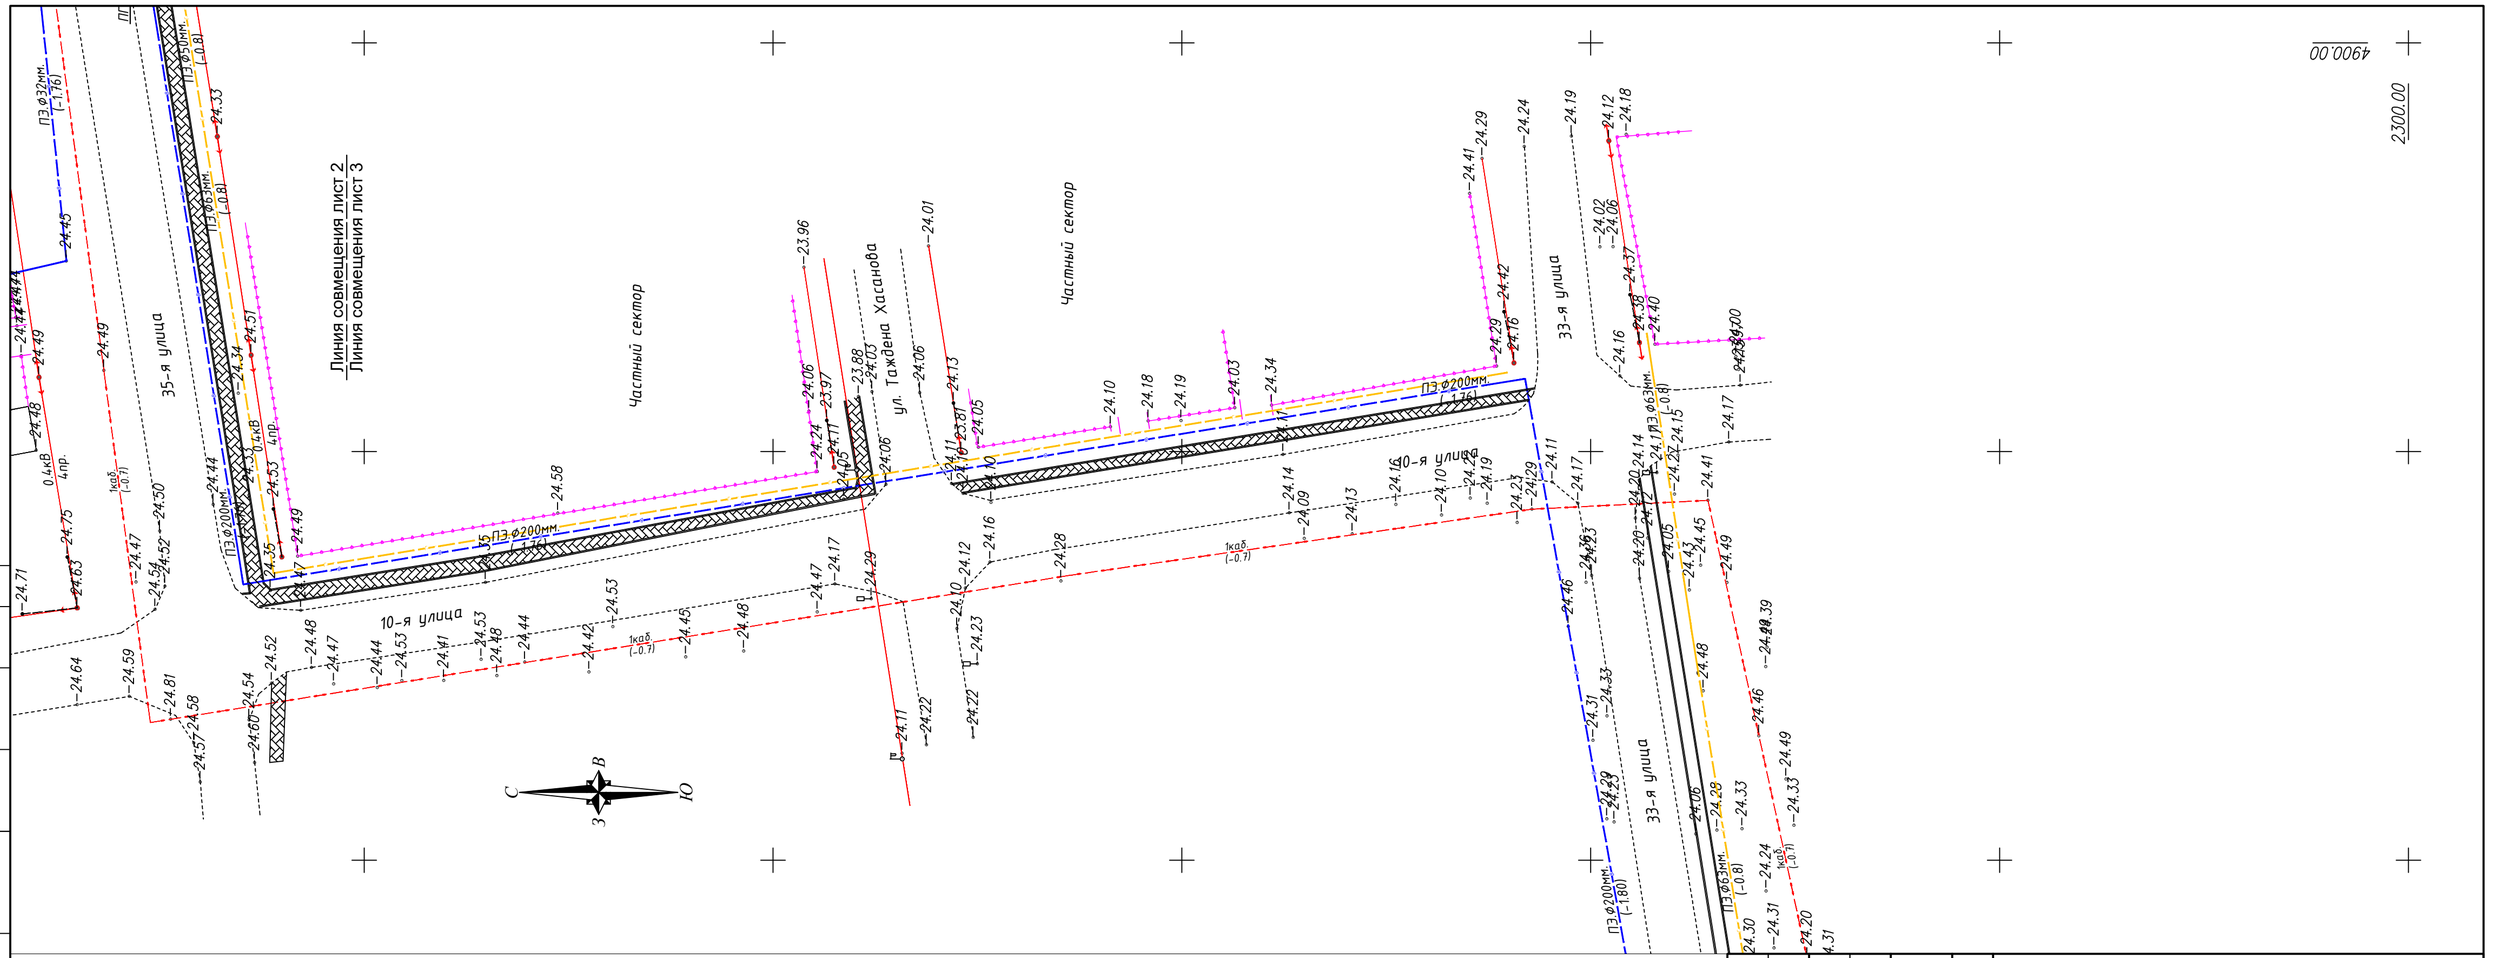

ТОПОГРАФИЧЕСКИЕ ПРИМЕЧАНИЯ:
СИСТЕМА КООРДИНАТ - МЕСТНАЯ
СИСТЕМА ВЫСОТ-БАЛТИЙСКАЯ

УСЛОВНЫЕ ОБОЗНАЧЕНИЯ

ВЛ-6,10,35КВ	ОГРАДА СЕТОЧНАЯ
ВЛ-0.4КВ	ГОРИЗОНТАЛИ СПЛОШНЫЕ
КАБЕЛЬ КИПиА	ПОЛУГОРИЗОНТАЛИ
КАБЕЛЬ СВЯЗИ	БЕТОН
ВОДОПРОВОД	-25.50 ОТМЕТКА ЗЕМЛИ, М
ГАЗОПРОВОД	

Изм.	Кол.	Лист	№док.	Подпись	Дата
Разраб.		Есбосинов			
Провер.		Суйеуов			

139/20-06-2023-ТС

Разработка ПСД на строительство музыкальной школы на 150 мест в с.Еркинкала г.Атырау. Корректировка

ПЛАН ТРАССЫ

Стадия	Лист	Листов
РП	3	4

Топографический план М 1:500

ТОО "КазПрогресс-СтройСервис"

Согласовано

Взам. инв. №

Подп. и дата

Инв. № подл.

Формат А4х3

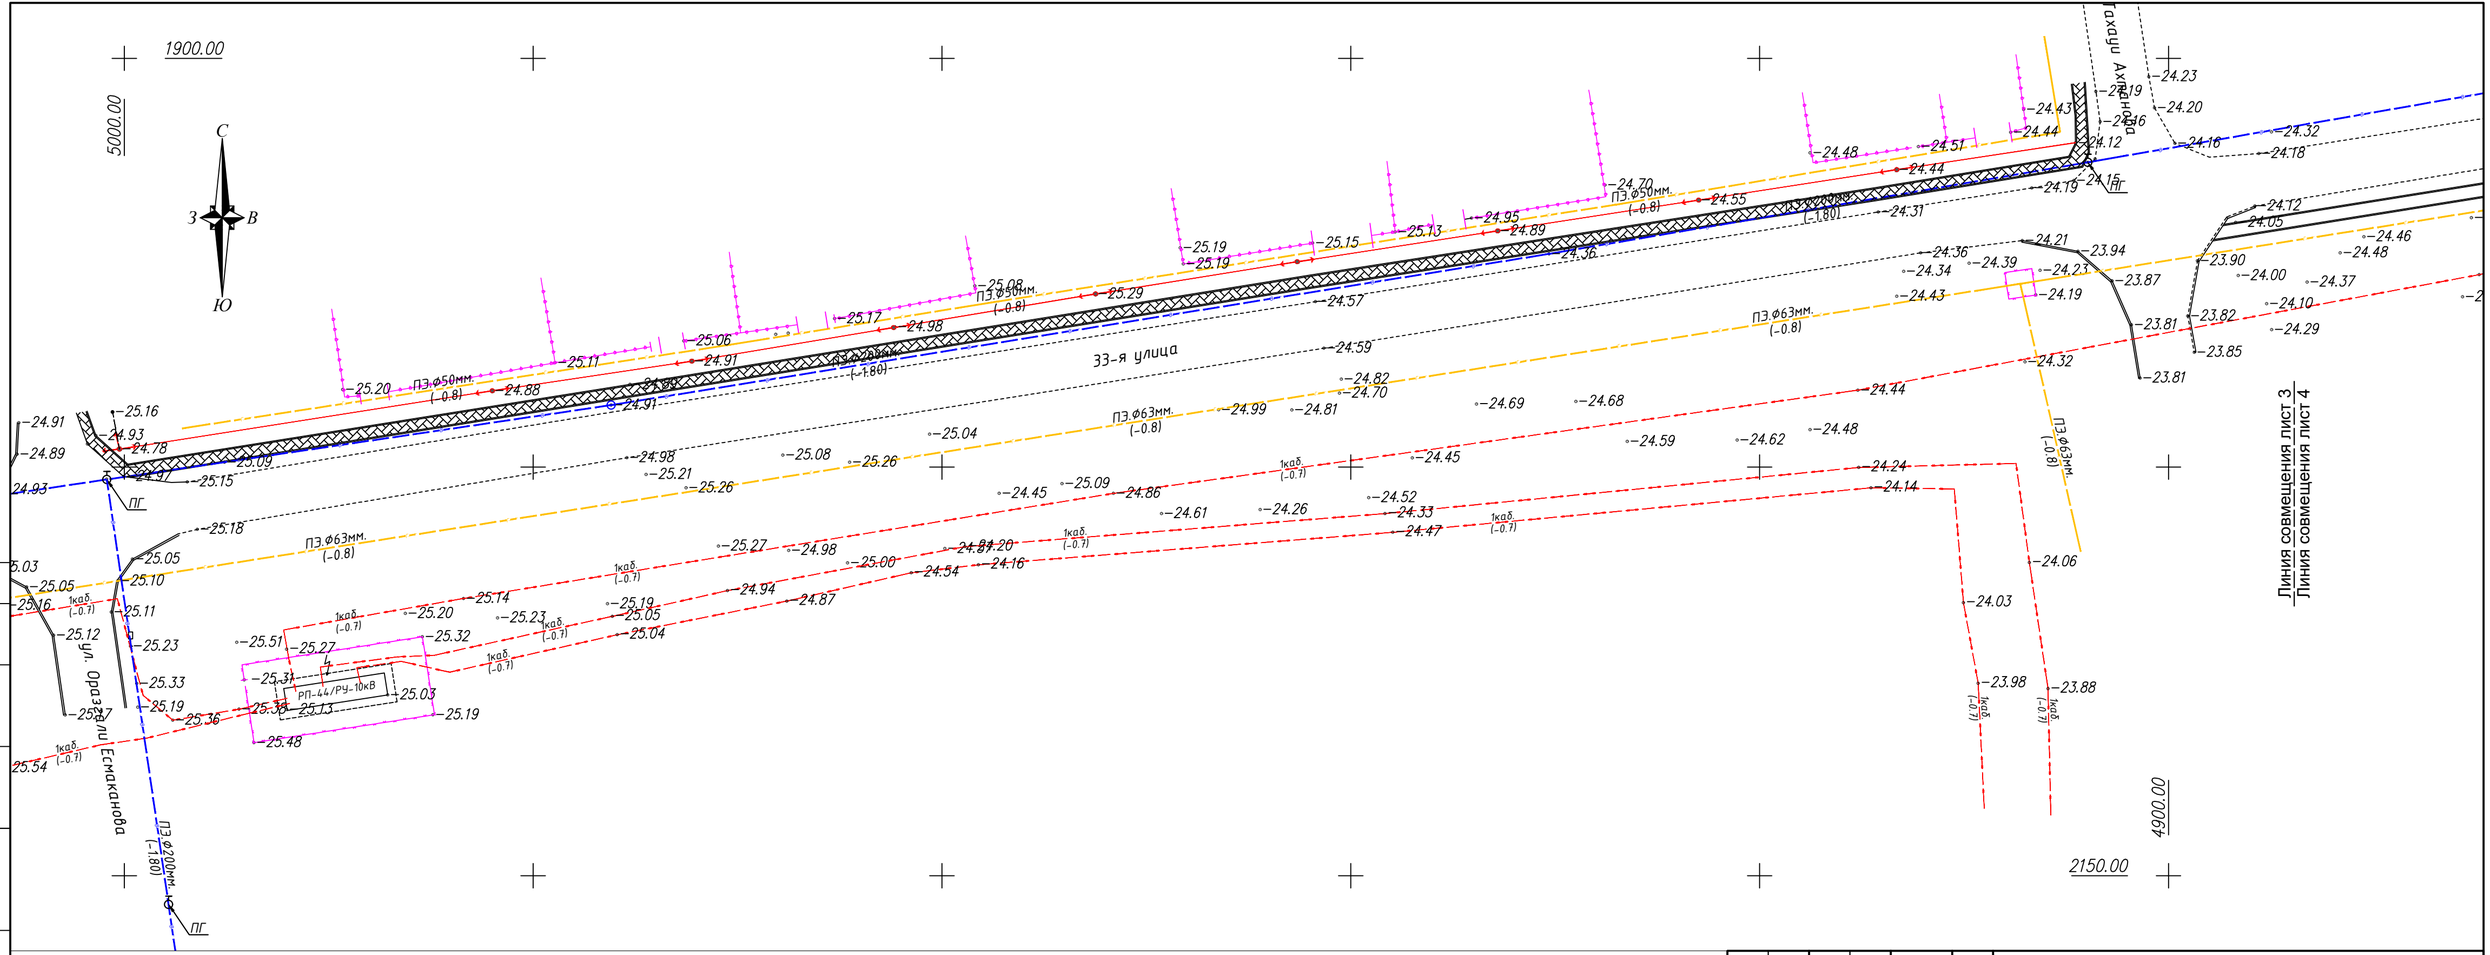

ТОПОГРАФИЧЕСКИЕ ПРИМЕЧАНИЯ:

СИСТЕМА КООРДИНАТ - МЕСТНАЯ
СИСТЕМА ВЫСОТ-БАЛТИЙСКАЯ

УСЛОВНЫЕ ОБОЗНАЧЕНИЯ

- ВЛ-6,10,35КВ
- ВЛ-0.4КВ
- КАБЕЛЬ КИПиА
- КАБЕЛЬ СВЯЗИ
- ВОДОПРОВОД
- ГАЗОПРОВОД
- ОГРАДА СЕТОЧНАЯ
- ГОРИЗОНТАЛИ СПЛОШНЫЕ
- ПОЛУГОРИЗОНТАЛИ
- БЕТОН
- -25.50 ОТМЕТКА ЗЕМЛИ, М

Изм.	Кол.	Лист	№док.	Подпись	Дата
Разраб.		Есбосинов			
Провер.		Суйеуов			

139/20-06-2023-ТС

Разработка ПСД на строительство музыкальной школы на 150 мест в с. Еркинкала, г.Атырау. Корректировка

ПЛАН ТРАССЫ

Стадия	Лист	Листов
РП	4	4

Топографический план М 1:500

ТОО "КазПрогресс-СтройСервис"

Согласовано

Взам. инв. №

Подп. и дата

Инв. № подл.

Формат А4х3

ЛИЦЕНЗИЯ

05.12.2008 года **ГСЛ № 001618**

Выдана **Товарищество с ограниченной ответственностью"Каз Прогресс - СтройСервис"**

Республика Казахстан, Атырауская область, Махамбетский район, Махамбетский с.о., с.Махамбет, ул. Ж. Жабаева, дом № 26., БИН: 071140021010

(полное наименование, местонахождение, бизнес-идентификационный номер юридического лица / полностью фамилия, имя, отчество (в случае наличия), индивидуальный идентификационный номер физического лица)

на занятие **Изыскательская деятельность**

(наименование конкретного лицензируемого вида деятельности в соответствии с Законом Республики Казахстан «О лицензировании»)

Вид лицензии **генеральная**

Особые условия действия лицензии

(в соответствии со статьей 9-1 Закона Республики Казахстан «О лицензировании»)

Лицензиар **Комитет по делам строительства и жилищно-коммунального хозяйства. Министерство регионального развития Республики Казахстан.**

(полное наименование лицензиара)

Руководитель (уполномоченное лицо) **ГАЛИЕВ ВЛАДИСЛАВ ГЕРМАНОВИЧ**

(фамилия и инициалы руководителя (уполномоченного лица) лицензиара)

Место выдачи **г.Астана**

Берілген құжат «Электрондық құжат және электрондық цифрлық қолтаңба туралы» 2003 жылғы 7 қаңтардағы Қазақстан Республикасы Заңының 7 бабының 1 тармағына сәйкес қағаз тасығыштағы құжатқа тең
Данный документ согласно пункту 1 статьи 7 ЗРК от 7 января 2003 года «Об электронном документе и электронной цифровой подписи» равнозначен документу на бумажном носителе

ПРИЛОЖЕНИЕ К ЛИЦЕНЗИИ

Номер лицензии **ГСЛ № 001618**

Дата выдачи лицензии **05.12.2008 год**

Подвид(ы) лицензируемого вида деятельности

(наименование подвида лицензируемого вида деятельности в соответствии с Законом Республики Казахстан «О лицензировании»)

- Инженерно-геодезические работы, в том числе:
  - Топографические работы для проектирования и строительства (съемки в масштабах от 1:10000 до 1:200, а также съемки подземных коммуникаций и сооружений, трассирование и съемка наземных линейных сооружений и их элементов)
  - Геодезические работы, связанные с переносом в натуру с привязкой инженерно-геологических выработок, геофизических и других точек изысканий
  - Построение и закладка геодезических центров
  - Создание планово-высотных съемочных сетей

Производственная база **Атырауская область, Махамбетский район, с. Махамбет, ул. Абая, 14**

(место нахождения)

Лицензиат **Товарищество с ограниченной ответственностью"Каз Прогресс - СтройСервис "**

Республика Казахстан, Атырауская область, Махамбетский район, Махамбетский с.о., с.Махамбет, ул. Ж. Жабаева, дом № 26., БИН: 071140021010
(полное наименование, местонахождение, бизнес идентификационный номер юридического лица / полностью фамилия, имя, отчество (в случае наличия), индивидуальный идентификационный номер физического лица)

Лицензиар **Комитет по делам строительства и жилищно-коммунального хозяйства. Министерство регионального развития Республики Казахстан.**
(полное наименование лицензиара)

Руководитель (уполномоченное лицо) ГАЛИЕВ ВЛАДИСЛАВ ГЕРМАНОВИЧ
фамилия и инициалы руководителя (уполномоченного лица) лицензиара

Номер приложения к лицензии

Дата выдачи приложения к лицензии 01.07.2013

Срок действия лицензии

Место выдачи г.Астана

Берілген құжат «Электрондық құжат және электрондық цифрлық қолтаңба туралы» 2003 жылғы 7 қаңтардағы Қазақстан Республикасы Заңының 7 бабының 1 тармағына сәйкес қағаз тасығыштағы құжатқа тең
Данный документ согласно пункту 1 статьи 7 ЗРК от 7 января 2003 года «Об электронном документе и электронной цифровой подписи» равнозначен документу на бумажном носителе

ПРИЛОЖЕНИЕ К ЛИЦЕНЗИИ

Номер лицензии ГСЛ № 001618

Дата выдачи лицензии 05.12.2008 год

Подвид(ы) лицензируемого вида деятельности:

- Инженерно-геологические и инженерно-гидрогеологические работы, в том числе
  - Полевые исследования грунтов, гидрогеологические исследования
  - Геофизические исследования, рекогносцировка и съемка

(наименование подвида лицензируемого вида деятельности в соответствии с Законом Республики Казахстан «О разрешениях и уведомлениях»)

Лицензиат **Товарищество с ограниченной ответственностью"Каз Прогресс - СтройСервис"**

Республика Казахстан, Атырауская область, Махамбетский район, Махамбетский с.о., с.Махамбет, ул. Ж. Жабаева, дом № 26., БИН: 071140021010

(полное наименование, местонахождение, бизнес-идентификационный номер юридического лица (в том числе иностранного юридического лица), бизнес-идентификационный номер филиала или представительства иностранного юридического лица – в случае отсутствия бизнес-идентификационного номера у юридического лица/полностью фамилия, имя, отчество (в случае наличия), индивидуальный идентификационный номер физического лица)

Производственная база **Атырауская область, г.Атырау, мкр.Нурсая, дом 3, н.п.2а**

(местонахождение)

Особые условия действия лицензии

(в соответствии со статьей 36 Закона Республики Казахстан «О разрешениях и уведомлениях»)

Лицензиар **Государственное учреждение "Управление государственного архитектурно-строительного контроля Атырауской области". Акимат Атырауской области.**

(полное наименование органа, выдавшего приложение к лицензии)

Руководитель (уполномоченное лицо) **АЛИПБАЕВ РАШИТ МУЗАТОВИЧ**

(фамилия, имя, отчество (в случае наличия)

Осы құжат «Электронды құжат және электрондық цифрлық қолтаңба туралы» Қазақстан Республикасының 2003 жылғы 7 қаңтардағы Заңы 7 бабының 1 тармағына сәйкес қағаз тасығыштағы құжатпен маңызы бірдей. Данный документ согласно пункту 1 статьи 7 ЗРК от 7 января 2003 года "Об электронном документе и электронной цифровой подписи" равнозначен документу на бумажном носителе.

Номер приложения

Срок действия

Дата выдачи приложения	06.12.2017
Место выдачи	г.Атырау

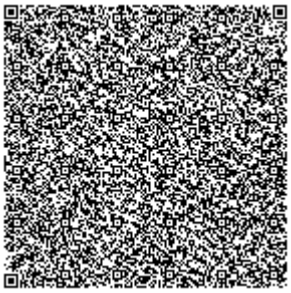
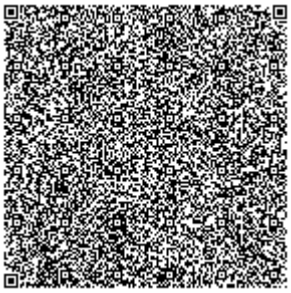
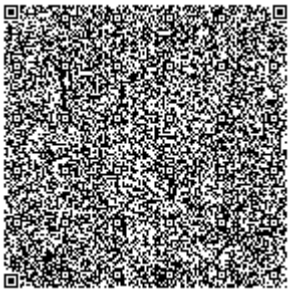

Осы құжат «Электронды құжат және электрондық цифрлық қолтаңба туралы» Қазақстан Республикасының 2003 жылғы 7 қаңтардағы Заңы 7 бабының 1 тармағына сәйкес қағаз тасығыштағы құжатпен маңызы бірдей. Данный документ согласно пункту 1 статьи 7 ЗРК от 7 января 2003 года "Об электронном документе и электронной цифровой подписи" равнозначен документу на бумажном носителе.

"ҚазТрансГаз Аймақ" АҚ Атырау өндірістік филиалы

Қазақстан Республикасы 010000, Атырау қ., Зейнолла Ғұмаров көшесі 94

Атырауский производственный филиал АО "КазТрансГаз Аймақ"

Республика Казахстан 010000, г.Атырау, улица Зейнолла Ғұмаров 94

19.03.2024 №ЗТ-2024-03316727

Товарищество с ограниченной ответственностью "A&K-Али Company"

На №ЗТ-2024-03316727 от 1 марта 2024 года

АО «КазТрансГаз Аймак» в лице Атырауского производственного филиала (далее – Филиал) рассмотрев Ваше обращение, сообщает следующее. Направленная Вами топографическая съемка в М1;500 по разработке РП "Строительство музыкальной школы на 150 мест в с. Еркинкала, г.Атырау рассмотрена и согласована на полноту и правильность. В случае несогласия с данным ответом, Вы вправе обжаловать его в соответствии с требованиями статьи 91 Административного процедурно-процессуального кодекса Республики Казахстан.

Директор Атырауского производственного филиала **КЕНЖЕҒАЛИЕВ ЕРКЕБҰЛАН МУСАҰЛЫ**

Исполнитель:

ИХСАНОВ САЛАМАТ АХМЕТОВИЧ

тел.: 7172558960

Осы құжат «Электрондық құжат және электрондық цифрлық қолтаңба туралы» Қазақстан Республикасының 2003 жылғы 7 қаңтардағы N 370-II Заңы 7 бабының 1 тармағына сәйкес қағаз тасығыштағы құжатпен бірдей.

Данный документ согласно пункту 1 статьи 7 ЗРК от 7 января 2003 года N370-II «Об электронном документе и электронной цифровой подписи» равнозначен документу на бумажном носителе.

Қазақстан Республикасы
Атырау облысының әкімдігі
«Атырау облысы Су Арнасы» КМК
«Атырау облысы Энергетика және
тұрғын үй – коммуналдық шаруашылық
басқармасы" Мемлекеттік мекемесі

Республика Казахстан
Акимат Атырауской области
КГП «Атырау облысы Су Арнасы»
Государственное учреждение
«Управление Энергетики и жилищно –
коммунального хозяйства
Атырауской области»

060003, Атырау қаласы, М.Әуезов көшесі-80
тел. 45-40-48, факс 45-40-06
ИИК KZ956601014100023601KZT
«Қазақстан Халық Банкі» АҚ АОФ, Атырау қаласы
БИК SABRKZKA, БИН 050840001451
КБЕ 16
e – mail: atyrau_suarnasy@mail.ru
e – mail: info@suarnasy.kz

060003, город Атырау, улица М.Ауэзова -80
тел. 45-40-48, факс 45-40-06
ИИК KZ956601014100023601KZT
город Атырау, АОФ АО «Народный Банк Казахстана»
БИК SABRKZKA, БИН 050840001451
КБЕ 16
e – mail: atyrau_suarnasy@mail.ru
e – mail: info@suarnasy.kz

«07» 03 2024 г. № 03/1298

Директору ТОО "A&K-Али Company"

Касательно обращения на портале e-Otinish за №ЗТ-2024-03316589 от 01.03.2024г.

Сообщаем Вам, что КГП "Атырау облысы Су Арнасы" согласовывает топографический план на правильность прохождения и полноту съемки водопроводных и канализационных линий по объекту "Строительство музыкальной школы на 150 мест в с.Еркинкала г.Атырау".

Директор **Калауи М.Ж.**

Исп. ОПТД
Тел. 45-40-48 /519/