Приложение 3
к приказу Министра
по инвестициям и развитию
Республики Казахстан
от 24 апреля 2017 года № 235
Форма

Декларация о соответствии

«26» декабрь 2024 г.

Подрядчик (генеральный подрядчик) ***ТОО «Строительная компания Орда-Курылыс» - Лицензия: 14006093, 30.04.2014 г., II, Кызылординская область, г. Кызылорда, мкр. Арай, ул. Алты Алаш, 2***

наименование организации, юридический адрес

в лице ***Нуртай Нурасыл Нуртайулы***

фамилия, имя, отчество (при наличии) руководителя организации

по объекту ***«Обустроиство инженерной инфраструктуры жилых домов, построенных для социально-уязвимых слоев населения в поселке Жанакорган, Жанакорганского района, Кызылординской области (газоснабжения)»***

наименование, местонахождения объекта

заказчиком которого является ***КГУ «Отдел жилищно-коммунального хозяйства, пассажирского транспорта и автомобильных дорог Жанакорганского района», БИН 050 240 009 435, Кызылординская область, Жанакорганский район, Жанакорганский с.о., с. Жанакорган, ул. Кокенова, 44, руководитель Сапарбаев Кайрат Абрахманович***

наименование организации, фамилия, имя, отчество (при наличии) руководителя

удостоверяет, что:

1. Строительно – монтажные работы на объекте выполнены в соответствии с утвержденным проектом (проектно – сметной документацией), государственными нормативами в сфере архитектурной, градостроительной и строительной деятельности;

2. Субподрядные организации:
ТОО «Казстрой ST» ГСЛ 20010647, ТОО «АстанаЛюксСтрой» ГСЛ 22017553, ТОО «Qaz Build Construction» ГСЛ 24001813, ТОО «ДипломатСтрой» ГСЛ 21023781, ТОО «Гемакасес» - ГСЛ 0000171, ТОО «Ai-Sultan Company» ГСЛ 19020387, ТОО «Орда сервис-2020» ГСЛ 20018110

наименование организации

3. Проект (проектно-сметная документация ***ТОО "GeoProKz", ГСЛ №23021470, 29.09.2023, г. Кызылорда, с/т Шугыла, 27***

наименование проектной организации, номер проекта

утвержден(а) ***КГУ «Отдел жилищно-коммунального хозяйства, пассажирского транспорта и автомобильных дорог Жанакорганского района», БИН 050 240 009 435, Кызылординская область, Жанакорганский район, Жанакорганский с.о., с. Жанакорган, ул. Кокенова, 44; №73/2 от 01.08.2024 г.***

наименование организации утвердившей (переутвердившей) проект и дата утверждения

Авторский надзор:

организация документация ***ТОО "GeoProKz", ГСЛ №23021470, 29.09.2023, г. Кызылорда, с/т Шугыла, 27***

наименование организации утвердившей (переутвердившей) проект и дата утверждения

4. Объект (комплекс) имеет следующие основные технико-экономические показатели (мощность, производительность, производственная площадь, протяженность, вместимость, объем, пропускная способность, провозная способность, число рабочих мест и тому подобное, заполняется по всем объектам (кроме жилых домов) в единицах измерения соответственно целевой продукции или основным видам услуг):

Мощность, производительность и так далее	Единица измерения	По проекту		Фактически	
		общая (с учетом ранее принятых)	в том числе пускового комплекса или очереди	общая (с учетом ранее принятых)	в том числе пускового комплекса или очереди
протяженность	м	**4079,3**	-	**4079,3**	-
Кран шаровой, из кованой стали, приварной, полнопроходной, подземной установки, с удлинением штока до 3000 мм, с полиэтиленовыми (ПЭ) патрубками, с Т-ключом, для газа, Т до +160°С, PN 12 ГОСТ 21345-2005 DN 100	шт.	**3**	-	**3**	-
Кран шаровой, из кованой стали, приварной, полнопроходной, подземной установки, с удлинением штока до 3000 мм, с полиэтиленовыми (ПЭ) патрубками, с Т-ключом, для газа, Т до +160°С, PN 12 ГОСТ 21345-2005 DN 50	шт.	**15**	-	**15**	-
Кран шаровый стальной фланцевый, стандартнопроходной, для воды, пара, нефтепродуктов, Т до +200°С, PN 40 ГОСТ 21345-2005 DN 25	шт.	**108**	-	**108**	-
Труба полиэтиленовая для подачи газообразного топлива с соэкструзионным защитным слоем SDR 11 СТ РК ISO 4437-1-2014 размерами 110х10,0 мм с соэкструзионным защитным слоем	м	**999,9**		**999,9**	
Труба полиэтиленовая для подачи газообразного топлива с соэкструзионным защитным слоем SDR 11 СТ РК ISO 4437-1-2014 размерами 63х5,8 мм с соэкструзионным защитным слоем	м	**2825,273**	-	**2825,273**	-

Труба полиэтиленовая для подачи газообразного топлива с соэкструзионным защитным слоем SDR 11 СТ РК ISO 4437-1-2014 размерами 125x11,4 мм с соэкструзионным защитным слоем	м	289,87	-	289,87	-
Труба полиэтиленовая для подачи газообразного топлива с соэкструзионным защитным слоем SDR 11 СТ РК ISO 4437-1-2014 размерами 140x12,7 мм с соэкструзионным защитным слоем	м	5,05	-	5,05	-
Пункт газорегуляторный шкафной ГРПШ-04-2У-1 с основной и резервной линиями редуцирования, с двумя регуляторами давления газа РДНК-400, без измерительного комплекса, без обогрева ОГШН	шт.	1	-	1	-

Выпуск продукции (оказания услуг), предусмотренной проектом в объеме, соответствующем нормам освоения проектных мощностей в начальный период _____;

факт начала выпуска продукции с указанием объема

Здание имеет следующие показатели:

Показатели	Единица измерения	По проекту	Фактически
Общая площадь	метр в квадрате (далее - $М^2$)		
Число этажей	Этаж		
Общий строительный объем	метр в кубе (далее - $М^3$)		
В том числе подземной части	$М^3$		
Площадь встроенных, встроенно- пристроенных и пристроенных помещений	$М^2$		

Показатели	По проекту			Фактически		
	число квартир	площадь квартир, $М^2$		число квартир	площадь квартир, $М^2$	
		общая	жилая		общая	Жилая
Всего квартир, в том числе: однокомнатных двухкомнатных трехкомнатных четырехкомнатных и более	-	-	-		-	-

5. Технологические и архитектурно-строительные решения по объекту характеризуются следующими данными:

Подземный газопровод низкого давления PN 0,003 МПа.

Нормативный документ на трубу-Трубы из полиэтилена для газопроводов типа ПЭ100 ГАЗ SDR11 по СТ РК ГОСТ Р 50838-2011. Газопровод низкого давления PN0,003 МПа; Dн140х12,7;протяженностью 0,005 км;

Dн125х11,4;протяженностью 0,287км;
Dн110х10,0;протяженностью 0,414км;
Dн63х5,8;протяженностью 2,473км.
Подземный газопровод проложен с заглублением до верха трубы не менее 1,0м. Для определения местонахождения газопровода на углах поворота трассы, местах изменения диаметра, установки арматуры и сооружений, принадлежащих газопроводу, а также на прямолинейных участках трассы через 500 м устанавливаются опознавательные знаки. В качестве отключающих устройств запроектированы шаровые краны в надземном исполнении. Выбор толщин стенок труб выполнен на основании расчетов, в соответствии со СП РК 4.03-101-2013. Надземные части газопровода покрыть защитным слоем по грунтовке ГФ-021 за 1 раз эмалью ПФ-115 за 2 раза. Отключающие устройства устанавливаются:- на ответвлениях газопровода; Полиэтиленовые трубы при толщине стенки не менее 5мм соединяют между собой сваркой встык или деталями с закладными нагревателями, при толщине стенки менее 5 мм - только деталями с закладными нагревателями. Перед укладкой газопровода вырытая траншея на всем протяжении должна быть осмотрена представителями строящей организации и технадзором заказчика с целью проверки соответствия проекту глубины и поперечного сечения траншеи. До укладки газопровода вырытая траншея проверяется инструментально на всем ее протяжении. Результаты осмотра и инструментальной проверки вырытой траншеи оформляются актом с указанием принимаемых дополнительных мероприятий, Все выполненные дополнительные мероприятия по укладке газопровода должны быть согласованы с проектной организацией. При пересечении газопроводов с коммуникациями водопровод, канализация и тд, газопровод предусмотрено закладывать в футляр, если газопровод проложен выше коммуникаций; при прокладке ниже коммуникаций футляр не предусматривается. В месте пересечения газопровода с подземными коммуникациями траншею разрабатывать вручную по 2м. в обе стороны от коммуникаций расстояние по вертикали (в свету) между газопроводом (футляром) и подземными инженерными коммуникациями и сооружениями в местах их пересечений следует принимать с учетом требований соответствующих нормативных документов, но не менее 0,2 м.зданий и сооружений согласно СП РК 4.03-101-2013 «Газораспределительные системы». В стесненных условиях прохода газопровода вдоль зданий и сооружений не выдерживающих расстояний от фундамента, газопровод необходимо заключать в футляр во избежания механических повреждений и выводить футляр за края здания или сооружения согласно нормативов. Все работы по строительству газопровода на пересечении с подземными коммуникациями выполнить только на основании письменного разрешения технических руководителей организаций-владельцев

пересекаемых сооружений и непосредственным надзором назначенных ими ответственных лиц. До начала подготовки строительной полосы все повороты трассы газопровода подлежат разбивке, указанной в чертежах. При обнаружении неуказанных в проекте подземных коммуникаций всякие работы в этом месте следует немедленно прекратить до выявления характера обнаруженных коммуникаций и получения соответствующего разрешения на производство работ организации, эксплуатирующей эти коммуникации. По всей ширине траншеи предусмотреть устройство основания под газопровод толщиной не менее 10 см из песка или мягкого грунта и засыпку его песком или мягким грунтом на высоту не менее 20 см над верхней образующей трубы. Перечень видов скрытых работ, подлежащих актированию по их окончанию: а) контроль сварных стыков; б) очистка и продувка газопровода; в) контроль укладки газопровода в траншею; г) испытание газопровода на прочность и герметичность. По окончанию монтажа газопровод подлежит испытанию на герметичность воздухом:- давление испытания на герметичность газопровода давлением св.06, до 0,6 МПа включ. Рисп=1,5 МПа, продолжительность испытания 24 часа, Перед испытанием на герметичность внутренняя полость газопровода должна быть очищена в соответствии с проектом производства. При сейсмичности более 7 баллов для полиэтиленовых газопроводов сварные стыковые соединения должны проходить 100 %-ный контроль физическими методами. Контролю физическими методами подлежат стыки законченных строительством участков газопроводов, выполненных электродуговой и газовой сваркой (газопроводы из стальных труб), а также сваркой нагретым инструментом (газопроводы полиэтиленовых труб). Число стыков, подлежащих контролю, % общего числа стыков, сваренных каждым сварщиком на объекте- подземный стальной газопровод высокого давления PN1,2МПа- 100%.

краткие технические характеристики по особенностям его размещения, по основным материалам и конструкциям, инженерному и технологическому оборудованию

6. На объекте установлено предусмотренное проектом оборудование в количестве согласно актам о его приемке после индивидуального испытания и комплексного опробования;

7. Мероприятия по охране труда, обеспечению взрывобезопасности, пожаробезопасности, охране окружающей природной среды и антисейсмические мероприятия, предусмотренные проектом выполнены;

8. Строительно-монтажные работы осуществлены в сроки:

начало работ ***24 октябрь 2024 год***;
месяц, год

окончание работ ***25 декабрь 2024 год***;
месяц, год

при продолжительности строительства, месяц:

по норме или по проекту организации строительства, месяц: ***3;***

фактически, месяц: ***2 ;***

9. Примененные строительные материалы, конструкции, оборудование и изделия соответствуют требованиям проекта и государственных нормативов;

9-1. Доля местного содержания предусмотрена в проектно-сметной документации ***_85_%*** и фактически применено ***_85_%*** (на объектах финансируемых за счет государственных инвестиций и средств квазигосударственного сектора);

10. Исполнительная геодезическая съемка фактического положения подземных инженерных сетей и/или зданий (сооружений) выполнена *(обязательное приложение к декларации о соответствии);*

10-1. Исполнительная техническая документация имеется в полном объеме, в том числе в электронном модуле;

11. Наружные инженерные коммуникации (холодное и горячее водоснабжение, канализация, теплоснабжение, газоснабжение, электроснабжение и связь) обеспечивают нормальную эксплуатацию объекта, что подтверждается поставщиками услуг по инженерному и коммунальному обеспечению. Поставщики услуг по инженерному и коммунальному обеспечению:

_____

наименование организации, фамилия, имя, отчество (при наличии), подпись руководителя, дата
Место печати (при наличии)

12. Шумоизоляция здания соответствует проекту и подтверждается экспертным заключением, выдаваемым аккредитованными испытательными лабораториями по результатам проведенных лабараторных замеров *(экспертное заключение прилагается);*

13. Обеспечен доступ для маломобильных групп населения, что подтверждается органами социальной защиты населения

_____

фамилия, имя, отчество (при наличии), подпись руководителя, дата
Место печати (при наличии)

Подрядчик (генеральный подрядчик) считает объект

«Обустроиство инженерной инфраструктуры жилых домов, построенных для социально-уязвимых слоев населения в поселке Жанакорган, Жанакорганского района, Кызылординской области (газоснабжения)» готовым к приемке в эксплуатацию,

наименование объекта (комплекса)

гарантирует качество выполненных строительно-монтажных и специальных работ, и принимает на себя обязательство устранять дефекты, возникшие по его вине при строительстве объекта согласно гарантийного срока в соответствии с законодательством Республики Казахстан.

Подрядчик (генеральный подрядчик)

ТОО «Строительная компания Орда-Құрылыс» - Лицензия: 14006093, 30. 04.2014 г., II, Кызылординская область, г. Кызылорда, мкр. Арай, ул. Алты Алаш, 2

Директор ***Нуртай Нурасыл Нуртайұлы***

фамилия, имя, отчество (при наличии) руководителя, подпись, дата М.П.

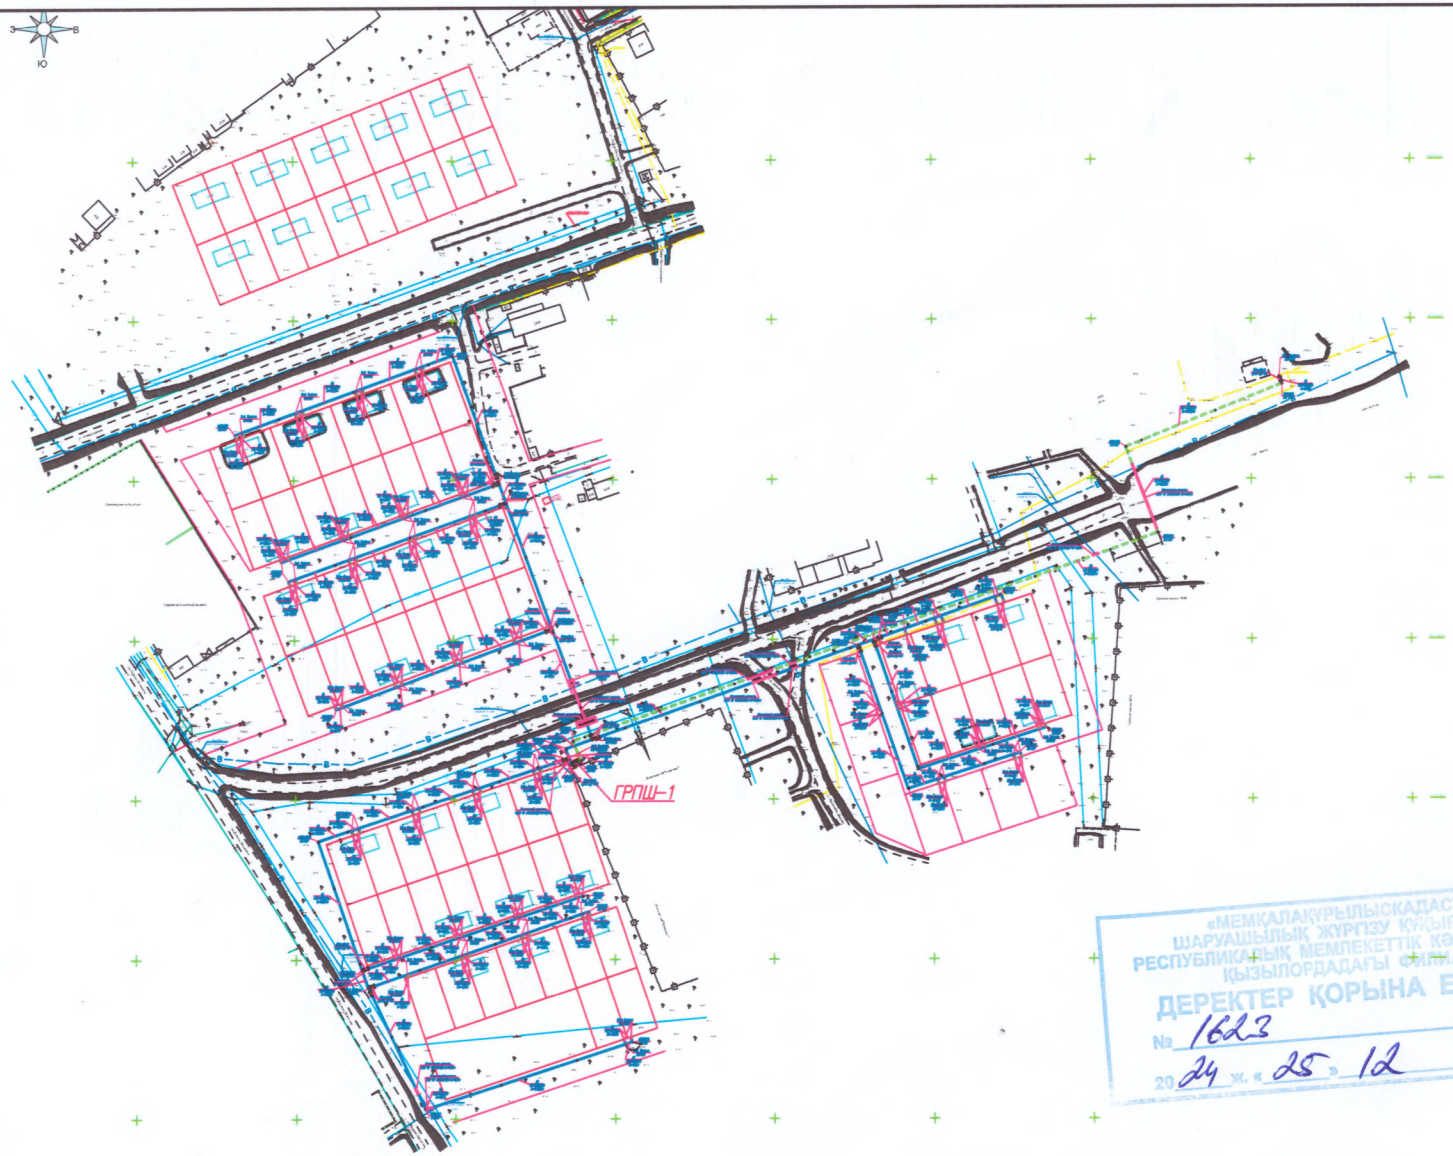

«МЕМҚАЛАҚҰРЫЛЫСКАДАСТРЫ»
ШАРУАШЫЛЫҚ ЖҮРГІЗУ ҚҰҚЫҒЫНДАҒЫ
РЕСПУБЛИКАЛЫҚ МЕМЛЕКЕТТІК КӘСІПОРНЫНЫҢ
ҚЫЗЫЛОРДАДАҒЫ ФИЛИАЛЫ
ДЕРЕКТЕР ҚОРЫНА ЕНГІЗІЛДІ
№ 1623
2024 ж. «25» 12

Изм.	Кол.	Лист	Nдок.	Подпись	Дата	
Разработал		Жомартова				
Проверил		Жусупов Б.				
Н. контр.		Базарбайулы				
ГИП		Жусупов Б.				

–ГСН

Обустройство инженерной инфраструктуры жилых домов, построенных для социально–уязвимых слоев населения в поселке Жанакорган, Жанакорганского района, Кызылординской области (газоснабжение)

Наружные сети газоснабжения	Стадия	Лист	Листов
	РП	2	
Ситуационный план	ТОО "GeoProKz" Кызылорда, 2024г.		

Формат А3

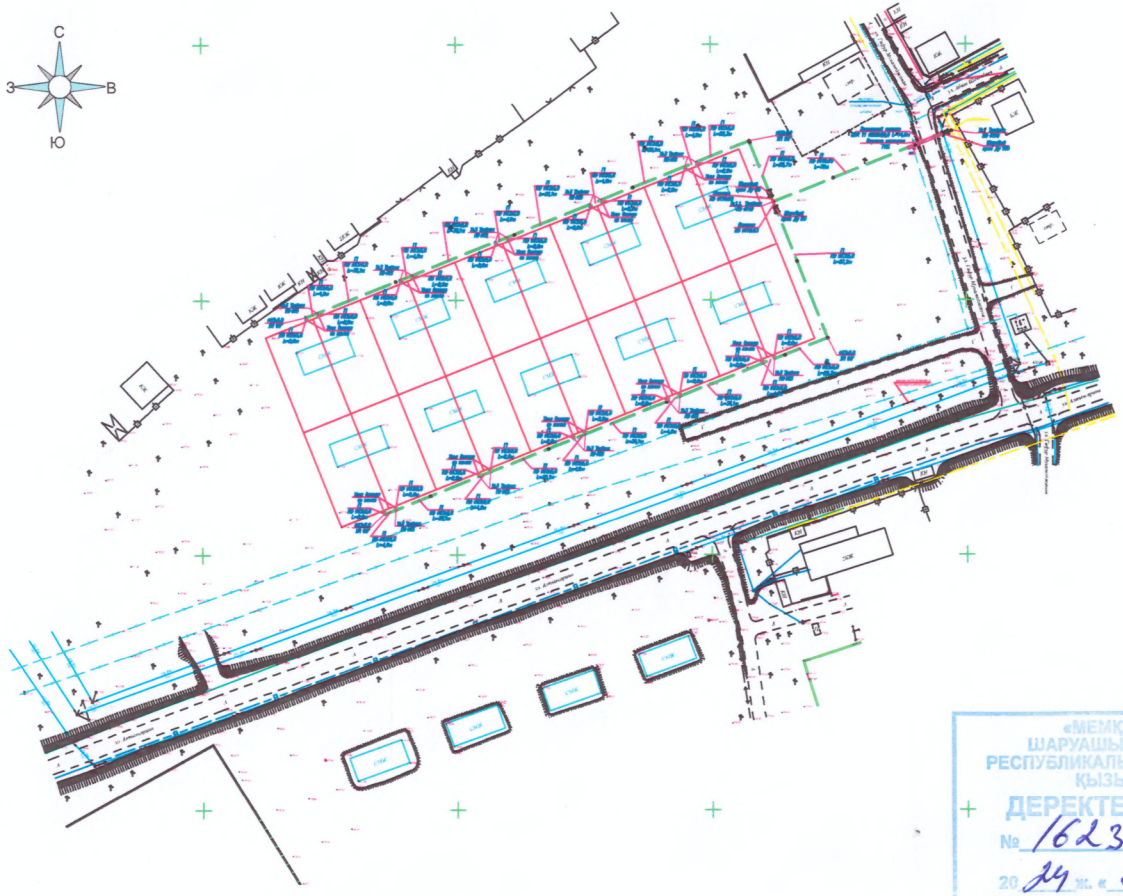

«МЕМҚАЛАҚҰРЫЛЫСКАДАСТРЫ»
ШАРУАШЫЛЫҚ ЖҮРГІЗУ ҚҰҚЫҒЫНДАҒЫ
РЕСПУБЛИКАЛЫҚ МЕМЛЕКЕТТІК КӘСІПОРНЫНЫҢ
ҚЫЗЫЛОРДАДАҒЫ ФИЛИАЛЫ
ДЕРЕКТЕР ҚОРЫНА ЕНГІЗІЛДІ
№ 1623
20 24 ж. « 25 » 12

Согласовано

Взам. инв. №

Подпись и дата

Инв. № подл.

Изм.	Кол.	Лист	Nдок	Подпись	Дата
Разработал		Жомартова			
Проверил		Жусупов Б.			
Н. контр.		Базарбайулы			
ГИП		Жусупов Б.			

-ГСН

Обустройство инженерной инфраструктуры жилых домов, построенных для социально-уязвимых слоев населения в поселке Жанакорган, Жанакорганского района, Кызылординской области (газоснабжение)

Наружные сети газоснабжения

Стадия	Лист	Листов
РП	2	

Ситуационный план

ТОО "GeoProKz"
Кызылорда, 2024г.

Формат А3

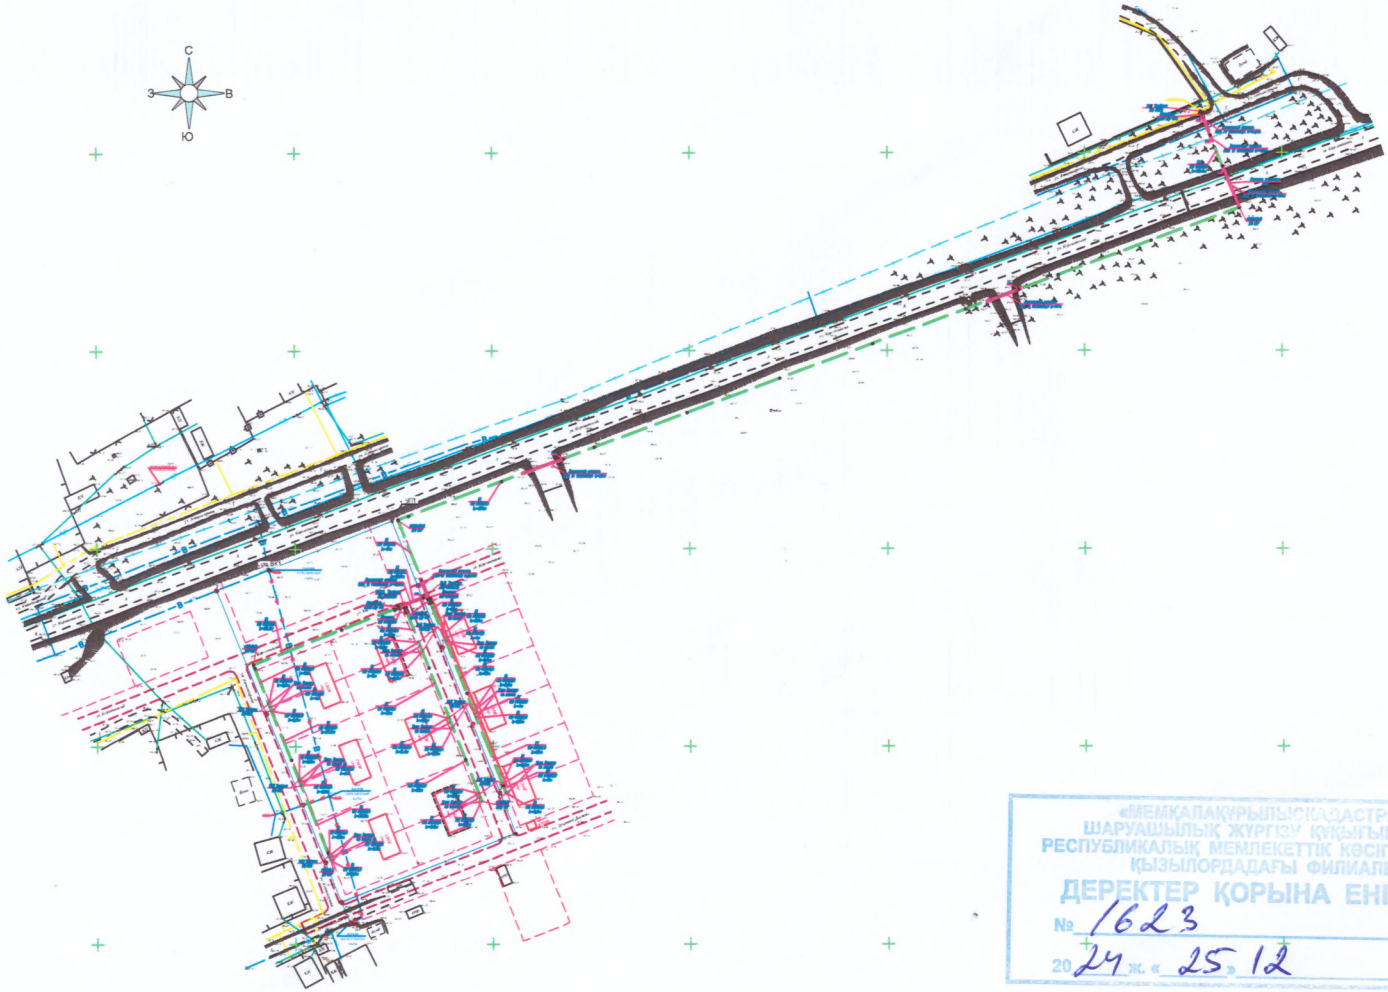

«МЕМҚАПАҚҰРЫЛЫСКАДАСТРЫ»
ШАРУАШЫЛЫҚ ЖҮРГІЗУ ҚҰҚЫҒЫНДАҒЫ
РЕСПУБЛИКАЛЫҚ МЕМЛЕКЕТТІК КӘСІПОРНЫНЫҢ
ҚЫЗЫЛОРДАДАҒЫ ФИЛИАЛЫ
ДЕРЕКТЕР ҚОРЫНА ЕНГІЗІЛДІ
№ 1623
20 24 ж. « 25 » 12

Согласовано

Взам. инв. №

Подпись и дата

Инв. № подл.

Изм.	Кол.	Лист	Nдок.	Подпись	Дата
Разработал		Жомартова			
Проверил		Жусупов Б.			
Н. контр.		Базарбайулы			
ГИП		Жусупов Б.			

-ГСН

Обустройство инженерной инфраструктуры жилых домов, построенных для социально-уязвимых слоев населения в поселке Жанакорган, Жанакорганского района, Кызылординской области (газоснабжение)

Наружные сети газоснабжения

Стадия	Лист	Листов
РП	2	

Ситуационный план

ТОО "GeoProKz"
Кызылорда, 2024г.

Формат А3

ЖАУАПКЕРШІЛІГІ ШЕКТЕУЛІ СЕРІКТЕСТІГІ

«СК Орда-Құрылыс»

ТОВАРИЩЕСТВО С ОГРАНИЧЕННОЙ ОТВЕТСТВЕННОСТЬЮ

г.Кызылорда, улица Алты алаш дом №2. **БИН:** 080140017041.

БИК: IRTYKZKA. **СЧЕТ:** KZ45965T251202673813. АО «ForteBank».

Исх. №87 от 26.12.2024г

АО «QAZAQ GAZ AIMAQ»
и.о. руководителя Ергали А.

В связи с завершением строительно-монтажных работ, просим Вас подписать Декларацию о соответствии. Так как, в п. 11 Приложения 3 к приказу Министра по инвестициям и развитию Республики Казахстан от 24 апреля 2017 года №235.

По нижеследующему объекту:

1. «Обустроиство инженерной инфраструктуры жилых домов, построенных для социально-уязвимых слоев населения в поселке Жанакорган, Жанакорганского района, Кызылординской области (газоснабжения)»

Директор
ТОО «Строительная компания Орда-Құрылыс»

Нұртай Н.Н.

«QAZAQGAZ AIMAQ»
акционерлік қоғамы
Қызылорда өндірістік
филиалы

QAZAQGAZ
AIMAQ

Акционерное общество
«QAZAQGAZ AIMAQ»
Кызылординский
производственный филиал

Қазақстан Республикасы, 120003,
Қызылорда облысы, Қызылорда қ.,
Бейбарыс Сұлтан көшесі №1
Тел.: 8 (7242) 55-17-42; 55-17-44
e-mail: kyzylorda@ktga.kz

Республика Казахстан, 120003,
Кызылординская область, г.Кызылорда,
ул. Бейбарыс Султан №1
тел.: 8 (7242) 55-17-42; 55-17-44
e-mail: kyzylorda@ktga.kz

«27» 12 2024 ж./г.

шығ./исх. № 352-3538-3550

«СК Орда-Құрылыс» ЖШС-гі
Н.Н. Нұртайға

«QazaqGaz Aimaq» акционерлік қоғамының Қызылорда өндірістік филиалы *(бұдан әрі - Филиал)* Сіздің ағымдағы жылдың 26-шы желтоқсандағы жазған арызыңызды қарап, келесіні хабарлайды.

Бүгінгі күнге дейін, ҚР ҰЭМ Табиғи монополияларды реттеу, бәсекелестікті және тұтынушылардың құқықтарын қорғау комитетінің Қызылорда облысы бойынша департаменті *(бұдан әрі-Департамент)* тарапынан Филиалға табиғи монополиялар туралы заңнамасын бұзушылықты жою туралы бірнеше нұсқамалар келіп түсті.

Нұсқамаларда, Филиалдың табиғи монополия субектісінің желісіне қосуға арналған техникалық шарттарды сақтаудан басқа өзге талаптарды қою тоқтатылсын делінген. Яғни, нұсқамалардың мазмұнында техникалық шартта көрсетілмеген өзге де құжаттарды, оның ішінде нысанның газ тұтыну жүйесіндегі құрылыс материалдары, конструкциялар, жабдық және бұйымдар жобаның және мемлекеттік нормативтердің талаптарына сәйкестігін дәлелдейтін құжаттарды талап етуге, сондай-ақ, жобаға сәйкестігін тексеру жұмыстарына шектеу қойылып отыр.

Аталған нұсқамаларды заңсыз деп танып, күшін жою үшін Филиал сотқа жүгінді. Сот отырыстарында арнайы шақырылған Қызылорда облысының мемлекеттік сәулет-құрылыс бақылауы басқармасы мамандары тарапынан ауызша және жазбаша түрде берілген түсіндірмелері ескерілді. Алайда, экономикалық сотымен Департаменттің іс-әрекеті дұрыс деп танылып, нұсқамаларды өзгеріссіз қалдыру туралы шешім қабылданды.

Сонымен қатар, екінші саты соты яғни, сот алқасы, Филиалдың талабын қанағаттандыруға құқықтық негіз жоқ деген тұжырым жасап, Филиалдың апелляциялық шағымы қанағаттандырусыз қалдырылды.

Осылайша, нұсқамалар заңды күшіне еніп, Филиалға тиісті әкімшілік құқық бұзушылық хаттамалары толтырылып, айыппұлдар салынды. Жоғарыда көрсетілгендердің негізінде, **Қызылорда облысы, Жаңақорған ауданы, Жаңақорған кенті мекен жайындағы газ құрылысы** және осыған ұқсас нысандар бойынша сәйкестік декларациясына қол қойып, мөр басуға Филиалдың құқықтық

негізі жоқ екенін хабарлай отырып, сәйкестік декларациясының қол қоюшылардың тізімінен Филиалды алып тастау қажет деп санаймыз.

Директордың орынбасары **Б. Әбдіқаппарұлы**

Орындаған: Мұсаева А.Қ
тел:8 775 529 43 41