РЕСПУБЛИКА КАЗАХСТАН
товарищество с ограниченной ответственностью
"TS-Smart Construction"
ГОСЛИЦЕНЗИЯ №19011915

Заказ: 09-2024
Заказчик: ГУ "Отдел жилищно-коммунального хозяйства, пассажирского транспорта и автомобильных дорог Жанааркинского района"

РАБОЧИЙ ПРОЕКТ

«Строительство водопроводных сетей разъезда №189 и села Акбастау Ералиевского сельского округа Жанааркинского района»

Том II

Альбом 2.4

Резервуар ёмкостью 100м3

г.Шымкент - 2024 г.

РЕСПУБЛИКА КАЗАХСТАН
товарищество с ограниченной ответственностью
"TS-Smart Construction"
ГОСЛИЦЕНЗИЯ №19011915

Заказ: 09-2024
Заказчик: ГУ "Отдел жилищно-коммунального хозяйства, пассажирского транспорта и автомобильных дорог Жанааркинского района"

РАБОЧИЙ ПРОЕКТ

«Строительство водопроводных сетей разъезда №189 и села Акбастау Ералиевского сельского округа Жанааркинского района»

Том II

Альбом 2.4

Резервуар ёмкостью 100м3

Директор Қамбатыров Т.З.

Главный инженер проекта Дауренбек Н.

г.Шымкент - 2024 г.

Том 1 .

Қазақстан Республикасы
Өңірлік даму министрлігі
Құрылыс және тұрғын үй-коммуналдық
шаруашылық істері комитеті

«Қазақ Суарнажоба» акционерлік қоғамы

Министерство регионального развития
Республики Казахстан
Комитет по делам строительства и
жилищно- коммунального хозяйства

АО "Казахский Водоканалпроект"

ТИПОВОЙ ПРОЕКТ

ТП РК 100 РВ (IВ, IIВ, IIIВ, IIIА, IVА, IVГ) -2.3 - 2013

Резервуар для воды прямоугольный монолитный емкостью 100 м3 для IВ, IIВ, IIIВ, IIIА, IVА, IVГ климатических подрайонов с обычными геологическими условиями

Том 1

2013 год

Том 1 .

ТИПОВОЙ ПРОЕКТ

ТП РК 100 РВ (~~IB, IIB, IIIB~~, IIIA, ~~IVA, IVГ~~) -2.3- 2013

Резервуар для воды прямоугольный монолитный емкостью 100 м3 для ~~IB, IIB, IIIB~~, IIIA, ~~IVA, IVГ~~ климатических подрайонов с обычными геологическими условиями

Том 1

СОСТАВ ПРОЕКТА

Том 1. Пояснительная записка (ПЗ), схема генплана (ГП), технологические решения (ТХ),отопление и вентиляция(ОВ)

Том 2. Автоматизация технологических процессов (АТХ)

Том 3. Архитектурно-строительные решения (АС)

~~*Том 4. Объектные и локальные сметы*~~

АО "Казахский Водоканалпроект"

Первый Вице-президент Р.М. Валиев
Главный инженер проекта Н.А. Дихамбаев

ТОО "VIC Engineering"

Генеральный директор А.А. Ахметов
Главный инженер проекта Н. Саяков

Утвержден приказом Комитета по делам строительства и жилищно-коммунального хозяйства Министерства регионального развития Республики Казахстан от..... №..... и введен в действие с ..... 2013 г.

2013 год

Том 1 .

Содержание

N п/п	Наименование	стр.
	Содержание альбома	1
	Пояснительная записка	
ПЗ 1	Пояснительная записка (начало)	2
ПЗ 2	Пояснительная записка (продолжение)	3
ПЗ 3	Пояснительная записка (окончание)	4
	Схема генплана	
ГП 1	Схема генплана М1:500	5
ГП 2	Условные обозначения. Экспликация зданий и сооружений.	6
	Технологические решения	
ТХ 1	Общие данные	7
ТХ 2	План. Разрез 1-1, Разрез 2-2.	8
ТХ 3	Отводящий трубопровод. План. Разрез. Сборочный чертеж.	9
ТХ 4	Подводящий трубопровод. Спускной трубопровод. Планы. Разрезы.	10
ТХ 5	Переливной трубопровод. План. Разрез1-1, Разрез2-2.	11
ТХ 6	Установка поплавка запорного клапана. Планы. Разрезы.	12
ТХ 7	Вариант установки поплавкового запорного клапана.	13
ТХ.СО	Спецификация	14,15,16,17
	Отопление и вентиляция	
ОВ 1	Общие данные	18
ОВ 2	План на отметке +4.000. Разрез 1-1.	19
ОВ.СО	Спецификация	20

Том 1 .

Общая пояснительная записка.

Типовой проект «Резервуар для воды прямоугольный монолитный емкостью 100м³ для IB, ~~IIB, IIIB, IIIA, IVA, IVГ~~ климатических подрайонов с обычными геологическими условиями» разработан АО «Казахский Водоканалпроект» на основании договора № 021-05-2013 от 9 июля 2013 года в соответствии с техническим заданием, согласно СНиП РК 1.02-03-2009 "Типовая проектная документация" и СНиП РК 4.01-02-2009 "Водоснабжение. Наружные сети и сооружения."

Данный проект предназначен для использования в качестве материала для проектирования при привязке резервуаров в системе хозяйственно-питьевого водоснабжения промышленных предприятий и населенных пунктов.

1. Назначение и область применения.

Резервуар предназначен для хранения противопожарного, регулирующего и аварийного запасов питьевой воды.

Для обеспечения требуемого качества запаса воды в резервуаре, предназначенного для непосредственной подачи потребителю, предусмотрены следующие мероприятия:

- вентиляция резервуара через фильтр-поглотитель;
- наружная гидроизоляция по всей высоте стен и под днищем, а также дополнительный слой гидроизоляции в зоне грунтовых вод;
- обработка всех внутренних поверхностей проникающей гидроизоляцией увеличивающей водонепроницаемость до W8.

Область примевения типового проекта - территория Республики Казахстан для IB,~~IIB,IIIB,IIIA,IVA,IVГ~~ климатических подрайонов с обычными геологическими условиями.

2. Техническая характеристика.

Резервуар относится к сооружению II класса с нормированной степенью огнестойкости и II класса по степени ответственности. Представляет собой монолитную железобетонную емкость прямоугольную в плане, заглубленную в грунт полностью или частично, с обсыпкой грунтом, обеспечивающим теплоизоляцию.

Резервуар для воды емкостью 100м3 имеет размеры в плане 6х6 м, высоту до низа балки перекрытия-3,6 м. Максимальный уровень воды принят 3,3 м, полезный объем 107,22м3. За относительную отметку 0,000 принята отметка верха днища резервуара.

В резервуаре содержится вода с температурой не более 30°С.

Оборудование резервуара:

- подводящий (подающий) трубопровод;
- отводящий трубопровод;
- переливное устройство;
- спускной (грязевой) трубопровод;
- устройство для впуска и выпуска воздуха при наполнении и опорожнении резервуара;
- устройства для автоматического измерения и сигнализации уровня воды в резервуаре.

-Подводящий трубопровод диаметром 100,~~150,200,250,300~~ мм вводится в резервуар через стену (отметка оси 750 мм) и представляет собой вертикальную трубу с водосливной воронкой.

Верх воронки расположен на 200мм ниже максимального уровня воды. На подводящем трубопроводе предусмотрена установка поплавкового запорного клапана для предотвращения перелива воды из резервуара.

-Отводящий трубопровод диаметром ~~100~~,150,~~200,250,300~~ мм, ось которого располагается на 950 мм ниже днища резервуара, представляет собой сварную конструкцию из стальной трубы с наклонным входным участком и косыми срезами деталей. Перекрыт сверху решеткой с шагом прутьев 30 мм и толщиной прута 6 мм.

-Переливное устройство гарантирует резервуар от переполнения.

Переливное устройство, диаметром 100,~~150,200,250,300~~ мм выполнено в виде трубопровода, входящего в резервуар через стену. Верх трубы заканчивается водосливной воронкой. На вертикальной части переливного устройства выполняется гидравлический затвор с высотой водяной пробки не менее 500 мм. Водяная пробка исключает контакт с окружающей атмосферой.

Отметка верха переливного устройства - кромки воронки - на 100 мм выше максимального уровня воды в резервуаре.

-Спускной (грязевой) трубопровод диаметром 100,~~150~~ мм расположен под днищем резервуара, обетонирован и имеет наклонный участок с выходом на уровень днища дренажного приямка. Сток грязевых вод к спускному трубопроводу обеспечивается набетонкой с уклоном 0,005 к дренажному приямку.

Смыв осадка в резервуаре емкостью 100м3 осуществляется брандспойтом, шланг которого спускается через люк - лаз.

Для предотвращения образования застойных зон в резервуаре емкостью 100м3 подводящий и отводящий трубопроводы размещены в противоположных сторонах резервуара.

Согласовано

АС	Филинская	10.13
АТХ	Похтахметов	10.13
ОВ	Бегунова	10.13

Взам. инв. N

Подп. и дата

Инв. N подл.

Настоящий проект разработан в соответствии с действующими нормами и правилами и предусматривает мероприятия, обеспечивающие взрыво- и пожаробезопасность при эксплуатации резервуаров

Главный инженер проекта: /Дихамбаев Н.А./

Проверил Турды К.
Исполнил Ынтымакулы

Привязан 09-2024

ТОО «TS-Smart Construction»
г. Шымкент - 2024г.

«Строительство водопроводных сетей разъезда №189 села Акбастау Ералиевского сельского округа Жанааркинского района»

Листов

Инв. N

ТП РК 100 РВ (~~IB,IIB,IIIB~~,IIIA,~~IVA,IVГ~~)-2.3-2013-ПЗ

Резервуар для воды прямоугольный монолитный емкостью 100 м3 для ~~IB, IIB, IIIB~~, IIIA, ~~IVA, IVГ~~ климатических подрайонов с обычными геологическими условиями

Изм.	К уч.	Лист	док.	Подпись	Дата
ГИП		Дихамбаев			10.13
Глав.спец.		Вербицкая			10.13
Проверил		Вербицкая			10.13
Исполнил		Морозова			10.13
Норм.конт.		Зраженский			10.13

Резервуар емкостью 100м³

Стадия	Лист	Листов
РП	1	3

Пояснительная записка (начало)

АО "Казахский Водоканалпроект"

Том 1 .

Технологические трубопроводы: подводящий, отводящий, переливной и спускной диаметром 100-300 мм приняты из стальных электросварных труб по ГОСТ 10704-91* с внутренней и наружной антикоррозийной изоляцией, выполненной в заводских условиях. Антикоррозийную внутреннюю и наружную изоляцию стальных фасонных частей выполнить в заводских или базовых условиях.

3. Архитектурно-строительные решения.

При разработке типовой документации приняты следующие условия строительства:

- расчетная зимняя температура наружного воздуха - минус 20°, минус 25°, минус 30°, минус 35°, минус 39°;
- нормативное значение ветрового давления - 23кПа (23кгс/м2);
- нормативное значение веса снегового покрова - 1кПа (100кгс/м2);
- грунты основания (II категория) - непучинистые, непросадочные со следующими нормативными характеристиками:
- угол внутреннего трения - φн =28°;
- модуль деформации - Е=18МПа (180кгс/см2);
- удельное сцепление - Сн =2,0кПа (0,02кгс/см2);
- плотность - ρ=1,8т/м^3;
- коэффициент готовности по грунту в расчетах оснований по деформации Yr=1.0;
- рельеф местности спокойный;
- предусмотрены варианты гидроизоляции при наличии грунтовых вод и без грунтовых вод;
- грунты и грунтовые воды не агрессивны по отношению к железобетону.

Стены резервуаров запроектированы из монолитного железобстона, высотой 3.6 м. Толщина стен - 0.3 м принята из расчета на воздействие активного давления грунта (при удельном весе - 1.8 т/м^3) и гидростатичсского давления воды.

Днище - монолитная железобетонная плита, рассчитана на воздействие гидростатического давления воды и имеет толщину 0,35 м.

Стены с днищем соединяются при помощи арматурных выпусков из днища. Подготовка принята из бетона марки М 100, цементная стяжка по днищу для создания уклона - из цементного раствора М 100.

Сборное перекрытие резервуаров из сборных железобетонных плит по серии 1.442.1-5.94 с опиранием на стены, толщиной 0.40 м рассчитано на нагрузку от камеры приборов, люков-лазов и обваловки.

Люки-лазы и лестницы предусмотрены для спуска в резервуар и его обслуживания.

Камеры приборов предусмотрены для установки контрольно-измерительных приборов.

Рассчет конструкции чаши резервуара для воды произведен в соответствии со СП63.13330.2012 (Россия) в программном комплексе SCAD.

Обратную засыпку производить непучинистым грунтом без включения строительного мусора и растительного грунта слоями не более 200 мм с послойным уплотнением до ρск>1,6 кг/см^3 в соответствии с указаниями СНиП 3.02.01-87.

После гидравлических испытаний выполнить обваловку резервуара. Высота обваловки - 1м от верха плиты покрытия.

Настоящий проект разработан в предположении, что работы будут вестись при наличии развитой базы строительства, оснащенной современными механизмами и оборудованием.

При производстве строительно-монтажных работ, транспортировке и складировании строительных материалов и конструкций, а также при производстве работ в сезон отрицательных температур, следует руководствоваться указаниями соответствующих нормативных документов, а также СНиП РК 103-05-2001 «Охрана труда и техника безопасности в строительстве».

Земляные работы предусмотрены в два этапа:

1 этап - разработка грунта в котловане под чашу резервуара;

2 этап - разработка грунта под траншеи для трубопроводов и колодцев с запорной арматурой.

Указания по гидроизоляции, защите от коррозии:

- наружные поверхности резервуара, камеры приборов и люка-лаза покрыть слоями гидроизоляции "Хамаст" (лист АС-26). При этом гидроизоляция наружных стен резервуара производится после завершения бетонирования стен резервуара;
- стыки ж/б сборных элементов колодца с люк-лазом с плитами перекрытия резервуара затереть цементно-песчаным раствором внутри и снаружи колодцев;
- на металлические детали и конструкции нанести антикоррозийное покрытие (состав в разделе АС).

Для гидроизоляции внутренней части резервуара при приготовлении бетона используется комплексная добавка "ЛАХТА".

Все применяемые изделия должны иметь санитарно-гигиенические и противопожарные сертификаты.

Запрещается применение строительных конструкций и материалов без данных контроля территориальных санэпидемстанций по содержанию радиоактивных веществ и уровней мощности внешнего гамма-излучения.

Взам. инв. N

Подп. и дата

Инв. N подл.

Привязан 09-2024

Проверил Төленбай

Исполнил Ынтымакулы

Инв. N

Изм.	К.уч.	Лист	N док	Подпись	Дата
Глав. спец.		Вербицкая			10.13
Проверил		Вербицкая			10.13
Исполнил		Морозова			10.13
Норм.контр		Зраженский			10.13

ТП РК 100 РВ (~~IB,IIB,IIIB~~,IIIA,~~IVA,IVI~~)-2.3-2013-ПЗ

Резервуар для воды прямоугольный монолитный емкостью 100 м3 для ~~IB, IIB, IIIB~~, IIIA, ~~IVA, IVI~~ климатических подрайонов с обычными геологическими условиями

Резервуар емкостью 100м^3	Стадия	Лист	Листов
	РП	2	3
Пояснительная записка (продолжение)	АО "Казахский Водоканалпроект"		

Том 1 .

4. Вентиляция.

В проектируемом резервуаре предусмотрена система приточно-вытяжной вентиляции с естественным побуждением воздуха посредством дыхательных клапанов с вентиляционными трубками Ф200, установленными на кровле.
На вентиляционных трубах установлены кассетные фильтры фирмы "Sistemair."
Утепление фильтров-поглотителей предусмотреть при привязке проекта.

5. Автоматизация и технологический контроль.

В резервуарах предусмотрен контроль уровня с помощью:

1. погружного гидростатического уровнемера серии ОВЕН ПД100-ДГ.
   Прибор имеет токовый выходной сигнал 4-20 мА для передачи данных на центральный диспетчерский пункт (ЦДП),
   Передача данных осуществляется с помощью GSM/GPRS модема ОВЕН ПМ01.
   Контроль с помощью погружного зонда:
   - аварийный верхний уровень- сигнализация;
   - уровень 1- отключение скважинных насосов;
   - уровень 2- включение скважинных насосов;
   - уровень 3- аварийный объем нижний, пожарный объем;
   - аварийный нижний уровень (дно резервуара).
2. датчиков-реле уровня САУ-М6.
   Данные уровней передаются в схему сигнализации и схему управления скважинными насосами в здании насосной станции. Датчики уровня дают возможность непрерывного измерения уровня воды.
3. поплавкового запорного клапана.
   Клапан с двухуровневым вертикальным поплавком, гидравлически управлясмый посредством диафрагменного привода. Полное открытие при заданном низком уровне воды в резервуаре и закрытие при заданном высоком уровне воды в резервуаре.

Выбор клапана производить в соответствии с конкретными техническими расчетами и рекомендациям соответствующих фирм производителей данного оборудования.
Место установки клапана определить при привязке проекта.
Отметки уровней проставляются при привязке проекта.

6. Решения по предупреждению чрезвычайных ситуаций.

Схема внутриплощадочных дорог выполнена с учетом соблюдения пртивопожарных требований.
Расстояния между сооружениями обеспечивают нормативные разрывы и соответствуют требованиям противопожарных норм.
Территория резервуарного парка ограждается забором. По периметру ограждения необходимо предусмотреть охранное освещение (не входит в объем типового проекта).

7. Охрана окружающей среды.

Проектируемые сооружения и применяемое оборудование не способствует загрязнению водных ресурсов, не представляет опасности для окружающей среды. В типовом проекте резервуары посажены в полу-выемке-полу-насыпи с целью соблюдения баланса земляных масс. В случае необходимости, если условия посадки будут иными, лишний грунт вывозится в места, установленные Акиматами.

8. Указания по привязке проекта.

Типовой проект в соответствии с указаниями СНиП РК 1.02-03-2009 "Типовая проектная документация" подлежит привязке к конкретной площадке строительства.

При привязке типового проекта:
- определяют координаты и отметки сооружения;
- разрабатывают узлы примыкания внутренних технологических трубопроводов к внешним коммуникациям;
- уточняют назначение емкости и какие объемы она включает (регулирующий, пожарный, аварийный);
- уточняют объемы работ, а также сметную стоимость строительства с учетом местных условий и рыночных цен, сложившихся в регионе.

Высотное расположение резервуара следует определять с учетом установки насоса под заливом и руководствуясь п.7.4 СНиП РК 4.01-02-2009.
В знаках , имеющихся в проектной документации проставляются данные по результатам привязки проекта.
В типовые проекты следует вносить необходимые изменения в соответствии с ГОСТ 21.101 в случаях, когда предусмотренное в них оборудование, конструкции и изделия сняты с производства, а также изменены положения и требования нормативных документов.
Проектные организации несут ответственность за правильность выбора типового проекта для привязки, качество документации, выполненной с применением типовых проектов, соответствие ее современному уровню науки и техники, требованиям норм и правил строительного и технологического проектирования, стандартам, правилам техники безопасности, экологии, взрыво- и пожаробезопасности.

Взам. инв. N | Подп. и дата | Инв. N подл.

							ТП РК 100 РВ (~~IB,IIB,IIIB~~,IIIA,~~IVA,IVГ~~)-2.3-2013-ПЗ
							Резервуар для воды прямоугольный монолитный емкостью 100 м3 для ~~IB, IIB, IIIB~~, IIIA, ~~IVA, IVГ~~ климатических подрайонов с обычными геологическими условиями
Изм.	К уч.	Лист	N док	Подпись	Дата		
Привязан 09-2024						Резервуар емкостью 100м³	Стадия: РП; Лист: 3; Листов: 3
Проверил Төленбай		Глав. спец.	Вербицкая		10.13		
Исполнил Ынтымакулы		Проверил	Вербицкая		10.13	Пояснительная записка (окончание)	АО "Казахский Водоканалпроект"
Инв. N		Исполнил	Морозова		10.13		
		Норм.контр	Зражевский		10.13		

Том 1

Ведомость основных комплектов рабочих чертежей

Обозначение	Наименование	Примечание
ТП РК 100 РВ-2013-ПЗ	Пояснительная записка	
ТП РК 100 РВ-2013-ГП	Схема генплана	
ТП РК 100 РВ-2013-ТХ	Технологические решения	
ТП РК 100 РВ-2013-ОВ	Отопление и вентиляция	
ТП РК 100 РВ-2013-АС	Архитектурно-строительные решения	
ТП РК 100 РВ-2013-АТХ	Автоматизация технологических процессов	

Ведомость ссылочных и прилагаемых документов

Обозначение	Наименование	Примечание
Ссылочные документы		
ГОСТ 10704-91	Трубы стальные электросварные	
ГОСТ 17375-2001-	Детали трубопроводов стальные бесшовные	
ГОСТ 17378-2001	приварные на Ру ⩽10МПа (⩽100 кгс/см2)	
СНиП РК 4.01-02-2009	Водоснабжение. Наружные сети и сооружения.	
Прилагаемые документы		
ТХ.СО	Спецификация.	4 листа

Ведомость рабочих чертежей основного комплекта

Лист	Наименование	Примечание
ТХ-1	Общие данные.	
ТХ-2	План. Разрез 1-1, Разрез 2-2.	
ТХ-3	Отводящий трубопровод. План. Разрез. Сборочный чертеж.	
ТХ-4	Подводящий трубопровод. Спускной трубопровод. Планы. Разрезы.	
ТХ-5	Переливной трубопровод. План. Разрез1-1, Разрез2-2.	
ТХ-6	Установка поплавка запорного клапана. Планы. Разрезы.	
ТХ-7	Вариант установки поплавкового запорного клапана.	

В настоящем альбоме разработана рабочая документация технологической части: планы и разрезы резервуара емкостью 100м^{3}с размещением технологических трубопроводов и устройств.

Резервуар емкостью 100м^{3}оборудован подводящими и переливными трубопроводами при диаметре труб 100-300мм.

Условные обозначения

ПД – Подводящий трубопровод
ОТ – Отводящий трубопровод
ПР – Переливной трубопровод
СП – Спускной трубопровод

Настоящий проект разработан в соответствии с действующими нормами и правилами и предусматривает мероприятия, обеспечивающие взрыво- и пожаробезопасность при эксплуатации резервуаров

Главный инженер проекта: /Дихамбаев П.А./

Согласовано

АС	Филипская	10.13
АТХ	Тохтахметов	10.13
ОВ	Бегупова	10.13

Взам. инв. N

Подп. и дата

Инв. N подл.

Проверил	Төленбай			Привязан09-2024	ТОО «TS-Smart Construction» г. Шымкент - 2024г.
Исполнил	Ынтымакулы				
Инв. N				«Строительство водопроводных сетей разъезда №189 села Акбастау Ералиевского сельского округа Жанааркинского района»	Листов
				ТП РК 100 РВ (~~IB,IIB,IIIB~~,IIIA,~~IVA,IVГ~~)-2.3-2013-ТХ	
				Резервуар для воды прямоугольный монолитный емкостью 100 м3 для ~~IB, IIB, IIIB~~, IIIA, ~~IVA, IVГ~~ климатических подрайонов с обычными геологическими условиями	

Изм.	К уч.	Лист	док.	Подпись	Дата		Стадия	Лист	Листов
ГИП		Дихамбаев			10.13	Резервуар емкостью 100м^3	РП	1	7
Глав.спец.		Вербицкая			10.13				
Проверил		Вербицкая			10.13	Общие данные	АО "Казахский Водоканалпроект"		
Исполнил		Морозова			10.13				
Норм.конт.		Зраженский			10.13				

Том 1 .

ПЛАН

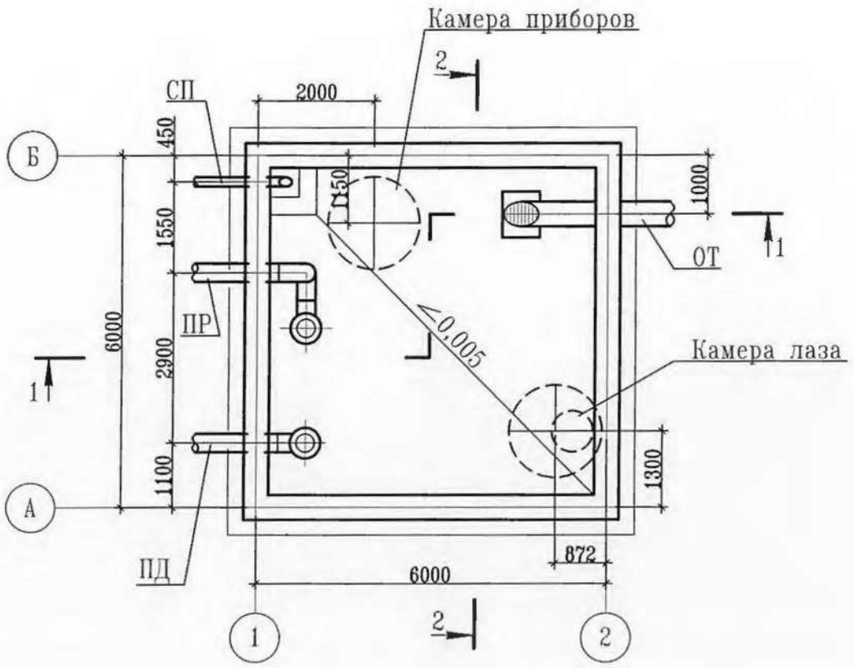

РАЗРЕЗ 1-1

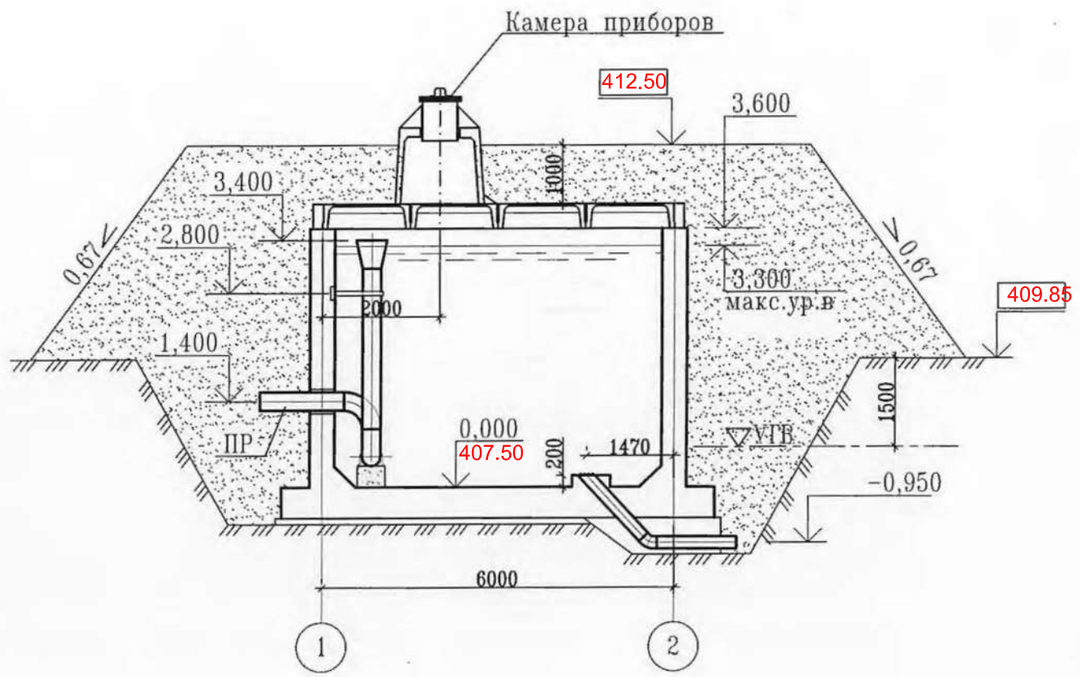

РАЗРЕЗ 2-2

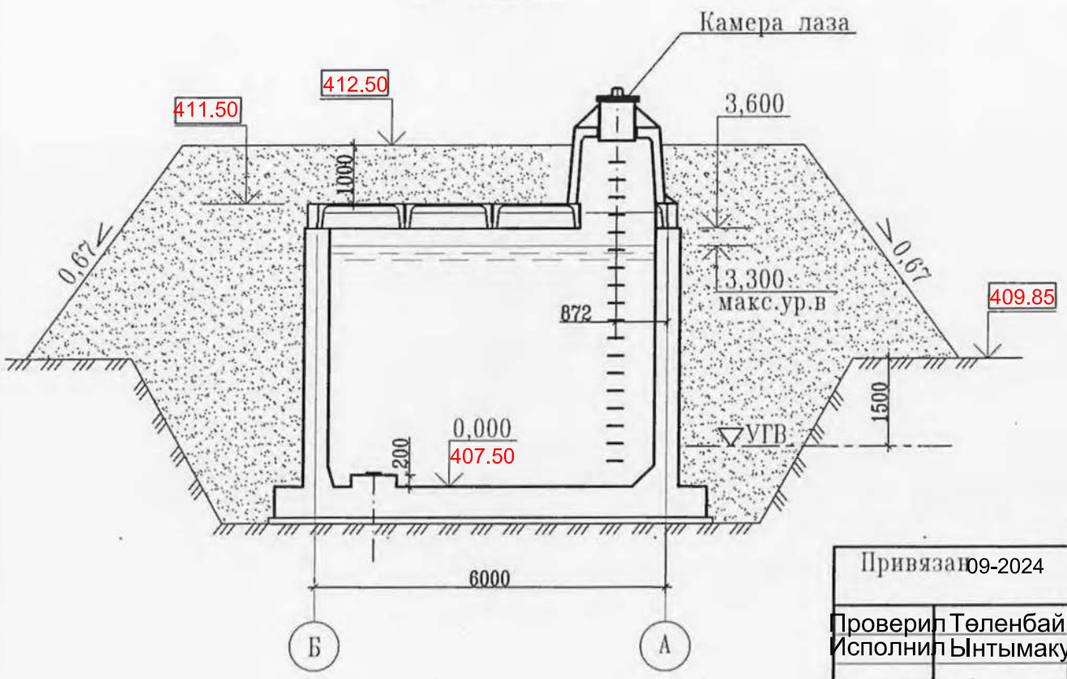

Примечание:

1. Относительной отметке 0.000 (верх железобетонного днища) соответствует абсолютная отметка 407.50 .
2. Стены и днище резервуаров сырой и технической воды не изолируются.

Взам. инв. N

Подп. и дата

Инв. N подл.

Привязан 09-2024

Проверил Төленбай

Исполнил Ынтымакулы

Инв. N

Изм.	К уч.	Лист	N док	Подпись	Дата
Глав. спец.		Вербицкая			10.13
Проверил		Вербицкая			10.13
Исполнил		Морозова			10.13
Норм.контр		Зражевский			10.13

ТП РК 100 РВ (~~IB,IIB,IIIB~~,IIIA,~~IVA,IVF~~)-2.3-2013-ТХ

Резервуар для воды прямоугольный монолитный емкостью 100 м3 для ~~IB, IIB, IIIB~~, IIIA, ~~IVA, IVF~~ климатических подрайонов с обычными геологическими условиями

Резервуар емкостью 100м³

Стадия	Лист	Листов
РП	2	7

План. Разрез1-1, Разрез 2-2.

АО "Казахский Водоканалпроект"

Том 1 .

1–1

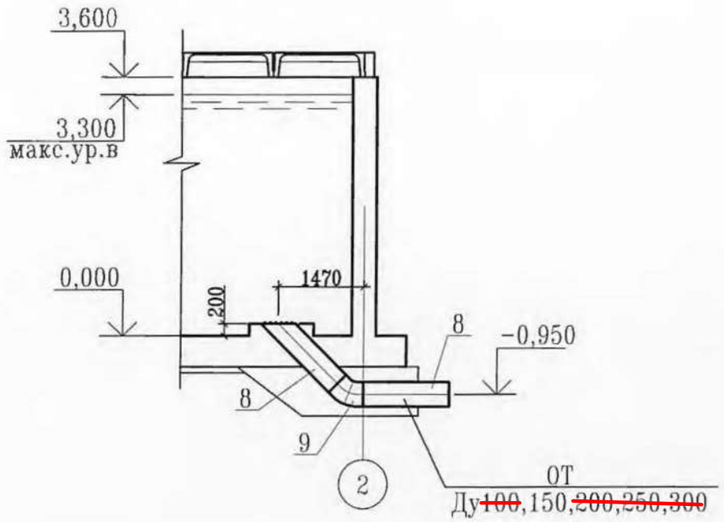

План

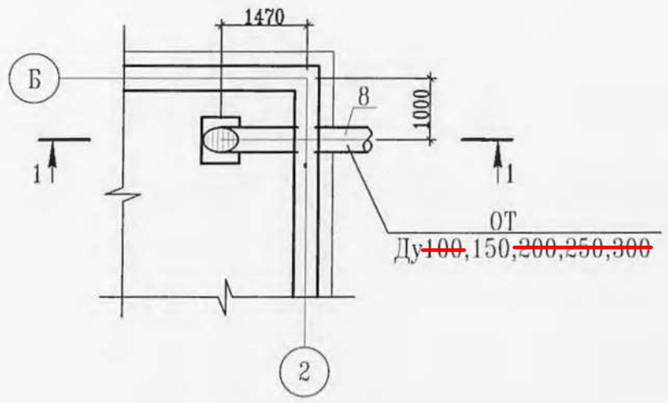

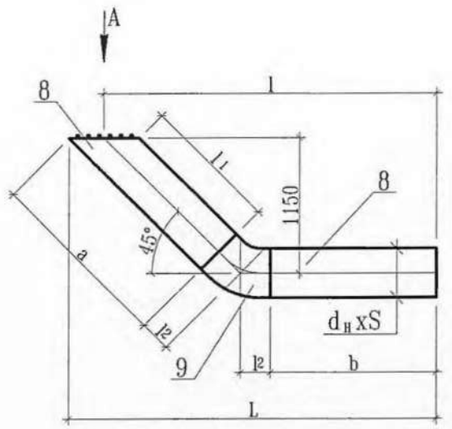

Вид А

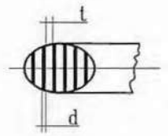

Таблица размеров изделия отводящего трубопровода

Труба						Решетка		Отвод 45° ГОСТ 17375-01			L	l	Общая масса, кг
Ду	dнxS	a	b	l1	Масса, кг	d	t	d xS	l2	Масса, кг			
~~100~~	~~108x4,0~~	~~1639~~	~~1588~~	~~1514~~	~~33,11~~	~~6~~	~~30~~	~~108x4,0~~	~~62~~	~~1,3~~	~~2863~~	~~2800~~	~~34,41~~
150	159x4,0	1608	1557	1458	48,39	6	30	159x4,0	93	2,8	2096	2800	51,19
~~200~~	~~219x4,5~~	~~1602~~	~~1626~~	~~1402~~	~~74,45~~	~~6~~	~~30~~	~~219x5,0~~	~~124~~	~~6,2~~	~~2941~~	~~2800~~	~~80,65~~
250	273x5,0	1596	1495	1346	71,25	6	30	273x7,0	155	15,4	2977	2800	86,65
~~300~~	~~325x6,0~~	~~1590~~	~~1464~~	~~1290~~	~~114,15~~	~~6~~	~~30~~	~~325x7,0~~	~~186~~	~~19,3~~	~~3012~~	~~2800~~	~~163,45~~

Примечание:

1. Сварку производить сплошным швом по периметру примыкания деталей. Катет шва равен меньшей толщине сварных элементов. Сварные швы выполнить по ГОСТ 16037-80.
2. Шероховатость обработанных поверхностей деталей БЧ поз.1',2' выполнить $Rz160$, остальное $\sqrt{}$
3. Предельные отклонения размеров- $\pm\frac{IT14}{2}$

Взам. инв. N

Подп. и дата

Инв. N подл.

Изм.	К уч.	Лист	N док	Подпись	Дата
Привязан 09-2024					
Проверил Төленбай		Глав. спец.	Вербицкая		10.13
Исполнил Ынтымакулы		Проверил	Вербицкая		10.13
		Исполнил	Морозова		10.13
Инв. N		Норм.контр	Зражевский		10.13

ТП РК 100 РВ (~~1В,1ВБ,1ВВ~~,1ПА,~~1УА,1УГ~~)-2.3-2013-ТХ

Резервуар для воды прямоугольный монолитный емкостью 100 м3 для ~~1В, 1ВБ, 1ВВ~~, 1ПА, ~~1УА, 1УГ~~ климатических подрайонов с обычными геологическими условиями

Резервуар емкостью 100м³

Стадия	Лист	Листов
РП	3	7

Отводящий трубопровод
План. Разрез. Сборочный чертеж.

АО "Казахский Водоканалпроект"

Том 1 .

1–1

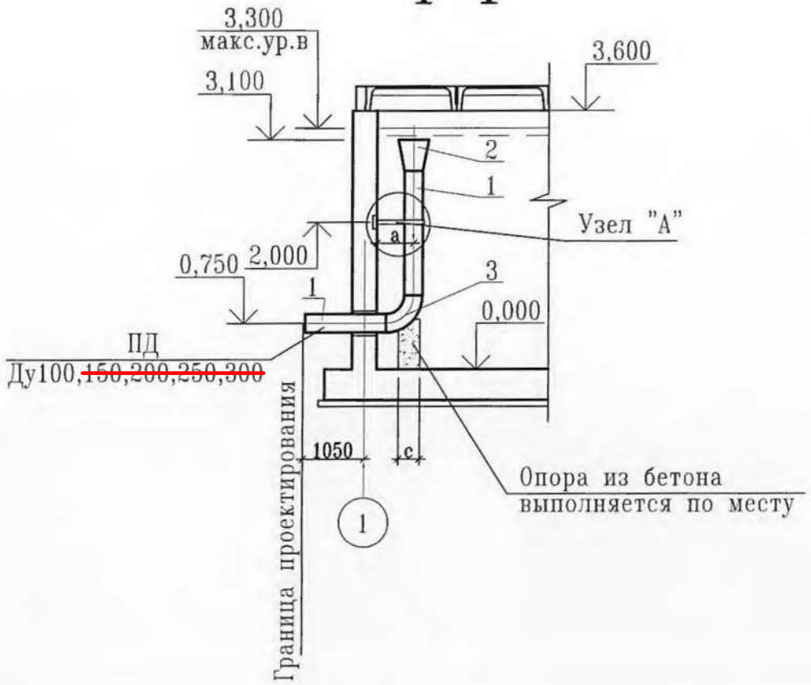

План

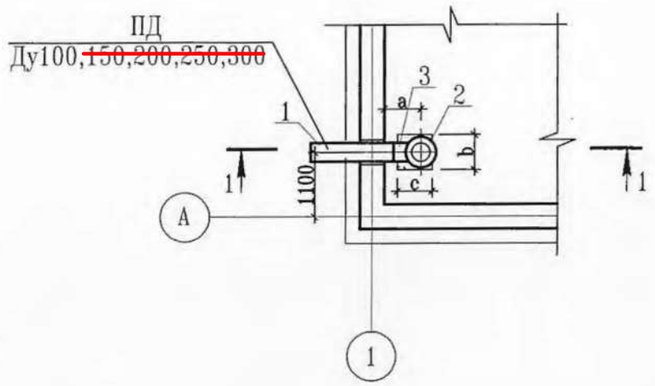

Размеры, мм

Ду	a	b	c
100	300	250	200
~~150~~	~~450~~	~~300~~	
~~200~~	~~600~~	~~350~~	300
250	~~600~~	~~450~~	400
~~300~~	750	550	

Узел "А"

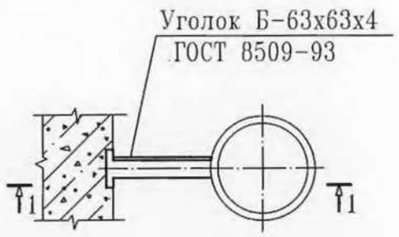

1 – 1

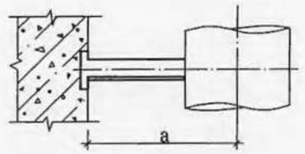

2–2

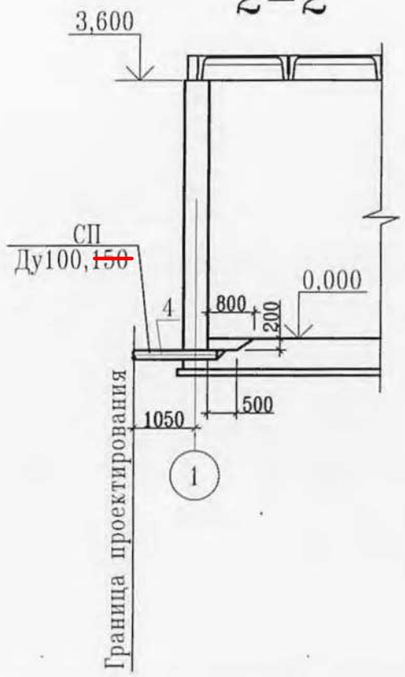

План

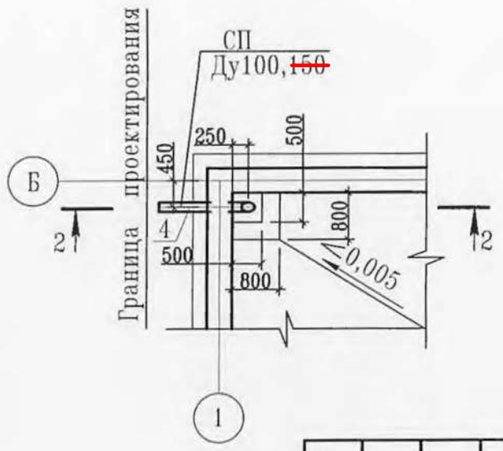

Взам. инв. N

Подп. и дата

Инв. N подл.

							ТП РК 100 РВ (~~IB,IIB,IIIB~~,IIIA,~~IVA,IVГ~~)-2.3-2013-ТХ
							Резервуар для воды прямоугольный монолитный емкостью 100 м3 для ~~IB, IIB, IIIB~~, IIIA, ~~IVA, IVГ~~ климатических подрайонов с обычными геологическими условиями
Изм.	К.уч.	Лист	N док	Подпись	Дата		
Привязан 09-2024						Резервуар емкостью 100м³	Стадия: РП; Лист: 4; Листов: 7
Проверил Төленбай		Глав. спец.	Вербицкая		10.13		
Исполнил Ынтымакулы		Проверил	Вербицкая		10.13	Подводящий трубопровод Спускной трубопровод Планы. Разрезы.	АО "Казахский Водоканалпроект"
Инв. N		Исполнил	Морозова		10.13		
		Норм.контр	Зражевский		10.13		

Том 1 .

1–1

2–2

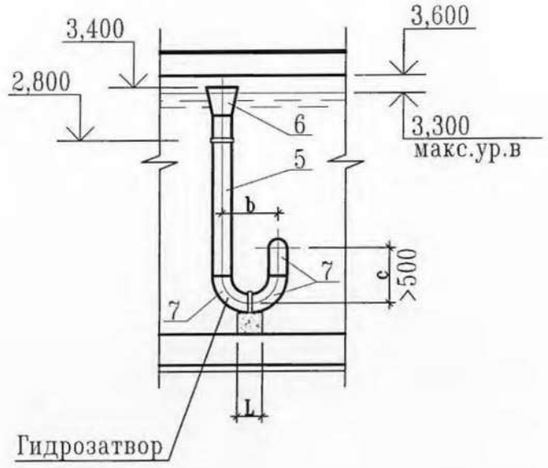

Узел "А"

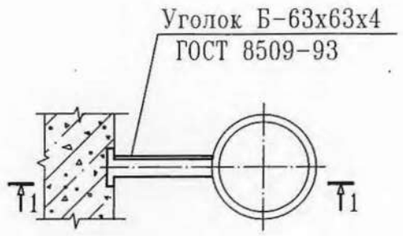

1 – 1

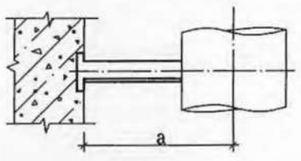

План

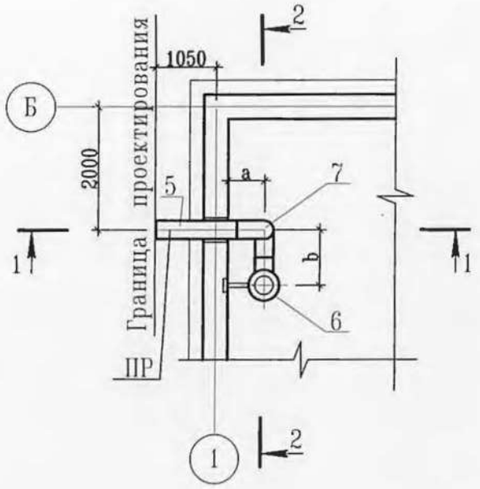

Узел "Б"

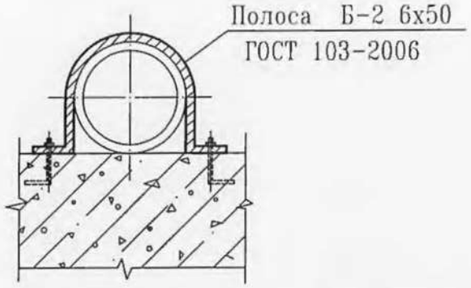

Ду	$d_н$ xS	a	b	c	d	L
100	108x4,0	300	300	600	250	200
~~150~~	~~159x4,0~~	~~450~~	~~450~~	~~600~~	~~300~~	
~~200~~	~~219x4,5~~	~~600~~	~~600~~	~~600~~	~~350~~	~~300~~
250	273x5,0	600	~~750~~	750	400	400
~~300~~	~~325x6,0~~	750	900	900	~~550~~	

Взам. инв. N

Подп. и дата

Инв. N подл.

Изм.	К уч.	Лист.	N док.	Подпись	Дата

ТП РК 100 РВ (~~IB,IIB,IIIB~~,IIIA,~~IVA,IVГ~~)-2.3-2013-ТХ

Резервуар для воды прямоугольный монолитный емкостью 100 м3 для ~~IB, IIB, IIIB~~, IIIA, ~~IVA, IVГ~~ климатических подрайонов с обычными геологическими условиями

Привязан 09-2024

Глав. спец.	Вербицкая		10.13
Проверил	Вербицкая		10.13
Исполнил	Морозова		10.13
Норм.контр	Зражевский		10.13

Проверил Төленбай

Исполнил Ынтымакулы

Инв. N

Резервуар емкостью 100м³

Стадия	Лист	Листов
РП	5	7

Переливной трубопровод
План. Разрез1-1, Разрез2-2.

АО "Казахский Водоканалпроект"

Том 1 .

РАЗРЕЗ 1-1

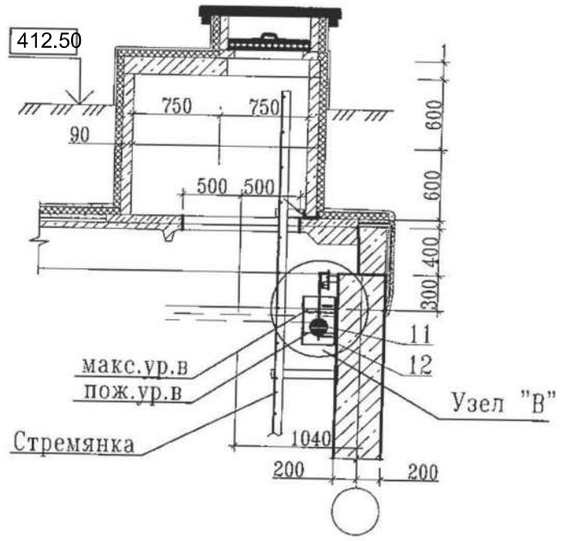

Узел "В"

РАЗРЕЗ 2-2

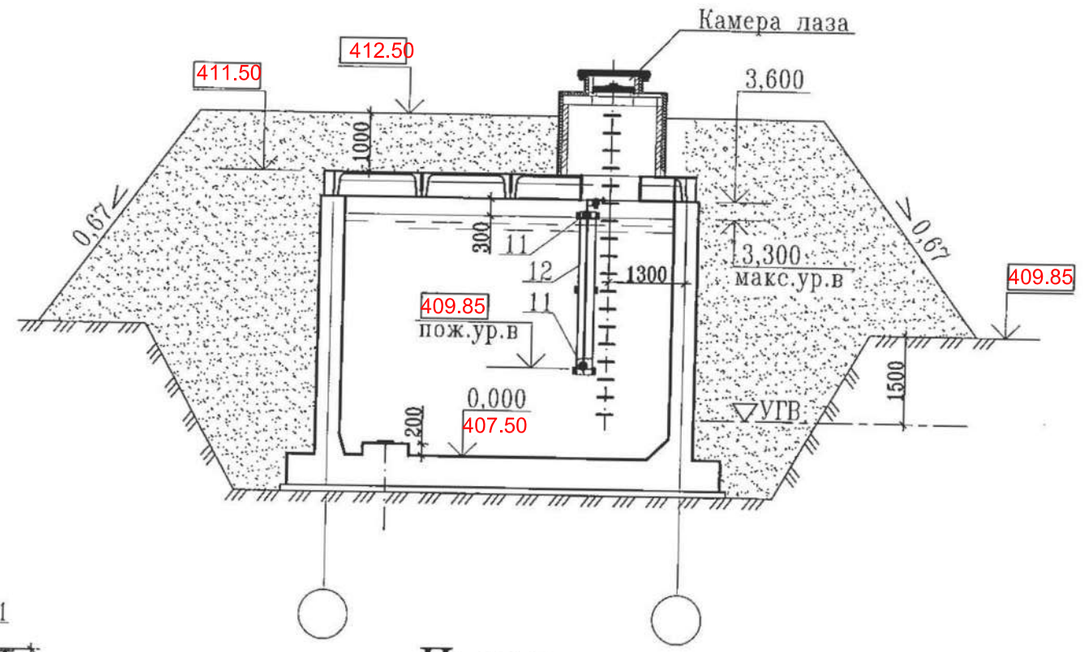

План

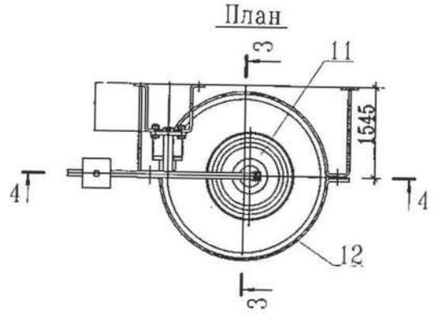

РАЗРЕЗ 3-3

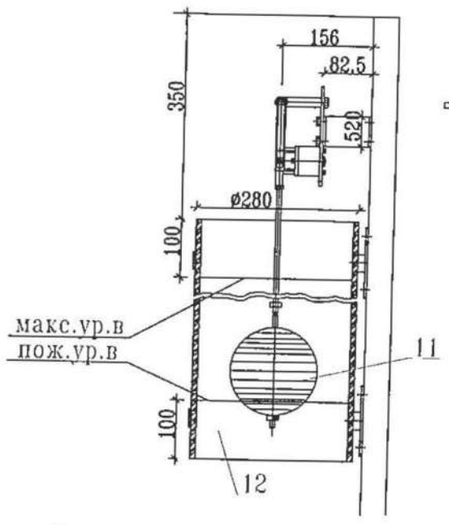

РАЗРЕЗ 4-4

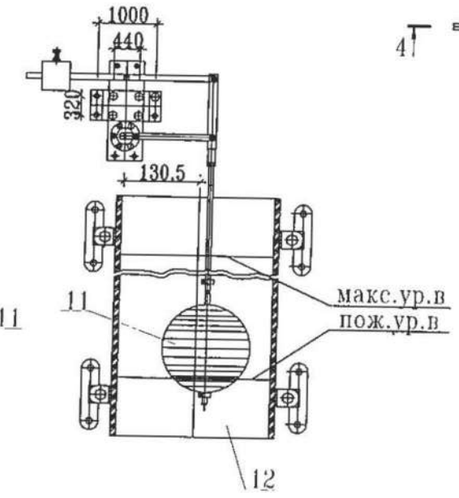

Примечание:
Экспликацию оборудования см. лист ТХ-7

План

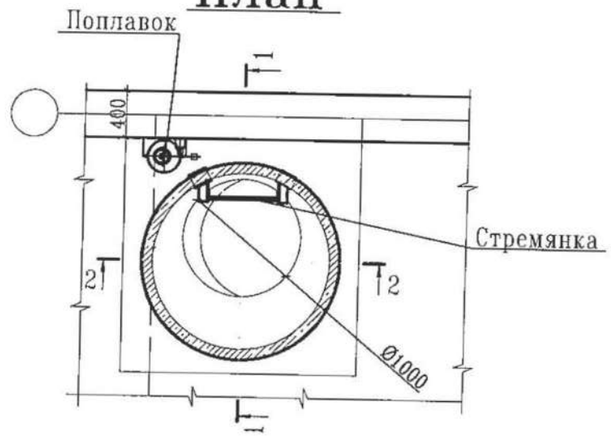

Взам. инв. N	
Подп. и дата	
Инв. N подл.	

Привязан 09-2024					
Проверил Төленбай					
Исполнил Ынтымакулы					
Инв. N					

Изм.	К уч.	Лист	N док	Подпись	Дата	ТП РК 100 РВ (~~IB,IIB,IIIB~~,IIIA,~~IVA,IVI~~)-2.3-2013-ТХ			
						Резервуар для воды прямоугольный монолитный смкостью 100 м3 для ~~IB, IIB, IIIB~~, IIIA, ~~IVA, IVI~~ климатических подрайонов с обычными геологическими условиями			
Глав. спец.		Вербицкая			10.13	Резервуар смкостью 100м³	Стадия	Лист	Листов
Проверил		Вербицкая			10.13		РП	6	7
Исполнил		Морозова			10.13	Установка поплавка запорного клапана Планы. Разрезы.	АО "Казахский Водоканалпроект"		
Норм.контр		Зражевский			10.13				

Том 1 .

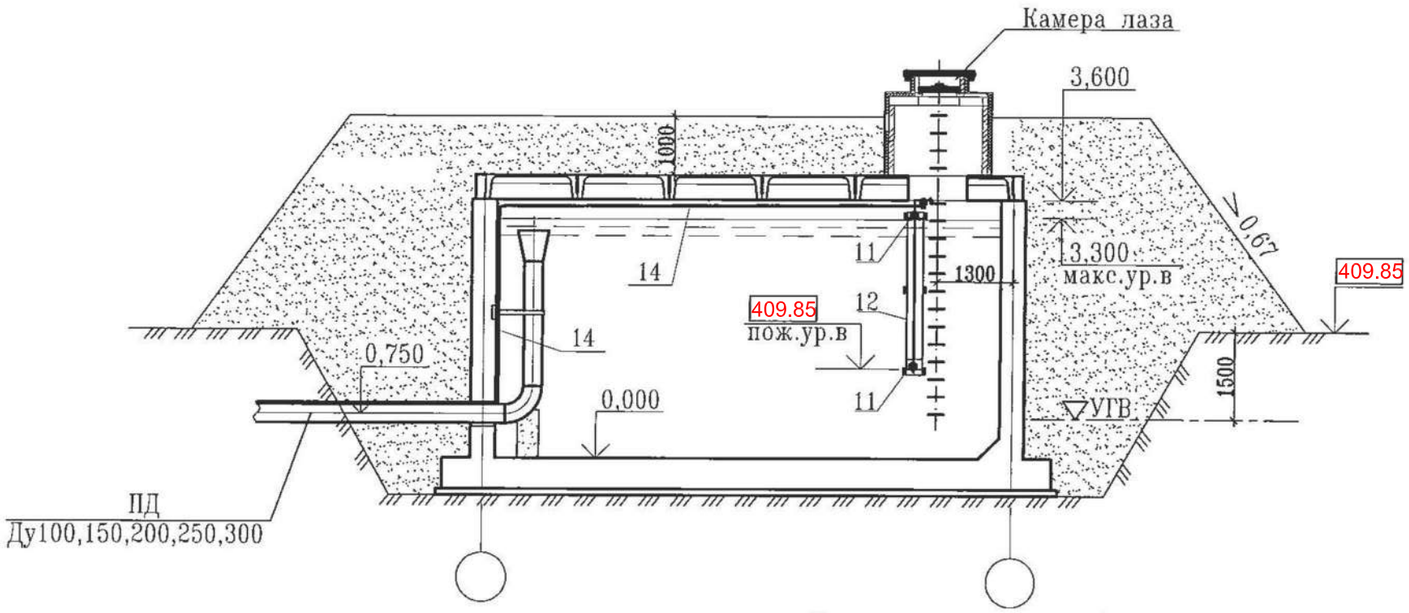

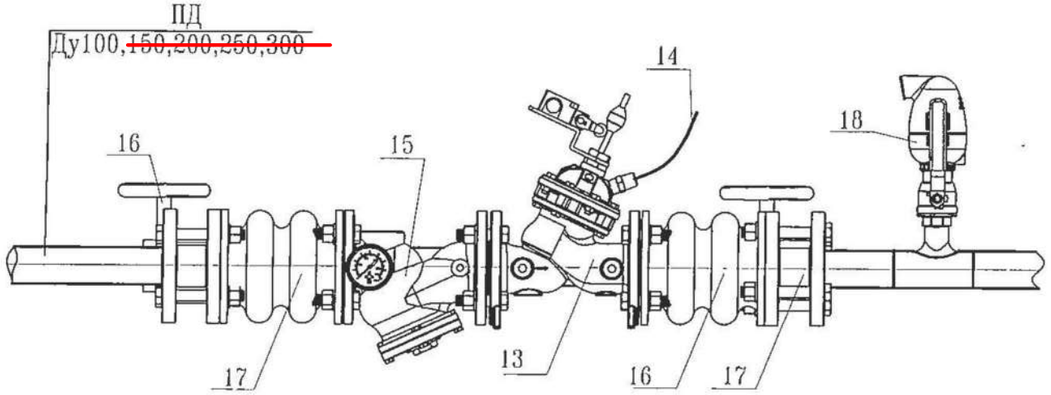

Экспликация оборудования

Номер позиции	Наименование оборудования	Ед. изм.	Коли-чество	Примечание
11	Поплавок	шт	1	
12	Труба для гашения турбулентного потока вокруг поплавка	шт	1	
13	Клапан регулирования уровня	шт	1	
14	Сигнальная полиэтиленовая трубка	м	3	
15	Фильтр	шт	1	
16	Затвор дисковый поворотный	шт	2	
17	Гибкая вставка	шт	2	
18	Вантуз	шт	1	
19	Манометр общего назначения МП-100	шт	1	

Взам. инв. N

Подп. и дата

Инв. N подл.

Привязан 09-2024

Инв. N

Изм.	К уч.	Лист	N док	Подпись	Дата
Глав. спец.		Вербицкая			10.13
Проверил		Вербицкая			10.13
Исполнил		Морозова			10.13
Норм.контр		Зражевский			10.13

Проверил Төленбай
Исполнил Ынтымакулы

ТП РК 100 РВ (~~IB,IIB,IIIB~~,IIIA,~~IVA,IVГ~~)-2.3-2013-ТХ

Резервуар для воды прямоугольный монолитный емкостью 100 м3 для ~~IB, IIB, IIIB~~, IIIA, ~~IVA, IVГ~~ климатических подрайонов с обычными геологическими условиями

Резервуар емкостью 100м³

Стадия	Лист	Листов
РП	7	7

Вариант установки поплавкового запорного клапана

АО "Казахский Водоканалпроект"

Позиция	Наименование и техническая характеристика	Тип, марка, обозначение док-та, опросного листа.	Код оборуд-ния, изделия, материала.	Завод-изготовитель	Единица измерения	Коли-чество	Масса единицы, кг	Примечание
	Подводящий трубопровод							
1	Труба стальная электросварная с внутренним и наружным антикоррозийным покрытиями ø108х4	ГОСТ 10704-91			м	3.6	10.26	
	Труба стальная электросварная с внутренним и наружным антикоррозийным покрытиями ø159х4	ГОСТ 10704-91			м	3.5	15.29	
	Труба стальная электросварная с внутренним и наружным антикоррозийным покрытиями ø219х4,5	ГОСТ 10704-91			м	3.5	23.80	
	Труба стальная электросварная с внутренним и наружным антикоррозийным покрытиями ø273х5	ГОСТ 10704-91			м	3.5	23.05	
	Труба стальная электросварная с внутренним и наружным антикоррозийным покрытиями ø325х6	ГОСТ 10704-91			м	3.0	47.20	
2	Переход К ø219х6-108х4	ГОСТ 17378-01			шт	1	2.9	
	Переход К ø325х8-159х4,5	ГОСТ 17378-01			шт	1	11.4	
	Переход К ø426х12-219х6	ГОСТ 17378-01			шт	1	21.6	
	Переход К ø426х12-273х8	ГОСТ 17378-01			шт	1	29.5	
	Переход К ø530х325х7	ОСТ 36-22-77			шт	1	37.0	
3	Отвод 90° ø108х4	ГОСТ 17375-01			шт	1	2.5	
	Отвод 90° ø159х4	ГОСТ 17375-01			шт	1	5.5	
	Отвод 90° ø219х5.0	ГОСТ 17375-01			шт	1	12.4	

Том 1 .

Согласовано

10.13	10.13	10.13
Филипская	Тохтахметов	Бегупова
АС	АТХ	ОВ

Взам. инв. N

Подп. и дата

Инв. N подл.

Проверил	Төленбай			Привязан 09-2024	ТОО «TS-Smart Construction» г. Шымкент - 2024г.
Исполнил	Ынтымакулы				
Инв. N				«Строительство водопроводных сетей разъезда №189 села Акбастау Ералиевского сельского округа Жанааркинского района»	Листов
				ТП РК 100 РВ (~~IB,IIB,IIIB~~,IIIA,~~IVA,IVB~~)-2.3-2013-ТХ.СО	
				Резервуар для воды прямоугольный монолитный емкостью 100 м3 для ~~IB, IIB, IIIB~~, IIIA, ~~IVA, IVB~~ климатических подрайонов с обычными геологическими условиями	
Изм.	К уч.	Лист	док. Подпись Дата	Резервуар емкостью 100м³	Стадия: РП; Лист: 1; Листов: 4
ГИП		Дихамбаев	10.13		
Глав.спец.		Вербицкая	10.13		
Проверил		Вербицкая	10.13	Спецификация.	АО "Казахский Водоканалпроект"
Исполнил		Морозова	10.13		
Норм.конт.		Зражевский	10.13		

Формат А3

Том 1 .

Позиция	Наименование и техническая характеристика	Тип, марка, обозначение док-та, опросного листа.	Код оборуд-ния, изделия, материала.	Завод-изготовитель	Единица измерения	Коли-чество	Масса единицы, кг	Примечание
	Отвод 90° ø273х7	ГОСТ 17375-01			шт	1	30.8	
	Отвод 90° ø325х7	ГОСТ 17375-01			шт	1	38.5	
	Спускной трубопровод							
4	Труба стальная электросварная с внутренним							
	и наружным антикоррозийным покрытиями ø108х4	ГОСТ 10704-91			м	1.7	10.26	
	Труба стальная электросварная с внутренним							
	и наружным антикоррозийным покрытиями ø159х4	ГОСТ 10704-91			м	1.7	15.29	
	Переливной трубопровод							
5	Труба стальная электросварная с внутренним							
	и наружным антикоррозийным покрытиями ø108х4	ГОСТ 10704-91			м	3.5	10.26	
	Труба стальная электросварная с внутренним							
	и наружным антикоррозийным покрытиями ø159х4	ГОСТ 10704-91			м	3.5	15.29	
	Труба стальная электросварная с внутренним							
	и наружным антикоррозийным покрытиями ø219х4,5	ГОСТ 10704-91			м	3.5	23.80	
	Труба стальная электросварная с внутренним							
	и наружным антикоррозийным покрытиями ø273х5	ГОСТ 10704-91			м	3.5	23.05	
	Труба стальная электросварная с внутренним							
	и наружным антикоррозийным покрытиями ø325х6	ГОСТ 10704-91			м	3.5	47.20	
6	Переход К ø219х6-108х4	ГОСТ 17378-01			шт	1	2.9	
	Переход К ø325х8-159х4,5	ГОСТ 17378-01			шт	1	11.4	
	Переход К ø426х12-219х6	ГОСТ 17378-01			шт	1	21.6	
	Переход К ø426х12-273х8	ГОСТ 17378-01			шт	1	29.5	
	Переход К ø530х325х7	ОСТ 36-22-77			шт	1	37.0	

Инв. N подл. | Подп. и дата | Взам. инв. N

Привязан 09-2024

Проверил Төленбай

Исполнил Ынтымакулы

Инв. N

Позиция	Наименование и техническая характеристика		Тип, марка, обозначение док-та, опросного листа.	Код оборуд-ния, изделия, материала.	Завод-изготовитель	Единица измерения	Коли-чество	Масса единицы, кг	Примечание
7	Отвод 90°	ø108x4	ГОСТ 17375-01			шт	3	2.5	
	Отвод 90°	ø159x4	ГОСТ 17375-01			шт	3	5.5	
	Отвод 90°	ø219x5.0	ГОСТ 17375-01			шт	3	12.4	
	Отвод 90°	ø273x7	ГОСТ 17375-01			шт	3	30.8	
	Отвод 90°	ø325x7	ГОСТ 17375-01			шт	3	38.5	
	Отводящий трубопровод								
8	Труба стальная электросварная с внутренним и наружным антикоррозийным покрытиями	ø108x4	ГОСТ 10704-91			м	-	10.26	См. часть КЖ
	Труба стальная электросварная с внутренним и наружным антикоррозийным покрытиями	ø159x4	ГОСТ 10704-91			м	-	15.29	См. часть КЖ
	Труба стальная электросварная с внутренним и наружным антикоррозийным покрытиями	ø219x4,5	ГОСТ 10704-91			м	-	23.80	См. часть КЖ
	Труба стальная электросварная с внутренним и наружным антикоррозийным покрытиями	ø273x5	ГОСТ 10704-91			м	-	23.05	См. часть КЖ
	Труба стальная электросварная с внутренним и наружным антикоррозийным покрытиями	ø325x6	ГОСТ 10704-91			м	-	47.20	См. часть КЖ
9	Отвод 45°	ø108x4	ГОСТ 17375-01			шт	-	1.3	См. часть КЖ
	Отвод 45°	ø159x4	ГОСТ 17375-01			шт	-	2.8	См. часть КЖ
	Отвод 45°	ø219x5.0	ГОСТ 17375-01			шт	-	6.2	См. часть КЖ
	Отвод 45°	ø273x7	ГОСТ 17375-01			шт	-	15.4	См. часть КЖ
	Отвод 45°	ø325x7	ГОСТ 17375-01			шт	-	19.3	См. часть КЖ
10	Арматура (решетка) d-6 мм					м	-		См. часть КЖ

Том 1 .

Взам. инв. N

Подп. и дата

Инв. N подл.

Привязан 09-2024

Проверил Төленбай

Исполнил Ынтымакулы

Инв. N

ТП РК 100 РВ (~~IВ,IIВ,IIIВ~~,IIIА,~~IVА,IVГ~~)-2.3-2013-ТХ.СО

Лист 3

Том 1

Позиция	Наименование и техническая характеристика		Тип, марка, обозначение док-та, опросного листа.	Код оборуд-ния, изделия, материала.	Завод-изготовитель	Единица измерения	Коли-чество	Масса единицы, кг	Примечание
	Вариант с поплавковым запорным клапаном								
11	Поплавок					компл.	1		
12	Труба полиэтиленовая HDPE 100 SDR 21 PN 8	ø280	ГОСТ 18599-2001			м	3.7	11.398	
13	Поплавковый запорный клапан	ø100				шт	1		
	Поплавковый запорный клапан	ø150	ТМ 104.01.02			шт	1		
	Поплавковый запорный клапан	ø200				шт	1		
	Поплавковый запорный клапан	ø250				шт	1		
	Поплавковый запорный клапан	ø300				шт	1		
14	Сигнальная полиэтиленовая трубка	ø9	ГОСТ 31995-2012			м	100.0		
15	Фильтр	ø100				шт	1		
	Фильтр	ø150	АТК 24.218.04-90			шт	1		
	Фильтр	ø200				шт	1		
	Фильтр	ø250				шт	1		
	Фильтр	ø300				шт	1		
16	Затвор дисковый поворотный	ø100				шт	3		
	Затвор дисковый поворотный	ø150	ГОСТ 13547-2015			шт	3		
	Затвор дисковый поворотный	ø200				шт	3		
	Затвор дисковый поворотный	ø250				шт	3		
	Затвор дисковый поворотный	ø300				шт	3		
17	Гибкая вставка	ø100				шт	2		
	Гибкая вставка	ø150	ГОСТ 2688-80			шт	2		
	Гибкая вставка	ø200				шт	2		
	Гибкая вставка	ø250				шт	2		
	Гибкая вставка	ø300				шт	2		
18	Вантуз	ø50	ГОСТ 23289 94			шт	1		
19	Манометр общего назначения МП-100		ГОСТ 2405-88		Россия	шт	1	0.92	

Взам. инв. N

Подп. и дата

Инв. N подл.

Привязан09-2024

Проверил Төленбай

Исполнил Ынтымакұлы

Инв. N

ТП РК 100 РВ (-ІВ,ІІВ,ІІІВ,ІІІА,ІVА,ІVГ-)-2.3-2013-ТХ.СО

Лист 4

Ведомость основных комплектов рабочих чертежей

Обозначение	Наименование	Примечание
ТП РК 100 РВ-2013-ПЗ	Пояснительная записка	
ТП РК 100 РВ-2013-ГП	Схема генплана	
ТП РК 100 РВ-2013-ТХ	Технологические решения	
ТП РК 100 РВ-2013-ОВ	Отопление и вентиляция	
ТП РК 100 РВ-2013-АТХ	Автоматизация технологических процессов	
ТП РК 100 РВ-2013-АС	Архитектурно-строительные решения	

Ведомость рабочих чертежей основного комплекта

Лист	Наименование	Примечание
ОВ-1	Общие данные	
ОВ-2	Вентиляция. План на отм. +4.000 Разрез 1-1	

Ведомость ссылочных и прилагаемых документов

Обозначение	Наименование	Прим.
	Ссылочные документы	
5.904-1	Детали крепления воздуховодов	
5.900-7 вып.4	Опорные конструкции и средства крепления	
	труб к стенам и опорам	
	Прилагаемые документы	
ТП РК-100 РВ (IВ,IIВ,IIIВ,IIIА,IVА,IVГ)-2,3--2013-ОВ.С	Спецификация оборудования, изделий и материалов	

Рабочий проект разработан в соответствии с действующими нормами и правилами, и предусматривают мероприятия, обеспечивающие взрыво- и пожаробезопасность при эксплуатации резервуара

Главный инженер проекта **/ Дихамбаев Н.А. /**

Проект выполнен на основании задания на проектирование и архитектурно-строительных чертежей.
Проект разработан в соответствии с действующими нормативными документами:
-СНиП РК 4.02-42-2006 "Отопление, вентиляция и кондиционирование"
-СНиП РК 2,04-01 -2010 "Строительная климатология"
-СНиП РК 2.04-03 -2002 "Строительная теплотехника"
Данным проектом предусмотрено вентиляционное устройство для впуска и выпуска воздуха при изменении положения уровня воды в резервуаре, исключающее возможность образования вакуума, превышающего 80 мм вод.ст.
Для предотвращения заражения запаса воды, хранящегося в резервуаре, от загрязняющих веществ, находящихся в воздухе и "дыхания" резервуара проектом предусмотрена установка высокоэффективного панельного фильтра-поглотителя фирмы "Systemair".

Согласовано: Айнур (Филипская, АС); Вербицкая, Тохтамметов (ТХ, АТХ)

Взам. инв. № | Подпись и дата | Инв. № подл.

Проверил Төленбай						Привязан 09-2024	ТОО «TS-Smart Construction» г. Шымкент - 2024г.
Исполнил Ынтымакулы						«Строительство водопроводных сетей разъезда №189 села Акбастау Ералиевского сельского округа Жанааркинского района»	Листов
						ТП РК 100 РВ (~~IВ,IIВ,IIIВ~~,IIIА,~~IVА,IVГ~~)-2.3-2013-ОВ	
						Резервуар для воды прямоугольный монолитный ёмкостью 100 м³ для ~~IВ, IIВ, IIIВ~~, IIIА, ~~IVА, IVГ~~ климатических подрайонов с обычными геологическими условиями	
изм.	кол.	лист	док.	подпись	дата		
ГИП		Дихамбаев			10.13	Резервуар емкостью 100 м³	Стадия: РП; Лист: 1; Листов: 2
Гл.спец		Бегунова			10.13		
Разработал		Бегунова			10.13		
Проверил		Черняк			10.13	Общие данные	АО "Казахский водоканалпроект" ТОО "VIC Engineering" г. Алматы
Н.Контр.		Зражевский			10.13		

Копировал А3

План на отм. +4.000

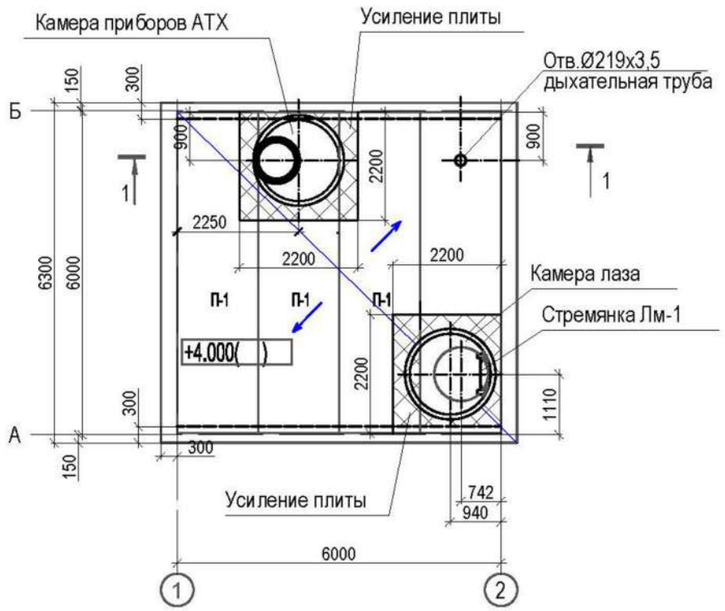

Разрез 1 - 1

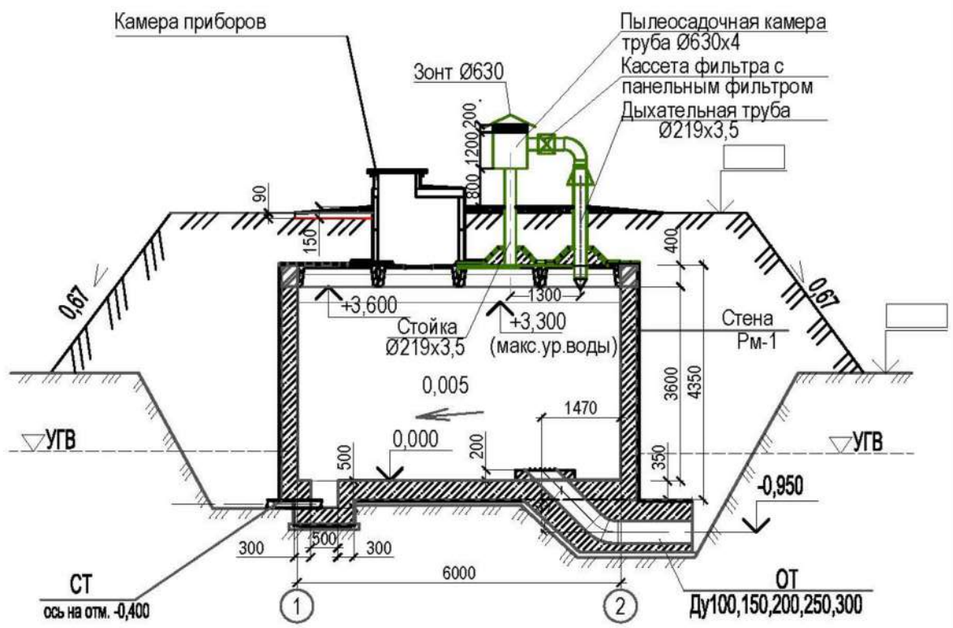

1. Конструкцию резервуара смотрите чертежи марки "АС"

Привязан 09-2024

Проверил Төленбай

Исполнил Ынтымакулы

Инв.№

изм.	кол.	лист	док.	подпись	дата
Гл.спец		Бегунова			10.13
Разработал		Бегунова			10.13
Проверил		Черняк			10.13
Н.Контр.		Зражевский			10.13

ТП РК 100 РВ (~~IВ,IIВ,IIIВ~~,IIIА,~~IVА,IVГ~~)-2.3-2013-ОВ

Резервуар для воды прямоугольный монолитный ёмкостью 100 м³ для ~~IВ, IIВ, IIIВ~~, IIIА, ~~IVА, IVГ~~ климатических подрайонов с обычными геологическими условиями

Резервуар емкостью 100 м³

Стадия	Лист	Листов
РП	2	2

Вентиляция
План на отм.+4.000 Разрез 1-1

АО "Казахский водоканалпроект"
ТОО "VIC Engineering"
г. Алматы

Копировал А3

Согласовано:

Взам.инв.№

Подпись и дата

Инв.№подл.

Позиция	Наименование и техническая характеристика	Тип, марка, обозначен. документа опросного листа	Код оборудования изделия материала	Завод изготовитель	Единица измерен.	Количество	Масса един., кг	Примечание
1	2	3	4	5	6	7	8	9
	Вентиляция							
1	Панельный фильтр ф200	EY3 200		"Systemair"	шт.	1		
2	Кассета фильтра для круглых каналов, ф200	FGR 200		"Systemair"	шт.	1		
3	Труба стальная электросварная по ГОСТ 10704-91 ф219х3,5				м	5,5		
4	Труба стальная электросварная по ГОСТ 10704-91 ф630х4				м	1,5		
5	Днище осадочной камеры из листовой стали δ=5 мм размером 650х650	/Лист Б-8х680 ГОСТ 19903-74 /С245			шт.	1		
6	Сетка из оцинкованной стали 2 -10-2-0	ГОСТ 5336-80			$м^2$	1		
7	Зонт круглый на трубу ф630 ЗК.00.000-06	серия 5.904-51			шт.	1		
8	Труба стальная водогазопроводная Ø15	ГОСТ 3262-75*			м	1		
9	Отвод 90 Ду 200	ГОСТ 17375-83			шт.	1		
10	Фланец -1-200-1-ст25	ГОСТ 12820-80*			шт.	4		
11	Кремнеорганическая эмаль в 1 слой	КО (8104)			кг	1,3		
12	Изоляция трубы Ø219х3,5 толщ.- 32.0 мм	НТ/Armaflex рулон		"Armacell"	м	4		
13	Покровный слой по изоляции из тонколистовой стали δ=1 мм	ГОСТ 14918-80			$м^2$	2		
14	Хомут, ф200	FK 200			шт.	2		
15	Вентиль запорный муфтовый, Ду15	15кч18п2			шт.	1		
16	Болт М18-6 g х 58.019	ГОСТ 7798-70			шт.	16		
17	Гайка М18-6Н.5.019	ГОСТ 5915-70			шт.	16		
18	Шайба 18.019	ГОСТ 11371-78			шт.	16		

Согласовано:

Взам. инв. №

Подпись и дата

Инв. № подл.

Привязан09-2024

Проверил Төленбай

Исполнил Ынтымакулы

Инв.№

изм.	кол.	лист	док.	подпись	дата
Гл.спец		Бегунова			10.13
Разработал		Бегунова			10.13
Проверил		Черняк			10.13
Н.Контр.		Зражевский			10.13

ТП РК 100 РВ (~~IB,IIB,IIIB~~,IIIA,~~IVA,IVГ~~)-2.3-2013-ОВ

Резервуар для воды прямоугольный монолитный ёмкостью 100 $м^3$ для ~~IB, IIB, IIIB~~, IIIA, ~~IVA, IVГ~~ климатических подрайонов с обычными геологическими условиями

Резервуар емкостью 100 $м^3$

Стадия	Лист	Листов
РП	1	1

Спецификация оборудования, изделий и материалов

АО "Казахский Водоканалпроект"
ТОО "VIC Engineering"
г. Алматы