Приложение 3
к приказу Министра
по инвестициям и развитию
Республики Казахстан
от 24 апреля 2017 года № 235
форма

Декларация о соответствии

п. Федоровка «16» август 2023г.

Подрядчик (генеральный подрядчик) **Товарищество с ограниченной ответственностью "Life Stroy Invest" лицензия ГСЛ №0004436 22.11.2021г, в лице директора Аткенов Берик Байкенбаевич.**
по объекту **«Строительство водовода к объекту "Строительство распределительных сетей и сооружений водоснабжения в селе Ленино Ленинского сельского округа Федоровского района Костанайской области»**, заказчиком которого является **Государственное учреждение «Отдел архитектуры, градостроительства и строительства Федоровского района» в лице руководителя Бексултанов Жаслан Жуматаевич,**
удостоверяет, что:
1. Строительно - монтажные работы на объекте выполнены в соответствии с утвержденным проектом (проектно—сметной документацией), государственными нормативами в сфере архитектурной, градостроительной и строительной деятельности

2. Субподрядные организации:
ТОО Construction Company "KazConstructionGroup" лицензия №21024610
наименование организации, № лицензии
ТОО «Союз Пром Сервис КВ» лицензия КСЛ №II-01376
наименование организации, № лицензии
ТОО«Магнат Строй Инжиниринг» лицензия ГСЛ-КР № 011396
наименование организации, № лицензии
ТОО «Fantasy stroy» лицензия №
наименование организации, № лицензии
ТОО «SHATYR GROUP KZ» лицензия № 21012827
наименование организации, № лицензии
3. Проект (проектно-сметная документация) разработана: **ТОО " ПУС-Шымкент", утвержден(а) ГУ «Отдел архитектуры, градостроительства и строительства Федоровского района» № 556 от 20.11.2020 года**
4. Объект (комплекс) имеет следующие основные технико-экономические показатели (мощность, производительность, производственная площадь, протяженность, вместимость, объем, пропускная способность, провозная способность, число рабочих мест и тому подобное, заполняется по всем объектам (кроме жилых домов) в единицах измерения соответственно целевой продукции или основным видам услуг):
«Строительство водовода к объекту "Строительство распределительных сетей и сооружений водоснабжения в селе Ленино Ленинского сельского округа Федоровского района Костанайской области»,

12. Шумоизоляция здания соответствует проекту и подтверждается экспертным заключением, выдаваемым аккредитованными испытательными лабораториями по результатам проведенных лабораторных замеров (экспертное заключение прилагается);

13. Обеспечен доступ для маломобильных групп населения, что подтверждается органами социальной защиты населения; __

фамилия, имя, отчество (при наличии), подпись руководителя, дата

Место печати (при наличии)

Подрядчик (генеральный подрядчик) считает объект: **«Строительство водовода к объекту "Строительство распределительных сетей и сооружений водоснабжения в селе Ленино Ленинского сельского округа Федоровского района Костанайской области»**, готовым к приемке в эксплуатацию, гарантирует качество выполненных строительно-монтажных и специальных работ, и принимает на себя обязательство устранять дефекты, возникшие по его вине при строительстве объекта согласно гарантийного срока в соответствии с законодательством Республики Казахстан.

Подрядчик (генеральный подрядчик)

Директор
ТОО «Life Stroy Invest» _____ **Аткенов Б.Б.**
Место печати

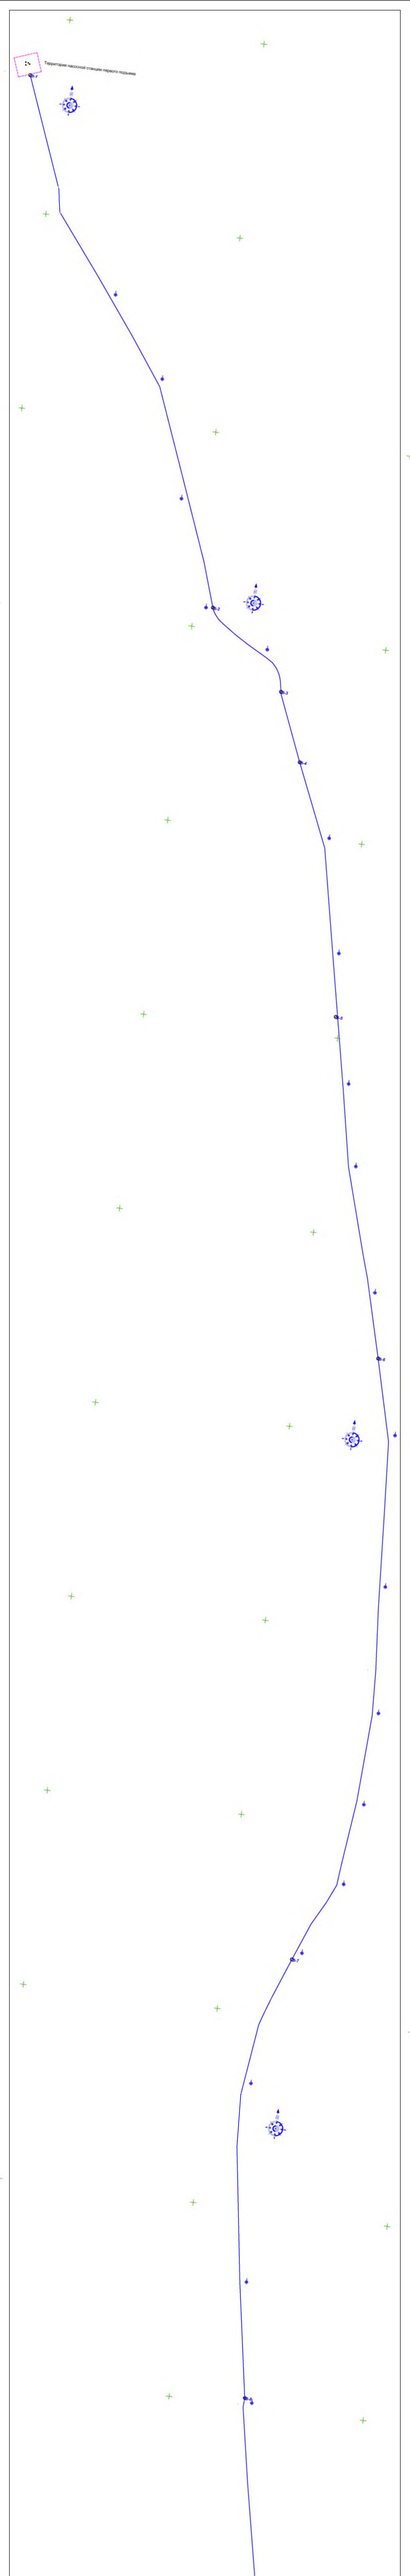

Общая протяженность водовода - 23626.7м
Количество колодцев - 15

Должность	Ф.И.О.	Подпись	
Директор	Кузьмбаев Р.П.		
Исполнитель	Кузьмбаев Р.П.		
Дата 08.08.2023 года			

Заказчик: ТОО «Life Stroy Invest»

Исполнительная геодезическая съемка фактического положения водопровода по проекту: "Строительство водовода к объекту"Строительство водоснабжения в селе Ленино Ленинского с/о Федоровского района Костанайской области."

Система координат-Условная
Система высот - Условная
Масштаб 1:10 000
г.Костанай

Лист	Листов	Формат
1	1	210*2300
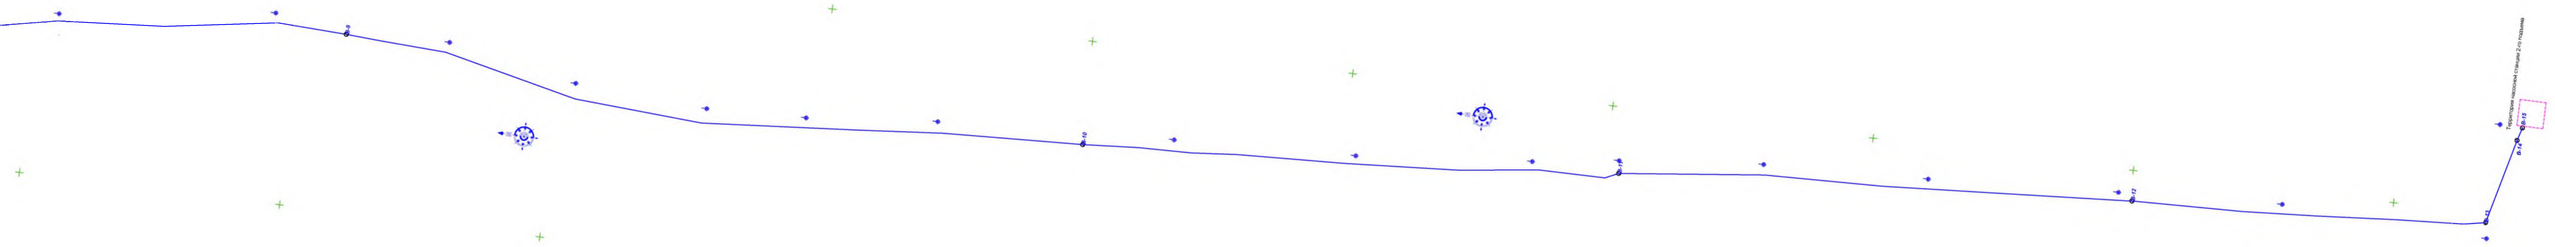
ТОО "ГЕОПроект ЛТД"
Лицензия № 0012953 24.11.2005 г
Тел. 8 747 513 37 03