*Приложение 3*
приказом Министра
по инвестициям и развитию
Республики Казахстан
от 24 апреля 2017 года № 235

**Декларация о соответствии**

«24» 11 2024г.

Подрядчик (генеральный подрядчик) **ТОО "ГеоЛайн", Костанайская область, г.Костанай, ул. С.Мауленова, 35А БИН: 070940026157**

(наименование организации, юридический адрес)

в лице **директор Сагытжанов А.С**

(фамилия, имя, отчество (при наличии) руководителя организации)

по объекту: **«Реконструкция водопроводных сетей в городе Аркалыка, Костанайской области» 11 участок.**

(наименование, местонахождения объекта)

заказчиком которого является **ГУ "Отдел строительства, архитектуры и градостроительства акимата города Аркалыка" Костанайская область, г.Аркалык, БИН 100140005906, и.о. руководителя: Абдибеков У.К**

(наименование организации, фамилия, имя, отчество (при наличии) руководителя)

удостоверяет, что:

1. Строительно–монтажные работы на объекте выполнены в соответствии с утвержденным проектом (проектно–сметной документацией), государственными нормативами в сфере архитектурной, градостроительной и строительной деятельности;

2. Субподрядные организации: **ТОО "Эль-Нур курылыс" БИН: 160740012892, № 2200559 от 18.03.2022 года; договор № GLN-ENK/2024-004 от 17.05.2024г., ТОО «KAZ OIL TECH SERVICE» БИН: 161040009146, № 22018329 от 05.10.2022 года, ТОО "ЛК ШУБАР" БИН: 140640006226, № 24014721 от 29.03.2024 года, ТОО "Turan Project Group" БИН: 020540001217, ГСЛ №009950 от 21.09.2018 года, ТОО «Строй Комбо» №19010665 от 14.05.2019 года.**

(наименование организации)

3.Проект (проектно-сметная документация) **ТОО "ВИБО строй" №06-2022**

(наименование проектной организации, номер проекта)

утвержден(а) **ГУ "Отдел строительства, архитектуры и градостроительства акимата города Аркалыка" Костанайская область, г.Аркалык, приказ № 61 от 05.10.2023 г.**

(наименование организации утвердившей (переутвердившей) проект и дата утверждения)

4. Объект имеет следующие основные технико-экономические показатели (мощность, производительность, производственная площадь, протяженность, вместимость, объем, пропускная способность, провозная способность, число рабочих мест и тому подобное, заполняется по всем объектам (кроме жилых домов) в единицах измерения соответственно целевой продукции или основным видам услуг):

Объект имеет следующие показатели:

| Мощность, производительность и так далее | Единица измерения | По проекту | | Фактически | |
|---|---|---|---|---|---|
| | | общая (с учетом ранее принятых) | в том числе пусковог о | общая (с учетом ранее принятых) | в том числе пуско-вого |

| | | | | | |
|---|---|---|---|---|---|
| | | | комплекса или очереди | | ком-плекса или очереди |
| протяженность магистральных сетей водопровода в т.ч. | м.п. | 4 104 | | 4 104 | |
| d315 | м.п. | 3 928,56 | | 3 928,56 | |
| d530 | м.п. | 175,44 | | 175,44 | |

| Жилой дом имеет следующие показатели:Показатели | Единица измерения | По проекту | Фактически |
|---|---|---|---|
| Общая площадь | метр в квадрате (далее – м2) | | |
| Число этажей | этаж | | |
| Общий строительный объем | метр в кубе (далее – м3) | | |
| В том числе подземной части | м3 | | |
| Площадь встроенных, встроенно-пристроенных и пристроенных помещений | м2 | | |

| | По проекту | | | Фактически | | |
|---|---|---|---|---|---|---|
| | число квартир | площадь квартир, м2 | | число квартир | площадь квартир, м2 | |
| | | общая | жилая | | общая | жилая |
| Всего квартир,<br>в том числе:<br>однокомнатных<br>двухкомнатных<br>трехкомнатных<br>четырехкомнатных и более | | | | | | |

Протяженность трассы водопроводных сетей составляет: 4,200 км. В том числе диаметром марки PE 100 SDR 17 ГОСТ 18599-2001 размерами 315х18,7 мм. При пересечении водопроводной сети с автомобильными дорогами, проектом предусмотрена прокладка водопровода в полиэтиленовых футлярах по ГОСТ18599-2001 Ø315х12,3; - методом ГНБ. Задвижка фланцевая с обрезиненным клином EPDM, с невыдвижным шпинделем, корпус из серого чугуна, с маховиком, для воды и пара, Т до +150°С, PN 10, марки 31ч47р ГОСТ 5762-2002 DN 300 6 штук, Задвижка фланцевая параллельная двухдисковая с выдвижным шпинделем, корпус из серого чугуна, с электроприводом, для воды и пара, Т до +225°С, PN 10, марки 30ч906бр, 31ч906бр ГОСТ 5762-2002 DN 100 6 штук, так же предусмотрено Фланец плоский приварной PN 10 ГОСТ 33259-2015 диаметром 300 мм, и Фланец плоский приварной PN 10 ГОСТ 33259-2015 диаметром 100 мм, Люк из композитных материалов СТ РК 2384-2013 полимерно-песчаный Тип-Т. Колодцы круглые из сборного железобетона диаметром 1500 мм 12 штук.

6. На объекте установлено предусмотренное проектом оборудование в количестве согласно актам о его приемке после индивидуального испытания и комплексного опробования;

7. Мероприятия по охране труда, обеспечению взрывобезопасности, пожаробезопасности, охране окружающей природной среды и антисейсмические мероприятия, предусмотренные проектом выполнены;
8. Строительно-монтажные работы осуществлены в сроки:
начало работ **май 2024 года;**
(месяц, год)
окончание работ **ноябрь 2024 года.;**
(месяц, год)
при продолжительности строительства, месяц: _5_;
фактически, месяц: **6** ;

9. Примененные строительные материалы, конструкции, оборудование и изделия соответствуют требованиям проекта и государственных нормативов;
10. Наружные инженерные коммуникации (холодное и горячее водоснабжение, канализация, теплоснабжение, газоснабжение, электроснабжение и связь) обеспечивают нормальную эксплуатацию объекта, что подтверждается поставщиками услуг по инженерному и коммунальному обеспечению.
Поставщики услуг по инженерному и коммунальному обеспечению:
9-1. Доля местного содержания предусмотрена в проектно-сметной документации 100 % и фактически применено 98 % (на объектах финансируемых за счет государственных инвестиций и средств квазигосударственного сектора);
10. Исполнительная геодезическая съемка фактического положения подземных инженерных сетей и/или зданий (сооружений) выполнена (обязательное приложение к декларации о соответствии);
10-1. Исполнительная техническая документация имеется в полном объеме, в том числе в электронном модуле;
11. Наружные инженерные коммуникации (холодное и горячее водоснабжение, канализация, теплоснабжение, газоснабжение, электроснабжение и связь) обеспечивают нормальную эксплуатацию объекта, что подтверждается поставщиками услуг по инженерному и коммунальному обеспечению.
Поставщики услуг по инженерному и коммунальному обеспечению:

**ГКП " Аркалыкская ТЭК"** 20.11.2024.

(наименование организации, фамилия, имя, отчество (при наличии), подпись руководителя, дата)

12. Шумоизоляция здания соответствует проекту и подтверждается экспертным заключением, выдаваемым аккредитованными испытательными лабораториями по результатам проведенных лабораторных замеров (экспертное заключение прилагается);

13. Обеспечен доступ для маломобильных групп населения, что подтверждается органами социальной защиты населения_____
__не предусмотрено проектом_____;
фамилия, имя, отчество (при наличии), подпись руководителя, дата
Место печати (при наличии)

Подрядчик (генеральный подрядчик) считает объект **: «Реконструкция водопроводных сетей в городе Аркалыка, Костанайской области» 11 участок**
(наименование объекта (комплекса)
готовым к приемке в эксплуатацию, гарантирует качество выполненных строительно-монтажных и специальных работ, и принимает на себя обязательство устранять дефекты, возникшие по его

вине при строительстве объекта согласно гарантийного срока в соответствии с законодательством Республики Казахстан.

Подрядчик (генеральный подрядчик)
**ТОО "ГеоЛайн" директор Сагытжанов А.С**

(фамилия, имя, отчество (при наличии) руководителя, подпись, дата) Место печати (при наличии)

20.11.2024 г.

Исполнительная съемка водопровода участка №11

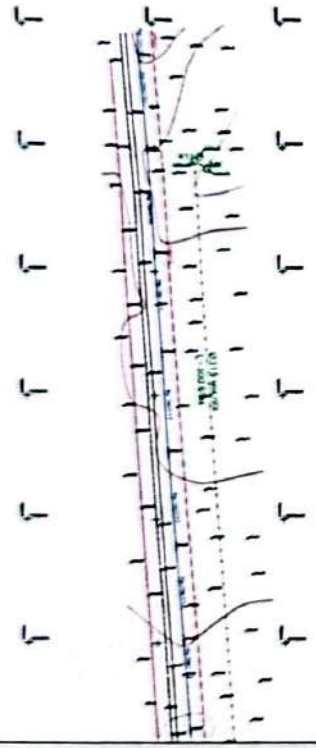

| | | |
|---|---|---|
| Должность | Ф.И.О. | Подпись |
| Директор | Черепанов В.В. | |
| Геодезист | Киекбаев Ж.Б. | |

Дата 15.10.2024 г.

Заказчик: ТОО "Эль-Нур құрылыс"

Исполнительная съемка сетей водопровода по объекту:
«Участок №11 г. Аркалык»

| Лист | Листов | Формат |
|---|---|---|
| 1 | 1 | А3 |

Лицензия № 23014187 18.06.2023 г
Тел. 8 700 282 26 66

Сканировано с CamScanner

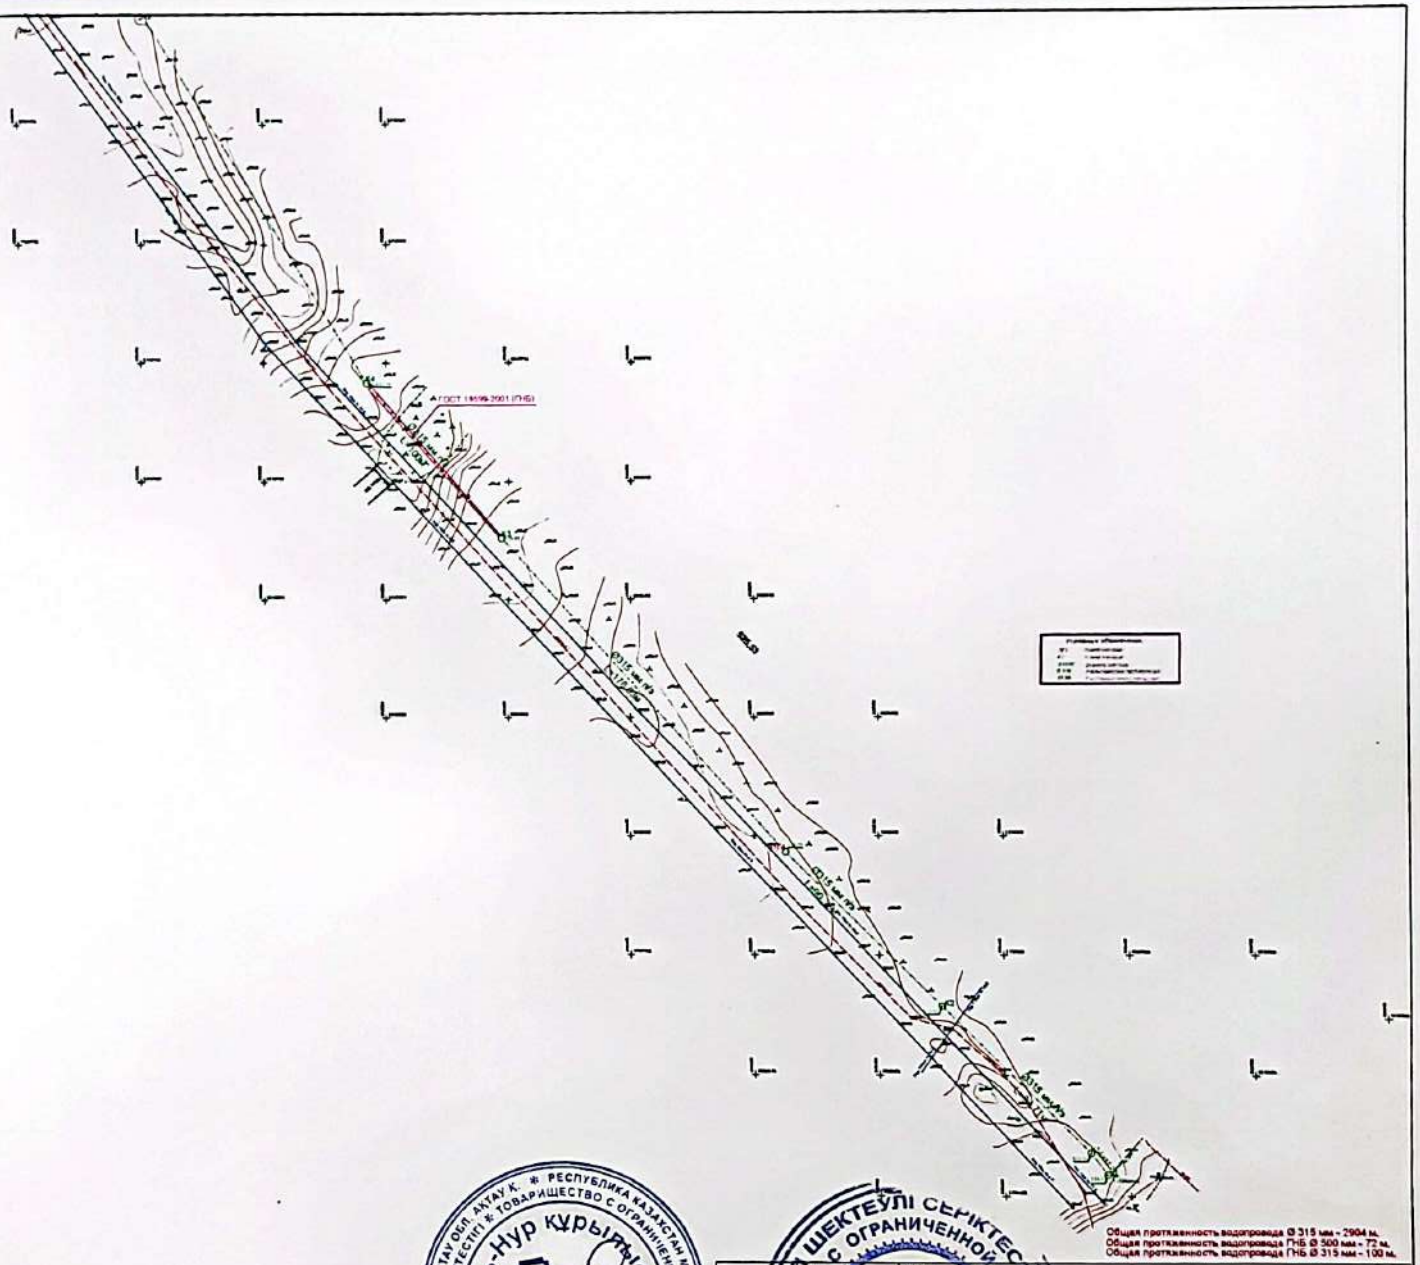


Общая протяженность водопровода Ø 315 мм - 2904 м.
Общая протяженность водопровода ГНБ Ø 500 мм - 72 м.
Общая протяженность водопровода ГНБ Ø 315 мм - 100 м.

| | | | | | |
|---|---|---|---|---|---|
| | | | Заказчик: ТОО "Эль-Нур курылыс" | | |
| | | | Исполнительная съемка сетей водопровода по объекту: «Участок 11 а. Арыльык» | | |
| Должность | Ф.И.О. | Подпись | | | |
| Директор | Сорокинов В.В. | | | | |
| Геодезист | Кайдаева Ж.А. | | а. Арыльык<br>Масштаб 1:500 | Лист | Листов | Формат |
| | | | | 1 | 1 | А3 |
| Дата 13.10.2024 г. | | | автономный | ТОО "Arlogplugar"<br>Лицензия № 23014187 19.06.2023 г<br>Тел. 8 700 282 26 66 | |

РЕСПУБЛИКА КАЗАХСТАН МАНГИСТАУСКАЯ ОБЛ. АКТАУ К. * ТОВАРИЩЕСТВО С ОГРАНИЧЕННОЙ ОТВЕТСТВЕННОСТЬЮ (ЖАУАПКЕРШІЛІГІ ШЕКТЕУЛІ СЕРІКТЕСТІГІ) * «Эль-Нур курылыс» БСН 160740012892

ЖАУАПКЕРШІЛІГІ ШЕКТЕУЛІ СЕРІКТЕСТІГІ БСН 201140021458 ТОВАРИЩЕСТВО С ОГРАНИЧЕННОЙ ОТВЕТСТВЕННОСТЬЮ

Сканировано с CamScanner



Сканировано с CamScanner

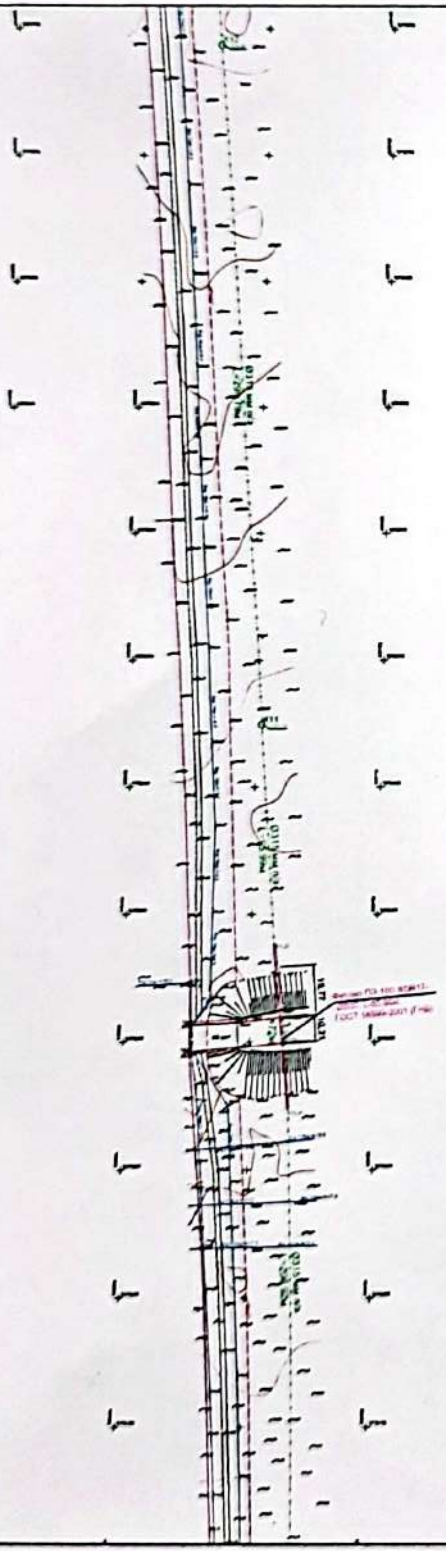

| | | | |
|---|---|---|---|
| | | Заказчик: ТОО "Эль-Нур құрылыс" | |
| | | Исполнительная схема сетей водопровода по объекту: «Инженерные сети г. Аркалык» | |
| Должность | Ф.И.О. | Подпись | |
| Директор | Черепанов В.В. | | |
| Геодезист | Киякбаев К.Б. | | |
| | | Масштаб 1:500 | |
| | | Стадия | |
| Дата 15.10.2024 г. | | продолжение | |

| Лист | Листов | Формат |
|---|---|---|
| 1 | 1 | А3 |

Лицензия № 23014107 15.06.2023 г
Тел. 8 700 252 25 86

Сканировано с CamScanner