Приложение 3
к приказу Министра
по инвестициям и развитию
Республики Казахстан
от 24 апреля 2017 года № 235
(с изменениями от 09.08.2019г., от 08.02.2021г.)

Декларация о соответствии

"27" 12 **2023 года**

Подрядчик (генеральный подрядчик) :
ТОО «Компания ГазСтрой» город Кызылорда, ул.Абая 33 . БИН 090940015620
(наименование организации, юридический адрес)
в лице **Директор Конысбаев Галымжан Амангелдыулы**
(фамилия, имя, отчество (при наличии) руководителя организации)
по объекту: **«Реконструкция здания котельной реабилитаций Центральной районной больницы Сырдарьинского района Кызылординской области»**
по адресу: Республика Казахстан, Қызылорда облысы, Сырдария ауданы, Тереңөзек кенті, И.Тоқтыбаев көшесі, 11Б
(наименование, местонахождения объекта)

заказчиком, которого является **«Сырдария аудандық тұрғын-үй коммунальдық шаруашылық, жолаушылар көлігі және автомобиль жолдары бөлімі» коммуналдық мемлекеттік мекемесі, 120600, Қызылорда облысы, Сырдария ауданы, Тереңөзек кенті, көшесі А.Алиакбаров 22/1, тел:8(72436)22-9-31, руководитель Бисембаев Н.П.**
(наименование организации, фамилия, имя, отчество руководителя)
удостоверяет, что:
1. Строительно – монтажные работы на объекте выполнены в соответствии с утвержденным проектом (проектно – сметной документацией), государственными нормативами в сфере архитектурной, градостроительной и строительной деятельности ;
2. Субподрядные организации:
а) **ТОО «AsiaStroy KZ» лицензия II категория, №17014101 от 07.08.2017 года**
(«наименование организации, № лицензии и дата получения)
в лице **директора Шауенов Расул Рахматуллаұлы**
(фамилия, имя, отчество (при наличии) руководителя)
б) **ТОО «Gas Neft Service» лицензия III категория, №21014836 от 08.04.2021года**
(«наименование организации, № лицензии и дата получения)
в лице **директора Ералиев Нұрдәулет Нурмаханбетуллаұлы**
(фамилия, имя, отчество (при наличии) руководителя)

3. Проект (проектно-сметная документация)
ХТ ПТ "Мекен и компания" №19022555. Рабочий проект
(наименование проектной организации, номер проекта)
утвержденного(й) **«Сырдария аудандық тұрғын-үй коммунальдық шаруашылық, жолаушылар көлігі және автомобиль жолдары бөлімі» коммуналдық мемлекеттік мекемесі, № 280/1-ө от 15.10.2021жыл**
наименование организации утвердившей (переутвердившей) проект и дата утверждения

4. Объект (комплекс) имеет следующие основные технико-экономические показатели (мощность, производительность, производственная площадь, протяженность, вместимость, объем, пропускная способность, провозная способность, число рабочих мест и тому подобное, заполняется по всем объектам (кроме жилых домов) в единицах измерения соответственно целевой продукции или основным видам услуг):

Наименование, мощность, производительность и так далее	Единица измерения	По проекту		Фактически	
		Марка, материал	Количество	Марка, материал	Количество
Газорегуляторный пункт шкафной ШГРП-У-50Г-2Н,с регулятором давления РДГ-50Н/30	комп	ШГРП-У-50Г-2Н	1	ШГРП-У-50Г-2Н	1
Котел стальной водогрейный трехходовой с комбинированными горелками на жидком и газообразном топливе	комп		2		2

5. Технологические и архитектурно-строительные решения по объекту характеризуются следующими данными: Подземный газопровод высокого давления 63х5,8 мм – длиной 98м, установка котлов мощностью 1000кВт с газовой горелкой – 2комп., подземный газопровод среднего давления размерами 63х5,8 мм длиной 215м., установка ШГРП-У-50Г-2Н – 1комп.
(краткие технические характеристики по особенностям его размещения, по основным материалам и конструкциям, инженерному и технологическому оборудованию)

6. На объекте установлено предусмотренное проектом оборудование в количестве согласно актам о его приемке после индивидуального испытания и комплексного опробования;

7. Мероприятия по охране труда, обеспечению взрывобезопасности, пожаробезопасности, охране окружающей природной среды и антисейсмические мероприятия, редусмотренные проектом выполнены;

8. Строительно-монтажные работы осуществлены в сроки:
начало работ: 18.10.2023 года.
(дата,*месяц, год)*
окончание работ: 20.12.2023 года.
(дата,*месяц, год)*
при продолжительности строительства, месяц:
по норме или по проекту организации строительства _2_ месяц;
фактически _2_ месяц;

9. Примененные строительные материалы, конструкции, оборудование и изделия соответствуют требованиям проекта и государственных нормативов;

9-1. Доля местного содержания предусмотрена в проектно-сметной документации _100_% и фактически применено _85_% (на объектах финансируемых за счет государственных инвестиций и средств квазигосударственного сектора);

10. Исполнительная геодезическая съемка фактического положения подземных инженерных сетей и/или зданий (сооружений) выполнена (обязательное приложение к декларации о соответствии);

10-1. Исполнительная техническая документация имеется в полном объеме, в том числе в электронном модуле;

11. Наружные инженерные коммуникации (холодное и горячее водоснабжение, канализация, теплоснабжение, газоснабжение, электроснабжение и связь) обеспечивают нормальную эксплуатацию объекта, что подтверждается поставщиками услуг по инженерному и коммунальному обеспечению.

Поставщики услуг по инженерному и коммунальному обеспечению:

КТТОн Сырдария ауданы

(наименование организации, фамилия, имя, отчество(при наличии), подпись руководителя, дата Место печати(при наличии)

Е. Есенгелді

(наименование организации, фамилия, имя, отчество(при наличии), подпись руководителя, дата Место печати(при наличии)

(наименование организации, фамилия, имя, отчество(при наличии), подпись руководителя, дата Место печати(при наличии)

(наименование организации, фамилия, имя, отчество(при наличии), подпись руководителя, дата Место печати(при наличии)

12. Шумоизоляция здания соответствует проекту и подтверждается экспертным заключением выдаваемым государственной организацией осуществляющей санитарно-эпидемиологическую экспертизу по результатам лабораторных замеров проведенных аккредитованными испытательными лабораториями (центрами) (экспертное заключение прилагается): Не требуется

фамилия, имя, отчество (при наличии), подпись руководителя, дата Место печати (при наличии)

13. Обеспечен доступ для маломобильных групп населения, что подтверждается органами социальной защиты населения Не требуется;

фамилия, имя, отчество (при наличии), подпись руководителя, дата Место печати (при наличии)

Подрядчик (генеральный подрядчик) считает объект: **«Реконструкция здания котельной реабилитаций Центральной районной больницы Сырдарьинского района Кызылординской области»**

наименование объекта (комплекса)

готовым к приемке в эксплуатацию, и гарантирует качество выполненных строительно-монтажных и специальных работ, и принимает на себя обязательство устранять дефекты, возникшие по его вине при строительстве объекта согласно гарантийного срока в соответствии с законодательством Республики Казахстан.

Подрядчик (генеральный подрядчик)

ТОО «Компания ГазСтрой» директор Конысбаев Галымжан Амангелдыулы

фамилия, имя, отчество (при наличии) руководителя, подпись, дата

Место печати (при наличии)

Схема гидравлического расчета ГВД 0,6МПа

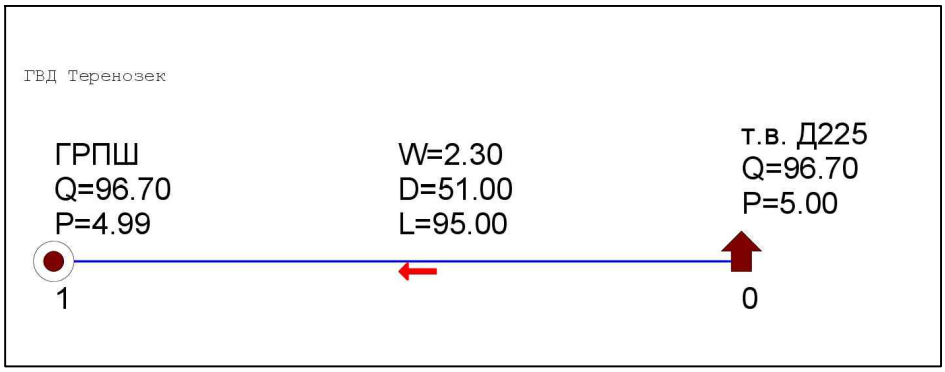

Схема гидравлического расчета ГСД 0,036МПа

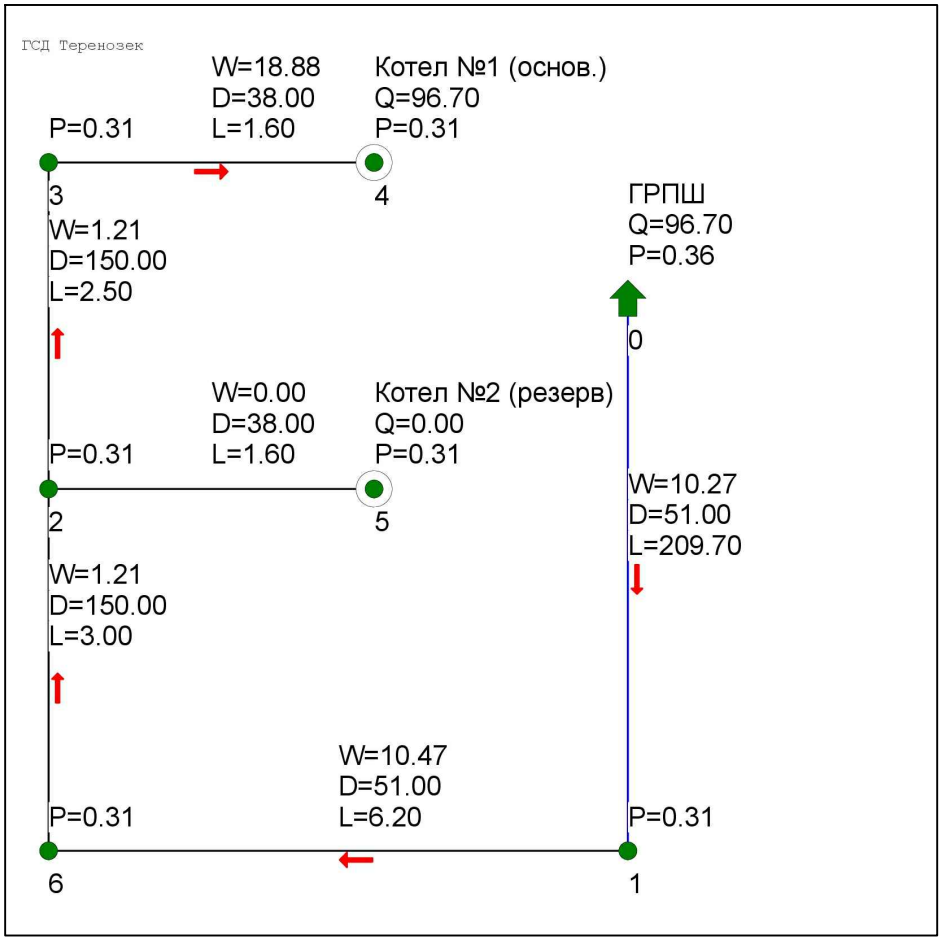

Единицы измерения для ГСД и ГВД
- P давление - кгс/см².
- L длина - м.
- Q расход - м³/час.
- D внутренний диаметр - мм.
- W скорость газа, м/с.

Взам.инв.№										
Подпись и дата.							Заказчик:	- ГСН		
							Реконструкция здания котельной отделения реобилитации Центральной районной больницы Сырдарьинского района			
		Изм.	№ уч.	Лист.	№ док.	Подпись	Дата			
		ГИП		Жусупов Б.			04.21	Наружное газоснабжение	Стадия	Лист	Листов
Инв. № подп.		Провер.		Жусупов Б.			04.21		РП	3	
		Н.контр.		Базарбайулы Т.			04.21				
		Исполнит.		Камардин			04.21	Схема гидравлического расчета	ХТ ПТ «Мекен и К» г. Кызылорда, 2021 г.		

Формат А4

План трассы газопровода
М 1:500

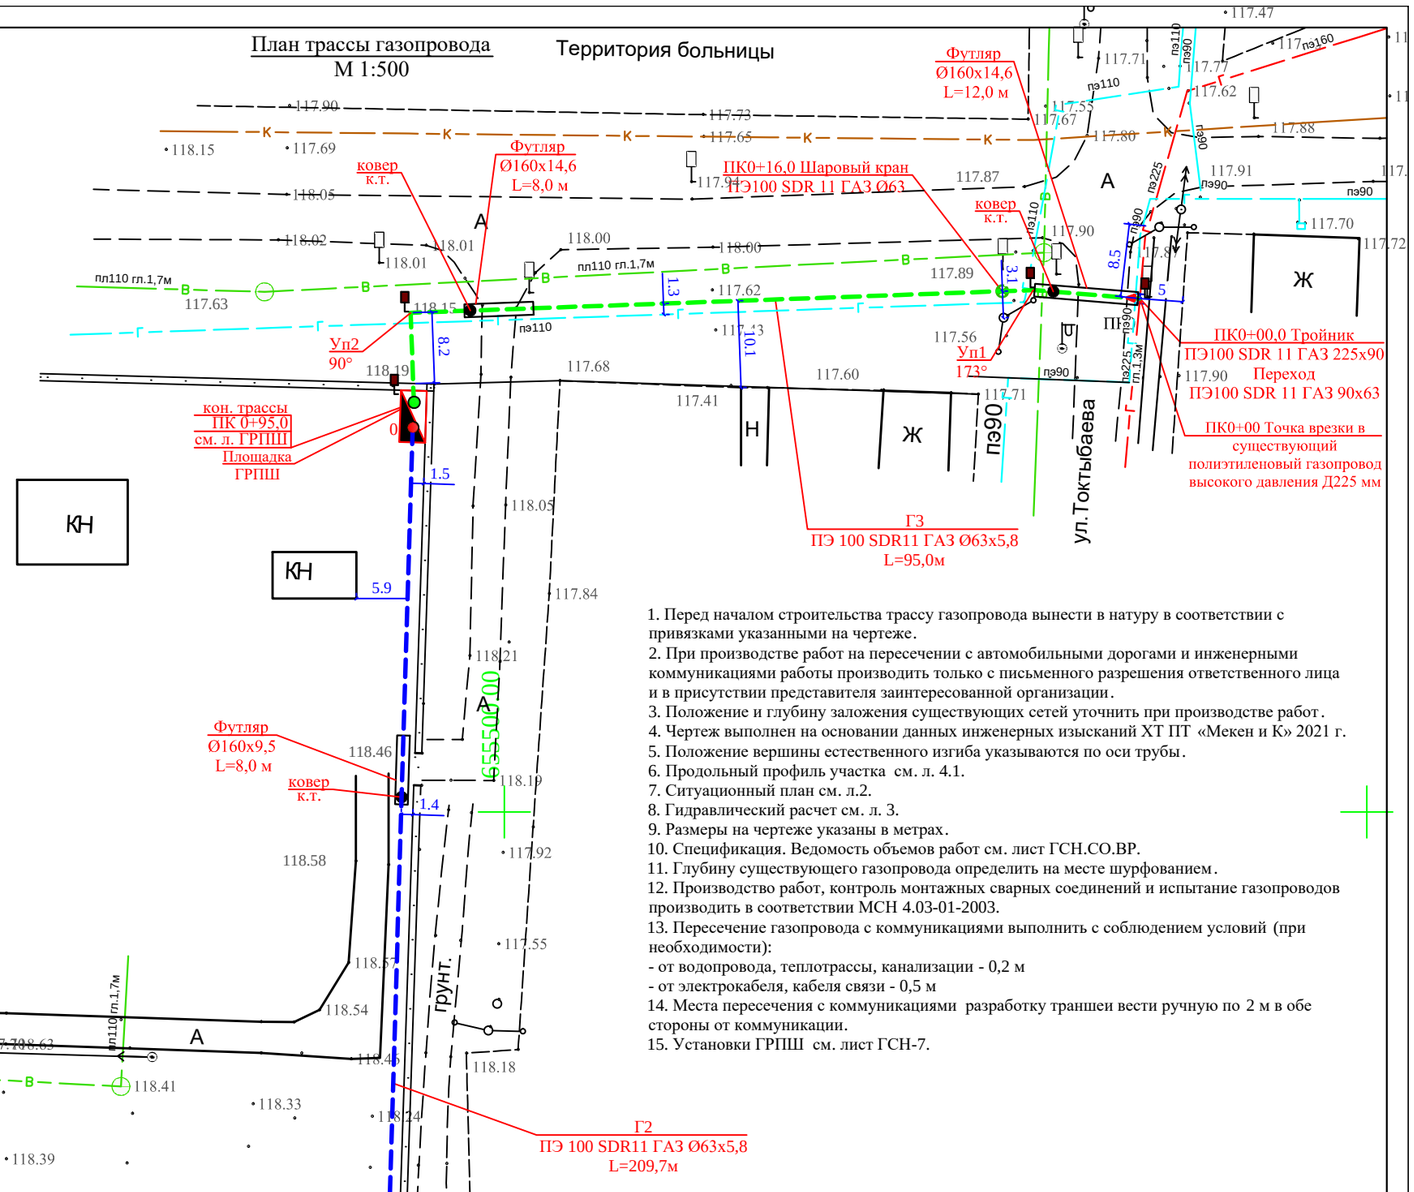

Таблица длин и протяженности газопровода по диаметрам

Диаметр	Длина газопровода по плану, м		Протяженность газ-да с учетом выходов из земли	
	надземный	подземный	надземный	подземный
Ø63х5,8 (0,6МПа)	-	95,0	-	98,0
Ø63х5,8 (0,036МПа)	-	209,7	-	213,0

1. Перед началом строительства трассу газопровода вынести в натуру в соответствии с привязками указанными на чертеже.
2. При производстве работ на пересечении с автомобильными дорогами и инженерными коммуникациями работы производить только с письменного разрешения ответственного лица и в присутствии представителя заинтересованной организации.
3. Положение и глубину заложения существующих сетей уточнить при производстве работ.
4. Чертеж выполнен на основании данных инженерных изысканий ХТ ПТ «Мекен и К» 2021 г.
5. Положение вершины естественного изгиба указываются по оси трубы.
6. Продольный профиль участка см. л. 4.1.
7. Ситуационный план см. л.2.
8. Гидравлический расчет см. л. 3.
9. Размеры на чертеже указаны в метрах.
10. Спецификация. Ведомость объемов работ см. лист ГСН.СО.ВР.
11. Глубину существующего газопровода определить на месте шурфованием.
12. Производство работ, контроль монтажных сварных соединений и испытание газопроводов производить в соответствии МСН 4.03-01-2003.
13. Пересечение газопровода с коммуникациями выполнить с соблюдением условий (при необходимости):
- от водопровода, теплотрассы, канализации - 0,2 м
- от электрокабеля, кабеля связи - 0,5 м
14. Места пересечения с коммуникациями разработку траншеи вести ручную по 2 м в обе стороны от коммуникации.
15. Установки ГРПШ см. лист ГСН-7.

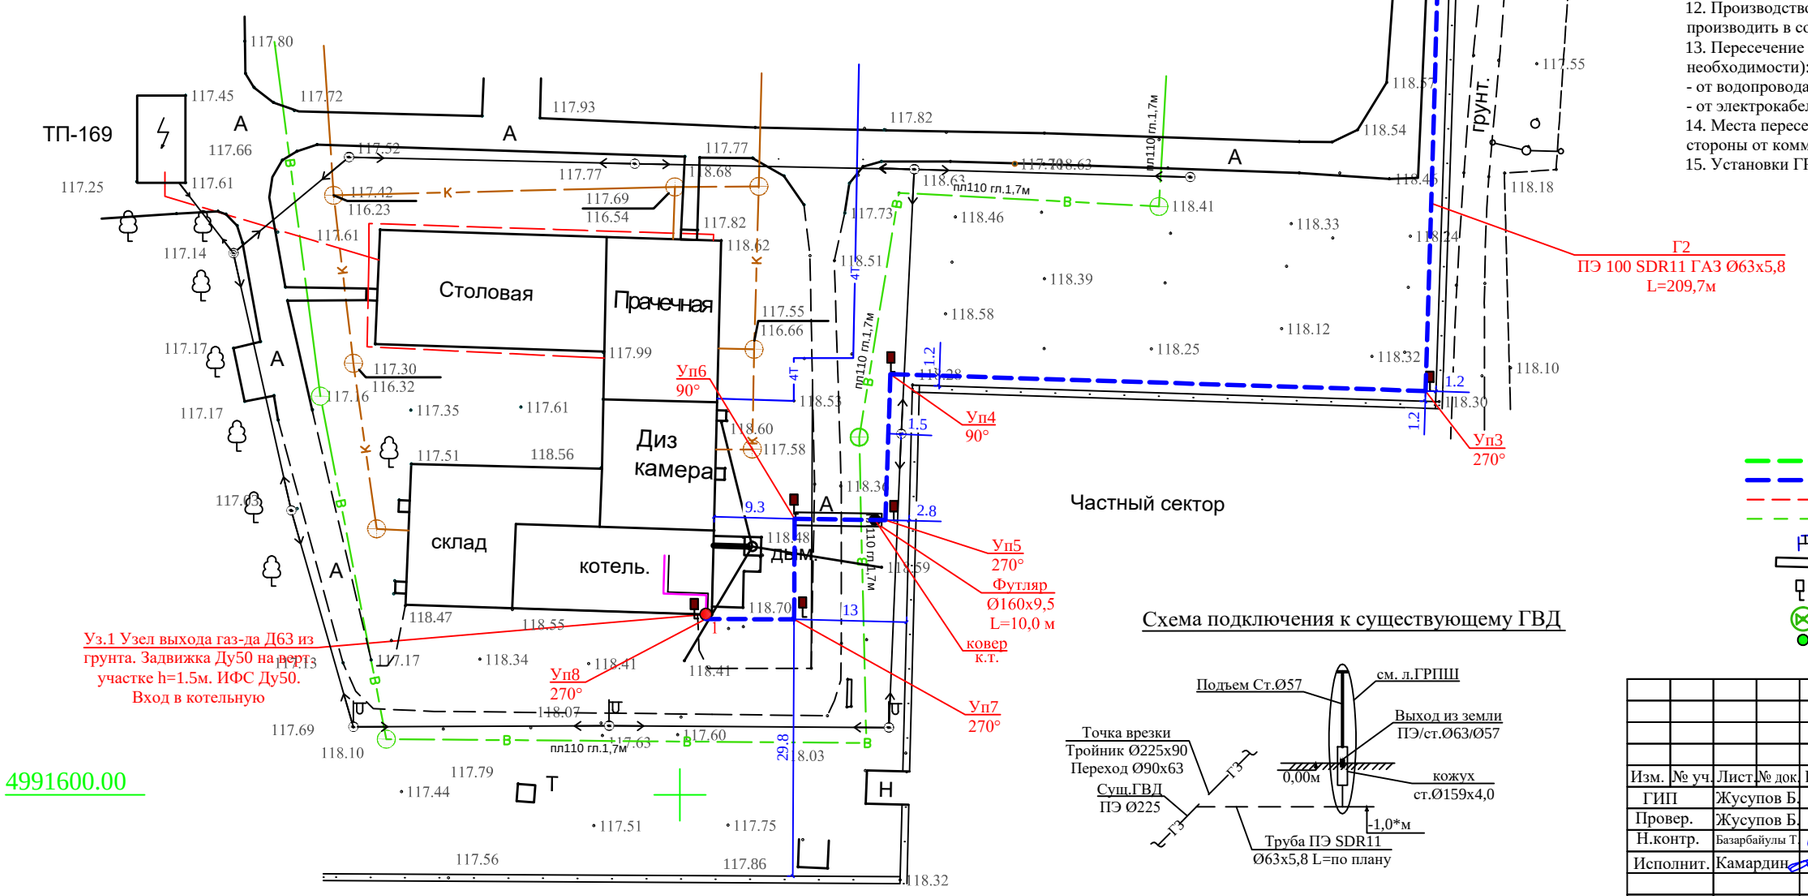

Схема раскладки листов

Условные обозначения

- Проектируемый подземный полиэтиленовый ГВД 0,6МПа
- Проектируемый подземный полиэтиленовый ГСД 0,036МПа
- Г — Существующий подземный полиэтиленовый ГВД
- В — Существующий водопровод
- Тройник
- Футляр с к.т.
- Опознавательный знак
- Крановый узел
- Узел выхода полиэтиленового газопровода из грунта

Схема подключения к существующему ГВД

Изм.	№ уч.	Лист	№ док.	Подпись	Дата	Заказчик:	- ГСН		
						Реконструкция здания котельной отделения реобилитации Центральной районной больницы Сырдарьинского района			
ГИП		Жусупов Б.			04.21	Наружное газоснабжение	Стадия	Лист	Листов
Провер.		Жусупов Б.			04.21		РП	4	
Н.контр.		Базарбайулы Т.			04.21				
Исполнит.		Камардин			04.21	План трассы газопровода М 1:500 ПК0+00 - ПК 0+95, Уз.0 - Уз.1	ХТ ПТ «Мекен и К» г. Кызылорда, 2021 г.		

Взам. инв. № | Подпись и дата | Инв. № подл.

Формат А2