Приложение 3
к приказу Министра
по инвестициям и развитию
Республики Казахстан
от 24 апреля 2017 года № 235

Декларация о соответствии

"27" 12 2023 года

Подрядчик (генеральный подрядчик) ТОО «СырдарияСтройСервис» г.Нур-Султан, Проспект АЛ-ФАРАБИ, 44.
наименование организации, юридический адрес
в лице руководителя Самадинов Алтай Данабекович
фамилия, имя, отчество (при наличии) руководителя организации

По объекту: «Строительство инженерно коммуникационной инфраструктуры к жилому дому по улице Алашахана 34 П г. Жезказган (остальные сети)»
наименование, местонахождения объекта
заказчиком которого является Государственное учреждение "Отдел строительства города Жезказгана" руководитель Келмаганбетова Маруа Конилбаевна
наименование организации, фамилия, имя, отчество(при наличии)
руководителя удостоверяет, что:

1. Строительно – монтажные работы на объекте выполнены в соответствии с утвержденным проектом (проектно – сметной документацией), государственными нормативами в сфере архитектурной, градостроительной и строительной деятельности;
2. Субподрядные организации:_____ ;
наименование организации
3. Проект (проектно-сметная документация) ПК “Проектный Институт Премиум ” № 22002377, Шифр 09-2020-НВК, 09-2020-ТС, 09-2022-НСС, 09-2020 ПОС, 09-2020 ПЗ, 09-2020СД.
наименование проектной организации, номер проекта
утвержден(а) ГУ "Отдел строительства города Жезказгана" № 36/1 от 05.12.2022 года;
наименование организации утвердившей (переутвердившей) проект и дата утверждения
4. Объект (комплекс) имеет следующие основные технико-экономические показатели (мощность, производительность, производственная площадь, протяженность, вместимость, объем, пропускная способность, провозная способность, число рабочих мест и тому подобное, заполняется по всем объектам (кроме жилых домов) в единицах измерения соответственно целевой продукции или основным видам услуг):

Мощность, производительность и так далее	Единица измерения	По проекту		Фактически	
		общая (с учетом ранее принятых)	в том числе пускового комплекса или очереди	общая (с учетом ранее принятых)	в том числе пускового комплекса или очереди
Протяженности					

тепловых сетей	м	34,64		34,64	
сети канализации	м	12		12	
сети водопровода	м	6,80		6,80	
кабельной линии оптического кабеля Окб-6	м	3672		3672	

Жилой дом имеет следующие показатели:

Показатели	Единица измерения	По проекту	Факти-чески
Общая площадь	метр в квадрате (далее–м2)		
Число этажей	этаж		
Общий строительный объем	метр в кубе (далее–м3)		
В том числе подземной части	м3		
Площадь встроенных, встроенно-пристроенных и пристроенных помещений	м2		

Показатели	По проекту		Фактически			
	число квартир	площадь квартир, м2	число квартир	площадь квартир, м2		
		общая	жилая		общая	жилая
Всего квартир, в том числе: однокомнатных двухкомнатных трехкомнатных						

четырехкомнатных и более						

5. Технологические и архитектурно-строительные решения по объекту характеризуется следующими данными: Наружные сети водоснабжения выполнены из полиэтиленвых труб ПЭ100 SDR21 d=63х3.0 по ГОСТ 18599- 2001. Протяженность сети d63х2.0-6,80м. Пожаротушение предусматривается от ранее запроектированных гидрантов ПГ1 и ПГ2. Сети канализации выполняются из гофрированных полипропиленовых труб д110 по ГОСТ Р 54475-2011. Протяженность сети д110-12,0м. При прохождении гофрированных труб через стенки колодцев на конец трубы одевается два профильных резиновых кольца. Отверстие в стене колодца замоноличивается бетоном. Внутренние поверхности стен и днища колодцев обмазываются горячим битумом в несколько слоев общей толщиной 4-5мм по грунтовке из раствора битума в бензине. Под трубопровод и днище колодцев устраивается песчаная подготовка толщиной 100мм. Источник теплоснабжения - существующие тепловые сети. Расчетный график тепловые сети 130/700С со срезкой 105°С . Категория трубопровода –IV Протяженность теплосети -37,64м. Точка подключения тепловых сетей предусматривается в существующем камере УТ1. Подключение выполнить по месту. Трубы приняты стальные электросварные по ГОСТ 10704-91. Соединение труб выполнить на сварке по ГОСТ16037-80. Сварные соединения не должны приходиться на опоры.

краткие технические характеристики по особенностям его размещения, по основным материалам и конструкциям, инженерному и технологическому оборудованию.

6. На объекте установлено предусмотренное проектом оборудование в количестве согласно актам о его приемке после индивидуального испытания и комплексного опробования;

7. Мероприятия по охране труда, обеспечению взрывобезопасности, пожаробезопасности, охране окружающей природной среды и антисейсмические мероприятия, предусмотренные проектом выполнены;

8. Строительно-монтажные работы осуществлены в сроки:

начало работ _____август_____2022 год_____;
месяц, год

окончание работ _____декабрь_____2023 год_____;
месяц, год

при продолжительности строительства, месяц:

по норме или по проекту организации строительства, месяц:_____1_____;

фактически, месяц:_____16_____;

9. Примененные строительные материалы, конструкции, оборудование и изделия соответствуют требованиям проекта и государственных нормативов;

9-1. Доля местного содержания предусмотрена в проектно-сметной документации ___100____% и фактически применено ___100____% (на объектах финансируемых за счет государственных инвестиций и средств квазигосударственного сектора);

10. Исполнительная геодезическая съемка фактического положения подземных инженерных сетей и/или зданий (сооружений) выполнена (обязательное приложение к декларации о соответствии);

10-1. Исполнительная техническая документация имеется в полном объеме, в том числе в электронном модуле;

11. Наружные инженерные коммуникации (холодное и горячее водоснабжение, канализация, теплоснабжение, газоснабжение, электроснабжение и связь) обеспечивают нормальную эксплуатацию объекта, что подтверждается поставщиками услуг по инженерному и коммунальному обеспечению.

Поставщики услуг по инженерному и коммунальному обеспечению:

_____ Казымбетов М.М.

_____

наименование организации, фамилия, имя, отчество(при наличии), подпись руководителя, дата Место печати(при наличии)

12. Шумоизоляция здания соответствует проекту и подтверждается экспертным заключением выдаваемым государственной организацией осуществляющей санитарно-эпидемиологическую экспертизу по результатам лабораторных замеров проведенных аккредитованными испытательными лабораториями (центрами) (экспертное заключение прилагается);

13. Обеспечен доступ для маломобильных групп населения, что подтверждается органами социальной защиты населения_____

_____;

фамилия, имя, отчество (при наличии), подпись руководителя, дата, Место печати (при наличии)

Подрядчик (генеральный подрядчик) считает объект «Строительство инженерно коммуникационной инфраструктуры к жилому дому по улице Алашахана 34 П г. Жезказган (остальные сети)» готовым к приемке в эксплуатацию, наименование объекта (комплекса) гарантирует качество выполненных строительно-монтажных и специальных работ,и принимает на себя обязательство устранять дефекты, возникшие по его вине при строительстве объекта согласно гарантийного срока в соответствии с законодательством Республики Казахстан.

Подрядчик (генеральный подрядчик)

ТОО «СырдарияСтройСервис» в лице руководителя Самадинов Алтай Данабекович

_____

фамилия, имя, отчество (при наличии) руководителя, подпись, дата Место печати(при наличии)

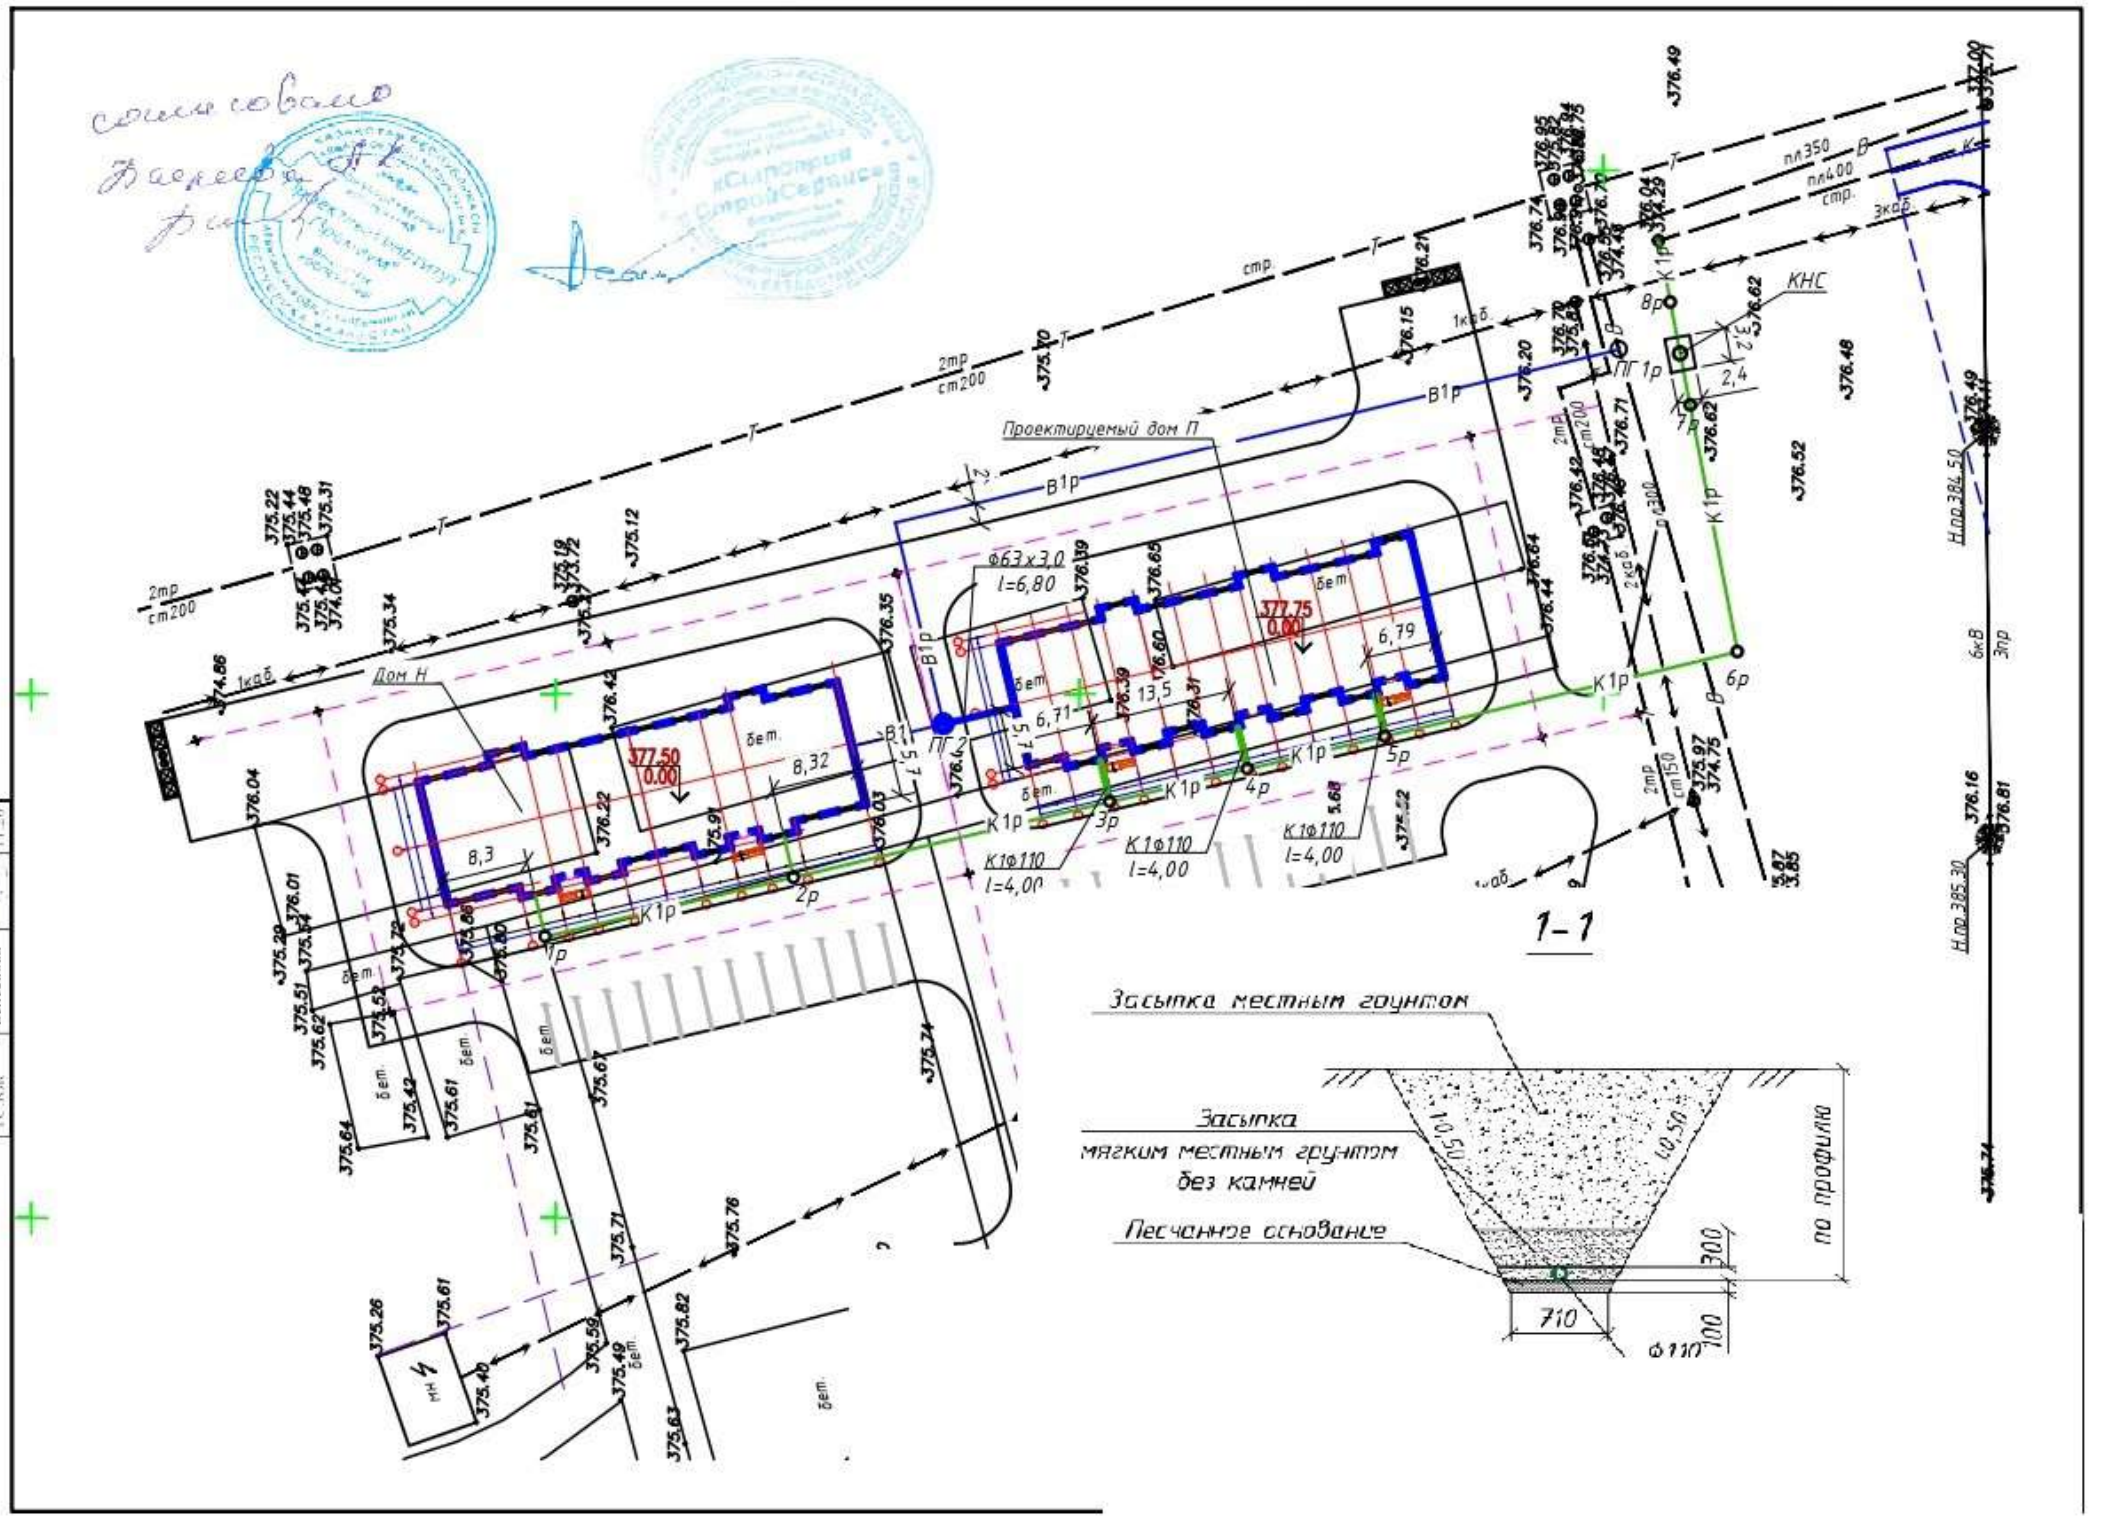
Проектируемый дом П
Дом Н
1-1
Засыпка местным грунтом
Засыпка
мягким местным грунтом
без камней
Песчаное основание
по профилю
710
300
100
Ф110
КНС
Согласовано
ПВК ТС
ПСС
ТС КЖ
Бекбаршов
Садыкова
Белоскова
11.20

План сетей теплоснабжения
(1:500)

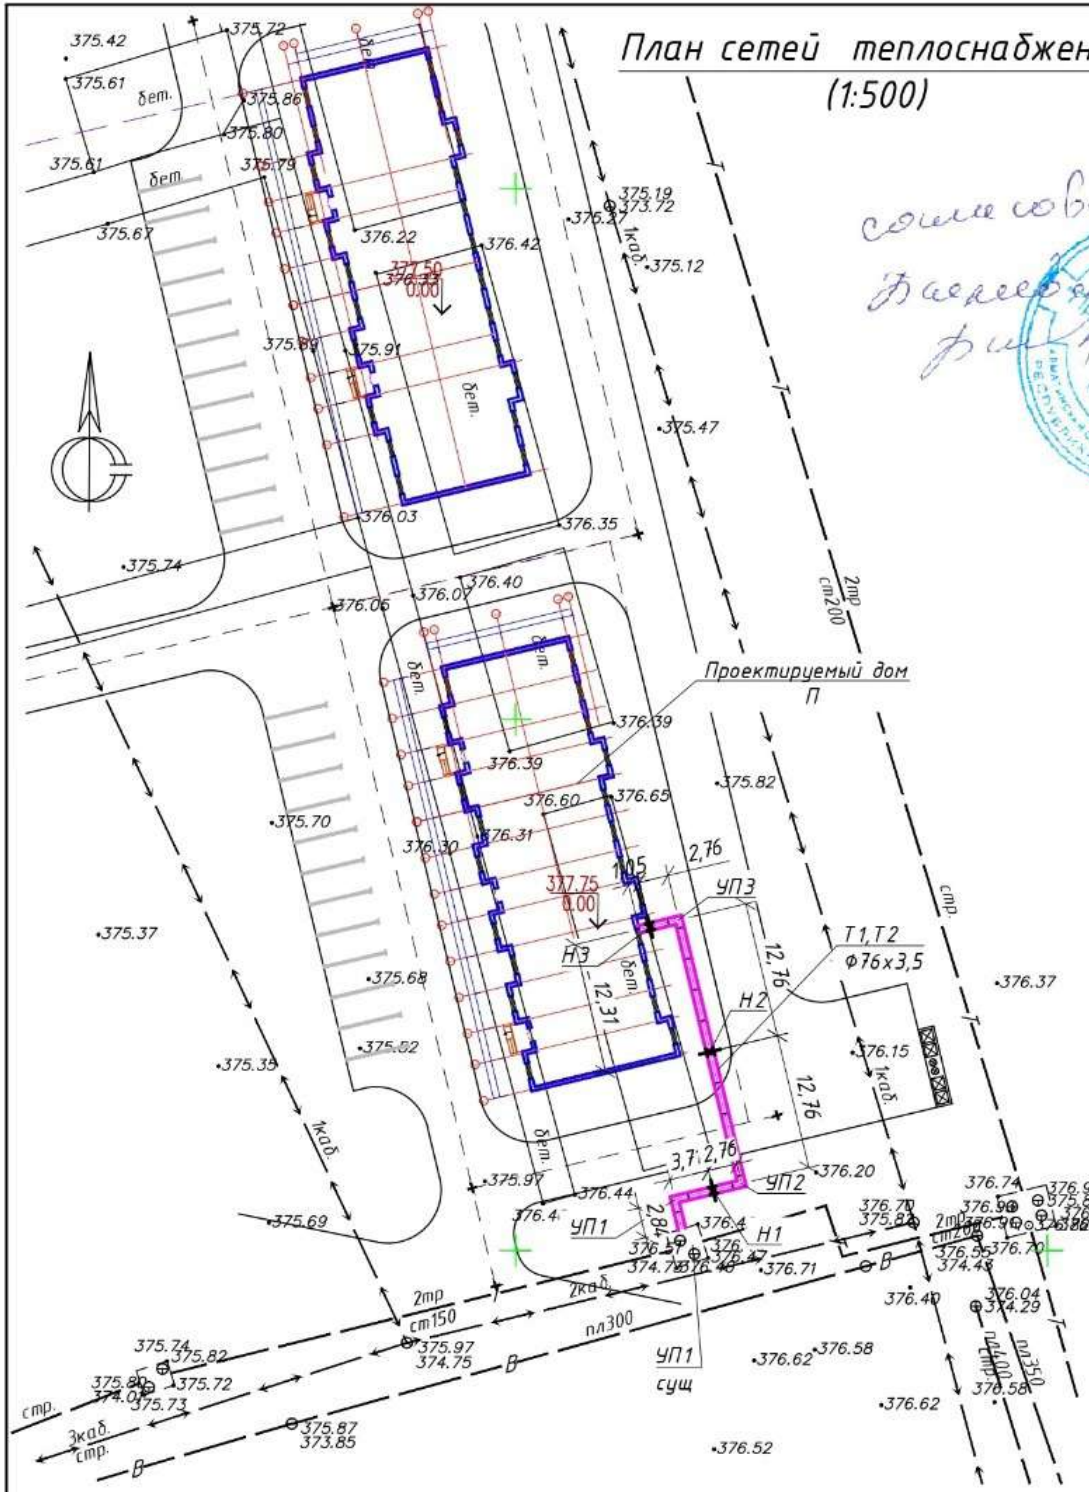

Схема сети

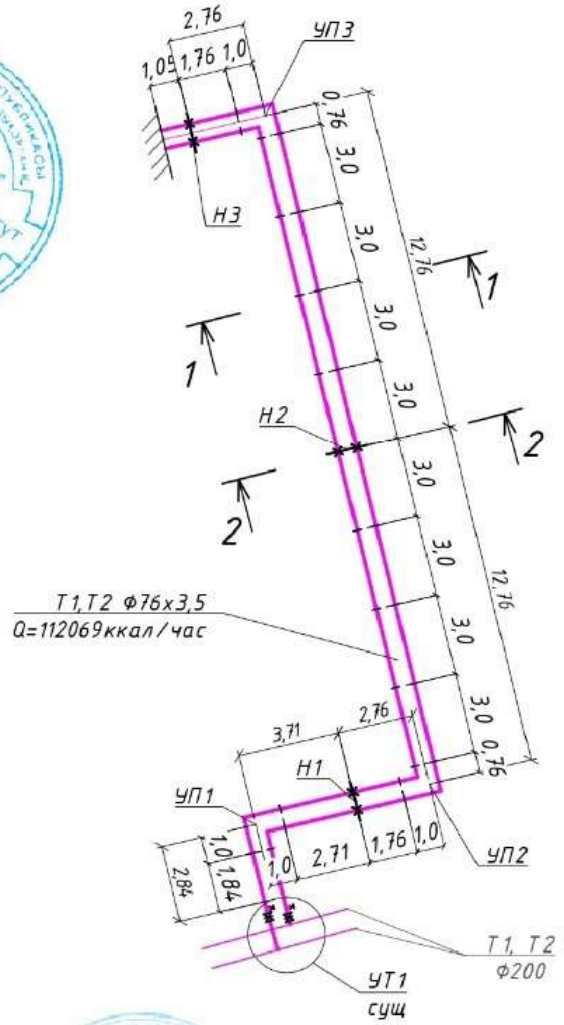

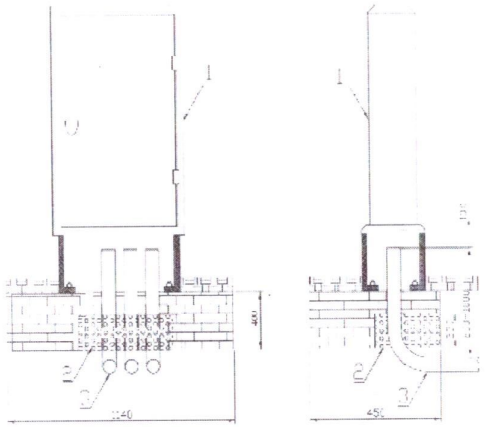

1 - ОРШ ; 2 - фундамент ; 3 - изогнутые трубы.

Условные обозначения:

- Существующий телефонный колодец
- Кабель, прокладываемые в телефонной канализации
- Существующий канал телефонной канализации


согласовано
Далее по тексту
Проектный институт
Президиум
Алматинская обл. г. Талдыкорган
Республика Казахстан
Жауапкершілігі шектеулі серіктестігі
«Сырдария СтройСервис»
Товарищество с ограниченной ответственностью
Республика Казахстан город Астана

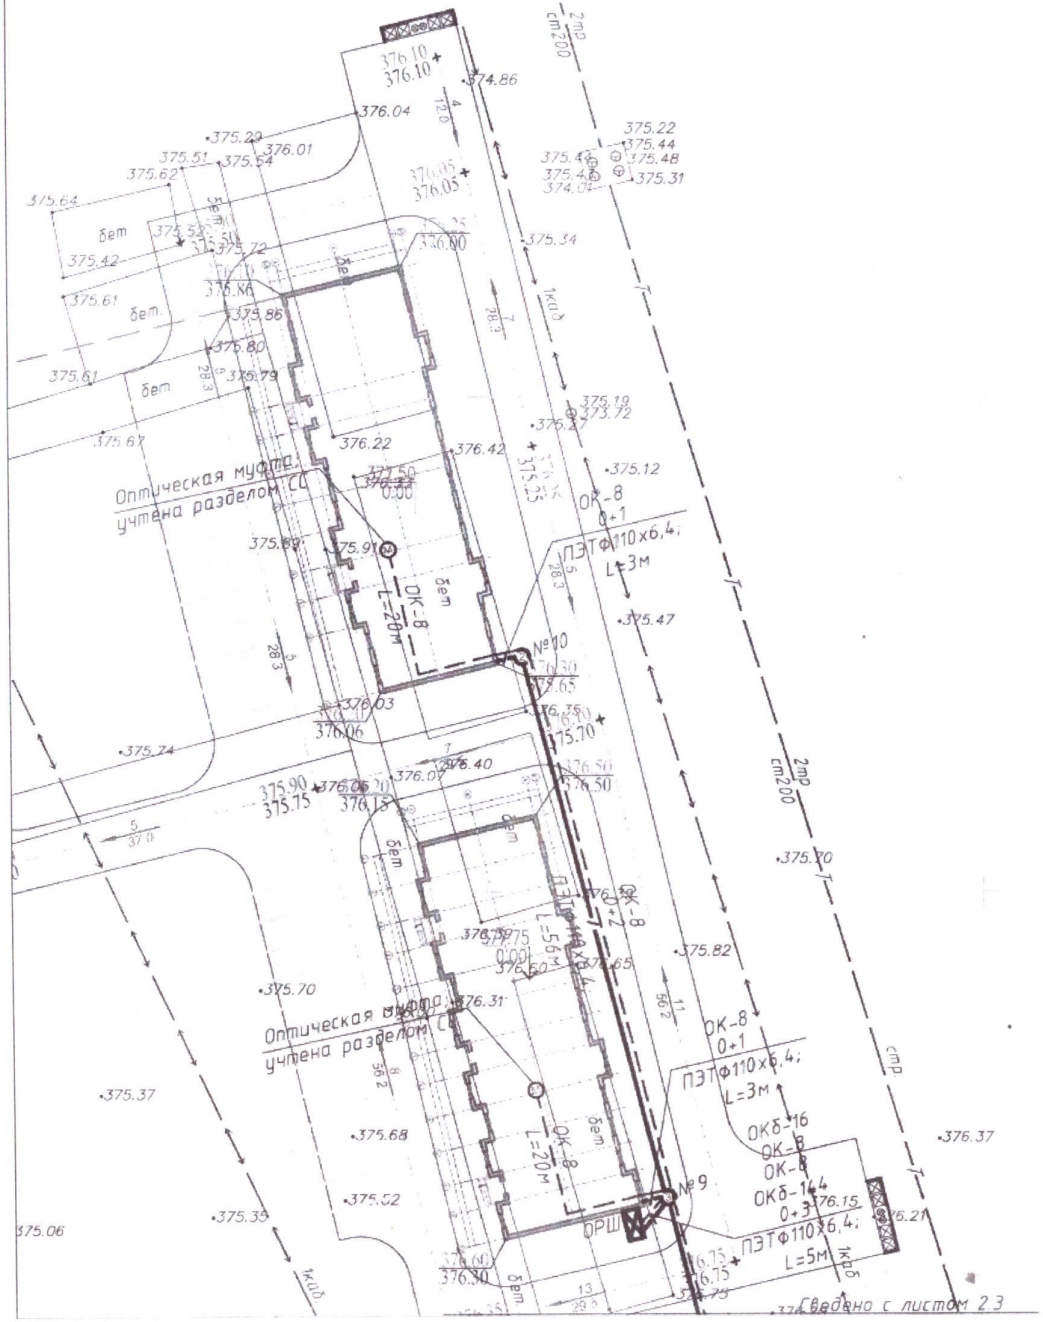

Согласовано
Директор АК
Дашь

КАЗАКСТАН РЕСПУБЛИКАСЫ АЛМАТЫ ОБЛЫСЫ ТАЛДЫКОРГАН Қ. "Проектный институт Премиум" ЖШС ӨНДІРІСТІК КООПЕРАТИВІ АЛМАТИНСКАЯ ОБЛ. Г. ТАЛДЫКОРГАН РЕСПУБЛИКА КАЗАХСТАН

Условные обозначения:

- Проектируемый телефонный колодец
- Существующий телефонный колодец
- Кабель, прокладываемый в телефонной канализации
- Проектируемая канал телефонной канализации

ҚАЗАҚСТАН РЕСПУБЛИКАСЫ АСТАНА ҚАЛАСЫ ҚАЖЫЛАРШЫЛЫҚ НЕКЕЛІ СЕРІКТЕСТІГІ Жауапкершілігі шектеулі серіктестігі БСН/БИН 100540005573 «Сырдария СтройСервис» Товарищество с ограниченной ответственностью ШЕКТЕУЛІ ЖАУАПКЕРШІЛІГІ ҚОҒАМЫ РЕСПУБЛИКА КАЗАХСТАН ГОРОД АСТАНА