Приложение 3
к приказу Министра
по инвестициям и развитию
Республики Казахстан
от 24 апреля 2017 года № 235
форма

Декларация о соответствии

"20" 07. 2020 года

Подрядчик (генеральный подрядчик) ТОО «Газреммонтаж», 120005, РК, г.Кызылорда, ул.С.Торайгырова, 218
наименование организации, юридический адрес

в лице Шауенов А.Р.– директор
фамилия, имя, отчество (при наличии) руководителя организации по

объекту: «Реконструкция котельной на газовое отопление КГУ «Специализированный детско-юношеской школы олимпийского резерва № 7 Жанакорганского района, расположенного по адресу ул. Алиаскар Султанов № 2, УФКС КО»
наименование, местонахождения объекта

заказчиком которого является Управление энергетики и жилищно-коммунального хозяйства Кызылординской области, и.о. руководителя К. Кудабекова
наименование организации, фамилия, имя, отчество(при наличии) руководителя

удостоверяет, что:

1. Строительно-монтажные работы на объекте выполнены в соответствии с утвержденным проектом (проектно–сметной документацией), государственными нормативами в сфере архитектурной, градостроительной и строительной деятельности;

2. Субподрядные организации: нет
наименование организации

3. Проект (проектно-сметная документация) ТОО «ПроектСервис»
наименование проектной организации, номер проекта

утвержден(а) Управление энергетики и жилищно-коммунального хозяйства Кызылординской области № 08 НК от 05.01.2020 г.
наименование организации утвердившей (переутвердившей) проект и дата утверждения

4. Объект (комплекс) имеет следующие основные технико-экономические показатели(мощность, производительность, производственная площадь, протяженность, вместимость, объем, пропускная способность, провозная способность, число рабочих мест и тому подобное, заполняется по всем объектам (кроме жилых домов) в единицах измерения соответственно целевой продукции или основным видам услуг):

Мощность, производительность и так далее	Единица измерения	По проекту		Фактически	
		общая (с учетом ранее принятых)	в том числе пускового комплекса или очереди	общая (с учетом ранее принятых)	в том числе пускового комплекса или очереди

Протяжённость сетей газопровода	п.м.	274		274	

Жилой дом имеет следующие показатели:

Показатели	Единица измерения	По проекту	Факти-чески
Общая площадь	метр в квадрате (далее–м2)		
Число этажей	этаж		
Общий строительный объем	метр в кубе (далее–м3)		
В том числе подземной части	м3		
Площадь встроенных, встроенно- пристроенных и пристроенных помещений	м2		

Показатели	По проекту			Фактически		
	число квартир	площадь квартир, м2		число квартир	площадь квартир, м2	
		общая	жилая		общая	жилая
Всего квартир, в том числе: однокомнатных двухкомнатных трехкомнатных четырехкомнатных и более						

5. Технологические и архитектурно-строительные решения по объекту характеризуется следующими данными: Труба стальная диаметром 32мм – 18м, труба стальная диаметром 45мм – 7м, труба стальная диаметром 50мм – 12м, труба полиэтиленовая труба диаметром 65мм – 237м ;

краткие технические характеристики по особенностям его размещения,по основным материалам и конструкциям, инженерному и технологическому оборудованию

6. На объекте установлено предусмотренное проектом оборудование в количестве согласно актам о его приемке после индивидуального испытания и комплексного опробования;

7. Мероприятия по охране труда, обеспечению взрывобезопасности, пожаро-безопасности, охране окружающей природной среды и антисейсмические мероприятия, предусмотренные проектом выполнены;

8. Строительно-монтажные работы осуществлены в сроки:

начало работ май 2020 г.

месяц, год

окончание работ июль 2020 г.

месяц, год

при продолжительности строительства, месяц:

по норме или по проекту организации строительства 2 месяц;

фактически 2 месяц;

9. Примененные строительные материалы, конструкции, оборудование и изделия соответствуют требованиям проекта и государственных нормативов;

10. Исполнительная геодезическая съемка фактического положения подземных инженерных сетей и/или зданий (сооружений) выполнена (обязательное приложение к декларации о соответствии);

11. Наружные инженерные коммуникации (холодное и горячее водоснабжение, канализация, теплоснабжение, газоснабжение, электроснабжение и связь) обеспечивают нормальную эксплуатацию объекта, что подтверждается поставщиками услуг по инженерному и коммунальному обеспечению.

Поставщики услуг по инженерному и коммунальному обеспечению:

_____

наименование организации, фамилия, имя, отчество(при наличии), подпись руководителя,дата

Место печати(при наличии)

12. Шумоизоляция здания соответствует проекту и подтверждается экспертным заключением, выдаваемым государственной организацией, осуществляющей санитарно-эпидемиологическую экспертизу по результатам лабораторных замеров, проведенных аккредитованными испытательными лабораториями (центрами) (экспертное заключение прилагается);

13. Обеспечен доступ для маломобильных групп населения, что подтверждается органами социальной защиты населения _____не требуется_____;

фамилия, имя, отчество (при наличии), подпись руководителя, дата

Место печати (при наличии)

Подрядчик (генеральный подрядчик) считает объект КГУ «Специализированный детско-юношеской школы олимпийского резерва № 7 Жанакорганского района, расположенного по адресу ул. Алиаскар Султанов № 2, УФКС КО» готовым к приемке в эксплуатацию,

наименование объекта (комплекса)

гарантирует качество выполненных строительно-монтажных и специальных работ, и принимает на себя обязательство устранять дефекты, возникшие по его вине при строительстве объекта согласно гарантийного срока в соответствии с законодательством Республики Казахстан.

Подрядчик (генеральный подрядчик)

директор Шауенов А.Р.

фамилия, имя, отчество (при наличии) руководителя, подпись, датаМесто печати (при наличии)

Жауапкершілігі Шектеулі Серіктестігі "Газреммонтаж" Товарищество с Ограниченной Ответственностью

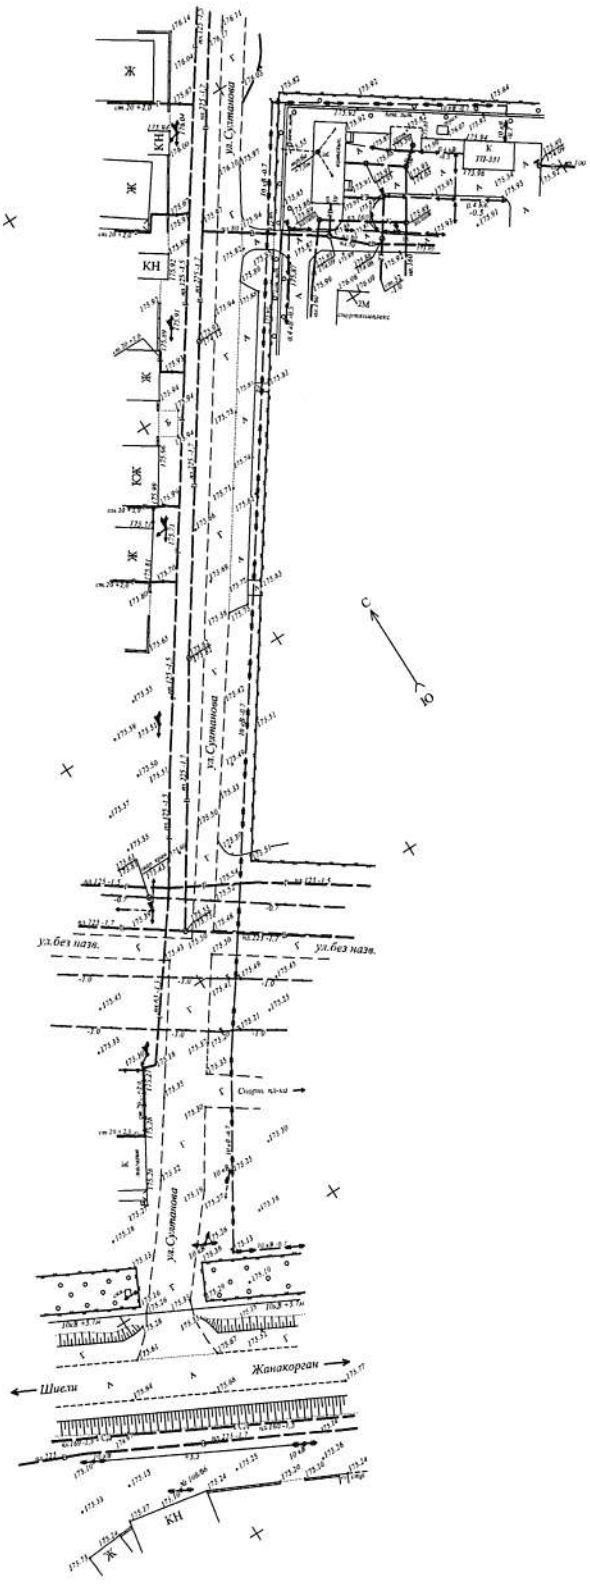

Система координат -1942г. Усечённая.
Система высот -Балтийская.

ТОО "ГеоЗенит"				Отдел топогеодезический	
Директор		Ли В.Ч.	ТОО "Проект-Сервис"	Заказ N 251	Арх. N 251
Исполнит.		Ли А.Г.	Перевод котельной на газовое отопление КГУ "ДОШ отличайского резерва № 7 Жанакорганского р-на, по адресу ул.Алиева, Сутаганова № 2 УВКС КО"	Марка Г - П	
Копиров.		Дюсекова А.			
Проверила		Ли Л. Б.			
г.Кызылорда.		2019 г.	План площадки и трассы.	Масштаб 1 : 500	
				Листов-1	Лист-1