Приложение 3
к приказу Министра
по инвестициям и развитию
Республики Казахстан
от 24 апреля 2017 года № 235
форма

Декларация о соответствии

Сноска. Форма в редакции приказа Министра индустрии и инфраструктурного развития РК от 09.08.2019 № 632 (вводится в действие по истечении десяти календарных дней после дня его первого официального опубликования); с изменениями, внесенными приказами Министра индустрии и инфраструктурного развития РК от 08.02.2021 № 53 (вводится в действие по истечении десяти календарных дней после дня его первого официального опубликования); от 28.03.2023 № 183 (вводится в действие по истечении десяти календарных дней после дня его первого официального опубликования).

"24" 01 2025 года

Подрядчик (генеральный подрядчик) **Товарищество с ограниченной ответственностью «Аксар Строй» Қазақстан Республикасы, Қызылорда облысы, Қызылорда қ., А.Бөкейхан №92. БИН 050640007865**

наименование организации, юридический адрес

в лице **Директор Таукеев Нурлыбек Утегенович**

фамилия, имя, отчество (при наличии) руководителя организации

по объекту: **«Сырдария ауданы С.Сейфуллин ауылы Сәрке батыр көшесі бойындағы тұрғын үйді дүкен етіп қайта жабдықтау»**

наименование, местонахождения объекта

заказчиком которого является **Қасымов Ғабит Ізбасханұлы, Сырдария ауданы, С.Сейфуллин ауылы, Сәрке батыр көшесі, б/н. ИИН 78082300146**

наименование организации, фамилия, имя, отчество(при наличии) руководителя

удостоверяет, что:

1. Строительно – монтажные работы на объекте выполнены в соответствии с утвержденным проектом (проектно – сметной документацией), государственными нормативами в сфере архитектурной, градостроительной и строительной деятельности;

2. Субподрядными организациями:

а) Субподрядные организации: **ТОО «MMM GROUP» № 20013735 от 18.09.2020года**

наименование организации

в лице **Директор Махатов Н.Е.**

фамилия, имя, отчество (при наличии) руководителя организации

б) Субподрядные организации: **ТОО «ЗӘУЛІМ ШЫҢ» № 14010598 от 21.07.2014года**

наименование организации

в лице **Директор Бектибаев Н.**

фамилия, имя, отчество (при наличии) руководителя организации

3. Проект (проектно-сметная документация)_ **Товарищество с ограниченной ответственностью «Каз Энерго Проект Строй» 18023293 26.12.2018 Рабочий проект**

наименование проектной организации, номер проекта

утвержден(а) **в соответсвии с архитектурно-планировочным заданием от 08.09.2023 года № KZ69VUA00973978, выданного отделом стройтельство, архитектуры и градостройтельство Сырдарьинского района и утверждена Қасымов Ғабит Ізбасханұлы 03.05.2024**

наименование организации утвердившей (переутвердившей) проект и дата утверждения

4. Объект (комплекс) имеет следующие основные технико-экономические показатели (мощность, производительность, производственная площадь, протяженность, вместимость, объем, пропускная способность, провозная способность, число рабочих мест и тому подобное, заполняется по всем объектам (кроме жилых домов) в единицах измерения соответственно целевой продукции или основным видам услуг):

Мощность, производительность и так далее	Единица измерения	По проекту		Фактически	
		общая (с учетом ранее	в том числе пускового	общая (с учетом ранее	в том числе пускового

		принятых)	комплекса или очереди	принятых)	комплекса или очереди
Площадь здания	$м^2$	79,8		79,8	
Объем здания	$м^3$	319,0		319,0	
Этажность здания	этаж	1		1	

Нежилое помещение имеет следующие показатели:

Показатели	Единица измерения	По проекту	Фактически
Общая площадь	м2	-	-
Число этажей	этаж	-	-
Общий строительный объем	м3	-	-
В том числе подземной части	м3	-	-
Площадь встроенных, встроенно-пристроенных и пристроенных помещений	м2	-	-

Показатели	По проекту			Фактически		
	число квартир	площадь квартир, м2		число квартир	площадь квартир, м2	
		общая	жилая		общая	жилая
Кабинеты здание						

5. Технологические и архитектурно-строительные решения по объекту характеризуется следующими данными: **1) Двери: установка наружных стальных дверей, установка дверных блоков из ПВХ профилей, штукатурка дверных откосов раствором, отделка сухой растворной смесью дверных откосов, покраска водоэмульсионнной и масляной краской дверных откосов;**
2) Окно: установка оконных блоков, штукатурка оконных откосов раствором, отделка сухой растворной смесью оконных откосов, покраска водоэмульсионнной и масляной краской оконных откосов;
3) Пол: устройство гидроизоляции пола из 4-х слоев рубероида на битумной мастике, устройство цементной стяжки под полы толщина 20мм, устройство пола из керамических плитки на цементном растворе, устройство плинтуса из керамической плитки на цементном растворе;
4) Потолок: отделка потолка сухими смесями на гипсовой основе, покраска потолка водоэмульсионнной краской, покраска потолка масляной краской;
5) Стен: установка на стену стальной сетки, штукатурка стен раствором простая, облицовка стен керамической плиткой на цементном растворе, улучшенная штукатурка стен раствором, шпаклевка стен сухой смесью на гипсовой основе, покраска стен водоэмульсионнной и масляной краской.

краткие технические характеристики по особенностям его размещения,по основным материалам и конструкциям, инженерному и технологическому оборудованию

6. На объекте установлено предусмотренное проектом оборудование в количестве согласно актам о его приемке после индивидуального испытания и комплексного опробования;
7. Мероприятия по охране труда, обеспечению взрывобезопасности, пожаробезопасности, охране окружающей природной среды и антисейсмические мероприятия, предусмотренные проектом выполнены;
8. Строительно-монтажные работы осуществлены в сроки:

начало работ **"20" 01 2025 года**;
месяц, год

окончание работ **"24" 01 2025 года**;
месяц, год

при продолжительности строительства, месяц: _____; по норме или по проекту организации строительства, месяц: 10 дней; фактически, месяц: 5 дней;

9. Примененные строительные материалы, конструкции, оборудование и изделия соответствуют требованиям проекта и государственных нормативов;

9-1. Доля местного содержания предусмотрена в проектно-сметной документации 90 % и фактически применено 90 % (на объектах финансируемых за счет государственных инвестиций и средств квазигосударственного сектора);

10. Исполнительная геодезическая съемка фактического положения подземных инженерных сетей и/или зданий (сооружений) выполнена (обязательное приложение к декларации о соответствии);

10-1. Исполнительная техническая документация имеется в полном объеме, в том числе в электронном модуле;

11. Наружные инженерные коммуникации (холодное и горячее водоснабжение, канализация, теплоснабжение, газоснабжение, электроснабжение и связь) обеспечивают нормальную эксплуатацию объекта, что подтверждается поставщиками услуг по инженерному и коммунальному обеспечению.

Поставщики услуг по инженерному и коммунальному обеспечению:

Кәкілин Н

наименование организации, фамилия, имя, отчество(при наличии), подпись руководителя, дата Место печати(при наличии)

Жушмуратов Б.С.

наименование организации, фамилия, имя, отчество(при наличии), подпись руководителя, дата Место печати(при наличии)

наименование организации, фамилия, имя, отчество(при наличии), подпись руководителя, дата Место печати(при наличии)

Сейтжан. Еркебулан

12. Шумоизоляция здания соответствует проекту и подтверждается экспертным заключением, выдаваемым аккредитованными испытательными лабораториями по результатам проведенных лабораторных замеров (экспертное заключение прилагается);

13. Обеспечен доступ для маломобильных групп населения, что подтверждается органами социальной защиты населения Сырдария ауд-қ жұмыспен қамту және әлеу-к бөл-р бөлімі Карагаев М.А ;

фамилия, имя, отчество (при наличии), подпись руководителя, дата Место печати (при наличии)

Подрядчик (генеральный подрядчик) считает объект **«Сырдария ауданы С.Сейфуллин ауылы Сәрке батыр көшесі бойындағы тұрғын үйді дүкен етіп қайта жабдықтау»** готовым к приемке в

наименование объекта (комплекса)

эксплуатацию, и гарантирует качество выполненных строительно-монтажных и специальных работ, и принимает на себя обязательство устранять дефекты, возникшие по его вине при строительстве объекта согласно гарантийного срока в соответствии с законодательством Республики Казахстан.

Подрядчик (генеральный подрядчик)

Товарищество с ограниченной ответственностью «Аскар Строй»

Директор Таукеев Нурлыбек Утегенович

фамилия, имя, отчество (при наличии) руководителя, подпись, дата Место печати (при наличии)

652600.00 652700.00

СЕВЕР

4995300.00 4995300.00

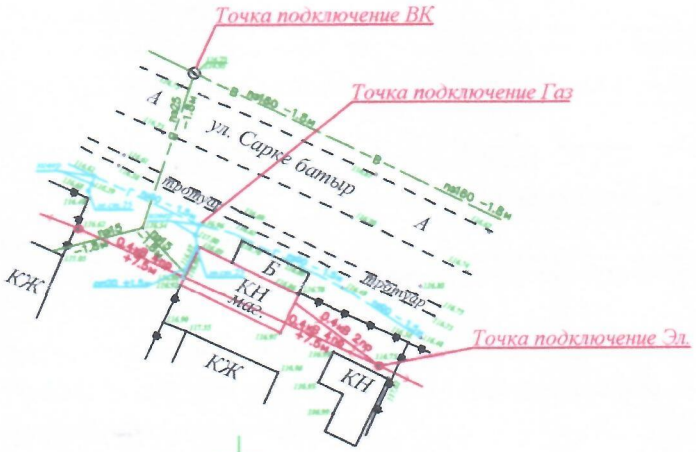

4995200.00 4995200.00

«МЕМҚАЛАҚҰРЫЛЫСКАДАСТРЫ»
ШАРУАШЫЛЫҚ ЖҮРГІЗУ ҚҰҚЫҒЫНДАҒЫ
РЕСПУБЛИКАЛЫҚ МЕМЛЕКЕТТІК КӘСІПОРНЫНЫҢ
ҚЫЗЫЛОРДАДАҒЫ ФИЛИАЛЫ
ДЕРЕКТЕР ҚОРЫНА ЕНГІЗІЛДІ
№ 1299
20 24 ж. « 18 » 11

652600.00 652700.00

Система высот Балтийская.
Система координат СК-42

	Ф. И. О.	Подпись	Заказчик: Касымов Габит	Отдел топо-геодезический		
Руководитель	Уксикбаев Б.					
Разработал	Омаров Т.		Реконструкция жилого дома под магазин по ул.Сарке батыр село С.Сейфуллин Сырдарьинского района.	Заказ №	Лист	Листов
Проверил					1	1
			План района Масштаб 1:1000	ТОО "Geo Maps"		
г. Кызылорда		15.11.2024				