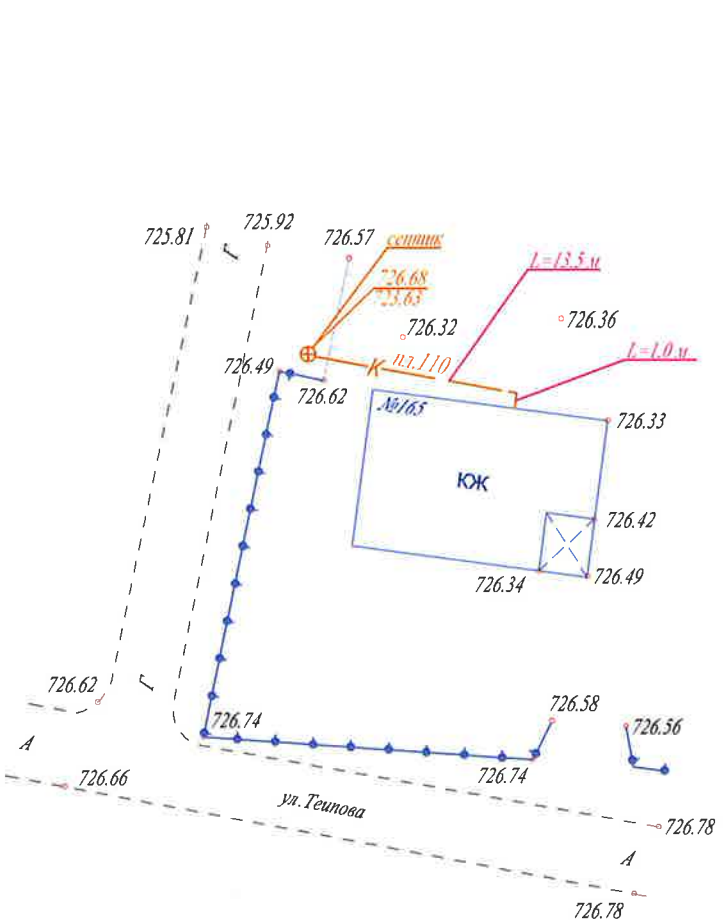

375250

4821250

«МЕМҚАЛАҚҰРЫЛЫСКАДАСТРЫ» ШАРУАШЫЛЫҚ ЖҮРГІЗУ ҚҰҚЫҒЫНДАҒЫ РЕСПУБЛИКАЛЫҚ МЕМЛЕКЕТТІК КӘСІПОРНЫНЫҢ АЛМАТЫ ОБЛЫСЫНДАҒЫ ФИЛИАЛЫ
ДЕРЕКТЕР ҚОРЫНА ЕНГІЗІЛДІ
№ 14-01-12/5367
20 24 ж. « 12 » 23

Исполнительная съемка
М 1:500
1) Канализация бытовая пл.110, L общ.=14,5 м
2) Колодцы канализационные: ж/б, 1500 мм-3шт.

375200

4821200

375250

4821200

Товарищество с ограниченной ответственностью
"КадГеоид"

заказчик	Джалалов А.М.
объект	Уйгурский р-н.,Шонжынский с/о.,село Шонжы, ул. М. Теипова, дом № 165
директор	Кенжембетова А.
геодезист	Жапаров Г.
масштаб	1:500
дата	20.12.2024 г.

Внимание Заказчика, Подрядчика!

До начала проектирования согласовать прохождение подземных и наземных инженерных коммуникаций с представителями соответствующих служб.
При несоблюдении этого условия ТОО "КадГеоид" не несет ответственности за повреждение неучтенных инженерных сетей.